



工程指示 / 要求簡箋(E.I.)

工程指示編號：EI / 10075 / 18

修改版次：-

工程編號：J - 837

工程名稱：觀塘裕民坊

工程項目：幕牆 橫料頂底位置拖鞋膠(封篤)

收件人：生統 / 永林

發件人：Eric Liu

日期：27/12/2018

要求提供 /  確認 事項：

- |                                    |                                     |                               |
|------------------------------------|-------------------------------------|-------------------------------|
| <input type="checkbox"/> 初步鋁料 B.M. | <input type="checkbox"/> 加工拆圖，然後生產  | <input type="checkbox"/> 尺寸表  |
| <input type="checkbox"/> 正式鋁料 B.M. | <input type="checkbox"/> 技術上資料 / 指示 | <input type="checkbox"/> 報價   |
| <input type="checkbox"/> 配件 B.M.   | <input type="checkbox"/> 樣辦或貨品說明書   | <input type="checkbox"/> 分判合約 |
| <input type="checkbox"/> 其他：_____  |                                     |                               |

內容：

因應 EI10067 玻璃線及副框做法，橫料頂底(玻璃位置)會有個大吼  
避免地盤有手工問題及做漏，現在所有橫料需加上拖鞋膠作封篤用  
永林: 請留意附件圖示，提供加工圖及數量，同時拆圖請留意加上此膠  
謝謝！

請在 2018/ 12 / 31 前完成上列要求。

附：1 頁，4 頁

以上項目為：

- 原合約工程包                       原合約工程加 / 減賬                       新工程報價

原因：-

分發東莞各部門：

- ( ) 生產技術總監  連附件    ( ) 技術部  連附件 永林    ( ) 生產部  連附件    ( ) 機械設計部  連附件  
 ( ) 採購部  連附件    ( ) 生產統籌部  連附件 梅  
 ( ) 質檢部  連附件    ( ) 會計部  連附件    ( ) 報關組  連附件    ( ) 其他 楊榮輝  連附件

分發香港各部門：




- ( ) 行政部  連附件    ( ) 會計部  連附件    ( ) 統籌部  連附件    ( ) 工程部地盤科文  連附件 炳哥/民  
 ( ) 採購部  連附件    ( ) QS 部  連附件    ( ) 維修部  連附件    ( ) 其他 \_\_\_\_\_  連附件

傳遞編號：

HK 2003/18

發件人簽署：

項目經理簽署：

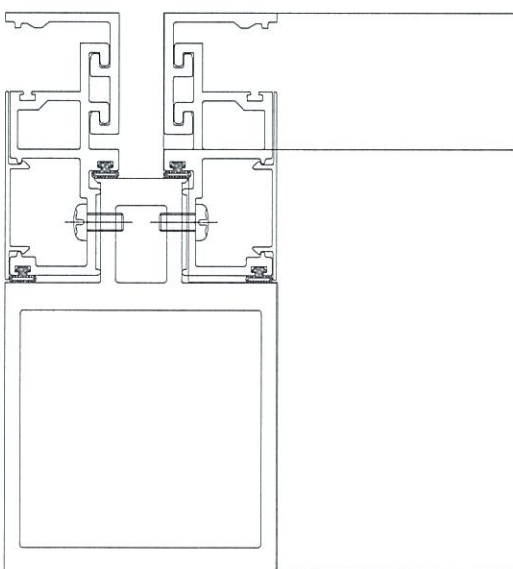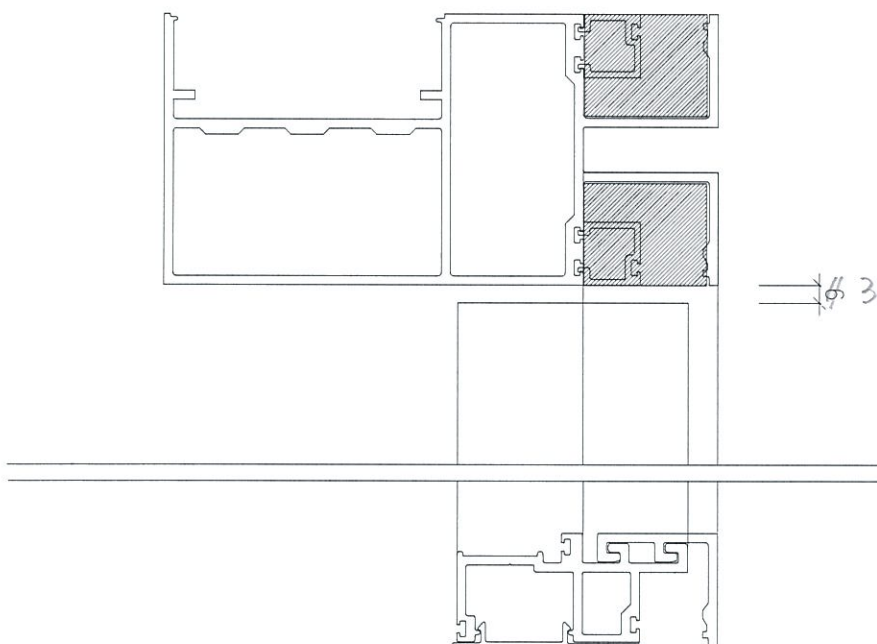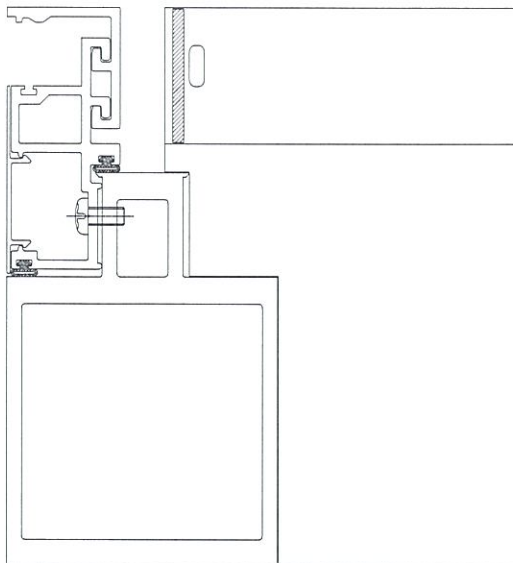

玻璃線


跟料斷口  
不是通長

(上下長度  
各+4.5 mm)

必須留有 6mm 隙作

地盤膠膠

此膠地盤膠

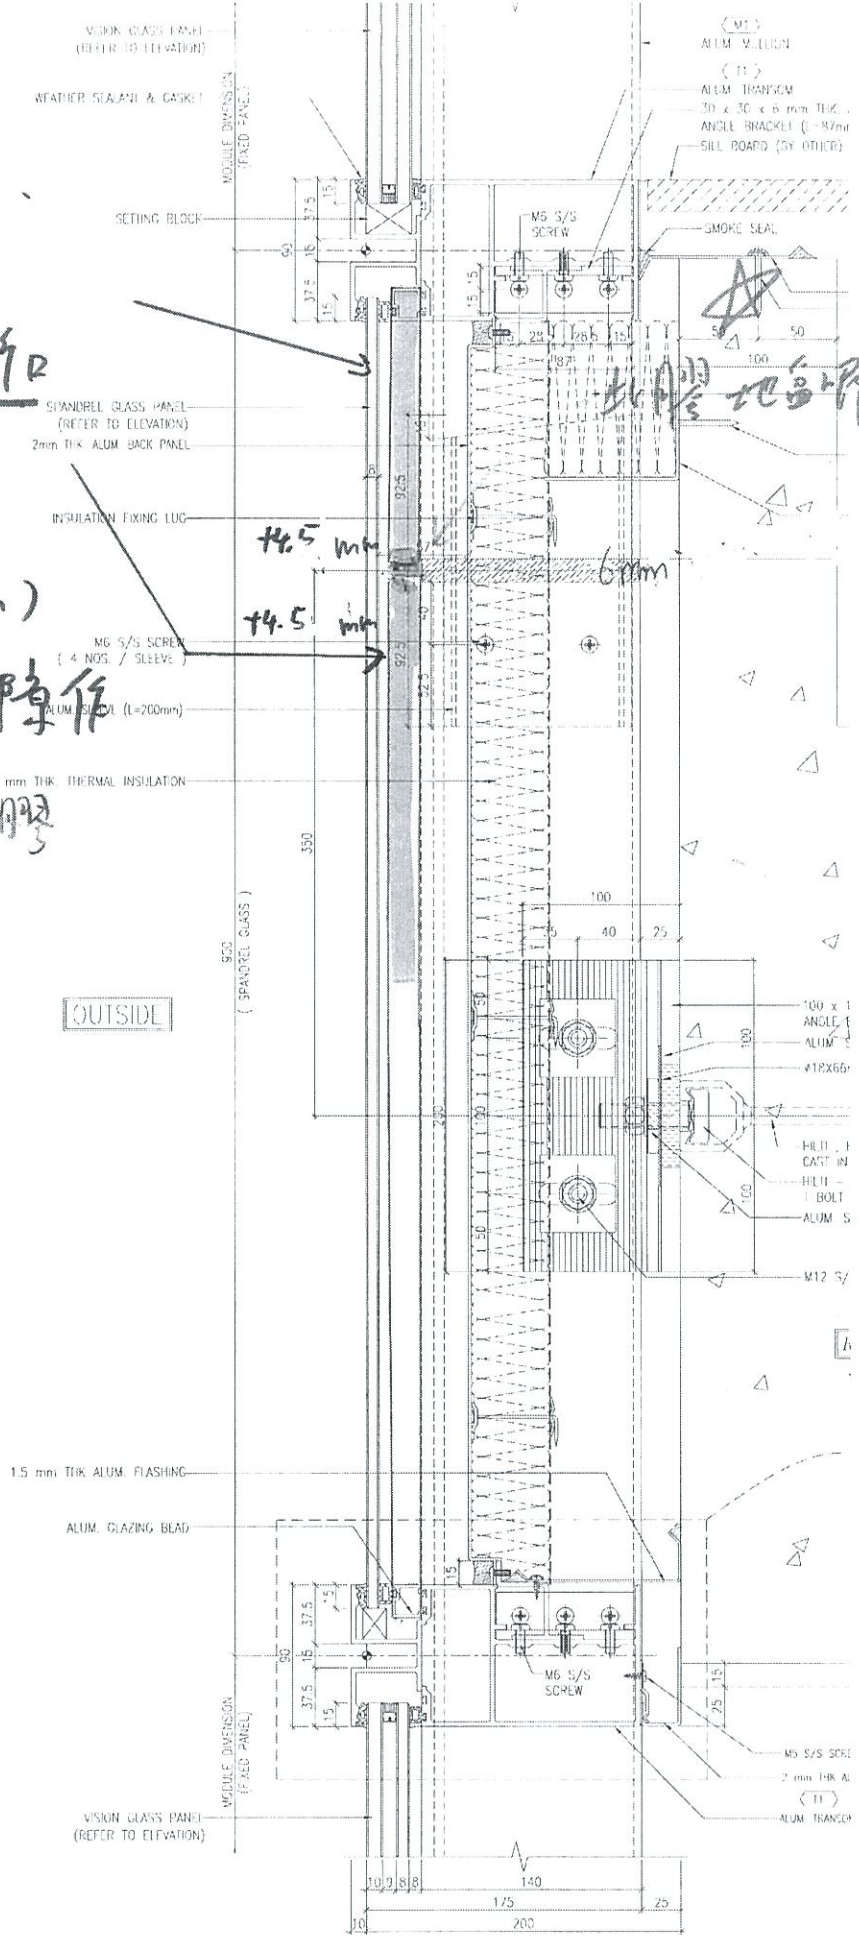


1 TYPICAL TRANSOM DETAIL  
6002 CURTAIN WALL



2018.12.20

5003 CURTAIN WALL

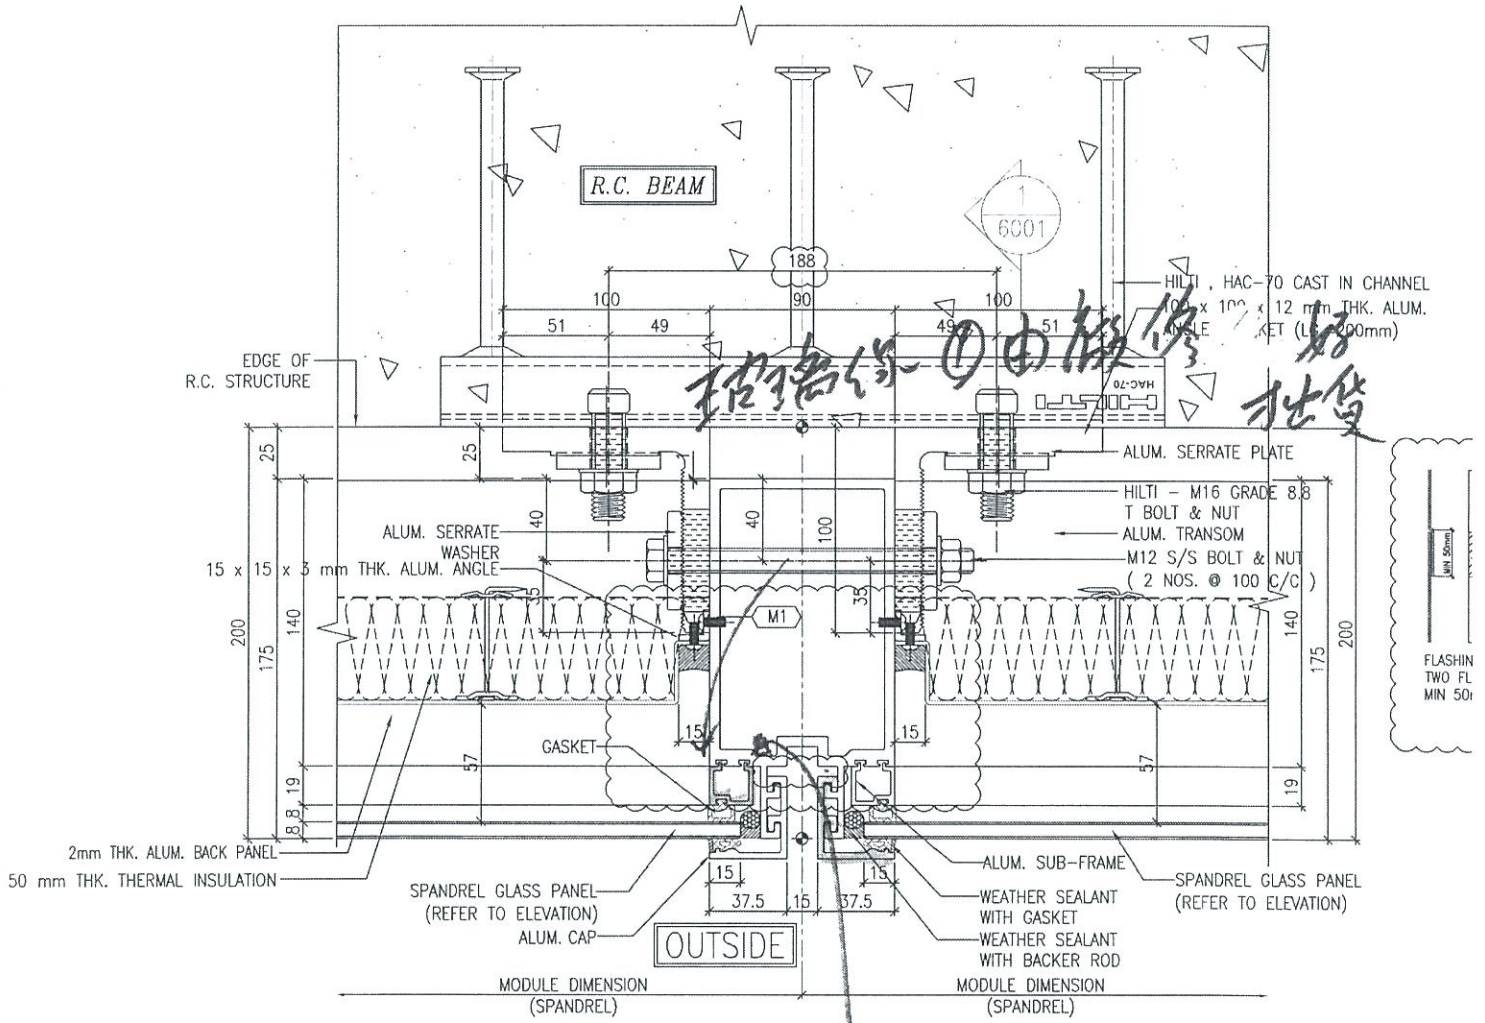

3 TYPICAL MULLION DETAIL  
5003 CURTAIN WALL


