



工程指示 / 要求簡箋(E.I.)

工程指示編號：EI / 1018 / 19

修改版次：-

工程編號：J - 837

工程名稱：觀塘裕民坊

工程項目：幕牆 補 T1C 背板(7-23,30-32/F)

收件人：生統/ 永林

發件人：Eric Liu

日期：30/08/2019

要求提供 / 確認 事項：

- |                                    |                                     |                               |
|------------------------------------|-------------------------------------|-------------------------------|
| <input type="checkbox"/> 初步鋁料 B.M. | <input type="checkbox"/> 加工拆圖，然後生產  | <input type="checkbox"/> 尺寸表  |
| <input type="checkbox"/> 正式鋁料 B.M. | <input type="checkbox"/> 技術上資料 / 指示 | <input type="checkbox"/> 報價   |
| <input type="checkbox"/> 配件 B.M.   | <input type="checkbox"/> 樣辦或貨品說明書   | <input type="checkbox"/> 分判合約 |
| <input type="checkbox"/> 其他：_____  |                                     |                               |

內容：

因現場遺失，請補生產背板送地盤安裝

1) T1C 背板: 補 7-23/F,30-32/F 數量

謝謝！

請在 2019/ 09 / 07 前完成上列要求。

附：1頁

以上項目為：

- 原合約工程包                       原合約工程加 / 減賬                       新工程報價

原因：-

分發東莞各部門：

- ( ) 生產技術總監  連附件    ( ) 技術部  連附件 *永林*    ( ) 生產部  連附件    ( ) 機械設計部  連附件  
 ( ) 採購部  連附件    ( ) 生產統籌部  連附件 *永林*  
 ( ) 質檢部  連附件    ( ) 會計部  連附件    ( ) 報關組  連附件    ( ) 其他 楊榮輝  連附件

分發其他分判：

- ( ) 王禮秋  連附件

分發香港各部門：

- ( ) 行政部  連附件    ( ) 會計部  連附件    ( ) 統籌部  連附件    ( ) 工程部地盤科文  連附件 *楊榮輝*  
 ( ) 採購部  連附件    ( ) QS 部  連附件    ( ) 維修部  連附件    ( ) 其他 \_\_\_\_\_  連附件

傳遞編號：


HK 1918 / 19

發件人簽署：

項目經理簽署：

*Eric Liu*  
*PPZ*

EG-DWG3

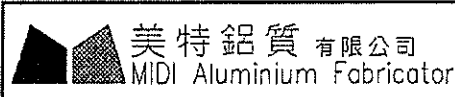

工程號 J-837 地盤 觀塘裕民坊





8F 樣板層已出地盤請重做  
原EI0334A

依據EI0282B版修改

補 18 件

隔熱棉鋁板編號	數量	L	MXN	A	左SD梗	窗號	樓層位置
AG-SD-106	35	616.5	250 X 2	58.25	767.5	T1CWD-1中	7/F,9/F-48/F
AG-SD-108	35	1129	250 X 4	64.5	1280	T1CWA-3	7/F,9/F-48/F
AG-SD-109	35	856.5	250 X 3	53.25	1007.5	T1CWA-2	7/F,9/F-48/F
AG-SD-112	35	884	250 X 3	67	1035	T1CWC-1左	7/F,9/F-48/F
AG-SD-113	35	766.5	300 X 2	83.25	917.5	T1CWC-1右	7/F-48/F
AG-SD-114	35	784	300 X 2	92	935	T1CWM-2	7/F,9/F-48/F
AG-SD-115	35	616.5	250 X 2	58.25	767.5	T1CWM-1	7/F,9/F-48/F
AG-SD-118	35	784	300 X 2	92	935	T1CWK-2	7/F,9/F-48/F
AG-SD-122	35	984	300 X 3	42	1135	T1CWH-2左	7/F,9/F-48/F
AG-SD-123	35	656.5	300 X 2	28.25	807.5	T1CWH-2右	7/F,9/F-48/F
AG-SD-202	39	866.5	250 X 3	58.25	1017.5	T2CWH-1右	7/F,9/F-52/F
AG-SD-205	39	784	300 X 2	92	935	T2CWF-2	7/F,9/F-52/F
AG-SD-206	39	616.5	250 X 2	58.25	767.5	T2CWF-1	7/F,9/F-52/F
AG-SD-209	39	709	300 X 2	54.5	860	T2CWD-1	7/F,9/F-52/F
AG-SD-211	39	1134	250 X 4	67	1285	T2CWB-2左	7/F,9/F-52/F
AG-SD-212	39	756.5	300 X 2	78.25	907.5	T2CWB-2右	7/F,9/F-52/F
AG-SD-219	39	816.5	250 X 3	33.25	967.5	T2CWL-2右	7/F,9/F-52/F
AG-SD-221	39	554	250 X 2	27	705	T2CWK-1右	7/F,9/F-52/F
AG-SD-301	37	1216.5	290 X 4	28.25	1367.5	T3CWF-1右	7/F,9/F-50/F
AG-SD-303	37	684	300 X 2	42	835	T3CWM-2	7/F,9/F-50/F
AG-SD-306	37	784	300 X 2	92	935	T3CWK-2	7/F,9/F-50/F
AG-SD-307	37	616.5	250 X 2	58.25	767.5	T3CWK-1	7/F,9/F-50/F
AG-SD-308	37	709	300 X 2	54.5	860	T3CWJ-2	7/F,9/F-50/F
AG-SD-309	37	616.5	250 X 2	58.25	767.5	T3CWJ-1	7/F,9/F-50/F
AG-SD-310	37	1135.5	260 X 4	32	1382.5	T3CWH-2	7/F,9/F-50/F
AG-SD-311	37	666.5	250 X 2	83.25	817.5	T3CWH-1	7/F,9/F-50/F
AG-SD-314	37	1234	290 X 4	37	1385	T3CWB-2左	7/F,9/F-50/F
AG-SD-315	37	756.5	300 X 2	78.25	907.5	T3CWB-2右	7/F,9/F-50/F
AG-SD-319	37	616.5	250 X 2	58.25	767.5	T3CWD-1右	7/F,9/F-50/F
AG-SD-321	37	666.5	250 X 2	83.25	817.5	T3CWG-1右	7/F,9/F-50/F
AG-SD-502	35	1109	250 X 4	54.5	1260	T5CWM-2	7/F,9/F-48/F
AG-SD-507	35	734	300 X 2	67	885	T5CWG-2	7/F,9/F-48/F
AG-SD-508	35	616.5	250 X 2	58.25	767.5	T5CWG-1	7/F,9/F-48/F
AG-SD-511	35	809	250 X 3	29.5	960	T5CWE-2	7/F,9/F-48/F
AG-SD-512	35	616.5	250 X 2	58.25	767.5	T5CWE-1	7/F,9/F-48/F
AG-SD-515	12	734	300 X 2	67	885	T5CWC-1左下	7/F,9/F-21/F
AG-SD-517	12	838	250 X 3	44	989	T5CWC-1右下	7/F,9/F-21/F

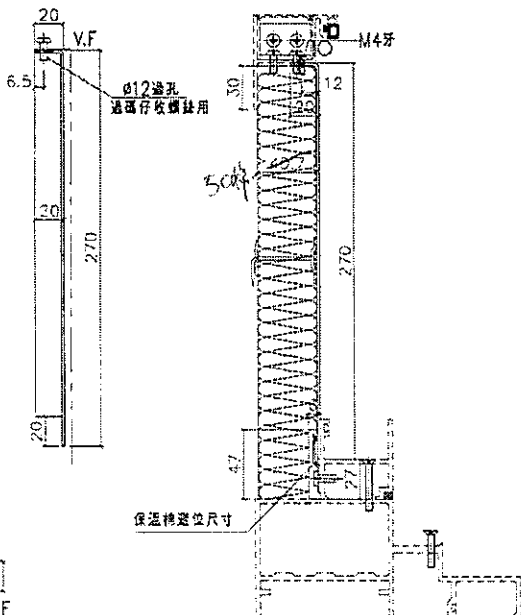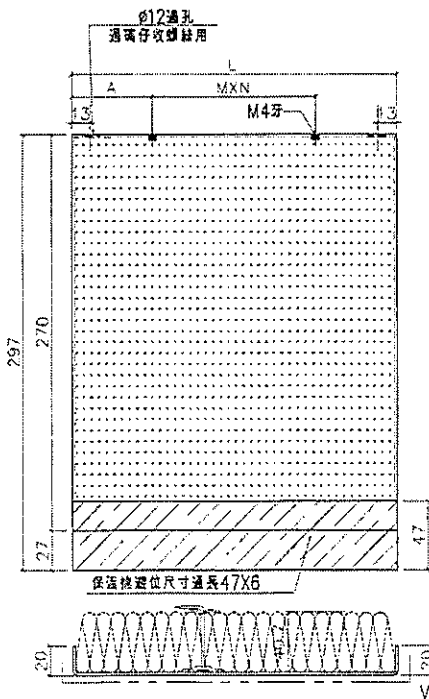

名稱	遮門(陽臺背板)拆圖	制圖	利香媚	2019.03.05	修改	A	
材料	2mm厚鋁板	復核	謝永林	2019.03.19	日期	19.05.06	
顏色	香港金UCT803649 FXL-3	批准			圖號	AG-SD-106	