

工程指示 / 要求簡箋(E.I.)

工程指示編號：EI / 1021 / 19

修改版次：-

工程編號：J - 837

工程名稱：觀塘裕民坊

工程項目：幕牆 死牆二合一位置背板 修改款式

收件人：生統/ 永林

發件人：Eric Liu

日期：30/08/2019

要求提供 / 確認 事項：

- | | | |
|------------------------------------|-------------------------------------|-------------------------------|
| <input type="checkbox"/> 初步鋁料 B.M. | <input type="checkbox"/> 加工拆圖，然後生產 | <input type="checkbox"/> 尺寸表 |
| <input type="checkbox"/> 正式鋁料 B.M. | <input type="checkbox"/> 技術上資料 / 指示 | <input type="checkbox"/> 報價 |
| <input type="checkbox"/> 配件 B.M. | <input type="checkbox"/> 樣辦或貨品說明書 | <input type="checkbox"/> 分判合約 |
| <input type="checkbox"/> 其他：_____ | | |

內容：

因業主要求，死牆二合一位置背板需要修改

1) 背板一件過，遮二合一企料

2) 背板面離玻璃背 20mm

永林：請盡快提供修改後拆圖供生產用

謝謝！

請在 2019/ 09 / 03 前完成上列要求。

附：2頁 ~~拆圖~~ + CAD

以上項目為：

- 原合約工程包 原合約工程加 / 減賬 新工程報價

原因：-

分發東莞各部門：

- () 生產技術總監 連附件 技術部 連附件 *Jeff* () 生產部 連附件 () 機械設計部 連附件
 () 採購部 連附件 () 生產統籌部 連附件 *張*
 () 質檢部 連附件 () 會計部 連附件 () 報關組 連附件 () 其他 楊榮輝 連附件

分發其他分判：

- () 王禮秋 連附件

分發香港各部門：

- () 行政部 連附件 () 會計部 連附件 () 統籌部 連附件 工程部地盤科文 連附件 *楊*
 () 採購部 連附件 () QS 部 連附件 () 維修部 連附件 () 其他 _____ 連附件


傳遞編號：

HK 1921/19

發件人簽署：

項目經理簽署：

Eric Liu
[Signature]

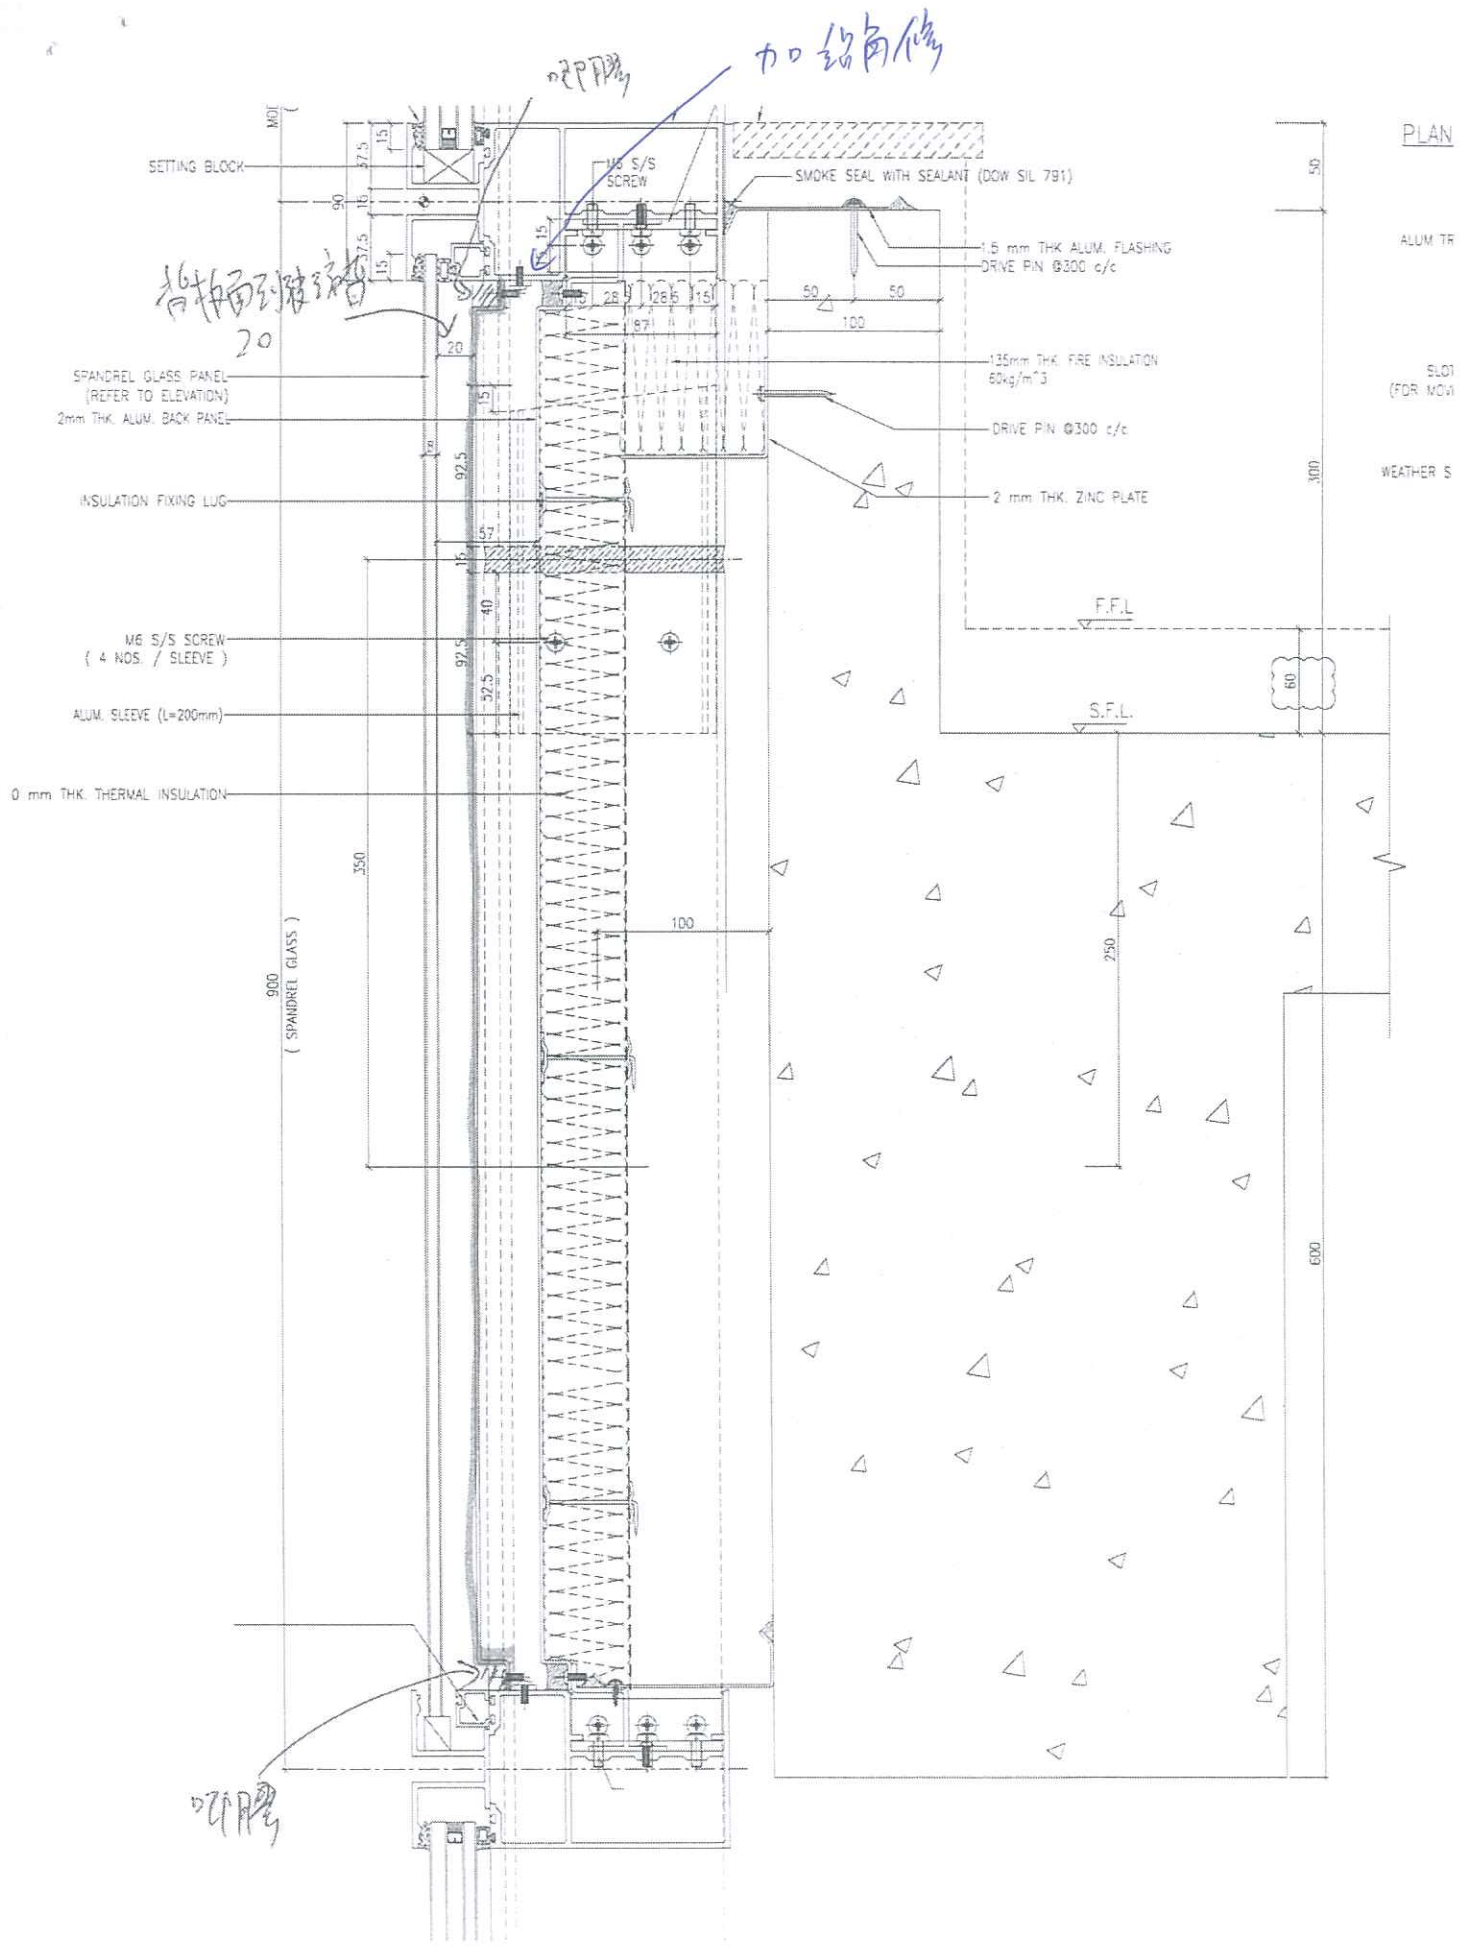


PLAN

ALUM TR

SLOT (FOR MCV)

WEATHER S

死牆=合-位置

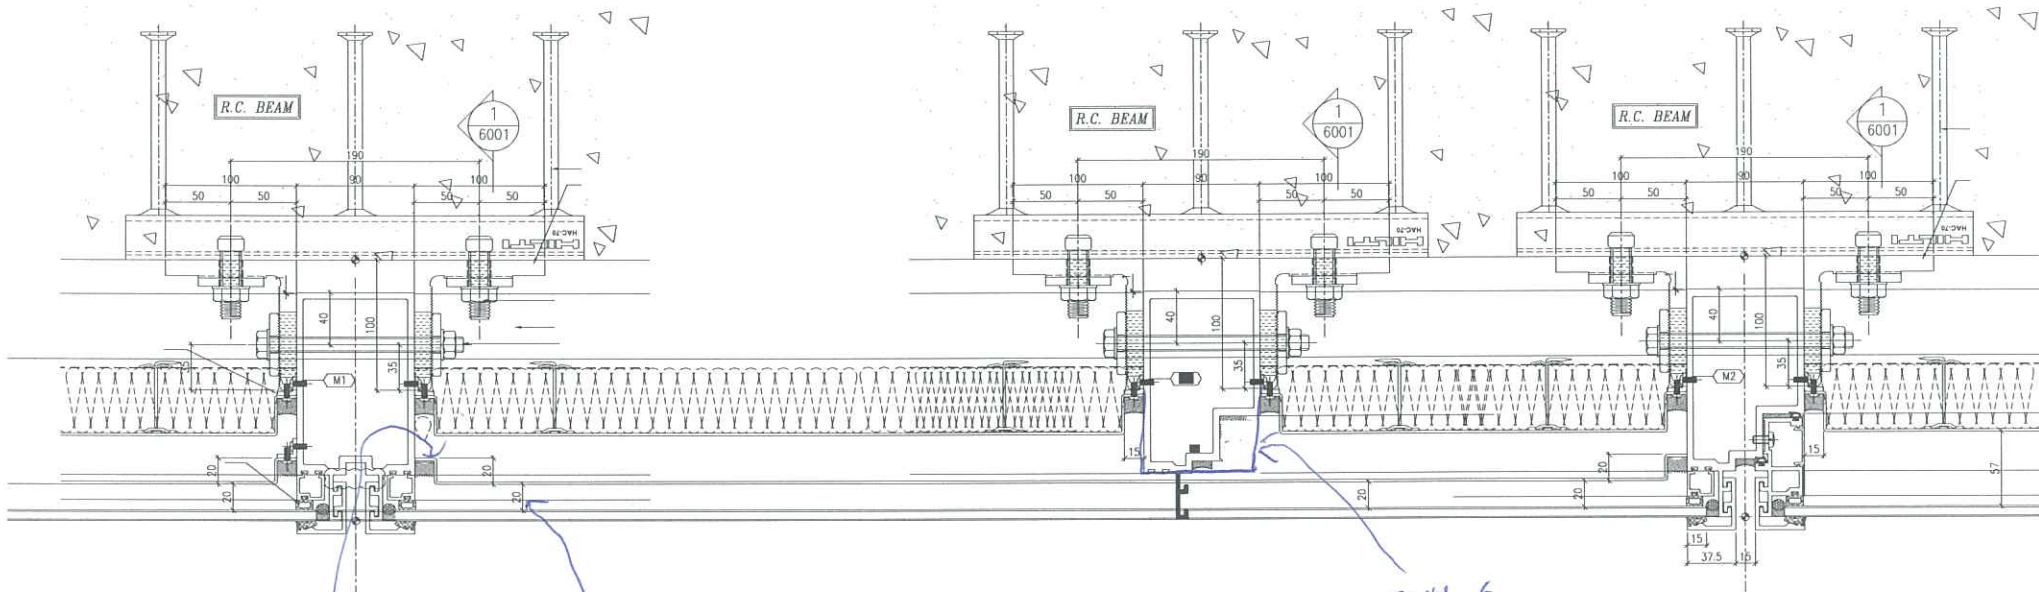

此位置不修
只吧膠

- 1) 背板面高低玻璃背20mm
- 2) 背板一併過

死牆=合-
在身邊西片

背板膠要開避位(頂底)