



工程指示 / 要求簡箋(E.I.)

工程指示編號：EI / 1022 / 19

修改版次：A

工程編號：J - 837

工程名稱：觀塘裕民坊

工程項目：幕牆 6/F 趟門企加力鐵通 (噴它油)

收件人：生統 / 永林

發件人：Eric Liu

日期：31/10/2019

要求提供 / 確認 事項：

- | | | |
|------------------------------------|-------------------------------------|-------------------------------|
| <input type="checkbox"/> 初步鋁料 B.M. | <input type="checkbox"/> 加工拆圖，然後生產 | <input type="checkbox"/> 尺寸表 |
| <input type="checkbox"/> 正式鋁料 B.M. | <input type="checkbox"/> 技術上資料 / 指示 | <input type="checkbox"/> 報價 |
| <input type="checkbox"/> 配件 B.M. | <input type="checkbox"/> 樣辦或貨品說明書 | <input type="checkbox"/> 分判合約 |
| <input type="checkbox"/> 其他：_____ | | |

內容：

鐵通碰鋁位置要噴它油，

但因加工圖欠指示，現補回。貨已到本廠，請廠噴它油。

謝謝！

請在 2019 / 11 / 01 前完成上列要求。

附： 1 頁 BM，3 頁圖登，7 頁加工圖

以上項目為：

- 原合約工程包 原合約工程加 / 減賬 新工程報價

原因：-

分發東莞各部門：

- () 生產技術總監 連附件 () 技術部 連附件 永林 () 生產部 連附件 () 機械設計部 連附件
 () 採購部 連附件 () 生產統籌部 連附件 梅
 () 質檢部 連附件 () 會計部 連附件 () 報關組 連附件 () 其他 楊榮輝 連附件

分發香港各部門：


- () 行政部 連附件 () 會計部 連附件 () 統籌部 連附件 () 工程部地盤科文 連附件
 () 採購部 連附件 () QS 部 連附件 () 維修部 連附件 () 其他 _____ 連附件

傳遞編號：

HK 2248 / 19

發件人簽署：


項目經理簽署：

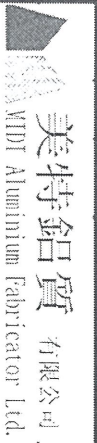美特鋁質 有限公司 MIDI Aluminium Fabricator Ltd.	工程號: J-837	計算: 邱紅	日期: 2019.08.27	送呈: 胡哥
工廠用鐵件BM表	地盤名稱: 觀塘裕民坊	核對: 謝永林	日期: —	副本:
	項目類別: 幕牆T1~T5	批准:	日期:	

BM編號: J837-CW-M01-F-PP07	修改版次:	A/C Code:	鐵件總重量KG: 3991.18	此BM依據資料計算
--------------------------	-------	-----------	------------------	-----------

序號	修改內容	鐵件圖號	鐵件名稱	顏色	實用	後備	總數	單位	單件/件 (kg)	總重量 (kg)	備注
1		GM-SD1	70X70X5mm鐵通加工圈	熱浸鋅	48		48	件	33.46	1606.23	
2		GM-SD2	70X70X5mm鐵通加工圈	熱浸鋅	43		43	件	24.20	1040.61	
3		GM-SD3	70X70X5mm鐵通加工圈	熱浸鋅	44		44	件	30.55	1344.35	
4		GM-SD4	70X70X5mm鐵通加工圈	熱浸鋅	1		1	件	33.46	33.46	
5				合計:			136			3991.182	

5769 邱紅

圖則登記表
DRAWING REGISTER

工程名稱 Project Title: **觀塘裕民坊**
T1~T5座 6F加力鐵拆圖

工程編號 Project No: **J-837**

接收日期 Receiving Date (適用於客戶圖則)

年													
月													
日													

分發予 Distributed To

發出日期 Issued Date

年	19												
月	8												
日	27												

圖則編號 Drg. No.	圖則名稱 Drawing Title
GM-SD1	鐵件拆圖
GM-SD1-1	鐵件拆圖
GM-SD2	鐵件拆圖
GM-SD2-1	鐵件拆圖
GM-SD3	鐵件拆圖
GM-SD3-1	鐵件拆圖
GM-SD4	鐵件拆圖
J837-CW-2102	鐵件位置圖
J837-CW-2103	鐵件位置圖
J837-CW-2105	鐵件位置圖
J837-CW-2106	鐵件位置圖
J837-CW-2108	鐵件位置圖
J837-CW-2109	鐵件位置圖
J837-CW-2110	鐵件位置圖
J837-CW-2111	鐵件位置圖
J837-CW-2112	鐵件位置圖
J837-CW-2113	鐵件位置圖
J837-CW-2201	鐵件位置圖
J837-CW-2202	鐵件位置圖
J837-CW-2203	鐵件位置圖
J837-CW-2204	鐵件位置圖


修訂編號 Revision No.													
1	-												
2	-												
3	-												
圖則登記表
DRAWING REGISTER

接收日期 Receiving Date (適用於客戶圖則)									
工程名稱 Project Title: 觀塘裕民坊	年								
T1~T5座 6F加力鐵拆圖	月								
工程編號 Project No: J-837	日								
分發予 Distributed To									
發出日期 Issued Date									
年	19								
月	8								
日	27								
圖則編號 Drg. No.	圖則名稱 Drawing Title	年	月	日	修訂編號 Revision No.	修訂編號 Revision No.	修訂編號 Revision No.	修訂編號 Revision No.	修訂編號 Revision No.
J837-CW-2205	鐵件位置圖	22	-						
J837-CW-2206	鐵件位置圖	23	-						
J837-CW-2208	鐵件位置圖	24	-						
J837-CW-2209	鐵件位置圖	25	-						
J837-CW-2211	鐵件位置圖	26	-						
J837-CW-2212	鐵件位置圖	27	-						
J837-CW-2301	鐵件位置圖	28	-						
J837-CW-2302	鐵件位置圖	29	-						
J837-CW-2303	鐵件位置圖	30	-						
J837-CW-2304	鐵件位置圖	31	-						
J837-CW-2305	鐵件位置圖	32	-						
J837-CW-2306	鐵件位置圖	33	-						
J837-CW-2307	鐵件位置圖	34	-						
J837-CW-2308	鐵件位置圖	35	-						
J837-CW-2310	鐵件位置圖	36	-						
J837-CW-2311	鐵件位置圖	37	-						
J837-CW-2502	鐵件位置圖	38	-						
J837-CW-2503	鐵件位置圖	39	-						
J837-CW-2505	鐵件位置圖	40	-						
J837-CW-2506	鐵件位置圖	41	-						
J837-CW-2508	鐵件位置圖	42	-						

圖則登記表
DRAWING REGISTER

接收日期 Receiving Date (適用於客戶圖則)												
工程名稱 Project Title:	觀塘裕民坊 T1~T5座 6F加力鐵拆圖	年										
工程編號 Project No:	J-837	月										
		日										
分發予 Distributed To		發出日期 Issued Date										
		年	19									
		月	8									
		日	27									
圖則編號 Drg. No.	圖則名稱 Drawing Title		修訂編號 Revision No.									
J837-CW-2509	鐵件位置圖	43	-									
J837-CW-2510	鐵件位置圖	44	-									
J837-CW-2511	鐵件位置圖	45	-									
J837-CW-2512	鐵件位置圖	46	-									

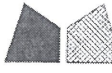


美特鋁質有限公司
MIDI Aluminium Fabricator Ltd.

數據參見: GM-SD1-1


工程號 J-837 地盤 觀塘裕民坊

*請用A3紙打印

*注意:
螺絲鑽平頭孔事宜, 請留意M5及3/16"要
沉頭 (90° X $\phi 10$), 供修螺絲後即膠用

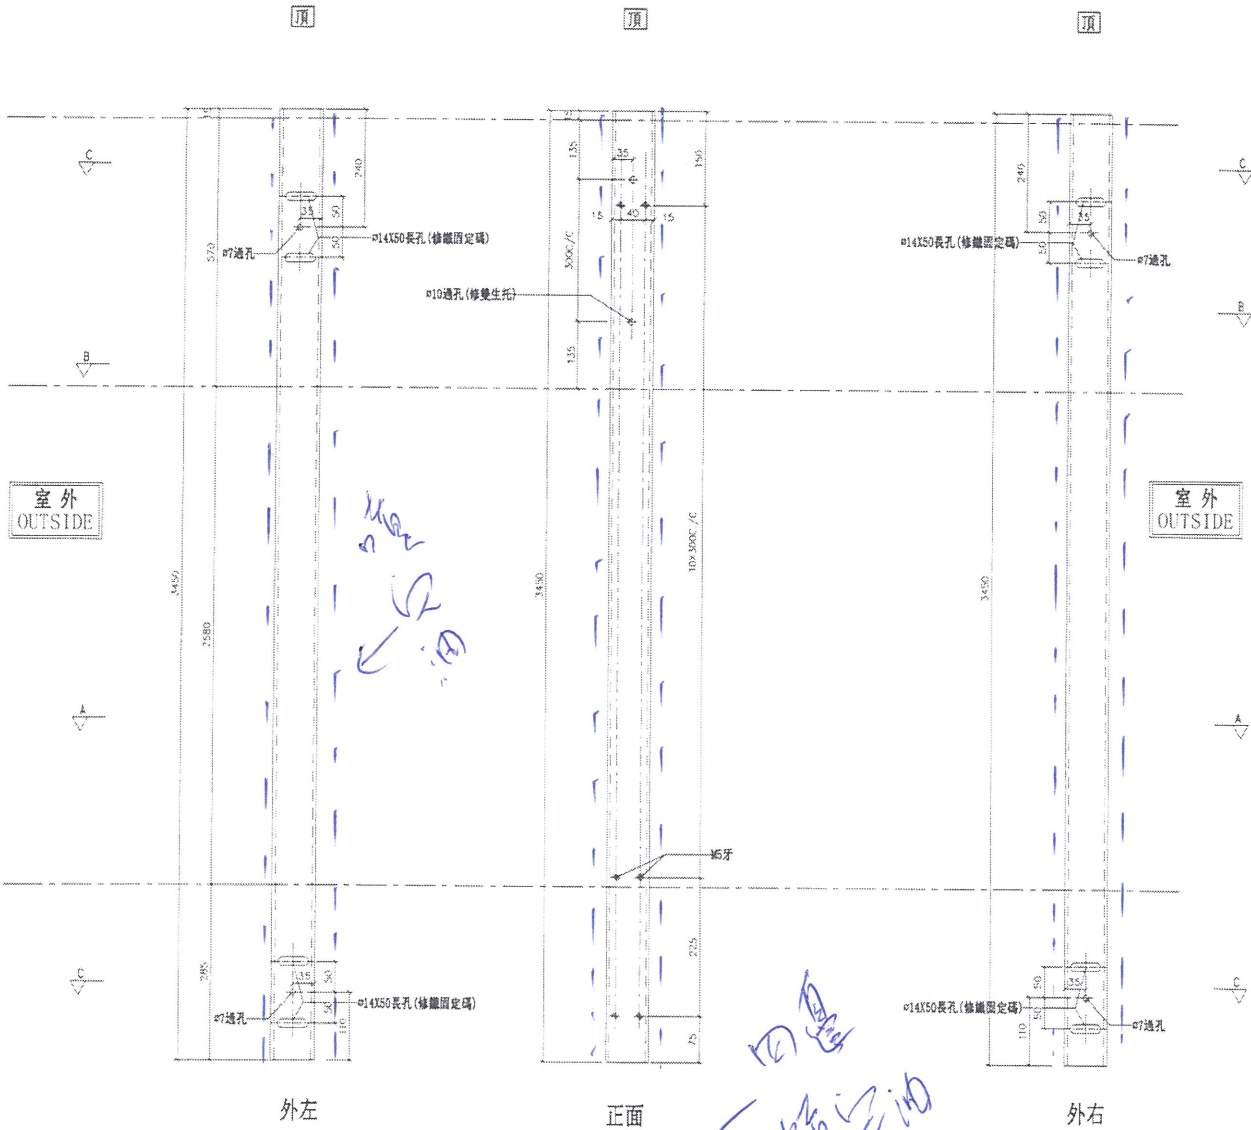

組裝示意

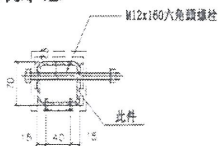

外右 > < 外左

正面
SECTION C-C

SECTION B-B

SECTION A-A

名稱	鐵通拆圖	制圖	邱紅	2019.08.26	修改	
材料	70X70X5mm鐵通	復核	謝永林	-	日期	
顏色	熱浸鋅	批准	Jason		圖號	GM-SD1



美特鋁質有限公司
MIDI Aluminium Fabricator Ltd.

拆圖參見：GM-SD1

工程號	J-837	地盤	觀塘裕民坊
-----	-------	----	-------

數量	位置	樓層
1	T2CW-G-2	6F
1	T2CW-N-1	6F
1	T2CW-L-2	6F
1	T2CW-K-1	6F
1	T2CW-J-1	6F
1	T1CW-G-1	6F
1	T1CW-F-2	6F
1	T1CW-E-1	6F
3	T1CW-D-1	6F
1	T1CW-B-2	6F
1	T1CW-B-1	6F
1	T1CW-C-1	6F
2	T3CW-F-1	6F
2	T3CW-E-1	6F
1	T3CW-M-2	6F
1	T3CW-M-1	6F
1	T3CW-L-2	6F
1	T3CW-K-1	6F
2	T3CW-B-2	6F
2	T3CW-A-1	6F
2	T3CW-D-1	6F
2	T3CW-G-1	6F
2	T5CW-N-1	6F
2	T5CW-M-2	6F
2	T5CW-L-1	6F
4	T5CW-JK-1	6F
1	T5CW-E-2	6F
1	T5CW-E-1	6F
1	T5CW-D-2	6F
3	T5CW-C-1	6F
2	T5CW-A-3	6F
48	合計	

名稱	鐵通拆圖	制圖	邱紅	2019.08.26	修改			
材料	70X70X5mm鐵通	復核	謝永林	-	日期			
顏色	熱浸鋅	批準	Jason		圖號	GM-SD1-1		



美特鋁質有限公司
MIDI Aluminium Fabricator Ltd.

數據參見: GM-SD2-1

工程號

J-837


地盤

觀塘裕民坊


*請用A3紙打印

*注意:
螺絲鑽平頭孔事宜, 請留意M5及3/16"要
沉頭 (90° X $\phi 10$), 供修螺絲后唧膠用


室外
OUTSIDE

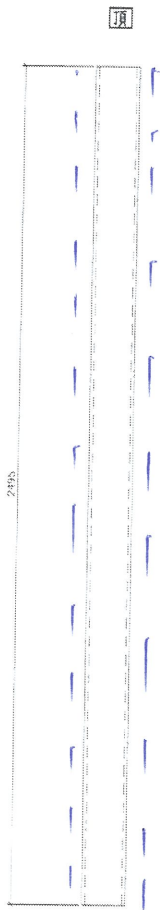

外左

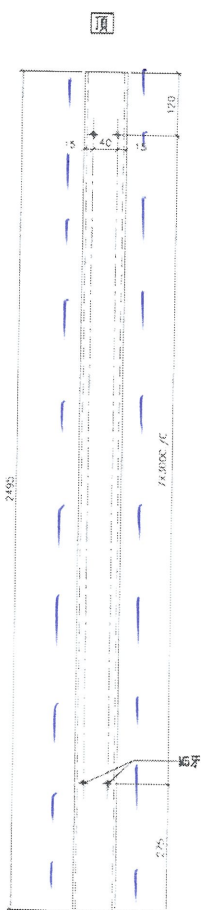


正面

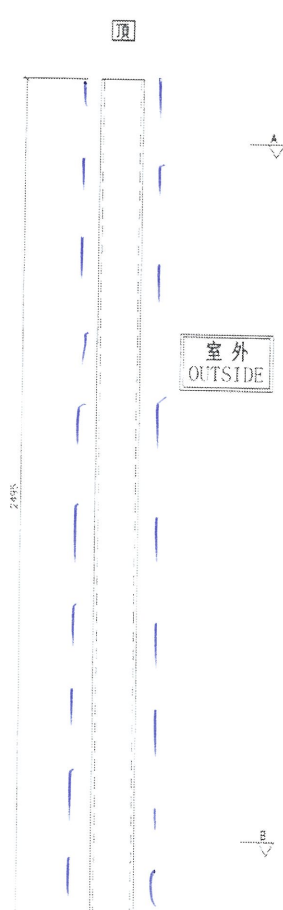


外右

組裝示意

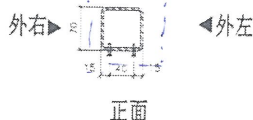

SECTION B-B

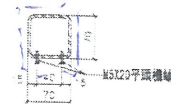

SECTION A-A

名稱	鐵通拆圖	制圖	邱紅	2019.08.26	修改	
材料	70X70X5mm鐵通	復核	謝永林	-	日期	
顏色	熱浸鋅	批准	Jason		圖號	GM-SD2



美特鋁質 有限公司
MIDI Aluminium Fabricator Ltd.

拆圖參見：GM-SD2

工程號 J-837 地盤 觀塘裕民坊

數量	位置	樓層
2	T2CW-H-1	6F
1	T2CW-G-2	6F
1	T2CW-F-2	6F
1	T2CW-F-1	6F
1	T2CW-E-2	6F
1	T2CW-E-1	6F
1	T2CW-D-1	6F
1	T2CW-C-1	6F
2	T2CW-B-2	6F
2	T2CW-A-1	6F
1	T2CW-M-2	6F
1	T2CW-M-1	6F
1	T2CW-L-2	6F
1	T2CW-K-1	6F
1	T2CW-J-1	6F
1	T1CW-A-3	6F
1	T1CW-A-2	6F
1	T1CW-C-1	6F
1	T1CW-M-2	6F
1	T1CW-M-1	6F
1	T1CW-L-2	6F
1	T1CW-L-1	6F
1	T1CW-K-2	6F
1	T1CW-J-1	6F
2	T1CW-H-2	6F
29	合計	

數量	位置	樓層
1	T3CW-L-1	6F
1	T3CW-K-2	6F
1	T3CW-J-2	6F
1	T3CW-J-1	6F
1	T3CW-H-1	6F
1	T3CW-C-2	6F
1	T3CW-C-1	6F
1	T5CW-H-2	6F
1	T5CW-H-1	6F
1	T5CW-G-2	6F
1	T5CW-G-1	6F
1	T5CW-F-2	6F
1	T5CW-F-1	6F
1	T5CW-D-1	6F
14	合計	

名稱	鐵通拆圖	制圖	邱紅	2019.08.26	修改	
材料	70X70X5mm鐵通	復核	謝永林	-	日期	
顏色	熱浸鋅	批準	Josen		圖號	GM-SD2-1




美特鋁質有限公司
MIDI Aluminium Fabricator Ltd.

數據參見: GM-SD3-1


工程號 J-837 地盤 觀塘裕民坊

*請用A3紙打印

*注意:
螺絲鑽平頭孔事宜, 請留意M5及3/16"要
沉頭 (90° X $\phi 10$), 供修螺絲後膠膠用

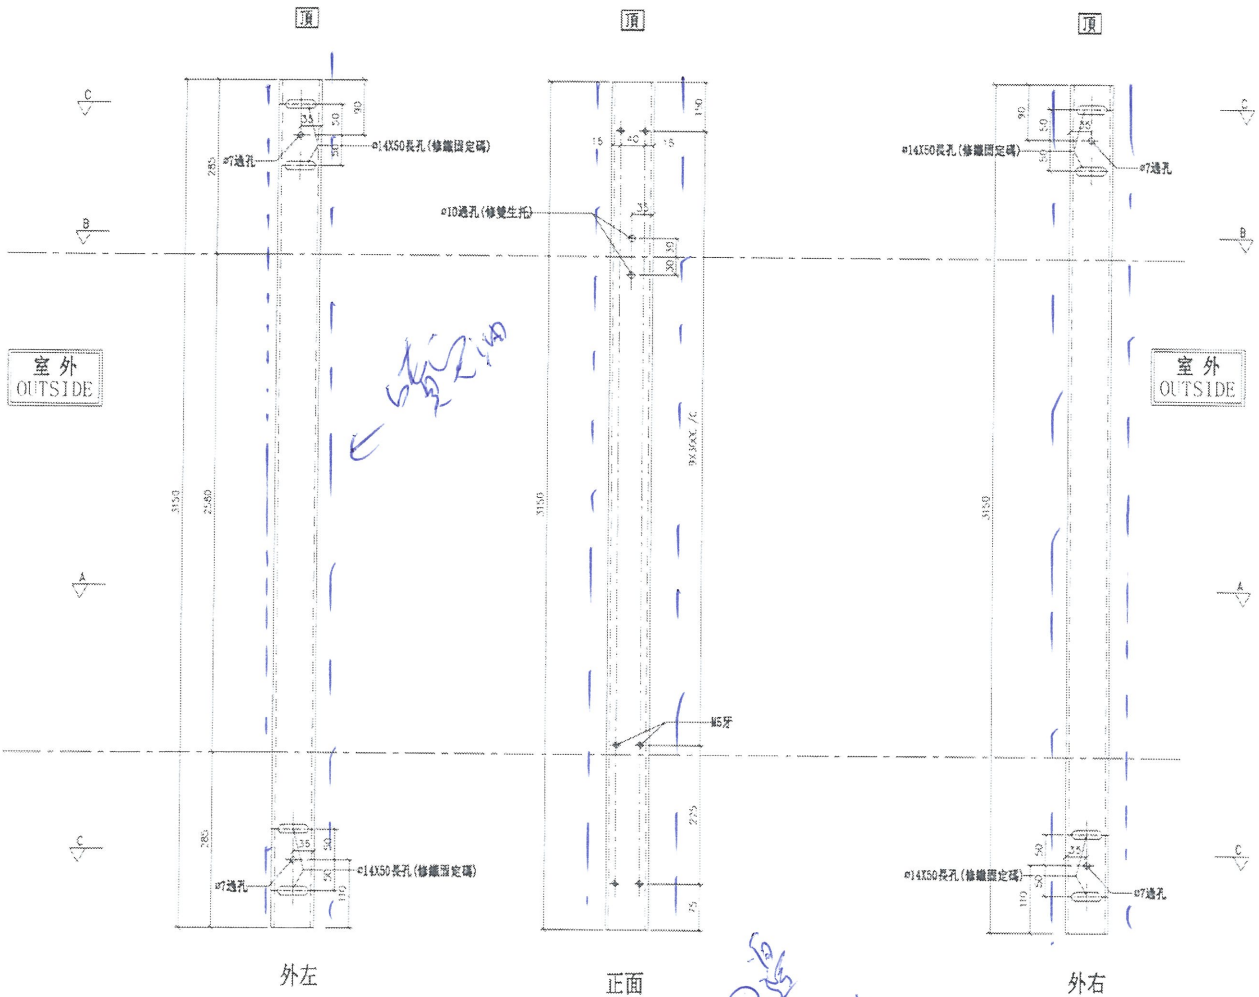

組裝示意

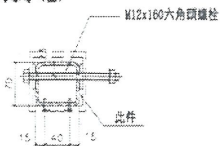

外右 ◀ 外左

正面
SECTION C-C

SECTION B-B

SECTION A-A

名稱	鐵通拆圖	制圖	邱紅	2019.08.26	修改	
材料	70X70X5mm鐵通	復核	謝永林	-	日期	
顏色	熱浸鋅	批准	Jason		圖號	GM-SD3



美特鋁質 有限公司
MIDI Aluminium Fabricator Ltd.

工程號 J-837 地盤 觀塘裕民坊

拆圖參見: GM-SD3

數量	位置	樓層
2	T2CW-H-1	6F
1	T2CW-G-2	6F
1	T2CW-F-2	6F
1	T2CW-F-1	6F
1	T2CW-E-2	6F
1	T2CW-E-1	6F
1	T2CW-D-1	6F
1	T2CW-C-1	6F
2	T2CW-B-2	6F
2	T2CW-A-1	6F
1	T2CW-M-2	6F
1	T2CW-M-1	6F
1	T2CW-L-2	6F
1	T2CW-K-1	6F
1	T2CW-J-1	6F
1	T1CW-A-3	6F
1	T1CW-A-2	6F
1	T1CW-C-1	6F
1	T1CW-M-2	6F
1	T1CW-M-1	6F
1	T1CW-L-2	6F
1	T1CW-L-1	6F
1	T1CW-K-2	6F
1	T1CW-J-1	6F
2	T1CW-H-2	6F
29	合計	

數量	位置	樓層
1	T3CW-L-1	6F
1	T3CW-K-2	6F
1	T3CW-J-2	6F
1	T3CW-J-1	6F
1	T3CW-H-2	6F
1	T3CW-H-1	6F
1	T3CW-C-2	6F
1	T3CW-C-1	6F
1	T5CW-H-2	6F
1	T5CW-H-1	6F
1	T5CW-G-2	6F
1	T5CW-G-1	6F
1	T5CW-F-2	6F
1	T5CW-F-1	6F
1	T5CW-D-1	6F
15	合計	

名稱	鐵通拆圖	制圖	邱紅	2019.08.26	修改	
材料	70X70X5mm鐵通	復核	謝永林	-	日期	
顏色	熱浸鋅	批准	Josen		圖號	GM-SD3-1

