



工程指示 / 要求簡箋(E.I.)

工程指示編號：EI / 1022 / 19

修改版次：B

工程編號：J - 837

工程名稱：觀塘裕民坊

工程項目：幕牆 6/F 趟門企加力鐵通 (廠改孔)

收件人：生統 / 永林

發件人：Eric Liu

日期：04/11/2019

要求提供 / 確認 事項：

- | | | |
|------------------------------------|-------------------------------------|-------------------------------|
| <input type="checkbox"/> 初步鋁料 B.M. | <input type="checkbox"/> 加工拆圖，然後生產 | <input type="checkbox"/> 尺寸表 |
| <input type="checkbox"/> 正式鋁料 B.M. | <input type="checkbox"/> 技術上資料 / 指示 | <input type="checkbox"/> 報價 |
| <input type="checkbox"/> 配件 B.M. | <input type="checkbox"/> 樣辦或貨品說明書 | <input type="checkbox"/> 分判合約 |
| <input type="checkbox"/> 其他：_____ | | |

內容：

**B 版: 拆圖有誤，需改孔位，加力鐵通已送廠，在廠改
謝謝！**

請在 **2019 / 11 / 05** 前完成上列要求。

附： 1 頁圖登，2 頁加工圖

以上項目為：

- 原合約工程包 原合約工程加 / 減賬 新工程報價

原因：-

分發東莞各部門：

- () 生產技術總監 連附件 技術部 連附件 永林 () 生產部 連附件 () 機械設計部 連附件
 () 採購部 連附件 生產統籌部 連附件 梅
 () 質檢部 連附件 () 會計部 連附件 () 報關組 連附件 () 其他 楊榮輝 連附件

分發香港各部門：

- () 行政部 連附件 () 會計部 連附件 () 統籌部 連附件 () 工程部地盤科文 連附件
 () 採購部 連附件 () QS 部 連附件 () 維修部 連附件 () 其他 _____ 連附件

傳遞編號：

HK ²²⁷⁰ / 19

發件人簽署：

項目經理簽署：

圖則登記表
DRAWING REGISTER

接收日期 Receiving Date (適用於客戶圖則)											
工程名稱 Project Title: 觀塘裕民坊	年										
T1~T5座 6F加力鐵拆圖	月										
工程編號 Project No: J-837	日										
分發予 Distributed To		發出日期 Issued Date									
		年	19	19							
		月	8	11							
		日	27	1							
圖則編號 Drg. No.	圖則名稱 Drawing Title		修訂編號 Revision No.								
GM-SD1	鐵件拆圖	1	-	-							
GM-SD1-1	鐵件拆圖	2	-	-							
GM-SD2	鐵件拆圖	3	-	-							
GM-SD2-1	鐵件拆圖	4	-	-							
GM-SD3	鐵件拆圖	5	-	A							
GM-SD3-1	鐵件拆圖	6	-	-							
GM-SD4	鐵件拆圖	7	-	A							
J837-CW-2102	鐵件位置圖	8	-	-							
J837-CW-2103	鐵件位置圖	9	-	-							
J837-CW-2105	鐵件位置圖	10	-	-							
J837-CW-2106	鐵件位置圖	11	-	-							
J837-CW-2108	鐵件位置圖	12	-	-							
J837-CW-2109	鐵件位置圖	13	-	-							
J837-CW-2110	鐵件位置圖	14	-	-							
J837-CW-2111	鐵件位置圖	15	-	-							
J837-CW-2112	鐵件位置圖	16	-	-							
J837-CW-2113	鐵件位置圖	17	-	-							
J837-CW-2201	鐵件位置圖	18	-	-							
J837-CW-2202	鐵件位置圖	19	-	-							
J837-CW-2203	鐵件位置圖	20	-	-							
J837-CW-2204	鐵件位置圖	21	-	-							




美特鋁質有限公司
MIDI Aluminium Fabricator Ltd.

數據參見: GM-SD3-1



工程號 J-837 地盤 觀塘裕民坊

*請用A3紙打印

*注意:
螺絲鑽平頭孔事宜, 請留意M5及3/16"要
沉頭(90° X $\phi 10$), 供修螺絲后膠膠用

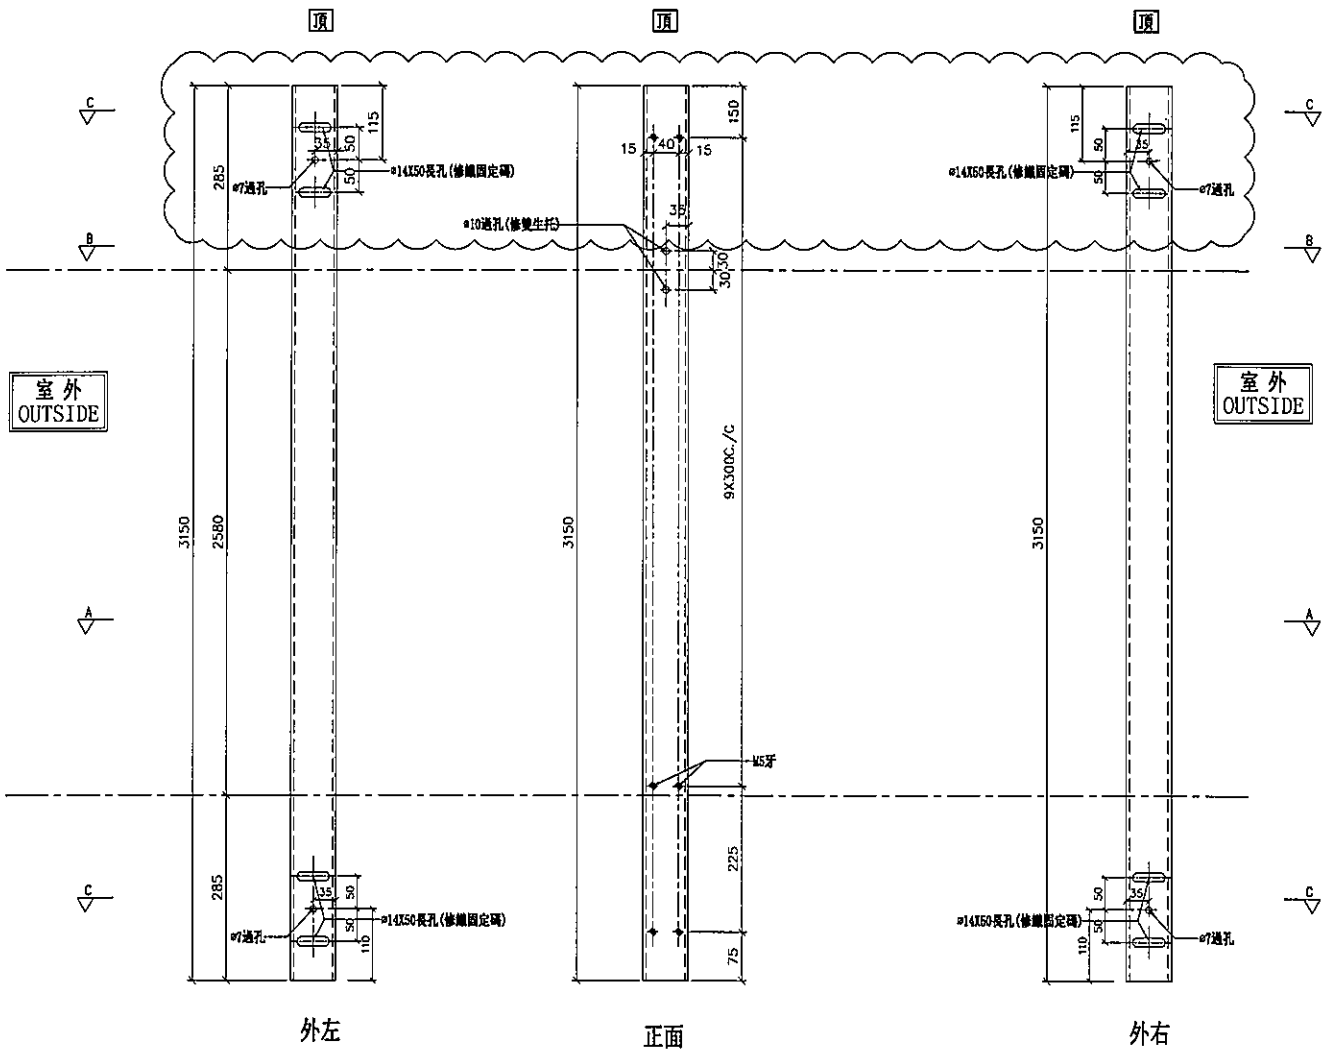

組裝示意

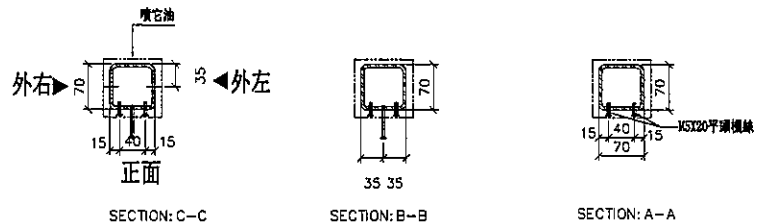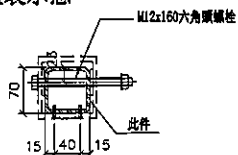

名稱	鐵通拆圖	制圖	邱紅	2019. 08. 26	修改	A	
材料	70X70X5mm鐵通	復核	謝永林	-	日期	2019.11.01	
顏色	熱浸鋅	批准	Jason		圖號	GM-SD3	

