

工程指示 / 要求簡箋(E.I.)

工程指示編號：EI / 1028 / 19

修改版次：-

工程編號：J - 837

工程名稱：觀塘裕民坊

工程項目：幕牆 定位用玻璃扣蓋(餘料)

收件人：生統 / 永林

發件人：Eric Liu

日期：03/09/2019

□要求提供 / □確認 事項：

- () 初步鋁料 B.M. () 加工拆圖，然後生產 () 尺寸表
- () 正式鋁料 B.M. () 技術上資料 / 指示 () 報價
- () 配件 B.M. () 樣辦或貨品說明書 () 分判合約
- () 其他：_____

內容：

按湛哥意見，安裝玻璃時只有頂底梗線不足夠定位

請廠在開料玻璃扣蓋時(X85558)，剩下餘料做 1 寸長扣蓋

安裝玻璃時供現場定位打膠用

送貨期由地盤通知

謝謝。

永林：請覆核數量，每件玻璃做 6 件

請在 2019/ 10 / 05 前完成上列要求。

(不包括窗, 門, FD 門)

附：1 頁 外單

以上項目為：

- 原合約工程包 原合約工程加 / 減賬 新工程報價

原因：-

分發東莞各部門：

- () 生產技術總監 連附件 (/) 技術部 連附件 永林 () 生產部 連附件 () 機械設計部 連附件
- () 採購部 連附件 (/) 生產統籌部 連附件 梅
- () 質檢部 連附件 () 會計部 連附件 () 報關組 連附件 () 其他 小羅 連附件

分發香港各部門：

- () 行政部 連附件 () 會計部 連附件 () 統籌部 連附件 (/) 工程部地盤科文 連附件 炳哥 / 民 / 豪
- () 採購部 連附件 () QS 部 連附件 () 維修部 連附件 () 其他 _____ 連附件

傳遞編號：


發件人簽署：

HK 1931 / 19

項目經理簽署：

此件

J-837 框架式幕牆鋁料模圖

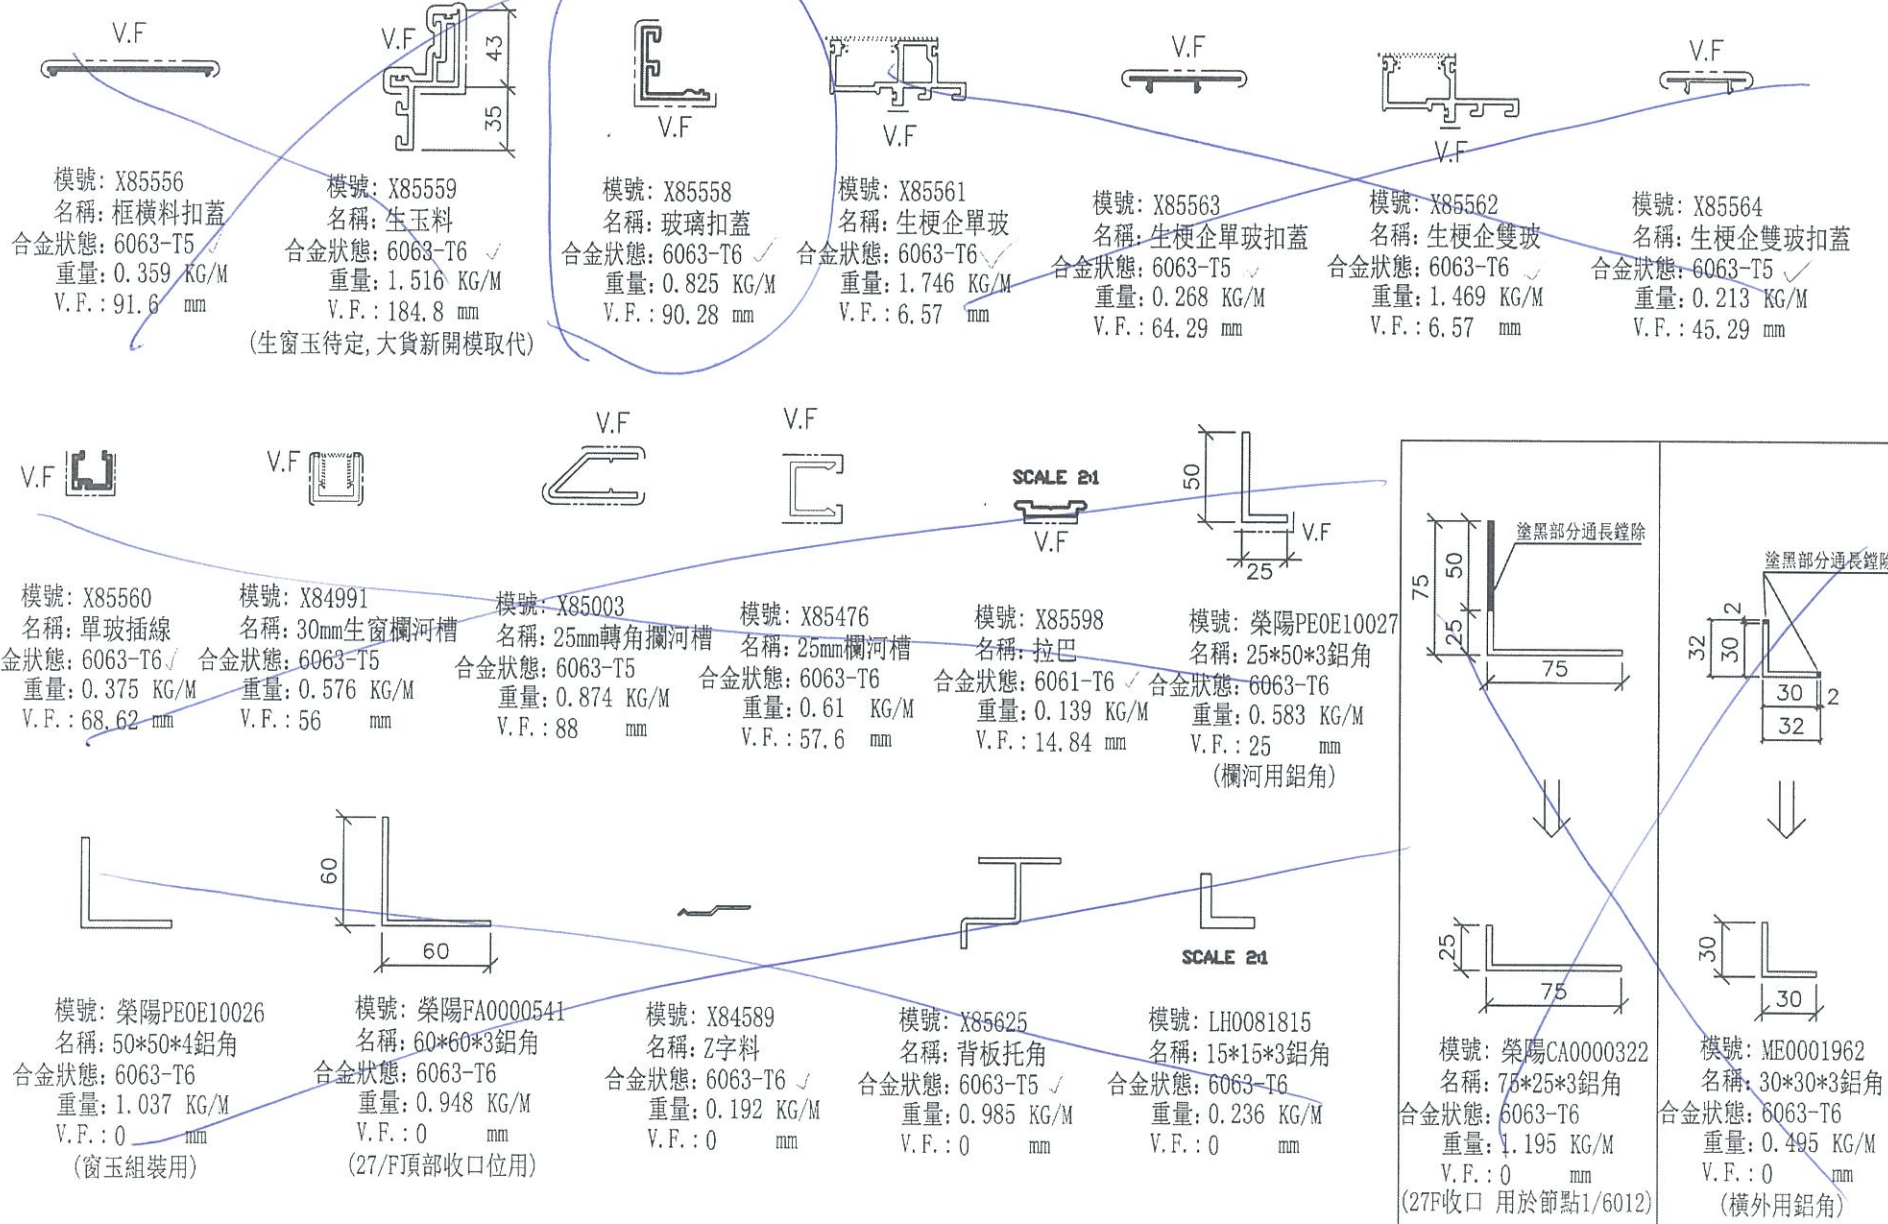

模號: X85556
名稱: 框橫料扣蓋
合金狀態: 6063-T5
重量: 0.359 KG/M
V.F.: 91.6 mm

模號: X85559
名稱: 生玉料
合金狀態: 6063-T6
重量: 1.516 KG/M
V.F.: 184.8 mm
(生窗玉待定, 大貨新開模取代)

模號: X85558
名稱: 玻璃扣蓋
合金狀態: 6063-T6
重量: 0.825 KG/M
V.F.: 90.28 mm

模號: X85561
名稱: 生梗企單玻
合金狀態: 6063-T6
重量: 1.746 KG/M
V.F.: 6.57 mm

模號: X85563
名稱: 生梗企單玻扣蓋
合金狀態: 6063-T5
重量: 0.268 KG/M
V.F.: 64.29 mm

模號: X85562
名稱: 生梗企雙玻
合金狀態: 6063-T6
重量: 1.469 KG/M
V.F.: 6.57 mm

模號: X85564
名稱: 生梗企雙玻扣蓋
合金狀態: 6063-T5
重量: 0.213 KG/M
V.F.: 45.29 mm

模號: X85560
名稱: 單玻插線
合金狀態: 6063-T6
重量: 0.375 KG/M
V.F.: 68.62 mm

模號: X84991
名稱: 30mm生窗欄河槽
合金狀態: 6063-T5
重量: 0.576 KG/M
V.F.: 56 mm

模號: X85003
名稱: 25mm轉角欄河槽
合金狀態: 6063-T5
重量: 0.874 KG/M
V.F.: 88 mm

模號: X85476
名稱: 25mm欄河槽
合金狀態: 6063-T6
重量: 0.61 KG/M
V.F.: 57.6 mm

模號: X85598
名稱: 拉巴
合金狀態: 6061-T6
重量: 0.139 KG/M
V.F.: 14.84 mm

模號: 榮陽PE0E10027
名稱: 25*50*3鋁角
合金狀態: 6063-T6
重量: 0.583 KG/M
V.F.: 25 mm
(欄河用鋁角)

模號: 榮陽PE0E10026
名稱: 50*50*4鋁角
合金狀態: 6063-T6
重量: 1.037 KG/M
V.F.: 0 mm
(窗玉組裝用)

模號: 榮陽FA0000541
名稱: 60*60*3鋁角
合金狀態: 6063-T6
重量: 0.948 KG/M
V.F.: 0 mm
(27/F頂部收口位用)

模號: X84589
名稱: Z字料
合金狀態: 6063-T6
重量: 0.192 KG/M
V.F.: 0 mm

模號: X85625
名稱: 背板托角
合金狀態: 6063-T5
重量: 0.985 KG/M
V.F.: 0 mm

模號: LH0081815
名稱: 15*15*3鋁角
合金狀態: 6063-T6
重量: 0.236 KG/M
V.F.: 0 mm

模號: 榮陽CA0000322
名稱: 75*25*3鋁角
合金狀態: 6063-T6
重量: 1.195 KG/M
V.F.: 0 mm
(27F收口 用於節點1/6012)

模號: ME0001962
名稱: 30*30*3鋁角
合金狀態: 6063-T6
重量: 0.495 KG/M
V.F.: 0 mm
(橫外用鋁角)

