



工程指示 / 要求簡箋(E.I.)

工程指示編號：EI / 1042 / 19

修改版次：A

工程編號：J - 837

工程名稱：觀塘裕民坊

工程項目：趟門 T1A 趟門玉(直碰樣板,8/F 用)(門玉拉手 APEX 盒子避位款)

收件人：生統

發件人：Eric Liu

日期：09/09/2019

要求提供 / 確認 事項：

- | | | |
|------------------------------------|-------------------------------------|-------------------------------|
| <input type="checkbox"/> 初步鋁料 B.M. | <input type="checkbox"/> 加工拆圖，然後生產 | <input type="checkbox"/> 尺寸表 |
| <input type="checkbox"/> 正式鋁料 B.M. | <input type="checkbox"/> 技術上資料 / 指示 | <input type="checkbox"/> 報價 |
| <input type="checkbox"/> 配件 B.M. | <input type="checkbox"/> 樣辦或貨品說明書 | <input type="checkbox"/> 分判合約 |
| <input type="checkbox"/> 其他：_____ | | |

內容：

請生產趟門玉一隻，送地盤安裝用(T1A UP 位置,8/F 樣板層用)

A 版: 趟門玉室外拉手避位，由原來 100 改至 75，請留意

謝謝！

請在 2019 / 09 / 11 前完成上列要求。

附：1 頁加工圖

以上項目為：

- 原合約工程包 原合約工程加 / 減賬 新工程報價

原因：-

分發東莞各部門：

- () 生產技術總監 連附件 () 技術部 連附件 *材料* () 生產部 連附件 () 機械設計部 連附件
 () 採購部 連附件 () 生產統籌部 連附件 *梅*
 () 質檢部 連附件 () 會計部 連附件 () 報關組 連附件 () 其他 楊榮輝 連附件

分發香港各部門：


- () 行政部 連附件 () 會計部 連附件 () 統籌部 連附件 () 工程部地盤科文 連附件 炳哥
 () 採購部 連附件 () QS 部 連附件 () 維修部 連附件 () 其他 _____ 連附件

傳遞編號：

HK 1974 / 19

發件人簽署：
Eric Liu

項目經理簽署：
[Signature]

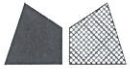


美特鋁質有限公司
MIDI Aluminium Fabricator Ltd.

依據E10709修改

工程號 J-837 地盤 觀塘裕民坊

| 窗號 | 樓層位置 |
|----|-----------|
| 35 | T1CWD-1中 |
| 35 | T1CWA-3 |
| 35 | T1CWA-2 |
| 35 | T1CWC-1左 |
| 35 | T1CWC-1右 |
| 35 | T1CWM-2 |
| 35 | T1CWM-1 |
| 35 | T1CWK-2 |
| 35 | T1CWH-2左 |
| 35 | T1CWH-2右 |
| 37 | T3CWF-1右 |
| 37 | T3CWM-2 |
| 37 | T3CWK-1 |
| 37 | T3CWC-2 |
| 37 | T3CWC-1 |
| 37 | T3CWC-1 |
| 37 | T3CWH-2 |
| 37 | T3CWH-1 |
| 37 | T3CWB-2左 |
| 37 | T3CWB-2右 |
| 37 | T3CWD-1右 |
| 37 | T3CWC-1右 |
| 35 | T5CWM-2 |
| 35 | T5CWC-2 |
| 35 | T5CWC-1 |
| 35 | T5CWE-2 |
| 35 | T5CWE-1 |
| 12 | T5CWC-1左下 |
| 12 | T5CWC-1右下 |

993: 合計

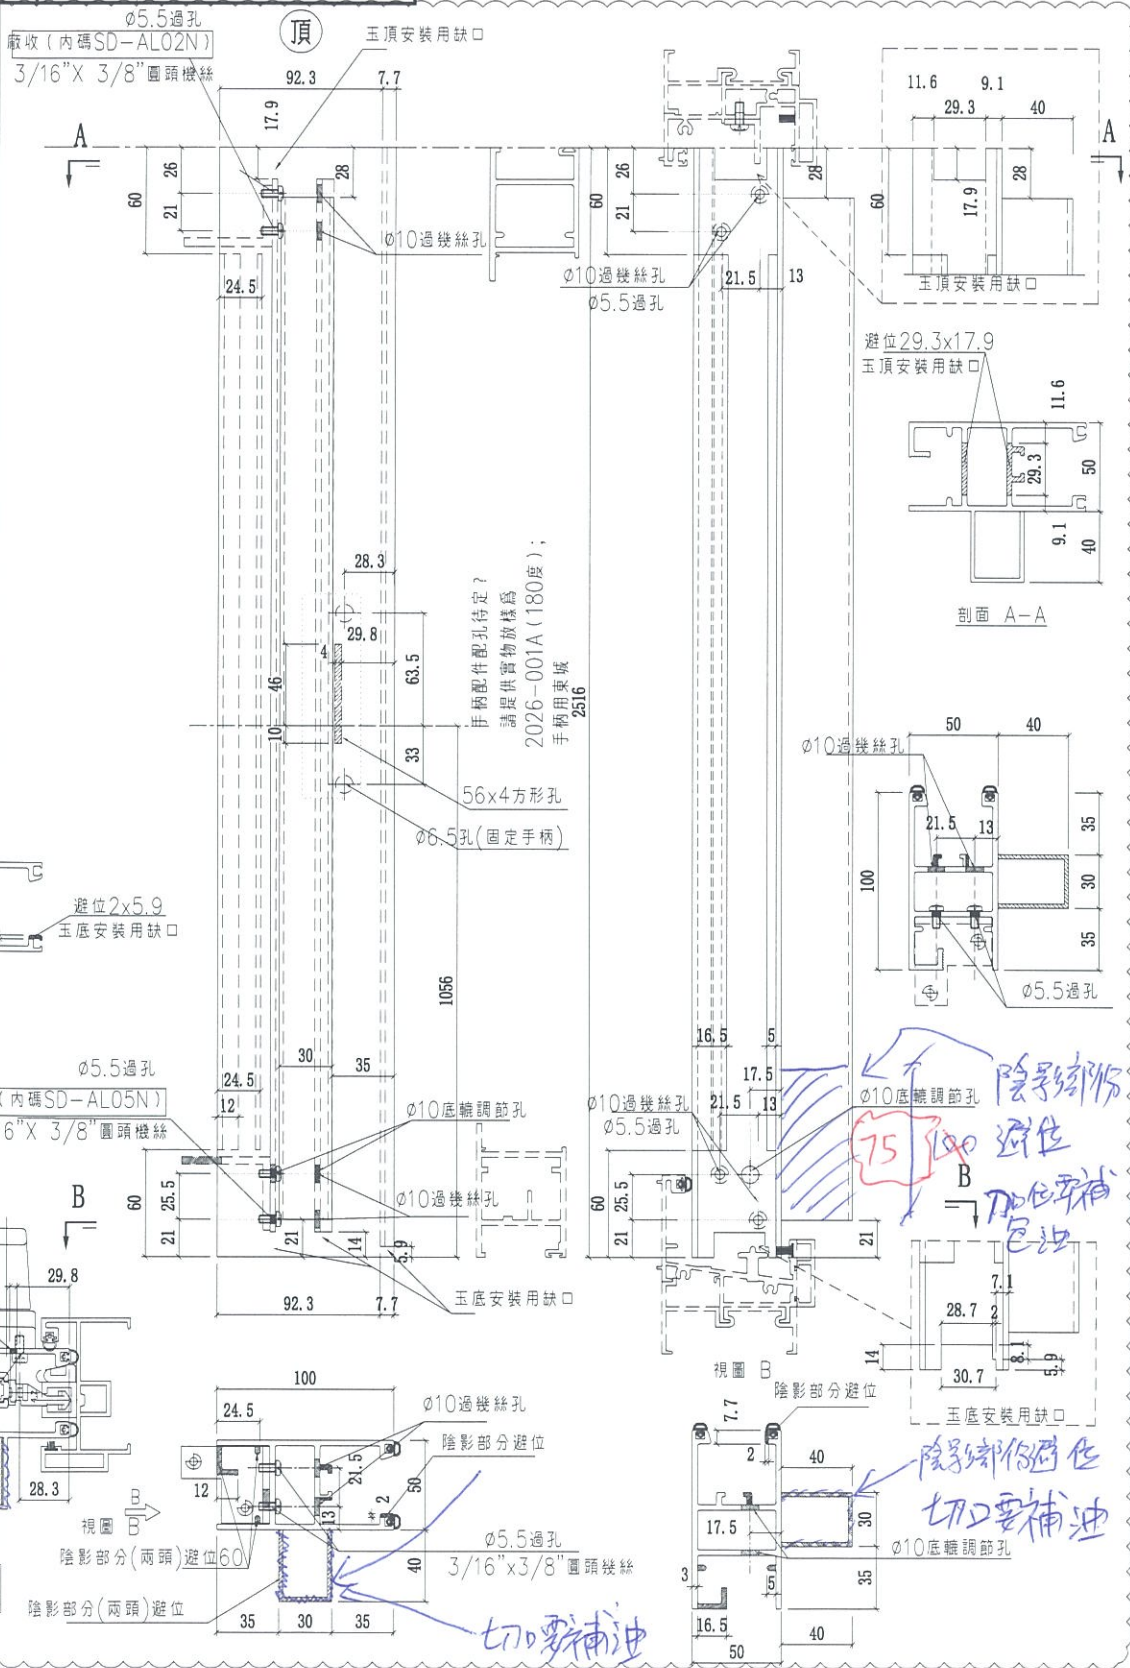

| | | | | | | |
|----|---------------|----|-------|------------|----|----------|
| 名稱 | SD光企 | 制圖 | 利春媚 | 2019.02.26 | 修改 | A |
| 材料 | X85608 | 復核 | 謝永林 | 2019.03.01 | 日期 | 19.07.18 |
| 顏色 | EC-DG-S332054 | 批准 | Jason | 2019.03.22 | 圖號 | SD-M01R |