



工程指示 / 要求簡箋(E.I.)

工程指示編號：EI / 1047 / 19 修改版次：-  
 工程編號：J - 837 工程名稱：觀塘裕民坊  
 工程項目：Glass Cladding 玻璃(T1-T5)(取代舊 MO1)(7-15/F)  
 收件人：Maggie/ 生統 / 永林 發件人：Eric Liu 日期：10/09/2019

要求提供 /  確認 事項：

- |                                    |                                     |                               |
|------------------------------------|-------------------------------------|-------------------------------|
| <input type="checkbox"/> 初步鋁料 B.M. | <input type="checkbox"/> 加工拆圖，然後生產  | <input type="checkbox"/> 尺寸表  |
| <input type="checkbox"/> 正式鋁料 B.M. | <input type="checkbox"/> 技術上資料 / 指示 | <input type="checkbox"/> 報價   |
| <input type="checkbox"/> 配件 B.M.   | <input type="checkbox"/> 樣辦或貨品說明書   | <input type="checkbox"/> 分判合約 |
| <input type="checkbox"/> 其他：_____  |                                     |                               |

內容：

請按 BM 訂購玻璃送廠組裝用(T1-T5)(7-15/F) 總半數 = 1076 m<sup>2</sup>

- 1) 因 MO1 色差問題，需報廢 MO1，玻璃請留在廠內作記錄
- 2) 重訂 MO1 玻璃，此批次為 MO6，請不要混亂
- 3) 因要重新生產，永林請覆核鋁料及配件 BM 是否足夠
- 4) 此 BM 數量及尺寸為大貨 BM，MO1 玻璃
- 5) 玻璃送廠，包裝只需分座及分 MO，另分鋼化及半鋼化，玻璃要做熱浸
- 6) 因玻璃送廠，玻璃不用做保護，只需分 MO 分座包箱出貨  
在廠組裝鋁料打結構膠後，再廠做保護
- 7) 請留意玻璃加工時不要固定的鋼化及熱浸標籤
- 8) 玻璃出貨時需加上 "可移除" 標籤，標籤在室外面(注明半鋼化/鋼化)

謝謝！

請在 2019/10/15 前完成上列要求。

附：才頁 玻璃 BM，3張加工圖 廠：MO1 玻璃在廠存放好，約1拍照做錄

以上項目為：

- 原合約工程包  原合約工程加 / 減賬  新工程報價

原因：- 玻璃色差問題，因貨期緊迫先訂貨安排生產玻璃，現時在廠 MO1 批次玻璃先存放在廠

分發東莞各部門：再與三鑫協商

- |  |   |   |  |
|--|---|---|--|
| <input type="checkbox"/> 生產技術總監 <input type="checkbox"/> 連附件 | <input checked="" type="checkbox"/> 技術部 <input checked="" type="checkbox"/> 連附件   | <input type="checkbox"/> 生產部 <input type="checkbox"/> 連附件 | <input type="checkbox"/> 機械設計部 <input type="checkbox"/> 連附件  |
| <input type="checkbox"/> 採購部 <input type="checkbox"/> 連附件    | <input checked="" type="checkbox"/> 生產統籌部 <input checked="" type="checkbox"/> 連附件 |   |  |
| <input type="checkbox"/> 質檢部 <input type="checkbox"/> 連附件    | <input type="checkbox"/> 會計部 <input type="checkbox"/> 連附件                         | <input type="checkbox"/> 報關組 <input type="checkbox"/> 連附件 | <input type="checkbox"/> 其他 楊榮輝 <input type="checkbox"/> 連附件 |

分發香港各部門：

- |   |  |   |  |
|---|--|---|--|
| <input type="checkbox"/> 行政部 <input type="checkbox"/> 連附件                       | <input type="checkbox"/> 會計部 <input type="checkbox"/> 連附件  | <input type="checkbox"/> 統籌部 <input type="checkbox"/> 連附件 | <input type="checkbox"/> 工程部地盤科文 <input type="checkbox"/> 連附件  |
| <input checked="" type="checkbox"/> 採購部 <input checked="" type="checkbox"/> 連附件 | <input type="checkbox"/> QS 部 <input type="checkbox"/> 連附件 | <input type="checkbox"/> 維修部 <input type="checkbox"/> 連附件 | <input type="checkbox"/> 其他 _____ <input type="checkbox"/> 連附件 |

傳遞編號：

發件人簽署：

HK 1976 / 19


項目經理簽署：



美特铝质有限公司  
MIDI Aluminium Fabricator Ltd.

物料编号	层数	每层数	总数	使用位置	楼层	备注
G4-GC226	1	1	1	T2-2	6F	

工程号	J-837	地盘	观塘裕民坊
-----	-------	----	-------

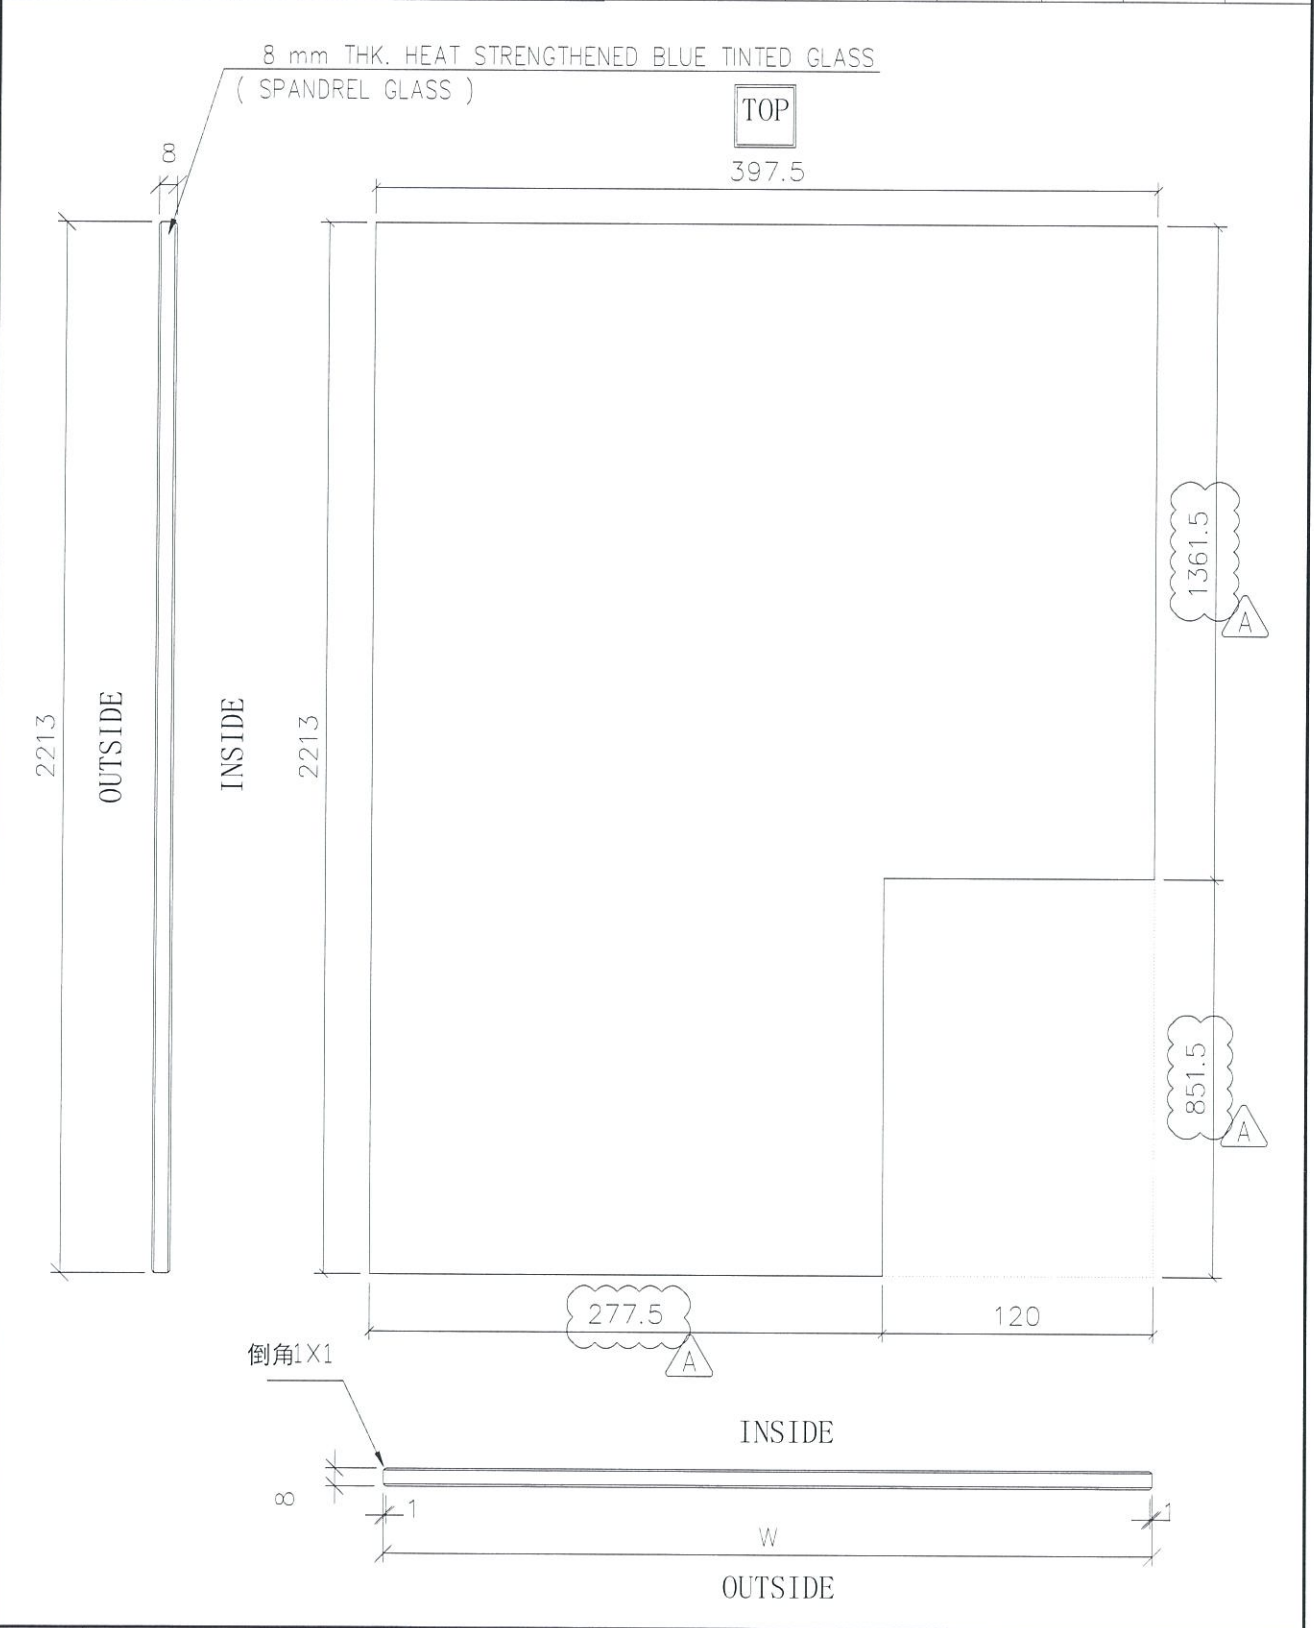


名称	玻璃加工图	制图	JH	2019.3.26	修改	A	
材料	8 mm THK. HEAT STRENGTHENED BLUE	复核	DL	2019.3.27	日期	2019.5.10	
颜色	TINTED GLASS ( SPANDREL GLASS )	批准			图号	G4-GC226	



美特铝质有限公司  
MIDI Aluminium Fabricator Ltd.

物料编号	层数	每层数	总数	使用位置	楼层	备注
G4	BM表	BM表	BM表	BM表	BM表	
<del>G4</del>						
GC-G4						

工程号 J-837 地盘 观塘裕民坊

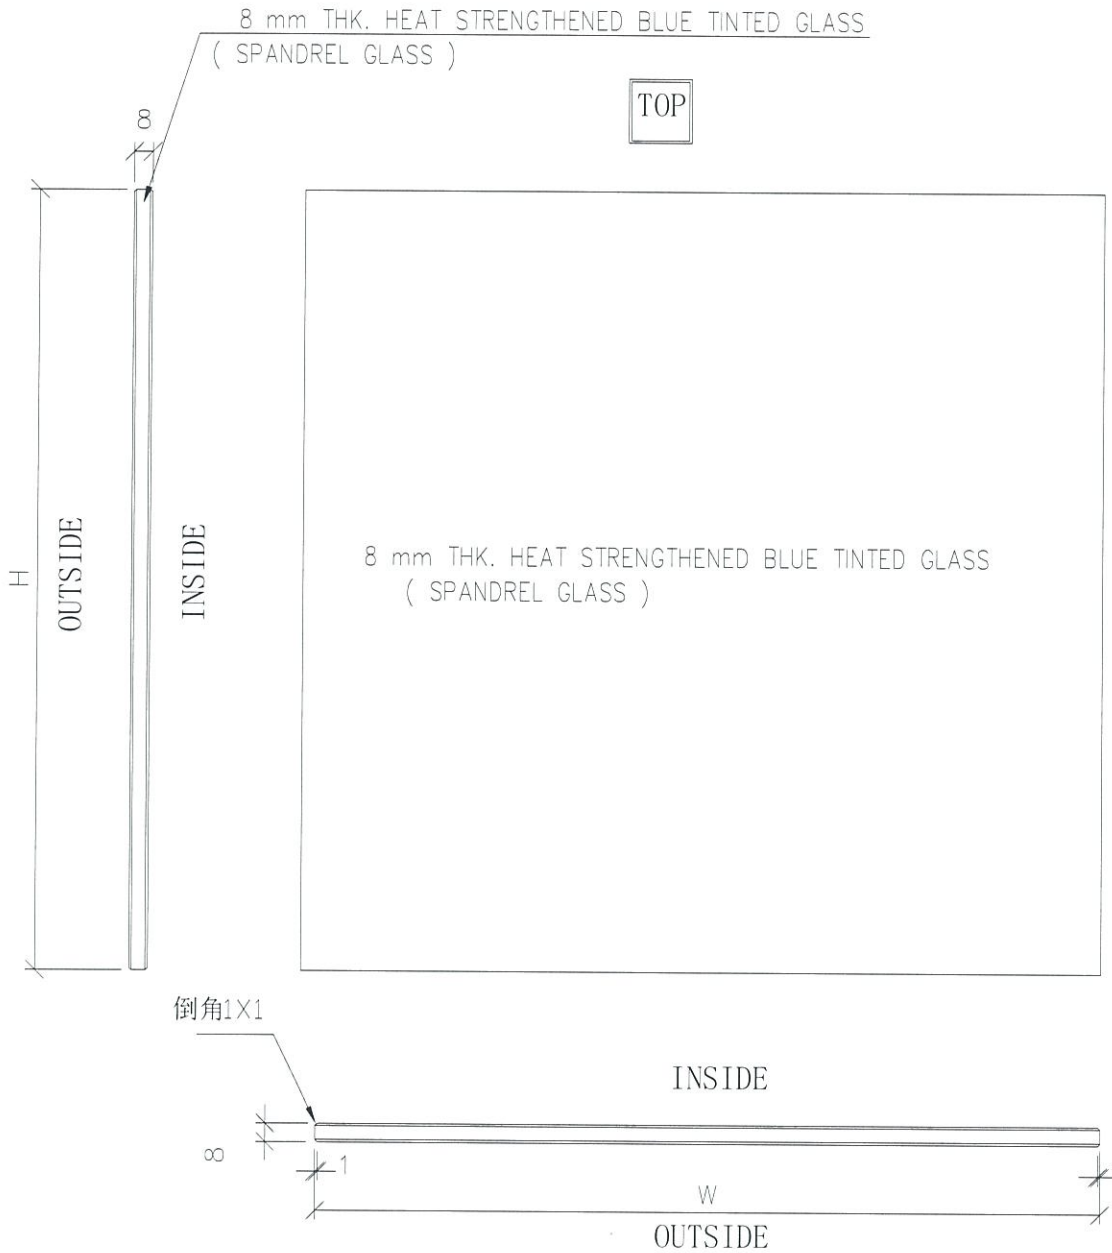


名称	玻璃加工图	制图	JH	2019.3.19	修改		
材料	8 mm THK. HEAT STRENGTHENED BLUE	复核	DL	2019.3.20	日期	GC-G4	
颜色	TINTED GLASS ( SPANDREL GLASS )	批准			图号	G4 <del>G4</del> GC	




美特铝质有限公司  
MIDI Aluminium Fabricator Ltd.


物料编号	层数	每层数	总数	使用位置	楼层	备注
G5	BM 桁	BM 桁	BM 桁	BM 桁	BM 桁	
GL-G5						


工程号	J-837	地盘	观塘裕民坊
-----	-------	----	-------

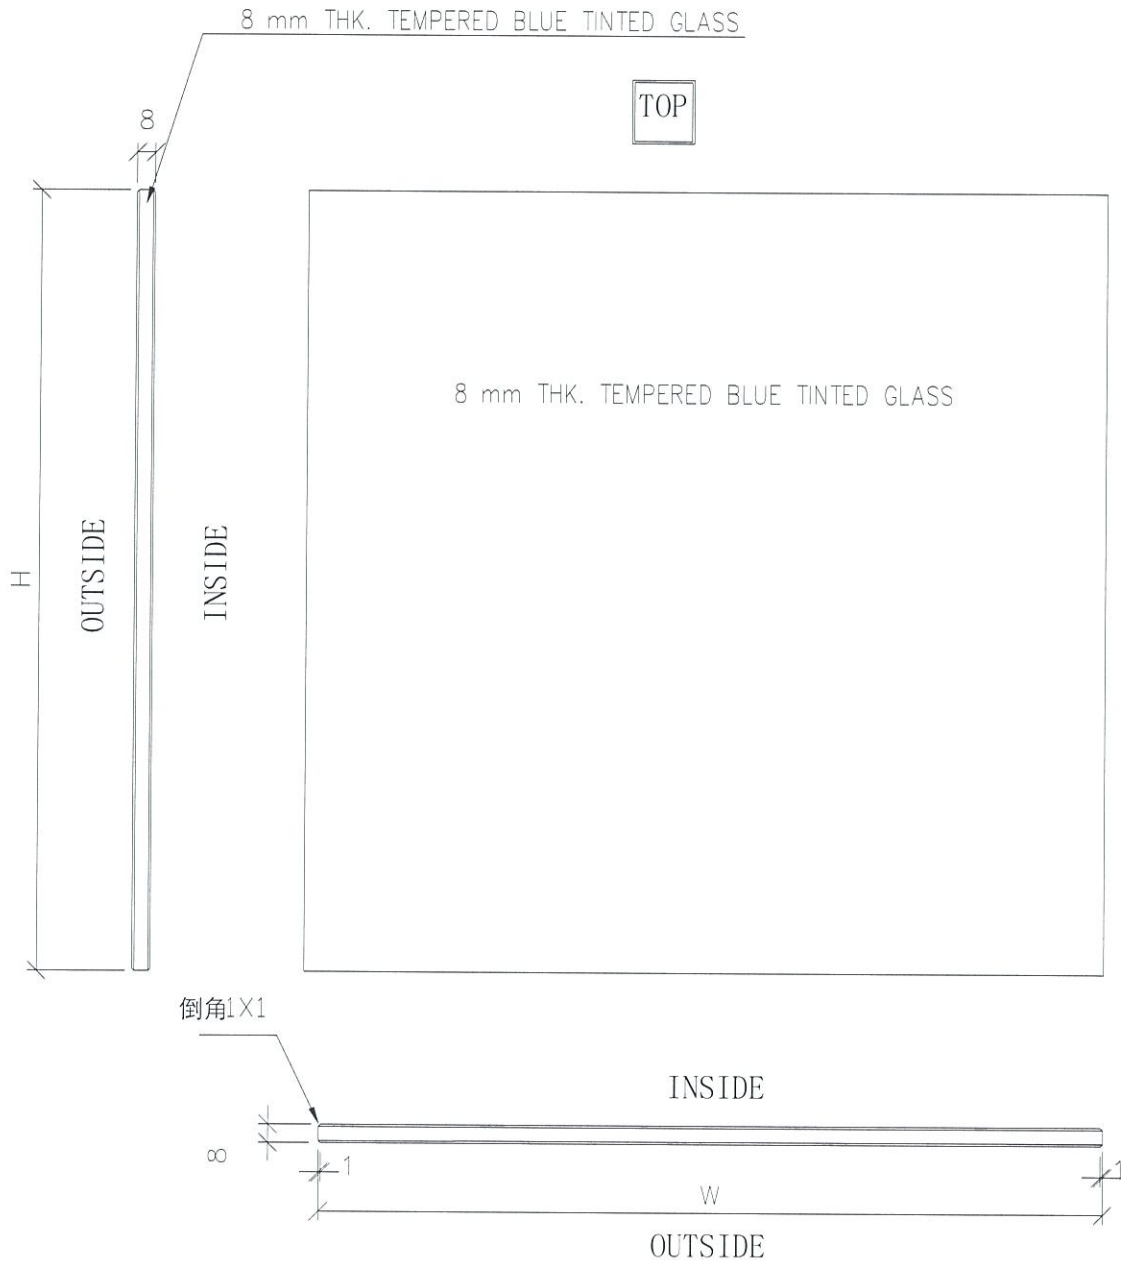


名称	玻璃加工图	制图	JH	2019.3.19	修改		
材料	8 mm THK. TEMPERED BLUE TINTED GLASS	复核	DL	2019.3.20	日期	GL-G5	
颜色		批准			图号	G5	


 美特鋁質 有限公司 MIDI Aluminium Fabricator Ltd. <b>廠用玻璃B.M.表</b>		工程號: J837 地盤名稱: 觀塘裕民坊 項目類別: Class Cladding 修改版次:	計算: JH 核對: DL 批准: T1 總計面積 (平方米): 267.33	日期: 2019.4.11 日期: 2019.4.11 依據 EI9720F計算BM	送呈: 胡哥 副本:	計算參考數值/所屬位置 分格										
BM編號: J-837-GC-T1-001																
序號	修改內容	玻璃圖號	顏色與類型	厚度 (mm)	玻璃尺寸		數量 (塊)	總面積 (平方米)	使用位置	樓層	分格寬度	分格高度	MO1:		合計	每层
					寬度 (W mm)	高度 (H mm)							6F-15F (層)			
1		G4-GC001	GC-G4	8.0	702.5	863.0	7	4.24	T1-G	7/F-15F	717.5	900	7	7		
2		G4-GC001	GC-G4	8.0	702.5	863.0	7	4.24	T1-H	7/F-15F	717.5	900	7	7		
9		G4-GC005	GC-G4	8.0	685.0	2213.0	8	12.13	T1-G	6F-15F	700	2250	8	8		
10		G4-GC005	GC-G4	8.0	685.0	2213.0	8	12.13	T1-H	6F-15F	700	2250	8	8		
11		G4-GC006	GC-G4	8.0	685.0	863.0	7	4.14	T1-G	7/F-15F	700	900	7	7		
12		G4-GC006	GC-G4	8.0	685.0	863.0	7	4.14	T1-H	7/F-15F	700	900	7	7		
22		G4-GC012	GC-G4	8.0	850.0	298.0	1	0.25	T1-E	6F	865	335	1	1		
23		G4-GC013	GC-G4	8.0	850.0	813.0	8	5.53	T1-E	6F-15F	865	850	8	8		
24		G4-GC014	GC-G4	8.0	850.0	128.0	8	0.87	T1-E	6F-15F	865	165	8	8		
25		G4-GC015	GC-G4	8.0	850.0	863.0	7	5.13	T1-E	7/F-15F	865	900	7	7		
29		G4-GC019	GC-G4	8.0	1162.5	298.0	1	0.35	T1-E	6F	1177.5	335	1	1		
30		G4-GC020	GC-G4	8.0	1162.5	863.0	7	7.02	T1-E	7/F-15F	1177.5	900	7	7		
35		G4-GC025	GC-G4	8.0	1355.0	298.0	1	0.40	T1-E	6F	1370	335	1	1		
39		G4-GC029	GC-G4	8.0	1260.0	298.0	1	0.38	T1-E	6F	1275	335	1	1		
40		G4-GC030	GC-G4	8.0	1260.0	863.0	7	7.61	T1-E	7/F-15F	1275	900	7	7		
45		G4-GC035	GC-G4	8.0	397.5	298.0	1	0.12	T1-E	6F	412.5	335	1	1		
46		G4-GC036	GC-G4	8.0	397.5	2213.0	8	7.04	T1-E	6F-15F	412.5	2250	8	8		
47		G4-GC037	GC-G4	8.0	397.5	863.0	7	2.40	T1-E	7/F-15F	412.5	900	7	7		
52		G4-GC042	GC-G4	8.0	682.5	298.0	1	0.20	T1-E	6F	697.5	335	1	1		
53		G4-GC043	GC-G4	8.0	682.5	243.0	8	1.33	T1-E	6F-15F	697.5	280	8	8		
54		G4-GC044	GC-G4	8.0	682.5	863.0	7	4.12	T1-E	7/F-15F	697.5	900	7	7		
59		G4-GC049	GC-G4	8.0	702.5	298.0	1	0.21	T1-E	6F	717.5	335	1	1		
60		G4-GC050	GC-G4	8.0	702.5	863.0	7	4.24	T1-E	7/F-15F	717.5	900	7	7		
65		G4-GC055	GC-G4	8.0	702.5	863.0	7	4.24	T1-A	7/F-15F	717.5	900	7	7		
66		G4-GC055	GC-G4	8.0	702.5	863.0	7	4.24	T1-B	7/F-15F	717.5	900	7	7		
75		G4-GC060	GC-G4	8.0	670.0	2213.0	8	11.86	T1-A	6F-15F	685	2250	8	8		
76		G4-GC061	GC-G4	8.0	670.0	863.0	7	4.05	T1-A	7/F-15F	685	900	7	7		
81		G4-GC066	GC-G4	8.0	735.0	863.0	7	4.44	T1-B	7/F-15F	750	900	7	7		
87							合計:	161	117.07							

 美特鋁質 有限公司 MIDI Aluminium Fabricator Ltd. <b>廠用玻璃B.M.表</b>		工程號: J837 地盤名稱: 觀塘裕民坊 項目類別: Class Cladding 修改版次:	計算: JH 核對: DL 批准:  總計面積 (平方米): 267.33	日期: 2019.4.11 日期: 2019.4.11 依據 EI9720F計算BM	送呈: 胡哥 副本:	計算參考數值/所屬位置 分格										
BM編號: J-837-GC-T1-001																
序號	修改內容	玻璃圖號	顏色與類型	厚度 (mm)	玻璃尺寸		數量 (塊)	總面積 (平方米)	使用位置	樓層	分格寬度	分格高度	MOI:		合計	每层
					寬度 (W mm)	高度 (H mm)							6F-15F (8層)			
88		G5-GC001	GC-G5	8.0	702.5	2213.0	8	12.44	T1-G	6F-15F	717.5	2250	8	8		
89		G5-GC001	GC-G5	8.0	702.5	2213.0	8	12.44	T1-H	6F-15F	717.5	2250	8	8		
91		G5-GC003	GC-G5	8.0	1162.5	2213.0	8	20.58	T1-E	6F-15F	1177.5	2250	8	8		
92		G5-GC004	GC-G5	8.0	1355.0	2213.0	8	23.99	T1-E	6F-15F	1370	2250	8	8		
93		G5-GC005	GC-G5	8.0	1355.0	863.0	7	8.19	T1-E	7F-15F	1370	900	7	7		
95		G5-GC007	GC-G5	8.0	1260.0	2213.0	8	22.31	T1-E	6F-15F	1275	2250	8	8		
96		G5-GC008	GC-G5	8.0	702.5	2213.0	8	12.44	T1-E	6F-15F	717.5	2250	8	8		
97		G5-GC009	GC-G5	8.0	702.5	2213.0	8	12.44	T1-A	6F-15F	717.5	2250	8	8		
98		G5-GC009	GC-G5	8.0	702.5	2213.0	8	12.44	T1-B	6F-15F	717.5	2250	8	8		
99		G5-GC010	GC-G5	8.0	735.0	2213.0	8	13.01	T1-B	6F-15F	750	2250	8	8		
100						合計:	79	150.26								
101						總計:	240	267.33								
1).本表中之清片玻璃是 信義 原片, 藍片玻璃是藍欣原片 2).本表中所有玻璃對角線尺寸偏差要求不超過負2mm。 3).本表中所有玻璃成品均需注明室內外及其玻璃編號, 以便識別。 (GC-G4) - 8 mm THK. HEAT STRENGTHENED BLUE TINTED GLASS ( SPANDREL GLASS ) --- (Sample no:D18070395) (GC-G5) - 8 mm THK. TEMPERED BLUE TINTED GLASS --- (Sample no:D18070395)																

 美特鋁質 有限公司 MIDI Aluminium Fabricator Ltd.		工程號: J837	計算: JH	日期: 2019.4.11	送呈: 胡哥										
廠用玻璃B.M.表		地盤名稱: 觀塘裕民坊	核對: DL	日期: 2019.4.11	副本:										
BM編號: J-837-GC-T2-001		項目類別: Class Cladding	批准: T2	依據 EI9720F計算BM								計算參考數值/所屬位置 分格 M106			
		修改版次:	總計面積 (平方米): 317.68												
序號	修改內容	玻璃圖號	顏色與類型	厚度 (mm)	玻璃尺寸		數量 (塊)	總面積 (平方米)	使用位置	樓層	分格寬度	分格高度	MOT: 6F-15F (8層)	合計	每層
					寬度 (W mm)	高度 (H mm)									
1		G4-GC071	GC-G4	8.0	647.5	2213.0	8	11.46	T2-H	6F-15F	662.5	2250.0	8	8	
2		G4-GC072	GC-G4	8.0	647.5	863.0	7	3.91	T2-H	7F-15F	662.5	900.0	7	7	
7		G4-GC077	GC-G4	8.0	847.5	863.0	7	5.12	T2-H	7F-15F	862.5	900.0	7	7	
11		G4-GC081	GC-G4	8.0	702.5	863.0	7	4.24	T2-A	7F-15F	717.5	900.0	7	7	
12		G4-GC081	GC-G4	8.0	702.5	863.0	7	4.24	T2-B	7F-15F	717.5	900.0	7	7	
21		G4-GC086	GC-G4	8.0	685.0	2213.0	8	12.13	T2-A	6F-15F	700.0	2250.0	8	8	
22		G4-GC086	GC-G4	8.0	685.0	2213.0	8	12.13	T2-B	6F-15F	700.0	2250.0	8	8	
23		G4-GC087	GC-G4	8.0	685.0	863.0	7	4.14	T2-A	7F-15F	700.0	900.0	7	7	
24		G4-GC087	GC-G4	8.0	685.0	863.0	7	4.14	T2-B	7F-15F	700.0	900.0	7	7	
34		G4-GC093	GC-G4	8.0	1073.7	863.0	14	12.97	T2-M	7F-15F	1088.7	900.0	14	14	
39		G4-GC098	GC-G4	8.0	995.0	298.0	1	0.30	T2-M	6F	1010.0	335.0	1	1	
40		G4-GC099	GC-G4	8.0	995.0	813.0	8	6.47	T2-M	6F-15F	1010.0	850.0	8	8	
41		G4-GC100	GC-G4	8.0	995.0	863.0	7	6.01	T2-M	7F-15F	1010.0	900.0	7	7	
46		G4-GC105	GC-G4	8.0	1107.5	298.0	1	0.33	T2-M	6F	1122.5	335.0	1	1	
47		G4-GC106	GC-G4	8.0	1107.5	863.0	7	6.69	T2-M	7F-15F	1122.5	900.0	7	7	
52		G4-GC111	GC-G4	8.0	685.0	298.0	1	0.20	T2-M	6F	700.0	335.0	1	1	
53		G4-GC112	GC-G4	8.0	685.0	258.0	8	1.41	T2-M	6F-15F	700.0	295.0	8	8	
54		G4-GC113	GC-G4	8.0	685.0	863.0	7	4.14	T2-M	7F-15F	700.0	900.0	7	7	
59		G4-GC118	GC-G4	8.0	1115.8	298.0	2	0.67	T2-M	6F	1130.8	335.0	2	2	
60		G4-GC119	GC-G4	8.0	1115.8	863.0	21	20.22	T2-M	7F-15F	1130.8	900.0	21	21	
65		G4-GC124	GC-G4	8.0	670.0	2213.0	8	11.86	T2-M	6F-15F	685.0	2250.0	8	8	
66		G4-GC125	GC-G4	8.0	670.0	863.0	7	4.05	T2-M	7F-15F	685.0	900.0	7	7	
71		G4-GC130	GC-G4	8.0	702.5	863.0	7	4.24	T2-M	7F-15F	717.5	900.0	7	7	
76		G4-GC225	GC-G4	8.0	277.5	298.0	1	0.08	T2-J	6F	292.5	335.0	1	1	
77		G4-GC226	GC-G4 (參考加工圖: G4-GC226)	8.0	397.5	2213.0	1	0.88	T2-J	6F	412.5	2250.0	1	1	
78		G4-GC227	GC-G4	8.0	397.5	863.0	7	2.40	T2-J	7F-15F	412.5	900.0	7	7	
79		G4-GC228	GC-G4	8.0	397.5	2213.0	7	6.16	T2-J	7F-15F	412.5	2250.0	7	7	
83						合計:	181	150.60							

 美特鋁質 有限公司 MIDI Aluminium Fabricator Ltd.		工程號: J837	計算: JH	日期: 2019.4.11	送呈: 胡哥										
廠用玻璃B.M.表		地盤名稱: 觀塘裕民坊	核對: DL	日期: 2019.4.11	副本:										
BM編號: J-837-GC-T2-001		項目類別: Class Cladding	批准: T2	依據 EI9720F計算BM						計算參考數值/所屬位置 分格					
		修改版次:	總計面積 (平方米): 317.68												
序號	修改內容	玻璃圖號	顏色與類型	厚度 (mm)	玻璃尺寸		數量 (塊)	總面積 (平方米)	使用位置	樓層	分格寬度	分格高度	MOT:	合計	每層
					寬度 (W mm)	高度 (H mm)							6F-15F (8層)		
84		G5-GC011	GC-G5	8.0	847.5	2213.0	8	15.00	T2-H	6F-15F	862.5	2250.0	8	8	
86		G5-GC013	GC-G5	8.0	702.5	2213.0	8	12.44	T2-A	6F-15F	717.5	2250.0	8	8	
87		G5-GC013	GC-G5	8.0	702.5	2213.0	8	12.44	T2-B	6F-15F	717.5	2250.0	8	8	
88		G5-GC014	GC-G5	8.0	1073.7	2213.0	8	19.01	T2-M	6F-15F	1088.7	2250.0	8	8	
89		G5-GC015	GC-G5	8.0	1073.7	1965.5	8	16.88	T2-M	6F-15F	1088.7	2002.5	8	8	
90		G5-GC016	GC-G5	8.0	1107.5	2213.0	8	19.61	T2-M	6F-15F	1122.5	2250.0	8	8	
91		G5-GC017	GC-G5	8.0	1115.8	2213.0	24	59.26	T2-M	6F-15F	1130.8	2250.0	24	24	
92		G5-GC018	GC-G5	8.0	702.5	2213.0	8	12.44	T2-M	6F-15F	717.5	2250.0	8	8	
94						合計:	80	167.08							
95						總計:	261	317.68							
1).本表中之清片玻璃是 信義 原片, 藍片玻璃是藍欣原片															
2).本表中所有玻璃對角線尺寸偏差要求不超過負2mm。															
3).本表中所有玻璃成品均需注明室內外及其玻璃編號, 以便識別。															
(GC-G4) - 8 mm THK. HEAT STRENGTHENED BLUE TINTED GLASS ( SPANDREL GLASS ) --- (Sample no:D18070395)															
(GC-G5) - 8 mm THK. TEMPERED BLUE TINTED GLASS --- (Sample no:D18070395)															

 美特鋁質 有限公司 MIDI Aluminium Fabricator Ltd.		工程號: J837	計算: JH	日期: 2019.4.11	送呈: 胡哥	計算參考數值/所屬位置 分格									
廠用玻璃B.M.表		地盤名稱: 觀塘裕民坊	核對: DL	日期: 2019.4.11	副本:										
BM編號: J-837-GC-T3-001		項目類別: Class Cladding	批准: T3	依據 EI9720F計算BM											
		修改版次:	總計面積 (平方米): 180.41												
序號	修改內容	玻璃圖號	顏色與類型	厚度 (mm)	玻璃尺寸		數量 (塊)	總面積 (平方米)	使用位置	樓層	分格寬度	分格高度	MOT: 6F-15F (8層)	合計	每层
					寬度 (W mm)	高度 (H mm)									
1		G4-GC135	GC-G4	8.0	702.5	863.0	7	4.24	T3-A	7/F-15F	717.5	900	7	7	
2		G4-GC135	GC-G4	8.0	702.5	863.0	7	4.24	T3-B	7/F-15F	717.5	900	7	7	
11		G4-GC140	GC-G4	8.0	835.0	863.0	7	5.04	T3-A	7/F-15F	850	900	7	7	
12		G4-GC140	GC-G4	8.0	835.0	863.0	7	5.04	T3-B	7/F-15F	850	900	7	7	
21		G4-GC145	GC-G4	8.0	811.6	298.0	3	0.73	T3-F	6F	826.6	335	3	3	
22		G4-GC146	GC-G4	8.0	811.6	863.0	21	14.71	T3-F	7/F-15F	826.6	900	21	21	
27		G4-GC151	GC-G4	8.0	685.0	2213.0	8	12.13	T3-F	6F-15F	700	2250	8	8	
28		G4-GC152	GC-G4	8.0	685.0	863.0	7	4.14	T3-F	7/F-15F	700	900	7	7	
33		G4-GC157	GC-G4	8.0	670.0	2213.0	8	11.86	T3-F	6F-15F	685	2250	8	8	
34		G4-GC158	GC-G4	8.0	670.0	863.0	7	4.05	T3-F	7/F-15F	685	900	7	7	
39		G4-GC163	GC-G4	8.0	702.5	863.0	7	4.24	T3-F	7/F-15F	717.5	900	7	7	
44							合計:	89	70.43						
45		G5-GC019	GC-G5	8.0	702.5	2213.0	8	12.44	T3-A	6F-15F	717.5	2250	8	8	
46		G5-GC019	GC-G5	8.0	702.5	2213.0	8	12.44	T3-B	6F-15F	717.5	2250	8	8	
47		G5-GC020	GC-G5	8.0	835.0	2213.0	8	14.78	T3-A	6F-15F	850	2250	8	8	
48		G5-GC020	GC-G5	8.0	835.0	2213.0	8	14.78	T3-B	6F-15F	850	2250	8	8	
49		G5-GC021	GC-G5	8.0	811.6	2213.0	24	43.11	T3-F	6F-15F	826.6	2250	24	24	
50		G5-GC022	GC-G5	8.0	702.5	2213.0	8	12.44	T3-F	6F-15F	717.5	2250	8	8	
51							合計:	64	109.98						
52							總計:	153	180.41						
1).本表中之清片玻璃是 信義 原片, 藍片玻璃是藍欣原片 2).本表中所有玻璃對角線尺寸偏差要求不超過負2mm。 3).本表中所有玻璃成品均需注明室內外及其玻璃編號, 以便識別。  (GC-G4) - 8 mm THK. HEAT STRENGTHENED BLUE TINTED GLASS ( SPANDREL GLASS ) --- (Sample no:D18070395) (GC-G5) - 8 mm THK. TEMPERED BLUE TINTED GLASS --- (Sample no:D18070395)															

 美特鋁質 有限公司 MIDI Aluminium Fabricator Ltd.		工程號: J837	計算: JH	日期: 2019.4.11	送呈: 胡哥	計算參考數值/所屬位置 分格								
廠用玻璃B.M.表		地盤名稱: 觀塘裕民坊	核對: DL	日期: 2019.4.11	副本:									
BM編號: J-837-GC-T5-001		項目類別: Class Cladding	批准: <i>TS</i>	依據 EI9720F計算BM										
修改版次:		總計面積 (平方米): 310.56												
序號	修改內容	玻璃圖號	顏色與類型	厚度 (mm)	玻璃尺寸		數量 (塊)	總面積 (平方米)	使用位置	樓層	分格寬度	分格高度	合計	每层
					寬度 (W mm)	高度 (H mm)								
1		G4-GC168	GC-G4	8.0	902.5	863.0	7	5.45	T5-L	6F-15F	917.5	900.0	7	7
2		G4-GC168	GC-G4	8.0	902.5	863.0	7	5.45	T5-M	6F-15F	917.5	900.0	7	7
11		G4-GC173	GC-G4	8.0	685.0	2213.0	8	12.13	T5-L	6F-15F	700.0	2250.0	8	8
12		G4-GC173	GC-G4	8.0	685.0	2213.0	8	12.13	T5-M	6F-15F	700.0	2250.0	8	8
13		G4-GC174	GC-G4	8.0	685.0	863.0	7	4.14	T5-L	6F-15F	700.0	900.0	7	7
14		G4-GC174	GC-G4	8.0	685.0	863.0	7	4.14	T5-M	6F-15F	700.0	900.0	7	7
23		G4-GC179	GC-G4	8.0	702.5	863.0	7	4.24	T5-A	6F-15F	717.5	900.0	7	7
29		G4-GC185	GC-G4	8.0	670.0	2213.0	8	11.86	T5-A	6F-15F	685.0	2250.0	8	8
30		G4-GC186	GC-G4	8.0	670.0	863.0	7	4.05	T5-A	6F-15F	685.0	900.0	7	7
36		G4-GC192	GC-G4	8.0	801.8	863.0	27	18.68	T5-A	6F-15F	816.8	900.0	27	27
42		G4-GC198	GC-G4	8.0	670.0	2213.0	8	11.86	T5-H	6F-15F	685.0	2250.0	8	8
43		G4-GC199	GC-G4	8.0	670.0	863.0	7	4.05	T5-H	6F-15F	685.0	900.0	7	7
47		G4-GC204	GC-G4	8.0	847.5	863.0	7	5.12	T5-H	6F-15F	862.5	900.0	7	7
51		G4-GC209	GC-G4	8.0	661.0	298.0	3	0.59	T5-H	6F	676.0	335.0	3	3
52		G4-GC210	GC-G4	8.0	661.0	2213.0	24	35.11	T5-H	6F-15F	676.0	2250.0	24	24
53		G4-GC211	GC-G4	8.0	661.0	863.0	21	11.98	T5-H	6F-15F	676.0	900.0	21	21
58		G4-GC216	GC-G4	8.0	619.0	298.0	2	0.37	T5-H	6F	634.0	335.0	2	2
59		G4-GC217	GC-G4	8.0	619.0	2213.0	24	32.88	T5-H	6F-15F	634.0	2250.0	24	24
60		G4-GC218	GC-G4	8.0	619.0	863.0	21	11.22	T5-H	6F-15F	634.0	900.0	21	21
65		G4-GC223	GC-G4	8.0	801.8	298.0	3	0.72	T5-A	6F	816.8	335.0	3	3
66						<b>合計:</b>	<b>213</b>	<b>196.16</b>						
67		G5-GC023	GC-G5	8.0	902.5	2213.0	8	15.98	T5-L	6F-7F,9F-15F	917.5	2250.0	8	8
68		G5-GC023	GC-G5	8.0	902.5	2213.0	8	15.98	T5-M	6F-7F,9F-15F	917.5	2250.0	8	8
69		G5-GC024	GC-G5	8.0	702.5	2213.0	8	12.44	T5-A	6F-7F,9F-15F	717.5	2250.0	8	8
70		G5-GC025	GC-G5	8.0	801.8	2213.0	31	55.01	T5-A	6F-7F,9F-15F	816.8	2250.0	31	31
71		G5-GC026	GC-G5	8.0	847.5	2213.0	8	15.00	T5-H	6F-7F,9F-15F	862.5	2250.0	8	8
74						<b>合計:</b>	<b>63</b>	<b>114.40</b>						
75						<b>總計:</b>	<b>276</b>	<b>310.56</b>						

 美特鋁質 有限公司 MIDI Aluminium Fabricator Ltd.		工程號: J837	計算: JH	日期: 2019.4.11	送呈: 胡哥	計算參考數值/所屬位置 分格								
廠用玻璃B.M.表		地盤名稱: 觀塘裕民坊	核對: DL	日期: 2019.4.11	副本:									
BM編號: J-837-GC-T5-001		項目類別: Class Cladding	批准: <i>T5</i>	依據 EI9720F計算BM										
		修改版次:	總計面積 (平方米): 310.56											
序號	修改內容	玻璃圖號	顏色與類型	厚度 (mm)	玻璃尺寸		數量 (塊)	總面積 (平方米)	使用位置	樓層	分格寬度	分格高度	合計	每层
					寬度 (W mm)	高度 (H mm)								
	1).本表中之清片玻璃是 信義 原片, 藍片玻璃是藍欣原片 2).本表中所有玻璃對角線尺寸偏差要求不超過負2mm。 3).本表中所有玻璃成品均需做雙面保護, 用透明靜電膠紙加四周一寸FK白膠紙做雙面加固保護處理。 4).本表中所有玻璃成品均需注明室內外及其玻璃編號, 以便識別。 (GC-G4) - 8 mm THK. HEAT STRENGTHENED BLUE TINTED GLASS ( SPANDREL GLASS ) --- (Sample no:D18070395) (GC-G5) - 8 mm THK. TEMPERED BLUE TINTED GLASS --- (Sample no:D18070395)													