



工程指示 / 要求簡箋(E.I.)

工程指示編號：EI / 1060 / 19

修改版次：-

工程編號：J - 837

工程名稱：觀塘裕民坊

工程項目：幕牆 防水片(3/5005 新款 大貨)(補數)

收件人：生統 / 永林

發件人：Eric Liu

日期：16/09/2019

要求提供 / 確認 事項：

- |                                    |                                     |                               |
|------------------------------------|-------------------------------------|-------------------------------|
| <input type="checkbox"/> 初步鋁料 B.M. | <input type="checkbox"/> 加工拆圖，然後生產  | <input type="checkbox"/> 尺寸表  |
| <input type="checkbox"/> 正式鋁料 B.M. | <input type="checkbox"/> 技術上資料 / 指示 | <input type="checkbox"/> 報價   |
| <input type="checkbox"/> 配件 B.M.   | <input type="checkbox"/> 樣辦或貨品說明書   | <input type="checkbox"/> 分判合約 |
| <input type="checkbox"/> 其他：_____  |                                     |                               |

內容：

請按加工圖生產防水片(3/5005 新款 大貨)(T1-T5) (7-50F) 送地盤安裝

按地盤覆數，補訂 200 件

(前E20327數量不足)

謝謝！

請在 2019/09/23 前完成上列要求。

附：1 頁加工圖

以上項目為：

- 原合約工程包                       原合約工程加 / 減賬                       新工程報價

原因：-

分發東莞各部門：

- ( ) 生產技術總監  連附件 ( / ) 技術部  連附件 永林 ( ) 生產部  連附件 ( ) 機械設計部  連附件  
 ( ) 採購部  連附件 ( / ) 生產統籌部  連附件 梅  
 ( ) 質檢部  連附件 ( ) 會計部  連附件 ( ) 報關組  連附件 ( ) 其他 楊榮輝  連附件

分發香港各部門：

- ( ) 行政部  連附件 ( ) 會計部  連附件 ( ) 統籌部  連附件 ( / ) 工程部地盤科文  連附件 火阿奇  
 ( ) 採購部  連附件 ( ) QS 部  連附件 ( ) 維修部  連附件 ( ) 其他 \_\_\_\_\_  連附件

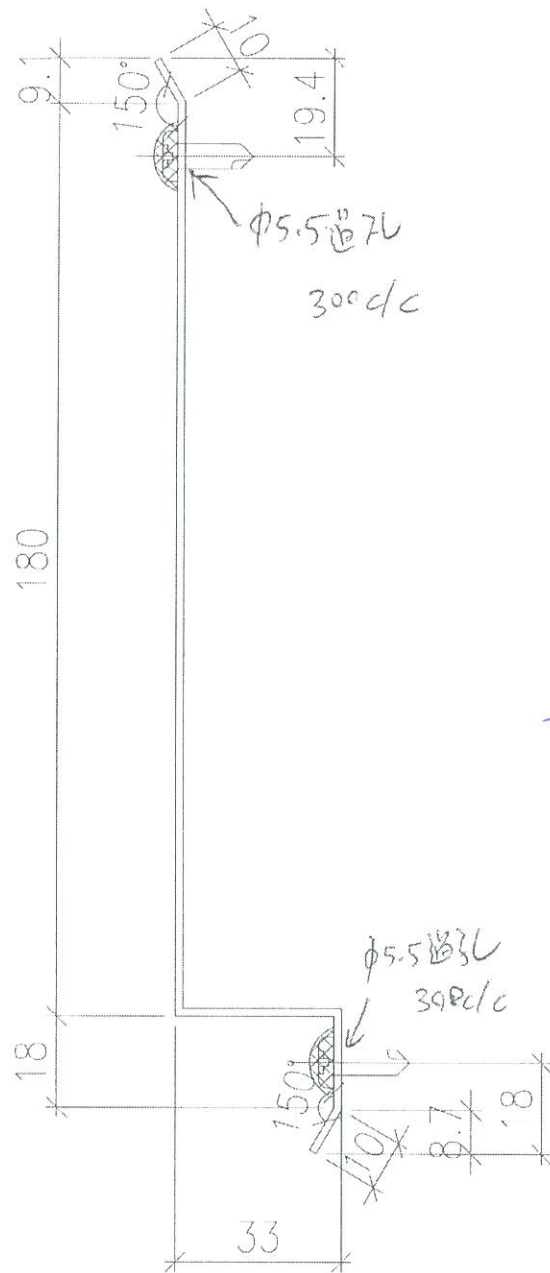
傳遞編號：

HK 2008/19

發件人簽署：

項目經理簽署：

$$L = 2440 \text{ mm}$$

数量: ~~T1 每层 = 8件~~ **200件**

~~T2 每层 = 9件~~

~~T3 每层 = 7件~~

~~T5 每层 = 9件~~

$$\text{总数} = \cancel{(8 \times 4) + (9 \times 4) + (7 \times 4) + (9 \times 4)}$$

$$= \cancel{1320 \text{ 件}} \quad \text{先出各层滑数量} = 396 \text{ 件}$$

~~共线 出层分批次~~

材料: 1.5mm 铝板

颜色: M711

图号: 5005-3-180

**P.1**