



工程指示 / 要求簡箋 (E.I.)

工程指示編號: 62/1066/9 修改版次:
 工程編號: 3832 工程名稱: 觀塘裕民坊
 工程項目: 維修舊用鋁窗樣辦
 收件人: 偉馬 發件人: Jossie 日期: 19/9/19

□要求提供 / □確認 事項:

- () 初步鋁料 B.M. () 加工拆圖, 然後生產 () 尺寸表
- () 正式鋁料 B.M. () 技術上資料 / 指示 () 報價
- () 配件 B.M. () 樣辦或貨品說明書 () 分判合約
- () 其他: _____

內容:


由於走廊維修窗現有之 2017-MD 拉手阻礙

Promat 板之安裝, 理想改為不裝拉手, 煩請

用 2mm 鋁板做鋁窗, 尺寸跟拉手座一樣,

開孔位置為拉手軸心
之位置。

請在 23/9/19 前完成上列要求。

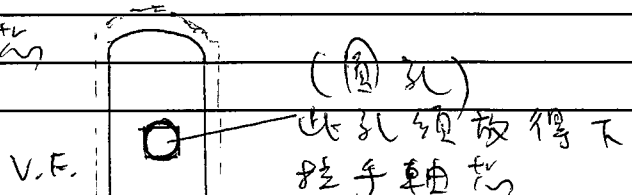

附有關圖紙 / 文件:

顏色: GC-DG-S3320x4

整件噴塗

鋁片尺寸跟拉手
2017-MD 之窗座
一樣

以上項目為:

- 原合約工程包 原合約工程加 / 減賬 新工程報價

原因: -

(大窗將會配匙 L)

分發東莞各部門:

- () 生產技術總監 連附件 () 技術部 連附件 () 生產部 連附件 () 機械設計部 連附件
- () 採購部 連附件 () 生產統籌部 連附件
- () 質檢部 連附件 () 會計部 連附件 () 報關組 連附件 () 其他 _____ 連附件

分發香港各部門:

- () 行政部 連附件 () 會計部 連附件 () 統籌部 連附件 () 工程部地盤科文 連附件
- () 採購部 連附件 () QS 部 連附件 () 維修部 連附件 () 其他 _____ 連附件

傳遞編號:

發件人簽署:

項目經理簽署: