



工程指示 / 要求簡箋(E.I.)

工程指示編號：EI / 1071 / 19

修改版次：~~A~~B

工程編號：J - 837

工程名稱：觀塘裕民坊

工程項目：幕牆 隔音窗及門 樣板層生產

收件人：生統 / 永林

發件人：Ant Yeung

日期：14/10/2019

要求提供 / 確認 事項：

- |                                    |                                     |                               |
|------------------------------------|-------------------------------------|-------------------------------|
| <input type="checkbox"/> 初步鋁料 B.M. | <input type="checkbox"/> 加工拆圖，然後生產  | <input type="checkbox"/> 尺寸表  |
| <input type="checkbox"/> 正式鋁料 B.M. | <input type="checkbox"/> 技術上資料 / 指示 | <input type="checkbox"/> 報價   |
| <input type="checkbox"/> 配件 B.M.   | <input type="checkbox"/> 樣辦或貨品說明書   | <input type="checkbox"/> 分判合約 |
| <input type="checkbox"/> 其他：_____  |                                     |                               |

內容：

請按吊趟分判提供的隔音門，隔音窗加工圖，開料及加工生產樣板層數量。

吊趟分判已現場覆尺。

隔音門 T5M T5N T5J 避位 #24 短了 修改至 324mm

請在 2019/10/16 前完成上列要求。

附：4 頁加工圖

以上項目為：

- 原合約工程包                       原合約工程加 / 減賬                       新工程報價

原因：-

分發東莞各部門：

- ( ) 生產技術總監  連附件    ( ) 技術部  連附件 永林    ( ) 生產部  連附件    ( ) 機械設計部  連附件  
 ( ) 採購部  連附件    ( ) 生產統籌部  連附件 梅  
 ( ) 質檢部  連附件    ( ) 會計部  連附件    ( ) 報關組  連附件    ( ) 其他 楊榮輝  連附件

分發香港各部門：


- ( ) 行政部  連附件    ( ) 會計部  連附件    ( ) 統籌部  連附件    ( ) 工程部地盤科文  連附件  
 ( ) 採購部  連附件    ( ) QS 部  連附件    ( ) 維修部  連附件    ( ) 其他 \_\_\_\_\_  連附件

傳遞編號：

HK 2136 / 19

發件人簽署：


項目經理簽署：

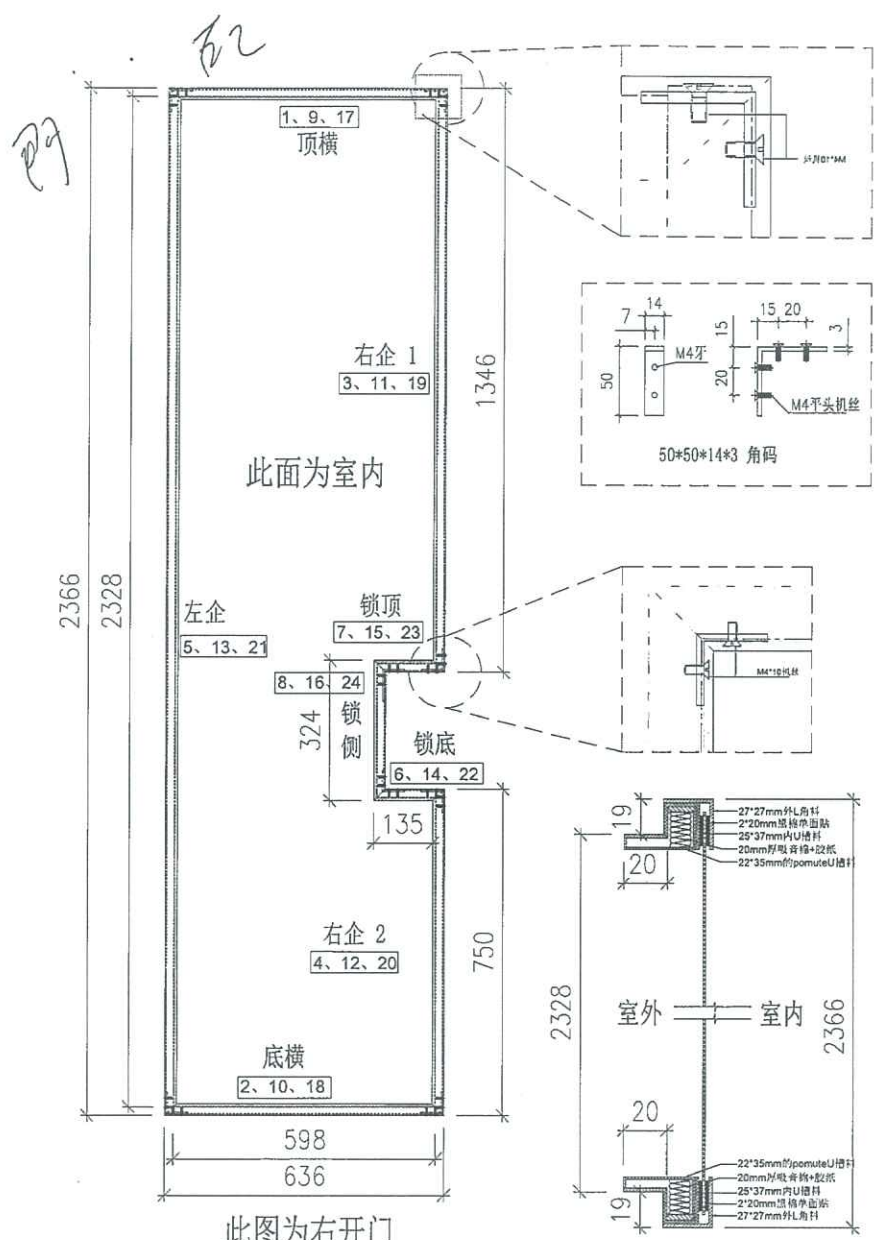

此面为室内

此图为右开门

序號	料號	名称	出荷	长度(mm)	数量	加工说明
1	27*27	吸音外框顶横	直口	636.0	1	LJ-007
2	27*27	吸音外框底横	直口	636.0	1	LJ-007
3	27*27	吸音外框右企1	直口	1346.0	1	LJ-007
4	27*27	吸音外框右企2	直口	750.0	1	LJ-007
5	27*27	吸音外框左企	直口	2366.0	1	LJ-007
6	27*27	吸音外框锁顶	直口	135.0	1	LJ-008
7	27*27	吸音外框锁底	直口	135.0	1	LJ-008
8	27*27	吸音外框锁侧	直口	324.0	1	LJ-007
9	25*37	吸音内框顶横	直口	632.0	1	LJ-009
10	25*37	吸音内框底横	直口	632.0	1	LJ-009
11	25*37	吸音内框右企1	直口	1342.0	1	LJ-009
12	25*37	吸音内框右企2	直口	746.0	1	LJ-009
13	25*37	吸音内框左企	直口	2362.0	1	LJ-009
14	25*37	吸音内框锁顶	直口	135.0	1	LJ-010
15	25*37	吸音内框锁底	直口	135.0	1	LJ-010
16	25*37	吸音内框锁侧	直口	320.0	1	LJ-009
17	25*35	POMUTE框顶横	直口	626.0	1	LJ-011
18	25*35	POMUTE框底横	直口	626.0	1	LJ-011
19	22*35	POMUTE框右企1	直口	1336.0	1	LJ-011
20	22*35	POMUTE框右企2	直口	740.0	1	LJ-011
21	22*35	POMUTE框左企	直口	2356.0	1	LJ-011
22	22*35	POMUTE框锁顶	直口	135.0	1	LJ-012
23	22*35	POMUTE框锁底	直口	135.0	1	LJ-012
24	22*35	POMUTE框锁侧	直口	314.0	1	LJ-011

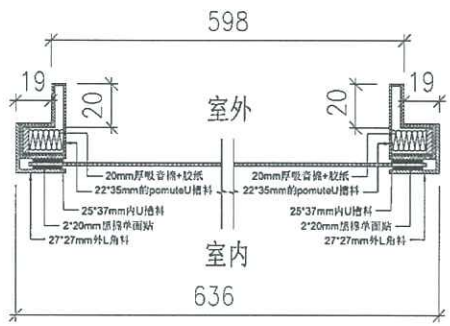

序號	宽度(mm)	高度(mm)	复/幅	捲長
頂窗				mm
底窗				mm
企料底部開邊位				mm
底橫料防水巴錫去				mm
安裝扣碼				
安裝扣碼				
多點鎖芯型號:				
手柄型號:				
限位捲型號:				
T窗最大的開度:				
窗玉落位數:				

門玉款	寬度(mm)	高度(mm)	复/幅	捲長

大圖版次	本圖版

窗号	寬度(W)	高度(H)	數量	樓層
T5-M2(FD-G02)	636.0	2366.0	1	8F

圖號	T5-M2(FD-G02)


所有尺寸必須在工地現場量度，圖中尺寸大小以所注為依據，不可用比例尺直接量度。本圖紙及其副本均為建築聲學有限公司之版權所有，翻印必究。

Rev	修訂	Date	日期	Note	備註
A					
B					
C					
D					

Project	工程名稱
观塘中心	


Title	項目
門拆圖	
ARCHITECTURAL ACOUSTICS	
建築聲學	

Drawing No.	圖号	T5-M2(FD-G02)
Job No.	工程编号	-
Date	日期	2019-08-19
Drawn	绘图	Feng
Scale	比例	-(8A3)
Check	校核	-
Rev	修訂	A

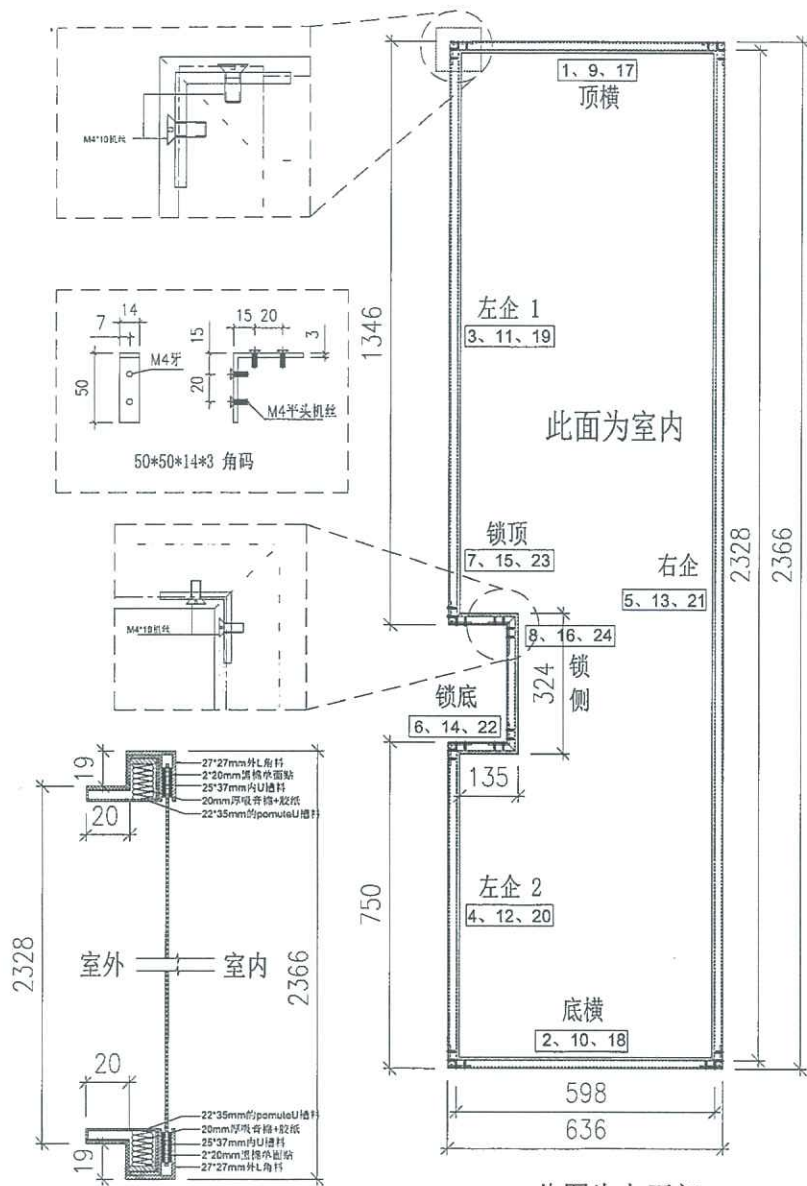

此图为左开门

序号	料號	名称	出向	长度(mm)	数量	加工说明
1	27*27	吸音外框顶横	直口	636.0	1	LJ-007
2	27*27	吸音外框底横	直口	636.0	1	LJ-007
3	27*27	吸音外框左企1	直口	1346.0	1	LJ-007
4	27*27	吸音外框左企2	直口	750.0	1	LJ-007
5	27*27	吸音外框右企	直口	2366.0	1	LJ-007
6	27*27	吸音外框锁顶	直口	135.0	1	LJ-008
7	27*27	吸音外框锁底	直口	135.0	1	LJ-008
8	27*27	吸音外框锁侧	直口	324.0	1	LJ-007
9	25*37	吸音内框顶横	直口	632.0	1	LJ-009
10	25*37	吸音内框底横	直口	632.0	1	LJ-009
11	25*37	吸音内框左企1	直口	1342.0	1	LJ-009
12	25*37	吸音内框左企2	直口	746.0	1	LJ-009
13	25*37	吸音内框右企	直口	2362.0	1	LJ-009
14	25*37	吸音内框锁顶	直口	135.0	1	LJ-010
15	25*37	吸音内框锁底	直口	135.0	1	LJ-010
16	25*37	吸音内框锁侧	直口	320.0	1	LJ-009
17	25*35	POMUTE框顶横	直口	626.0	1	LJ-011
18	25*35	POMUTE框底横	直口	626.0	1	LJ-011
19	22*35	POMUTE框左企1	直口	1336.0	1	LJ-011
20	22*35	POMUTE框左企2	直口	740.0	1	LJ-011
21	22*35	POMUTE框右企	直口	2356.0	1	LJ-011
22	22*35	POMUTE框锁顶	直口	135.0	1	LJ-012
23	22*35	POMUTE框锁底	直口	135.0	1	LJ-012
24	22*35	POMUTE框锁侧	直口	314.0	1	LJ-011

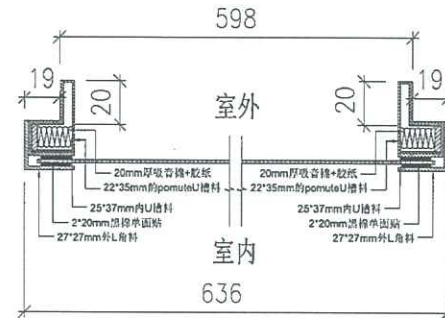

序号	名称	单位	数量
	预留	mm	
	底窗	mm	
	企料底部開邊位	mm	
	底橫料防水巴鑄去	mm	
	安裝扣碼		
	安裝扣碼		
	多點鎖芯型號:		
	手柄型號:		
	限位擋型號:		
	T窗最大的開度:		
	窗玉搭位數:		

門玉款	寬度(mm)	高度(mm)	雙/福	撐長

大圖版次	本圖版	日期

窗号	寬度(W)	高度(H)	數量	樓層
T5-N-1(FD-G03)	636.0	2366.0	1	8F


  

圖號	T5-N-1(FD-G03)


所有尺寸必须在工地现场量度，图中尺寸大小以所注为据，不可用比例尺直接量度。本图纸及其副本均为建筑声学有限公司之版权所有，翻印必究。

Rev	修订	Date 日期	Note 备注	Rev	修订	Date 日期	Note 备注	Project 工程名称	Title 项目
A								观塘中心	门拆图
B							ARCHITECTURAL ACOUSTICS		
C							建筑声学		
D									



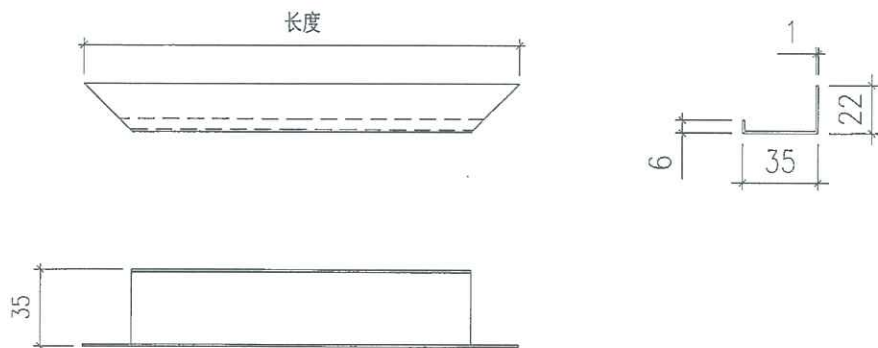

此图为:右开口顶横/底横/左企1或左企2/右企1或右企2开料图

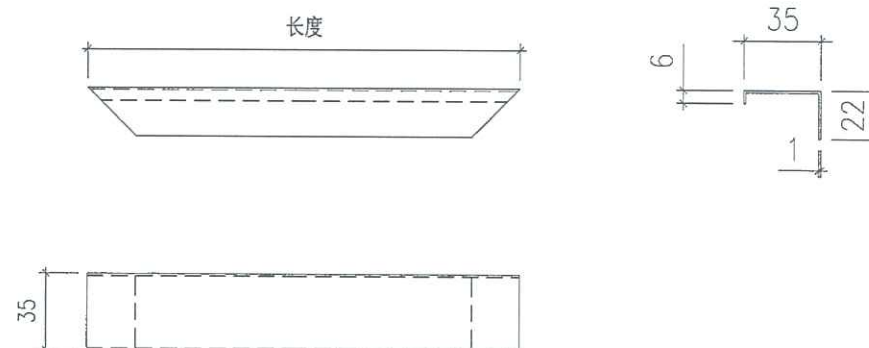

此图为:右开口锁侧开料图

序号	名称	CV	楼层	W (按图纸量度)	H (按图纸量度)	开口方向	数量(只)	名称	开料长度/数量							
									顶/底横 长度(mm)	数量(条)	左或右企 长度(mm)	数量(条)	左1或右企1 长度(mm)	数量(条)	左2或右企2 长度(mm)	数量(条)
1	门1	TSCW-M2	8F	636	2366	右开	1	POMUTE折件	626	2	2356	1	1336	1	740	1
2	门2	TSCWAN-1	8F	636	2366	左开	1	POMUTE折件	626	2	2356	1	1336	1	740	1
3	门3	TSCW-JK1	8F	436	2366	双开	1对	POMUTE折件	426	4	2356	2	1336	2	740	2

序号	名称	CV	楼层	W (按图纸量度)	H (按图纸量度)	开口方向	数量(只)	名称	开料长度/数量	
									锁侧 长度(mm)	数量(条)
1	门1	TSCW-M2	8F	636	2366	右开	1	POMUTE折件	344	1
2	门2	TSCWAN-1	8F	636	2366	左开	1	POMUTE折件	344	1
3	门3	TSCW-JK1	8F	436	2366	双开	1对	POMUTE折件	344	2

324

LJ-011

所有尺寸必须在工地现场量度,图中尺寸大小以所注为依据,不可用比例尺直接量度。本图纸及其副本均为建筑声学有限公司之版权所有,翻印必究。

Rev 修订	Date 日期	Note 备注	Rev 修订	Date 日期	Note 备注	Project 工程名称
A						观塘中心
B						
C						
D						

Title 项目		Drawing No. 图号	
POMUTE折件		LJ-011	
ARCHITECTURAL ACOUSTICS		Job No. 工程编号 -	Date 日期 2019-07-26
建筑声学		Drawn 绘图 Feng	Scale 比例 - (A3)
		Check 校核 -	Rev 修订 A

分樣

鎖頂 1  
135

324

鎖側

270

鎖底 2

35

