

工程指示 / 要求簡箋(E.I.)

工程指示編號：EI / 1100 / 19

修改版次：-

工程編號：J - 837

工程名稱：觀塘裕民坊

工程項目：幕牆 T1G 門玉(改拉手款)(樣板層)

收件人：生統 / 永林

發件人：Eric Liu

日期：28/09/2019

□要求提供 / □確認 事項：

- | | | |
|------------------------------------|-------------------------------------|-------------------------------|
| <input type="checkbox"/> 初步鋁料 B.M. | <input type="checkbox"/> 加工拆圖，然後生產 | <input type="checkbox"/> 尺寸表 |
| <input type="checkbox"/> 正式鋁料 B.M. | <input type="checkbox"/> 技術上資料 / 指示 | <input type="checkbox"/> 報價 |
| <input type="checkbox"/> 配件 B.M. | <input type="checkbox"/> 樣辦或貨品說明書 | <input type="checkbox"/> 分判合約 |
| <input type="checkbox"/> 其他：_____ | | |

內容：

請按加工圖生產 T1G 門玉改拉手款送地盤樣板層安裝

(不是飛天牆)

請留意：門玉拉手需按 EI1088，王良修改做法組裝王良：因加工圖未修改，請提供技術指導組裝拉手永林：請修改大貨門玉加工圖，拉手位置，包括 T1G 及 T5C(高層位置)謝謝！請在 2019 / 10 / 09 前完成上列要求。

附：5 頁加工圖

以上項目為：

- | | | |
|---------------------------------|--------------------------------------|--------------------------------|
| <input type="checkbox"/> 原合約工程包 | <input type="checkbox"/> 原合約工程加 / 減賬 | <input type="checkbox"/> 新工程報價 |
|---------------------------------|--------------------------------------|--------------------------------|

原因：-

分發東莞各部門：

- | | | | | | | | | |
|---------------------------------|------------------------------|-------------------------------------------|------------------------------|------------------------------|------------------------------|------------------------------|--------------------------------|------------------------------|
| <input type="checkbox"/> 生產技術總監 | <input type="checkbox"/> 連附件 | <input checked="" type="checkbox"/> 技術部 | <input type="checkbox"/> 連附件 | 永林 | <input type="checkbox"/> 生產部 | <input type="checkbox"/> 連附件 | <input type="checkbox"/> 機械設計部 | <input type="checkbox"/> 連附件 |
| <input type="checkbox"/> 採購部 | <input type="checkbox"/> 連附件 | <input checked="" type="checkbox"/> 生產統籌部 | <input type="checkbox"/> 連附件 | 梅 | | | | |
| <input type="checkbox"/> 質檢部 | <input type="checkbox"/> 連附件 | <input type="checkbox"/> 會計部 | <input type="checkbox"/> 連附件 | <input type="checkbox"/> 報關組 | <input type="checkbox"/> 連附件 | <input type="checkbox"/> 其他 | 楊榮輝 | <input type="checkbox"/> 連附件 |

分發香港各部門：

- | | | | | | | | | |
|------------------------------|------------------------------|-------------------------------|------------------------------|------------------------------|------------------------------|---------------------------------------------|------------------------------|------------------------------|
| <input type="checkbox"/> 行政部 | <input type="checkbox"/> 連附件 | <input type="checkbox"/> 會計部 | <input type="checkbox"/> 連附件 | <input type="checkbox"/> 統籌部 | <input type="checkbox"/> 連附件 | <input checked="" type="checkbox"/> 工程部地盤科文 | <input type="checkbox"/> 連附件 | 火兩哥 |
| <input type="checkbox"/> 採購部 | <input type="checkbox"/> 連附件 | <input type="checkbox"/> QS 部 | <input type="checkbox"/> 連附件 | <input type="checkbox"/> 維修部 | <input type="checkbox"/> 連附件 | <input type="checkbox"/> 其他 | _____ | <input type="checkbox"/> 連附件 |

傳遞編號：

HK 2085 / 19


發件人簽署：

項目經理簽署：



美特鋁質有限公司
MIDI Aluminium Fabricator Ltd.

工程號	J837	拆圖	利春媚	2019.04.01
地盤	觀塘裕民坊	復核	謝永林	2019.04.07
名稱	趟門拆圖	顏色	EC-DG-S332054 (3塗)	批准 Jason 2019.04.11

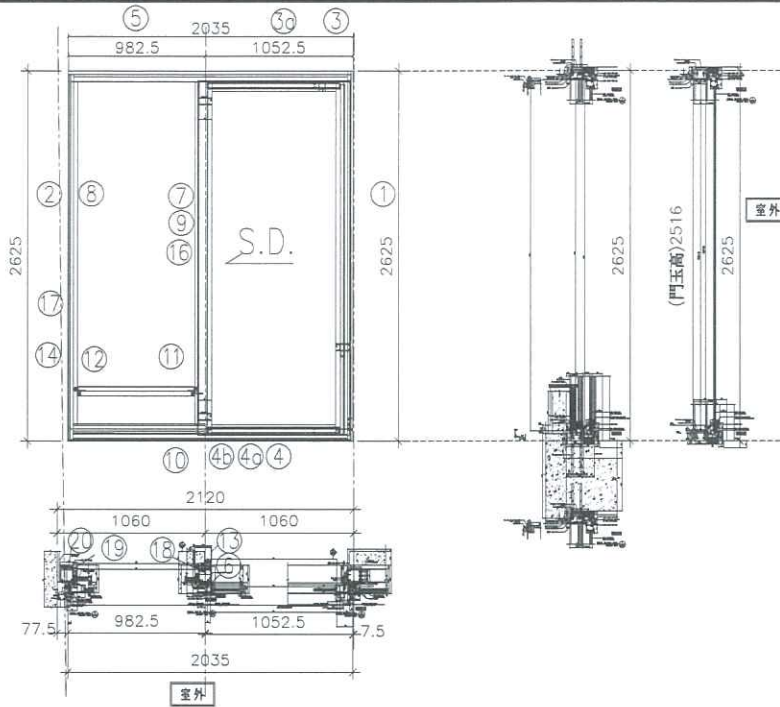

特別注意：
此趟門頂部與幕牆不相連

SD左開節點請參考SD-FY13/SD-FY14

- 注意：
1. 底轆用正源SRL2117E-2支/活動玉;
 2. 手柄用東城2026-001A (180度);
 3. 鎖緊器用定制: [東城MG-002B]; 2支/活動門玉
連接件用: 東城MG-003, 1支/活動門玉
鎖扣用定制: [東城MG-004C]; 2支/框企
 4. 所有去水孔需抹油
 5. 趟門玉玻璃線橫碰企;

序號	料號	名稱	出苟	長度 (mm)	支	加工說明	加工細則				
1	X85604	SD框牆邊企	避位	2625.0	1	TD-M101R	頂留				mm
2	X85571	SD梗框企收邊	避位	2625.0	1	TD-M102R	底留				mm
3	X85581	SD框頂橫	避位	2000.0	1	TD-M103R	企料底部開避位				mm
3a	X85624	SD框頂橫附加料	避位	2000.0	1	TD-M103aR	底橫料防水巴鋸去				mm
4	X85584	SD框底橫	避位	2000.0	1	TD-M104R	安裝扣碼				
4a	X85623	SD框底橫附加料	避位	2000.0	1	TD-M104aR	安裝扣碼				
4b	X85622	SD框底橫扣蓋	避位	1960.0	1	TD-M104bR	多點鎖芯型號:				
5	X85555	SD門頂橫	直口	900.0	1	UN-SD102T	手柄型號:				
6	X85652	SD中柱勾企	避位	2460.0	1	TD-M106R	限位撐型號:				
7	X85627	SD梗企扣料	直口	2490.0	1	TD-M107R	T窗最大的開度:				
8	X85627	SD梗企扣料	直口	2490	1	TD-M108R	窗玉搭位數:				
9	X85626	SD梗企扣角線	直口	2436.0	2	直接開料					
10	X85574	SD梗框底	直口	900.0	1	TD-M110R					
11	X85572	SD平台橫料	直口	839.0	1	TD-M111R	門玉款	寬度(mm)	高度(mm)	隻幅	撐長
12	X85578	SD平台橫扣蓋	直口	840.0	1	TD-M112R	SD.R	1086.0	2516.0	1	
13	X85586	SD中柱扣蓋	避位	2475.0	1	TD-M13R					
14	X85558	玻璃扣蓋(企)	直口	2625.0	1	直接開料					
16	X85548	SD中企(外凹)	直口	2635.0	1	SD-HH02R					
17	X85547	雙生企	直口	2635.0	1	SD-HH03R					
18	X85579	SD中柱底座	直口	2450.0	1	TD-H01					
19	X85579	SD中柱底座	直口	2450.0	1	TD-H01R					
20	X85603	SD中柱扣蓋(25)	直口	2475.0	1	TD-H01a	大圖版次		本圖版	A	B
趟門玉用料表											
1	X85608	SD光企	避位	2516.0	1	SD-M01R					
2	X85582	SD勾企料	避位	2516.0	1	SD-M02R	窗号	寬度(W)	高度(H)	數量	樓層
3	X85585	SD玉頂橫	避位	946.0	1	SD-M03R	TICWG-1右	2035.0	2625.0	36	7F-48F
4	X85583	SD玉底橫	避位	946.0	1	SD-M04R					
5	X85621	SD玉橫玻璃線/頂	直口	886.0	1	直接開料					
6	X85621	SD玉橫玻璃線/底	避位	886.0	1	SD-M06R	圖號	T1CW G-1右			




美特鋁質有限公司
MIDI Aluminium Fabricator Ltd.

依據E10709修改

工程號 J-837 地盤 觀塘裕民坊

數量	窗號	樓層位置
18	T3CWM-1	31F-50F
23	T5CWC-1右上	22F-48F
23	T5CWA-3右上	22F-48F
26	T1CWG-1右	7F-48F
100	合計	

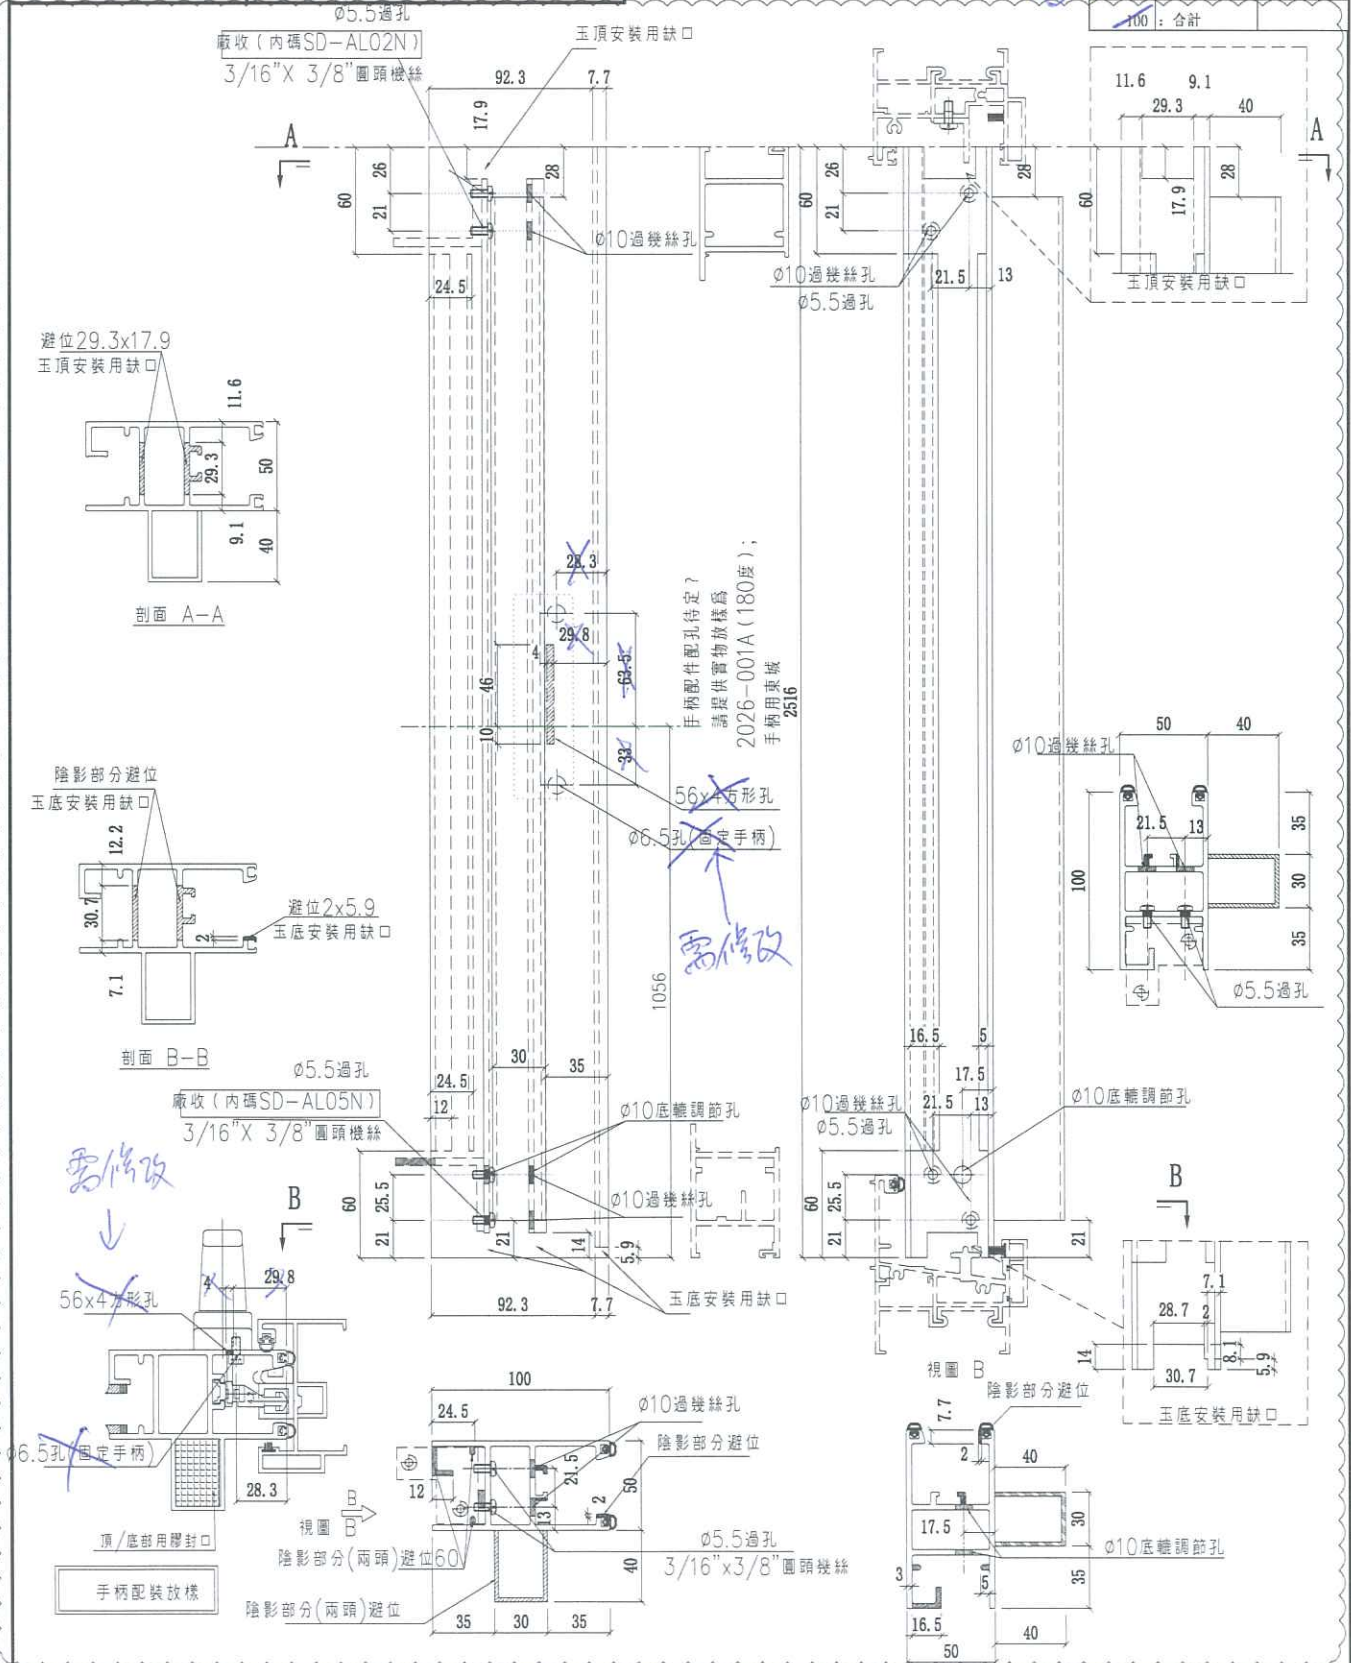

名稱	SD光企	制圖	利春媚	2019.04.01	修改	A
材料	X85608	復核	謝永林	2019.04.07	日期	19.07.12
顏色	EC-DG-S332054	批准	Jason	2019.04.11	圖號	SD-M01R




美特鋁質有限公司
MIDI Aluminium Fabricator Ltd.






依據E10709修改

料號	窗號	樓層位置
18	T3CWM-1	31F-50F
23	T5CWA-1上	22F-48F
23	T5CWA-3上	22F-48F
26	T1CW-G-1右	7F-48F

工程號 J-837 地盤 觀塘裕民坊

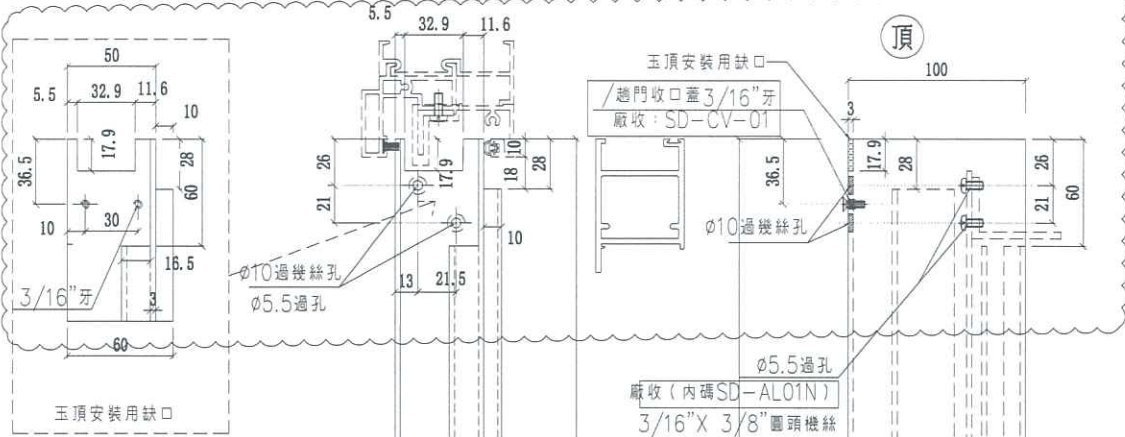

遮門收口蓋(1隻): 廠安裝于勾企上出貨, 安裝門玉時拆下, 后再裝上.

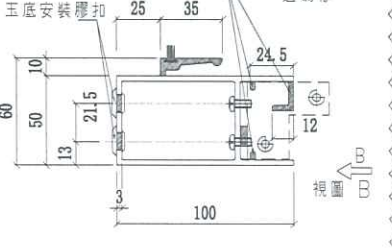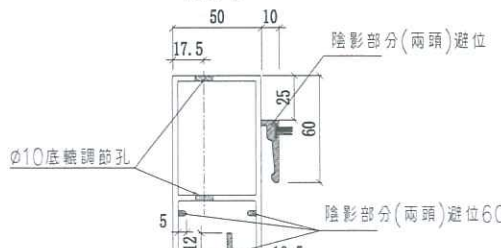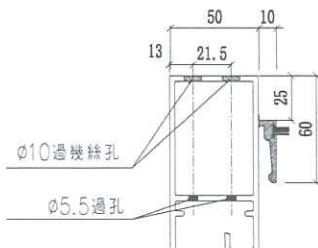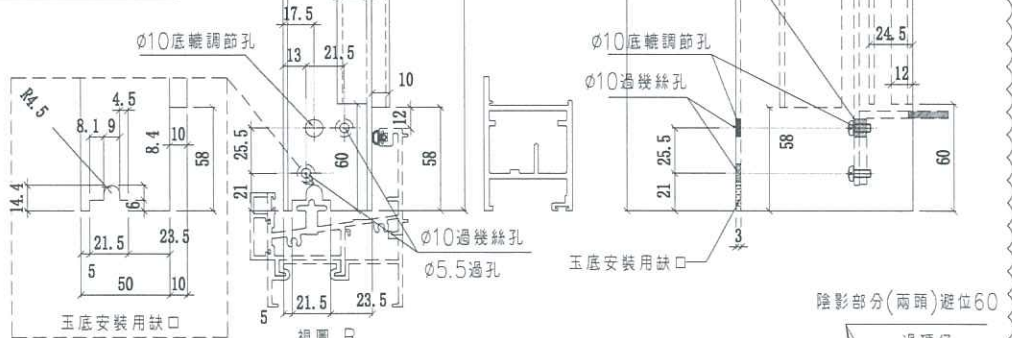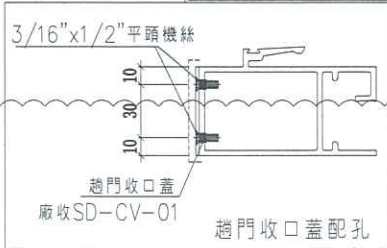

名稱	SD勾企料	制圖	利春媚	2019.04.01	修改	A
材料	X85582	復核	謝永林	2019.04.07	日期	19.07.12
顏色	EC-DG-S332054	批准	Jason	2019.04.11	圖號	SD-M02R




美特鋁質有限公司
MIDI Aluminium Fabricator Ltd.

工程號 J-837 地盤 觀塘裕民坊

數量	L	窗號	樓層位置	右SD
36	946	T1CWG-1右	7F-48F	1060
18	1026	T3CWM-1	31F-50F	1170
23	988	T5CWC-1右上	22F-48F	1132
23	976	T5CWA-3右上	22F-48F	1120

依據E10709修改

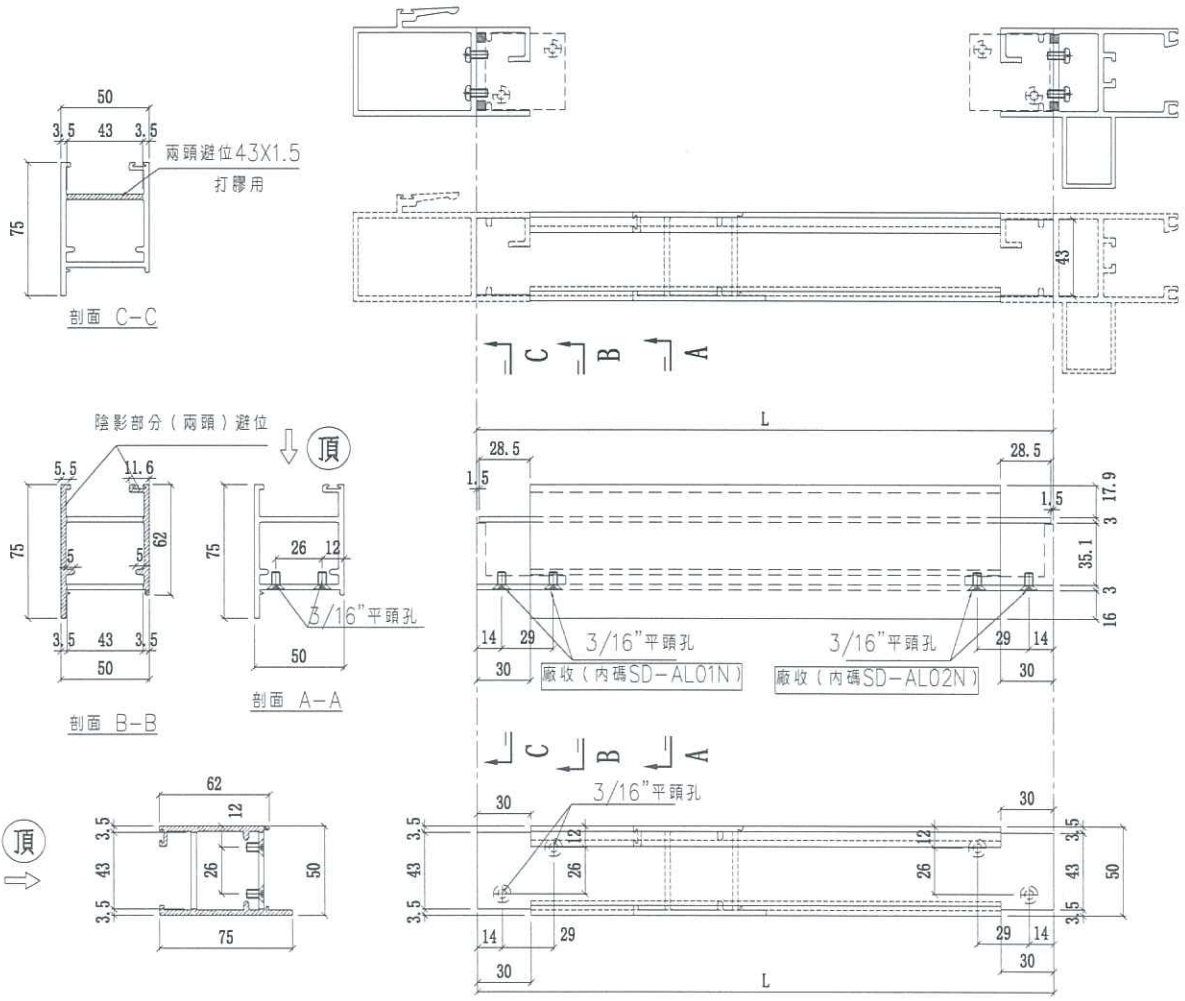


名稱	SD玉頂橫	制圖	利春媚	2019.04.01	修改	A	B
材料	X85585	復核	謝永林	2019.04.07	日期	19.04.18	19.07.12
顏色	EC-DG-S332054	批准	Jason	2019.04.11	圖號	SD-M03R	




美特鋁質有限公司
MIDI Aluminium Fabricator Ltd.

工程號 J-837 地盤 觀塘裕民坊


數量	L	L/4	窗號	樓層位置	右SD
36 (1)	886	221.5	T1CWG-1右	7F-48F	1060
18	966	241.5	T3CWM-1	31F-50F	1170
23	928	232	T5CWC-1右上	22F-48F	1132
23	916	229	T5CWA-3右上	22F-48F	1120

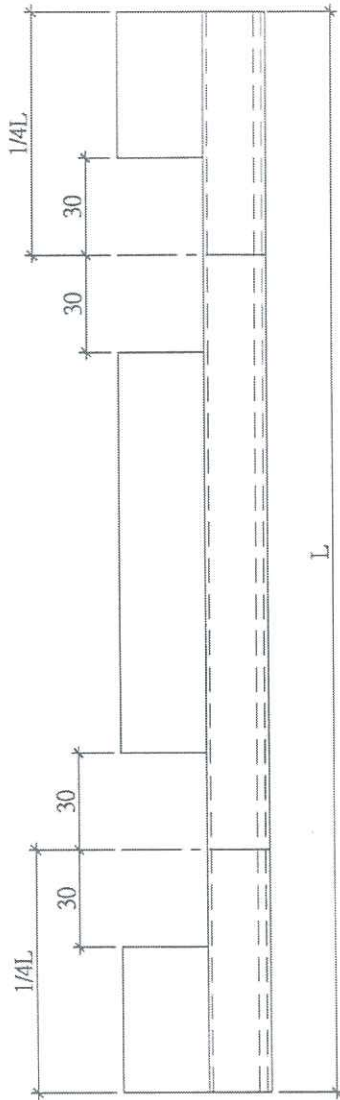

放墊塊用
陰影部分避位

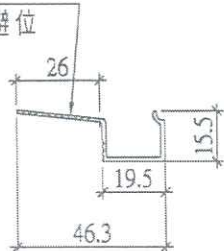

每副門玉 / 1支玻璃線底部

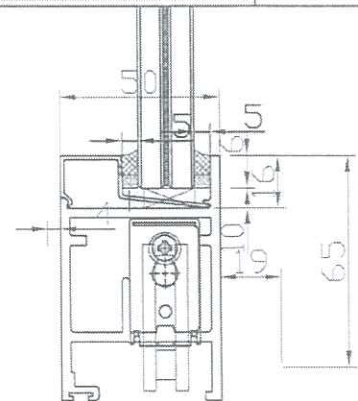

玻璃線底部放墊塊示意圖

名稱	SD玉橫玻璃線	制圖	利春媚	2019.04.01	修改		
材料	X85621	復核	謝永林	2019.04.07	日期		
顏色	EC-DG-S332054	批准			圖號	SD-M06R	