



工程指示 / 要求簡箋(E.I.)

工程指示編號：EI / 1115 / 19

修改版次：B

工程編號：J - 837

工程名稱：觀塘裕民坊

工程項目：幕牆 室內企身收口(鋁料)

收件人：生統 / 永林

發件人：Eric Liu

日期：31/12/2019

要求提供 / 確認 事項：

- | | | |
|------------------------------------|-------------------------------------|-------------------------------|
| <input type="checkbox"/> 初步鋁料 B.M. | <input type="checkbox"/> 加工拆圖，然後生產 | <input type="checkbox"/> 尺寸表 |
| <input type="checkbox"/> 正式鋁料 B.M. | <input type="checkbox"/> 技術上資料 / 指示 | <input type="checkbox"/> 報價 |
| <input type="checkbox"/> 配件 B.M. | <input type="checkbox"/> 樣辦或貨品說明書 | <input type="checkbox"/> 分判合約 |
| <input type="checkbox"/> 其他：_____ | | |

內容：

請按加工圖生產室內企身收口送地盤安裝

B 版：放行全數企身 25 收口

謝謝！

請在 2019/11/24 前完成上列要求。

2020/01/11

附：1 頁加工圖

以上項目為：

- 原合約工程包 原合約工程加 / 減賬 新工程報價

原因：-

分發東莞各部門：

- () 生產技術總監 連附件 () 技術部 連附件 可林 () 生產部 連附件 () 機械設計部 連附件
 () 採購部 連附件 () 生產統籌部 連附件 梅
 () 質檢部 連附件 () 會計部 連附件 () 報關組 連附件 () 其他 楊榮輝 連附件

分發其他分判：

- () 王禮秋 連附件

分發香港各部門：

- () 行政部 連附件 () 會計部 連附件 () 統籌部 連附件 () 工程部地盤科文 連附件 炳
 () 採購部 連附件 () QS 部 連附件 () 維修部 連附件 () 其他 _____ 連附件

傳遞編號：


HK 2648 /19

發件人簽署：

項目經理簽署：Eric Liu

此 15 不做保護膠紙

此 25 不做保護

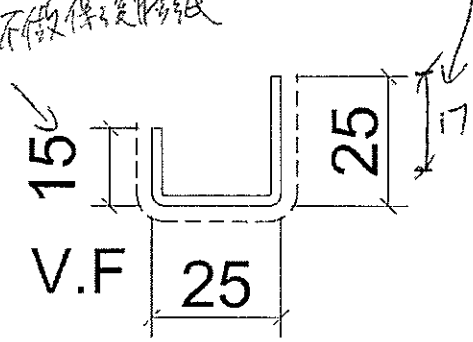

台身等擋位用

顏色: EC-DG-S332034

材料: X85673

L = 2195 mm

數量: ~~5302件~~

5302 - 1500 = 3802件

EZ 1115已做1500件

B. 散放行線數

~~先放行生產第一站 1500件 這地整裝~~

~~其餘再放行~~

~~儘量清倉 P.4~~

72H1

73F1

P.3