

工程指示 / 要求簡箋(E.I.)

工程指示編號：EI / 1115 / 19

修改版次：E

工程編號：J - 837

工程名稱：觀塘裕民坊

工程項目：幕牆 室內企身收口(鋁料)

收件人：生統 / 永林

發件人：Eric Liu

日期：30/03/2020

□要求提供 / □確認 事項：

- | | | |
|------------------------------------|-------------------------------------|-------------------------------|
| <input type="checkbox"/> 初步鋁料 B.M. | <input type="checkbox"/> 加工拆圖，然後生產 | <input type="checkbox"/> 尺寸表 |
| <input type="checkbox"/> 正式鋁料 B.M. | <input type="checkbox"/> 技術上資料 / 指示 | <input type="checkbox"/> 報價 |
| <input type="checkbox"/> 配件 B.M. | <input type="checkbox"/> 樣辦或貨品說明書 | <input type="checkbox"/> 分判合約 |
| <input type="checkbox"/> 其他：_____ | | |

內容：

請按加工圖生產室內企身收口送地盤安裝E 版: 按現場覆核位置數量，前版 EI 大貨有漏此版提供現場欠料位置及覆尺數，請按此增加數量生產謝謝！請在 2020/ 04/ 06 前完成上列要求。

附：3 頁加工圖

以上項目為：

- | | | |
|---------------------------------|--------------------------------------|--------------------------------|
| <input type="checkbox"/> 原合約工程包 | <input type="checkbox"/> 原合約工程加 / 減賬 | <input type="checkbox"/> 新工程報價 |
|---------------------------------|--------------------------------------|--------------------------------|

原因：-

分發東莞各部門：

- | | | | |
|--------------------------------------|--|-----------------------------------|---|
| <input type="checkbox"/> 生產技術總監 □連附件 | <input checked="" type="checkbox"/> 技術部 □連附件 <i>永林</i> | <input type="checkbox"/> 生產部 □連附件 | <input type="checkbox"/> 機械設計部 □連附件 |
| <input type="checkbox"/> 採購部 □連附件 | <input checked="" type="checkbox"/> 生產統籌部 □連附件 <i>永林</i> | | |
| <input type="checkbox"/> 質檢部 □連附件 | <input type="checkbox"/> 會計部 □連附件 | <input type="checkbox"/> 報關組 □連附件 | <input type="checkbox"/> 其他 <u>楊榮輝</u> □連附件 |

分發其他分判：

- | |
|-----------------------------------|
| <input type="checkbox"/> 王禮秋 □連附件 |
|-----------------------------------|

分發香港各部門：


- | | | | |
|-----------------------------------|------------------------------------|-----------------------------------|--|
| <input type="checkbox"/> 行政部 □連附件 | <input type="checkbox"/> 會計部 □連附件 | <input type="checkbox"/> 統籌部 □連附件 | <input checked="" type="checkbox"/> 工程部地盤科文 □連附件 <i>炳華</i> |
| <input type="checkbox"/> 採購部 □連附件 | <input type="checkbox"/> QS 部 □連附件 | <input type="checkbox"/> 維修部 □連附件 | <input type="checkbox"/> 其他 _____ □連附件 |

傳遞編號：

發件人簽署：
Eric Liu

HK0455 /19

項目經理簽署：
PP

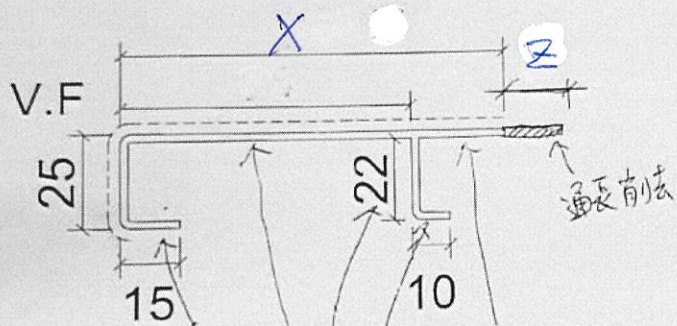

此位不需做保護膠紙
(非規范位)

圖號: API-H04

L: 2195 mm

料號: EC-DG-5332054

材料: X85672 (在廠開料)

數量: ~~475件~~ 1130件

~~優先生產400件青島-北6送海軍裝~~

徑請參見 P-2

數量B位置請按
後頁 P-2

請注意, 優先使用 X85674 料
次選 X85672 料剩餘用

P1

增加


型號X85674

	X	Z	数量
T2	95	20	95
T2	90	25	100
T2	92	23	5
T2	88	27	5
T2	86	29	3
T2	82	33	6
T2	71	44	1
T2	79	36	1
T3	95	20	50
T3	90	25	50
T5	95	20	36
T5	90	25	15
T1	95	20	83
T1	90	25	91
T1	88	27	8
T1	87	28	1
T1	85	30	4
T1	84	31	1
T1	82	33	4
T1	68	47	1

P-2

此 15 不做保潔膠紙

此尺寸
不做保潔

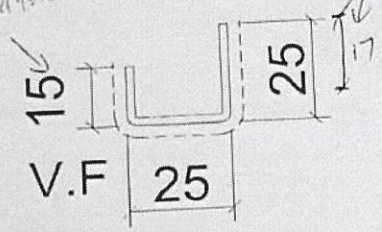

正身等備位用

前記: EC-DG-5332034

材料: X85613

L=2195 mm

數量: 5302件

~~5302-1600 = 3802件~~

~~正 1150 做 1500 件~~

~~B. 板板行件數~~

~~先放行生產第一地 1500 件這地整完~~

~~其餘再放行~~

~~位字請為 P.4~~

T3 400支

P-3