



工程指示 / 要求簡箋(E.I.)

工程指示編號：EI / 1124 / 19

修改版次：-

工程編號：J - 837

工程名稱：觀塘裕民坊

工程項目：幕牆 橫碰企 十字位防水片

收件人：生統 / 永林

發件人：Eric Liu

日期：14/10/2019

要求提供 /  確認 事項：

- ( ) 初步鋁料 B.M.
- ( ) 加工拆圖，然後生產
- ( ) 尺寸表
- ( ) 正式鋁料 B.M.
- ( ) 技術上資料 / 指示
- ( ) 報價
- ( ) 配件 B.M.
- ( ) 樣辦或貨品說明書
- ( ) 分判合約
- ( ) 其他：\_\_\_\_\_

內容：

請按加工圖在廠開模及生產大貨

共做 2000 件。

橫碰企位置，十字位防水片

永林：請計算大貨數量

謝謝。

請在 2019/ 10 / 30 前完成上列要求。

附：1 頁

以上項目為：

- 原合約工程包
- 原合約工程加 / 減賬
- 新工程報價

原因：-

分發東莞各部門：

- ( ) 生產技術總監  連附件
- ( ) 技術部  連附件
- ( ) 生產部  連附件
- ( ) 機械設計部  連附件
- ( ) 採購部  連附件
- ( ) 生產統籌部  連附件
- ( ) 質檢部  連附件
- ( ) 會計部  連附件
- ( ) 報關組  連附件
- ( ) 其他 小羅  連附件

分發香港各部門：


- ( ) 行政部  連附件
- ( ) 會計部  連附件
- ( ) 統籌部  連附件
- ( ) 工程部地盤科文  連附件
- ( ) 採購部  連附件
- ( ) QS 部  連附件
- ( ) 維修部  連附件
- ( ) 其他 \_\_\_\_\_  連附件

傳遞編號：

HK 2137 / 19

發件人簽署：

項目經理簽署：

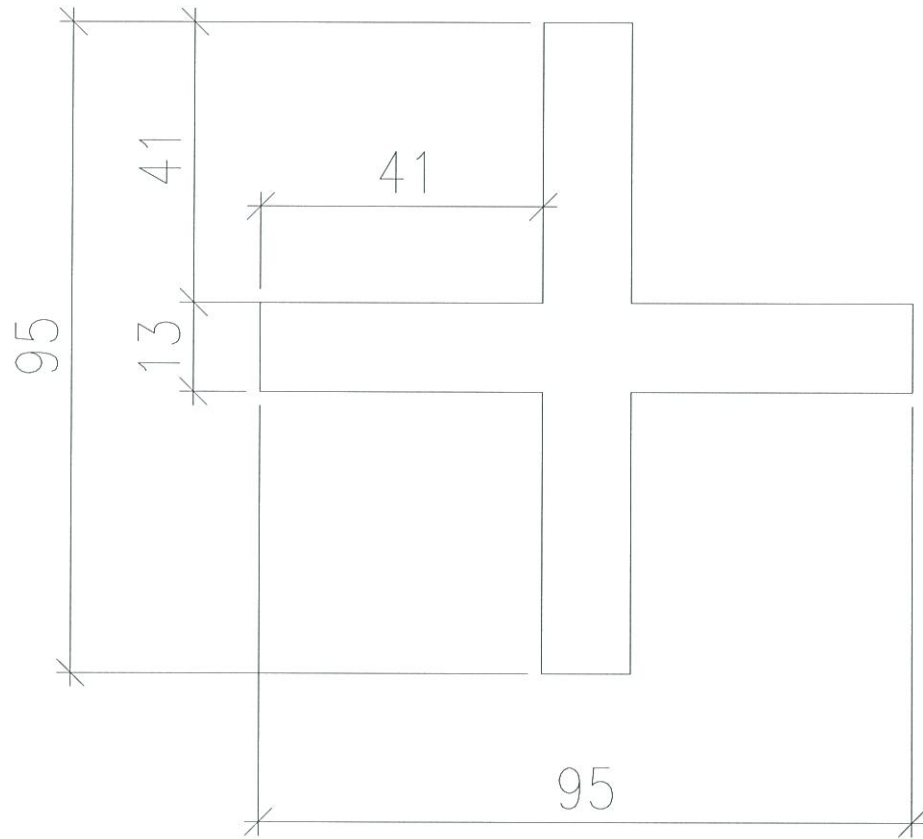

J837


1.5mm厚

顏色 = UCT803649FXL-3

廠開模後

先做2000件

餘數由永井計算大貨數量後放行

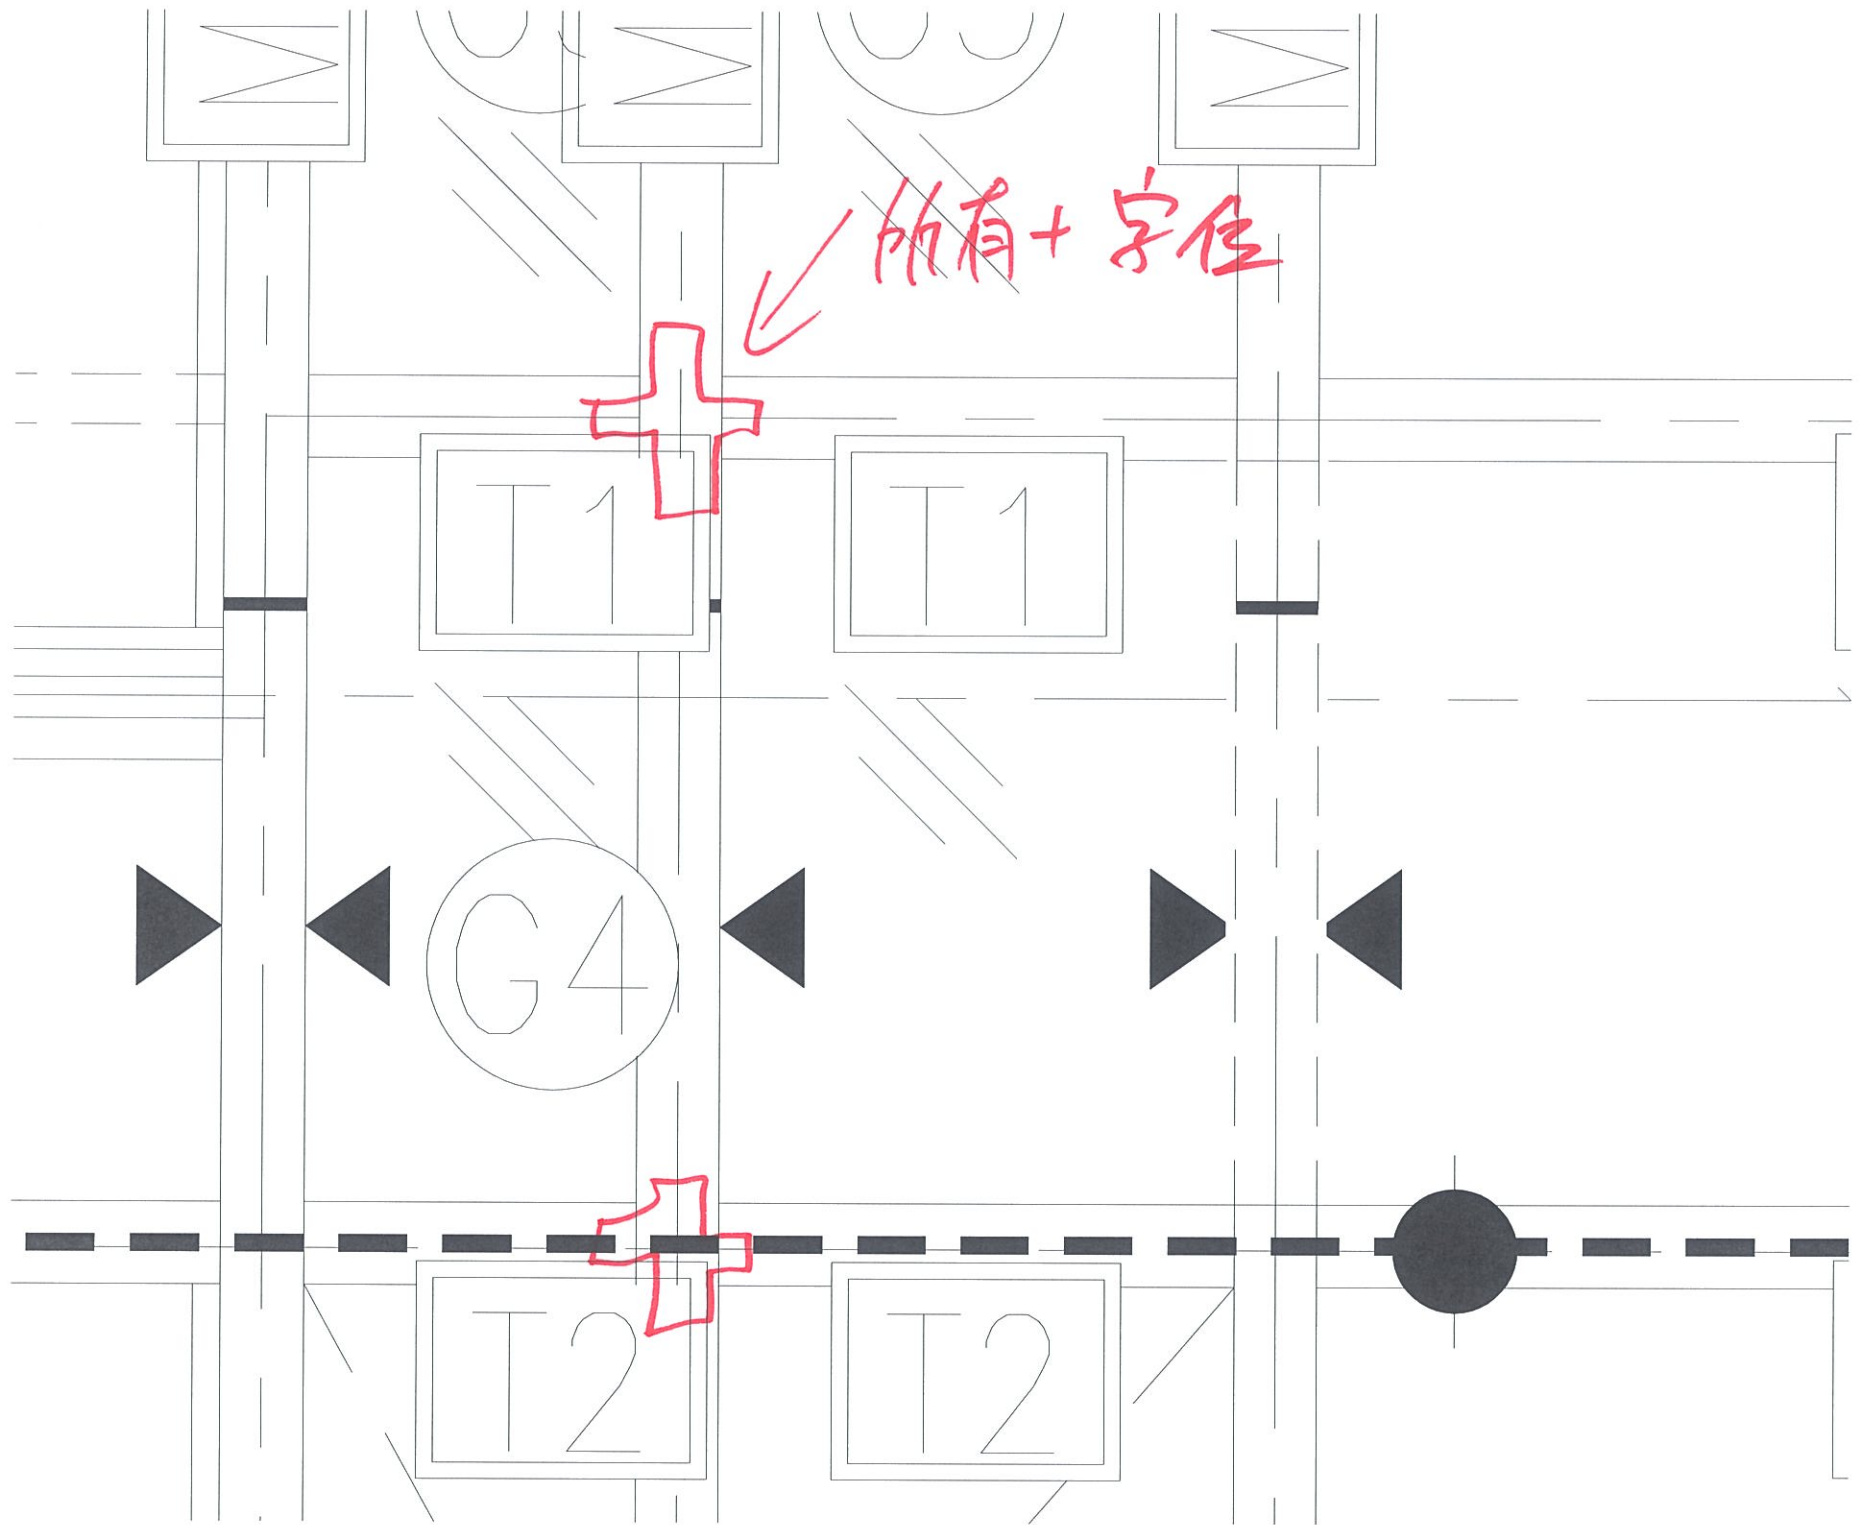

所有+字位