



工程指示 / 要求簡箋(E.I.)

工程指示編號：EI / 1125 / 19

修改版次：B

工程編號：J - 837

工程名稱：觀塘裕民坊

工程項目：幕牆 吊趟大圖 (室內頂橫收口修改)

收件人：生統 / 永林

發件人：Eric Liu

日期：10/03/2020

要求提供 / 確認 事項：

- |                                    |                                     |                               |
|------------------------------------|-------------------------------------|-------------------------------|
| <input type="checkbox"/> 初步鋁料 B.M. | <input type="checkbox"/> 加工拆圖，然後生產  | <input type="checkbox"/> 尺寸表  |
| <input type="checkbox"/> 正式鋁料 B.M. | <input type="checkbox"/> 技術上資料 / 指示 | <input type="checkbox"/> 報價   |
| <input type="checkbox"/> 配件 B.M.   | <input type="checkbox"/> 樣辦或貨品說明書   | <input type="checkbox"/> 分判合約 |
| <input type="checkbox"/> 其他：_____  |                                     |                               |

內容：

請安排吊趟大貨鋁料拆圖

B 版:1) 提供最新吊趟大圖，請按此圖修改 SD/FD 頂橫室內收口拆圖

需要加長碰至企身收口，按附圖標示修改

2) 不是吊趟位置，SD/FD 頂橫收口部份位置需加封篤片，按附頁標示提供封篤加工圖

謝謝！

3) 生統=請留意 P-3, 需修改收口不出貨, 其餘無問題即可出貨

(E21091D 款式)

請在 2020 / 03 / 13 前完成上列要求。

附： 3 頁 +CAD

以上項目為：

- 原合約工程包                       原合約工程加 / 減賬                       新工程報價

原因：-

分發東莞各部門：

- ( ) 生產技術總監  連附件     技術部  連附件 永林    ( ) 生產部     連附件    ( ) 機械設計部  連附件  
 ( ) 採購部     連附件    ( ) 生產統籌部  連附件 梅  
 ( ) 質檢部     連附件    ( ) 會計部     連附件    ( ) 報關組     連附件    ( ) 其他 楊榮輝  連附件

分發香港各部門：

- ( ) 行政部  連附件    ( ) 會計部  連附件    ( ) 統籌部  連附件    ( ) 工程部地盤科文  連附件  
 ( ) 採購部  連附件    ( ) QS 部  連附件    ( ) 維修部  連附件    ( ) 其他 \_\_\_\_\_  連附件

傳遞編號：

HK0315 / 20

發件人簽署：

Eric Liu

項目經理簽署：

[Signature]



FD SD

要加封條位，永林=請覆核有否遺漏

T1E (MBR)

T1B (UP)

T2B (UP)

T2A (UP)

T2A (MBR)

T2M3 (UP)

T2M2 (UP)

T3B1 (UP)

T3A2 (UP)

T3A1 (UP)

T5M1 (UP)

T5L2 (UP)

T5G2 (LIV. BAL)

T5L (LIV. BAL)

P.2

FD X (要加裝位置) -  
~~PR2~~ (PR2 預裝)

B21091D  
此批款式不出貨

T3E (MBR) (API-FD-02)

T3F (MBR) (API-FD-02)

T3M (MBR) (API-FD-02R)

T5B (BR) (API-FD-02)

T5A (MBR) (API-FD-98R)

T5J (LIV) (API-FD-04R)

T5L (MBR) (API-FD-01)

T5K (LIV) (API-SD-504N)

T5K (BR) (API-FD-02R)

T5M (MBR) (API-FD-02R)

T5N (MBR) (API-FD-07)

T5J (BR) (API-FD-02)

Acoustic 音波

- 隔音吊掛位置

✓ (不用加裝位置)

此批款式可出賃

T1F1 (龍) (API-SD-103N)

T5K1 (龍) (API-SD-504N)

T5L (LIV) (API-SD-503N)

T5M (LIV) (API-SD-502NR)

T5N (LIV) (API-SD-501N)

P.3

2



不是隔音吊钩位置

FD/SD 收口线 →

此位置加铝片封号  
位置跟 P-2

26以下收口已做完, 出封号片

26以上封号片在敲力口

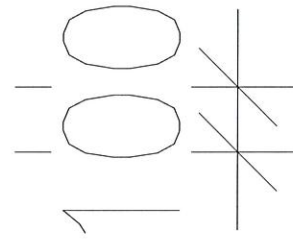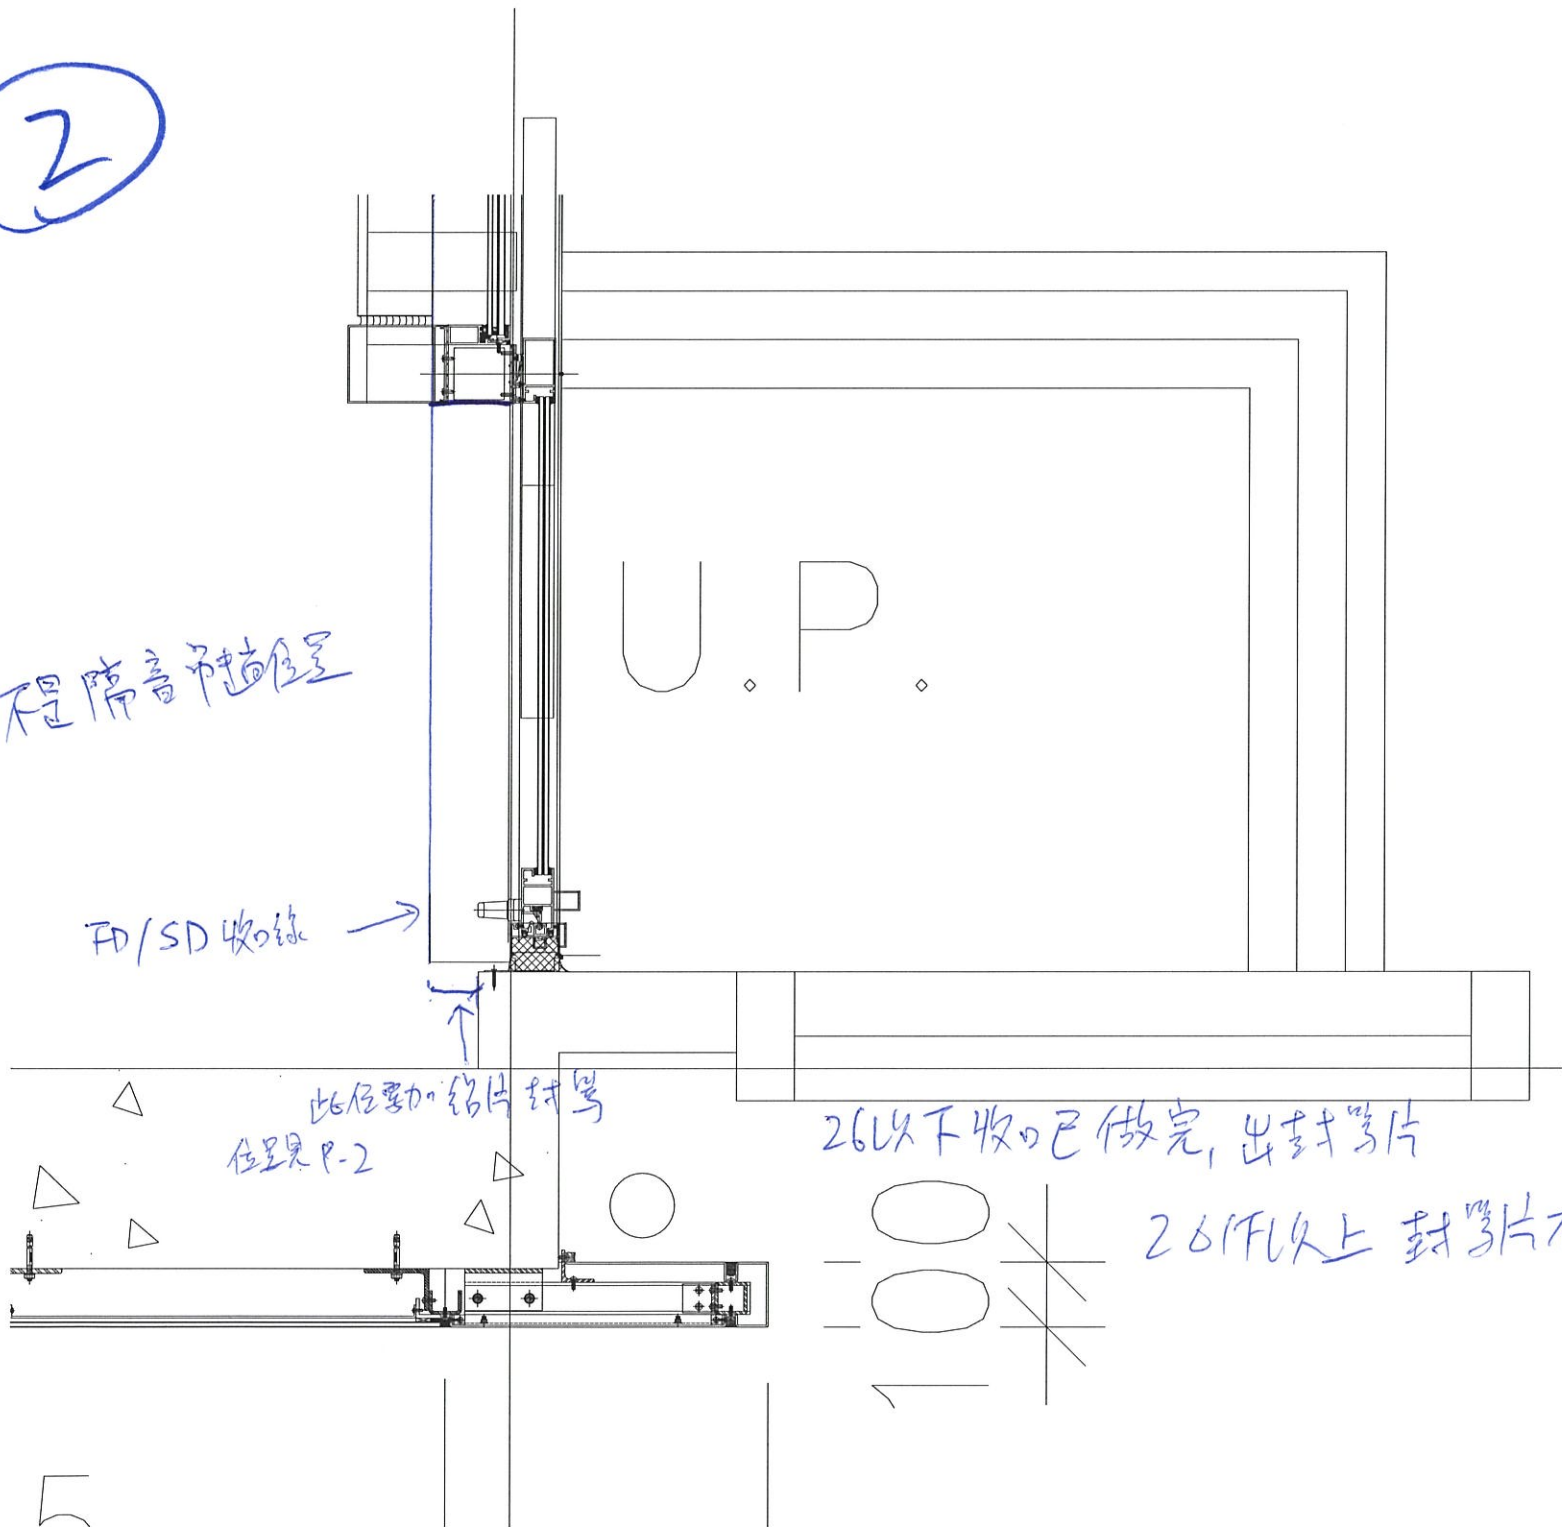

覆尺數長度

E2 1264

T5 SD/FD陣底收口

單位	T5A單位		T5C單位		T5D單位		T5E單位		T5F單位		T5G單位		T5H單位		T5J單位		T5K單位	
位置	A3	A3	C1	C1	D1	D2	E1	E2	F1	F2	G1	G2	H1	H2	J1	J1	K1	K1
	主房	廳	主房	廳	廳	主房	主房	廳	廳	主房	廳	主房	廳	主房	廳	主房	主房	廳
長度	1472	800	1500		1300	1100	1100	1300	1300	1100	1300	1100	1325	1100	1160	800	800	1330
高度	X	X	X	X	X	X	X	X	X	X	X	X	X	X	X	X	X	X
26F	40	50	50	40	30	30	20	20	25	30	20	30	35	35	35	35	20	
25F	40	40	40	40	35	35	20	20	20	40	26	30	35	30	30	30	5	
23F	45	55	40	45	35	35	20	20	30	35	35	35	30	40	30	30	20	
22F	40	35	45	30	35	35	20	20	25	25	30	35	35	25	20	20	15	
單位	T5A單位		T5B單位		T5C單位		T5D單位		T5E單位		T5F單位		T5G單位		T5H單位		T5J單位	
位置	A3	A3	B1	B1	C1	C1	D1	D2	E1	E2	F1	F2	G1	G2	H1	H2	J1	J1
	主房	廳	廳	主房	主房	廳	廳	主房	主房	廳	廳	主房	廳	主房	廳	主房	廳	主房
長度	1472	800	1416	800	1500		1300	1100	1100	1300	1300	1100	1300	1100	1325	1100	1160	800