

工程指示 / 要求簡箋(E.I.)

工程指示編號：EI / 1132 / 19 修改版次：A

工程編號：J - 837

工程名稱：觀塘裕民坊

工程項目：走廊窗 / 維修窗拉手樣辦 (上辦用)

收件人：MAGGIE

發件人：Bessie Lau

日期：04/11/2019

要求提供 / 確認 事項：

- | | | |
|------------------------------------|-------------------------------------|-------------------------------|
| <input type="checkbox"/> 初步鋁料 B.M. | <input type="checkbox"/> 加工拆圖，然後生產 | <input type="checkbox"/> 尺寸表 |
| <input type="checkbox"/> 正式鋁料 B.M. | <input type="checkbox"/> 技術上資料 / 指示 | <input type="checkbox"/> 報價 |
| <input type="checkbox"/> 配件 B.M. | <input type="checkbox"/> 樣辦或貨品說明書 | <input type="checkbox"/> 分判合約 |
| <input type="checkbox"/> 其他：_____ | | |

每款拉手上辦 2隻, 自留 1隻

內容：

煩請提供以下拉手樣辦 (每款要 3 隻樣辦)

1. 東城提拉式拉手(維修窗用), 但須改成有軸芯款(參考附圖 A, 軸芯長度為 20mm), 拉手的鎖盒為東城 2035B 單向鎖身。顏色: EC-DG-S332054(3 塗)

2. 東城 2017-MD 拉手分拆成 3 部分(走廊生窗用), 參考附圖 B。顏色: EC-DG-S332054(3 塗)

請在 14/11/19 前完成上列要求。

交外寫字樓

附有關圖紙 / 文件：

以上項目為：

- 原合約工程包 原合約工程加 / 減賬 新工程報價

原因：-

分發東莞各部門：

- () 生產技術總監 連附件 () 技術部 連附件 () 生產部 連附件 () 機械設計部 連附件
 () 採購部 連附件 () 生產統籌部 連附件
 () 質檢部 連附件 () 會計部 連附件 () 報關組 連附件 () 其他 _____ 連附件

分發香港各部門：

- () 行政部 連附件 () 會計部 連附件 () 統籌部 連附件 () 工程部地盤科文 連附件
 () 採購部 連附件 () QS 部 連附件 () 維修部 連附件 () 其他 _____ 連附件


傳遞編號：

發件人簽署：

項目經理簽署：

附圖 A

加上此軸芯

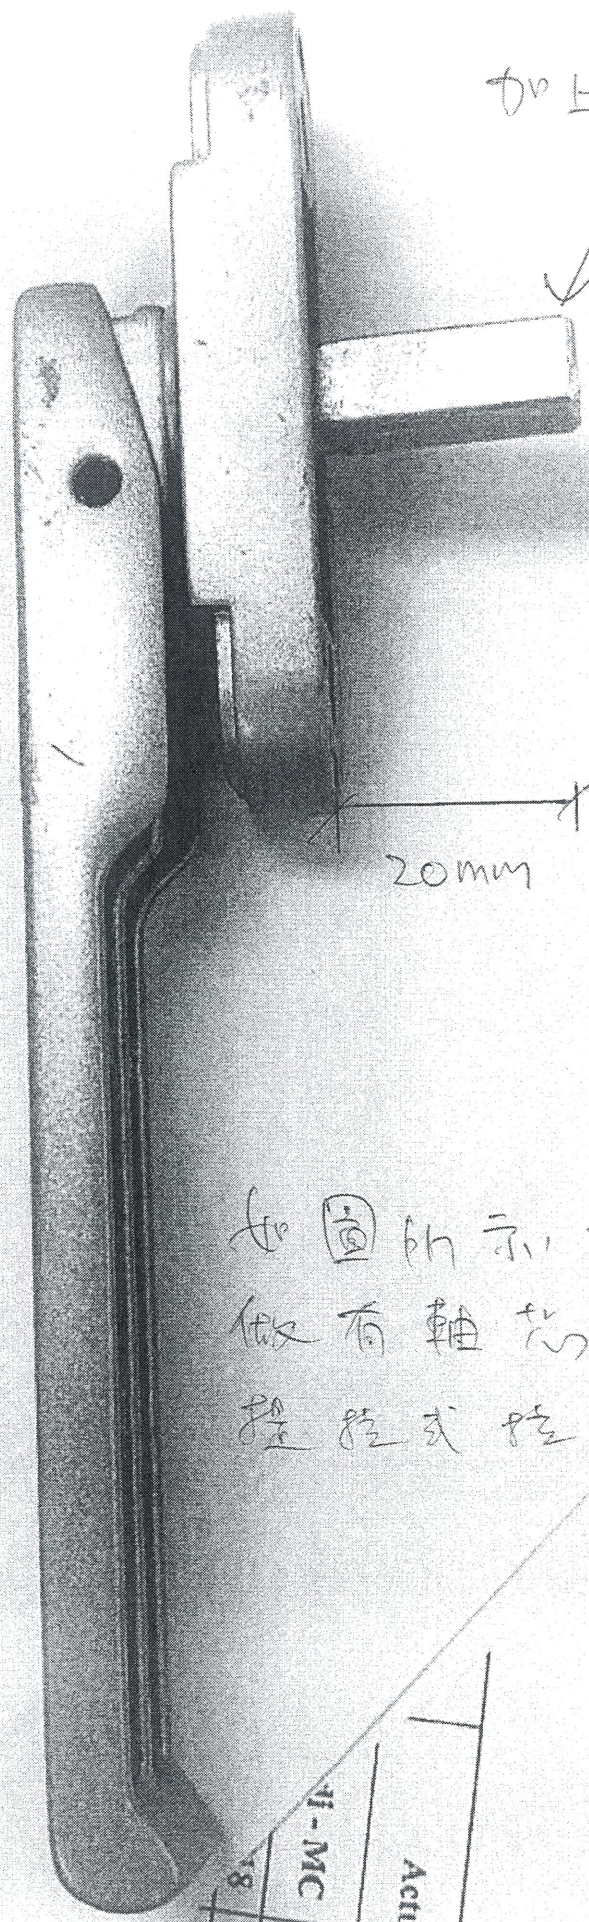

20mm

如圖所示現須定
做有軸芯款的
握控式控手

Development Area 2&3 Kwun Tong

418	1/2018	03/12/2018	418	MC-1	20/08/2018
	4/03/2019				
	17/09/2018	11/10/2018			
	05/10/2018	30/10/2018			

附圖 B

此軸為記
② 手柄

