

工程指示 / 要求簡箋(E.I.)

工程指示編號：EI / 1136 / 19

修改版次：A

工程編號：J - 837

工程名稱：觀塘裕民坊

工程項目：幕牆 趟門大貨(T1G,T5C，轉層款) (標準層) (T1,3,5)(取消不是飛天趟背板)

收件人：生統/ 永林

發件人：Eric Liu

日期：06/11/2019

要求提供 / 確認 事項：

- () 初步鋁料 B.M.
- () 加工拆圖，然後生產
- () 尺寸表
- () 正式鋁料 B.M.
- () 技術上資料 / 指示
- () 報價
- () 配件 B.M.
- () 樣辦或貨品說明書
- () 分判合約
- () 其他：_____

內容：

因 EI0448 已登記至 J 版，無法登記，現 EI1136 為 EI0448 修改版

請按加工圖生產趟門(T1G,T5C，其他變層款)(標準層) (T1,3,5)

A 版: 因 T1G 及 T5C 轉層位，不是飛天趟款，背板位置改用室內橫向收口

取消背板生產

謝謝！

請在 2019/ 11 / 8 前完成上列要求。

附：1 頁 BM，1 頁圖登，1 頁加工圖

以上項目為：

- 原合約工程包
- 原合約工程加 / 減賬
- 新工程報價

原因：-

分發東莞各部門：

- () 生產技術總監 連附件
- () 技術部 連附件 永林
- () 生產部 連附件
- () 機械設計部 連附件
- () 採購部 連附件
- () 生產統籌部 連附件 永林
- () 質檢部 連附件
- () 會計部 連附件
- () 報關組 連附件
- () 其他 楊榮輝 連附件

分發香港各部門：


- () 行政部 連附件
- () 會計部 連附件
- () 統籌部 連附件
- () 工程部地盤科文 連附件
- () 採購部 連附件
- () QS 部 連附件
- () 維修部 連附件
- () 其他 _____ 連附件

傳遞編號：

HK 2291 /19

發件人簽署：


項目經理簽署：

 美特鋁質 有限公司 MTDI Aluminium Fabricator Ltd.		工程號: J-837	計算: 利春媚	日期:	2019.04.11	送呈: 胡哥								
		地盤名稱: 觀塘裕民坊	核對: 謝永林	日期:	2019.04.12	副本:								
廠用用鋁板B.M.表		項目類別: 趟門平臺背板	批准:	日期:										
BM編號: 837-CL-M01-F-BP02		修改版次: A	A/C Code: 2019.10.17	總V.F.:	23.91	總重量: 135.67								
序號	修改內容	鋁板圖號	鋁板名稱	顏色	實用	後備	總數	總重量	單件展 開面積	總展開面 積	單件V.F.	總V.F.	備註	
									平方米	平方米	平方米	平方米	位置	樓層
1	A版取消	AG-SD-102	2mm厚鋁板	UCT803649 FXL-3	0		0	0.000	0.000	0.000	0.000	0.000	T1CW G-1右	7F-48F
2		AG-SD-322	2mm厚鋁板	UCT803649 FXL-3	20		20	31.326	0.289	5.780	0.277	5.548	T3CWF-1左	29F-50F
3		AG-SD-323	2mm厚鋁板	UCT803649 FXL-3	13		13	17.859	0.253	3.295	0.242	3.144	T3CWE-1右	37F-50F
4		AG-SD-324	2mm厚鋁板	UCT803649 FXL-3	18		18	18.574	0.190	3.427	0.179	3.218	T3CWM-1	31F-50F
5	A版取消	AG-SD-519	2mm厚鋁板	UCT803649 FXL-3	0		0	0.000	0.000	0.000	0.000	0.000	T5CWC-1左上	22F-48F
6		AG-SD-520	2mm厚鋁板	UCT803649 FXL-3	23		23	31.886	0.256	5.883	0.244	5.616	T5CWC-1右上	22F-48F
7		AG-SD-521	2mm厚鋁板	UCT803649 FXL-3	23		23	36.025	0.289	6.647	0.277	6.380	T5CWA-3右上	22F-48F
8						合計	97	135.669		25.031		23.906		

依據EIO960取消非飛天趟門背板

工廠用

	隔熱棉鋁板 編號	數量	L	MXN	A	右SD梗	窗號	樓層位置	
取消	AG-SD-102	36	839	250 X	2	169.5	1060	T1CWG-1右	7F-48F
	AG-SD-322	20	956.5	250 X	3	103.3	1107.5	T3CWF-1左	29F-50F
	AG-SD-323	13	834	250 X	2	167	985	T3CWE-1右	37F-50F
	AG-SD-324	18	616.5	250 X	2	58.25	767.5	T3CWM-1	31F-50F
取消	AG-SD-519	23	774	250 X	2	137	995	T5CWC-1左上	22F-48F
	AG-SD-520	23	842	250 X	2	171	993	T5CWC-1右上	22F-48F
	AG-SD-521	23	956.5	250 X	2	228.3	1107.5	T5CWA-3右上	22F-48F

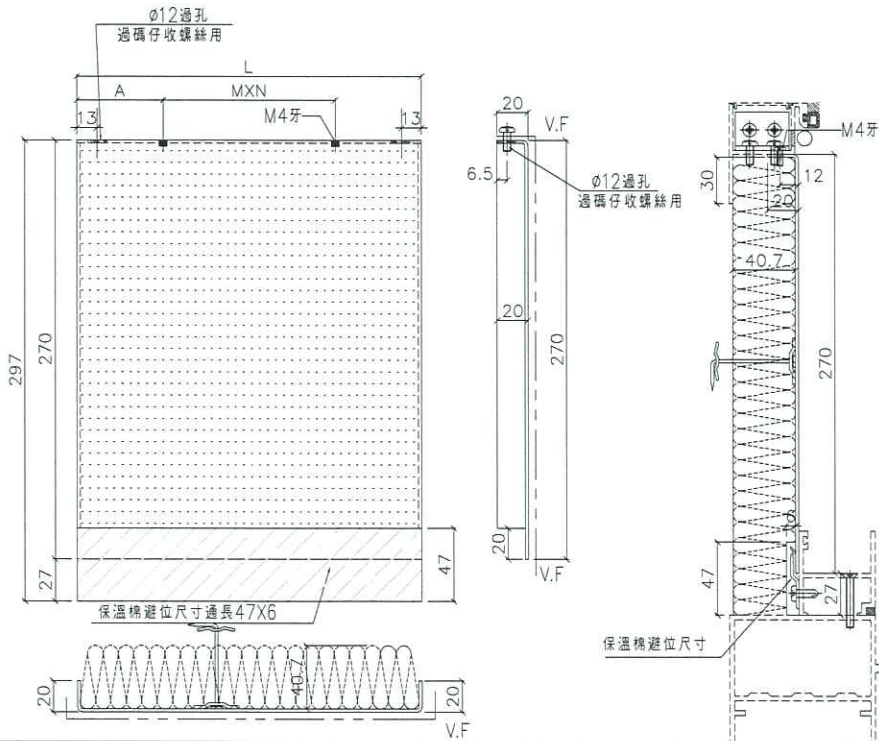

名稱	趟門 (陽臺背板) 拆圖	制圖	利春媚	2019.04.11	修改	A	
材料	2mm厚鋁板	復核	謝永林	2019.04.12	日期	19.10.17	
顏色	香檳金UCT803649 FXL-3	批准			圖號	AG-SD-102	