



工程指示 / 要求簡箋(E.I.)

工程指示編號：EI / 1136 / 19

修改版次：B

工程編號：J - 837

工程名稱：觀塘裕民坊

工程項目：幕牆 趟門大貨(T1G,T5C，轉層款) (標準層) (T1,3,5)

收件人：生統/ 永林

發件人：Eric Liu

日期：23/11/2019

要求提供 / 確認 事項：

- | | | |
|------------------------------------|-------------------------------------|-------------------------------|
| <input type="checkbox"/> 初步鋁料 B.M. | <input type="checkbox"/> 加工拆圖，然後生產 | <input type="checkbox"/> 尺寸表 |
| <input type="checkbox"/> 正式鋁料 B.M. | <input type="checkbox"/> 技術上資料 / 指示 | <input type="checkbox"/> 報價 |
| <input type="checkbox"/> 配件 B.M. | <input type="checkbox"/> 樣辦或貨品說明書 | <input type="checkbox"/> 分判合約 |
| <input type="checkbox"/> 其他：_____ | | |

內容：

因 EI0448 已登記至 J 版，無法登記，現 EI1136 為 EI0448 修改版

請按加工圖生產趟門(T1G,T5C，其他變層款)(標準層) (T1,3,5)

B 版: 按廠實際配套要求，修改拉巴配套

謝謝！

請在 2019/ 11 / 30 前完成上列要求。

附：2 頁圖登，4 頁加工圖

以上項目為：

- 原合約工程包 原合約工程加 / 減賬 新工程報價

原因：-

分發東莞各部門：

- () 生產技術總監 連附件 () 技術部 連附件 *永林* () 生產部 連附件 () 機械設計部 連附件
 () 採購部 連附件 () 生產統籌部 連附件 *永林*
 () 質檢部 連附件 () 會計部 連附件 () 報關組 連附件 () 其他 楊榮輝 連附件

分發香港各部門：

- () 行政部 連附件 () 會計部 連附件 () 統籌部 連附件 () 工程部地盤科文 連附件
 () 採購部 連附件 () QS 部 連附件 () 維修部 連附件 () 其他 _____ 連附件

傳遞編號：

發件人簽署：*Z*

HK *2402* /19

項目經理簽署：*PPZ*

圖則登記表
DRAWING REGISTER

		接收日期 Receiving Date (適用於客戶圖則)										
工程名稱 Project Title:	觀塘裕民坊(T1,T3,T5-第三批大貨)	年										
	趟門拆圖	月										
工程編號 Project No:	J-837	日										
	分發予 Distributed To	年	19	19	19	19	19	19	19	19	19	
		月	4	4	5	5	5	8	8	8	10	
		日	11	19	9	16	30	15	21	30	7	
圖則編號 Drg. No.	圖則名稱 Drawing Title	修訂編號 Revision No.										
SD-FY-01	趟門玉拉手連幹放樣圖	1	-	-	-	-	-	A	B	-	C	D
SD-FY-02	趟門玉拉手連幹放樣圖	2	-	-	-	-	-	A	B	-	C	D
SD-FY-05	趟門節點尺寸示意圖	3	-	-	-	-	-	-	-	-	-	-
SD-FY-06	趟門節點尺寸示意圖	4	-	-	-	-	-	A	-	-	-	-
SD-FY-07	趟門節點尺寸示意圖	5	-	-	-	-	-	-	-	-	-	-
SD-FY-08	趟門節點尺寸示意圖	6	-	-	-	-	-	A	-	-	-	-
SD-FY-11	趟門節點尺寸示意圖	7	-	-	-	-	-	A	-	-	-	-
SD-FY-12	趟門節點尺寸示意圖	8	-	-	-	-	-	-	-	-	-	-
SD-FY-13	趟門節點尺寸示意圖	9	-	-	-	-	-	A	-	-	-	-
SD-FY-14	趟門節點尺寸示意圖	10	-	-	-	-	-	-	-	-	-	-
T3CW F-1左	左趟門組裝圖	11	-	-	-	-	-	A	-	-	-	-
T3CW E-1右	左趟門組裝圖	12	-	-	-	-	-	A	-	-	-	-
T5CW C-1左上	左趟門組裝圖	13	-	-	-	A	-	B	-	-	-	-
TD-M01	趟門框企	14	-	-	-	-	-	-	-	-	-	-
TD-M02	趟門框企	15	-	-	-	-	-	-	-	-	-	-
TD-M03	趟門框頂橫	16	-	A	-	-	-	-	B	-	-	-
TD-M03a	SD框頂橫附加料	17	-	-	-	-	-	-	-	-	-	-
TD-M04	趟門框底橫	18	-	A	-	-	-	-	B	-	-	-
TD-M04(X)	趟門框底橫	19	-	A	-	-	-	-	B	-	-	-
TD-M04a	SD框底橫附加料	20	-	-	-	-	-	-	-	-	-	-
TD-M04b	SD框底橫扣蓋	21	-	A	-	-	-	-	-	-	-	-
TD-M06	SD中柱勾企	22	-	A	-	-	-	B	-	-	-	-
TD-M07	SD梗企扣料	23	-	-	-	-	-	-	-	-	-	-
TD-M08	SD梗企扣料	24	-	-	-	-	-	-	-	-	-	-
TD-M09	SD梗企扣角線	25	-	-	-	-	-	-	-	-	-	-

圖則登記表
DRAWING REGISTER

		接收日期 Receiving Date (適用於客戶圖則)									
工程名稱 Project Title:											
工程編號 Project No:											
分發予 Distributed To											
圖則編號 Drg. No.		修訂編號 Revision No.									
圖則名稱 Drawing Title		19	19	19	19	19	19	19	19	19	19
		4	4	5	5	5	8	8	8	10	11
		11	19	9	16	30	15	21	30	7	20
TD-M109R	SD梗企扣角線	105	-	-	-	-	-	-	-	-	-
TD-M110R	SD梗框底	106	-	-	-	-	-	-	-	-	-
TD-M111R	SD平台橫料	107	-	-	-	-	-	-	-	-	-
TD-M112R	SD平台橫扣蓋	108	-	-	-	-	-	-	-	-	-
SD-HH02R	SD中企(外凹)	109	-	-	-	-	-	-	-	-	-
SD-HH03R	雙生企	110	-	-	-	-	-	-	-	-	-
J837-CW-2102	安裝位置圖	111	-	-	-	-	-	-	-	-	-
J837-CW-2512	安裝位置圖	112	-	-	-	-	-	-	-	-	-
SD-EVA-01	SD防風防水密封件安裝圖	113	-	新增	-	-	-	-	-	-	-
SD-AL01N	趟門組裝鋁角加工圖	114	-	-	-	-	新增	-	A	-	-
SD-AL04N	趟門組裝鋁角加工圖	115	-	-	-	-	新增	-	A	-	-
SD-FY-03	趟門玉拉手連幹放樣圖	116	-	-	-	-	-	-	-	新增	A
SD-FY-04	趟門玉拉手連幹放樣圖	117	-	-	-	-	-	-	-	新增	A
J837-SD-SL	趟門玉拉手配合件組裝圖	118	-	-	-	-	-	-	-	新增	-
J837-SD-SL-A	趟門玉拉手用鋁巴拆圖	119	-	-	-	-	-	-	-	新增	-
J837-SD-SL-B	趟門玉拉手用鋁巴拆圖	120	-	-	-	-	-	-	-	新增	-
J837-SD-SL-C	趟門玉拉手用鋁角拆圖	121	-	-	-	-	-	-	-	新增	-
SD-M101	SD光企料	122	-	-	-	-	-	-	-	新增	-
SD-M101R	SD光企料	123	-	-	-	-	-	-	-	新增	-




美特鋁質 有限公司
MIDI Aluminium Fabricator Ltd.

工程號 J-837 地盤 觀塘裕民坊

請用A3紙打印

左開門玉高度(2516)用

數量	窗號	樓層位置
23	T5CWC-1左上	22F-48F

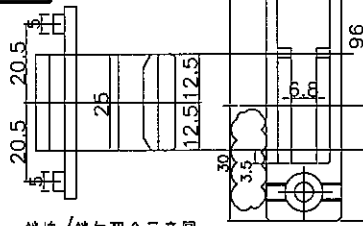


鎖塊/鎖勾配合示意圖

SD-M03

門玉寬度

門玉橫料寬度

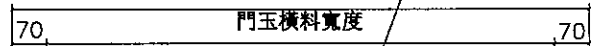

內碼SD-AL02N

內碼SD-AL01N

SD-M101

SD-M02

內碼SD-AL04N

內碼SD-AL05N

內碼SD-AL06N

玻璃線SD-M06

SD-M04

室外

(門玉高)2516

手柄朝上
(關閉狀態)
5.5x20.5方形孔

20.5

Ø5.2過孔

100

6

6

1600

20.5

1571 (開料長度)

774.2

1056

257

100

6

6

2516

2516

名稱	趟門玉拉手連幹放樣圖	制圖	利春媚	2019.10.07	修改	新增	A
材料	X85657	復核	謝永林	2019.10.08	日期		19.11.19
顏色	EC-DG-S332054 (3塗)	批准	Jason		圖號	SD-FY-03	




美特鋁質有限公司
MIDI Aluminium Fabricator Ltd.

工程號 J-837 地盤 觀塘裕民坊

請用A3紙打印

左開門玉高度(2516)用

數量	窗號	樓層位置
36	T1CWG-1右	7F-48F

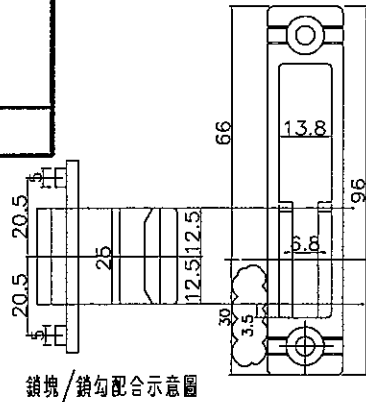

SD-M03R

門玉寬度

門玉橫料寬度

70 70

內碼SD-AL01N

內碼SD-AL02N

2516

SD-M02R

SD-M101R

2516

內碼SD-AL04N 內碼SD-AL05N

內碼SD-AL06N

玻璃線SD-M06

SD-M04R

Ø5.2過孔

手柄朝上
關閉狀態

5.5x20.5方形孔

774.2
1571(開料長度)

1056

46

100

257

(門玉高)2516

室外

名稱	趟門玉拉手連幹放樣圖	制圖	利春媚	2019.10.07	修改	新增	A	
材料	X85657	復核	謝永林	2019.10.08	日期		19.11.19	
顏色	EC-DG-S332054 (3塗)	批准	Jason		圖號	SD-FY-04		