

工程指示 / 要求簡箋(E.I.)

工程指示編號：EI / 1137 / 19

修改版次：A

工程編號：J - 837

工程名稱：觀塘裕民坊

工程項目：趟門 - 補料(T3)

收件人：生統 / 永林

發件人：Eric Liu

日期：22/10/2019

□要求提供 / □確認 事項：

- | | | |
|------------------------------------|-------------------------------------|-------------------------------|
| <input type="checkbox"/> 初步鋁料 B.M. | <input type="checkbox"/> 加工拆圖，然後生產 | <input type="checkbox"/> 尺寸表 |
| <input type="checkbox"/> 正式鋁料 B.M. | <input type="checkbox"/> 技術上資料 / 指示 | <input type="checkbox"/> 報價 |
| <input type="checkbox"/> 配件 B.M. | <input type="checkbox"/> 樣辦或貨品說明書 | <input type="checkbox"/> 分判合約 |
| <input type="checkbox"/> 其他：_____ | | |

內容：

由於早前地盤出的 RFC19563 補單，廠未能掌握足夠資料，現出 EI 作更詳盡資料給廠以供生產A 版：原版背板加工圖顏色有誤，此版修改用香檳金 UCT803649FXL-3謝謝！請在 2019/ 10/ 31 前完成上列要求。

附：2 頁加工圖

以上項目為：

- | | | |
|---------------------------------|--------------------------------------|--------------------------------|
| <input type="checkbox"/> 原合約工程包 | <input type="checkbox"/> 原合約工程加 / 減賬 | <input type="checkbox"/> 新工程報價 |
|---------------------------------|--------------------------------------|--------------------------------|

原因：-_____

分發東莞各部門：

- | | | | | |
|--|---|---|------------------------------|-------------------------------------|
| <input type="checkbox"/> 生產技術總監 □連附件 | <input checked="" type="checkbox"/> 技術部 <input type="checkbox"/> 連附件 <i>謝</i> | <input type="checkbox"/> 生產部 | <input type="checkbox"/> 連附件 | <input type="checkbox"/> 機械設計部 □連附件 |
| <input type="checkbox"/> 採購部 | <input type="checkbox"/> 連附件 | <input checked="" type="checkbox"/> 生產統籌部 <input type="checkbox"/> 連附件 <i>梅</i> | | |
| <input type="checkbox"/> 質檢部 | <input type="checkbox"/> 連附件 | <input type="checkbox"/> 會計部 | <input type="checkbox"/> 連附件 | <input type="checkbox"/> 報關組 |
| 分發其他分判： | | | | <input type="checkbox"/> 連附件 |
| <input type="checkbox"/> 其他 <u>楊榮輝</u> | | | | <input type="checkbox"/> 連附件 |

 王禮秋 □連附件

分發香港各部門：

- | | | | |
|-----------------------------------|------------------------------------|-----------------------------------|---|
| <input type="checkbox"/> 行政部 □連附件 | <input type="checkbox"/> 會計部 □連附件 | <input type="checkbox"/> 統籌部 □連附件 | <input checked="" type="checkbox"/> 工程部地盤科文 <input type="checkbox"/> 連附件 <i>楊</i> |
| <input type="checkbox"/> 採購部 □連附件 | <input type="checkbox"/> QS 部 □連附件 | <input type="checkbox"/> 維修部 □連附件 | <input type="checkbox"/> 其他 _____ □連附件 |

傳遞編號：

HK 2186/19

發件人簽署：

項目經理簽署：



EG-DWG3



工程號 J-837 地盤 觀塘裕民坊

工廠用

隔熱棉銅板編號	數量	L	MXN	A	右SD樑	窗號	樓層位置
AG-SD-101	35	756.5	300 X 2	78.25	907.5	T1CWG-1左	7/F,9/F-48/F
AG-SD-103	35	609	250 X 2	51.5	760	T1CWF-2	7/F,9/F-48/F
AG-SD-104	35	816.5	250 X 3	33.25	967.5	T1CWE-1	7/F,9/F-48/F
AG-SD-105	35	941.5	250 X 3	95.75	1092.5	T1CWD-1左	7/F,9/F-48/F
AG-SD-107	35	784	300 X 2	92	935	T1CWD-1右	7/F,9/F-48/F
AG-SD-110	35	858.5	250 X 3	53.25	1007.5	T1CWB-2	7/F,9/F-48/F
AG-SD-111	35	1279	300 X 4	39.5	1430	T1CWB-1	7/F,9/F-48/F
AG-SD-116	35	616.5	250 X 2	58.25	767.5	T1CWL-2	7/F,9/F-48/F
AG-SD-117	35	784	300 X 2	92	935	T1CWL-1	7/F,9/F-48/F
AG-SD-121	35	809	250 X 3	29.5	960	T1CWJ-1	7/F,9/F-48/F
AG-SD-201	39	756.5	300 X 2	78.25	907.5	T2CWH-1左	7/F,9/F-52/F
AG-SD-203	39	616.5	250 X 2	58.25	767.5	T2CWG-2左	7/F,9/F-52/F
AG-SD-204	39	784	300 X 2	92	935	T2CWG-2右	7/F,9/F-52/F
AG-SD-207	39	616.5	250 X 2	58.25	767.5	T2CWE-2	7/F,9/F-52/F
AG-SD-208	39	784	300 X 2	92	935	T2CWE-1	7/F,9/F-52/F
AG-SD-210	39	709	300 X 2	54.5	860	T2CWC-1	7/F,9/F-52/F
AG-SD-213	39	756.5	300 X 2	78.25	907.5	T2CWA-1左	7/F,9/F-52/F
AG-SD-214	39	1034	300 X 3	67	1165	T2CWA-1右	7/F,9/F-52/F
AG-SD-216	39	756.5	300 X 2	78.25	907.5	T2CWM-2	7/F,9/F-52/F
AG-SD-217	39	909	250 X 3	79.5	1060	T2CWM-1	7/F,9/F-52/F
AG-SD-218	39	641.5	230 X 2	40.75	692.5	T2CWL-2左	7/F,9/F-52/F
AG-SD-220	39	816.5	250 X 3	33.25	967.5	T2CWL-1左	7/F,9/F-52/F
AG-SD-222	39	654	250 X 2	37	705	T2CWJ-1左	7/F,9/F-52/F
AG-SD-223	39	709	300 X 2	54.5	860	T2CWJ-1右	7/F,9/F-52/F
AG-SD-302	37	1016.5	300 X 3	58.25	1167.5	T3CWE-1左	7/F,9/F-50/F
AG-SD-304	37	616.5	250 X 2	58.25	767.5	T3CWL-2	7/F,9/F-50/F
AG-SD-305	37	834	250 X 3	42	985	T3CWL-1	7/F,9/F-50/F
AG-SD-312	37	616.5	250 X 2	58.25	767.5	T3CWC-2	7/F,9/F-50/F
AG-SD-313	37	784	300 X 2	92	935	T3CWC-1	7/F,9/F-50/F
AG-SD-316	37	756.5	300 X 2	78.25	907.5	T3CWA-1左	7/F,9/F-50/F
AG-SD-317	37	1134	250 X 4	67	1285	T3CWA-1右	7/F,9/F-50/F
AG-SD-318	37	655	300 X 2	32.5	816	T3CWD-1左	7/F,9/F-50/F
AG-SD-320	37	616.5	250 X 2	58.25	767.5	T3CWG-1左	7/F,9/F-50/F
AG-SD-501	35	909	250 X 3	79.5	1060	T5CWN-1	7/F,9/F-48/F
AG-SD-503	35	859	250 X 3	54.5	1010	T5CVL-1	7/F,9/F-48/F
AG-SD-504	35	681.5	250 X 2	30.75	712.5	T5CWL-1	7/F,9/F-48/F
AG-SD-505	35	756.5	300 X 2	78.25	907.5	T5CWH-2	7/F,9/F-48/F
AG-SD-506	35	784	300 X 2	92	935	T5CWH-1	7/F,9/F-48/F
AG-SD-509	35	616.5	250 X 2	58.25	767.5	T5CWF-2	7/F,9/F-48/F
AG-SD-510	35	784	300 X 2	92	935	T5CWF-1	7/F,9/F-48/F
AG-SD-513	35	616.5	250 X 2	58.25	767.5	T5CWD-2	7/F,9/F-48/F
AG-SD-514	35	809	250 X 3	29.5	960	T5CWD-1	7/F,9/F-48/F
AG-SD-518	35	1329	300 X 4	64.5	1480	T5CWA-3左	7/F,9/F-48/F
合計	1579						

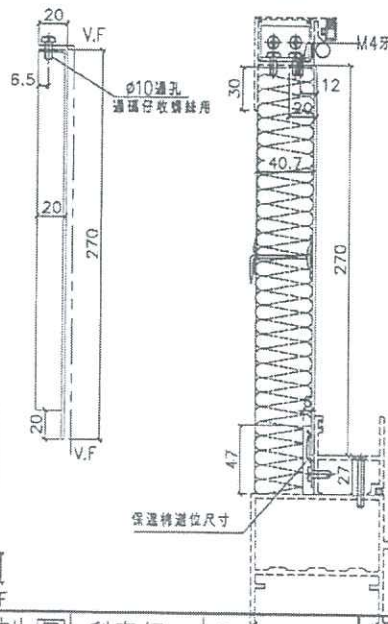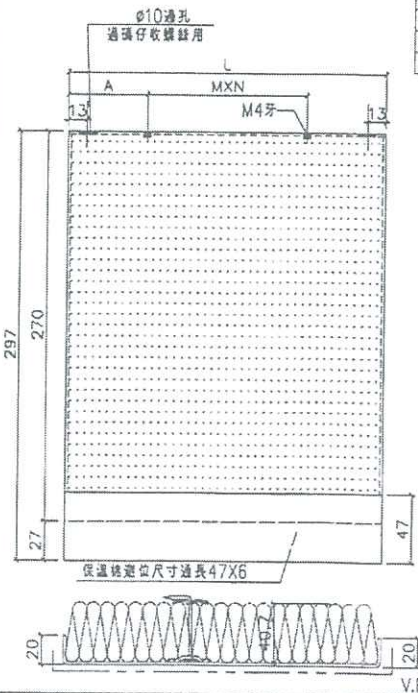

T3CWA-1左
共1件

名稱	遮門(陽臺背板)拆圖	制圖	利春媚	2019.03.05	修改		
材料	2mm厚鋁板	復核	謝永林	2019.03.19	日期		
顏色	銀藍 UCT13172XL-3	批准			圖號	AG-SD-101	

翻單 UCT803649FXL-3





美特鋁質有限公司
MIDI Aluminium Fabricator

工程號 J-837 地盤 觀塘裕民坊

工廠用

隔熱棉鋁板編號	數量	L	MXN	A	左SD梗	窗號	樓層位置
AG-SD-106	35	616.5	250 X 2	58.25	767.5	T1CWD-1中	7/F,9/F~48/F
AG-SD-108	35	1129	250 X 4	64.5	1280	T1CWA-3	7/F,9/F~48/F
AG-SD-109	35	856.5	250 X 3	53.25	1007.5	T1CWA-2	7/F,9/F~48/F
AG-SD-112	35	884	250 X 3	67	1035	T1CWC-1左	7/F,9/F~48/F
AG-SD-113	35	716.5	300 X 2	58.25	867.5	T1CWC-1右	7/F,9/F~48/F
AG-SD-114	35	784	300 X 2	92	935	T1CWM-2	7/F,9/F~48/F
AG-SD-115	35	616.5	250 X 2	58.25	767.5	T1CWM-1	7/F,9/F~48/F
AG-SD-118	35	784	300 X 2	92	935	T1CWK-2	7/F,9/F~48/F
AG-SD-122	35	984	300 X 3	42	1135	T1CWH-2左	7/F,9/F~48/F
AG-SD-123	35	656.5	300 X 2	28.25	807.5	T1CWH-2右	7/F,9/F~48/F
AG-SD-202	39	866.5	250 X 3	58.25	1017.5	T2CWH-1右	7/F,9/F~52/F
AG-SD-205	39	784	300 X 2	92	935	T2CWF-2	7/F,9/F~52/F
AG-SD-206	39	616.5	250 X 2	58.25	767.5	T2CWF-1	7/F,9/F~52/F
AG-SD-209	39	709	300 X 2	54.5	860	T2CWD-1	7/F,9/F~52/F
AG-SD-211	39	1134	250 X 4	67	1265	T2CWB-2左	7/F,9/F~52/F
AG-SD-212	39	756.5	300 X 2	78.25	907.5	T2CWB-2右	7/F,9/F~52/F
AG-SD-219	39	816.5	250 X 3	33.25	967.5	T2CWL-2右	7/F,9/F~52/F
AG-SD-221	39	554	250 X 2	27	705	T2CWK-1右	7/F,9/F~52/F
AG-SD-301	37	1216.5	290 X 4	28.25	1367.5	T3CWF-1右	7/F,9/F~50/F
AG-SD-303	37	884	300 X 2	42	835	T3CWM-2	7/F,9/F~50/F
AG-SD-306	37	784	300 X 2	92	935	T3CWK-2	7/F,9/F~50/F
AG-SD-307	37	616.5	250 X 2	58.25	767.5	T3CWK-1	7/F,9/F~50/F
AG-SD-308	37	709	300 X 2	54.5	860	T3CWJ-2	7/F,9/F~50/F
AG-SD-309	37	616.5	250 X 2	58.25	767.5	T3CWJ-1	7/F,9/F~50/F
AG-SD-310	37	1135.5	260 X 4	32	1382.5	T3CWH-2	7/F,9/F~50/F
AG-SD-311	37	666.5	250 X 2	83.25	817.5	T3CWH-1	7/F,9/F~50/F
AG-SD-314	37	1234	290 X 4	37	1385	T3CWB-2左	7/F,9/F~50/F
AG-SD-315	37	756.5	300 X 2	78.25	907.5	T3CWB-2右	7/F,9/F~50/F
AG-SD-319	37	616.5	250 X 2	58.25	767.5	T3CWD-1右	7/F,9/F~50/F
AG-SD-321	37	666.5	250 X 2	83.25	817.5	T3CWG-1右	7/F,9/F~50/F
AG-SD-502	35	1109	250 X 4	54.5	1260	T5CWM-2	7/F,9/F~48/F
AG-SD-507	35	734	300 X 2	67	885	T5CWG-2	7/F,9/F~48/F
AG-SD-508	35	616.5	250 X 2	58.25	767.5	T5CWG-1	7/F,9/F~48/F
AG-SD-511	35	809	250 X 3	29.5	960	T5CWE-2	7/F,9/F~48/F
AG-SD-512	35	616.5	250 X 2	58.25	767.5	T5CWE-1	7/F,9/F~48/F
AG-SD-515	12	734	300 X 2	67	885	T5CWC-1左下	7/F,9/F~21/F
AG-SD-517	12	838	250 X 3	44	989	T5CWC-1右下	7/F,9/F~21/F
合計	1305						

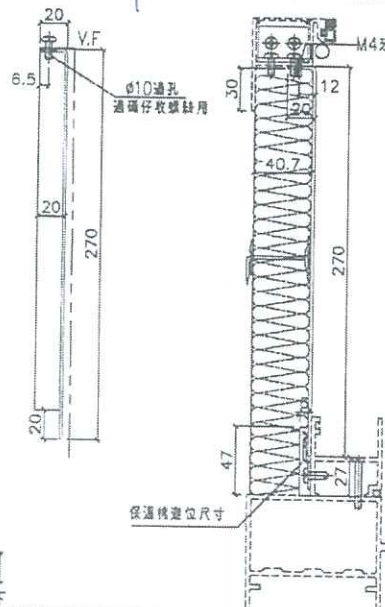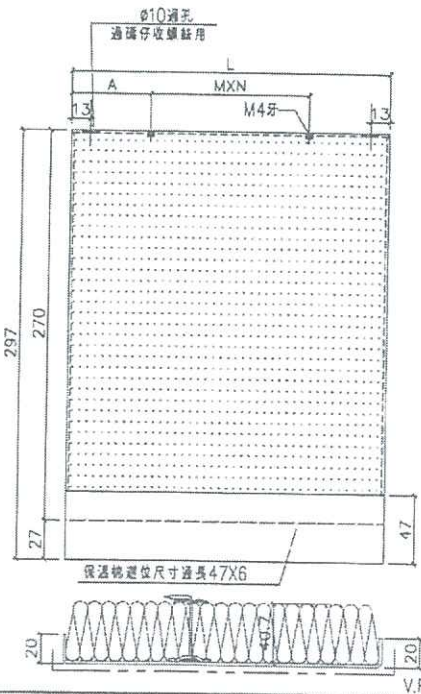

共1件
T3CW M-2

名稱	遮門(陽臺背板)拆圖	制圖	利春媚	2019.03.05	修改		
材料	2mm厚鋁板	復核	謝永林	2019.03.19	日期		
顏色	銀藍UCT13172XL-3	批准			圖號	AG-SD-106	

謝永林 UCT 802649 FAL-3