

工程指示 / 要求簡箋(E.I.)

工程指示編號：EI / 1146 / 19

修改版次：A

工程編號：J - 837

工程名稱：觀塘裕民坊

工程項目：幕牆 T2H 窗玉(樣板)

收件人：生統 / 永林

發件人：Eric Liu

日期：22/10/2019

LYGG 簽  
2019.10.22  
補批加工圖

要求提供 /  確認 事項：

- 初步鋁料 B.M.
- 加工拆圖，然後生產
- 尺寸表
- 正式鋁料 B.M.
- 技術上資料 / 指示
- 報價
- 配件 B.M.
- 樣辦或貨品說明書
- 分判合約
- 其他：\_\_\_\_\_

內容：

請按加工圖生產 2 隻窗玉送地盤

業主要求，請優先生產，星期三(10月23日)到地盤

A 版: 1) 需要安裝玻璃，請從已到廠的大貨玻璃中提取

2) 裝玻璃改用結構膠

謝謝！

(3) 補回相應配套配件加工圖

請在 2019/ 10/ 23 前完成上列要求。

附：4 隻加工圖，1 隻

以上項目為：

- 原合約工程包
- 原合約工程加 / 減賬
- 新工程報價

原因：-

分發東莞各部門：

- 生產技術總監  連附件
- 技術部  連附件
- 生產部  連附件
- 機械設計部  連附件
- 採購部  連附件
- 生產統籌部  連附件
- 質檢部  連附件
- 會計部  連附件
- 報關組  連附件
- 其他 楊榮輝  連附件

分發其他分判：

- 王禮秋  連附件

分發香港各部門：


- 行政部  連附件
- 會計部  連附件
- 統籌部  連附件
- 工程部地盤科文  連附件
- 採購部  連附件
- QS 部  連附件
- 維修部  連附件
- 其他 \_\_\_\_\_  連附件

傳遞編號：

HK 2185 /19



發件人簽署：

項目經理簽署：

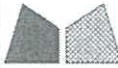


美特鋁質有限公司  
MIDI Aluminium Fabricator Ltd.

工程號 J-837 地盤 觀塘裕民坊

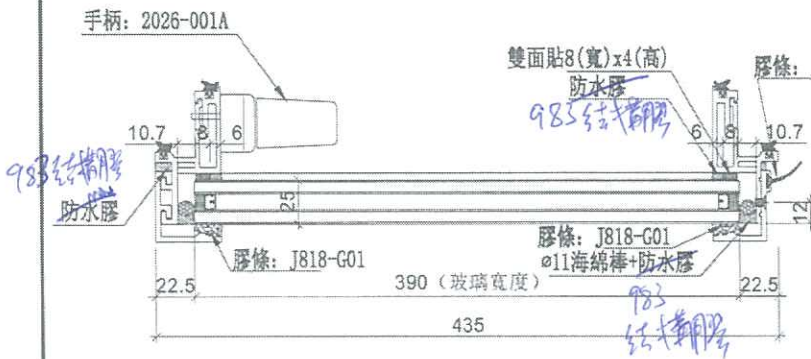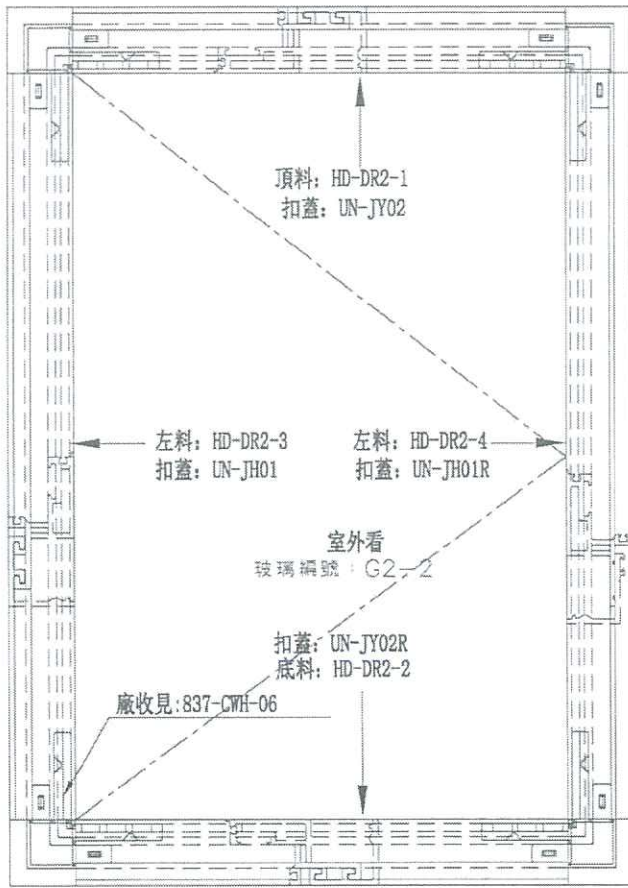

數量	位置	樓層
37	T1CW-D-1	7F.9F~26F.28F~50F
2) 40	T2CW-H-1	7F.9F~26F.28F~53F
41	T2CW-K-1	7F.9F~26F.28F~55F
21	T3CW-F-1	29F~51F
11	T3CW-E-1	41F~52F
38	T3CW-D-1	7F.9F~26F.28F~51F
38	T3CW-G-1	7F.9F~26F.28F~51F
37	T5CW-H-2	7F.9F~26F.28F~50F
22	T5CW-A-3	7F.28F~50F
285	合計	


名稱	生窗玉組裝圖	制圖	邱紅	2019.09.17	修改	
材料	-	復核	謝永林	-	日期	
顏色	EC-DG-S332054 (3塗)	批准	Jason		圖號	HD-DR2

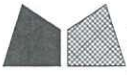

美特鋁質 有限公司  
MIDI Aluminium Fabricator Ltd.

工程號 J-837 地盤 觀塘裕民坊

圖號	W	數量	使用位置
837-DR1	635	1417	UN-DR1
	635	603	HD-DR1
837-DR2	435	358	UN-DR2
	435	285 (2)	HD-DR2
837-DR16	535	80	UN-DR16
837-DR10	385	1	UN-DR10
	385	41	HD-DR10
837-DR25	410	41	UN-DR25
837-DR33	592.5	1	UN-DR33
837-DR1Z	537.5	37	UN-DR1Z

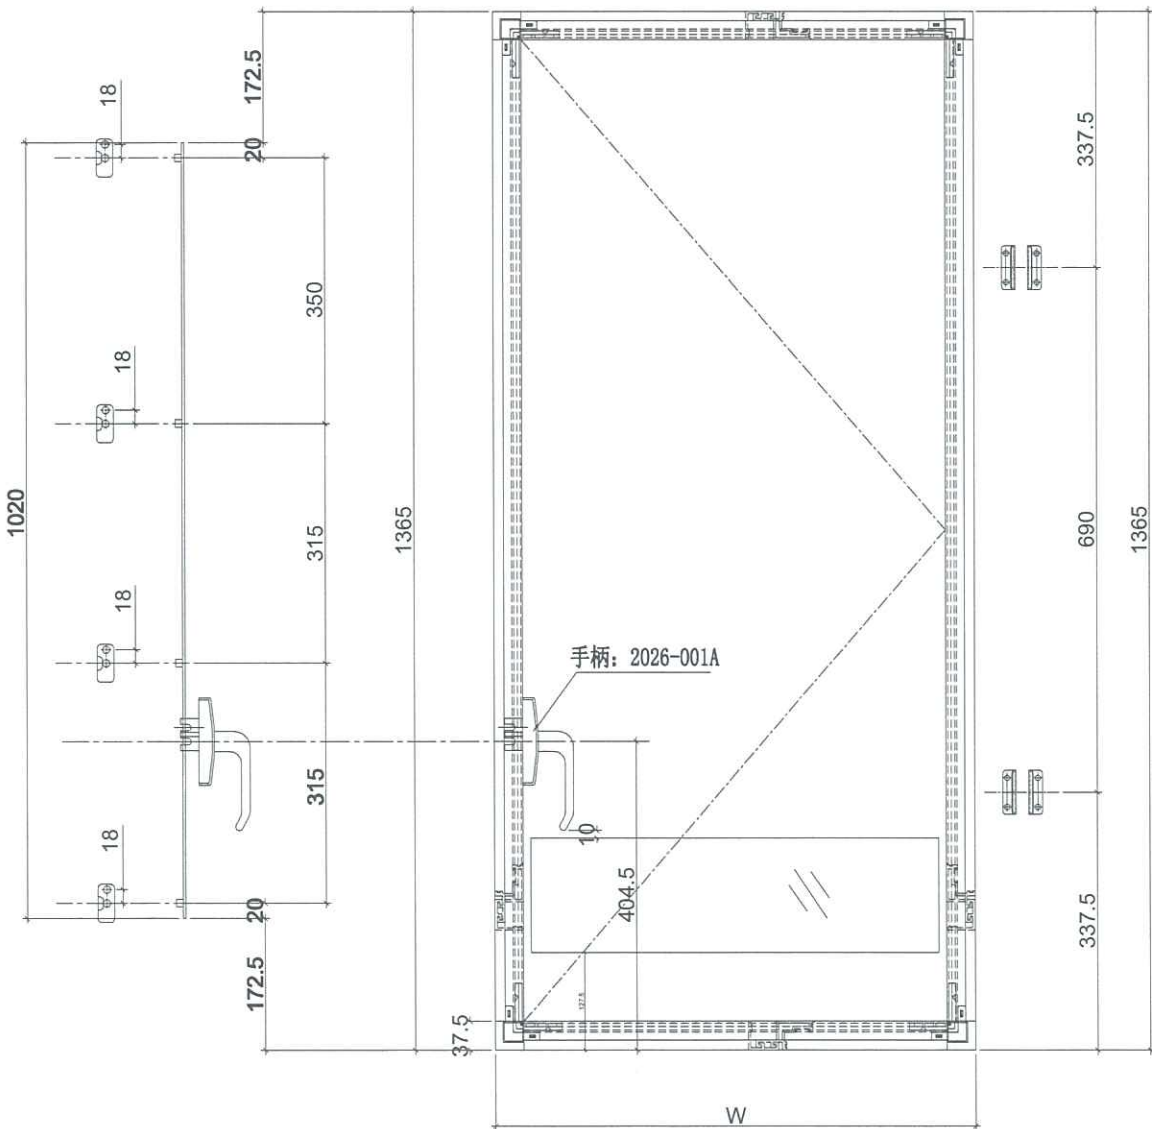



名稱	多點鎖放樣圖	制圖	邱紅	2019.09.17	修改		
材料	-	復核	謝永林	-	日期		
顏色	EC-DG-S332054 (3塗)	批准	Jason		圖號	837-DR1	



美特鋁質 有限公司  
MIDI Aluminium Fabricator Ltd.



工程號 J-837 地盤 觀塘裕民坊

工廠用

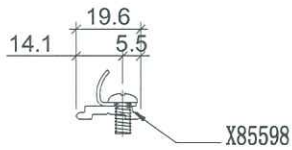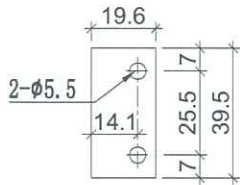

物料編號: KM-DB1  
~~數量: 14846+14(後備)=14860~~  
位置: 生窗扣碼墊巴用


④

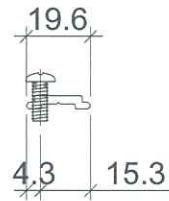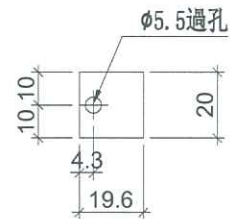


物料編號: KM-DB1a  
~~數量: 7537+3(後備)=7540~~  
位置: 生窗窗占墊巴用

④


裝配圖

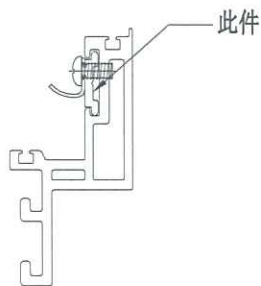

裝配圖

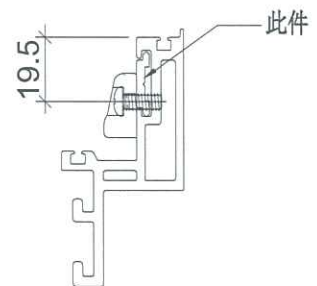

名稱	墊巴加工圖	制圖	邱紅	2019.09.17	修改		
材料	X85598	復核	謝永林	-	日期		
顏色	EC-DG-S332054 (3塗)	批准	Jason		圖號	KM-DB1	

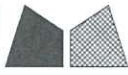

美特鋁質有限公司  
MIDI Aluminium Fabricator Ltd.

工程號 J-837 地盤 觀塘裕民坊


物料編號 數量 使用位置  
KY-DB12R 1439 SHR窗12"扇撐玉墊巴

2

物料編號	數量	使用位置
KY-DB12R-1	1439	SHR窗12"扇撐玉墊巴


2

工廠用

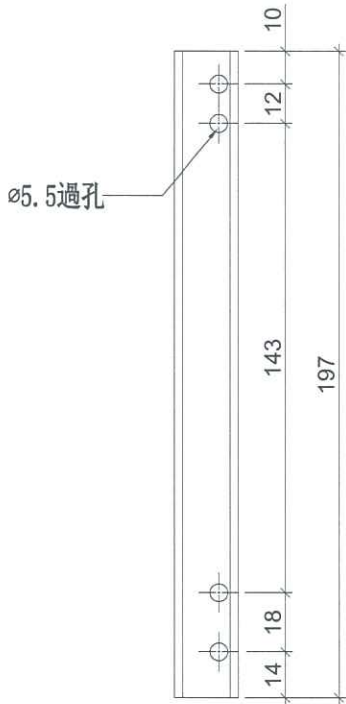


室外

右

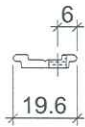


SHR窗頂用

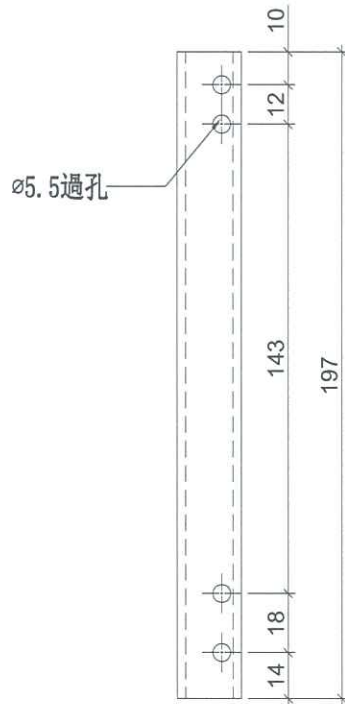

室外

右

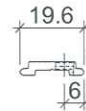

SHR窗底用

名稱	墊巴加工圖	制圖	邱紅	2019.09.17	修改			
材料	X85598	復核	謝永林	-	日期			
顏色	EC-DG-S332054 (3塗)	批准	Jason		圖號	KY-DB12R		





美特鋁質有限公司  
MIDI Aluminium Fabricator Ltd.



工程號 J-837 地盤 觀塘裕民坊

物料編號	數量	使用位置
UN-LB1	<del>3478</del>	MW-DL1, UN-DL1
		MW-DL2, UN-DL2, UN-DL16,
		HD-DL1, HDW-DL2, HD-DL2, HD-DL25

物料編號	數量	使用位置
UN-LB1R	3831	MW-DR1, UN-DR1
		MW-DR2, UN-DR2, UN-DR16, MW-DR10
		UN-DR10, UN-DR25, UN-DR33
		UN-DR1Z, HD-DR1, HDW-DR2, HD-DR2,
		HD-DR10, HDW-DR20

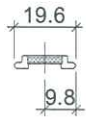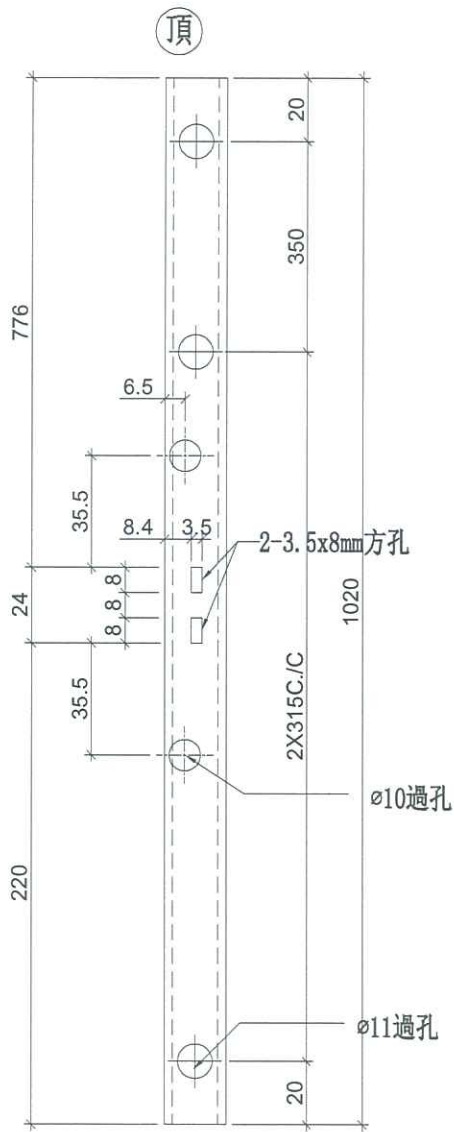

工廠用

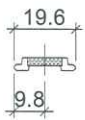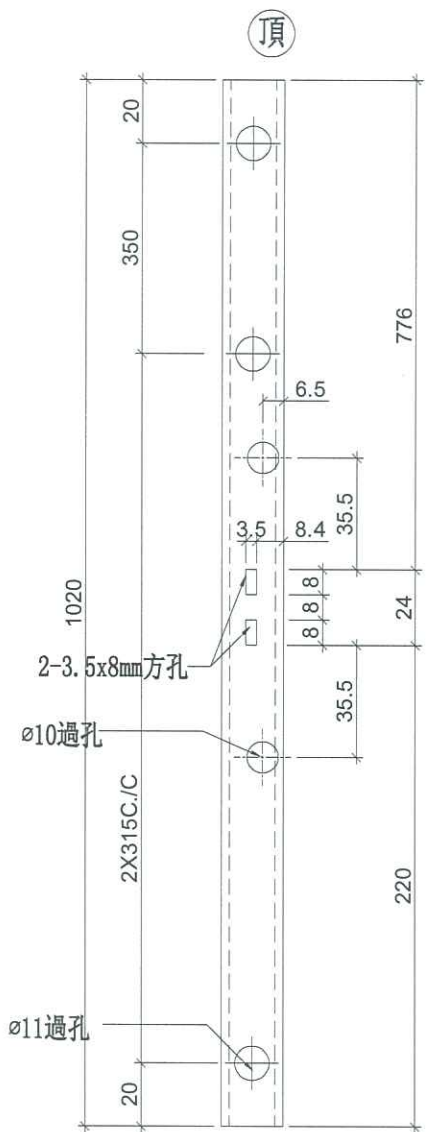

工廠用

名稱	拉巴加工圖	制圖	邱紅	2019.09.17	修改		
材料	X85598	復核	謝永林	-	日期		
顏色	EC-DG-S332054 (3塗)	批准	Jason		圖號	UN-LB1	