

工程指示 / 要求簡箋(E.I.)

工程指示編號：EI / 1146 / 19

修改版次：A

工程編號：J - 837

工程名稱：觀塘裕民坊

工程項目：幕牆 T2H 窗玉(樣板)

收件人：生統 / 永林

發件人：Eric Liu

日期：22/10/2019

要求提供 / 確認 事項：

- | | | |
|------------------------------------|-------------------------------------|-------------------------------|
| <input type="checkbox"/> 初步鋁料 B.M. | <input type="checkbox"/> 加工拆圖，然後生產 | <input type="checkbox"/> 尺寸表 |
| <input type="checkbox"/> 正式鋁料 B.M. | <input type="checkbox"/> 技術上資料 / 指示 | <input type="checkbox"/> 報價 |
| <input type="checkbox"/> 配件 B.M. | <input type="checkbox"/> 樣辦或貨品說明書 | <input type="checkbox"/> 分判合約 |
| <input type="checkbox"/> 其他：_____ | | |

內容：

請按加工圖生產 2 隻窗玉送地盤

業主要求，請優先生產，星期三(10月23日)到地盤

A版：1) 需要安裝玻璃，請從已到廠的大貨玻璃中提取

2) 裝玻璃改用結構膠

謝謝！ (B) 補圖相應配套配件加工圖

請在 2019/ 10/ 23 前完成上列要求。

附：4頁加工圖

以上項目為：

- 原合約工程包 原合約工程加 / 減賬 新工程報價

原因：-

分發東莞各部門：

- () 生產技術總監 連附件 技術部 連附件 永林 () 生產部 連附件 () 機械設計部 連附件
 () 採購部 連附件 生產統籌部 連附件
 () 質檢部 連附件 () 會計部 連附件 () 報關組 連附件 () 其他 楊榮輝 連附件

分發其他分判：

- () 王禮秋 連附件

分發香港各部門：

- () 行政部 連附件 () 會計部 連附件 () 統籌部 連附件 工程部地盤科文 連附件 楊
 () 採購部 連附件 () QS 部 連附件 () 維修部 連附件 () 其他 _____ 連附件

傳遞編號：

發件人簽署：Eric Liu


HK 2185 /19

項目經理簽署：Eric Liu




美特鋁質 有限公司
MIDI Aluminium Fabricator Ltd.

工程號 J-837 地盤 觀塘裕民坊

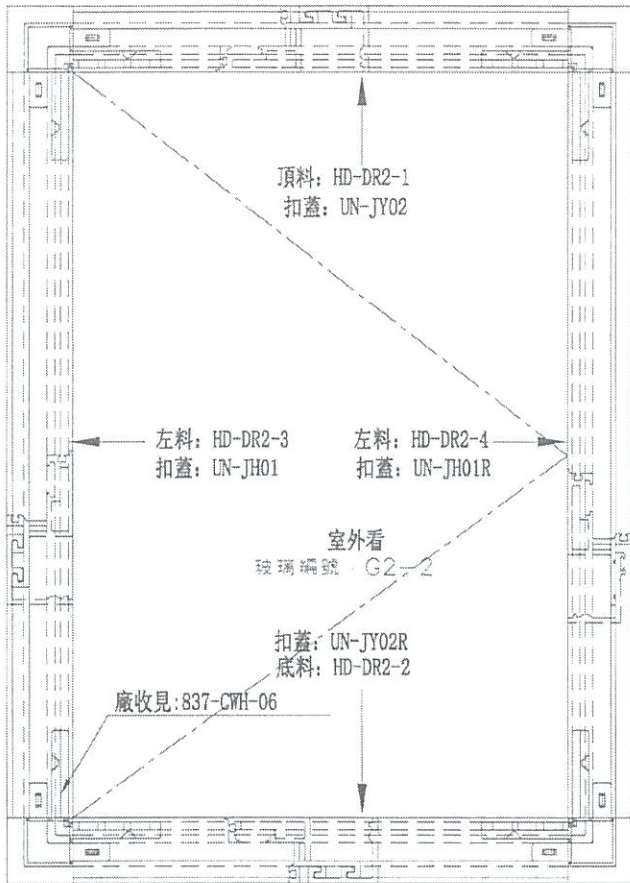

手柄: 2026-001A

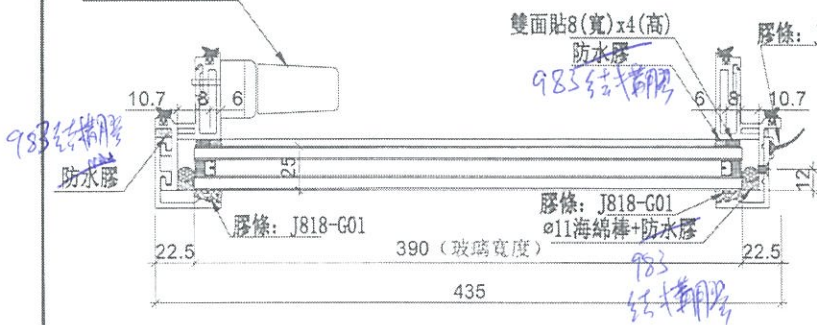

數量	位置	樓層
37	T1CW-D-1	7F.9F~26F.28F~50F
2) 40	T2CW-H-1	7F.9F~26F.28F~53F
41	T2CW-K-1	7F.9F~26F.28F~55F
21	T3CW-F-1	29F~51F
11	T3CW-E-1	41F~52F
38	T3CW-D-1	7F.9F~26F.28F~51F
38	T3CW-G-1	7F.9F~26F.28F~51F
37	T5CW-H-2	7F.9F~26F.28F~50F
22	T5CW-A-3	7F.28F~50F
285	合計	


名稱	生窗玉組裝圖	制圖	邱紅	2019.09.17	修改	
材料	-	復核	謝永林	-	日期	
顏色	EC-DG-S332054 (3塗)	批准	Jason		圖號	HD-DR2



美特鋁質 有限公司
MIDI Aluminium Fabricator Ltd.

工程號 J-837 地盤 觀塘裕民坊

圖號	W	數量	使用位置
837-DR1	635	1417	UN-DR1
	635	603	HD-DR1
837-DR2	435	358	UN-DR2
	435	285	HD-DR2
837-DR16	535	80	UN-DR16
837-DR10	385	1	UN-DR10
	385	41	HD-DR10
837-DR25	410	41	UN-DR25
837-DR33	592.5	1	UN-DR33
837-DR1Z	537.5	37	UN-DR1Z

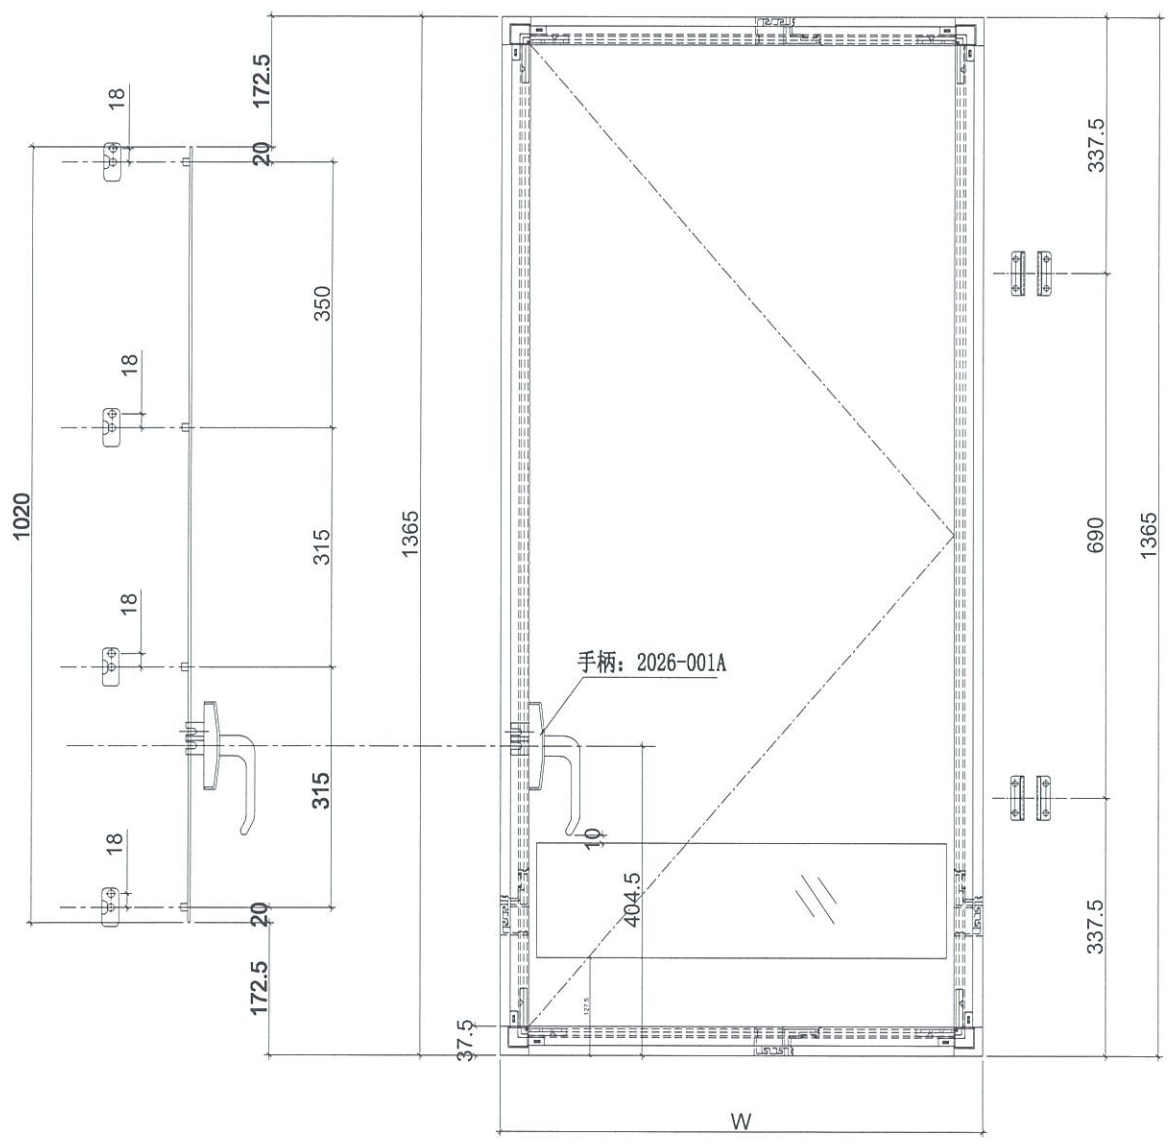

名稱	多點鎖放樣圖	制圖	邱紅	2019.09.17	修改		
材料	-	復核	謝永林	-	日期		
顏色	EC-DG-S332054 (3塗)	批准	Jason		圖號	837-DR1	



美特鋁質 有限公司
MIDI Aluminium Fabricator Ltd.



工程號

J-837

地盤

觀塘裕民坊

工廠用

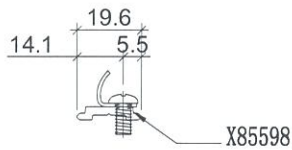
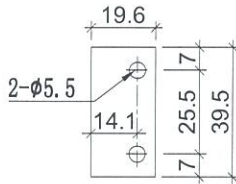


物料編號：KM-DB1

~~數量：14846+14(後備)=14860~~

位置：生窗扣碼墊巴用

4

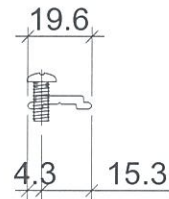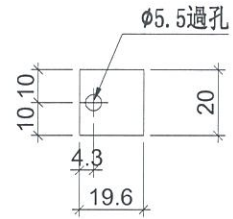


物料編號：KM-DB1a

~~數量：7537+3(後備)=7540~~


位置：生窗窗占墊巴用

4

裝配圖

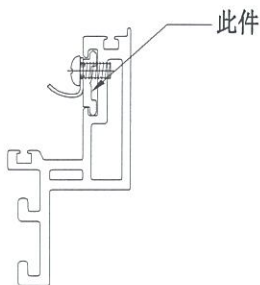

裝配圖

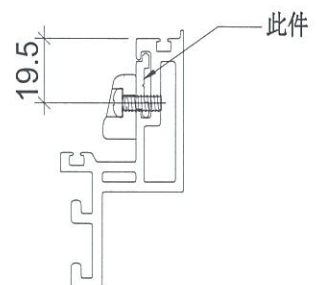

名稱	墊巴加工圖	制圖	邱紅	2019.09.17	修改			
材料	X85598	復核	謝永林	-	日期			
顏色	EC-DG-S332054 (3塗)	批准	Jason		圖號	KM-DB1		



美特鋁質 有限公司
MIDI Aluminium Fabricator Ltd.

物料編號	數量	使用位置
KY-DB12R-1	1439	SHR窗12"扇撐玉墊巴


工程號	J-837	地盤	觀塘裕民坊
-----	-------	----	-------

物料編號	數量	使用位置
KY-DB12R	1439	SHR窗12"扇撐玉墊巴

②

②


工廠用

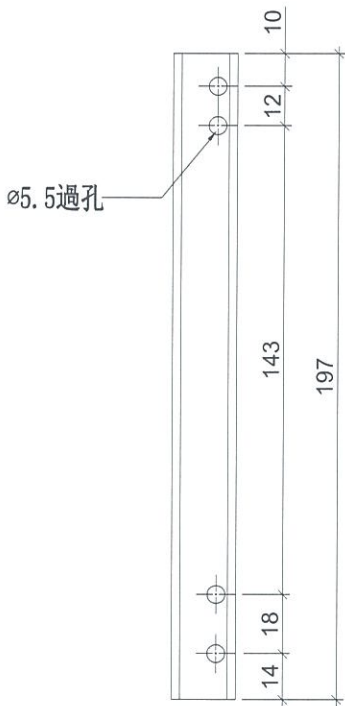


右



SHR窗頂用

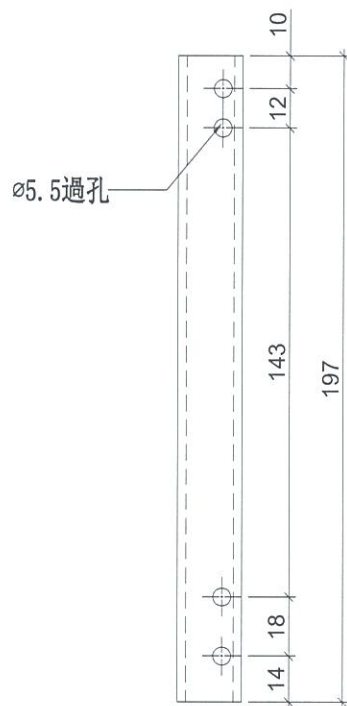

右

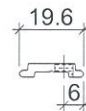

SHR窗底用

名稱	墊巴加工圖	制圖	邱紅	2019.09.17	修改		
材料	X85598	復核	謝永林	-	日期		
顏色	EC-DG-S332054 (3塗)	批准	Jason		圖號	KY-DB12R	