

工程指示 / 要求簡箋(E.I.)

工程指示編號：EI / 1147 / 19

修改版次：A

工程編號：J - 837

工程名稱：觀塘裕民坊

工程項目：幕牆 T2, 9H 窗玉及門玉

收件人：生統 / 永林

發件人：Eric Liu

日期：22/10/2019

要求提供 / 確認 事項：

- |                                    |                                     |                               |
|------------------------------------|-------------------------------------|-------------------------------|
| <input type="checkbox"/> 初步鋁料 B.M. | <input type="checkbox"/> 加工拆圖，然後生產  | <input type="checkbox"/> 尺寸表  |
| <input type="checkbox"/> 正式鋁料 B.M. | <input type="checkbox"/> 技術上資料 / 指示 | <input type="checkbox"/> 報價   |
| <input type="checkbox"/> 配件 B.M.   | <input type="checkbox"/> 樣辦或貨品說明書   | <input type="checkbox"/> 分判合約 |
| <input type="checkbox"/> 其他：_____  |                                     |                               |

內容：

請按加工圖生產窗玉及門玉送地盤安裝  
應業主要求，要先安裝 T2,9H 齊所有物料  
窗玉要安裝玻璃，請從已送廠的大貨玻璃中提取  
請留意窗玉膠條放樣

A 版：提供配套料加工圖

謝謝！

請在 2019/ 10/ 26 前完成上列要求。

附：20頁加工圖

以上項目為：

- 原合約工程包                       原合約工程加 / 減賬                       新工程報價

原因：-

分發東莞各部門：

- ( ) 生產技術總監  連附件 ( ) 技術部  連附件 ( ) 生產部  連附件 ( ) 機械設計部  連附件  
( ) 採購部  連附件 ( ) 生產統籌部  連附件  
( ) 質檢部  連附件 ( ) 會計部  連附件 ( ) 報關組  連附件 ( ) 其他 楊榮輝  連附件

分發其他分判：  
( ) 王禮秋  連附件

分發香港各部門：

- ( ) 行政部  連附件 ( ) 會計部  連附件 ( ) 統籌部  連附件 ( ) 工程部地盤科文  連附件  
( ) 採購部  連附件 ( ) QS 部  連附件 ( ) 維修部  連附件 ( ) 其他 \_\_\_\_\_  連附件

傳遞編號：

HK 2190/19

發件人簽署：

項目經理簽署：







美特鋁質 有限公司  
MIDI Aluminium Fabricator Ltd.

工程號 J-837 地盤 觀塘裕民坊

右開門玉高度(2516)用

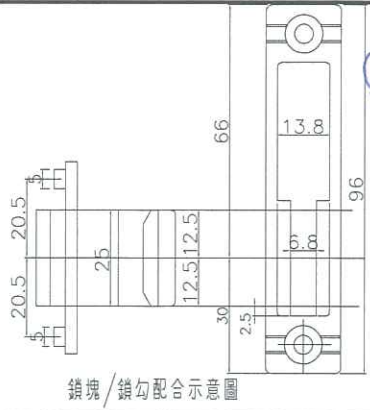


數量	窗號	樓層位置
39	T2CWH-1右	7F,9F-52F
39	T2CWF-2	7F,9F-52F
39	T2CWF-1	7F,9F-52F
39	T2CWD-1	7F,9F-52F
39	T2CWB-2左	7F,9F-52F
39	T2CWB-2右	7F,9F-52F
39	T2CWL-2右	7F,9F-52F
39	T2CWK-1右	7F,9F-52F
312	合計	

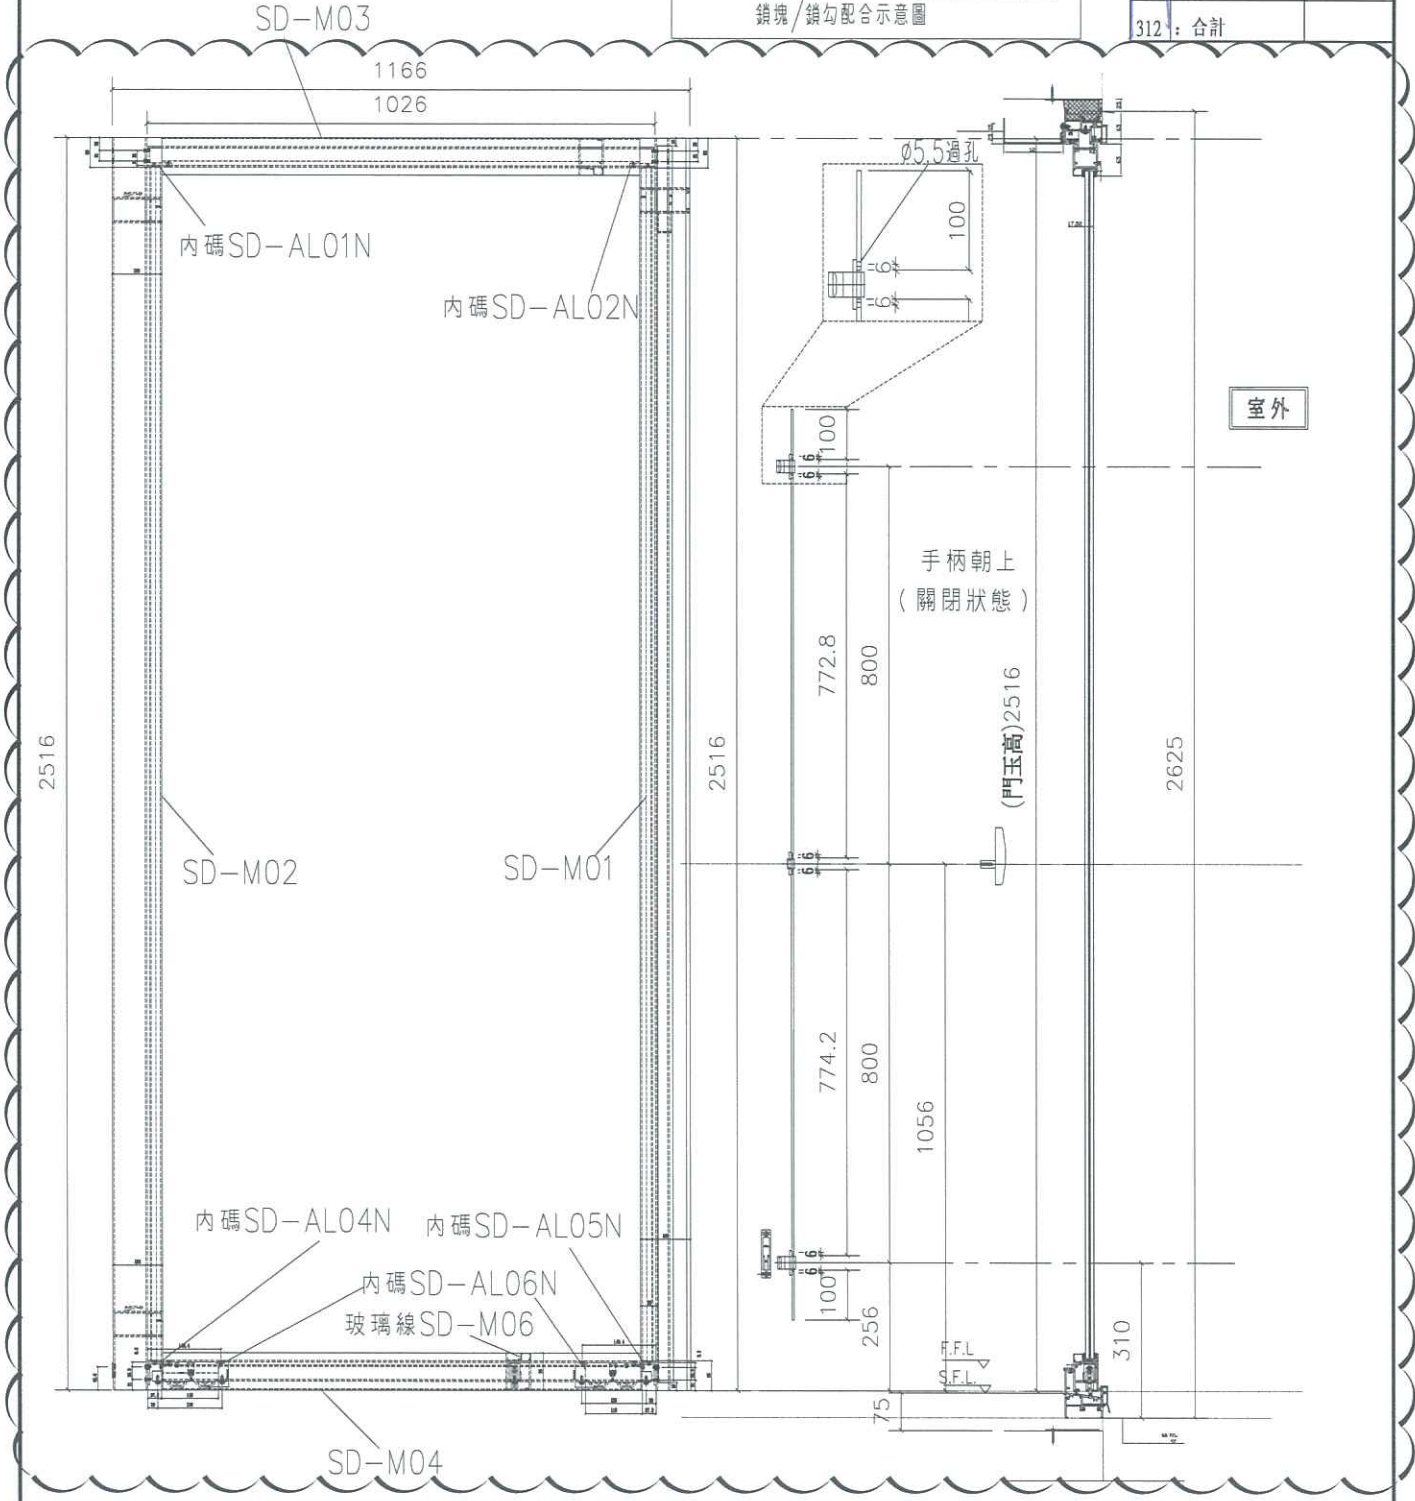

名稱	趟門玉拉手連幹放樣圖	制圖	謝永林	2019.03.05	修改	A	B
材料	X85657	復核	謝永林	2019.03.18	日期	19.03.30	19.07.15
顏色	EC-DG-S332054 (3塗)	批准	Jason	2019.03.22	圖號	SD-FY-02	



頂

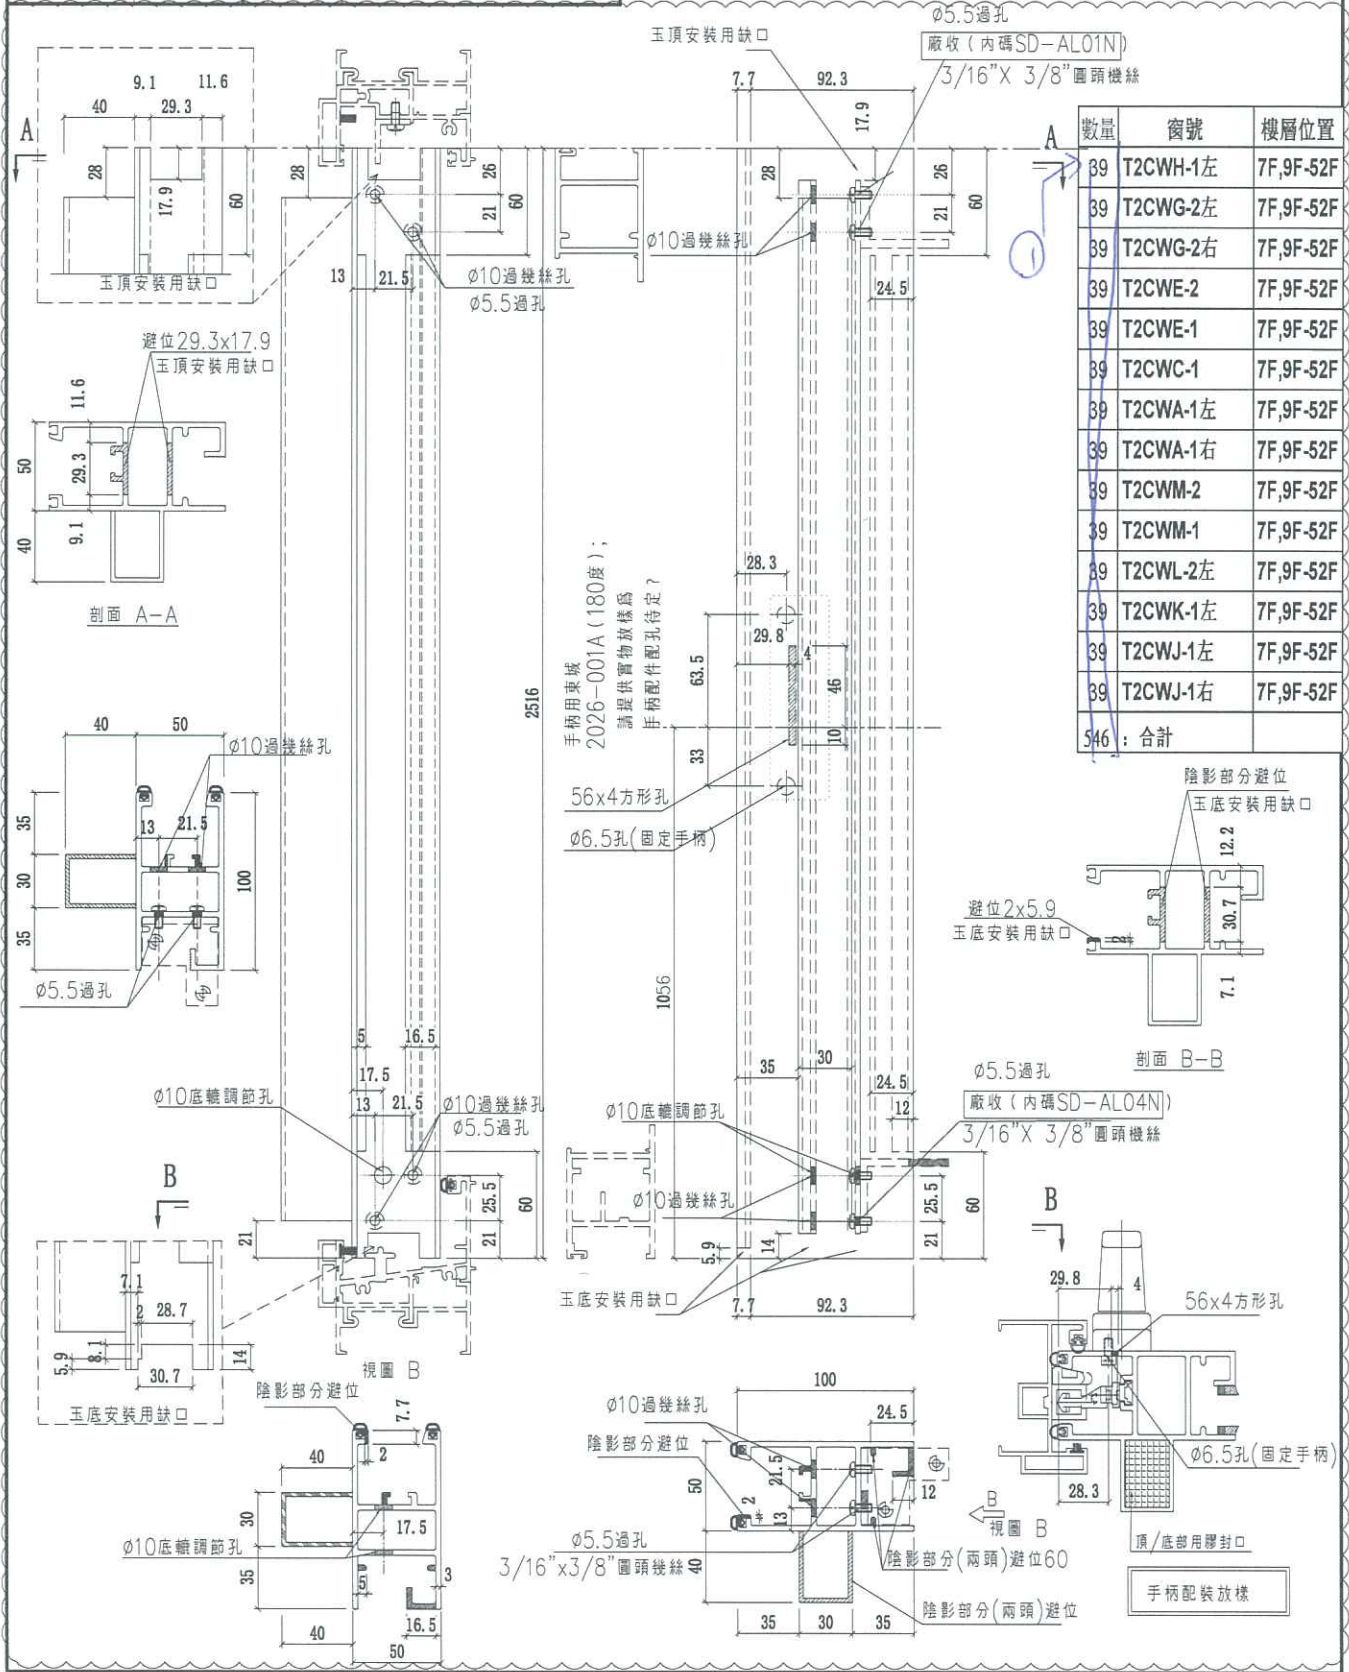

數量	窗號	樓層位置
39	T2CWH-1左	7F,9F-52F
39	T2CWG-2左	7F,9F-52F
39	T2CWG-2右	7F,9F-52F
39	T2CWE-2	7F,9F-52F
39	T2CWE-1	7F,9F-52F
39	T2CWC-1	7F,9F-52F
39	T2CWA-1左	7F,9F-52F
39	T2CWA-1右	7F,9F-52F
39	T2CWM-2	7F,9F-52F
39	T2CWM-1	7F,9F-52F
39	T2CWL-2左	7F,9F-52F
39	T2CWK-1左	7F,9F-52F
39	T2CWJ-1左	7F,9F-52F
39	T2CWJ-1右	7F,9F-52F
546	合計	

名稱	SD光企	制圖	謝永林	2019.03.05	修改	A	B
材料	X85608	復核	謝永林	2019.03.18	日期	19.03.30	19.07.15
顏色	EC-DG-S332054	批准	Jason	2019.03.22	圖號	SD-M01	





美特鋁質有限公司  
MIDI Aluminium Fabricator Ltd.

依據EI0709修改

① →

工程號 J-837 地盤 觀塘裕民坊


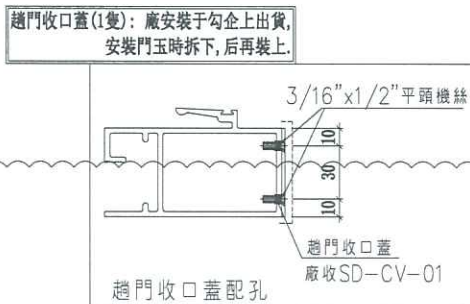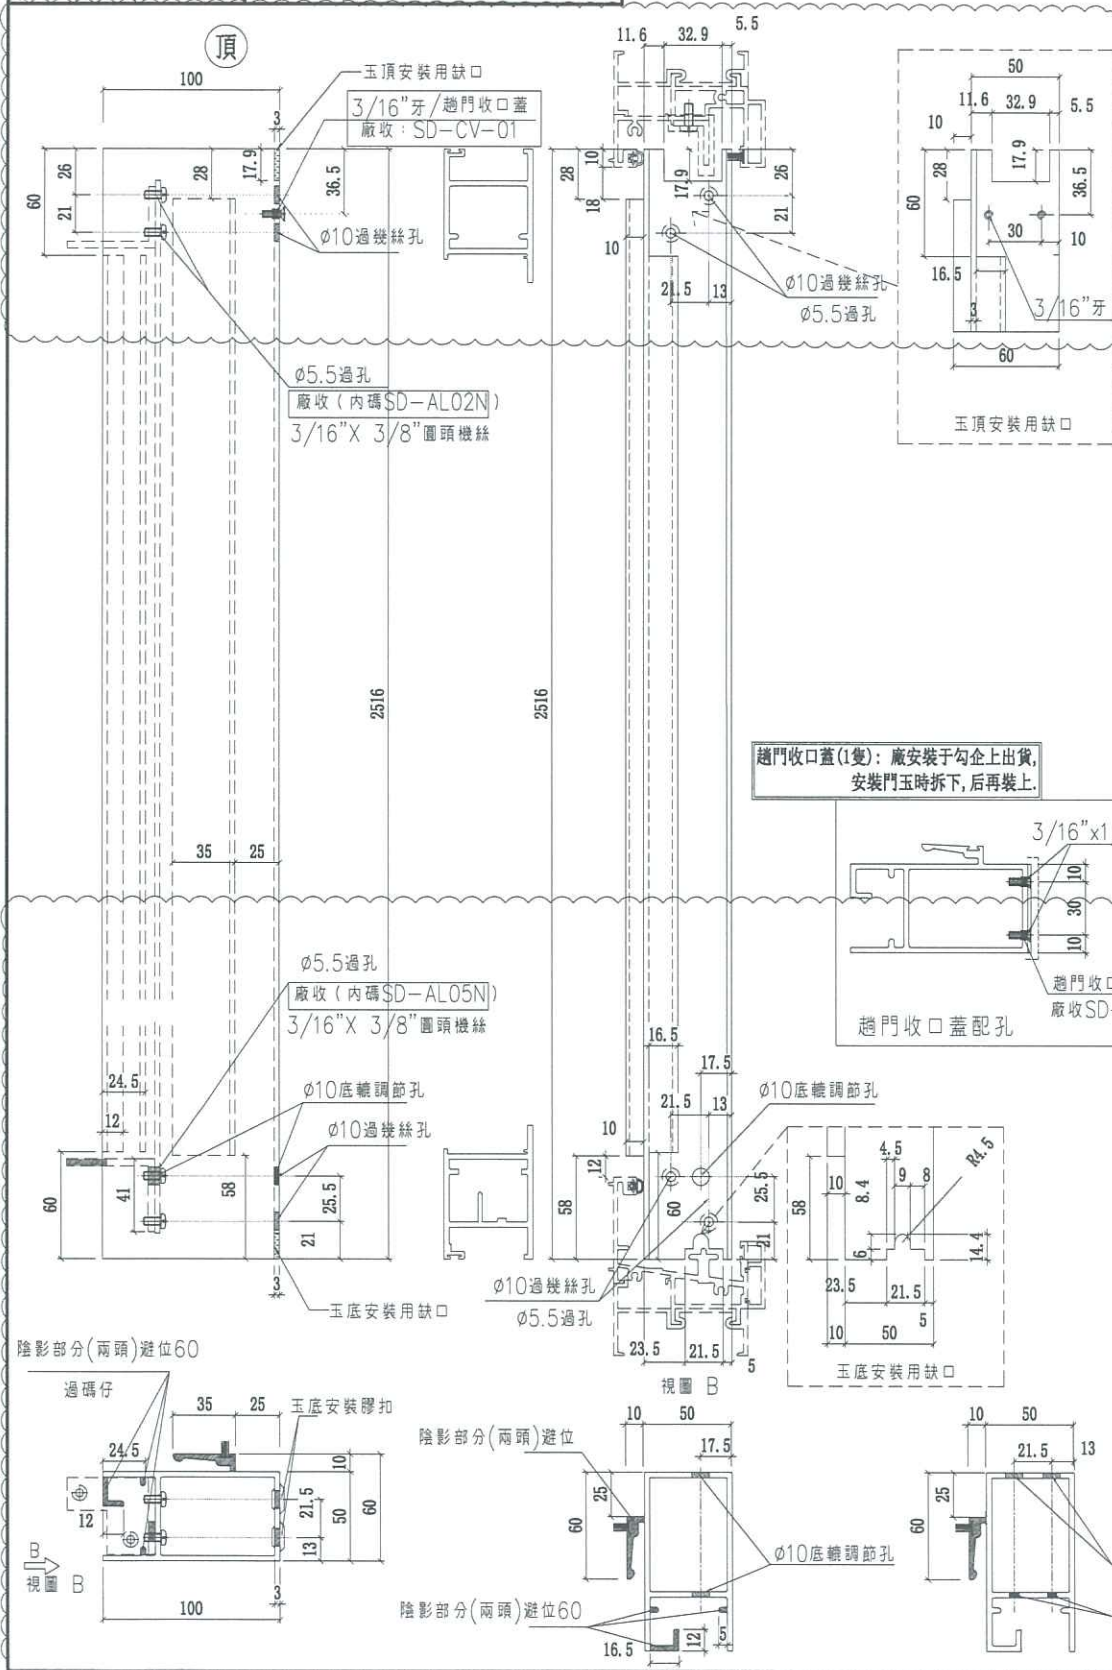


名稱	SD勾企料	制圖	謝永林	2019.03.05	修改	A	B
材料	X85582	復核	謝永林	2019.03.18	日期	19.03.30	19.07.15
顏色	EC-DG-S332054	批准	Jason	2019.03.22	圖號	SD-M02	

美特鋁質有限公司  
MIDI Aluminium Fabricator Ltd.

工程號 J-837 | 地盤 觀塘裕民坊

數量	L	窗號	樓層位置	左SD
39	1026	T2CWH-1左	7F,9F-52F	1170
39	1026	T2CWG-2左	7F,9F-52F	1170
39	1226	T2CWG-2右	7F,9F-52F	1370
39	1026	T2CWE-2	7F,9F-52F	1170
39	1226	T2CWE-1	7F,9F-52F	1370
39	1226	T2CWC-1	7F,9F-52F	1370
39	976	T2CWA-1左	7F,9F-52F	1120
39	1376	T2CWA-1右	7F,9F-52F	1520
39	976	T2CWM-2	7F,9F-52F	1120
39	1376	T2CWM-1	7F,9F-52F	1520
39	951	T2CWL-2左	7F,9F-52F	1095
39	1226	T2CWK-1左	7F,9F-52F	1370
39	1113.5	T2CWJ-1左	7F,9F-52F	1257.5
39	1226	T2CWJ-1右	7F,9F-52F	1370

依據EI0709修改

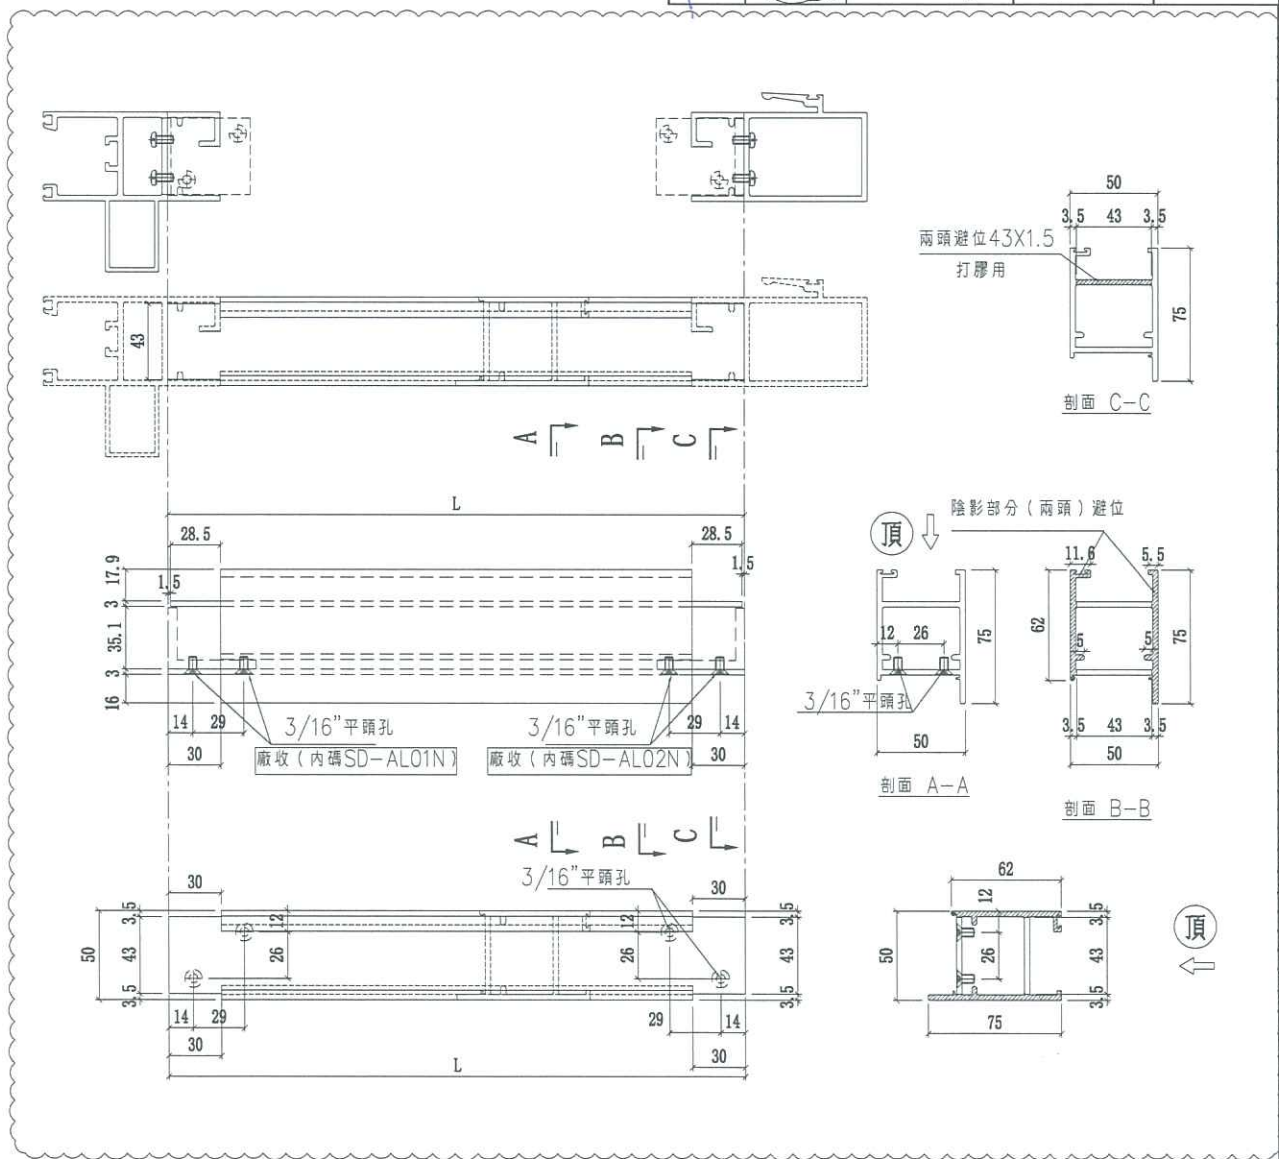

名稱	SD玉頂橫	制圖	謝永林	2019.03.05	修改	A	B	C
材料	X85585	復核	謝永林	2019.03.18	日期	19.03.30	19.04.19	19.07.15
顏色	EC-DG-S332054	批准	Jason	2019.03.22	圖號	SD-M03		




美特鋁質有限公司  
MIDI Aluminium Fabricator Ltd.

工程號 J-837 地盤 觀塘裕民坊

依據E10709修改

數量	L	窗號	樓層位置	左SD
39	1026	T2CWH-1左	7F,9F-52F	1170
39	1026	T2CWG-2左	7F,9F-52F	1170
39	1226	T2CWG-2右	7F,9F-52F	1370
39	1026	T2CWE-2	7F,9F-52F	1170
39	1226	T2CWE-1	7F,9F-52F	1370
39	1226	T2CWC-1	7F,9F-52F	1370
39	976	T2CWA-1左	7F,9F-52F	1120
39	1376	T2CWA-1右	7F,9F-52F	1520
39	976	T2CWM-2	7F,9F-52F	1120
39	1376	T2CWM-1	7F,9F-52F	1520
39	951	T2CWL-2左	7F,9F-52F	1095
39	1226	T2CWK-1左	7F,9F-52F	1370
39	1113.5	T2CWJ-1左	7F,9F-52F	1257.5
39	1226	T2CWJ-1右	7F,9F-52F	1370

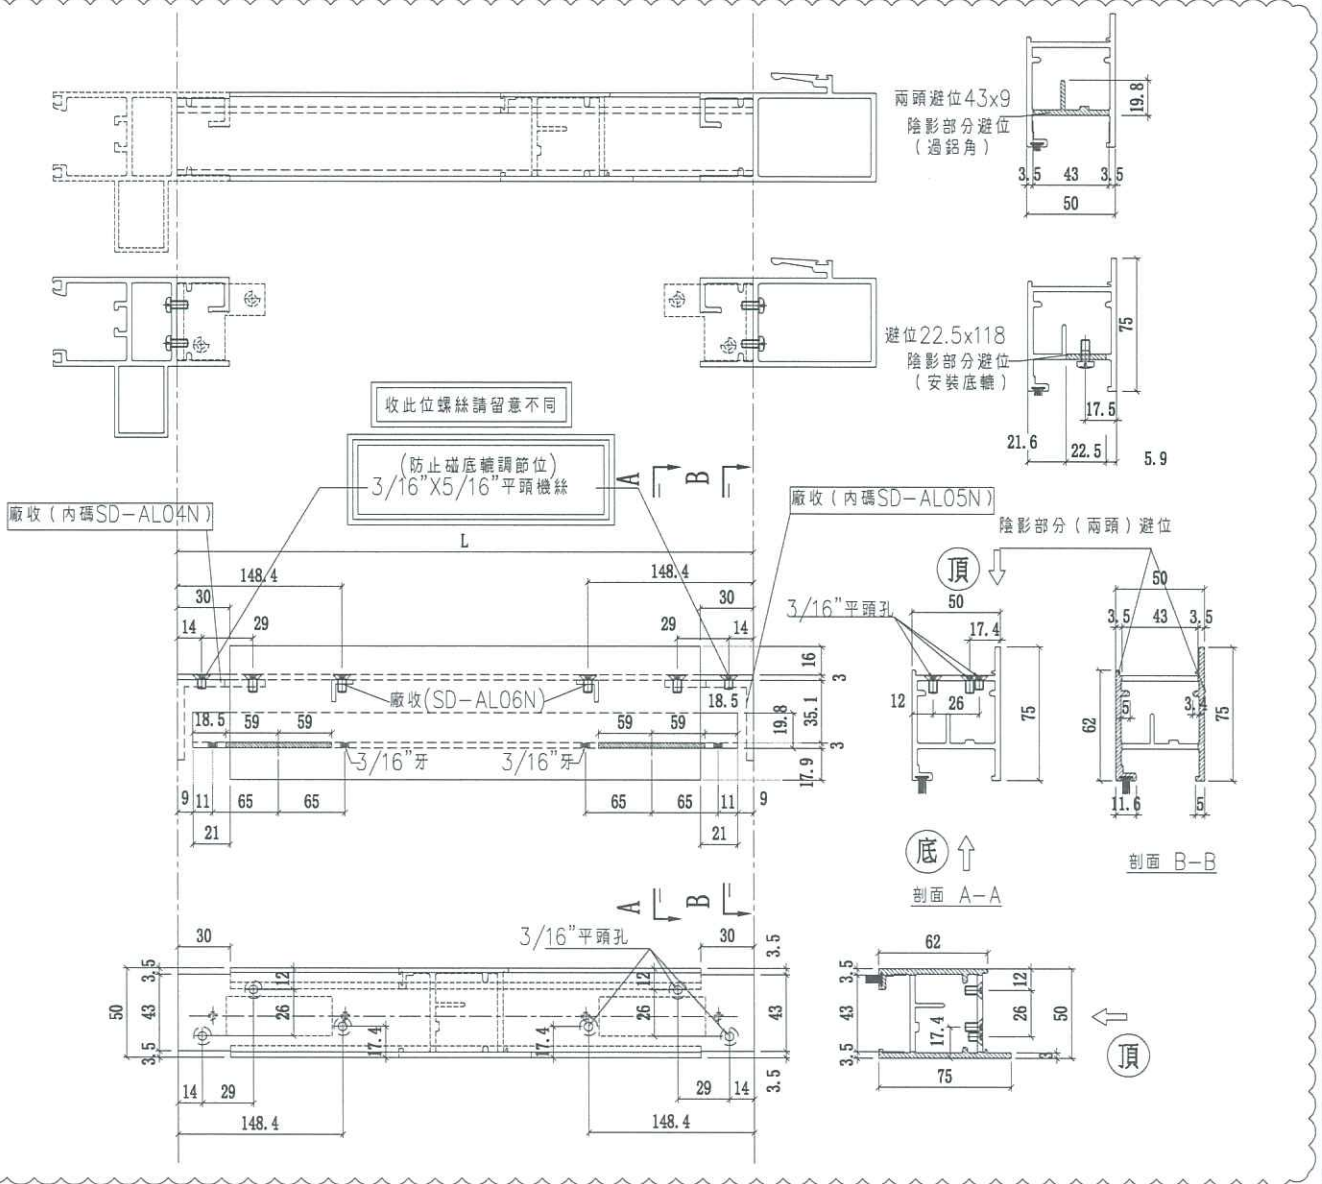


名稱	SD玉底橫	制圖	謝永林	2019.03.05	修改	A	B	C
材料	X85583	復核	謝永林	2019.03.18	日期	19.03.30	19.04.19	19.07.15
顏色	EC-DG-S332054	批准	Jason	2019.03.22	圖號	SD-M04		




美特鋁質有限公司  
MIDI Aluminium Fabricator Ltd.

①

工程號 J-837 地盤 觀塘裕民坊

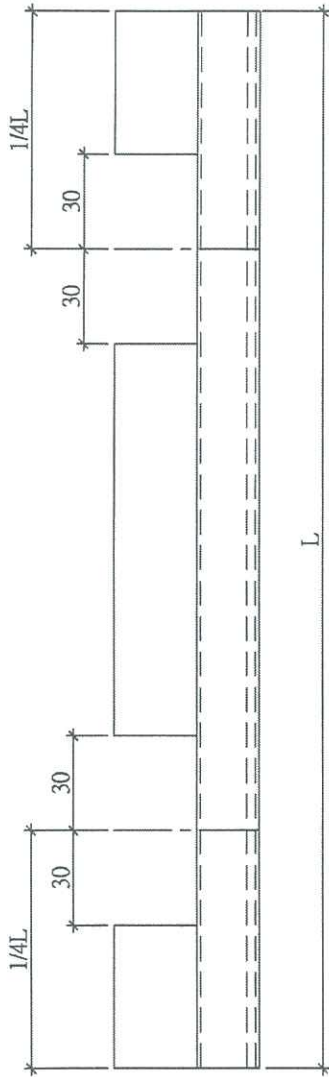


放墊塊用  
陰影部分避位

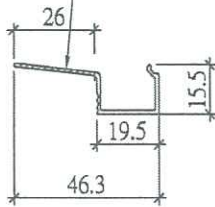

數量	L	L/4	窗號	樓層位置	左SD
39	966	241.5	T2CWH-1左	7F,9F-52F	1170
39	966	241.5	T2CWG-2左	7F,9F-52F	1170
39	1166	291.5	T2CWG-2右	7F,9F-52F	1370
39	966	241.5	T2CWE-2	7F,9F-52F	1170
39	1166	291.5	T2CWE-1	7F,9F-52F	1370
39	1166	291.5	T2CWC-1	7F,9F-52F	1370
39	916	229	T2CWA-1左	7F,9F-52F	1120
39	1316	329	T2CWA-1右	7F,9F-52F	1520
39	916	229	T2CWM-2	7F,9F-52F	1120
39	1316	329	T2CWM-1	7F,9F-52F	1520
39	891	222.75	T2CWL-2左	7F,9F-52F	1095
39	1166	291.5	T2CWL-1左	7F,9F-52F	1370
39	1053.5	263.375	T2CWJ-1左	7F,9F-52F	1257.5
39	1166	291.5	T2CWJ-1右	7F,9F-52F	1370

每副門玉 / 1支玻璃線底部

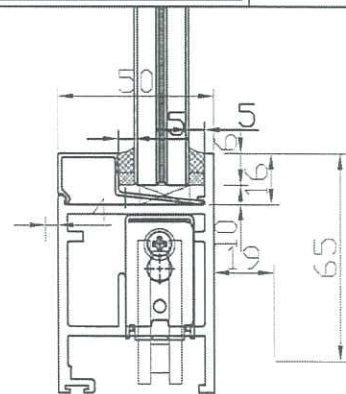

玻璃線底部放墊塊示意圖

名稱	SD玉橫玻璃線	制圖	謝永林	2019.03.05	修改		
材料	X85621	復核	謝永林	2019.03.18	日期		
顏色	EC-DG-S332054	批准			圖號	SD-M06	










美特鋁質有限公司  
MIDI Aluminium Fabricator Ltd.

工程號 J-837 地盤 觀塘裕民坊

數量	L	窗號	樓層位置	右SD
39	1226	T2CWH-1右	7F,9F-52F	1370
39	1226	T2CWF-2	7F,9F-52F	1370
39	1026	T2CWF-1	7F,9F-52F	1170
39	1226	T2CWD-1	7F,9F-52F	1370
39	1376	T2CWB-2左	7F,9F-52F	1520
39	976	T2CWB-2右	7F,9F-52F	1120
39	1226	T2CWL-2右	7F,9F-52F	1370
39	1113.5	T2CWK-1右	7F,9F-52F	1257.5

依據E10709修改

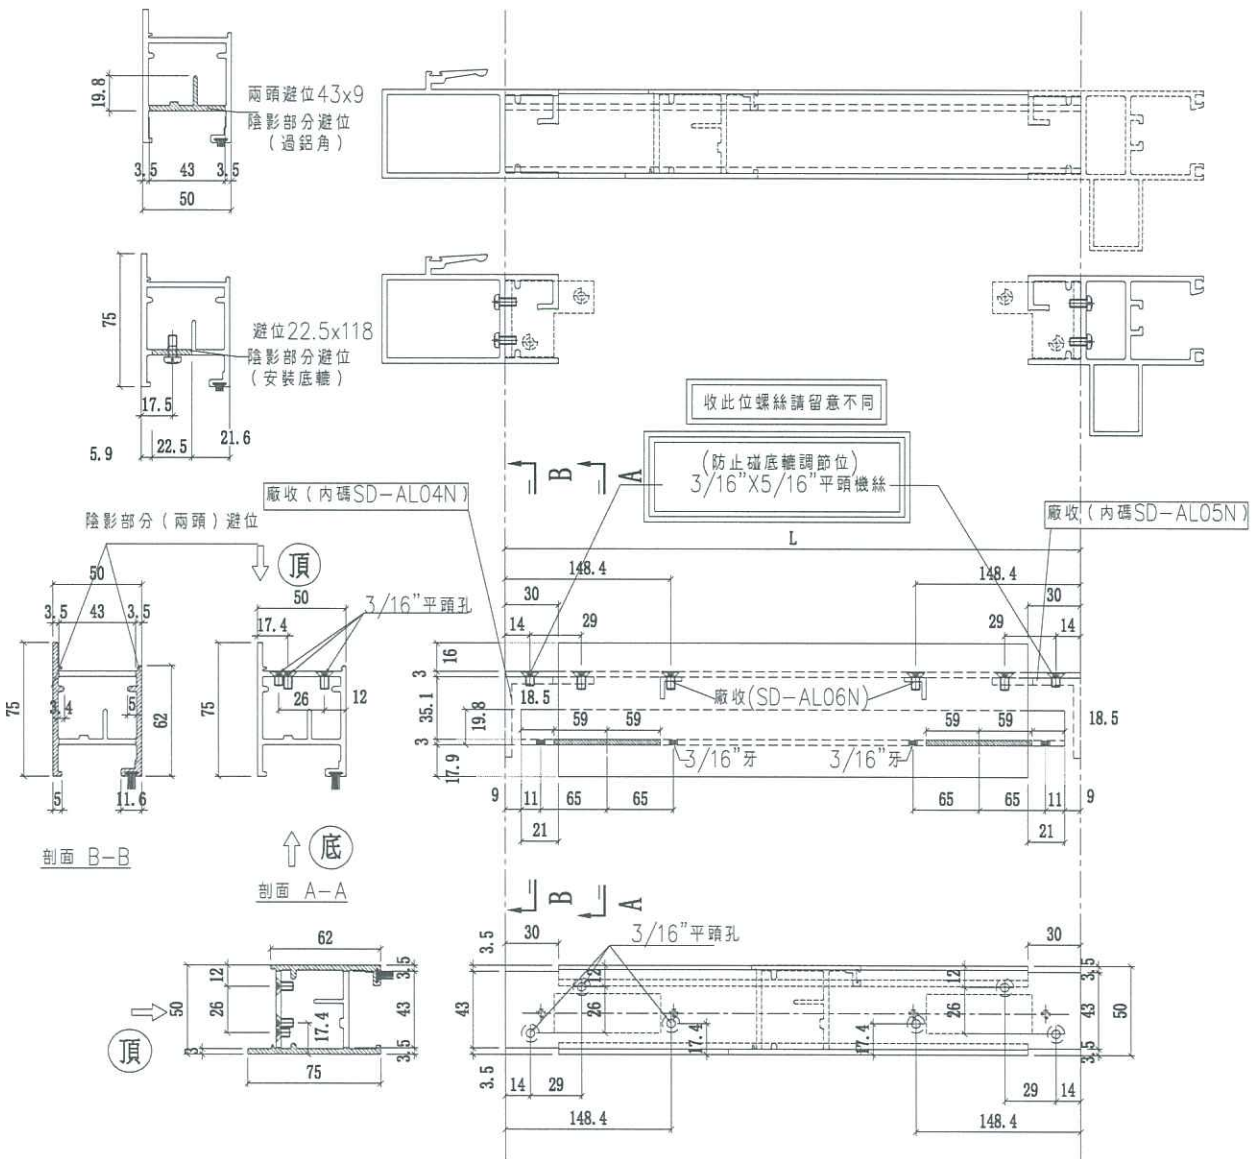

名稱	SD玉底橫	制圖	謝永林	2019.03.05	修改	A	B	C
材料	X85583	復核	謝永林	2019.03.18	日期	19.03.30	19.04.19	19.07.15
顏色	EC-DG-S332054	批准	Jason	2019.03.22	圖號	SD-M04R		




美特鋁質 有限公司  
MIDI Aluminium Fabricator Ltd.


① →

工程號 J-837 地盤 觀塘裕民坊


數量	L	L/4	窗號	樓層位置	右SD
39	1166	291.5	T2CWH-1右	7F,9F-52F	1370
39	1166	291.5	T2CWF-2	7F,9F-52F	1370
39	966	241.5	T2CWF-1	7F,9F-52F	1170
39	1166	291.5	T2CWD-1	7F,9F-52F	1370
39	1316	329	T2CWB-2左	7F,9F-52F	1520
39	916	229	T2CWB-2右	7F,9F-52F	1120
39	1166	291.5	T2CWL-2右	7F,9F-52F	1370
39	1053.5	263.375	T2CWK-1右	7F,9F-52F	1257.5

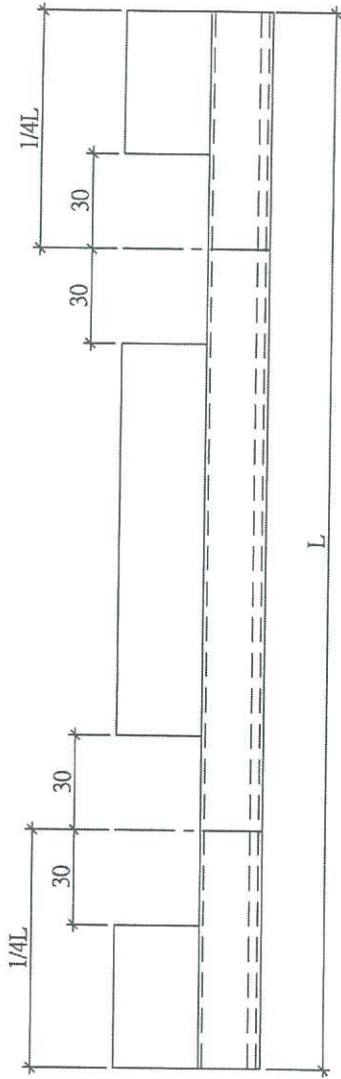

放墊塊用  
陰影部分避位

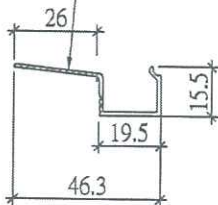


每副門玉 / 1支玻璃線底部

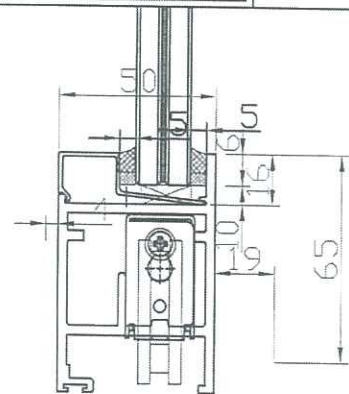

玻璃線底部放墊塊示意圖


名稱	SD玉橫玻璃線	制圖	謝永林	2019.03.05	修改			
材料	X85621	復核	謝永林	2019.03.18	日期			
顏色	EC-DG-S332054	批准			圖號	SD-M06R		

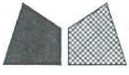

美特鋁質 有限公司  
MIDI Aluminium Fabricator Ltd.

工程號 J-837 地盤 觀塘裕民坊

圖號	W	數量	使用位置
837-DR1	635	<del>1417</del>	UN-DR1
	635	603 (1)	HD-DR1
837-DR2	435	<del>358</del>	UN-DR2
	435	285 (1)	HD-DR2
837-DR16	535	<del>80</del>	UN-DR16
837-DR10	385	<del>1</del>	UN-DR10
	385	<del>41</del>	HD-DR10
837-DR25	410	<del>41</del>	UN-DR25
837-DR33	592.5	<del>1</del>	UN-DR33
837-DR1Z	537.5	<del>37</del>	UN-DR1Z

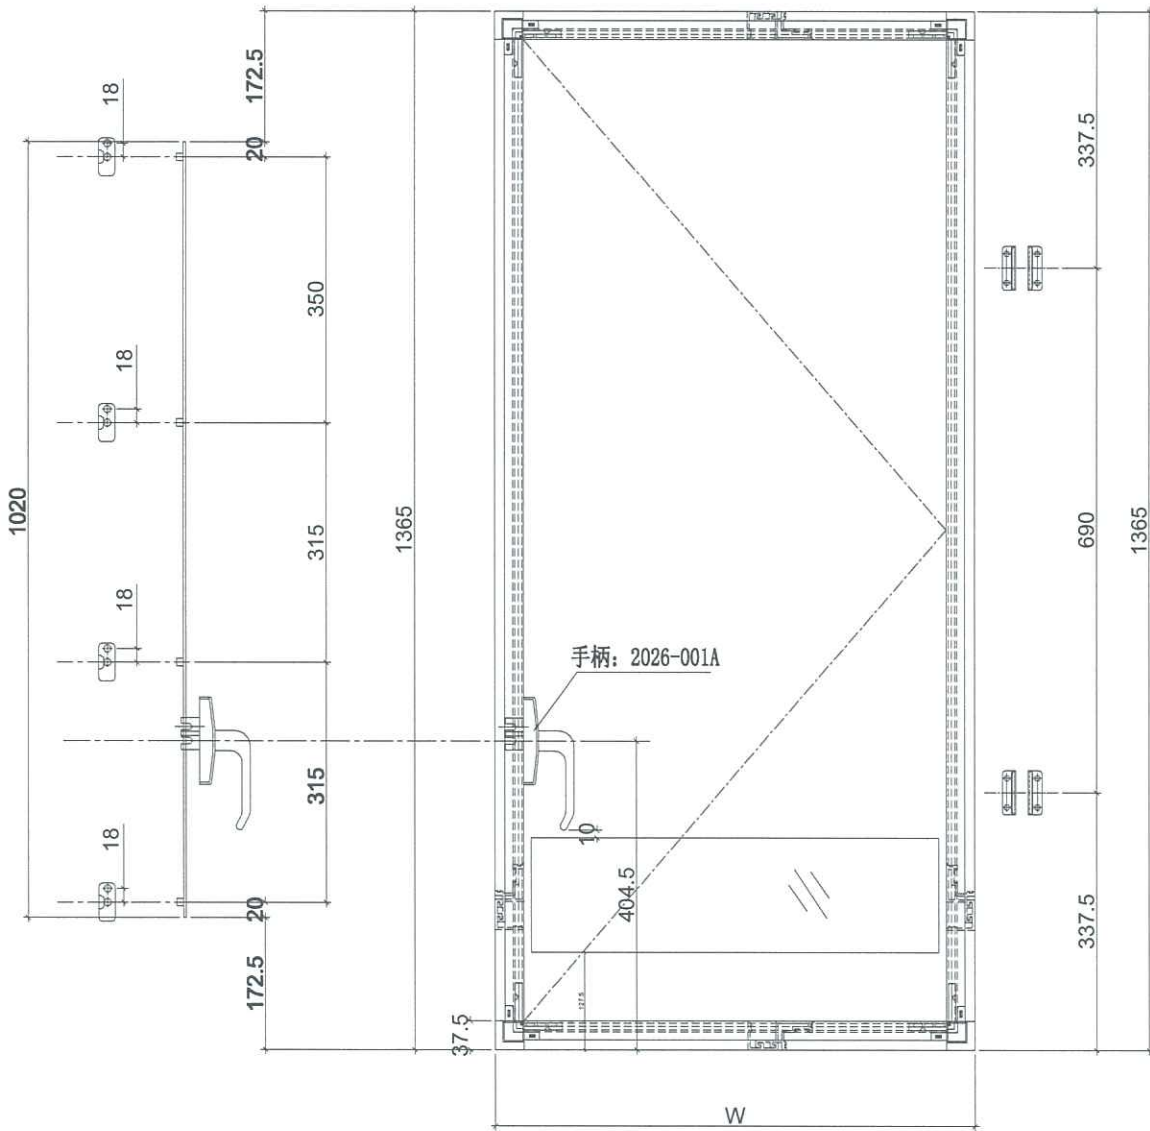


名稱	多點鎖放樣圖	制圖	邱紅	2019.09.17	修改			
材料	-	復核	謝永林	-	日期			
顏色	EC-DG-S332054 (3塗)	批准	Jason		圖號	837-DR1		



美特鋁質 有限公司  
MIDI Aluminium Fabricator Ltd.

工程號 J-837 地盤 觀塘裕民坊

圖號	W	數量	使用位置
837-DL1	635	<del>1362</del>	UN-DL1
	635	568 (1)	HD-DL1
837-DL2	435	<del>268</del>	UN-DL2
	435	322 (1)	HD-DL2
837-DL16	535	75	UN-DL16
837-DL25	410	41	HD-DL25

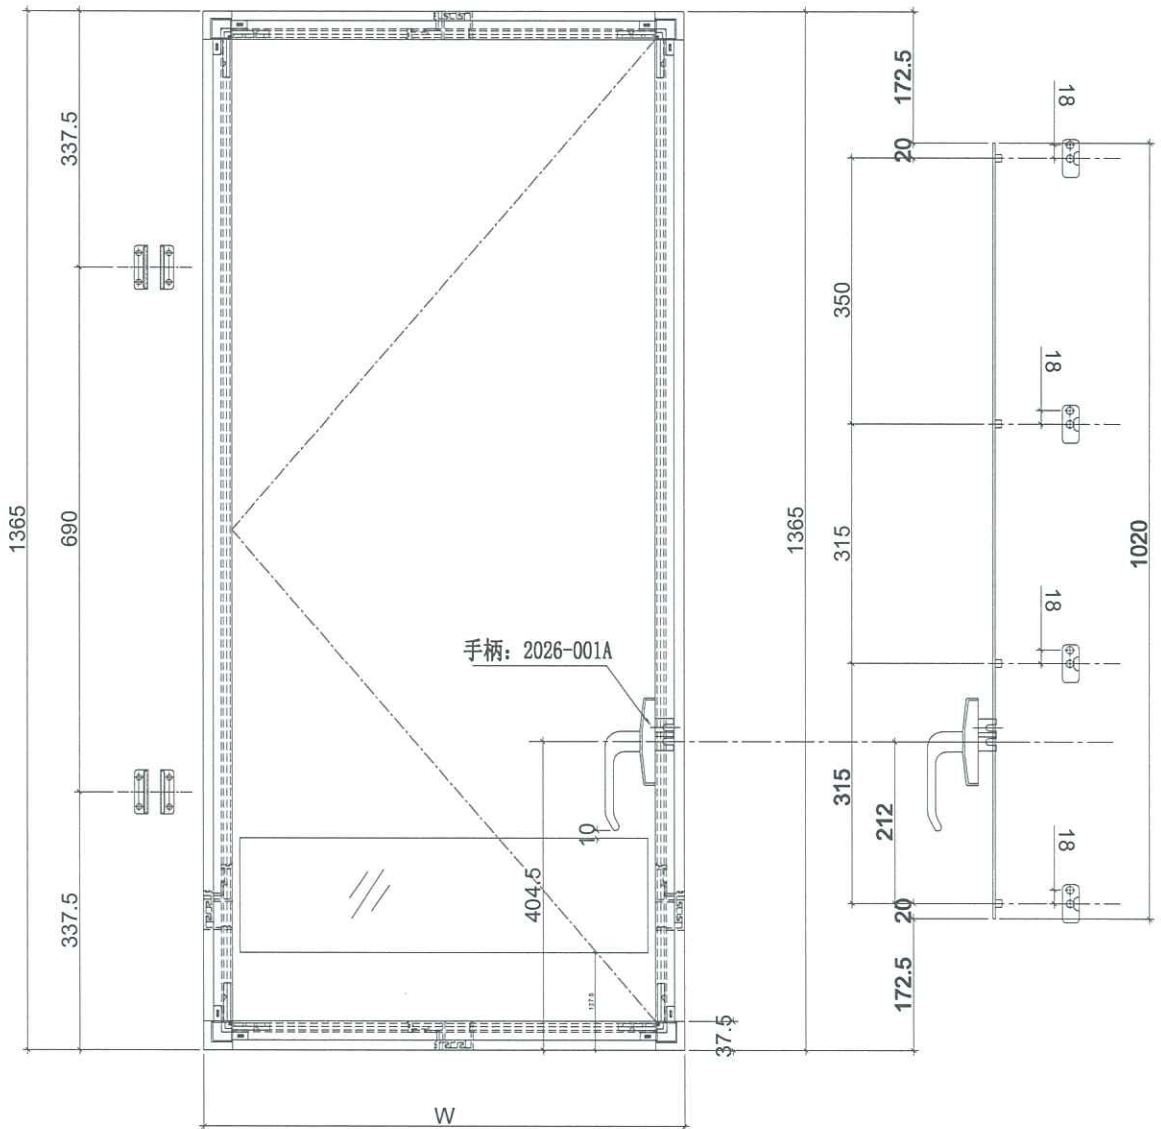



名稱	多點鎖放樣圖	制圖	邱紅	2019.09.17	修改		
材料	-	復核	謝永林	-	日期		
顏色	EC-DG-S332054 (3塗)	批准	Jason		圖號	837-DL1	



美特鋁質 有限公司  
MIDI Aluminium Fabricator Ltd.



工程號 J-837 地盤 觀塘裕民坊

工廠用

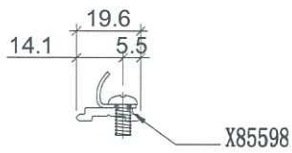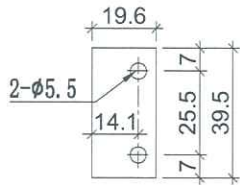

物料編號：KM-DB1  
~~數量：14846+14(後備)=14860~~  
位置：生窗扣碼墊巴用

(+|+|+)

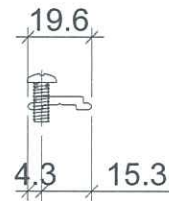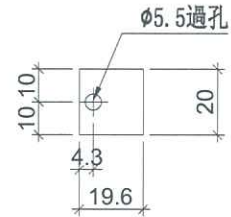


物料編號：KM-DB1a  
~~數量：7537+3(後備)=7540~~  
位置：生窗窗占墊巴用


(+|+|+)




裝配圖

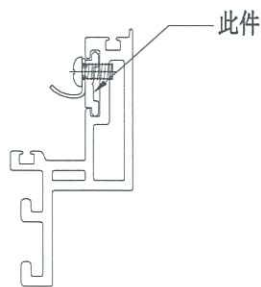

裝配圖

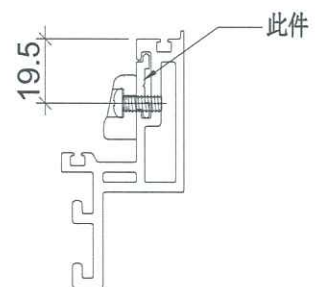

名稱	墊巴加工圖	制圖	邱紅	2019. 09. 17	修改			
材料	X85598	復核	謝永林	-	日期			
顏色	EC-DG-S332054 (3塗)	批准	Jason		圖號	KM-DB1		

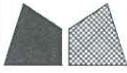


美特鋁質 有限公司  
MIDI Aluminium Fabricator Ltd.

物料編號	數量	使用位置
KY-DB16R-1	2156	SHR窗16"扇撐玉墊巴


工程號	J-837	地盤	觀塘裕民坊
-----	-------	----	-------

物料編號	數量	使用位置
KY-DB16R	2156	SHR窗16"扇撐玉墊巴


工廠用

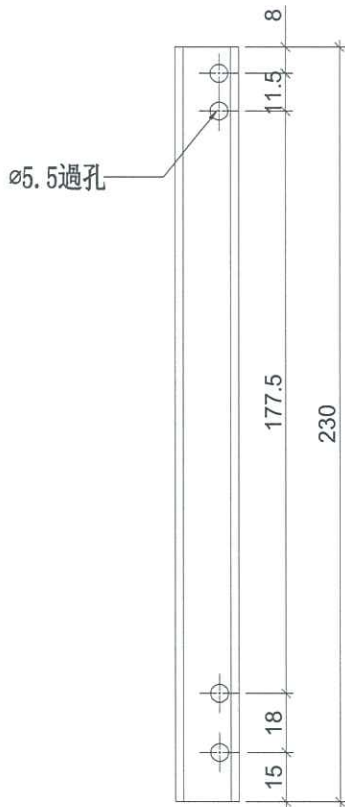

室外

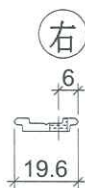

SHR窗頂用

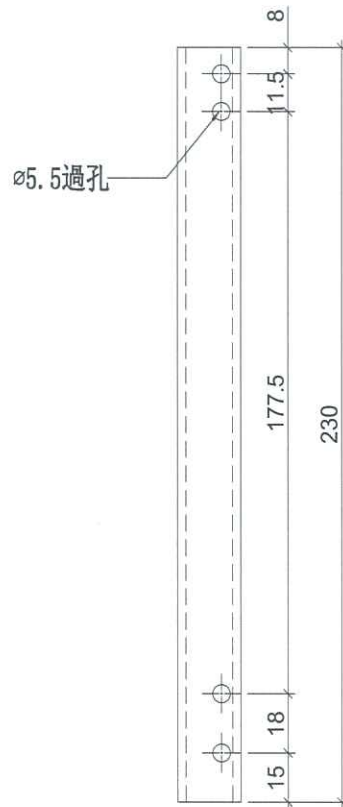

室外



SHR窗底用

名稱	墊巴加工圖	制圖	邱紅	2019.09.17	修改			
材料	X85598	復核	謝永林	-	日期			
顏色	EC-DG-S332054 (3塗)	批准	Jason		圖號	KY-DB16R		



美特鋁質有限公司  
MIDI Aluminium Fabricator Ltd.


工程號 J-837 地盤 觀塘裕民坊

物料編號	數量	使用位置
KY-DB12R	1439	SHR窗12"扇撐玉墊巴

物料編號	數量	使用位置
KY-DB12R-1	1439	SHR窗12"扇撐玉墊巴


①

工廠用

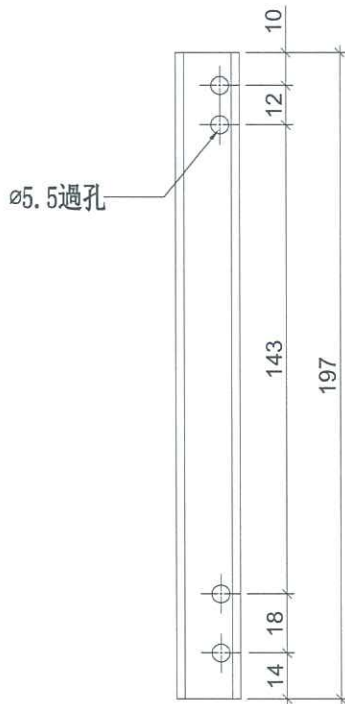


室外

右

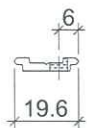


SHR窗頂用

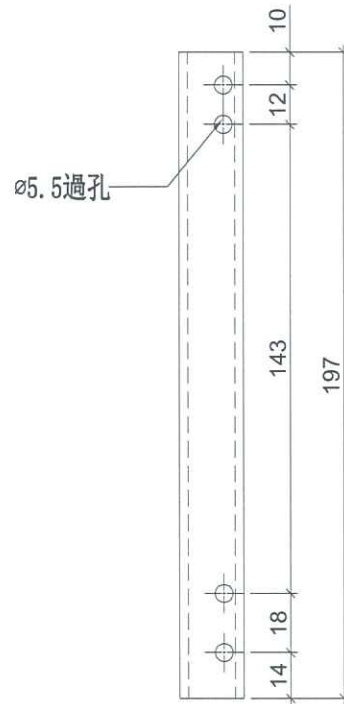


室外

右

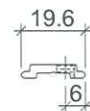

SHR窗底用

名稱	墊巴加工圖	制圖	邱紅	2019.09.17	修改			
材料	X85598	復核	謝永林	-	日期			
顏色	EC-DG-S332054 (3塗)	批准	Jason		圖號	KY-DB12R		

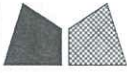

美特鋁質 有限公司  
MIDI Aluminium Fabricator Ltd.


物料編號	數量	使用位置
KY-DB16-1	1987	SHL窗16"扇撐玉墊巴

工程號	J-837	地盤	觀塘裕民坊
-----	-------	----	-------


物料編號	數量	使用位置
KY-DB16	1987	SHL窗16"扇撐玉墊巴

工廠用

左

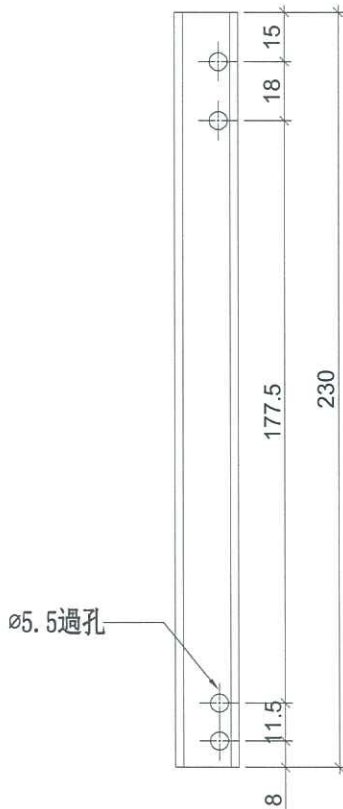

室外

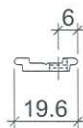


SHL窗頂用

左



室外

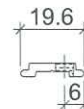

SHL窗底用

名稱	墊巴加工圖	制圖	邱紅	2019.09.17	修改			
材料	X85598	復核	謝永林	-	日期			
顏色	EC-DG-S332054 (3塗)	批准	Jason		圖號	KY-DB16		



美特鋁質 有限公司  
MIDI Aluminium Fabricator Ltd.

工程號 J-837 地盤 觀塘裕民坊

物料編號	數量	使用位置
KY-DB12	1375	SHL窗12"扇撐玉墊巴

物料編號	數量	使用位置
KY-DB12-1	1375	SHL窗12"扇撐玉墊巴




①

①


工廠用

左

左

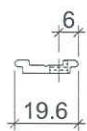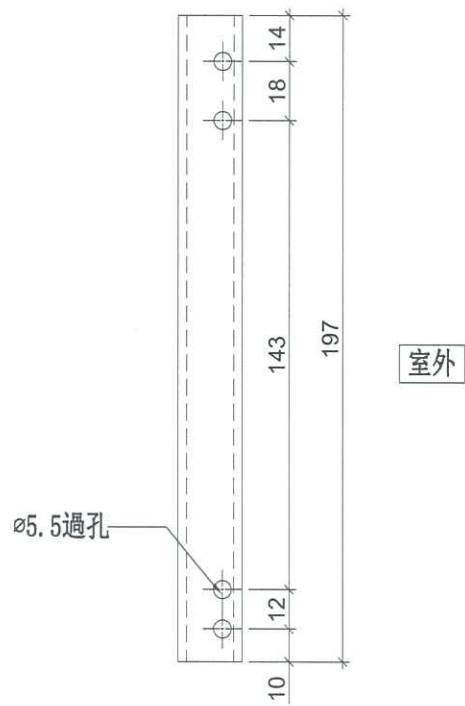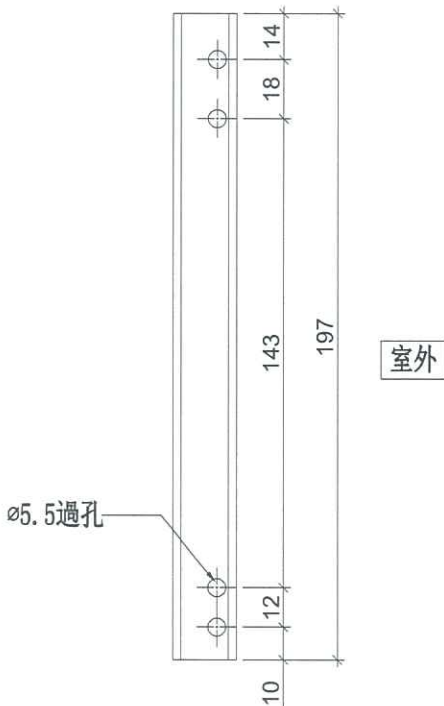

SHL窗頂用

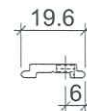

SHL窗底用

名稱	墊巴加工圖	制圖	邱紅	2019.09.17	修改		
材料	X85598	復核	謝永林	-	日期		
顏色	EC-DG-S332054 (3塗)	批准	Jason		圖號	KY-DB12	




美特鋁質有限公司  
MIDI Aluminium Fabricator Ltd.


工程號 J-837 地盤 觀塘裕民坊

物料編號	數量	使用位置
UN-LB1	<del>3</del> 78	MW-DL1, UN-DL1 MW-DL2, UN-DL2, UN-DL16, HD-DL1, HDW-DL2, HD-DL25

物料編號	數量	使用位置
UN-LB1R	<del>3</del> 31	MW-DR1, UN-DR1 MW-DR2, UN-DR2, UN-DR16, MW-DR10 UN-DR10, UN-DR25, UN-DR33
UN-DR1Z		HD-DR1, HDW-DR2, HD-DR2 HD-DR10, HDW-DR20

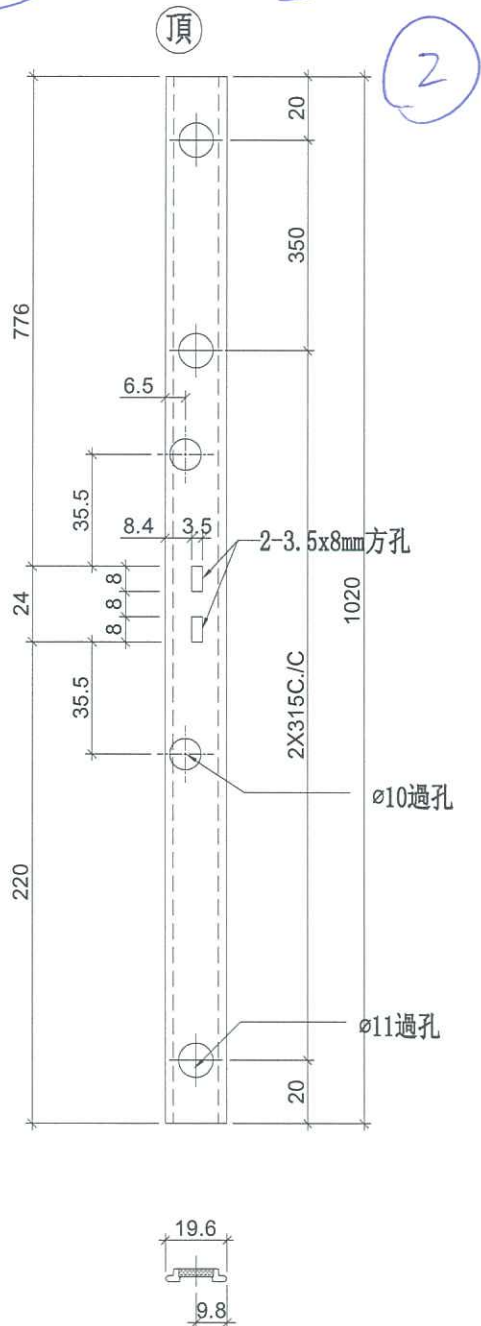

工廠用

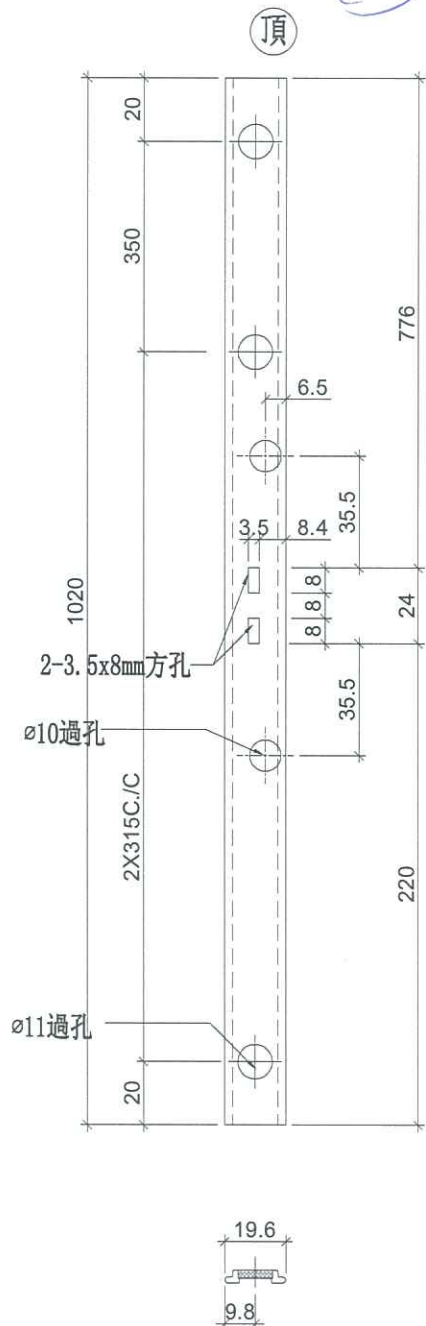

工廠用

名稱	拉巴加工圖	制圖	邱紅	2019.09.17	修改		
材料	X85598	復核	謝永林	-	日期		
顏色	EC-DG-S332054 (3塗)	批准	Jason		圖號	UN-LB1	