

工程指示 / 要求簡箋(E.I.)

工程指示編號：EI / 1154 / 19

修改版次：-

工程編號：J - 837

工程名稱：觀塘裕民坊

工程項目：幕牆 特式層鵝頭位 防水片(T1-T5)

收件人：生統 / 永林

發件人：Eric Liu

日期：23/10/2019

要求提供 /  確認 事項：

- |                                    |                                     |                               |
|------------------------------------|-------------------------------------|-------------------------------|
| <input type="checkbox"/> 初步鋁料 B.M. | <input type="checkbox"/> 加工拆圖，然後生產  | <input type="checkbox"/> 尺寸表  |
| <input type="checkbox"/> 正式鋁料 B.M. | <input type="checkbox"/> 技術上資料 / 指示 | <input type="checkbox"/> 報價   |
| <input type="checkbox"/> 配件 B.M.   | <input type="checkbox"/> 樣辦或貨品說明書   | <input type="checkbox"/> 分判合約 |
| <input type="checkbox"/> 其他：_____  |                                     |                               |

內容：

請按加工圖生產特式層鵝頭位防水片送地盤

謝謝！

請在 2019/ 11/ 08 前完成上列要求。

附： 1 頁加工圖，54 頁位置圖，原 BM，3 頁圖章

以上項目為：

- 原合約工程包                       原合約工程加 / 減賬                       新工程報價

原因：-

分發東莞各部門：

- ( ) 生產技術總監  連附件    ( ) 技術部  連附件 永林    ( ) 生產部  連附件    ( ) 機械設計部  連附件  
 ( ) 採購部  連附件    ( ) 生產統籌部  連附件 楊  
 ( ) 質檢部  連附件    ( ) 會計部  連附件    ( ) 報關組  連附件    ( ) 其他 楊榮輝  連附件
- 分發其他分判：  
 ( ) 王禮秋  連附件

分發香港各部門：

- ( ) 行政部  連附件    ( ) 會計部  連附件    ( ) 統籌部  連附件    ( ) 工程部地盤科文  連附件 楊  
 ( ) 採購部  連附件    ( ) QS 部  連附件    ( ) 維修部  連附件    ( ) 其他 \_\_\_\_\_  連附件

傳遞編號：

HK2192 /19

發件人簽署：  
Eric Liu

項目經理簽署：  
PPZ

 <b>美特鋁質</b> 有限公司 MIDI Aluminium Fabricator Ltd.		<b>工程號:</b> J-837 <b>地盤名稱:</b> 觀塘裕民坊	<b>計算:</b> 鞠章芳 <b>核對:</b> 謝永林 <b>批准:</b> Jason	<b>日期:</b> 2019.10.20 <b>日期:</b> <b>日期:</b>	<b>送呈:</b> 胡哥 <b>副本:</b>									
<b>地盤用鋁板B.M.表</b>		<b>項目類別:</b> 幕牆	<b>批准:</b> Jason	<b>日期:</b>										
<b>BM編號:</b> 837-CW-MO1-S-BP04		<b>修改版次:</b>	<b>A/C Code :</b>	<b>總V.F.:</b> 0.000	<b>總重量:</b> 636.931 <small>此BM依據EI/0282 G版資料計算</small>									
序號	修改內容	鋁板圖號	鋁板名稱	顏色	實用	後備	總數	總重量	單件展開面積	總展開面積	單件V.F.	總V.F.	使用位置	樓層
								平方米						
1		FS-T1101	1.5mm厚鋁板	MILL	47	6	53	167.12	0.776	41.11	0.000	0.000	T1	49/50F
2		FS-T1101	1.5mm厚鋁板	MILL	45	6	51	160.81	0.776	39.56	0.000	0.000	T2	53/55F
3		FS-T1101	1.5mm厚鋁板	MILL	41	6	47	148.20	0.776	36.46	0.000	0.000	T3	51/52F
4		FS-T1101	1.5mm厚鋁板	MILL	45	6	51	160.81	0.776	39.56	0.000	0.000	T5	50/51F
5					合計:		202	636.93		156.69				

**圖則登記表**  
DRAWING REGISTER

圖則編號 Drg. No.		圖則名稱 Drawing Title	年	月	日	接收日期 Receiving Date (適用於客戶圖則)										
工程名稱 Project Title: <b>觀塘裕民坊</b>			年	月	日											
<b>幕牆T1-T5特式層防水片拆圖</b>																
工程編號 Project No: <b>J-837</b>																
分發予 Distributed To			年	月	日	19										
						10										
						20										
			修訂編號 Revision No.													
FS-T1101			1	-												
J837-CW-2101			2	-												
J837-CW-2102			3	-												
J837-CW-2103			4	-												
J837-CW-2104			5	-												
J837-CW-2105			6	-												
J837-CW-2106			7	-												
J837-CW-2107			8	-												
J837-CW-2108			9	-												
J837-CW-2109			10	-												
J837-CW-2110			11	-												
J837-CW-2111			12	-												
J837-CW-2112			13	-												
J837-CW-2113			14	-												
J837-CW-2114			15	-												
J837-CW-2201			16	-												
J837-CW-2202			17	-												
J837-CW-2203			18	-												
J837-CW-2204			19	-												
J837-CW-2205			20	-												
J837-CW-2206			21	-												
J837-CW-2207			22	-												
J837-CW-2208			23	-												

圖則登記表 DRAWING REGISTER	
工程名稱 Project Title: <b>觀塘裕民坊 幕牆T1-T5特式層防水片拆圖</b>	
工程編號 Project No: <b>J-837</b>	
分發予 Distributed To	
圖則編號 Drg. No.	圖則名稱 Drawing Title
J837-CW-2209	位置圖
J837-CW-2210	位置圖
J837-CW-2211	位置圖
J837-CW-2212	位置圖
J837-CW-2213	位置圖
J837-CW-2214	位置圖
J837-CW-2301	位置圖
J837-CW-2302	位置圖
J837-CW-2303	位置圖
J837-CW-2304	位置圖
J837-CW-2305	位置圖
J837-CW-2306	位置圖
J837-CW-2307	位置圖
J837-CW-2308	位置圖
J837-CW-2309	位置圖
J837-CW-2310	位置圖
J837-CW-2311	位置圖
J837-CW-2312	位置圖
J837-CW-2313	位置圖
J837-CW-2501	位置圖
J837-CW-2502	位置圖
J837-CW-2503	位置圖
J837-CW-2504	位置圖
接收日期 Receiving Date (適用於客戶圖則)	
年	
月	
日	
年	19
月	10
日	20
修訂編號 Revision No.	
24	-
25	-
26	-

**圖則登記表**  
DRAWING REGISTER

工程名稱 Project Title: <b>觀塘裕民坊</b> <b>幕牆T1-T5特式層防水片拆圖</b>		接收日期 Receiving Date (適用於客戶圖則) 年 月 日										
工程編號 Project No: <b>J-837</b>												
分發予 Distributed To		年 月 日										
		年 月 日										
圖則編號 Drg. No.	圖則名稱 Drawing Title	修訂編號 Revision No.										
J837-CW-2505	位置圖		47	-								
J837-CW-2506	位置圖		48	-								
J837-CW-2507	位置圖		49	-								
J837-CW-2508	位置圖		50	-								
J837-CW-2509	位置圖		51	-								
J837-CW-2510	位置圖		52	-								
J837-CW-2511	位置圖		53	-								
J837-CW-2512	位置圖		54	-								
J837-CW-2513	位置圖		55	-								




美特鋁質 有限公司  
MIDI Aluminium Fabricator Ltd.

工程號 J-837 地盤 觀塘裕民坊


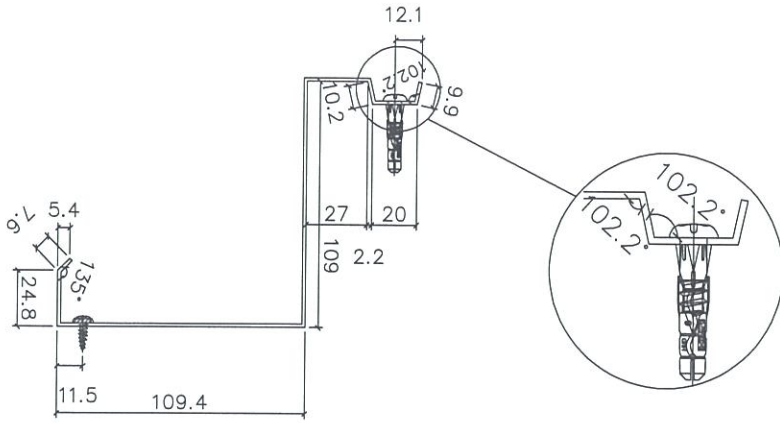


左

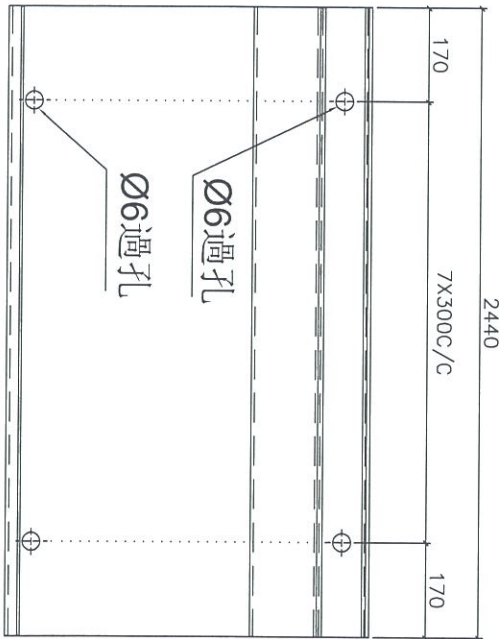


右

每層數量	層數	合計	後備	總計	使用位置	樓層
47	1	47	6	53	T1	49/50F
45	1	45	6	51	T2	53/55F
41	1	41	6	47	T3	51/52F
45	1	45	6	51	T5	50/51F
合計		202				

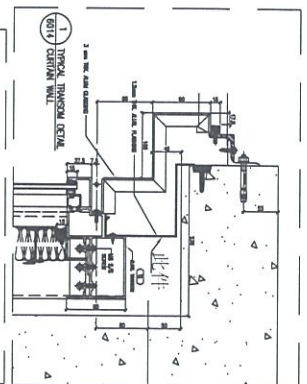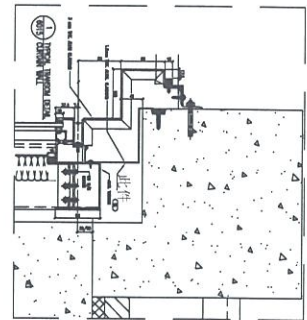


地盤安裝


名稱	防水片拆圖	制圖	韓章芳	2019.10.18	修改		
材料	1.5mm鋁板	復核	謝永林	2019.10.20	日期		
顏色	MILL	批准	Jason		圖號	FS-T1101	

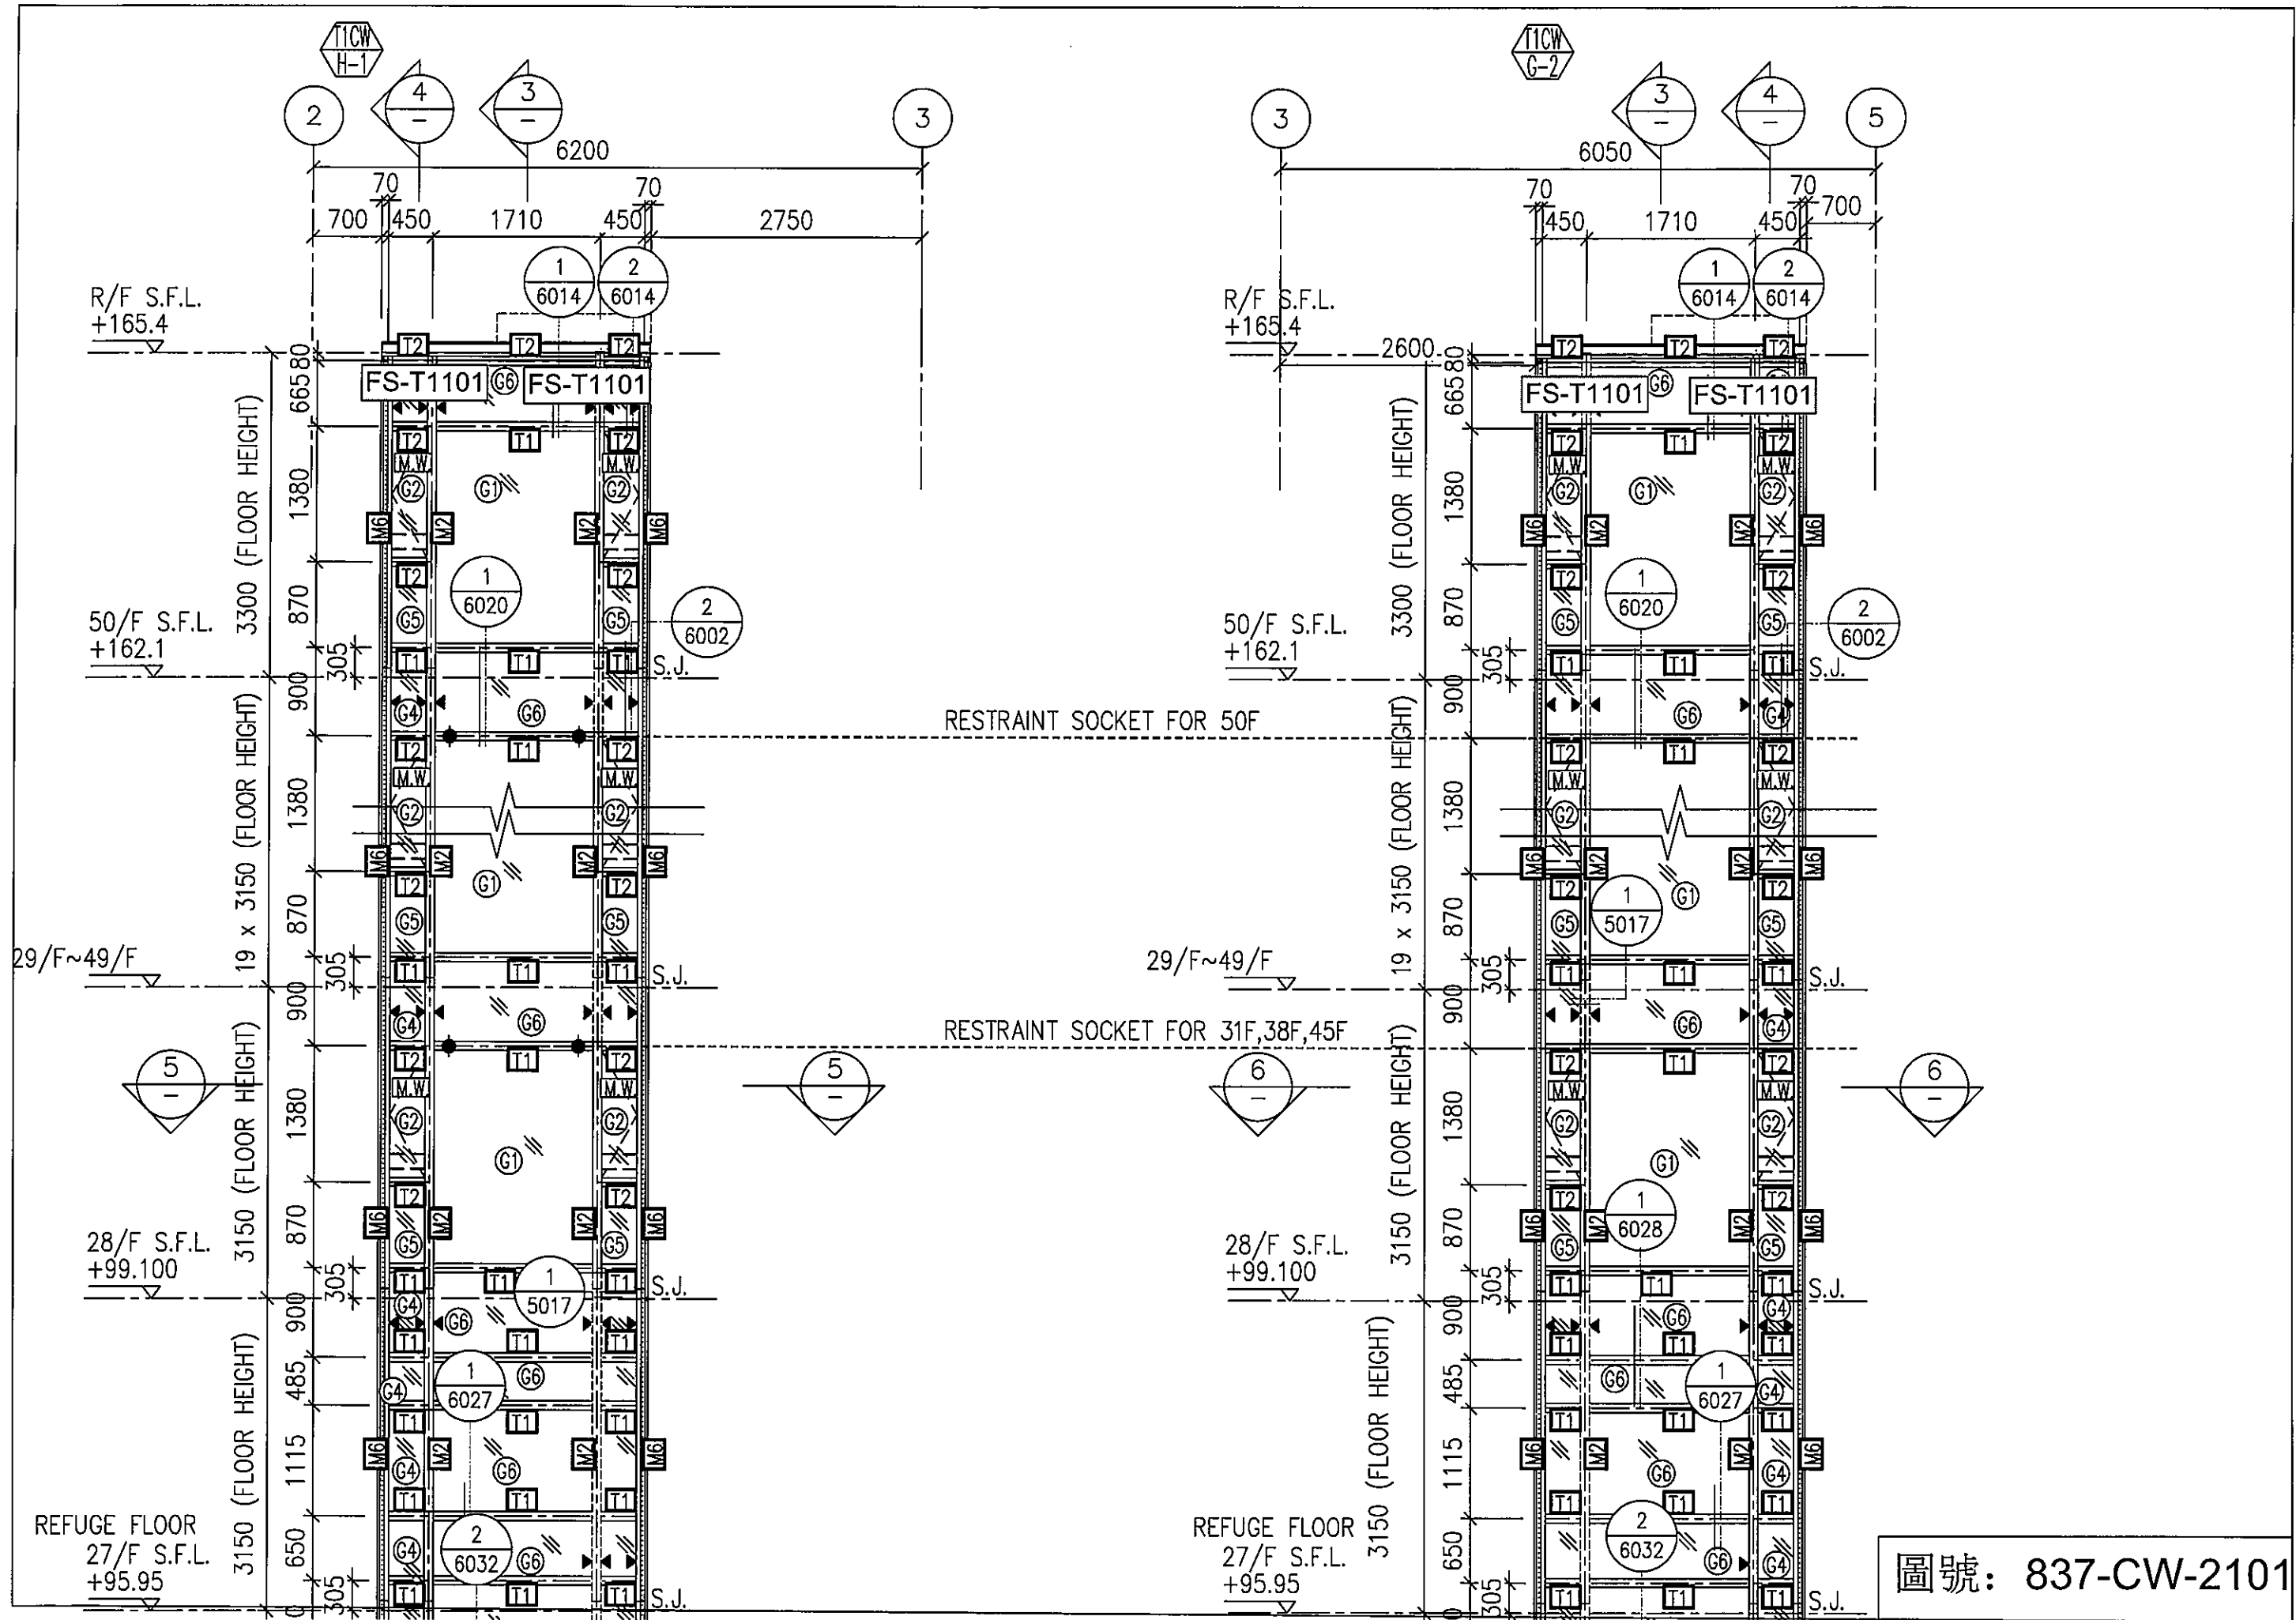


圖號: 837-CW-2101

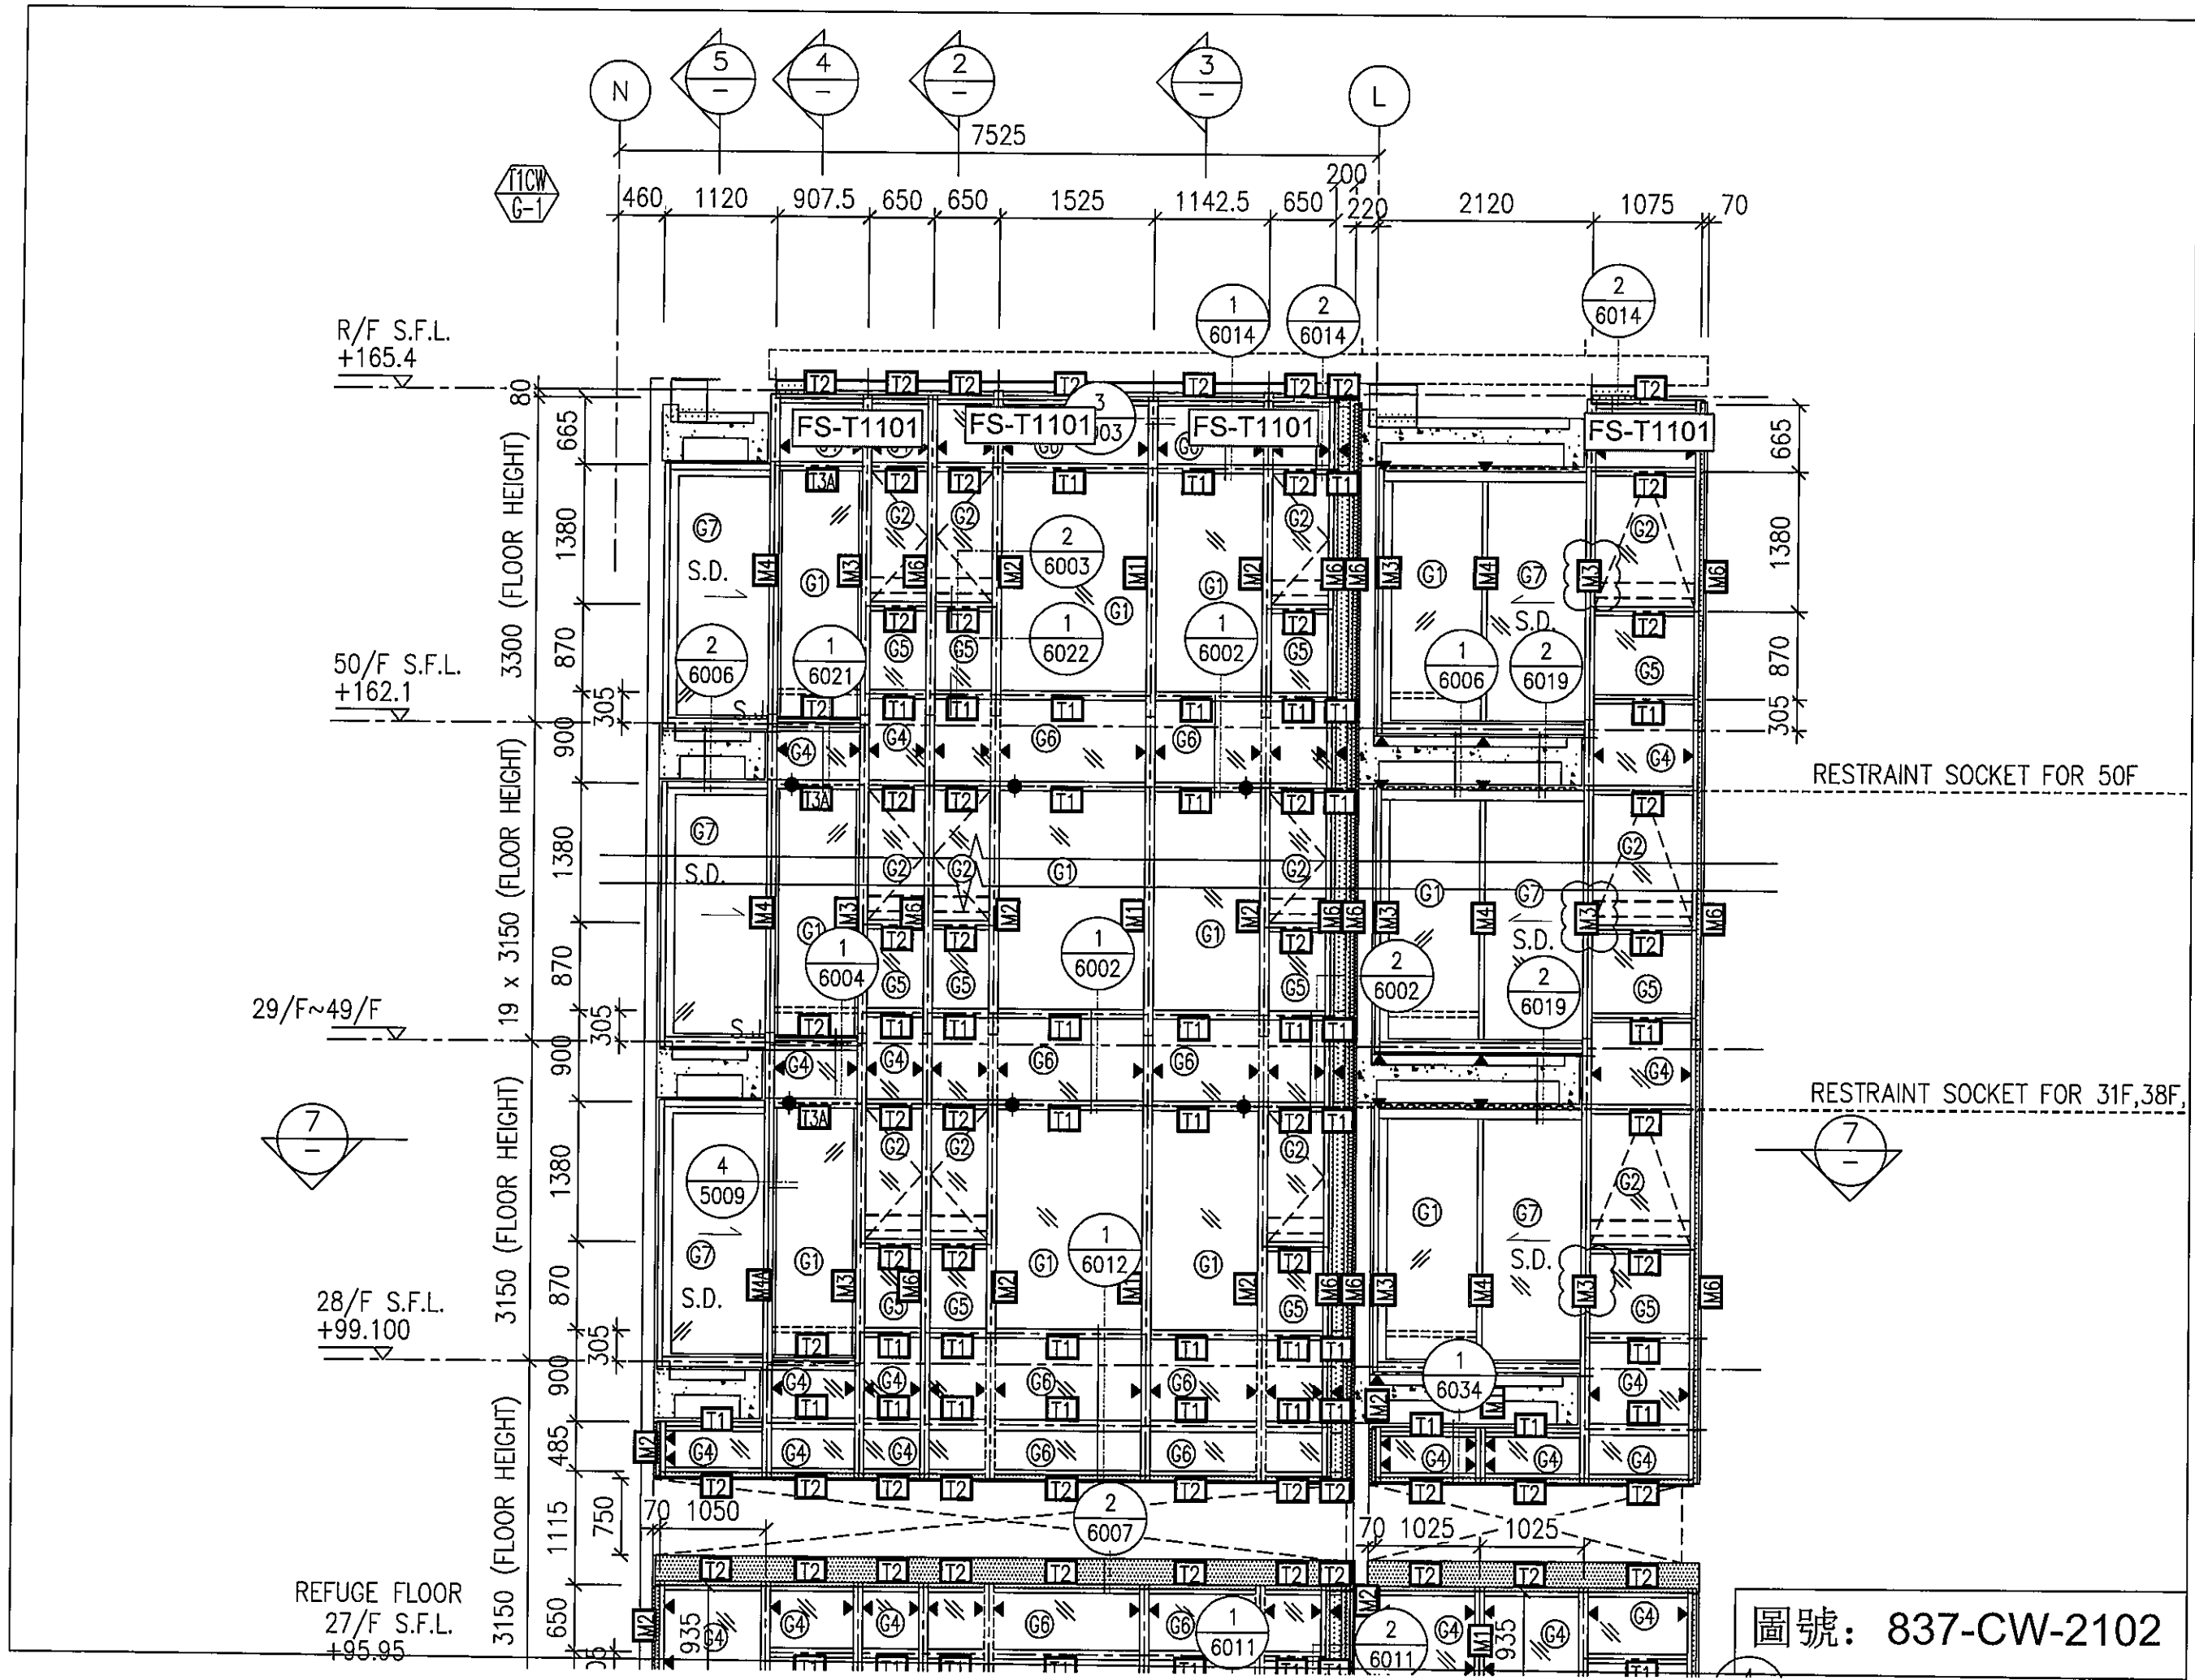


圖號: 837-CW-2102

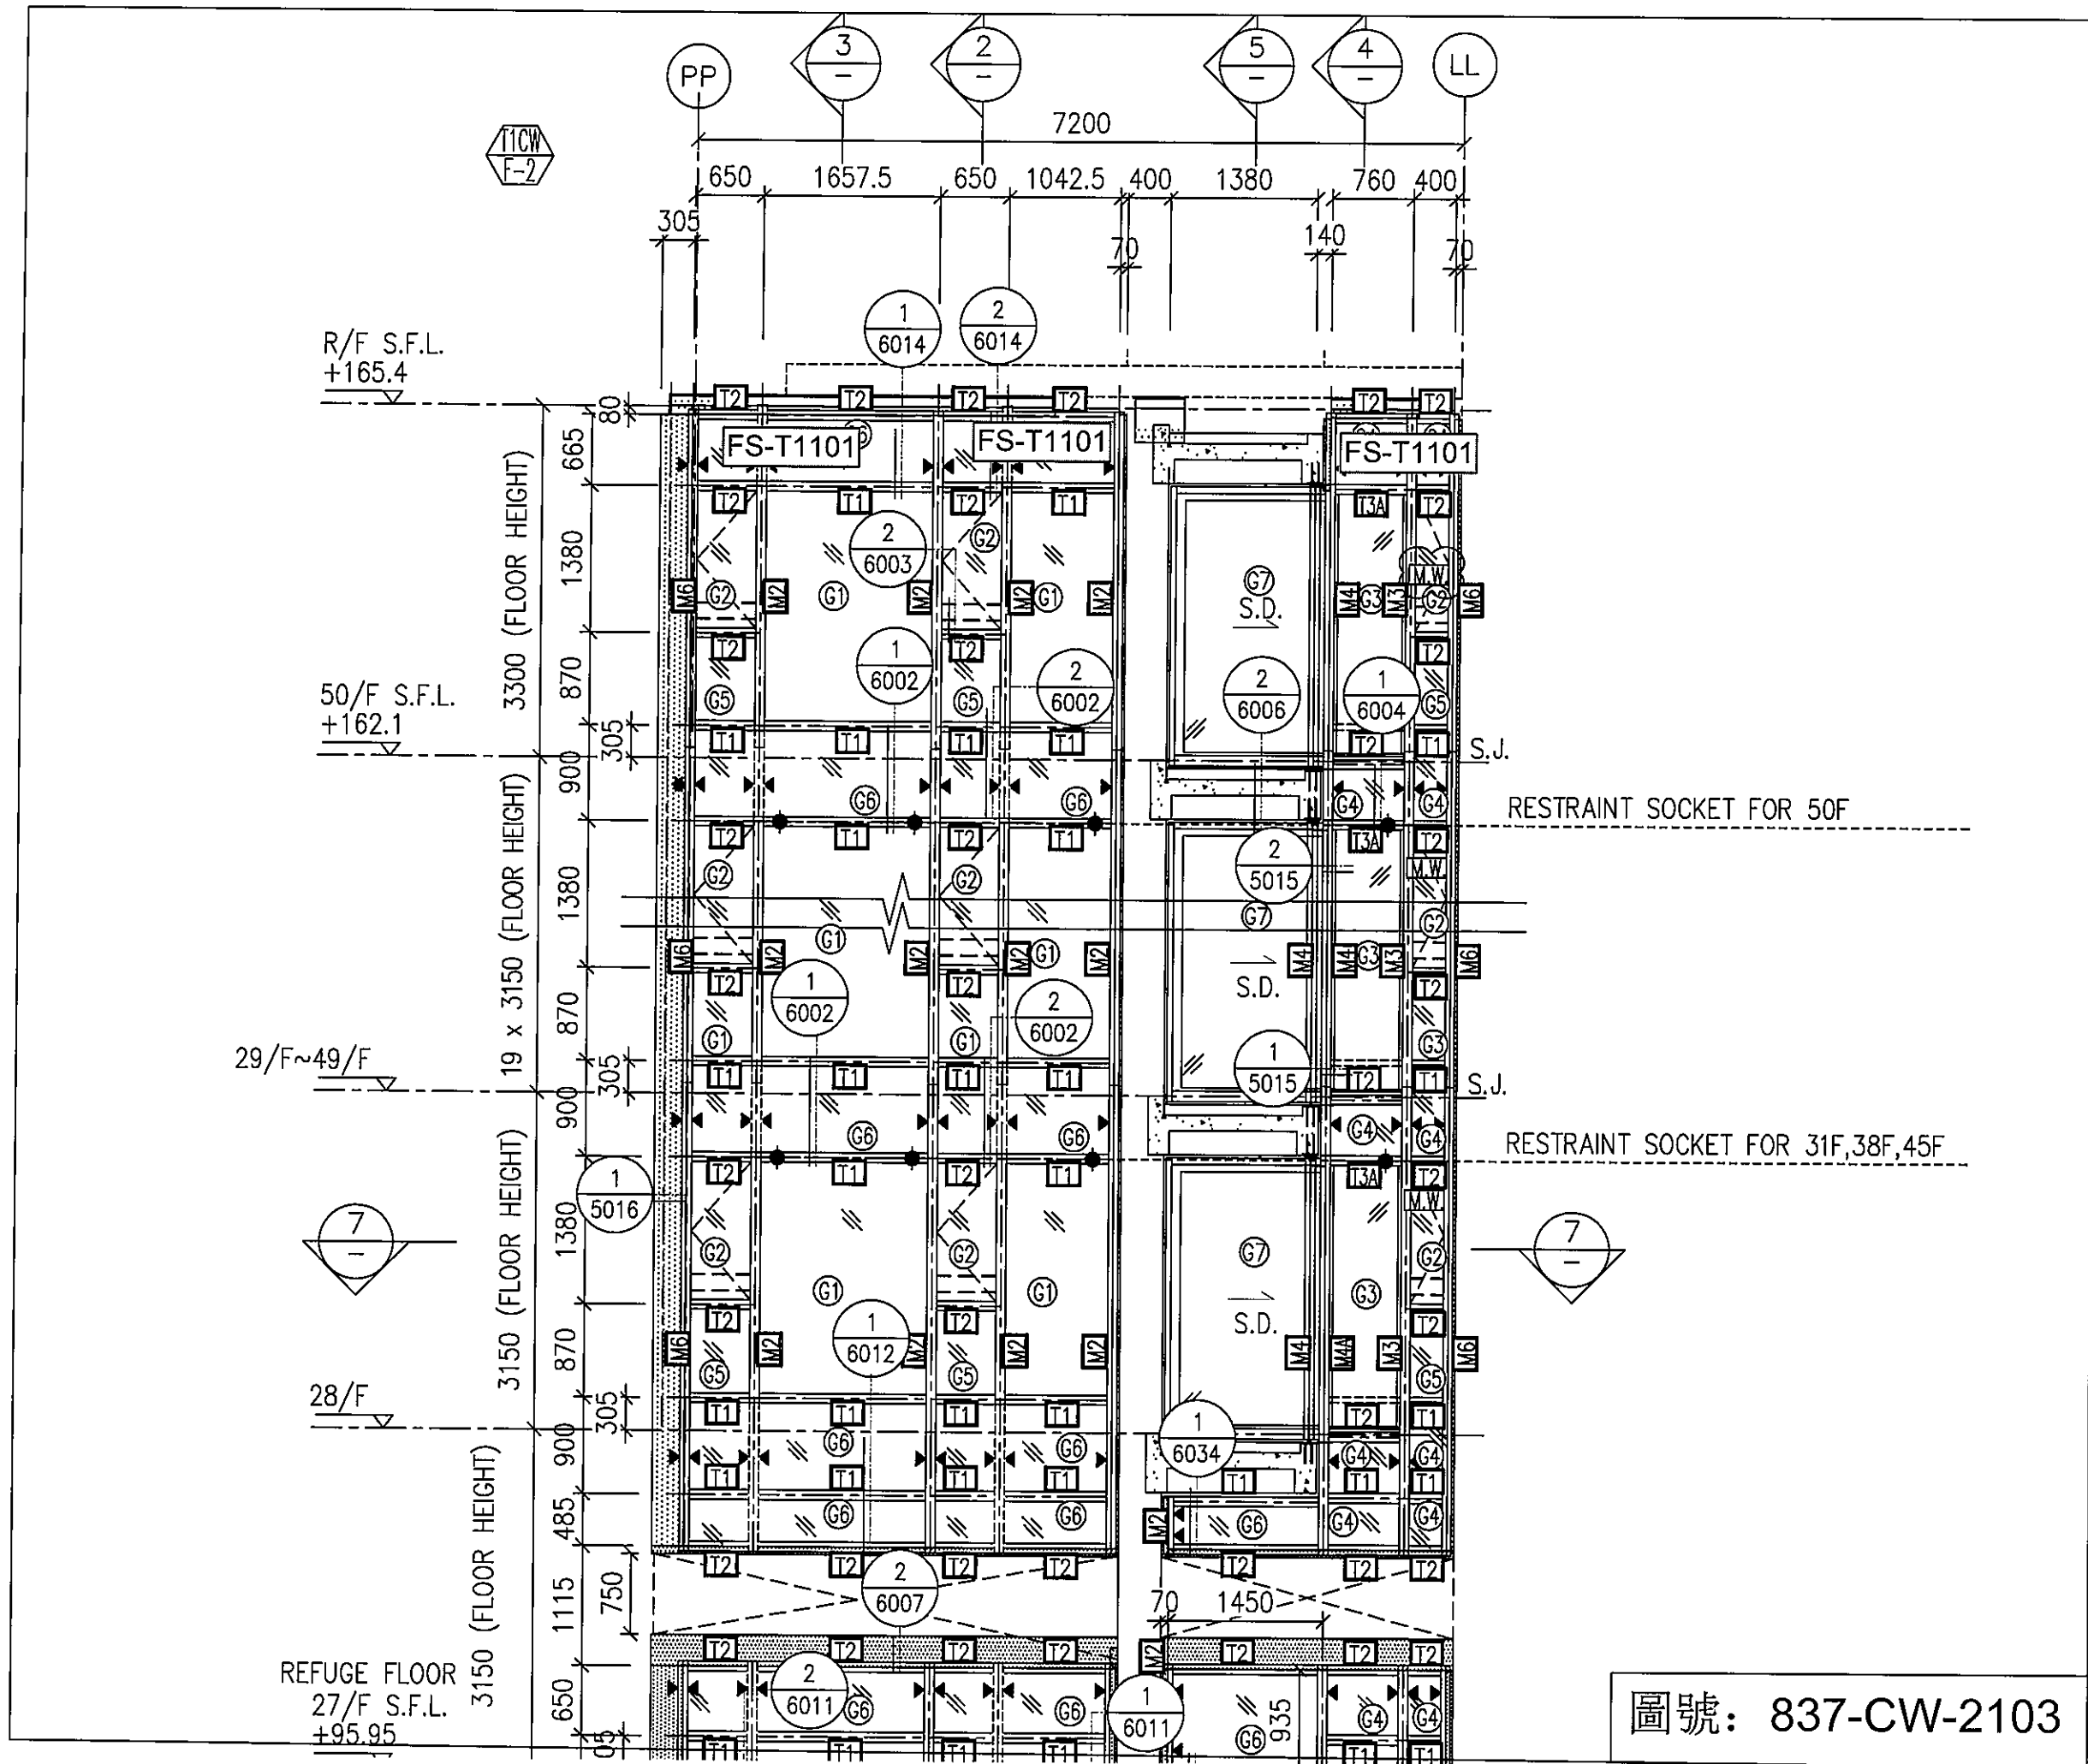

圖號: 837-CW-2103

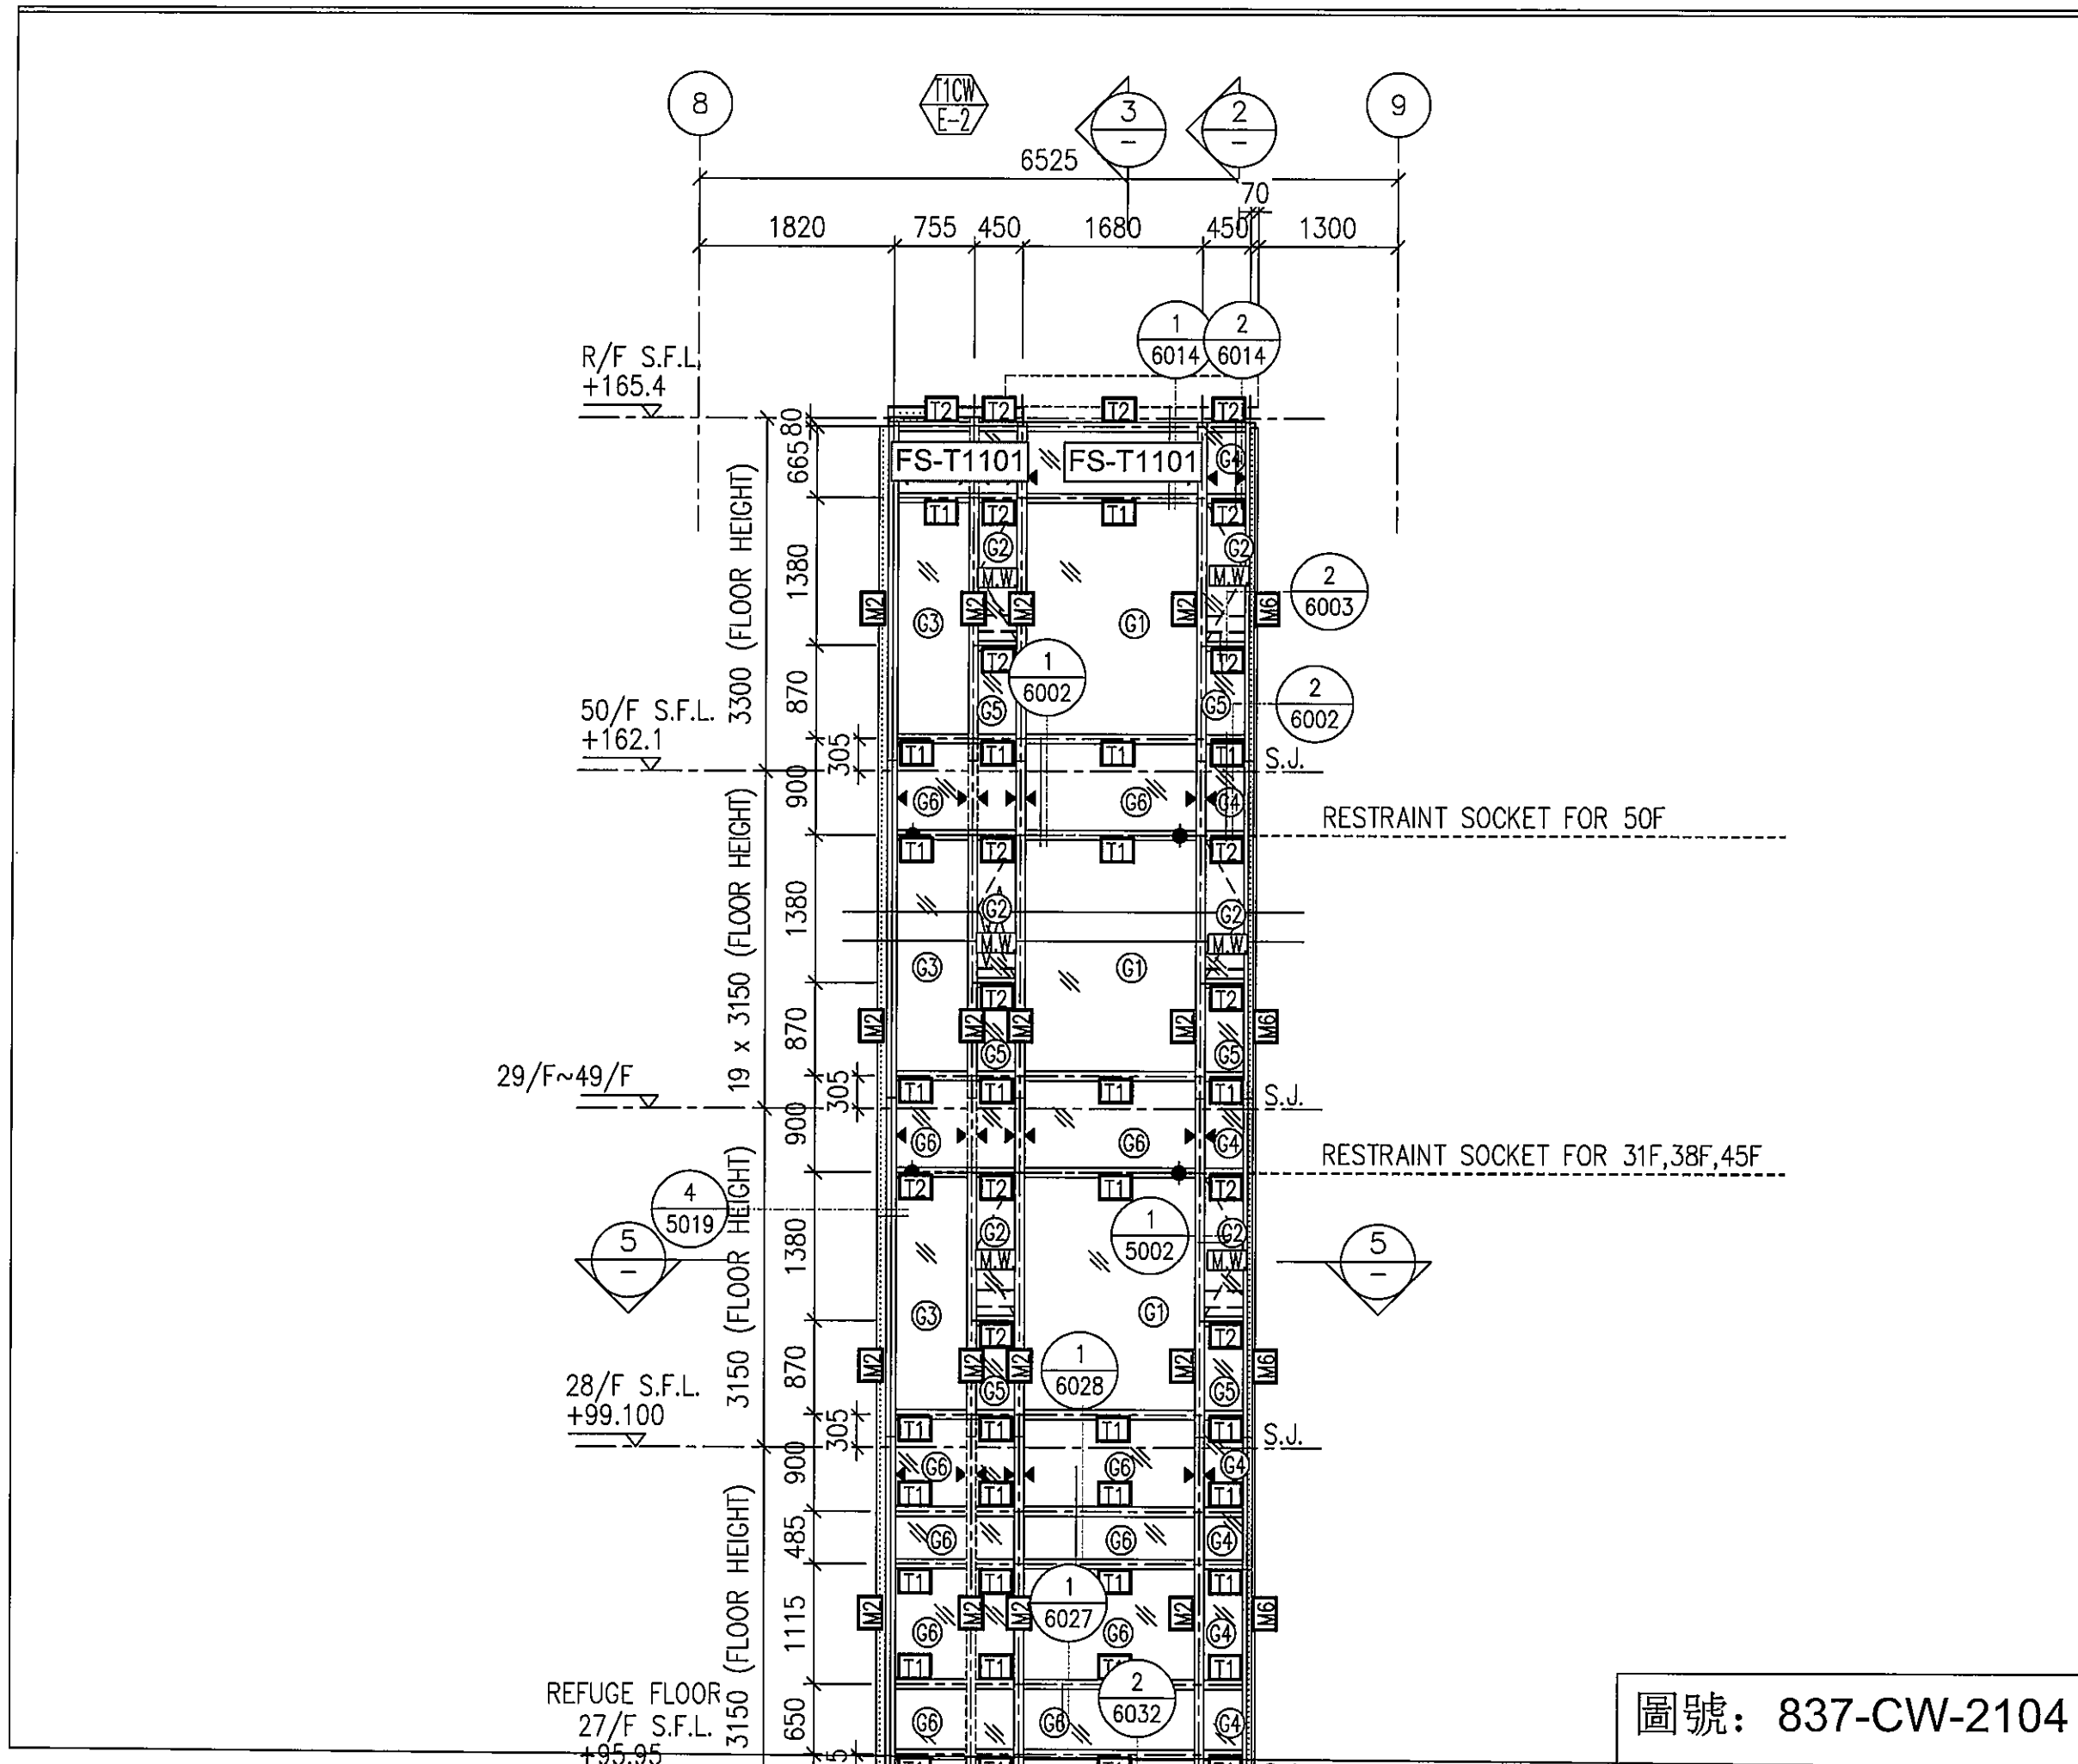

圖號: 837-CW-2104

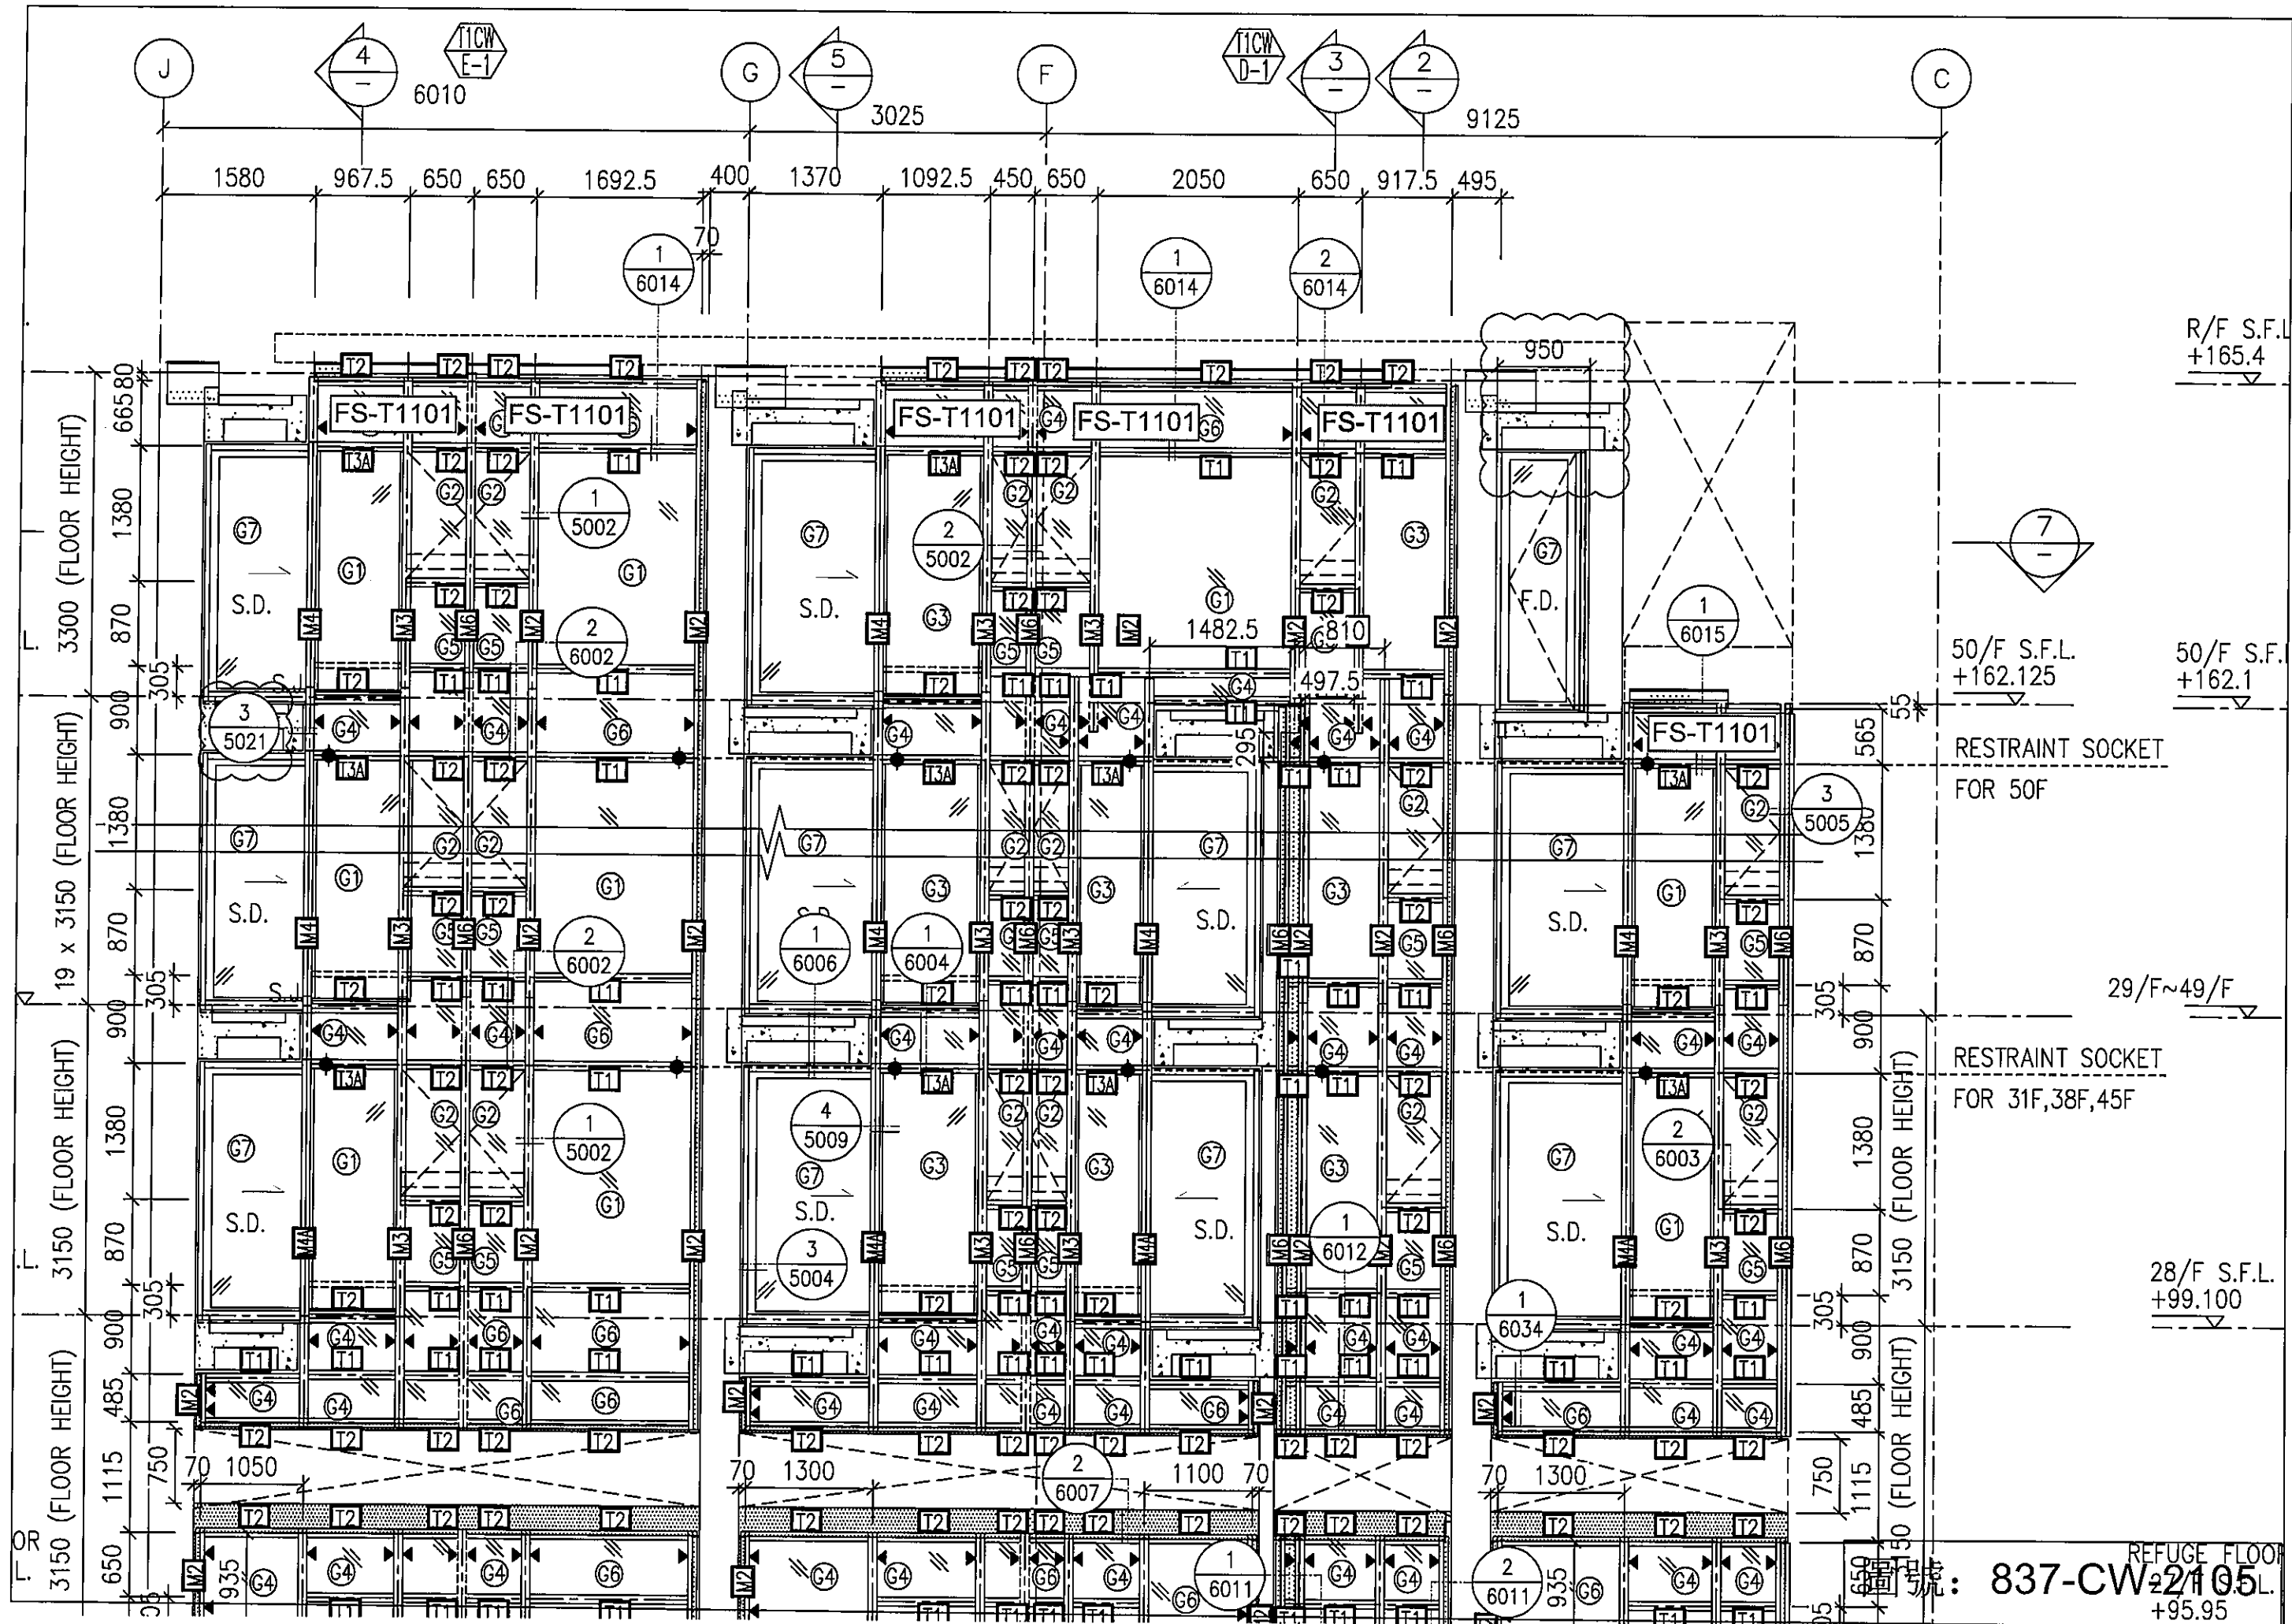

R/F S.F.L.  
+165.4

50/F S.F.L.  
+162.125

50/F S.F.L.  
+162.1

RESTRAINT SOCKET  
FOR 50F


29/F~49/F

RESTRAINT SOCKET  
FOR 31F,38F,45F

28/F S.F.L.  
+99.100

REFUGE FLOOR  
+95.95

圖號: 837-CW-2/105

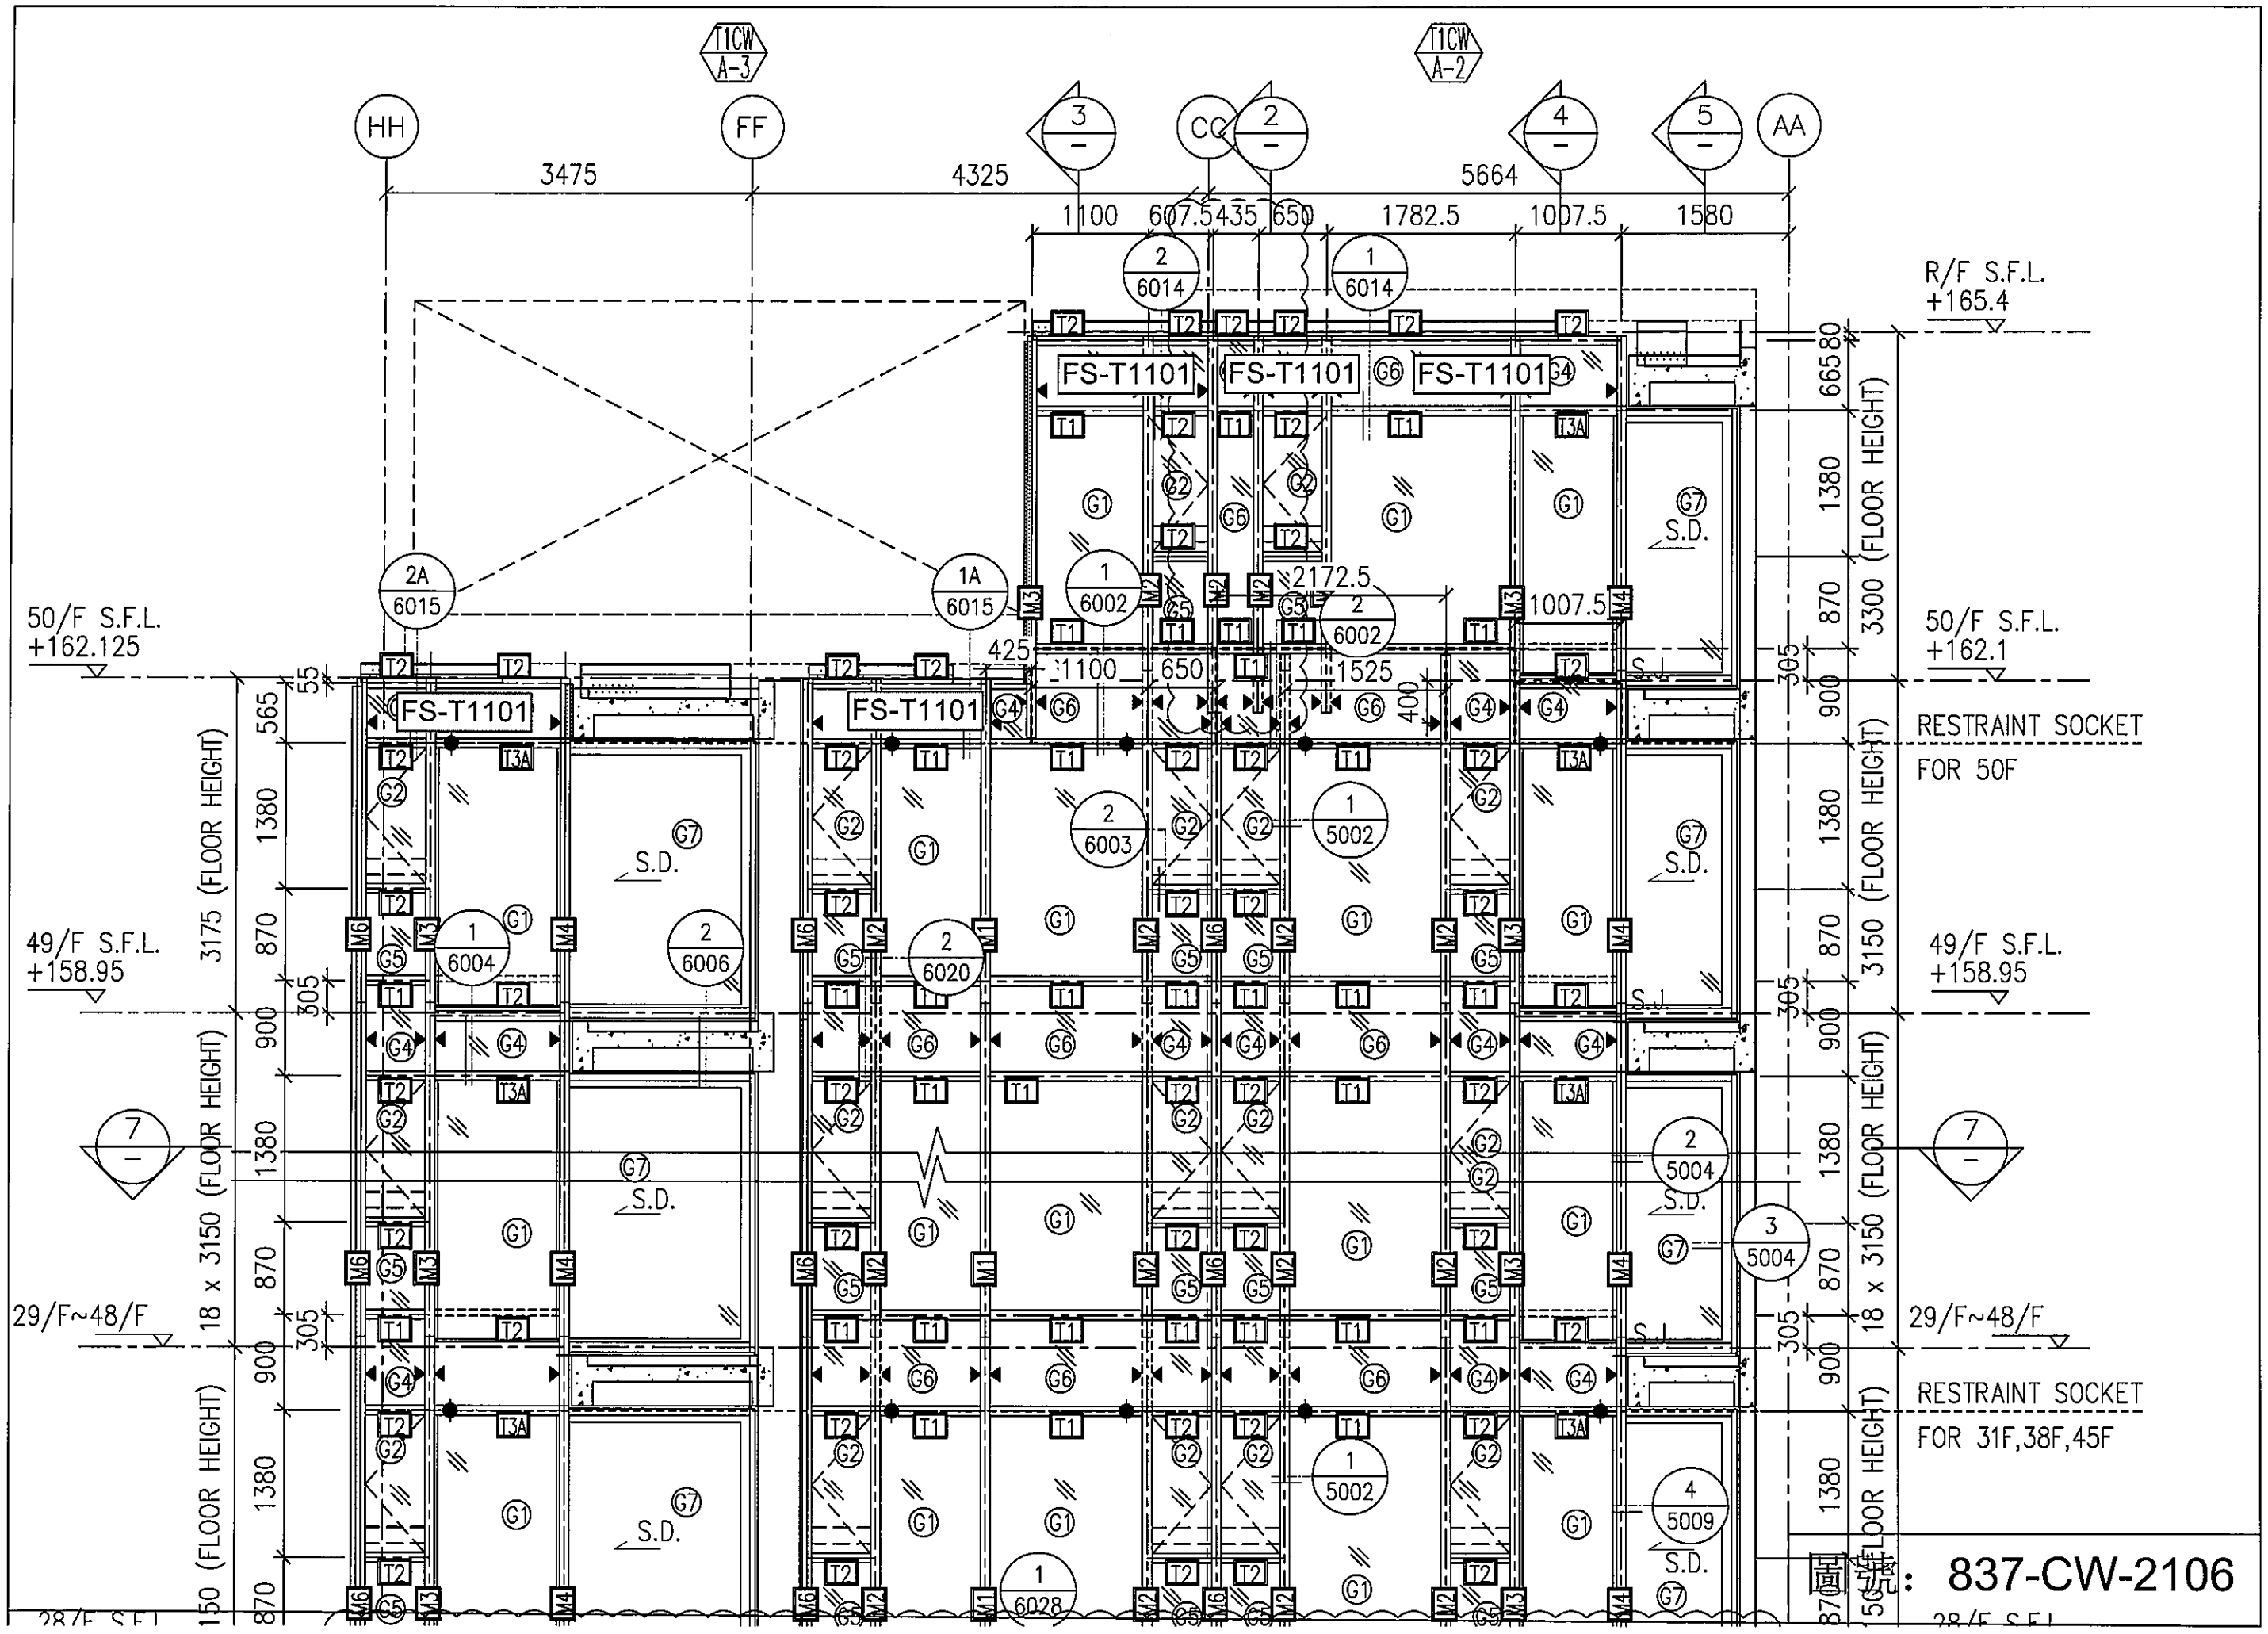

R/F S.F.L.  
+165.4

50/F S.F.L.  
+162.125

50/F S.F.L.  
+162.1

49/F S.F.L.  
+158.95

RESTRAINT SOCKET  
FOR 50F

49/F S.F.L.  
+158.95

29/F~48/F

7


29/F~48/F

RESTRAINT SOCKET  
FOR 31F,38F,45F


837-CW-2106


28/F S.F.L.

28/F S.F.L.

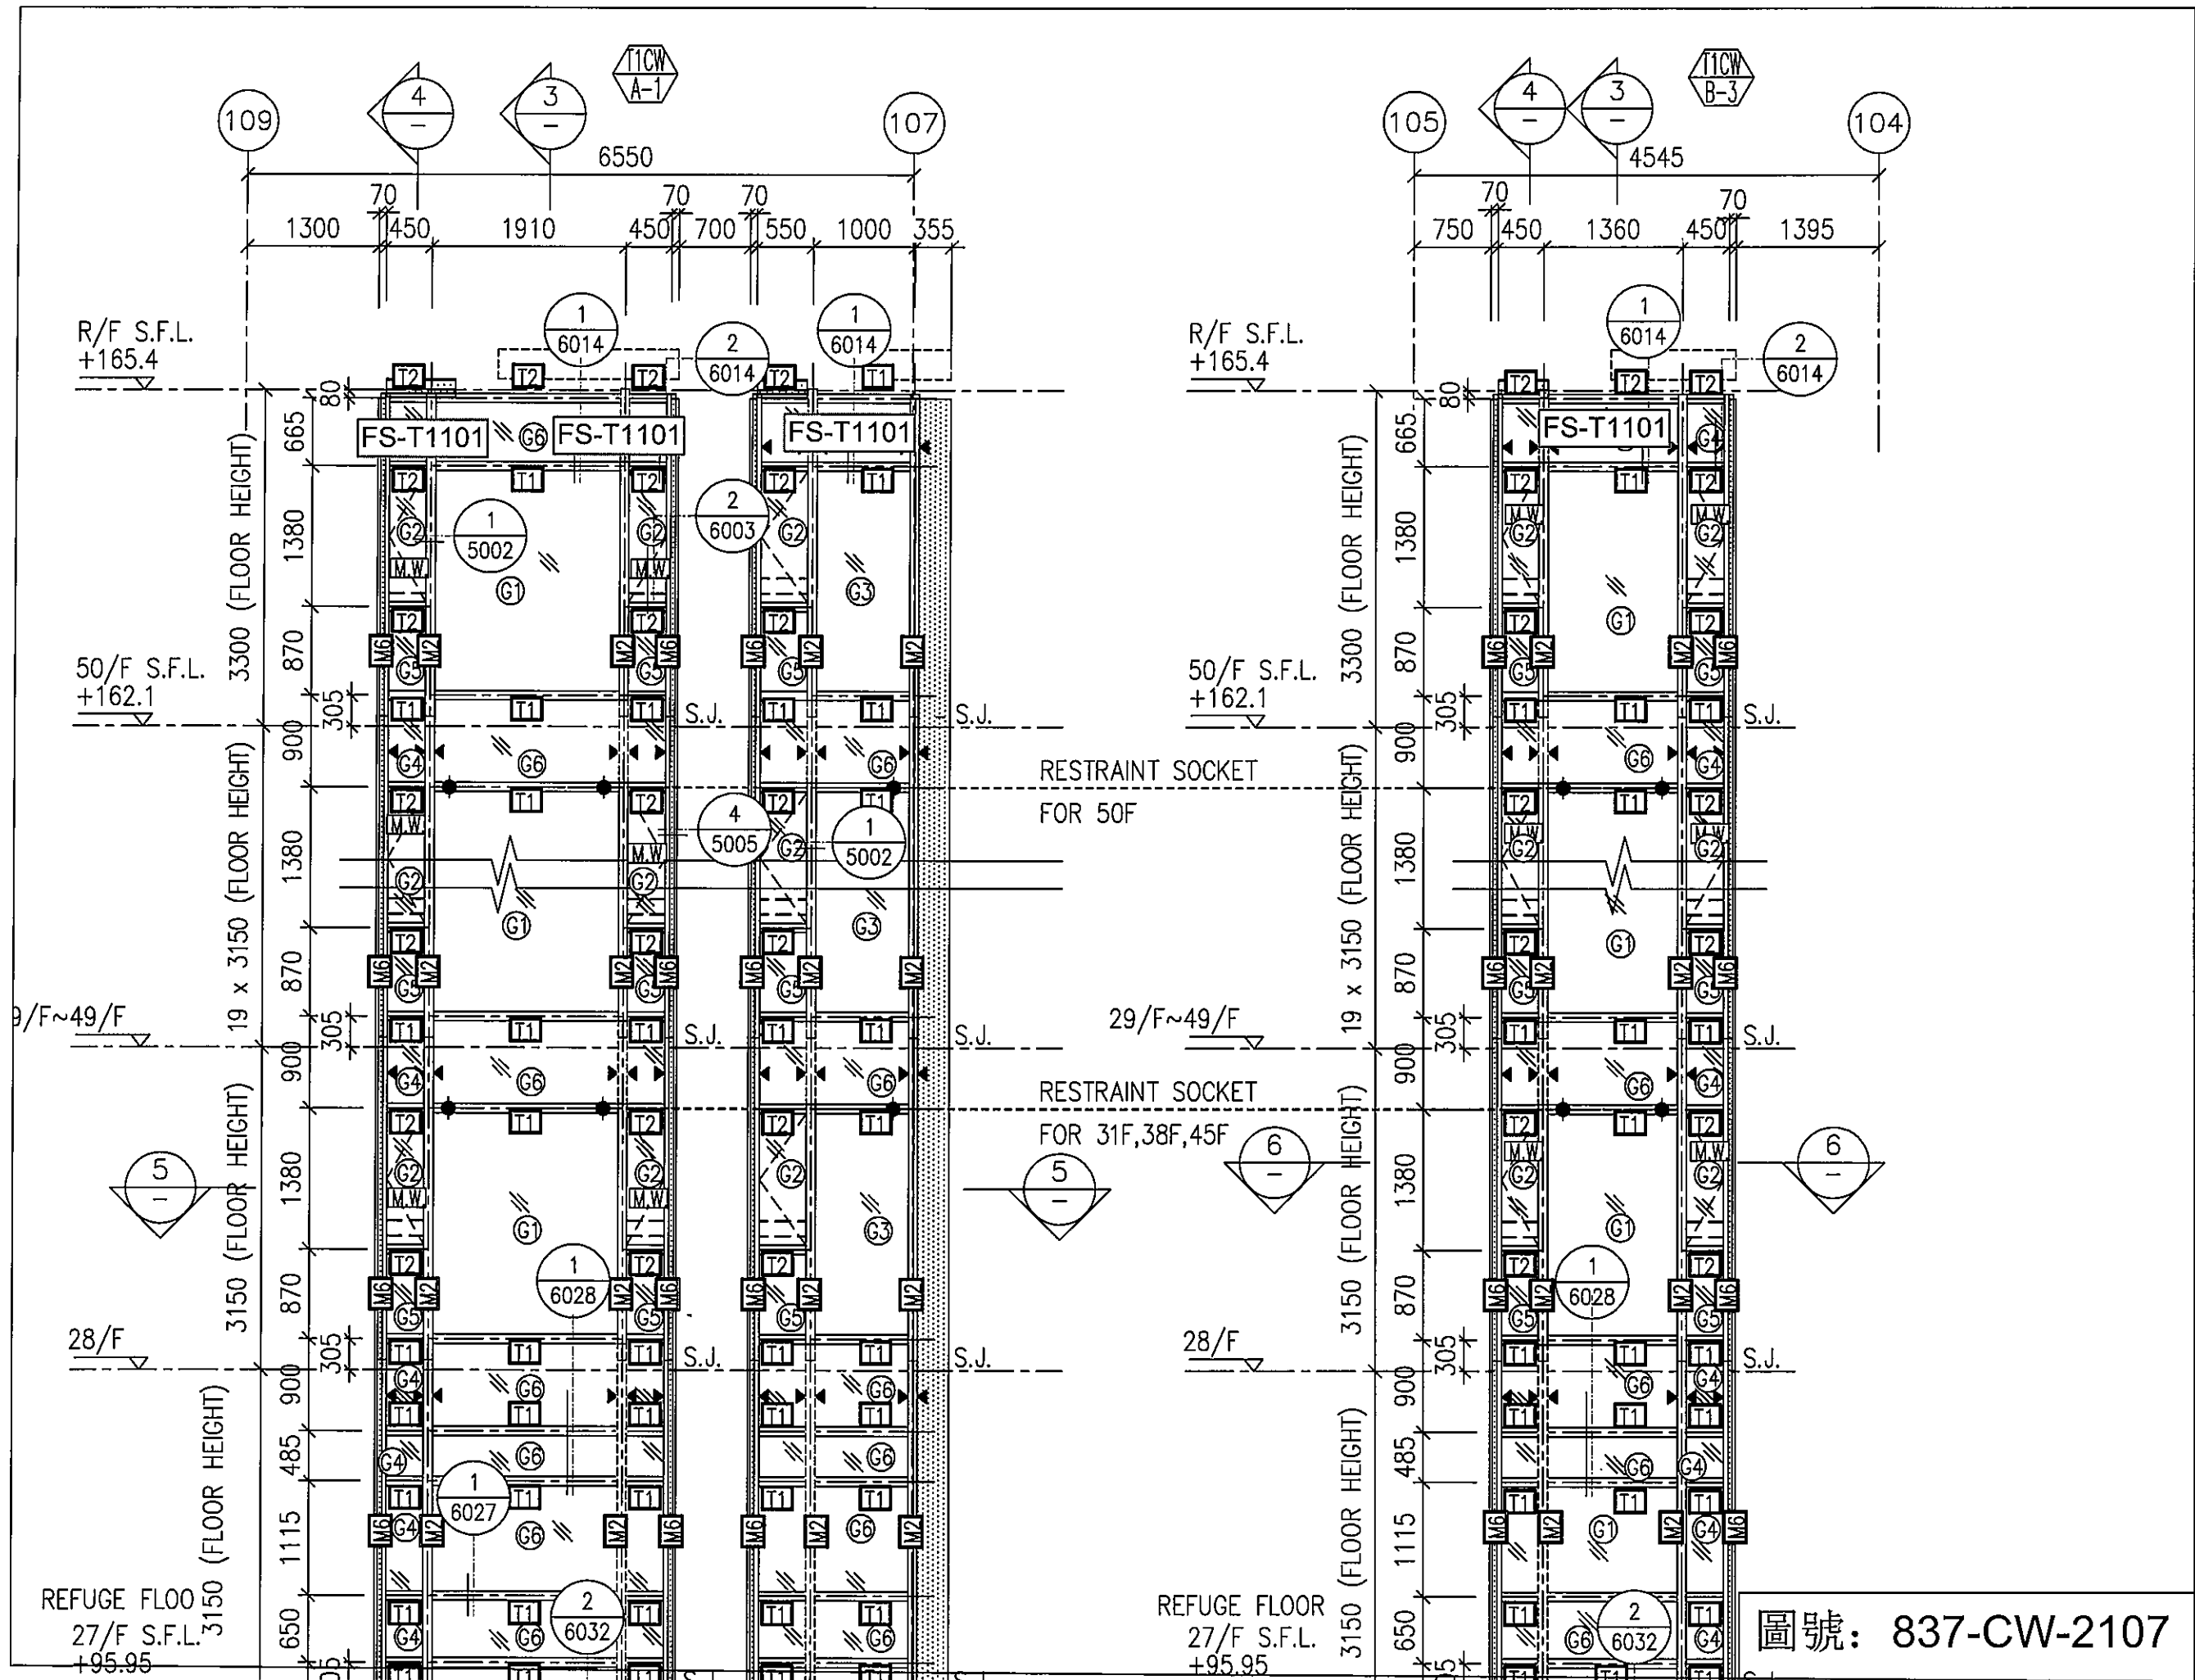


圖號: 837-CW-2107

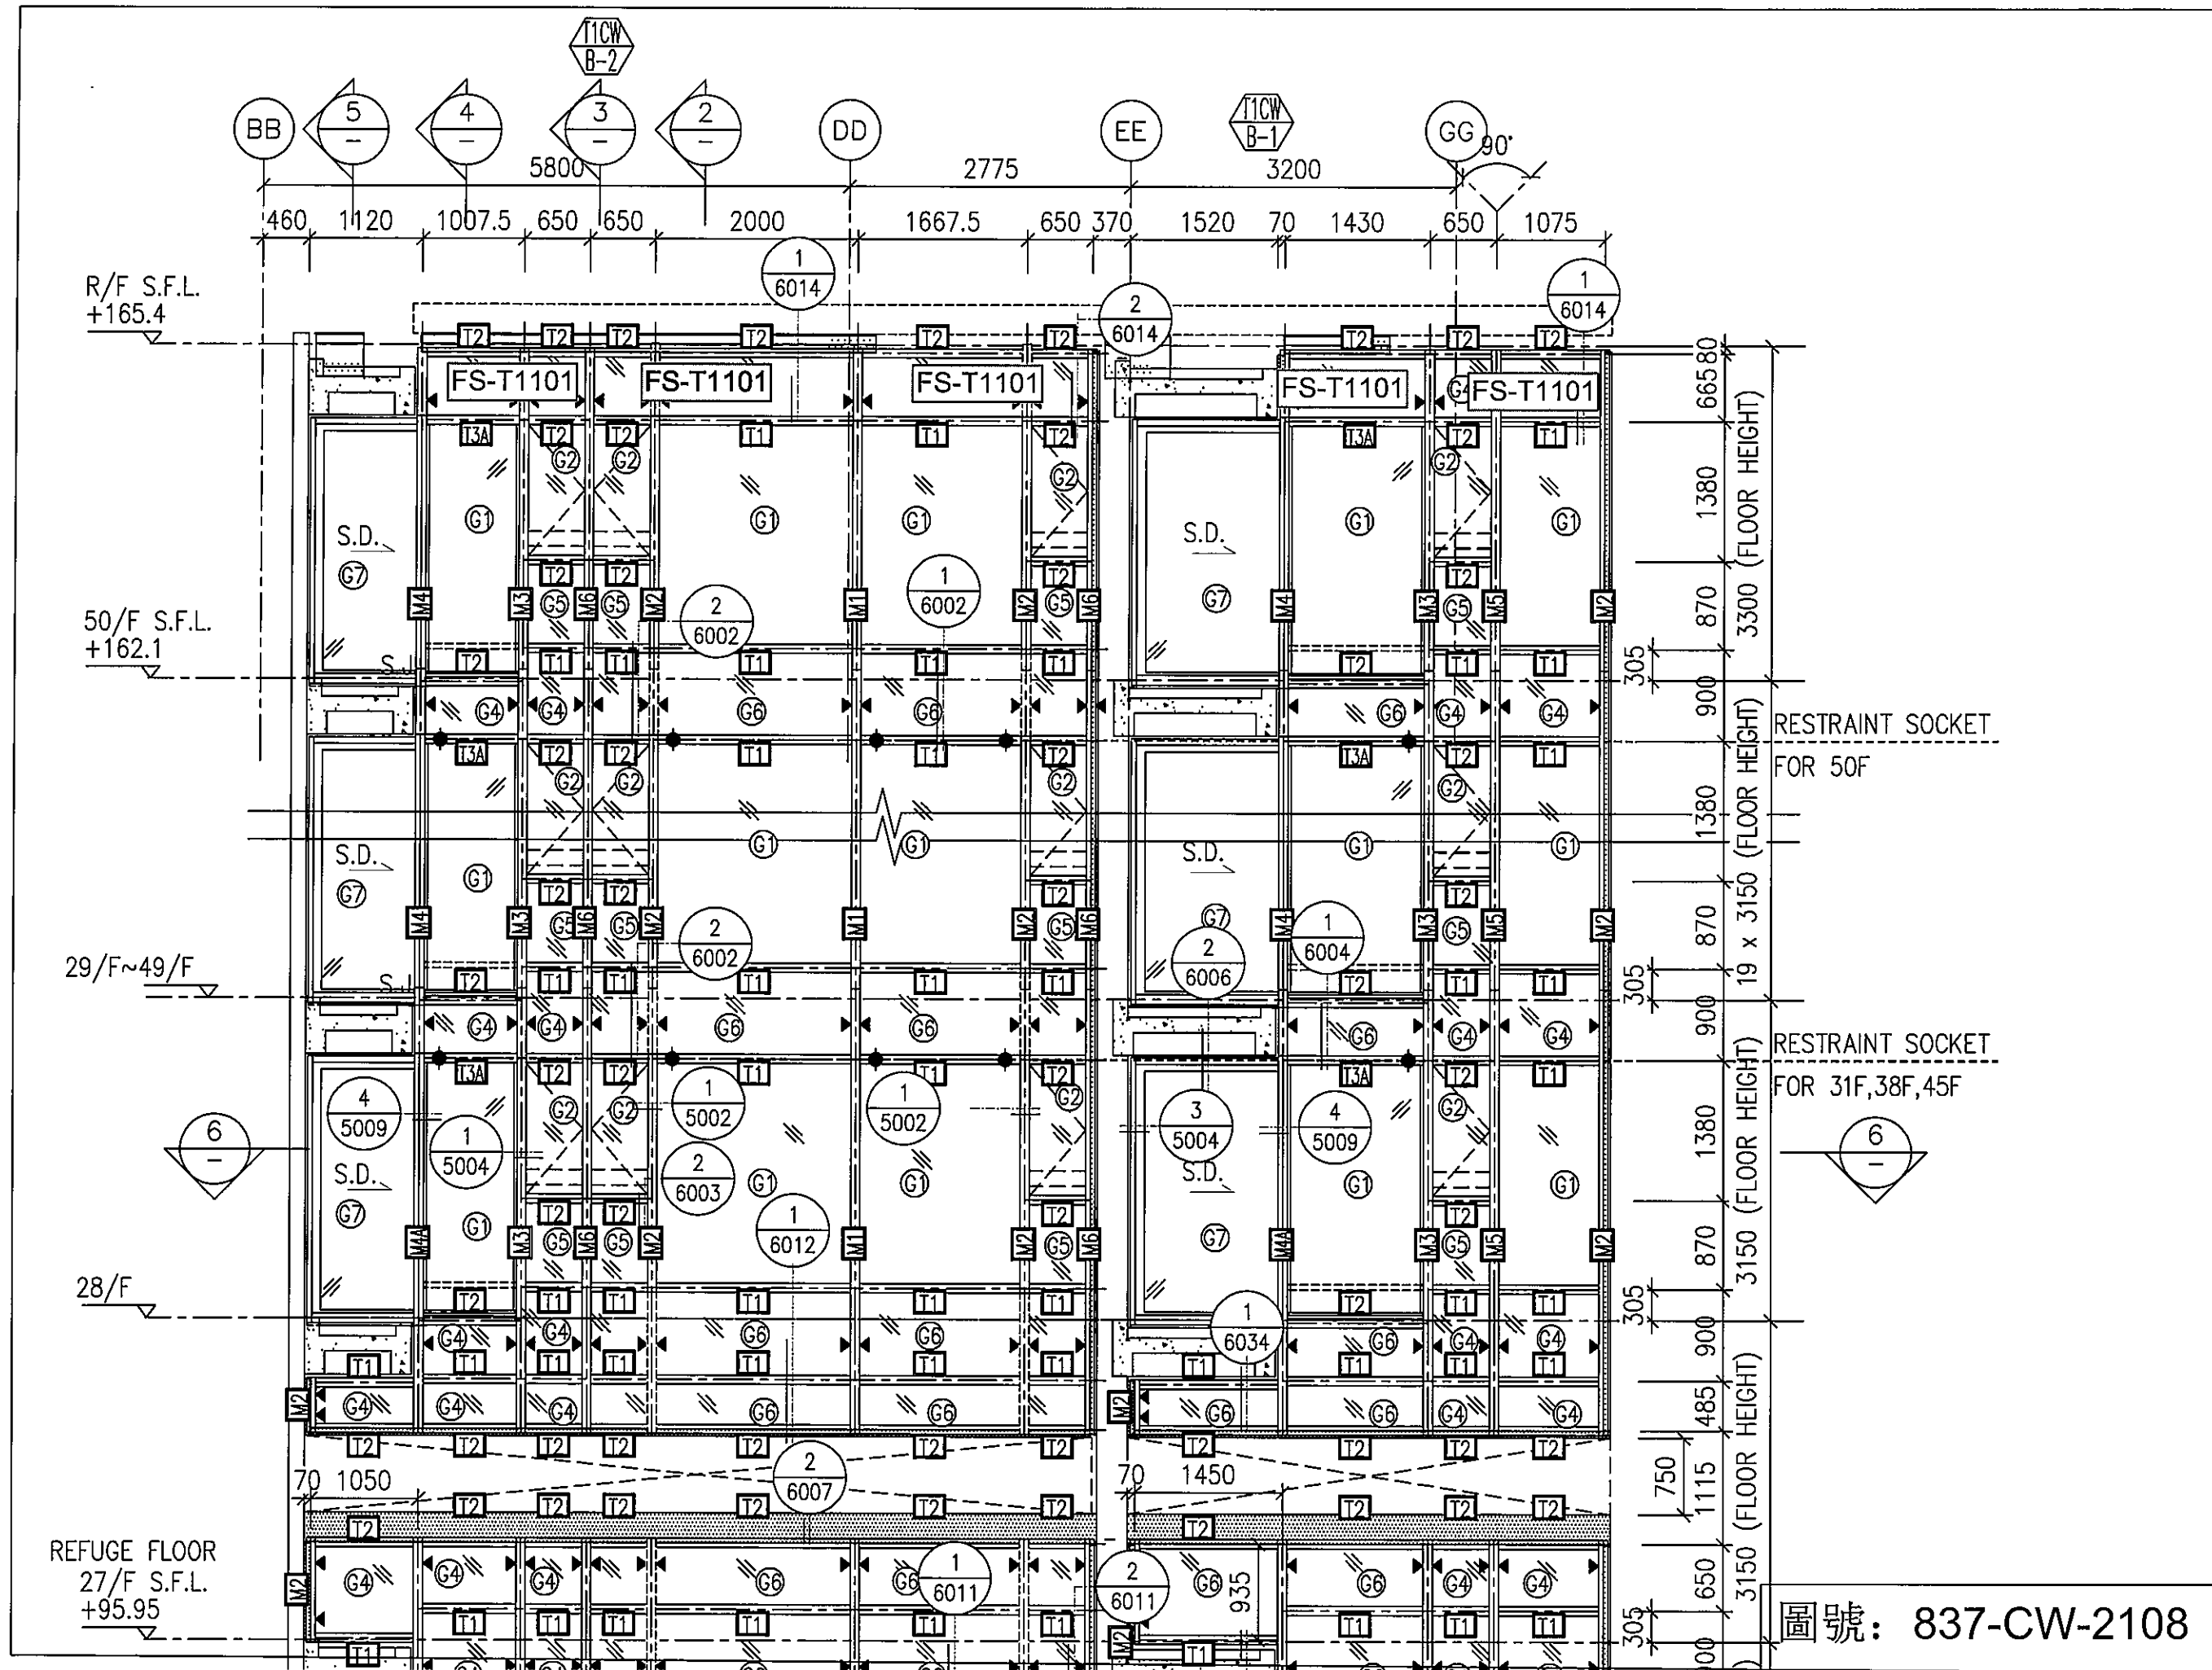


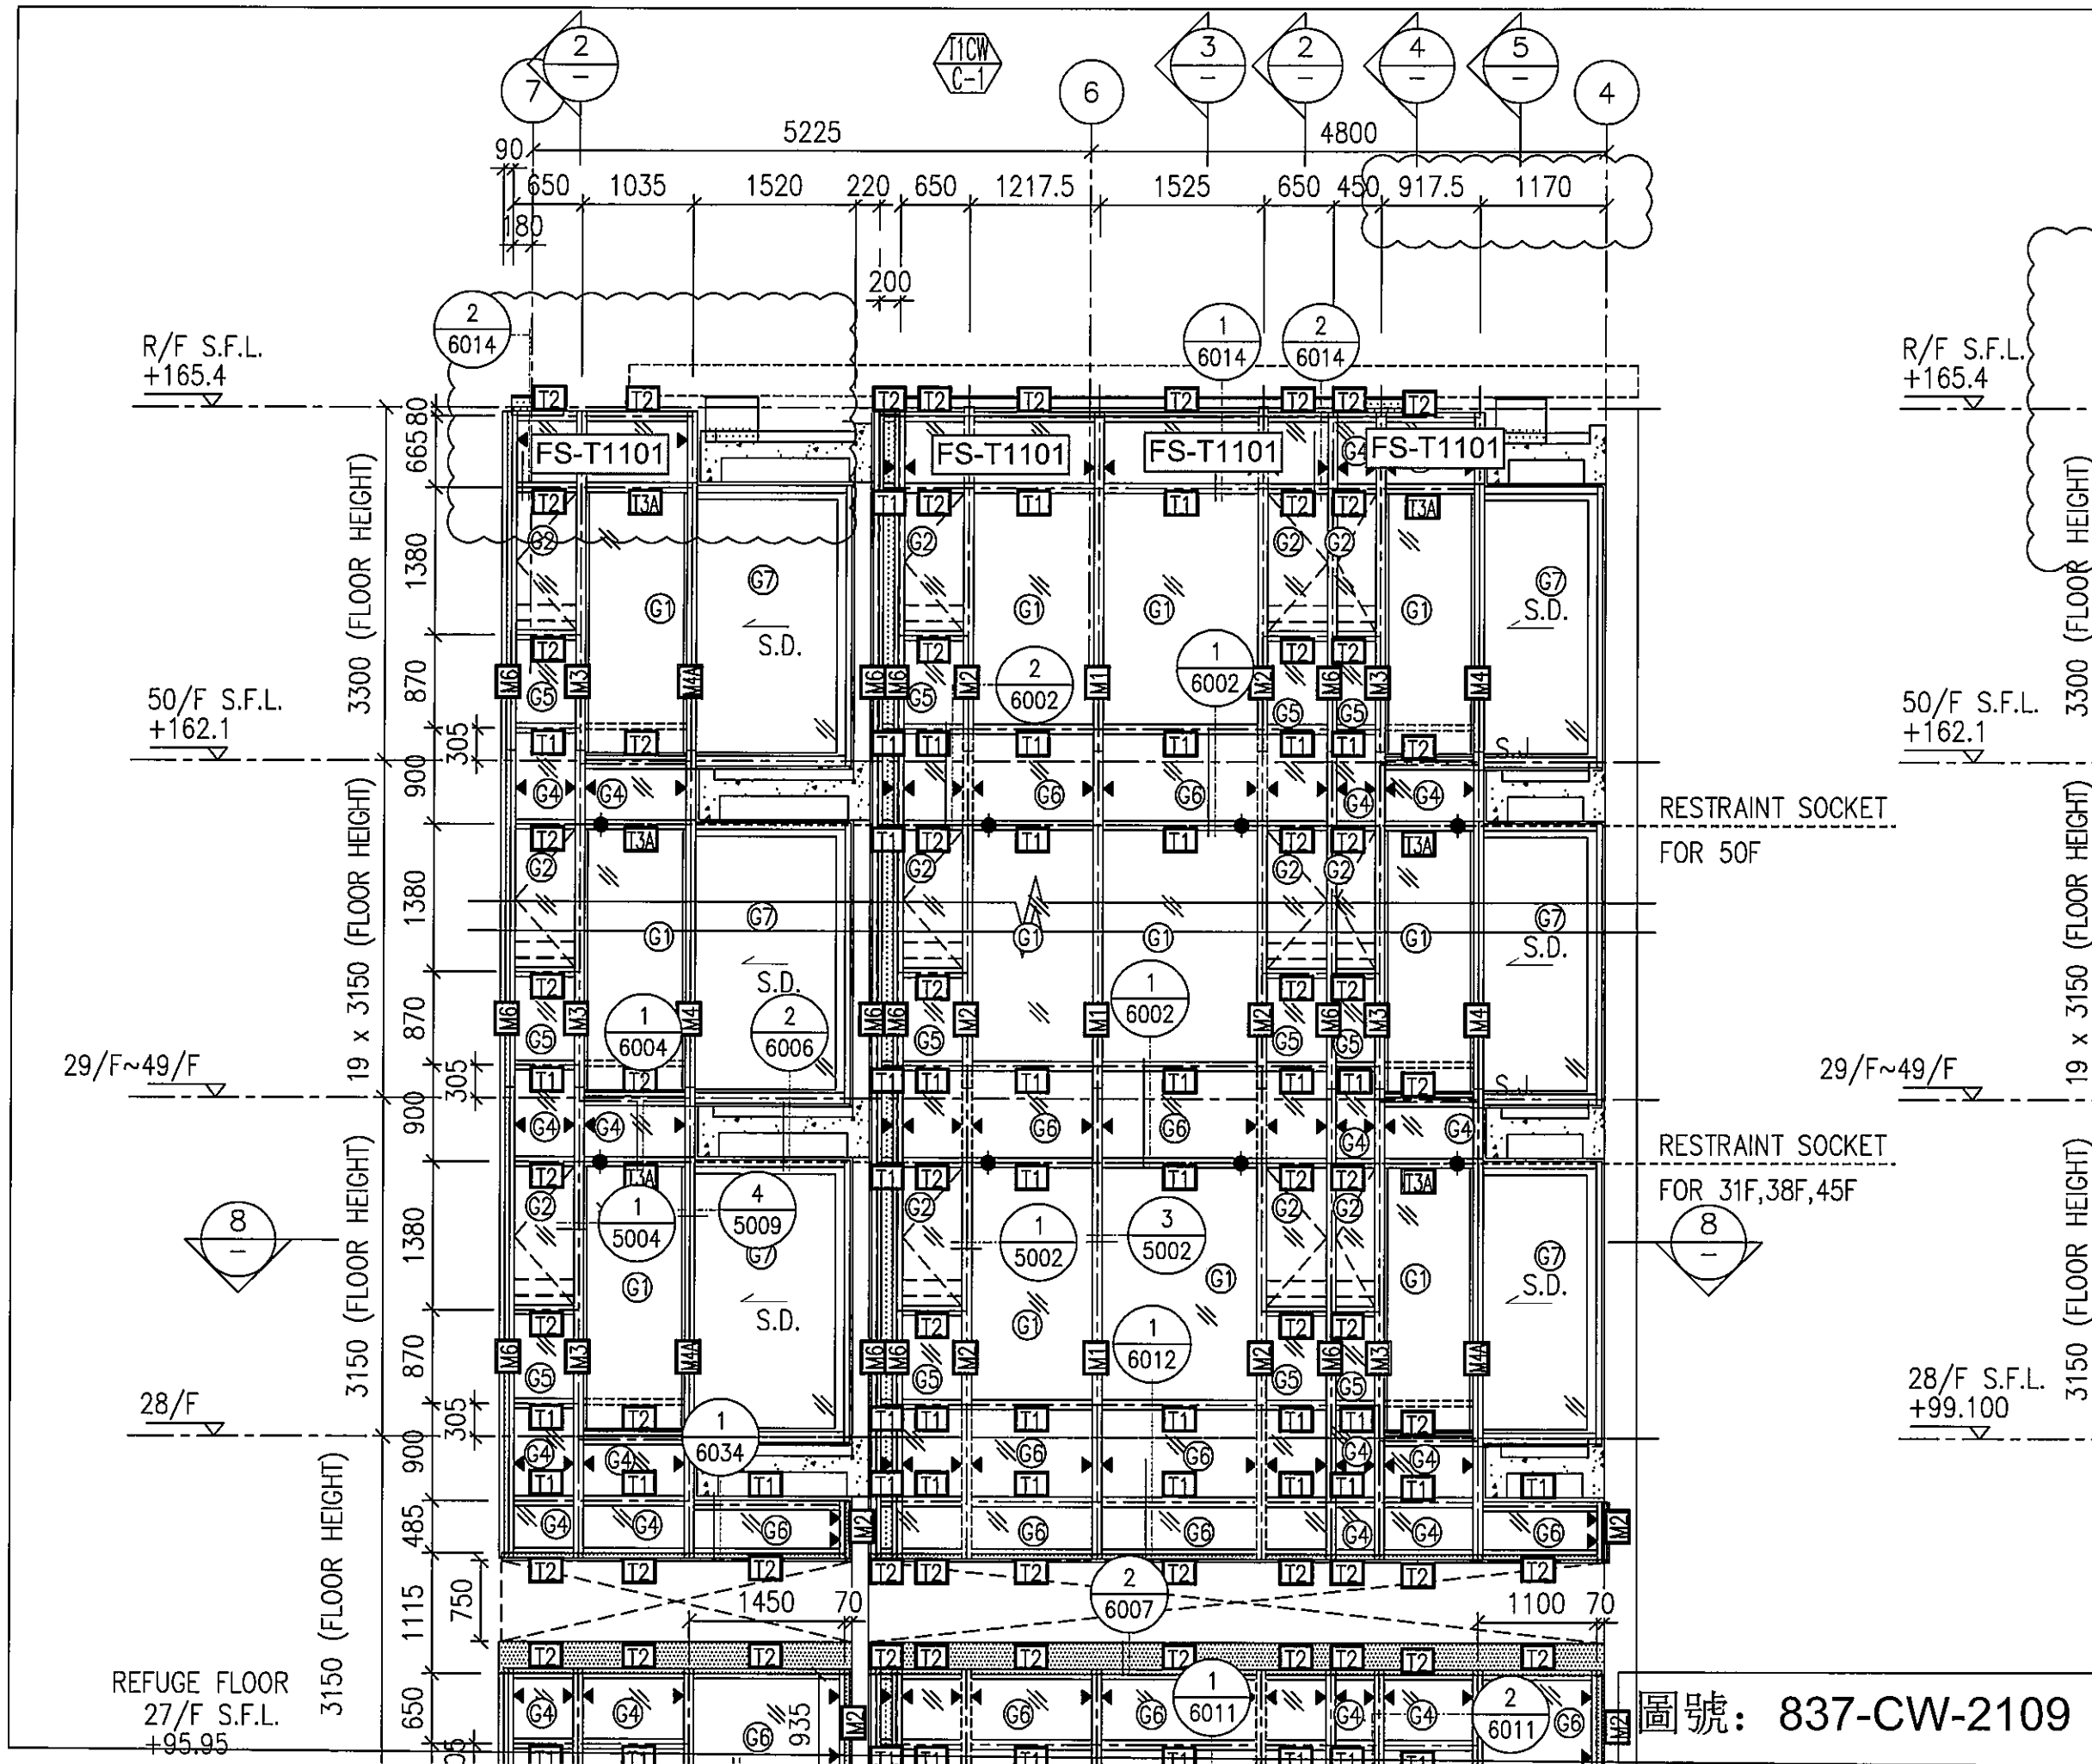


圖號: 837-CW-2109

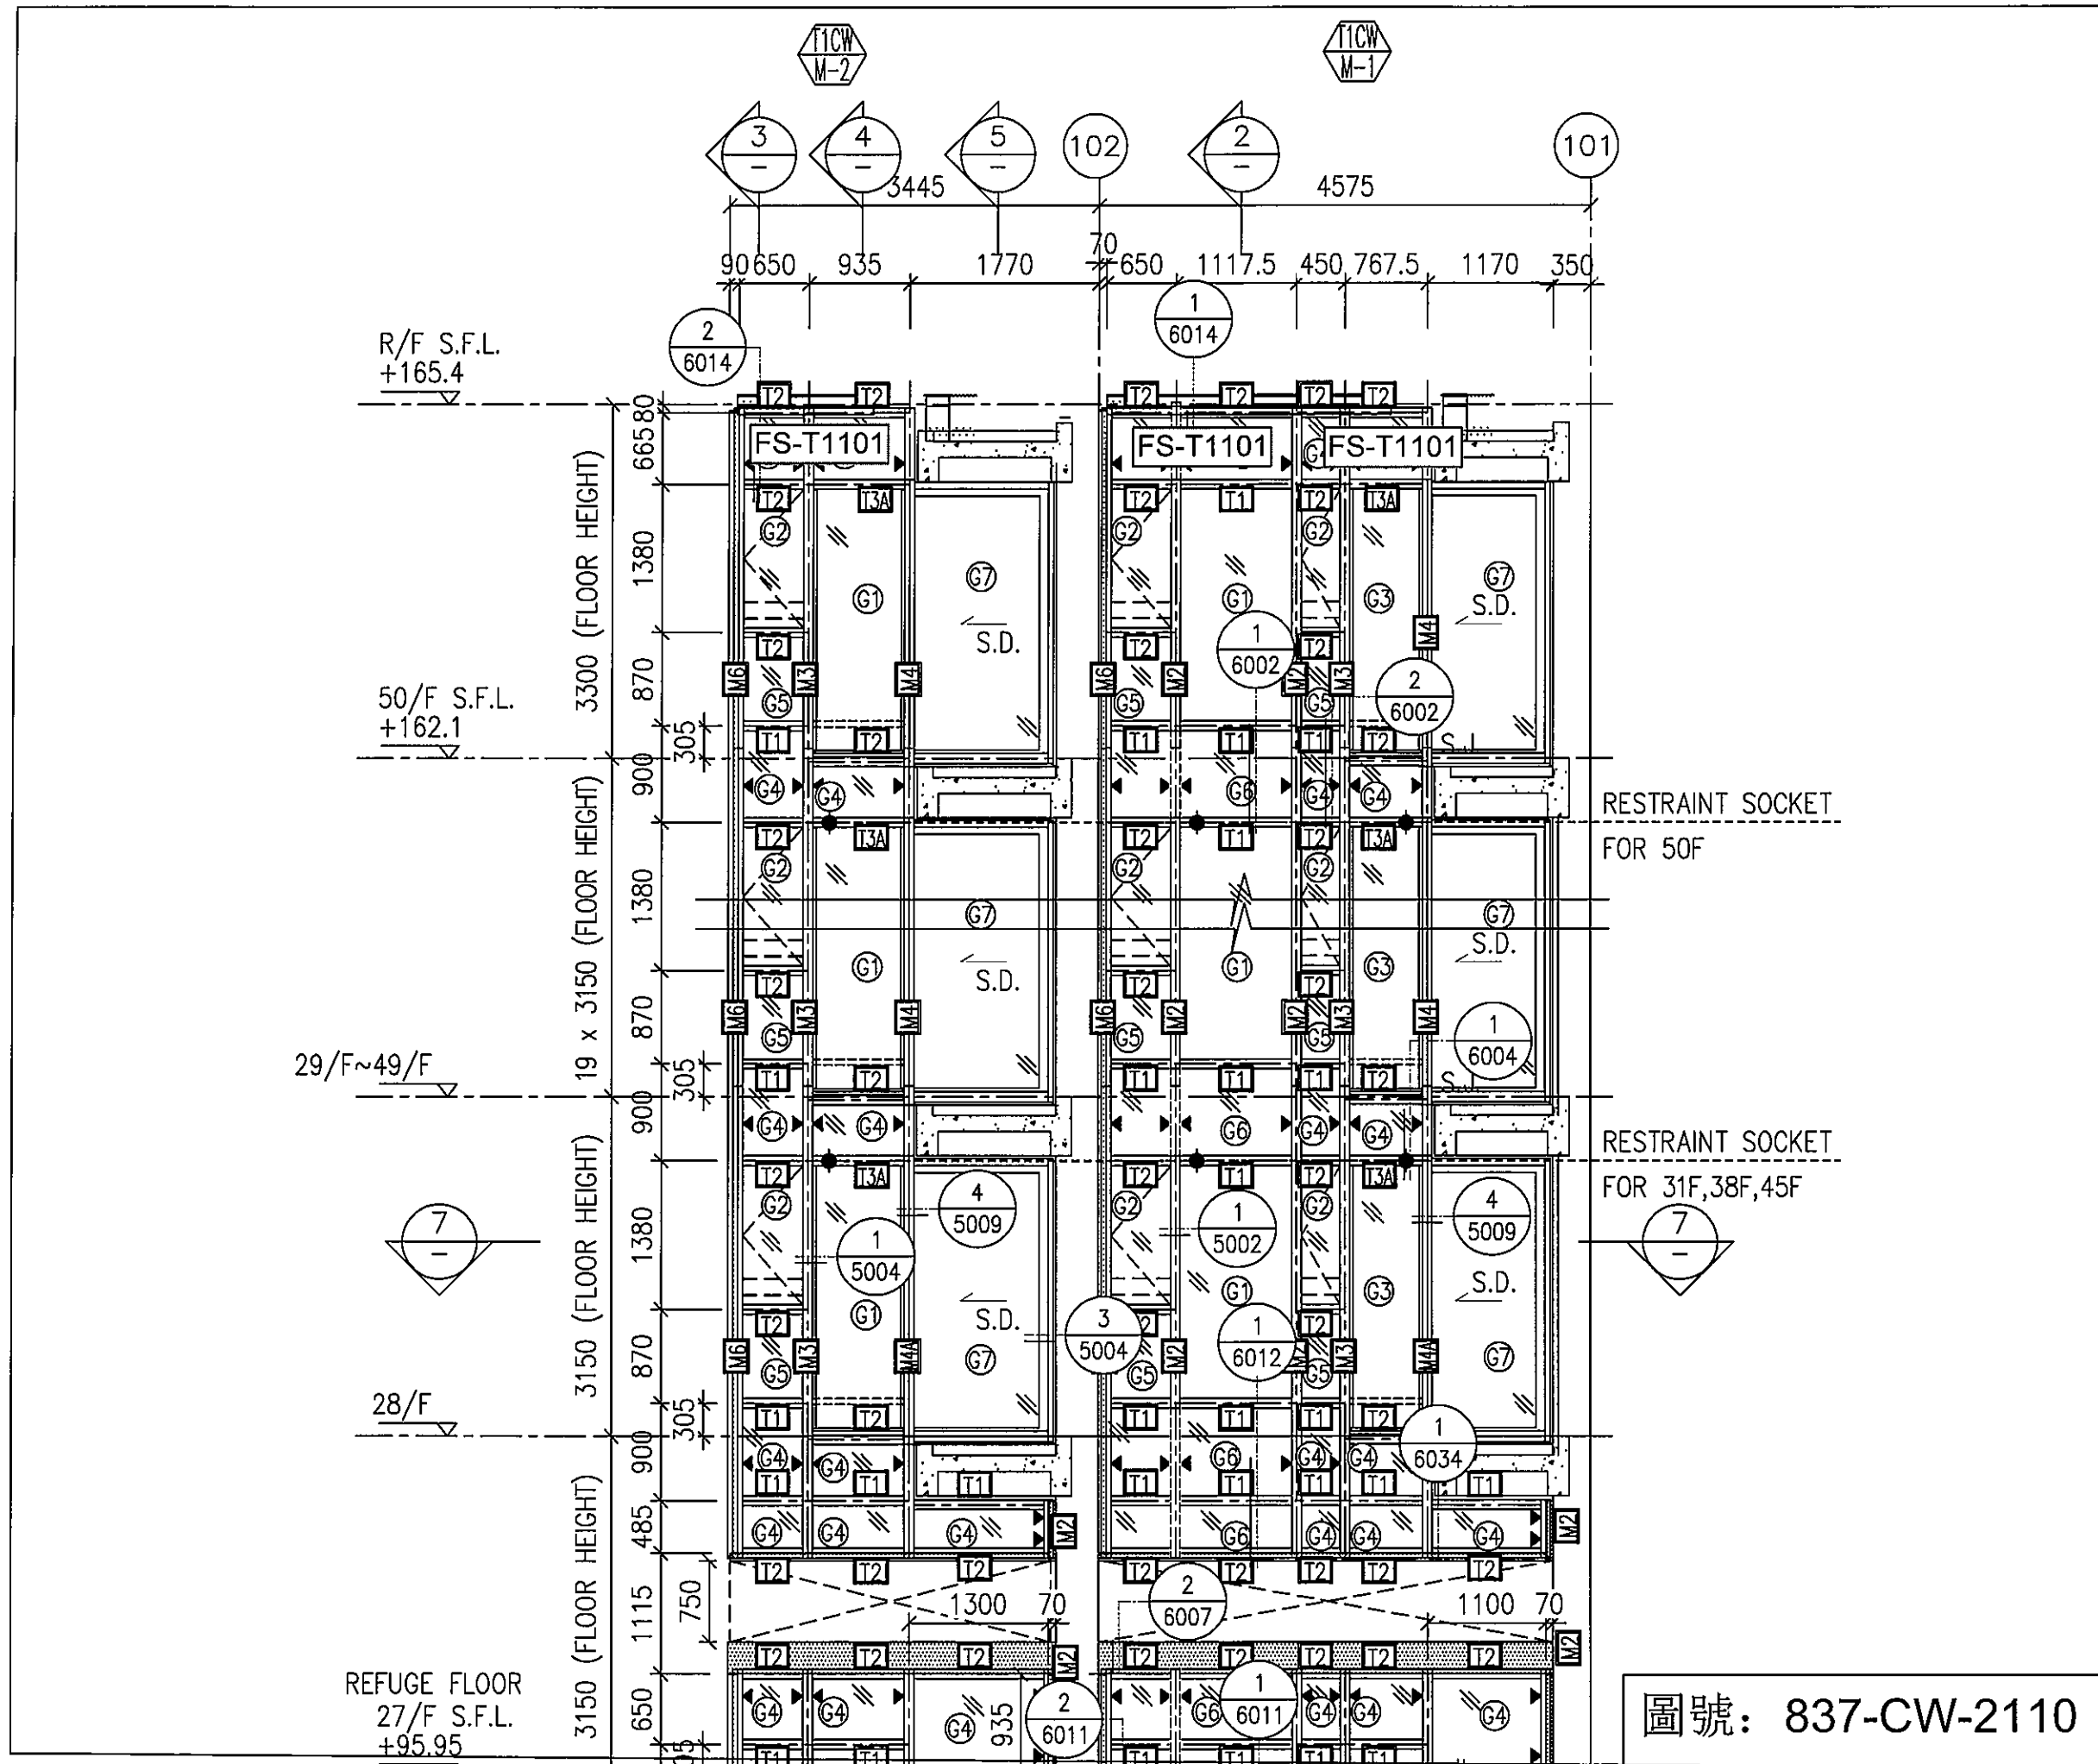


圖號: 837-CW-2110

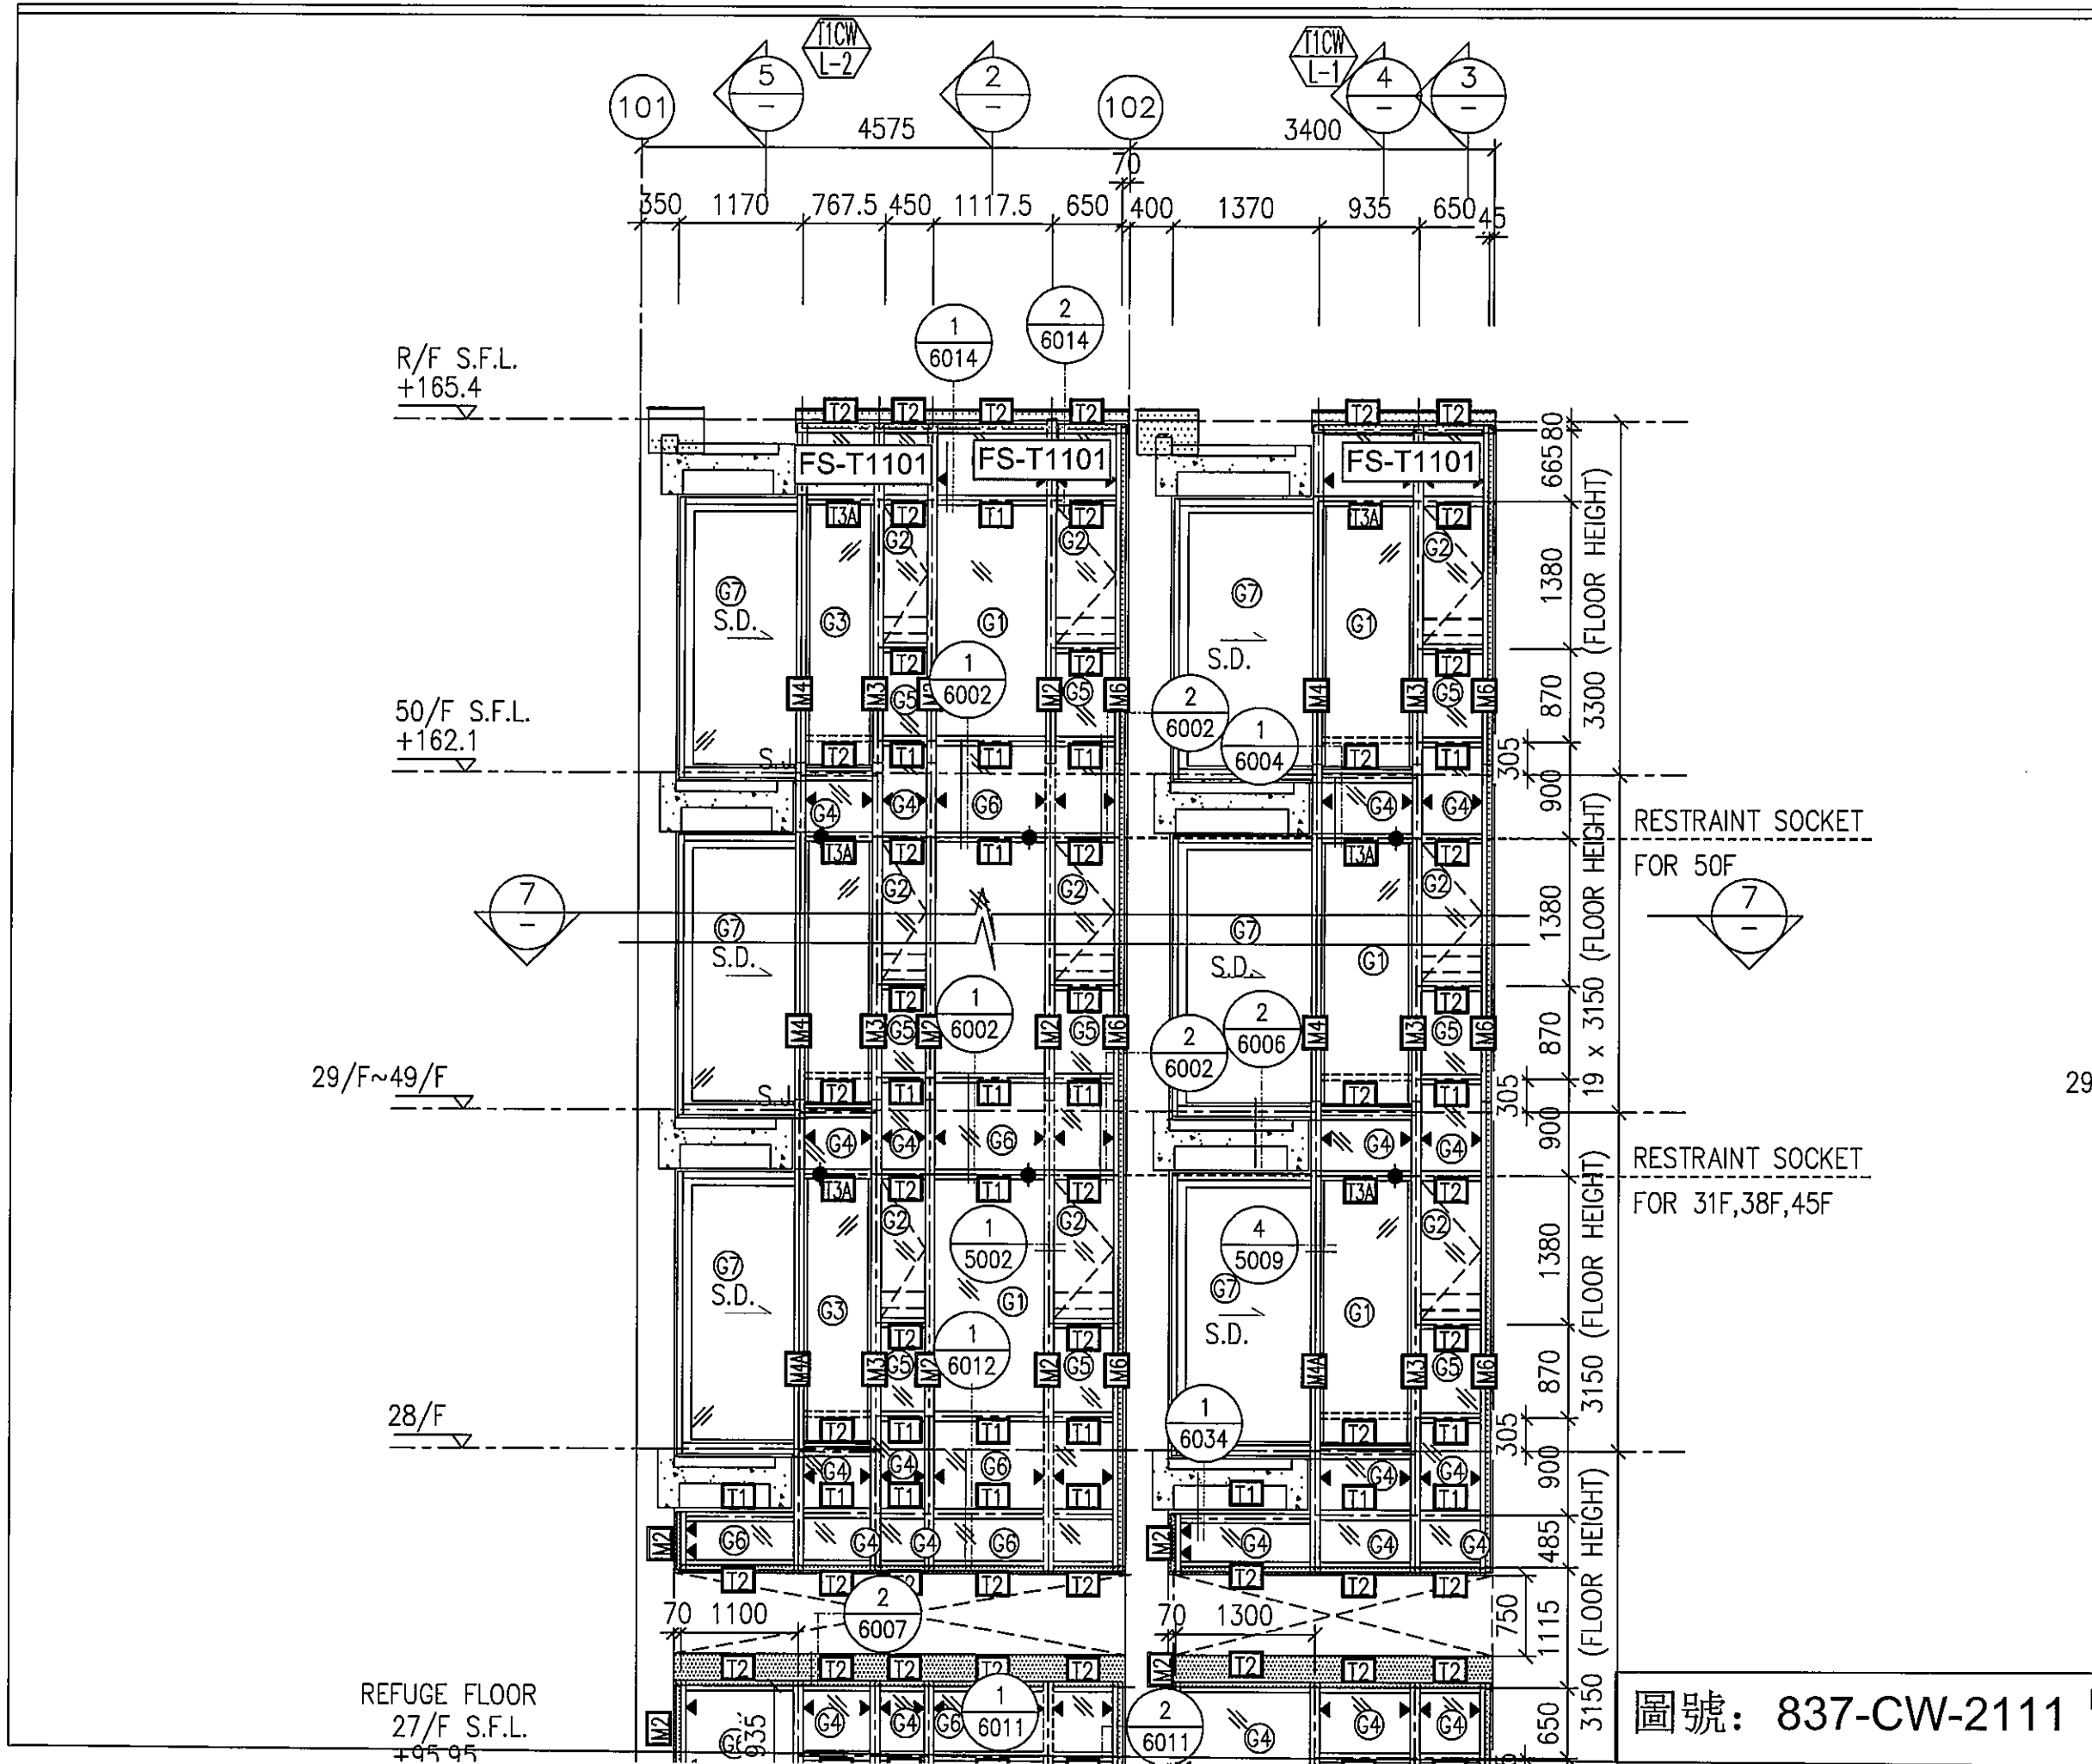


圖號: 837-CW-2111

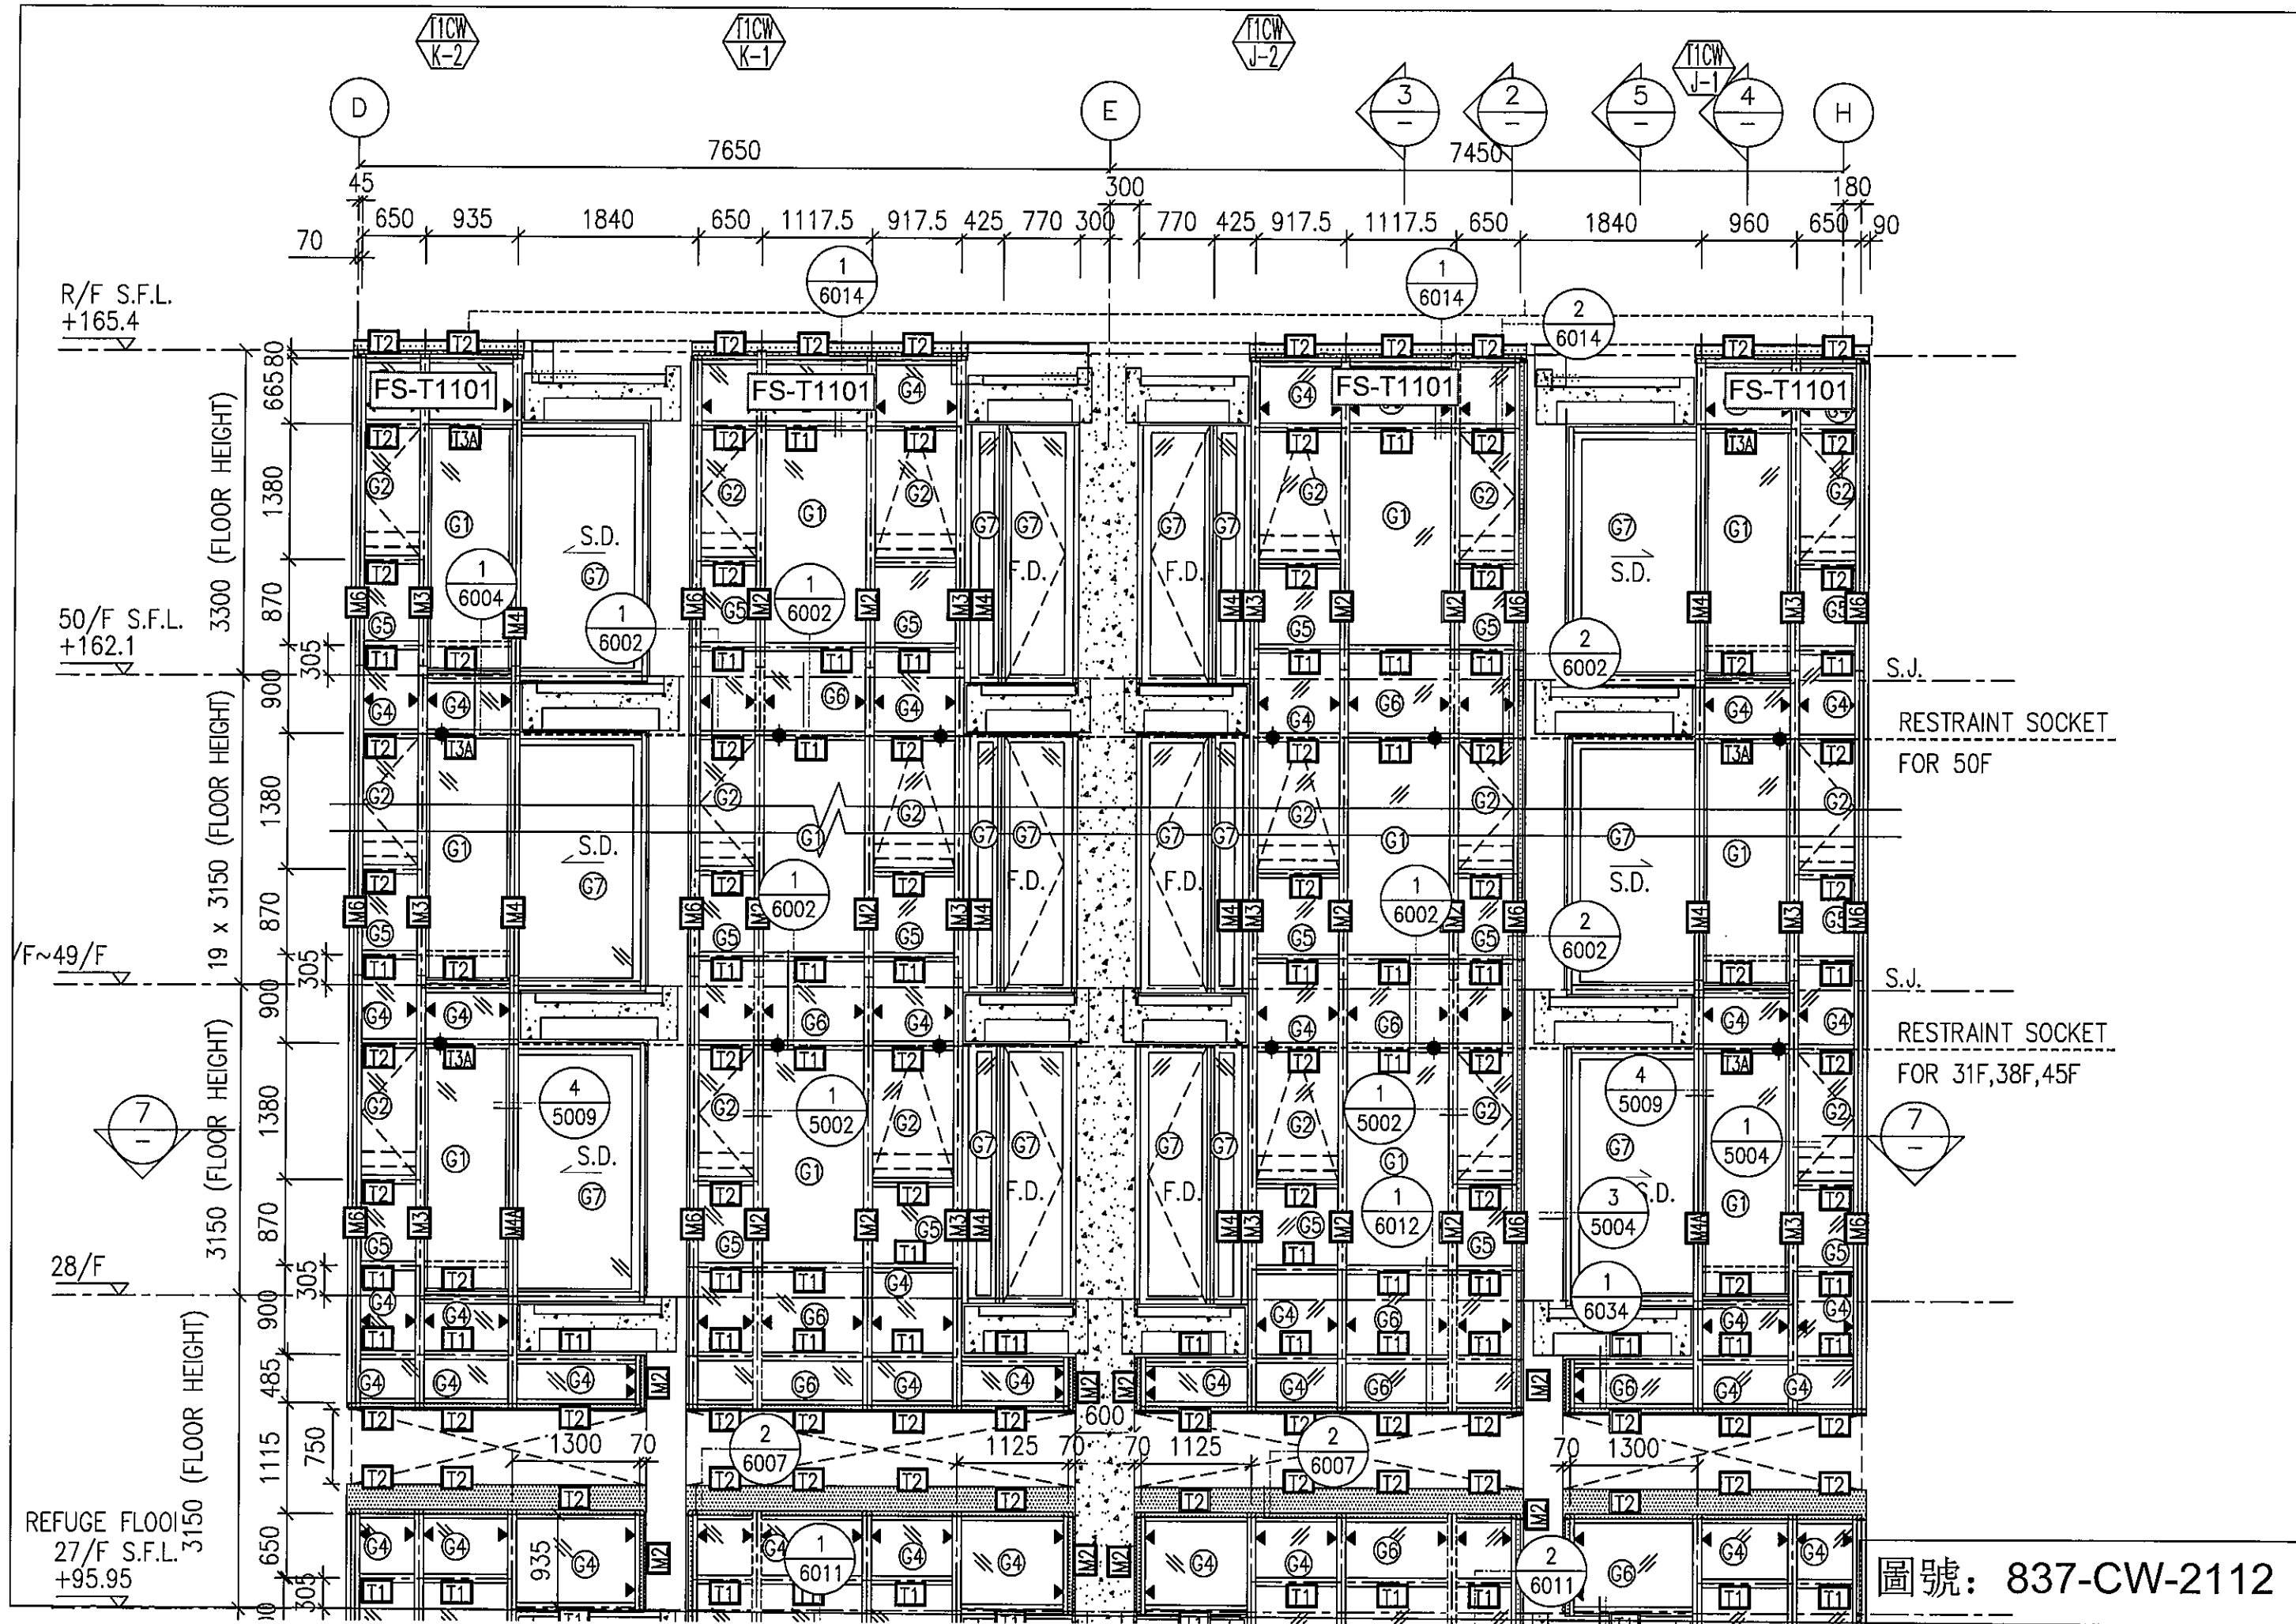

圖號: 837-CW-2112

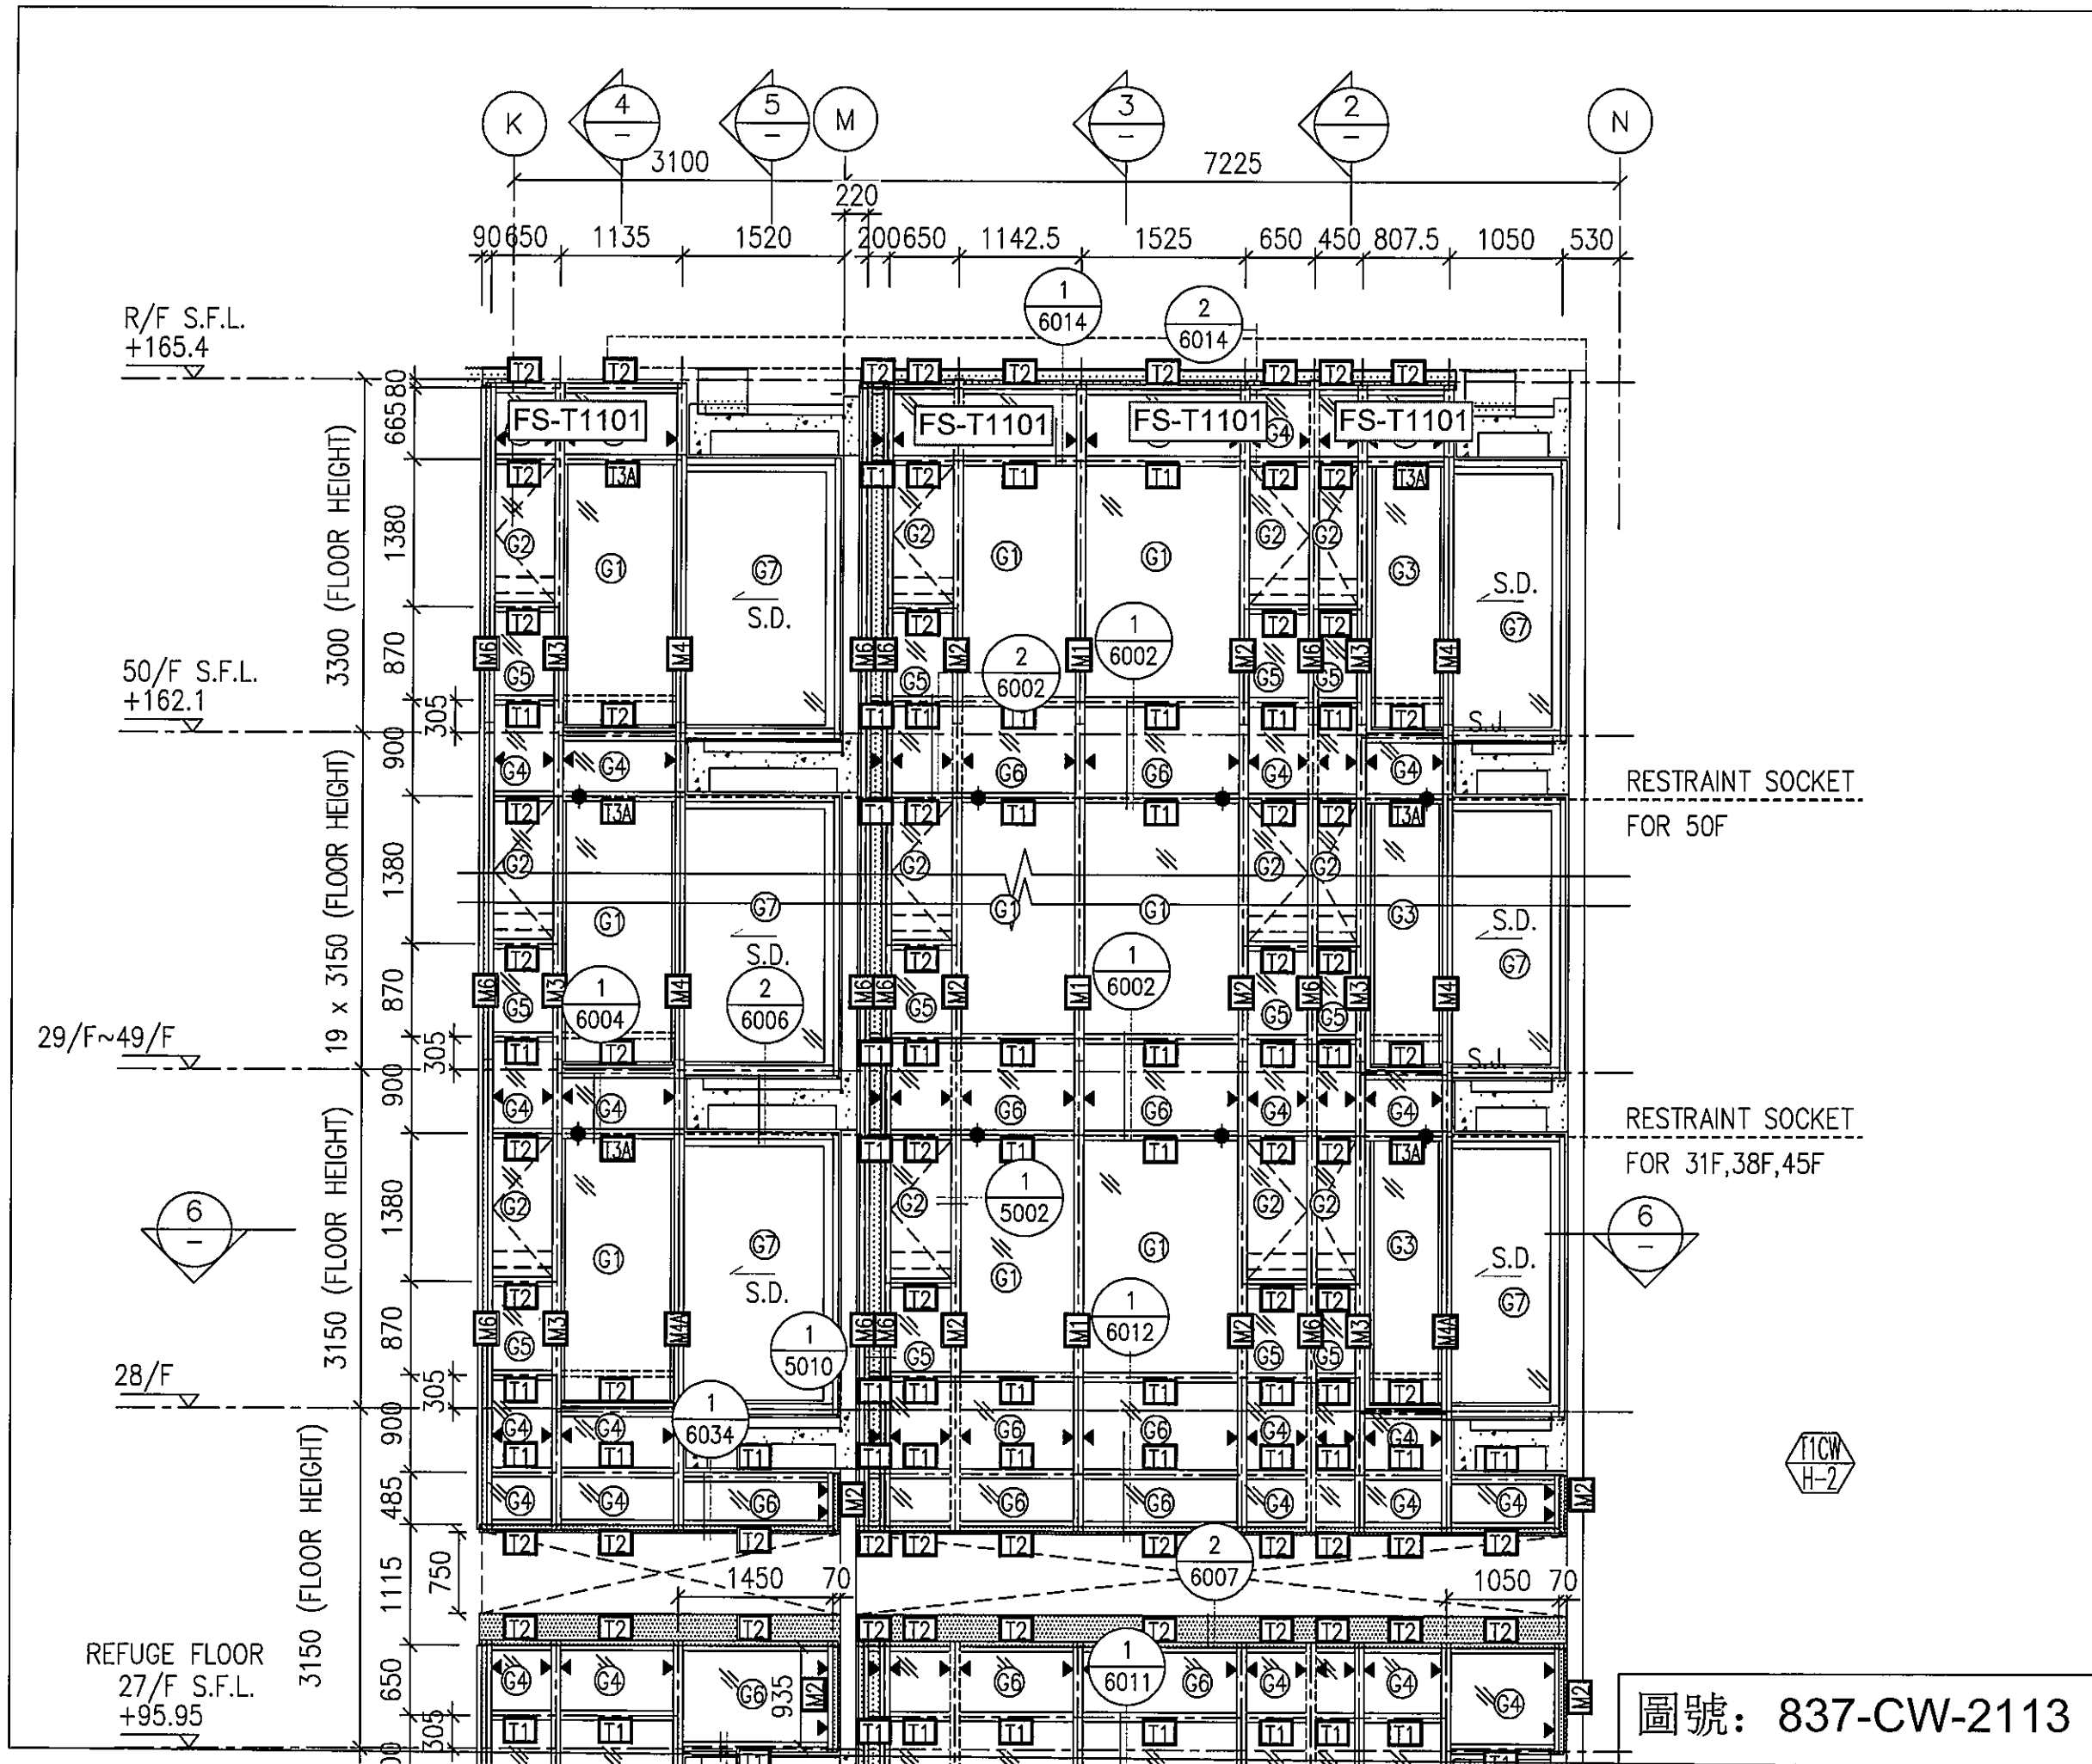


圖號: 837-CW-2113

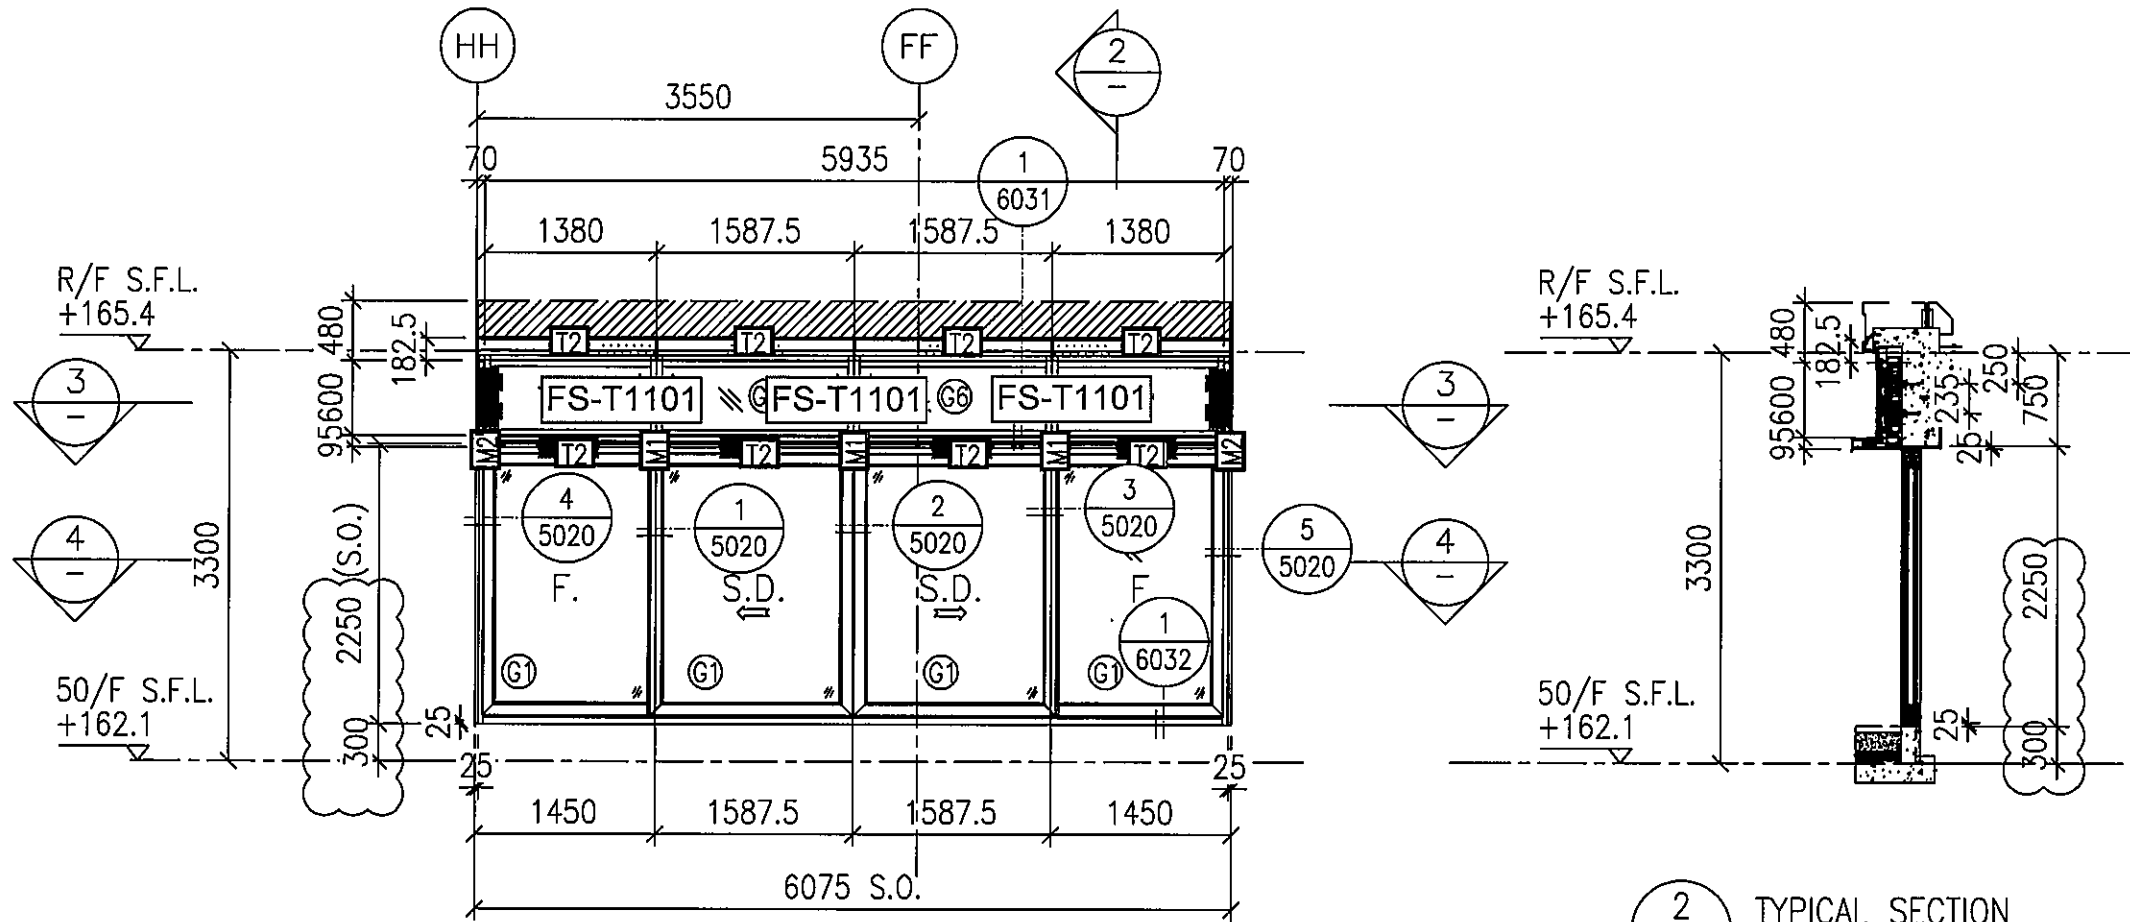



1 PART ELEVATION FOR CURTAIN WALL

2 TYPICAL SECTION FOR CURTAIN WALL

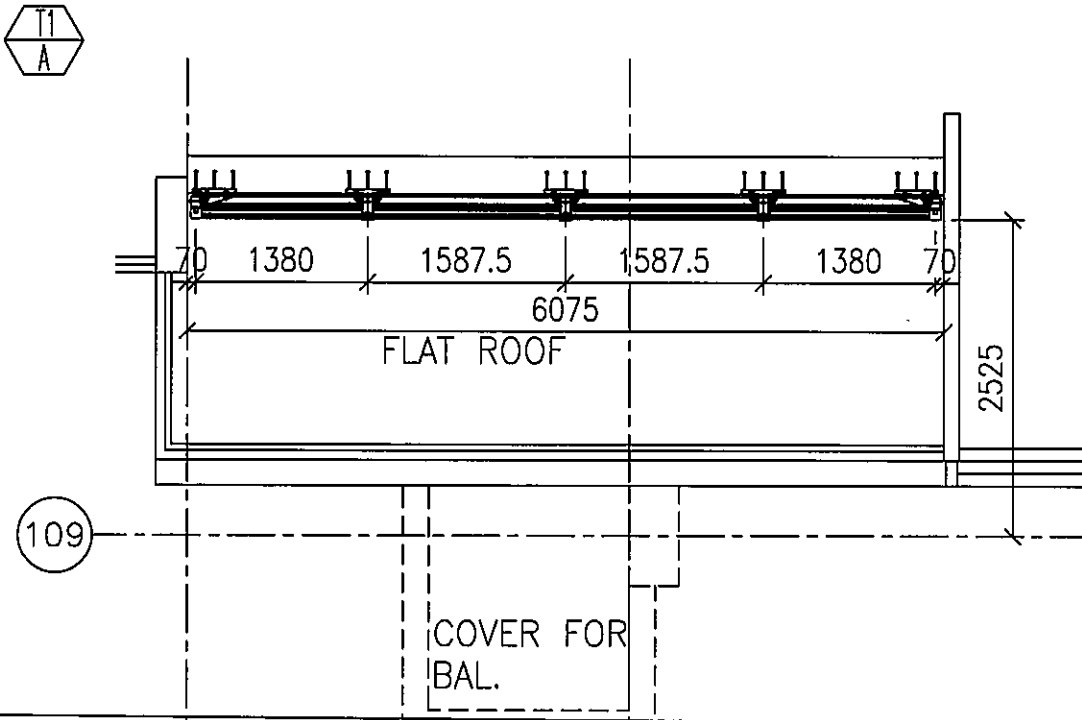


圖號: 837-CW-2114

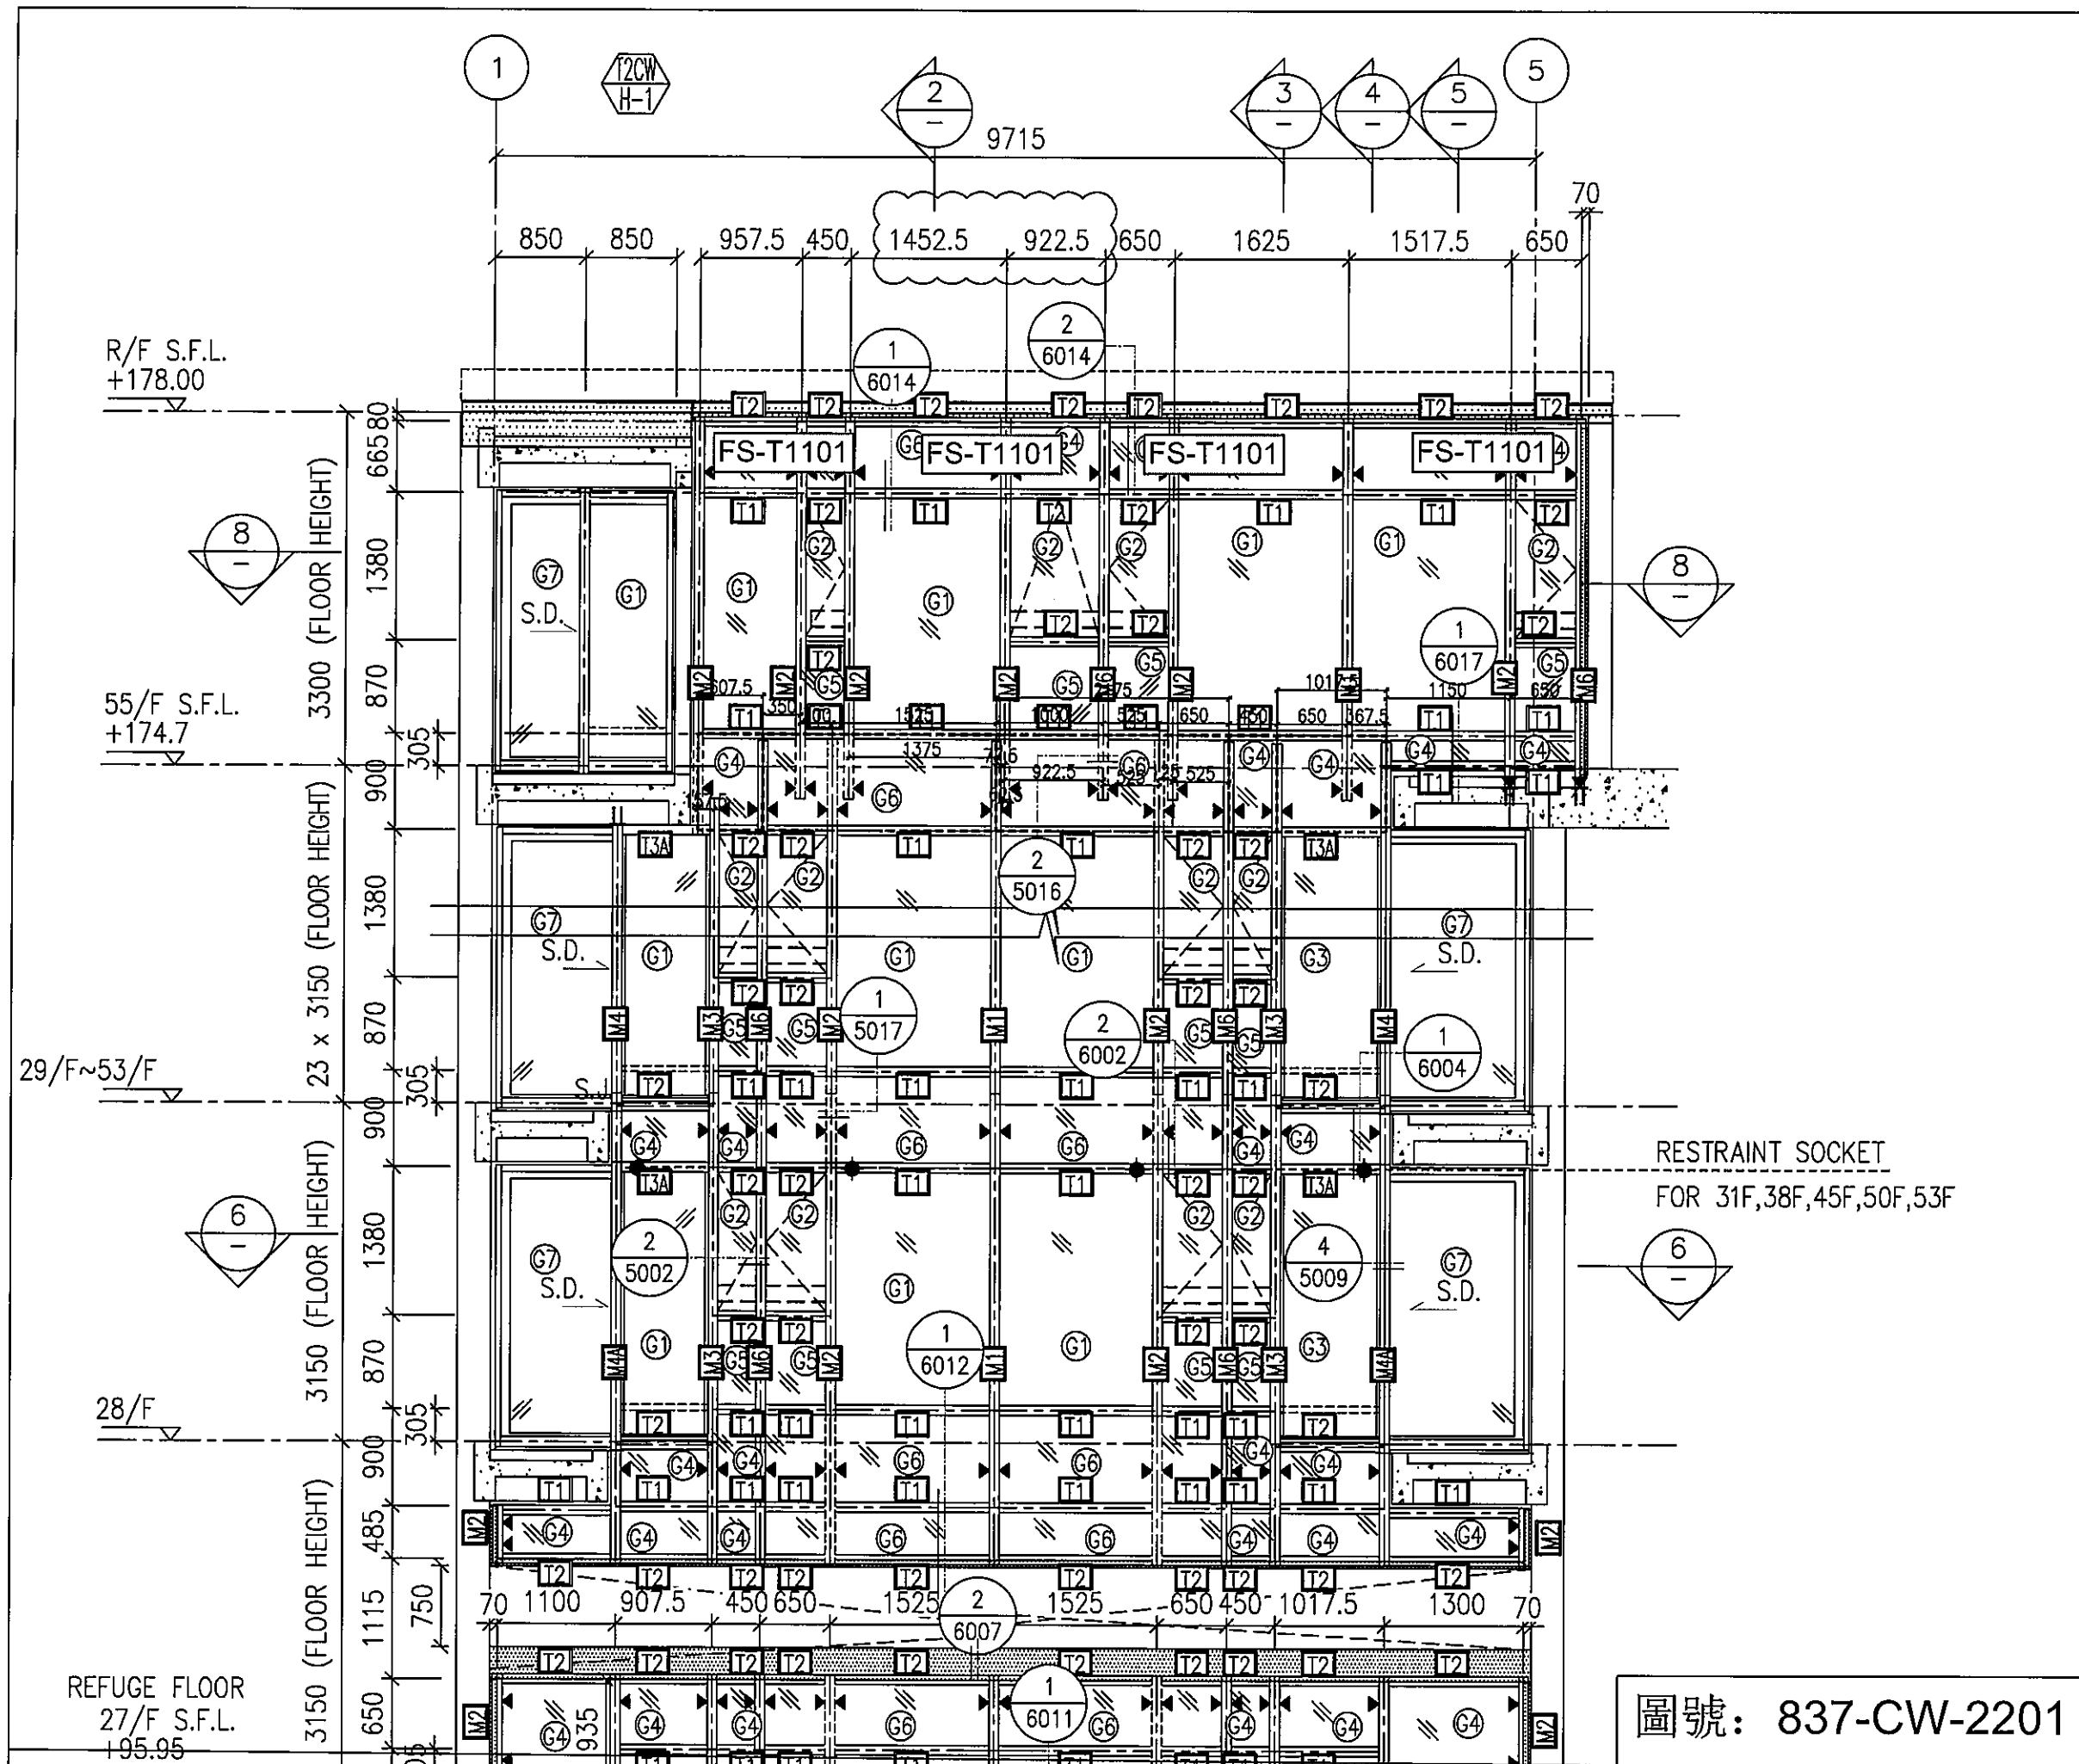

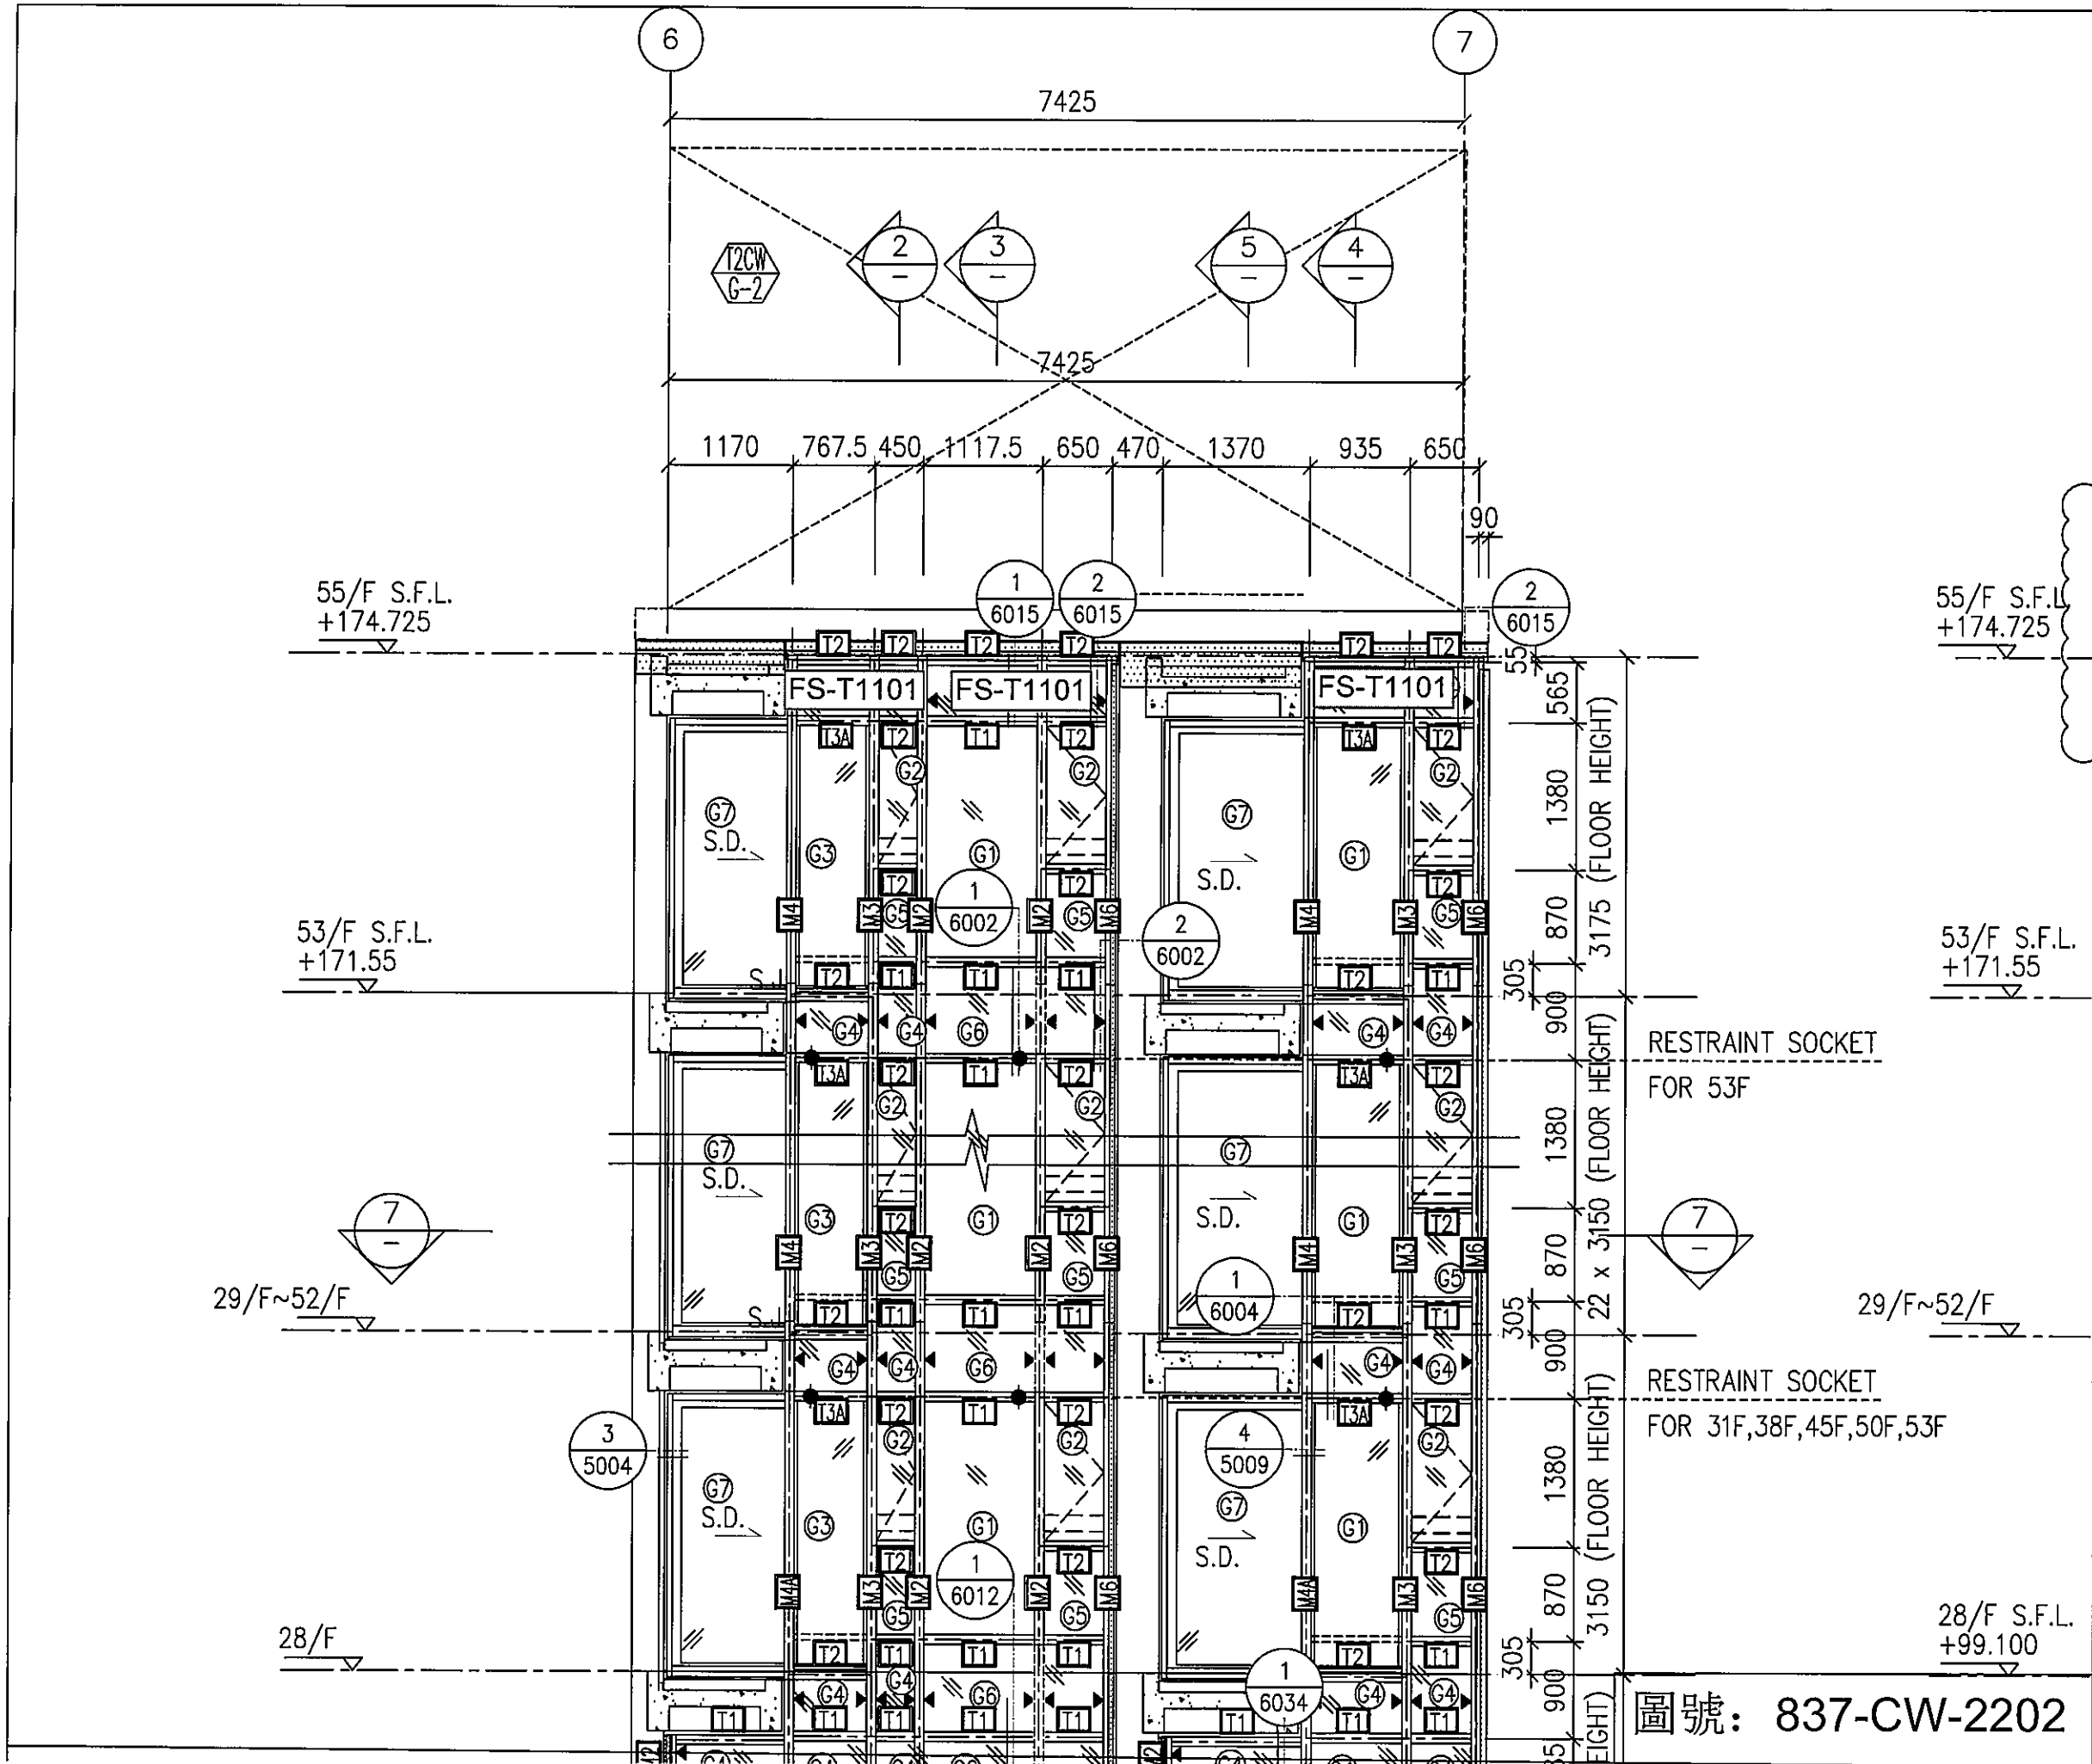

圖號: 837-CW-2202

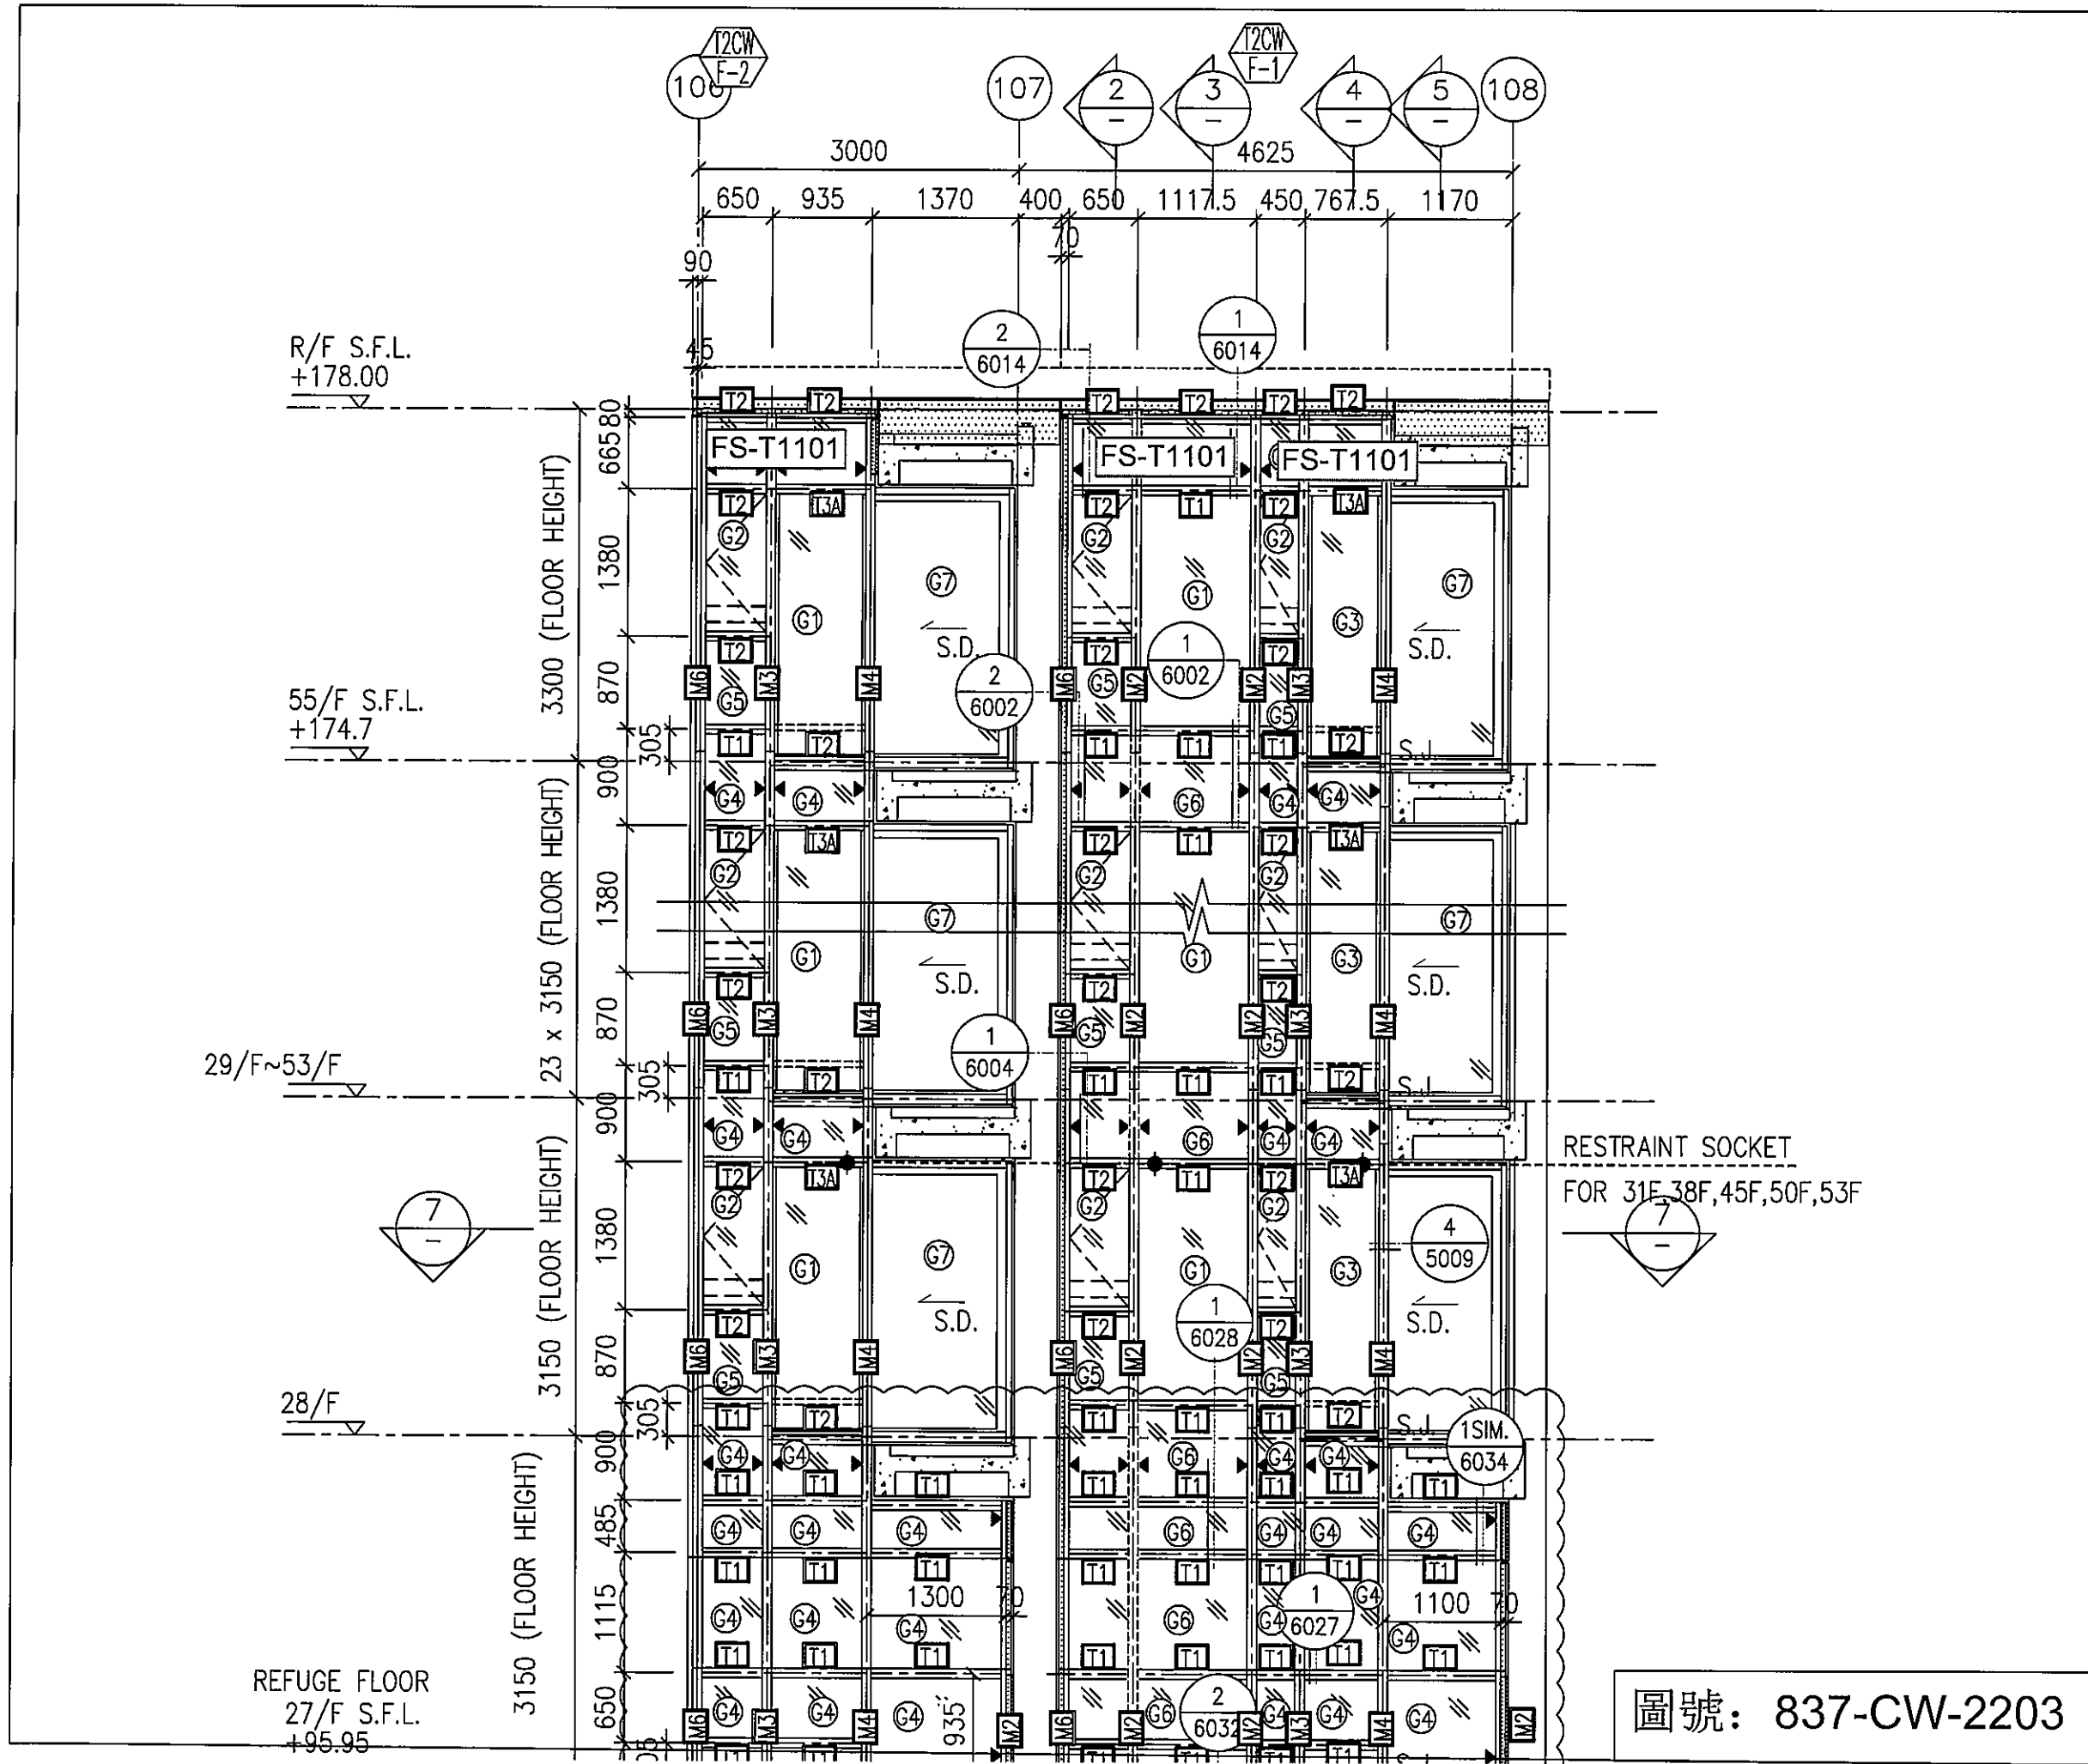

R/F S.F.L.  
+178.00

55/F S.F.L.  
+174.7


29/F~53/F

28/F


REFUGE FLOOR  
27/F S.F.L.  
+95.95

RESTRAINT SOCKET  
FOR 31E, 38F, 45F, 50F, 53F


圖號: 837-CW-2203


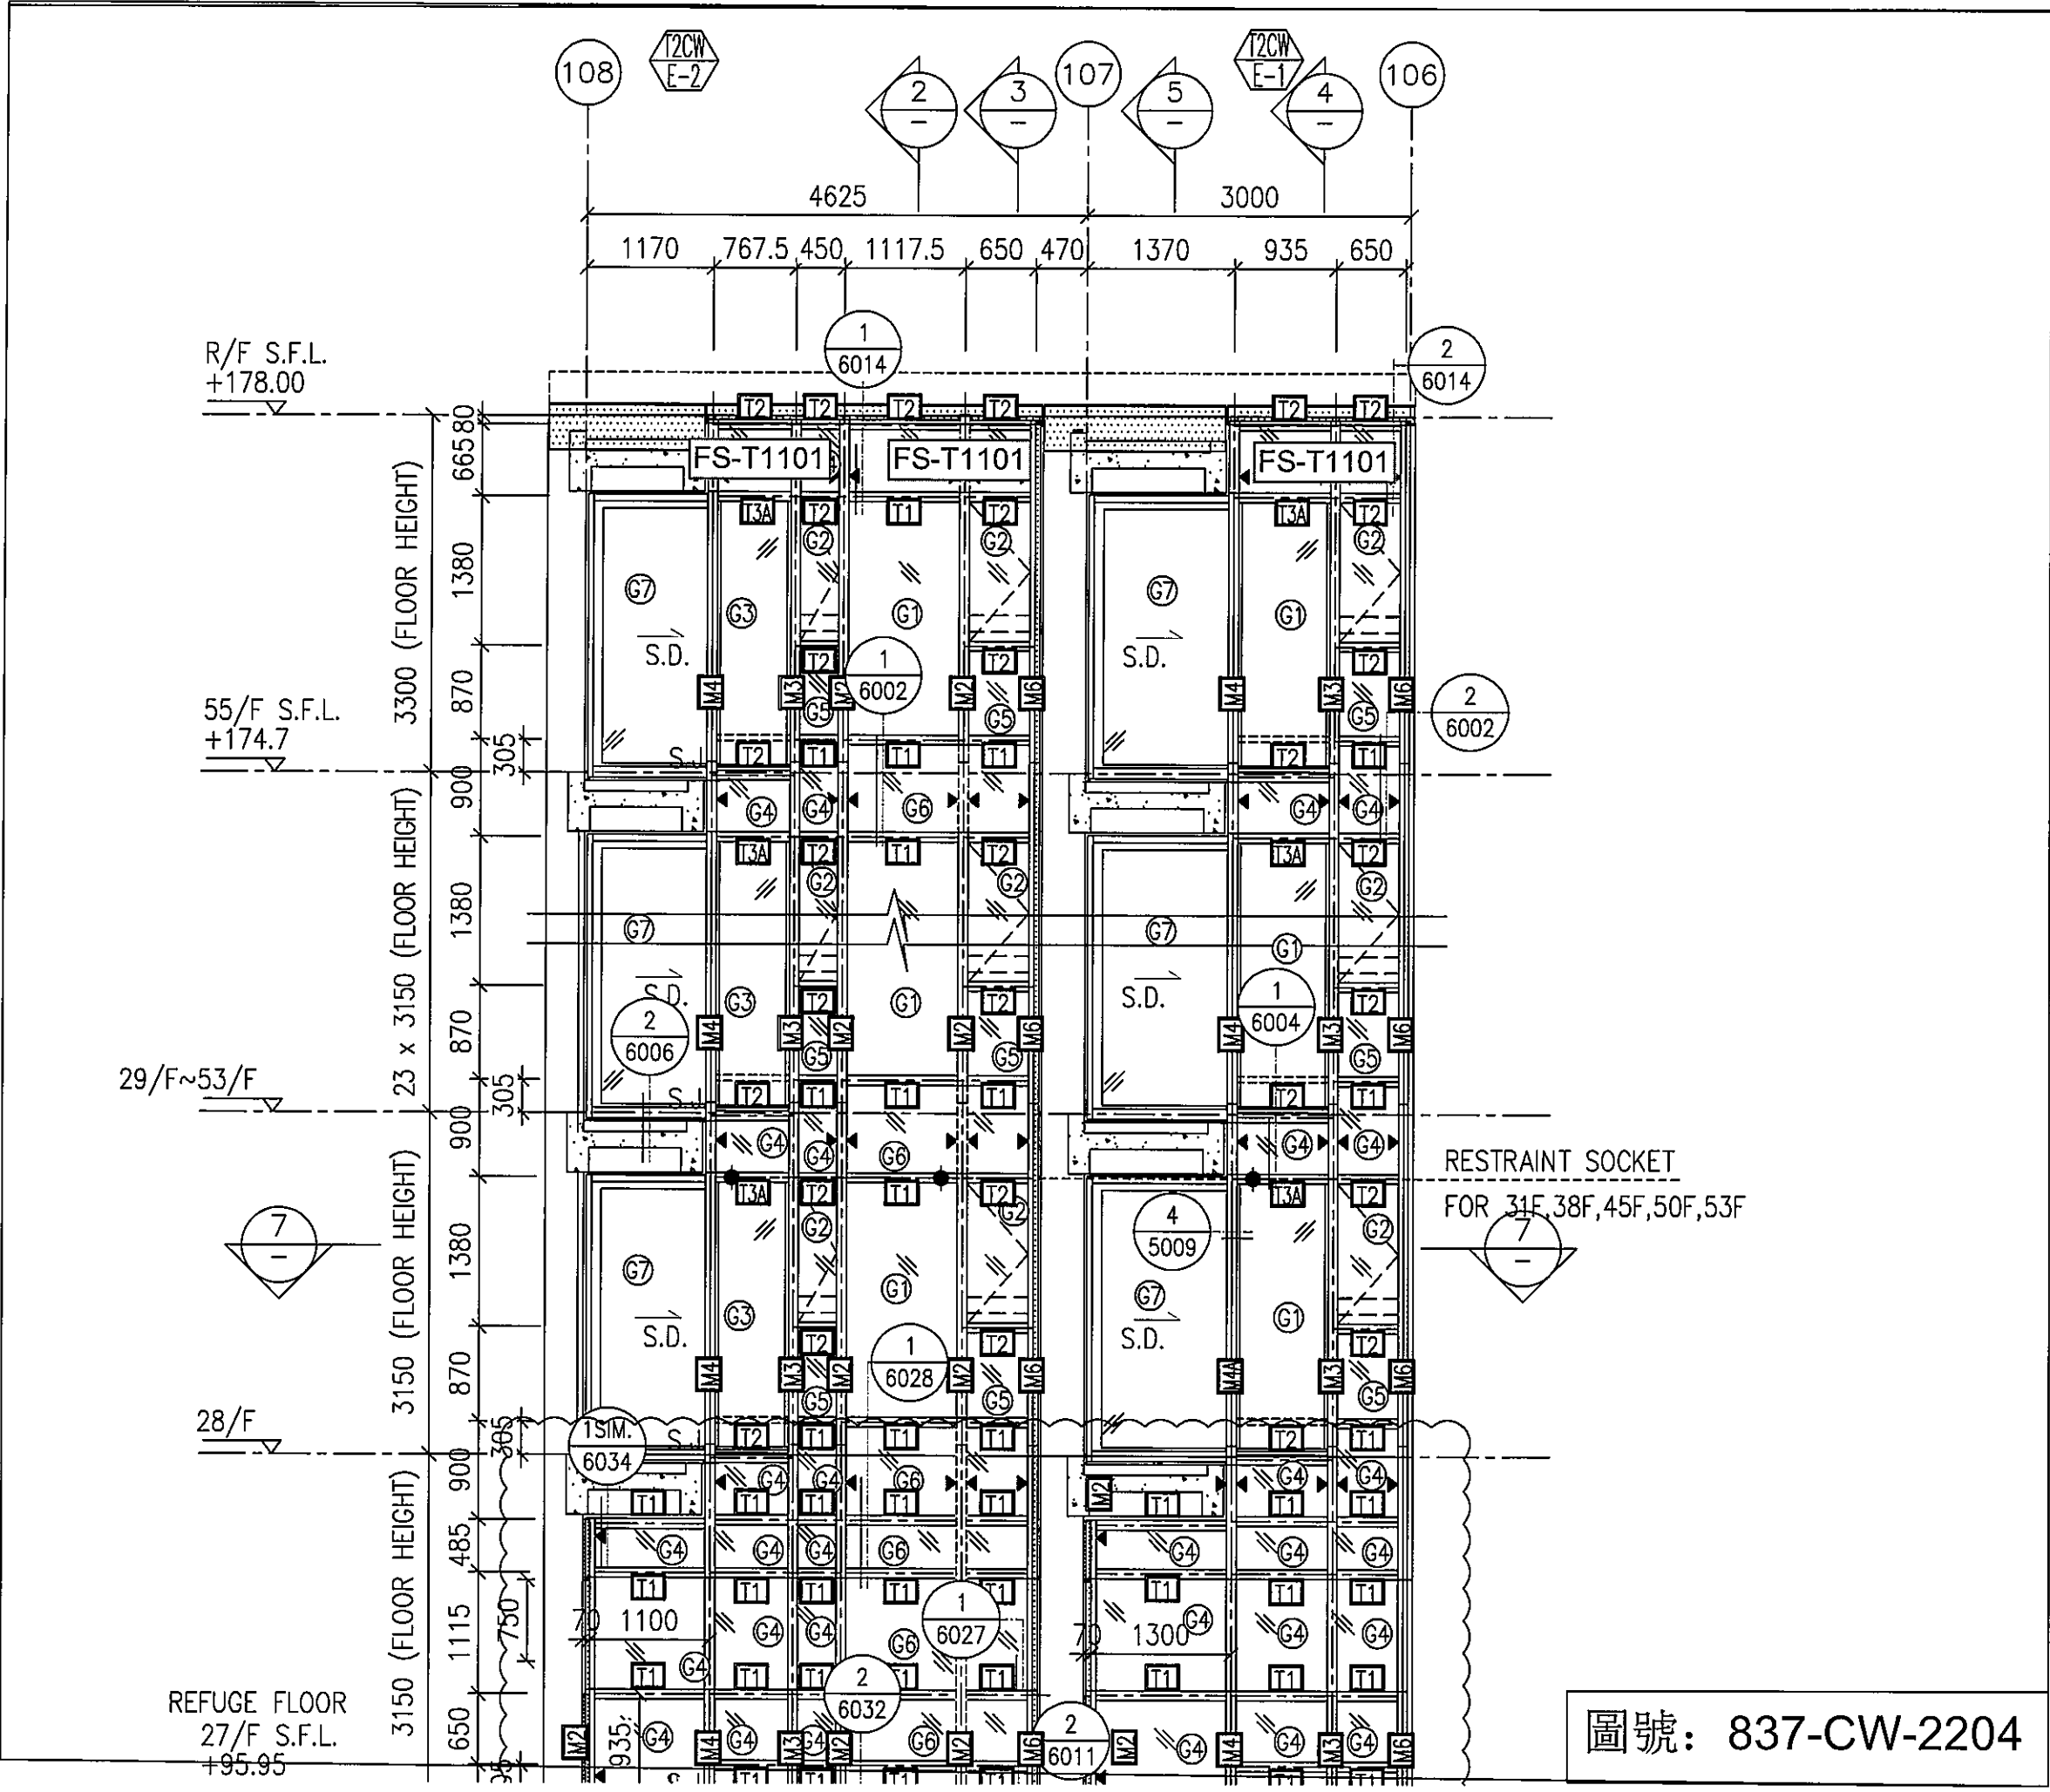


圖號: 837-CW-2204

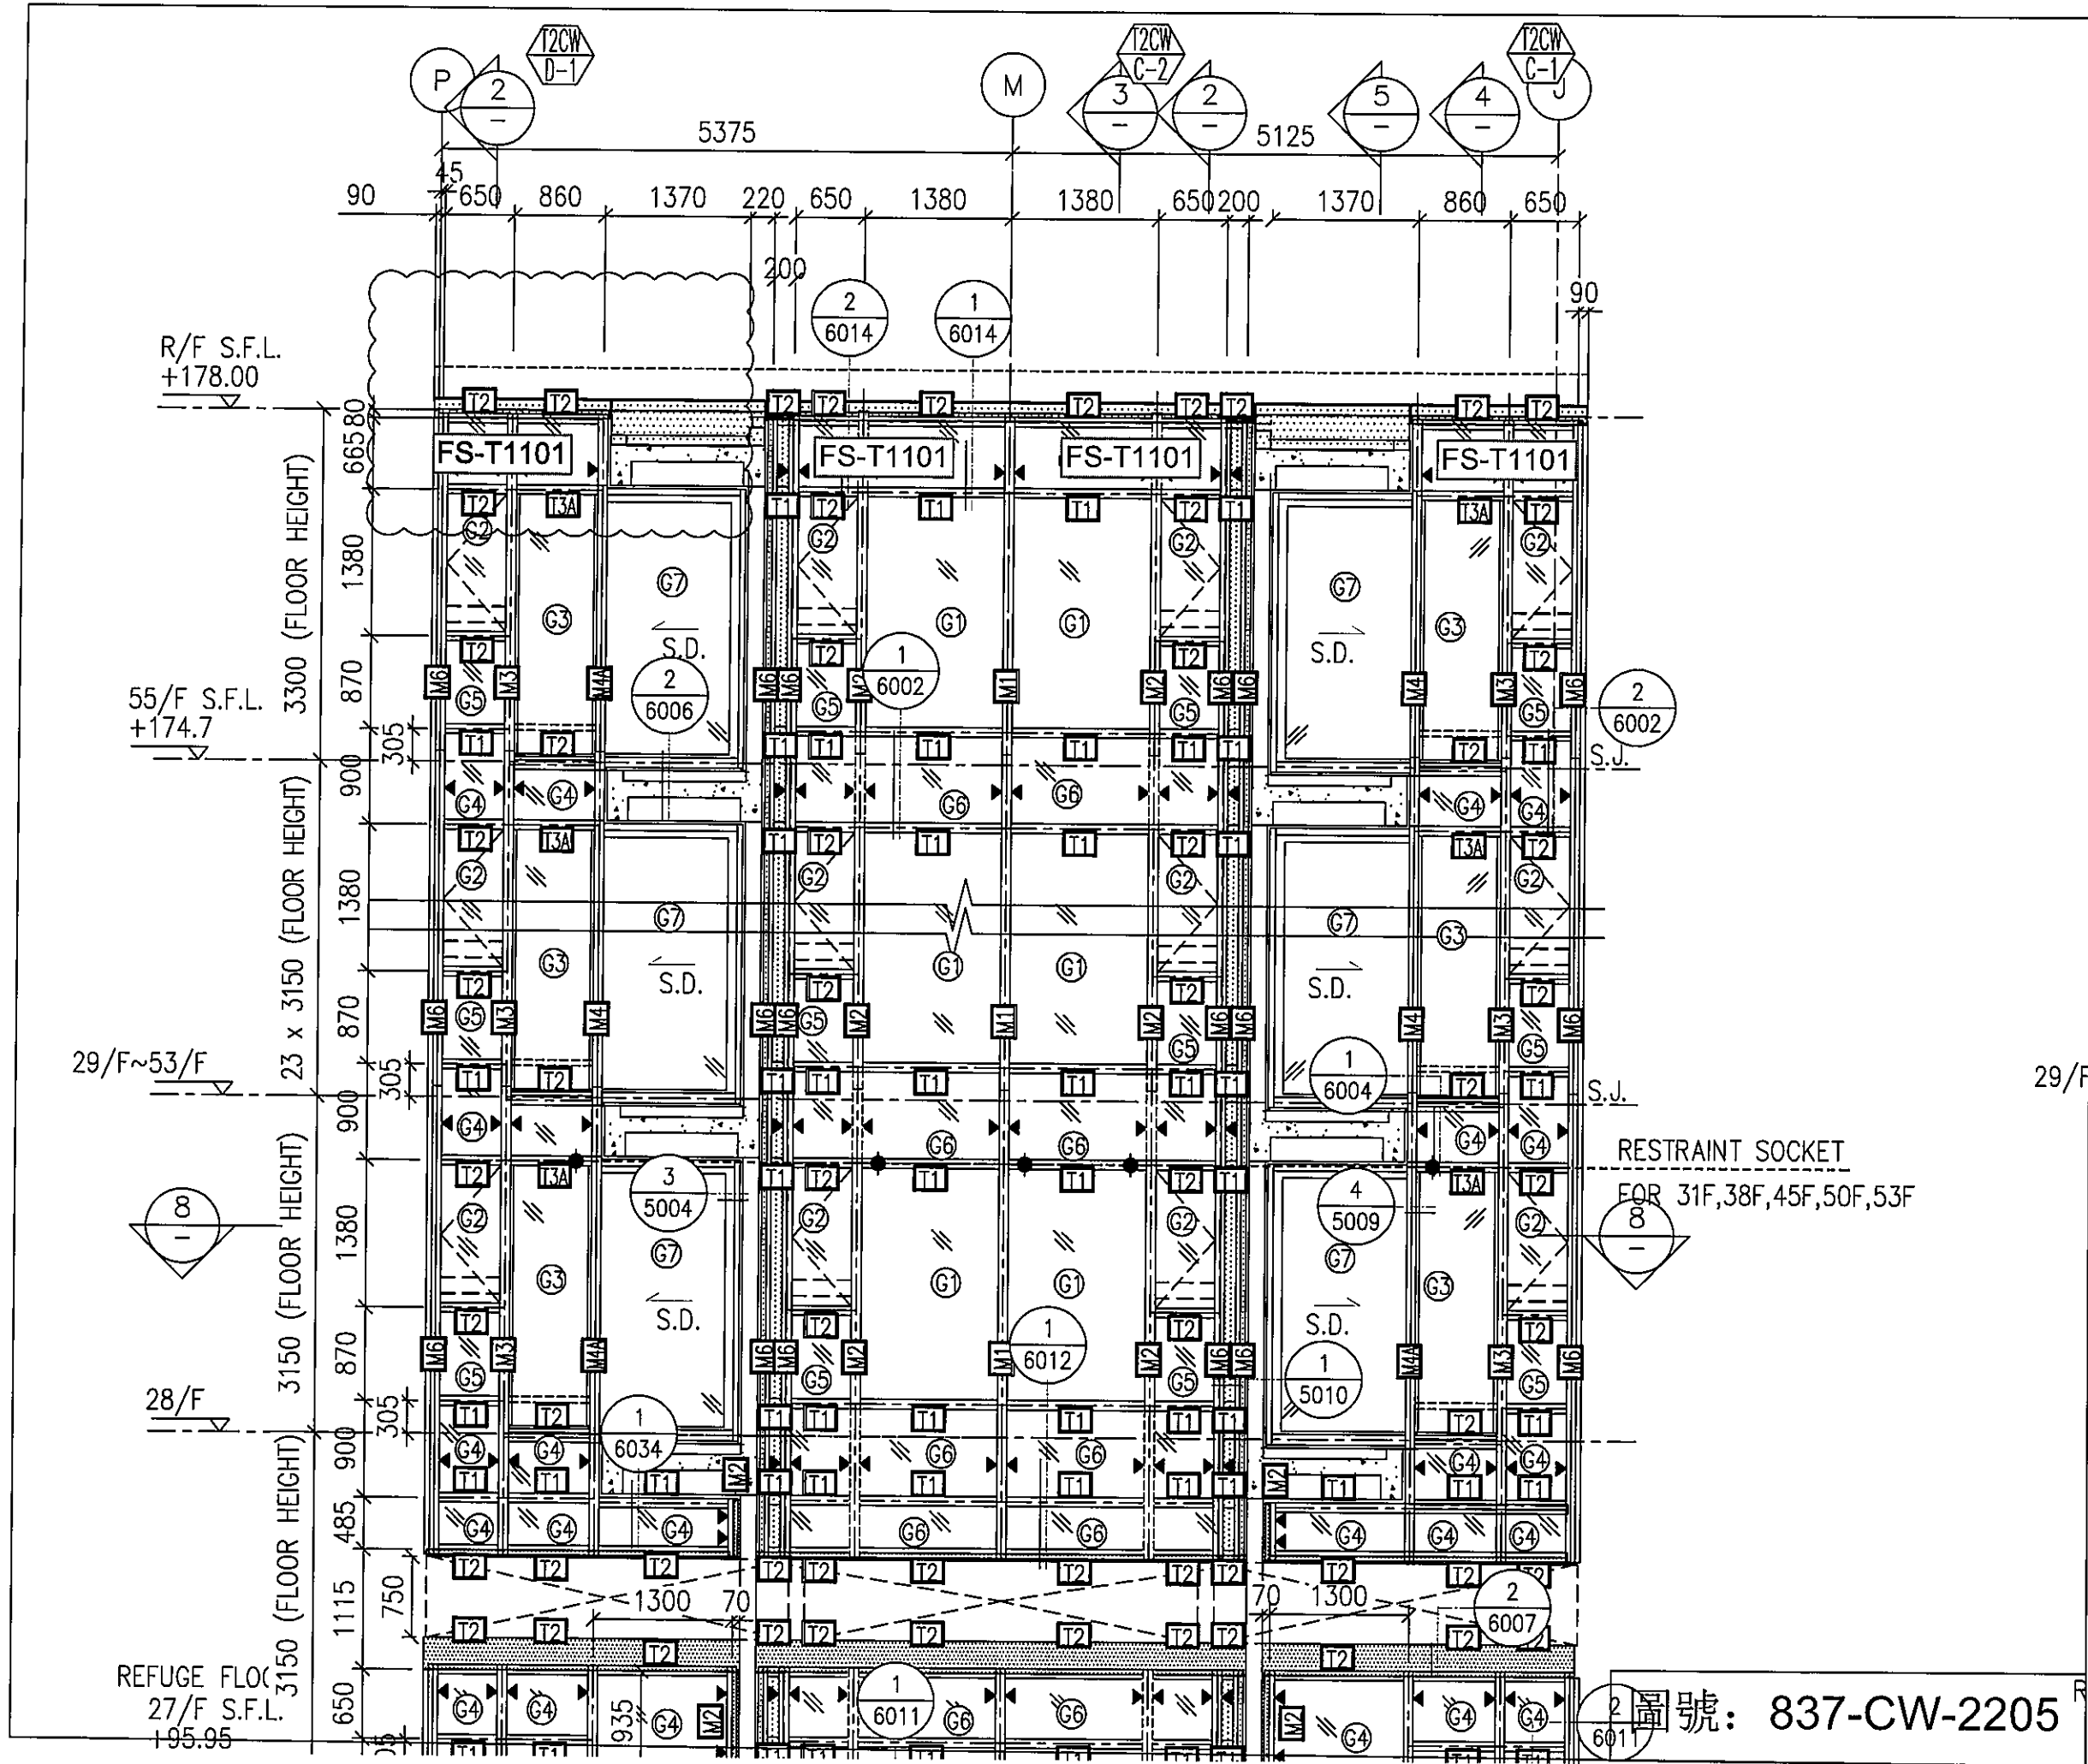


圖號: 837-CW-2205

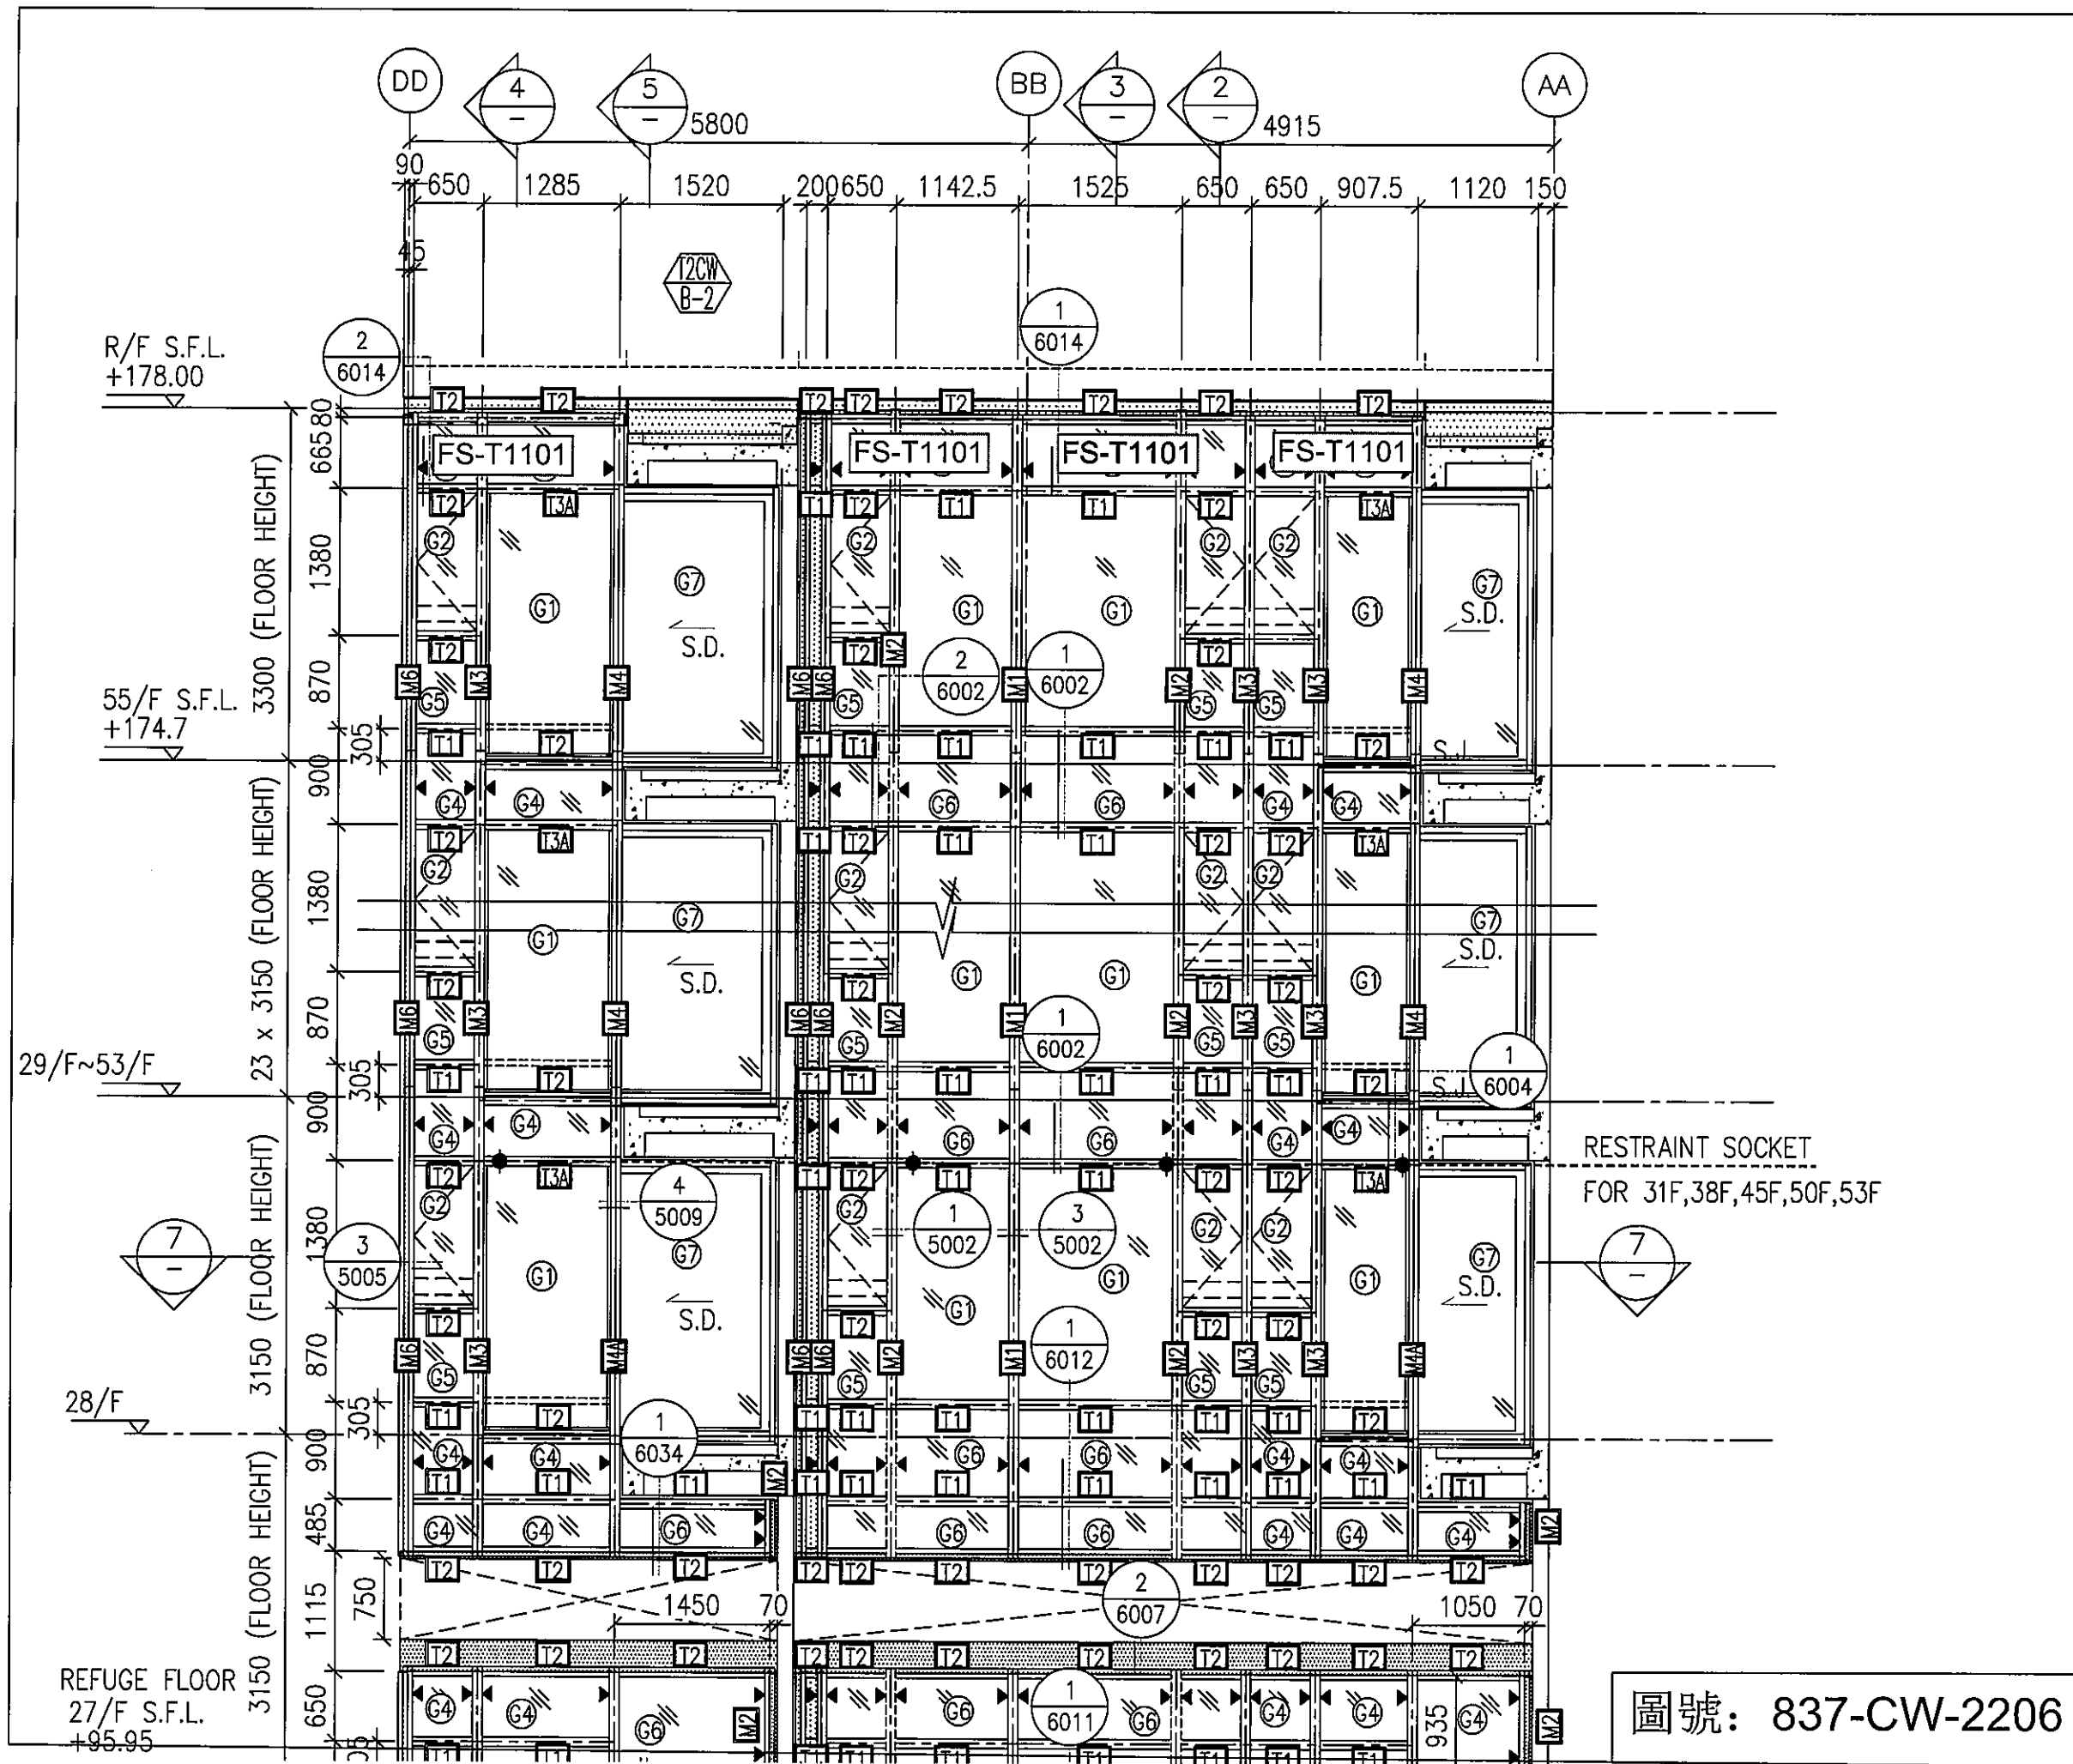


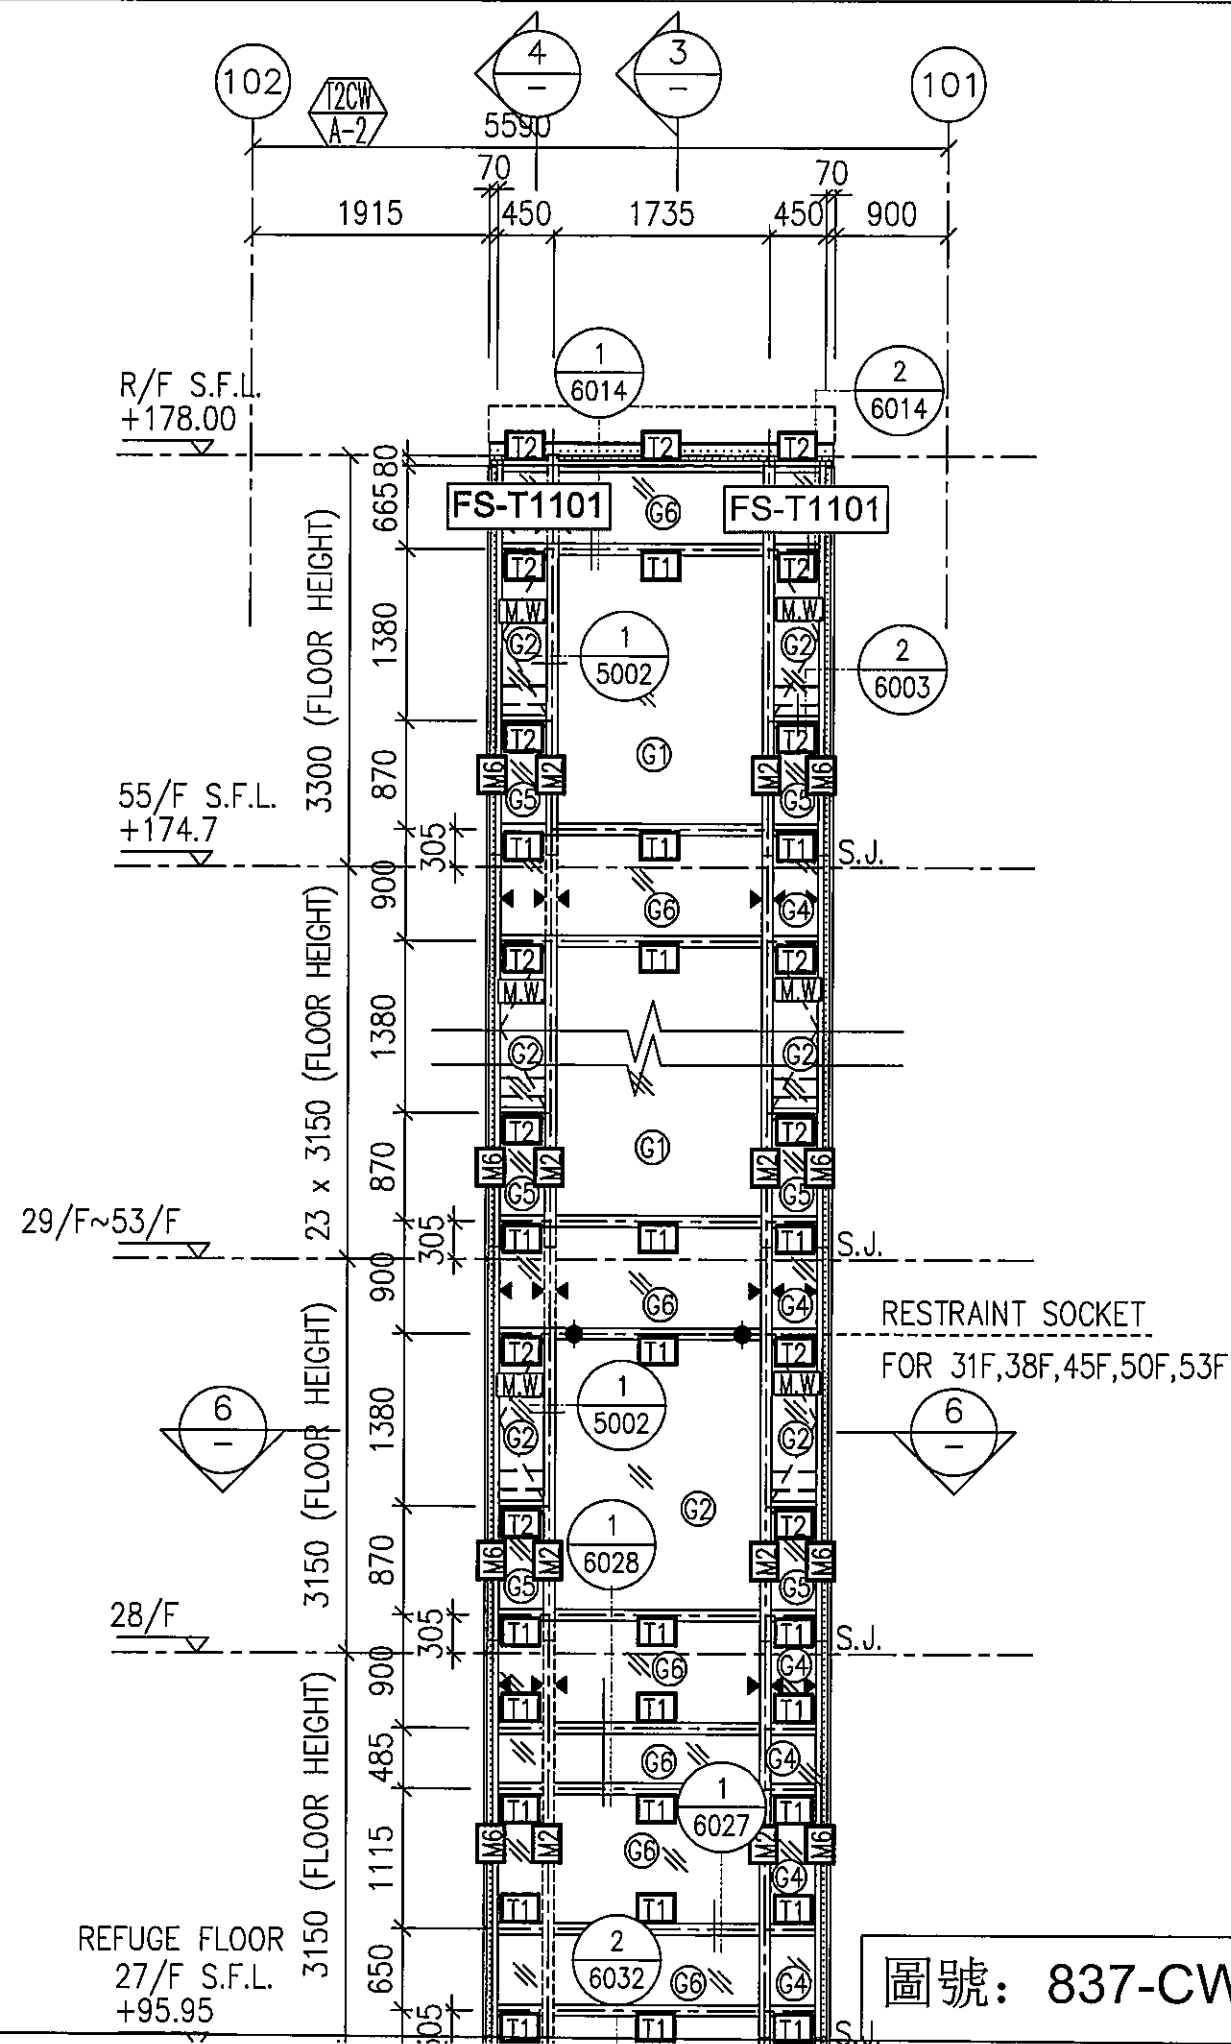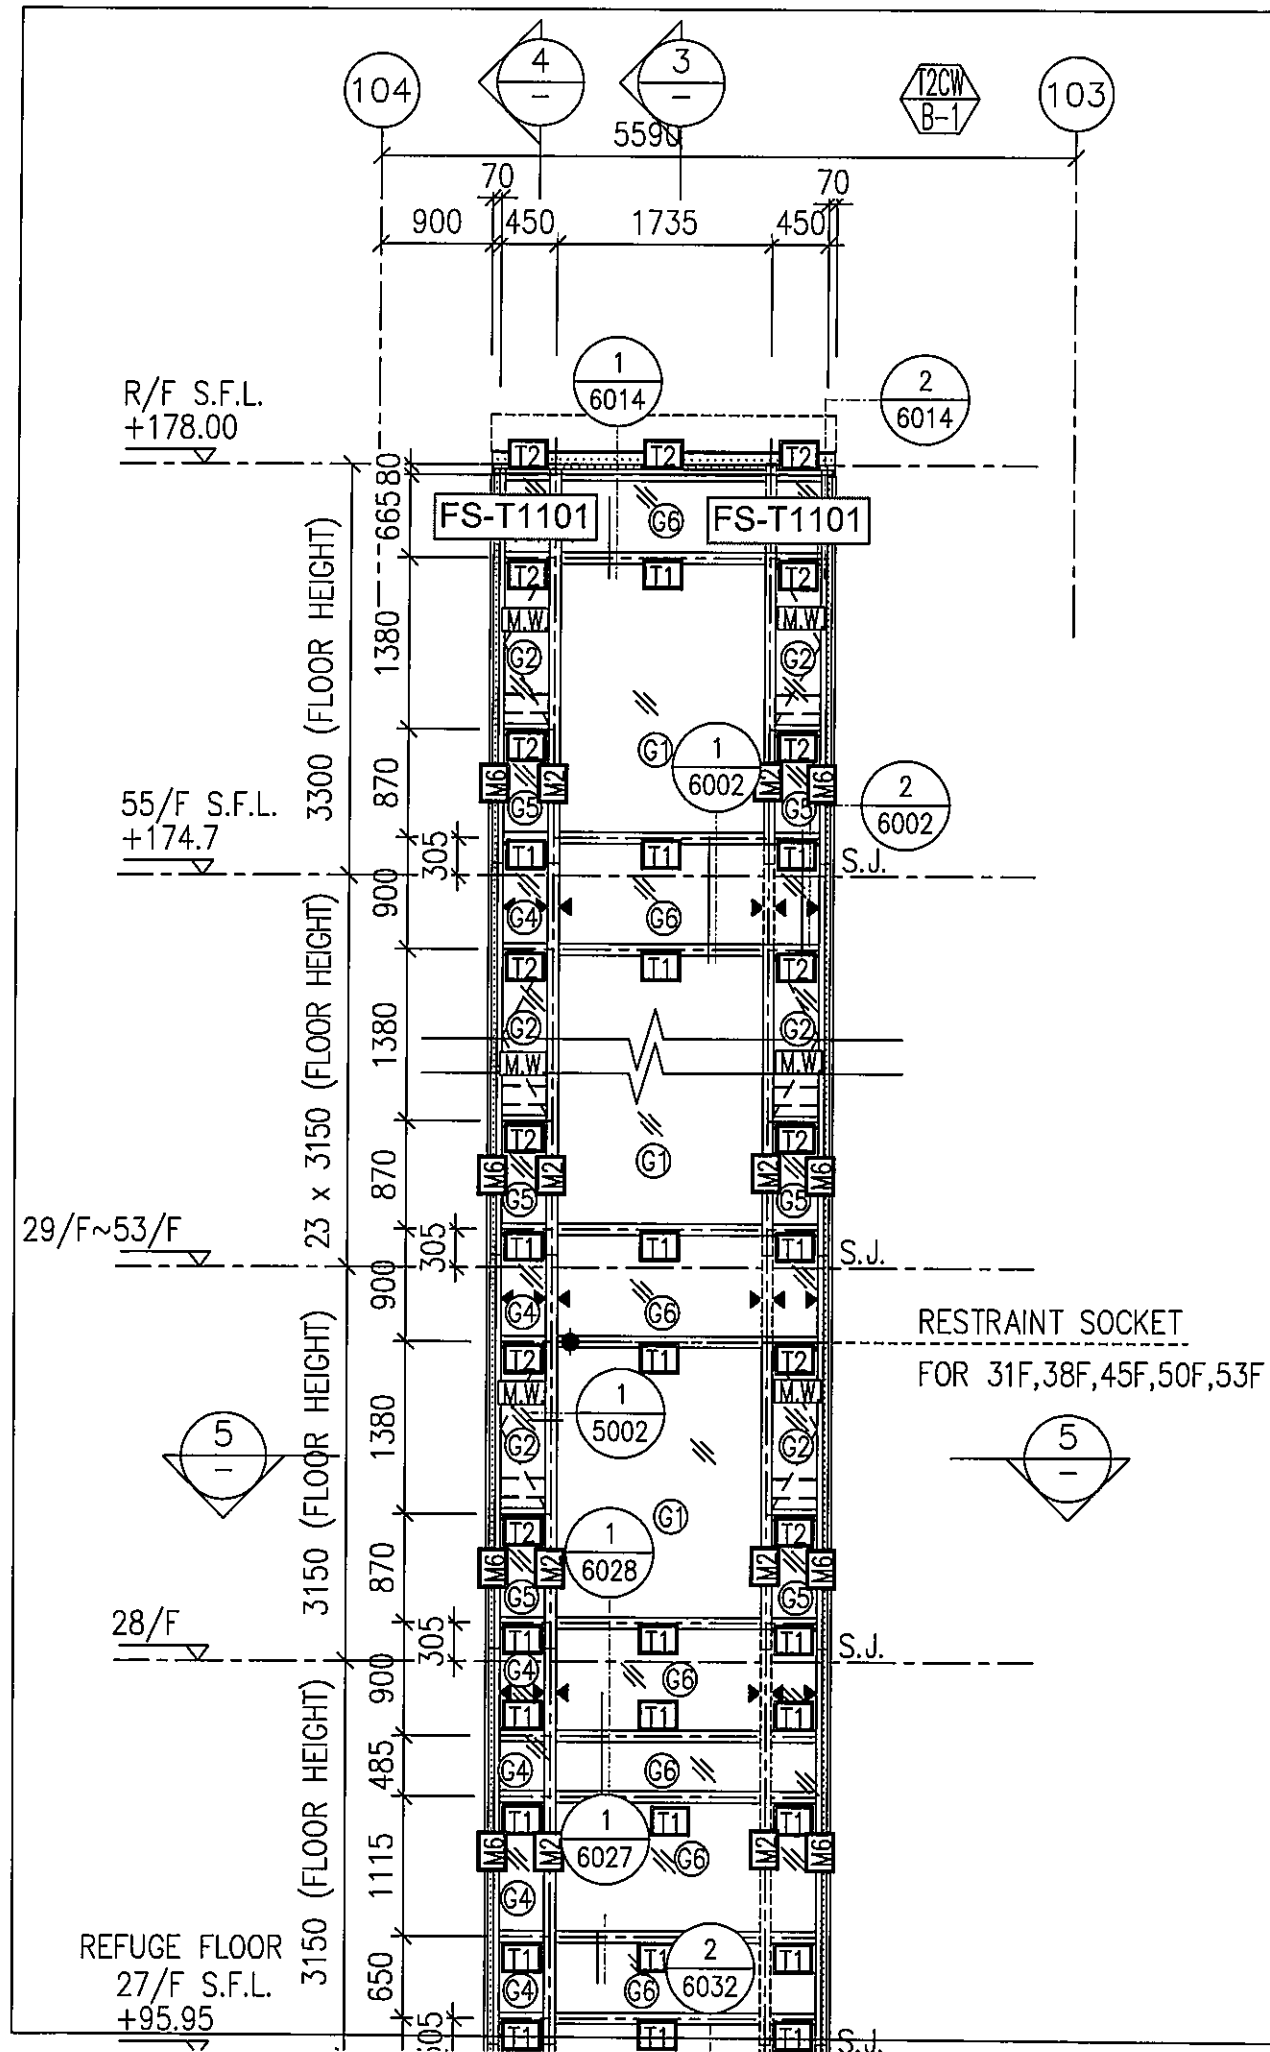

圖號: 837-CW-2207

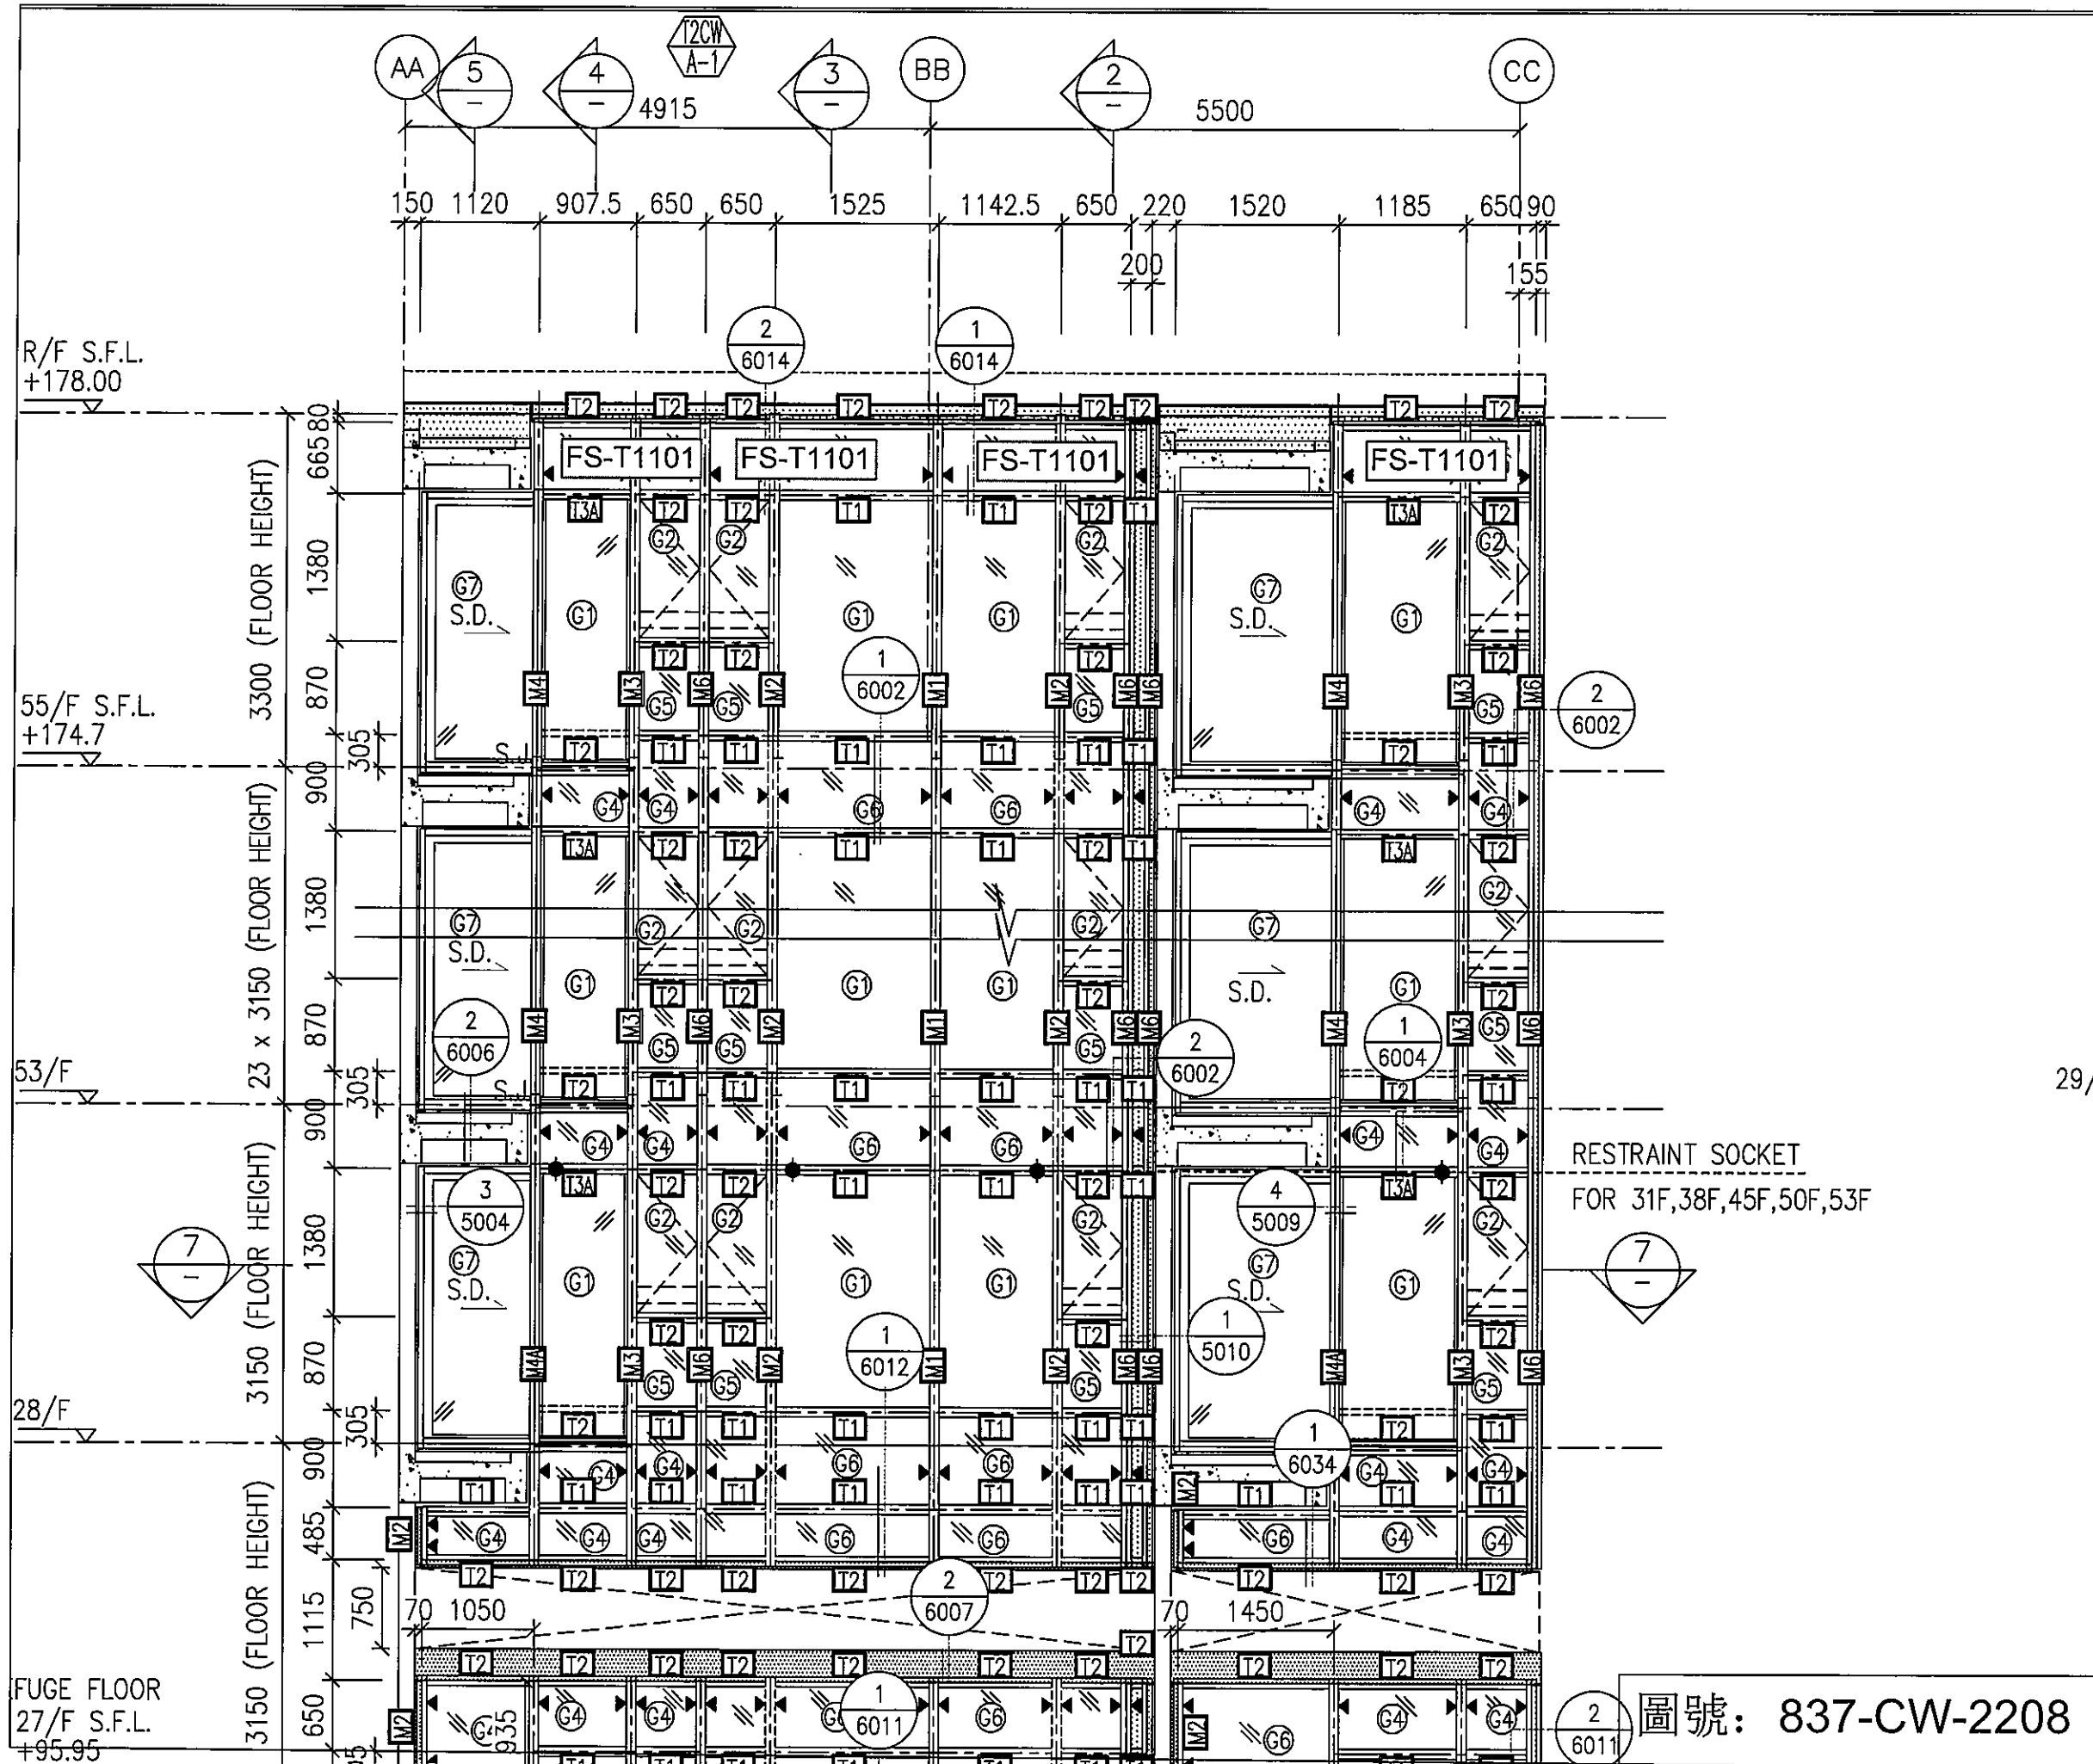

圖號: 837-CW-2208

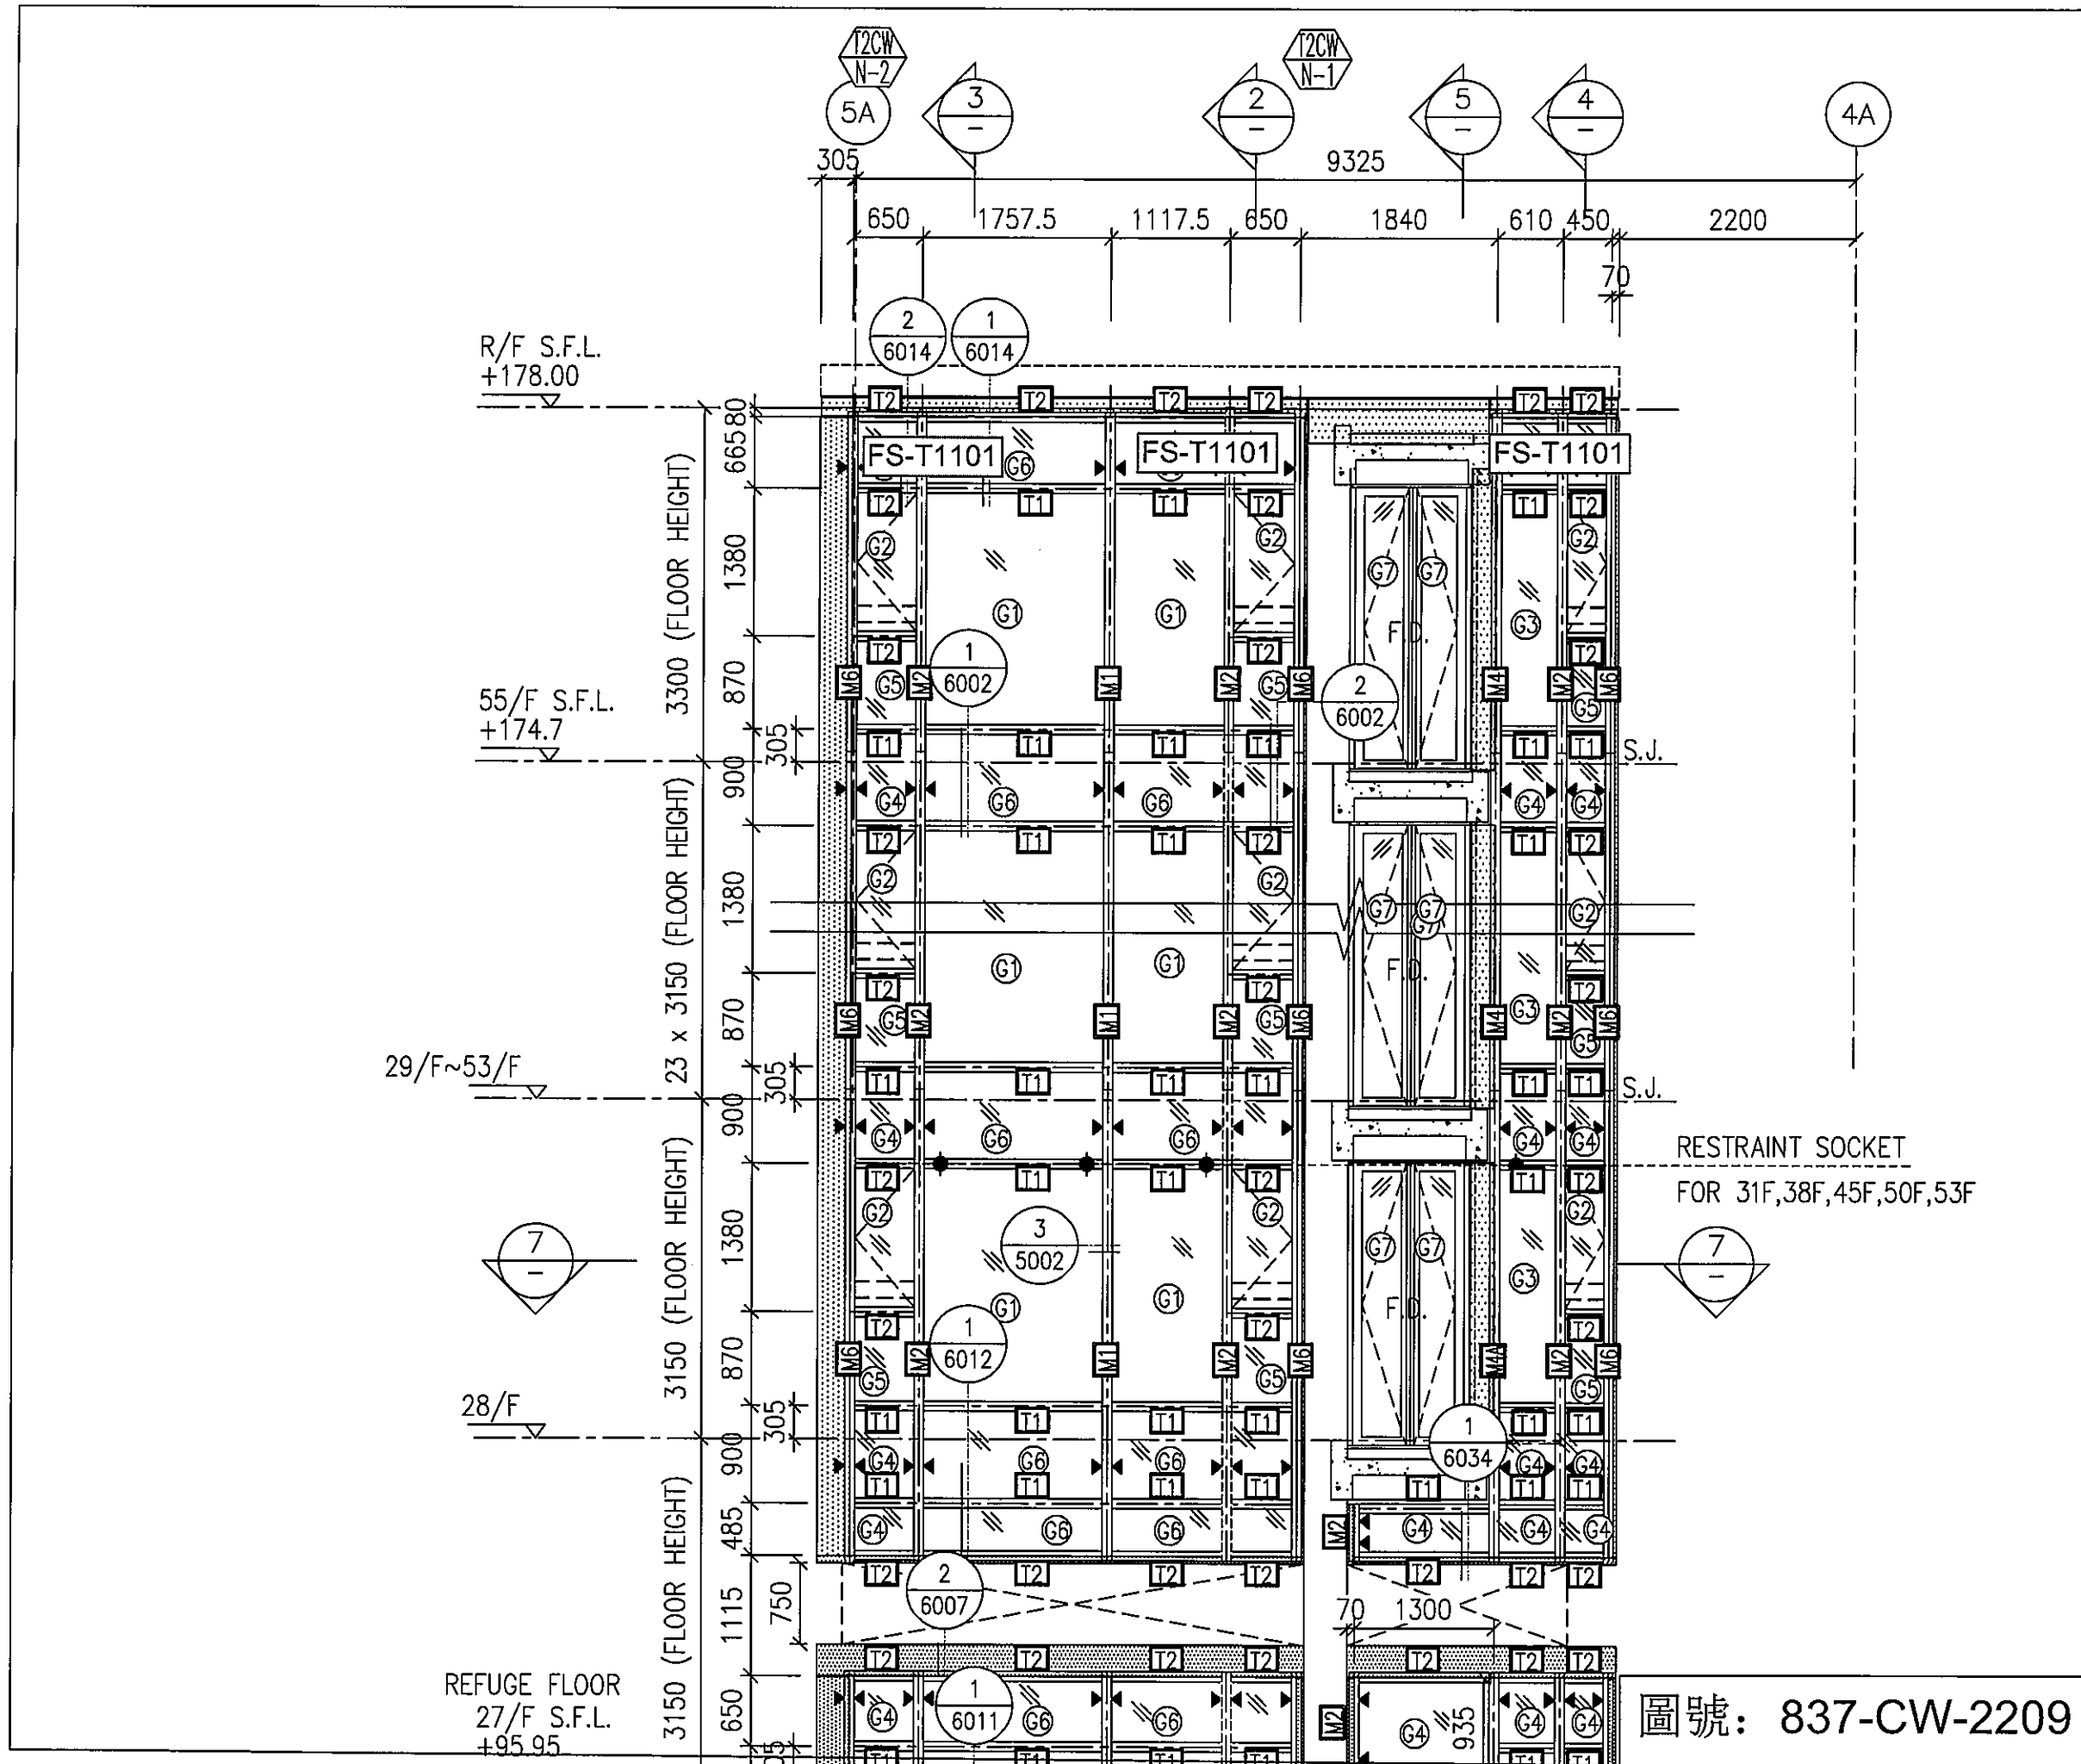

R/F S.F.L.  
+178.00

55/F S.F.L.  
+174.7


29/F~53/F


28/F

REFUGE FLOOR  
27/F S.F.L.  
+95.95


RESTRAINT SOCKET  
FOR 31F, 38F, 45F, 50F, 53F

圖號: 837-CW-2209

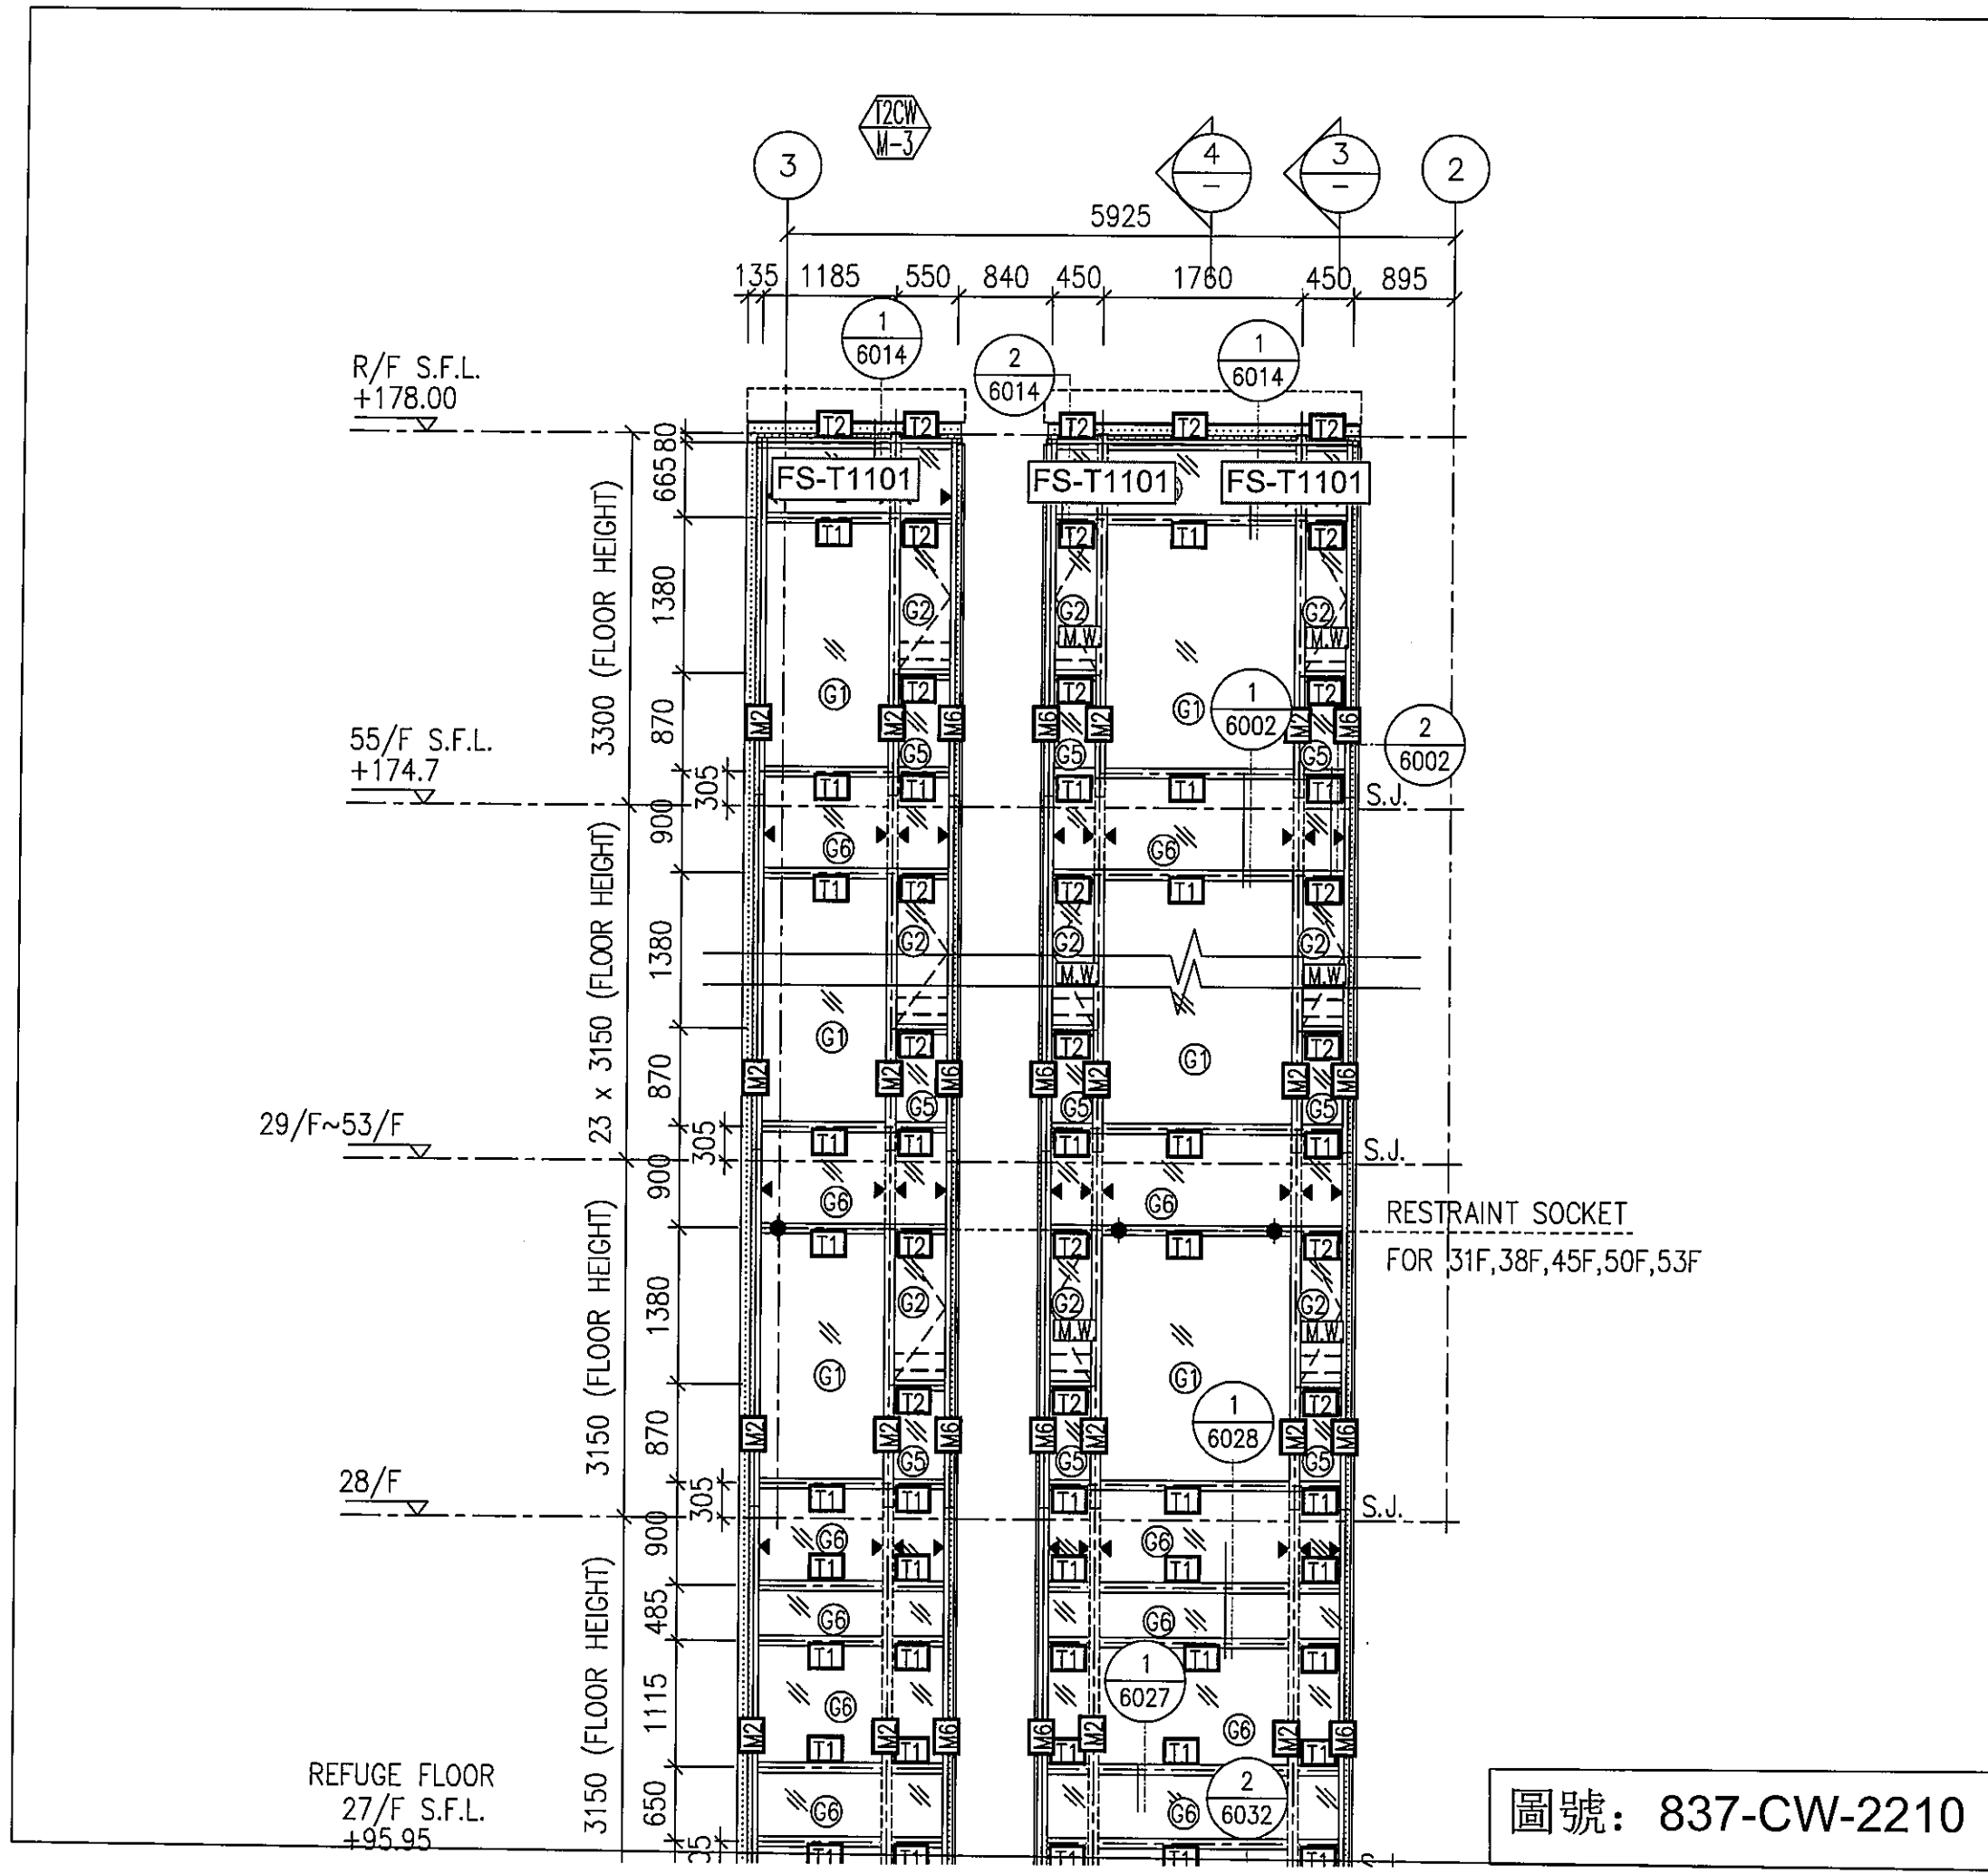


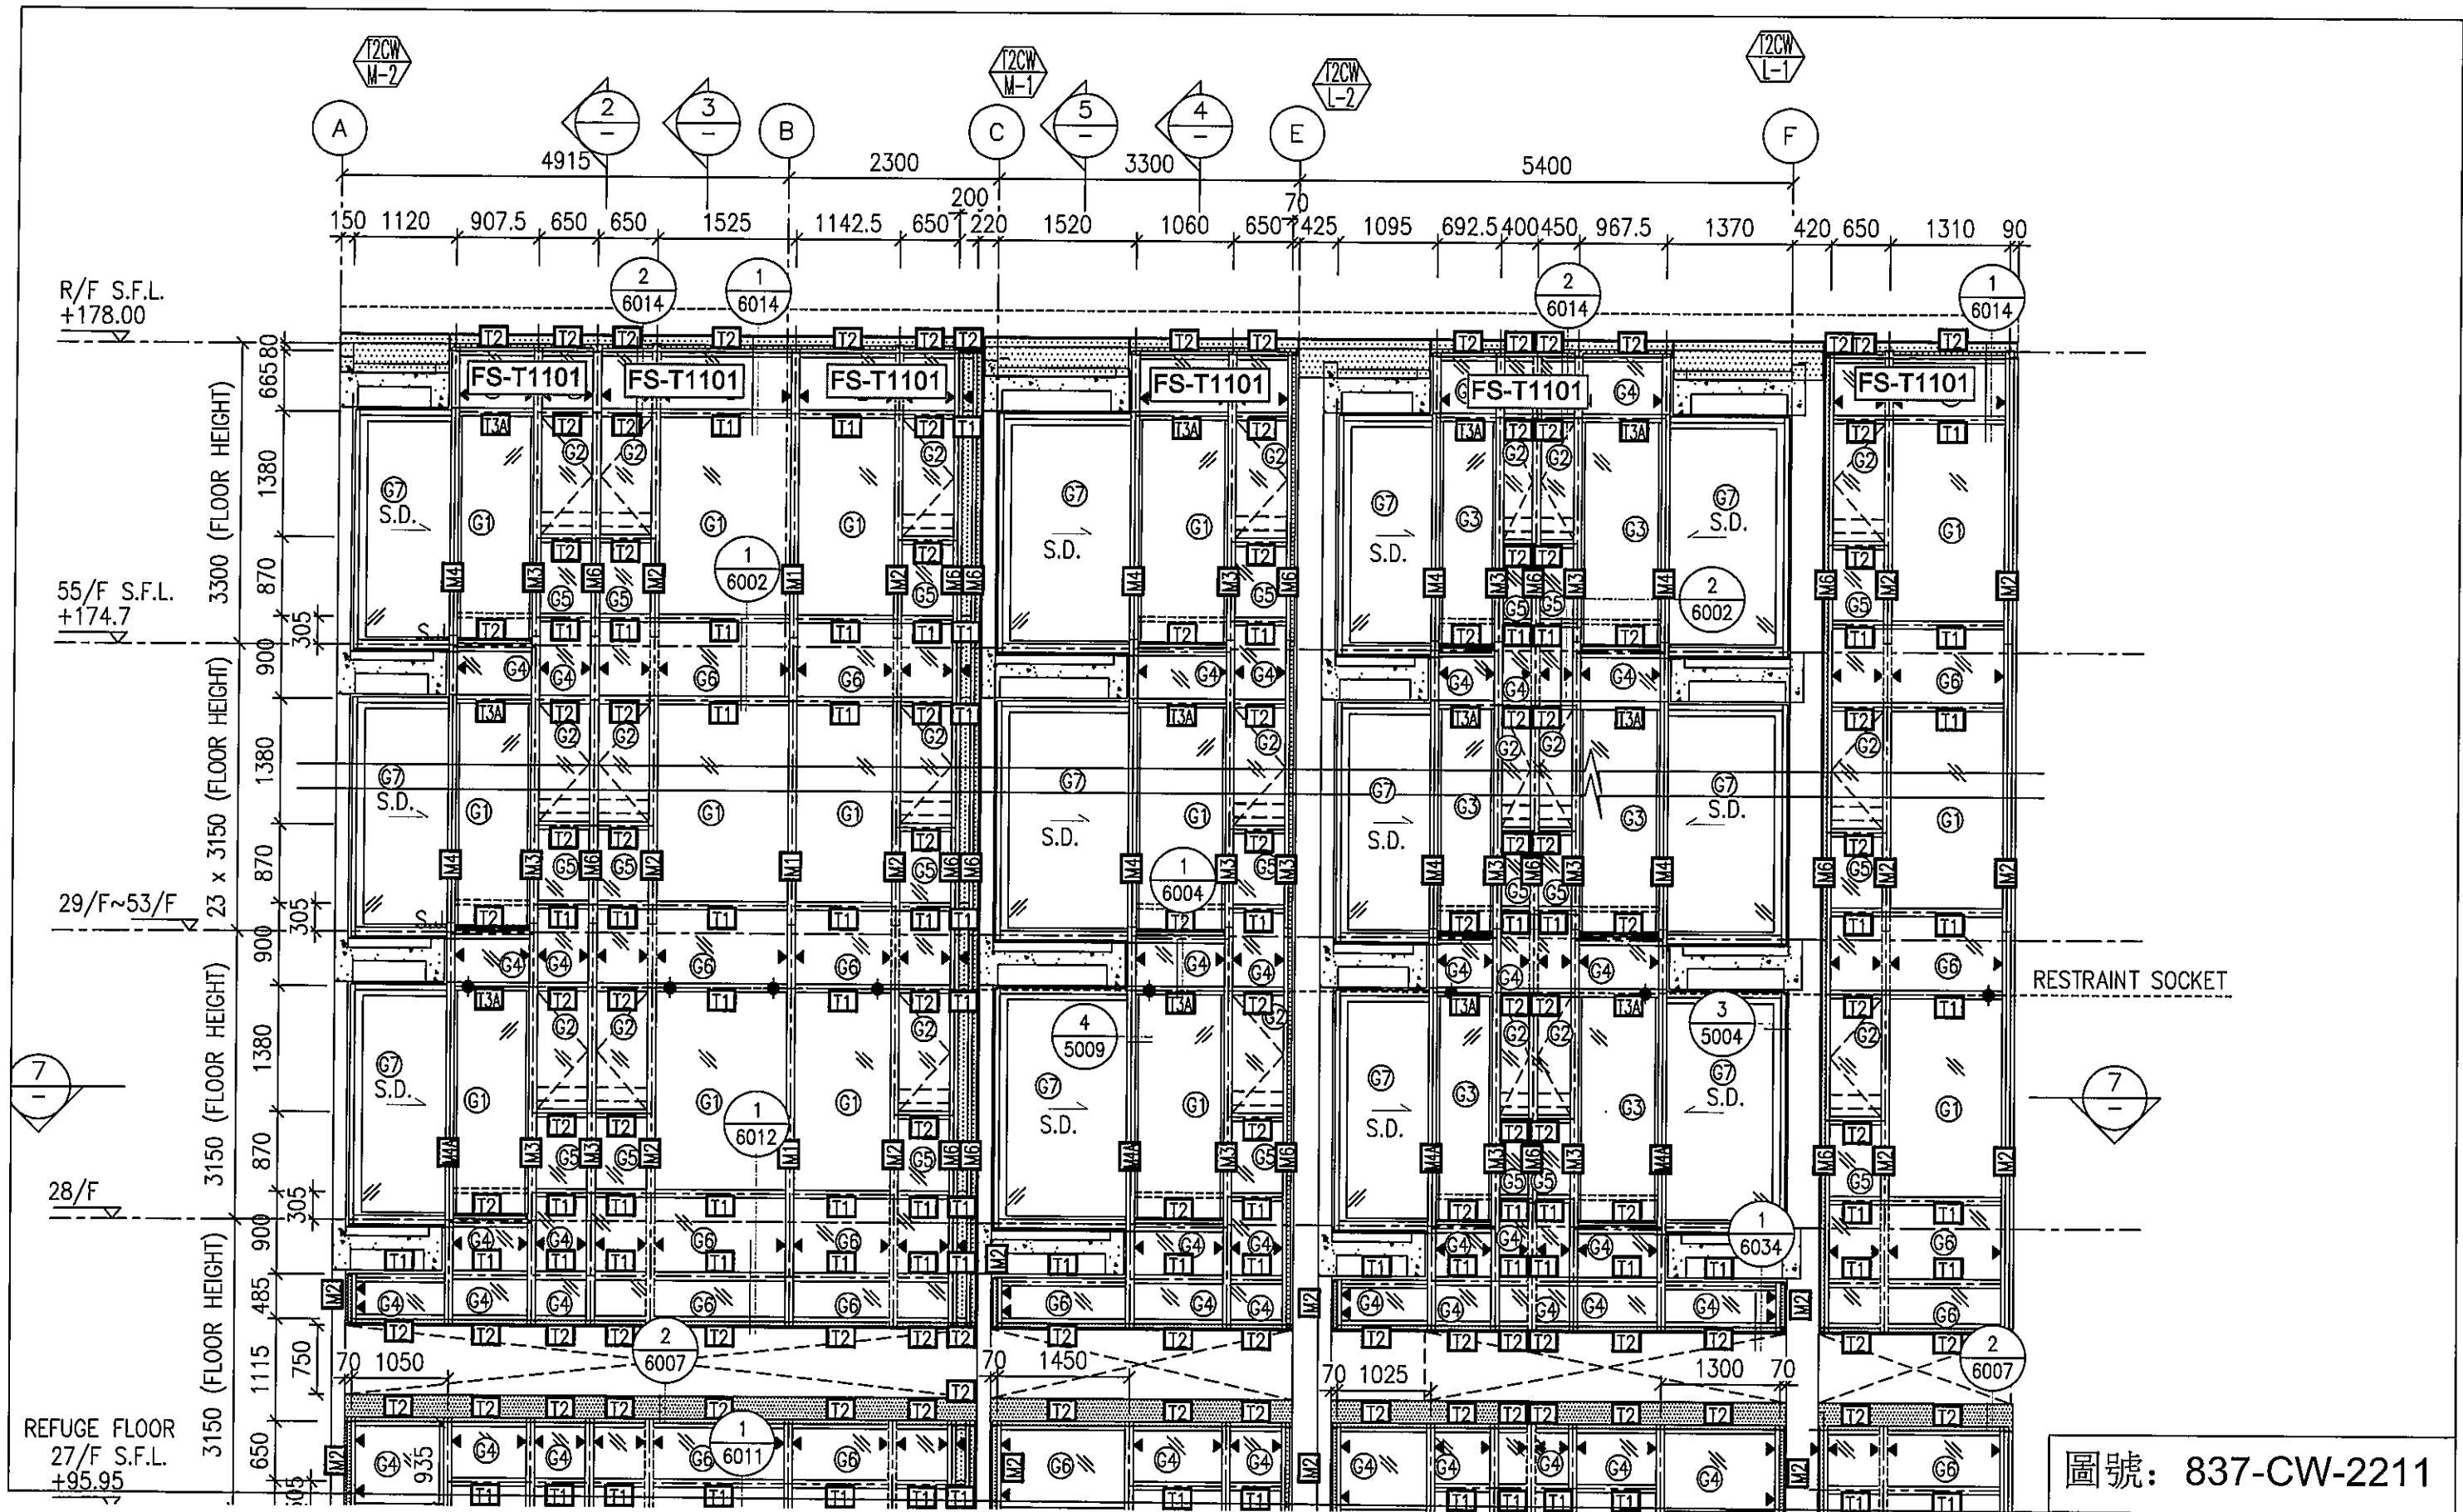

圖號: 837-CW-2211

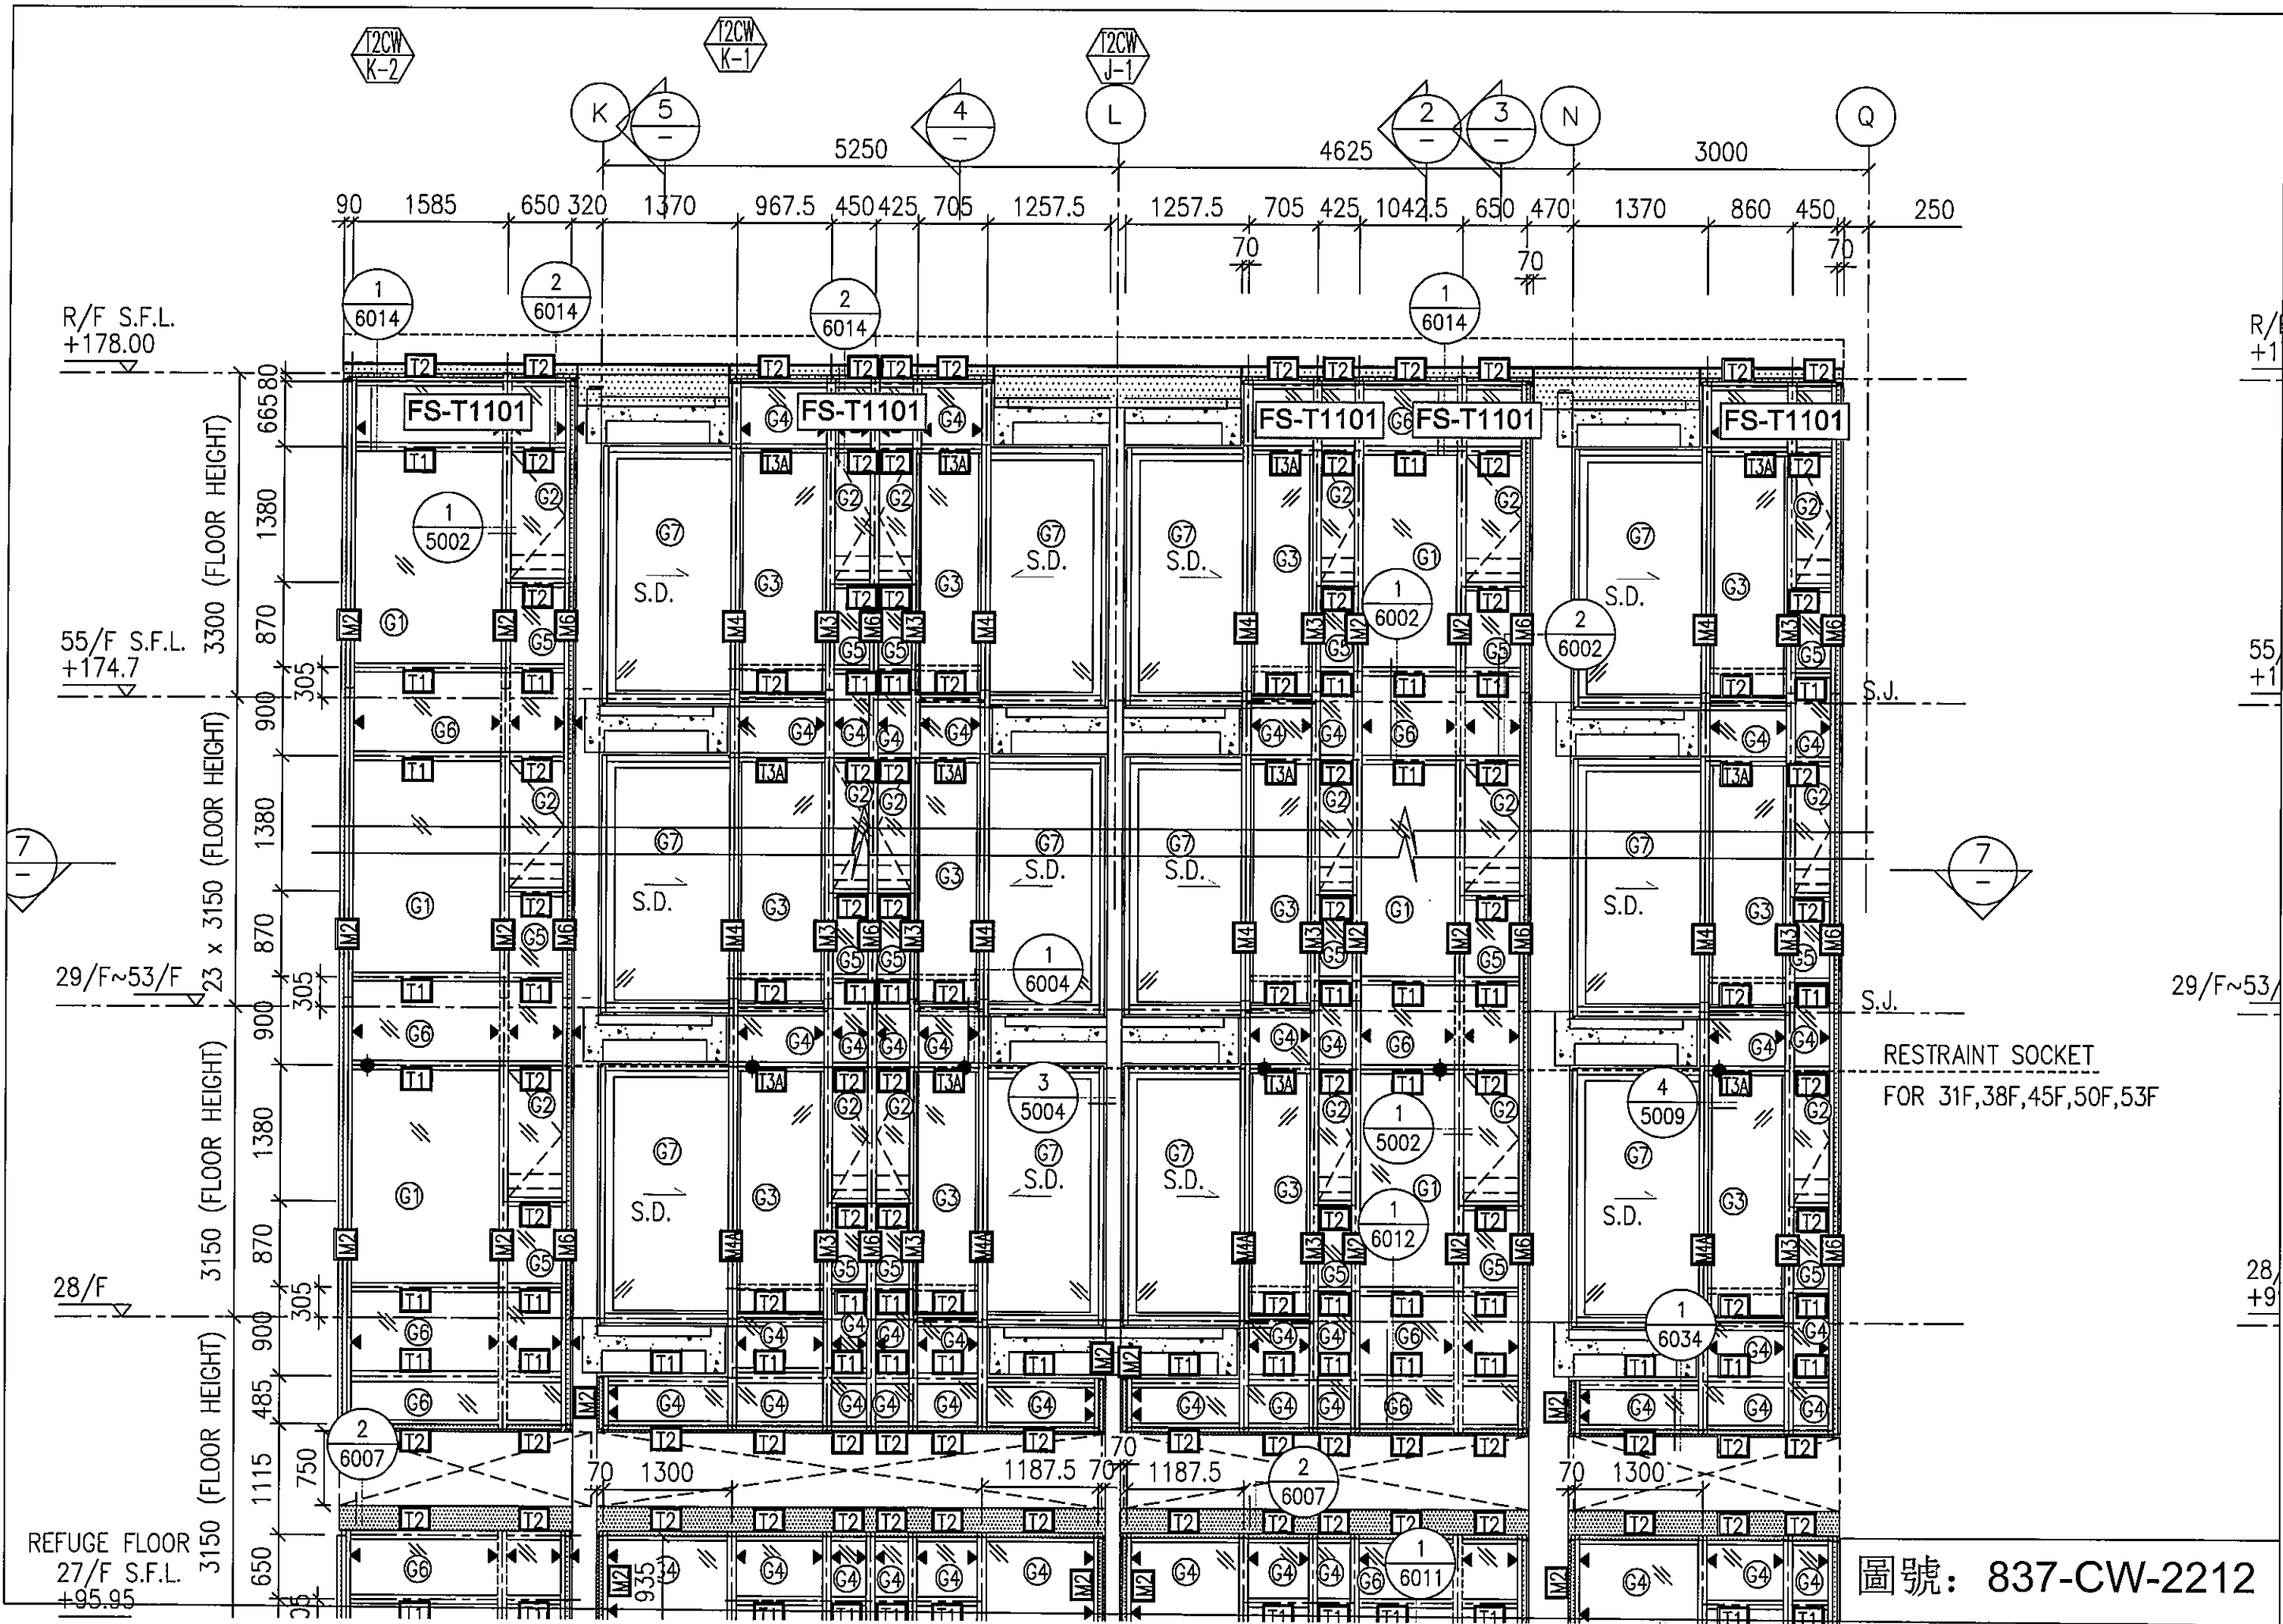

圖號: 837-CW-2212

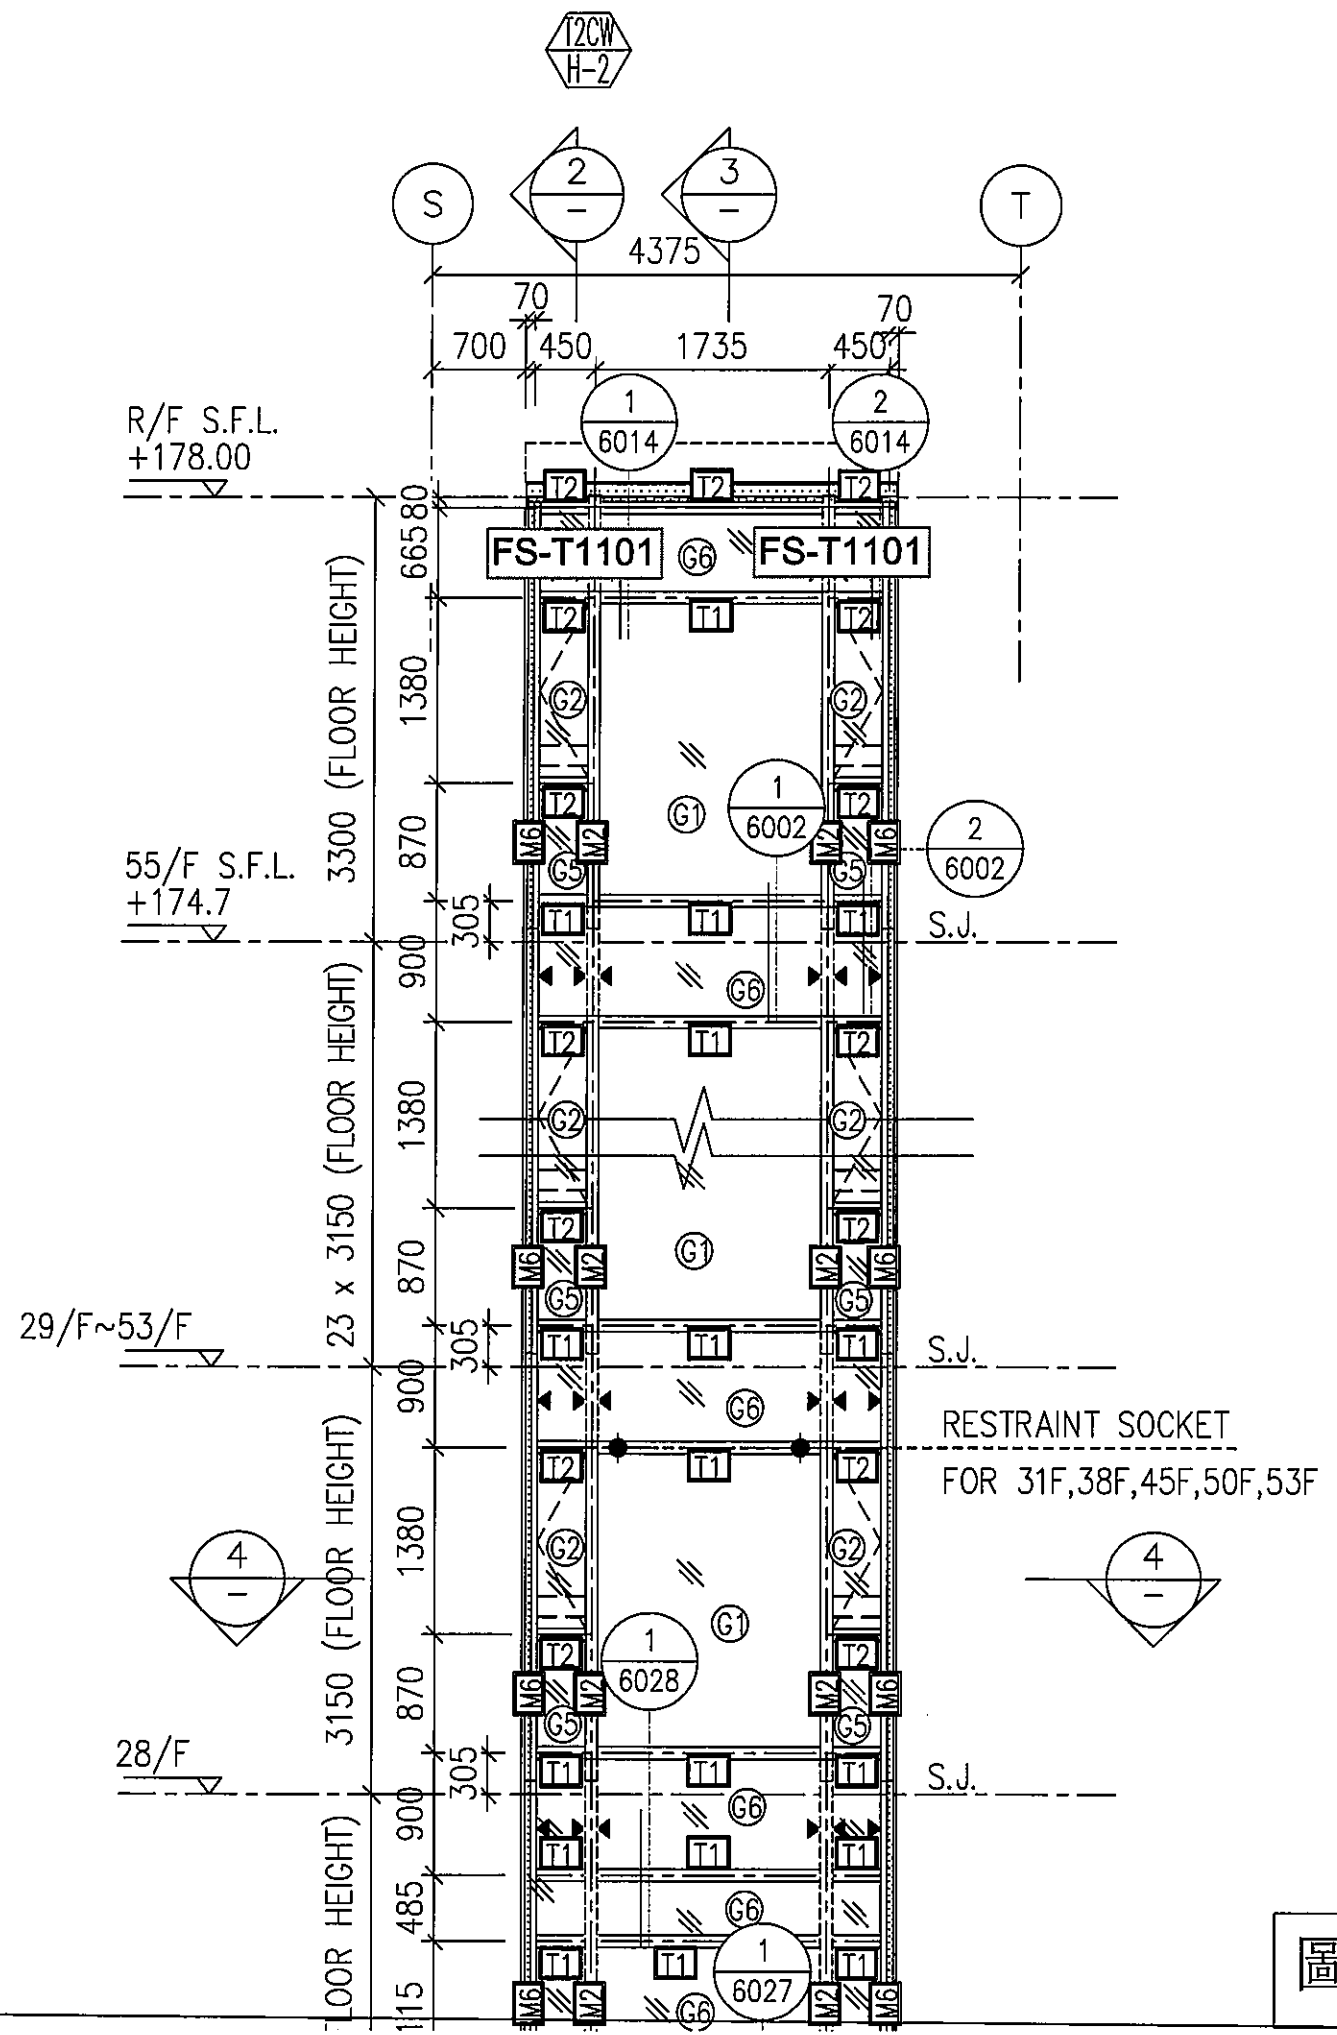

R/F S.F.L.  
+178.00

55/F S.F.L.  
+174.7

29/F~53/F


28/F

3300 (FLOOR HEIGHT)  
23 x 3150 (FLOOR HEIGHT)  
3150 (FLOOR HEIGHT)

FS-T1101

RESTRAINT SOCKET  
FOR 31F, 38F, 45F, 50F, 53F


圖號: 837-CW-2213

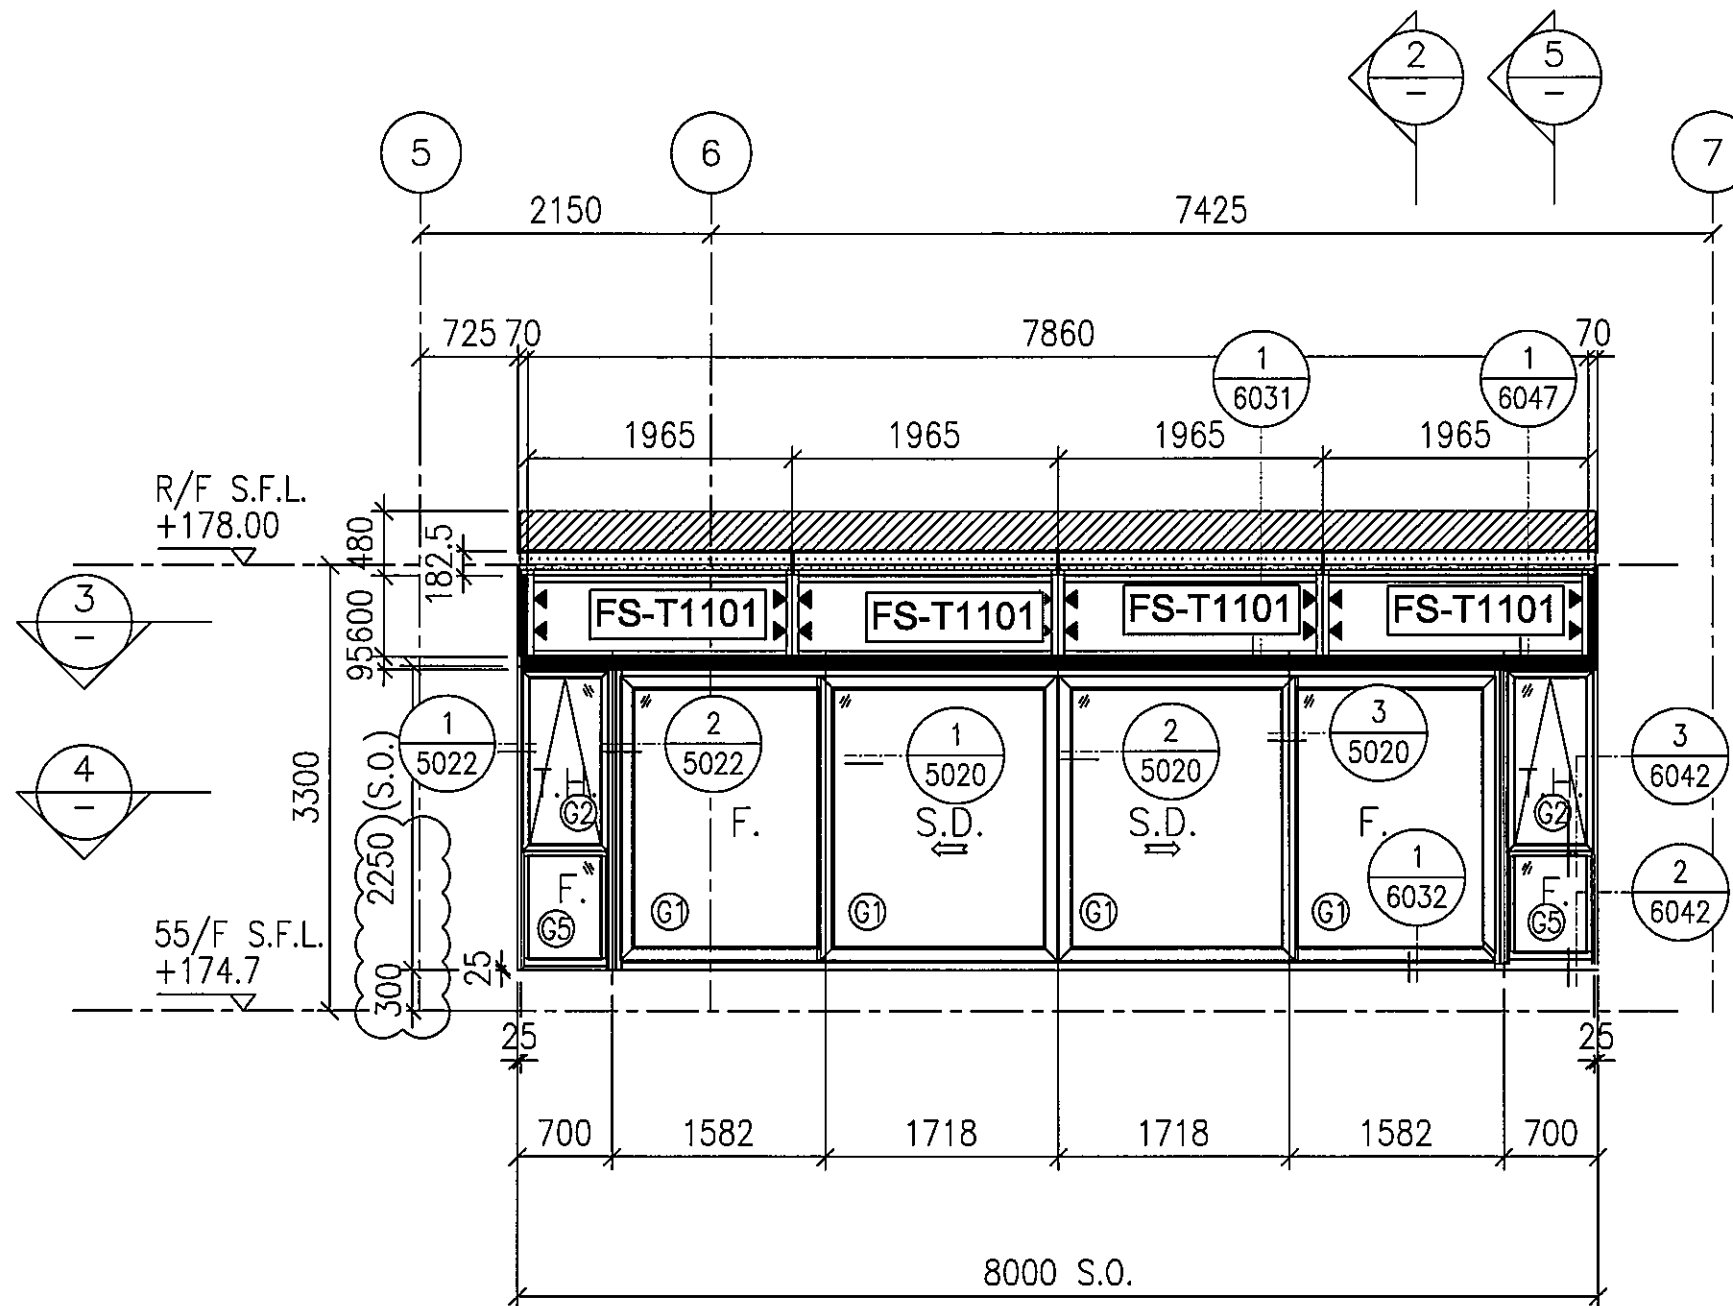



T2  
G

1  
-  
PART ELEVATION  
FOR CURTAIN WALL


圖號: 837-CW-2214

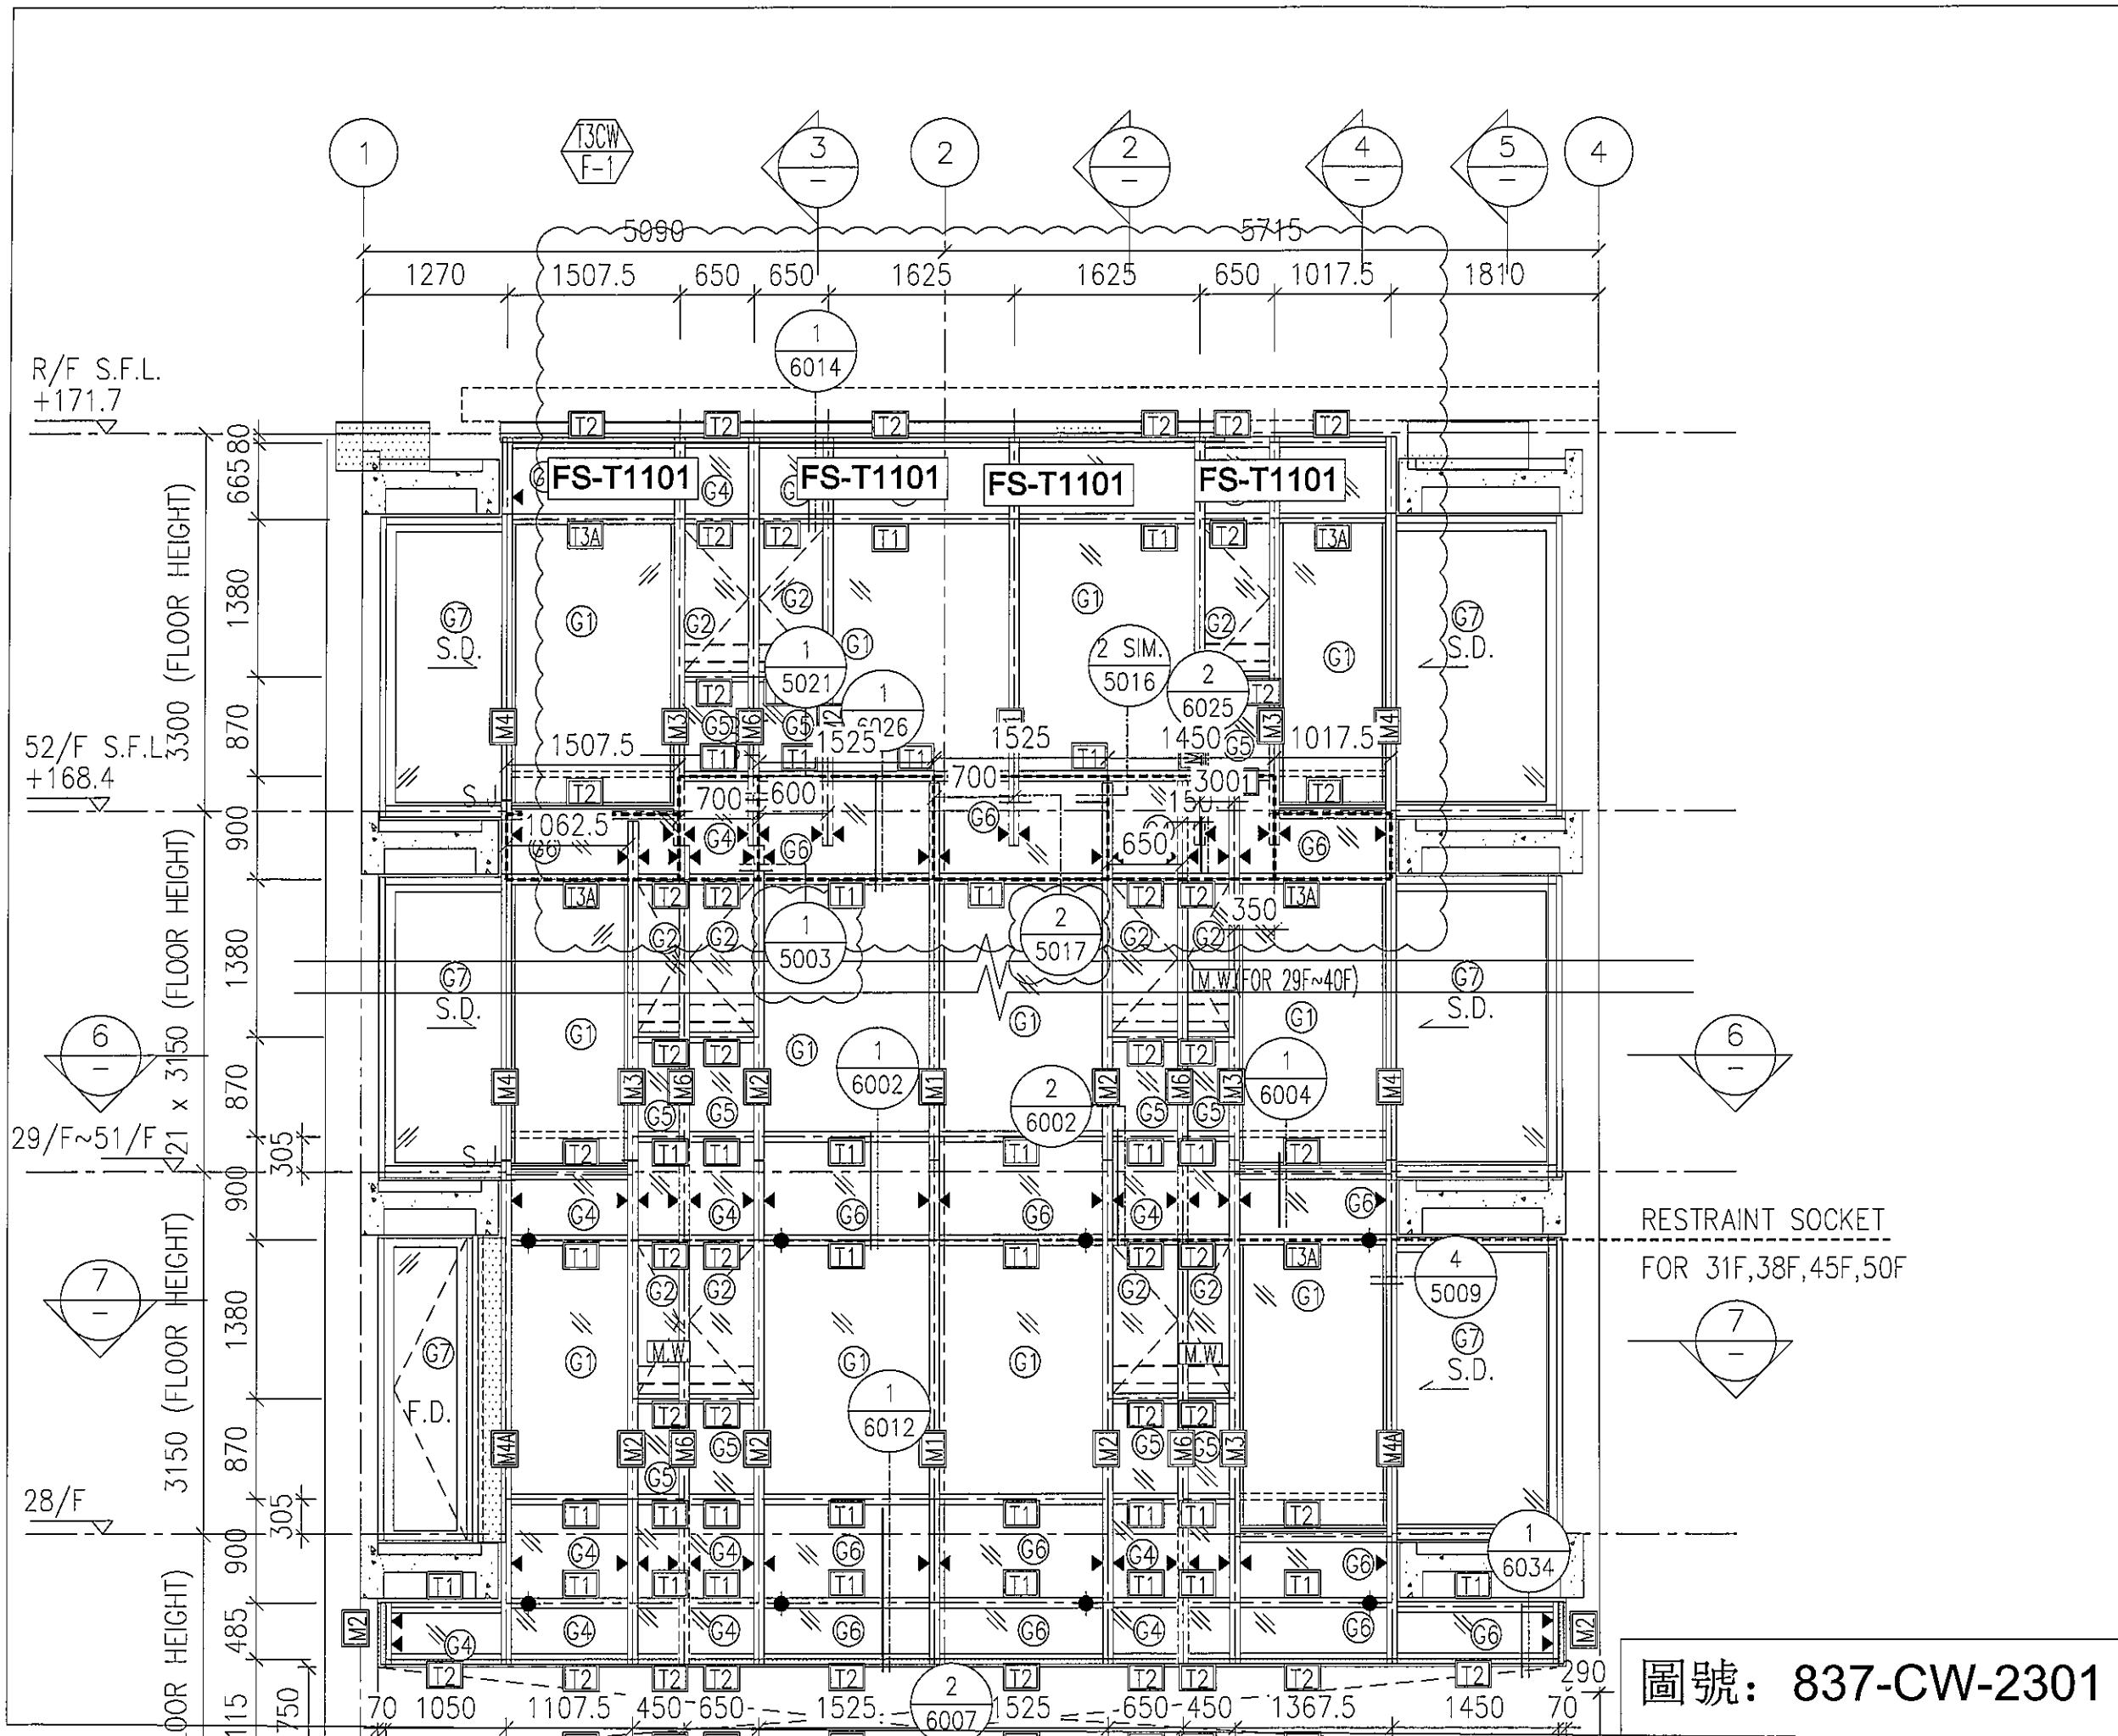

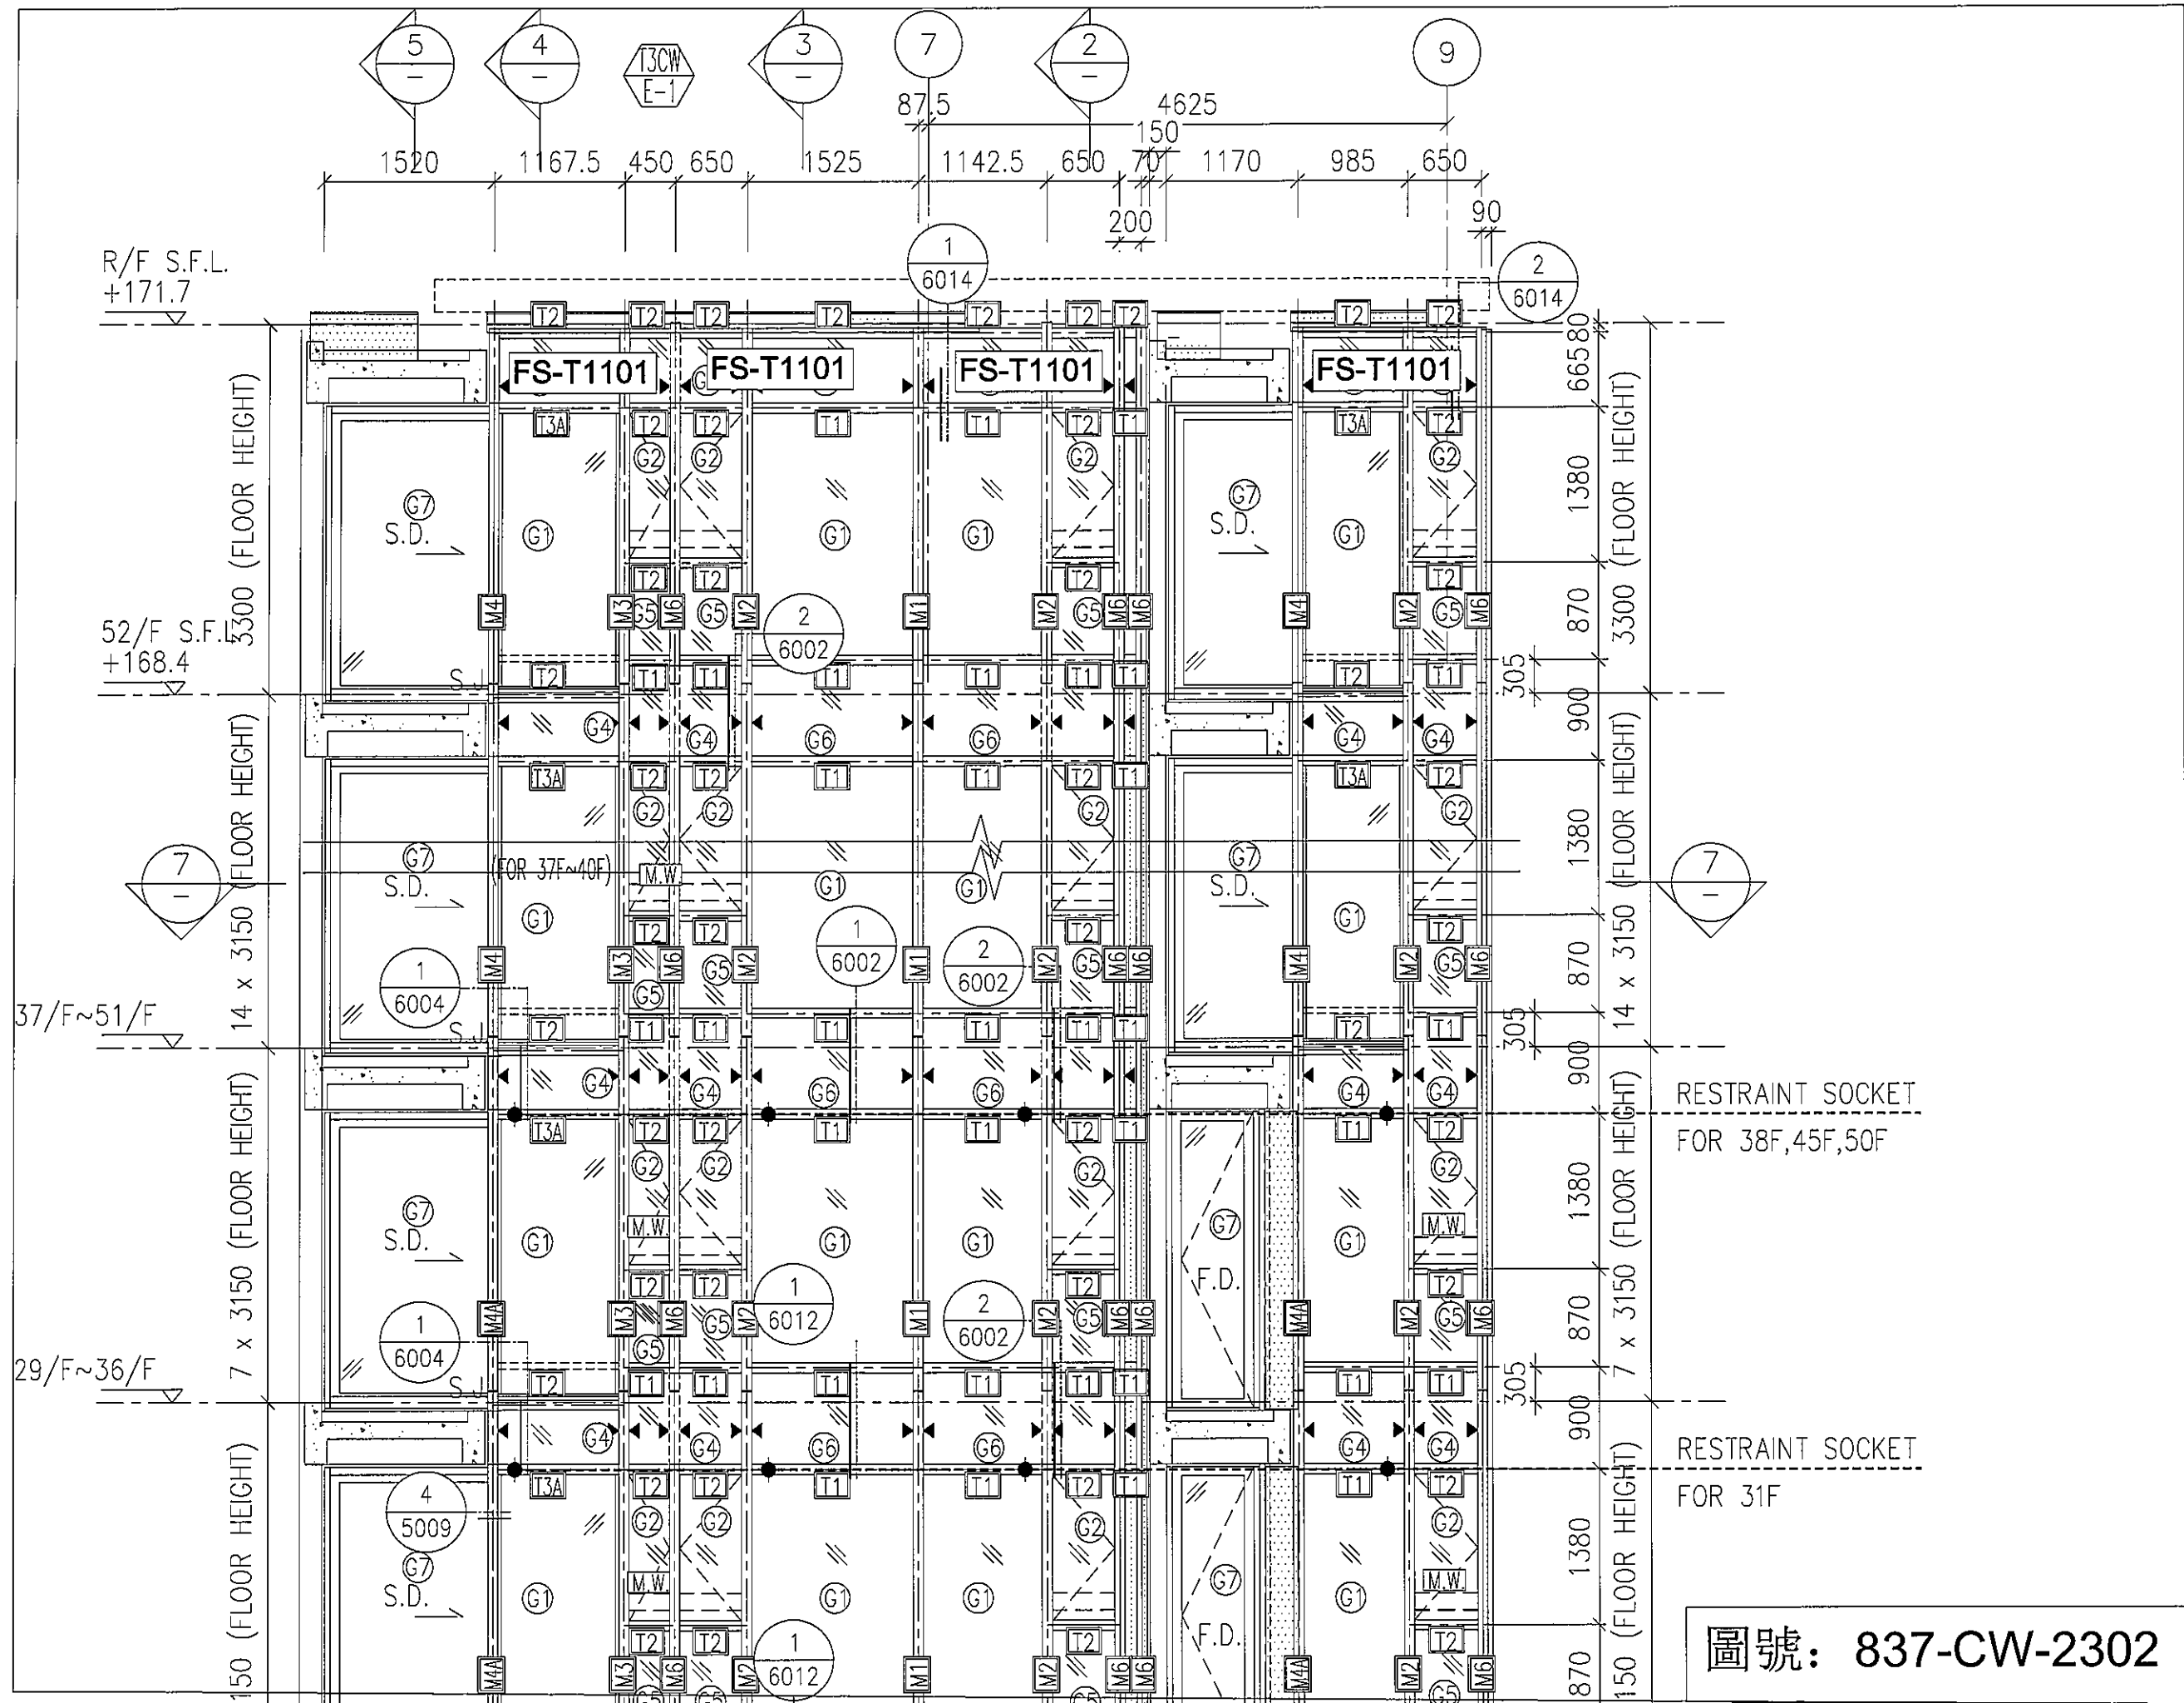


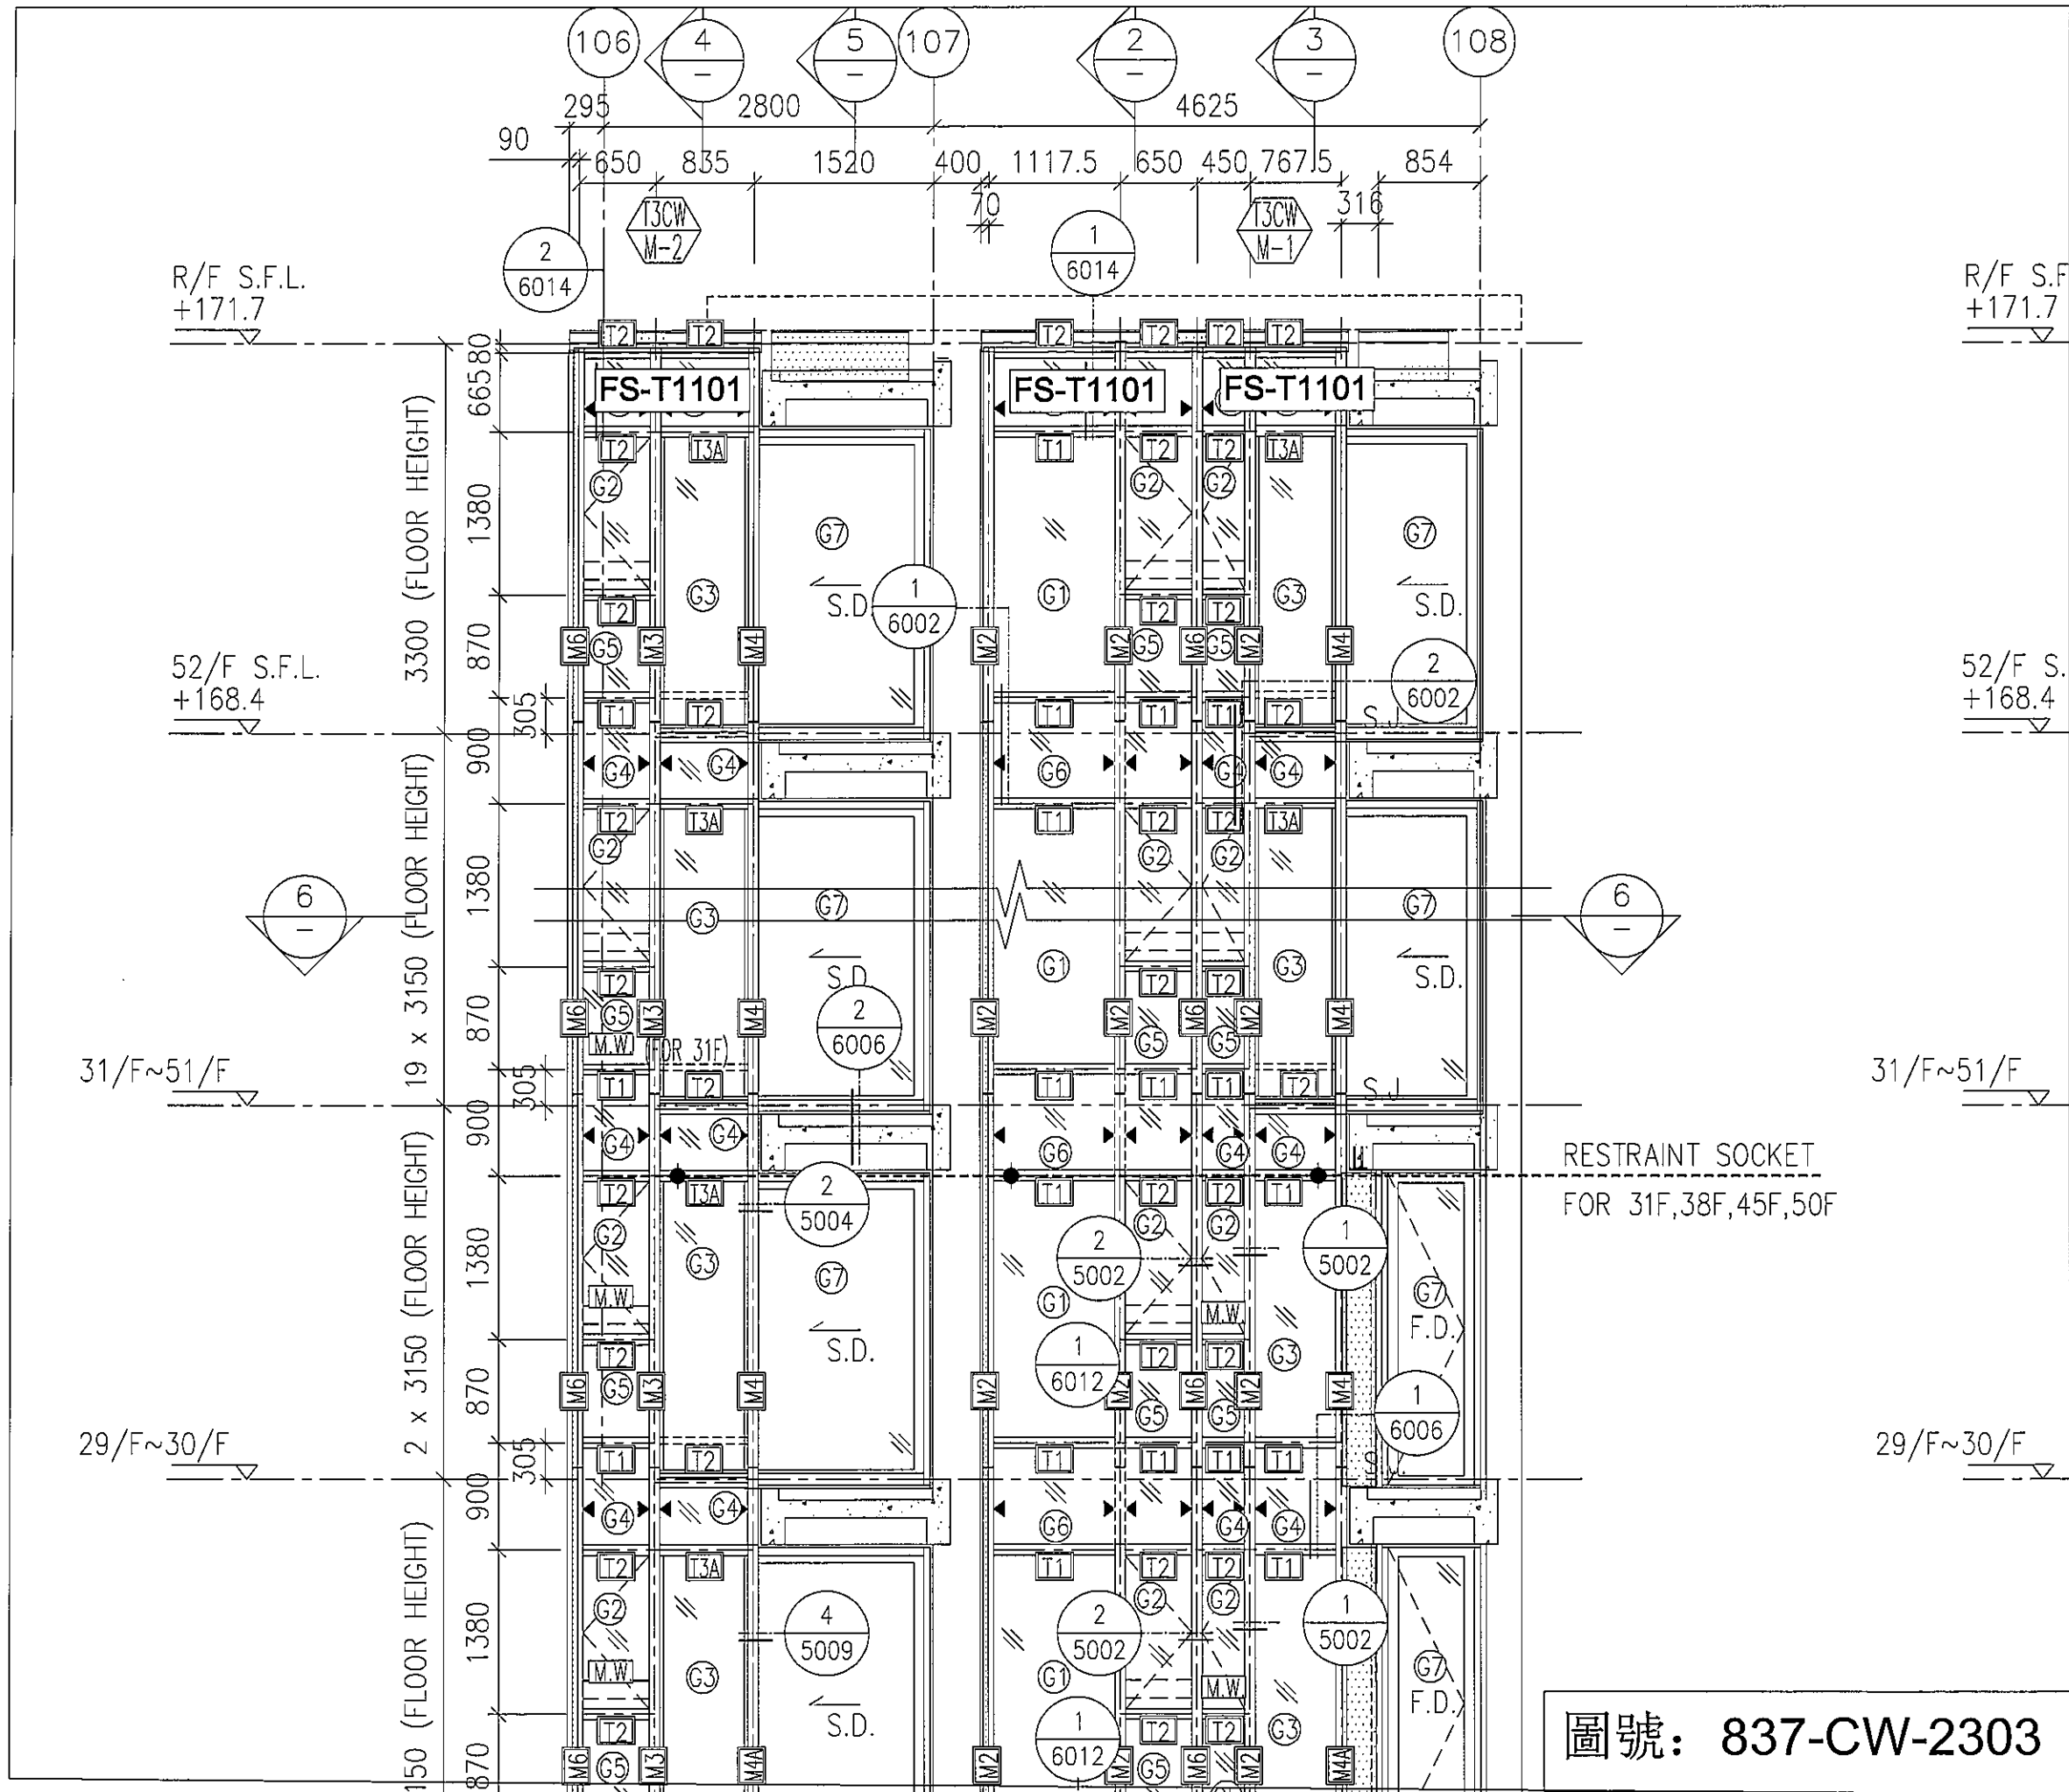


圖號: 837-CW-2303

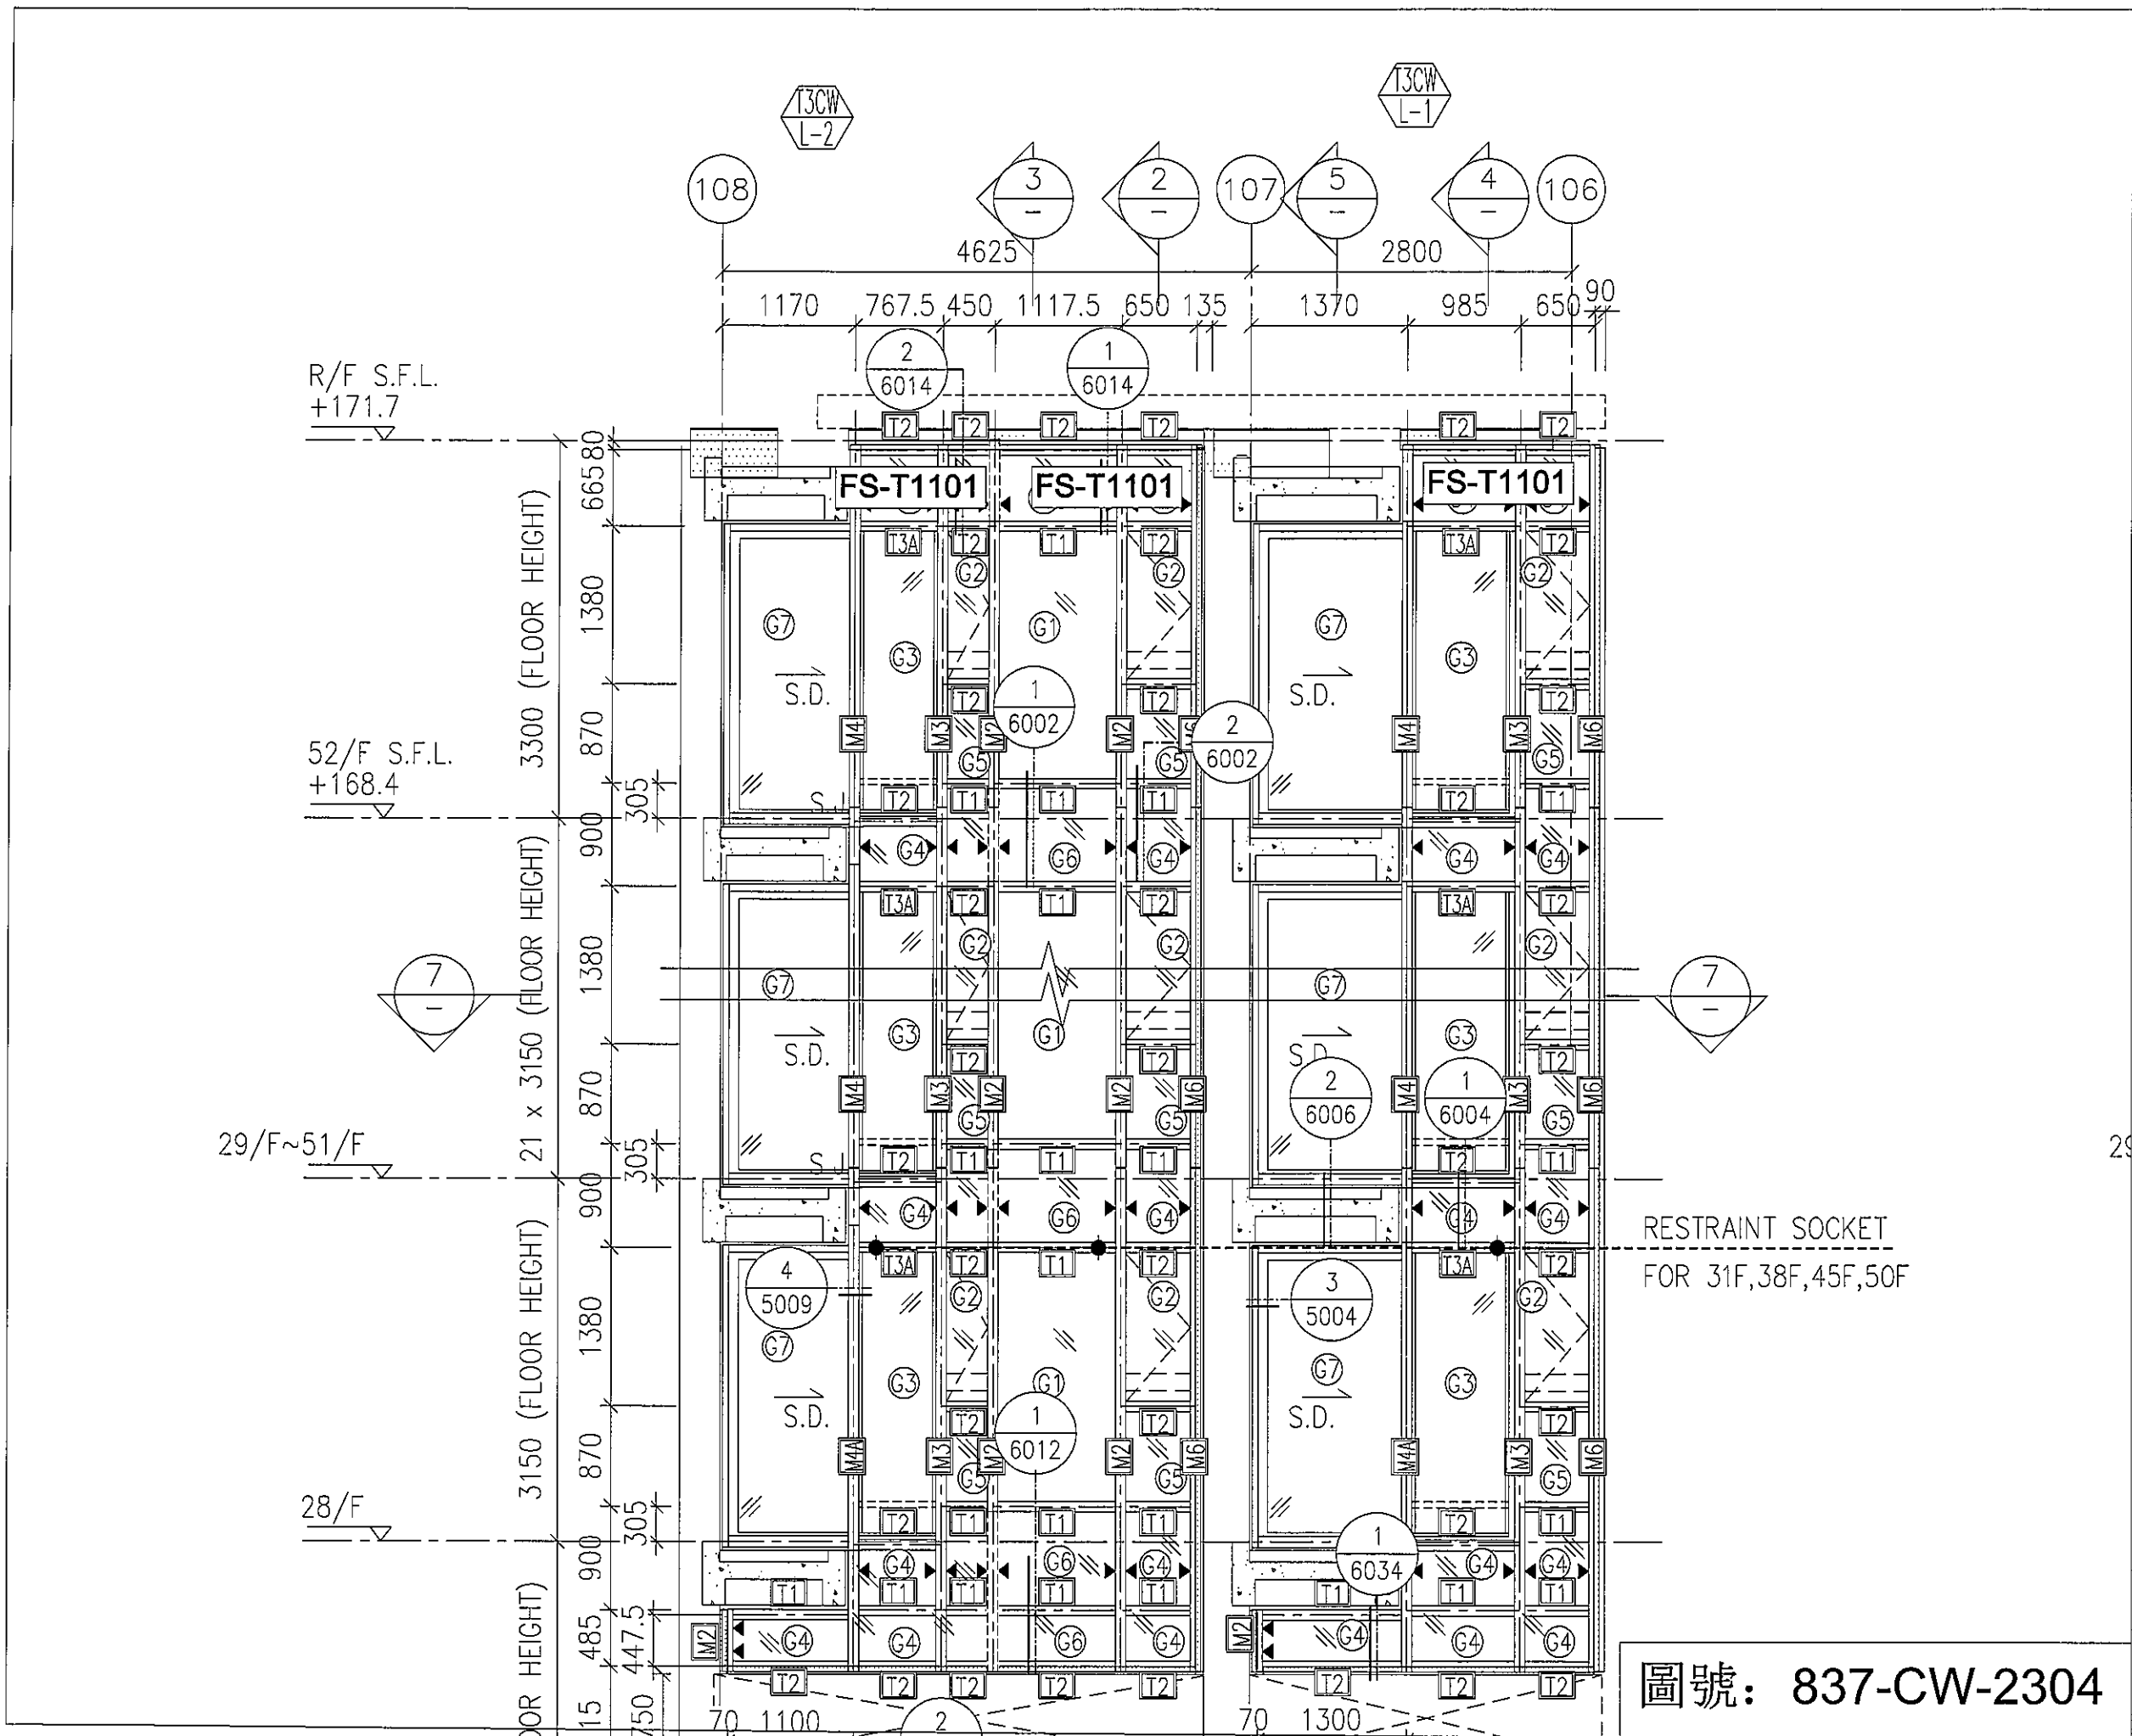


圖號: 837-CW-2304

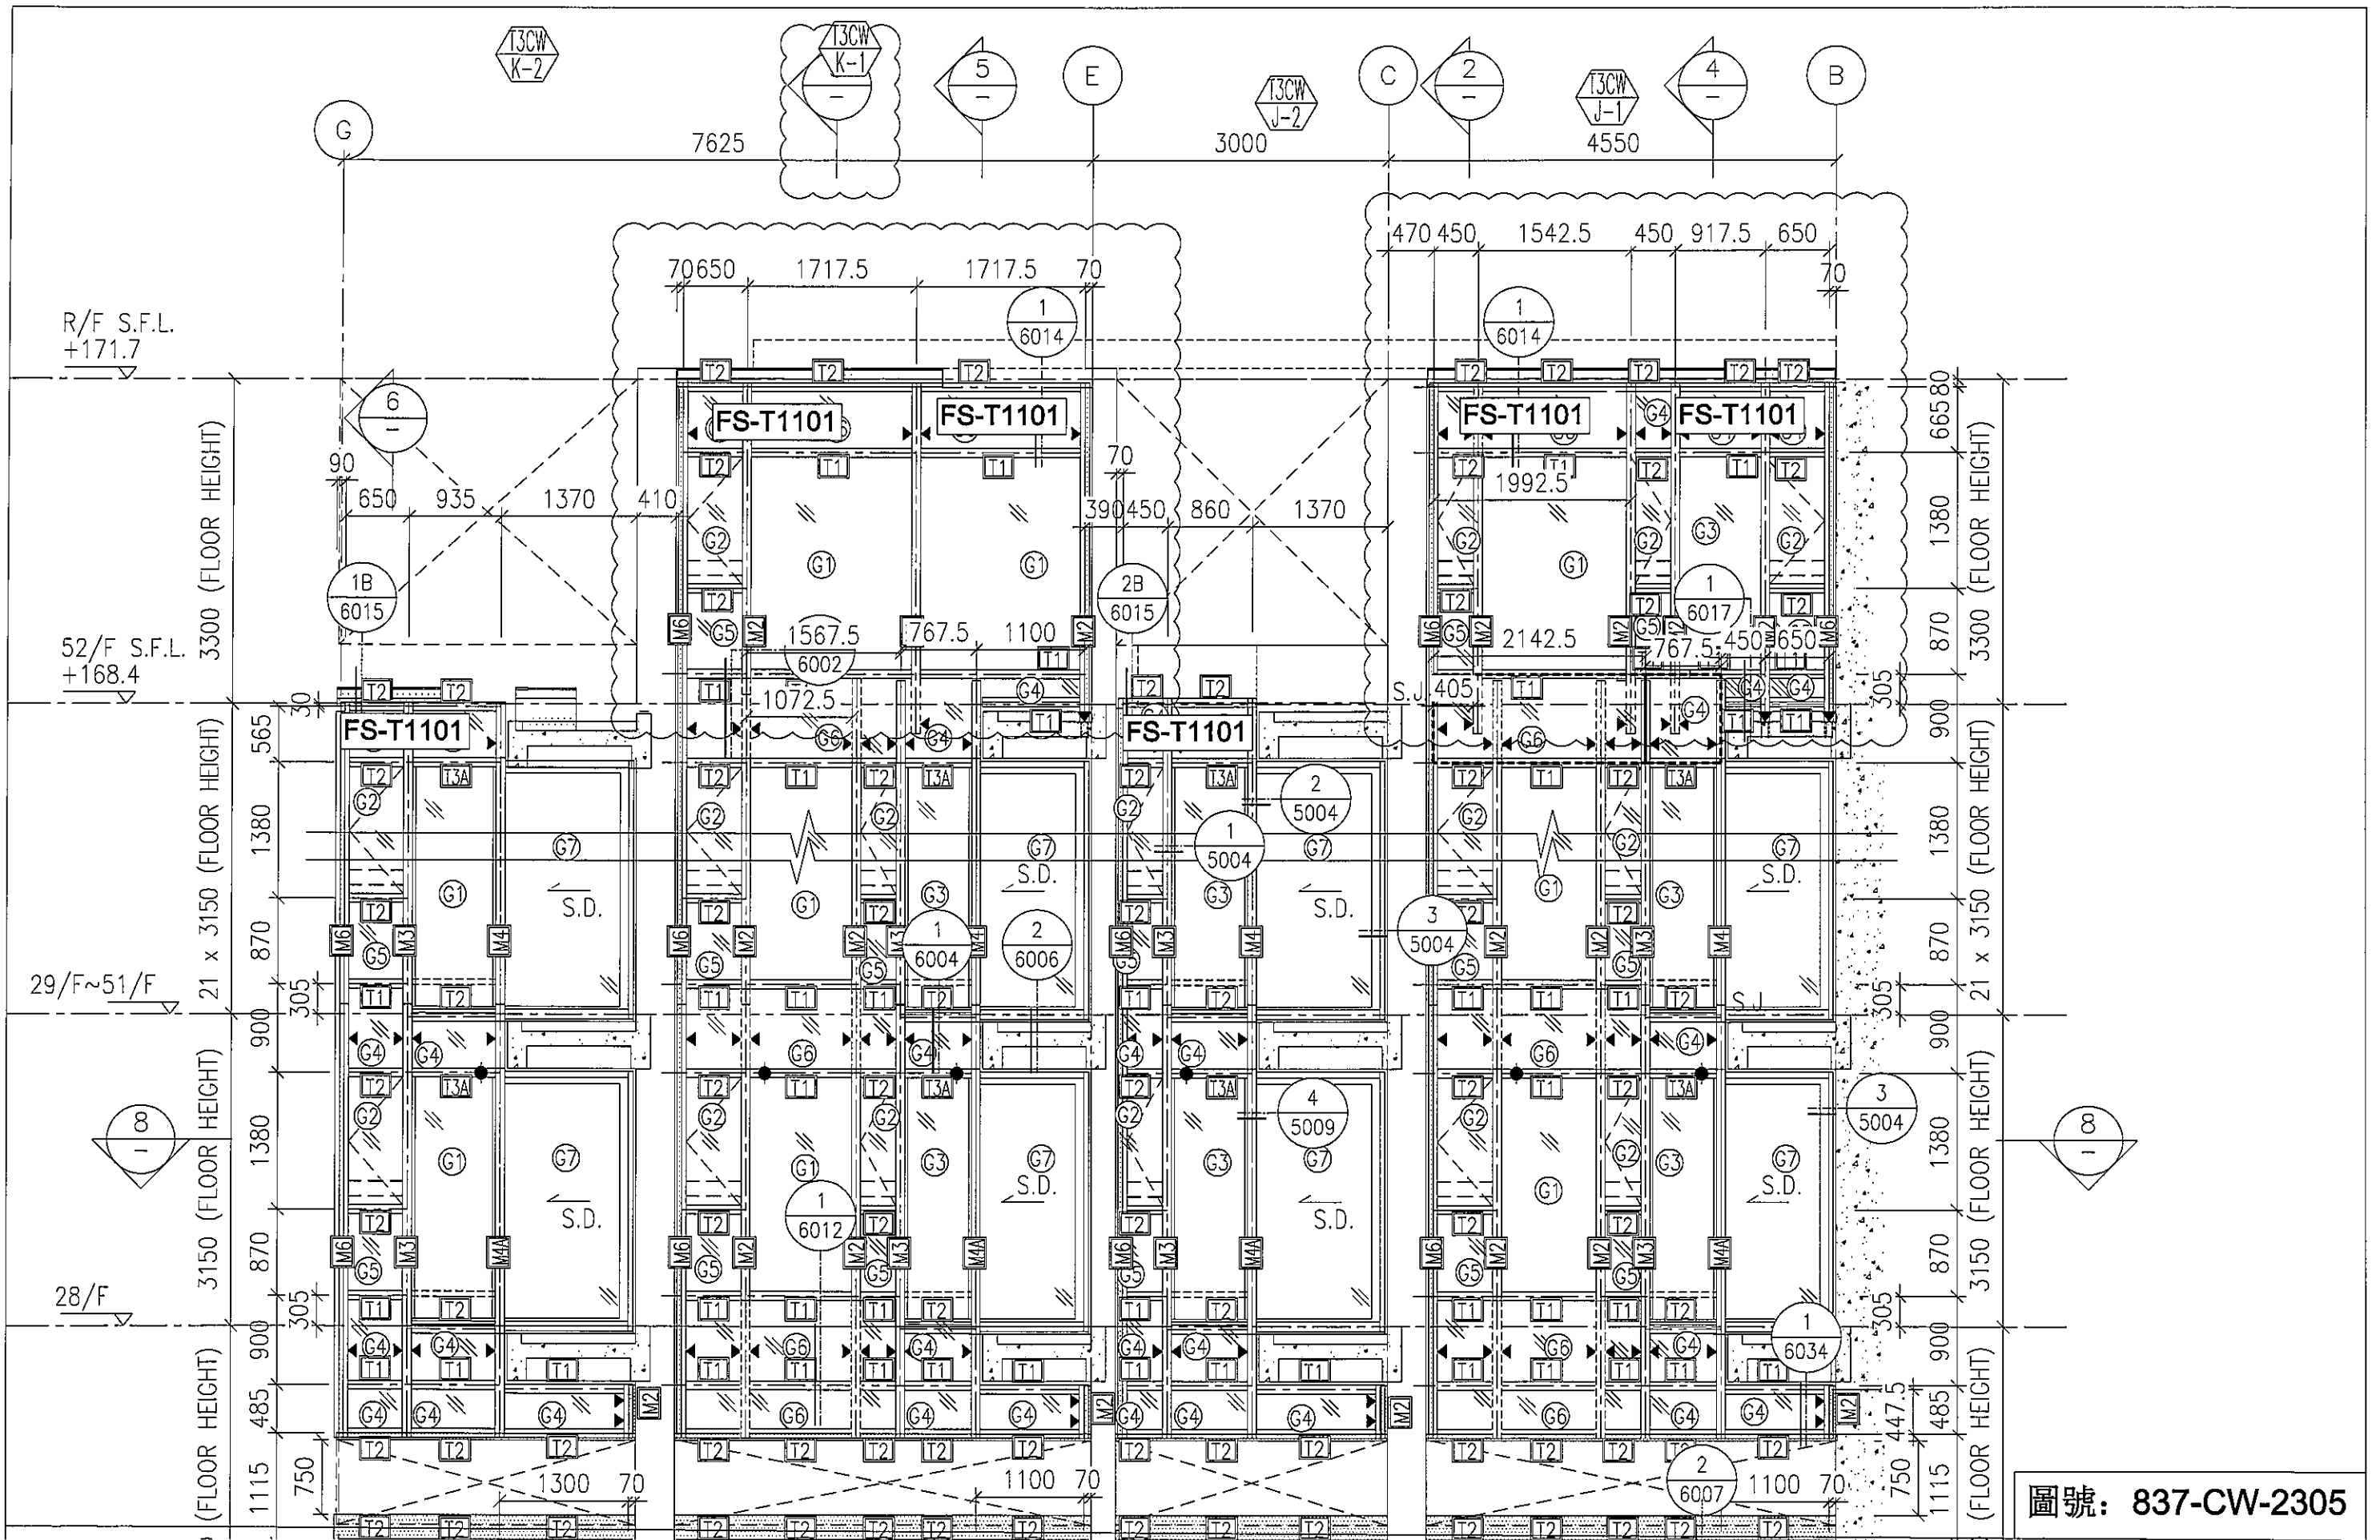

圖號: 837-CW-2305

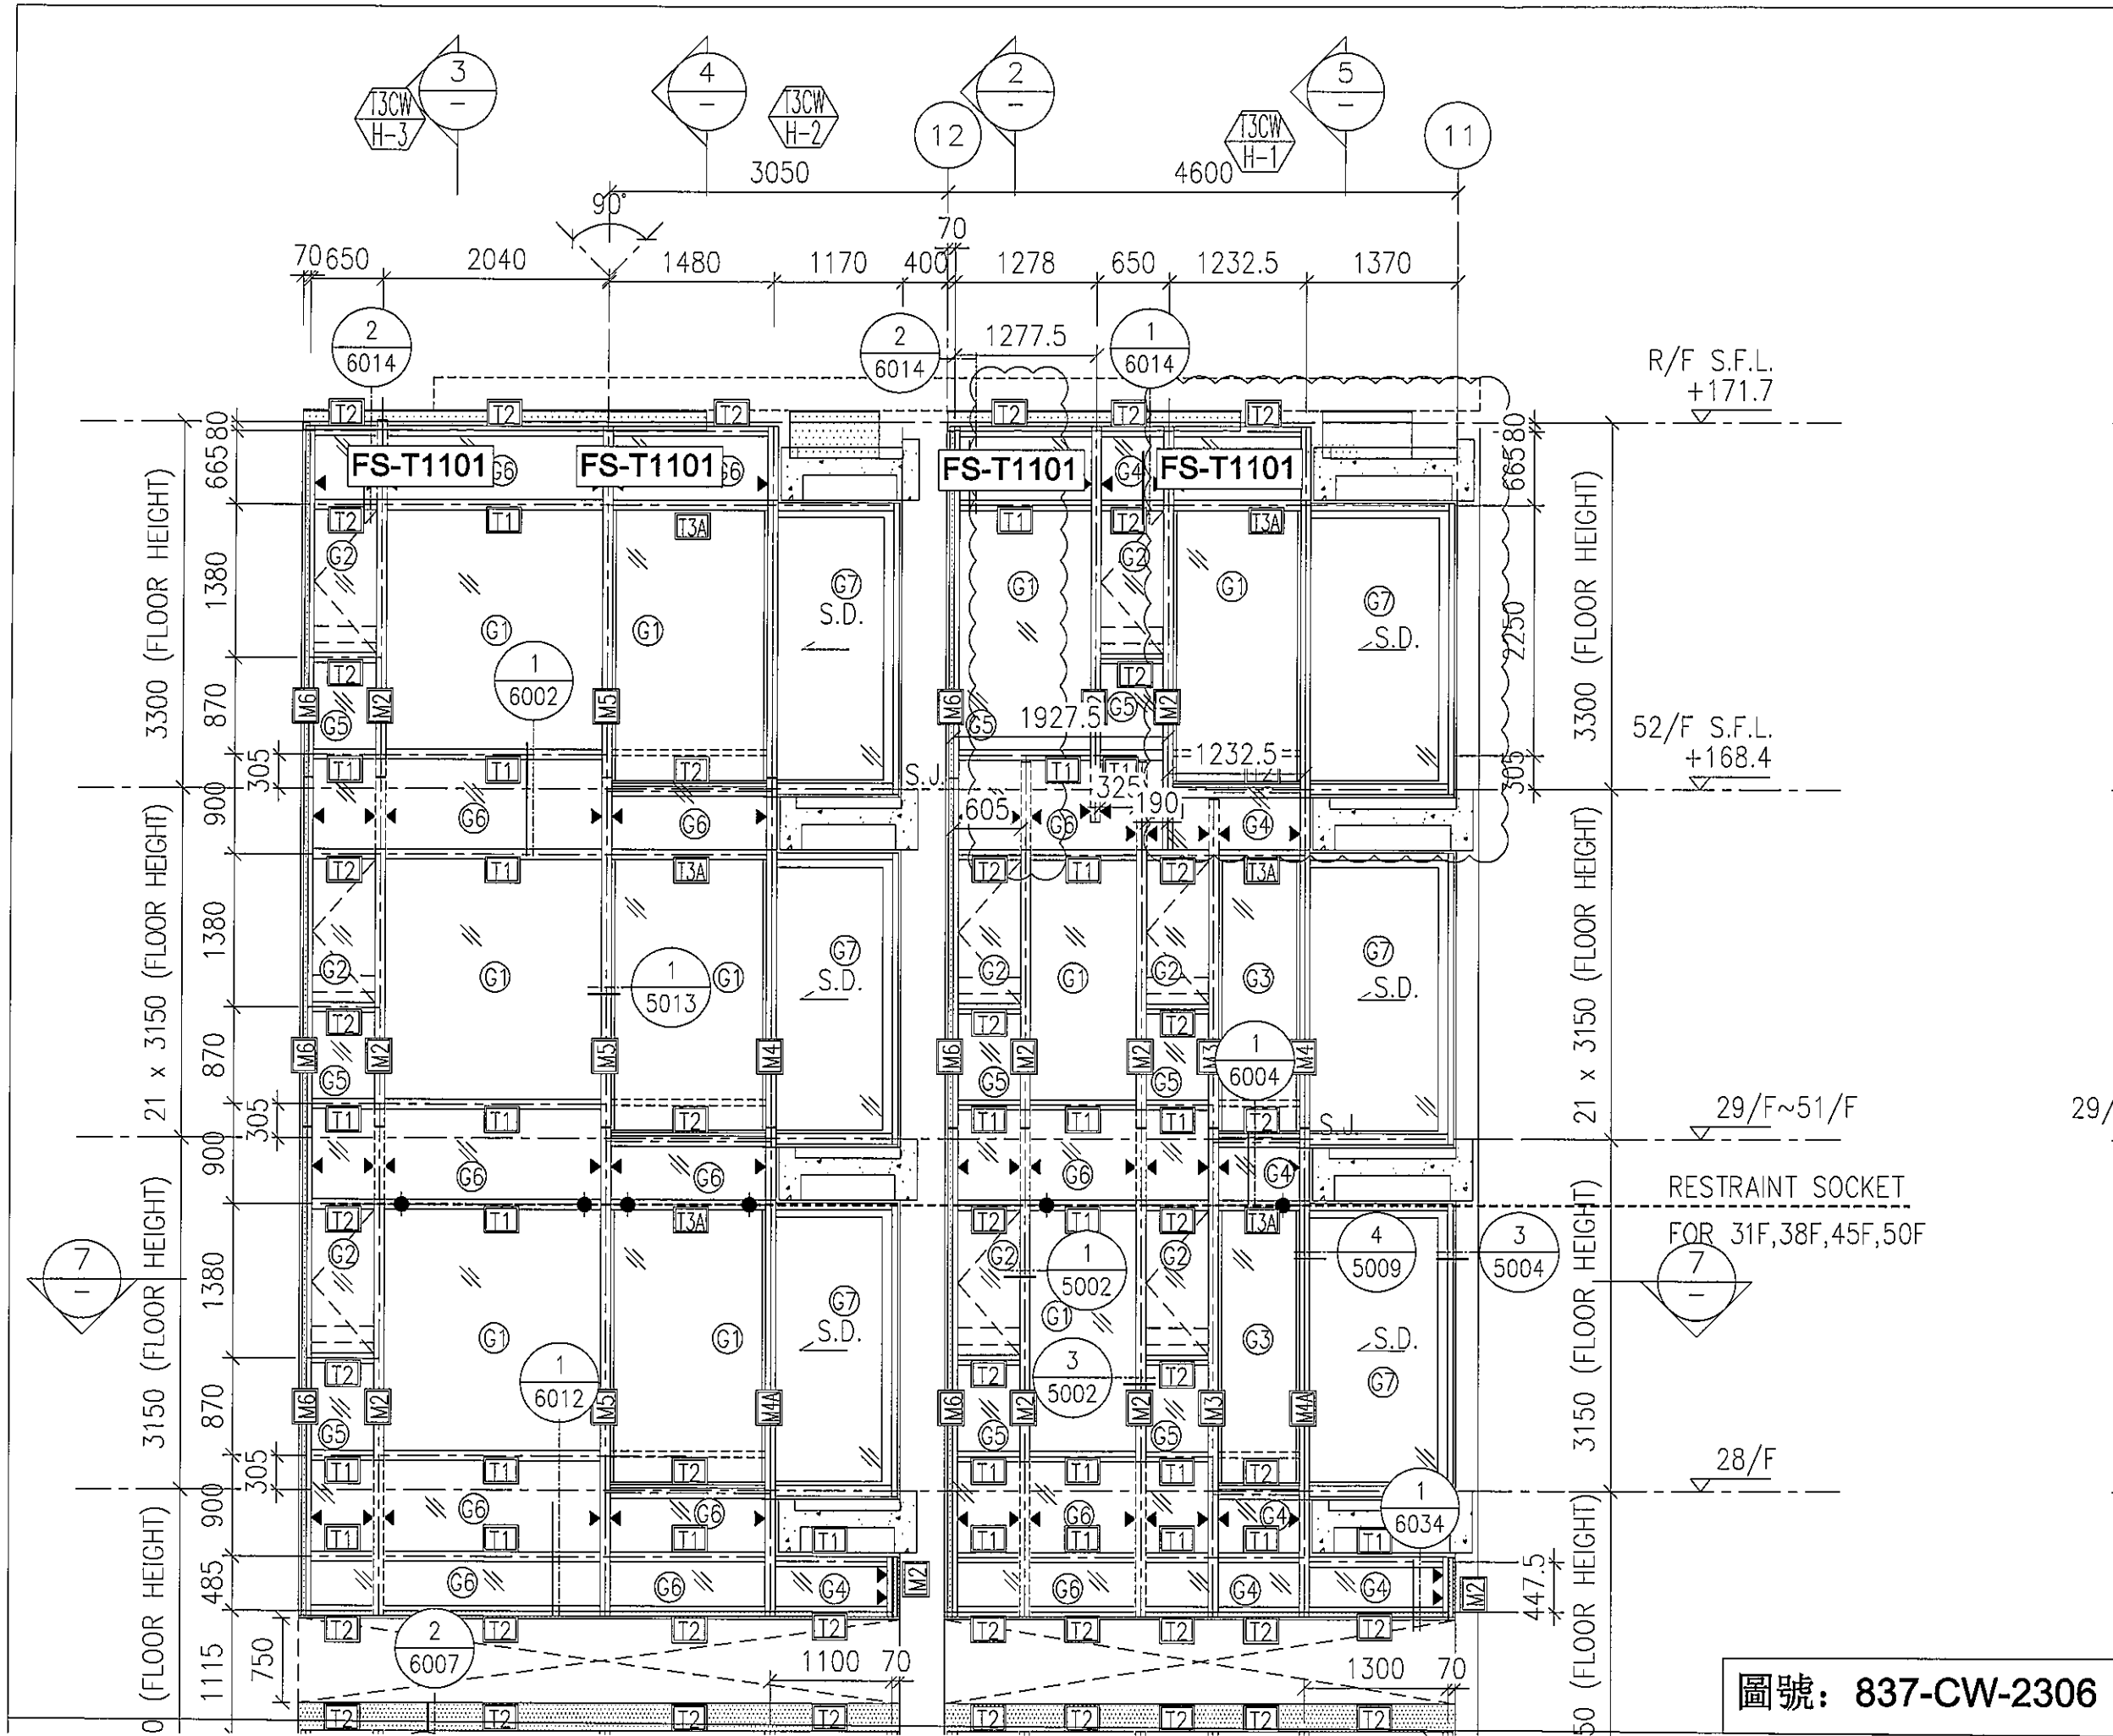

圖號: 837-CW-2306

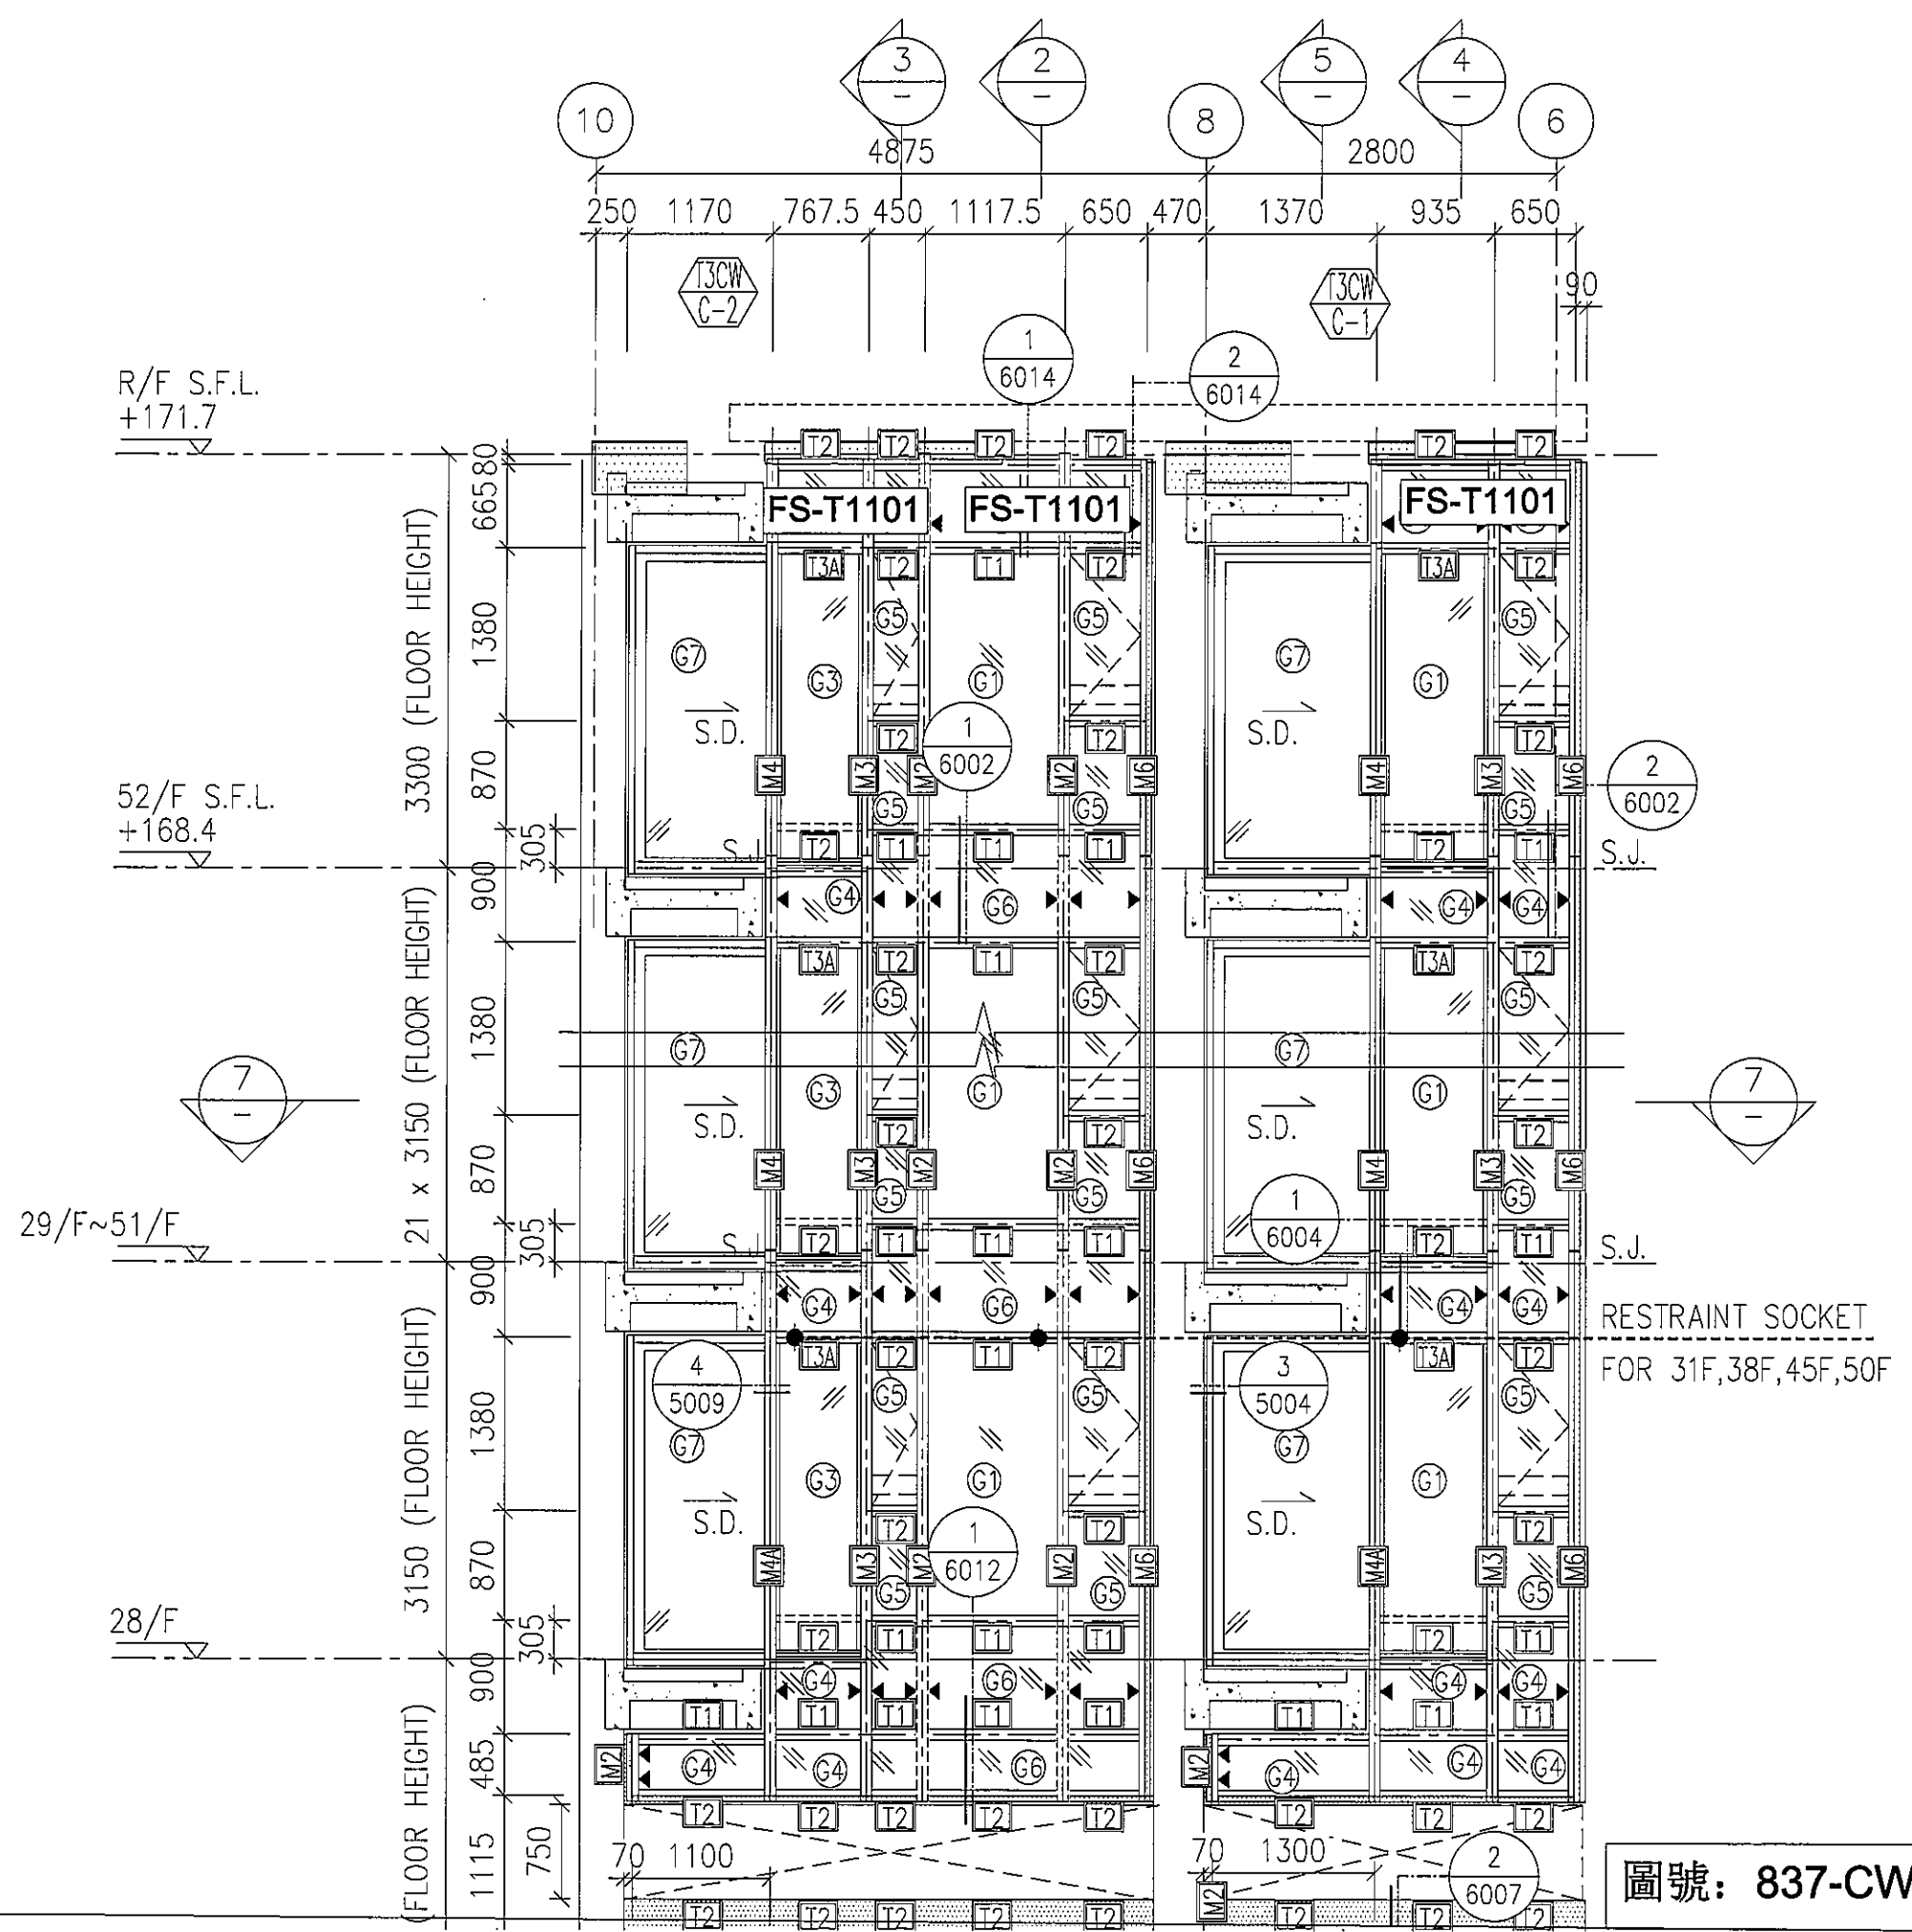

R/F S.F.L.  
+171.7


52/F S.F.L.  
+168.4

29/F~51/F



28/F

RESTRAINT SOCKET  
FOR 31F,38F,45F,50F


圖號: 837-CW-2307

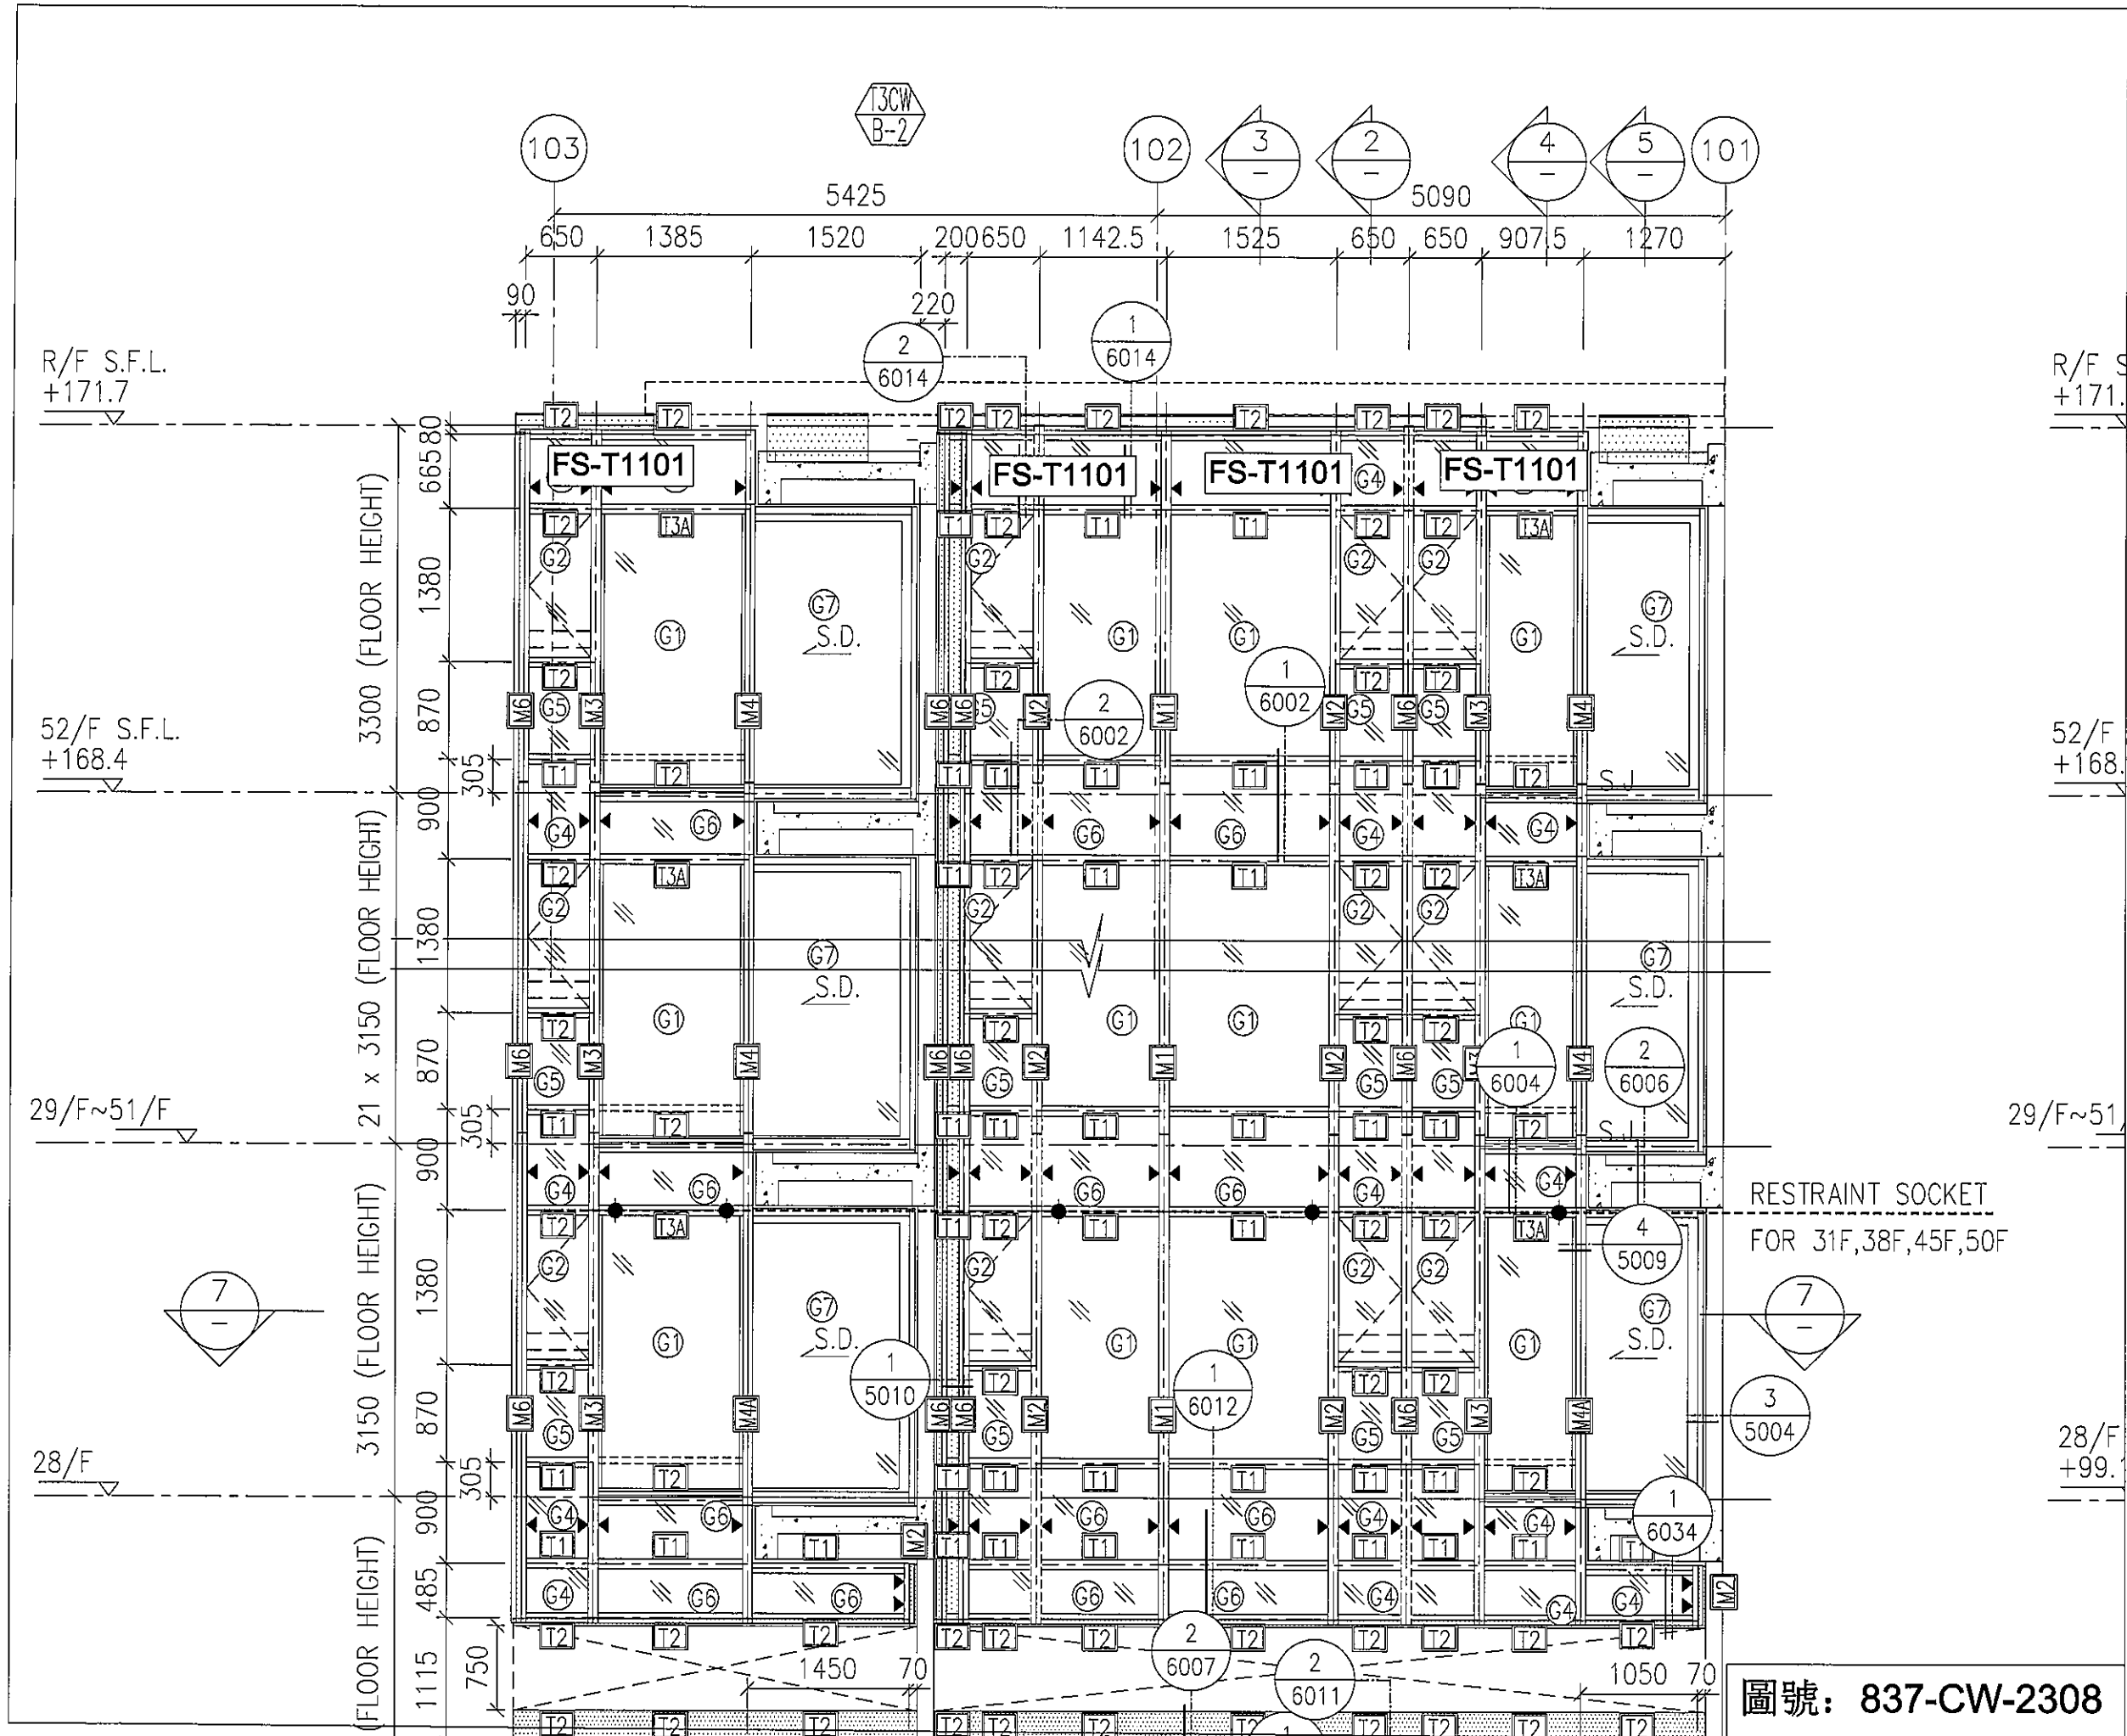


圖號: 837-CW-2308

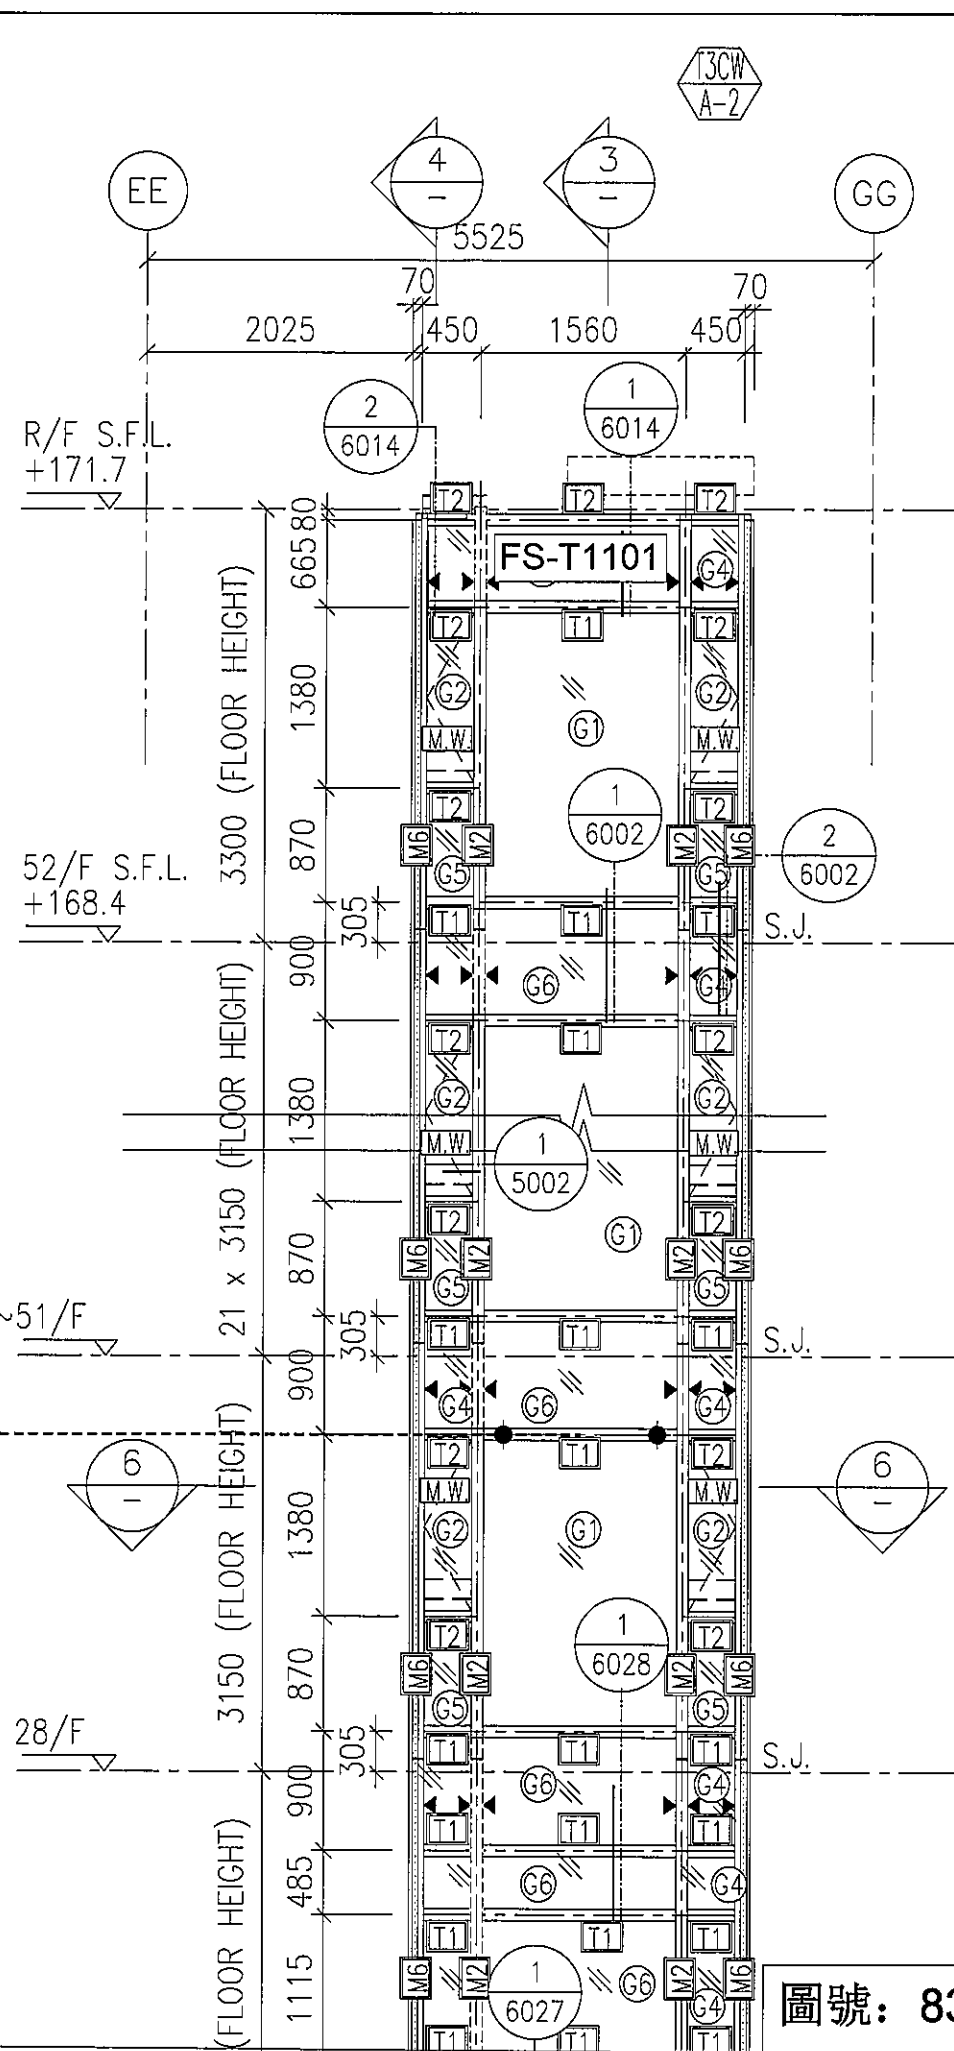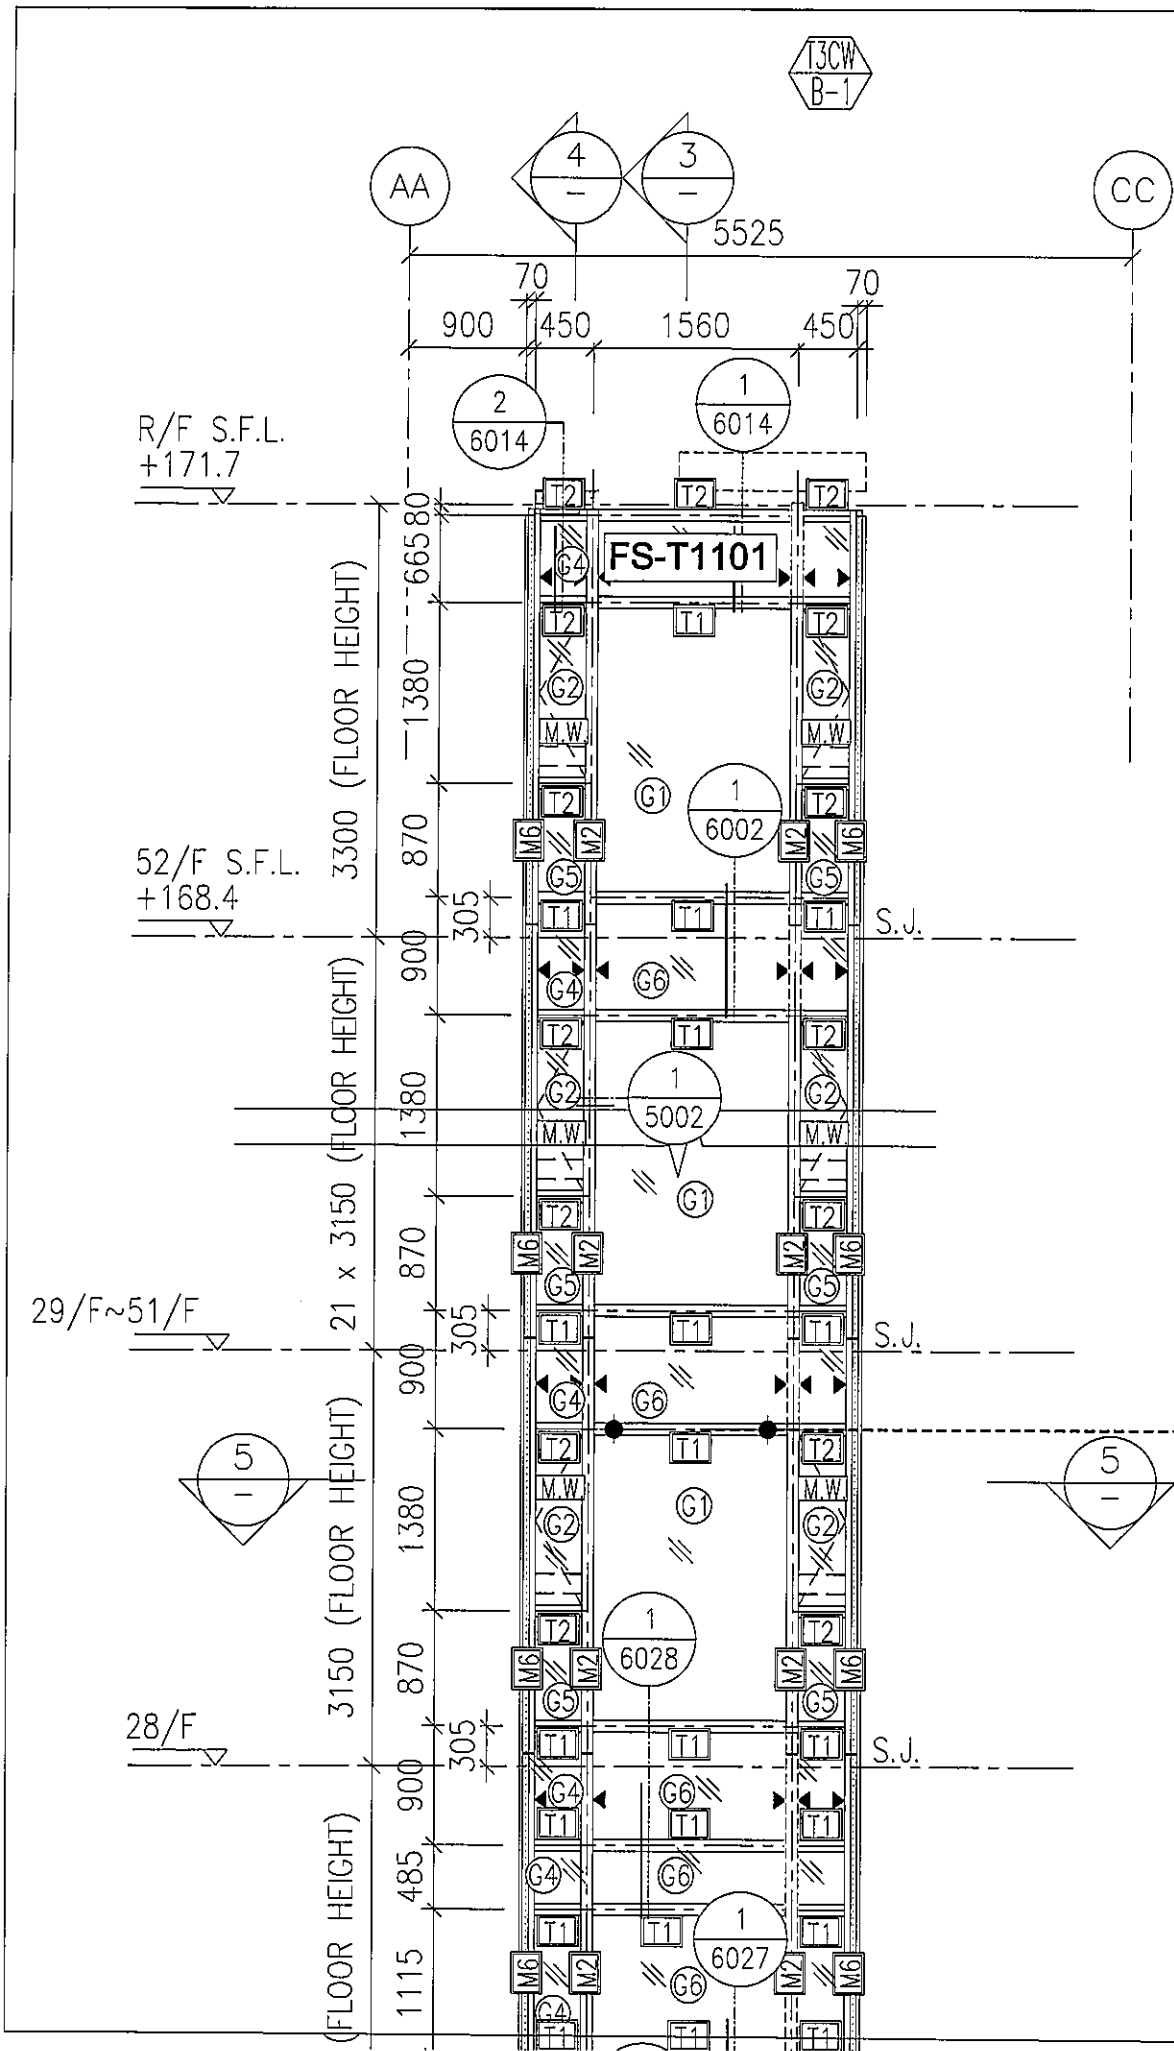


圖號: 837-CW-2309

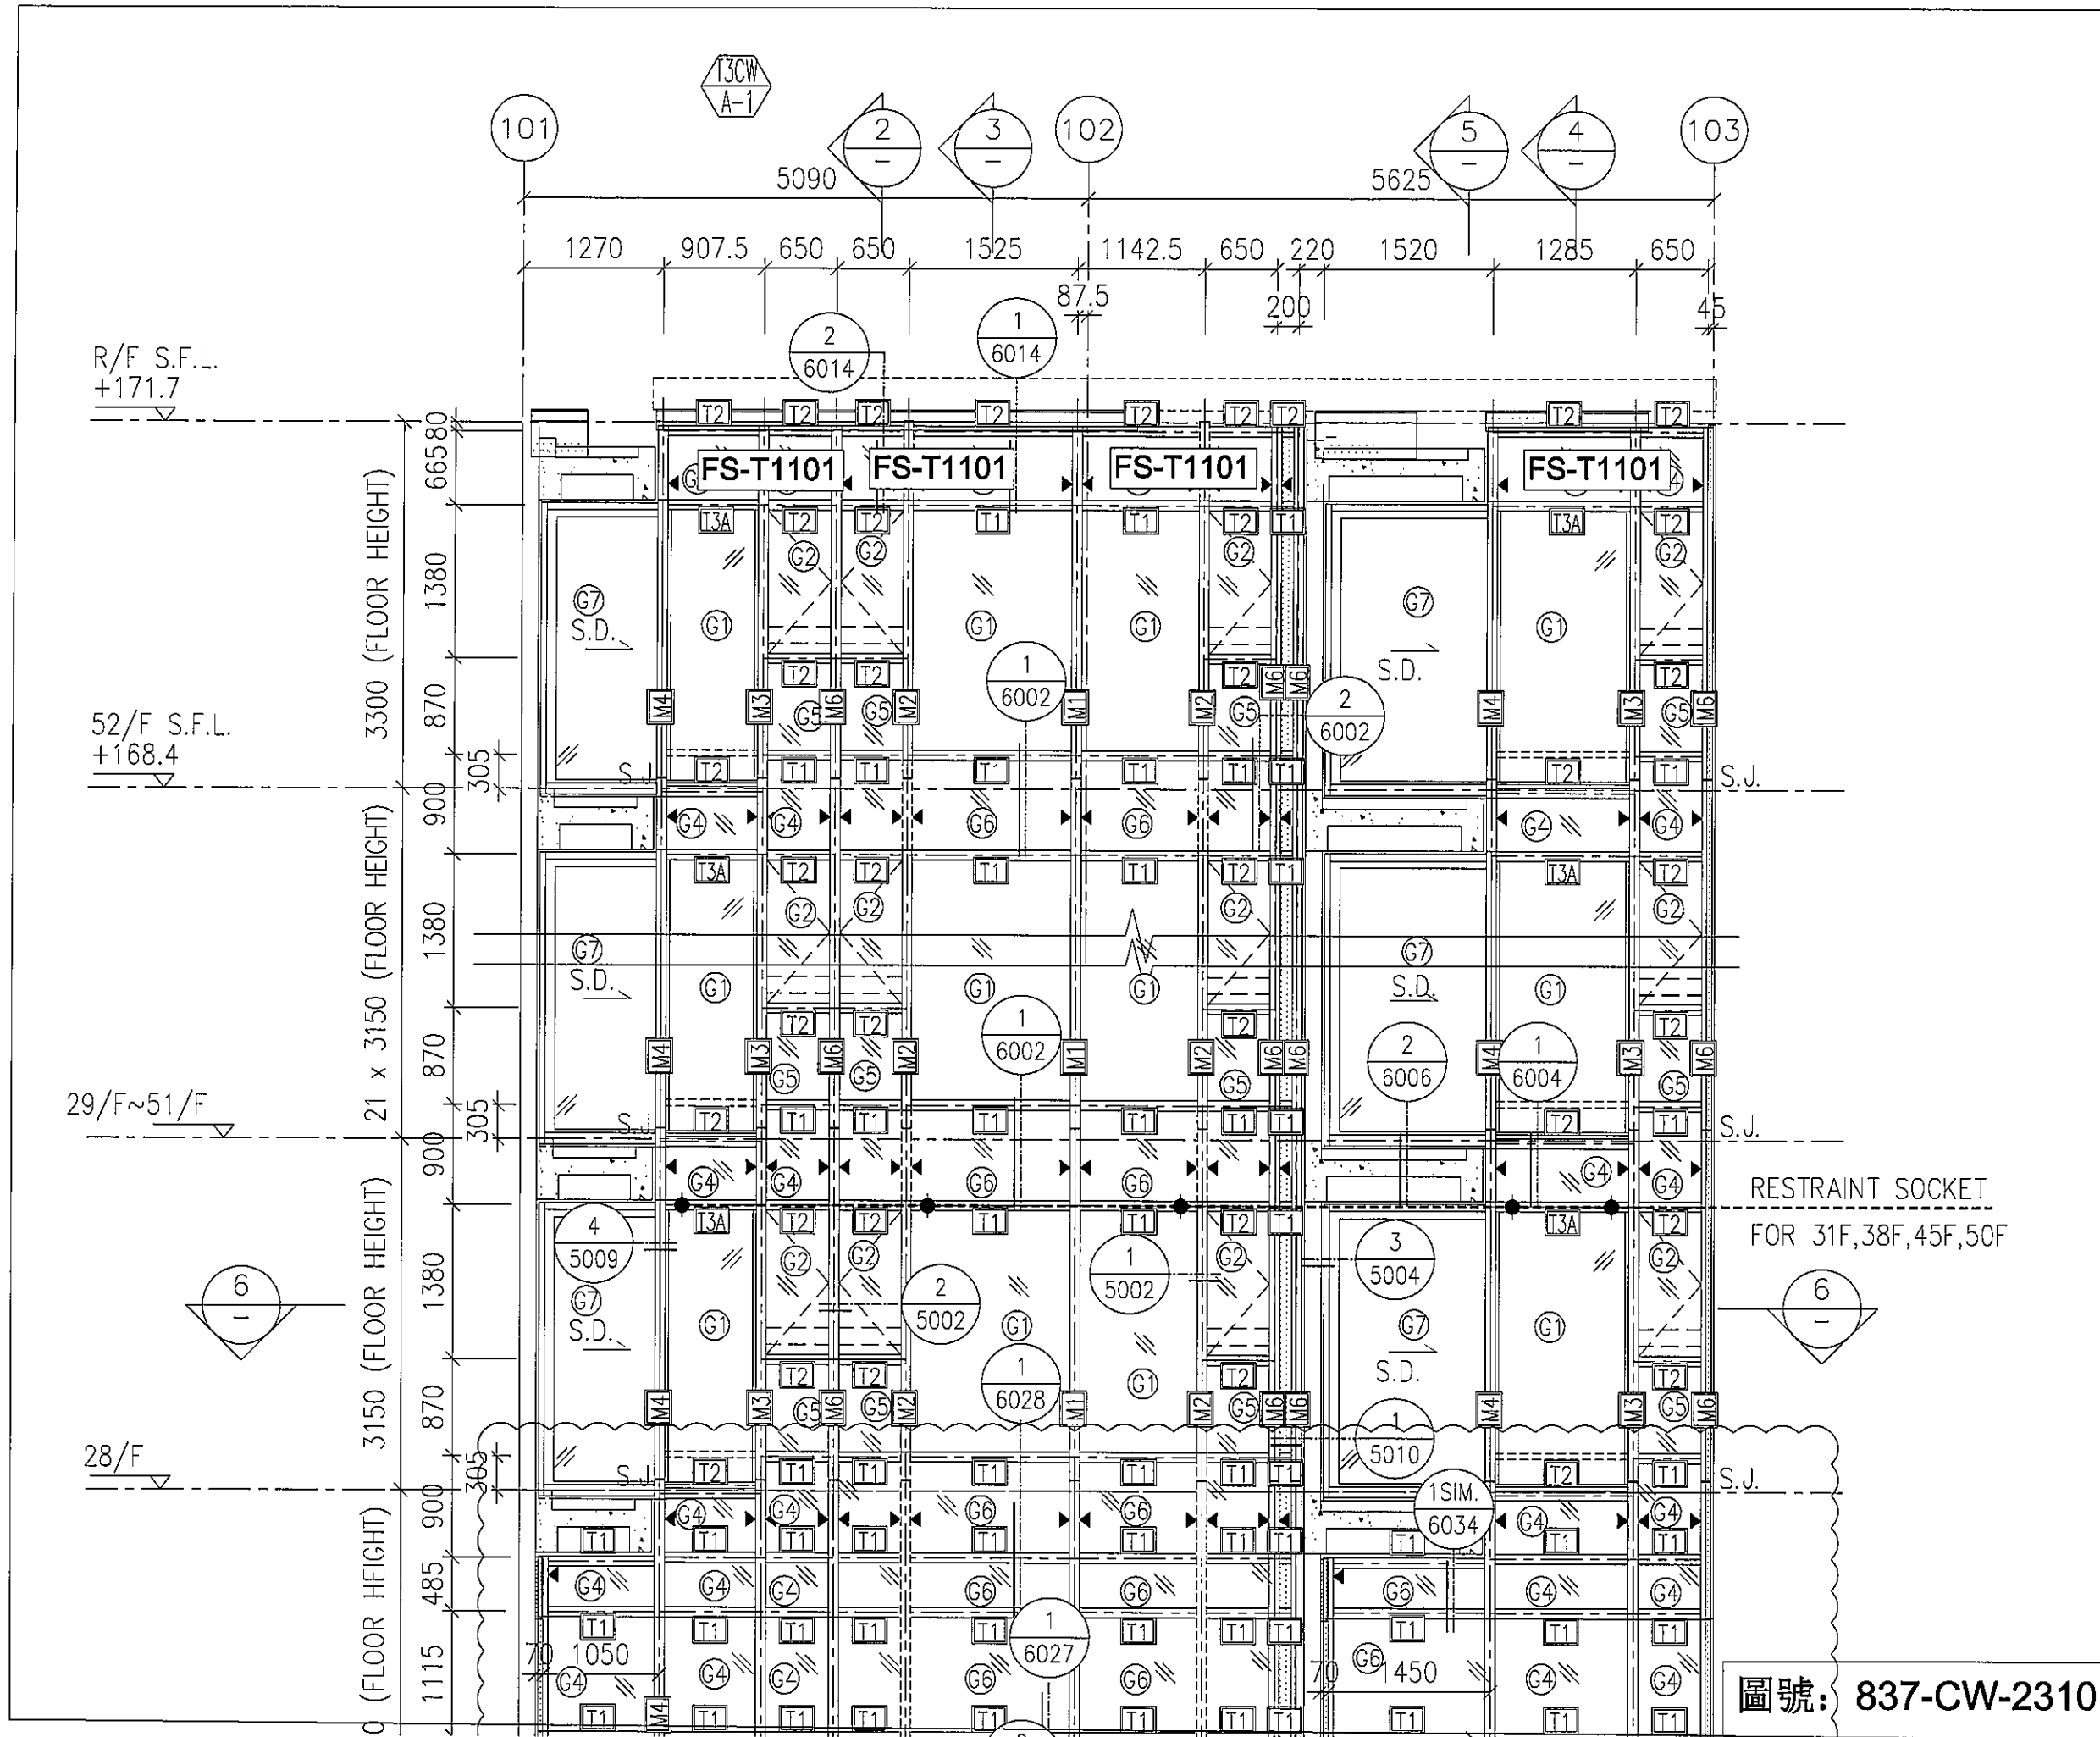


圖號: 837-CW-2310

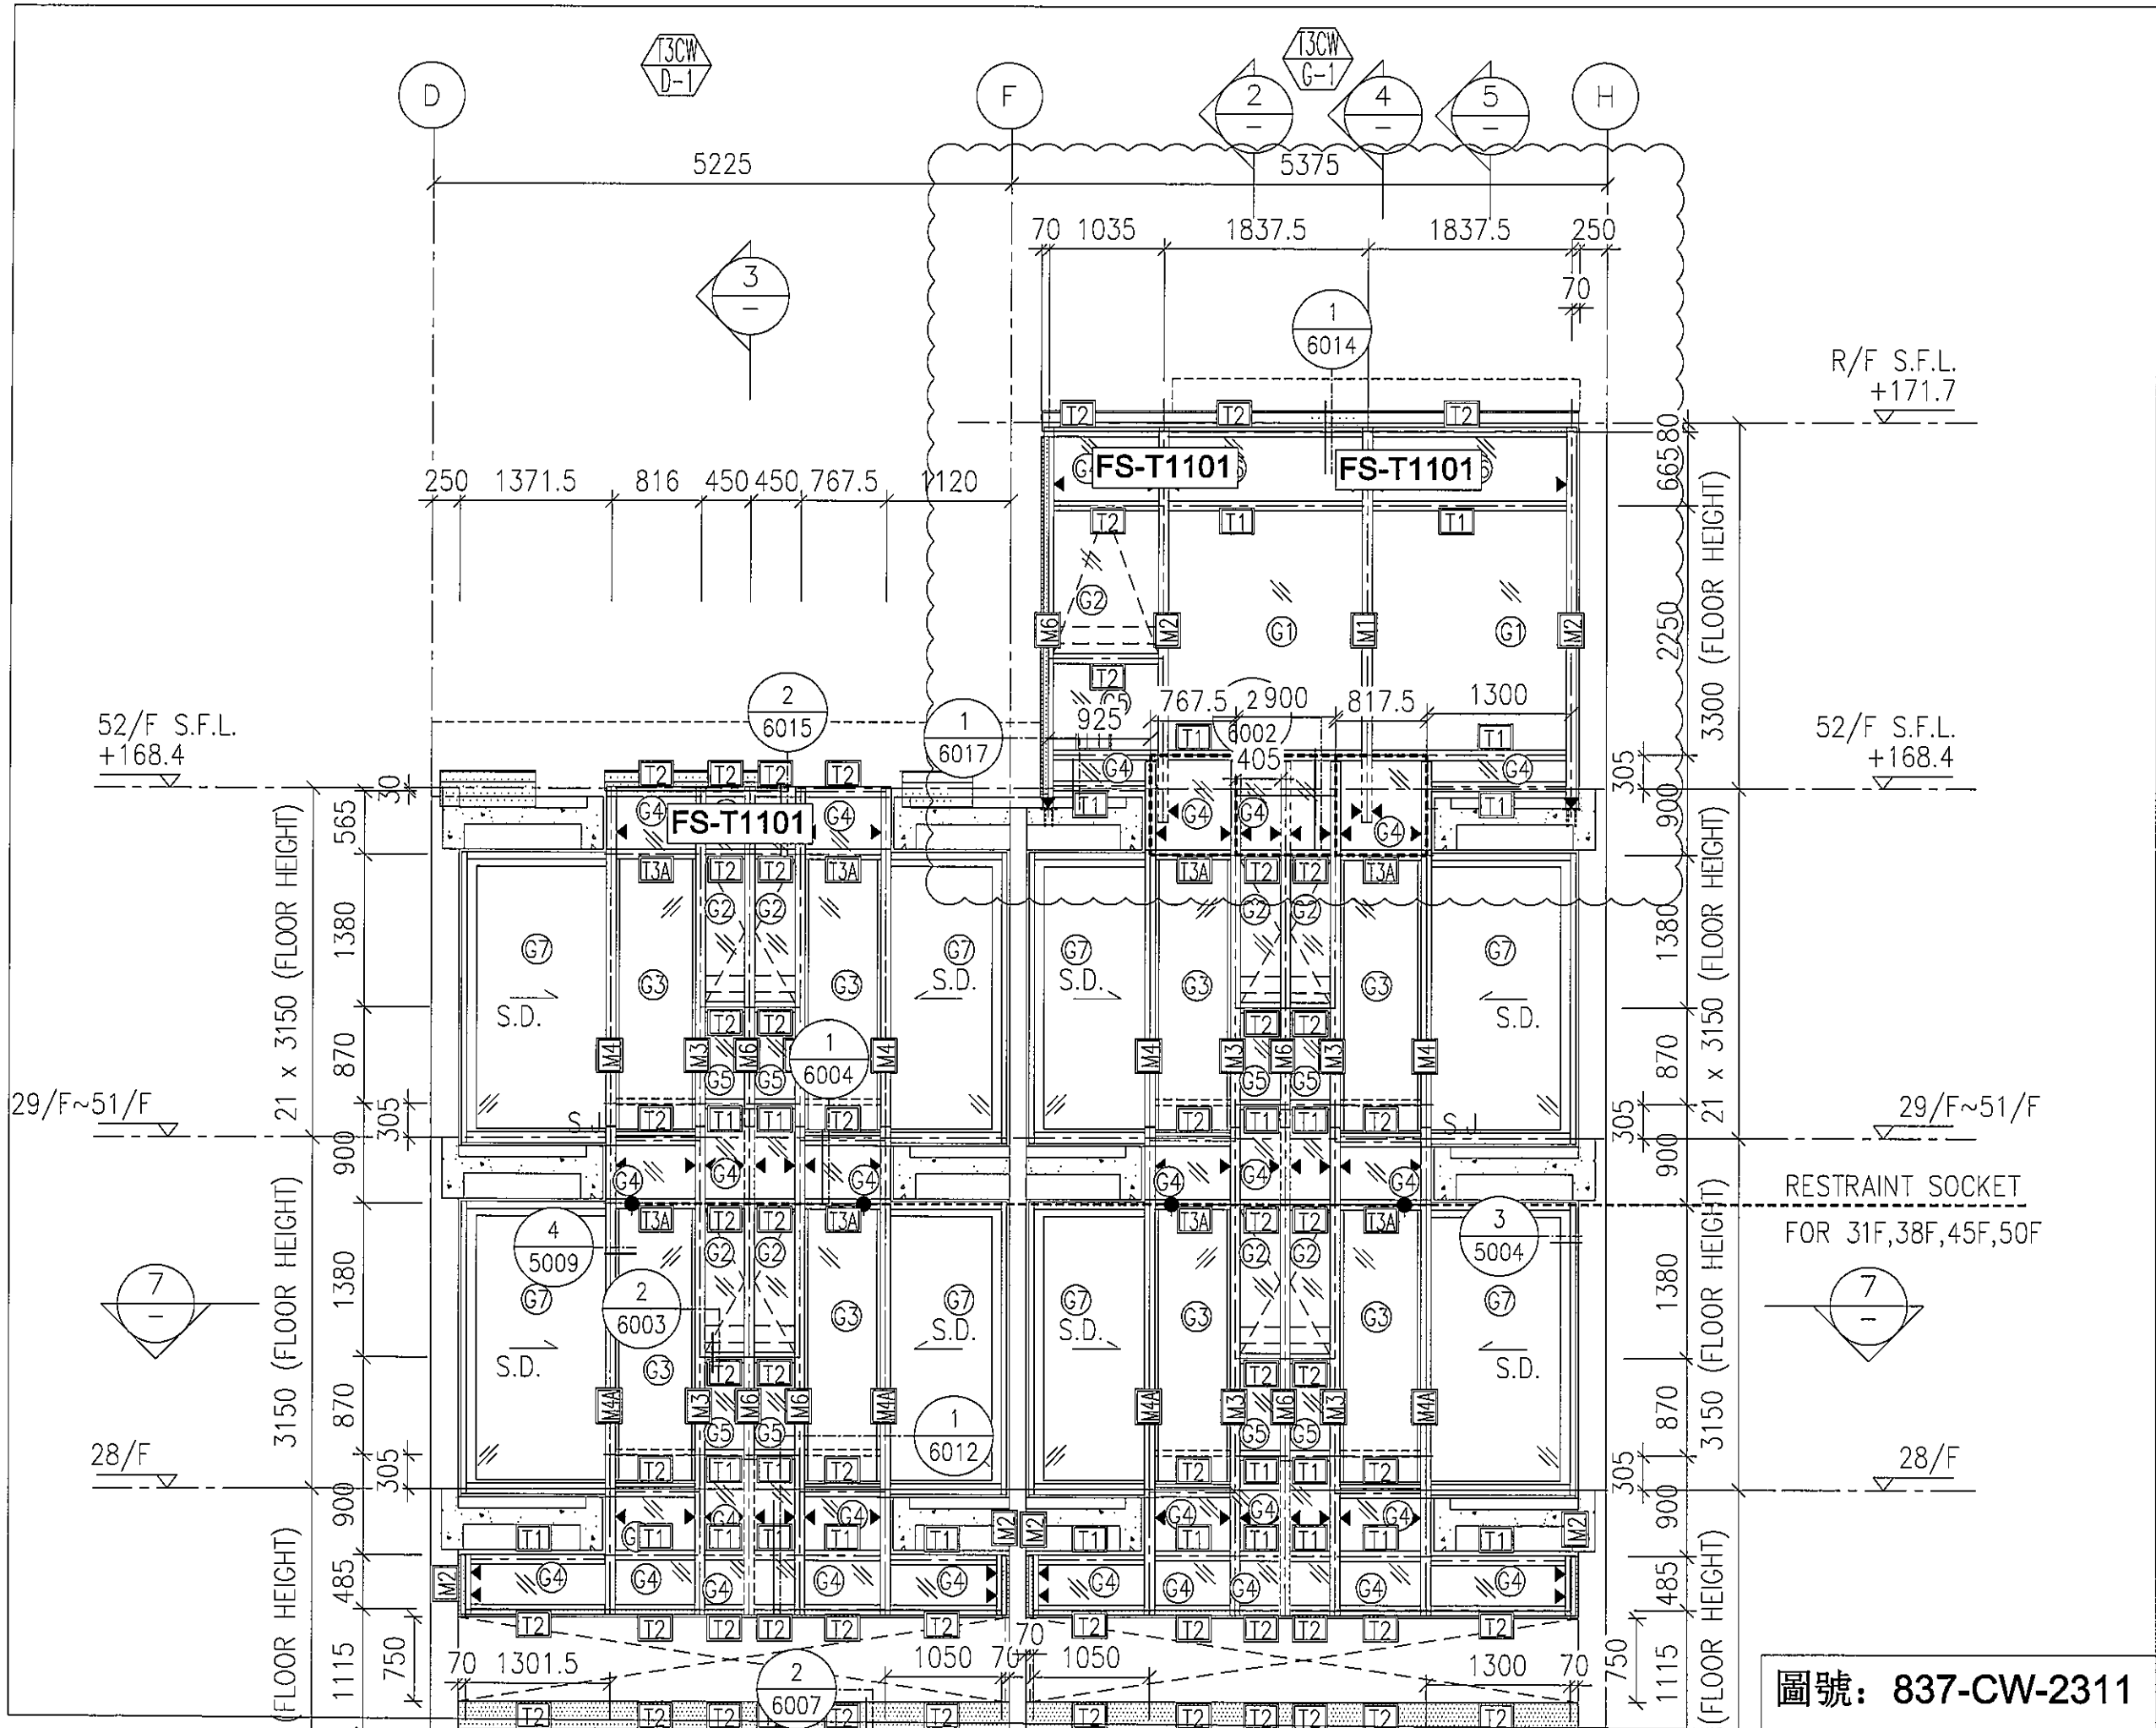


圖號: 837-CW-2311

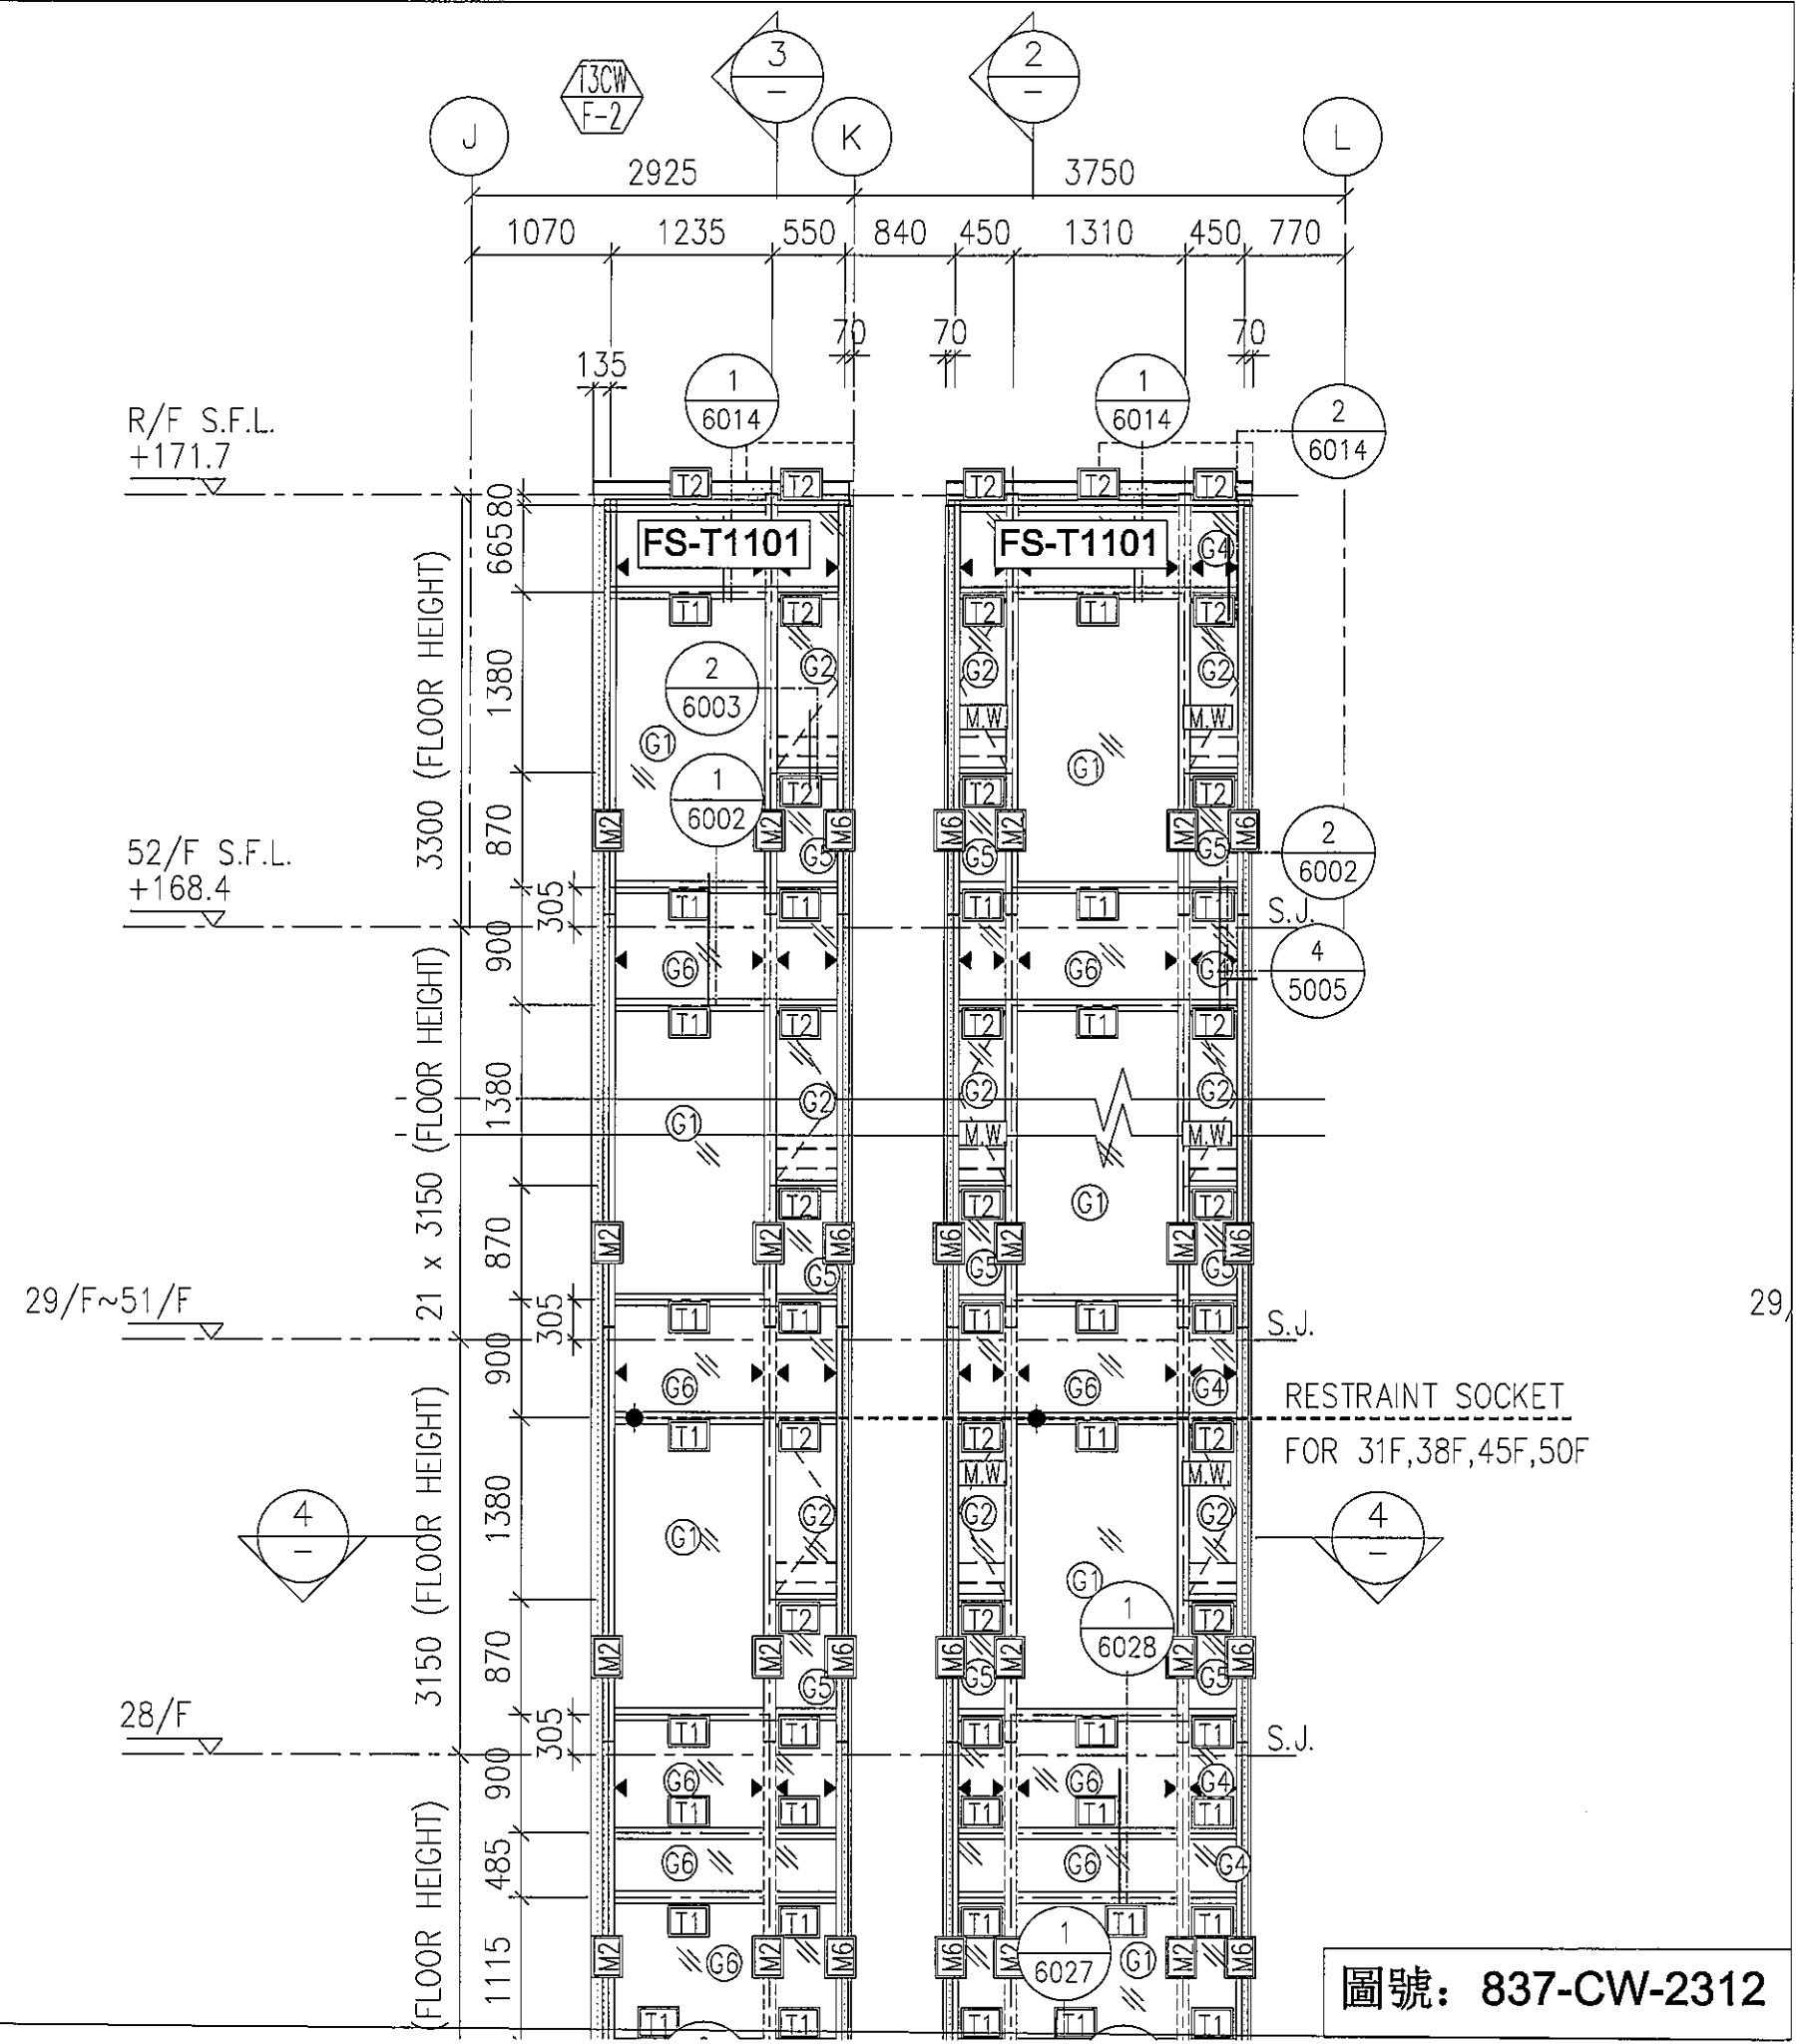


圖號: 837-CW-2312

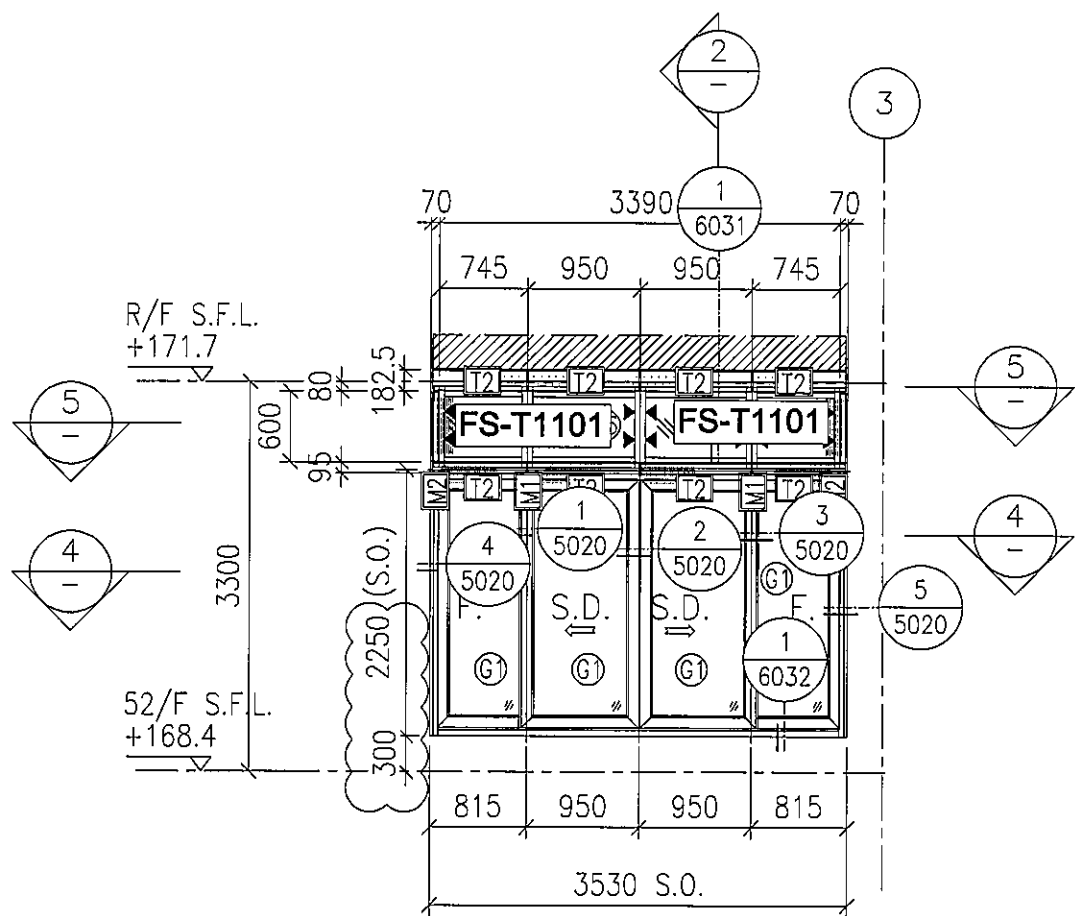

1 PART ELEVATION FOR CURTAIN WALL

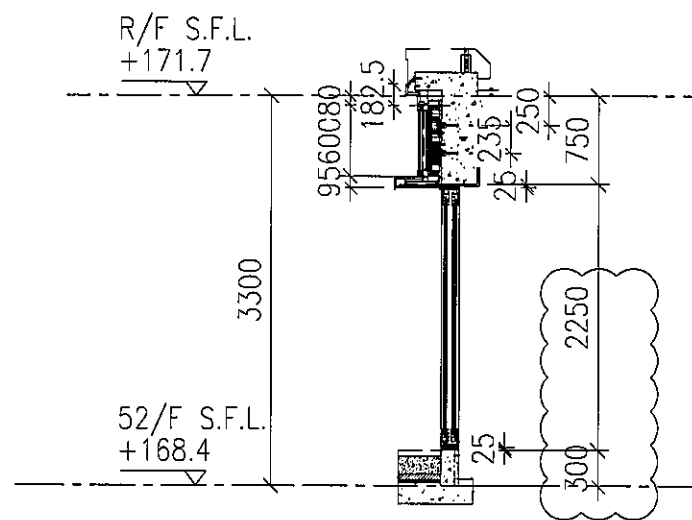

2 TYPICAL SECTION FOR CURTAIN WALL

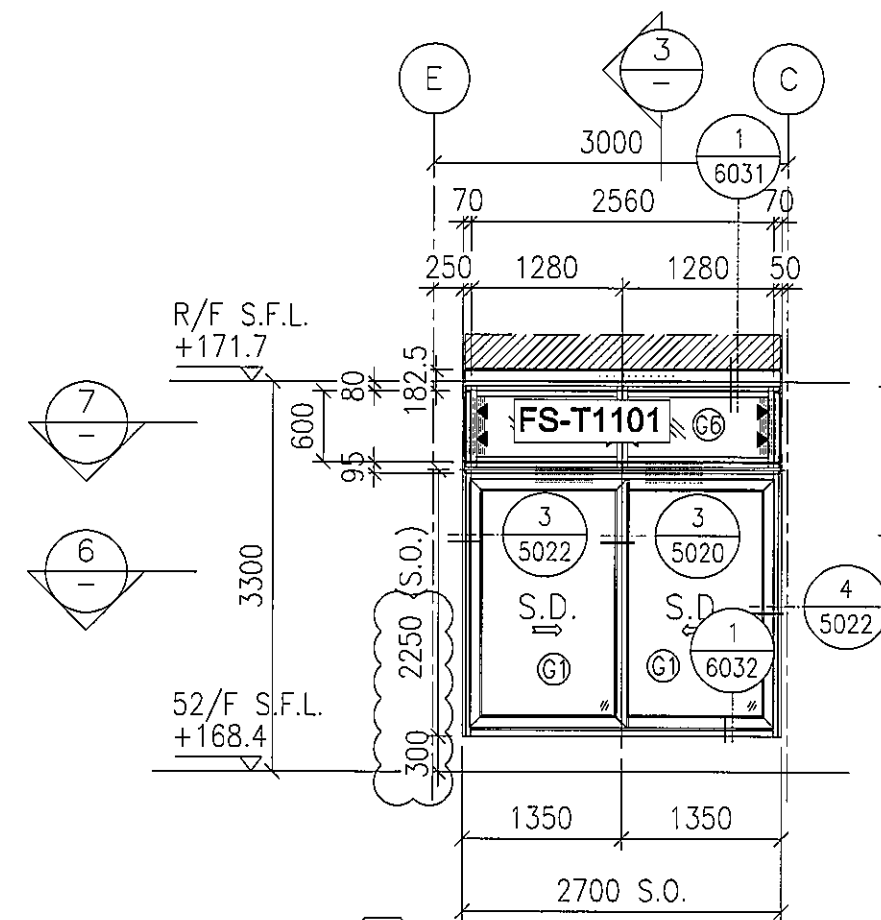


2 PART ELEVATION FOR CURTAIN WALL


3

E


圖號: 837-CW-2313

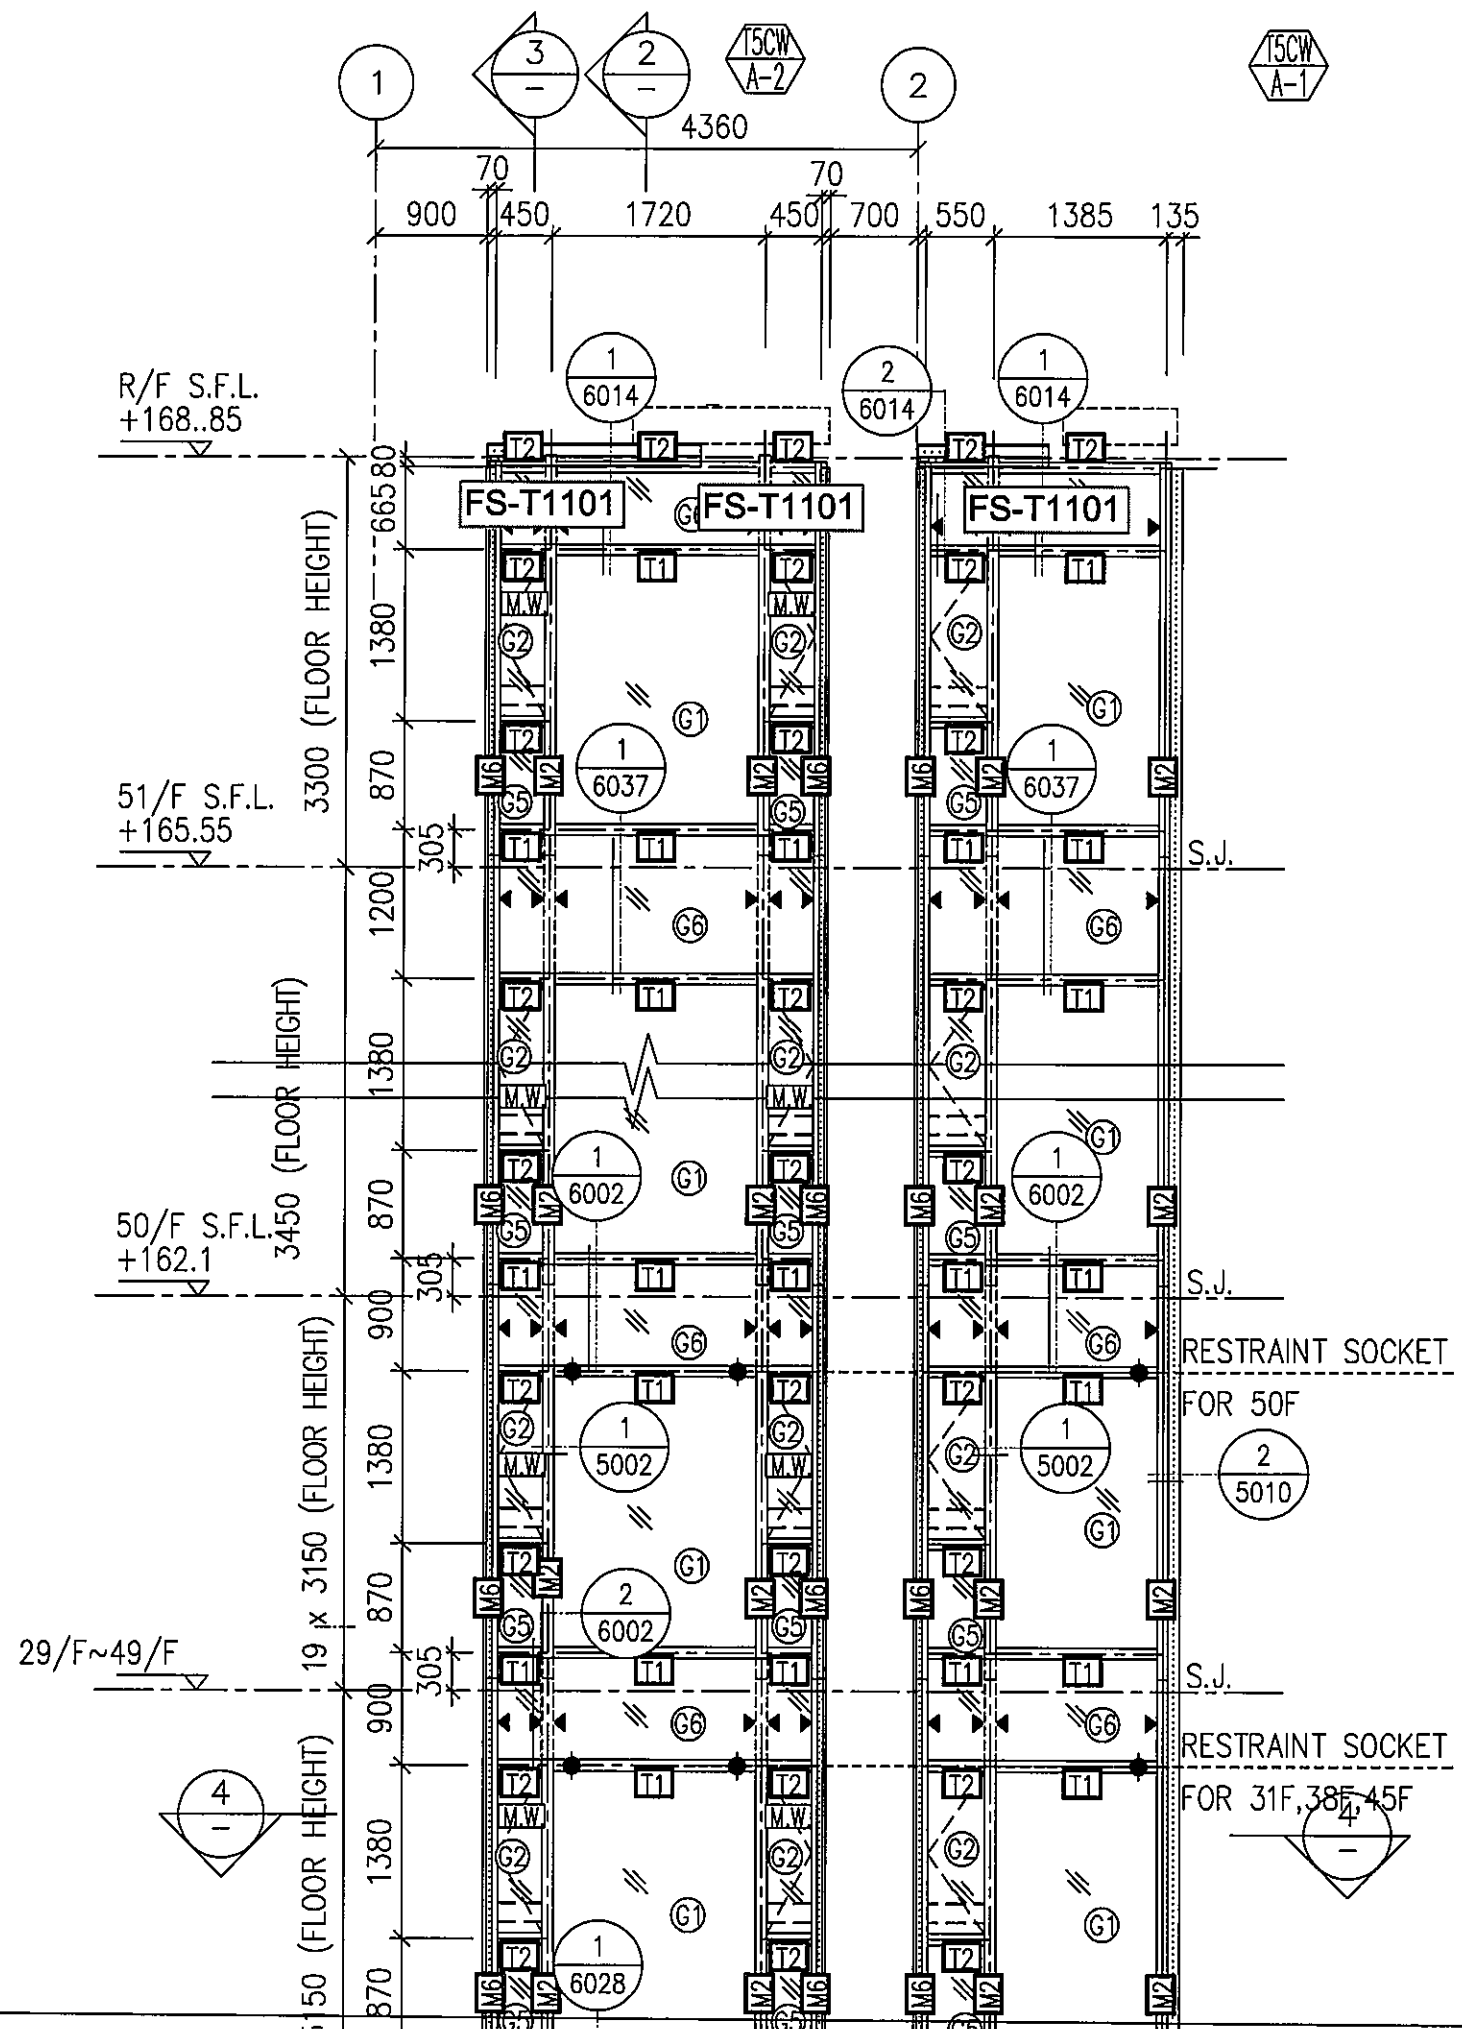



圖號: 837-CW-2501

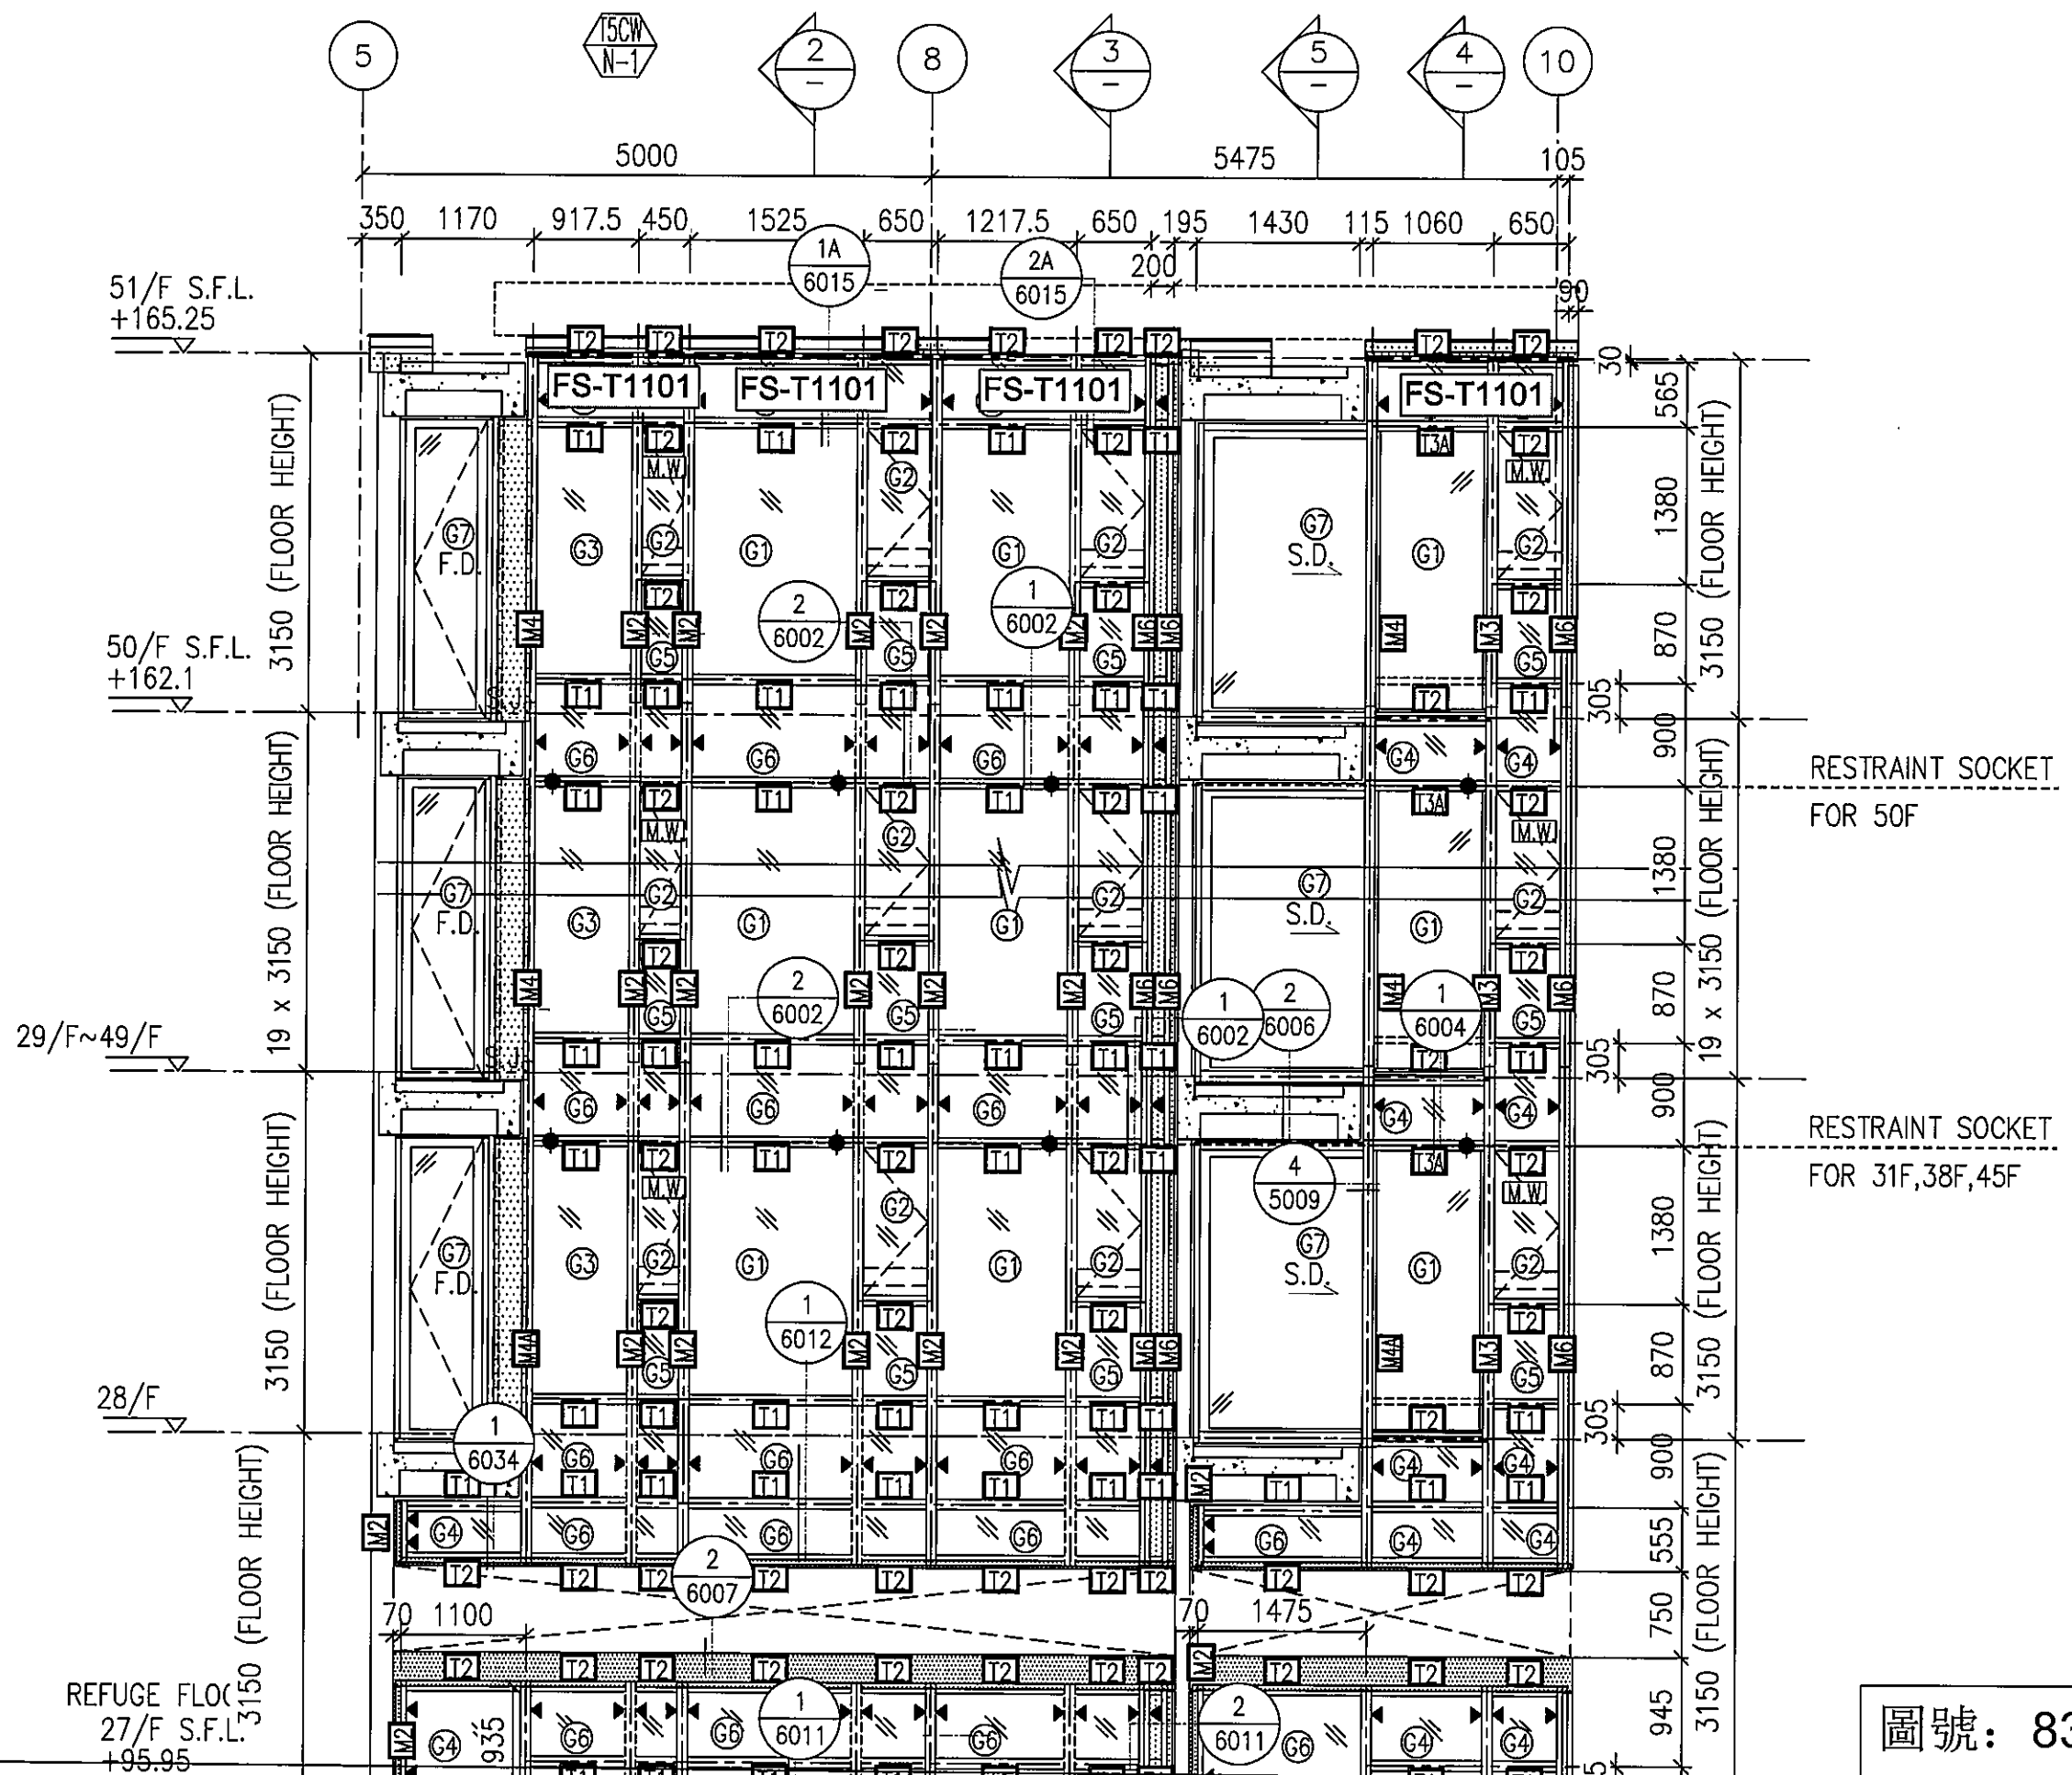


圖號: 837-CW-2502

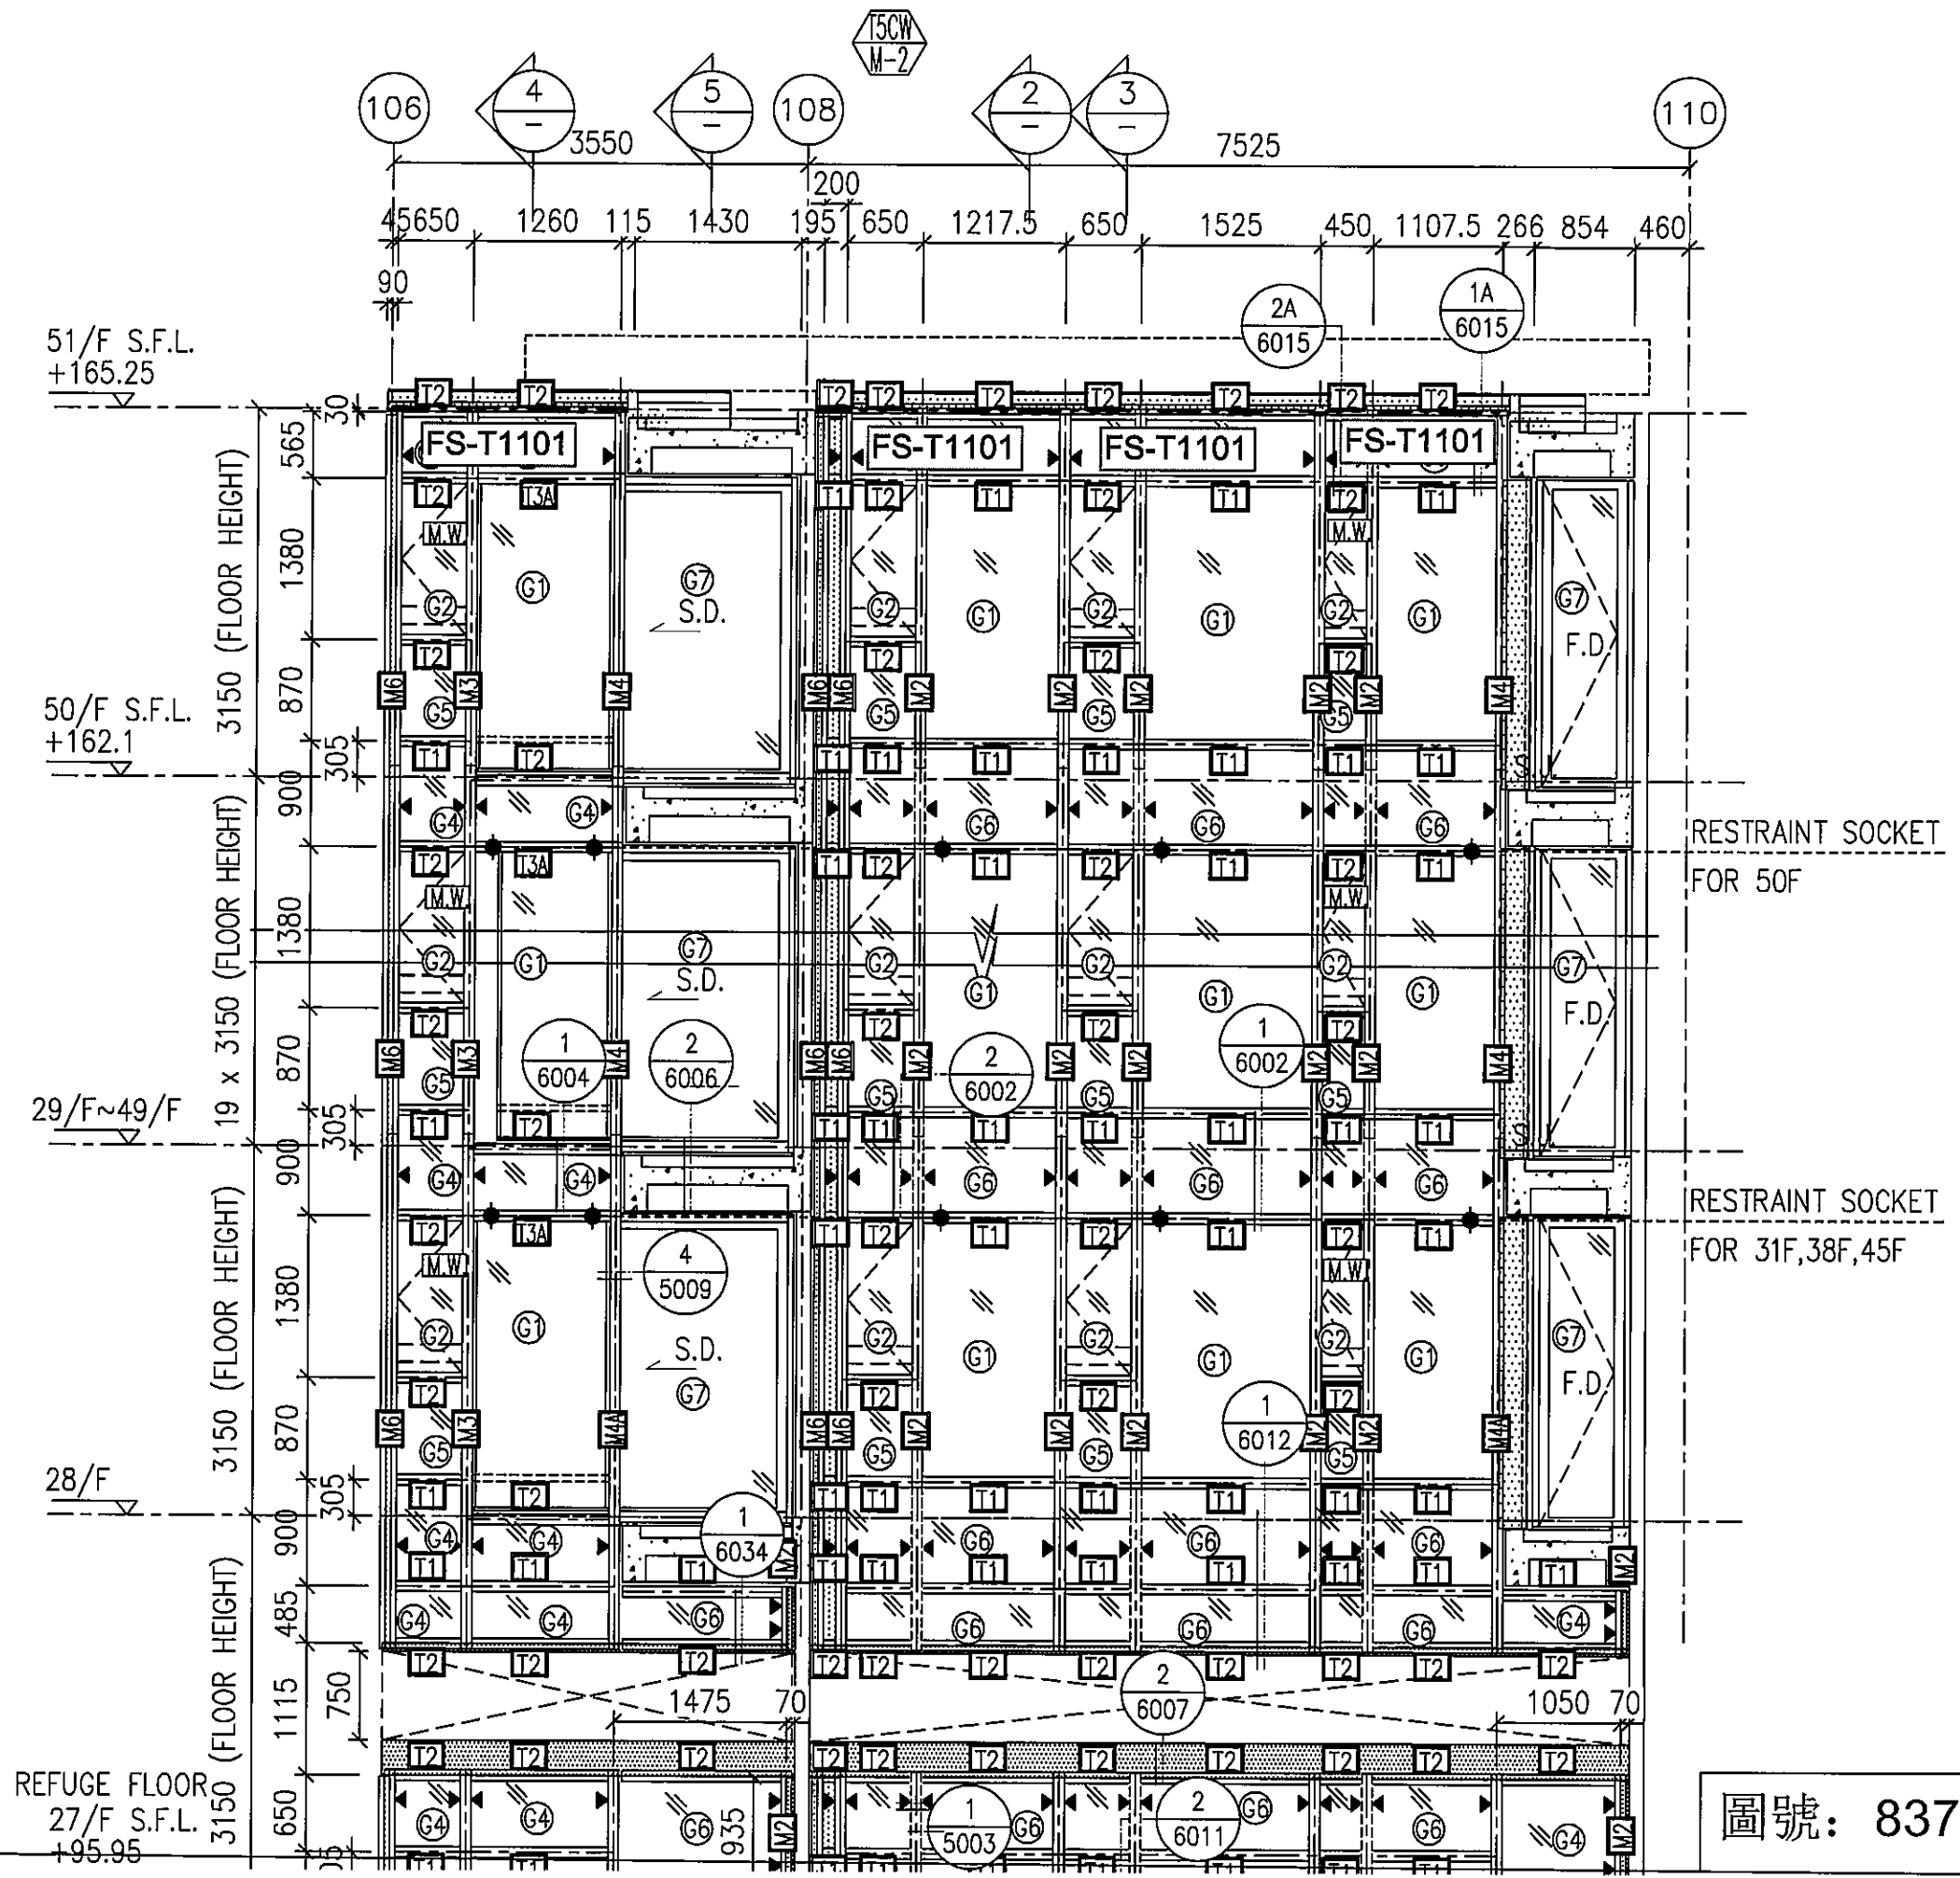


圖號: 837-CW-2503

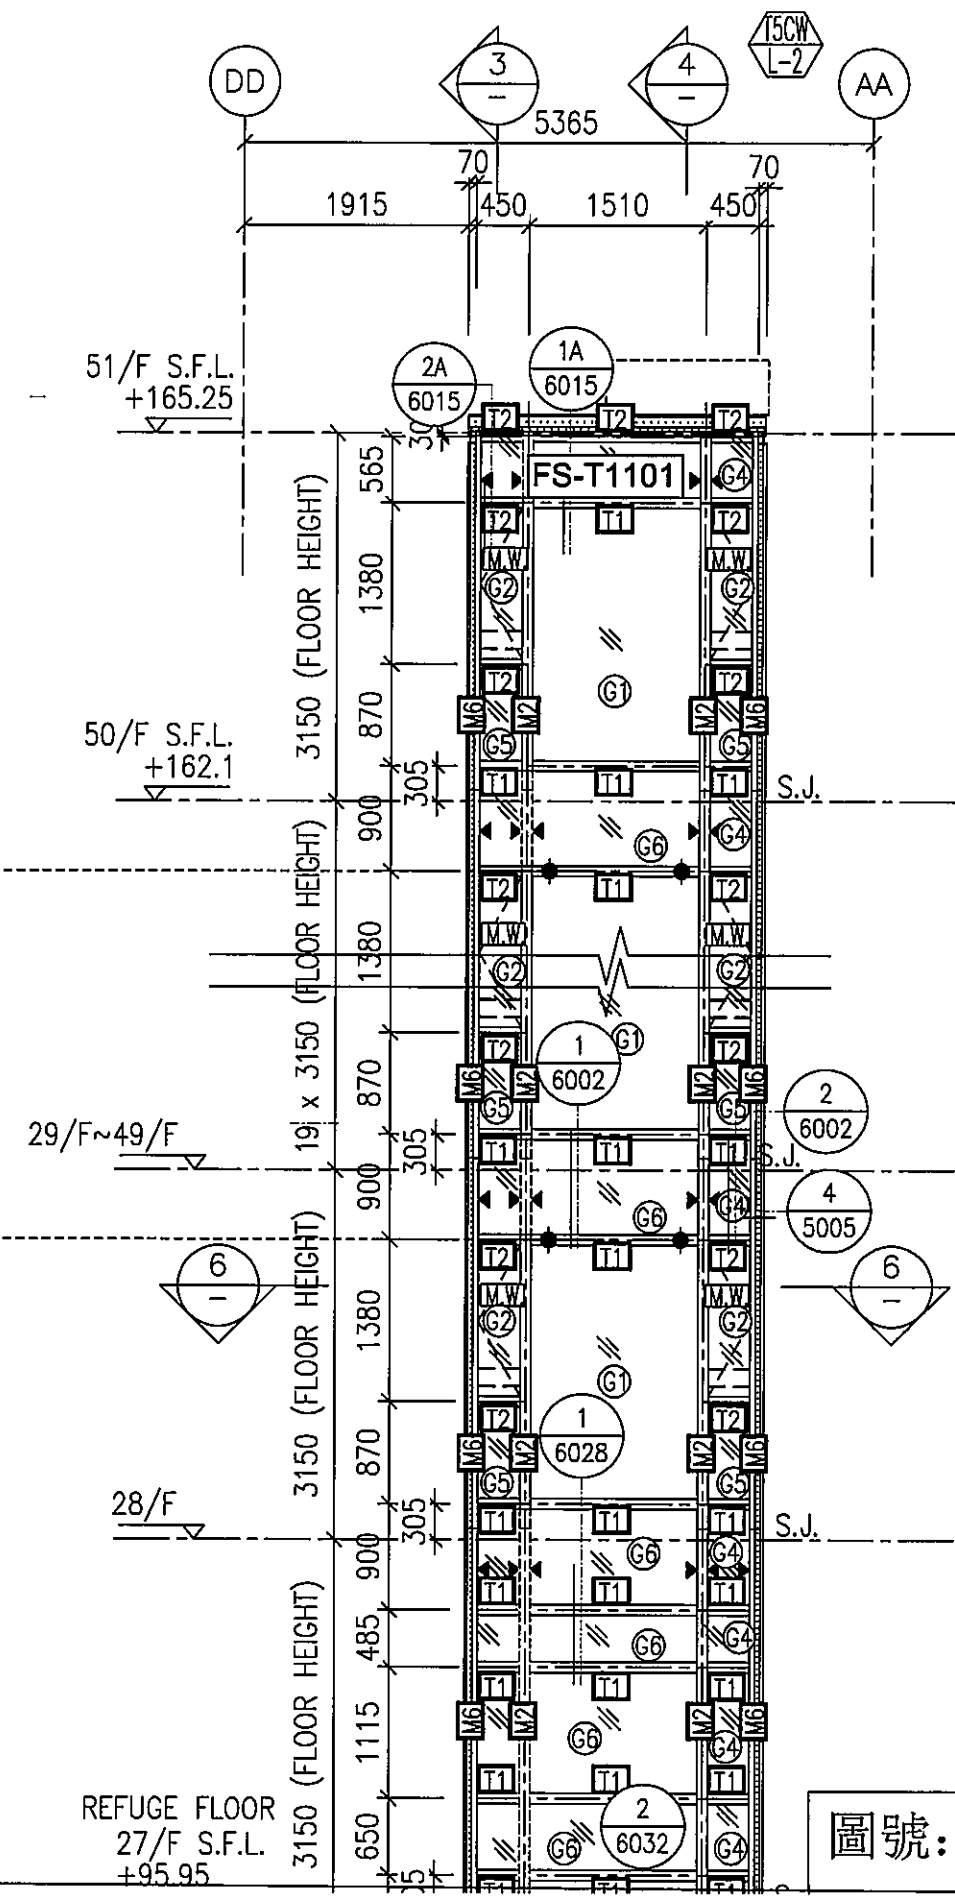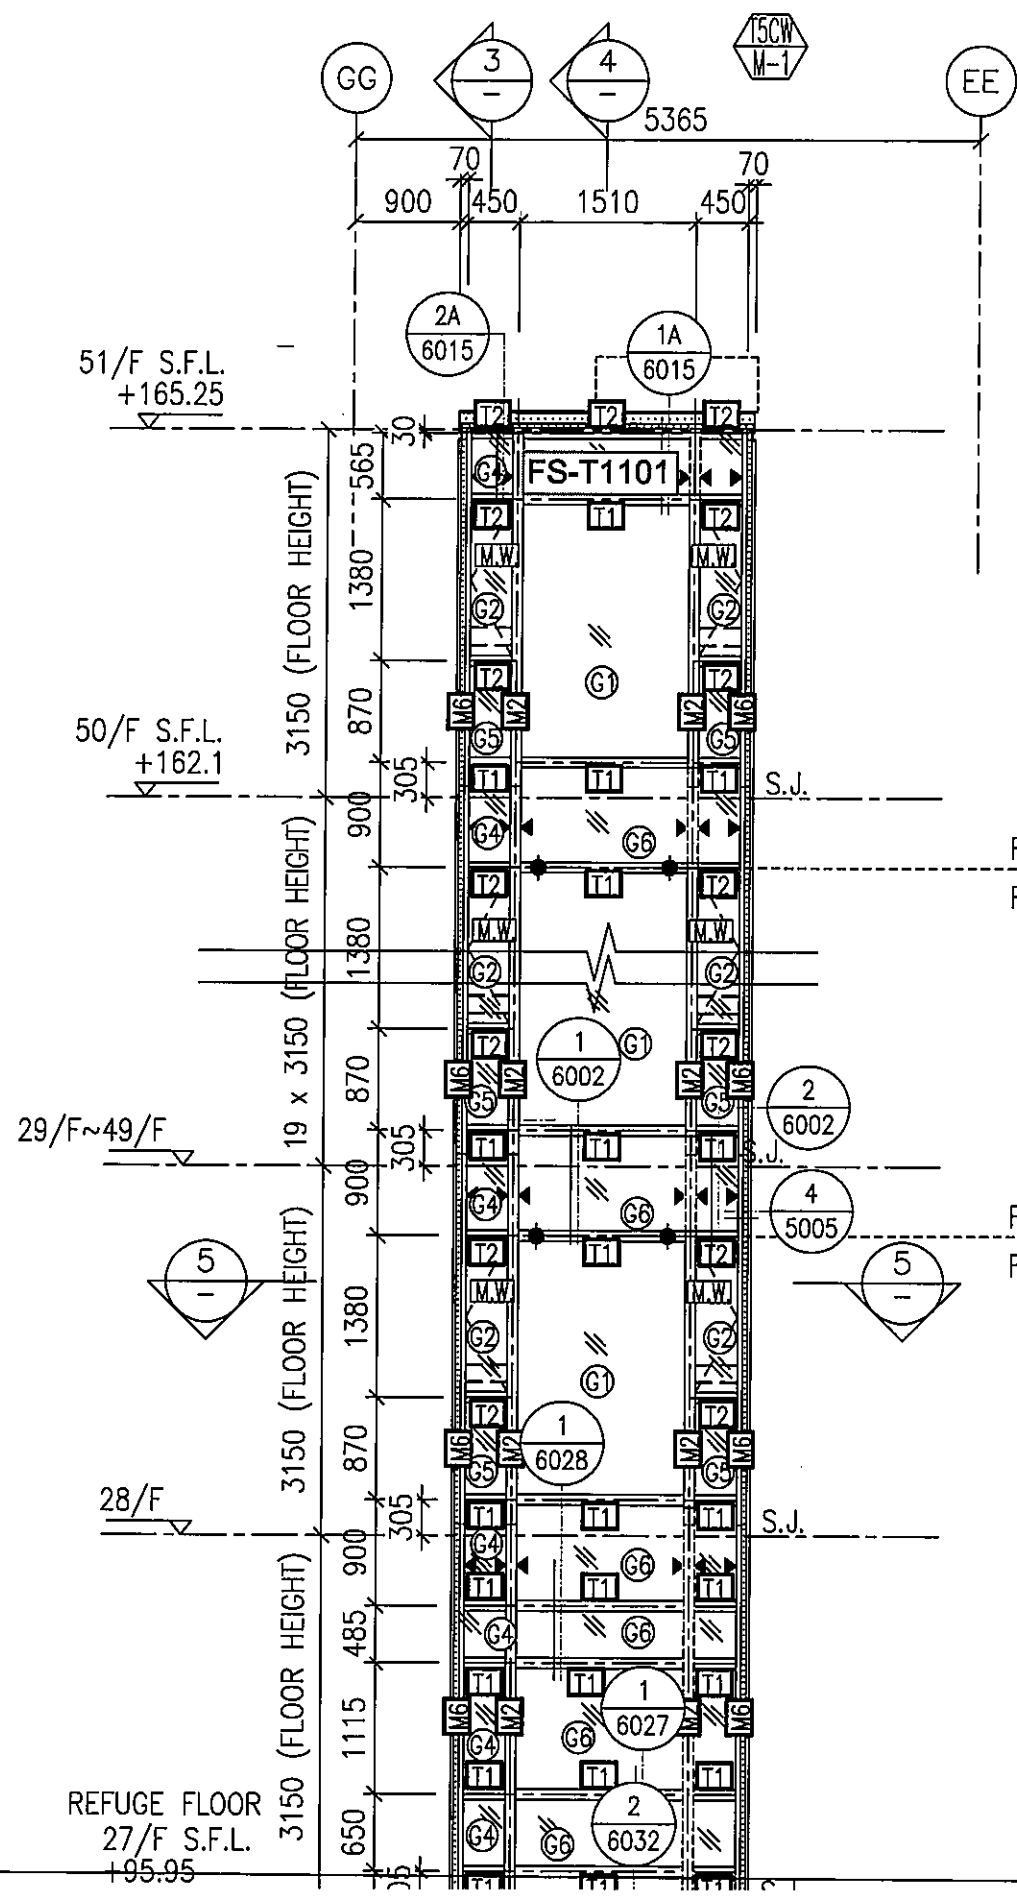

圖號: 837-CW-2504

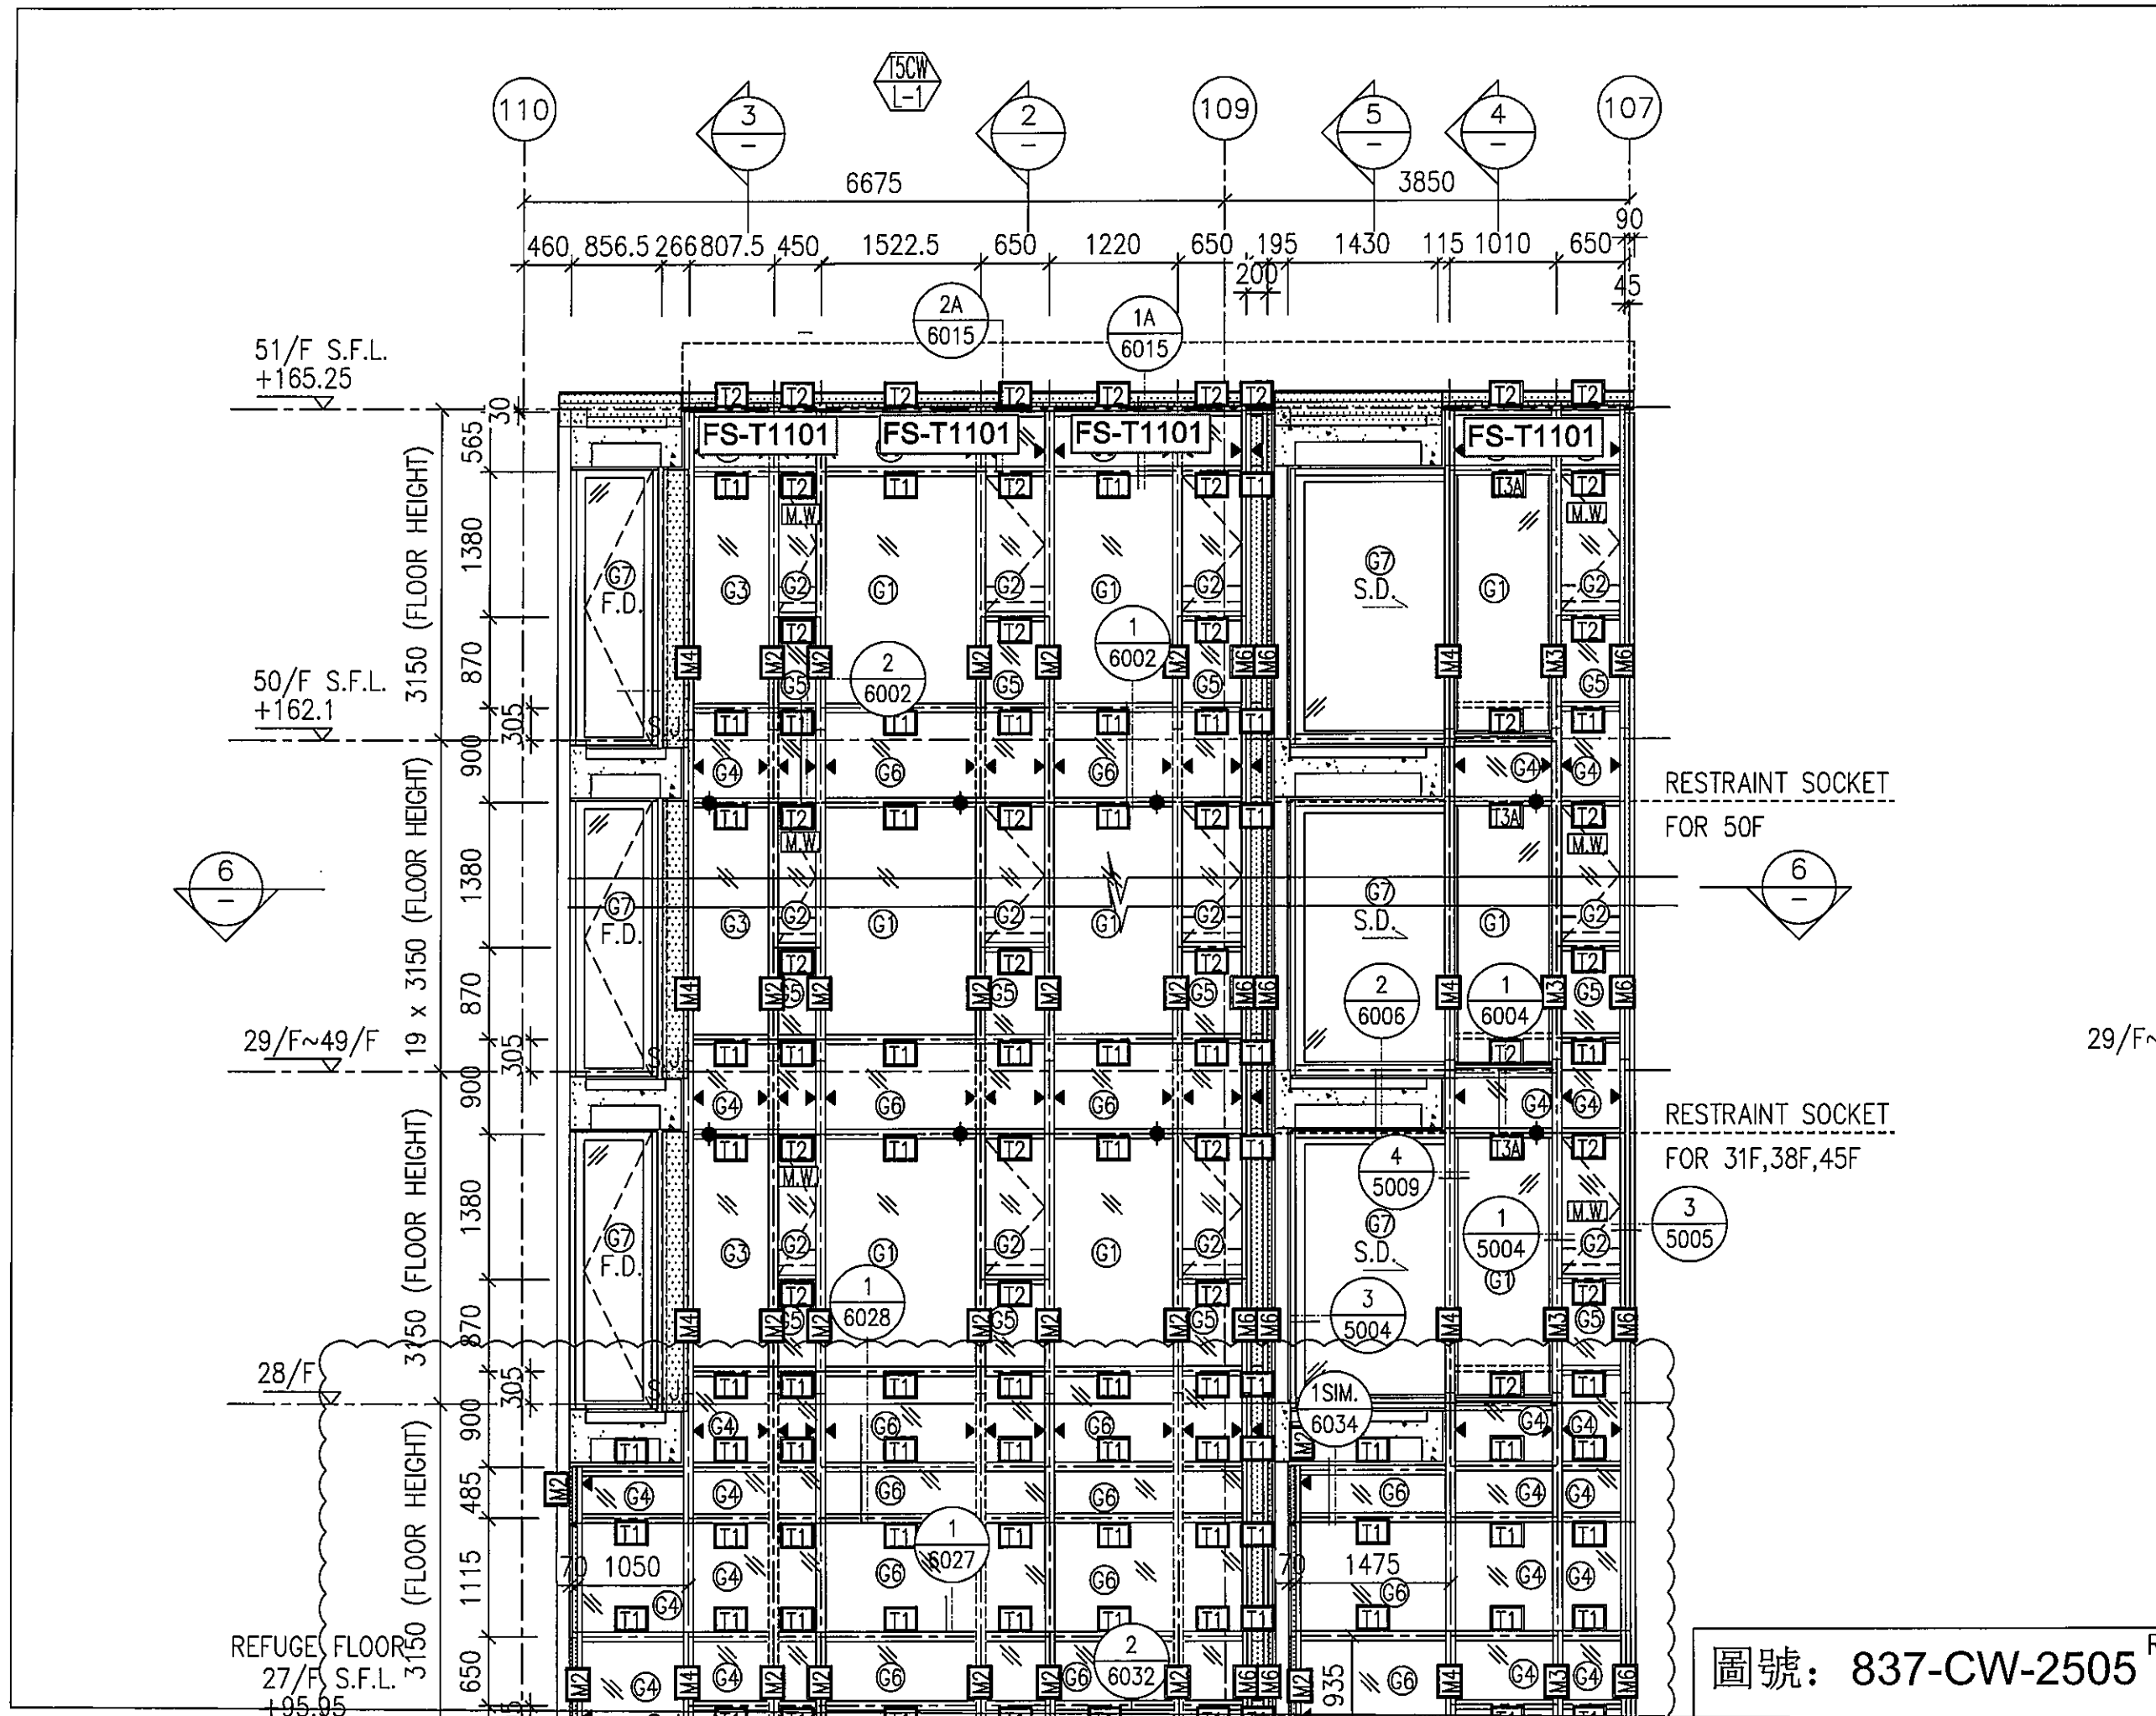


圖號: 837-CW-2505<sup>R</sup>

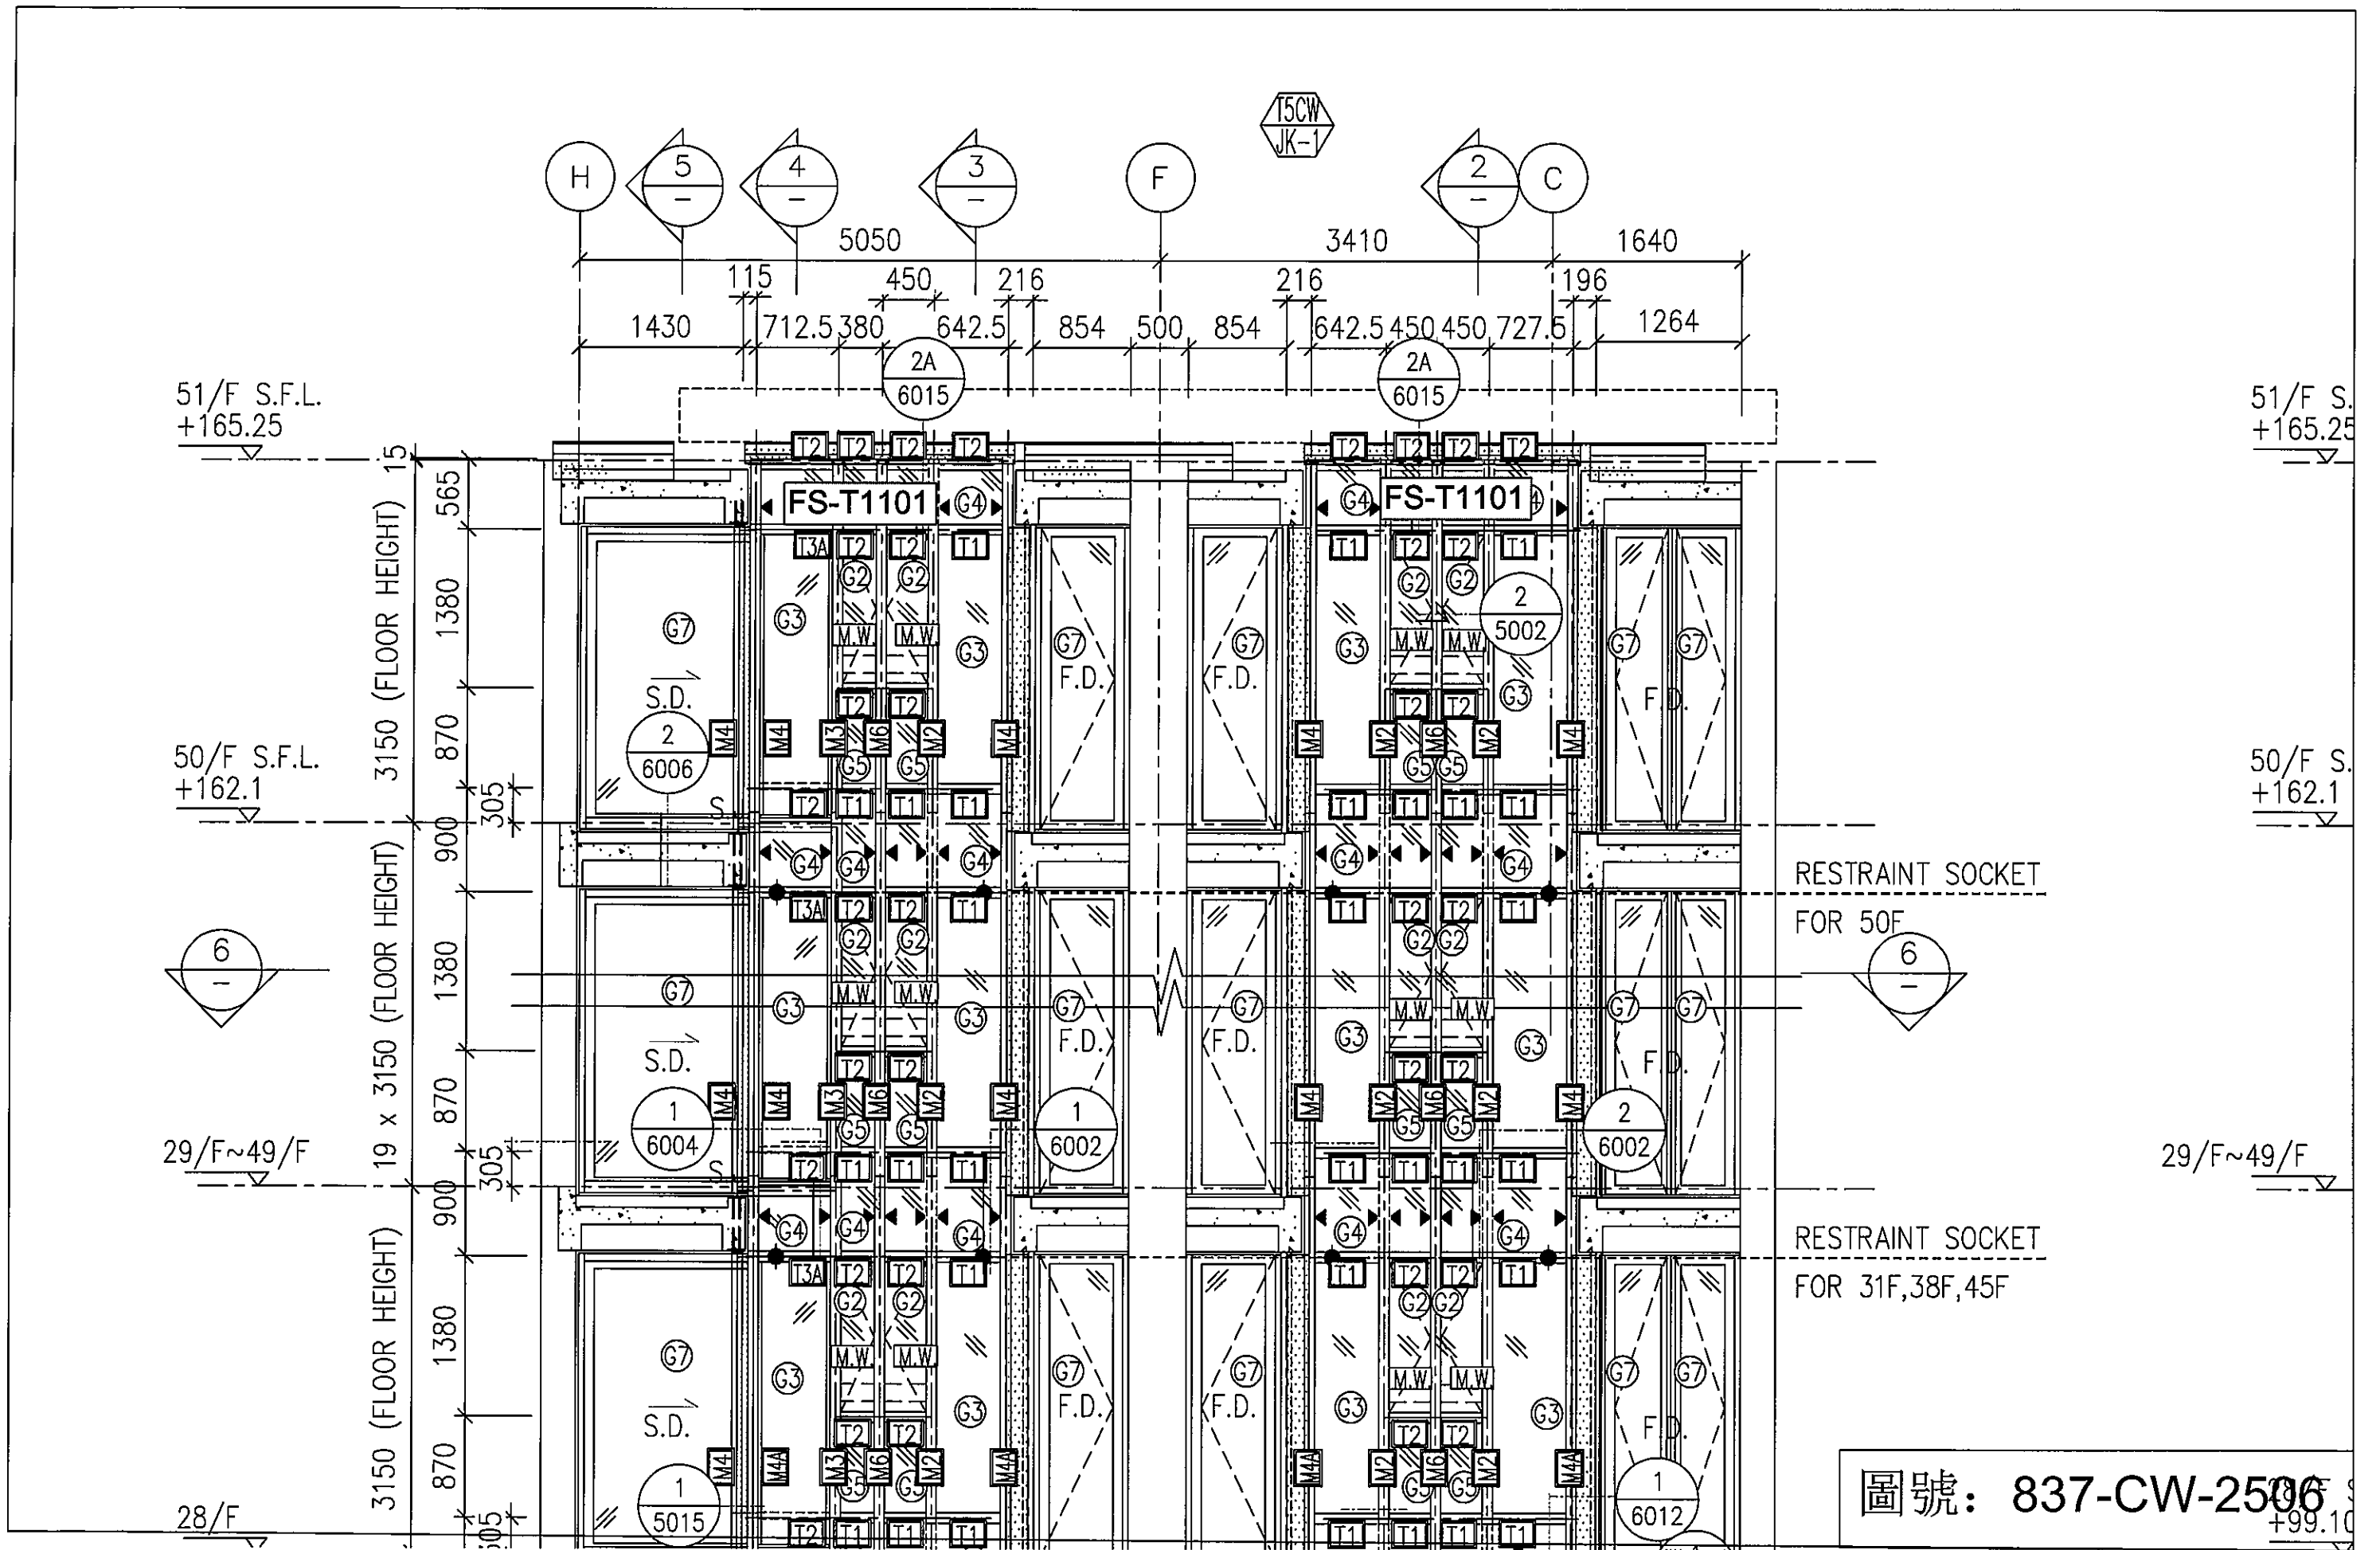


圖號: 837-CW-2506

+99.10

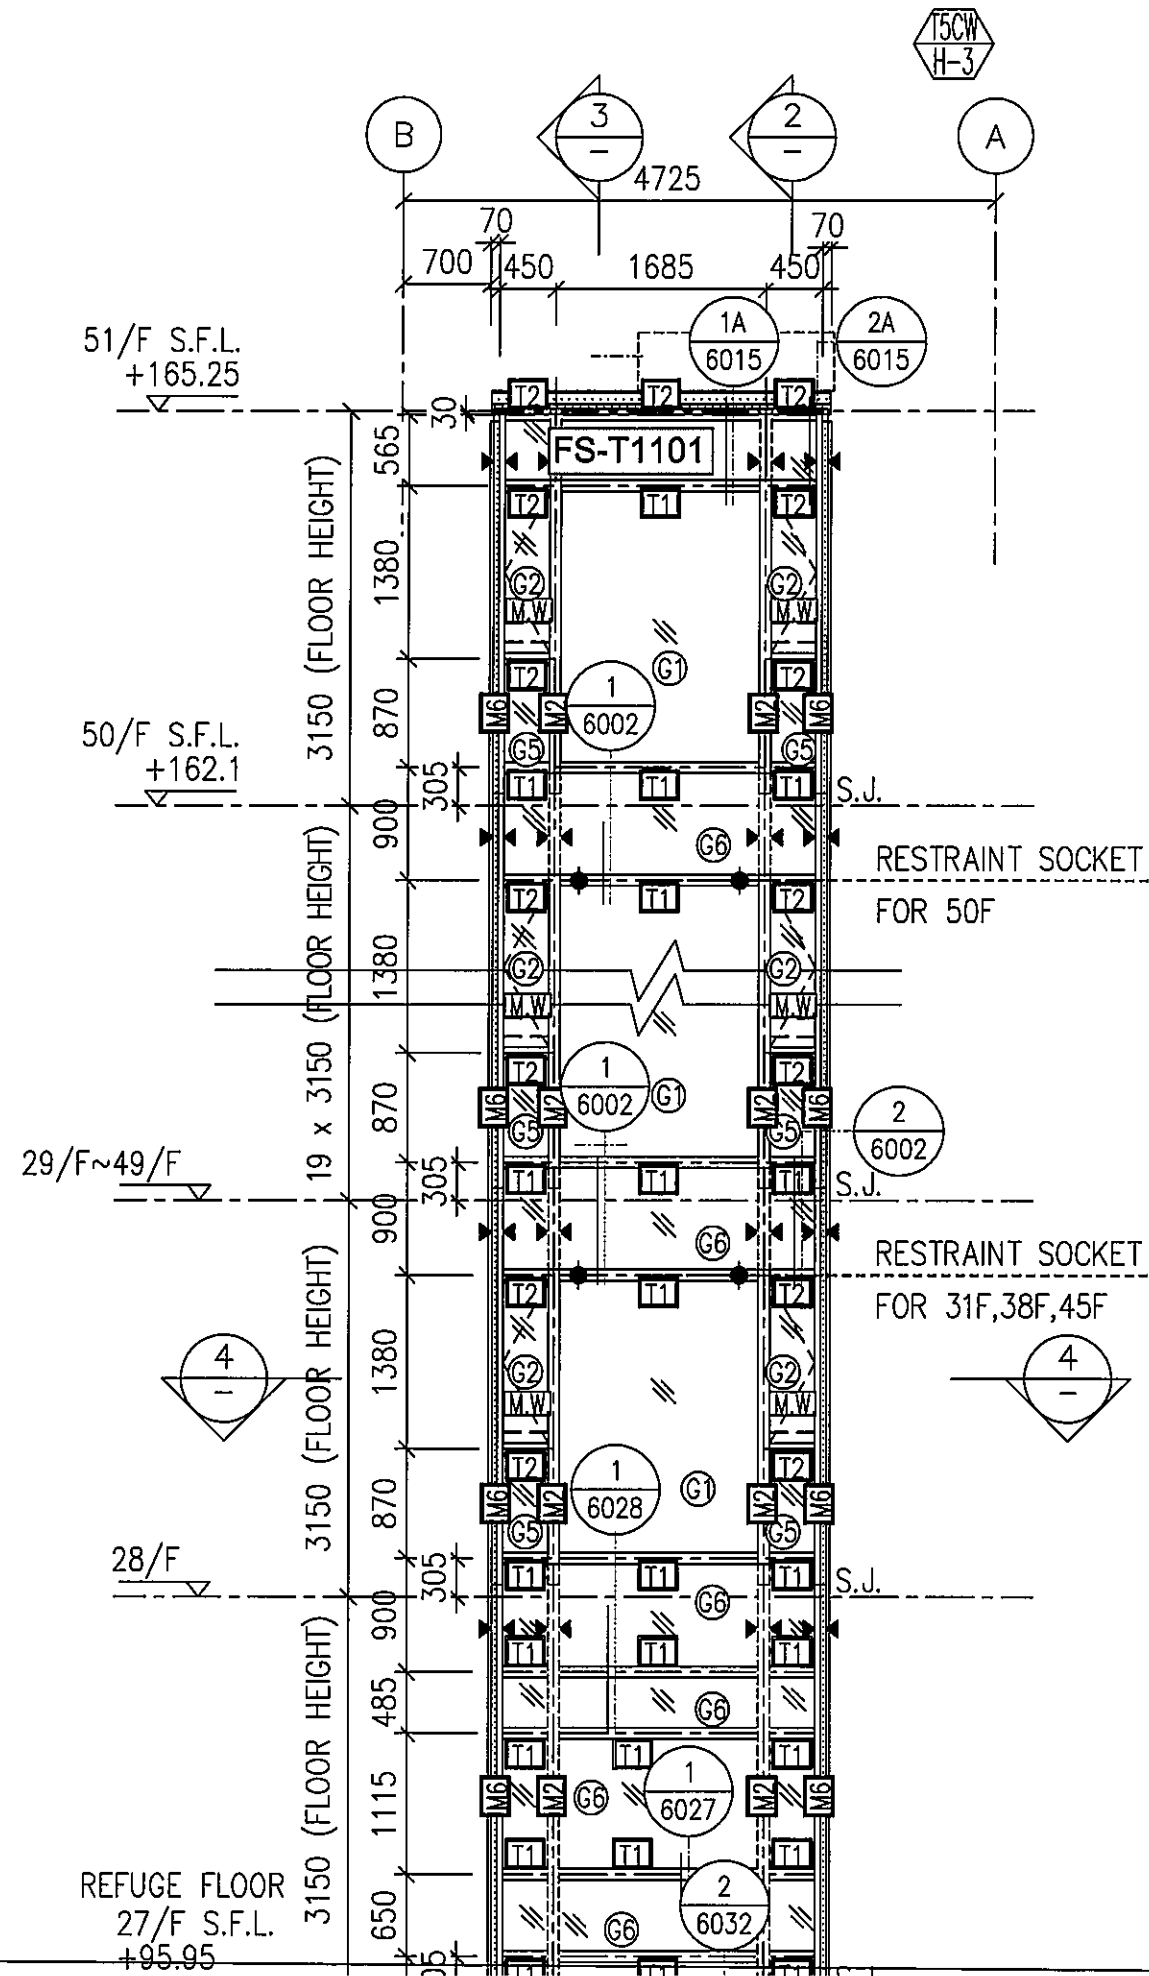

圖號: 837-CW-2507

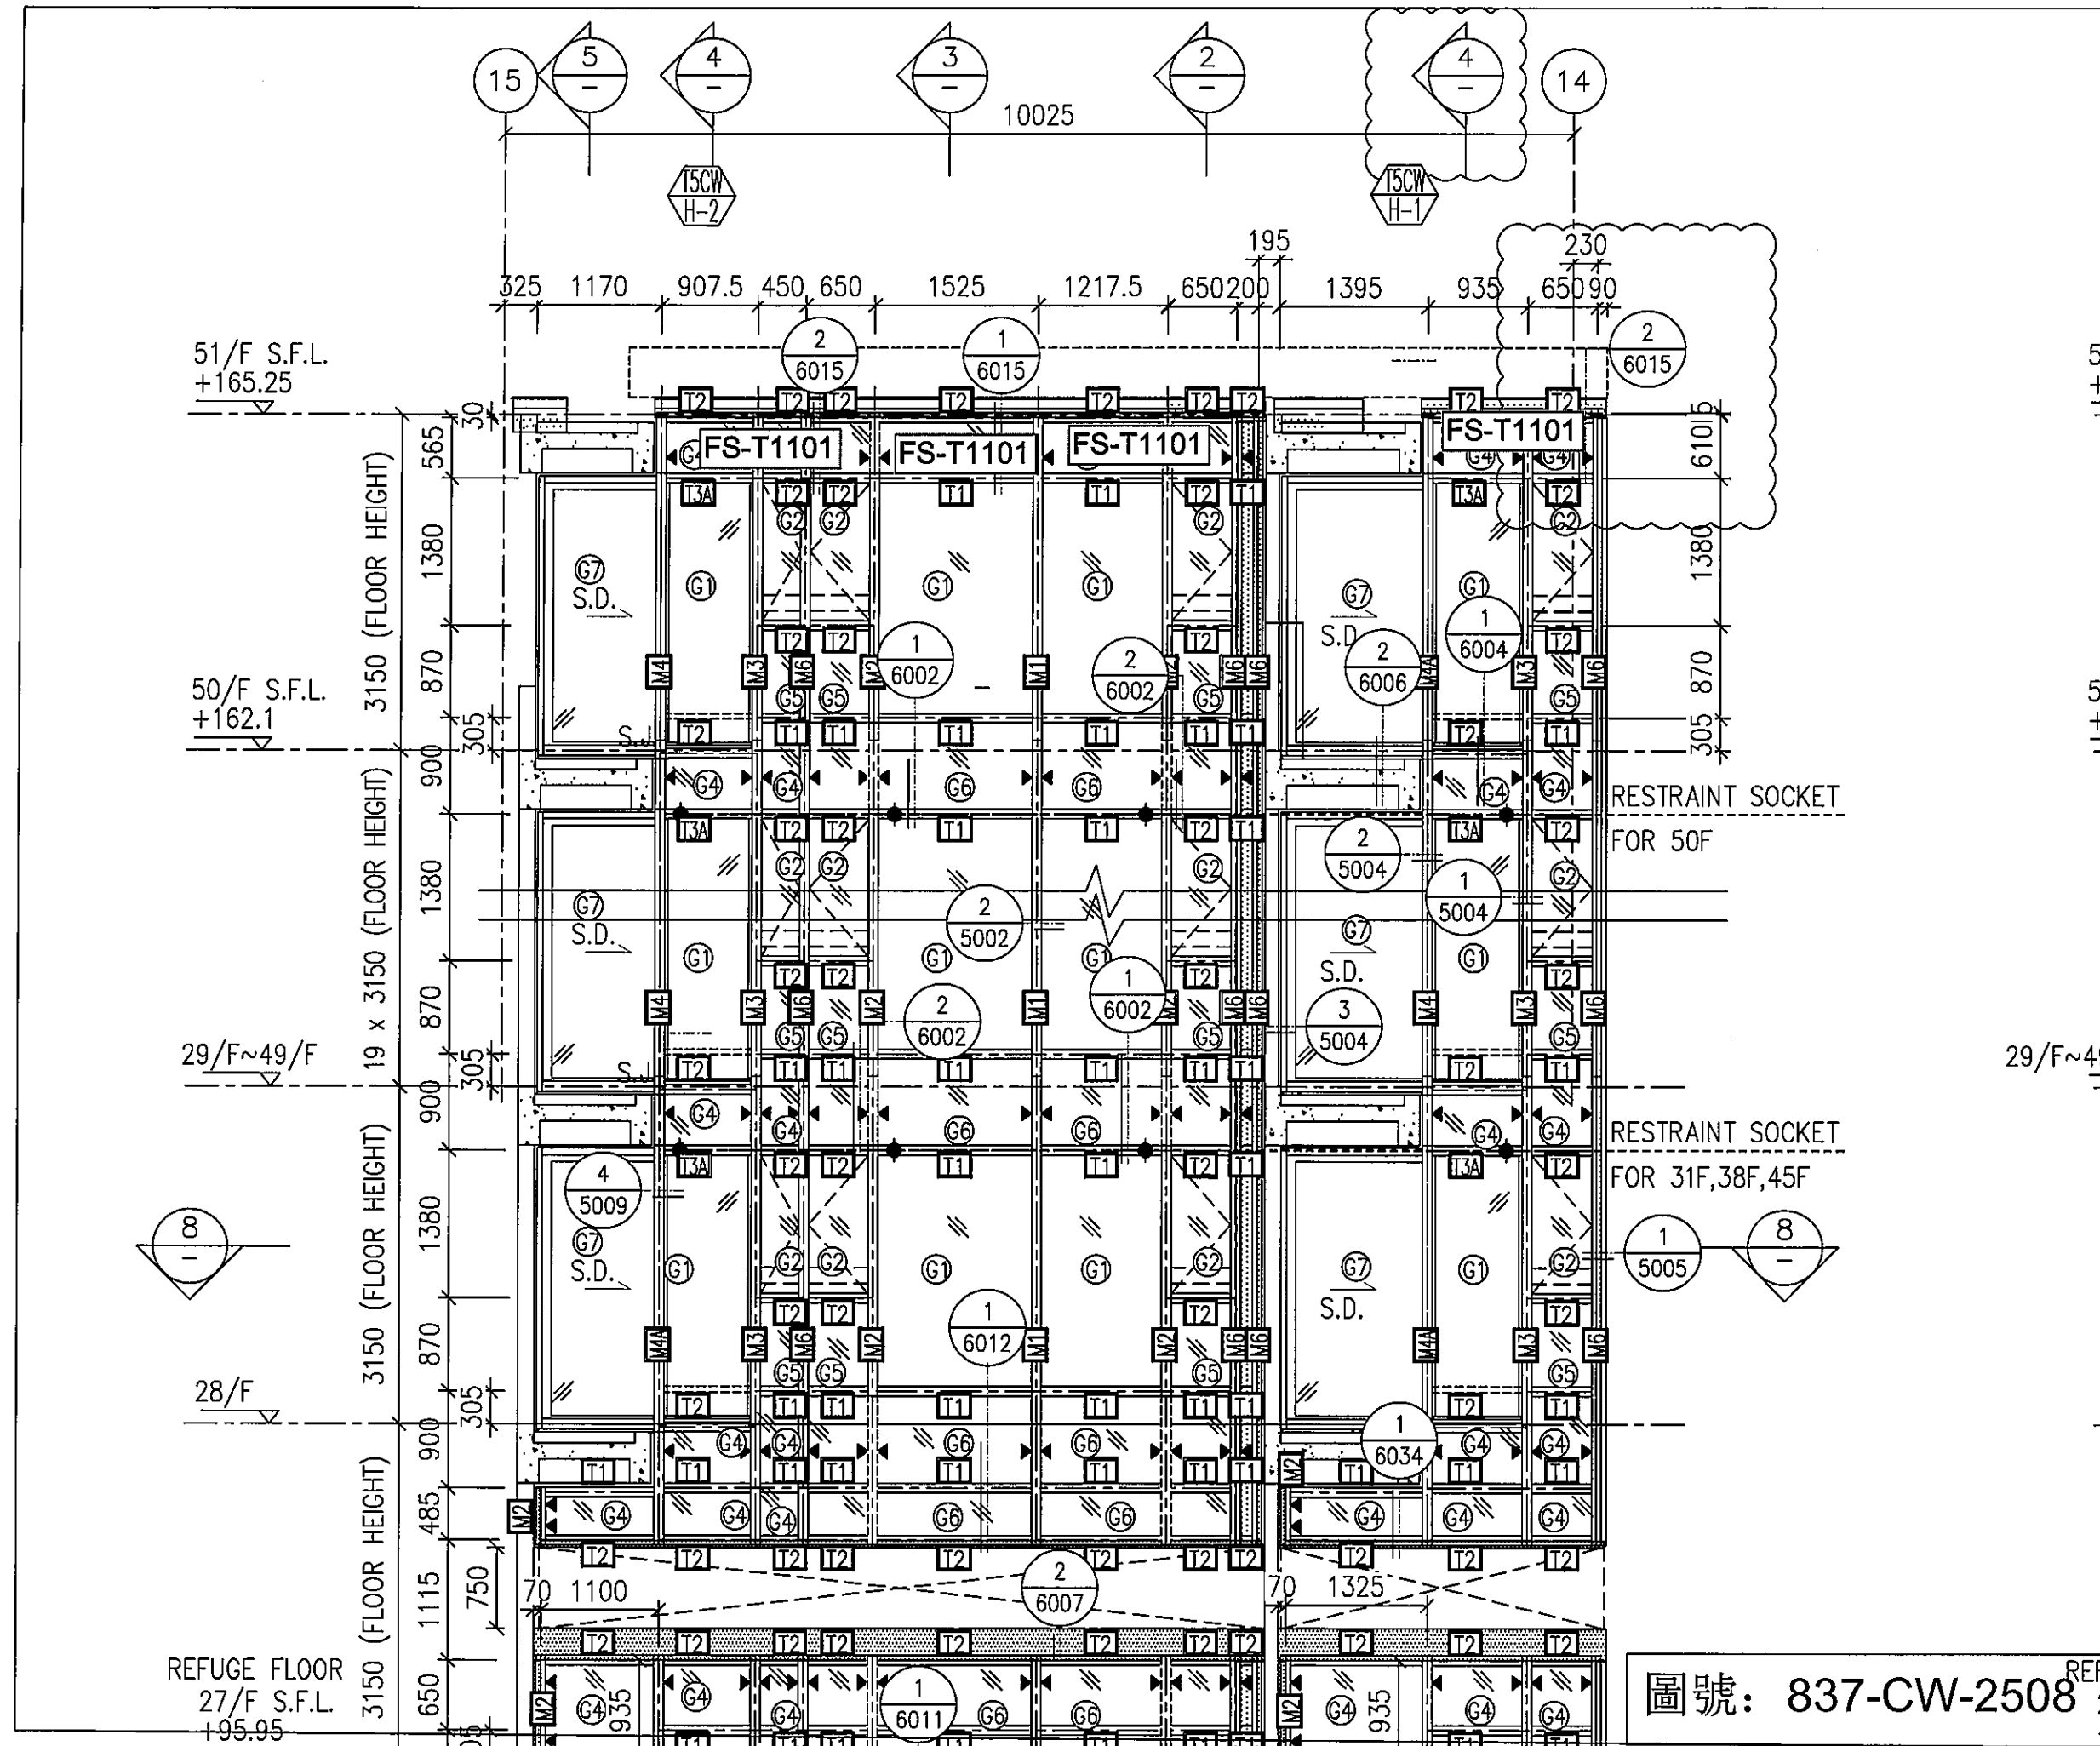

51/F S.F.L.  
+165.25


50/F S.F.L.  
+162.1

29/F~49/F

28/F

REFUGE FLOOR  
27/F S.F.L.  
+195.95

圖號: 837-CW-2508 REF

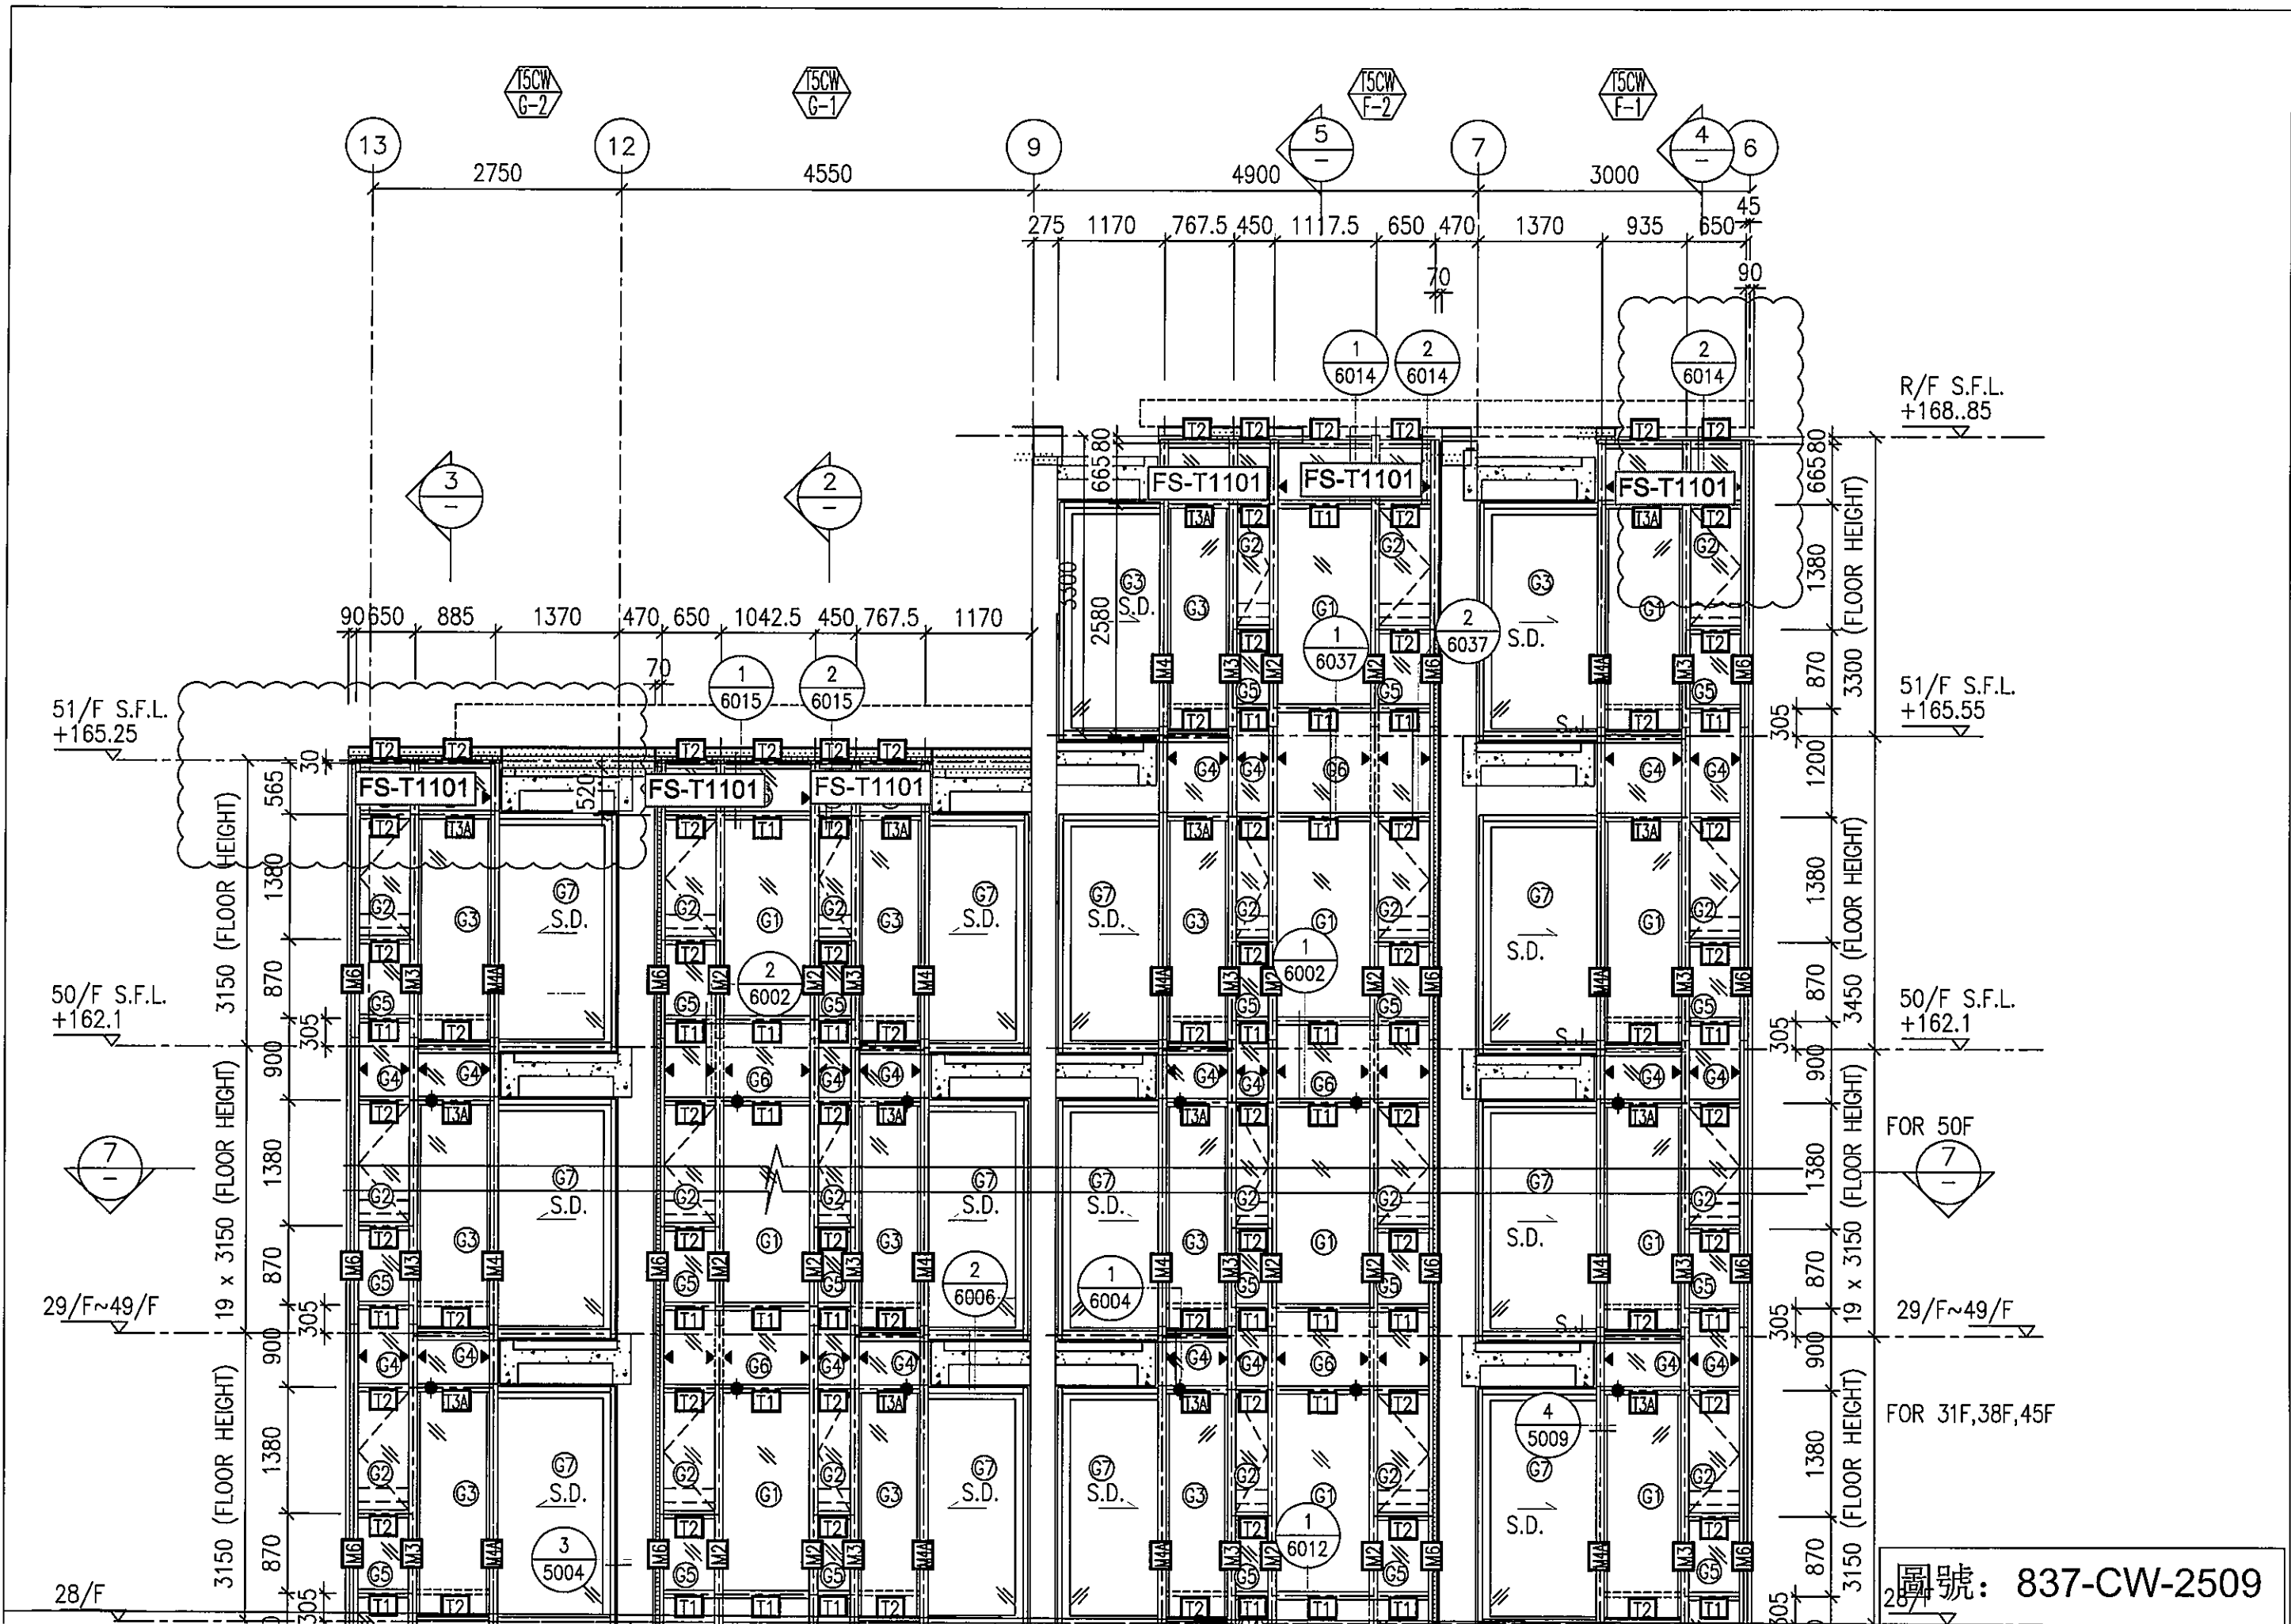

圖號: 837-CW-2509

51/F S.F.L.  
+165.25

R/F S.F.L.  
+168.85

50/F S.F.L.  
+162.1

51/F S.F.L.  
+165.55

7

50/F S.F.L.  
+162.1

29/F~49/F


FOR 50F  
7

29/F~49/F


FOR 31F,38F,45F

28/F

28/F

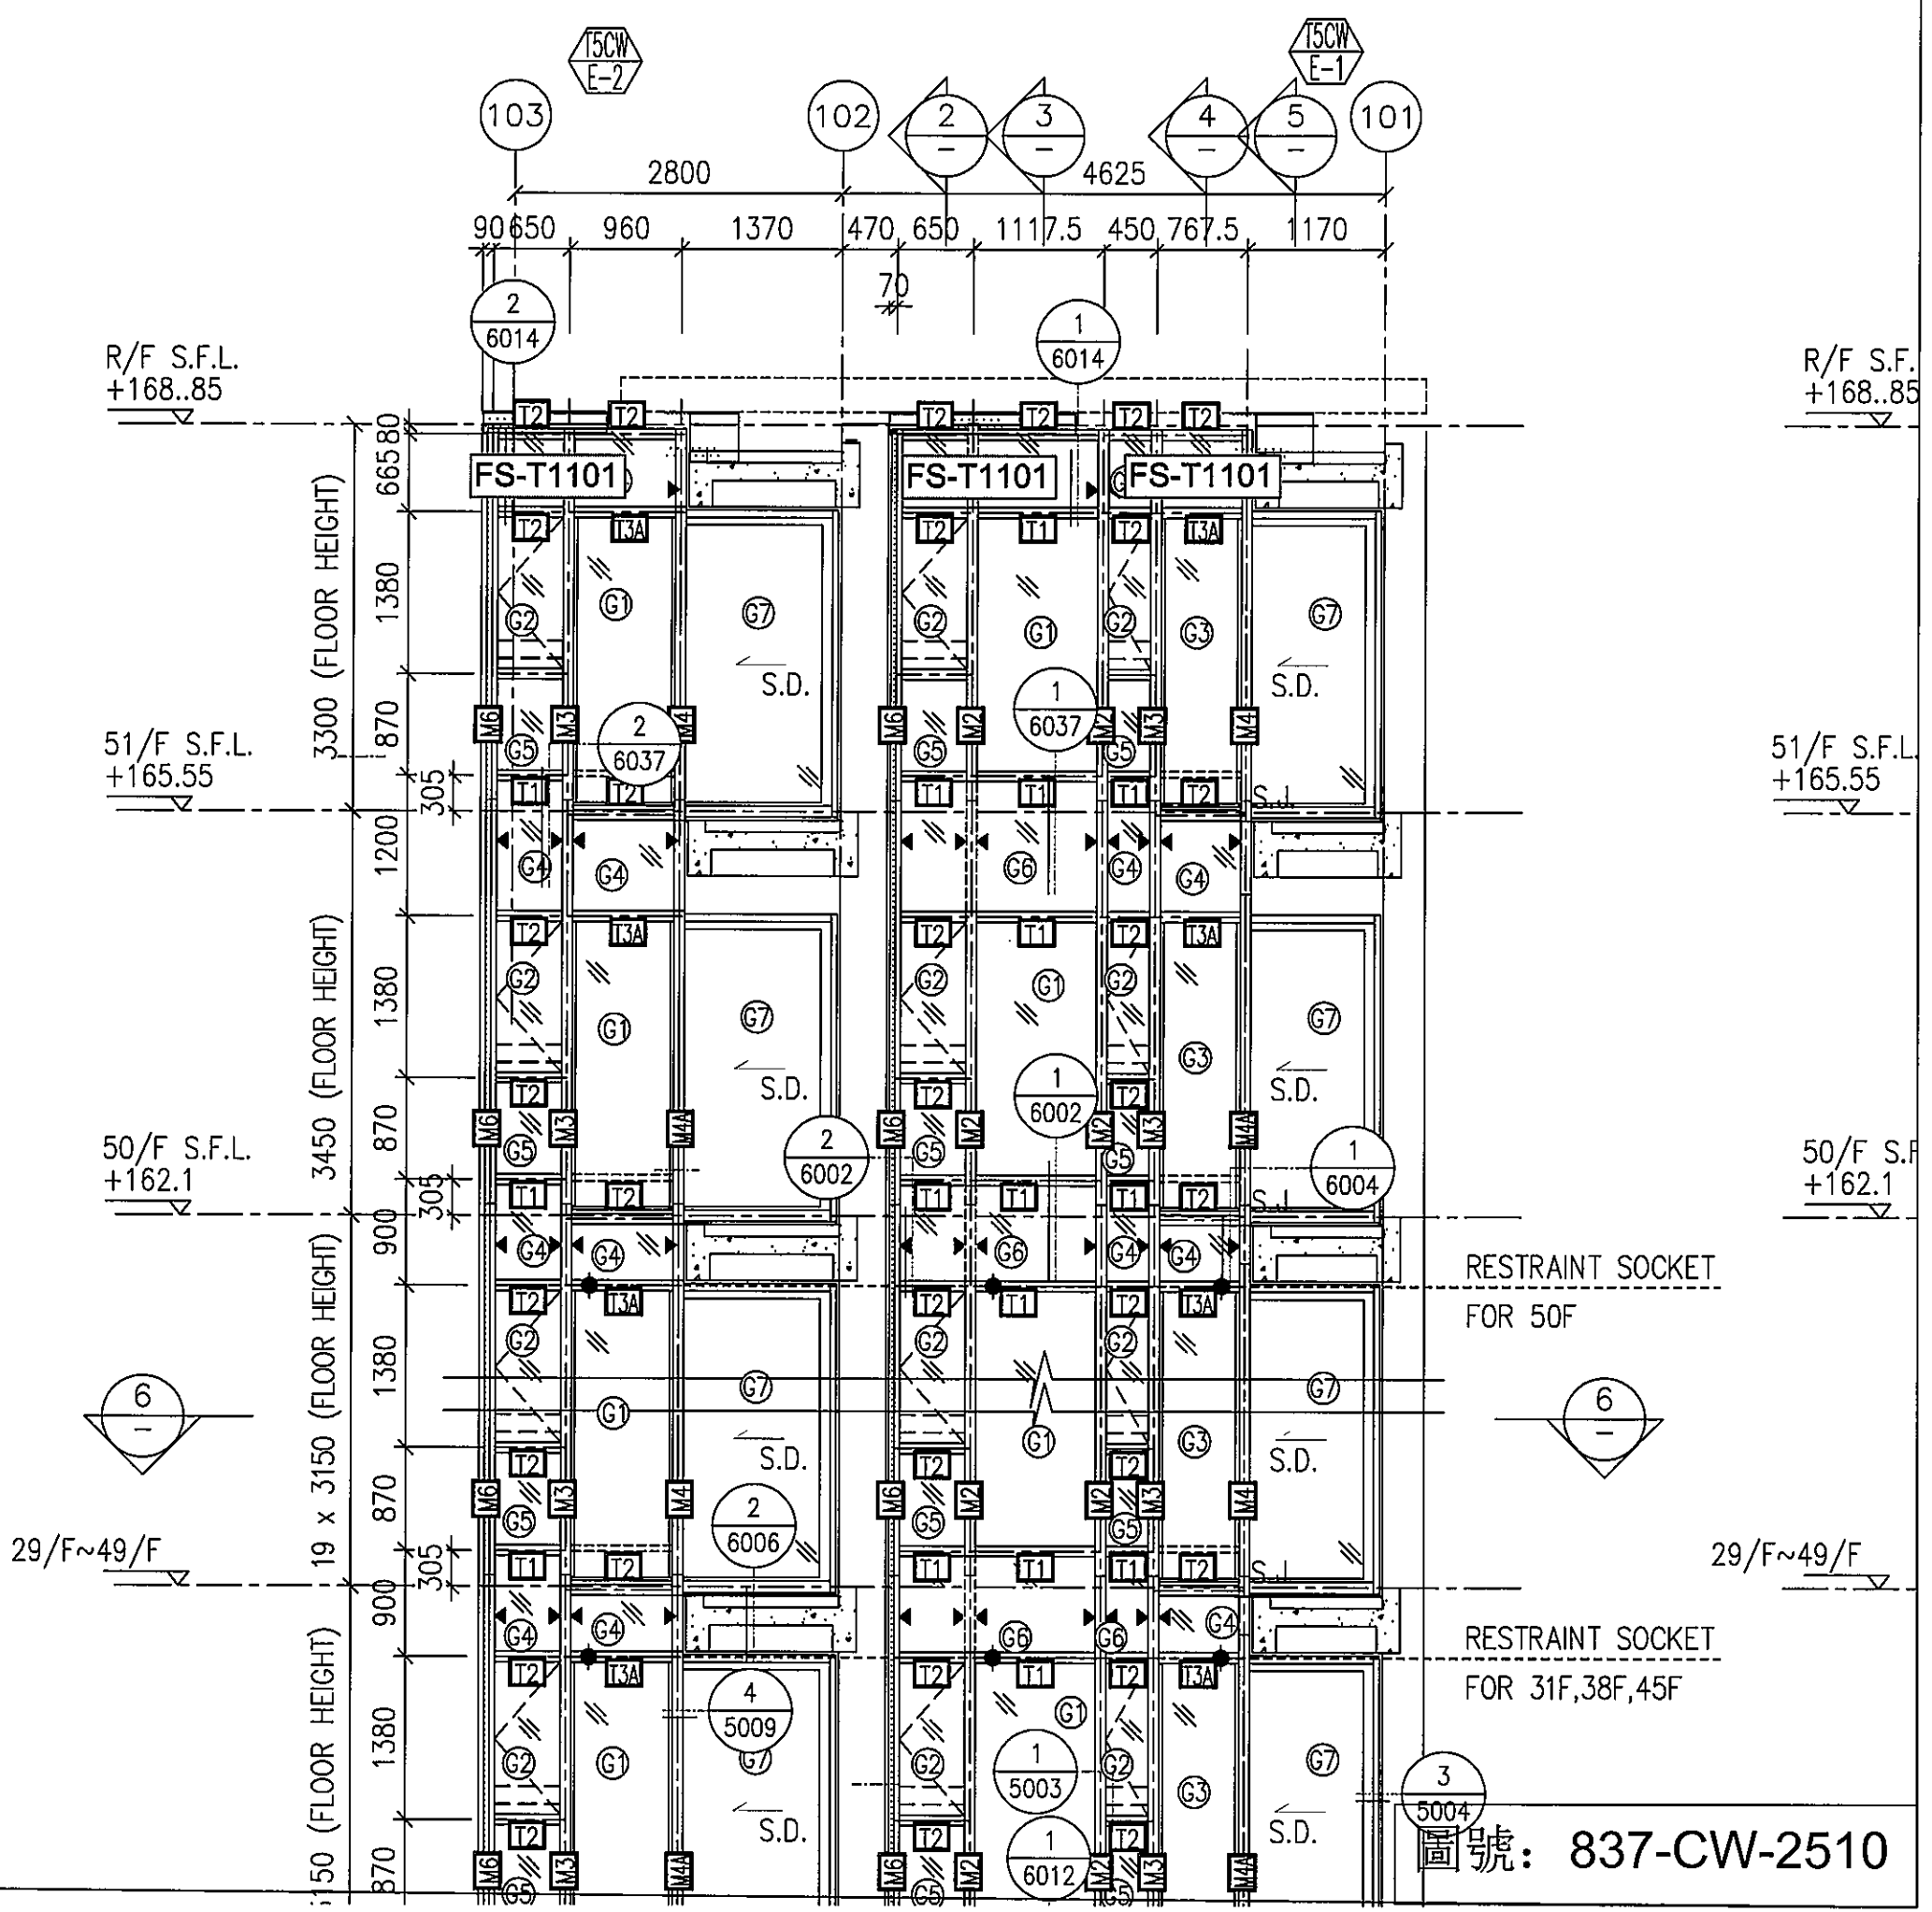

圖號: 837-CW-2510

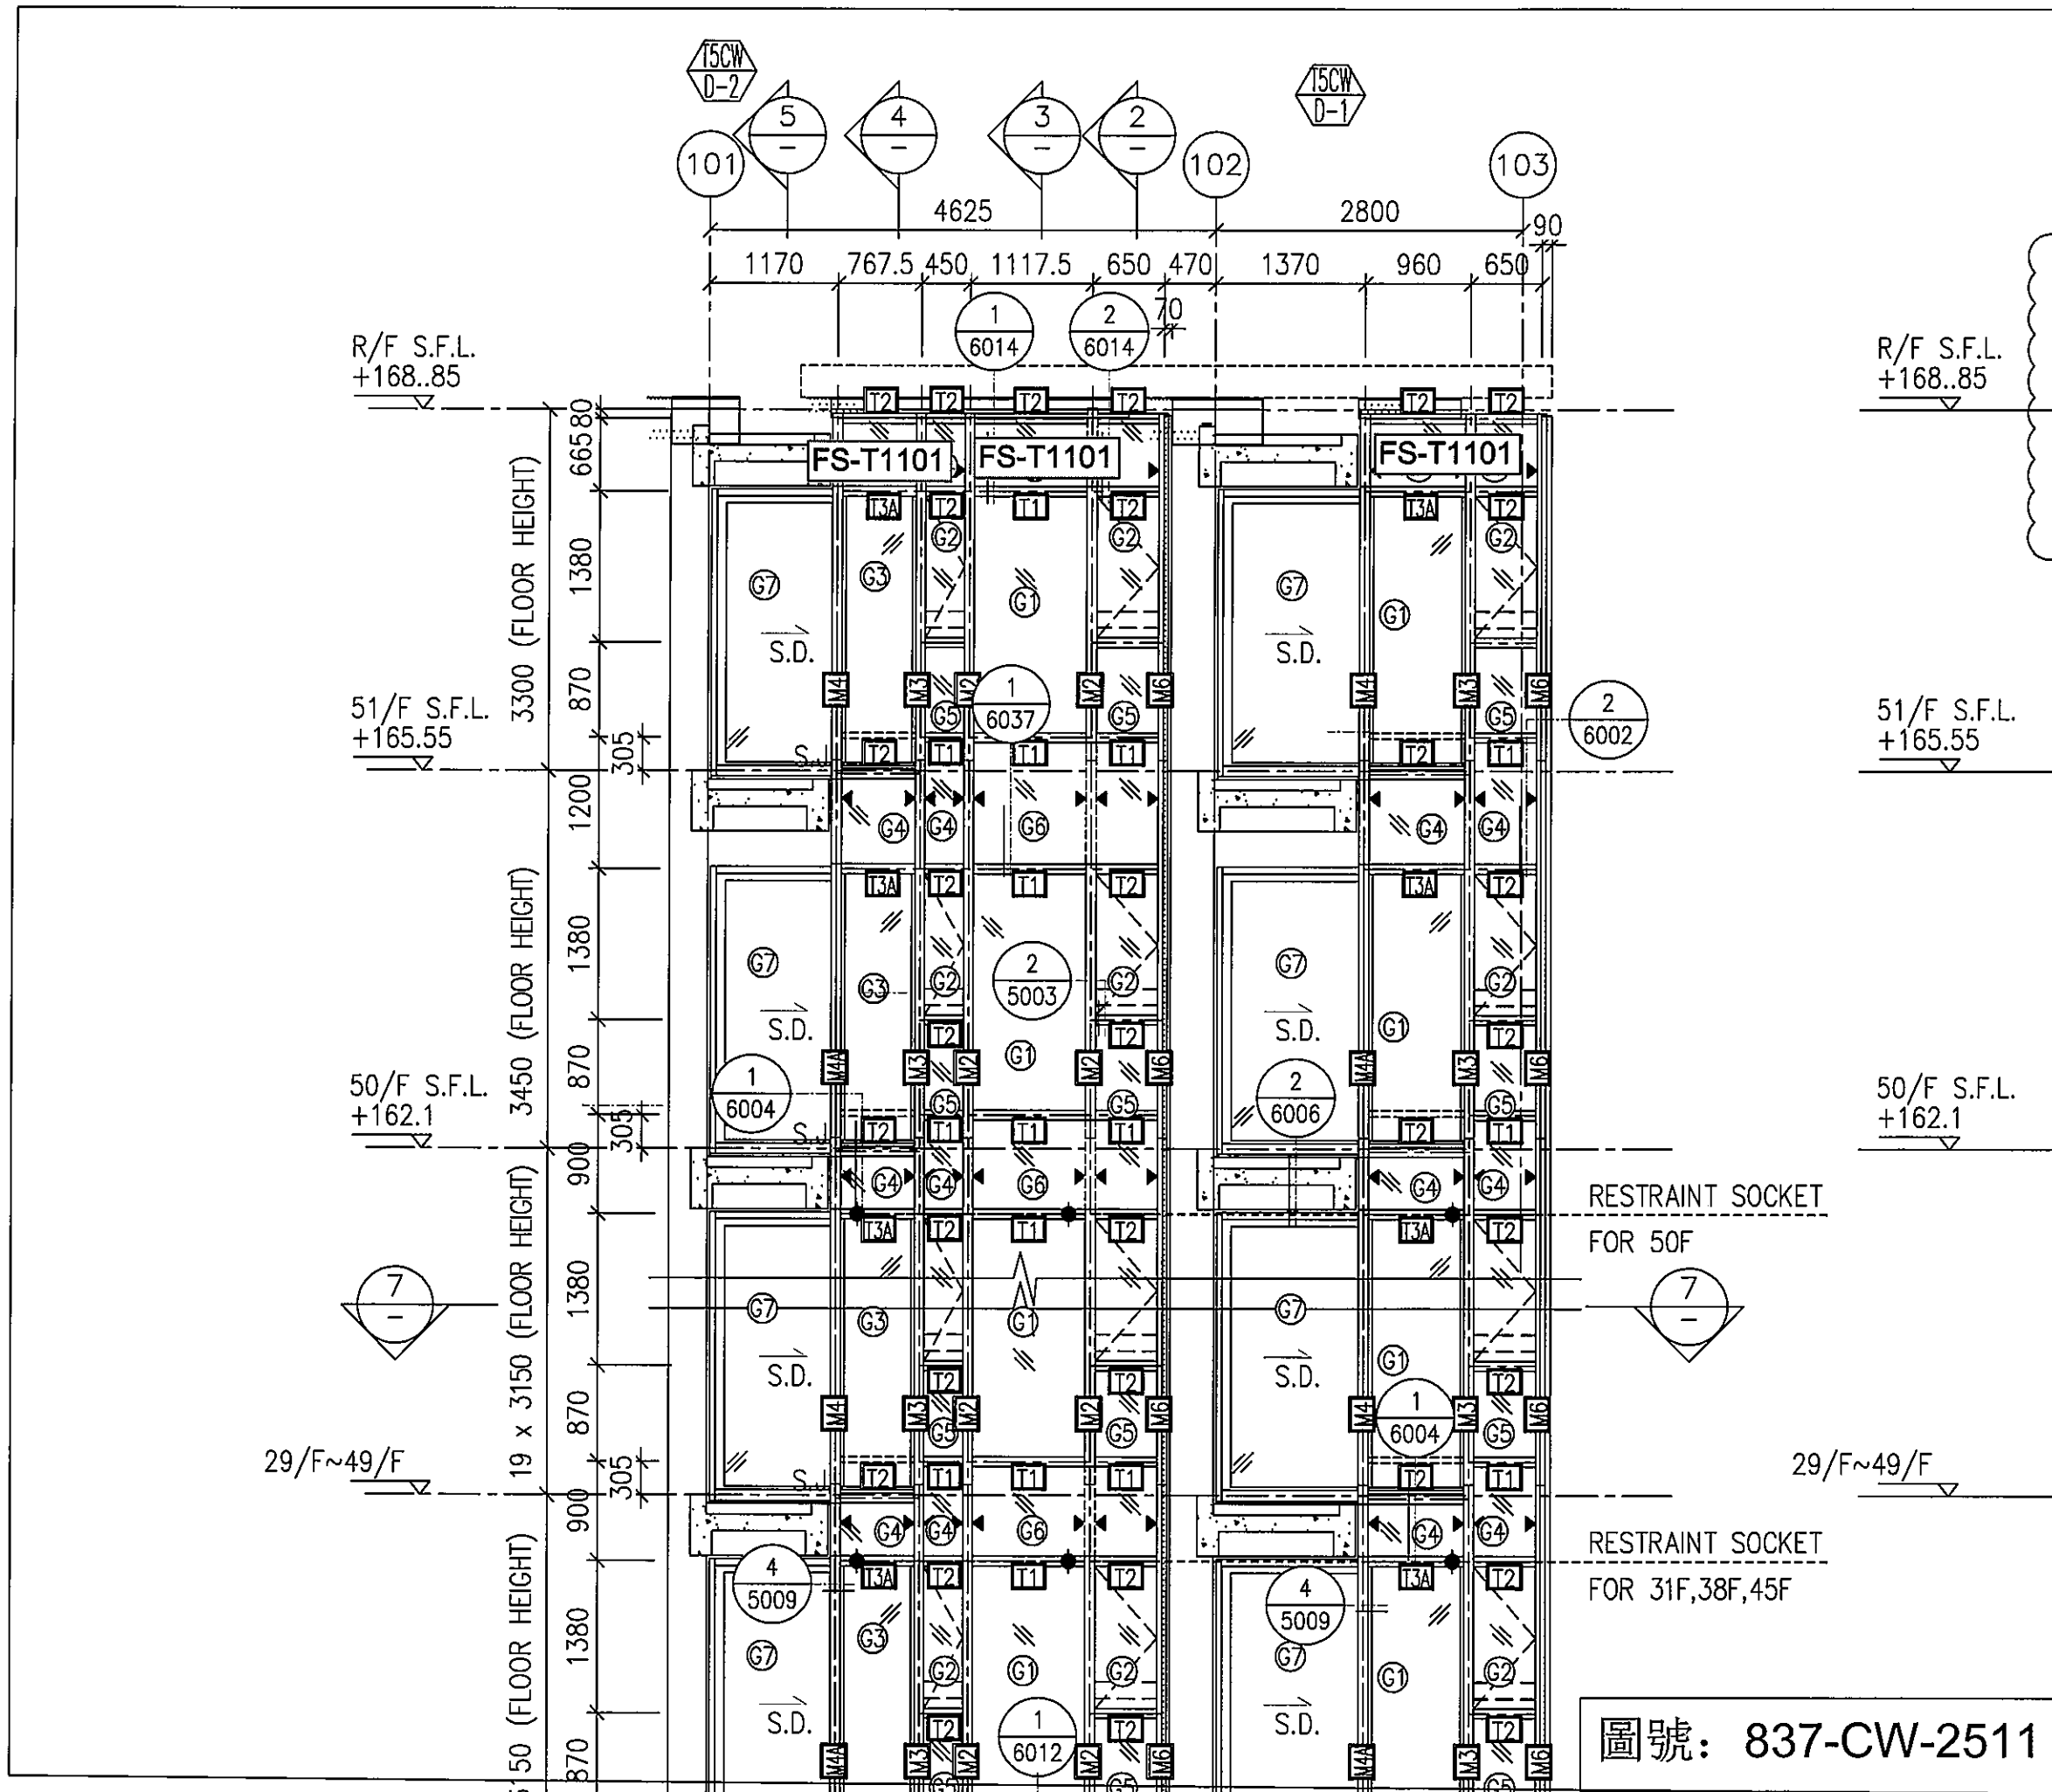

R/F S.F.L.  
+168.85

R/F S.F.L.  
+168.85

51/F S.F.L.  
+165.55

51/F S.F.L.  
+165.55


50/F S.F.L.  
+162.1

50/F S.F.L.  
+162.1

RESTRAINT SOCKET  
FOR 50F

RESTRAINT SOCKET  
FOR 31F,38F,45F

圖號: 837-CW-2511

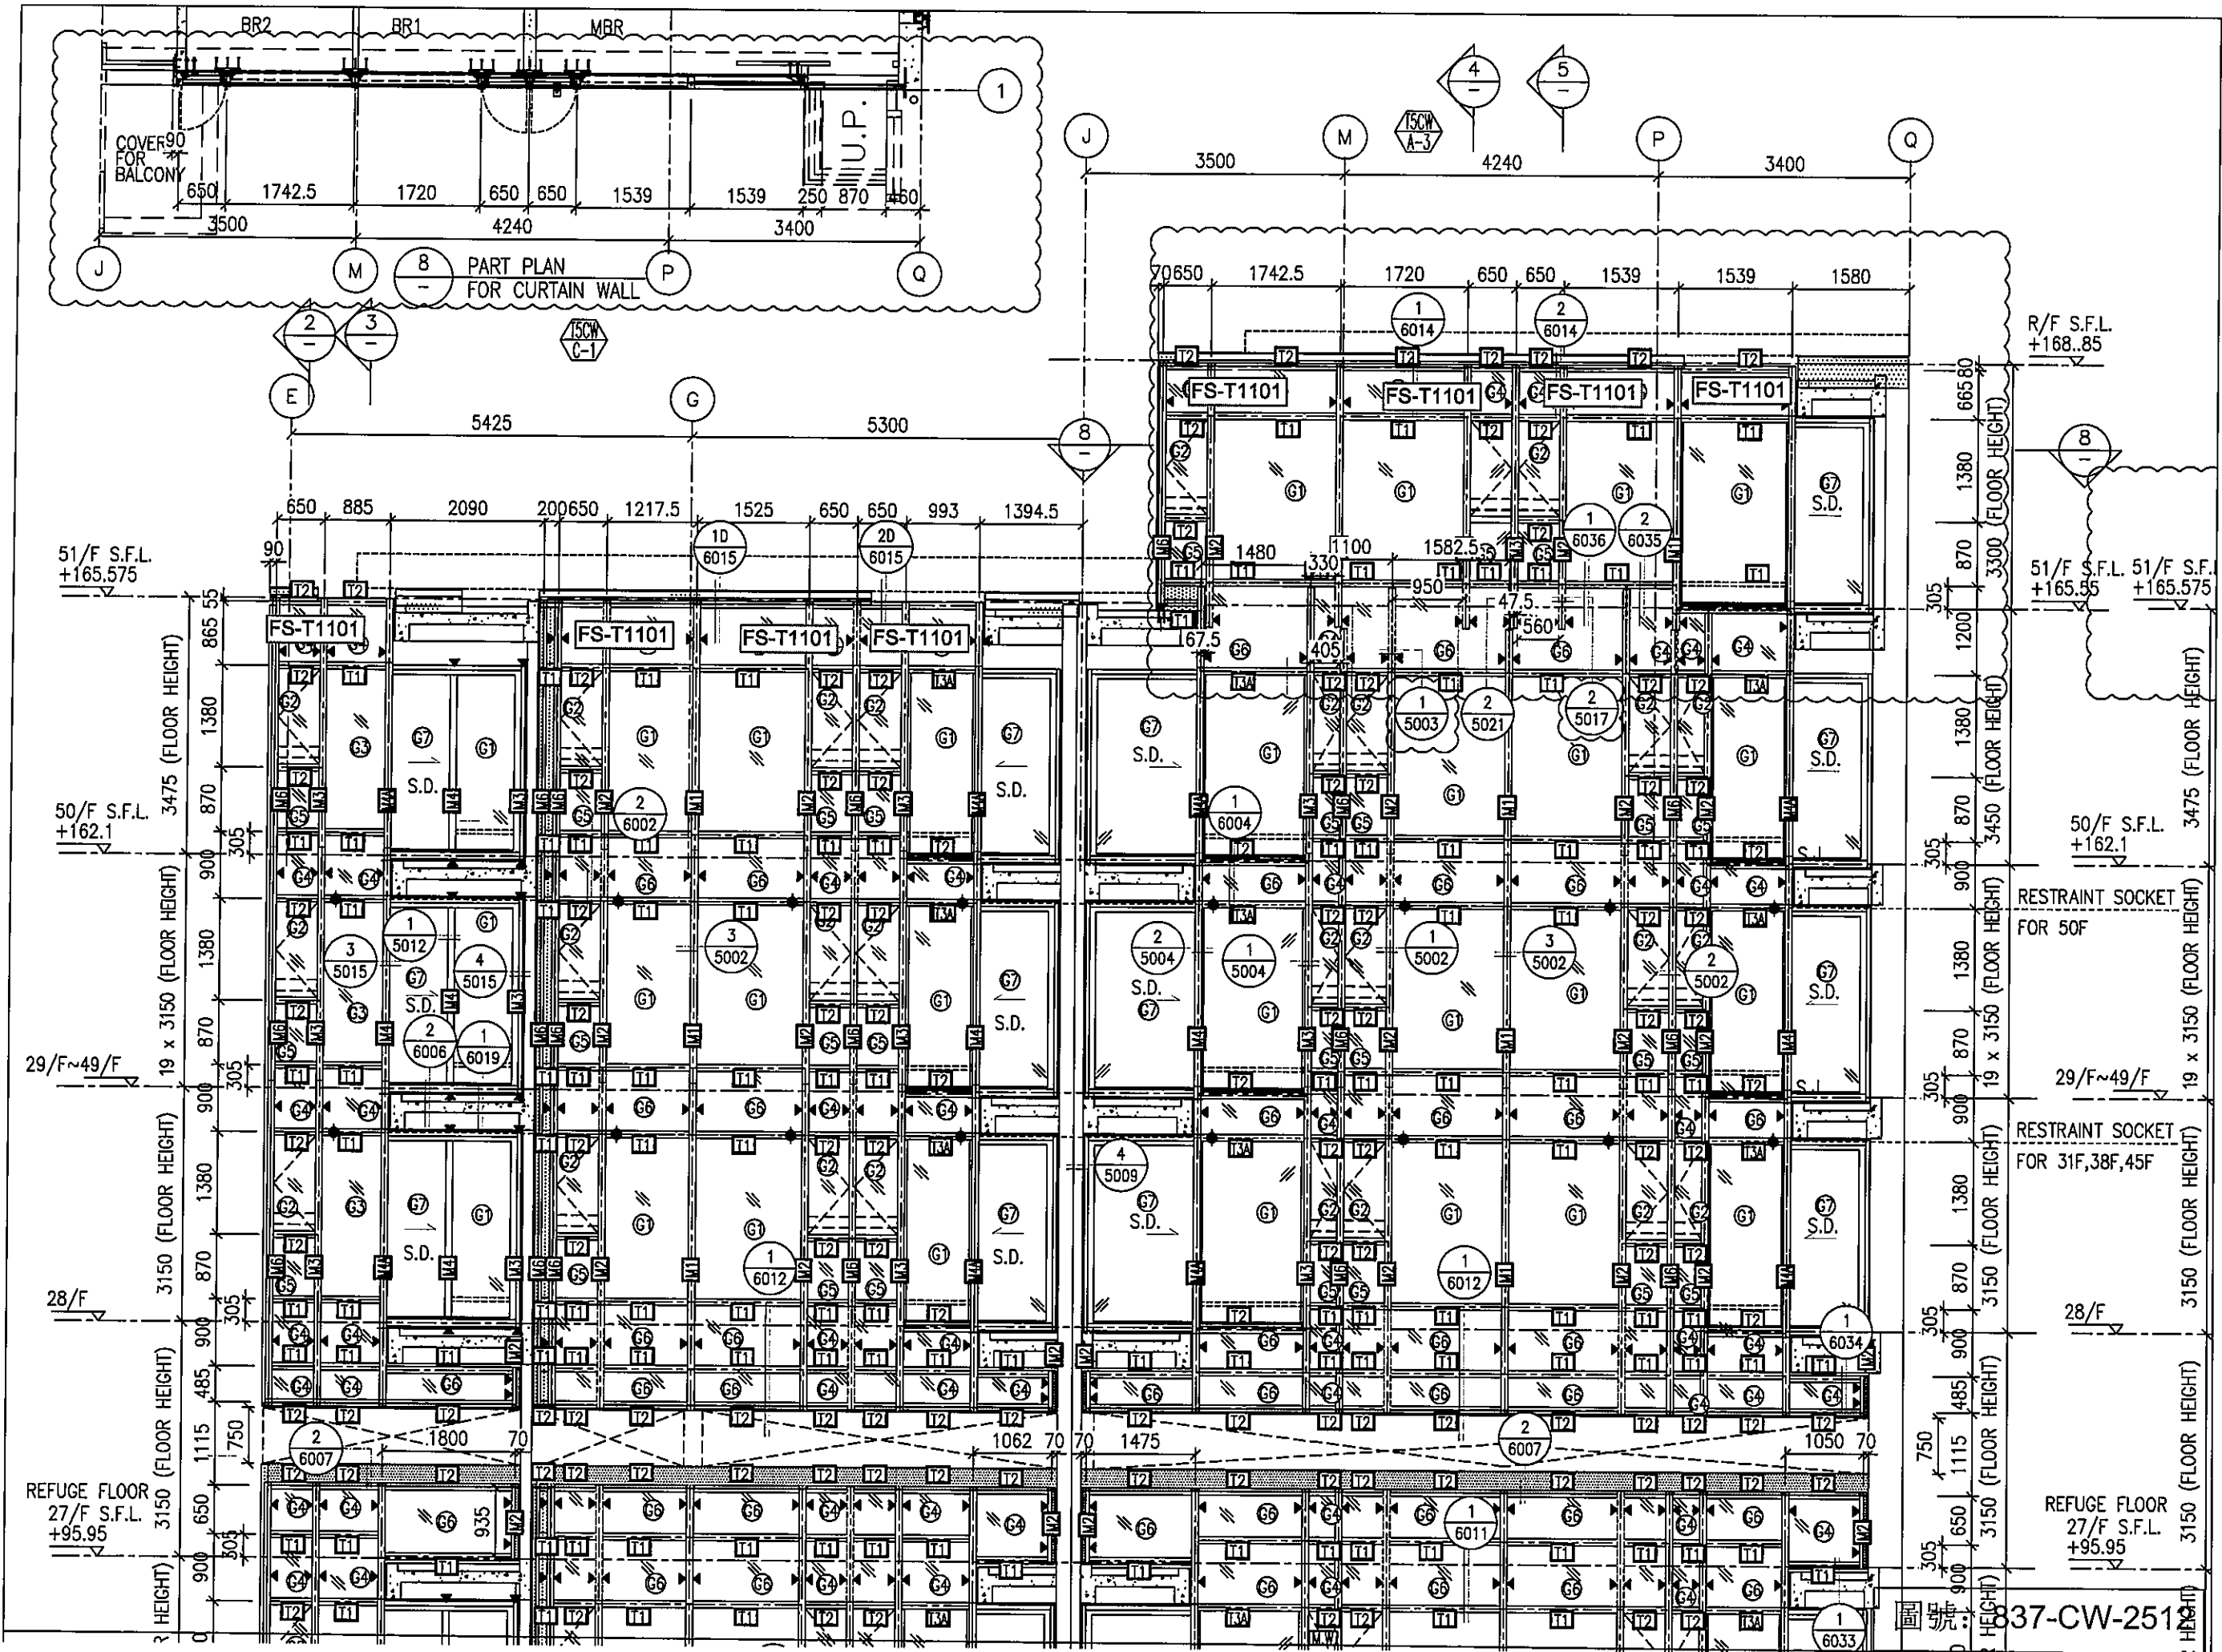

8 PART PLAN FOR CURTAIN WALL

R/F S.F.L. +168.85

51/F S.F.L. +165.575

51/F S.F.L. +165.55

50/F S.F.L. +162.1

50/F S.F.L. +162.1

RESTRAINT SOCKET FOR 50F

RESTRAINT SOCKET FOR 31F,38F,45F

29/F~49/F

29/F~49/F


28/F

28/F

REFUGE FLOOR 27/F S.F.L. +95.95

REFUGE FLOOR 27/F S.F.L. +95.95

37-CW-251

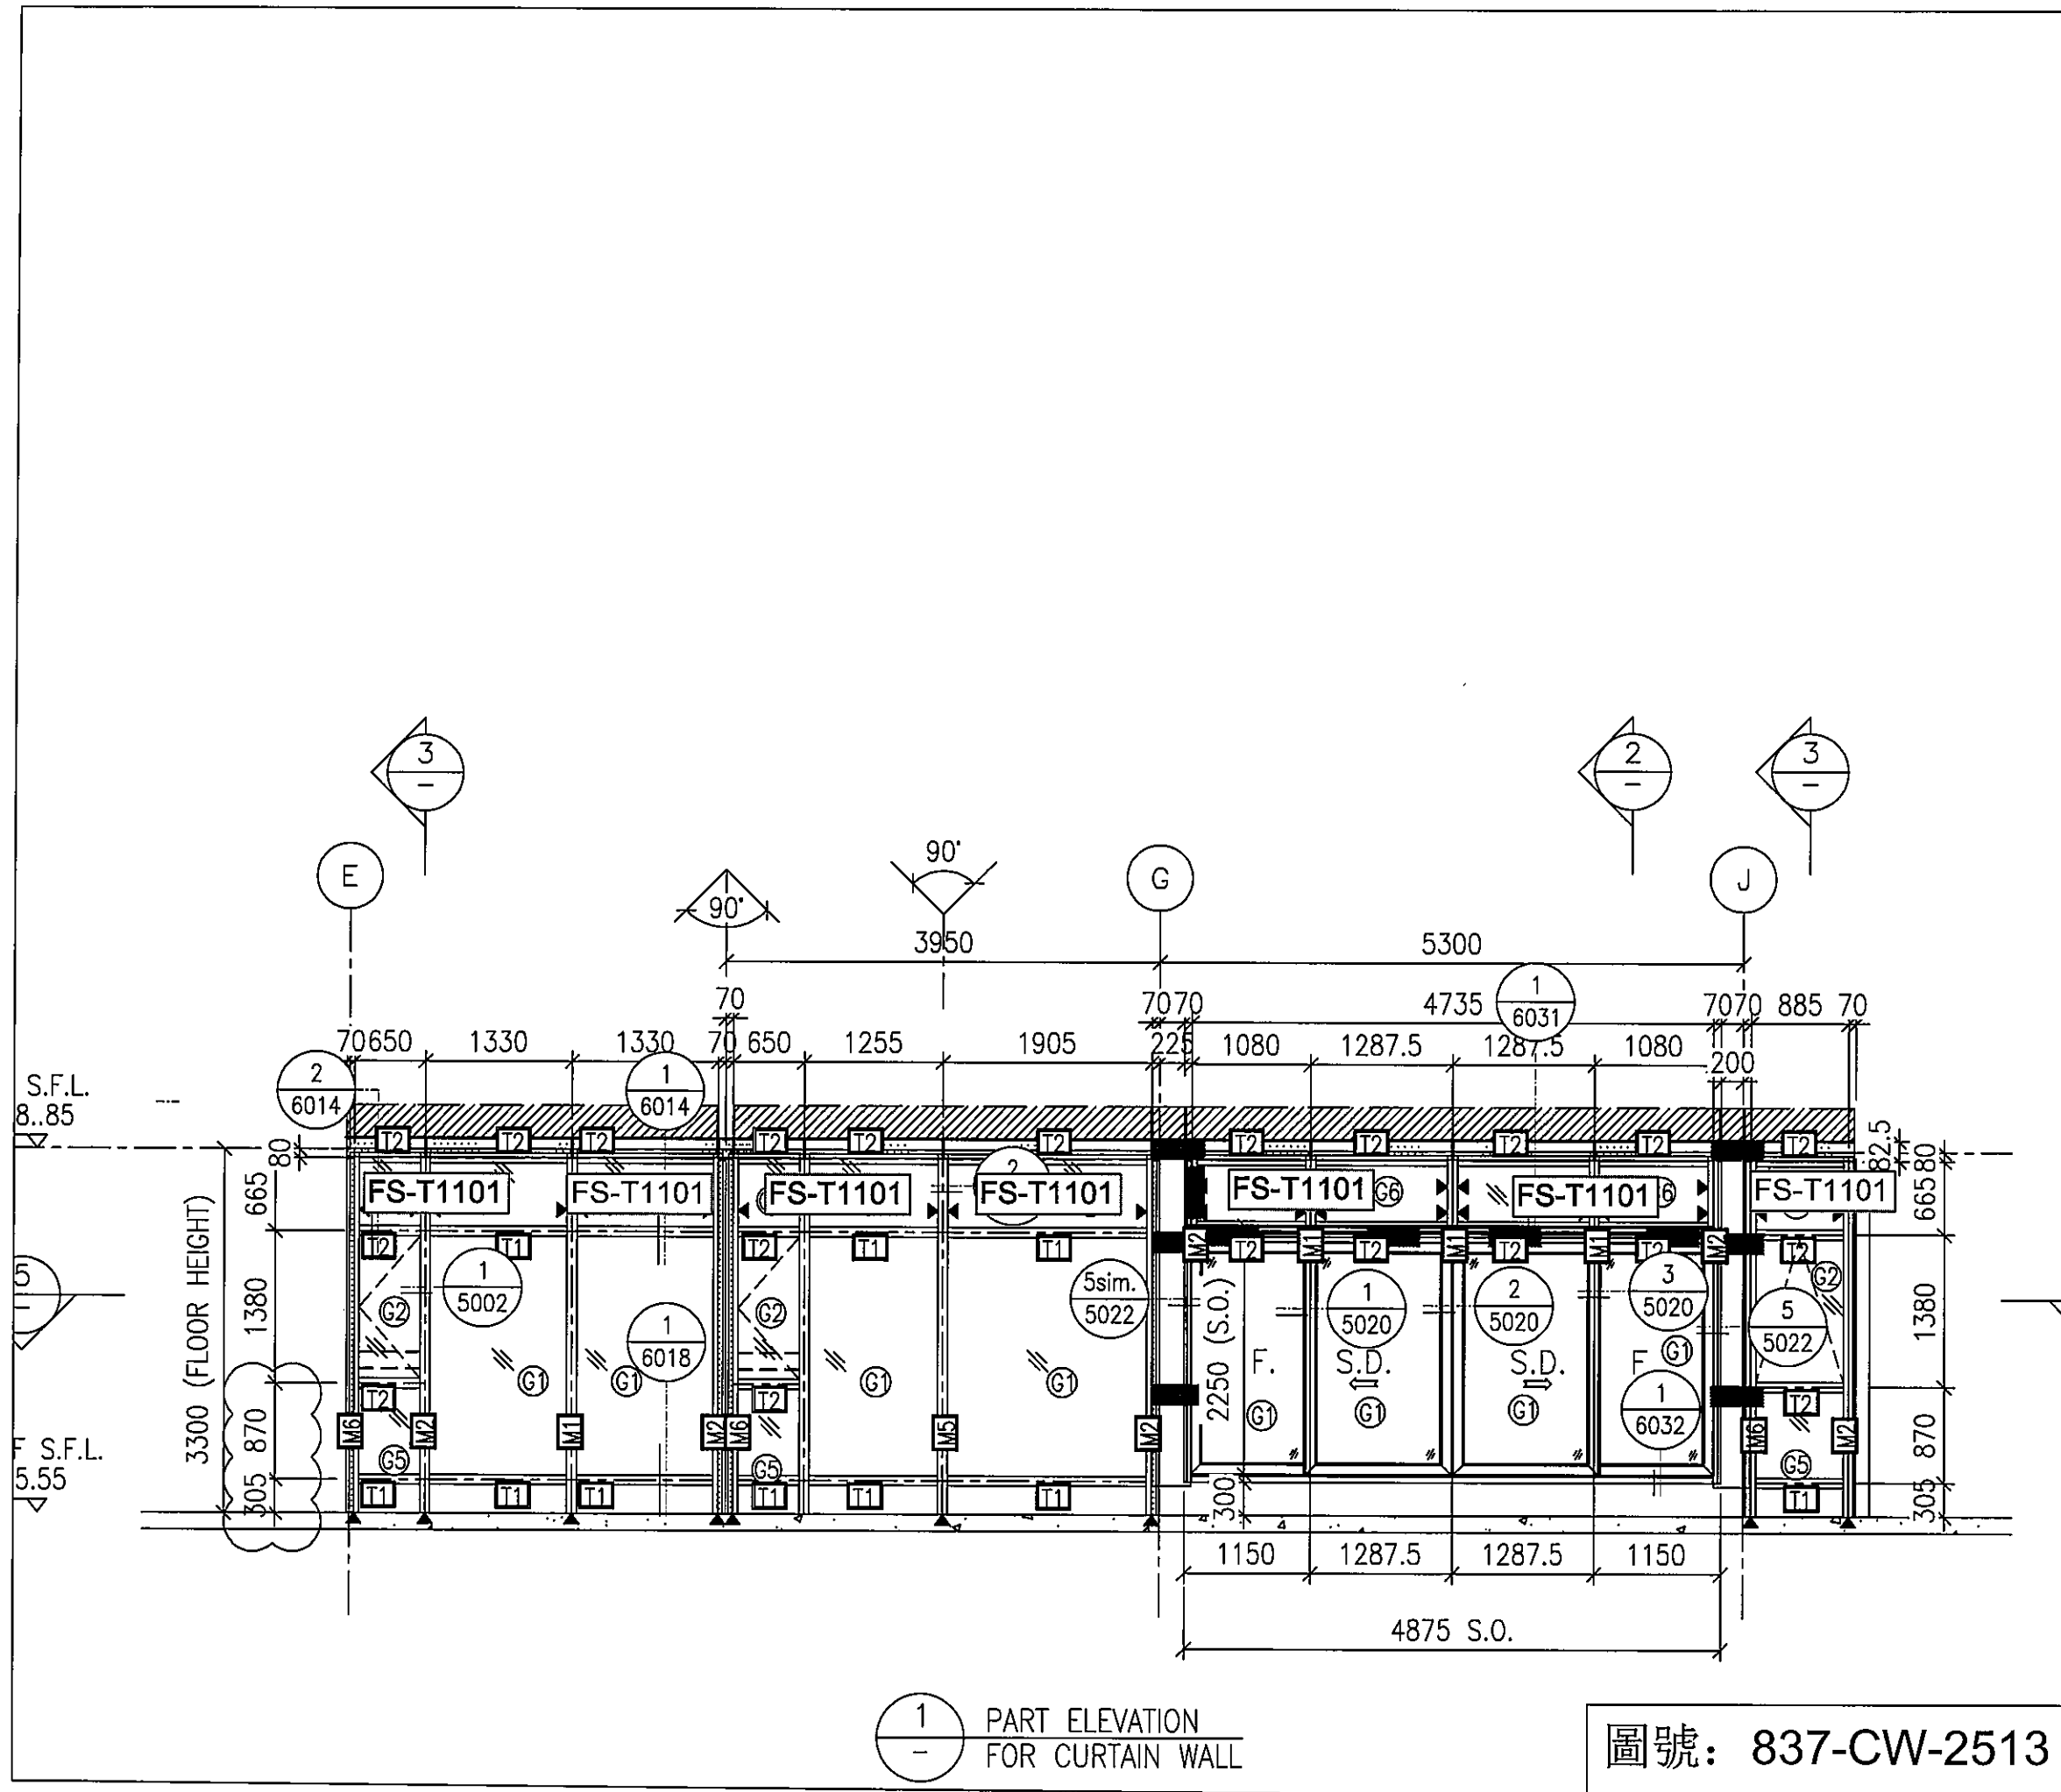

1 PART ELEVATION  
- FOR CURTAIN WALL

圖號: 837-CW-2513