



工程指示 / 要求簡箋(E.I.)

工程指示編號：EI / 1157 / 19

修改版次：B

工程編號：J - 837

工程名稱：觀塘裕民坊

工程項目：幕牆 趟門大貨(T2) (7F, 9-26F, 28-52F)(標準層)

收件人：生統/ 永林

發件人：Eric Liu

日期：29/11/2019

要求提供 / 確認 事項：

- | | | |
|------------------------------------|-------------------------------------|-------------------------------|
| <input type="checkbox"/> 初步鋁料 B.M. | <input type="checkbox"/> 加工拆圖，然後生產 | <input type="checkbox"/> 尺寸表 |
| <input type="checkbox"/> 正式鋁料 B.M. | <input type="checkbox"/> 技術上資料 / 指示 | <input type="checkbox"/> 報價 |
| <input type="checkbox"/> 配件 B.M. | <input type="checkbox"/> 樣辦或貨品說明書 | <input type="checkbox"/> 分判合約 |
| <input type="checkbox"/> 其他：_____ | | |

內容：

因 EI0328 已到 J 版，無法登記，現 EI1157 為 EI0328 修改版

請按加工圖生產趟門(大貨 7F，9-26F，28-52F)(標準層) (T2)

B 版: 按王良報告，趟門玉頂封篤片因有加工公差問題 (請能, 封字安裝後必須預留門玉料)

實際安裝時會有突出門玉問題，開關門時會刮膠條，修改門玉封篤片

謝謝！

請在 2019/ 12/ 07 前完成上列要求。

附：1 頁加工圖，3 頁王良報告

以上項目為：

- 原合約工程包 原合約工程加 / 減賬 新工程報價

原因：-_____

分發東莞各部門：

- () 生產技術總監 連附件 (/) 技術部 連附件 *王良* () 生產部 連附件 () 機械設計部 連附件
 () 採購部 連附件 (/) 生產統籌部 連附件 *王良*
 () 質檢部 連附件 () 會計部 連附件 () 報關組 連附件 () 其他 楊榮輝 連附件

分發香港各部門：

- () 行政部 連附件 () 會計部 連附件 () 統籌部 連附件 () 工程部地盤科文 連附件
 () 採購部 連附件 () QS 部 連附件 () 維修部 連附件 () 其他 _____ 連附件

傳遞編號：

HK 2453 /19


發件人簽署：*Z*

項目經理簽署：*[Signature]*




美特鋁質有限公司
MIDI Aluminium Fabricator Ltd.


工程號 J-837 | 地盤 觀塘裕民坊

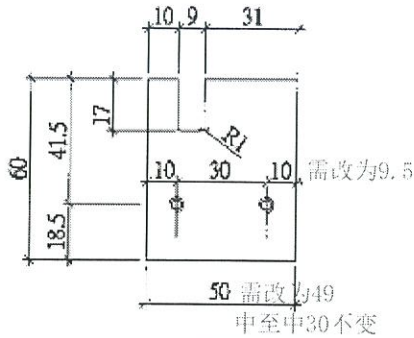


外蓋收口做法待香港定?

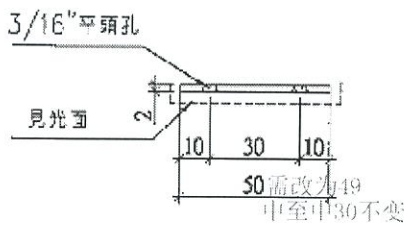

圖號: SD-CV-01
材料: 2mm鋁巴
數量: 92+8(後備) = 100件
位置: 左開門勾企外蓋收口用

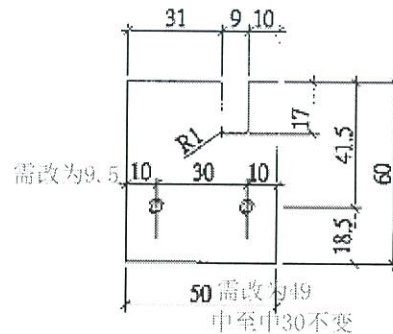

外蓋收口做法待香港定?

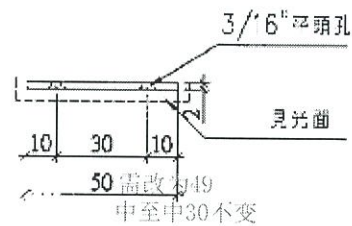


圖號: SD-CV-02
材料: 2mm鋁巴
數量: 72+3(後備) = 75件
位置: 右開門勾企外蓋收口用

T0: Jason

- 1、SD-CV-01、02封口呆經現場配套安裝, 有凸出料面。(由于各項加工公差累積引致)
- 2、經現場與Eric Liu溝通, 依上圖標注尺寸做修改。
- 3、已做好的由廠自行修正後安裝使用。

請復核簽回!


王良 2019.11.21

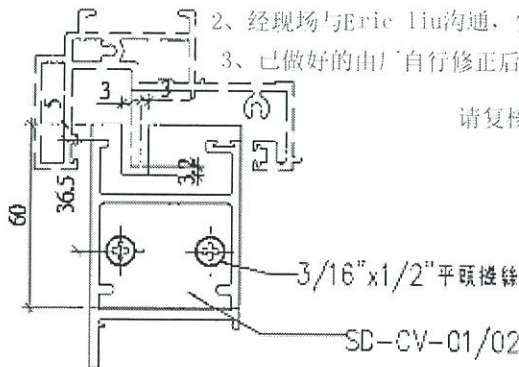

起門勾企外蓋收口放樣尺寸示意圖

工廠用

名稱	起門三勾企收口呆	制圖	利春媚 2019.09.10	修改	
材料	2mm鋁板	復核	謝永林 2019.10.10	日期	
顏色	EC-DC-S332054	批准	Jason	圖號	SD-CV-01

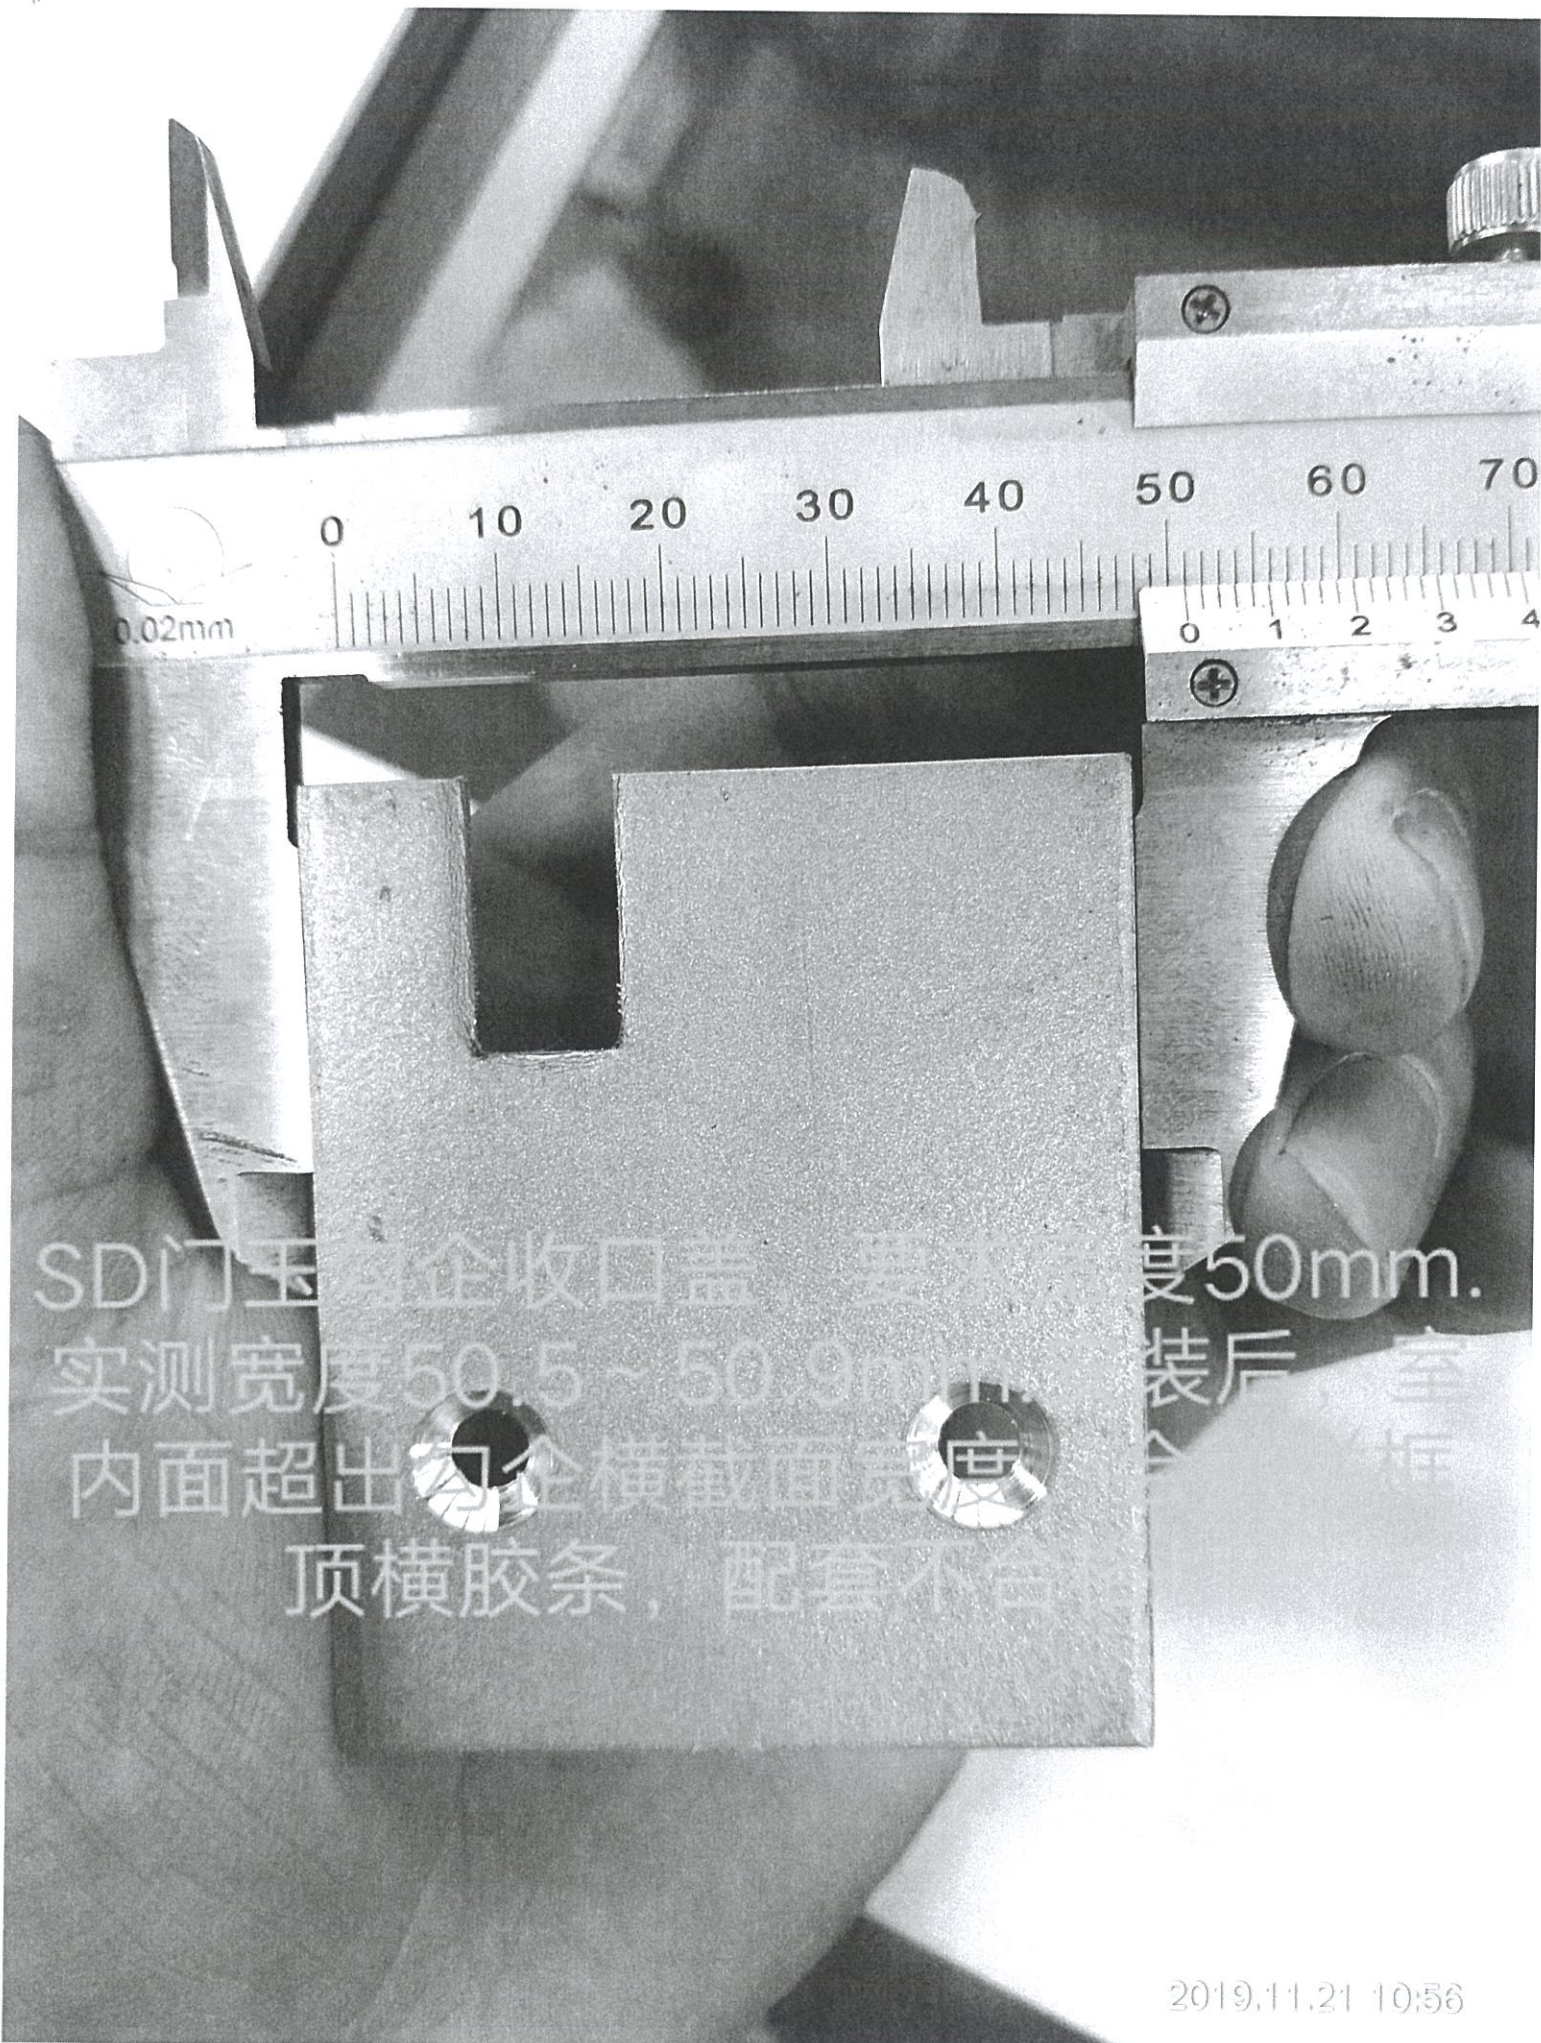

SDI门玉钩企收口盖，要求宽度50mm。
实测宽度50.5~50.9mm，装后，室
内面超出勾企横截面宽度，全框
顶横胶条，配套不合。

封裝後
伸縮門五金料
不可突出或縮

安裝後，室內面超
出勾金鋁料面 1mm




美特鋁質有限公司
MIDI Aluminium Fabricator Ltd.

工程號 J-837 地盤 觀塘裕民坊


收口蓋太長易刮花SD頂橫料故修改長度

已做數量在廠修改
望早日裝後必須平齊門框料
不可伸出或縮入

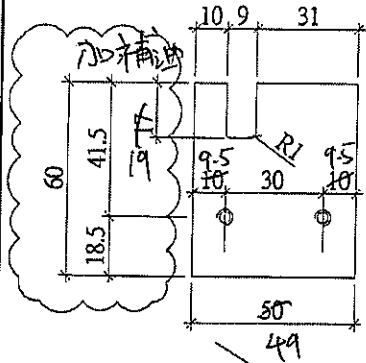


外蓋收口做法待香港定?

3/16"平頭孔

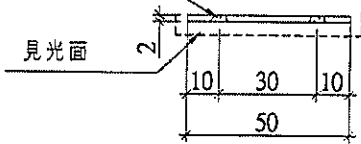


圖號: SD-CV-01
材料: 2mm鋁巴
數量: 546+9(後備) = 555件
位置: 左開趟門勾企外蓋收口用

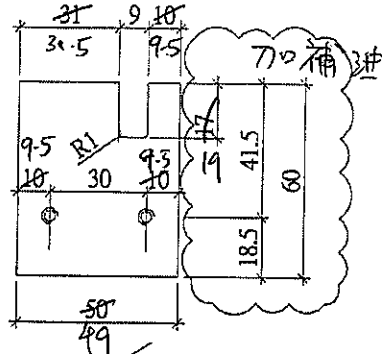


外蓋收口做法待香港定?

3/16"平頭孔

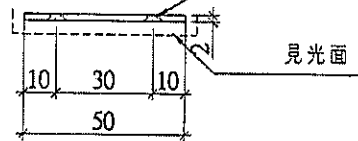

圖號: SD-CV-02
材料: 2mm鋁巴
數量: 312+8(後備) = 320件
位置: 右開勾企外蓋收口用

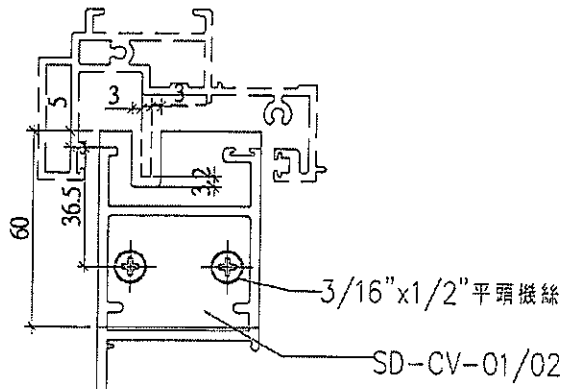

趟門勾企外蓋收口放樣尺寸示意圖

工廠用

名稱	趟門玉勾企收口蓋	制圖	謝永林	2019.03.05	修改	A	B
材料	2mm鋁板	復核	謝永林	2019.03.18	日期	19.07.15	19.08.30
顏色	EC-DG-S332054	批准	Jason	2019.03.22	圖號	SD-CV-01	