



工程指示 / 要求簡箋(E.I.)

工程指示編號：EI / 1157 / 19

修改版次：C

工程編號：J - 837

工程名稱：觀塘裕民坊

工程項目：幕牆 趟門大貨(T2) (7F, 9-26F, 28-52F)(標準層)

收件人：生統/ 永林

發件人：Eric Liu

日期：10/01/2020

要求提供 / 確認 事項：

- | | | |
|------------------------------------|-------------------------------------|-------------------------------|
| <input type="checkbox"/> 初步鋁料 B.M. | <input type="checkbox"/> 加工拆圖，然後生產 | <input type="checkbox"/> 尺寸表 |
| <input type="checkbox"/> 正式鋁料 B.M. | <input type="checkbox"/> 技術上資料 / 指示 | <input type="checkbox"/> 報價 |
| <input type="checkbox"/> 配件 B.M. | <input type="checkbox"/> 樣辦或貨品說明書 | <input type="checkbox"/> 分判合約 |
| <input type="checkbox"/> 其他：_____ | | |

內容：

因 EI0328 已到 J 版，無法登記，現 EI1157 為 EI0328 修改版

請按加工圖生產趟門(大貨 7F, 9-26F, 28-52F)(標準層) (T2)

C 版: 1) 趟門玉增加單面貼作擋水用，廠已包裝數量，不拆包裝，在地盤貼

謝謝！

請在 2020/ 01/ 23 前完成上列要求。

附：4 頁加工圖，2 頁加工圖

以上項目為：

- 原合約工程包 原合約工程加 / 減賬 新工程報價

原因：-

分發東莞各部門：

- () 生產技術總監 連附件 () 技術部 連附件 *永林* () 生產部 連附件 () 機械設計部 連附件
 () 採購部 連附件 () 生產統籌部 連附件 *永林*
 () 質檢部 連附件 () 會計部 連附件 () 報關組 連附件 () 其他 楊榮輝 連附件

分發香港各部門：

- () 行政部 連附件 () 會計部 連附件 () 統籌部 連附件 () 工程部地盤科文 連附件
 () 採購部 連附件 () QS 部 連附件 () 維修部 連附件 () 其他 _____ 連附件

傳遞編號：

HK *9063* /19

發件人簽署：

Eric Liu

項目經理簽署：

[Signature]

圖則登記表
DRAWING REGISTER

工程名稱 Project Title: **觀塘裕民坊(T2-大貨標準層)**
趟門拆圖

工程編號 Project No: **J-837**

接收日期 Receiving Date (適用於客戶圖則)

年										
月										
日										

分發予 Distributed To

年	19	19	19	19	19	19	19	19	19	20
月	3	3	4	5	8	8	8	10	11	1
日	19	30	19	29	14	21	30	17	19	6

圖則編號 Drg. No.	圖則名稱 Drawing Title
SD-FY-01	趟門玉拉手連幹放樣圖
SD-FY-02	趟門玉拉手連幹放樣圖
SD-FY-05	趟門節點尺寸示意圖
SD-FY-06	趟門節點尺寸示意圖
SD-FY-07	趟門節點尺寸示意圖
SD-FY-08	趟門節點尺寸示意圖
T2CWH-1左	左趟門組裝圖
T2CWE-2	左趟門組裝圖
T2CWG-2右	左趟門組裝圖
T2CWC-1	左趟門組裝圖
T2CWA-1左	左趟門組裝圖
T2CWA-1右	左趟門組裝圖
T2CWM-1	左趟門組裝圖
T2CWL-2左	左趟門組裝圖
T2CWK-1左	左趟門組裝圖
T2CWJ-1左	左趟門組裝圖
T2CWJ-1右	左趟門組裝圖
TD-M01	趟門框企
TD-M02	趟門框企
TD-M03	趟門框頂橫
TD-M03a	SD框頂橫附加料
TD-M04	趟門框底橫
TD-M04a	SD框底橫附加料
TD-M04b	SD框底橫扣蓋
TD-M06	SD中柱勾企

修訂編號
Revision No.

1	-	A	-	-	B	C	-	-	D	-
2	-	A	-	-	B	C	-	-	D	-
3	-	-	-	-	-	-	-	-	-	-
4	-	-	-	-	A	-	-	-	-	-
5	-	-	-	-	-	-	-	-	-	-
6	-	-	-	-	A	-	-	-	-	-
7	-	-	-	-	A	-	-	-	-	-
8	-	-	-	-	A	-	-	-	-	-
9	-	-	-	-	A	-	-	-	-	-
10	-	-	-	-	A	-	-	-	-	-
11	-	-	-	-	A	-	-	-	-	-
12	-	-	-	-	A	-	-	-	-	-
13	-	-	-	-	A	-	-	-	-	-
14	-	-	-	-	A	-	-	-	-	-
15	-	-	-	-	A	-	-	-	-	-
16	-	-	-	-	A	-	-	-	-	-
17	-	-	-	-	A	-	-	-	-	-
18	-	-	-	-	-	-	-	-	-	-
19	-	-	-	-	-	-	-	-	-	-
20	-	-	A	-	-	B	-	-	-	-
21	-	A	-	-	-	-	-	-	-	-
22	-	-	A	-	-	B	-	-	-	-
23	-	A	-	-	-	-	-	-	-	-
24	-	-	A	-	-	-	-	-	-	-
25	-	-	A	-	B	-	-	-	-	-

圖則登記表
DRAWING REGISTER

工程名稱 Project Title: **觀塘裕民坊(T2-大貨標準層)**

趟門拆圖

工程編號 Project No: **J-837**

分發予 Distributed To

接收日期 Receiving Date (適用於客戶圖則)

年										
月										
日										

年	19	19	19	19	19	19	19	19	19	20
月	3	3	4	5	8	8	8	10	11	1
日	19	30	19	29	14	21	30	17	19	6

圖則編號 Drg. No.	圖則名稱 Drawing Title
TD-M07	SD梗企扣料
TD-M08	SD梗企扣料
TD-M09	SD梗企扣角線
TD-M10	SD梗框底
TD-M11	SD平台橫料
TD-M12	SD平台橫扣蓋
TD-M13	SD中柱扣蓋
SD-M01	SD光企料
SD-M02	SD勾企料
SD-M03	SD玉頂橫
SD-M04	SD玉底橫
SD-M06	SD玉橫玻璃線
SD-AL01	趟門組裝鋁角加工圖
SD-AL11	趟門組裝鋁角加工圖
SD-AL100	趟門頂橫鋁角加工圖
SD-AL201	趟門頂橫鋁角加工圖
SD-AL202R	趟門頂橫鋁角加工圖
SD-AL201a	趟門頂橫鋁角加工圖
SD-CV-01	趟門玉勾企收口蓋加工圖
Z-A01	Z字碼加工圖
SD-JT01	J837-趟門/膠條安裝位置圖
SD-FK-M03	趟門橫料封篤件加工圖
SD-FK-M03R	趟門橫料封篤件加工圖
SD-FK-M04	趟門橫料封篤件加工圖

	修訂編號 Revision No.									
26	-	-	-	-	-	-	-	-	-	-
27	-	-	-	-	-	-	-	-	-	-
28	-	-	-	-	-	-	-	-	-	-
29	-	-	-	-	-	-	-	-	-	-
30	-	-	-	-	-	-	-	-	-	-
31	-	-	-	-	-	-	-	-	-	-
32	-	-	-	-	-	-	-	-	-	-
33	-	A	-	-	B	-	-	C	-	-
34	-	A	-	-	B	-	-	-	-	C
35	-	A	B	-	C	-	-	-	-	-
36	-	A	B	-	C	-	-	-	-	-
37	-	-	-	-	-	-	-	-	-	-
38	-	-	-	-	A	-	-	-	-	-
39	-	A	-	-	取消	-	-	-	-	-
40	-	-	-	-	-	-	-	-	-	-
41	-	-	-	-	-	-	-	-	-	-
42	-	-	-	-	-	-	-	-	-	-
43	-	-	-	-	-	-	-	-	-	-
44	-	-	-	-	A	-	B	-	-	-
45	-	-	-	-	-	-	-	-	-	-
46	-	-	-	-	A	B	-	-	-	-
47	-	A	-	-	-	-	-	-	-	-
48	-	A	-	-	-	-	-	-	-	-
49	-	A	-	-	-	-	-	-	-	-

圖則登記表 DRAWING REGISTER

圖則編號 Drg. No.		圖則名稱 Drawing Title		接收日期 Receiving Date (適用於客戶圖則)																	
工程名稱 Project Title: 觀塘裕民坊(T2-大貨標準層)		趙門拆圖		年																	
工程編號 Project No: J-837		分發予 Distributed To		月																	
				日																	
				年	19	19	19	19	19	19	19	19	19	19	20						
				月	3	3	4	5	8	8	8	10	11	1							
				日	19	30	19	29	14	21	30	17	19	6							
				修訂編號 Revision No.																	
SD-FK-M04R		趙門橫料封篤件加工圖		50	-	A	-	-	-	-	-	-	-	-	-	-	-	-	-	-	
SD-FK-A01		趙門橫料封篤件加工圖		51	-	A	-	-	-	-	-	-	-	-	-	-	-	-	-	-	
T2CWH-1右		右趙門組裝圖		52	-	-	-	-	A	-	-	-	-	-	-	-	-	-	-	-	
T2CWF-2		右趙門組裝圖		53	-	-	-	-	A	-	-	-	-	-	-	-	-	-	-	-	
T2CWF-1		右趙門組裝圖		54	-	-	-	-	A	-	-	-	-	-	-	-	-	-	-	-	
T2CWD-1		右趙門組裝圖		55	-	-	-	-	A	-	-	-	-	-	-	-	-	-	-	-	
T2CWB-2左		右趙門組裝圖		56	-	-	-	-	A	-	-	-	-	-	-	-	-	-	-	-	
T2CWB-2右		右趙門組裝圖		57	-	-	-	-	A	-	-	-	-	-	-	-	-	-	-	-	
T2CWL-2右		右趙門組裝圖		58	-	-	-	-	A	-	-	-	-	-	-	-	-	-	-	-	
T2CWK-1右		右趙門組裝圖		59	-	-	-	-	A	-	-	-	-	-	-	-	-	-	-	-	
TD-M01R		趙門框企		60	-	-	-	-	-	-	-	-	-	-	-	-	-	-	-	-	
TD-M02R		趙門框企		61	-	-	-	-	-	-	-	-	-	-	-	-	-	-	-	-	
TD-M03R		趙門框頂橫		62	-	-	A	B	-	C	-	-	-	-	-	-	-	-	-	-	
TD-M03aR		SD框頂橫附加料		63	-	A	-	-	-	-	-	-	-	-	-	-	-	-	-	-	
TD-M04R		趙門框底橫		64	-	-	A	-	-	B	-	-	-	-	-	-	-	-	-	-	
TD-M04aR		SD框底橫附加料		65	-	A	-	-	-	-	-	-	-	-	-	-	-	-	-	-	
TD-M04bR		SD框底橫扣蓋		66	-	-	A	-	-	-	-	-	-	-	-	-	-	-	-	-	
TD-M06R		SD中柱勾企		67	-	-	A	-	B	-	-	-	-	-	-	-	-	-	-	-	
TD-M07R		SD梗企扣料		68	-	-	-	-	-	-	-	-	-	-	-	-	-	-	-	-	-
TD-M08R		SD梗企扣料		69	-	-	-	-	-	-	-	-	-	-	-	-	-	-	-	-	-
TD-M09R		SD梗企扣角線		70	-	-	-	-	-	-	-	-	-	-	-	-	-	-	-	-	-
TD-M10R		SD梗框底		71	-	-	-	-	-	-	-	-	-	-	-	-	-	-	-	-	-
TD-M11R		SD平台橫料		72	-	-	-	-	-	-	-	-	-	-	-	-	-	-	-	-	-
TD-M12R		SD平台橫扣蓋		73	-	-	-	-	-	-	-	-	-	-	-	-	-	-	-	-	-

圖則登記表
DRAWING REGISTER

工程名稱 Project Title: **觀塘裕民坊(T2-大貨標準層)**
趟門拆圖

工程編號 Project No: **J-837**

接收日期 Receiving Date (適用於客戶圖則)

年										
月										
日										

分發予 Distributed To

年	19	19	19	19	19	19	19	19	19	20
月	3	3	4	5	8	8	8	10	11	1
日	19	30	19	29	14	21	30	17	19	6

圖則編號 Drg. No.	圖則名稱 Drawing Title
TD-M13R	SD中柱扣蓋
SD-M01R	SD光企料
SD-M02R	SD勾企料
SD-M03R	SD玉頂橫
SD-M04R	SD玉底橫
SD-M06R	SD玉橫玻璃線
SD-EVA-01	防風防水密封件安裝圖
SD-AL01N	趟門組裝鋁角加工圖
SD-AL04N	趟門組裝鋁角加工圖

修訂編號
Revision No.

74	-	-	-	-	-	-	-	-	-	-
75	-	A	-	-	B	-	-	C	-	-
76	-	A	-	-	B	-	-	-	-	C
77	-	A	B	-	C	-	-	-	-	-
78	-	A	B	-	C	-	-	-	-	-
79	-	-	-	-	-	-	-	-	-	-
80	-	-	新增	-	-	-	-	-	-	-
81	-	-	-	-	新增	-	A	-	-	-
82	-	-	-	-	新增	-	A	-	-	-




美特鋁質有限公司
MIDI Aluminium Fabricator Ltd.

工程號 J-837 地盤 觀塘裕民坊

依據E11426修改

數量	窗號	樓層位置
39	T2CWH-1左	7F,9F-52F
39	T2CWG-2左	7F,9F-52F
39	T2CWG-2右	7F,9F-52F
39	T2CWE-2	7F,9F-52F
39	T2CWE-1	7F,9F-52F
39	T2CWC-1	7F,9F-52F
39	T2CWA-1左	7F,9F-52F
39	T2CWA-1右	7F,9F-52F
39	T2CWM-2	7F,9F-52F
39	T2CWM-1	7F,9F-52F
39	T2CWL-2左	7F,9F-52F
39	T2CWK-1左	7F,9F-52F
39	T2CWJ-1左	7F,9F-52F
39	T2CWJ-1右	7F,9F-52F
546	合計	

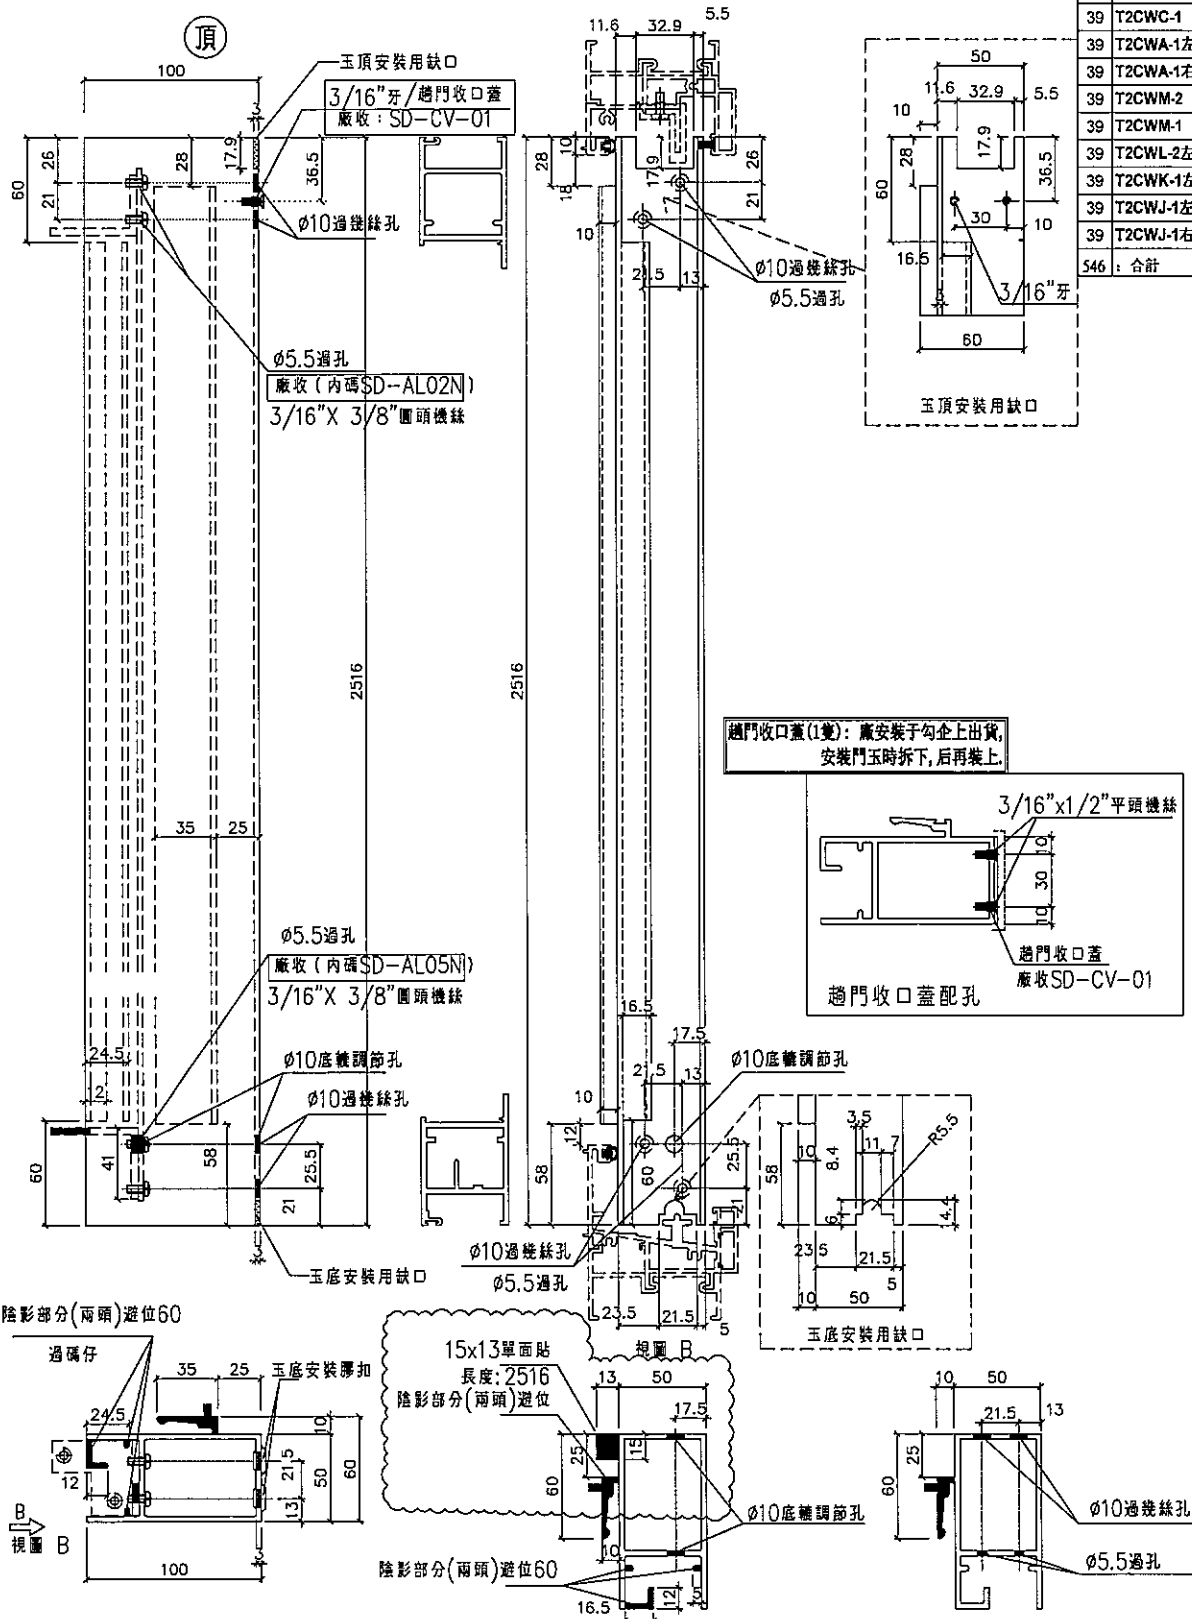

趟門收口蓋(1隻): 廠安裝于勾企上出貨, 安裝門玉時拆下, 后再裝上.

陰影部分(兩頭)避位60

15x13單面貼 長度:2516

陰影部分(兩頭)避位

陰影部分(兩頭)避位60

名稱	SD勾企料	制圖	謝永林	2019.03.05	修改	A	B	C
材料	X85582	復核	謝永林	2019.03.18	日期	19.03.30	19.07.15	20.01.06
顏色	EC-DG-S332054	批准	Jason	2019.03.22	圖號	SD-M02		

