



工程指示 / 要求簡箋(E.I.)

工程指示編號：EI / 1163 / 19

修改版次：E

工程編號：J - 837

工程名稱：觀塘裕民坊

工程項目：幕牆 生窗玉(T1-T5)(7-50/F)

收件人：生統/永林/王良

發件人：Eric Liu

日期：13/12/2019

要求提供 / 確認 事項：

- 初步鋁料 B.M.
- 加工拆圖，然後生產
- 尺寸表
- 正式鋁料 B.M.
- 技術上資料 / 指示
- 報價
- 配件 B.M.
- 樣辦或貨品說明書
- 分判合約
- 其他：\_\_\_\_\_

內容：

請按加工圖生產生窗玉送地盤安裝

**E 版: 1) 取消 TH 窗待定 8 寸限位撐**

**2) 批核王良生窗玉要求報告及廠建議修改**

(扣蓋內面不見光，可打 983 結構膠，減少待膠乾時間)

**3) 再次提醒生窗飾線刀口位必須補油**

青哥,王良請留意: 1) 唧膠顏色, 飾線碰口位唧灰膠

2) 窗玉飾線碰口位必須按附圖收貨標準做(EI0560 曾做樣板)

3) 窗玉對角線尺寸必須由 QC 覆核無誤才可包裝出貨, (公差不能超過±1)

若窗玉對角線尺寸超出範圍而到地盤，工數需扣廠，*包前經王良核*

因對角線超出無法現場修正，需整隻生窗拆出更換 謝謝！

請在 **2019/ 12/ 30** 前完成上列要求。

附：6 頁加工圖，1 頁王良報告，1 頁相

以上項目為：

- 原合約工程包
- 原合約工程加 / 減賬
- 新工程報價

原因：-

分發東莞各部門：

- 生產技術總監  連附件
- 技術部  連附件 *王良*
- 生產部  連附件
- 機械設計部  連附件
- 採購部  連附件
- 生產統籌部  連附件 *王良*
- 質檢部  連附件
- 會計部  連附件
- 報關組  連附件
- 其他 楊榮輝  連附件

分發香港各部門：

- 行政部  連附件
- 會計部  連附件
- 統籌部  連附件
- 工程部地盤科文  連附件
- 採購部  連附件
- QS 部  連附件
- 維修部  連附件
- 其他 \_\_\_\_\_  連附件

傳遞編號：

發件人簽署：*Eric Liu*

HK 2557 /19



項目經理簽署：*PP*



美特鋁質有限公司  
MIDI Aluminium Fabricator Ltd.

# 幕墙玉生产作业质量要求指导书


工程號	工程號	地盤	地盤名稱
-----	-----	----	------

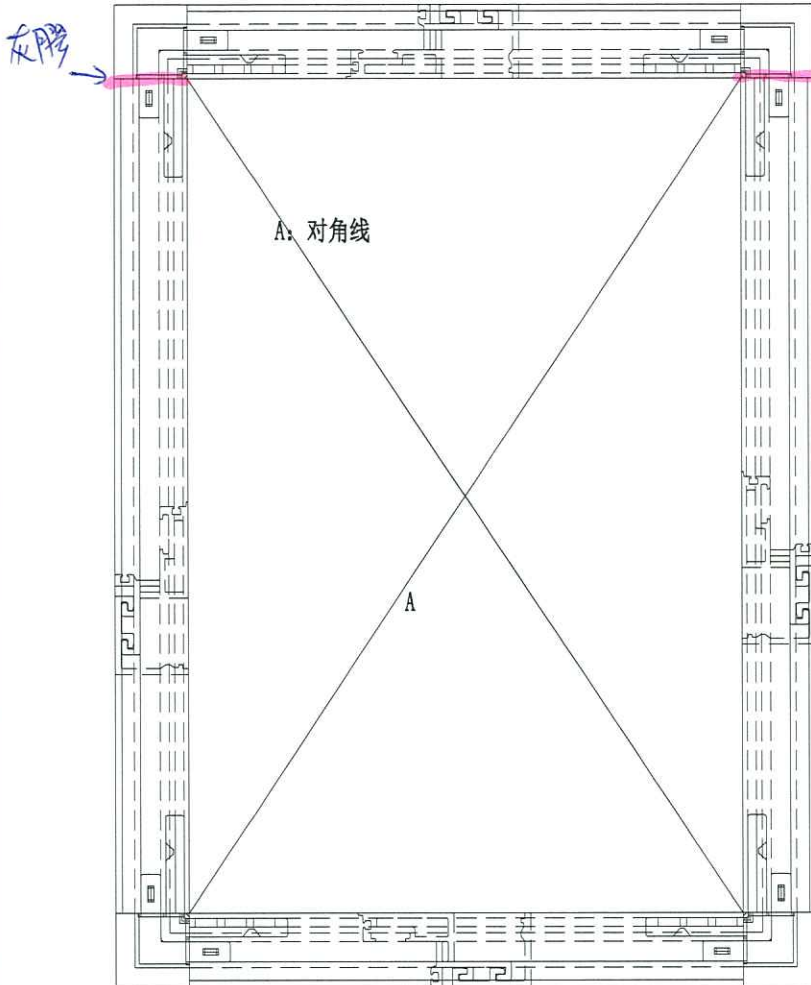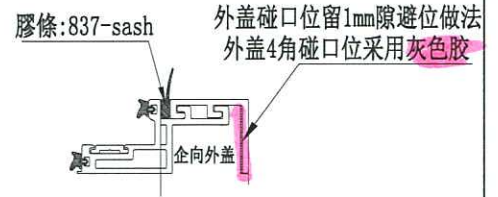

## 工艺要求:

- 1、铝料与角码组合时, 采用Bronze古铜色DC791防水胶所有碰接位防水胶饱满紧贴。
- 2、嵌撞角时, 嵌入深度适配, 不可致铝料有弯曲变形。
- 3、完成撞角后即清洁干净入837-CWG-S1、扣盖位余胶
- 4、内见光尺寸要求: 宽、高均+0~1MM
- 5、宽、高不可粗腰、细腰
- 6、内见光位、外尺寸位对对角线允许偏差:  $\pm 1\text{mm}$ 内
- 7、窗玉密封胶条837-CWG-S1依图示方向压入, 胶条压入折角位必须先注入10\*10°L防水胶, 再将胶条压入平齐、紧贴。胶条接口位为企向从底向顶约100mm处, 接口位挤胶对接, 并需在胶条外侧位注50mm幼胶保证不开裂。
- 8、所有双面贴采用8\*4规格, 张贴时胶深保证 $\geq 6\text{mm}$
- 9、内见光圆圈B、外盖圆圈C、D均采用古铜色DC791防水胶
- 10、顶部安装2091-837-SASH挡水胶条, 须先于该坑位注胶。蝴蝶窗则需保证横企向挡水胶条平齐。
- 11、外盖碰接角口挤灰色DC791防水胶。
- 12、窗玉图号为“MW-DL/DR”的安装无柄手柄。其它的均安装有柄手柄。

所有刮胶口位必须平滑美观

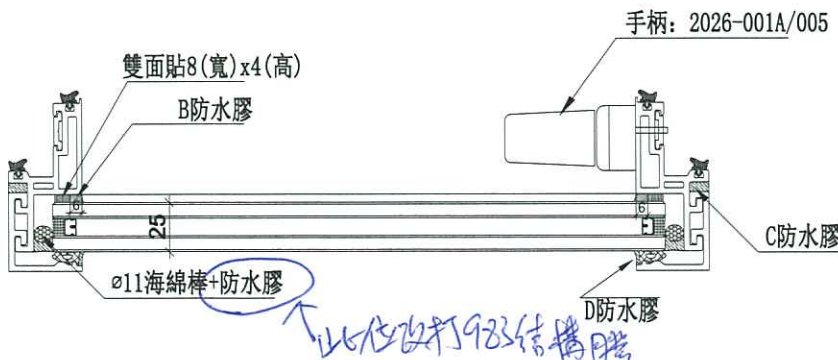


以上要求依EI/1163/19A、D版次; EI/1212/19版次汇编



美特鋁質有限公司  
MIDI Aluminium Fabricator Ltd.

使用位置	數量
UN-CH1	37

工程號 J-837 地盤 觀塘裕民坊

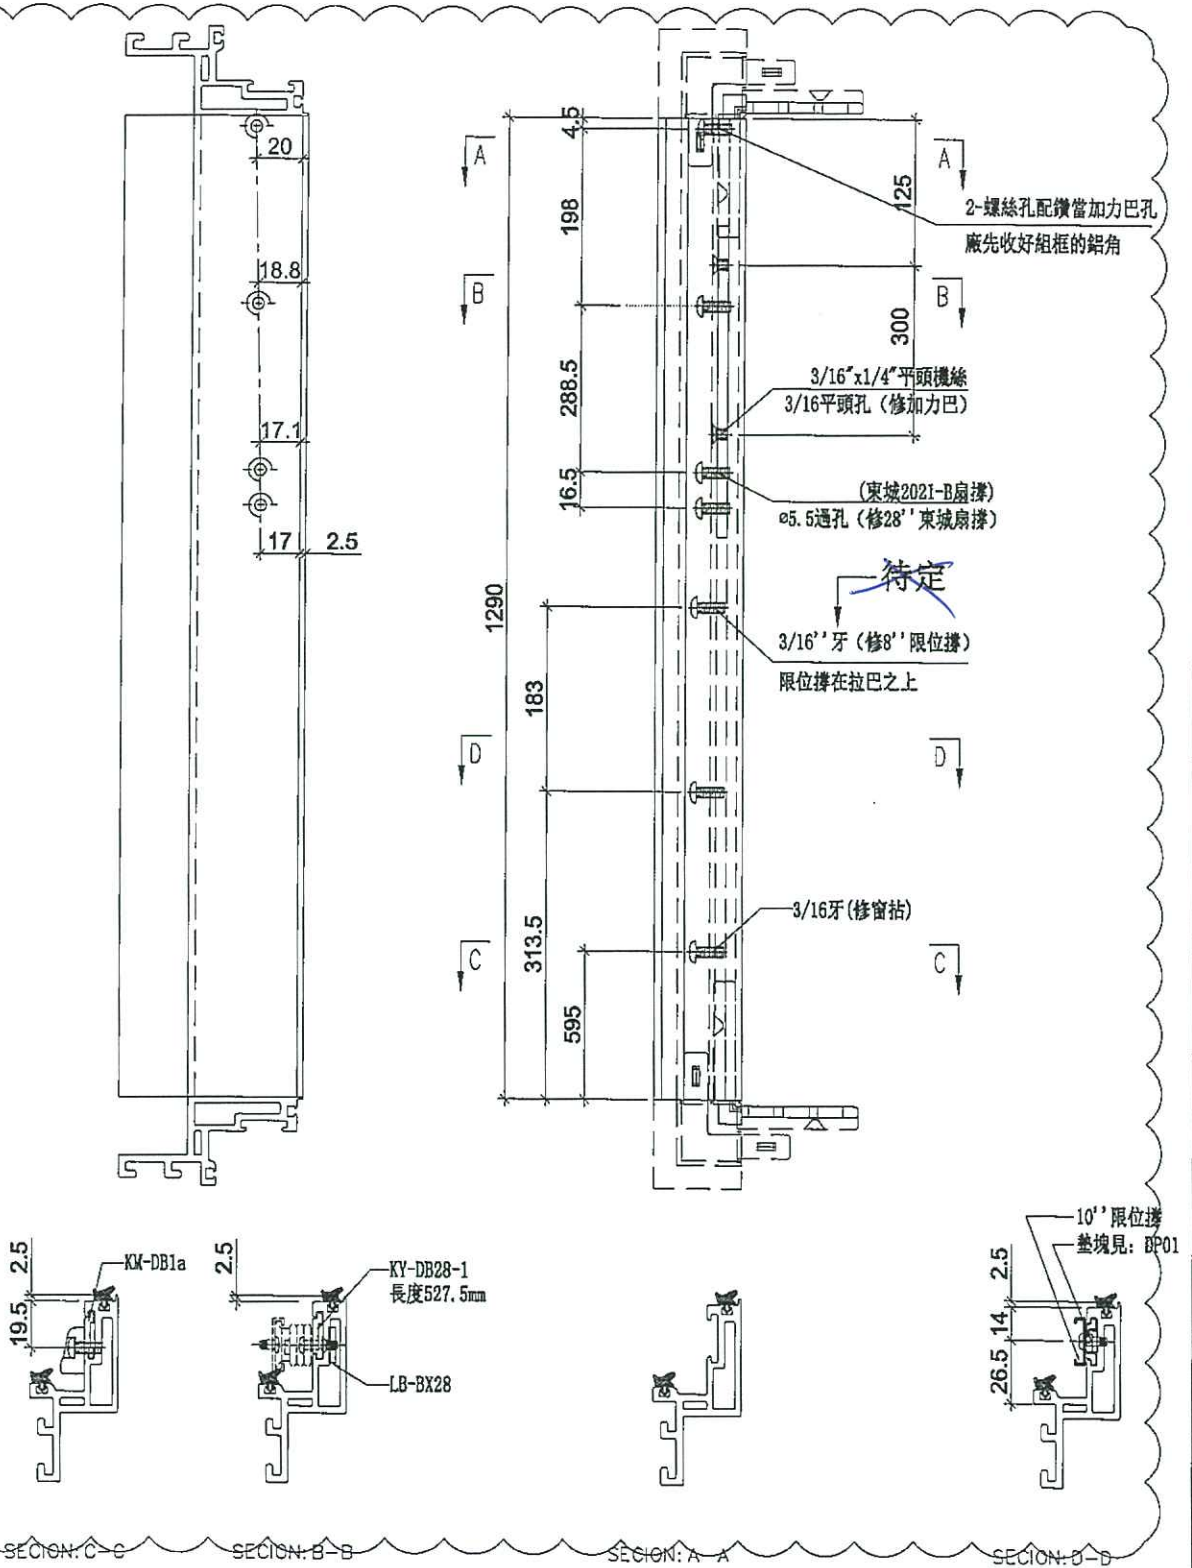


名稱	生玉料(8+8)加工圖	制圖	邱紅	2019. 11. 15	修改	A	
材料	X85638	復核	謝永林	-	日期	2019.11.19	
顏色	EC-DG-S332054 (3塗)	批准	Jason		圖號	UN-CH1-3	



美特鋁質有限公司  
MIDI Aluminium Fabricator Ltd.

使用位置	數量
UN-CH1	37

工程號 J-837 地盤 觀塘裕民坊

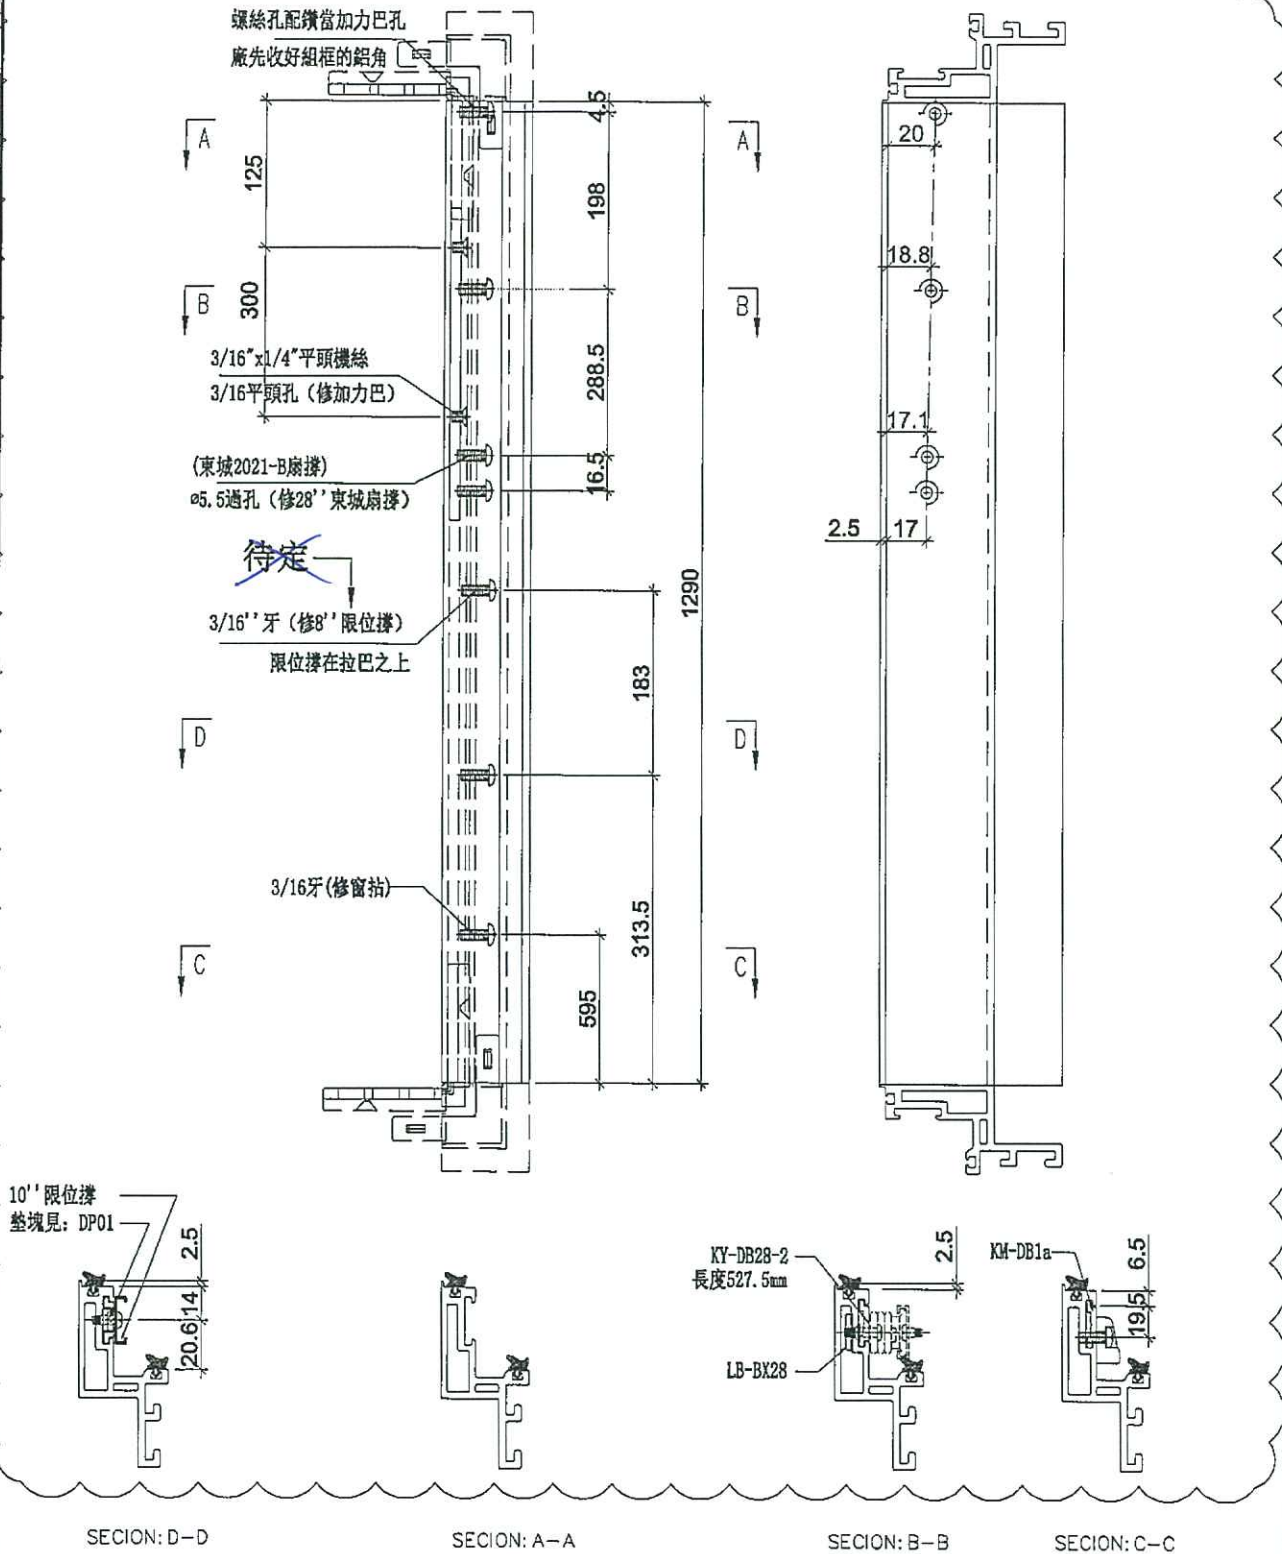

名稱	生玉料(8+8)加工圖	制圖	邱紅	2019.11.15	修改	A	
材料	X85638	復核	謝永林	-	日期	2019.11.19	
顏色	EC-DG-S332054 (3塗)	批准	Jason		圖號	UN-CH1-4	



美特鋁質有限公司  
MIDI Aluminium Fabricator Ltd.

使用位置

數量

UN-CH77


1

工程號

J-837

地盤

觀塘裕民坊

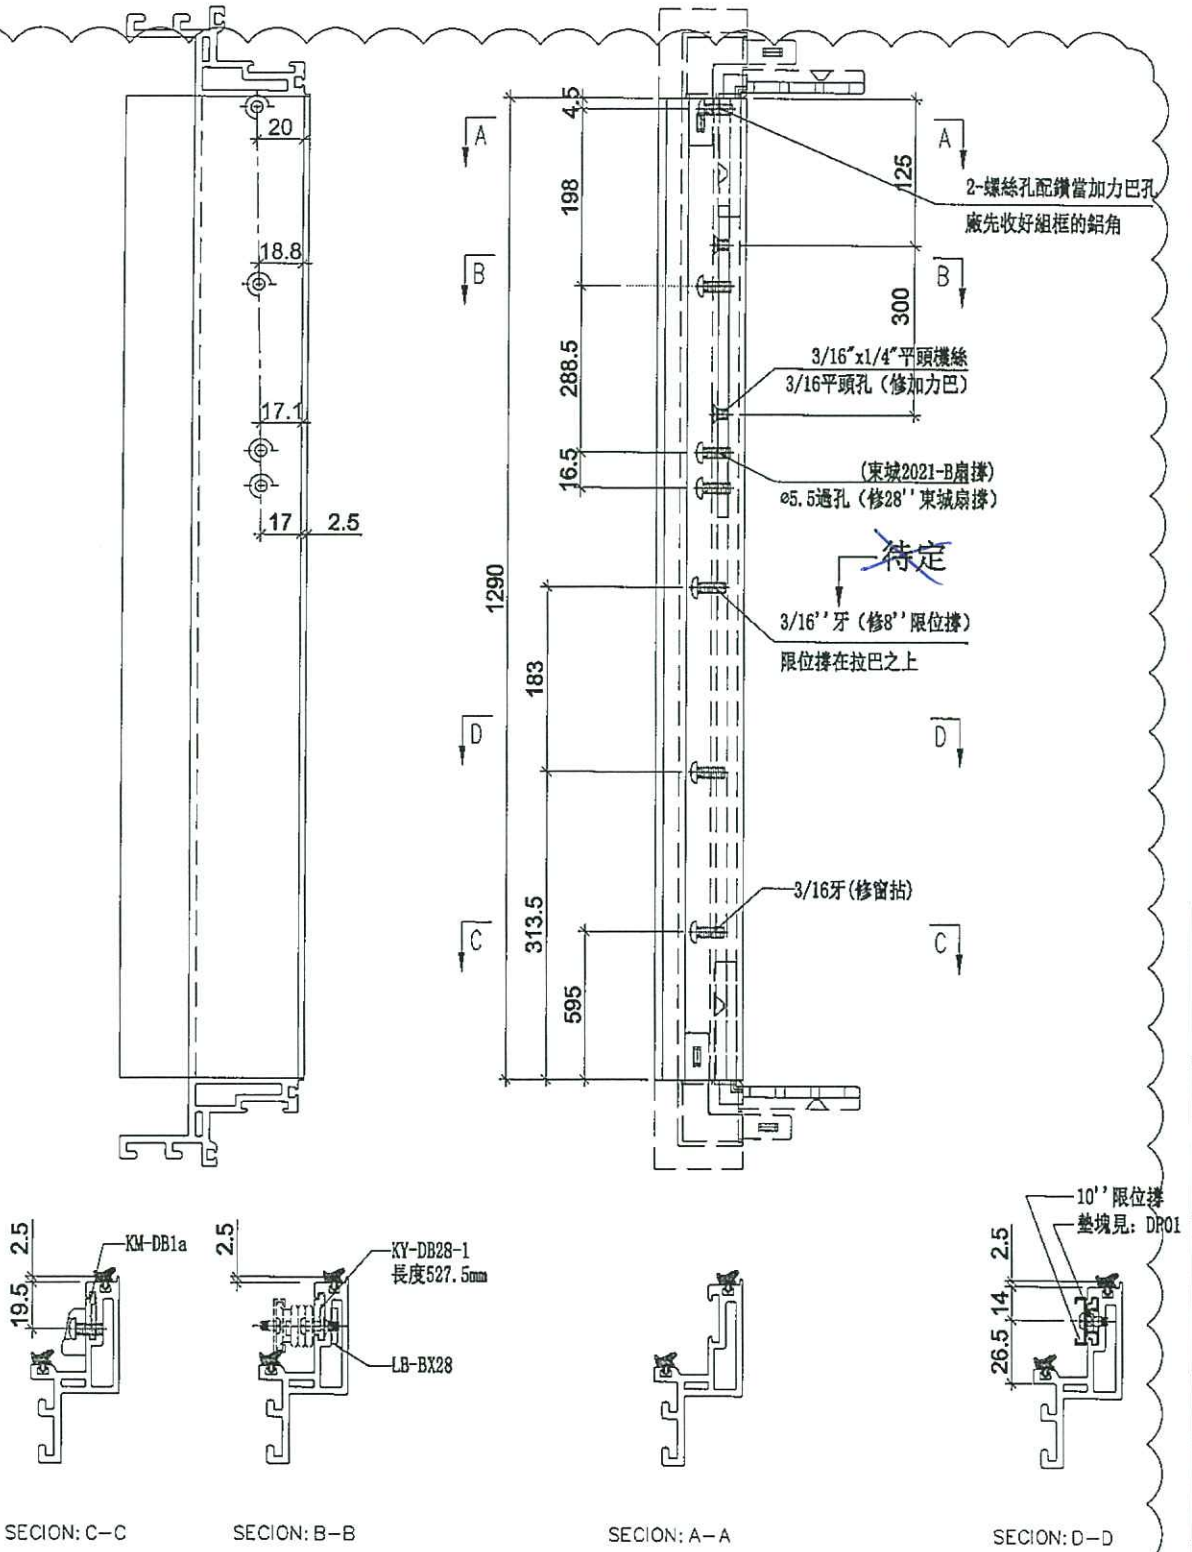


名稱	生玉料(8+8)加工圖	制圖	邱紅	2019.11.15	修改	A
材料	X85638	復核	謝永林	-	日期	2019.11.19
顏色	EC-DG-S332054 (3塗)	批准	Jason		圖號	UN-CH77-3



美特鋁質有限公司  
MIDI Aluminium Fabricator Ltd.

使用位置	數量
UN-CH77	1

工程號	J-837	地盤	觀塘裕民坊
-----	-------	----	-------

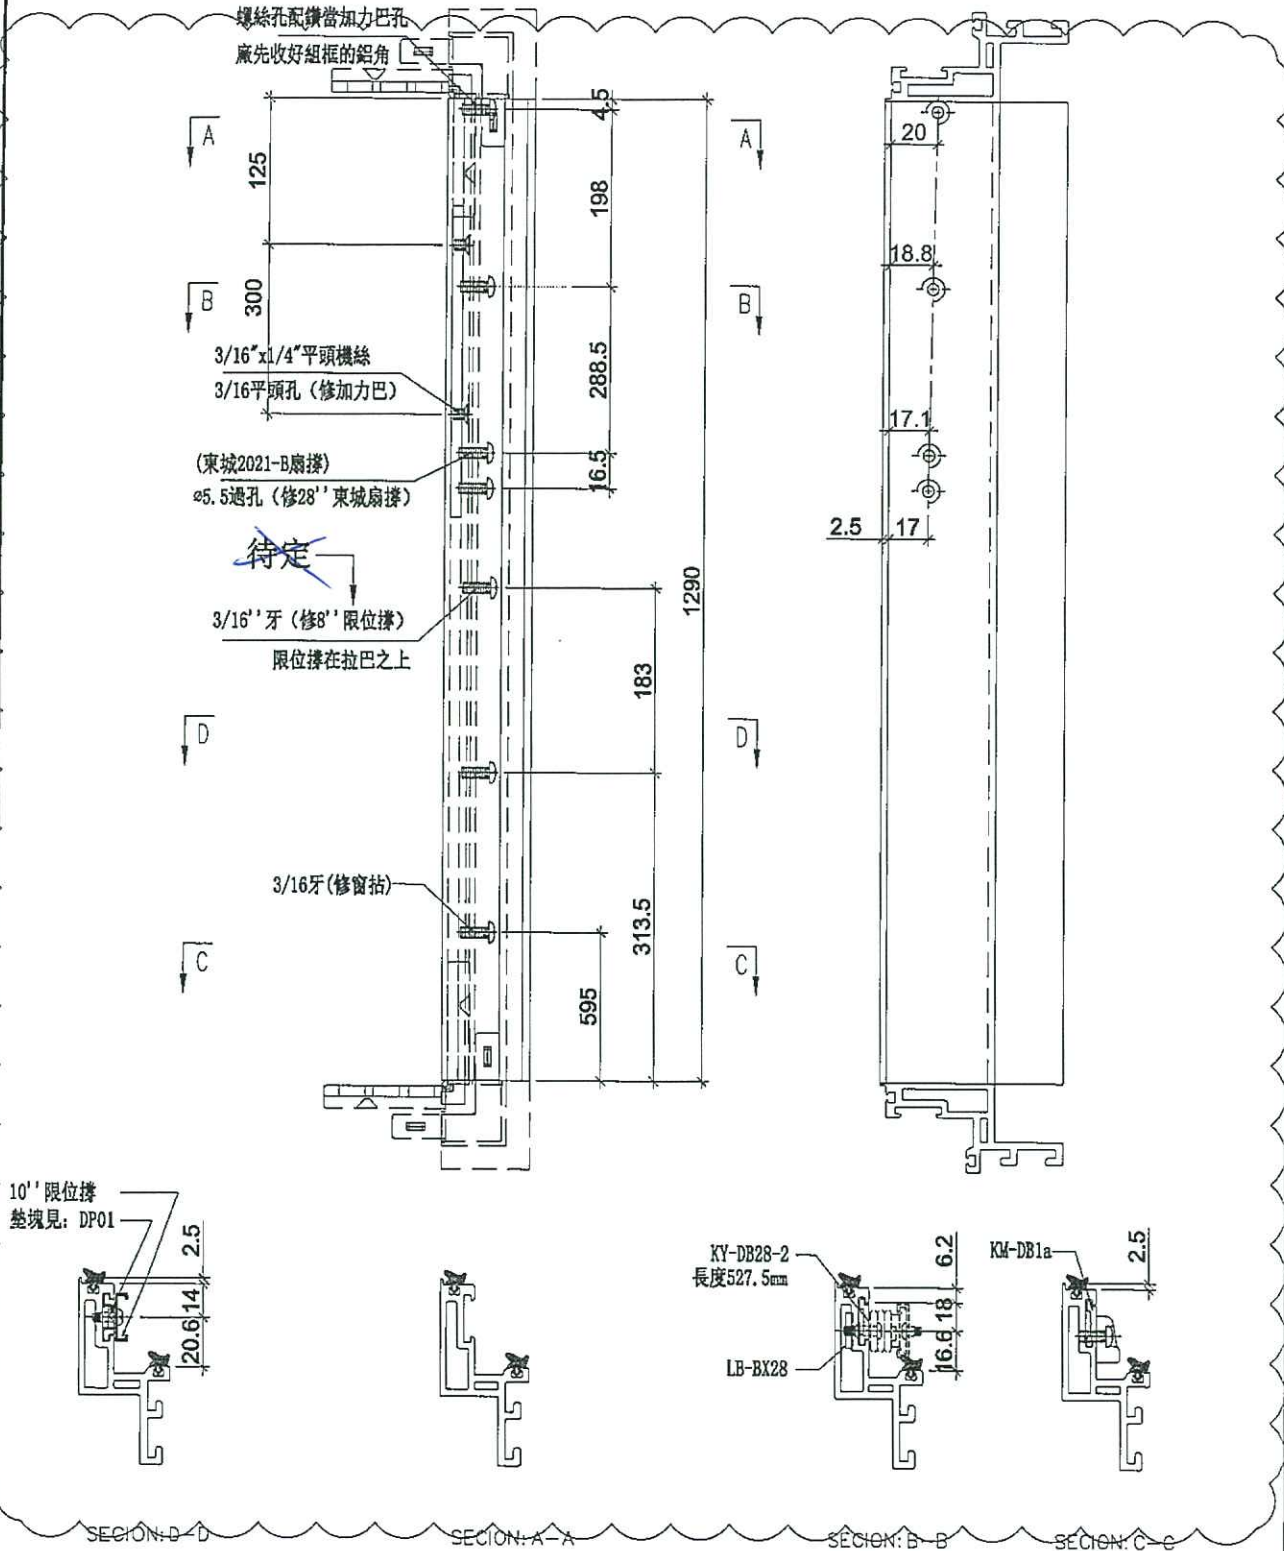


名稱	生玉料(8+8)加工圖	制圖	邱紅	2019.11.15	修改	A	
材料	X85638	復核	謝永林	-	日期	2019.11.19	
顏色	EC-DG-S332054 (3塗)	批准	Jason		圖號	UN-CH77-4	



美特鋁質有限公司  
MIDI Aluminium Fabricator Ltd.

使用位置	數量
UN-CH99	1

工程號 J-837 地盤 觀塘裕民坊

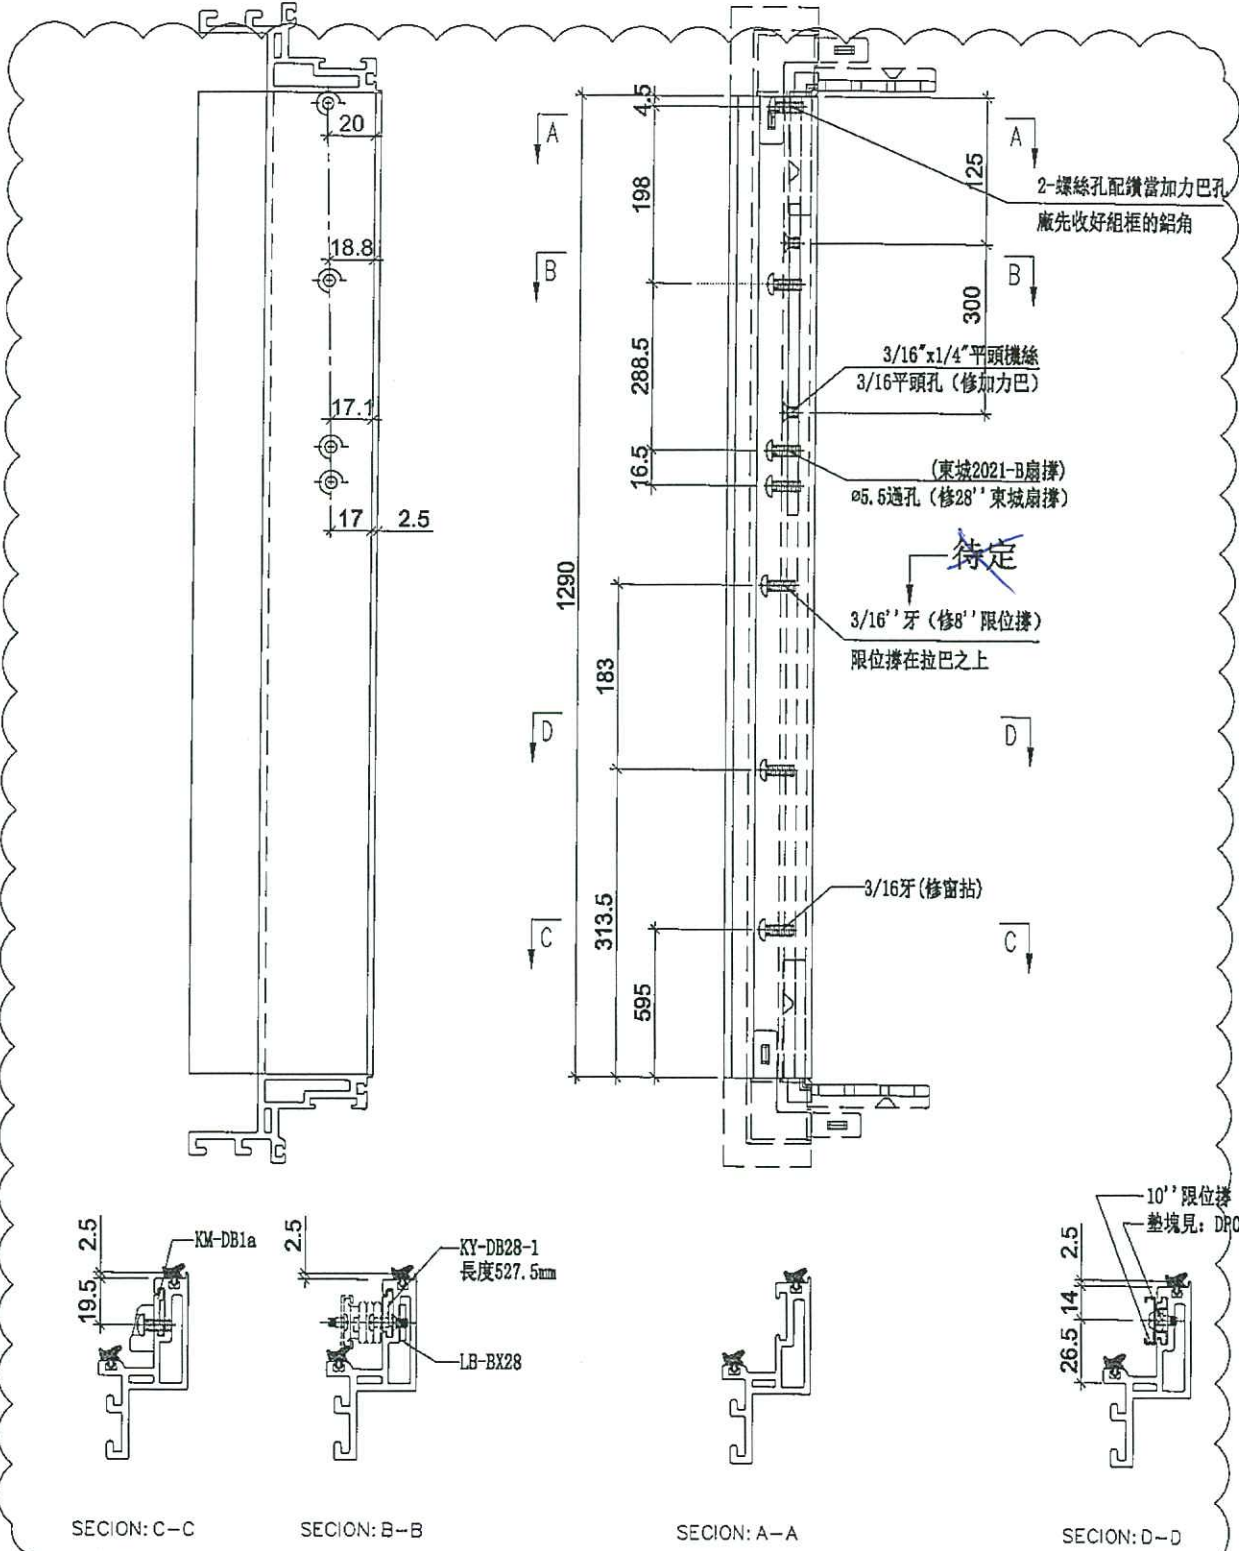


名稱	生玉料(8+8)加工圖	制圖	邱紅	2019.11.15	修改	A
材料	X85638	復核	謝永林	-	日期	2019.11.19
顏色	EC-DG-S332054 (3塗)	批準	Jason		圖號	UN-CH99-3



美特鋁質有限公司  
MIDI Aluminium Fabricator Ltd.

使用位置	數量
UN-CH99	1

工程號	J-837	地盤	觀塘裕民坊
-----	-------	----	-------

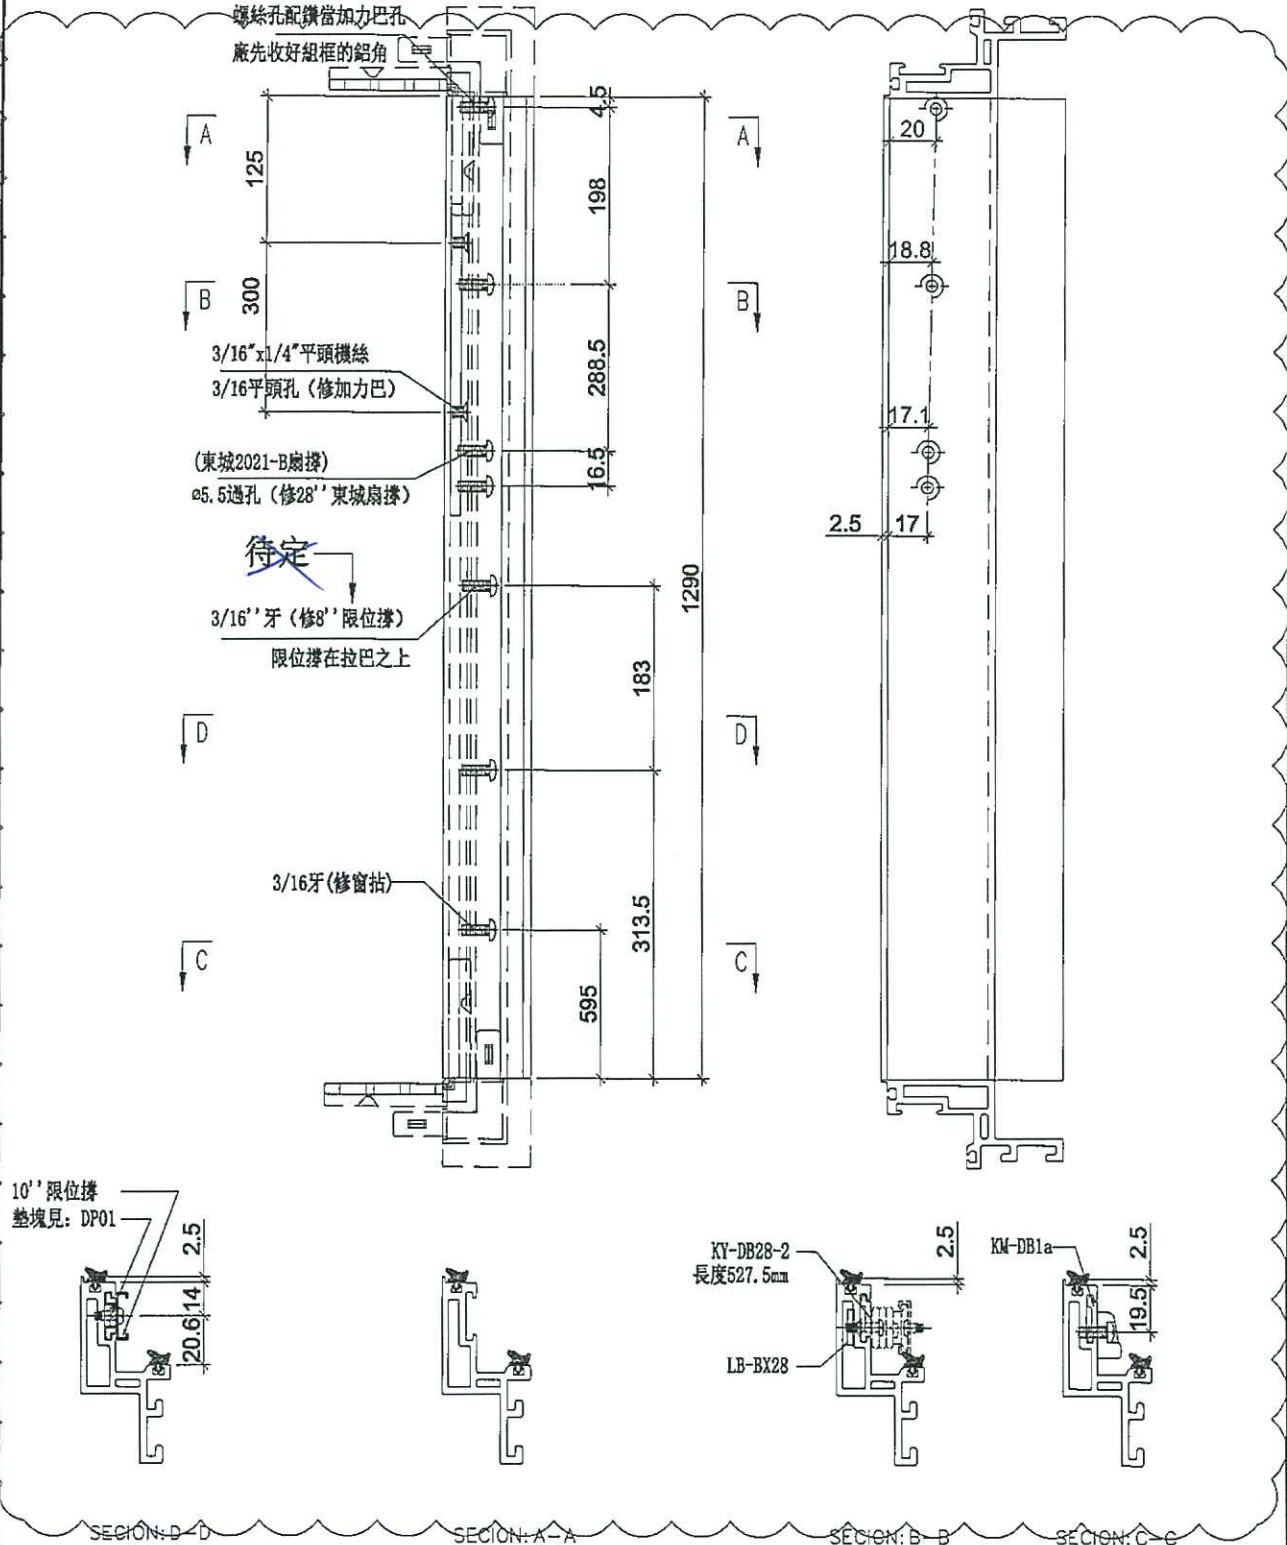

名稱	生玉料(8+8)加工圖	制圖	邱紅	2019.11.15	修改	A	
材料	X85638	復核	謝永林	-	日期	2019.11.19	
顏色	BC-DG-S332054 (3塗)	批准	Jason		圖號	UN-CH99-4	