



工程指示 / 要求簡箋(E.I.)

工程指示編號：EI / 1163 / 19

修改版次：H

工程編號：J - 837

工程名稱：觀塘裕民坊

工程項目：幕牆 生窗玉(T1-T5)(7-50/F)

收件人：生統/永林/王良

發件人：Eric Liu

日期：11/03/2020

要求提供 / 確認 事項：

- | | | |
|------------------------------------|-------------------------------------|-------------------------------|
| <input type="checkbox"/> 初步鋁料 B.M. | <input type="checkbox"/> 加工拆圖，然後生產 | <input type="checkbox"/> 尺寸表 |
| <input type="checkbox"/> 正式鋁料 B.M. | <input type="checkbox"/> 技術上資料 / 指示 | <input type="checkbox"/> 報價 |
| <input type="checkbox"/> 配件 B.M. | <input type="checkbox"/> 樣辦或貨品說明書 | <input type="checkbox"/> 分判合約 |
| <input type="checkbox"/> 其他：_____ | | |

內容：

請按加工圖生產生窗玉送地盤安裝

H 版: 1)TH 窗用 10 寸限位撐，按放樣可開至 300mm

提供修改加工圖，需削限位撐

謝謝

請在 2020/ 03/ 14 前完成上列要求。

附：1 頁，2 頁圖登，11 頁加工圖

以上項目為：

- 原合約工程包 原合約工程加 / 減賬 新工程報價

原因：-

分發東莞各部門：

- () 生產技術總監 連附件 () 技術部 連附件 永林 () 生產部 連附件 () 機械設計部 連附件
 () 採購部 連附件 () 生產統籌部 連附件 梅
 () 質檢部 連附件 () 會計部 連附件 () 報關組 連附件 () 其他 楊榮輝 連附件

分發香港各部門：

- () 行政部 連附件 () 會計部 連附件 () 統籌部 連附件 () 工程部地盤科文 連附件
 () 採購部 連附件 () QS 部 連附件 () 維修部 連附件 () 其他 _____ 連附件

傳遞編號：

HK 0326 / 20

發件人簽署：

Eric Liu

項目經理簽署：

PPZ

圖則登記表
DRAWING REGISTER

工程名稱 Project Title: 觀塘裕民坊 (T1-T5座) 大貨 框架式幕牆 (窗玉拆圖)
工程編號 Project No: J-837

接收日期 Receiving Date (適用於客戶圖則)

年									
月									
日									

分發予 Distributed To

發出日期 Issued Date

年	19	19	19	19	20	20			
月	9	11	11	12	1	3			
日	21	21	29	24	3	6			

圖則編號 Drg. No.	圖則名稱 Drawing Title
UN-CH1	生窗玉組裝圖
UN-CH1-1	生玉料(8+8)加工圖
UN-CH1-2	生玉料(8+8)加工圖
UN-CH1-3	生玉料(8+8)加工圖
UN-CH1-4	生玉料(8+8)加工圖
UN-CH2	生窗玉組裝圖
UN-CH2-1	生玉料(8+8)加工圖
UN-CH2-2	生玉料(8+8)加工圖
UN-CH2-3	生玉料(8+8)加工圖
UN-CH2-4	生玉料(8+8)加工圖
UN-CH77	生窗玉組裝圖
UN-CH77-1	生玉料(8+8)加工圖
UN-CH77-2	生玉料(8+8)加工圖
UN-CH77-3	生玉料(8+8)加工圖
UN-CH77-4	生玉料(8+8)加工圖
UN-CH15	生窗玉組裝圖
UN-CH15-1	生玉料(8+8)加工圖
UN-CH15-2	生玉料(8+8)加工圖
UN-CH15-3	生玉料(8+8)加工圖
UN-CH15-4	生玉料(8+8)加工圖
UN-CH99	生窗玉組裝圖
UN-CH99-1	生玉料(8+8)加工圖
UN-CH99-2	生玉料(8+8)加工圖
UN-CH99-3	生玉料(8+8)加工圖
UN-CH99-4	生玉料(8+8)加工圖
UN-BG01	窗玉玻璃扣蓋

修訂編號 Revision No.	
105	- A - B - -
106	- A - B C -
107	- A - B - -
108	- A - B - C
109	- A - B - C
110	- A - B - -
111	- A - B C -
112	- A - B - -
113	- A - B - C
114	- A - B - C
115	- - - A - -
116	- A - B C -
117	- A - B - -
118	- A - B - C
119	- A - B - C
120	- - - A - -
121	- A - B C -
122	- A - B - -
123	- A - B - C
124	- A - B - C
125	- - - A - -
126	- A - B C -
127	- A - B - -
128	- A - B - C
129	- A - B - C
130	- - - A - -

圖則登記表
DRAWING REGISTER

工程名稱 Project Title: 觀塘裕民坊 (T1-T5座) 大貨 框架式幕牆 (窗玉折圖)
工程編號 Project No: J-837

接收日期 Receiving Date (適用於客戶圖則)

分發予 Distributed To

發出日期 Issued Date

19	19	19	19	20	20				
9	11	11	12	1	3				
21	21	29	24	3	6				

圖則編號 Drg. No.	圖則名稱 Drawing Title
UN-BG01R	窗玉玻璃扣蓋
UN-BY01	窗玉玻璃扣蓋
UN-BY01R	窗玉玻璃扣蓋
UN-GY01	窗玉玻璃扣蓋
UN-GY01R	窗玉玻璃扣蓋
UN-GH01	蝴蝶窗玉玻璃扣蓋
UN-GH01R	窗玉玻璃扣蓋
UN-JY01	窗玉玻璃扣蓋
UN-JY01R	窗玉玻璃扣蓋
UN-JH01	窗玉玻璃扣蓋
UN-JH01R	蝴蝶窗玉玻璃扣蓋
UN-LB1	拉巴加工圖
UN-LB2	拉巴加工圖
UN-LB4	拉巴加工圖
UN-LB5	拉巴加工圖
UN-LB3	拉巴加工圖
KM-DB1	墊巴加工圖
DP01	墊巴加工圖
KY-DB10	墊巴加工圖
KY-DB10R	墊巴加工圖
KY-DB12	墊巴加工圖
KY-DB12R	墊巴加工圖
KY-DB14	墊巴加工圖
KY-DB14R	墊巴加工圖
KY-DB16	墊巴加工圖
KY-DB16R	墊巴加工圖




	修訂編號 Revision No.									
131	-	-	-	A	-	-				
132	-	-	-	A	-	-				
133	-	-	-	A	-	-				
134	-	-	-	A	-	-				
135	-	-	-	A	-	-				
136	-	-	-	A	-	-				
137	-	-	-	A	-	-				
138	-	-	-	A	-	-				
139	-	-	-	A	-	-				
140	-	-	-	A	-	-				
141	-	-	-	A	-	-				
142	-	A	-	B	-	-				
143	-	A	-	B	-	-				
144	-	A	-	B	-	-				
145	-	A	-	B	-	-				
146	-	-	-	-	-	A				
147	-	A	-	-	B	-				
148	-	-	-	-	-	-				
149	-	A	-	-	-	-				
150	-	A	-	-	-	-				
151	-	A	-	-	-	-				
152	-	A	-	-	-	-				
153	-	A	-	-	-	-				
154	-	A	-	-	-	-				
155	-	A	-	-	-	-				
156	-	A	-	-	-	-				




美特鋁質有限公司
MIDI Aluminium Fabricator Ltd.

使用位置	數量
UN-CH1	37

工程號	J-837	地盤	觀塘裕民坊
-----	-------	----	-------

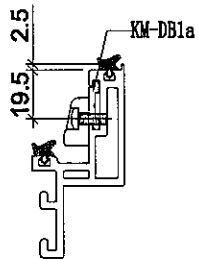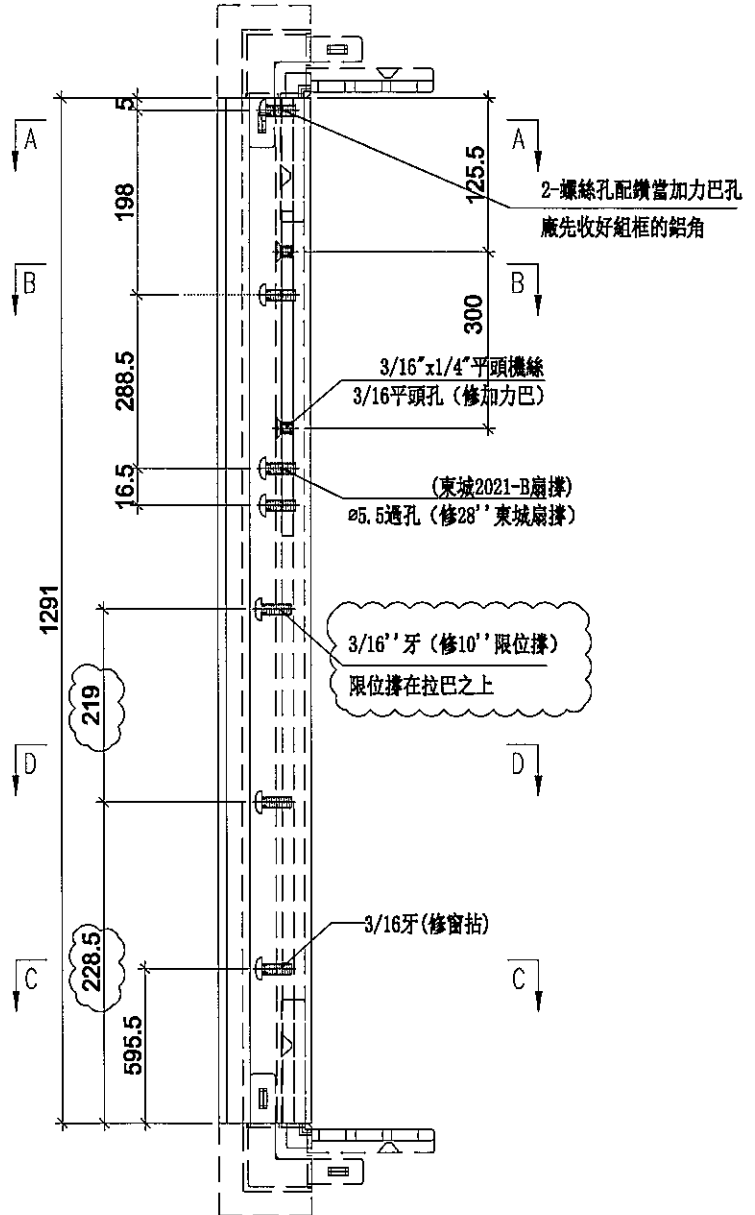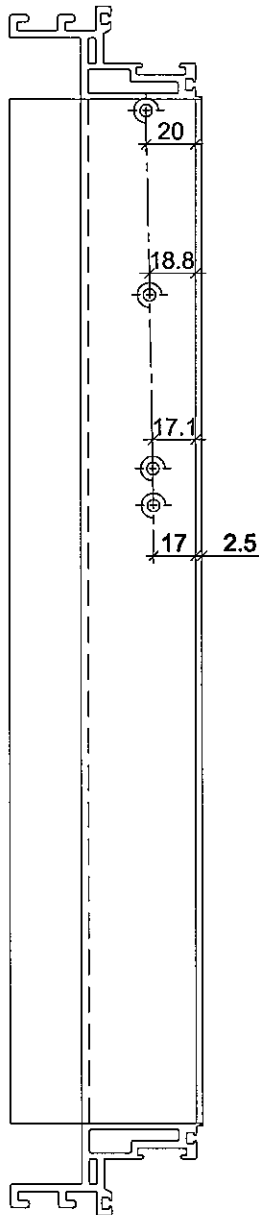


SECION: C-C

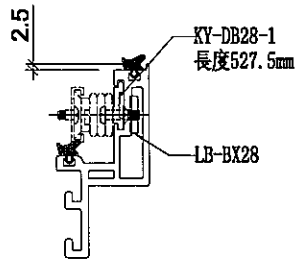

SECION: B-B



SECION: A-A

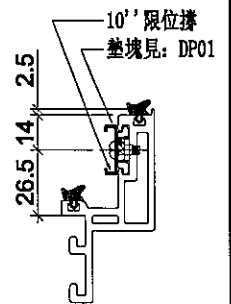

SECION: D-D


名稱	生玉料(8+8)加工圖	制圖	邱紅	2019.11.15	修改	A	B	C
材料	X85638	復核	謝永林	-	日期	2019.11.19	2019.12.23	2020.03.06
顏色	EC-DG-S332054 (3塗)	批准	Jason		圖號	UN-CH1-3		



美特鋁質有限公司
MIDI Aluminium Fabricator Ltd.

使用位置	數量
UN-CH1	37

工程號	J-837	地盤	觀塘裕民坊
-----	-------	----	-------

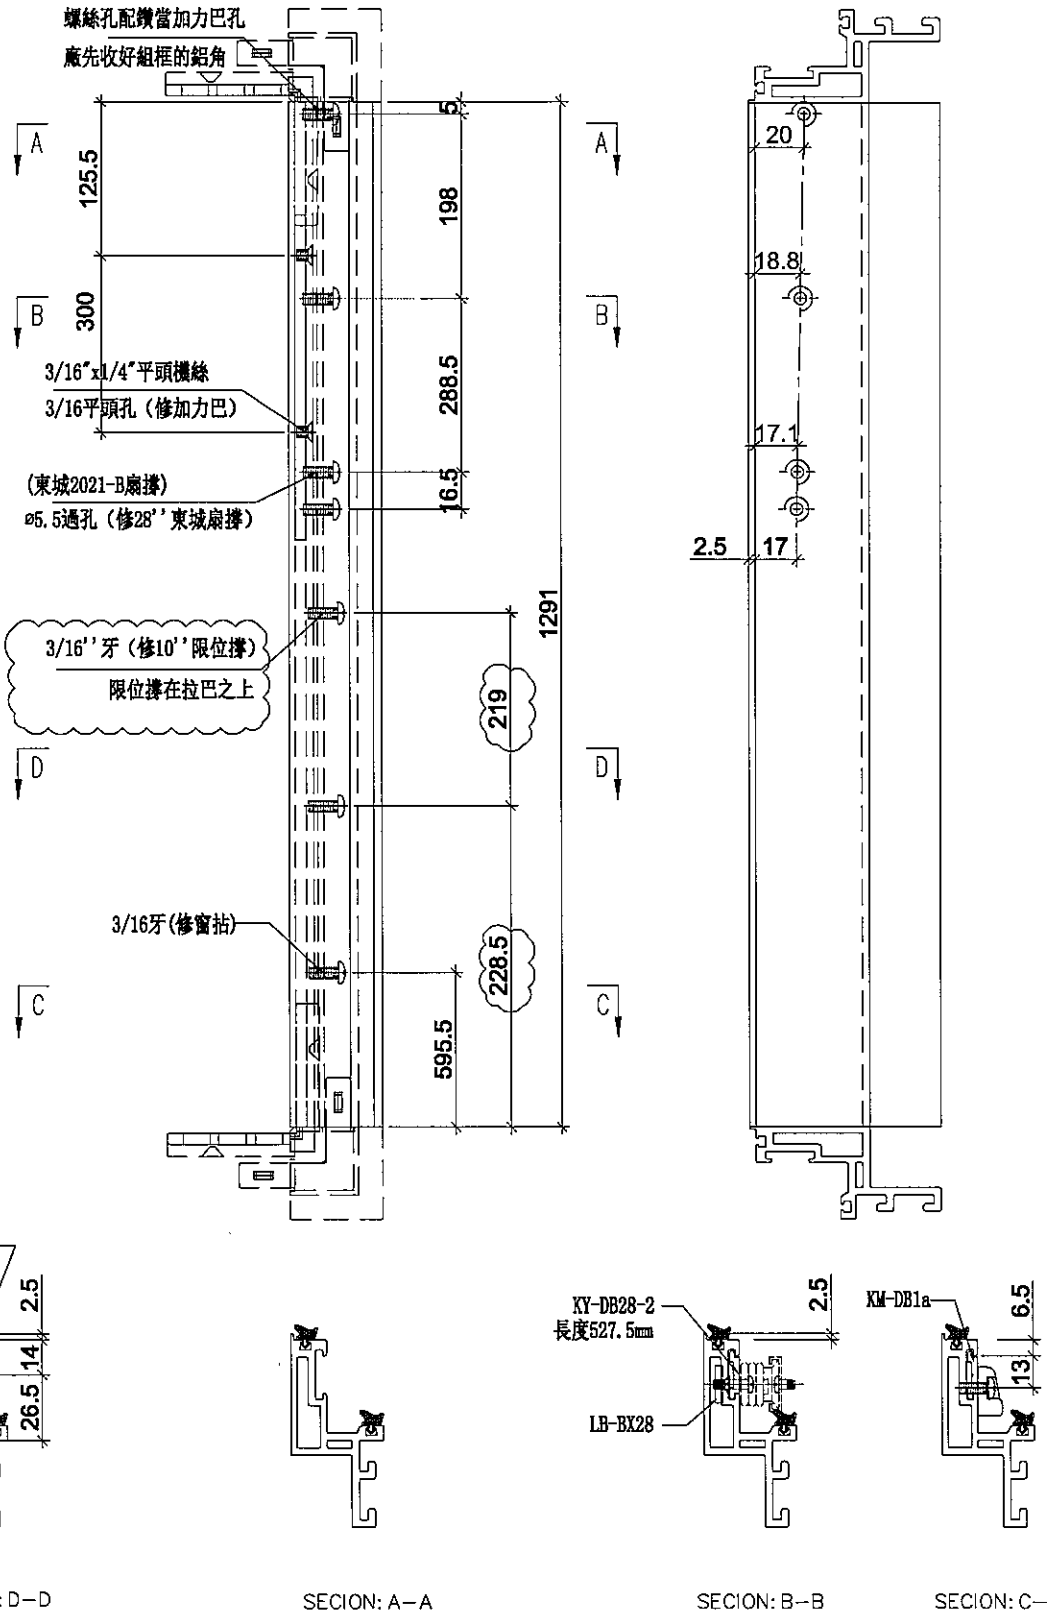






名稱	生玉料(8+8)加工圖	制圖	邱紅	2019.11.15	修改	A	B	C
材料	X85638	復核	謝永林	-	日期	2019.11.19	2019.12.23	2020.03.06
顏色	EC-DG-S332054 (3塗)	批准	Jason		圖號	UN-CH1-4		



美特鋁質有限公司
MIDI Aluminium Fabricator Ltd.

使用位置	數量
UN-CH2	74

工程號	J-837	地盤	觀塘裕民坊
-----	-------	----	-------

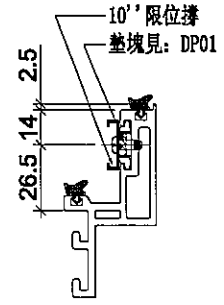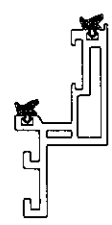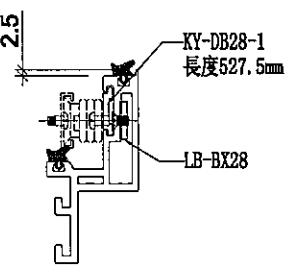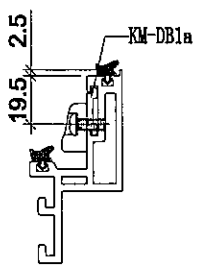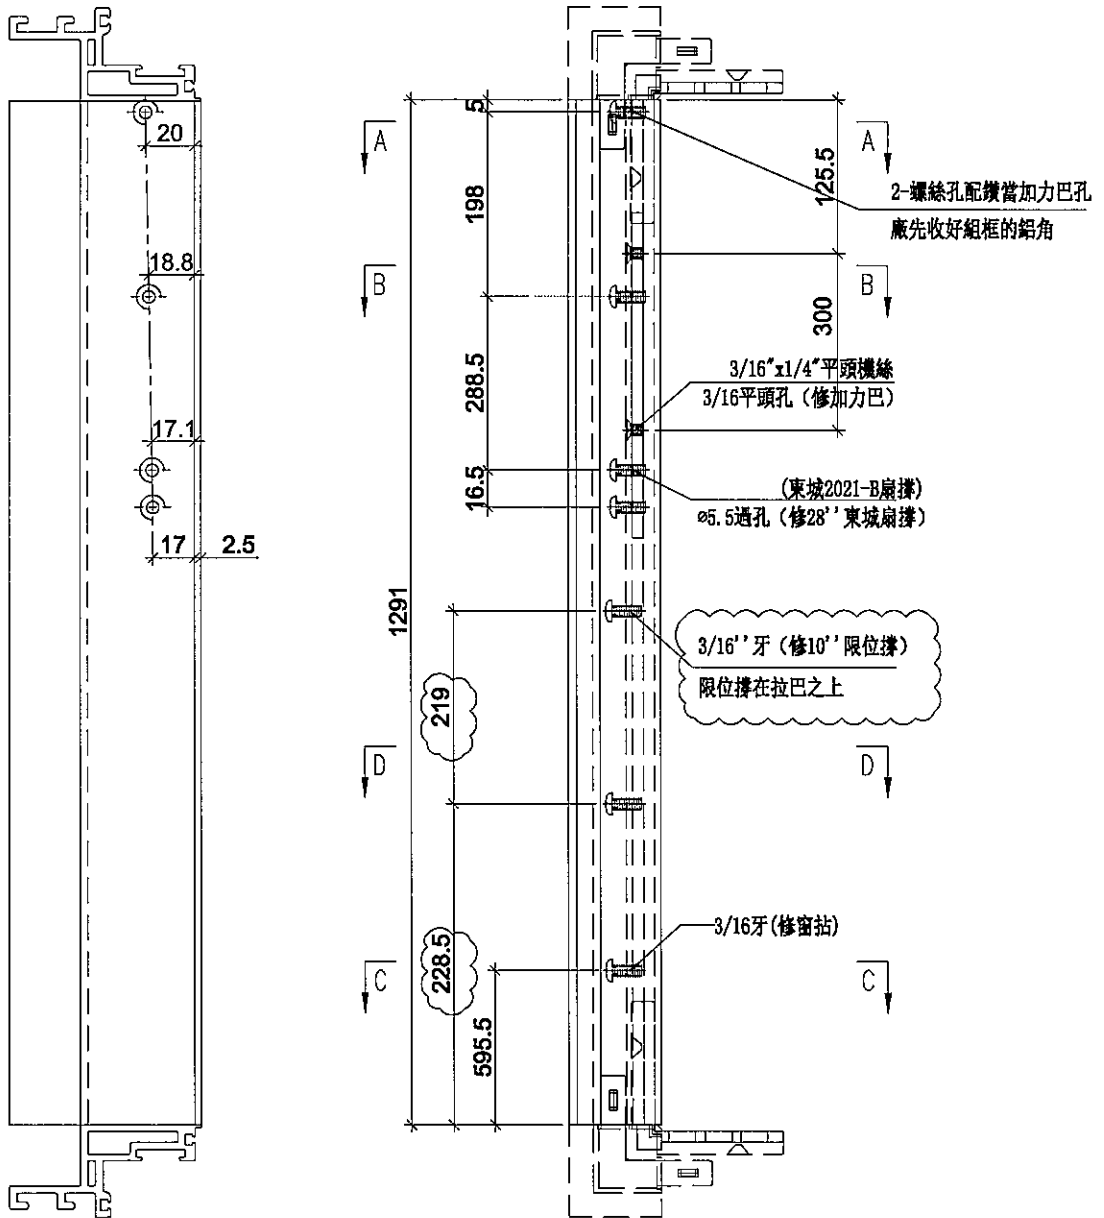


SECTION: C-C

SECTION: B-B

SECTION: A-A

SECTION: D-D



名稱	生玉料(8+8)加工圖	制圖	邱紅	2019.11.15	修改	A	B	C
材料	X85638	復核	謝永林	-	日期	2019.11.19	2019.12.23	2020.03.06
顏色	EC-DG-S332054 (3塗)	批准	Jason		圖號	UN-CH2-3		

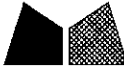


美特鋁質有限公司
MIDI Aluminium Fabricator Ltd.

使用位置	數量
UN-CH2	74


工程號	J-837	地盤	觀塘裕民坊
-----	-------	----	-------

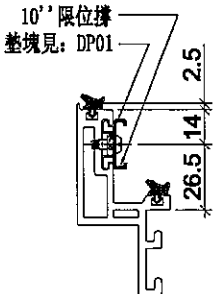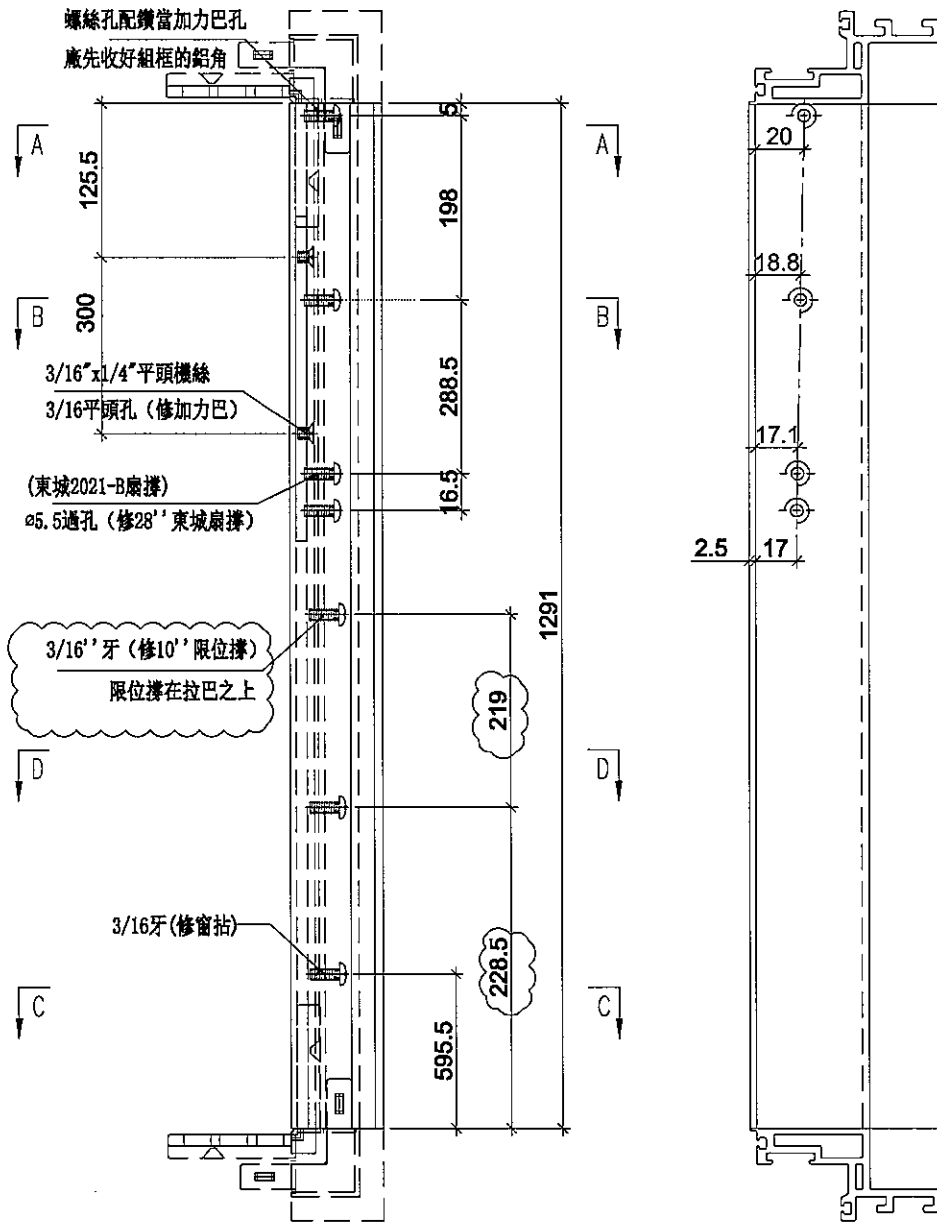


SECTION: D-D

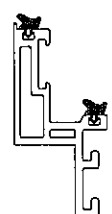

SECTION: A-A

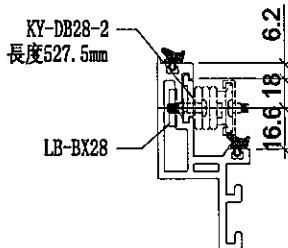

SECTION: B-B

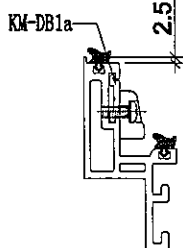

SECTION: C-C






名稱	生玉料(8+8)加工圖	制圖	邱紅	2019.11.15	修改	A	B	C
材料	X85638	復核	謝永林	-	日期	2019.11.19	2019.12.23	2020.03.06
顏色	EC-DG-S332054 (3塗)	批准	Jason		圖號	UN-CH2-4		



美特鋁質有限公司
MIDI Aluminium Fabricator Ltd.

使用位置	數量
UN-CH77	1

工程號	J-837	地盤	觀塘裕民坊
-----	-------	----	-------

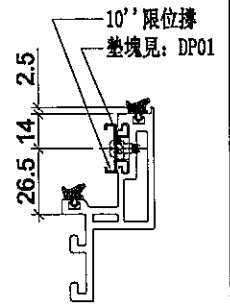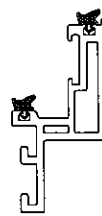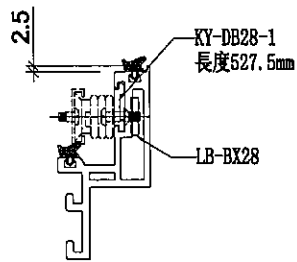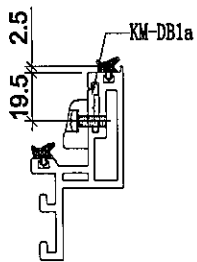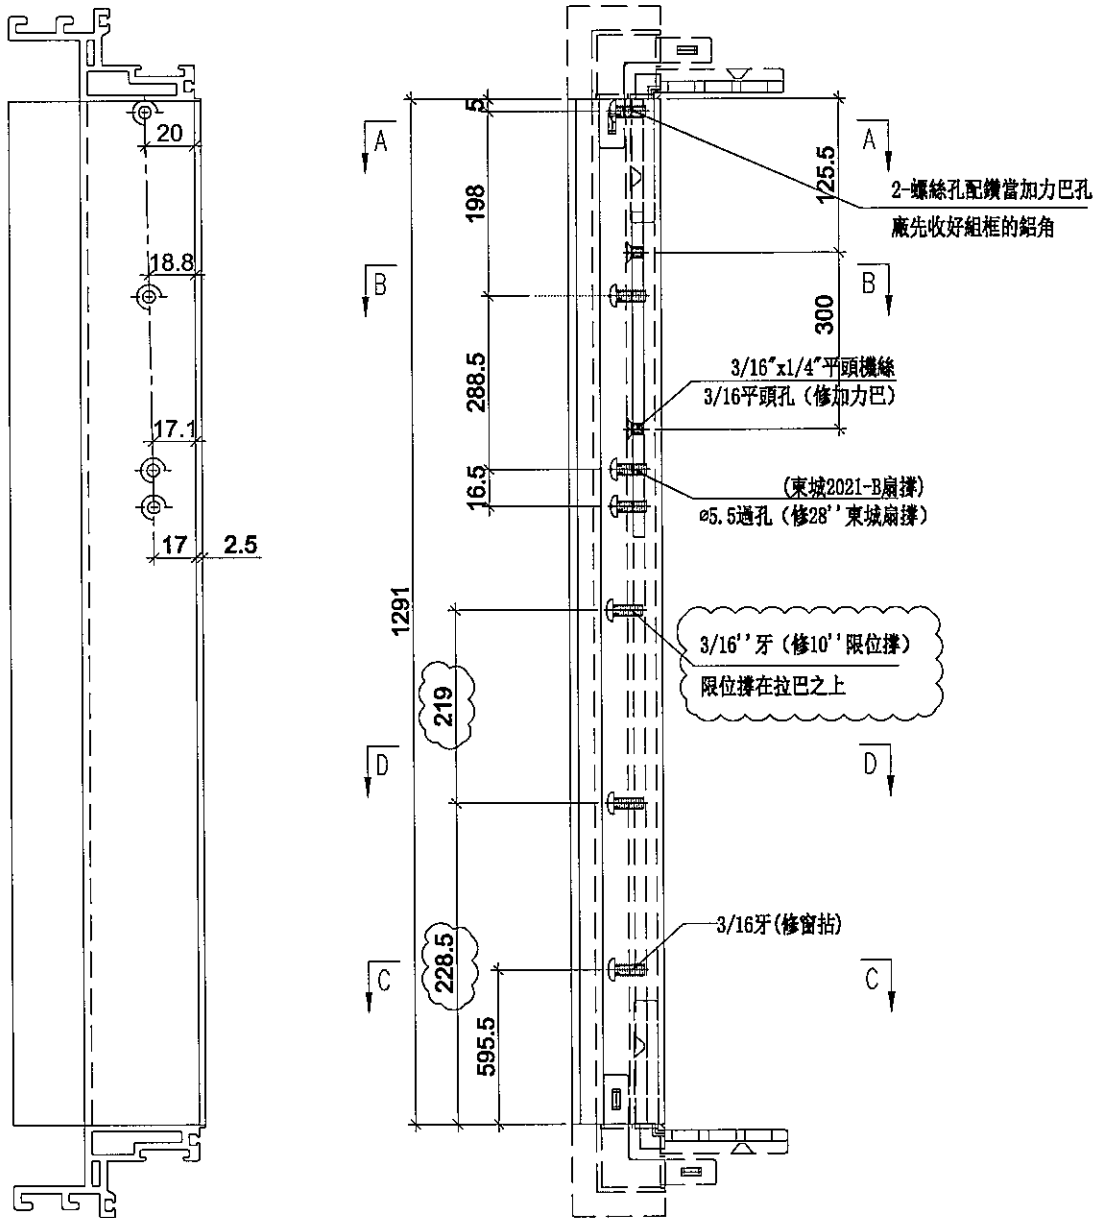




名稱	生玉料(8+8)加工圖	制圖	邱紅	2019.11.15	修改	A	B	C
材料	X85638	復核	謝永林	-	日期	2019.11.19	2019.12.23	2020.03.06
顏色	EC-DG-S332054 (3塗)	批準	Jason		圖號	UN-CH77-3		




美特鋁質有限公司
MIDI Aluminium Fabricator Ltd.

使用位置	數量
UN-CH77	1


工程號	J-837	地盤	觀塘裕民坊
-----	-------	----	-------

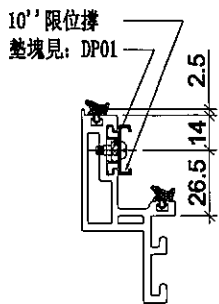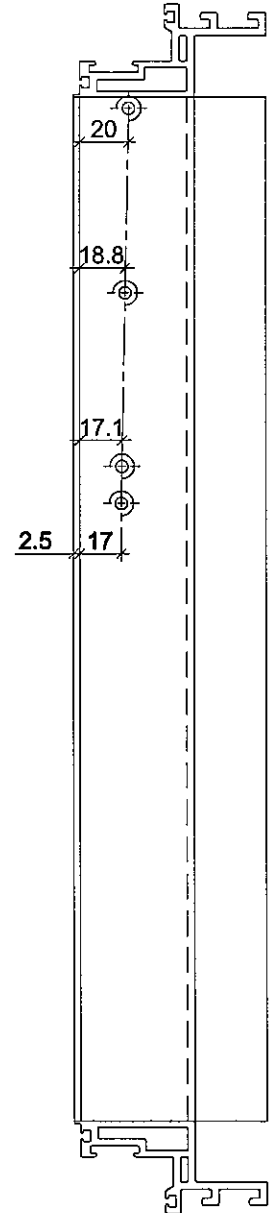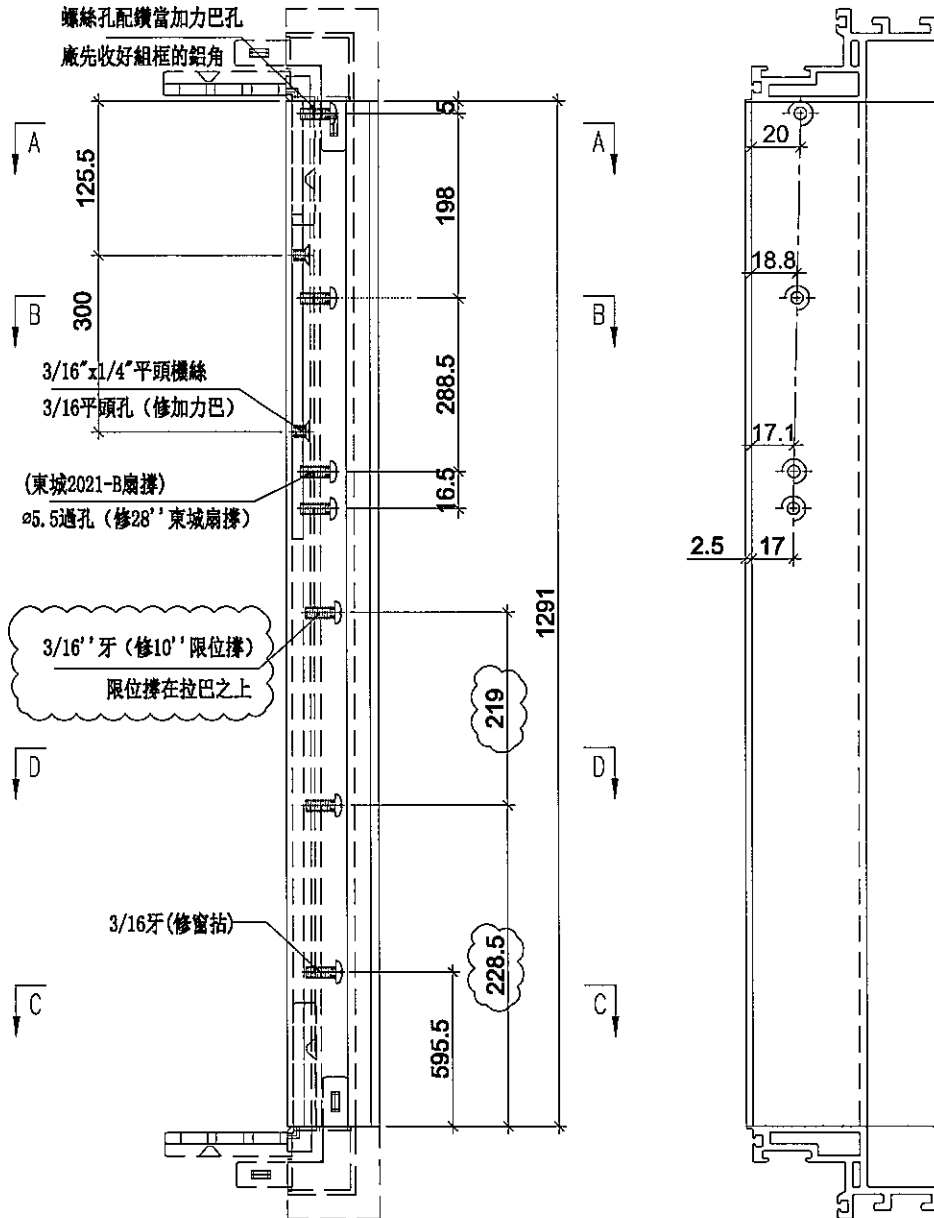


SECTION: D-D

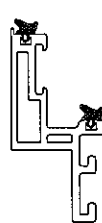

SECTION: A-A

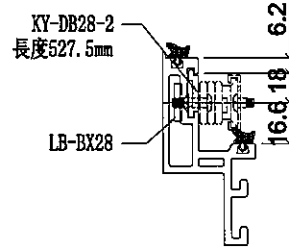

SECTION: B-B

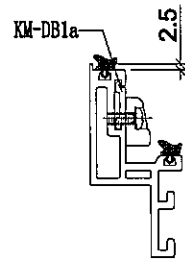

SECTION: C-C



名稱	生玉料(8+8)加工圖	制圖	邱紅	2019.11.15	修改	A	B	C
材料	X85638	復核	謝永林	-	日期	2019.11.19	2019.12.23	2020.03.06
顏色	EC-DG-S332054 (3塗)	批准	Jason		圖號	UN-CH77-4		




美特鋁質有限公司
MIDI Aluminium Fabricator Ltd.

使用位置	數量
UN-CH15	1


工程號	J-837	地盤	觀塘裕民坊
-----	-------	----	-------

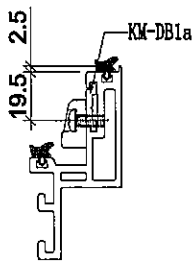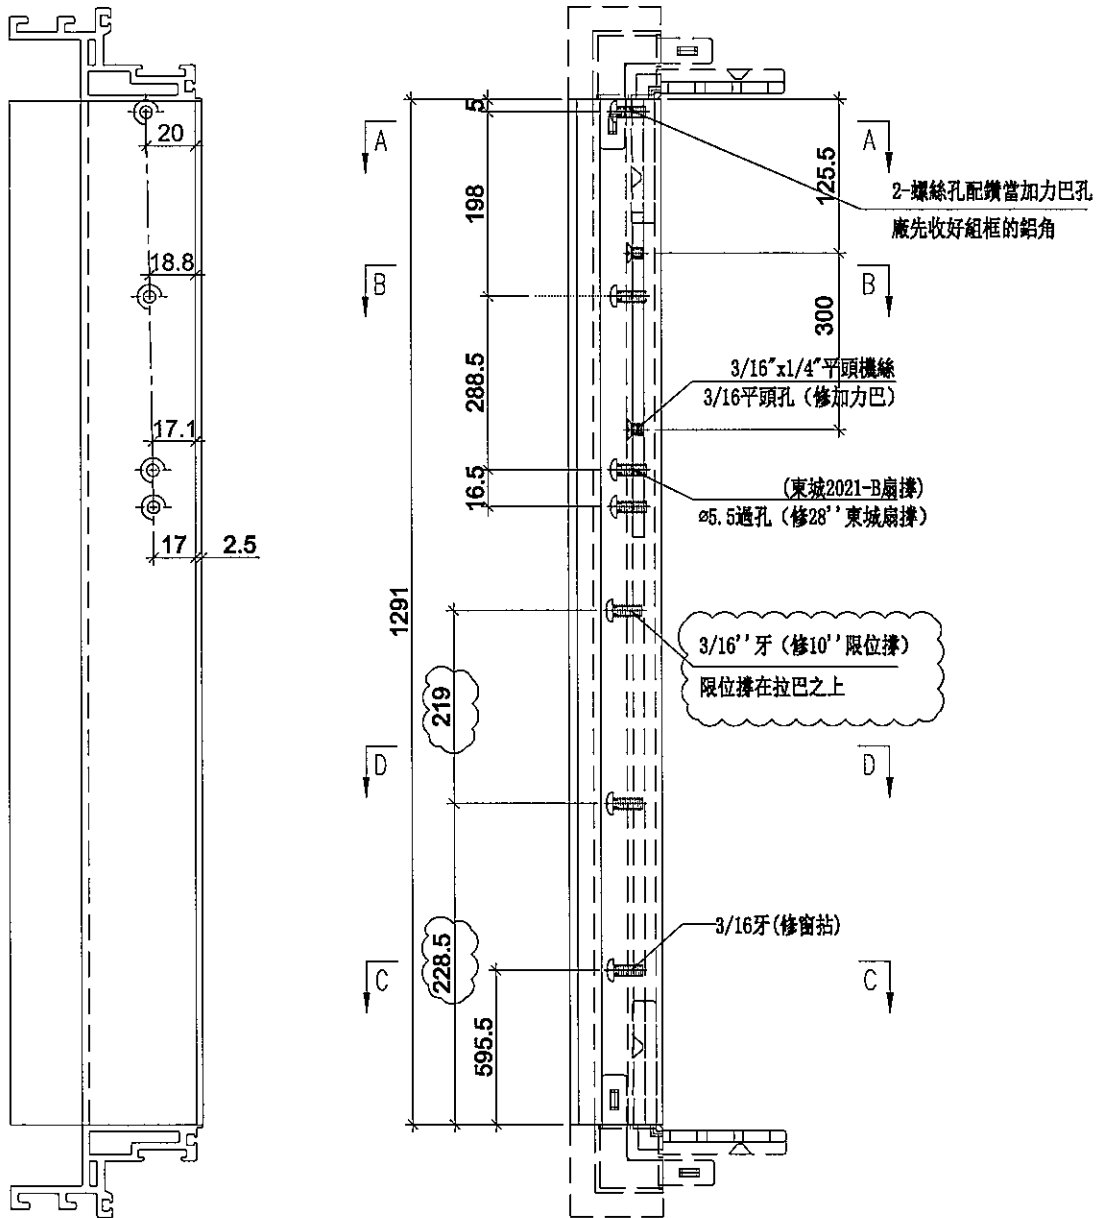


SECTION: C-C

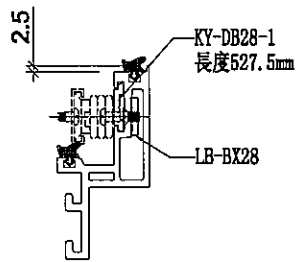

SECTION: B-B

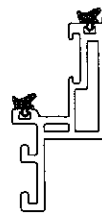

SECTION: A-A

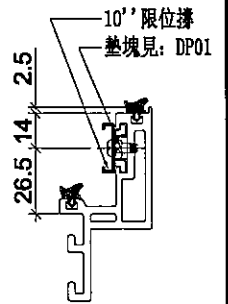

SECTION: D-D



名稱	生玉料(8+8)加工圖	制圖	邱紅	2019.11.15	修改	A	B	C
材料	X85638	復核	謝永林	-	日期	2019.11.19	2019.12.23	2020.03.06
顏色	EC-DG-S332054 (3塗)	批准	Jason		圖號	UN-CH15-3		



美特鋁質有限公司
MIDI Aluminium Fabricator Ltd.

使用位置	數量
UN-CH15	1


工程號	J-837	地盤	觀塘裕民坊
-----	-------	----	-------

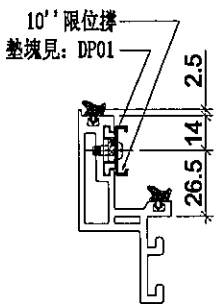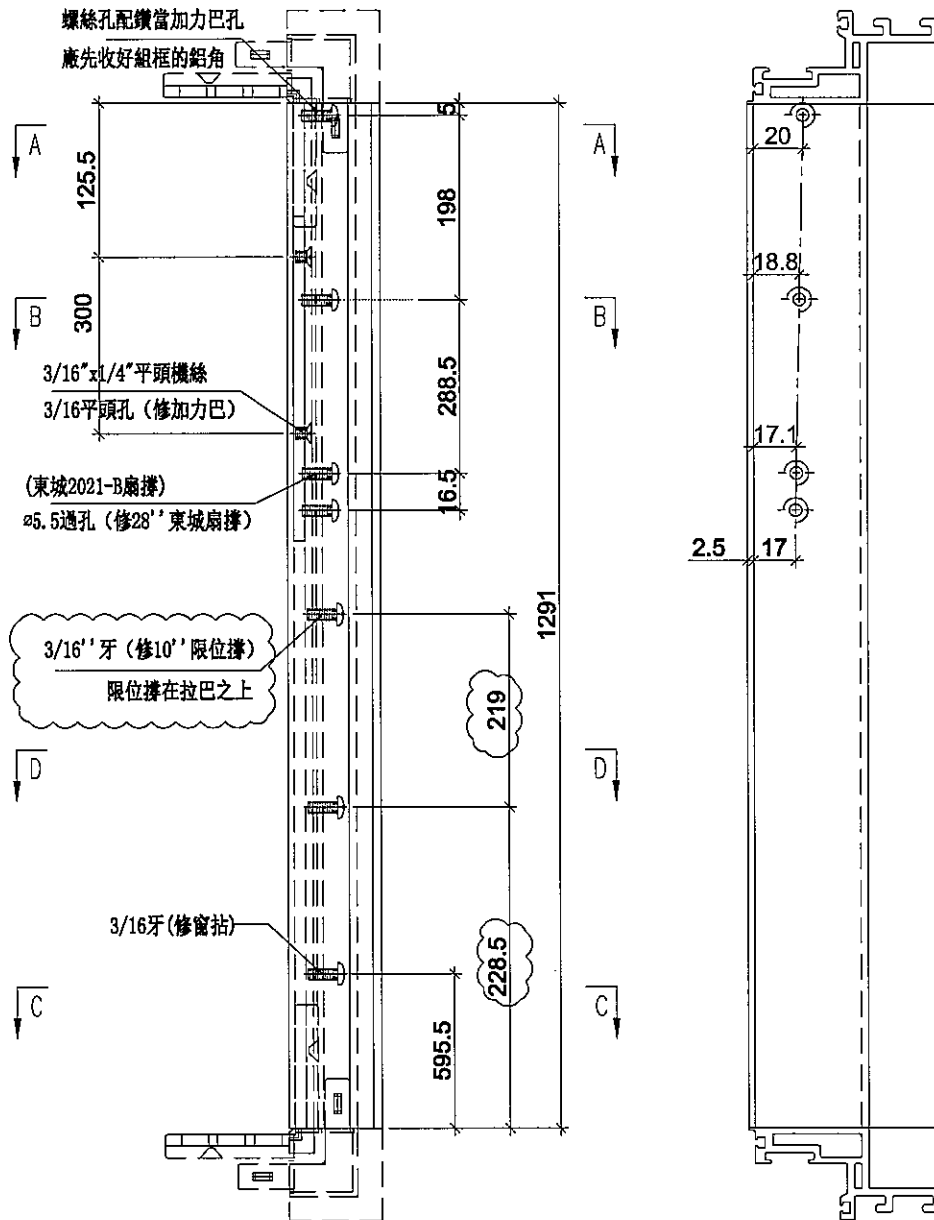


SECTION: D-D



SECTION: A-A

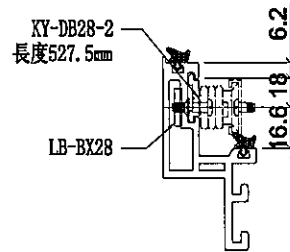

SECTION: B-B

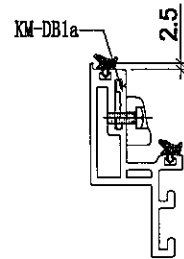

SECTION: C-C




名稱	生玉料(8+8)加工圖	制圖	邱紅	2019.11.15	修改	A	B	C
材料	X85638	復核	謝永林	-	日期	2019.11.19	2019.12.23	2020.03.06
顏色	EC-DG-S332054 (3塗)	批准	Jason		圖號	UN-CH15-4		




美特鋁質有限公司
MIDI Aluminium Fabricator Ltd.

使用位置	數量
UN-CH99	1

工程號 J-837 地盤 觀塘裕民坊

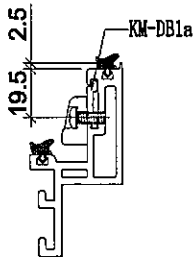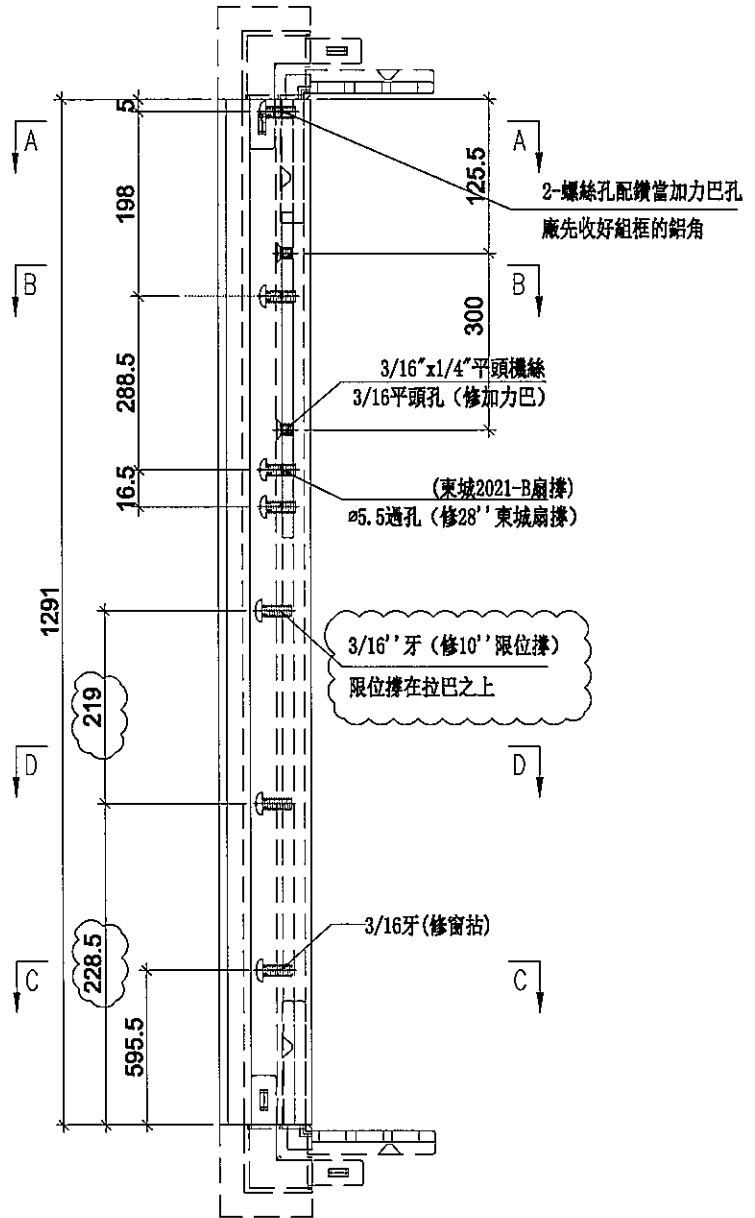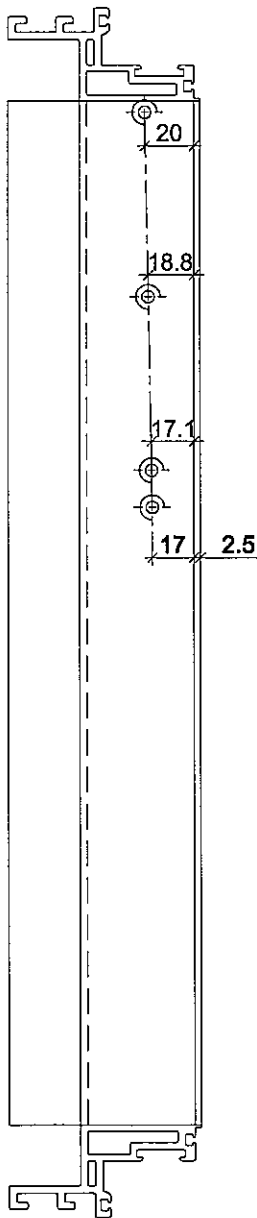


SECTION: C-C

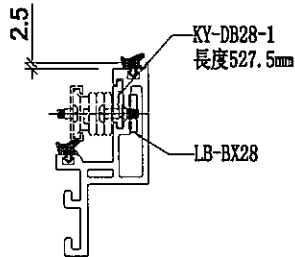

SECTION: B-B



SECTION: A-A

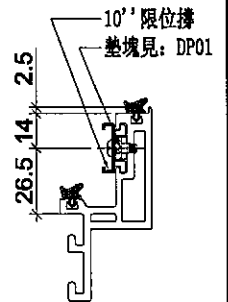

SECTION: D-D



名稱	生玉料(8+8)加工圖	制圖	邱紅	2019.11.15	修改	A	B	C
材料	X85638	復核	謝永林	-	日期	2019.11.19	2019.12.23	2020.03.06
顏色	EC-DG-S332054 (3塗)	批准	Jason		圖號	UN-CH99-3		




美特鋁質有限公司
MIDI Aluminium Fabricator Ltd.

使用位置	數量
UN-CH99	1


工程號	J-837	地盤	觀塘裕民坊
-----	-------	----	-------

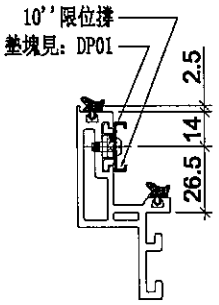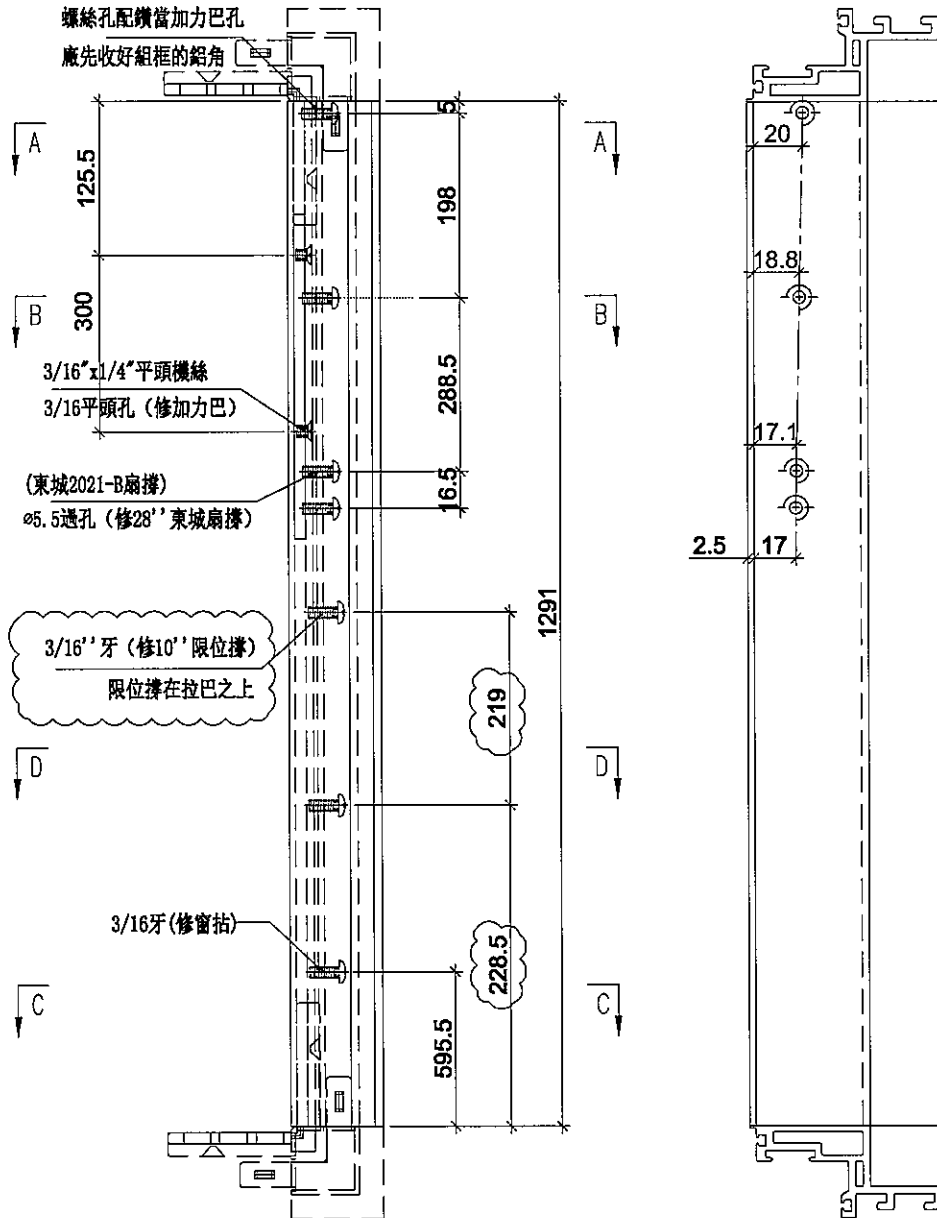


SECTION: D-D

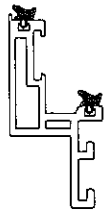

SECTION: A-A

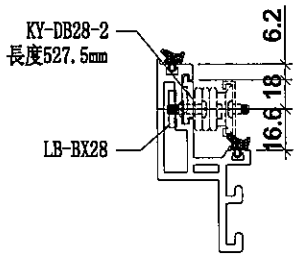

SECTION: B-B

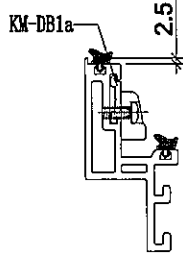

SECTION: C-C

名稱	生玉料(8+8)加工圖	制圖	邱紅	2019.11.15	修改	A	B	C
材料	X85638	復核	謝永林	-	日期	2019.11.19	2019.12.23	2020.03.06
顏色	EC-DG-S332054 (3塗)	批准	Jason		圖號	UN-CH99-4		





美特鋁質有限公司
MIDI Aluminium Fabricator Ltd.

工程號	J-837	地盤	觀塘裕民坊
物料編號	數量	使用位置	
UN-LB3-1	37	UN-CH1	
	74	UN-CH2	
	1	UN-CH77	
	1	UN-CH15	
	1	UN-CH99	

物料編號	數量	使用位置
UN-LB3-2	37	UN-CH1
	74	UN-CH2
	1	UN-CH77
	1	UN-CH15
	1	UN-CH99

工廠用

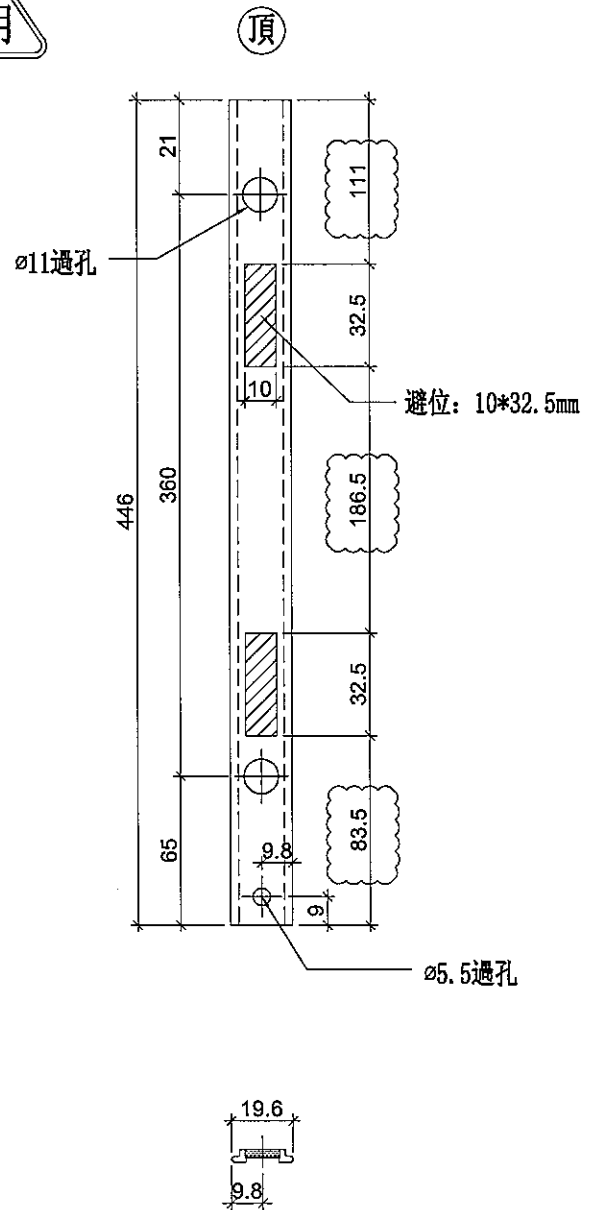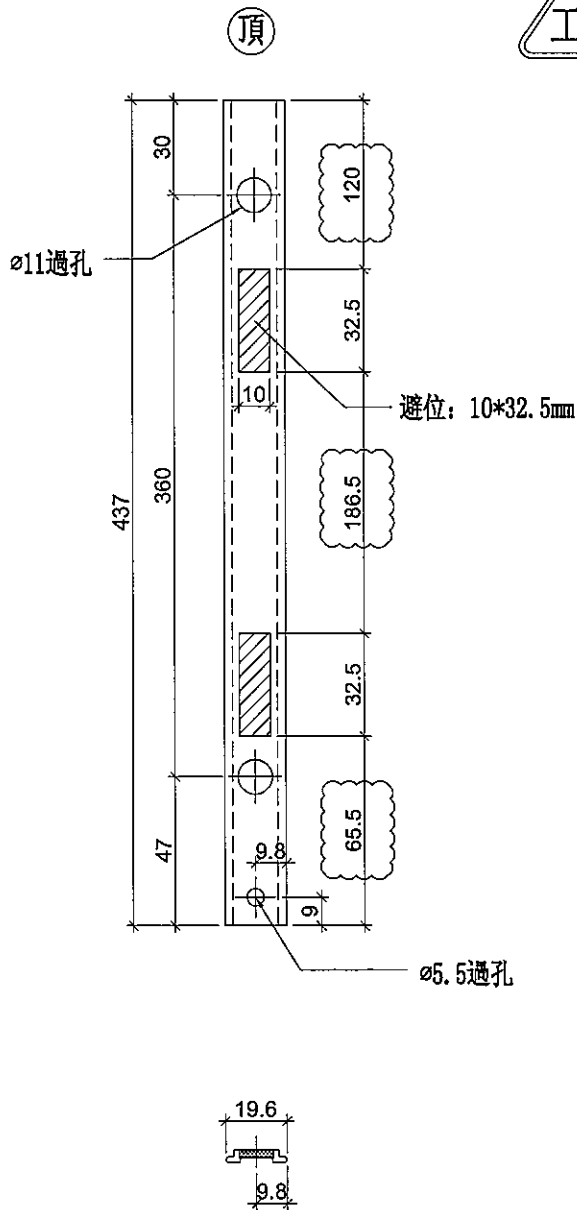

名稱	拉巴加工圖	制圖	邱紅	2019.11.15	修改	A	
材料	X85598	復核	謝永林	-	日期	2020.03.06	
顏色	EC-DG-S332054 (3塗)	批准	Jason		圖號	UN-LB3	