



工程指示 / 要求簡箋(E.I.)

工程指示編號：EI / 1163 / 20

修改版次：I

工程編號：J - 837

工程名稱：觀塘裕民坊

工程項目：幕牆 生窗玉膠條斷口事項

收件人：生統 / 永林 / 王良

發件人：Eric Liu

日期：26/03/2020

要求提供 /  確認 事項：

- |                                    |                                     |                               |
|------------------------------------|-------------------------------------|-------------------------------|
| <input type="checkbox"/> 初步鋁料 B.M. | <input type="checkbox"/> 加工拆圖，然後生產  | <input type="checkbox"/> 尺寸表  |
| <input type="checkbox"/> 正式鋁料 B.M. | <input type="checkbox"/> 技術上資料 / 指示 | <input type="checkbox"/> 報價   |
| <input type="checkbox"/> 配件 B.M.   | <input type="checkbox"/> 樣辦或貨品說明書   | <input type="checkbox"/> 分判合約 |
| <input type="checkbox"/> 其他：_____  |                                     |                               |

內容：

請留意生窗玉膠條斷口位置

(LSH窗 + TH窗同樣做法)

1) 不能在拉手的企料上

2) 斷口位置只能在窗玉的高位，以是鋁窗外觀

所有生窗玉需按此樣做，已包裝數量不改

謝謝！

請在 2020 / 04 / 13 前完成上列要求。

附：1 頁

以上項目為：

- 原合約工程包                       原合約工程加 / 減賬                       新工程報價

原因：-

分發東莞各部門：

- ( ) 生產技術總監  連附件    ( ) 技術部  連附件    永林    ( ) 生產部     連附件    ( ) 機械設計部  連附件  
 ( ) 採購部     連附件    ( ) 生產統籌部  連附件    梅  
 ( ) 質檢部     連附件    ( ) 會計部     連附件    ( ) 報關組     連附件    ( ) 其他 楊榮輝  連附件

分發香港各部門：

- ( ) 行政部  連附件    ( ) 會計部  連附件    ( ) 統籌部  連附件    ( ) 工程部地盤科文  連附件  
 ( ) 採購部  連附件    ( ) QS 部  連附件    ( ) 維修部  連附件    ( ) 其他 \_\_\_\_\_  連附件

傳遞編號：

HK 0432 / 20

發件人簽署：

項目經理簽署：





美特鋁質有限公司  
MIDI Aluminium Fabricator Ltd.

工程號

J-837

地盤

觀塘裕民坊

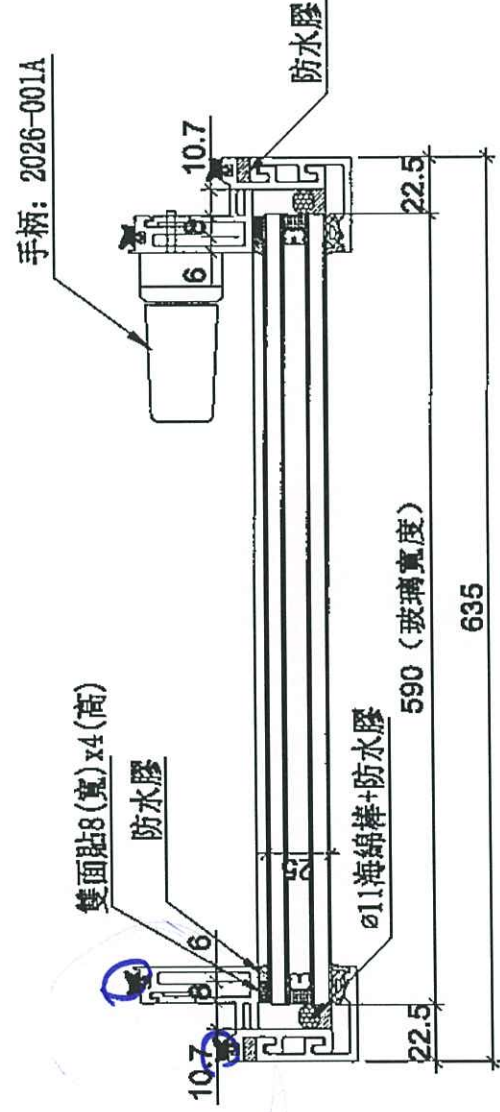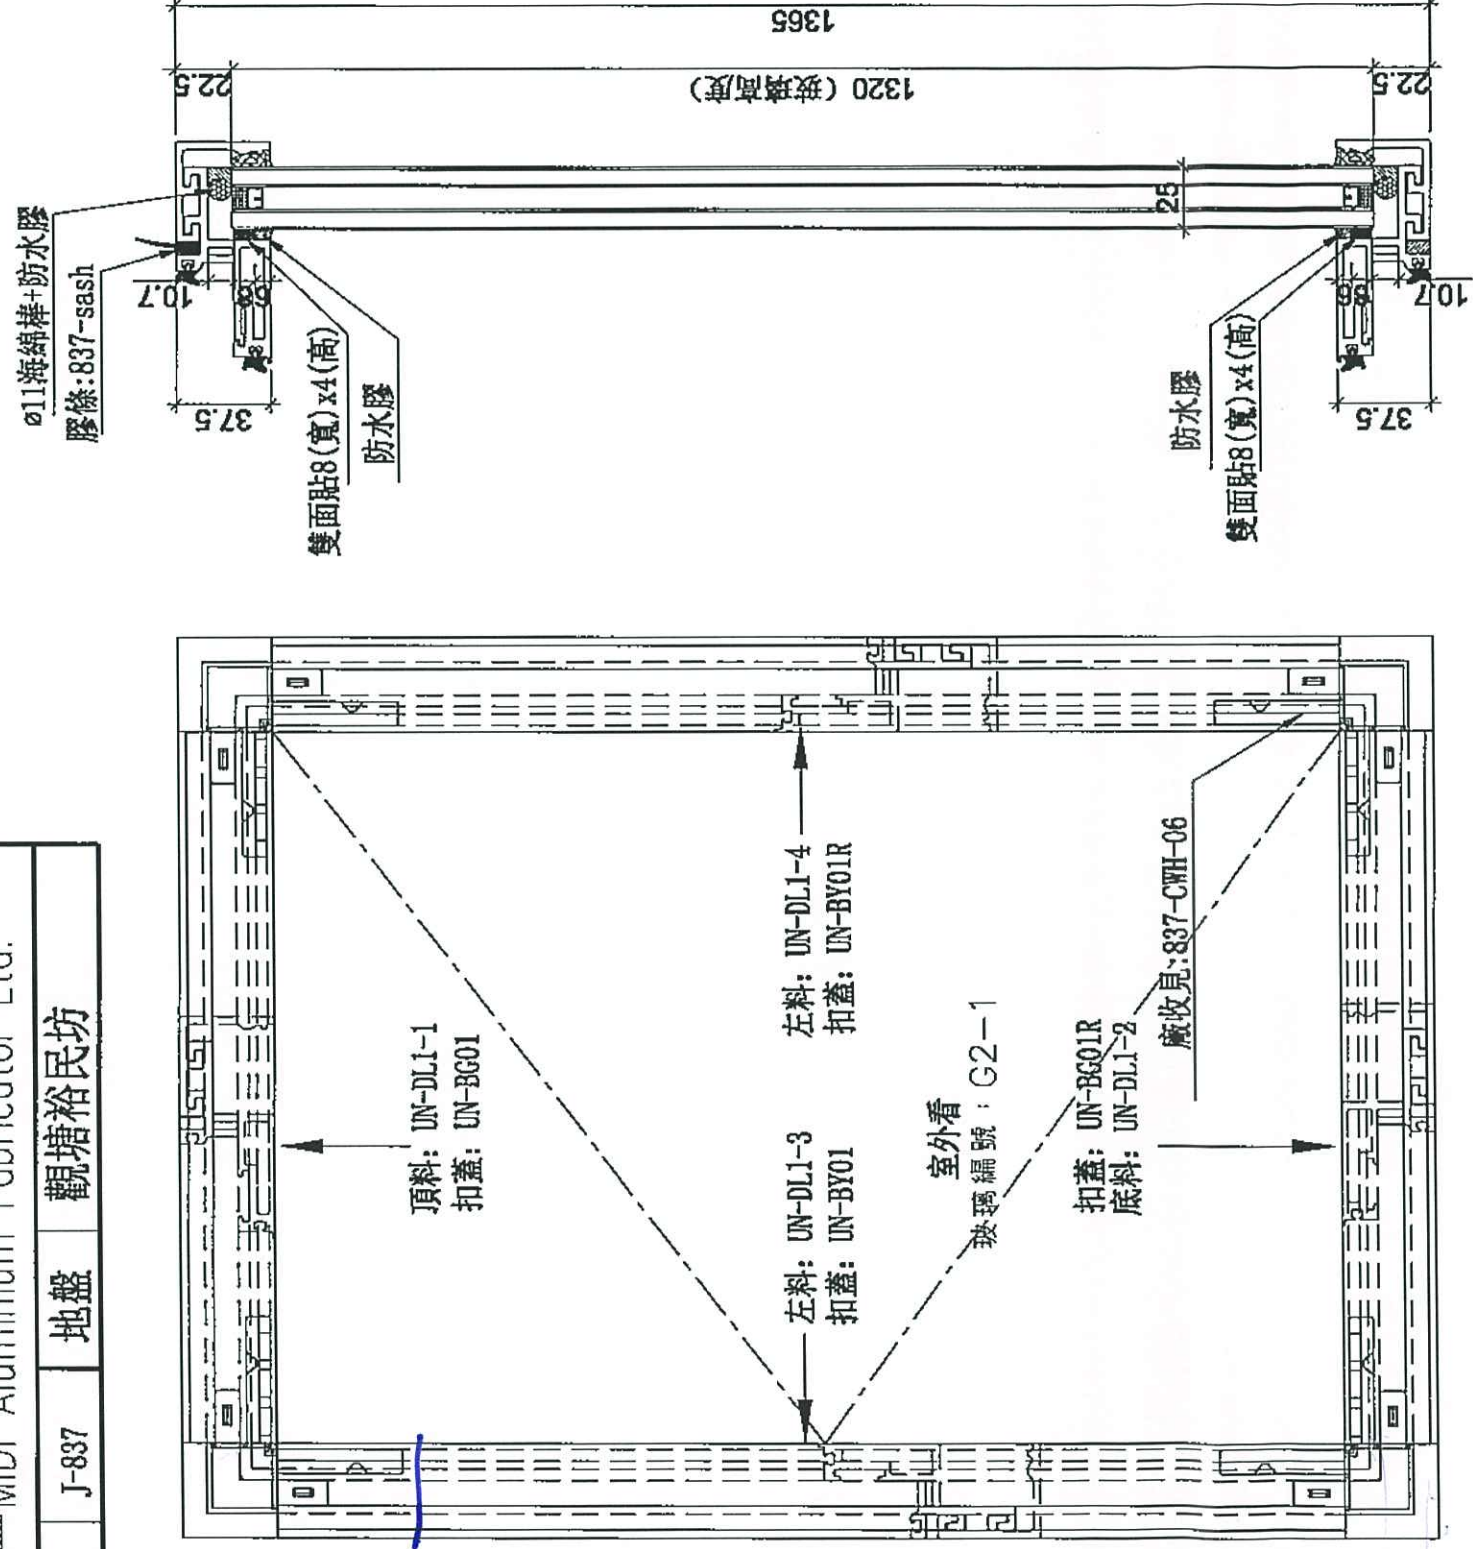

Handwritten notes in blue ink, including a large arrow pointing right and some illegible characters.

名稱	生窗玉組裝圖	制圖	邱紅	修改	
材料	-	復核	謝永林	日期	
顏色	EC-DG-S332054 (3塗)	批准		圖號	UN-DLI