



工程指示 / 要求簡箋(E.I.)

工程指示編號：EI / 1172 / 19

修改版次：-

工程編號：J - 837

工程名稱：觀塘裕民坊

工程項目：幕牆 補 T5L 趟門框 (28/F 一套)

收件人：生統 / 永林

發件人：Eric Liu

日期：28/10/2019

 要求提供 / 確認 事項：

- | | | |
|------------------------------------|-------------------------------------|-------------------------------|
| <input type="checkbox"/> 初步鋁料 B.M. | <input type="checkbox"/> 加工拆圖，然後生產 | <input type="checkbox"/> 尺寸表 |
| <input type="checkbox"/> 正式鋁料 B.M. | <input type="checkbox"/> 技術上資料 / 指示 | <input type="checkbox"/> 報價 |
| <input type="checkbox"/> 配件 B.M. | <input type="checkbox"/> 樣辦或貨品說明書 | <input type="checkbox"/> 分判合約 |
| <input type="checkbox"/> 其他：_____ | | |

內容：

因已取用 T5L, 28/F 趟門現場割料供業主參考用現補回一套趟門框送地盤安裝謝謝！請在 2019/ 11/ 02 前完成上列要求。

附：13 頁加工圖

以上項目為：

- | | | |
|---------------------------------|--------------------------------------|--------------------------------|
| <input type="checkbox"/> 原合約工程包 | <input type="checkbox"/> 原合約工程加 / 減賬 | <input type="checkbox"/> 新工程報價 |
|---------------------------------|--------------------------------------|--------------------------------|

原因：-

分發東莞各部門：

- | | | | |
|--|---|---|---|
| <input type="checkbox"/> 生產技術總監 <input type="checkbox"/> 連附件 | <input checked="" type="checkbox"/> 技術部 <input checked="" type="checkbox"/> 連附件 <i>永林</i> | <input type="checkbox"/> 生產部 <input type="checkbox"/> 連附件 | <input type="checkbox"/> 機械設計部 <input type="checkbox"/> 連附件 |
| <input type="checkbox"/> 採購部 <input type="checkbox"/> 連附件 | <input checked="" type="checkbox"/> 生產統籌部 <input checked="" type="checkbox"/> 連附件 <i>永林</i> | | |
| <input type="checkbox"/> 質檢部 <input type="checkbox"/> 連附件 | <input type="checkbox"/> 會計部 <input type="checkbox"/> 連附件 | <input type="checkbox"/> 報關組 <input type="checkbox"/> 連附件 | <input type="checkbox"/> 其他 <u>楊榮輝</u> <input type="checkbox"/> 連附件 |

分發其他分判：

- | |
|---|
| <input type="checkbox"/> 王禮秋 <input type="checkbox"/> 連附件 |
|---|

分發香港各部門：

- | | | | |
|---|--|---|--|
| <input type="checkbox"/> 行政部 <input type="checkbox"/> 連附件 | <input type="checkbox"/> 會計部 <input type="checkbox"/> 連附件 | <input type="checkbox"/> 統籌部 <input type="checkbox"/> 連附件 | <input checked="" type="checkbox"/> 工程部地盤科文 <input checked="" type="checkbox"/> 連附件 <i>楊榮輝</i> |
| <input type="checkbox"/> 採購部 <input type="checkbox"/> 連附件 | <input type="checkbox"/> QS 部 <input type="checkbox"/> 連附件 | <input type="checkbox"/> 維修部 <input type="checkbox"/> 連附件 | <input type="checkbox"/> 其他 _____ <input type="checkbox"/> 連附件 |

傳遞編號：


HK 2226 /19

發件人簽署：

項目經理簽署：

Eric Liu
PPZ

 美特鋁質有限公司 MIDI Aluminium Fabricator Ltd.	工程號	J837	拆圖	利春媚	2019.03.13
	地盤	觀塘裕民坊	復核	謝永林	2019.03.20
名稱	趟門拆圖	顏色	EC-DG-S332054 (3塗)	批准	Jason 2019.03.22

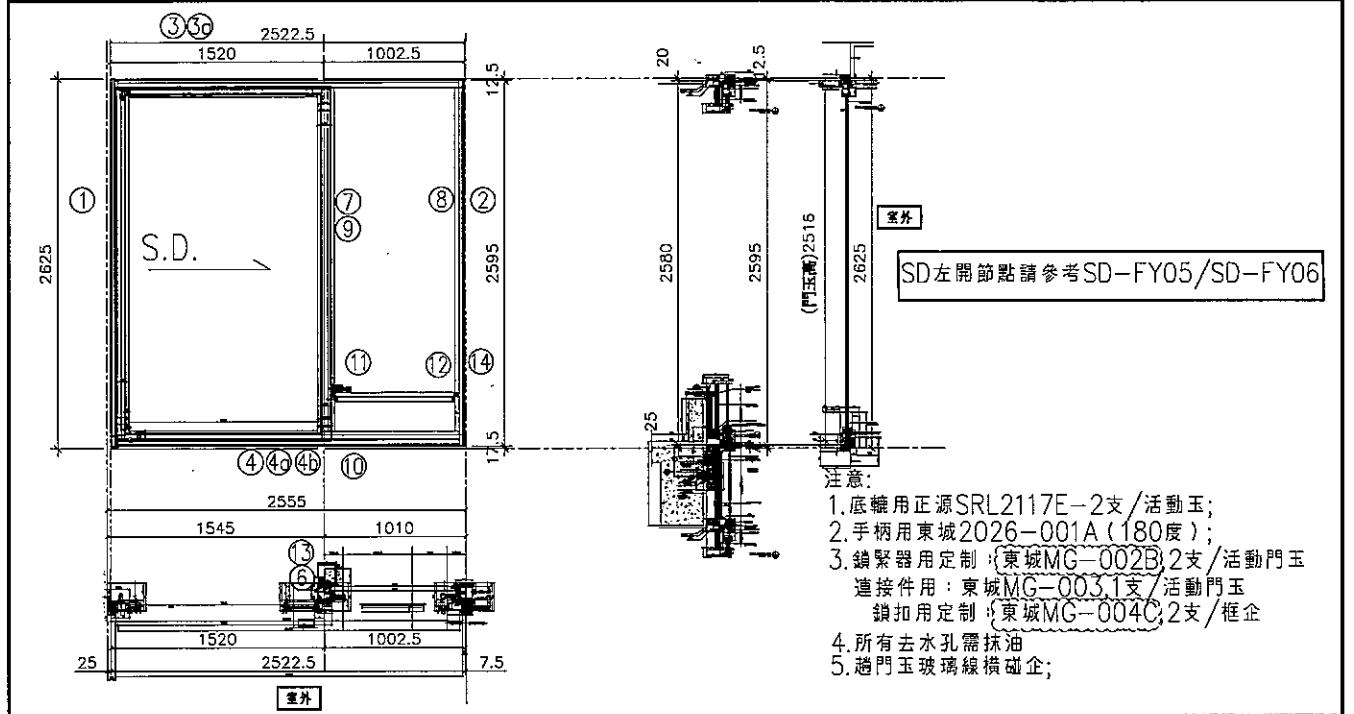

序號	料號	名稱	出苟	長度 (mm)	支	加工說明
1	X85604	SD框牆邊企	避位	2625.0	1	TD-M01 ✓
2	X85571	SD梗框企收邊	避位	2595.0	1	TD-M02 ✓
3	X85581	SD框頂橫	避位	2475.0	1	TD-M03 ✓
3a	X85624	SD框頂橫附加料	避位	1417.5	1	TD-M03a ✓
4	X85584	SD框底橫	避位	2475.0	1	TD-M04 ✓
4a	X85623	SD框底橫附加料	避位	1417.5	1	TD-M04a ✓
4b	X85622	SD框底橫扣蓋	避位	2435.0	1	TD-M04b ✓
5						
6	X85652	SD中柱勾企	避位	2460.0	1	TD-M06
7	X85627	SD梗企扣料	直口	2490.0	1	TD-M07
8	X85627	SD梗企扣料	直口	2490	1	TD-M08
9	X85626	SD梗企扣角線	直口	2436.0	2	直接開料
10	X85574	SD梗框底	直口	920.0	1	TD-M10
11	X85572	SD平台橫料	直口	859.0	1	TD-M11
12	X85578	SD平台橫扣蓋	直口	860.0	1	TD-M12
13	X85586	SD中柱扣蓋	避位	2475.0	1	TD-M13
14	X85558	玻璃扣蓋(企)	直口	2571.0	1	直接開料

加工細則				
頂留				mm
底留				mm
企料底部開避位				mm
底橫料防水巴鋸去				mm
安裝扣碼				
安裝扣碼				
多點鎖芯型號:				
手柄型號:				
限位撐型號:				
T窗最大的開度:				
窗玉搭位數:				

門玉款	寬度(mm)	高度(mm)	隻幅	撐長
SD.L	1541.0	2516.0	1	


趟門玉用料表

1	X85608	SD光企	避位	2516.0	1	SD-M01
2	X85582	SD勾企料	避位	2516.0	1	SD-M02
3	X85585	SD玉頂橫	避位	1401.0	1	SD-M03
4	X85583	SD玉底橫	避位	1401.0	1	SD-M04
5	X85621	SD玉橫玻璃線/頂	直口	1341.0	1	直接開料
6	X85621	SD玉橫玻璃線/底	避位	1341.0	1	SD-M06

大圖版次	本圖版	A		
	日期	19.07.11		
窗号	寬度(W)	高度(H)	數量	樓層
T5CW L-1	2522.5	2625.0	35	7F,9F-48F
圖號	T5CW L-1			



數據表一詳見TD-M03(1)

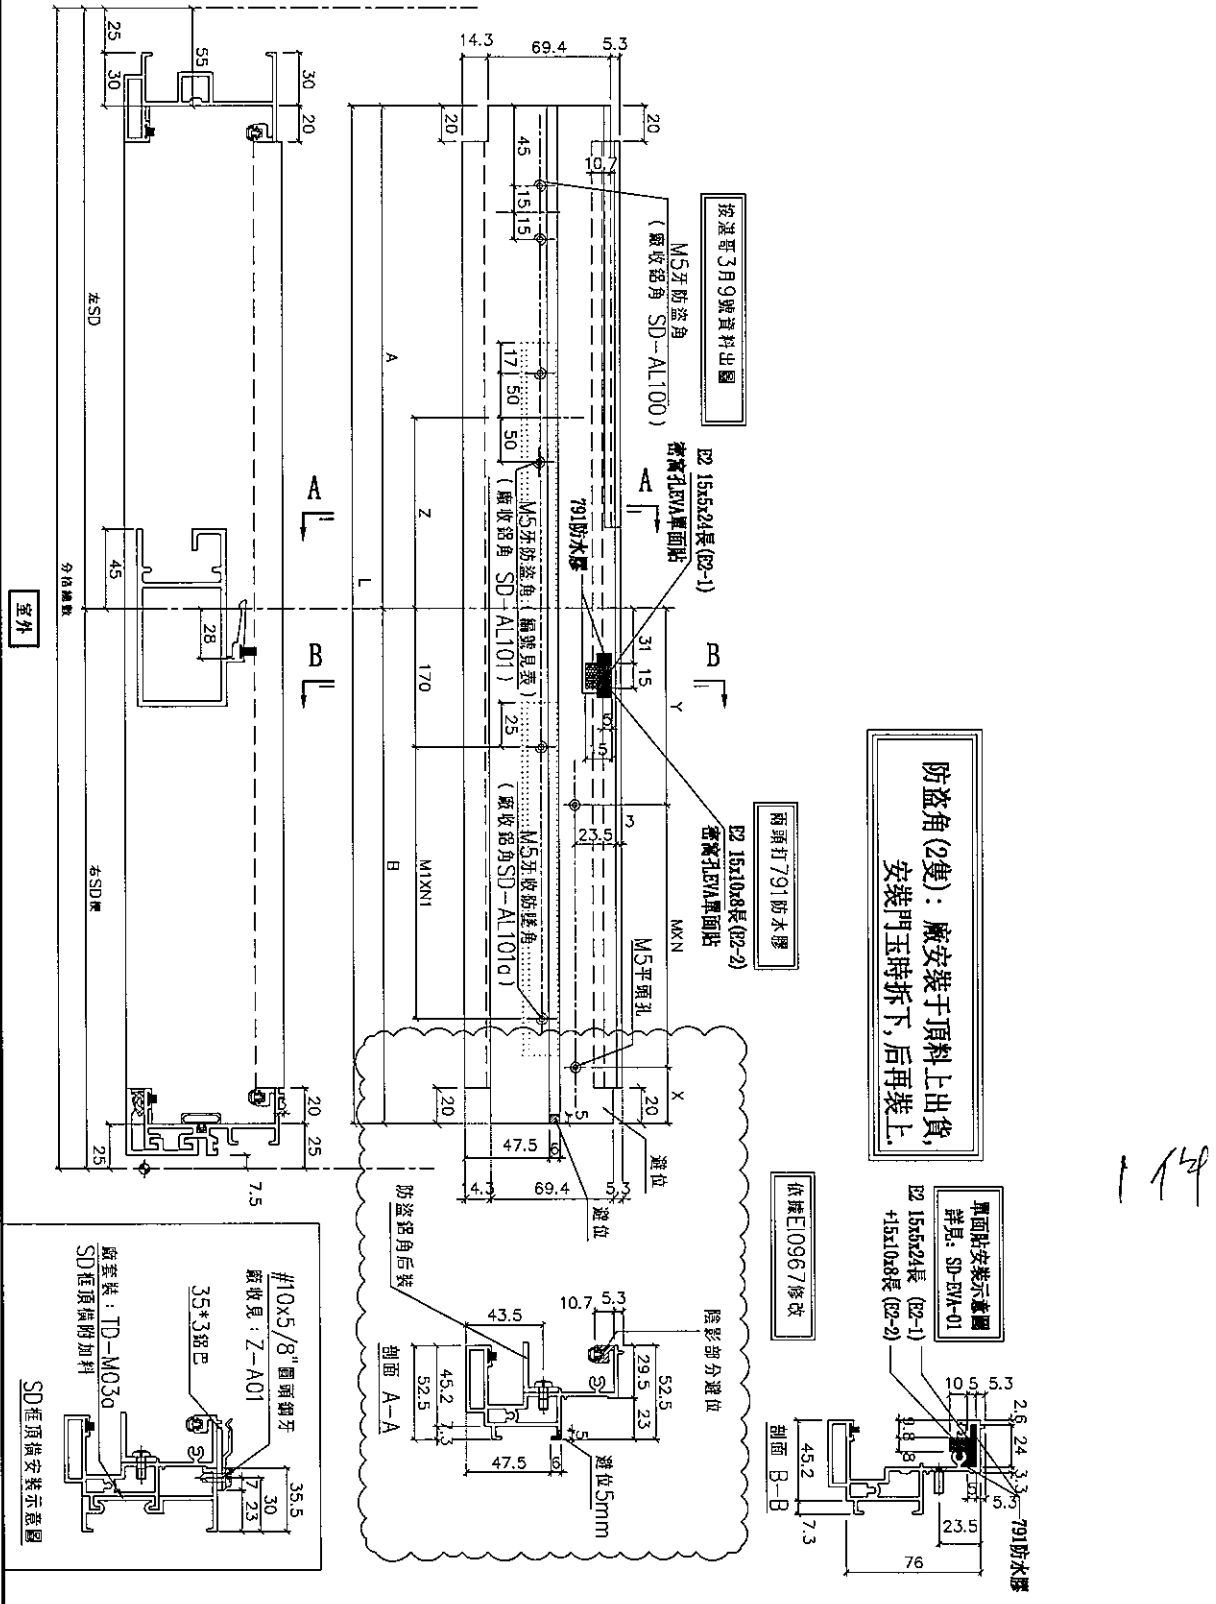

名稱	SD框頂橫	制圖	利春媚	2019.03.13	修改	A	B
材料	X85581	復核	謝永林	2019.03.20	日期	19.04.17	19.08.20
顏色	EC-DG-S332054	批准	Jason	2019.03.22	圖號	TD-M03	



美特鋁質有限公司
MIDI Aluminium Fabricator Ltd.

拆圖 - 詳見 TD-M03

工程號	J-837	地盤	觀塘裕民坊	數量	L	A	Z	廠收鋁角	B	Y	MXN	X	廠收鋁角	MIXN1	分格數	左SD	右SD	窗號	樓層位置
35	1947.5	1065	299.5	SD-AL-101	882.5	153.75	300	X	2	128.75	SD-AL-101a	326.75	X	2	2027.5	1120	907.5	T1CWG-1左	7/F, 9/F-48/F
35	2200	1325	567	SD-AL-103	875	270	250	X	2	105	SD-AL-103a	323	X	2	2280	1380	900	T1CWF-2	7/F, 9/F-48/F
35	2007.5	1065	239.5	SD-AL-104	942.5	108.75	250	X	3	83.75	SD-AL-104a	356.75	X	2	2087.5	1120	967.5	T1CWE-1	7/F, 9/F-48/F
35	2382.5	1315	364.5	SD-AL-105	1067.5	171.25	250	X	3	146.25	SD-AL-105a	279.5	X	3	2467.5	1370	1092.5	T1CWD-1左	7/F, 9/F-48/F
35	2225	1315	522	SD-AL-107	910	167.5	300	X	2	142.5	SD-AL-107a	340.5	X	2	2305	1370	935	T1CWD-1右	7/F, 9/F-48/F
35	2047.5	1065	199.5	SD-AL-110	982.5	128.75	250	X	3	103.75	SD-AL-110a	376.75	X	2	2127.5	1120	1007.5	T1CWB-2	7/F, 9/F-48/F
35	2870	1465	180	SD-AL-111	1405	115	300	X	4	90	SD-AL-111a	390.2	X	3	2950	1520	1430	T1CWB-1	7/F, 9/F-48/F
35	1857.5	1115	489.5	SD-AL-116	742.5	133.75	250	X	2	108.75	SD-AL-116a	256.75	X	2	1937.5	1170	767.5	T1CWL-2	7/F, 9/F-48/F
35	2225	1315	522	SD-AL-117	910	167.5	300	X	2	142.5	SD-AL-117a	340.5	X	2	2305	1370	935	T1CWL-1	7/F, 9/F-48/F
35	2250	1315	497	SD-AL-121	935	105	250	X	3	80	SD-AL-121a	353	X	2	2330	1370	960	T1CWL-1	7/F, 9/F-48/F
37	2607.5	1465	439.5	SD-AL-302	1142.5	133.75	300	X	3	108.75	SD-AL-302a	304.5	X	3	2687.5	1520	1167.5	T3CWE-1左	7/F, 9/F-50/F
37	1857.5	1115	489.5	SD-AL-304	742.5	133.75	250	X	2	108.75	SD-AL-304a	256.75	X	2	1937.5	1170	767.5	T3CWL-2	7/F, 9/F-50/F
37	2275	1315	472	SD-AL-305	960	117.5	250	X	3	92.5	SD-AL-305a	355.5	X	2	2355	1370	985	T3CWL-1	7/F, 9/F-50/F
37	1857.5	1115	489.5	SD-AL-312	742.5	133.75	250	X	2	108.75	SD-AL-312a	256.75	X	2	1937.5	1170	767.5	T3CWC-2	7/F, 9/F-50/F
37	2225	1315	522	SD-AL-313	910	167.5	300	X	2	142.5	SD-AL-313a	340.5	X	2	2305	1370	935	T3CWC-1	7/F, 9/F-50/F
37	1947.5	1065	299.5	SD-AL-316	882.5	153.75	300	X	2	128.75	SD-AL-316a	326.75	X	2	2027.5	1120	907.5	T3CWA-1左	7/F, 9/F-50/F
37	2725	1465	322	SD-AL-317	1260	142.5	250	X	4	117.5	SD-AL-317a	343.67	X	3	2805	1520	1285	T3CWA-1右	7/F, 9/F-50/F
37	2107.5	1316.5	642.5	SD-AL-318	791	108	300	X	2	83	SD-AL-318a	281	X	2	2187.5	1371.5	816	T3CWD-1左	7/F, 9/F-50/F
37	1807.5	1065	439.5	SD-AL-320	742.5	133.75	250	X	2	108.75	SD-AL-320a	256.75	X	2	1887.5	1120	767.5	T3CWD-1左	7/F, 9/F-50/F
35	2525	1490	572	SD-AL-501	1035	155	250	X	3	130	SD-AL-501a	268.67	X	3	2605	1545	1060	T5CWN-1	7/F, 9/F-48/F
35	2475	1490	622	SD-AL-503	985	130	250	X	3	105	SD-AL-503a	378	X	2	2555	1545	1010	T5CWL-1	7/F, 9/F-48/F
35	2177.5	1350	639.5	SD-AL-504	827.5	246.25	250	X	2	81.25	SD-AL-504a	299.25	X	2	2257.5	1405	852.5	T5CWL-1	7/F, 9/F-48/F
35	1997.5	1115	349.5	SD-AL-505	882.5	153.75	300	X	2	128.75	SD-AL-505a	326.75	X	2	2077.5	1170	907.5	T5CWH-2	7/F, 9/F-48/F
35	2250	1340	547	SD-AL-506	910	167.5	300	X	2	142.5	SD-AL-506a	340.5	X	2	2330	1395	935	T5CWH-1	7/F, 9/F-48/F
35	1857.5	1115	489.5	SD-AL-509	742.5	133.75	250	X	2	108.75	SD-AL-509a	256.75	X	2	1937.5	1170	767.5	T5CWF-2	7/F, 9/F-48/F
35	2225	1315	522	SD-AL-510	910	167.5	300	X	2	142.5	SD-AL-510a	340.5	X	2	2305	1370	935	T5CWF-1	7/F, 9/F-48/F
35	1857.5	1115	489.5	SD-AL-513	742.5	133.75	250	X	2	108.75	SD-AL-513a	256.75	X	2	1937.5	1170	767.5	T5CWD-2	7/F, 9/F-48/F
35	2280	1315	497	SD-AL-514	935	105	250	X	3	80	SD-AL-514a	353	X	2	2330	1370	960	T5CWD-1	7/F, 9/F-48/F
35	2945	1490	180	SD-AL-518	1455	140	300	X	4	115	SD-AL-518a	298.9	X	4	3025	1545	1480	T5CWA-3左	7/F, 9/F-48/F

名稱	SD框頂橫	制圖	利春媚	2019.03.13	修改
材料	X85581	復核	謝永林	2019.03.20	日期
顏色	FC-DG-S332054	批准			圖號 TD-M03(1)



美特鋁質有限公司
MIDI Aluminium Fabricator Ltd.

拆圖 - 詳見TD-M03a

工程號 J-837 地盤 觀塘裕民坊

數量	L	A	EQ	M1	X	N1	分格數	左SD	右SD框	窗號	樓層位置
35	992.5	972.5	76.25	280	X	3	2027.5	1120	907.5	T1CW-G-1左	7/F,9/F~48/F
35	1252.5	1232.5	66.25	280	X	4	2280	1380	900	T1CW-F-2	7/F,9/F~48/F
35	992.5	972.5	76.25	280	X	3	2087.5	1120	967.5	T1CW-E-1	7/F,9/F~48/F
35	1242.5	1222.5	61.25	280	X	4	2462.5	1370	1092.5	T1CW-D-1左	7/F,9/F~48/F
35	1242.5	1222.5	61.25	280	X	4	2305	1370	935	T1CW-D-1右	7/F,9/F~48/F
35	992.5	972.5	76.25	280	X	3	2127.5	1120	1007.5	T1CWB-2	7/F,9/F~48/F
35	1392.5	1372.5	96.25	300	X	4	2950	1520	1430	T1CWB-1	7/F,9/F~48/F
35	1042.5	1022.5	71.25	300	X	3	1937.5	1170	767.5	T1CWL-2	7/F,9/F~48/F
35	1242.5	1222.5	61.25	280	X	4	2305	1370	935	T1CWL-1	7/F,9/F~48/F
35	1242.5	1222.5	61.25	280	X	4	2330	1370	960	T1CWJ-1	7/F,9/F~48/F
37	1392.5	1372.5	96.25	300	X	4	2687.5	1520	1167.5	T3CWE-1左	7/F,9/F~50/F
37	1042.5	1022.5	71.25	300	X	3	1937.5	1170	767.5	T3CWL-2	7/F,9/F~50/F
37	1242.5	1222.5	61.25	280	X	4	2355	1370	985	T3CWL-1	7/F,9/F~50/F
37	1042.5	1022.5	71.25	300	X	3	1937.5	1170	767.5	T3CWC-2	7/F,9/F~50/F
37	1242.5	1222.5	61.25	280	X	4	2305	1370	935	T3CWC-1	7/F,9/F~50/F
37	992.5	972.5	76.25	280	X	3	2027.5	1120	907.5	T3CWA-1左	7/F,9/F~50/F
37	1392.5	1372.5	96.25	300	X	4	2805	1520	1285	T3CWA-1右	7/F,9/F~50/F
37	1244	1224	62	280	X	4	2187.5	1371.5	816	T3CWD-1左	7/F,9/F~50/F
37	992.5	972.5	76.25	280	X	3	1887.5	1120	767.5	T3CWG-1左	7/F,9/F~50/F
35	1417.5	1397.5	108.75	300	X	4	2605	1545	1060	T5CWN-1	7/F,9/F~48/F
35	1417.5	1397.5	108.75	300	X	4	2555	1545	1010	T5CWL-1	7/F,9/F~48/F
35	1277.5	1257.5	78.75	280	X	4	2257.5	1405	852.5	T5CWN-1	7/F,9/F~48/F
35	1042.5	1022.5	71.25	300	X	3	2077.5	1170	907.5	T5CWH-2	7/F,9/F~48/F
35	1267.5	1247.5	73.75	280	X	4	2330	1395	935	T5CWH-1	7/F,9/F~48/F
35	1042.5	1022.5	71.25	300	X	3	1937.5	1170	767.5	T5CWF-2	7/F,9/F~48/F
35	1242.5	1222.5	61.25	280	X	4	2305	1370	935	T5CWF-1	7/F,9/F~48/F
35	1042.5	1022.5	71.25	300	X	3	1937.5	1170	767.5	T5CWD-2	7/F,9/F~48/F
35	1242.5	1222.5	61.25	280	X	4	2330	1370	960	T5CWD-1	7/F,9/F~48/F
35	1417.5	1397.5	108.75	300	X	4	3025	1545	1480	T5CWA-3左	7/F,9/F~48/F

名稱 SD框頂橫附加料
材料 X85624/35*3鋁巴
顏色 EC-DG-S332054 /MILL

制圖 利春媚 2019.03.13
復核 謝永林 2019.03.20
批准

修改
日期
圖號 TD-M03a(1)



美特鋁質有限公司
MIDI Aluminium Fabricator Ltd.

拆圖一詳見TD-M04

工程號 J-837 地盤 觀塘裕民坊

數量	L	A	A(1/2L)	B	B(1/2L)	Y	MXN	X	分格數	左SD	右SD	窗號	機置位置	
35	1847.5	1065	532.5	882.5	441.25	153.75	300	2	128.75	2027.5	1120	907.5	T1CW-G-1左	7/F,9/F~48/F
35	2208	1325	662.5	875	437.5	270	250	2	105	2280	1380	900	T1CW-F-2	7/F,9/F~48/F
35	2007.5	1065	532.5	942.5	471.25	108.75	250	3	83.75	2087.5	1120	967.5	T1CW-E-1	7/F,9/F~48/F
35	2382.5	1315	657.5	1067.5	533.75	321.25	300	2	146.25	2462.5	1370	1092.5	T1CW-D-1左	7/F,9/F~48/F
35	2225	1315	657.5	910	455	167.5	300	2	142.5	2305	1370	935	T1CW-D-1右	7/F,9/F~48/F
35	2047.5	1065	532.5	982.5	491.25	128.75	250	3	103.75	2127.5	1120	1007.5	T1CW-B-2	7/F,9/F~48/F
35	2870	1465	732.5	1405	702.5	115	300	4	90	2950	1520	1430	T1CW-B-1	7/F,9/F~48/F
35	1857.5	1115	557.5	742.5	371.25	133.75	250	2	108.75	1937.5	1170	767.5	T1CW-L-2	7/F,9/F~48/F
35	2225	1315	657.5	910	455	167.5	300	2	142.5	2305	1370	935	T1CW-L-1	7/F,9/F~48/F
35	2250	1315	657.5	935	467.5	105	250	3	80	2330	1370	960	T1CW-J-1	7/F,9/F~48/F
37	2607.5	1465	732.5	1142.5	571.25	133.75	300	3	108.75	2687.5	1520	1167.5	T3CWE-1左	7/F,9/F~50/F
37	1857.5	1115	557.5	742.5	371.25	133.75	250	2	108.75	1937.5	1170	767.5	T3CWL-2	7/F,9/F~50/F
37	2275	1315	657.5	960	480	117.5	250	3	92.5	2355	1370	985	T3CWL-1	7/F,9/F~50/F
37	1857.5	1115	557.5	742.5	371.25	133.75	250	2	108.75	1937.5	1170	767.5	T3CWC-2	7/F,9/F~50/F
37	2225	1315	657.5	910	455	167.5	300	2	142.5	2305	1370	935	T3CWC-1	7/F,9/F~50/F
37	1947.5	1065	532.5	882.5	441.25	153.75	300	2	128.75	2027.5	1120	907.5	T3CWA-1左	7/F,9/F~50/F
37	2725	1465	732.5	1260	630	142.5	250	4	117.5	2805	1520	1285	T3CWA-1右	7/F,9/F~50/F
37	2107.5	1316.5	658.25	791	395.5	108	300	2	83	2187.5	1371.5	816	T3CWD-1左	7/F,9/F~50/F
37	1807.5	1065	532.5	742.5	371.25	133.75	250	2	108.75	1887.5	1120	767.5	T3CWG-1左	7/F,9/F~50/F
35	2525	1490	745	1035	517.5	155	250	3	130	2605	1545	1060	T5CWN-1	7/F,9/F~48/F
35	2475	1490	745	985	492.5	130	250	3	105	2555	1545	1010	T5CWL-1	7/F,9/F~48/F
35	2477.5	1350	675	827.5	413.75	131.25	250	2	81.25	2257.5	1405	852.5	T5CWL-1	7/F,9/F~48/F
35	1997.5	1115	557.5	882.5	441.25	153.75	300	2	128.75	2077.5	1170	907.5	T5CWH-2	7/F,9/F~48/F
35	2250	1340	670	910	455	167.5	300	2	142.5	2330	1395	935	T5CWH-1	7/F,9/F~48/F
36	1857.5	1115	557.5	742.5	371.25	133.75	250	2	108.75	1937.5	1170	767.5	T5CWF-2	7/F,9/F~48/F
35	2225	1315	657.5	910	455	167.5	300	2	142.5	2305	1370	935	T5CWF-1	7/F,9/F~48/F
35	1857.5	1115	557.5	742.5	371.25	133.75	250	2	108.75	1937.5	1170	767.5	T5GWD-2	7/F,9/F~48/F
35	2250	1315	657.5	935	467.5	105	250	3	80	2330	1370	960	T5CWD-1	7/F,9/F~48/F
35	2045	1490	745	1455	727.5	140	300	4	115	3025	1645	1480	T5GWA-3左	7/F,9/F~48/F

名稱	SD框底橫	制圖	利春媚	2019.03.13	修改	A
材料	X85584	復核	謝永林	2019.03.20	日期	19.04.20
顏色	EC-DG-S332054	批准			圖號	TD-M04(1)



美特鋁質有限公司
MIDI Aluminium Fabricator Ltd.

拆圖 - 詳見TD-M04a

工程號 J-837 | 地盤 觀塘裕民坊

數量	L	分格數	左SD	右SD框	窗號	樓層位置
35	992.5	2027.5	1120	907.5	T1CW G-1左	7/F,9/F~48/F
35	1252.5	2280	1380	900	T1CW F-2	7/F,9/F~48/F
35	992.5	2087.5	1120	967.5	T1CW E-1	7/F,9/F~48/F
35	1242.5	2462.5	1370	1092.5	T1CW D-1左	7/F,9/F~48/F
35	1242.5	2305	1370	935	T1CW D-1右	7/F,9/F~48/F
35	992.5	2127.5	1120	1007.5	T1CWB-2	7/F,9/F~48/F
35	1392.5	2950	1520	1430	T1CWB-1	7/F,9/F~48/F
35	1042.5	1937.5	1170	767.5	T1CWL-2	7/F,9/F~48/F
35	1242.5	2305	1370	935	T1CWL-1	7/F,9/F~48/F
35	1242.5	2330	1370	960	T1CWL-1	7/F,9/F~48/F
37	1392.5	2687.5	1520	1167.5	T3CWE-1左	7/F,9/F~50/F
37	1042.5	1937.5	1170	767.5	T3CWL-2	7/F,9/F~50/F
37	1242.5	2355	1370	985	T3CWL-1	7/F,9/F~50/F
37	1042.5	1937.5	1170	767.5	T3CWC-2	7/F,9/F~50/F
37	1242.5	2305	1370	935	T3CWC-1	7/F,9/F~50/F
37	992.5	2027.5	1120	907.5	T3CWA-1左	7/F,9/F~50/F
37	1392.5	2805	1520	1285	T3CWA-1右	7/F,9/F~50/F
37	1244	2187.5	1371.5	816	T3CWD-1左	7/F,9/F~50/F
37	992.5	1887.5	1120	767.5	T3CWG-1左	7/F,9/F~50/F
35	1417.5	2605	1545	1060	T5CWN-1	7/F,9/F~48/F
35	1417.5	2555	1545	1010	T5CWL-1	7/F,9/F~48/F
35	1277.5	2257.5	1405	852.5	T5CWL-1	7/F,9/F~48/F
35	1042.5	2077.5	1170	907.5	T5CWH-2	7/F,9/F~48/F
35	1267.5	2330	1395	935	T5CWH-1	7/F,9/F~48/F
35	1042.5	1937.5	1170	767.5	T5CWF-2	7/F,9/F~48/F
35	1242.5	2305	1370	935	T5CWF-1	7/F,9/F~48/F
35	1042.5	1937.5	1170	767.5	T5CWB-2	7/F,9/F~48/F
35	1242.5	2330	1370	960	T5CWD-1	7/F,9/F~48/F
35	1417.5	3025	1545	1480	T5CWA-3左	7/F,9/F~48/F

名稱	SD框底橫附加料	制圖	利春媚	2019.03.13	修改	
材料	X85623	復核	謝永林	2019.03.20	日期	
顏色	EC-DG-S332054	批准			圖號	TD-M04a(1)





美特鋁質有限公司
MIDI Aluminium Fabricator Ltd.

工程號 J-837 地盤 觀塘裕民坊

數據表一詳見TD-M04b (1)

依據E10334H版修改

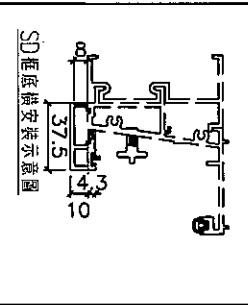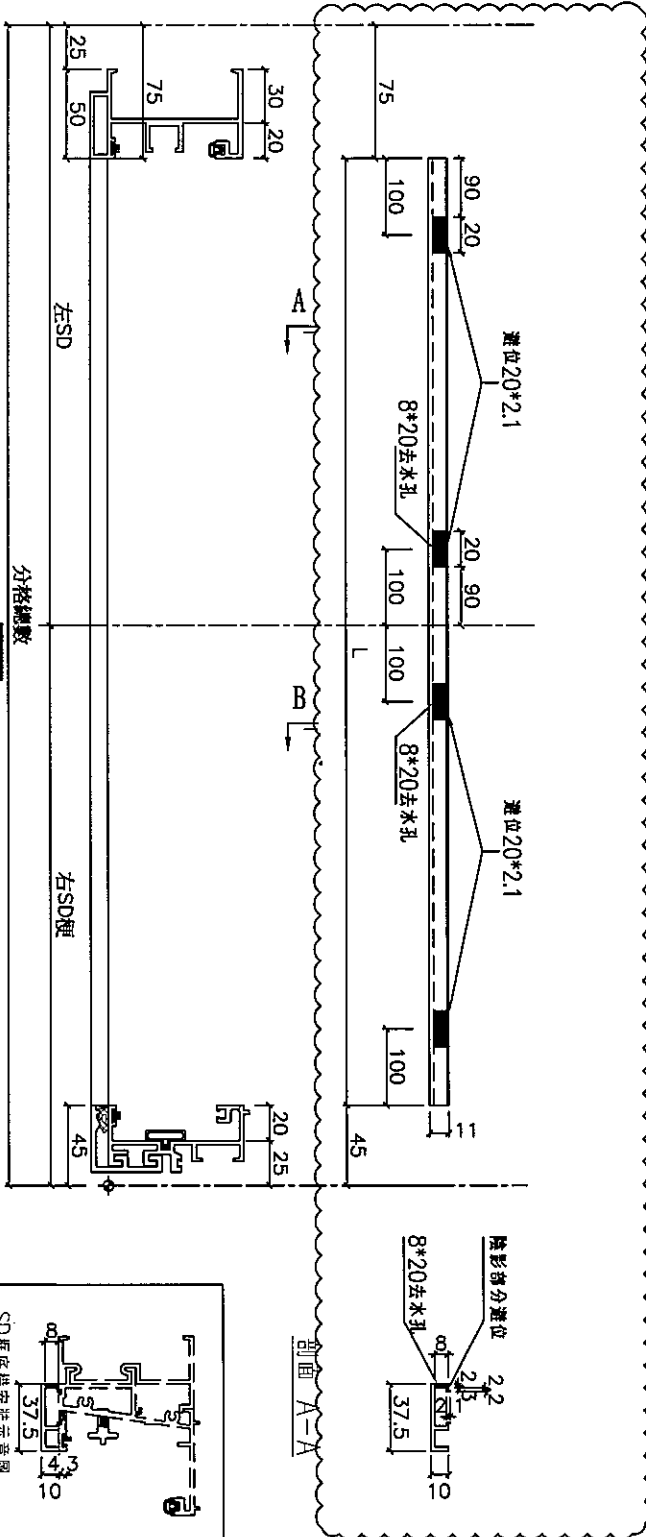

名稱	SD框底橫扣蓋	制圖	利春媚	2019.03.13	修改	A	
材料	X85622	復核	謝永林	2019.03.20	日期	19.04.18	
顏色	EC-DG-S332054	批准			圖號	TD-M04b	



美特鋁質有限公司
MIDI Aluminium Fabricator Ltd.

工程號 J-837 地盤 觀塘裕民坊

拆圖一詳見TD-M04b

數量	L	分格數	左SD	右SD 種	窗號	樓層位置
35	1907.5	2027.5	1120	907.5	T1CW G-1左	7/F,9/F~48/F
35	2160	2280	1380	900	T1CW F-2	7/F,9/F~48/F
35	1967.5	2087.5	1120	967.5	T1CW E-1	7/F,9/F~48/F
35	2342.5	2462.5	1370	1093	T1CW D-1左	7/F,9/F~48/F
35	2185	2305	1370	935	T1CW D-1右	7/F,9/F~48/F
35	2007.5	2127.5	1120	1008	T1CWB-2	7/F,9/F~48/F
35	2830	2950	1520	1430	T1CWB-1	7/F,9/F~48/F
35	1817.5	1937.5	1170	767.5	T1CWL-2	7/F,9/F~48/F
35	2185	2305	1370	935	T1CWL-1	7/F,9/F~48/F
35	2210	2330	1370	960	T1CWJ-1	7/F,9/F~48/F
37	2567.5	2687.5	1520	1168	T3CWE-1左	7/F,9/F~50/F
37	1817.5	1937.5	1170	767.5	T3CWL-2	7/F,9/F~50/F
37	2235	2355	1370	985	T3CWL-1	7/F,9/F~50/F
37	1817.5	1937.5	1170	767.5	T3CWC-2	7/F,9/F~50/F
37	2185	2305	1370	935	T3CWC-1	7/F,9/F~50/F
37	1907.5	2027.5	1120	907.5	T3CWA-1左	7/F,9/F~50/F
37	2685	2805	1520	1285	T3CWA-1右	7/F,9/F~50/F
37	2067.5	2187.5	1371.5	816	T3CWD-1左	7/F,9/F~50/F
37	1767.5	1887.5	1120	767.5	T3CWG-1左	7/F,9/F~50/F
35	2485	2605	1545	1060	T5CWN-1	7/F,9/F~48/F
35	2435	2555	1545	1010	T5CWL-1	7/F,9/F~48/F
35	2137.5	2257.5	1405	852.5	T5CWL-1	7/F,9/F~48/F
35	1957.5	2077.5	1170	907.5	T5CWH-2	7/F,9/F~48/F
35	2210	2330	1395	935	T5CWH-1	7/F,9/F~48/F
35	1817.5	1937.5	1170	767.5	T5CWE-2	7/F,9/F~48/F
35	2185	2305	1370	935	T5CWF-1	7/F,9/F~48/F
35	1817.5	1937.5	1170	767.5	T5CWD-2	7/F,9/F~48/F
35	2210	2330	1370	960	T5CWD-1	7/F,9/F~48/F
35	2905	3025	1545	1480	T5CWA-3左	7/F,9/F~48/F

名稱	SD框底橫扣蓋	制圖	利春媚	2019.03.13	修改	
材料	X85622	復核	謝永林	2019.03.20	日期	
顏色	EC-DG-S332054	批准			圖號	TD-M04b(1)