

工程指示 / 要求簡箋(E.I.)

工程指示編號：EI / 1193 / 19

修改版次：A

工程編號：J - 837

工程名稱：觀塘裕民坊

工程項目：幕牆 生窗樣板(供隔音窗試做板用)

收件人：生統 / 永林

發件人：Eric Liu

日期：04/11/2019

要求提供 / 確認 事項：

- | | | |
|------------------------------------|-------------------------------------|-------------------------------|
| <input type="checkbox"/> 初步鋁料 B.M. | <input type="checkbox"/> 加工拆圖，然後生產 | <input type="checkbox"/> 尺寸表 |
| <input type="checkbox"/> 正式鋁料 B.M. | <input type="checkbox"/> 技術上資料 / 指示 | <input type="checkbox"/> 報價 |
| <input type="checkbox"/> 配件 B.M. | <input type="checkbox"/> 樣辦或貨品說明書 | <input type="checkbox"/> 分判合約 |
| <input type="checkbox"/> 其他：_____ | | |

內容：

請按加工圖生產生窗一隻，連框及玉

(字/F. 源收)

供改款隔音窗試做樣板用

請留意：1) 窗玉扇撐孔位需按湛哥意見修改，附上示意圖

A 版：修改企料長度，只需要生窗位置

請在 2019 / 11 / 11 前完成上列要求。

附：2 頁加工圖

以上項目為：

- 原合約工程包 原合約工程加 / 減賬 新工程報價

原因：-

分發東莞各部門：

- () 生產技術總監 連附件 () 技術部 連附件 永林 () 生產部 連附件 () 機械設計部 連附件
 () 採購部 連附件 () 生產統籌部 連附件 梅
 () 質檢部 連附件 () 會計部 連附件 () 報關組 連附件 () 其他 楊榮輝 連附件

分發香港各部門：

- () 行政部 連附件 () 會計部 連附件 () 統籌部 連附件 () 工程部地盤科文 連附件 炳哥，芳
 () 採購部 連附件 () QS 部 連附件 () 維修部 連附件 () 其他 _____ 連附件

傳遞編號：

HK 2269 / 19

發件人簽署：

項目經理簽署：



美特鋁質有限公司
MIDI Aluminium Fabricator Ltd.

工程號 J-837 地盤 觀塘裕民坊



數量	位置	樓層
35	T2CW-H-1	10F~25F, 29F~52F
70	T2CW-G-2	10F~25F, 29F~52F
35	T2CW-E-2	10F~25F, 29F~52F
35	T2CW-E-1	10F~25F, 29F~52F
35	T2CW-C-1	10F~25F, 29F~52F
70	T2CW-A-1	10F~25F, 29F~52F

35	T2CW-N-1	10F~25F, 29F~52F
35	T2CW-M-2	10F~25F, 29F~52F
35	T2CW-M-1	10F~25F, 29F~52F
35	T2CW-K-1	10F~25F, 29F~52F
35	T2CW-J-1	10F~25F, 29F~52F

左SD梗右SHR

*請用A3紙打印

1380+45+45 (管) (管) (管) (支) 只需生管位

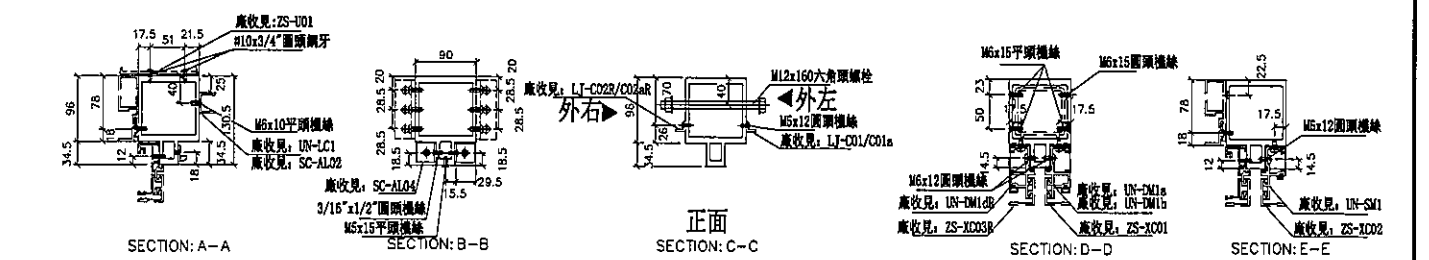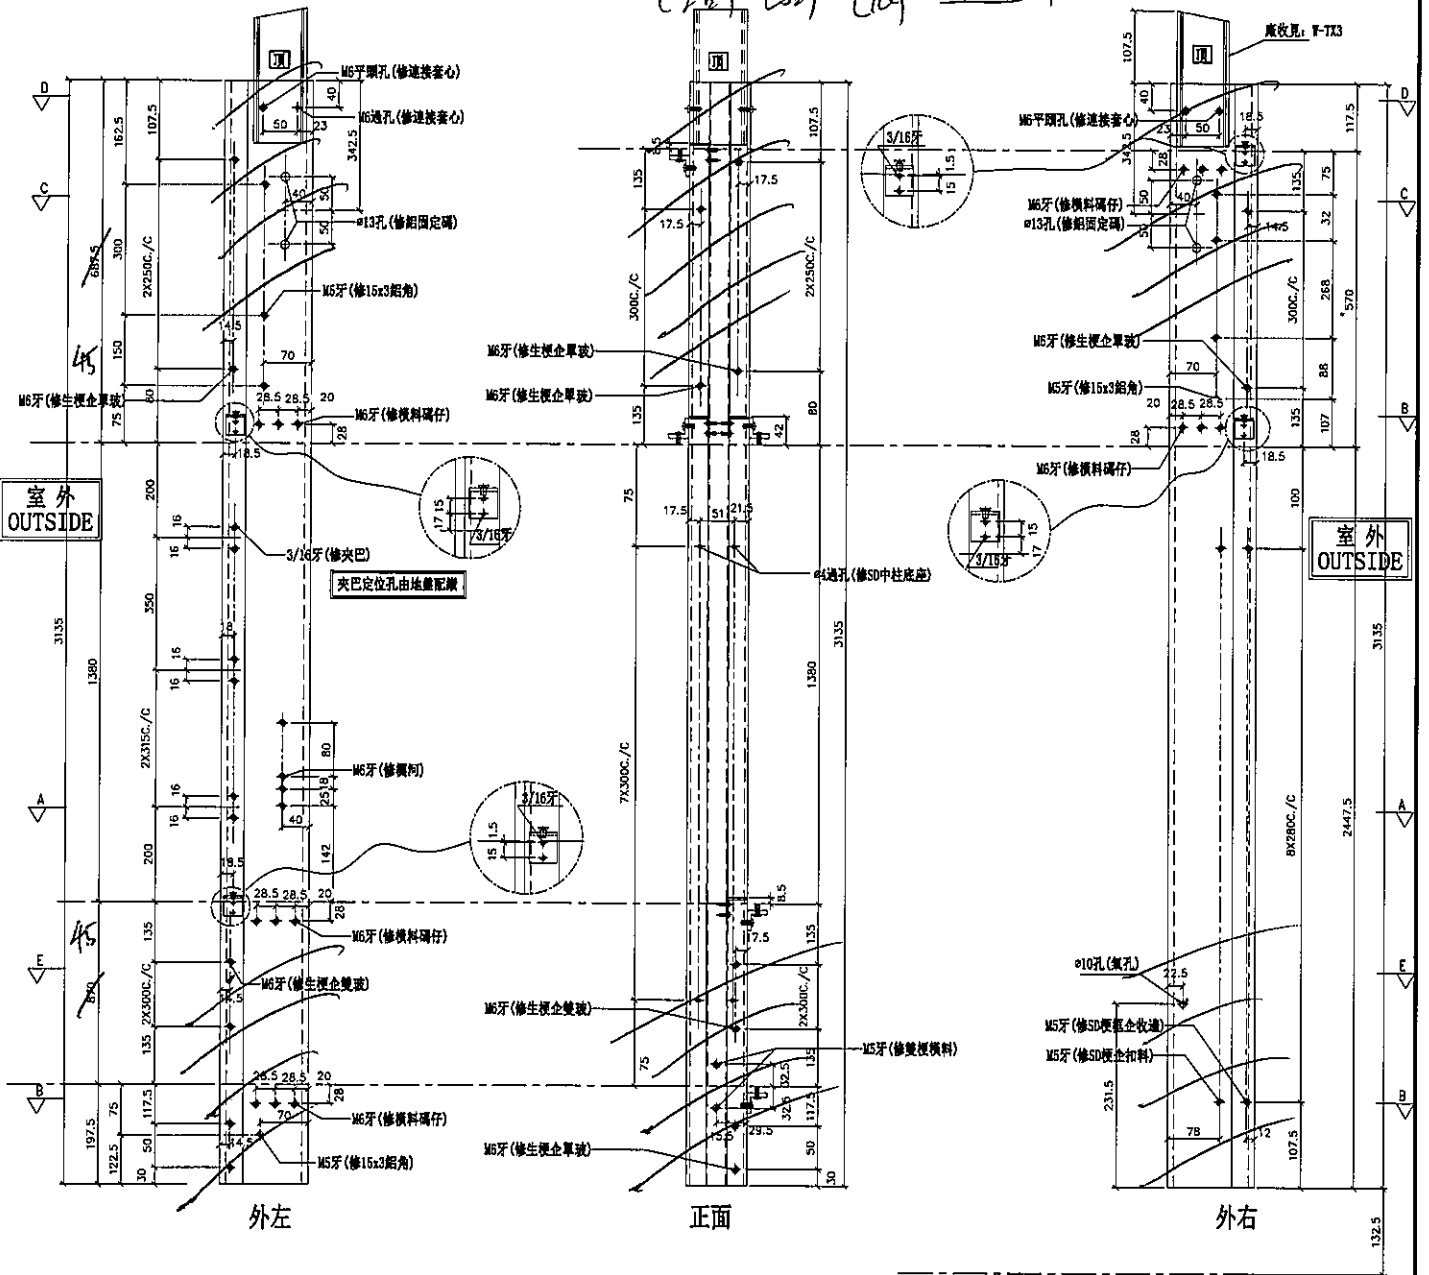

名稱	雙生企	制圖	邱紅	2018.12.21	修改	A
材料	X85547	復核	謝永林	2019.01.02	日期	2019.01.25
顏色	EC-DG-S332054 (3塗)	批准			圖號	SD-ML02



美特鋁質有限公司
MIDI Aluminium Fabricator Ltd.

數量	位置	樓層
70	T2CW-H-1	10F~25F, 29F~52F
35	T2CW-B-2	10F~25F, 29F~52F
35	T2CW-A-1	10F~25F, 29F~52F
35	T2CW-W-2	10F~25F, 29F~52F
35	T2CW-L-2	10F~25F, 29F~52F
35	T2CW-K-1	10F~25F, 29F~52F

工程號 J-837 地盤 觀塘裕民坊



左SHR右SHL

*請用A3紙打印

320+45+45
(格)(理)(32)

雲縣圈起位取消改到用G-MS21

1支, 只需生官信

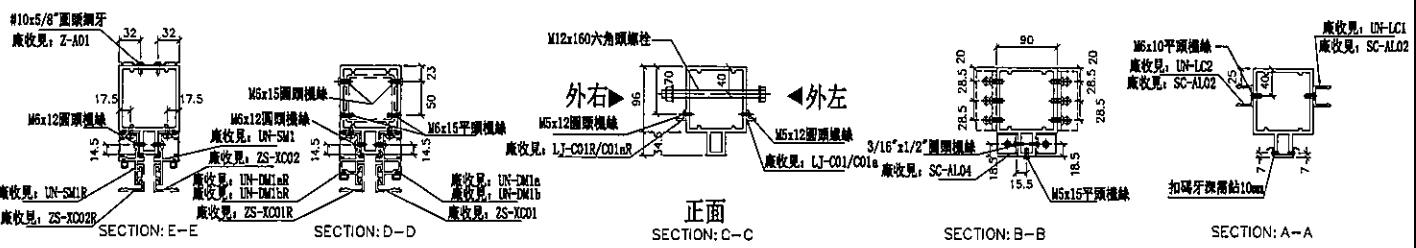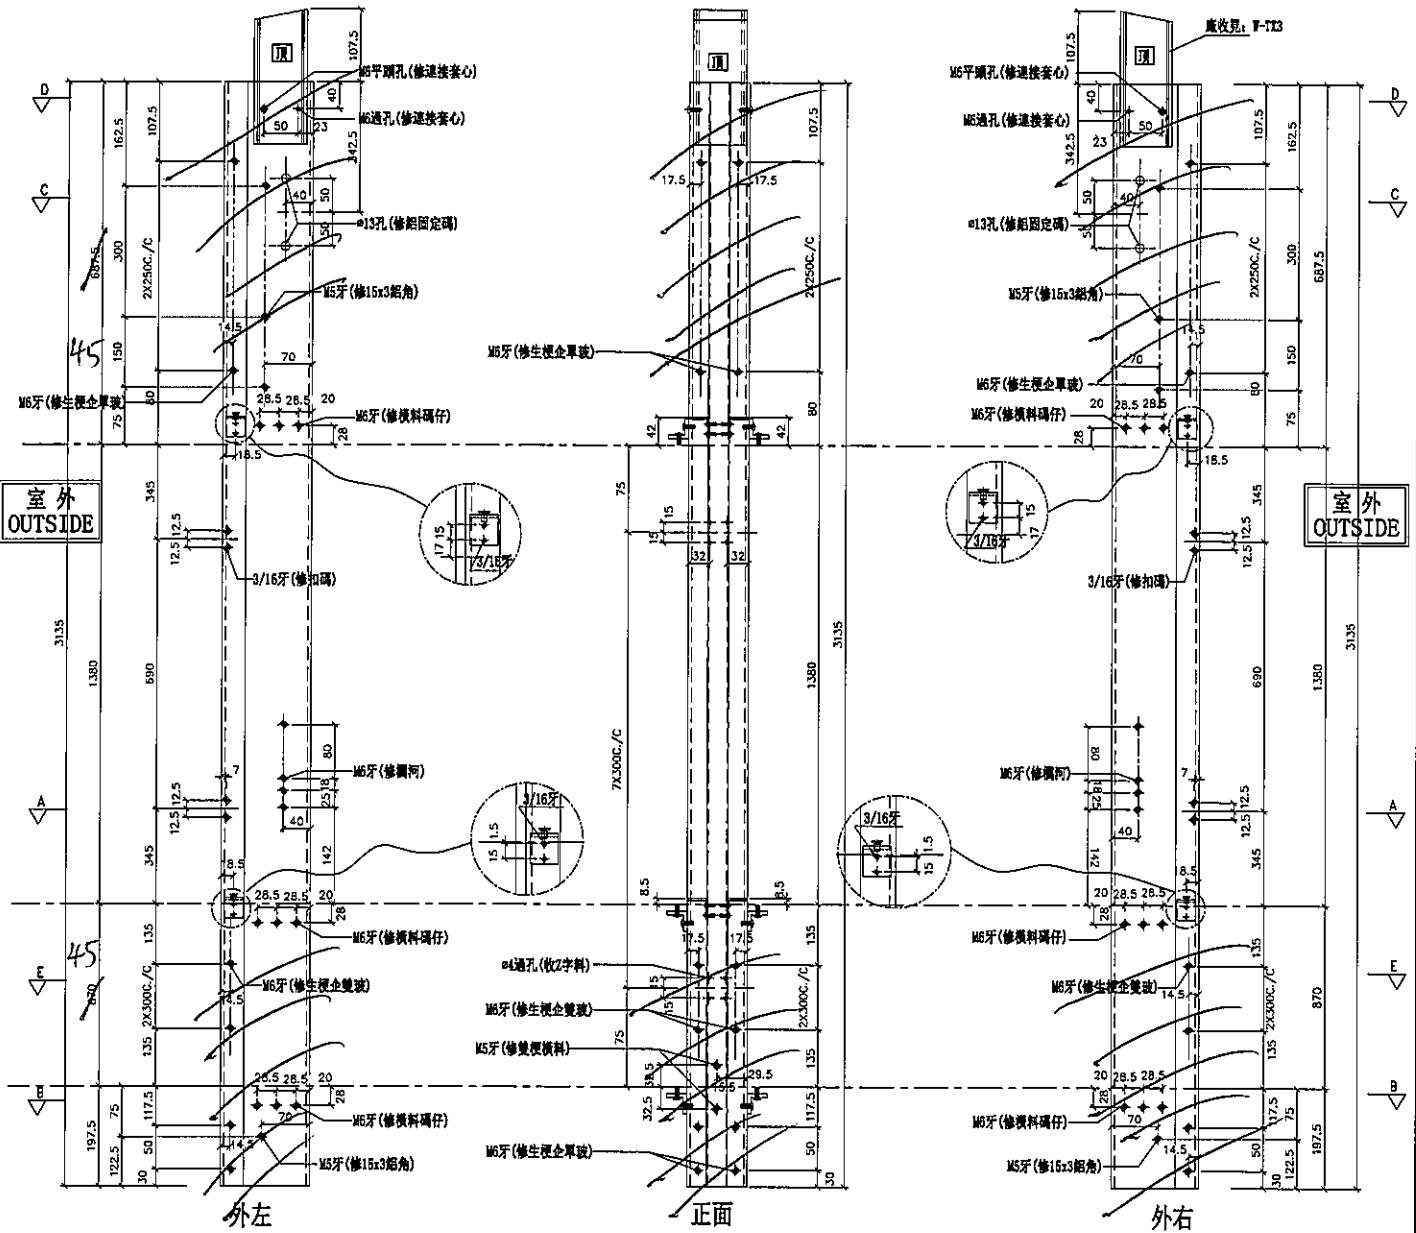

名稱	雙生企1	制圖	邱紅	2018.12.21	修改	A
材料	X85550	復核	謝永林	2019.01.02	日期	2019.01.22
顏色	EC-DG-S332054 (3塗)	批准			圖號	G-MS04