



工程指示 / 要求簡箋(E.I.)

工程指示編號：EI / 1196 / 19

修改版次：A

工程編號：J - 837

工程名稱：觀塘裕民坊

工程項目：幕牆 27/F 水缸位企橫料 (T1-T5)

收件人：生統 / 永林

發件人：Eric Liu

日期：15/11/2019

要求提供 / 確認 事項：

- | | | |
|------------------------------------|-------------------------------------|-------------------------------|
| <input type="checkbox"/> 初步鋁料 B.M. | <input type="checkbox"/> 加工拆圖，然後生產 | <input type="checkbox"/> 尺寸表 |
| <input type="checkbox"/> 正式鋁料 B.M. | <input type="checkbox"/> 技術上資料 / 指示 | <input type="checkbox"/> 報價 |
| <input type="checkbox"/> 配件 B.M. | <input type="checkbox"/> 樣辦或貨品說明書 | <input type="checkbox"/> 分判合約 |
| <input type="checkbox"/> 其他：_____ | | |

內容：

請按加工圖生產企橫料送地盤安裝 (27/F 水缸位, T1-T5)

包括 T1A, T2F, T2E, T3A, T5L 單位

A 版: 拆圖有誤，修改玻璃拍線長度、橫料補回封篤鋁角、企料副框孔位

謝謝！

請在 2019 / 11 / 20 前完成上列要求。

附： 3 頁圖登，13 頁加工圖

以上項目為:

- 原合約工程包 原合約工程加 / 減賬 新工程報價

原因：-

分發東莞各部門：

- () 生產技術總監 連附件 () 技術部 連附件 永林 () 生產部 連附件 () 機械設計部 連附件
 () 採購部 連附件 () 生產統籌部 連附件 梅
 () 質檢部 連附件 () 會計部 連附件 () 報關組 連附件 () 其他 楊榮輝 連附件

分發香港各部門：

- () 行政部 連附件 () 會計部 連附件 () 統籌部 連附件 () 工程部地盤科文 連附件
 () 採購部 連附件 () QS 部 連附件 () 維修部 連附件 () 其他 _____ 連附件

傳遞編號：

HK 2342 / 19

發件人簽署：

項目經理簽署：

原工/1196/19

圖則登記表
DRAWING REGISTER

工程名稱 Project Title: 觀塘裕民坊 27F水缸位
 框架式幕牆 (主企+主橫+部分小配料拆圖)
 工程編號 Project No: J-837

年									
月									
日									

接收日期 Receiving Date (適用於客戶圖則)

分發予 Distributed To

年	19	19							
月	11	11							
日	04	15							

發出日期 Issued Date

圖則編號 Drg. No.	圖則名稱 Drawing Title
G-TS01	雙生企1加工圖
G-TS01R	雙生企1加工圖
G-TS02	雙生企1加工圖
G-TS02R	雙生企1加工圖
G-TS03	生梗企加工圖
G-TS04	生梗企加工圖
G-TS05	生梗企加工圖
G-TS06	生梗企加工圖
G-TS07	雙梗企加工圖
G-TS08	雙生企1加工圖
G-TS09	生梗企加工圖
G-TS10	雙生企加工圖
G-TS11	SD中企(外凹)加工圖
G-TS12	SD中企(外凹)加工圖
G-TS13	雙生企加工圖
G-TS14	生梗企加工圖
G-TS15	生梗企加工圖
G-TS16R	雙生企1加工圖
G-TS17R	雙生企1加工圖
UN-YT111	雙梗橫料(外凸)
UN-YT111-1	雙梗橫料(外凸)數據表
UN-YL01	雙梗橫料(外凸)
UN-YL01-1	雙梗橫料(外凸)數據表
UN-YL01S	雙梗橫料(外凸)
UN-YL01S-1	雙梗橫料(外凸)數據表
UN-YR01S	雙梗橫料(外凸)

	修訂編號 Revision No.								
1	-	-							
2	-	-							
3	-	-							
4	-	-							
5	-	-							
6	-	-							
7	-	A							
8	-	A							
9	-	-							
10	-	-							
11	-	-							
12	-	A							
13	-	-							
14	-	-							
15	-	A							
16	-	-							
17	-	-							
18	-	-							
19	-	-							
20	-	-							
21	-	-							
22	-	-							
23	-	-							
24	-	-							
25	-	-							
26	-	-							

圖則登記表
DRAWING REGISTER

工程名稱 Project Title: 觀塘裕民坊 27F水缸位
框架式幕牆 (主企+主橫+部分小配料拆圖)
工程編號 Project No: J-837

接收日期 Receiving Date (適用於客戶圖則)

年									
月									
日									

分發予 Distributed To

發出日期 Issued Date

年	19	19							
月	11	11							
日	04	15							

圖則編號 Drg. No.	圖則名稱 Drawing Title
UN-YR01S-1	雙梗橫料 (外凸) 數據表
UN-YR108W	雙梗橫料 (外凸)
UN-YR108W-1	雙梗橫料 (外凸) 數據表
UN-YL1108S	雙梗橫料 (外凸)
UN-YL1108S-1	雙梗橫料 (外凸) 數據表
UN-YR2207S	雙梗橫料 (外凸)
UN-YR2207S-1	雙梗橫料 (外凸) 數據表
UN-YT5511F	雙梗橫料 (外凸)
UN-YT111a	雙梗橫料 (外凸)
UN-YT111a-1	雙梗橫料 (外凸) 數據表
UN-YT112aR	雙梗橫料 (外凸)
UN-YT112aR-1	雙梗橫料 (外凸) 數據表
UN-EL01Y	雙梗橫料 (外凸)
UN-EL01Y-1	雙梗橫料 (外凸) 數據表
UN-ER01Y	雙梗橫料 (外凸)
UN-EL01YS	雙梗橫料 (外凸)
UN-ER01YS	雙梗橫料 (外凸)
UN-YT111b	雙梗橫料 (外凸)
UN-YT111b-1	雙梗橫料 (外凸) 數據表
UN-YT112bR	雙梗橫料 (外凸)
UN-YT112bR-1	雙梗橫料 (外凸) 數據表
UN-EL01Y	雙梗橫料 (外凸)
UN-EL01Y-1	雙梗橫料 (外凸) 數據表
UN-ER01aY	雙梗橫料 (外凸)
UN-EL01aYS	雙梗橫料 (外凸)
UN-ER01aYS	雙梗橫料 (外凸)

修訂編號 Revision No.	
27	- -
28	- -
29	- -
30	- A
31	- -
32	- A
33	- -
34	- A
35	- -
36	- -
圖則登記表
DRAWING REGISTER

工程名稱 Project Title: 觀塘裕民坊 27F水缸位
 框架式幕墙 (主企+主橫+部分小配料拆圖)
 工程編號 Project No: J-837

年 月 日	接收日期 Receiving Date (適用於客戶圖則)									

分發予 Distributed To

年 月 日	發出日期 Issued Date									
	19	19								
	11	11								
	04	15								

圖則編號 Drg. No.	圖則名稱 Drawing Title
UN-AM1a	單玻插線
UN-AM1aR	單玻插線
UN-AM1b	單玻插線
UN-AM1bR	單玻插線
UN-AM61a	單玻插線
UN-AM61a-1	單玻插線(數據表)
UN-AM61aR	單玻插線
UN-AM61aR-1	單玻插線(數據表)
UN-HM1	單玻插線
UN-HM111	單玻插線
UN-HM108S	單玻插線
UN-HM1a	單玻插線
UN-HM111a	單玻插線
UN-HM108aS	單玻插線
UN-EH1	單玻插線
UN-EH1R	單玻插線
UN-EH111	單玻插線
UN-EH112R	單玻插線
UN-EH1a	單玻插線
UN-EH1aR	單玻插線
UN-EH111a	單玻插線
UN-EH112aR	單玻插線
UN-DM1a	生梗企單玻
UN-DM1a-1	生梗企單玻(數據表)
UN-DM1aR	生梗企單玻
UN-DM1aR-1	生梗企單玻(數據表)

修訂編號 Revision No.										
53	-	-								
54	-	-								
55	-	-								
56	-	-								
57	-	-								
58	-	-								
59	-	-								
60	-	A								
61	-	-								
62	-	A								
63	-	A								
64	-	-								
65	-	A								
66	-	A								
67	-	-								
68	-	-								
69	-	-								
70	-	-								
71	-	-								
72	-	-								
73	-	-								
74	-	-								
75	-	-								
76	-	-								
77	-	-								
78	-	-								

原圖/1196/19







美特鋁質有限公司
MIDI Aluminium Fabricator Ltd.

數據表參見: UN-AM61aR-1

工程號	J-837	地盤	觀塘裕民坊
-----	-------	----	-------

工廠用

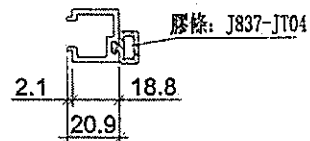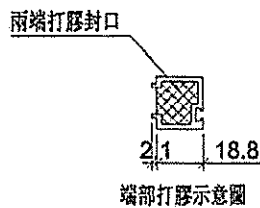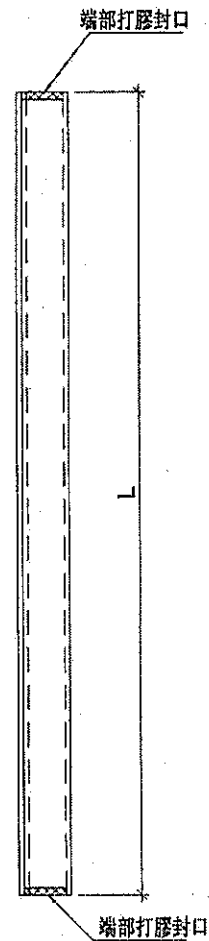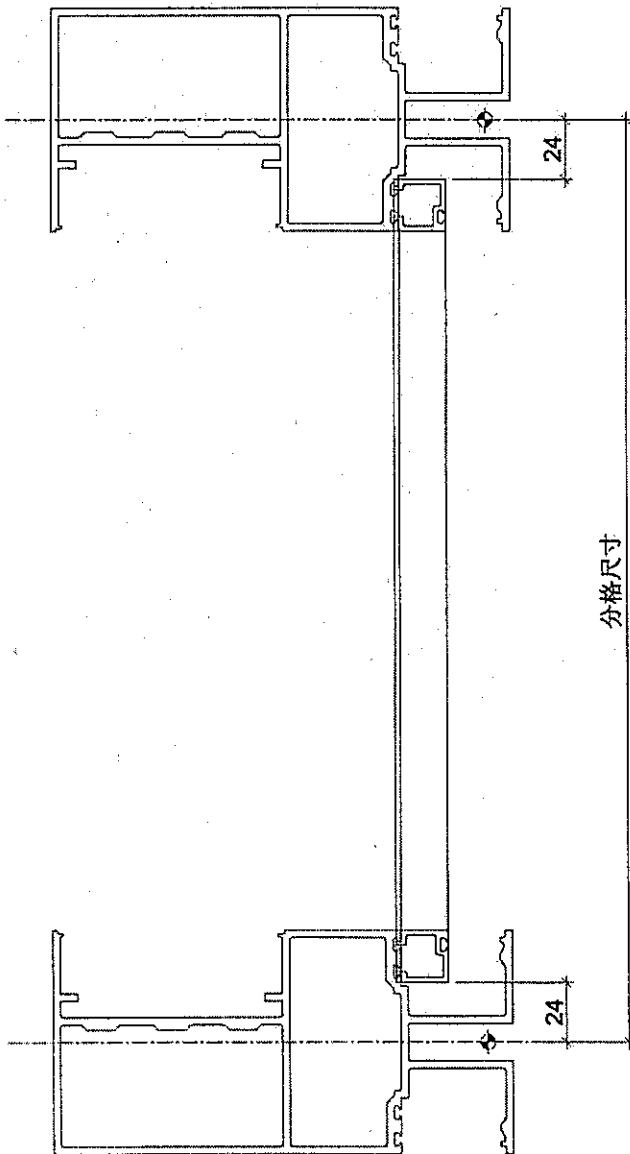

名稱	單玻插線	制圖	邱紅	2019.10.07	修改			
材料	X85560	復核	謝永林	2019.11.04	日期			
顏色	EC-DG-S332054 (3塗)	批准	Jason		圖號	UN-AM61aR		



美特鋁質有限公司
MIDI Aluminium Fabricator Ltd.

拆圖參見：UN-AM61aR

工程號 J-837 地盤 觀塘裕民坊

物料編號	L	數量	分格尺寸	使用位置	樓層
UN-AM61bR	602	3	650	T1CW-A-2	27F
	602	1	650	T2CW-F-1	27F
	602	1	650	T2CW-E-2	27F
	602	2	650	T3CW-A-1	27F
	602	3	650	T5CW-L-1	27F
UN-AM100R	1552	3	1600	T1CW-A-2	27F
	1552	1	1600	T2CW-F-1	27F
	1552	1	1600	T2CW-E-2	27F
	1552	2	1600	T3CW-A-1	27F
	1552	3	1600	T5CW-L-1	27F
UN-AM101R	887	1	935	T1CW-A-3	27F
	887	1	935	T1CW-A-2	27F
	887	1	935	T2CW-F-2	27F
	887	1	935	T2CW-F-1	27F
UN-AM102R	1514.5	1	1562.5	T1CW-A-3	27F
	1514.5	1	1562.5	T1CW-A-2	27F
	1514.5	1	1562.5	T2CW-F-2	27F
	1514.5	1	1562.5	T2CW-F-1	27F

名稱	單玻插線	制圖	邱紅	2019.10.07	修改	A		
材料	X85560	復核	謝永林	2019.11.04	日期	2019.11.12		
顏色	EC-DG-S332054 (3塗)	批准	Jason		圖號	UN-AM61aR-1		



美特鋁質有限公司
MIDI Aluminium Fabricator Ltd.






工程號 J-837 地盤 觀塘裕民坊

數量	位置	樓層
2	T1CW-A-2	27F
1	T2CW-F-1	27F
1	T3CW-A-1	27F

左生梗右梗窗
死牆二合一用

*請用A3紙打印

套芯伸縮長孔請香港再次確認
是否按此做??

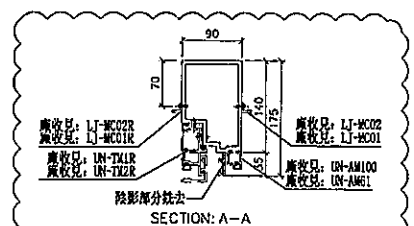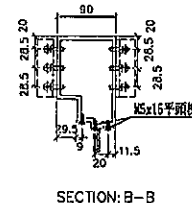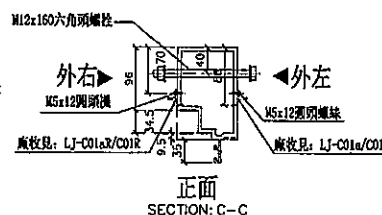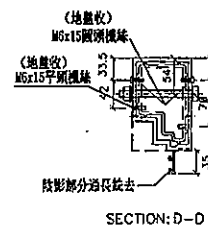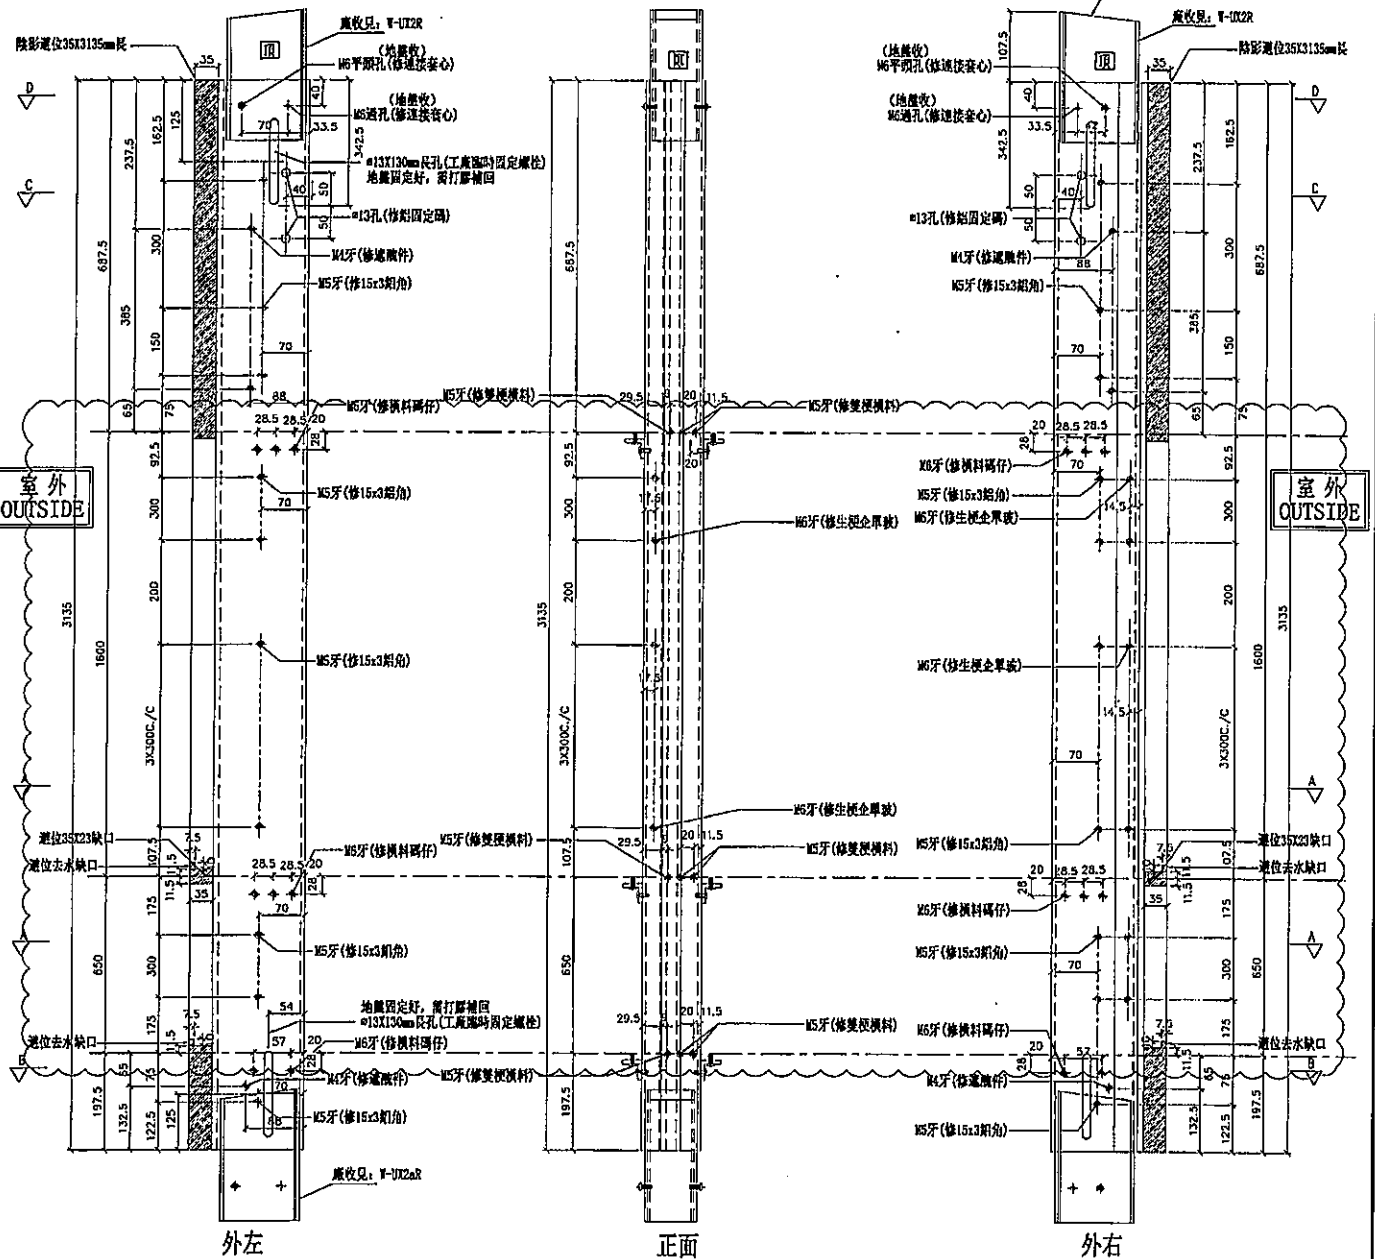

名稱	生梗企	制圖	邱紅	2019.10.07	修改	A
材料	X85546	復核	謝永林	2019.10.30	日期	2019.11.15
顏色	EC-DG-S332054 (3塗)	批準	Jason		圖號	G-TS05



美特鋁質有限公司
MIDI Aluminium Fabricator Ltd.

工程號 J-837 地盤 觀塘裕民坊


數量	位置	樓層
1	T1CW-A-3	27F
1	T1CW-A-2	27F
1	T2CW-F-2	27F
1	T2CW-F-1	27F

左SD梗右SD梗

*請用A3紙打印

*注意:
螺絲鑽平頭孔事宜, 請留意M5及3/16"要
沉頭(90° X Ø10), 供修線線後用膠膠用

套芯伸縮長孔請香港再次確認
是否按此做???

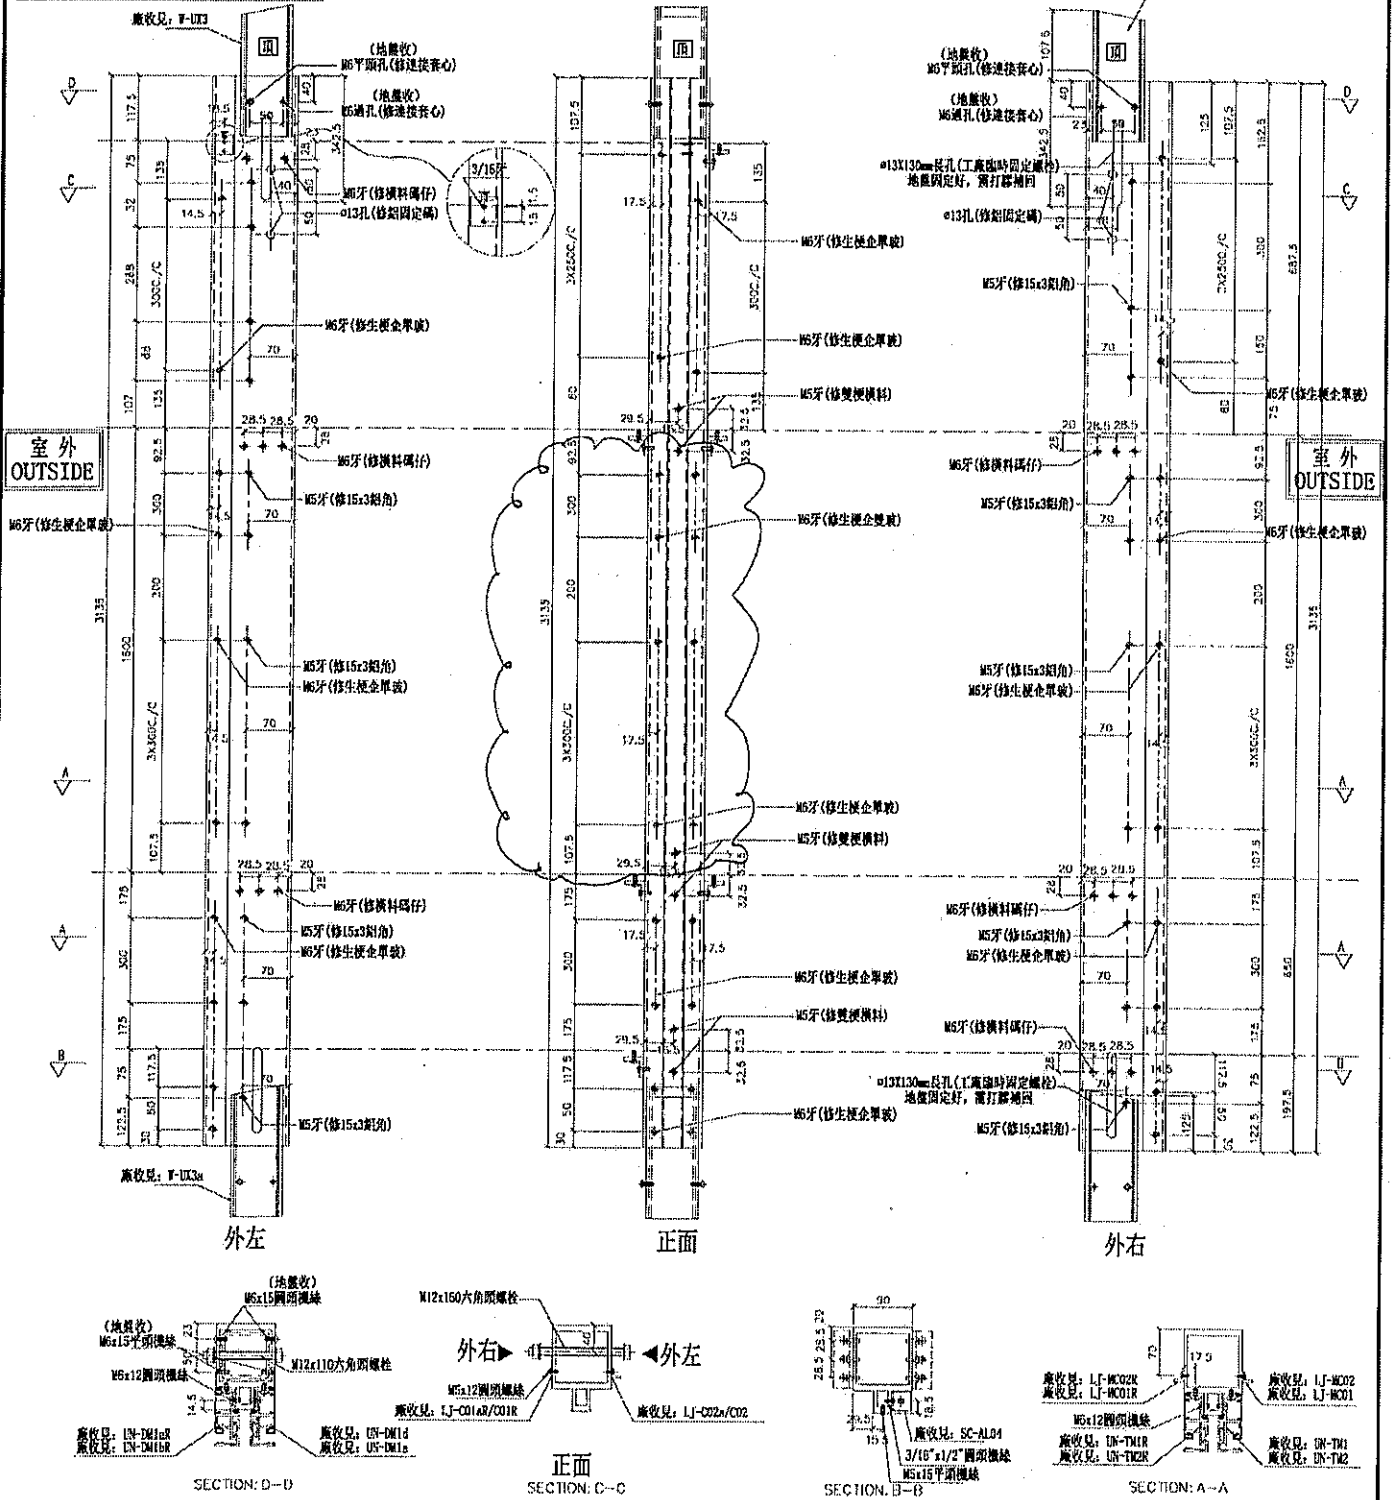

名稱	雙生企	制圖	邱紅	2019.10.07	修改	A
材料	X85547	復核	謝永林	2019.10.30	日期	11-15
顏色	EC-DG-S332054 (3塗)	批准	Jason		圖號	G-TS10



美特鋁質有限公司
MIDI Aluminium Fabricator Ltd.






工程號 J-837 地盤 觀塘裕民坊

數量	位置	樓層
1	T2CW-E-2	27F
1	T2CW-E-1	27F
2	T3CW-A-1	27F
1	T5CW-L-1	27F

左SD梗右SD梗 *請用A3紙打印

套芯伸縮長孔請香港再次確認
是否按此做???

*注意:
螺絲鎖平頭孔事宜, 請留意M5及3/16"型
沉頭(90° X $\phi 10$), 供修螺絲後用膠用

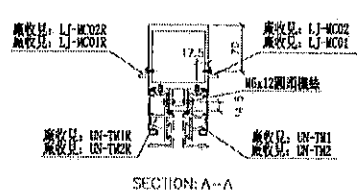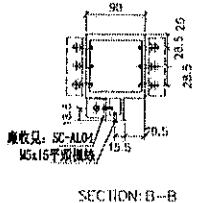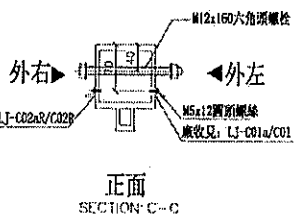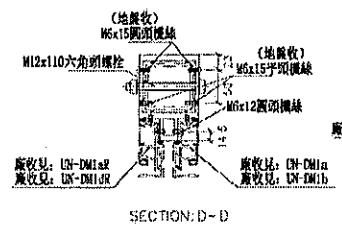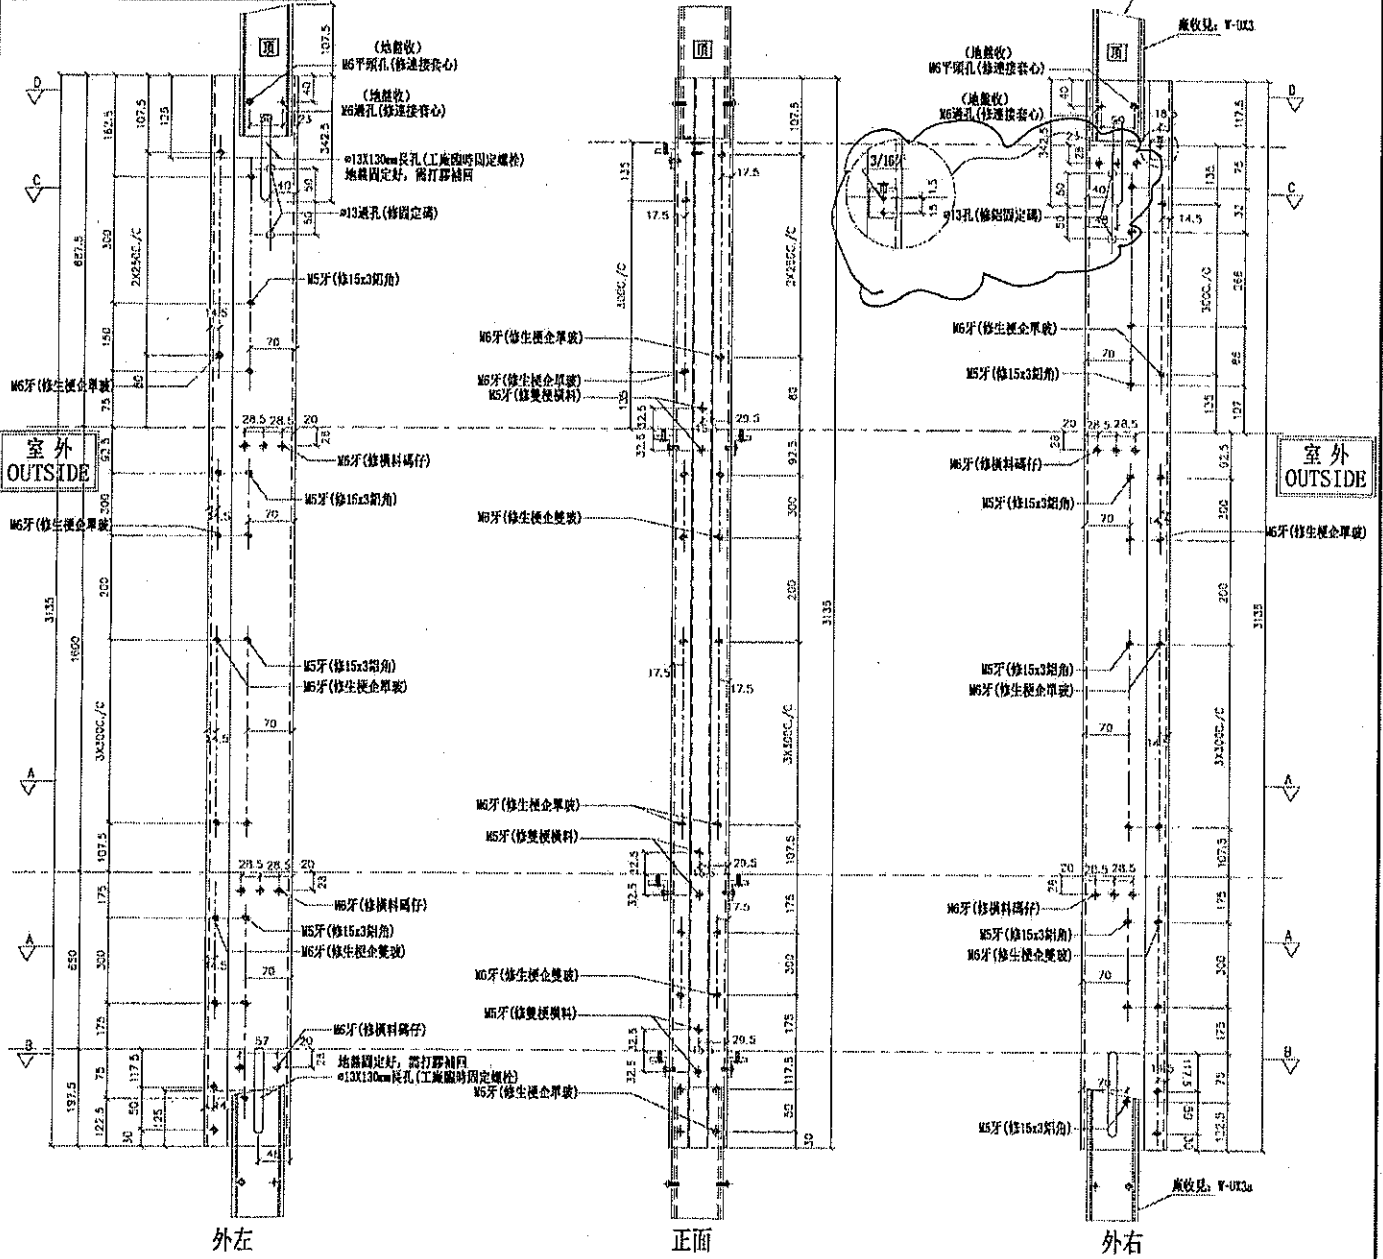

名稱	雙生企	制圖	邱紅	2019.10.07	修改	A
材料	X85547	復核	謝永林	2019.10.30	日期	11-19
顏色	EC-DG-S332054 (3塗)	批準	Jason		圖號	G-TS13



美特鋁質有限公司
MIDI Aluminium Fabricator Ltd.


工程號

J-837

地盤

觀塘裕民坊

*注意:
螺絲鑽平頭孔, 車直, 請留意M5及3/16"要
沉頭 (90° X Ø10), 供修螺絲后膠膠用

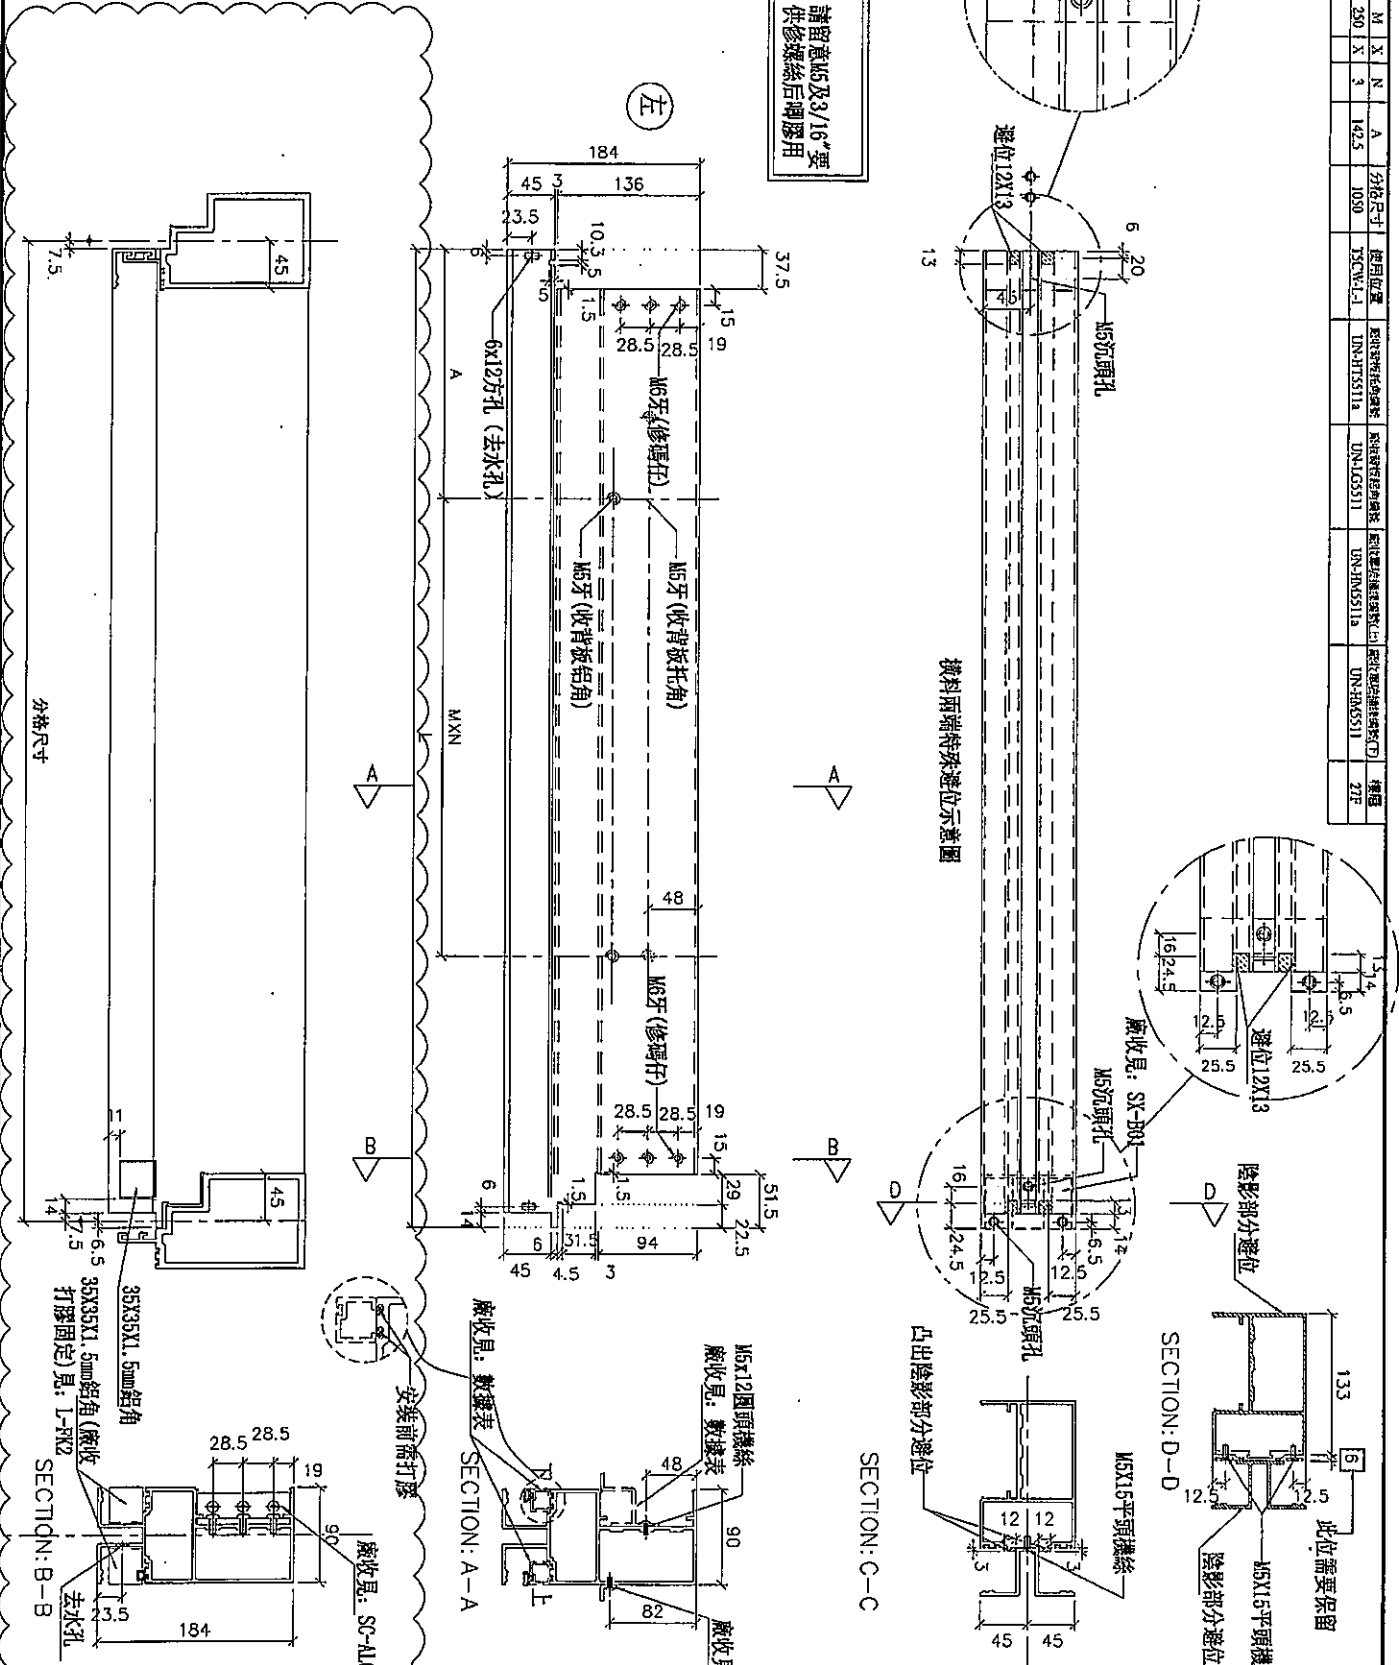

物料編號	L	數量	M	X	N	A	分格尺寸	使用位置	物料名稱及圖號	物料規格及圖號	物料單位及圖號	物料備註	備註
UN-YT5511F	1049	1	250	X	3	142.5	1050	T5C-W-L-1	UN-HT5511a	UN-LG5511	UN-HM5511a	UN-HM5511	27E

名稱	雙槓橫料 (外凸)	制圖	邱紅	2019. 10. 07	修改	A
材料	X85552	復核	謝永林	2019. 11. 04	日期	11-15
顏色	EC-DG-S332054 (3塗)	批准	Jason		圖號	UN-YT5511F






美特鋁質有限公司
MIDI Aluminium Fabricator Ltd.



工程號 J-837 地盤 觀塘裕民坊

物料編號	L	數量	分格尺寸	使用位置	樓層
UN-HM111	952.5	2	1042.5	T1CW-A-2	27F
UN-HM112	1435	2	1525	T1CW-A-2	27F
UN-HM113	1435	2	1525	T1CW-A-2	27F
UN-HM204	1027.5	2	1117.5	T2CW-F-1	27F
UN-HM205	1027.5	2	1117.5	T2CW-E-2	27F
UN-HM319	1435	2	1525	T3CW-A-1	27F
UN-HM320	1052.5	2	1142.5	T3CW-A-1	27F
UN-HM5511	980.5	1	1050	T5CW-L-1	27F
UN-HM511	717.5	2	807.5	T5CW-L-1	27F
UN-HM512	1432.5	2	1522.5	T5CW-L-1	27F
UN-HM513	1130	2	1220	T5CW-L-1	27F

梗窗死牆位用

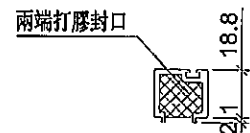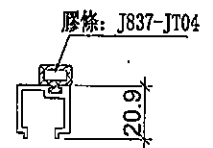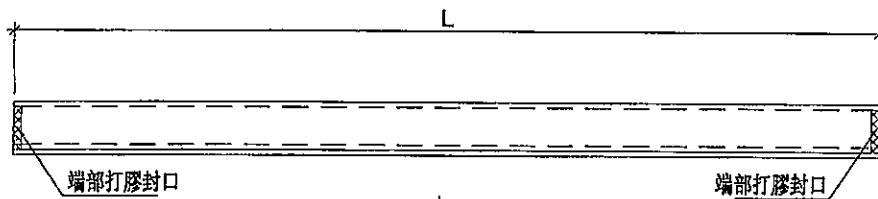

端部打膠示意圖

名稱	單玻插線	制圖	邱紅	2019.10.07	修改	A		
材料	X85560	復核	謝永林	2019.11.04	日期	2019.11.15		
顏色	EC-DG-S332054 (3塗)	批準	Jason		圖號	UN-HM111		






美特鋁質 有限公司
MIDI Aluminium Fabricator Ltd.



工程號 J-837 地盤 觀塘裕民坊

物料編號	L	數量	分格尺寸	使用位置	樓層
UN-HM108S	1231	1	1280	T1CW-A-3	27F
UN-HM1108S	1685.5	1	1755	T1CW-A-3	27F
UN-HM109S	958.5	1	1007.5	T1CW-A-2	27F
UN-HM1109S	980.5	1	1050	T1CW-A-2	27F
UN-HM205S	886	1	935	T2CW-F-2	27F
UN-HM2205S	1230.5	1	1300	T2CW-F-2	27F
UN-HM206S	718.5	1	767.5	T2CW-F-1	27F
UN-HM2206S	1030.5	1	1100	T2CW-F-1	27F
UN-HM207S	718.5	1	767.5	T2CW-E-2	27F
UN-HM2207S	1030.5	1	1100	T2CW-E-2	27F
UN-HM208S	886	1	935	T2CW-E-1	27F
UN-HM2208S	1230.5	1	1300	T2CW-E-1	27F
UN-HM316S	858.5	1	907.5	T3CW-A-1	27F
UN-HM3316S	980.5	1	1050	T3CW-A-1	27F
UN-HM317S	1236	1	1285	T3CW-A-1	27F
UN-HM3317S	1380.5	1	1450	T3CW-A-1	27F
UN-HM503S	961	1	1010	T5CW-L-1	27F
UN-HM5503S	1405.5	1	1475	T5CW-L-1	27F

SD頂死牆位用

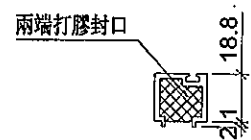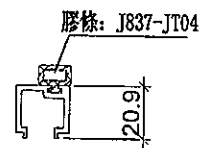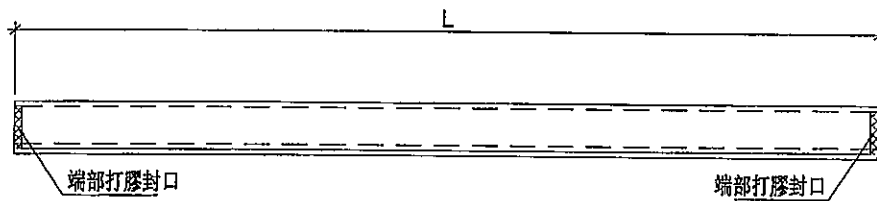

端部打膠示意圖

名稱	單玻插線	制圖	邱紅	2019.10.07	修改	A		
材料	X85560	復核	謝永林	2019.11.04	日期	2019.11.15		
顏色	EC-DG-S332054 (3塗)	批准	Jason		圖號	UN-HM108S		



美特鋁質有限公司
MIDI Aluminium Fabricator Ltd.

工程號




J-837

地盤

觀塘裕民坊

物料編號	L	數量	分格尺寸	使用位置	樓層
UN-HM111a	952.5	2	1042.5	T1CW-A-2	27F
UN-HM112a	1435	2	1525	T1CW-A-2	27F
UN-HM113a	1435	2	1525	T1CW-A-2	27F
UN-HM204a	1027.5	2	1117.5	T2CW-F-1	27F
UN-HM205a	1027.5	2	1117.5	T2CW-E-2	27F
UN-HM319a	1435	2	1525	T3CW-A-1	27F
UN-HM320a	1052.5	2	1142.5	T3CW-A-1	27F
UN-HM5511a	980.5	1	1050	T5CW-L-1	27F
UN-HM511a	717.5	2	807.5	T5CW-L-1	27F
UN-HM512a	1432.5	2	1522.5	T5CW-L-1	27F
UN-HM513a	1130	2	1220	T5CW-L-1	27F

梗窗死牆位底用

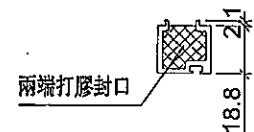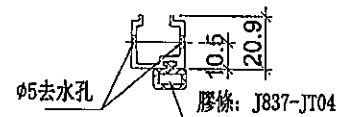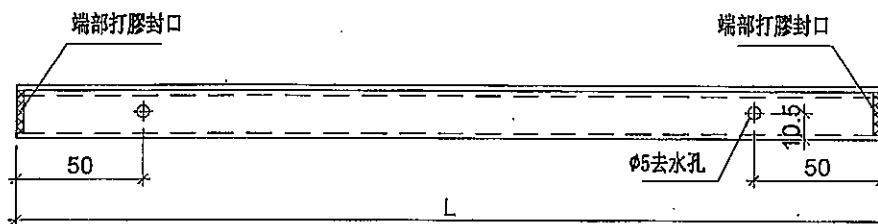

端部打膠示意圖

名稱	單玻插線	制圖	邱紅	2019.10.07	修改	A		
材料	X85560	復核	謝永林	2019.02.19	日期	2019.11.15		
顏色	EC-DG-S332054 (3塗)	批準	Jason		圖號	UN-HM111a		




美特鋁質 有限公司
MIDI Aluminium Fabricator Ltd.

工程號 J-837 地盤 觀塘裕民坊

物料編號	L	數量	分格尺寸	使用位置	樓層
UN-HM108aS	1231	1	1280	T1CW-A-3	27F
UN-HM1108aS	1685.5	1	1755	T1CW-A-3	27F
UN-HM109aS	958.5	1	1007.5	T1CW-A-2	27F
UN-HM1109aS	980.5	1	1050	T1CW-A-2	27F
UN-HM205aS	886	1	935	T2CW-F-2	27F
UN-HM2205aS	1230.5	1	1300	T2CW-F-2	27F
UN-HM206aS	718.5	1	767.5	T2CW-F-1	27F
UN-HM2206aS	1030.5	1	1100	T2CW-F-1	27F
UN-HM207aS	718.5	1	767.5	T2CW-E-2	27F
UN-HM2207aS	1030.5	1	1100	T2CW-E-2	27F
UN-HM208aS	886	1	935	T2CW-E-1	27F
UN-HM2208aS	1230.5	1	1300	T2CW-E-1	27F
UN-HM316aS	858.5	1	907.5	T3CW-A-1	27F
UN-HM3316aS	980.5	1	1050	T3CW-A-1	27F
UN-HM317aS	1236	1	1285	T3CW-A-1	27F
UN-HM3317aS	1380.5	1	1450	T3CW-A-1	27F
UN-HM503aS	961	1	1010	T5CW-L-1	27F
UN-HM5503aS	1405.5	1	1475	T5CW-L-1	27F

SD頂死牆位底用

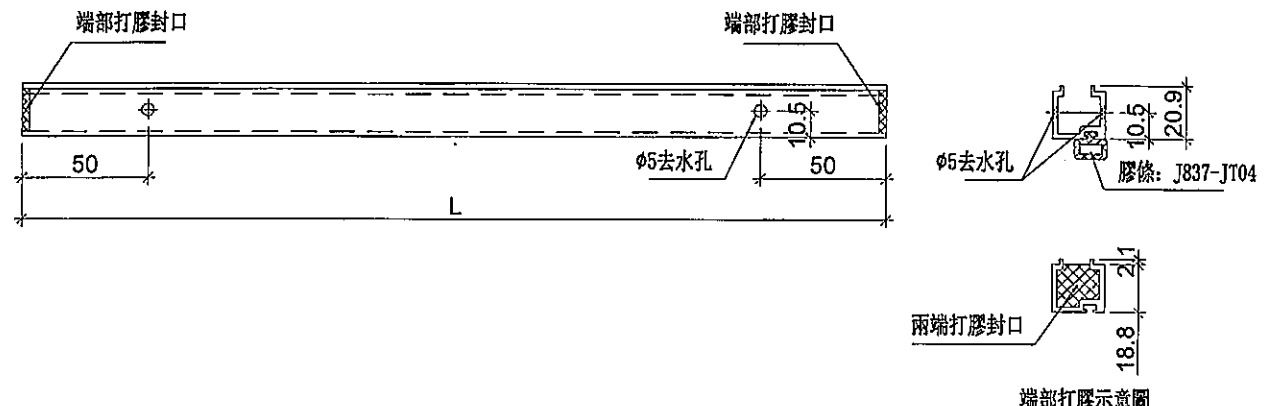

端部打膠示意圖

名稱	單玻插線	制圖	邱紅	2019.10.07	修改	A	
材料	X85560	復核	謝永林	2019.02.19	日期	2019.11.15	
顏色	EC-DG-S332054 (3塗)	批准	Jason		圖號	UN-HM108aS	