

工程指示 / 要求簡箋(E.I.)

工程指示編號：EI / 1203 / 19

修改版次：C

工程編號：J - 837

工程名稱：觀塘裕民坊

工程項目：幕牆 特式層趟門(T1-T5)(最後標準層+特式層)

收件人：生統 / 永林

發件人：Eric Liu

日期：09/01/2020

要求提供 / 確認 事項：

- | | | |
|------------------------------------|-------------------------------------|-------------------------------|
| <input type="checkbox"/> 初步鋁料 B.M. | <input type="checkbox"/> 加工拆圖，然後生產 | <input type="checkbox"/> 尺寸表 |
| <input type="checkbox"/> 正式鋁料 B.M. | <input type="checkbox"/> 技術上資料 / 指示 | <input type="checkbox"/> 報價 |
| <input type="checkbox"/> 配件 B.M. | <input type="checkbox"/> 樣辦或貨品說明書 | <input type="checkbox"/> 分判合約 |
| <input type="checkbox"/> 其他：_____ | | |

內容：

請按加工圖生產特式層趟門送地盤安裝

C 版: 趟門玉增加單面貼作擋水用，廠已包裝數量，不拆包裝，在地盤貼

謝謝！

請在 2020/ 01 / 23 前完成上列要求。

附：8 頁圖登，2 頁加工圖

以上項目為：

- 原合約工程包 原合約工程加 / 減賬 新工程報價

原因：-_____

分發東莞各部門：

- () 生產技術總監 連附件 () 技術部 連附件 王禮秋 () 生產部 連附件 () 機械設計部 連附件
 () 採購部 連附件 () 生產統籌部 連附件 楊榮輝
 () 質檢部 連附件 () 會計部 連附件 () 報關組 連附件 () 其他 楊榮輝 連附件

分發其他分判：

- () 王禮秋 連附件

分發香港各部門：

- () 行政部 連附件 () 會計部 連附件 () 統籌部 連附件 () 工程部地盤科文 連附件
 () 採購部 連附件 () QS 部 連附件 () 維修部 連附件 () 其他 _____ 連附件

傳遞編號：

HK 0061 / 19

發件人簽署：


項目經理簽署：


圖則登記表
DRAWING REGISTER

工程名稱 Project Title		接收日期 Receiving Date (適用於客戶圖則)									
觀塘裕民坊(T1-T5-大貨特色層)		年									
趙門拆圖		月									
工程編號 Project No.		日									
J-837		年	19	19	19	20					
分發予 Distributed To		月	10	11	11	1					
		日	18	20	25	6					
圖則編號 Drg. No.		圖則名稱 Drawing Title		修訂編號 Revision No.							
SD-FY-01	趙門玉拉手連幹放樣圖	1	-	A	-	-					
SD-FY-01 (1)	趙門玉拉手連幹放樣圖 (數據表)	2	-	-	A	-					
SD-FY-02	趙門玉拉手連幹放樣圖	3	-	A	-	-					
SD-FY-02 (1)	趙門玉拉手連幹放樣圖 (數據表)	4	-	-	-	-					
SD-FY-03	趙門玉拉手連幹放樣圖	5	-	A	B	-					
SD-FY-04	趙門玉拉手連幹放樣圖	6	-	A	B	-					
SD-FY-05	趙門節點尺寸示意圖	7	-	-	-	-					
SD-FY-06	趙門節點尺寸示意圖	8	-	-	-	-					
SD-FY-07	趙門節點尺寸示意圖	9	-	-	-	-					
SD-FY-08	趙門節點尺寸示意圖	10	-	-	-	-					
SD-FY-09	趙門節點尺寸示意圖	11	-	-	-	-					
SD-FY-10	趙門節點尺寸示意圖	12	-	-	-	-					
SD-FY-11	趙門節點尺寸示意圖	13	-	-	A	-					
SD-FY-12	趙門節點尺寸示意圖	14	-	-	-	-					
SD-FY-13	趙門節點尺寸示意圖	15	-	-	A	-					
SD-FY-14	趙門節點尺寸示意圖	16	-	-	-	-					
SD-FY-15	趙門節點尺寸示意圖	17	-	-	-	-					
SD-FY-16	趙門節點尺寸示意圖	18	-	-	-	-					
T1CWG-1左	左趙門組裝圖	19	-	-	-	-					
T1CWF-2	左趙門組裝圖	20	-	-	-	-					
T1CWE-1	左趙門組裝圖	21	-	-	-	-					
T1CWD-1左	左趙門組裝圖	22	-	-	-	-					
T1CWD-1右	左趙門組裝圖	23	-	-	-	-					
T1CWB-2	左趙門組裝圖	24	-	-	-	-					
T1CWB-1	左趙門組裝圖	25	-	-	-	-					
T1CWL-2	左趙門組裝圖	26	-	-	-	-					
T1CWL-1	左趙門組裝圖	27	-	-	-	-					
T1CWJ-1	左趙門組裝圖	28	-	-	-	-					
T2CWH-1左(53F)	左趙門組裝圖	29	-	-	-	-					
T2CWH-1左(55F)	左趙門組裝圖	30	-	-	-	-					

圖則登記表
DRAWING REGISTER

		接收日期 Receiving Date (適用於客戶圖則)							
工程名稱 Project Title	觀塘裕民坊(T1-T5-大貨特色層)	年							
	趙門拆圖	月							
工程編號 Project No.	J-837	日							
分發予 Distributed To		年	19	19	19	20			
		月	10	11	11	1			
		日	18	20	25	6			
圖則編號 Drg. No.	圖則名稱 Drawing Title	修訂編號 Revision No.							
T2CWE-2	左趙門組裝圖	31	-	-	-	-			
T2CWG-2右	左趙門組裝圖	32	-	-	-	-			
T2CWC-1	左趙門組裝圖	33	-	-	-	-			
T2CWA-1左	左趙門組裝圖	34	-	-	-	-			
T2CWA-1右	左趙門組裝圖	35	-	-	-	-			
T2CWM-1	左趙門組裝圖	36	-	-	-	-			
T2CWL-2左	左趙門組裝圖	37	-	-	-	-			
T2CWK-1左	左趙門組裝圖	38	-	-	-	-			
T2CWJ-1左	左趙門組裝圖	39	-	-	-	-			
T2CWJ-1右	左趙門組裝圖	40	-	-	-	-			
T3CWF-1左	左趙門組裝圖	41	-	-	-	-			
T3CWF-1左(52F)	左趙門組裝圖	42	-	-	-	-			
T3CWE-1左	左趙門組裝圖	43	-	-	-	-			
T3CWE-1右	左趙門組裝圖	44	-	-	-	-			
T3CWL-2	左趙門組裝圖	45	-	-	-	-			
T3CWL-1	左趙門組裝圖	46	-	-	-	-			
T3CWC-1	左趙門組裝圖	47	-	-	-	-			
T3CWA-1左	左趙門組裝圖	48	-	-	-	-			
T3CWA-1右	左趙門組裝圖	49	-	-	-	-			
T3CWD-1左	左趙門組裝圖	50	-	-	-	-			
T3CWG-1左	左趙門組裝圖	51	-	-	-	-			
T5CWN-1	左趙門組裝圖	52	-	-	-	-			
T5CWL-1	左趙門組裝圖	53	-	-	-	-			
T5CWJK-1	左趙門組裝圖	54	-	-	-	-			
T5CWH-2	左趙門組裝圖	55	-	-	-	-			
T5CWH-1	左趙門組裝圖	56	-	-	-	-			
T5CWF-2	左趙門組裝圖	57	-	-	-	-			
T5CWF-1	左趙門組裝圖	58	-	-	-	-			

圖則登記表
DRAWING REGISTER

圖則登記表 DRAWING REGISTER		接收日期 Receiving Date (適用於客戶圖則)								
工程名稱 Project Title	觀塘裕民坊(T1-T5-大貨特色層) 趟門拆圖	年	月	日	年	月	日	年	月	日
工程編號 Project No.	J-837									
分發予 Distributed To										
圖則編號 Drg. No.	圖則名稱 Drawing Title	19	19	19	20					
		10	11	11	1					
		18	20	25	6					
		修訂編號 Revision No.								
T5CWD-1	左趟門組裝圖	59	-	-	-	-				
T5CWC-1左上	左趟門組裝圖	60	-	-	A	-				
T5CWA-3左	左趟門組裝圖	61	-	-	-	-				
TD-M01	趟門框企	62	-	-	-	-				
TD-M02	趟門框企	63	-	-	-	-				
TD-M03	趟門框頂橫	64	-	-	-	-				
TD-M03(1)	趟門框頂橫 (數據表)	65	-	-	-	-				
TD-M03(X)	趟門框頂橫	66	-	-	-	-				
TD-M03a	SD框頂橫附加料	67	-	-	-	-				
TD-M03a (1)	SD框頂橫附加料 (數據表)	68	-	-	-	-				
TD-M03a (X)	SD框頂橫附加料	69	-	-	-	-				
TD-M04	趟門框底橫	70	-	-	-	-				
TD-M04 (1)	趟門框底橫 (數據表)	71	-	-	-	-				
TD-M04 (X)	趟門框底橫	72	-	-	-	-				
TD-M04a	SD框底橫附加料	73	-	-	-	-				
TD-M04a (1)	SD框底橫附加料 (數據表)	74	-	-	-	-				
TD-M04b	SD框底橫扣蓋	75	-	-	-	-				
TD-M04b (1)	SD框底橫扣蓋 (數據表)	76	-	-	-	-				
TD-M06	SD中柱勾企	77	-	-	-	-				
TD-M07	SD梗企扣料	78	-	-	-	-				
TD-M07(1)	SD梗企扣料	79	-	-	-	-				
TD-M08	SD梗企扣料	80	-	-	-	-				
TD-M09	SD梗企扣角線	81	-	-	-	-				
TD-M10	SD梗框底	82	-	-	-	-				
TD-M11	SD平台橫料	83	-	-	-	-				
TD-M12	SD平台橫扣蓋	84	-	-	-	-				
TD-M13	SD中柱扣蓋	85	-	-	-	-				
TD-M15	SD中企 (外凹)	86	-	-	-	-				

圖則登記表
DRAWING REGISTER

		接收日期 Receiving Date (適用於客戶圖則)											
工程名稱 Project Title	觀塘裕民坊(T1-T5-大貨特色層)	年	月	日	年	月	日	年	月	日	年	月	日
工程編號 Project No.	J-837												
分發予 Distributed To													
圖則編號 Drg. No.	圖則名稱 Drawing Title	修訂編號 Revision No.											
SD-HH02	SD中企(外凹)	87	-	-	-	-							
SD-HH03	雙生企	88	-	-	-	-							
SD-HH02(X)	SD中企(外凹)	89	-	-	-	-							
UN-SD102T	SD門頂橫	90	-	-	-	-							
UN-SD102T(X)	SD門頂橫	91	-	-	-	-							
TD-H01	SD中柱底座	92	-	-	-	-							
TD-H01R	SD中柱底座	93	-	-	-	-							
TD-H01a	SD中柱扣蓋	94	-	-	-	-							
SD-HH02R	SD中企(外凹)	95	-	-	-	-							
SD-HH03R	雙生企	96	-	-	-	-							
J837-CW-2102	安裝位置圖	97	-	-	-	-							
J837-CW-2201	安裝位置圖	98	-	-	-	-							
J837-CW-2201(X)	安裝位置圖	99	-	-	-	-							
J837-CW-2512	安裝位置圖	100	-	-	-	-							
SD-M01	SD光企料	101	-	-	A	-							
SD-M02	SD勾企料	102	-	-	-	A							
SD-M03	SD玉頂橫	103	-	-	-	-							
SD-M03 (1)	SD玉頂橫(數據表)	104	-	-	-	-							
SD-M04	SD玉底橫	105	-	-	-	-							
SD-M04 (1)	SD玉底橫(數據表)	106	-	-	-	-							
SD-M06	SD玉橫玻璃線	107	-	-	-	-							
SD-AL03	趟門組裝鋁角加工圖	108	-	-	-	-							
SD-AL01N	趟門組裝鋁角加工圖	109	-	-	-	-							
SD-AL04N	趟門組裝鋁角加工圖	110	-	-	-	-							
SD-AL23	趟門組裝鋁角加工圖	111	-	-	-	-							
SD-AL24	趟門組裝鋁角加工圖	112	-	-	-	-							
SD-AL100	趟門組裝鋁角加工圖	113	-	-	-	-							
SD-AL101	趟門組裝鋁角加工圖	114	-	-	-	-							
SD-AL102R	趟門組裝鋁角加工圖	115	-	-	-	-							

圖則登記表
DRAWING REGISTER

		接收日期 Receiving Date (適用於客戶圖則)																	
		年	月	日	年	月	日	年	月	日									
工程名稱 Project Title	觀塘裕民坊(T1-T5-大貨特色層)																		
	趟門拆圖																		
工程編號 Project No.	J-837																		
分發予 Distributed To																			
圖則編號 Drg. No.	圖則名稱 Drawing Title																		
	修訂編號 Revision No.																		
SD-AL101a	趟門組裝鋁角加工圖	116	-	-	-	-													
SD-CV-01	趟門玉勾企收口蓋加工圖	117	-	-	A	-													
Z-A01	Z字碼加工圖	118	-	-	-	-													
SD-JT01	J837-趟門/膠條安裝位置圖	119	-	-	-	-													
SD-FK-M03	趟門橫料封篤件加工圖	120	-	-	-	-													
SD-FK-M03R	趟門橫料封篤件加工圖	121	-	-	-	-													
SD-FK-M04	趟門橫料封篤件加工圖	122	-	-	-	-													
SD-FK-M04R	趟門橫料封篤件加工圖	123	-	-	-	-													
SD-FK-A01	趟門橫料封篤件加工圖	124	-	-	-	-													
TD-M101	趟門框企	125	-	-	-	-													
TD-M102	趟門框企	126	-	-	-	-													
TD-M103	趟門框頂橫	127	-	-	-	-													
TD-M103a	SD框頂橫附加料	128	-	-	-	-													
TD-M104(X)	趟門框底橫	129	-	-	-	-													
TD-M104a	SD框底橫附加料	130	-	-	-	-													
TD-M104b	SD框底橫扣蓋	131	-	-	-	-													
TD-M103(Z)	趟門框頂橫	132	-	-	-	-													
TD-M103a(Z)	SD框頂橫附加料	133	-	-	-	-													
TD-M104(Z)	趟門框底橫	134	-	-	-	-													
TD-M104a(Z)	SD框底橫附加料	135	-	-	-	-													
TD-M104b(Z)	SD框底橫扣蓋	136	-	-	-	-													
TD-M106	SD中柱勾企	137	-	-	-	-													
TD-M107	SD梗企扣料	138	-	-	-	-													
TD-M108	SD梗企扣料	139	-	-	-	-													
TD-M109	SD梗企扣角線	140	-	-	-	-													
TD-M110	SD梗框底	141	-	-	-	-													
SD-M101	SD光企料	142	-	-	A	-													
J837-SD-SL	趟門玉拉手配合件組裝圖	143	-	-	A	-													

圖則登記表
DRAWING REGISTER

圖則登記表 DRAWING REGISTER		接收日期 Receiving Date (適用於客戶圖則)											
工程名稱 Project Title	觀塘裕民坊(T1-T5-大貨特色層) 趟門拆圖	年	月	日	年	月	日	年	月	日	年	月	日
工程編號 Project No.	J-837												
分發予 Distributed To		19	19	19	20								
		10	11	11	1								
		18	20	25	6								
圖則編號 Drg. No.	圖則名稱 Drawing Title	修訂編號 Revision No.											
J837-SD-SL-A	趟門玉拉手用鋁巴拆圖	-	-	A	-								
J837-SD-SL-B	趟門玉拉手用鋁巴拆圖	-	-	A	-								
J837-SD-SL-C	趟門玉拉手用鋁角拆圖	-	-	A	-								
T1CWG-1右	右趟門組裝圖	-	-	A	-								
T1CWD-1中	右趟門組裝圖	-	-	-	-								
T1CWA-3	右趟門組裝圖	-	-	-	-								
T1CWA-2	右趟門組裝圖	-	-	-	-								
T1CWC-1左	右趟門組裝圖	-	-	-	-								
T1CWC-1右	右趟門組裝圖	-	-	-	-								
T1CWM-2	右趟門組裝圖	-	-	-	-								
T1CWK-2	右趟門組裝圖	-	-	-	-								
T1CWH-2左	右趟門組裝圖	-	-	-	-								
T1CWH-2右	右趟門組裝圖	-	-	-	-								
T2CWH-1右	右趟門組裝圖	-	-	-	-								
T2CWF-2	右趟門組裝圖	-	-	-	-								
T2CWF-1	右趟門組裝圖	-	-	-	-								
T2CWD-1	右趟門組裝圖	-	-	-	-								
T2CWB-2左	右趟門組裝圖	-	-	-	-								
T2CWB-2右	右趟門組裝圖	-	-	-	-								
T2CWL-2右	右趟門組裝圖	-	-	-	-								
T2CWK-1右	右趟門組裝圖	-	-	-	-								
T3CWF-1右	右趟門組裝圖	-	-	-	-								
T3CWF-1右(52F)	右趟門組裝圖	-	-	-	-								
T3CWM-2	右趟門組裝圖	-	-	-	-								
T3CWM-1	右趟門組裝圖	-	-	-	-								
T3CWK-2	右趟門組裝圖	-	-	-	-								
T3CWK-1	右趟門組裝圖	-	-	-	-								
T3CWJ-2	右趟門組裝圖	-	-	-	-								

圖則登記表
DRAWING REGISTER

		年 月 日	接收日期 Receiving Date (適用於客戶圖則)							
工程名稱 Project Title	觀塘裕民坊(T1-T5-大貨特色層) 趟門拆圖									
工程編號 Project No.	J-837	年 月 日								
分發予 Distributed To										
		年 月 日	19	19	19	20				
			10	11	11	1				
		年 月 日	18	20	25	6				
圖則編號 Drg. No.	圖則名稱 Drawing Title		修訂編號 Revision No.							
T3CWH-2	右趟門組裝圖(轉角位用)	172	-	-	-	-				
T3CWH-1	右趟門組裝圖	173	-	-	-	-				
T3CWH-1(52F)	右趟門組裝圖	174	-	-	-	-				
T3CWB-2左	右趟門組裝圖	175	-	-	-	-				
T3CWB-2右	右趟門組裝圖	176	-	-	-	-				
T3CWD-1右	右趟門組裝圖	177	-	-	-	-				
T5CWM-2	右趟門組裝圖	178	-	-	-	-				
T5CWG-2	右趟門組裝圖	179	-	-	-	-				
T5CWG-1	右趟門組裝圖	180	-	-	-	-				
T5CWE-2	右趟門組裝圖	181	-	-	-	-				
T5CWC-1右上	右趟門組裝圖	182	-	-	-	-				
T5CWA-3右上	右趟門組裝圖	183	-	-	-	-				
T5CWA-3右上(51F)	右趟門組裝圖	184	-	-	-	-				
TD-M01R	趟門框企	185	-	-	-	-				
TD-M02R	趟門框企	186	-	-	-	-				
TD-M03R	趟門框頂橫	187	-	-	-	-				
TD-M03R (1)	趟門框頂橫(數據表)	188	-	-	-	-				
TD-M03aR	SD框頂橫附加料	189	-	-	-	-				
TD-M03aR (1)	SD框頂橫附加料(數據表)	190	-	-	-	-				
TD-M04R	趟門框底橫	191	-	-	-	-				
TD-M04R (1)	趟門框底橫(數據表)	192	-	-	-	-				
TD-M04R (X)	趟門框底橫	193	-	-	-	-				
TD-M04aR	SD框底橫附加料	194	-	-	-	-				
TD-M04aR (1)	SD框底橫附加料(數據表)	195	-	-	-	-				
TD-M04bR	SD框底橫扣蓋	196	-	-	-	-				
TD-M04bR (1)	SD框底橫扣蓋(數據表)	197	-	-	-	-				
TD-M06R	SD中柱勾企	198	-	-	-	-				
TD-M07R	SD梗企扣料	199	-	-	-	-				

圖則登記表
DRAWING REGISTER

		接收日期 Receiving Date (適用於客戶圖則)										
工程名稱 Project Title	觀塘裕民坊(T1-T5-大貨特色層)	年										
工程編號 Project No.	J-837		月									日
分發予 Distributed To		年	19	19	19	20						
			月	10	11	11	1					
		日	18	20	25	6						
圖則編號 Drg. No.	圖則名稱 Drawing Title	修訂編號 Revision No.										
TD-M07R(X)	SD梗企扣料	200	-	-	-	-						
TD-M08R	SD梗企扣料	201	-	-	-	-						
TD-M09R	SD梗企扣角線	202	-	-	-	-						
TD-M10R	SD梗框底	203	-	-	-	-						
TD-M11R	SD平台橫料	204	-	-	-	-						
TD-M12R	SD平台橫扣蓋	205	-	-	-	-						
TD-M13R	SD中柱扣蓋	206	-	-	-	-						
SD-M01R	SD光企料	207	-	-	-	-						
SD-M02R	SD勾企料	208	-	-	-	A						
SD-M03R	SD玉頂橫	209	-	-	-	-						
SD-M03R (1)	SD玉頂橫 (數據表)	210	-	-	-	-						
SD-M04R	SD玉底橫	211	-	-	-	-						
SD-M04R (1)	SD玉底橫 (數據表)	212	-	-	-	-						
SD-M06R	SD玉橫玻璃線	213	-	-	-	-						
SD-EVA-01	SD防風防水密封件安裝圖	214	-	-	-	-						
TD-M101R	趟門框企	215	-	-	-	-						
TD-M102R	趟門框企	216	-	-	-	-						
TD-M103R	趟門框頂橫	217	-	-	-	-						
TD-M103aR	SD框頂橫附加料	218	-	-	-	-						
TD-M104R	趟門框底橫	219	-	-	-	-						
TD-M104aR	SD框底橫附加料	220	-	-	-	-						
TD-M104bR	SD框底橫扣蓋	221	-	-	-	-						
TD-M106R	SD中柱勾企	222	-	-	-	-						
TD-M107R	SD梗企扣料	223	-	-	-	-						
TD-M108R	SD梗企扣料	224	-	-	-	-						
TD-M109R	SD梗企扣角線	225	-	-	-	-						
TD-M110R	SD梗框底	226	-	-	-	-						
SD-M101R	SD光企料	227	-	-	A	-						




美特鋁質有限公司
MIDI Aluminium Fabricator Ltd.

工程號 J-837 地盤 觀塘裕民坊

依據E11426修改

數量	圖號	樓層位置
2	T1CW G-1右	49F-50F
1	T1CW D-1中	49F
1	T1CWA-3	49F
2	T1CWA-2	49F-50F
2	T1CWC-1左	49F-50F
2	T1CWC-1右	49F-50F
2	T1CWM-2	49F-50F
2	T1CWM-1	49F-50F
2	T1CWN-2	49F-50F
2	T1CWN-2右	49F-50F
1	T2CWN-1右	53F
2	T2CWF-2	53F-55F
2	T2CWF-1	53F-55F
2	T2CWD-1	53F-55F
2	T2CWB-2左	53F-55F
2	T2CWB-2右	53F-55F
2	T2CWL-2右	53F-55F
2	T2CWN-1右	53F-55F
1	T3CWF-1右	51F
2	T3CWM-2	51F-52F
1	T3CWN-2	51F
1	T3CWN-1	51F
1	T3CWN-2	51F
1	T3CWN-1	51F
2	T3CWN-2	51F-52F
1	T3CWN-1	51F
2	T3CWB-2左	51F-52F
2	T3CWB-2右	51F-52F
1	T3CWD-1右	51F
1	T3CWN-1	51F
2	T3CWM-1	51F-52F
1	T3CWF-1右(52F)	52F
1	T3CWN-1(52F)	52F
2	T3CWM-2	49F-50F
2	T3CWN-2	49F-50F
2	T3CWE-2	49F-51F
3	T3CWE-1	49F-51F
2	T3CWC-1右	49F-50F
2	T3CWA-3右	49F-50F
1	T3CWA-3右(51F)	51F
72	合計	

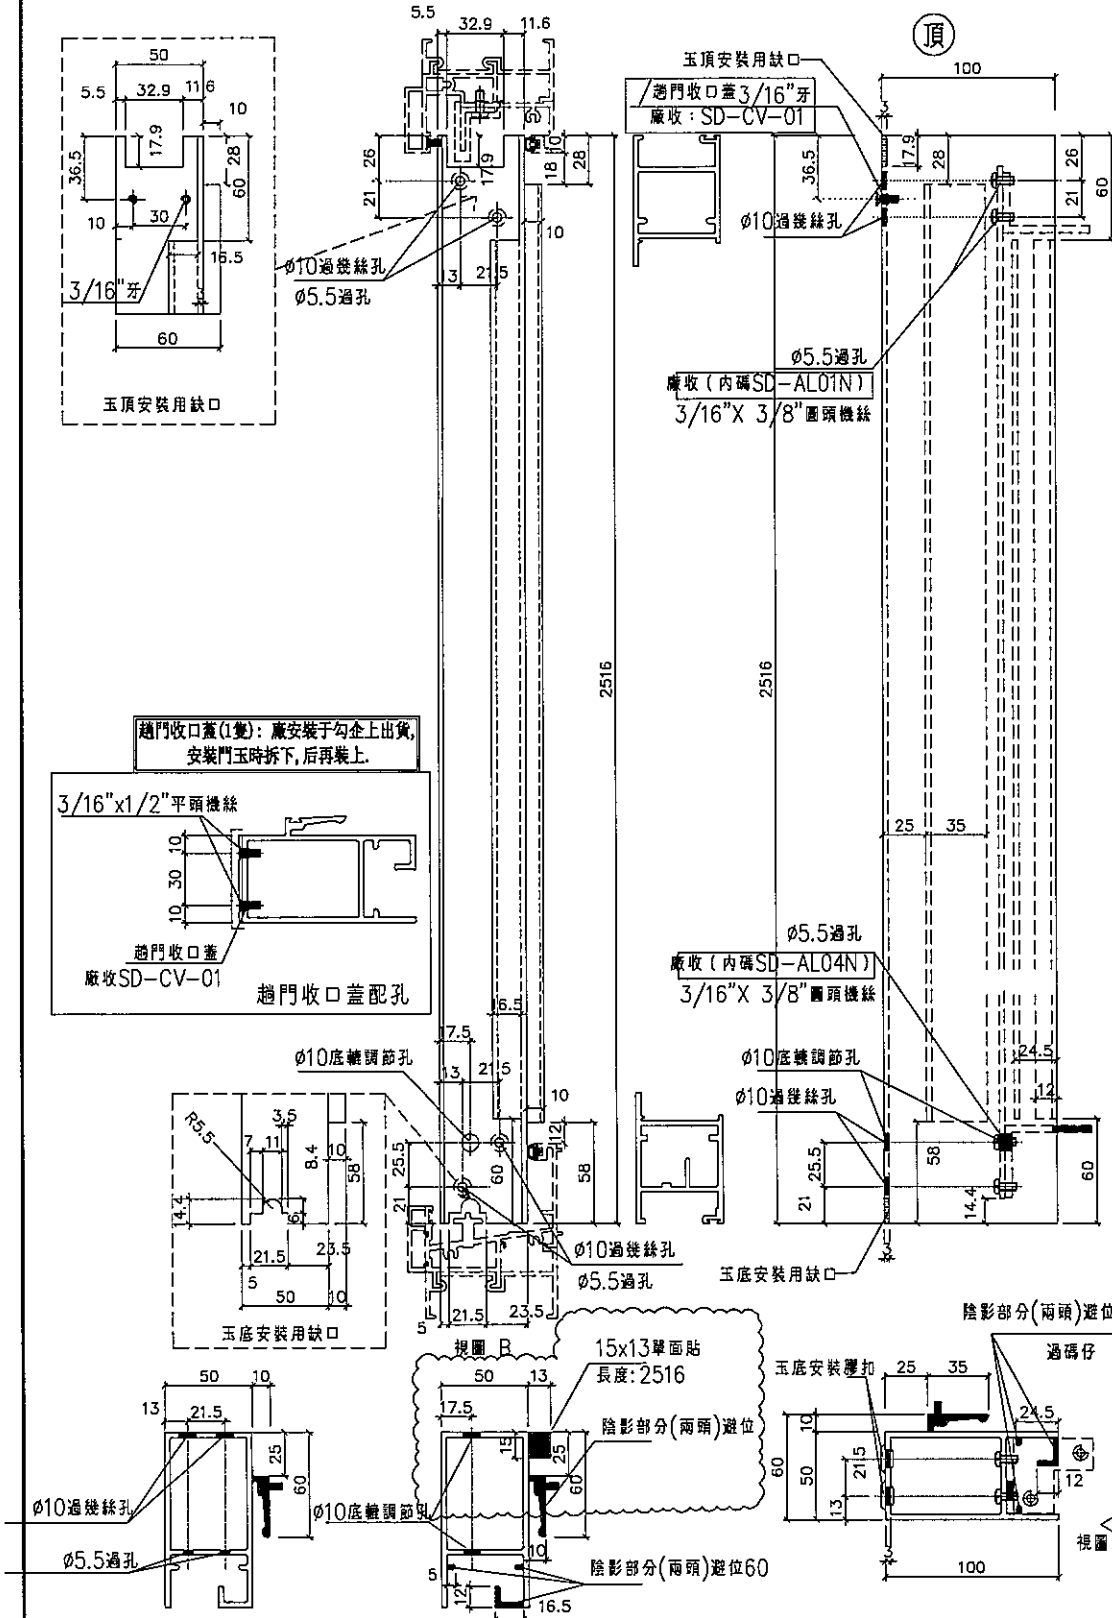

名稱	SD勾企料	制圖	利春媚	2019.09.10	修改	A	
材料	X85582	復核	謝永林	2019.10.10	日期	20.01.06	
顏色	EC-DG-S332054	批准	Jason		圖號	SD-M02R	