



工程指示 / 要求簡箋(E.I.)

工程指示編號：EI / 1215 / 19

修改版次：A

工程編號：J - 837

工程名稱：觀塘裕民坊

工程項目：幕牆 隔音門新款樣板

收件人：生統 / 永林

發件人：Eric Liu

日期：12/11/2019

要求提供 / 確認 事項：

- | | | |
|------------------------------------|-------------------------------------|-------------------------------|
| <input type="checkbox"/> 初步鋁料 B.M. | <input type="checkbox"/> 加工拆圖，然後生產 | <input type="checkbox"/> 尺寸表 |
| <input type="checkbox"/> 正式鋁料 B.M. | <input type="checkbox"/> 技術上資料 / 指示 | <input type="checkbox"/> 報價 |
| <input type="checkbox"/> 配件 B.M. | <input type="checkbox"/> 樣辦或貨品說明書 | <input type="checkbox"/> 分判合約 |
| <input type="checkbox"/> 其他：_____ | | |

內容：

請按加工圖生產鋁板送地盤安裝

膠板 = 588 + 2352

因業主不接受現時隔音門款式，需改款

A 版：修改加工圖尺寸

以 T5N 隔音門作改款

鋁板全部 MILL 料，請優先處理

做組裝框，隔牆地盤裝

謝謝！

請在 2019/ 11/ 16 前完成上列要求。

附：3 頁加工圖

以上項目為：

- 原合約工程包 原合約工程加 / 減賬 新工程報價

原因：-

分發東莞各部門：

- () 生產技術總監 連附件 () 技術部 連附件 *永林* () 生產部 連附件 () 機械設計部 連附件
 () 採購部 連附件 () 生產統籌部 連附件 *永林*
 () 質檢部 連附件 () 會計部 連附件 () 報關組 連附件 () 其他 楊榮輝 連附件
- 分發其他分判：
 () 王禮秋 連附件

分發香港各部門：

- () 行政部 連附件 () 會計部 連附件 () 統籌部 連附件 () 工程部地盤科文 連附件 *永林*
 () 採購部 連附件 () QS 部 連附件 () 維修部 連附件 () 其他 連附件

傳遞編號：

2313
HK *23* /19

發件人簽署：
Eric Liu

項目經理簽署：
楊榮輝



外框 ① (頂端) 長度₁ = 602 , 數量 = 2支

全身: 長度₂ = 2366 , 數量 = 2支

顏色 = M911

圖號 = 837-NAF-01

M4 平頭螺絲
300 c/c

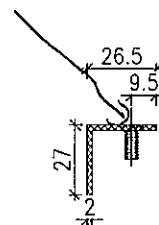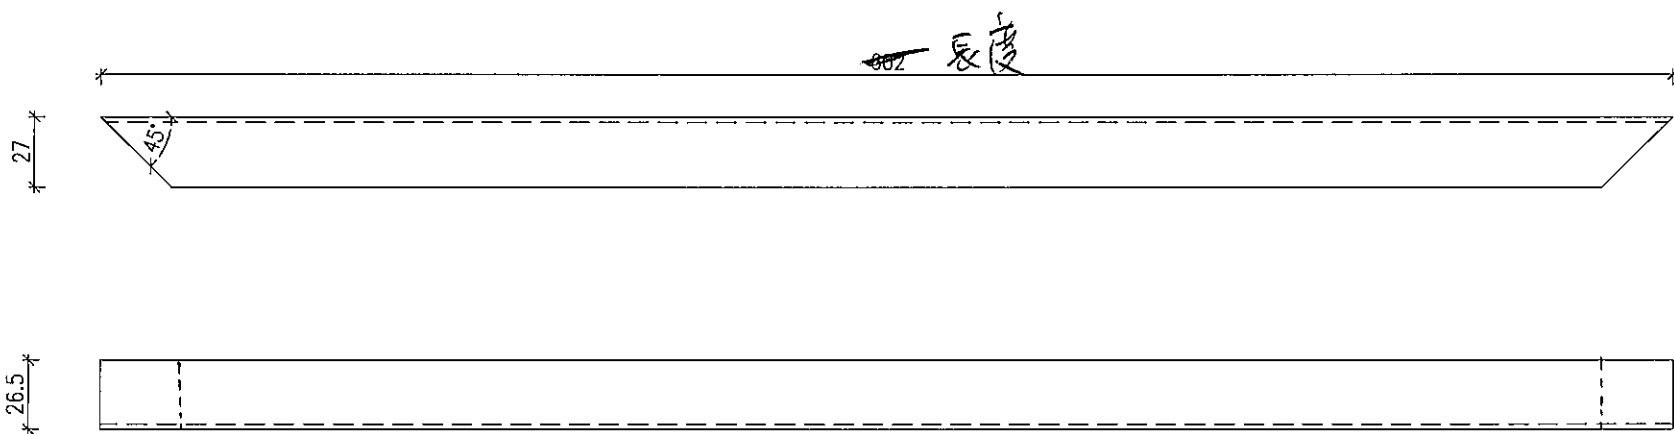


②

内柜

顶板 = 长度₁ = 598, 数量 2支

侧身 = 长度₂ = 2382, 数量 2支



配件 = Mill

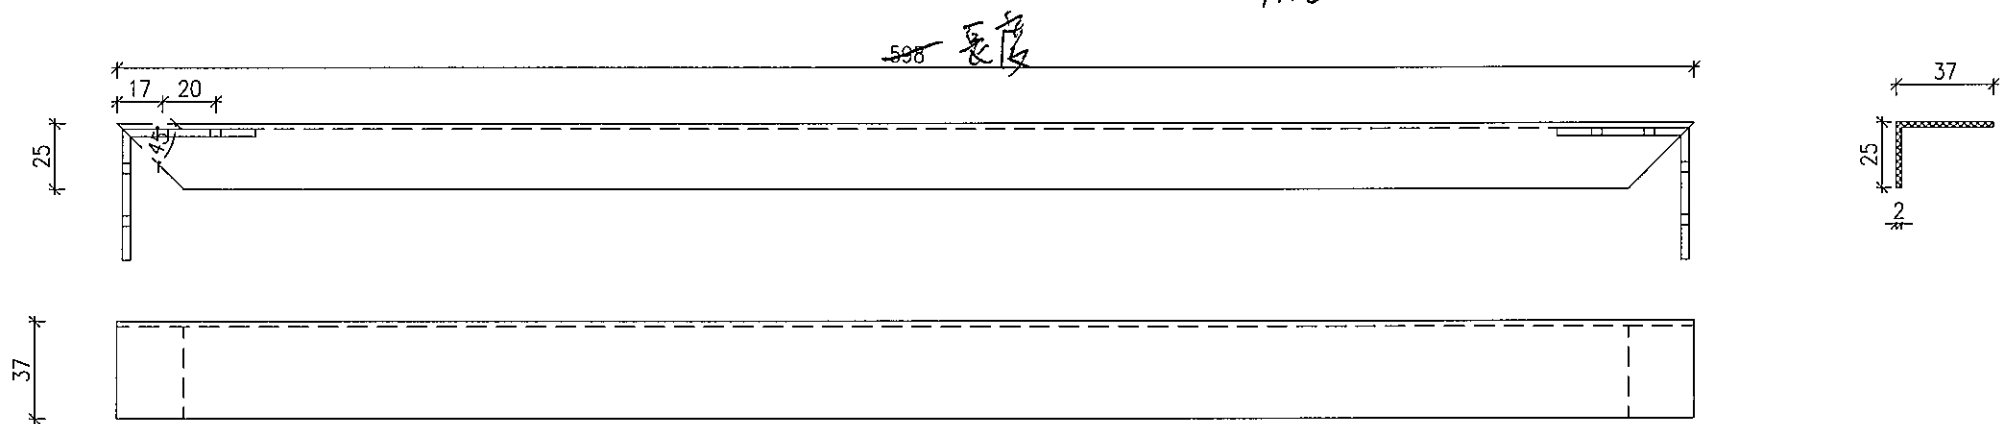

图号 = 837-NAF-02

附圖

頂底槽 = 長度₁ = 592, 數量 = 2支
銜身 = 長度₂ = 2356, 數量 = 2支

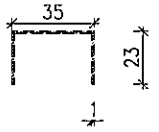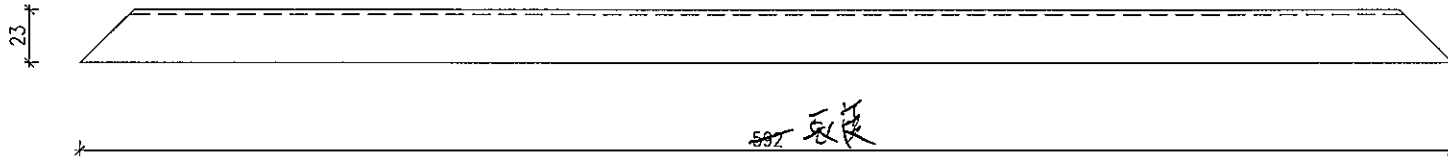

商標 = Mill

圖號 = 837-NAF-03