



工程指示 / 要求簡箋(E.I.)

工程指示編號：EI / 1217 / 19

修改版次：-

工程編號：J - 837

工程名稱：觀塘裕民坊

工程項目：幕牆 隔音生窗新款樣板(T5N)

收件人：生統 / 永林

發件人：Eric Liu

日期：12/11/2019

要求提供 / 確認 事項：

- () 初步鋁料 B.M. () 加工拆圖，然後生產 () 尺寸表
- () 正式鋁料 B.M. () 技術上資料 / 指示 () 報價
- () 配件 B.M. () 樣辦或貨品說明書 () 分判合約
- () 其他：_____

內容：

請按加工圖生產鋁板送地盤安裝 (T5N)

膠板 = 484 x 1274

以 T5N 隔音窗作改款，在廠組裝隔音框出貨 (隔音板拆製)

鋁板全部 MILL 料，請優先處理

謝謝！

請在 2019/ 11/ 16 前完成上列要求。

附：53 頁加工圖 32 頁改樣

以上項目為：

- 原合約工程包 原合約工程加 / 減賬 新工程報價

原因：-

分發東莞各部門：

- () 生產技術總監 連附件 () 技術部 連附件 連附件 連附件 () 生產部 連附件 () 機械設計部 連附件
- () 採購部 連附件 () 生產統籌部 連附件
- () 質檢部 連附件 () 會計部 連附件 () 報關組 連附件 () 其他 Davis 楊榮輝 連附件

分發其他分判：

- () 王禮秋 連附件

分發香港各部門：

- () 行政部 連附件 () 會計部 連附件 () 統籌部 連附件 () 工程部地盤科文 連附件 連附件
- () 採購部 連附件 () QS 部 連附件 () 維修部 連附件 () 其他 _____ 連附件

傳遞編號：



HK2314/19

發件人簽署：

項目經理簽署：

498 長度

27

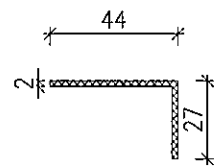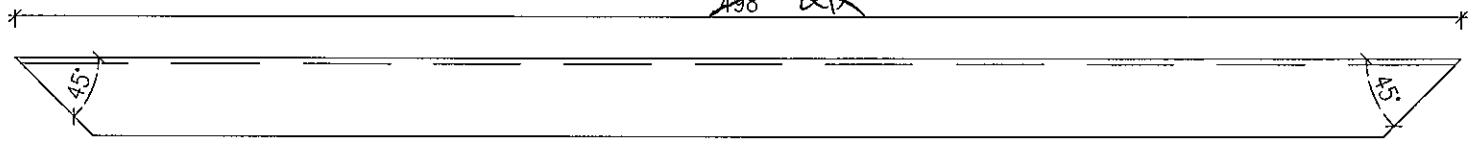



44



外形 1




(頂面) 長度 1 = 498 ; 數量 4 支

(左側) 長度 2 = 1288 , 數量 4 支

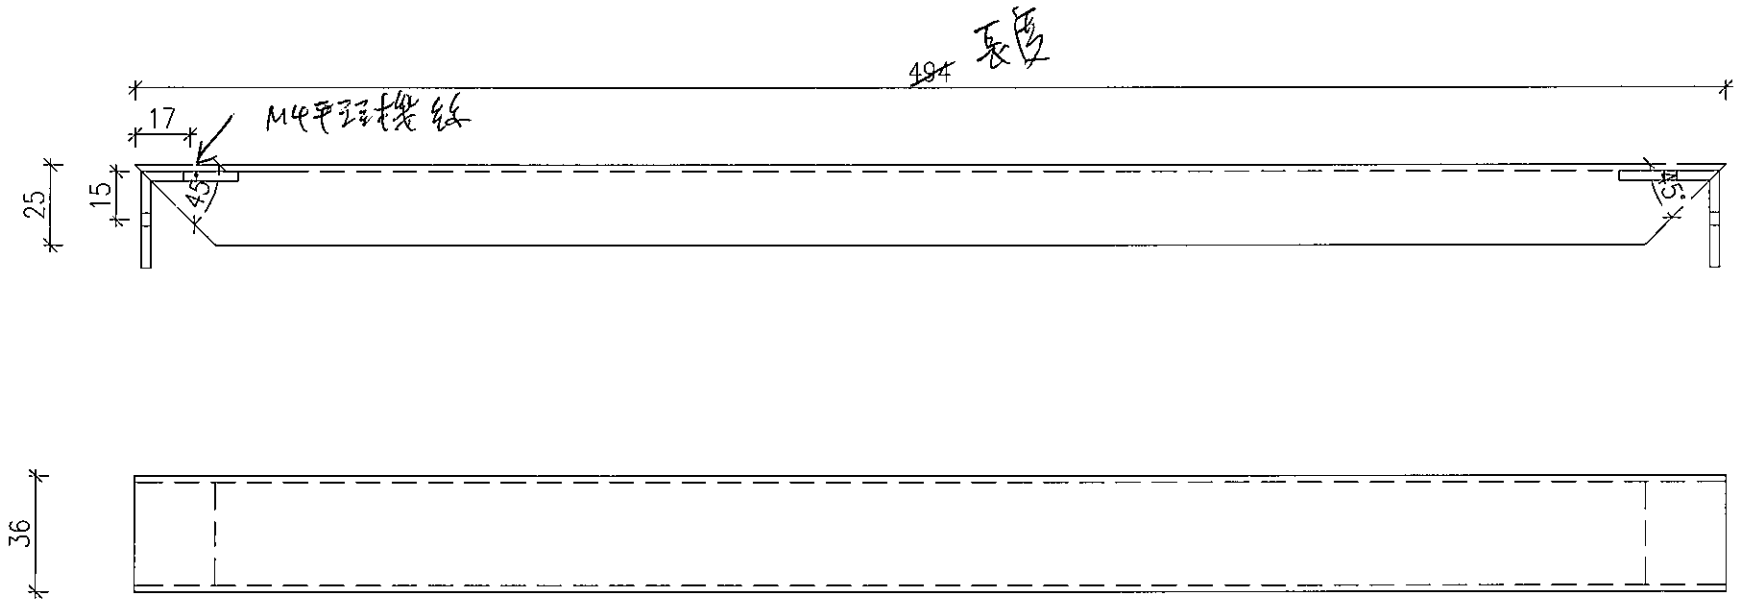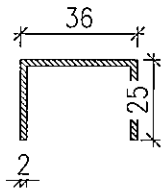

外圍 2

底座 = 長度 = 494, 數量 = 4支
 企身 = 長度 2 = 1284, 數量 = 4支

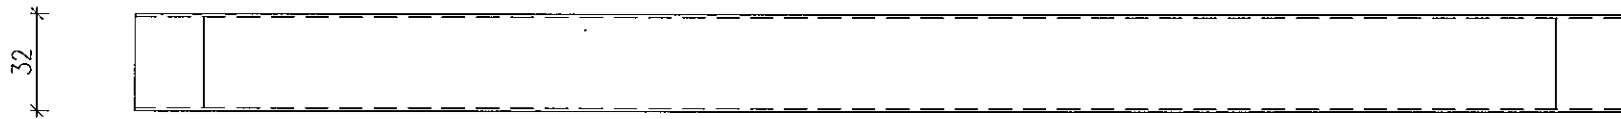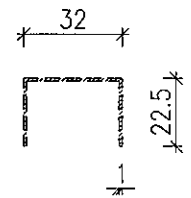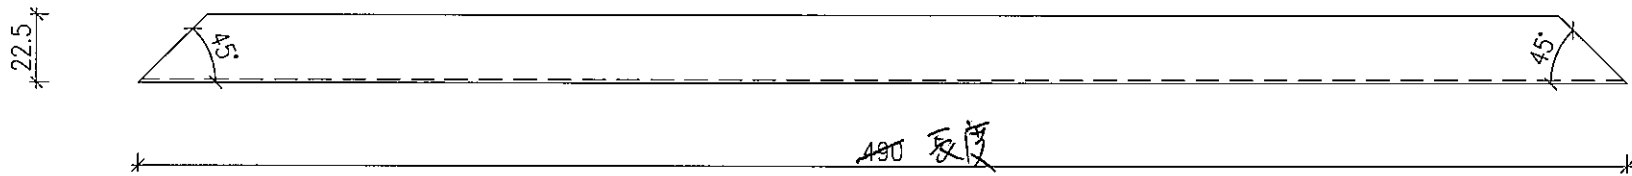


內圓(代替 paramete #6)

頂底槽 : 長度₁ = 490 ; 數量 = 每支

全身 = 長度₂ = 1280 ; 數量 = 每支

角码加工图

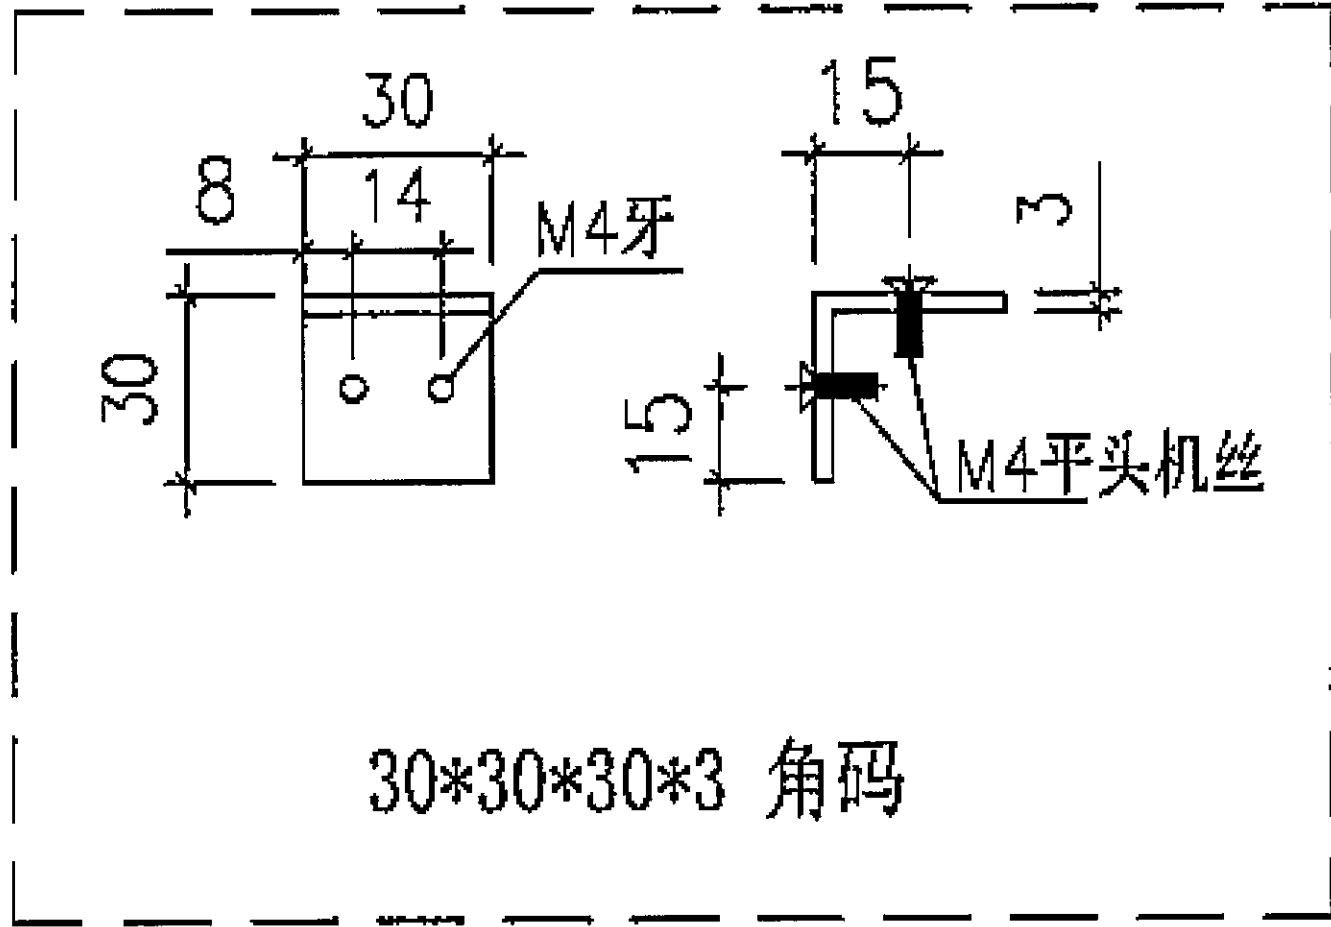

~~0000~~


30*30*30*3 角码

16隻


~~可用~~ 可用 收料
M711 半平

T5N (A)

修改

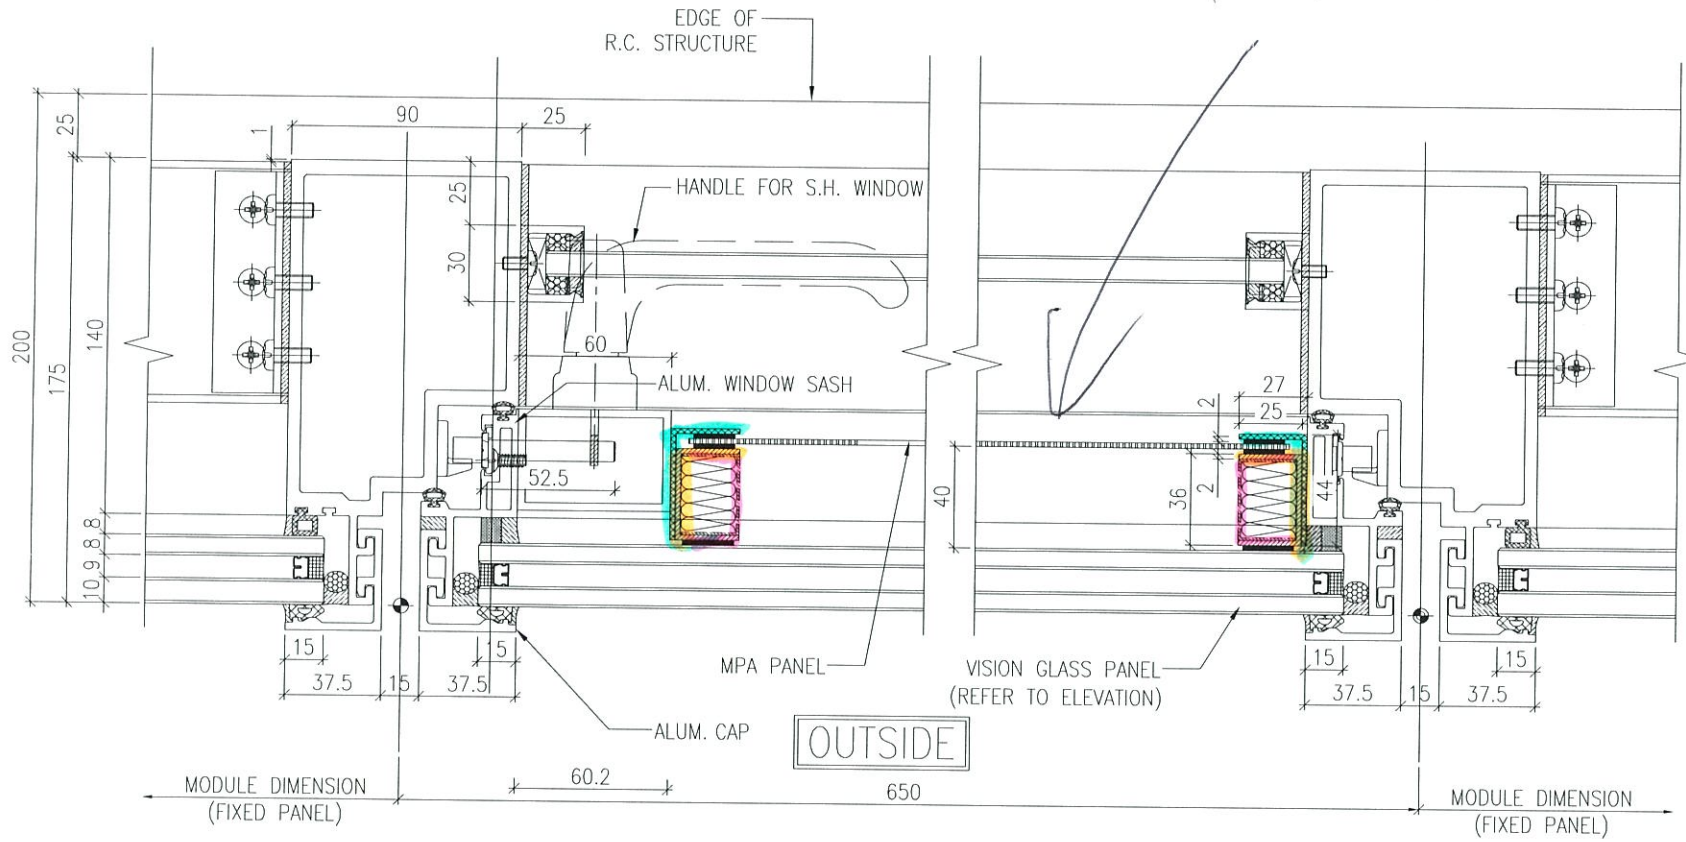

1 TYPICAL DETAIL
5003 (FOR T1-F AND T5-N only)

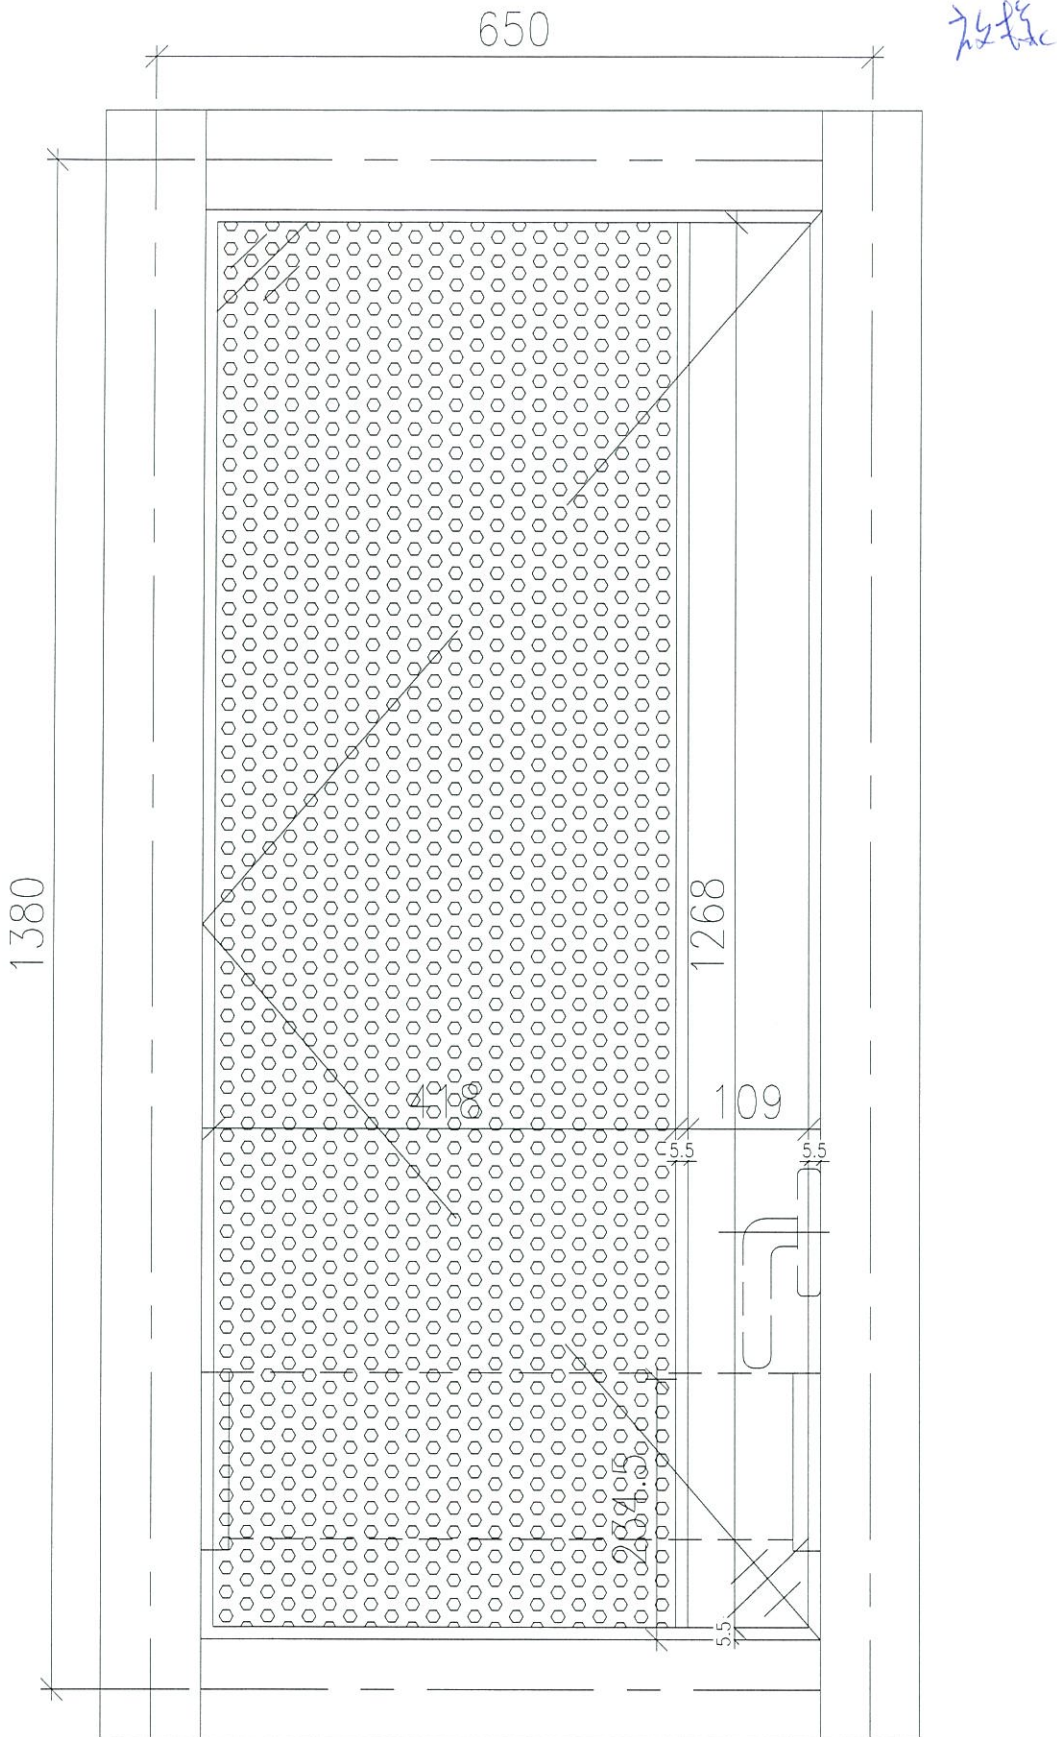

1 WINDOW ELEV.
 2001 (FOR T1-F AND T5-N only)