



工程指示 / 要求簡箋(E.I.)

工程指示編號：EI / 1232 / 19

修改版次：A

工程編號：J - 837

工程名稱：觀塘裕民坊

工程項目：生產趟門玉注意事項 (剔拉手和門框加防撞膠粒)

收件人：生統 / 永林 / 楊榮輝

發件人：Eric Liu

日期：22/11/2019

要求提供 / 確認 事項：

- ( ) 初步鋁料 B.M.                      ( ) 加工拆圖，然後生產                      ( ) 尺寸表
- ( ) 正式鋁料 B.M.                      ( ) 技術上資料 / 指示                      ( ) 報價
- ( ) 配件 B.M.                              ( ) 樣辦或貨品說明書                      ( ) 分判合約
- ( ) 其他：\_\_\_\_\_

內容：

經放樣後，請留意生產趟門玉注意事項 (剔拉手和加防撞膠粒)

A 版: 按新表格，只有 T5C, T1G 兩個位置需要剔拉手避位及加 STOPPER

其餘 22 個位置只需要加 STOPPER，不剔拉手避位

STOPPER: T1: 7 個位、 T2: 4 個位、

T3: 8 個位(分 low zone, high zone)、 T5: 5 個位(分 low zone, high zone)

STOPPER 總數: 872 粒(詳細見附頁表格) (Stopper 型號 = 聖朗 FK-D)

輝哥: 請安排送防撞膠粒到地盤 (出貨前失通知地盤)

地盤: 請留意因趟門框已到，共 22 個位置要現場加防撞膠粒

加 STOPPER 後，門玉和欄河扶手保留 50mm 間距，避免夾手

永林: 請留意修改趟門玉加工圖，謝謝！

請在 2019 / 11 / 29 前完成上列要求。

附：1 頁表格，2 頁

以上項目為：

- 原合約工程包                       原合約工程加 / 減賬                       新工程報價

原因：-

分發東莞各部門：

- ( ) 生產技術總監  連附件    ( ) 技術部  連附件    ( ) 生產部  連附件    ( ) 機械設計部  連附件
- ( ) 採購部  連附件    ( ) 生產統籌部  連附件
- ( ) 質檢部  連附件    ( ) 會計部  連附件    ( ) 報關組  連附件    ( ) 其他 楊榮輝  連附件

分發香港各部門：

- ( ) 行政部  連附件    ( ) 會計部  連附件    ( ) 統籌部  連附件    ( ) 工程部地盤科文  連附件 炳哥、有哥、祥哥
- ( ) 採購部  連附件    ( ) QS 部  連附件    ( ) 維修部  連附件    ( ) 其他 \_\_\_\_\_  連附件

傳遞編號：

發件人簽署：

HK 2396 /19

項目經理簽署：

2019.11.19

Midi 趟門加Stopper 避免夾手			
加Stopper (影響Clearance)			
廳BAL / 房UP ↓			
T1	G	房UP	39
	A	房UP	39
	B	房UP	39
	C	房UP	39
T1	B	廳BAL	39
T1	E	房UP	39
T2	A	房UP	43
	B	房UP	43
	B	廳BAL	43
	M	房UP	43
T3	F	廳BAL	40
	E	房UP	40
	A	廳BAL	40
	A	房UP	40
	B	廳BAL	40
	B	房UP	40
T3	H	房UP	40
T3	F	房UP(high zone)	21
T5	C	房UP(high zone)	28
T5	A	廳BAL (low zone)	14
T5	A	廳BAL (high zone)	28
T5	A	房UP(high zone)	28

Midi 趟門拉手縮高避Apex 盒仔 和 趟門框加Stopper			
(別拉手) 和 加Stopper			
廳BAL / 房UP			
T5	C	廳BAL(high zone)	28
T1	G	廳BAL	39

↑ ↑  
 只有 別拉手避位  
 此 2個位 加加 stopper  
 問題位

↑  
 加 stopper  
 避免夾手

(29F開始)


2017 11.19

容易夾手



加 stopper 後  
門正和欄杆扶手  
保留 50mm 間距

門正扶手 避魚夾手

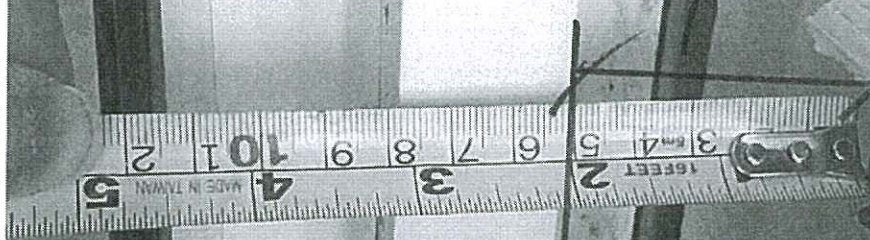

欄杆  
扶手