



工程指示 / 要求簡箋(E.I.)

工程指示編號：EI / 1249 / 19

修改版次：A

工程編號：J - 837

工程名稱：觀塘裕民坊

工程項目：幕牆 隔音窗門樣板用鋁料及配件

收件人：偉哥 / 生統

發件人：Eric Liu

日期：26/11/2019

要求提供 / 確認 事項：

- | | | |
|------------------------------------|-------------------------------------|-------------------------------|
| <input type="checkbox"/> 初步鋁料 B.M. | <input type="checkbox"/> 加工拆圖，然後生產 | <input type="checkbox"/> 尺寸表 |
| <input type="checkbox"/> 正式鋁料 B.M. | <input type="checkbox"/> 技術上資料 / 指示 | <input type="checkbox"/> 報價 |
| <input type="checkbox"/> 配件 B.M. | <input type="checkbox"/> 樣辦或貨品說明書 | <input type="checkbox"/> 分判合約 |
| <input type="checkbox"/> 其他：_____ | | |

內容：

因應隔音門窗需改新款設計，現需試做樣板供業主確認用

A 版: 按加工圖，跟一條 300mm 窗玉鋁料到 1/F, 源收

1) 生統請按加工圖提供鋁料作做樣板用 (送香港, 1/F 源收)

2) 師傅強: 請安排製作樣板

謝謝!

請在 2019/ 11/ 27 前完成上列要求。

附：1 頁加工圖

以上項目為：

- 原合約工程包 原合約工程加 / 減賬 新工程報價

原因：-

分發東莞各部門：

- () 生產技術總監 連附件 () 技術部 連附件 *PP* () 生產部 連附件 () 機械設計部 連附件
 () 採購部 連附件 () 生產統籌部 連附件 *PP*
 () 質檢部 連附件 () 會計部 連附件 () 報關組 連附件 () 其他 楊榮輝 連附件

分發其他分判：

- () 王禮秋 連附件

分發香港各部門：

- () 行政部 連附件 () 會計部 連附件 () 統籌部 連附件 () 工程部地盤科文 連附件
 () 採購部 連附件 () QS 部 連附件 () 維修部 連附件 () 其他 _____ 連附件

傳遞編號：

HK 2423 / 19

發件人簽署：
Eric Liu


項目經理簽署：
PP



美特鋁質有限公司
MIDI Aluminium Fabricator Ltd.




工程號 J-837 地盤 觀塘裕民坊

使用位置	數量
MW-DL1	57
UN-DL1	1362

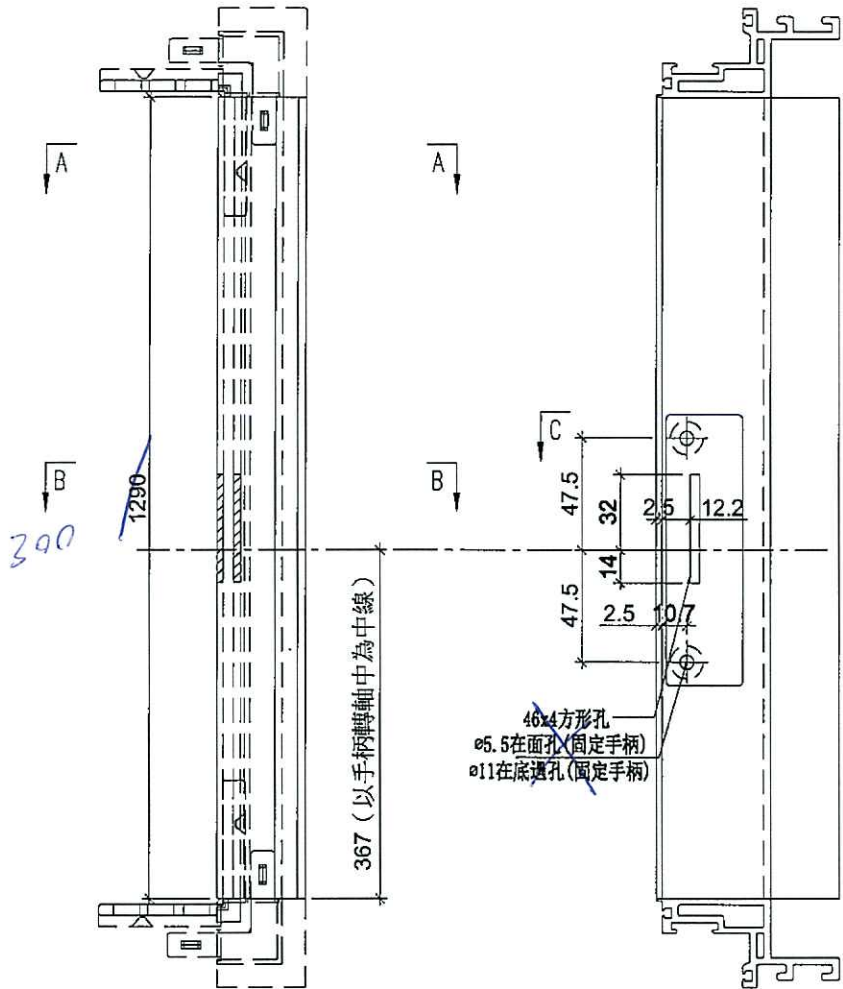

1條

不需要裝任何
配件
只需開料
不用加工

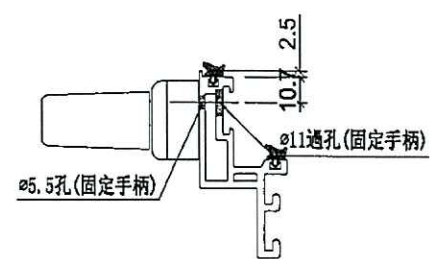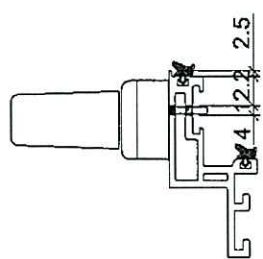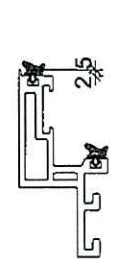

名稱	生玉料(8+8)加工圖	制圖	邱紅	2019.09.17	修改		
材料	X85638	復核	謝永林	-	日期		
顏色	BC-DG-S332054 (3塗)	批准	Jason		圖號	UN-DL1-4	