



工程指示 / 要求簡箋(E.I.)

工程指示編號：EI/1258/19

修改版次：-

工程編號：J-837

工程名稱：觀塘裕民坊

工程項目：Glass cladding T1E 加鋁板收口位置 玻璃樣板

收件人：Maggie / 生統 / 永林

發件人：Eric Liu

日期：22/11/2019

要求提供 / 確認 事項：

- | | | |
|------------------------------------|-------------------------------------|-------------------------------|
| <input type="checkbox"/> 初步鋁料 B.M. | <input type="checkbox"/> 加工拆圖，然後生產 | <input type="checkbox"/> 尺寸表 |
| <input type="checkbox"/> 正式鋁料 B.M. | <input type="checkbox"/> 技術上資料 / 指示 | <input type="checkbox"/> 報價 |
| <input type="checkbox"/> 配件 B.M. | <input type="checkbox"/> 樣辦或貨品說明書 | <input type="checkbox"/> 分判合約 |
| <input type="checkbox"/> 其他：_____ | | |

內容：

請按 BM 訂購 Glass cladding 玻璃 2 件送廠組裝用

按業主要求，T1E 窗旁邊整柱都要加鋁板，玻璃需修改，縮減尺寸，

現訂 2 件玻璃作樣板用，

玻璃不做熱浸，送廠玻璃不做保護，請優先處理。

謝謝。

請在 2019/ 11 / 26 前完成上列要求。

附：1 頁 BM 3 項修改

以上項目為：

- 原合約工程包 原合約工程加 / 減賬 新工程報價

原因：-

分發東莞各部門：

- () 生產技術總監 連附件 () 技術部 連附件 永林 () 生產部 連附件 () 機械設計部 連附件
 () 採購部 連附件 () 生產統籌部 連附件 梅
 () 質檢部 連附件 () 會計部 連附件 () 報關組 連附件 () 其他 小羅 連附件

分發香港各部門：

- () 行政部 連附件 () 會計部 連附件 () 統籌部 連附件 () 工程部地盤科文 連附件 炳哥 / 民 / 豪
 () 採購部 連附件 () QS 部 連附件 () 維修部 連附件 () 其他 _____ 連附件

傳遞編號：

HK 2388 /19

發件人簽署：


項目經理簽署：

 美特鋁質 有限公司 MIDI Aluminium Fabricator Ltd.		工程號: J837	計算: JH	日期: 2019.4.11	送呈: 胡哥	計算參考數值/所 分格						
廠用玻璃B.M.表		地盤名稱: 觀塘裕民坊	核對: DL	日期: 2019.4.11	副本:							
		項目類別: Class Cladding	批准:	依據 EI9720F計算BM								
BM編號: J-837-GC-T1-001		修改版次:	總計面積 (平方米): 1.14									
序號	修改內容	玻璃圖號	顏色與類型	厚度 (mm)	玻璃尺寸		數量 (塊)	總面積 (平方米)	使用位置	樓層	分格寬度	分格高度
					寬度 (W mm)	高度 (H mm)						
1		G4-GC013	GC-G4	8.0	682.5	813.0	1	0.55	T1-E	8/F	697.5	850
2		G4-GC015	GC-G4	8.0	682.5	863.0	1	0.59	T1-E	8/F	697.5	900
3						總計:	2	1.14				
1).本表中之清片玻璃是 信義 原片, 藍片玻璃是藍欣原片 2).本表中所有玻璃對角線尺寸偏差要求不超過負2mm。 3).本表中所有玻璃成品均需注明室內外及其玻璃編號, 以便識別。 (GC-G4) - 8 mm THK. HEAT STRENGTHENED BLUE TINTED GLASS (SPANDREL GLASS) --- (Sample no:D18070395) (GC-G5) - 8 mm THK. TEMPERED BLUE TINTED GLASS --- (Sample no:D18070395)												

TI-E

EG(7)

EG(4)

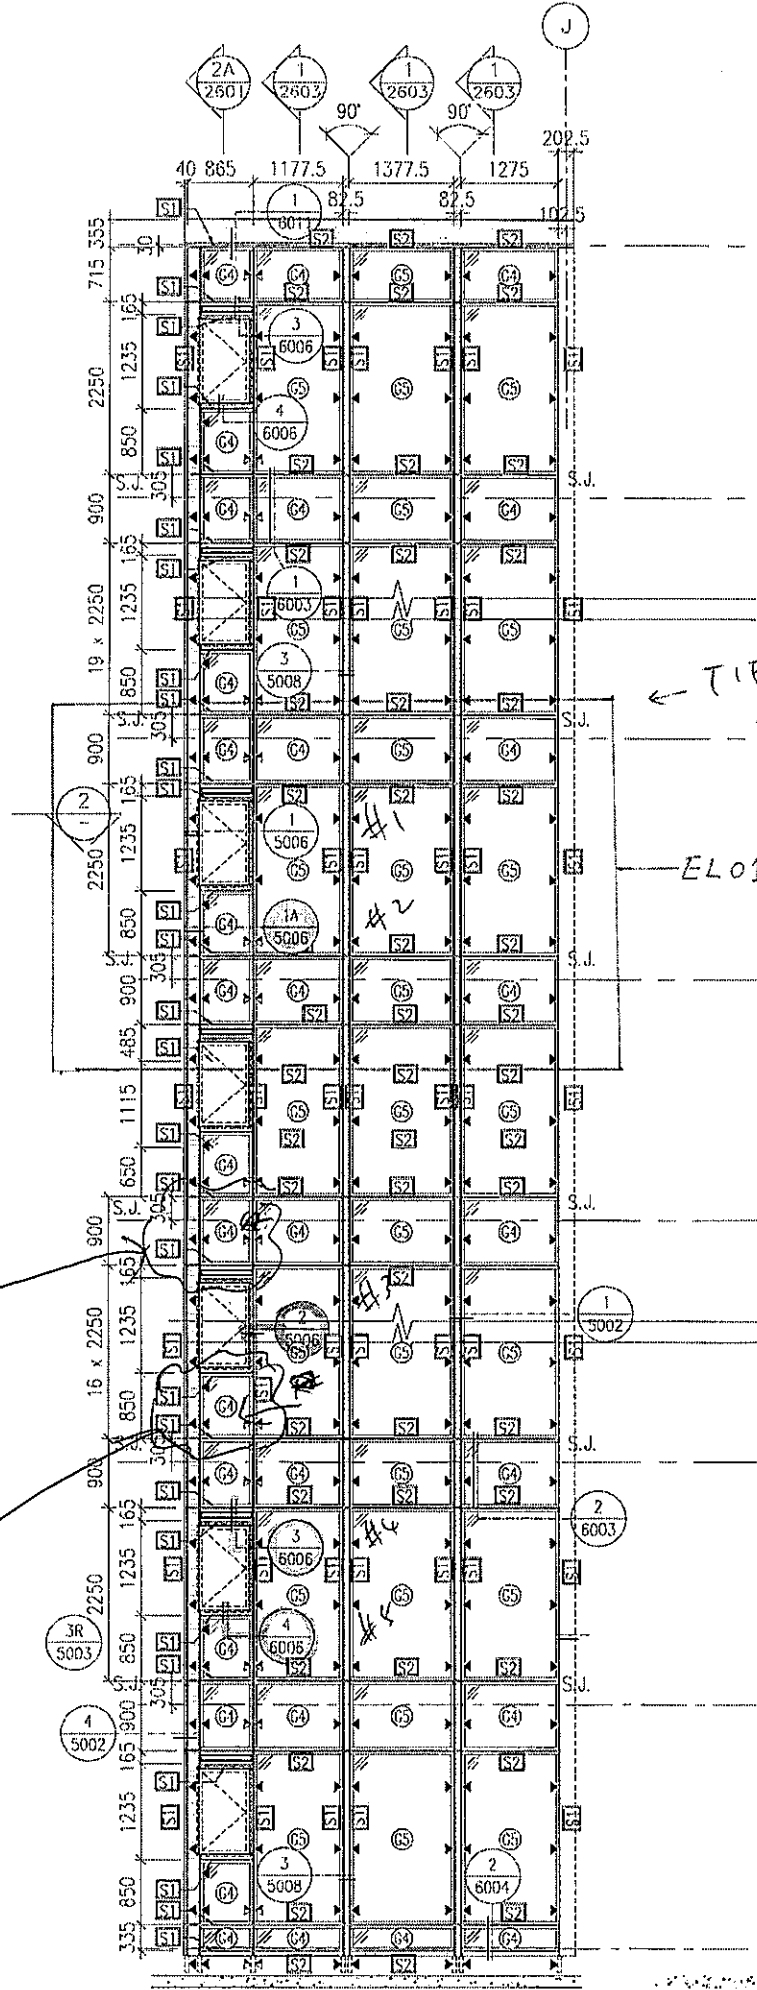

2019.11.21
G.C.
TIE

← TIE
铝板直边

EL01

3 PART ELEVATION FOR GLASS CLADDING

