



工程指示 / 要求簡箋(E.I.)

工程指示編號：EI / 1270 / 19

修改版次：A

工程編號：J - 837

工程名稱：觀塘裕民坊

工程項目：Glass Cladding 鋁料模具生產(1 個)

收件人：Maggie

發件人：Eric Liu

日期：25/05/2020

要求提供 /  確認 事項：

- |                                    |                                     |                               |
|------------------------------------|-------------------------------------|-------------------------------|
| <input type="checkbox"/> 初步鋁料 B.M. | <input type="checkbox"/> 加工拆圖，然後生產  | <input type="checkbox"/> 尺寸表  |
| <input type="checkbox"/> 正式鋁料 B.M. | <input type="checkbox"/> 技術上資料 / 指示 | <input type="checkbox"/> 報價   |
| <input type="checkbox"/> 配件 B.M.   | <input type="checkbox"/> 樣辦或貨品說明書   | <input type="checkbox"/> 分判合約 |
| <input type="checkbox"/> 其他：_____  |                                     |                               |

內容：

簽批模圖共 1 個，為 Glass cladding 後加玻璃面飾線

A 版：原版簽批模圖手繪 VF 面，榮陽來貨多次未有按圖噴塗，

現簽批榮陽提供最新增加噴塗圖紙

謝謝。

請在 2020/ 05 / 30 前完成上列要求。

附： 1 頁模圖+1 頁

以上項目為：

- 原合約工程包                       原合約工程加 / 減賬                       新工程報價

原因：-

分發東莞各部門：

- ( ) 生產技術總監  連附件    ( / ) 技術部  連附件    永林    ( ) 生產部  連附件    ( ) 機械設計部  連附件  
 ( ) 採購部  連附件    ( / ) 生產統籌部  連附件    梅  
 ( / ) 質檢部  連附件    ( ) 會計部  連附件    ( ) 報關組  連附件    ( ) 其他 小羅  連附件

分發香港各部門：

- ( ) 行政部  連附件    ( ) 會計部  連附件    ( ) 統籌部  連附件    ( ) 工程部地盤科文  連附件    炳哥 / 民 / 豪  
 ( / ) 採購部  連附件    ( ) QS 部  連附件    ( ) 維修部  連附件    ( ) 其他 \_\_\_\_\_  連附件

傳遞編號：




HK 0926 / 20

發件人簽署：

項目經理簽署：



CUSTOMER	HONGKONG CO.	CUSTOMER APPROVAL	CUST PART NO.	X85676
			SECTION NO.	LH0090860

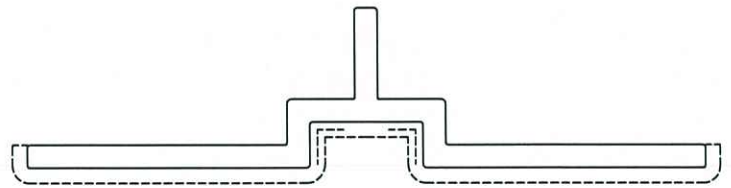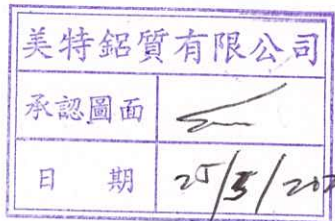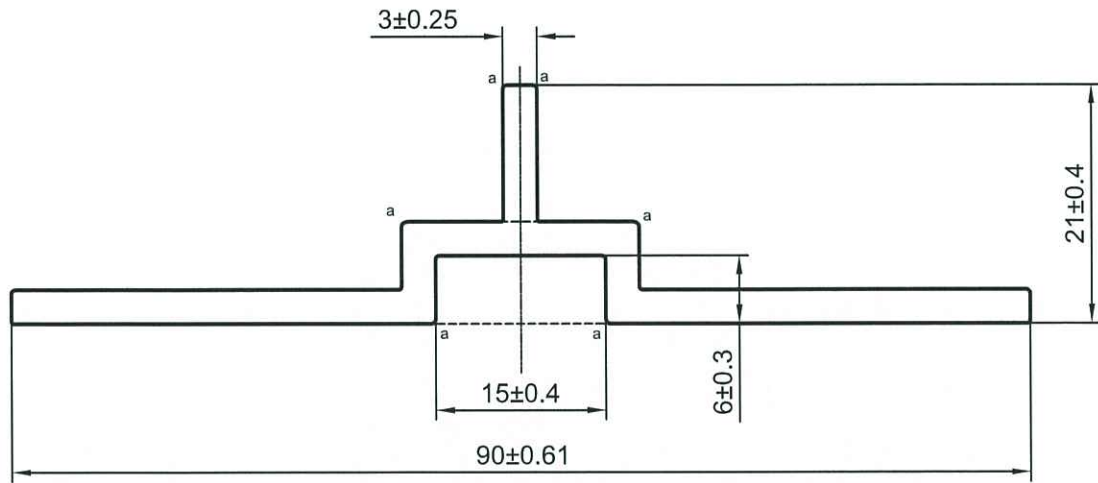

a=R0.5

----- 次要装饰面，喷涂膜厚不足，但不露底  
 ----- 装饰面

备注：没有配合型号！

(V.F)  
 SCALE 1:1

SIGNATURE GRADEING	HIGH SIGNATURE GRADEING	C.C.DIA(MM)	Ø 90.03						
AREA (SQ MM)	341.76	UNSPECIFIED THICKNESS	3±0.25	PERIMETER (MM)	231.65	STANDARD	BS EN755	SCALE	1.5:1
MASS (KG/M)	0.926	UNSPECIFIED CORNERS	R 0.3	SURFACE AREA	107.4	ALLOY	6063-T6	VERSION	C
COMPANY ISSUE		B	DRAWN	陈晓舒	DATE	2020-05-19	APELLATION	-	PAGE OF
			STANDARDIZATION		DATE				
			TO SIGN	陈国提	DATE				
			AUDITING		DATE				
MARKER	MODIFY	FILE NO	SIGNATURE	DATE	APPROV	DATE			

