



工程指示 / 要求簡箋(E.I.)

工程指示編號：EI / 1294 / 19

修改版次：C

工程編號：J - 837

工程名稱：觀塘裕民坊

工程項目：幕牆 6/F 企橫(T2 大貨)

收件人：生統 / 永林

發件人：Eric Liu

日期：23/12/2019

要求提供 / 確認 事項：

- | | | |
|------------------------------------|-------------------------------------|-------------------------------|
| <input type="checkbox"/> 初步鋁料 B.M. | <input type="checkbox"/> 加工拆圖，然後生產 | <input type="checkbox"/> 尺寸表 |
| <input type="checkbox"/> 正式鋁料 B.M. | <input type="checkbox"/> 技術上資料 / 指示 | <input type="checkbox"/> 報價 |
| <input type="checkbox"/> 配件 B.M. | <input type="checkbox"/> 樣辦或貨品說明書 | <input type="checkbox"/> 分判合約 |
| <input type="checkbox"/> 其他：_____ | | |

內容：

請按加工圖生產企橫料送地盤安裝 (T2, 6/F)

C 版: 1) 因應加工圖有圖紙編號修改，現提供最新位置圖

T2, 6 樓 B,E 單位已在 EI1204 發出

T2, 6 樓 K 單位已在 EI1145 發出

謝謝！

請在 2019 / 12 / 28 前完成上列要求。

附：13 頁位置圖

以上項目為：

- 原合約工程包 原合約工程加 / 減賬 新工程報價

原因：-

分發東莞各部門：

- () 生產技術總監 連附件 (/) 技術部 連附件 (永林) () 生產部 連附件 () 機械設計部 連附件
 () 採購部 連附件 () 生產統籌部 連附件 (梅)
 () 質檢部 連附件 () 會計部 連附件 () 報關組 連附件 () 其他 楊榮輝 連附件

分發香港各部門：

- () 行政部 連附件 () 會計部 連附件 () 統籌部 連附件 (/) 工程部地盤科文 連附件 (何)
 () 採購部 連附件 () QS 部 連附件 () 維修部 連附件 () 其他 _____ 連附件

傳遞編號：

HK 2613 / 19

發件人簽署：


項目經理簽署：

7/F S.F.L.
+42.4

6/F S.F.L.
+39.25



3150 (FLOOR HEIGHT)

8
900
305
1380
870
305

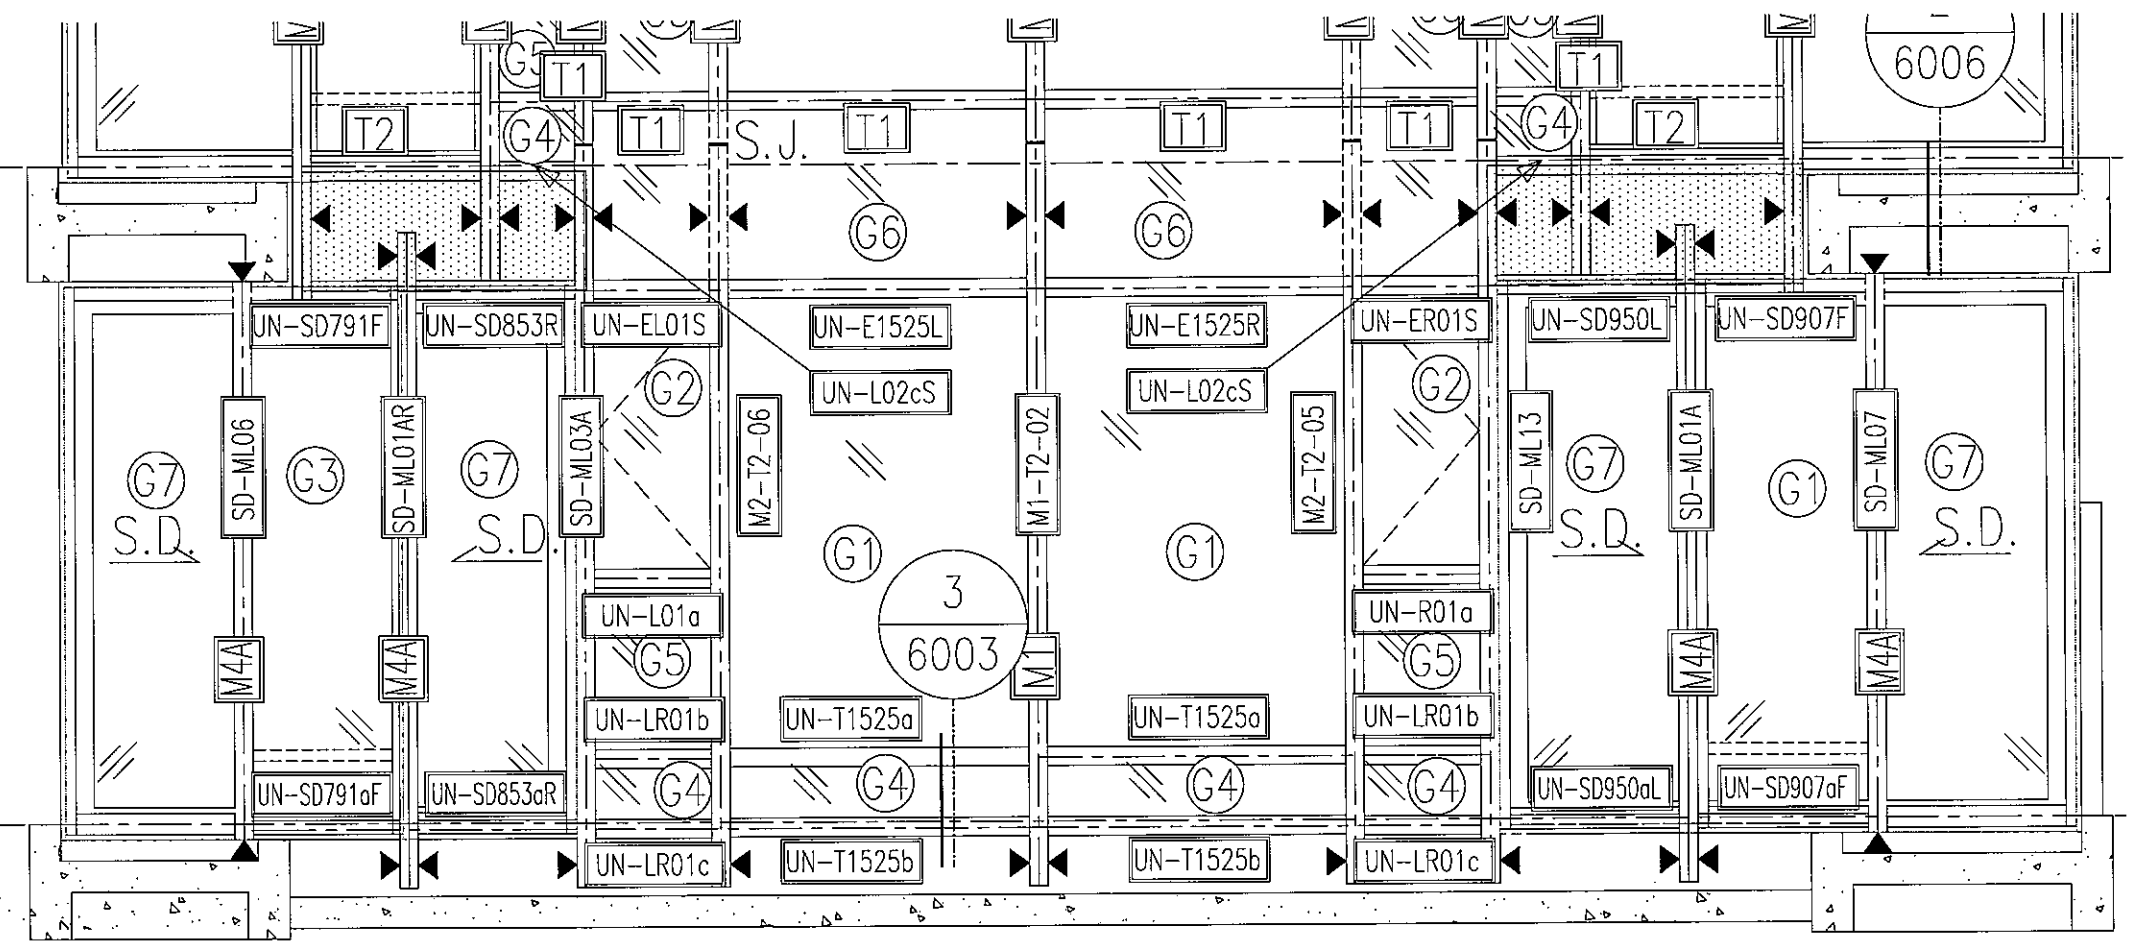


T2CW
H-1


1

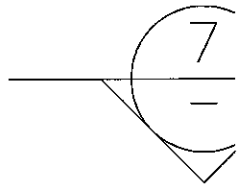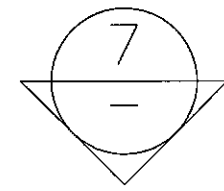

1/F S.F.L.
+42.4

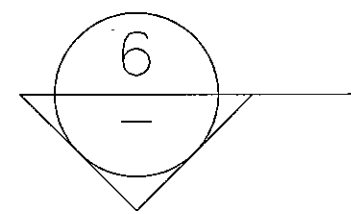


6/F S.F.L.
+39.25

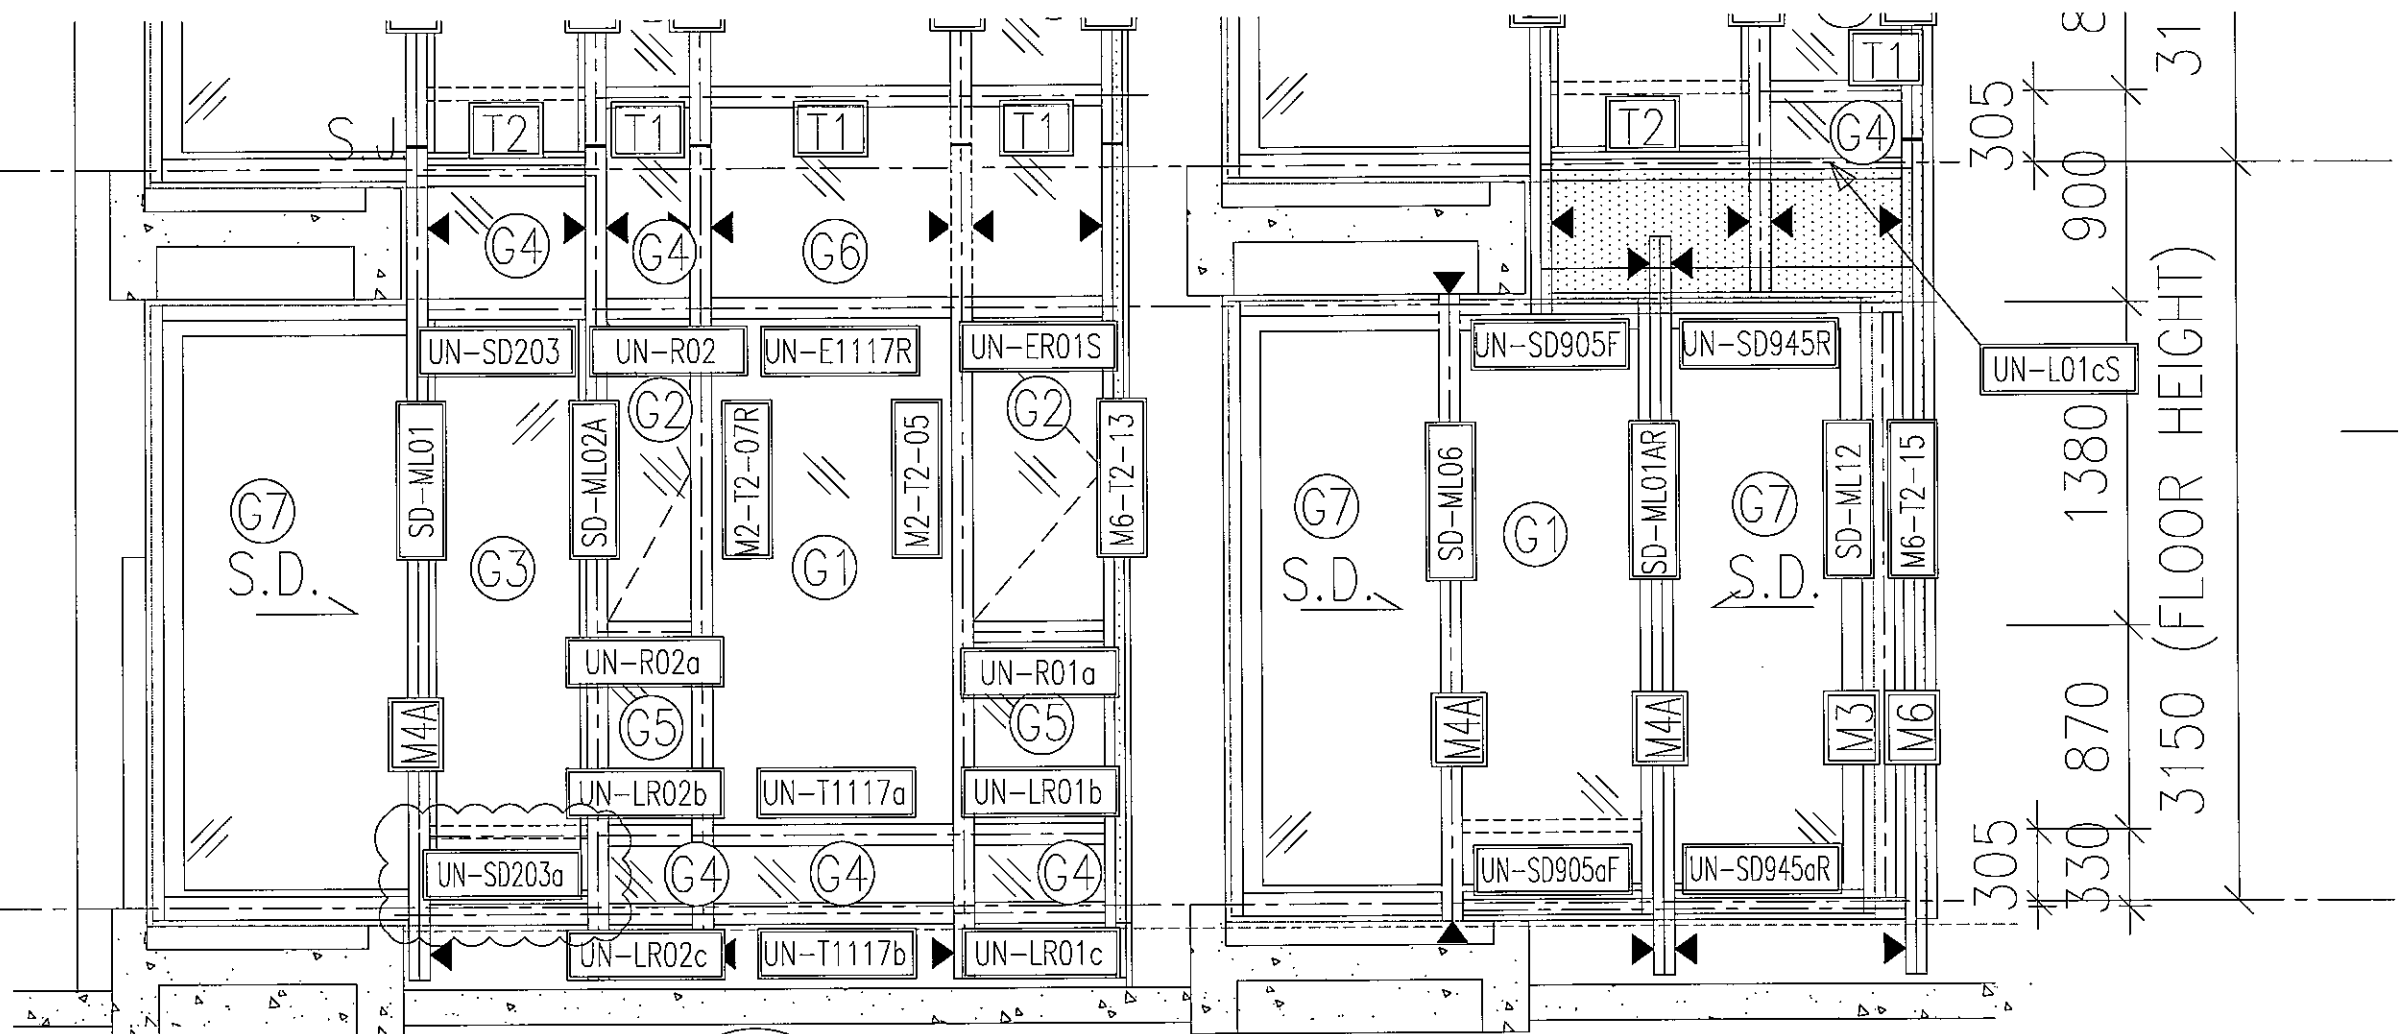

305
900
31
UN-L01cS
1380
870
305
330
3150 (FLOOR HEIGHT)

T2CW
G-2

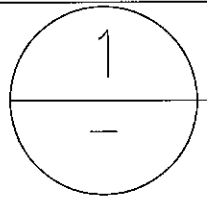

PART ELEVATION
FOR CURTAIN WALL

7/F S.F.L.
+42.4

6/F S.F.L.
+39.25

3150 (FLOOR HEIGHT)

3150

870



900

1380


870

305

305

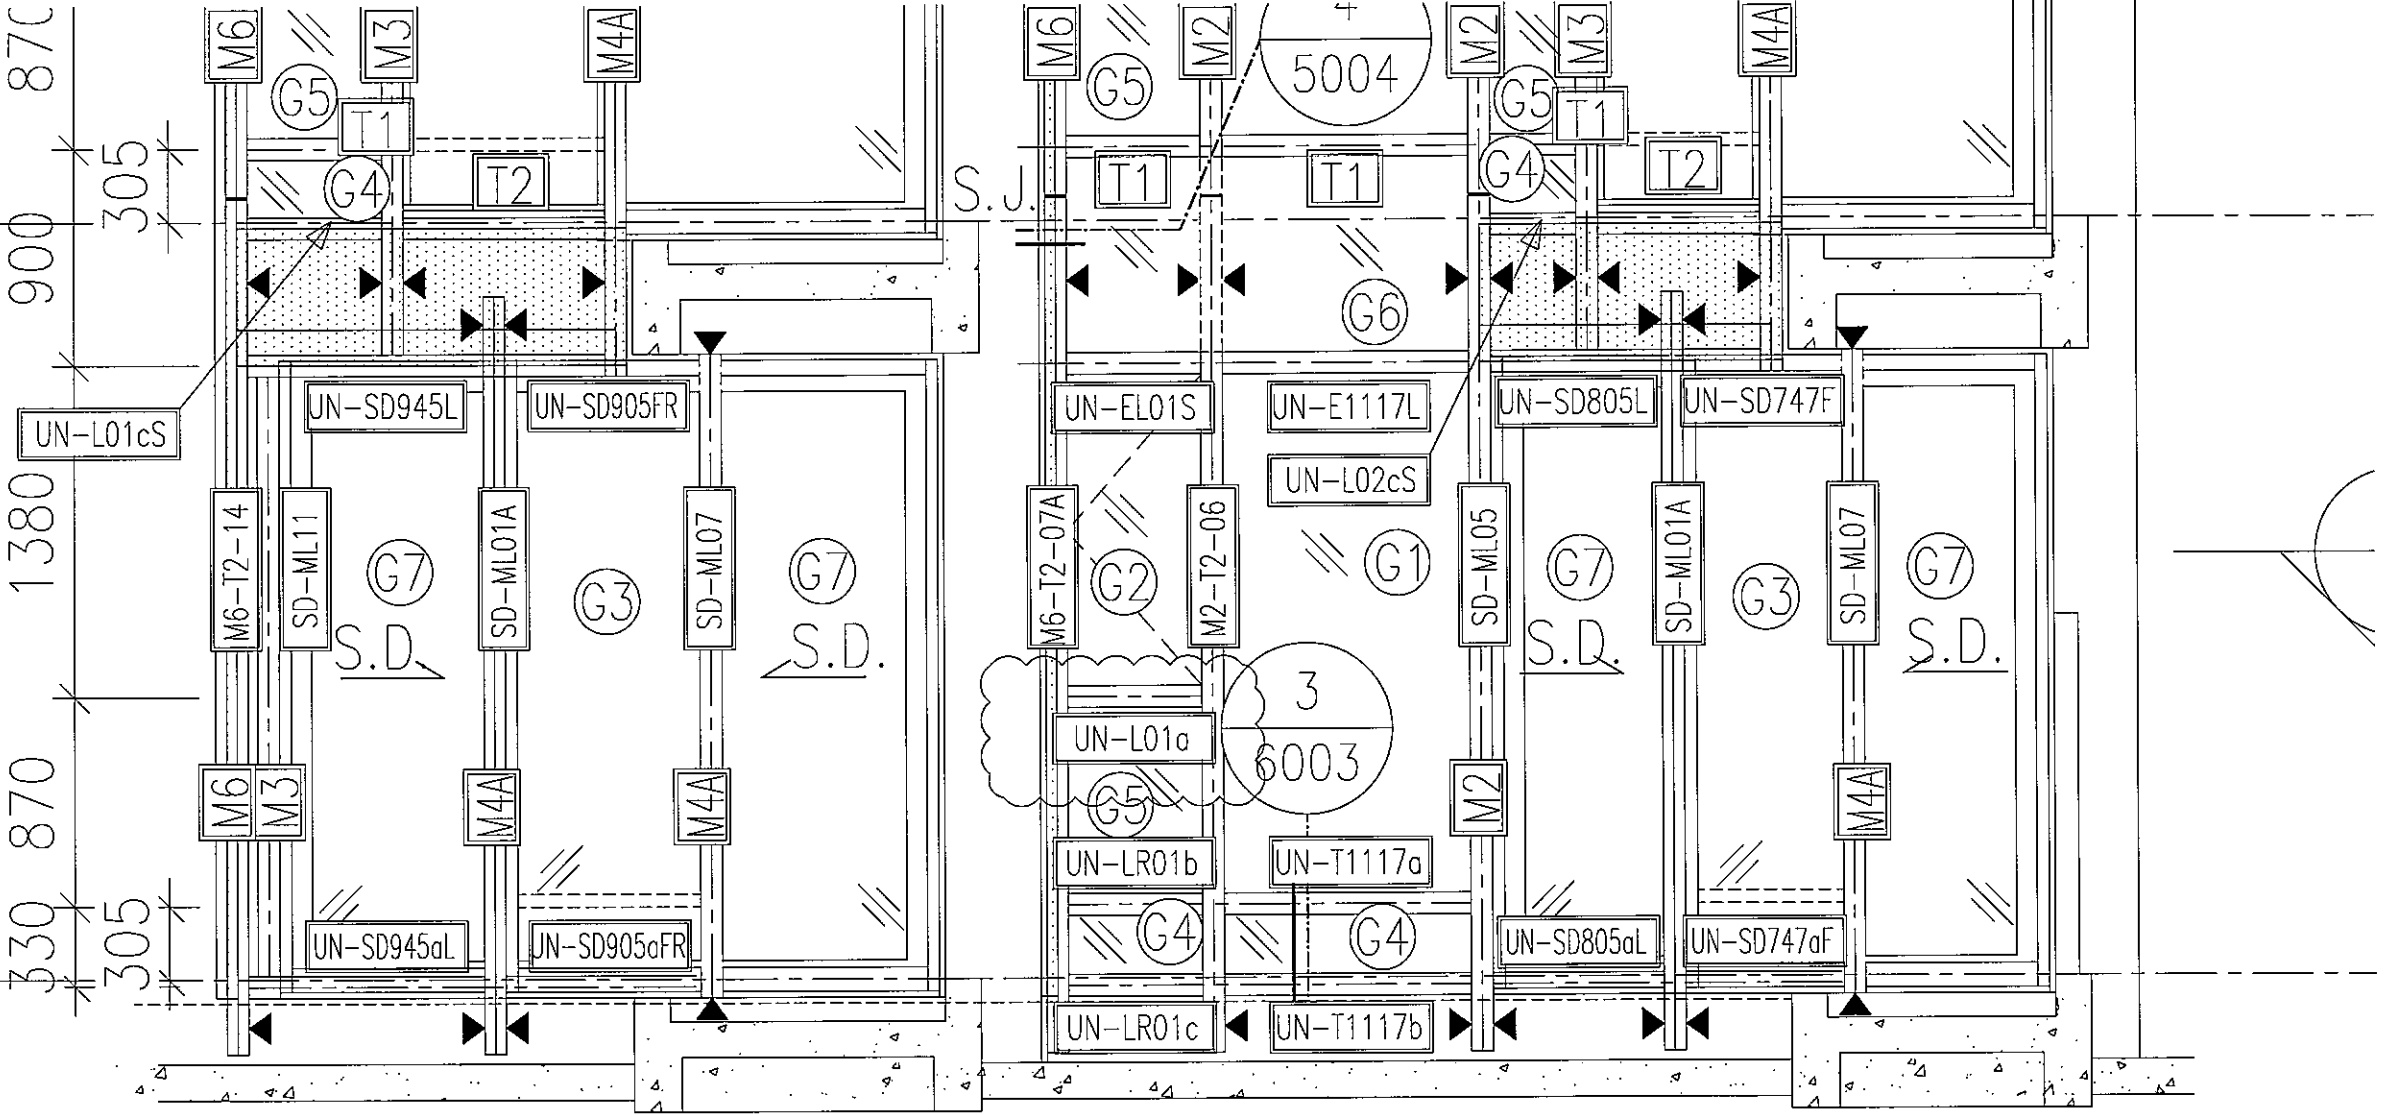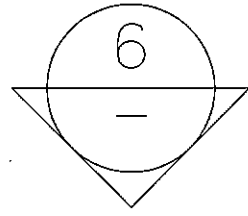


T2CW
F-2

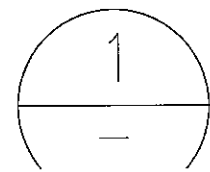


PART ELEVATION
FOR CURTAIN WALL

T2CW
F-1

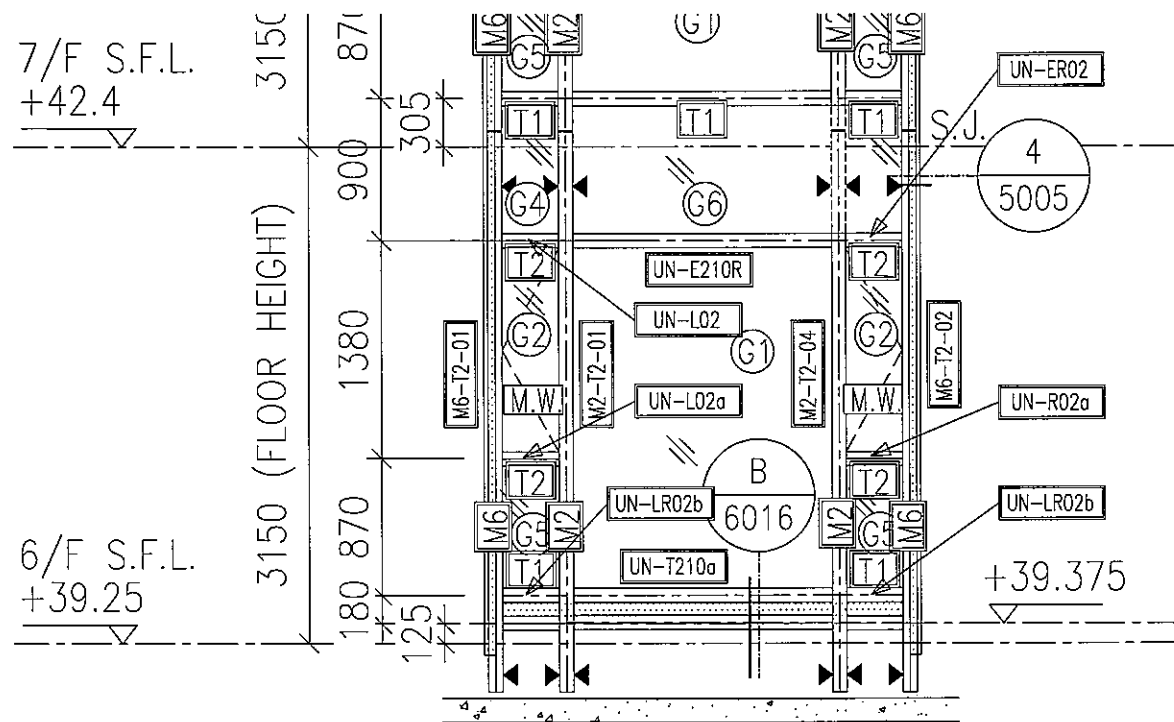


1
- PART ELEVATION FOR CURTAIN WALL

T2CW
B-1

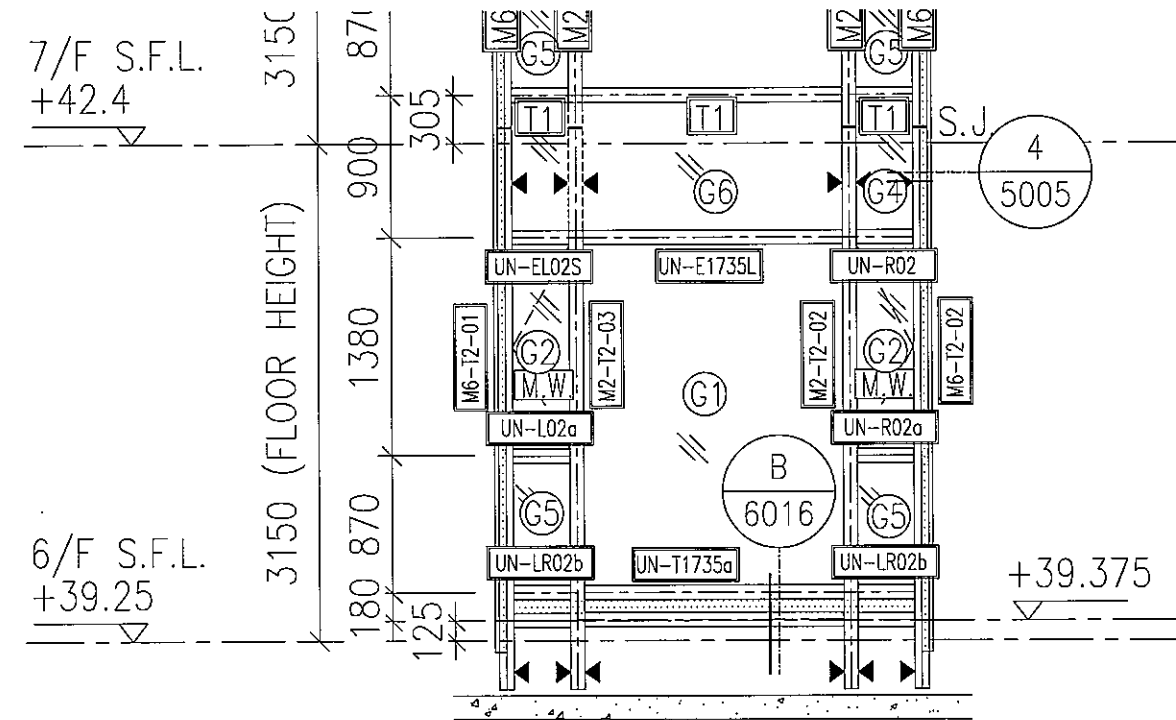

2
- PART ELEVATION FOR CURTAIN WALL

T2CW
A-2



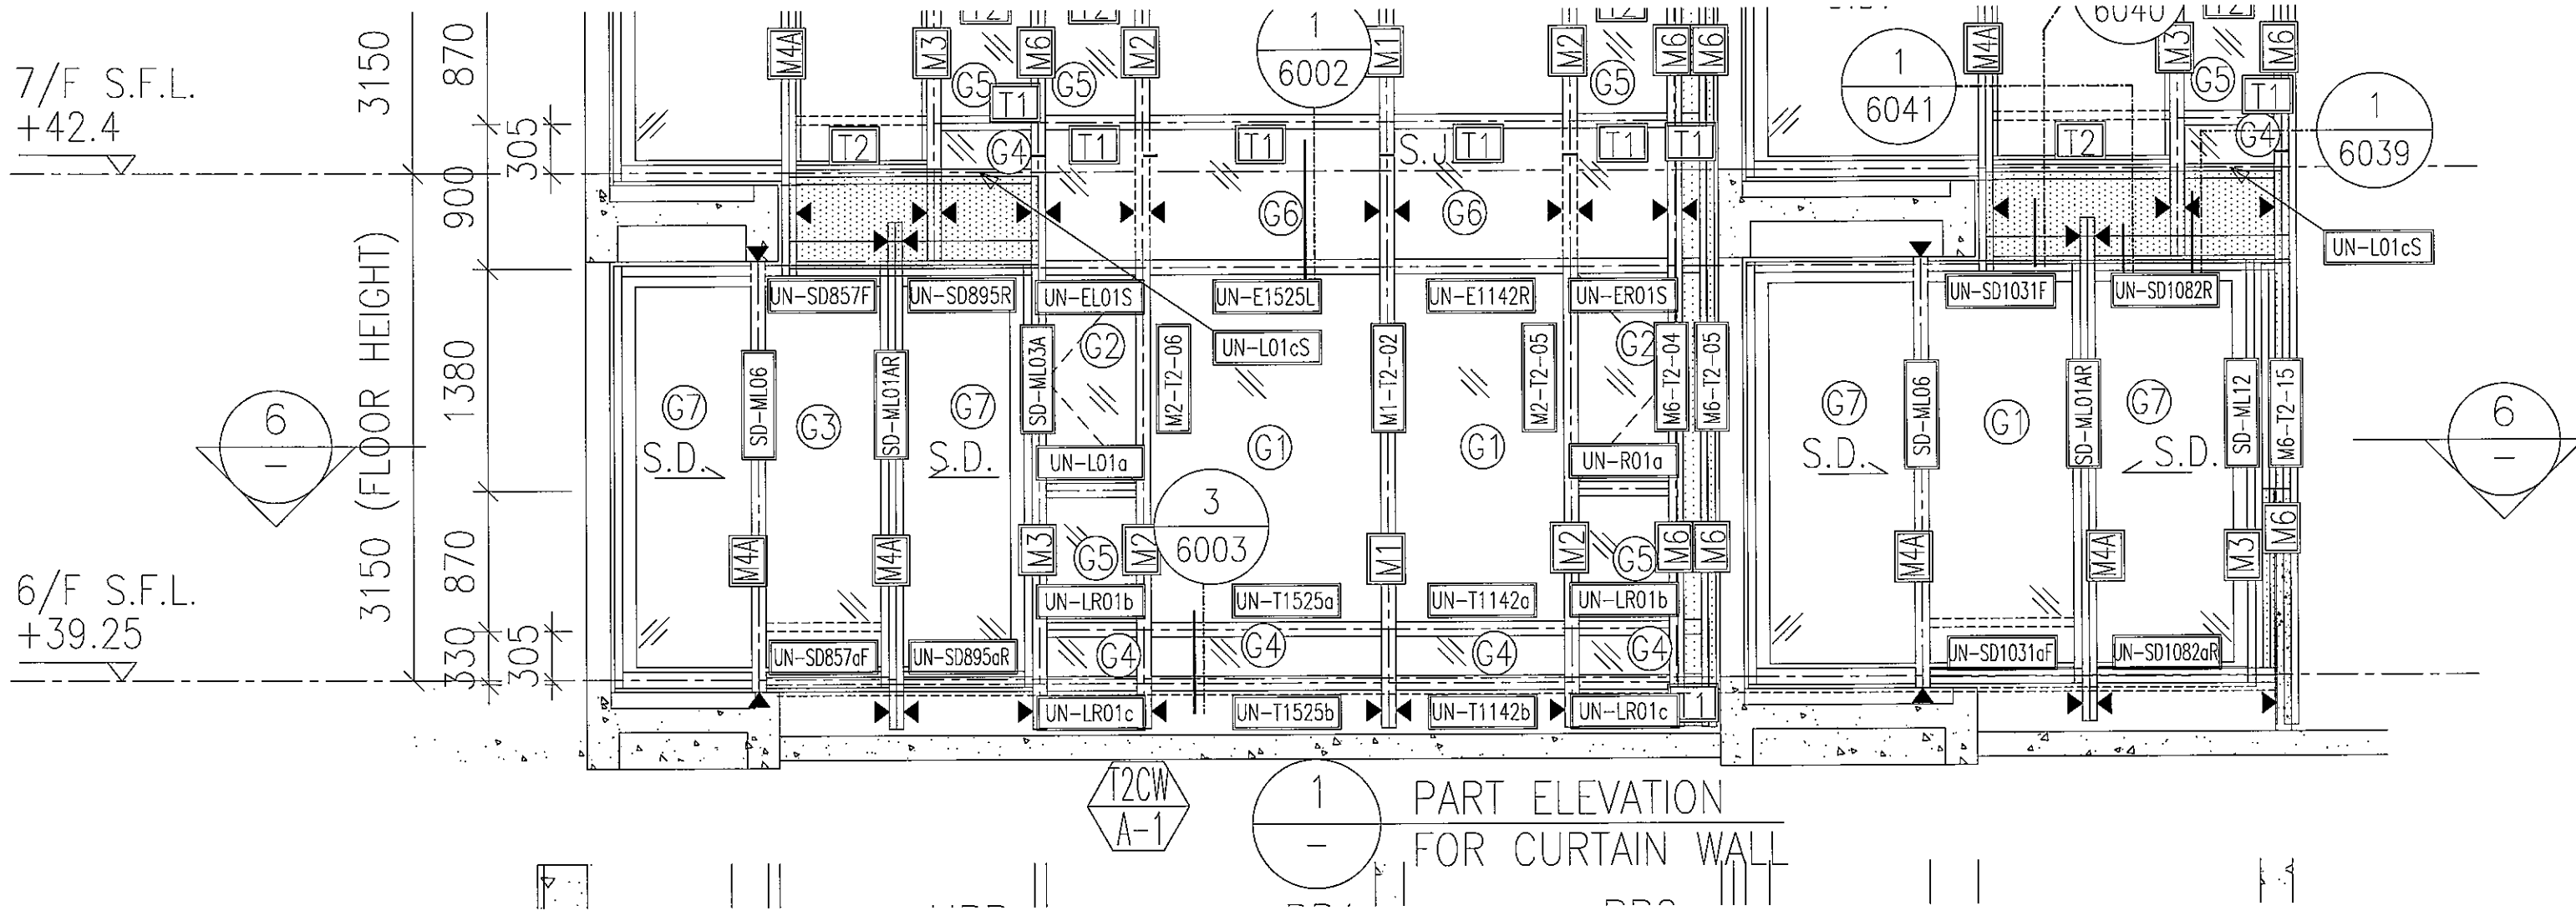


7/F S.F.L.
+42.4




6/F S.F.L.
+39.25

3150 (FLOOR HEIGHT)

870
305
900
1380
870
330
305

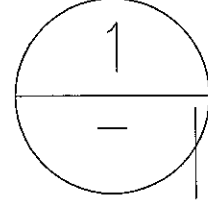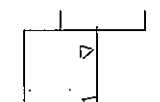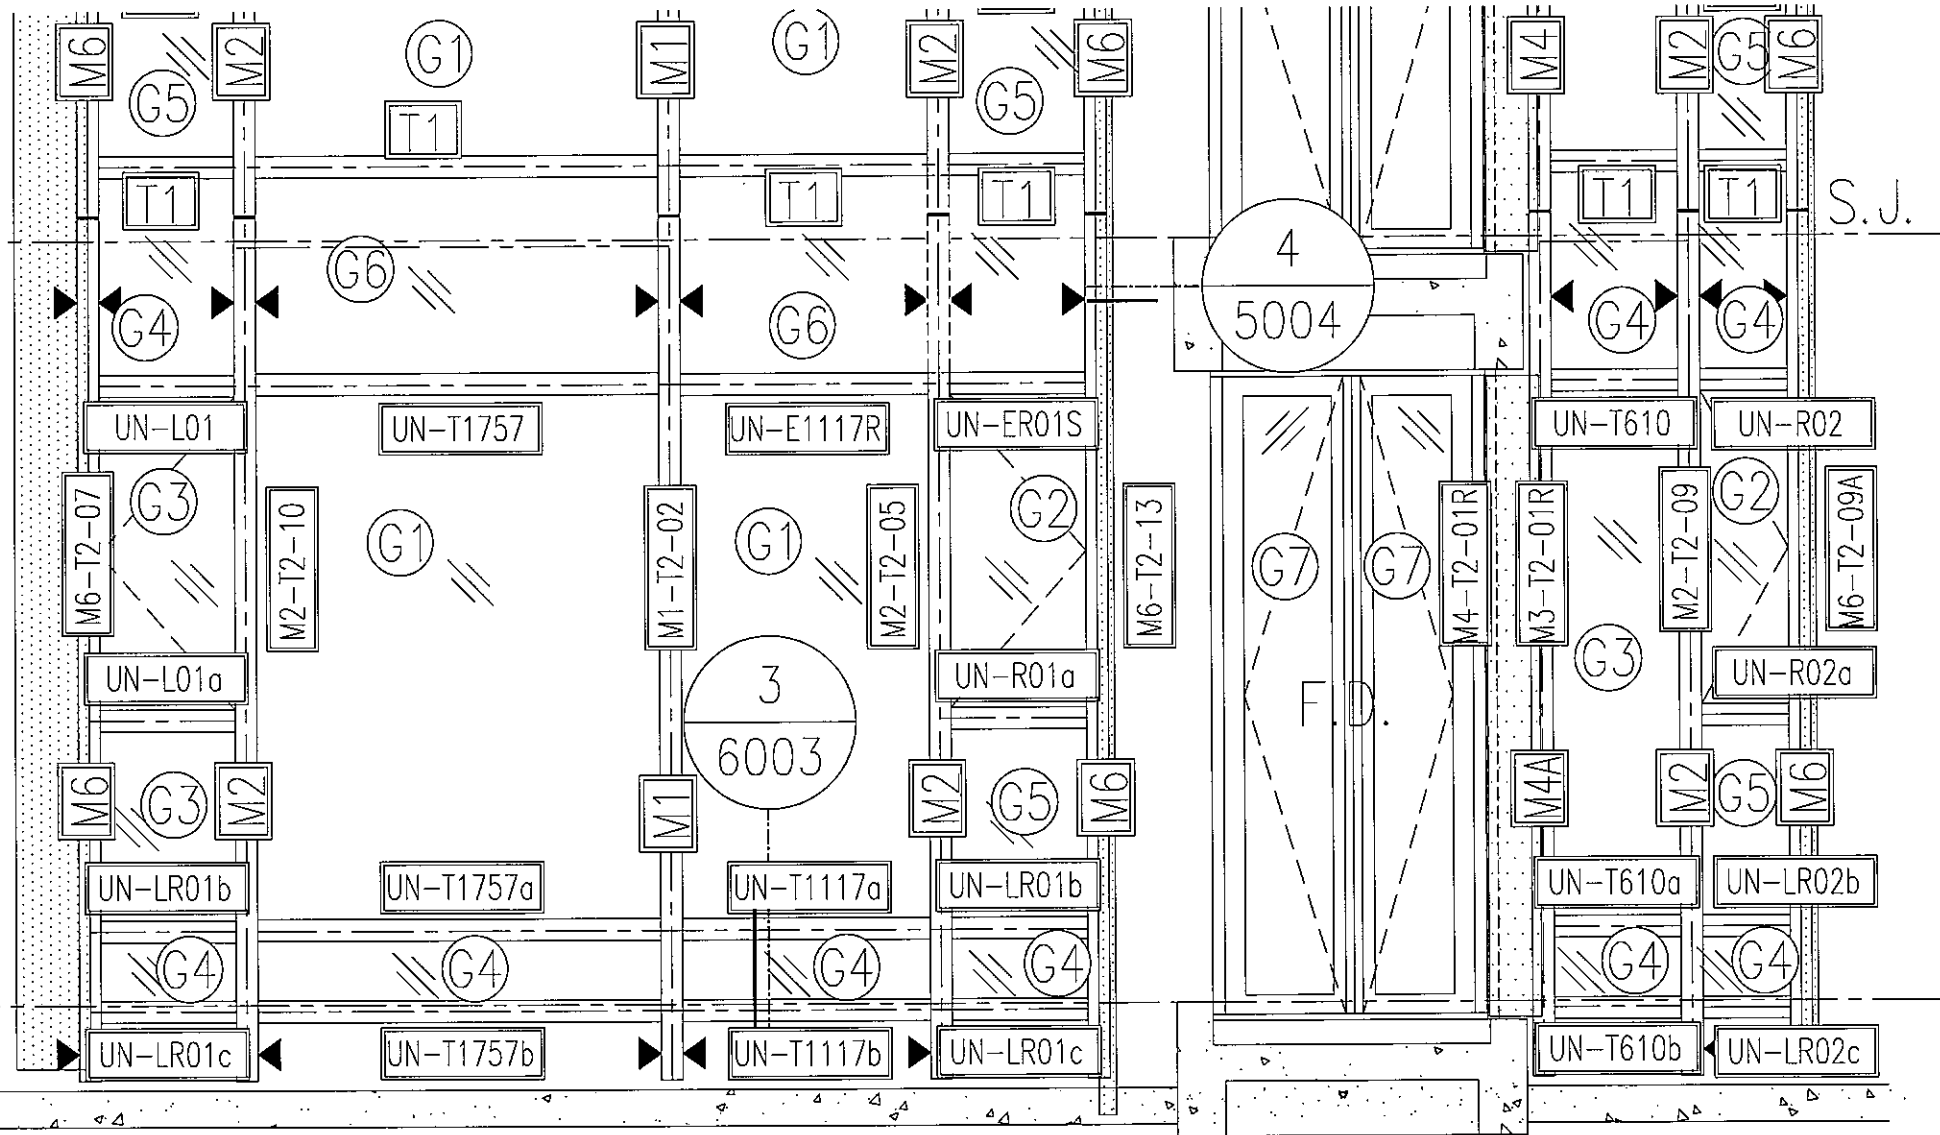

PART ELEVATION
FOR CURTAIN WALL

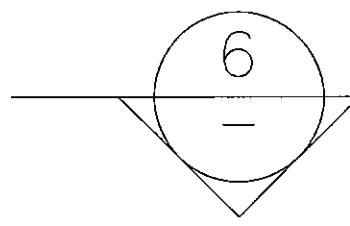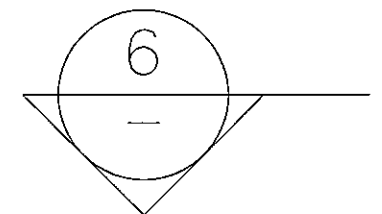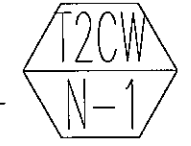


7/F S.F.L.
+42.4

6/F S.F.L.
+39.25

3150 (FLOOR HEIGHT)

3150 870 900 1380 180 870

305 125

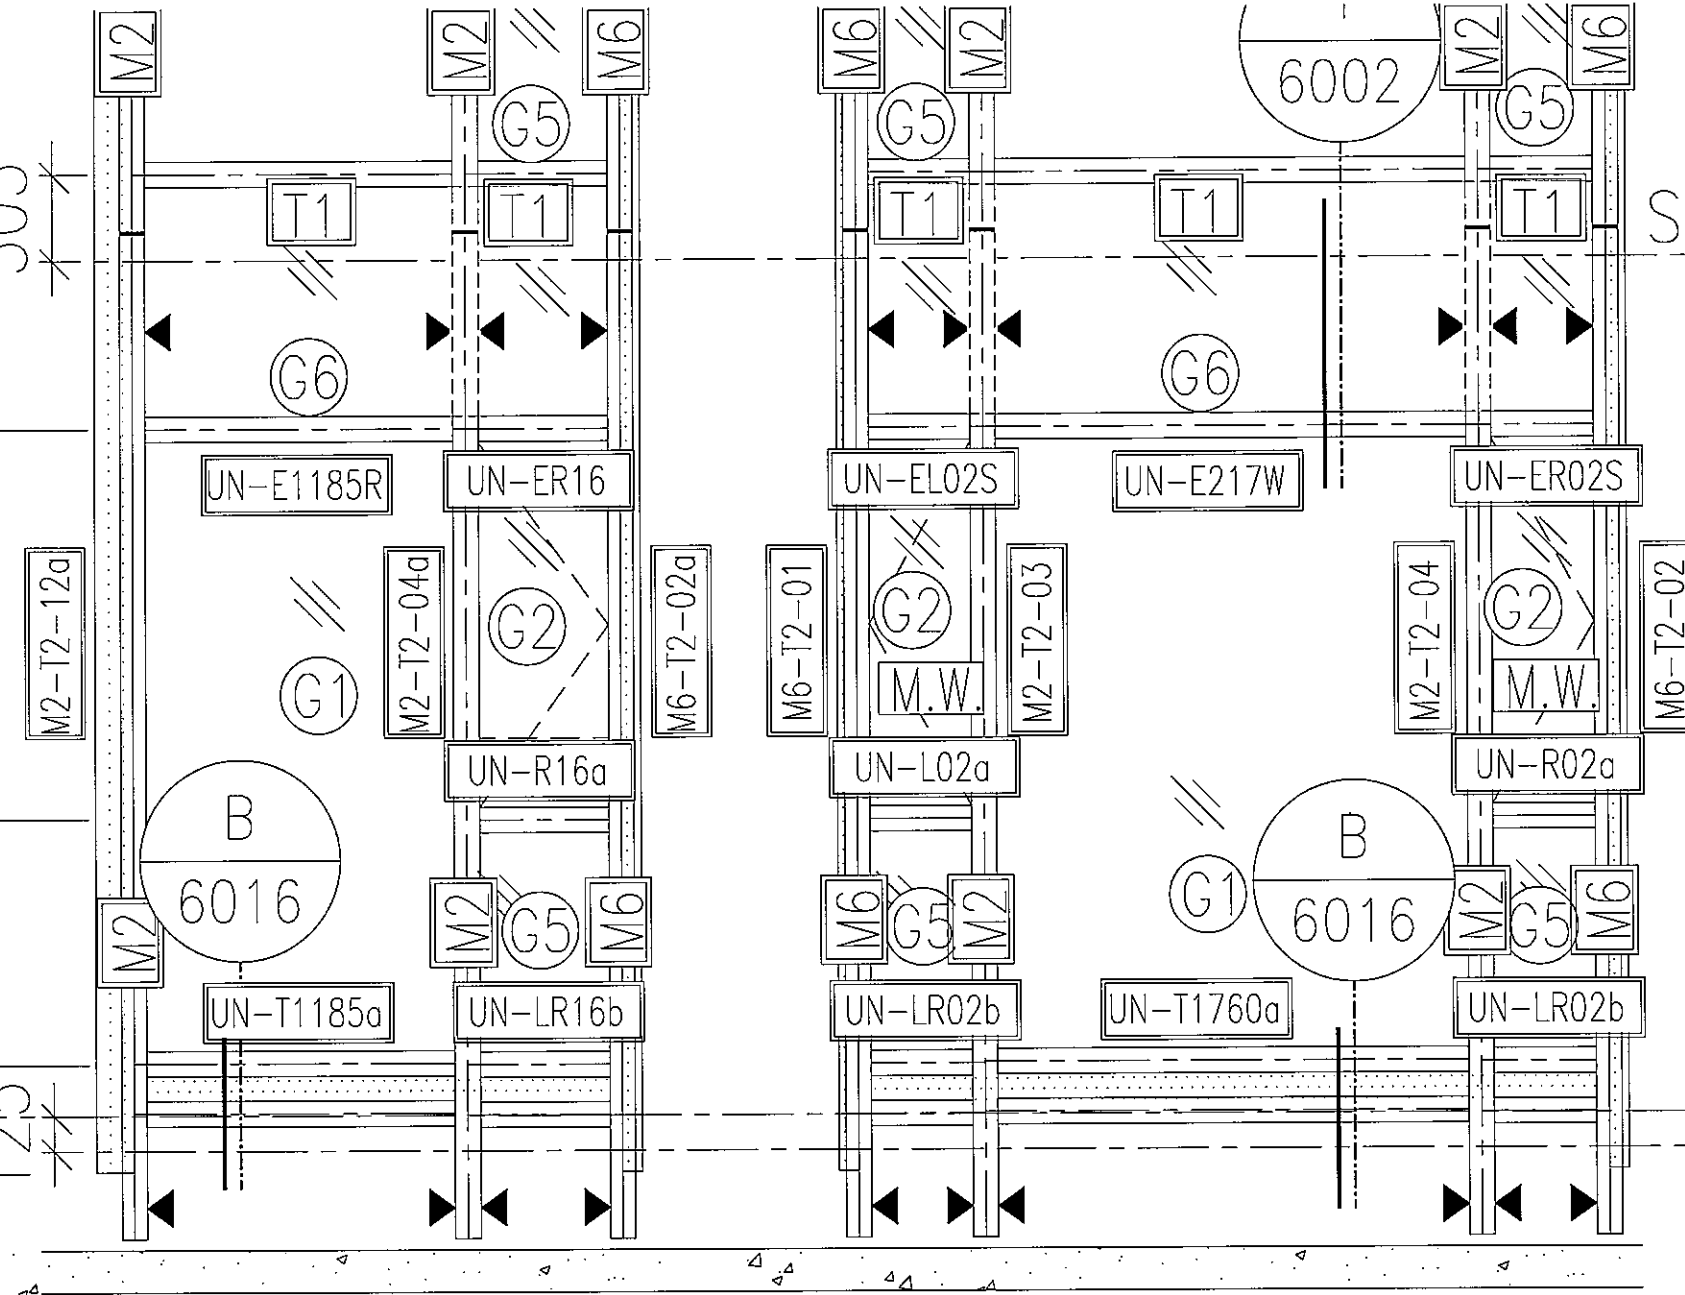


S.J.

+39.375

T2CW
M-3

7/F S.F.L. +42.4
 3150
 870
 900
 305
 1380
 3150
 870
 305
 6/F S.F.L. +39.25

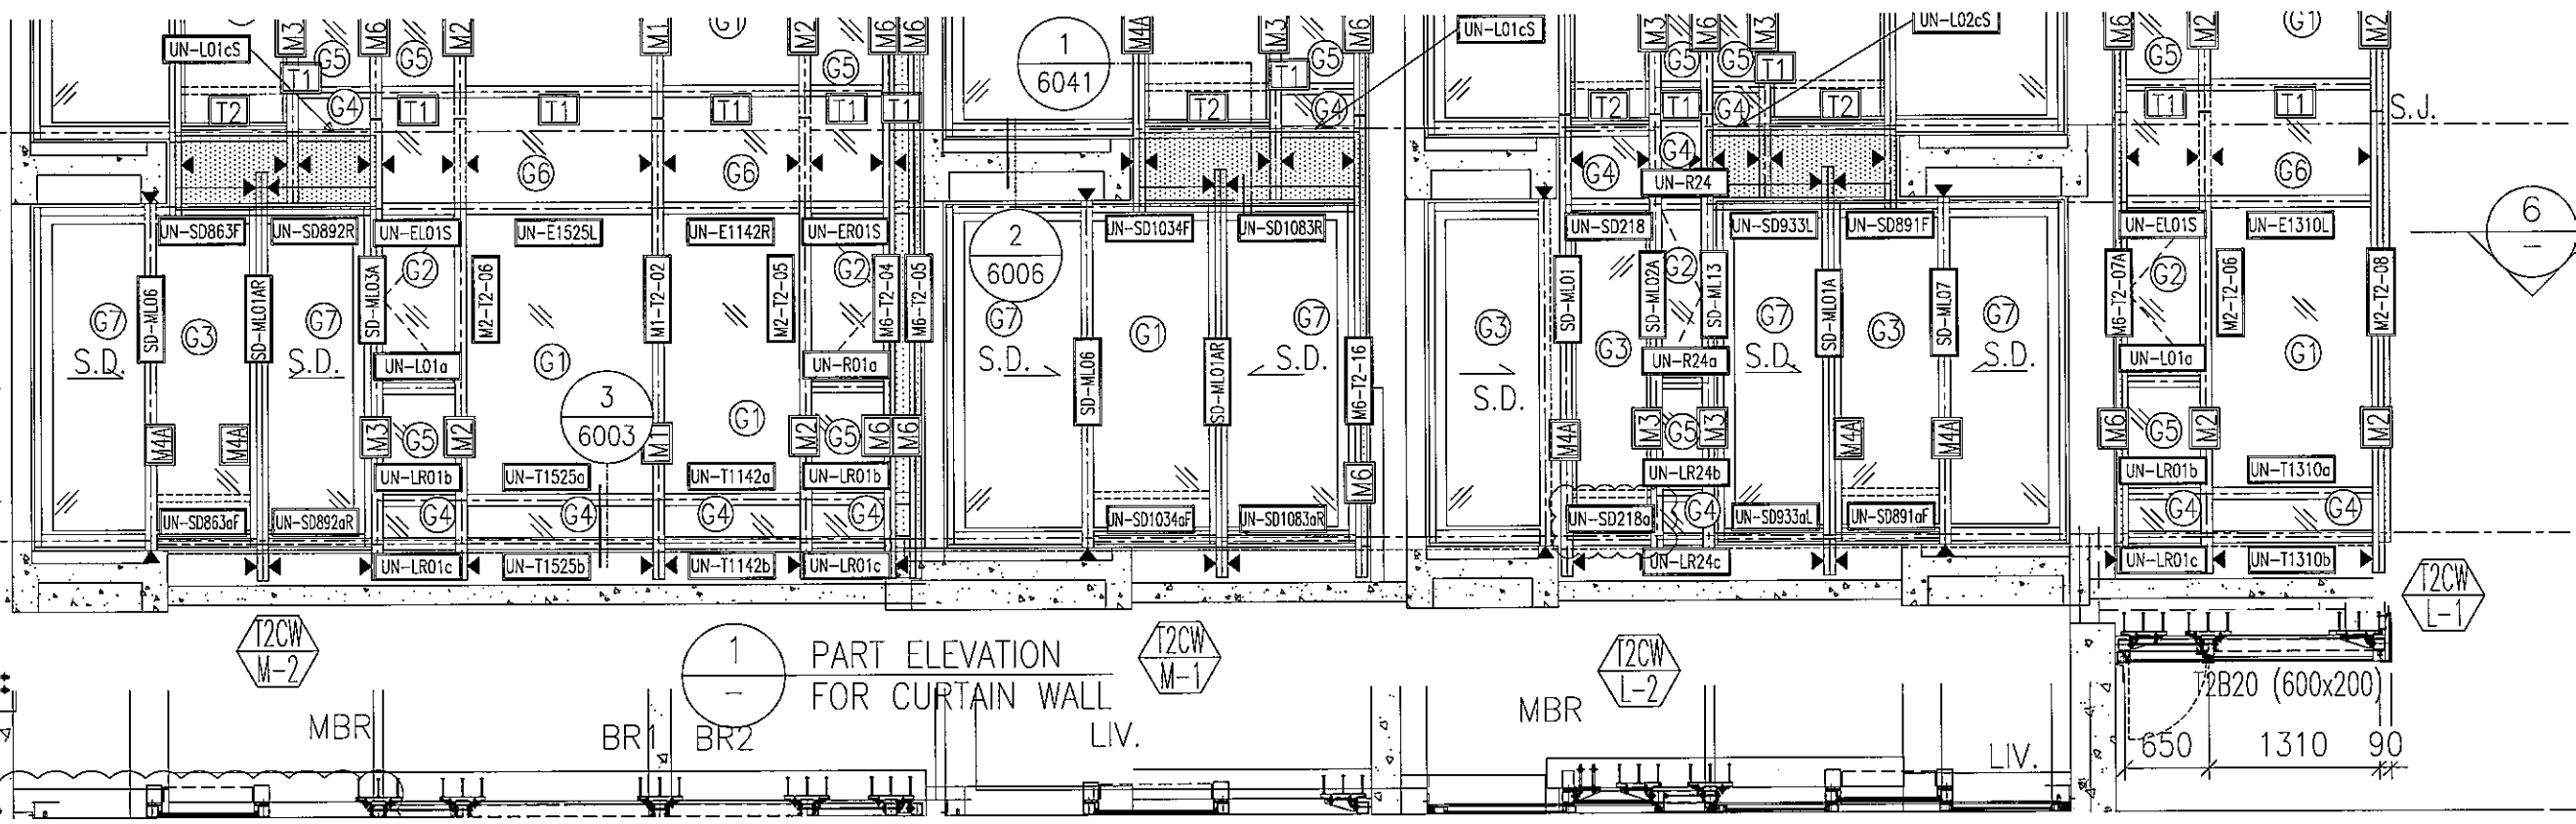

工程指示 / 要求簡箋(E.I.)

工程指示編號：EI / 1385 / 18 修改版次：A
工程編號 : J - 852 工程名稱 : 亞皆老街中電
工程項目 : 樣辦 幕牆窗配件
收件人 : 生統 / 楊榮輝 發件人 : Bessie Lau 日期 : 23/12/2019

要求提供 / 確認 事項：

- | | | |
|------------------------------------|-------------------------------------|-------------------------------|
| <input type="checkbox"/> 初步鋁料 B.M. | <input type="checkbox"/> 加工拆圖，然後生產 | <input type="checkbox"/> 尺寸表 |
| <input type="checkbox"/> 正式鋁料 B.M. | <input type="checkbox"/> 技術上資料 / 指示 | <input type="checkbox"/> 報價 |
| <input type="checkbox"/> 配件 B.M. | <input type="checkbox"/> 樣辦或貨品說明書 | <input type="checkbox"/> 分判合約 |
| <input type="checkbox"/> 其他：_____ | | |

內容：

現更改窗拈款式，煩請提供配件，作上辦用 (幕牆窗)

1) 款式: TC903 扣碼，4 隻

3) 款式: 窗拈 50-LC-04A，4 隻 (跟 J837 佛沙窗)

4) 款式: 東成 201-08 鎖扣，4 隻

5) 款式: 東城 202-06 鎖點，4 隻

6) 款式: 東城轉角器 202-18，4 隻

請速遞香港寫字樓 BESSIE 收，謝謝！

請在_____前完成上列要求。

附：

以上項目為：

原合約工程包 原合約工程加 / 減賬 新工程報價

原因：-

分發東莞各部門：

() 生產技術總監 連附件 () 技術部 連附件 () 生產部 連附件 () 機械設計部 連附件
() 採購部 連附件 () 生產統籌部 連附件
() 質檢部 連附件 () 會計部 連附件 () 報關組 連附件 () 其他 _____ 連附件

分發香港各部門：

() 行政部 連附件 () 會計部 連附件 () 統籌部 連附件 () 工程部地盤科文 連附件
() 採購部 連附件 () QS 部 連附件 () 維修部 連附件 () 其他 _____ 連附件

傳遞編號：

發件人簽署：

項目經理簽署：

