



工程指示 / 要求簡箋(E.I.)

工程指示編號：EI / 1316 / 19

修改版次：A

工程編號：J - 837

工程名稱：觀塘裕民坊

工程項目：幕牆 T2 副框內拍蓋(26-28/F)

收件人：生統 / 永林

發件人：Eric Liu

日期：09/12/2019

要求提供 / 確認 事項：

- |                                    |                                     |                               |
|------------------------------------|-------------------------------------|-------------------------------|
| <input type="checkbox"/> 初步鋁料 B.M. | <input type="checkbox"/> 加工拆圖，然後生產  | <input type="checkbox"/> 尺寸表  |
| <input type="checkbox"/> 正式鋁料 B.M. | <input type="checkbox"/> 技術上資料 / 指示 | <input type="checkbox"/> 報價   |
| <input type="checkbox"/> 配件 B.M.   | <input type="checkbox"/> 樣辦或貨品說明書   | <input type="checkbox"/> 分判合約 |
| <input type="checkbox"/> 其他：_____  |                                     |                               |

內容：

請按加工圖生產副框內拍蓋送地盤安裝(26-28/F)

優先生產 26/F 數量

A 版：鋁料型號有誤，此版修改

謝謝！

請在 2019 / 12 / 10 前完成上列要求。

附： 8 頁加工圖

以上項目為：

- 原合約工程包                       原合約工程加 / 減賬                       新工程報價

原因：-

分發東莞各部門：

- ( ) 生產技術總監  連附件    (  ) 技術部  連附件    永林    ( ) 生產部     連附件    ( ) 機械設計部  連附件  
 ( ) 採購部     連附件    (  ) 生產統籌部  連附件    梅  
 ( ) 質檢部     連附件    ( ) 會計部     連附件    ( ) 報關組     連附件    ( ) 其他 楊榮輝  連附件

分發香港各部門：

- ( ) 行政部  連附件    ( ) 會計部  連附件    ( ) 統籌部  連附件    ( ) 工程部地盤科文  連附件  
 ( ) 採購部  連附件    ( ) QS 部  連附件    ( ) 維修部  連附件    ( ) 其他 \_\_\_\_\_  連附件

傳遞編號：

HK2512 / 19

發件人簽署：

項目經理簽署：



美特鋁質 有限公司  
MIDI Aluminium Fabricator Ltd.

工程號

J-837


地盤

觀塘裕民坊



數據表參見：ZS-S01d-1

新增

地盤用

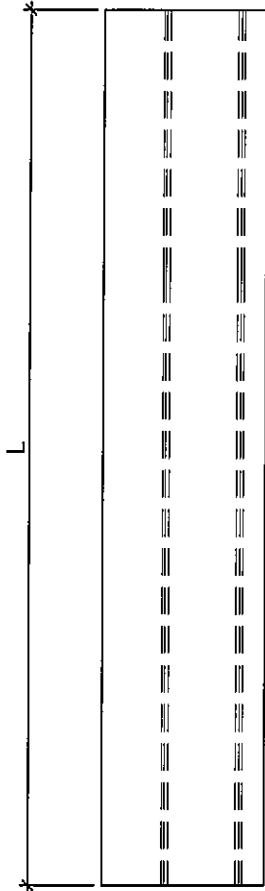

分格尺寸

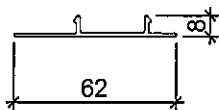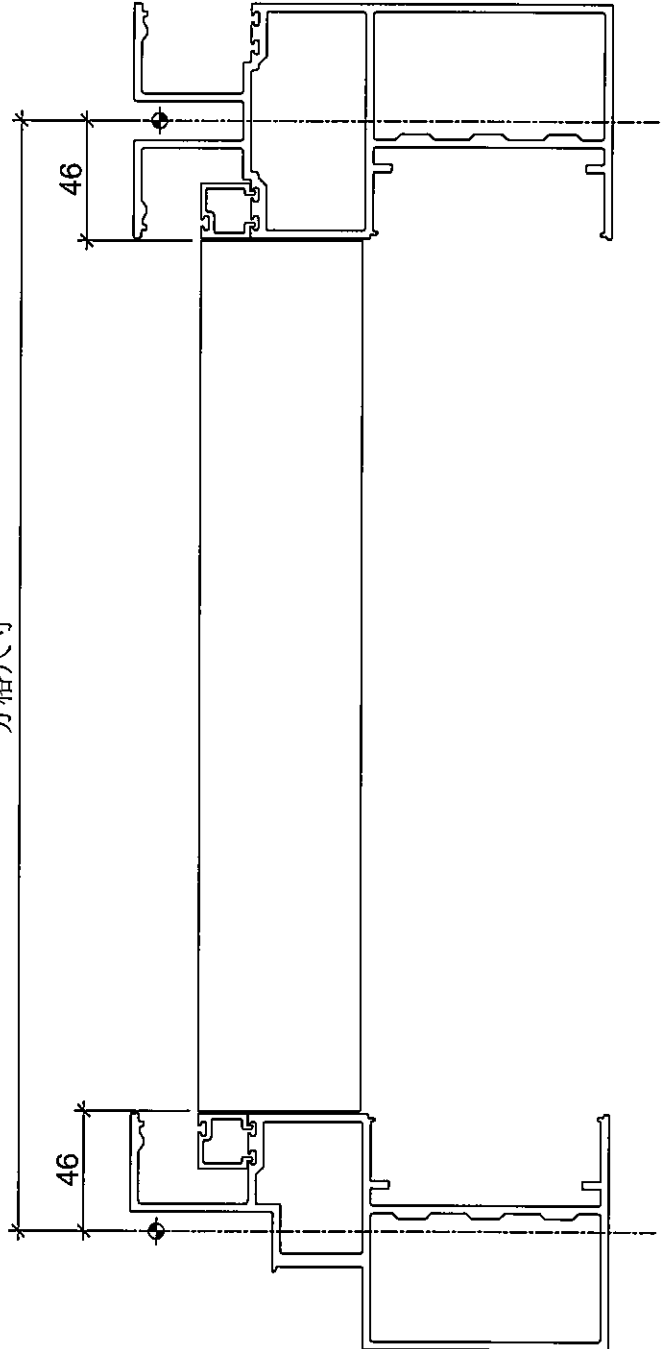

名稱	生梗企雙玻扣蓋	制圖	WX	2019.04.10	修改	A		
材料	X85564 X85563	復核	HH	2019.04.16	日期			
顏色	EC-DG-S332054 (3塗)	批准			圖號	ZS-S01d		



美特鋁質有限公司  
MIDI Aluminium Fabricator Ltd.

拆圖參見: ZS-S01d

工程號 J-837 地盤 觀塘裕民坊

物料編號	L	總數	分格尺寸	使用位置	樓層
ZS-S01d	478	4	570	T2CW-A-1	26F,27F,28F
	478	4	570	T2CW-B-2	26F,27F,28F
	478	2	570	T2CW-C-1	26F,27F,28F
	478	2	570	T2CW-D-1	26F,27F,28F
	478	2	570	T2CW-E-1	26F,27F,28F
	478	2	570	T2CW-E-2	26F,27F,28F
	478	2	570	T2CW-F-1	26F,27F,28F
	478	2	570	T2CW-F-2	26F,27F,28F
	478	4	570	T2CW-G-2	26F,27F,28F
	478	4	570	T2CW-H-1	26F,27F,28F
	478	4	570	T2CW-J-1	26F,27F,28F
	478	4	570	T2CW-K-1	26F,27F,28F
	478	4	570	T2CW-L-2	26F,27F,28F
	478	2	570	T2CW-M-1	26F,27F,28F
478	2	570	T2CW-M-2	26F,27F,28F	
		44			

物料編號	L	總數	分格尺寸	使用位置	樓層
ZS-S01b	808	11	900	T2CW-A-1	26F,27F,28F
	808	11	900	T2CW-B-2	26F,27F,28F
	808	4	900	T2CW-C-1	26F,27F,28F
	808	3	900	T2CW-C-2	26F,27F,28F
	808	4	900	T2CW-D-1	26F,27F,28F
	808	4	900	T2CW-E-1	26F,27F,28F
	808	4	900	T2CW-E-2	26F,27F,28F
	808	7	900	T2CW-F-1	26F,27F,28F
	808	4	900	T2CW-F-2	26F,27F,28F
	808	8	900	T2CW-G-2	26F,27F,28F
	808	11	900	T2CW-H-1	26F,27F,28F
	808	8	900	T2CW-J-1	26F,27F,28F
	808	7	900	T2CW-K-1	26F,27F,28F
	808	3	900	T2CW-L-1	26F,27F,28F
	808	5	900	T2CW-L-2	26F,27F,28F
	808	4	900	T2CW-M-1	26F,27F,28F
	808	7	900	T2CW-M-2	26F,27F,28F
	808	3	900	T2CW-N-1	26F,27F,28F
	808	3	900	T2CW-N-2	26F,27F,28F
		111			

名稱	生梗企雙玻扣蓋	制圖	WX	2019.04.10	修改	A		
材料	X85564 X85563	復核	HH	2019.04.16	日期			
顏色	EC-DG-S332054 (3塗)	批准			圖號	ZS-S01d-1		



美特鋁質有限公司  
MIDI Aluminium Fabricator Ltd.

數據表參見：ZS-S01dR-1

工程號




J-837

地盤

觀塘裕民坊

新增

地盤用

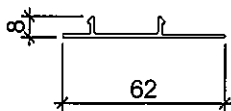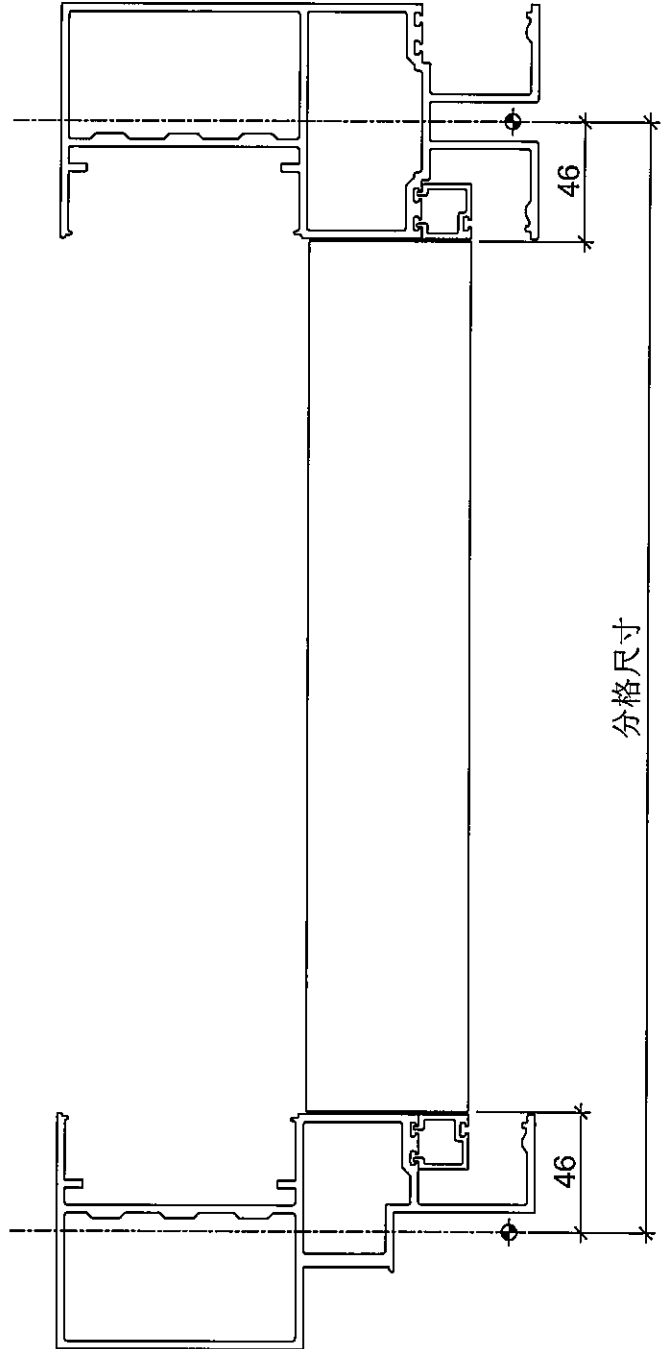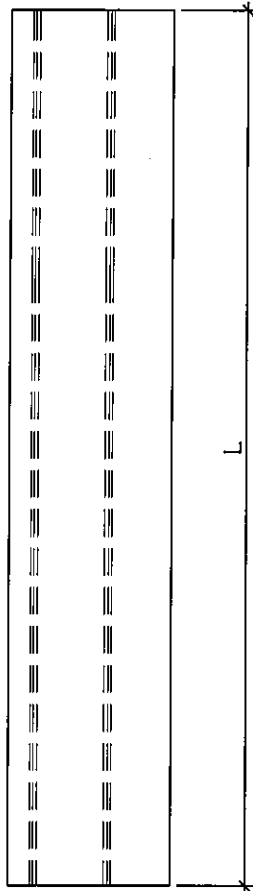

名稱	生梗企雙玻扣蓋	制圖	WX	2019.04.10	修改	A		
材料	<del>X85564</del> X85563	復核	HH	2019.04.16	日期			
顏色	EC-DG-S332054 (3塗)	批准			圖號	ZS-S01dR		



美特鋁質有限公司  
MIDI Aluminium Fabricator Ltd.

拆圖參見: ZS-S01dR

工程號 J-837 地盤 觀塘裕民坊

物料編號	L	總數	分格尺寸	使用位置	樓層
ZS-S01dR	478	4	570	T2CW-A-1	26F,27F,28F
	478	4	570	T2CW-B-2	26F,27F,28F
	478	2	570	T2CW-C-1	26F,27F,28F
	478	2	570	T2CW-D-1	26F,27F,28F
	478	2	570	T2CW-E-1	26F,27F,28F
	478	2	570	T2CW-E-2	26F,27F,28F
	478	2	570	T2CW-F-1	26F,27F,28F
	478	2	570	T2CW-F-2	26F,27F,28F
	478	4	570	T2CW-G-2	26F,27F,28F
	478	4	570	T2CW-H-1	26F,27F,28F
	478	4	570	T2CW-J-1	26F,27F,28F
	478	4	570	T2CW-K-1	26F,27F,28F
	478	4	570	T2CW-L-2	26F,27F,28F
	478	2	570	T2CW-M-1	26F,27F,28F
	478	2	570	T2CW-M-2	26F,27F,28F
		44			

物料編號	L	總數	分格尺寸	使用位置	樓層
ZS-S01bR	808	11	900	T2CW-A-1	26F,27F,28F
	808	11	900	T2CW-B-2	26F,27F,28F
	808	4	900	T2CW-C-1	26F,27F,28F
	808	3	900	T2CW-C-2	26F,27F,28F
	808	4	900	T2CW-D-1	26F,27F,28F
	808	4	900	T2CW-E-1	26F,27F,28F
	808	7	900	T2CW-E-2	26F,27F,28F
	808	4	900	T2CW-F-1	26F,27F,28F
	808	4	900	T2CW-F-2	26F,27F,28F
	808	11	900	T2CW-G-2	26F,27F,28F
	808	11	900	T2CW-H-1	26F,27F,28F
	808	11	900	T2CW-J-1	26F,27F,28F
	808	7	900	T2CW-K-1	26F,27F,28F
	808	3	900	T2CW-K-2	26F,27F,28F
	808	5	900	T2CW-L-2	26F,27F,28F
	808	4	900	T2CW-M-1	26F,27F,28F
	808	7	900	T2CW-M-2	26F,27F,28F
	808	3	900	T2CW-N-1	26F,27F,28F
	808	6	900	T2CW-N-2	26F,27F,28F
		120			

名稱	生梗企雙玻扣蓋	制圖	WX	2019.04.10	修改	A		
材料	X85564 X85563	復核	HH	2019.04.16	日期			
顏色	EC-DG-S332054 (3塗)	批准			圖號	ZS-S01dR-1		





美特鋁質 有限公司  
MIDI Aluminium Fabricator Ltd.

數據表參見: ZS-S01d-1


工程號 J-837 地盤 觀塘裕民坊

新增

地盤用

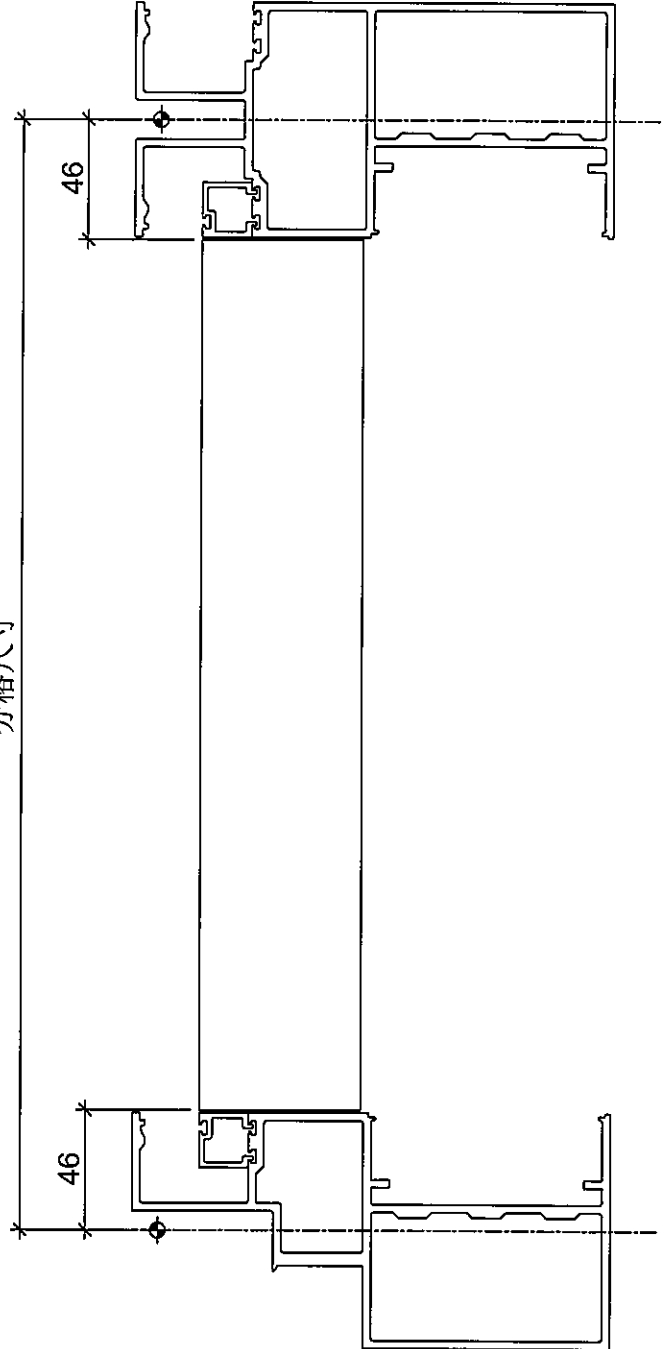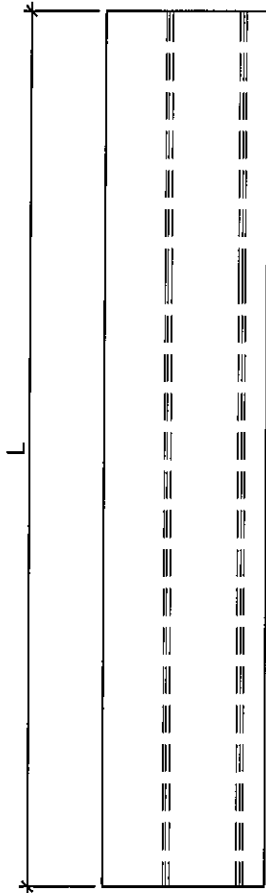

分格尺寸

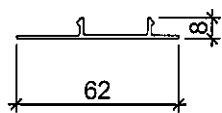

名稱	生梗企雙玻扣蓋	制圖	WX	2019.04.10	修改	A		
材料	X85564 X85563	復核	HH	2019.04.16	日期			
顏色	EC-DG-S332054 (3塗)	批准			圖號	ZS-S72d		





美特鋁質 有限公司  
MIDI Aluminium Fabricator Ltd.

工程號

J-837




地盤

觀塘裕民坊

數據表參見：ZS-S01dR-1

新增

地盤用

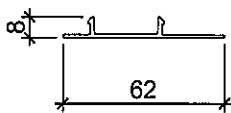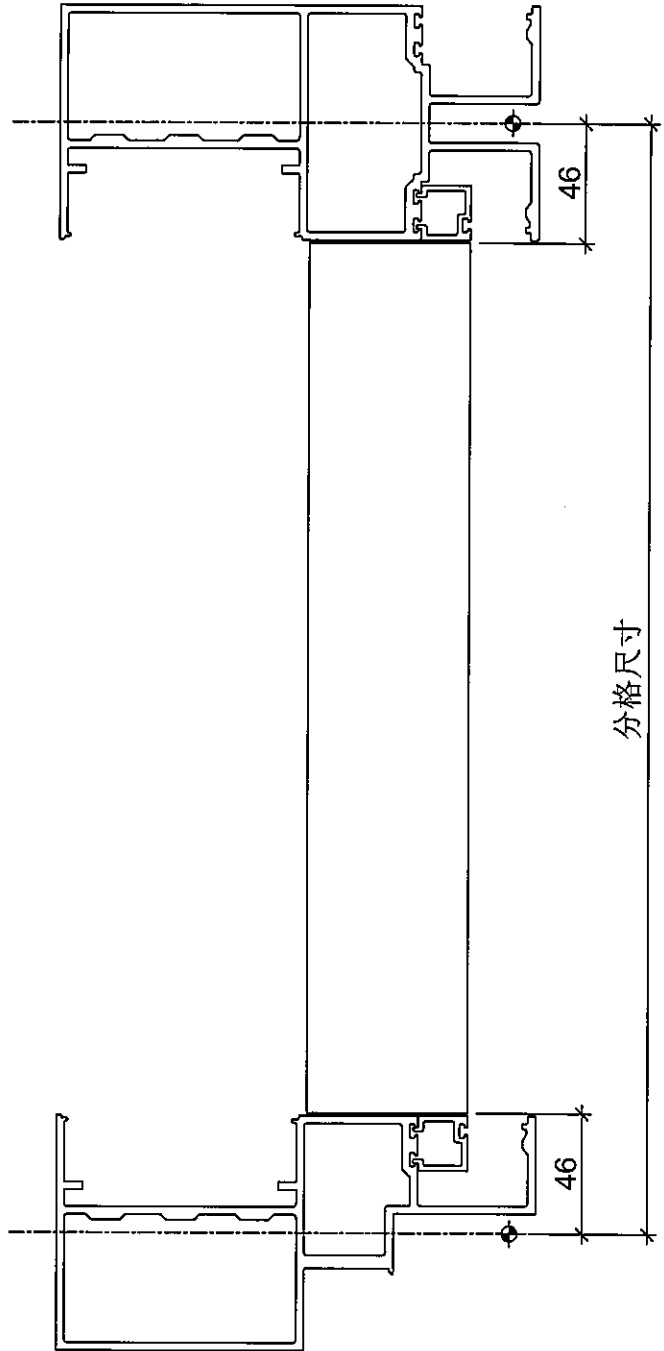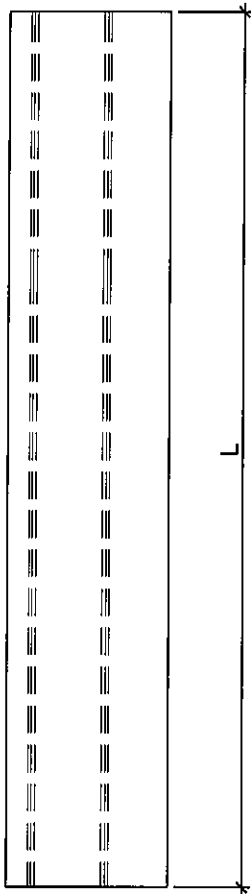

名稱	生梗企雙玻扣蓋	制圖	WX	2019.04.10	修改	A		
材料	X85564 X85563	復核	HH	2019.04.16	日期			
顏色	EC-DG-S332054 (3塗)	批准			圖號	ZS-S72dR		



美特鋁質有限公司  
MIDI Aluminium Fabricator Ltd.

拆圖參見: ZS-S01dR

工程號 J-837 地盤 觀塘裕民坊

物料編號	L	總數	分格尺寸	使用位置	樓層	物料編號	L	總數	分格尺寸	使用位置	樓層
ZS-S72dR	393	5	485	T2CW-A-1	27F	ZS-S74dR	558	5	650	T2CW-A-1	27F
	393	5	485	T2CW-B-2	27F		558	5	650	T2CW-B-2	27F
	393	2	485	T2CW-C-1	27F		558	2	650	T2CW-C-1	27F
	393	1	485	T2CW-C-2	27F		558	1	650	T2CW-C-2	27F
	393	2	485	T2CW-D-1	27F		558	2	650	T2CW-D-1	27F
	393	2	485	T2CW-E-1	27F		558	2	650	T2CW-E-1	27F
	393	2	485	T2CW-E-2	27F		558	2	650	T2CW-E-2	27F
	393	2	485	T2CW-F-1	27F		558	2	650	T2CW-F-1	27F
	393	2	485	T2CW-F-2	27F		558	2	650	T2CW-F-2	27F
	393	5	485	T2CW-G-2	27F		558	2	650	T2CW-G-2	27F
	393	5	485	T2CW-H-1	27F		558	5	650	T2CW-H-1	27F
	393	5	485	T2CW-J-1	27F		558	5	650	T2CW-J-1	27F
	393	4	485	T2CW-K-1	27F		558	4	650	T2CW-K-1	27F
	393	1	485	T2CW-K-2	27F		558	1	650	T2CW-K-2	27F
	393	3	485	T2CW-L-2	27F		558	3	650	T2CW-L-2	27F
	393	2	485	T2CW-M-1	27F		558	2	650	T2CW-M-1	27F
	393	3	485	T2CW-M-2	27F		558	3	650	T2CW-M-2	27F
	393	1	485	T2CW-N-1	27F		558	1	650	T2CW-N-1	27F
393	2	485	T2CW-N-2	27F	558	2	650	T2CW-N-2	27F		
		54					54				

物料編號	L	總數	分格尺寸	使用位置	樓層	物料編號	L	總數	分格尺寸	使用位置	樓層
ZS-S76dR	355.5	2	447.5	T2CW-A-1	27F	ZS-S77dR	780.5	2	872.5	T2CW-A-1	27F
	355.5	1	447.5	T2CW-C-1	27F		780.5	1	872.5	T2CW-C-1	27F
	355.5	1	447.5	T2CW-E-1	27F		780.5	1	872.5	T2CW-E-1	27F
	355.5	1	447.5	T2CW-E-2	27F		780.5	1	872.5	T2CW-E-2	27F
	355.5	2	447.5	T2CW-G-2	27F		780.5	2	872.5	T2CW-G-2	27F
	355.5	1	447.5	T2CW-H-1	27F		780.5	1	872.5	T2CW-H-1	27F
	355.5	2	447.5	T2CW-J-1	27F		780.5	2	872.5	T2CW-J-1	27F
	355.5	1	447.5	T2CW-K-1	27F		780.5	1	872.5	T2CW-K-1	27F
	355.5	1	447.5	T2CW-L-2	27F		780.5	1	872.5	T2CW-L-2	27F
	355.5	1	447.5	T2CW-M-1	27F		780.5	1	872.5	T2CW-M-1	27F
	355.5	1	447.5	T2CW-M-2	27F		780.5	1	872.5	T2CW-M-2	27F
	355.5	1	447.5	T2CW-N-1	27F		780.5	1	872.5	T2CW-N-1	27F
			15					15			

名稱	生梗企雙玻扣蓋	制圖	WX	2019.04.10	修改	A		
材料	X85564 X85563	復核	HH	2019.04.16	日期			
顏色	EC-DG-S332054 (3塗)	批准			圖號	ZS-S72dR-1		