



工程指示 / 要求簡箋(E.I.)

工程指示編號：EI / 1347 / 19

修改版次：A

工程編號：J - 837

工程名稱：觀塘裕民坊

工程項目：幕牆 6/F 企橫(T3 大貨)

收件人：生統 / 永林

發件人：Eric Liu

日期：19/12/2019

要求提供 / 確認 事項：

- | | | |
|------------------------------------|-------------------------------------|-------------------------------|
| <input type="checkbox"/> 初步鋁料 B.M. | <input type="checkbox"/> 加工拆圖，然後生產 | <input type="checkbox"/> 尺寸表 |
| <input type="checkbox"/> 正式鋁料 B.M. | <input type="checkbox"/> 技術上資料 / 指示 | <input type="checkbox"/> 報價 |
| <input type="checkbox"/> 配件 B.M. | <input type="checkbox"/> 樣辦或貨品說明書 | <input type="checkbox"/> 分判合約 |
| <input type="checkbox"/> 其他：_____ | | |

內容：

請按加工圖生產企橫料送地盤安裝 (T3, 6/F)

A 版: 1) 按現場石矢修改部份企橫料加工圖

2) 按修改部份企橫料加工圖修改配套料

謝謝！

請在 2019 / 12 / 28 前完成上列要求。

附：48 頁加工圖

以上項目為：

- 原合約工程包 原合約工程加 / 減賬 新工程報價

原因：-

分發東莞各部門：

- () 生產技術總監 連附件 (/) 技術部 連附件 永林 () 生產部 連附件 () 機械設計部 連附件
 () 採購部 連附件 (/) 生產統籌部 連附件 梅
 () 質檢部 連附件 () 會計部 連附件 () 報關組 連附件 () 其他 楊榮輝 連附件

分發香港各部門：

- () 行政部 連附件 () 會計部 連附件 () 統籌部 連附件 () 工程部地盤科文 連附件
 () 採購部 連附件 () QS 部 連附件 () 維修部 連附件 () 其他 _____ 連附件

傳遞編號：

HK 2591 / 19

發件人簽署：

項目經理簽署：







美特鋁質有限公司
MIDI Aluminium Fabricator Ltd.

工程號 J-837 地盤 觀塘裕民坊

序号	物料編號	數量	位置	樓層
01	M5-T3-01a	1	T3CW-H-3	6F

左梗窗右梗窗

*請用A3紙打印

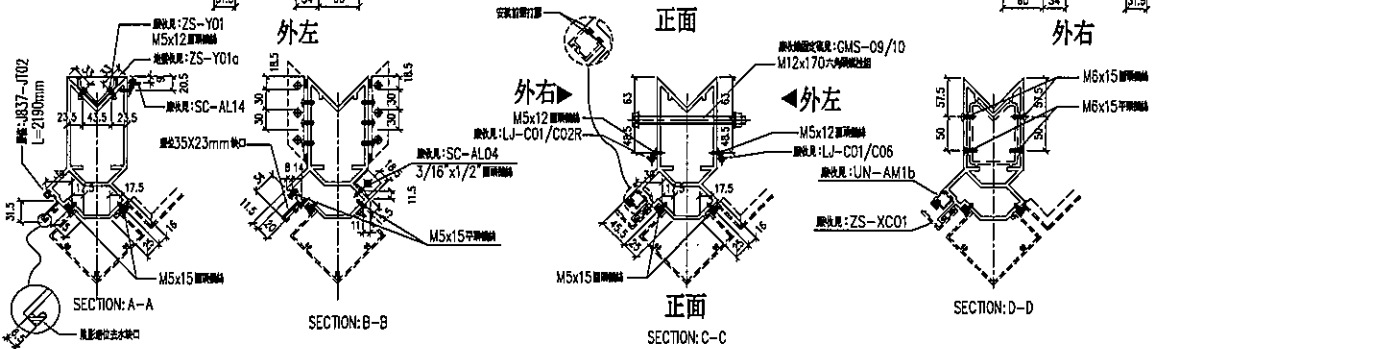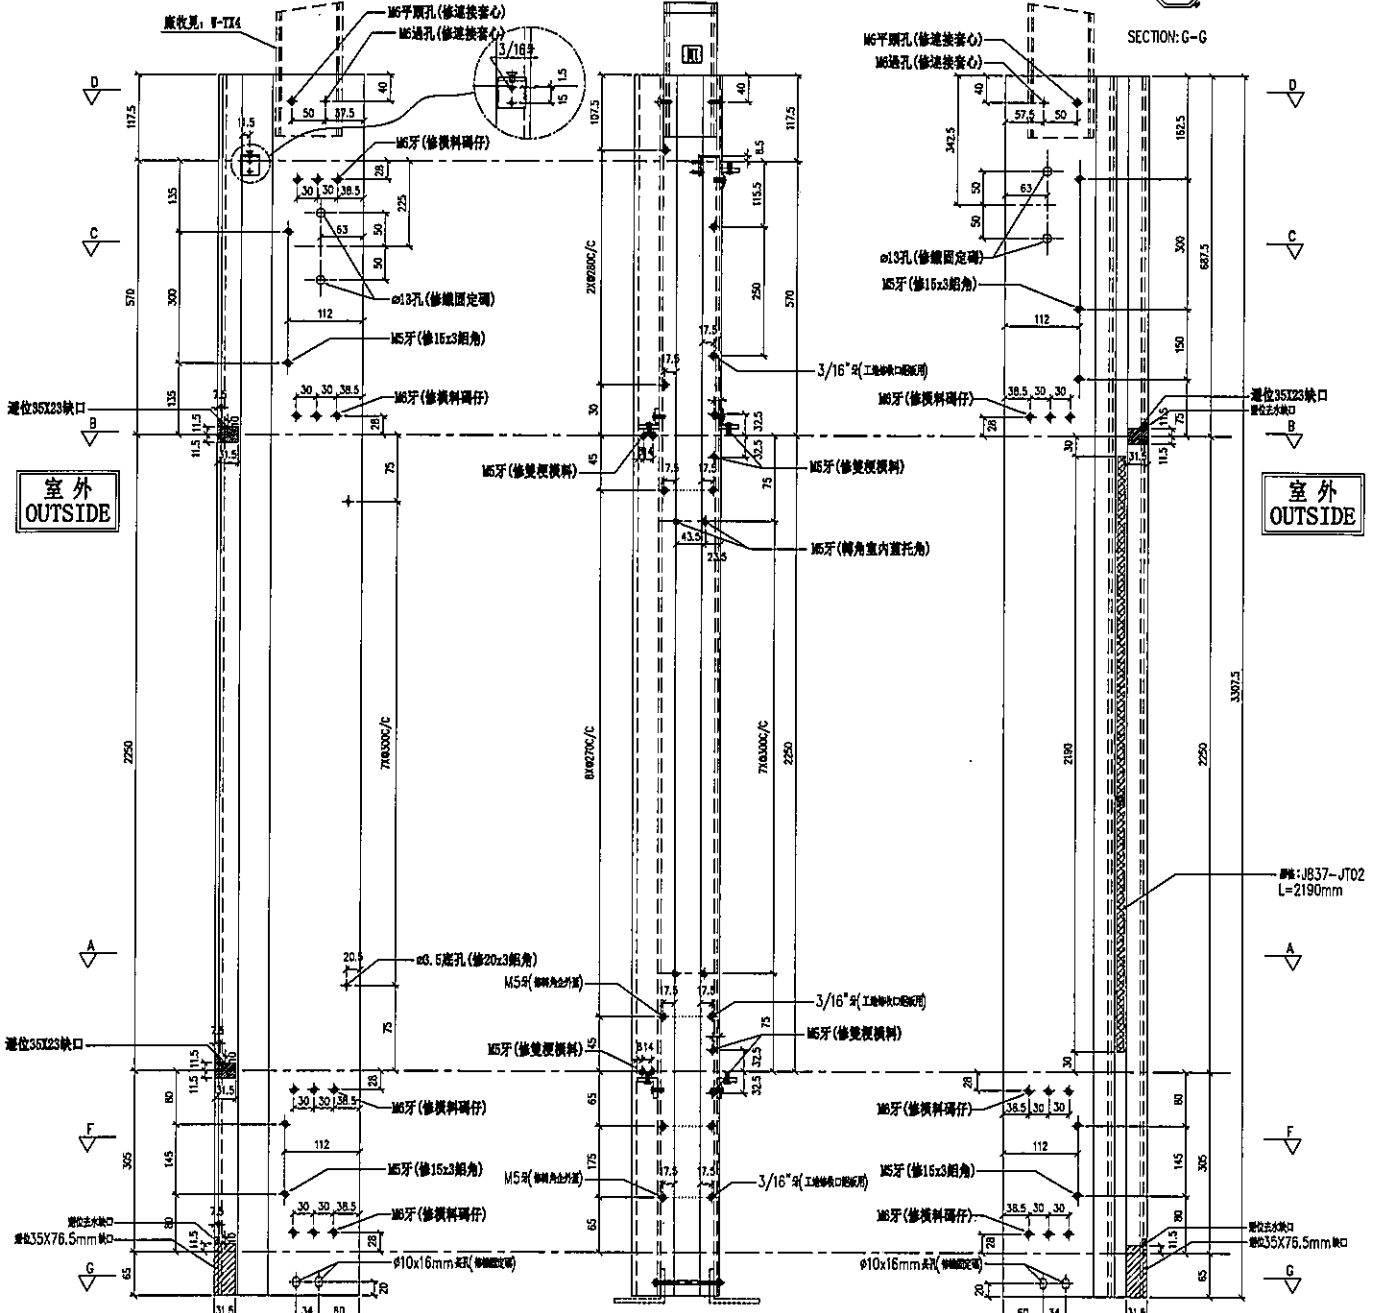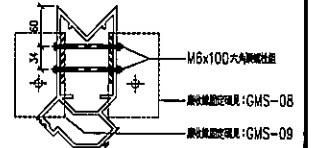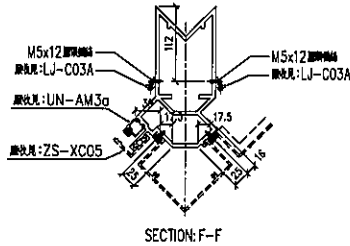


名稱	轉角企	制圖	LHR	2019.9.27	修改	A	B
材料	X85549	復核	-	-	日期	2019.12.10	2019.12.10
顏色	EC-DG-S332054 (3塗)	批準			圖號	T3-FAB03	





美特鋁質有限公司
MIDI Aluminium Fabricator Ltd.

工程號 J-837 地盤 觀塘裕民坊

序号	物料編號	數量	位置	樓層
01	M2-T3-06	1	T3CW-K-1	6F

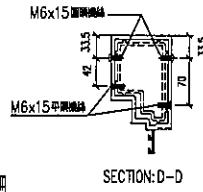

左SHL右梗窗

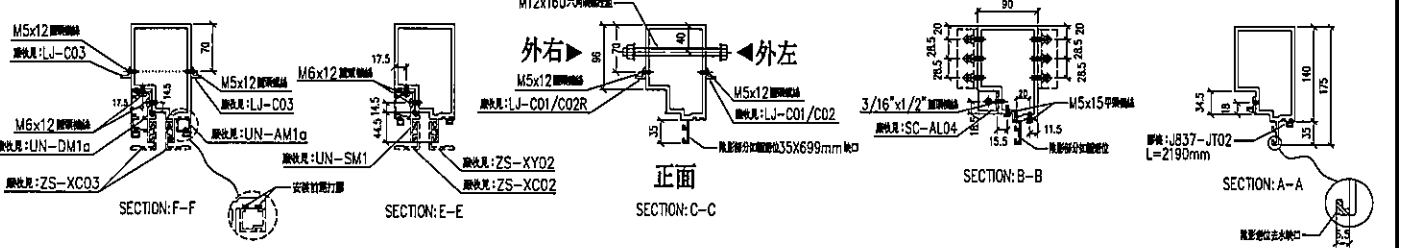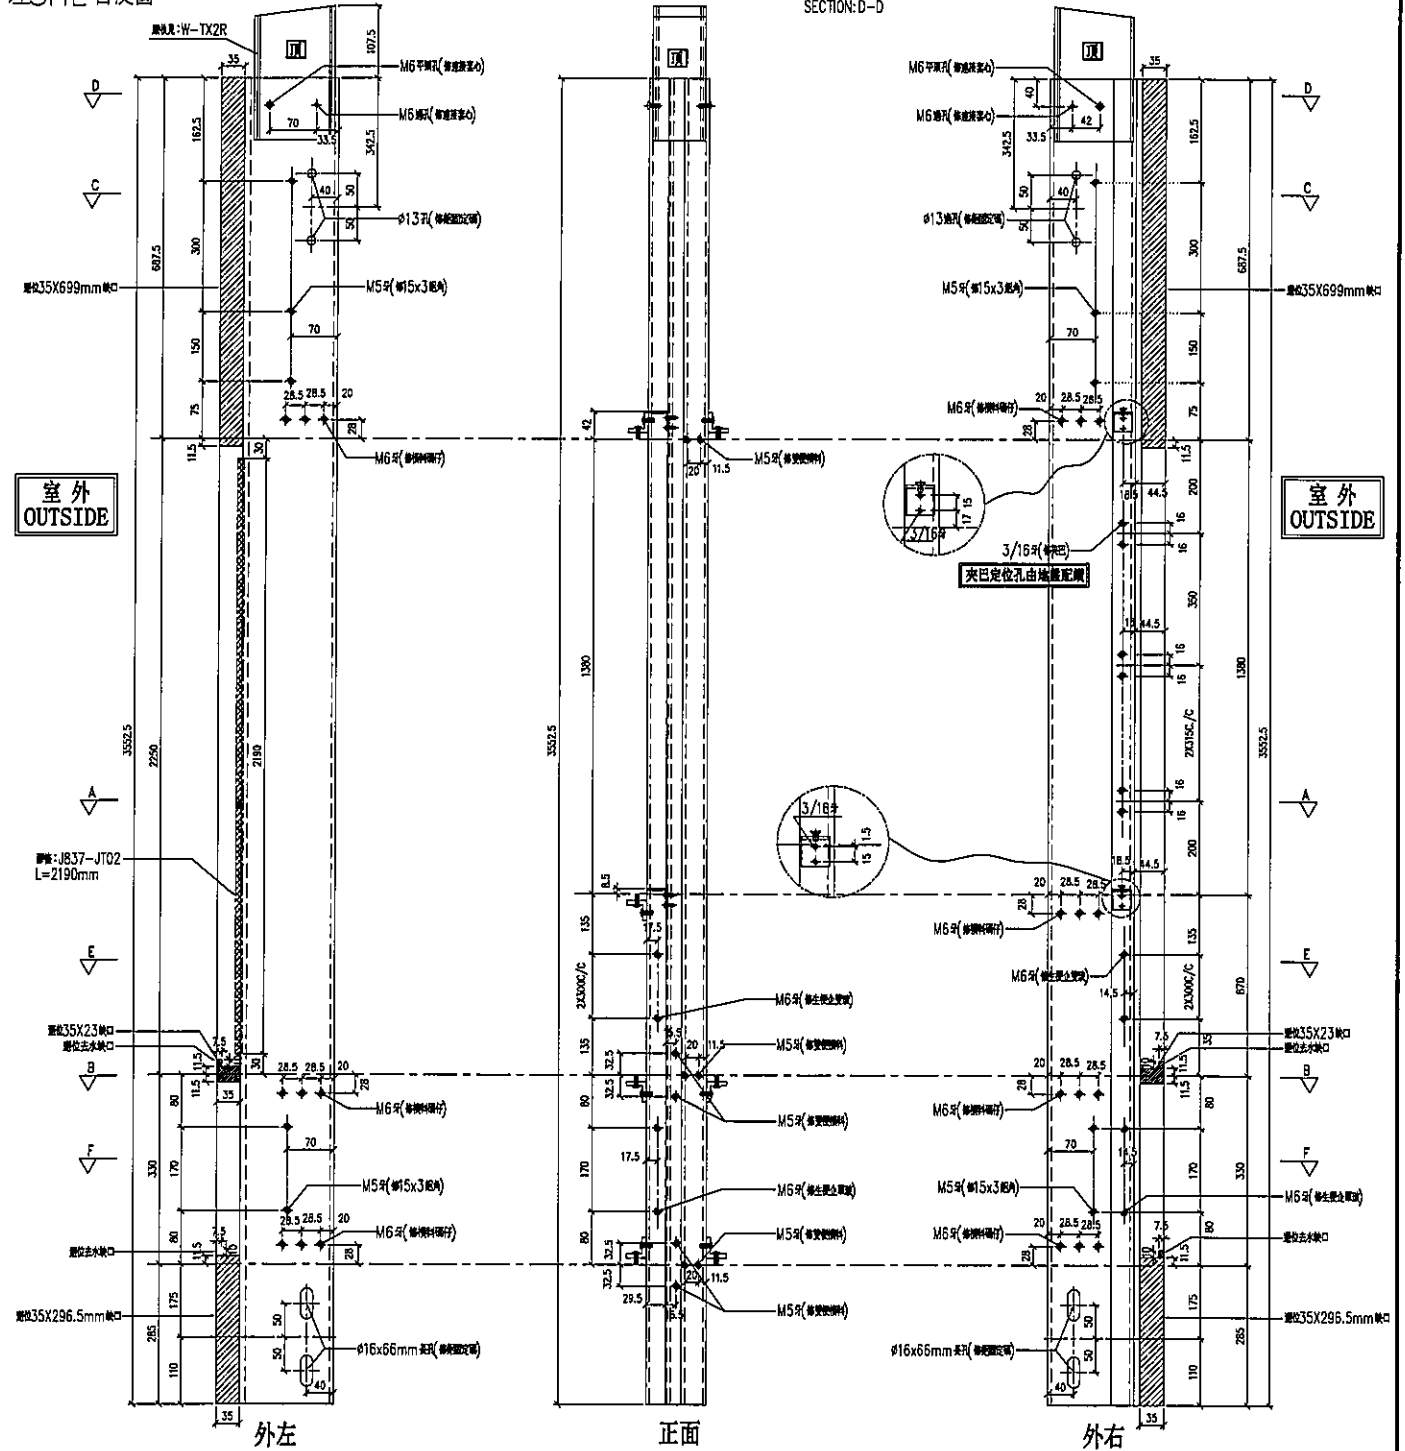

名稱	生梗企	制圖	LHR	2019.9.27	修改	A	
材料	X85546	復核	-	-	日期	2019.12.10	
顏色	EC-DG-S332054 (3塗)	批準			圖號	T3-FAB15	





美特鋁質有限公司
MIDI Aluminium Fabricator Ltd.

工程號 J-837 地盤 觀塘裕民坊

序号	物料編號	數量	位置	樓層
01	SD-ML01A	1	T3CW-K-2	6F
02	SD-ML01A	1	T3CW-J-2	6F

左SD生右SD梗

*請用A3紙打印

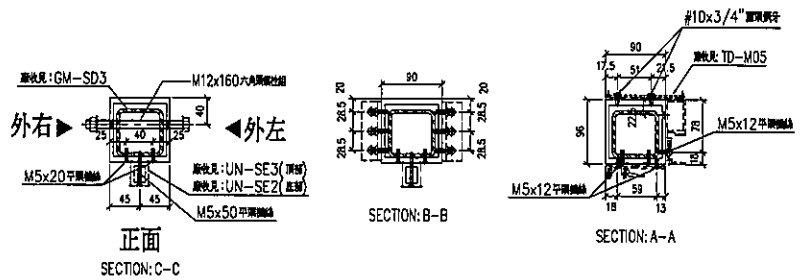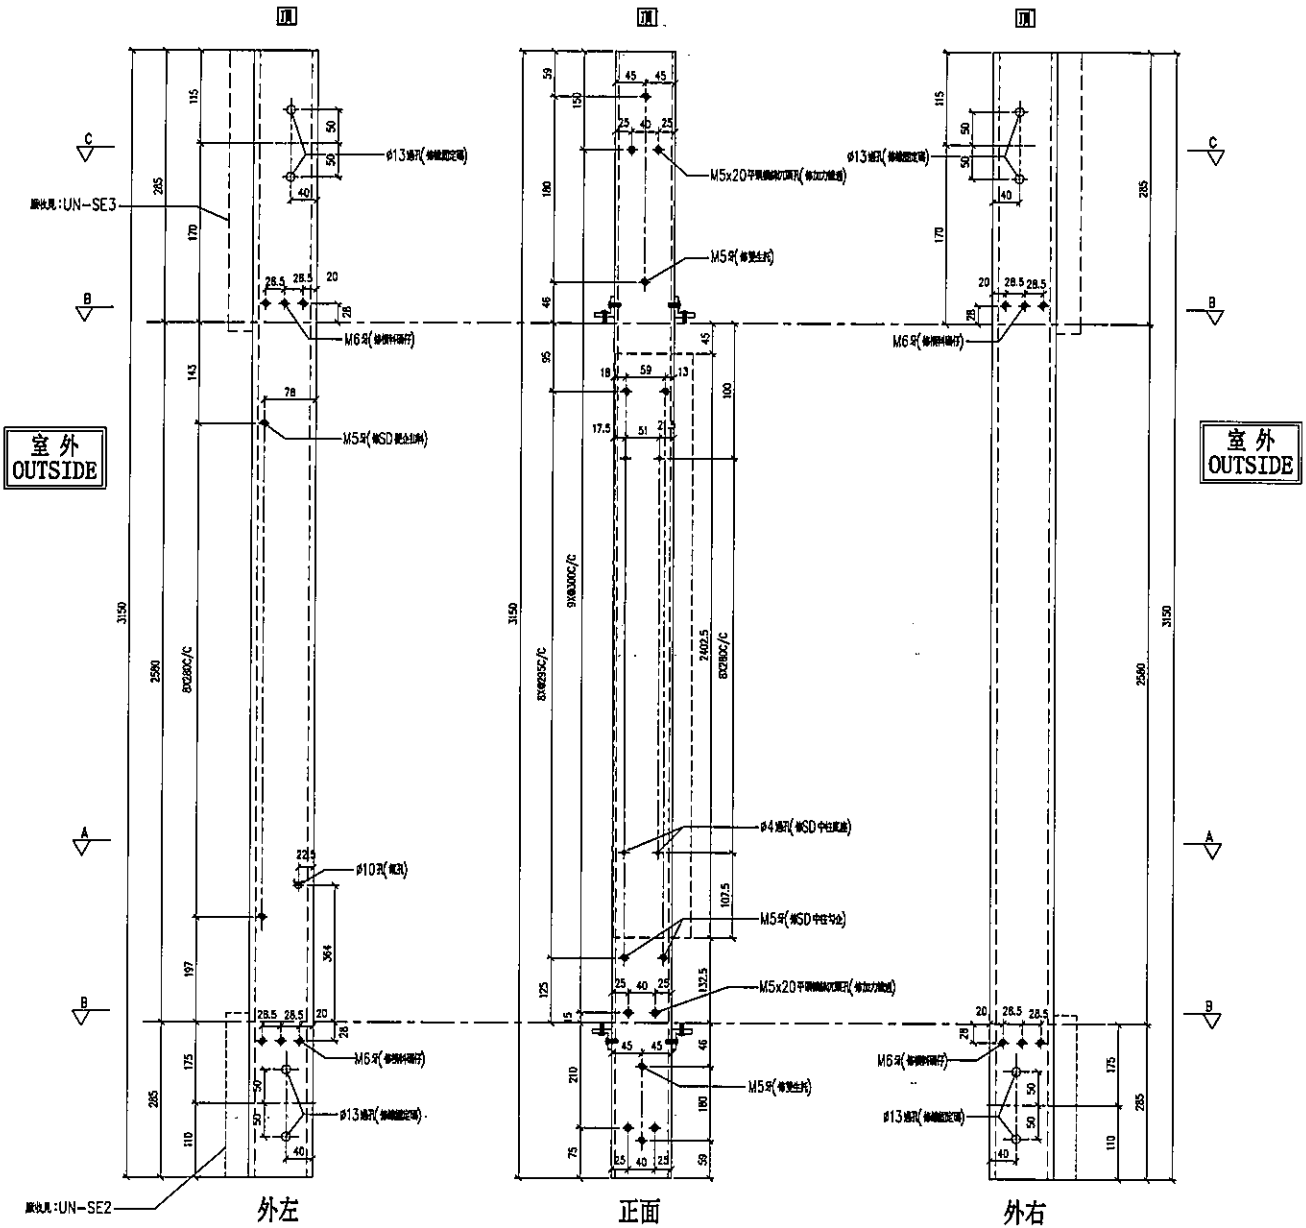

名稱	SD 中企 (外凹)	制圖	LHR	2019.9.27	修改	A		
材料	X85548	復核	-	-	日期	2019.12.10		
顏色	EC-DG-S332054 (3塗)	批准			圖號	T3-FAB23		






美特鋁質有限公司
MIDI Aluminium Fabricator Ltd.

工程號 J-837 地盤 觀塘裕民坊

序号	物料編號	數量	位置	樓層
01	SD-ML05	1	T3CW-J-1	6F

左梗窗右SD生

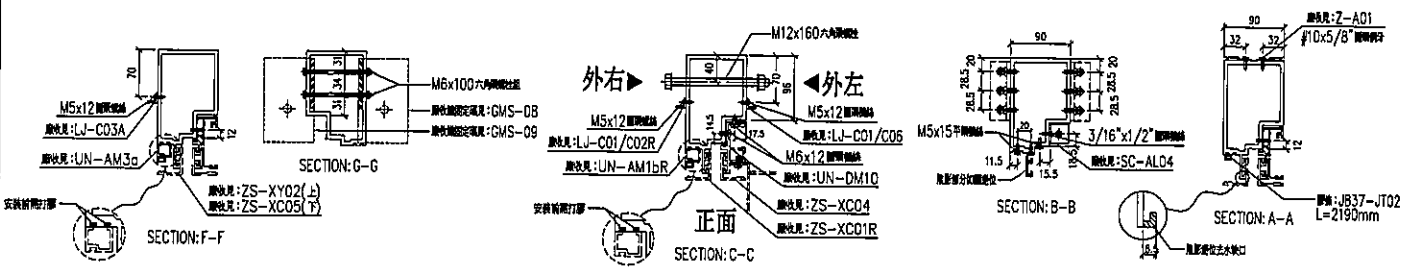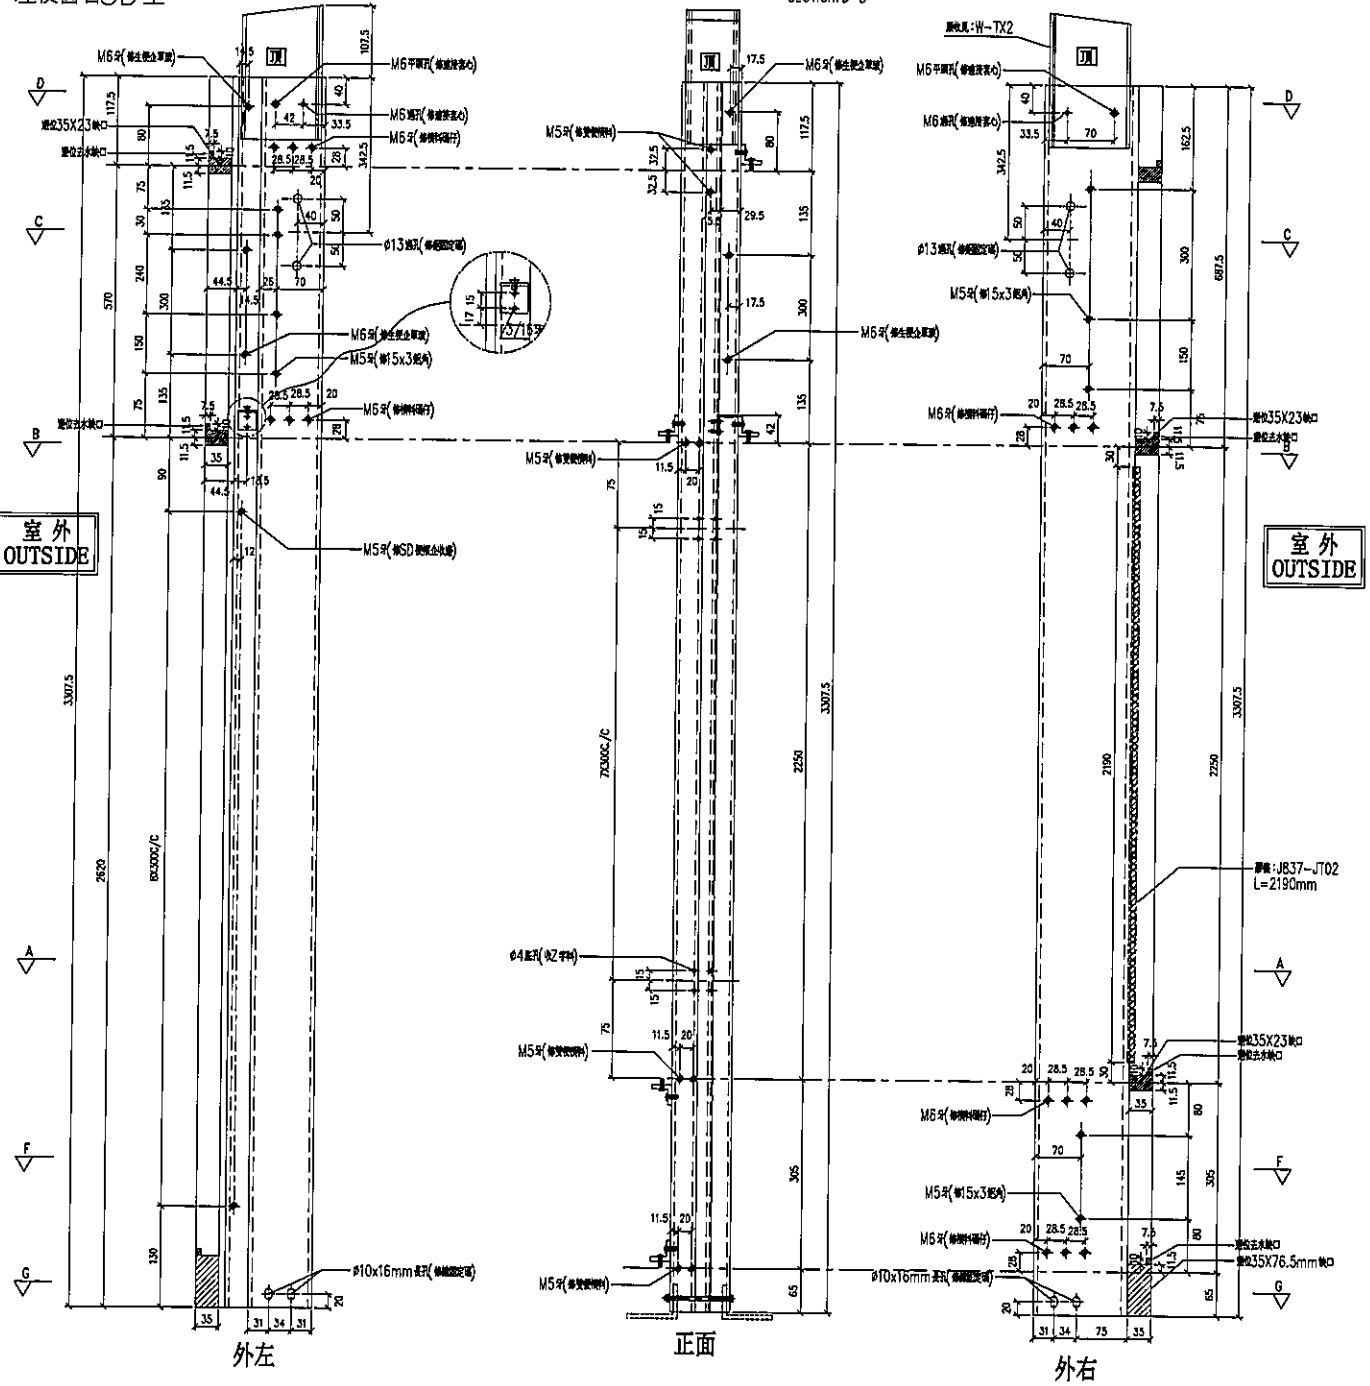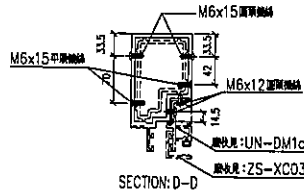

名稱	生梗企	制圖	LHR	2019.9.27	修改	A
材料	X85546	復核	-	-	日期	2019.12.10
顏色	EC-DG-S332054 (3塗)	批準			圖號	T3-FAB31




美特鋁質有限公司
MIDI Aluminium Fabricator Ltd.

序号	物料編號	數量	位置	樓層
01	SD-ML12	1	T3CW-L-1	6F
02	SD-ML12	1	T3CW-C-1	6F

工程號 J-837 地盤 觀塘裕民坊

左SD生右靠牆

*請用A3紙打印

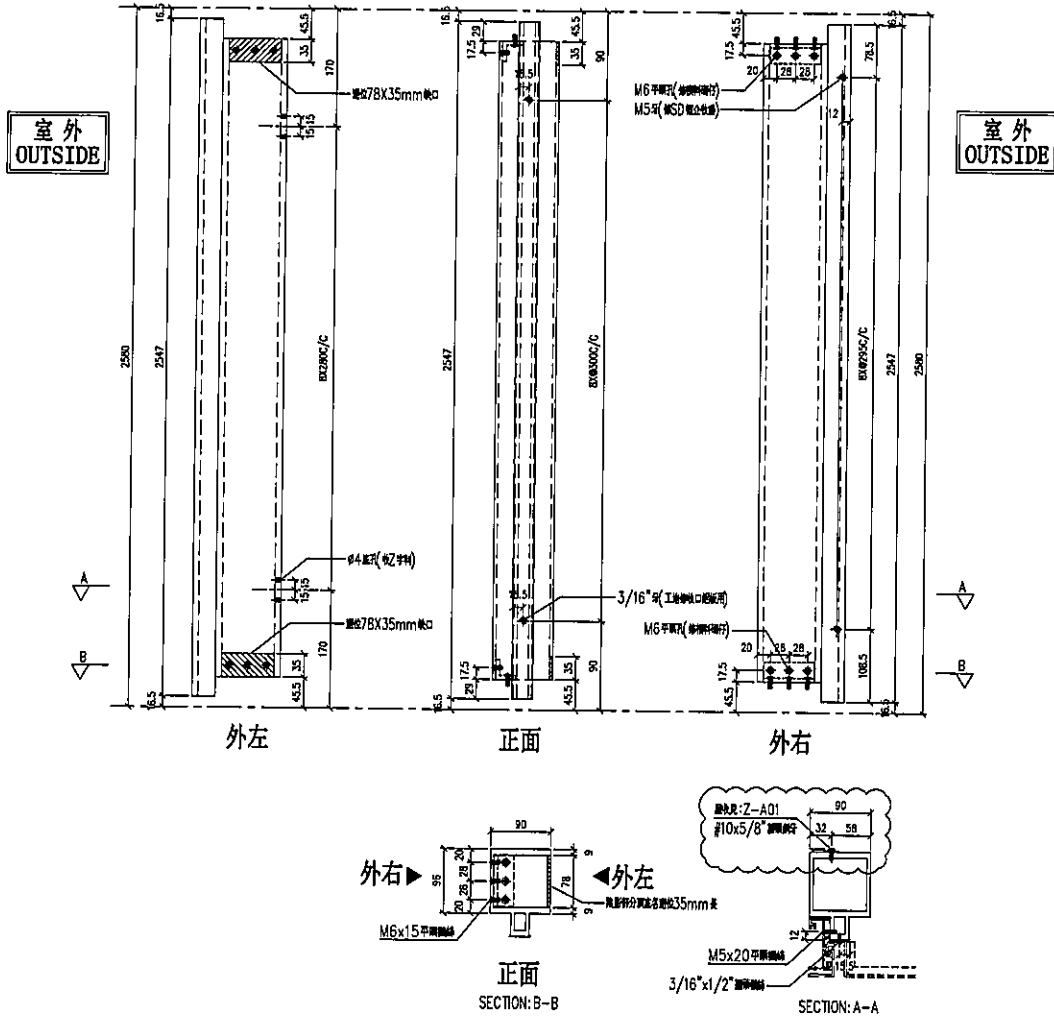


名稱	雙生企	制圖	LHR	2019.9.27	修改	A	
材料	X85547	復核	—	—	日期	2019.12.10	
顏色	EC-DG-S332054 (3塗)	批準			圖號	T3-FAB36	





美特鋁質有限公司
MIDI Aluminium Fabricator Ltd.

工程號 J-837 地盤 觀塘裕民坊

序号	物料編號	數量	位置	樓層
01	SD-ML15	1	TICW-H-1	6F

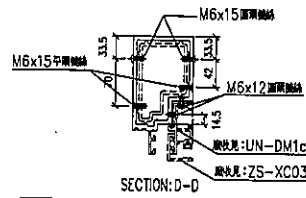

左楔窗右SD生

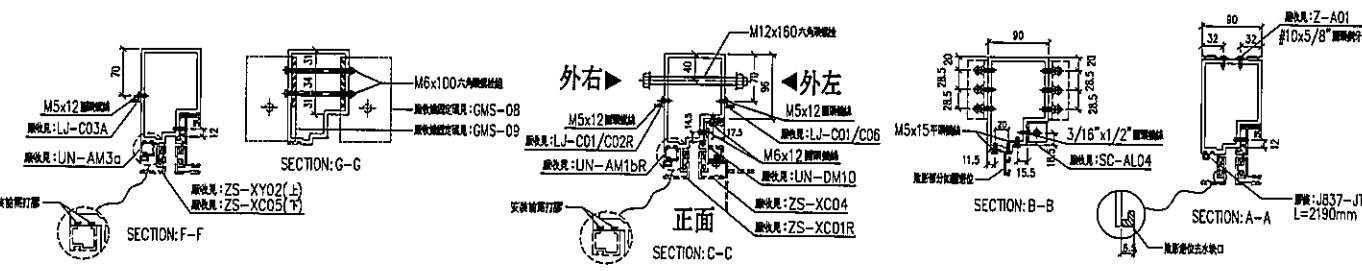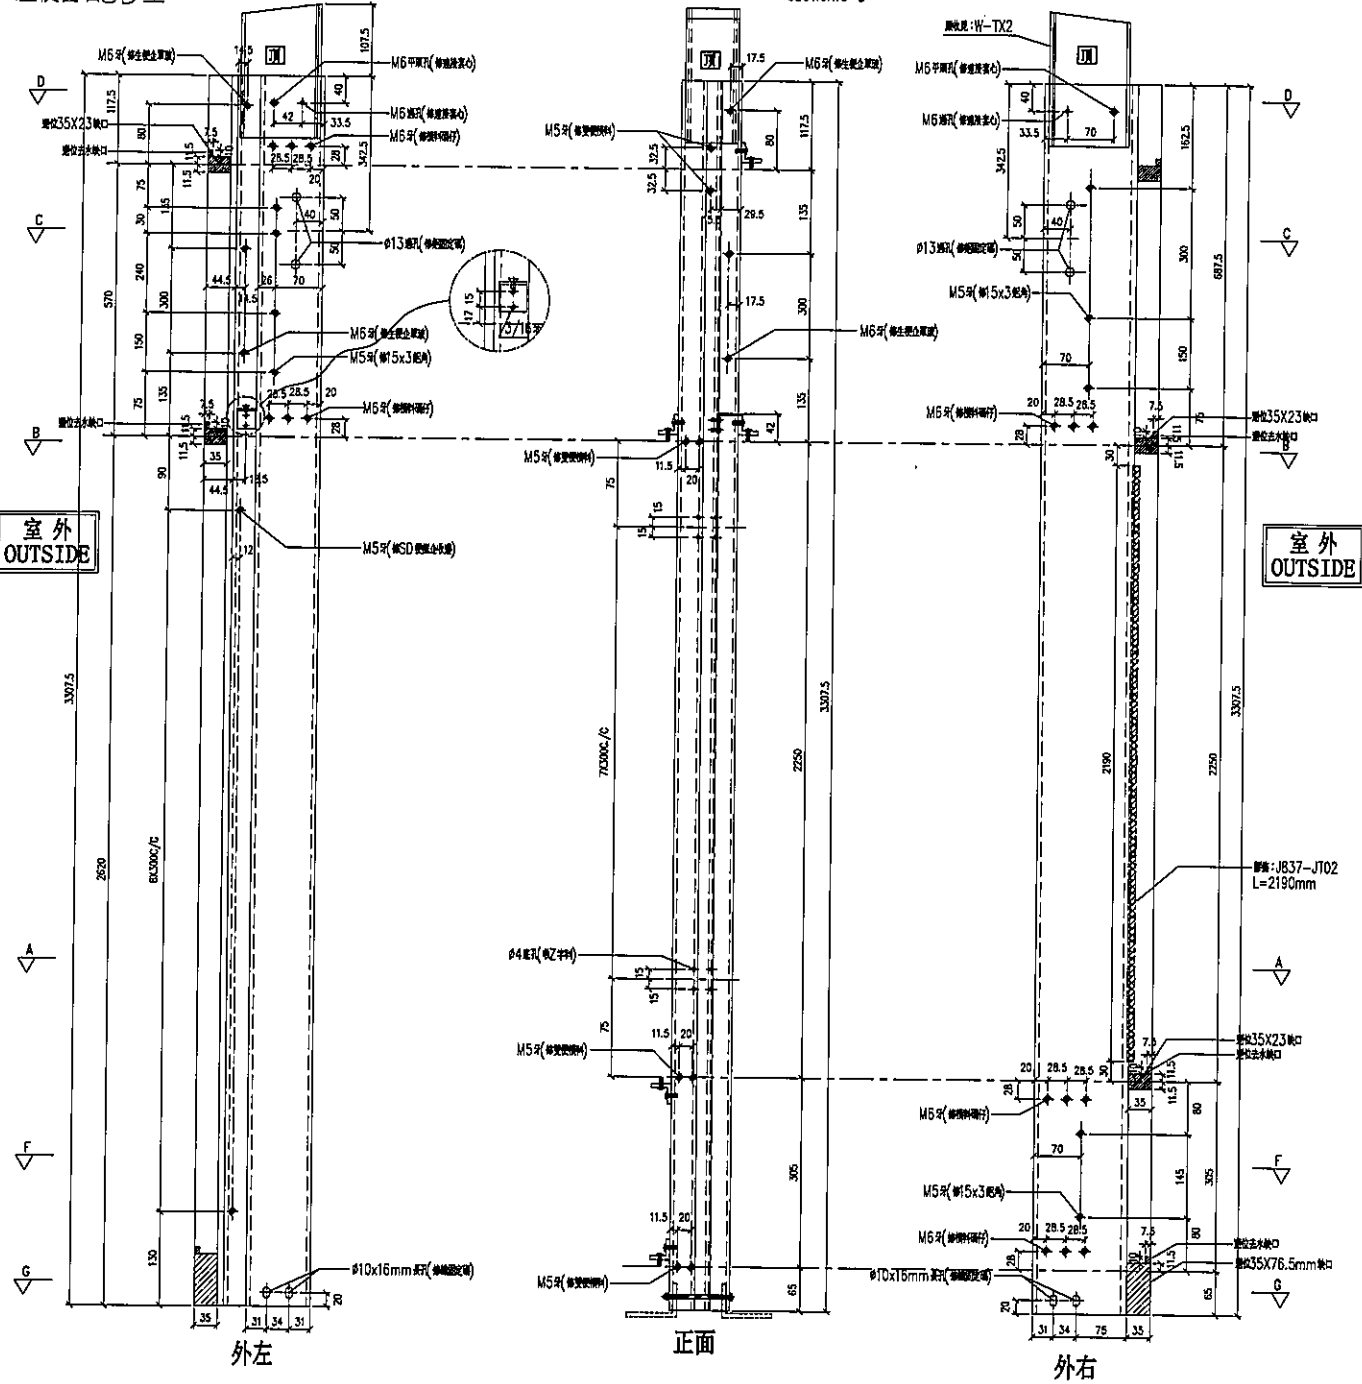


名稱	生楔企	制圖	LHR	2019.9.27	修改	A	
材料	X85546	復核	-	-	日期	2019.12.10	
顏色	EC-DG-S332054 (3塗)	批准			圖號	T3-FAB38	



美特鋁質有限公司
MIDI Aluminium Fabricator Ltd.







工程號 J-837 地盤 觀塘裕民坊

序号	物料編號	數量	位置	樓層
01	M3-T3-03	1	T3CW-H-3	6F

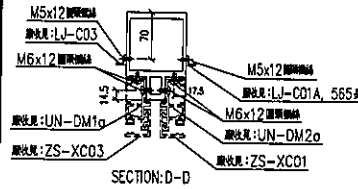

左FD門右梗窗

*請用A3紙打印

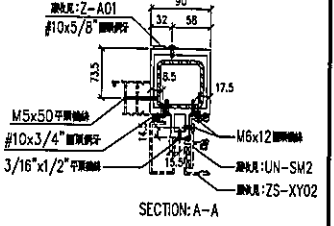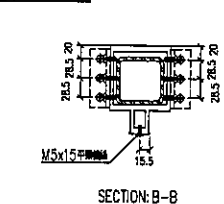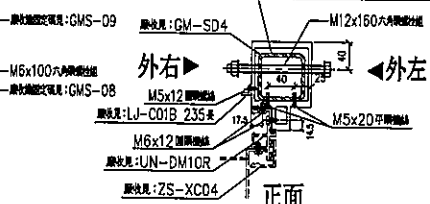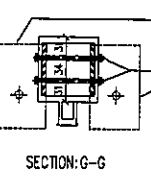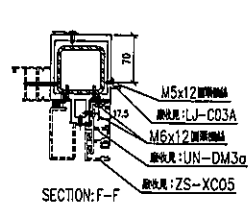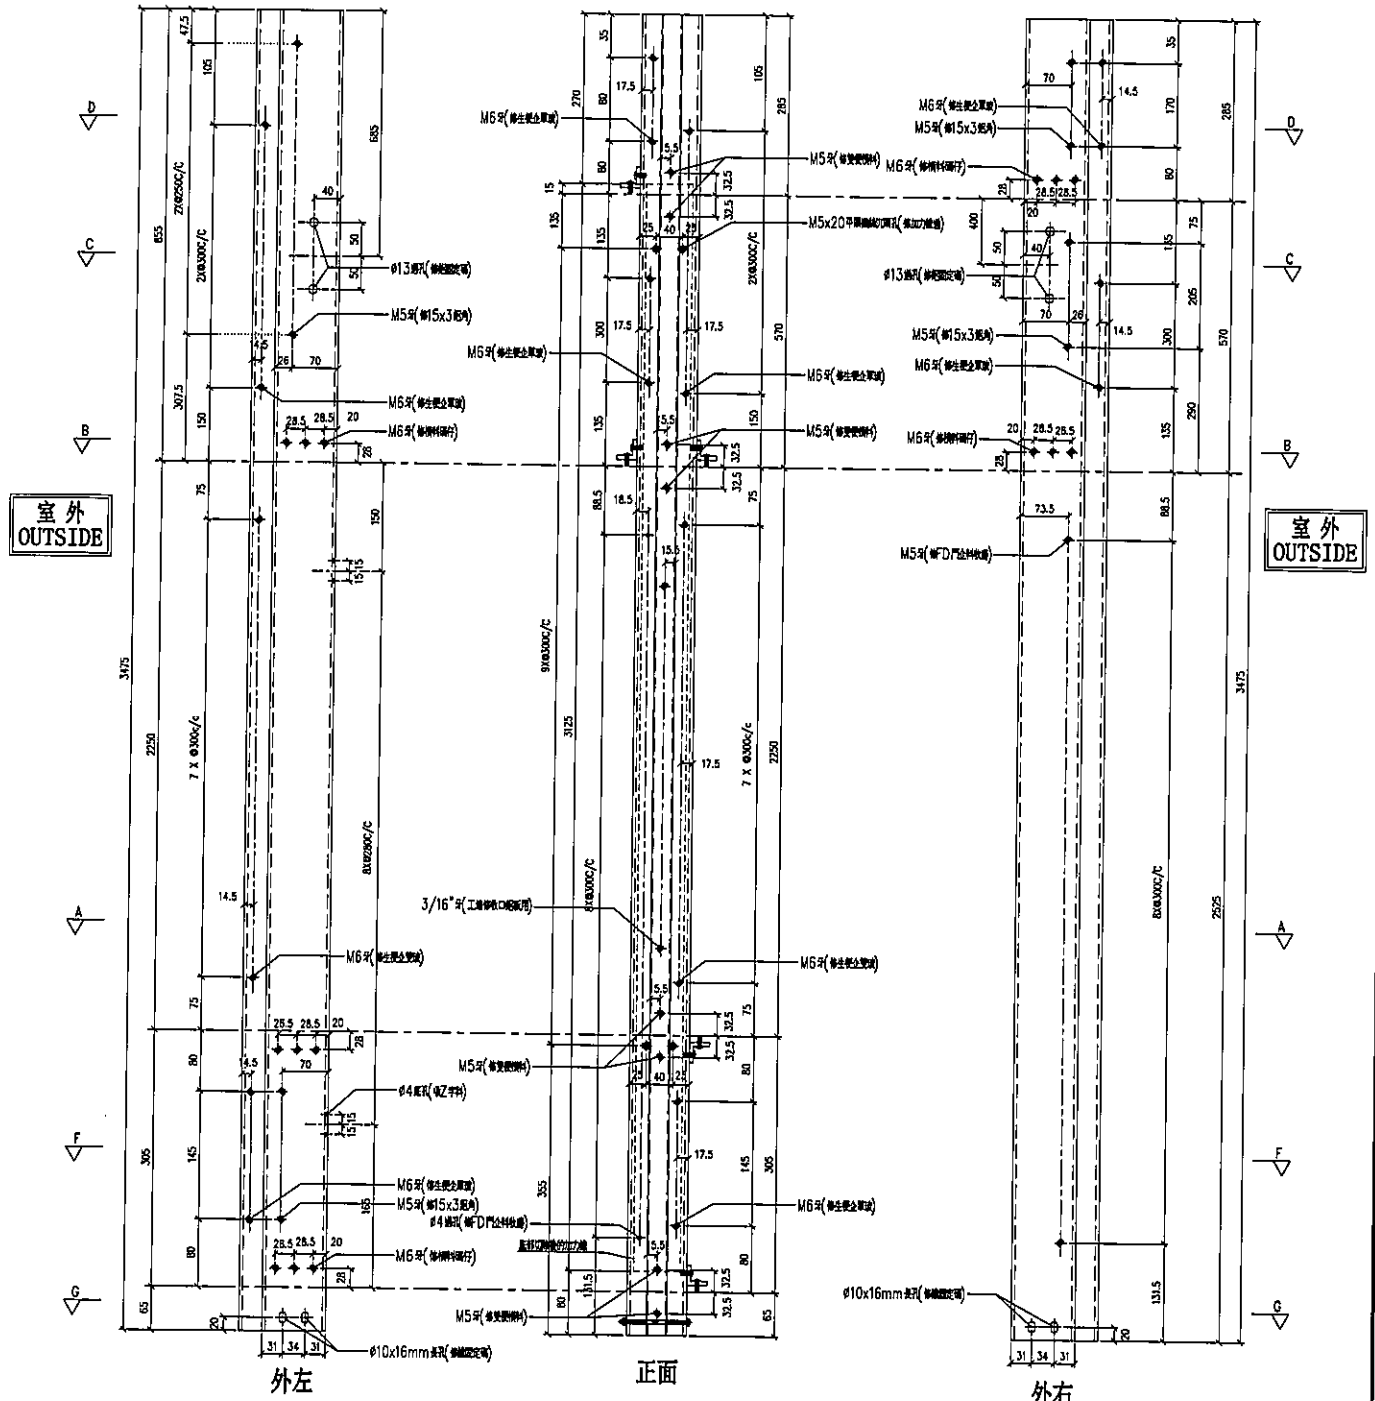

名稱	雙生企	制圖	LHR	2019.9.27	修改	A
材料	X85547	復核	-	-	日期	2019.12.10
顏色	EC-DG-S332054 (3塗)	批準			圖號	T3-FAB42



美特鋁質 有限公司
MIDI Aluminium Fabricator Ltd.

工程號 J-837 地盤 觀塘裕民坊

拆圖參見: T3-FAB74

序号	物料編號	規格尺寸	L	M x N	RQ	數量	廠收背板托角編號	廠收單玻璃編號	使用位置	樓層
01	UN-T1560a	1560	1545	8300x4	172.5	1	UN-HT1560a	UN-HM1560	T307-P-1	6F
02	UN-T1560a	1560	1545	8300x4	172.5	1	UN-HT1560a	UN-HM1560	T307-A-2	6F
03	UN-T1525a	1525	1510	8300x4	155	2	UN-HT1525a	UN-HM1525	T307-P-1	6F
04	UN-T1525a	1525	1510	8300x4	155	1	UN-HT1525a	UN-HM1525	T307-B-1	6F
05	UN-T1525a	1525	1510	8300x4	155	1	UN-HT1525a	UN-HM1525	T307-B-2	6F
06	UN-T1525a	1525	1510	8300x4	155	1	UN-HT1525a	UN-HM1525	T307-A-1	6F
07	UN-T1310a	1310	1295	8275x4	97.5	1	UN-HT1310a	UN-HM1310	T307-P-2	6F
08	UN-T1235a	1235	1220	8300x3	160	1	UN-HT1235a	UN-HM1235	T307-P-2	6F
09	UN-T142a	142.5	142.5	8300x3	113.75	1	UN-HT142a	UN-HM142	T307-B-1	6F
10	UN-T142a	142.5	142.5	8300x3	113.75	1	UN-HT142a	UN-HM142	T307-B-2	6F
11	UN-T142a	142.5	142.5	8300x3	113.75	1	UN-HT142a	UN-HM142	T307-A-1	6F
12	UN-T117a	117.5	117.5	8300x3	101.25	1	UN-HT117a	UN-HM117	T307-A-1	6F
13	UN-T117a	117.5	117.5	8300x3	101.25	1	UN-HT117a	UN-HM117	T307-L-2	6F
14	UN-T117a	117.5	117.5	8300x3	101.25	1	UN-HT117a	UN-HM117	T307-K-1	6F
15	UN-T117a	117.5	117.5	8300x3	101.25	1	UN-HT117a	UN-HM117	T307-C-2	6F
16	UN-T1042a	1042.5	1027.5	8250x3	138.75	1	UN-HT1042a	UN-HM1042	T307-A-1	6F
17	UN-T1042a	1042.5	1027.5	8250x3	138.75	1	UN-HT1042a	UN-HM1042	T307-B-1	6F

名稱	雙梗橫料 (外凸)	制圖	LHR	2019.10.17	修改	A
材料	X85552	復核	-	-	日期	2019.12.10
顏色	EC-DG-S332054 (3塗)	批準			圖號	T3-FAB74-1




美特鋁質有限公司
MIDI Aluminium Fabricator Ltd.

工程號

J-837

地盤

觀塘裕民坊

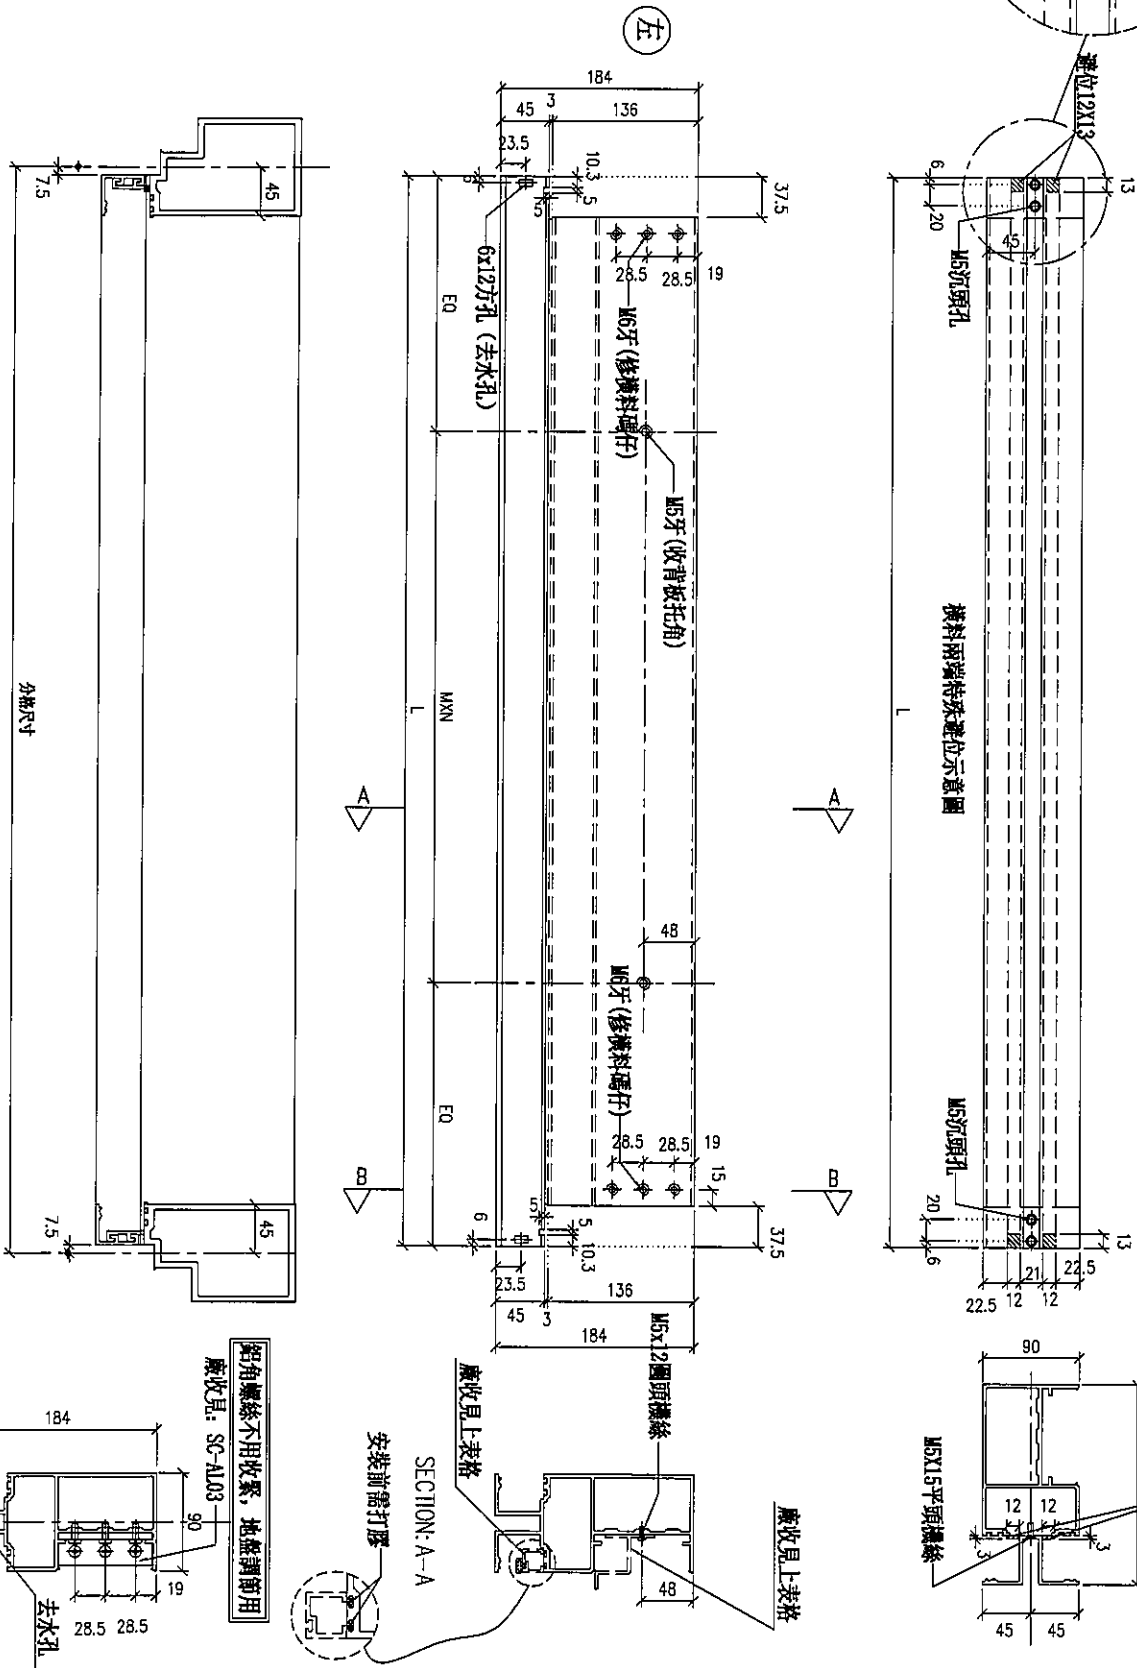

序号	物料編號	分格尺寸	L	M x N	EQ	數量	廠收背板托角編號	廠收翼板插線編號	使用位置	備屬
01	UN-T1117b	1117.5	1102.5	Ø300x3	101.25	1	UN-HT1117	UN-HM117a	T3CF-E-1	6F
02	UN-T1117b	1117.5	1102.5	Ø300x3	101.25	1	UN-HT1117	UN-HM117a	T3CF-L-2	6F
03	UN-T1117b	1117.5	1102.5	Ø300x3	101.25	1	UN-HT1117	UN-HM117a	T3CF-K-1	6F
04	UN-T1117b	1117.5	1102.5	Ø300x3	101.25	1	UN-HT1117	UN-HM117a	T3CF-C-2	6F

名稱	雙槽橫料(外凸)	制圖	LHR	2019.10.17	修改	A	
材料	X85552	復核	-	-	日期	2019.12.10	
顏色	EC-DG-S332054 (3塗)	批准			圖號	T3-FAB75	



美特鋁質 有限公司
MIDI Aluminium Fabricator Ltd.

工程號 J-837 地盤 觀塘裕民坊

拆圖參見: T3-FAB76


序号	物料編號	分格尺寸	L	W x N	HQ	數量	廠收背板托角編號	廠收單玻璃編號	使用位置	樓層
01	UN-LR01b	650	663	6300x1	181.5	2	UN-HT1a	UN-HM1	T307-B-1	6F
02	UN-LR01b	650	663	6300x1	181.5	1	UN-HT1a	UN-HM1	T307-B-2	6F
03	UN-LR01b	650	663	6300x1	181.5	1	UN-HT1a	UN-HM1	T307-J-2	6F
04	UN-LR01b	650	663	6300x1	181.5	1	UN-HT1a	UN-HM1	T307-K-1	6F
05	UN-LR01b	650	663	6300x1	181.5	1	UN-HT1a	UN-HM1	T307-J-1	6F
06	UN-LR01b	660	663	6300x1	181.5	1	UN-HT1a	UN-HM1	T307-C-2	6F
07	UN-LR01b	650	663	6300x1	181.5	2	UN-HT1a	UN-HM1	T307-B-2	6F
08	UN-LR01b	650	663	6300x1	181.5	2	UN-HT1a	UN-HM1	T307-A-1	6F
09	UN-LR16b	550	553	6300x1	131.5	1	UN-HT16a	UN-HM16	T307-P-2	6F
10	UN-LR02b	450	463	6250x1	106.5	1	UN-HT2a	UN-HM2	T307-A-2	6F
11	UN-LR02b	450	463	6250x1	106.5	1	UN-HT2a	UN-HM2	T307-K-1	6F
12	UN-LR02b	450	463	6250x1	106.5	2	UN-HT2a	UN-HM2	T307-B-1	6F
13	UN-LR02b	450	463	6250x1	106.5	2	UN-HT2a	UN-HM2	T307-A-2	6F
14	UN-LR02b	450	463	6250x1	106.5	2	UN-HT2a	UN-HM2	T307-E-2	6F
15	UN-LR01b	650	663	6300x1	181.5	1	UN-HT1a	UN-HM1	T307-J-1	6F

名稱	雙梗橫料 (外凸)	制圖	LHR	2019.10.17	修改	A	
材料	X85552	復核	-	-	日期	2019.12.10	
顏色	EC-DG-S332054 (3塗)	批準			圖號	T3-FAB76-1	



美特鋁質有限公司
MIDI Aluminium Fabricator Ltd.

工程號 J-837 地盤 觀塘裕民坊

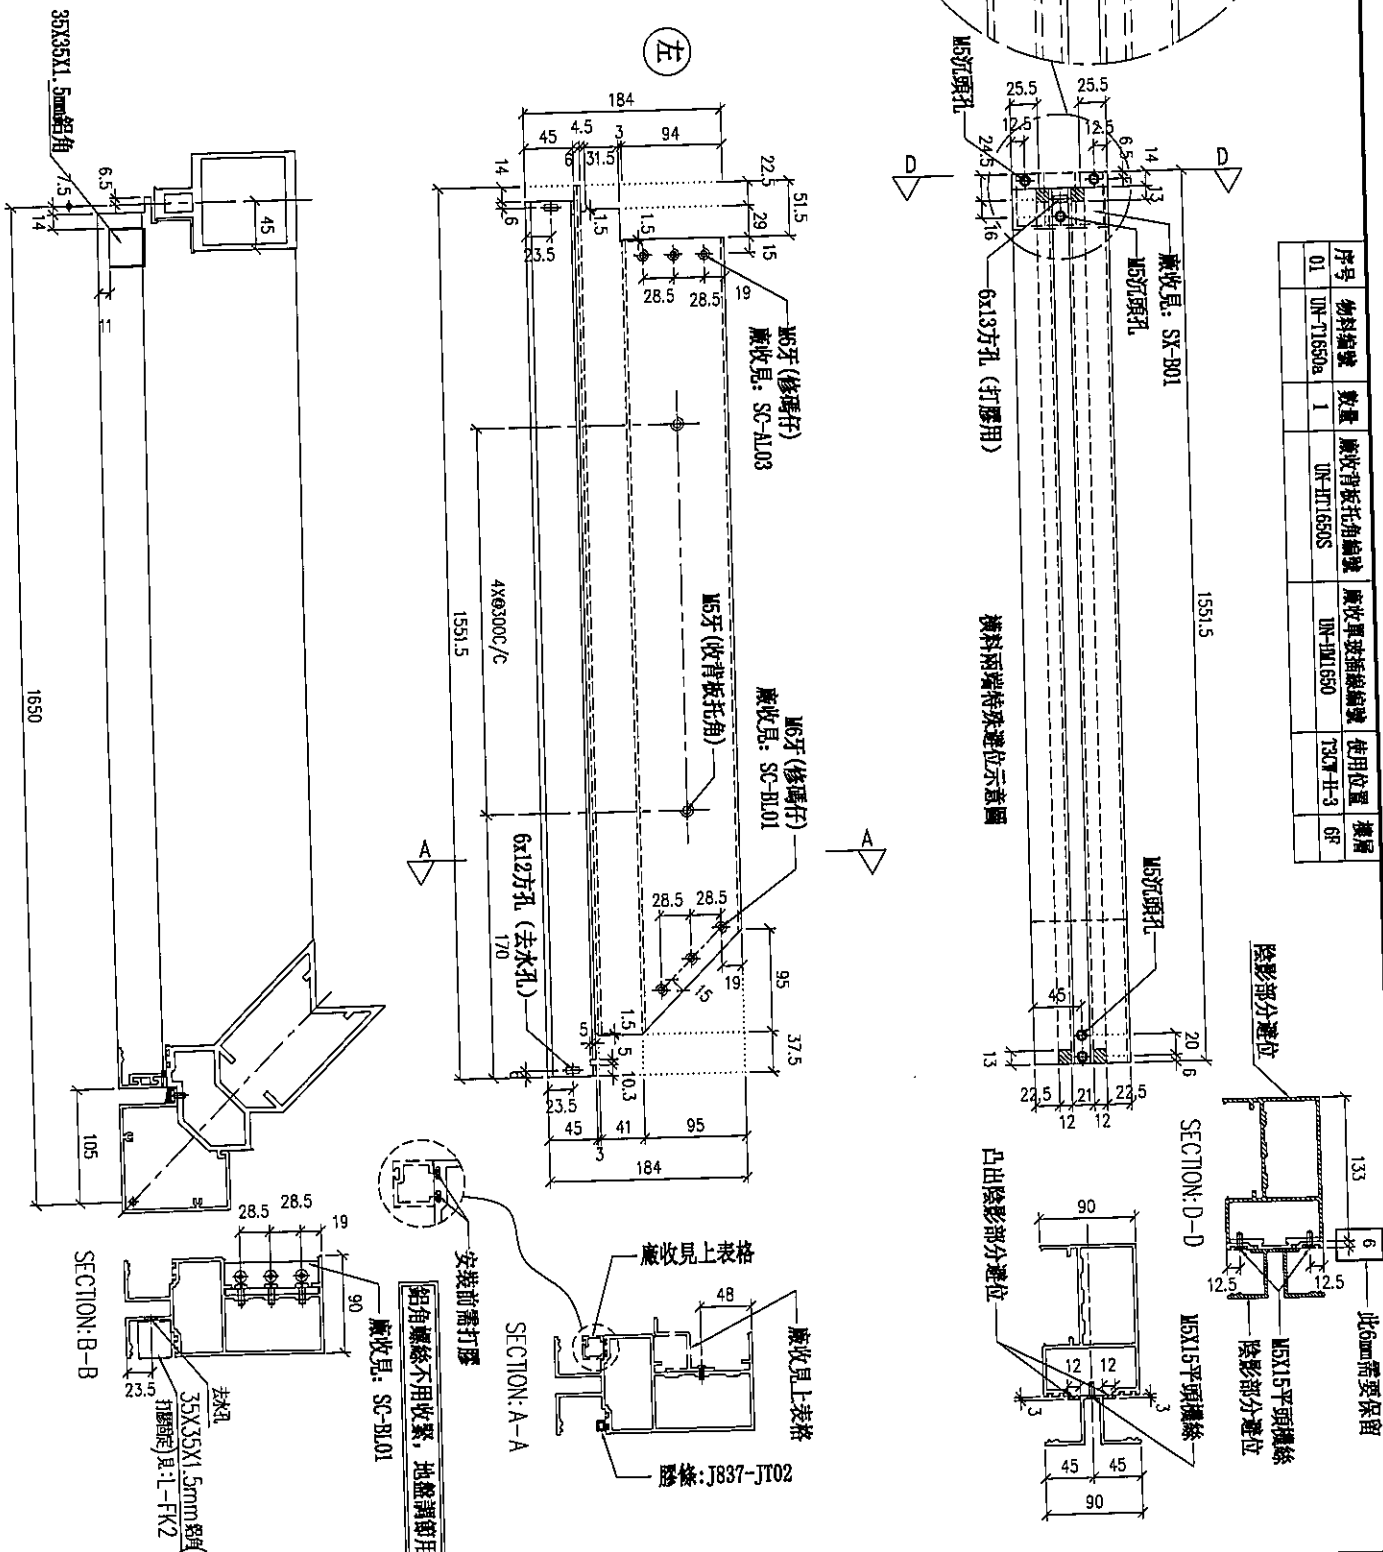

名稱	雙便橫料 (外凸)	制圖	LHR	2019.10.17	修改	A
材料	X85552	復核	-	-	日期	2019.12.10
顏色	EC-DG-S332054 (3塗)	批准			圖號	T3-FAB109



美特鋁質有限公司
MIDI Aluminium Fabricator Ltd.


工程號

J-837

地盤

觀塘裕民坊

鋁角螺絲不用收緊，地盤調卸用

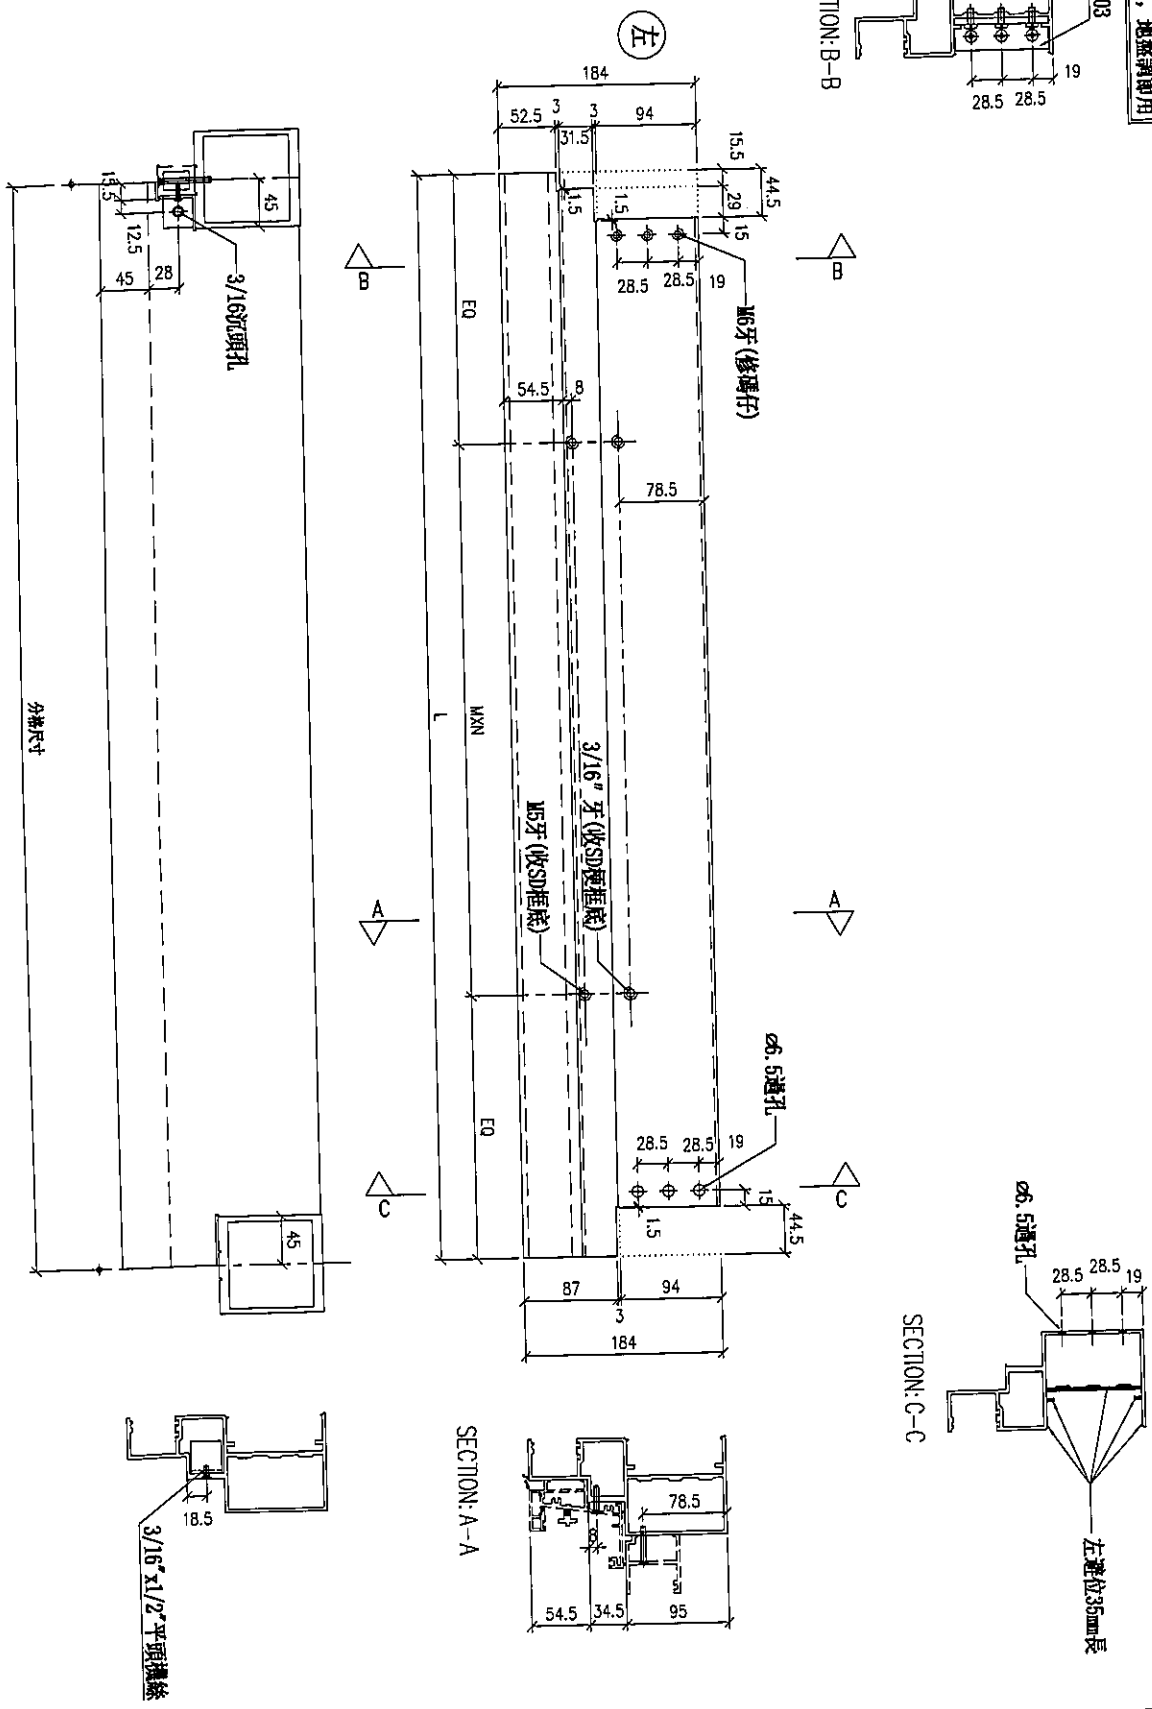

序号	物料編號	分格尺寸	L	M X N	BQ	數量	使用位置	樓層
01	LN-S09050DR	905	904	ø250x3	7L	1	T3樓E-2	8F
02	DN-S08586FR	858	857	ø250x3	5L, 5	1	T3樓F-2	8F
03								



名稱	生梗橫料	制圖	LHR	2019.10.17	修改	A
材料	X85553	復核	-	-	日期	2019.12.10
顏色	EC-DG-S332054 (3塗)	批準			圖號	T3-FAB127




美特鋁質有限公司
MIDI Aluminium Fabricator Ltd.

工程號: J-837 地盤: 觀塘裕民坊


序号	物料編號	分格尺寸	L	M x N	A	數量	使用位置	樓層
01	UN-S01367a	1367.5	1369.5	6300x4	76.25	1	T3CN-F-1	6F
02	UN-S0835a	835	827	6300x2	110	1	T3CN-F-2	6F
03	UN-S0767aR	767.5	759.5	6300x2	76.25	1	T3CN-F-1	6F
04	UN-S0767aR	767.5	759.5	6300x2	76.25	1	T3CN-F-1	6F
05	UN-S0767aR	767.5	759.5	6300x2	76.25	1	T3CN-D-1	6F
06	UN-S0835aL	835	827	6300x2	140.5	1	T3CN-F-2	6F
07	UN-S01385a	1385	1377	6300x4	65	1	T3CN-F-2	6F
08	UN-S0907aR	907.5	899.5	6250x3	71.25	1	T3CN-B-2	6F
09	UN-S0817a	817.5	809.5	6300x2	101.25	1	T3CN-C-1	6F
10								

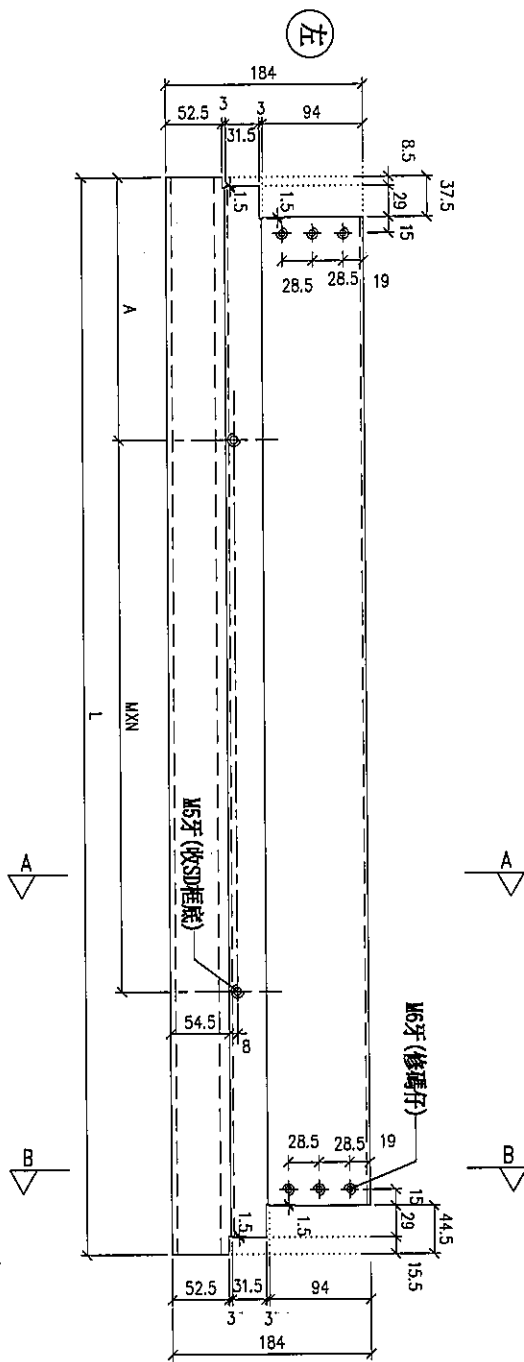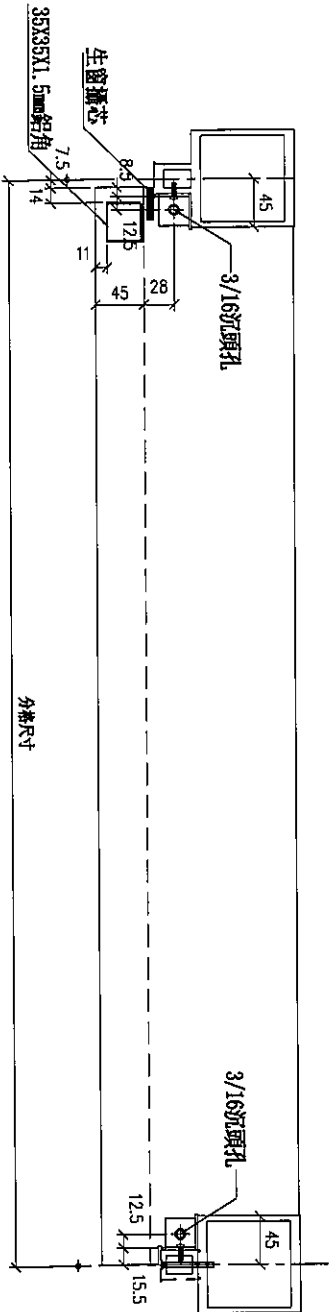


SECTION: A-A

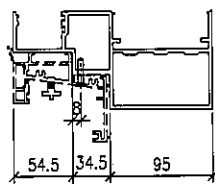

SECTION: B-B

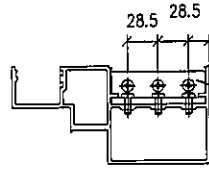

鋁角螺絲不用收緊, 地盤調劑用
廣收風: SC-AL03

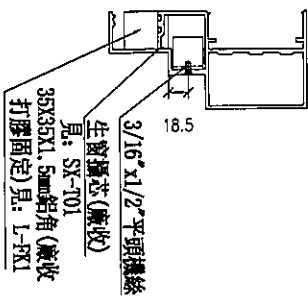

名稱	生窗濾率	制圖	LHR	2019.10.17	修改	A	
材料	X85553	復核	-	-	日期	2019.12.10	
顏色	EC-DG-S332054 (3塗)	批准			圖號	T3-FAB129	



美特鋁質有限公司
MIDI Aluminium Fabricator Ltd.


新增圖

序号	物料編號	數量	位置	樓層
01	M6-T3-07R	1	T3CW-J-1	6F

工程號 J-837 地盤 觀塘裕民坊

左靠牆 (SHL)

*請用A3紙打印

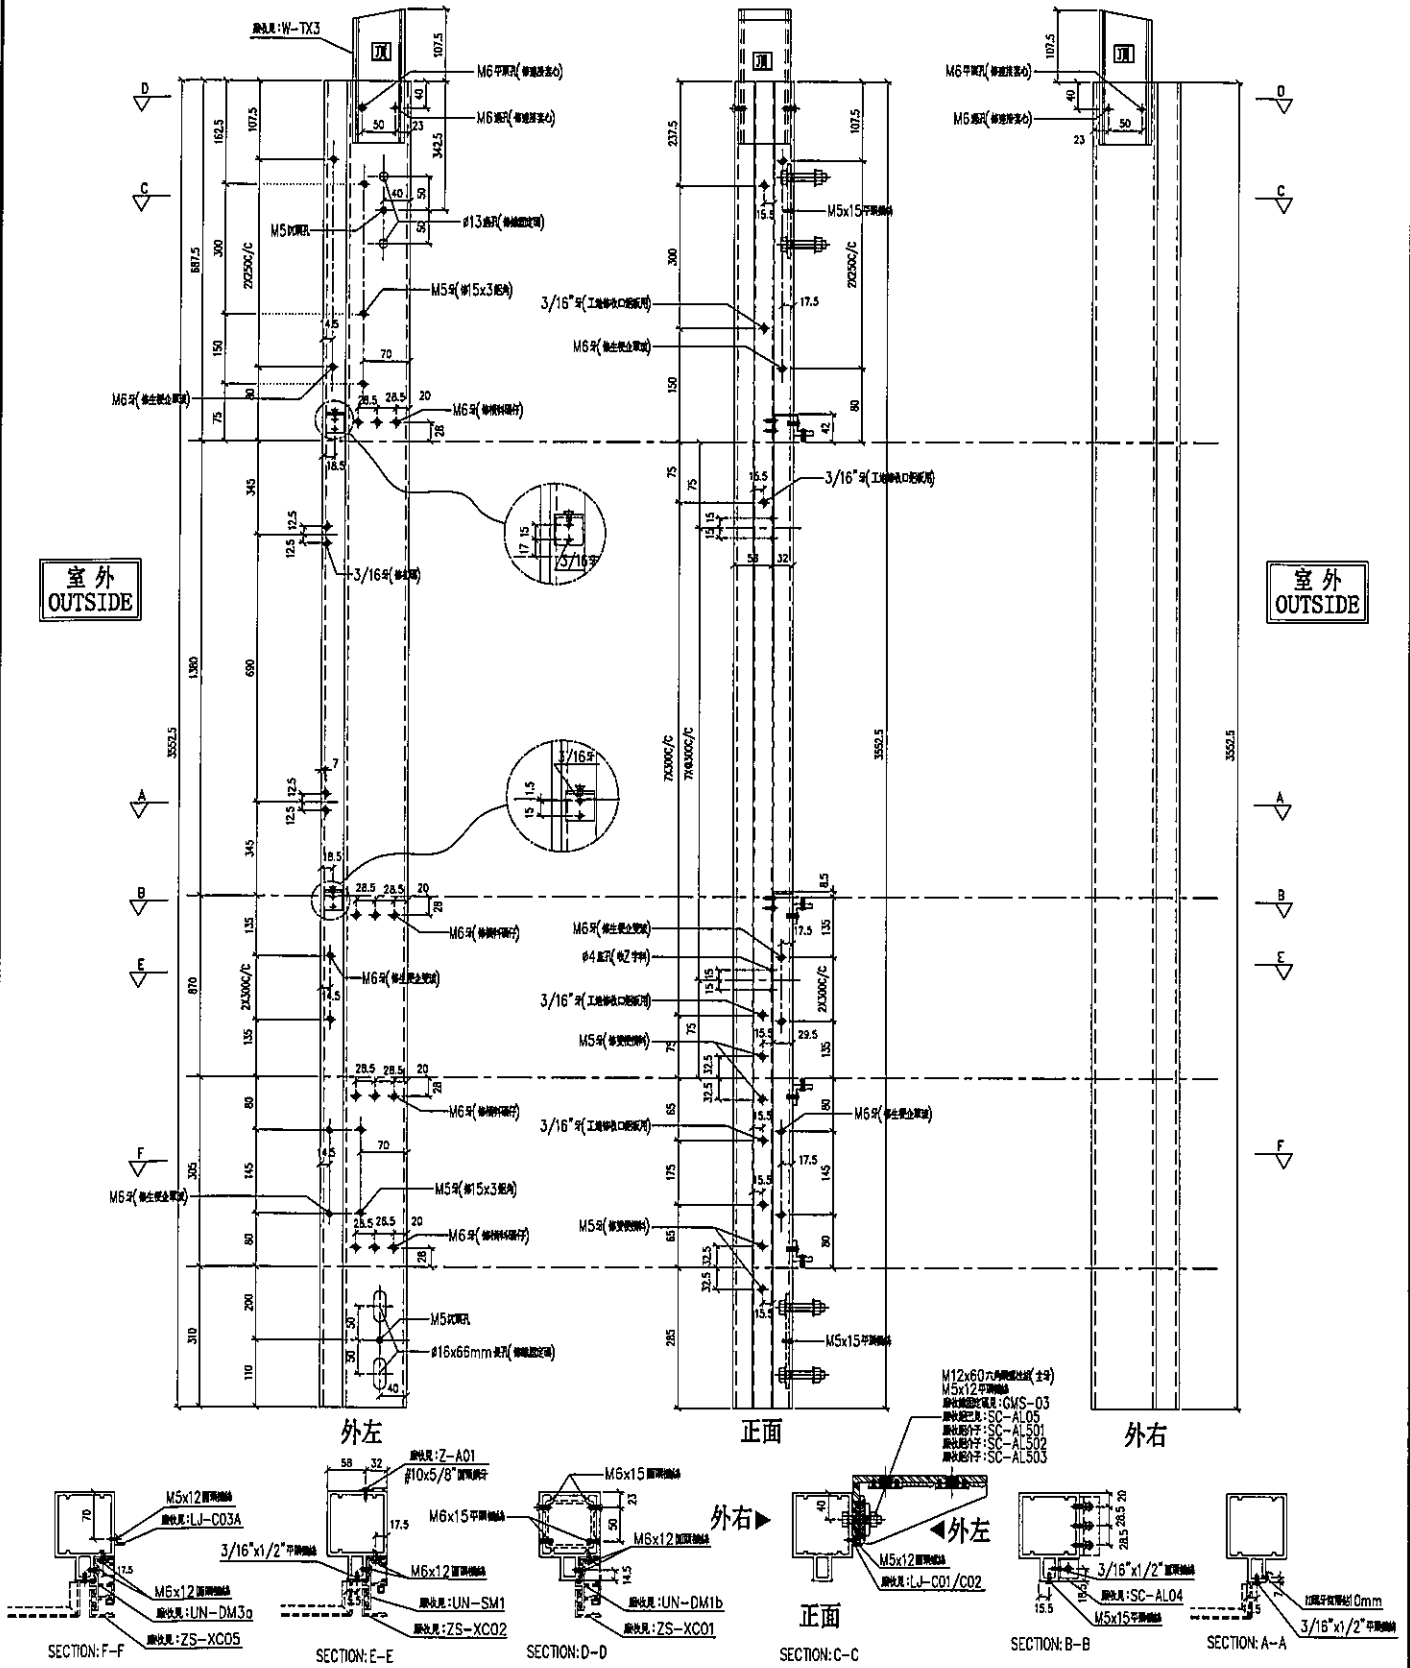

名稱	雙生企1	制圖	LHR	2019.9.27	修改	-	
材料	X85550	復核	-	-	日期	-	
顏色	EC-DG-S332054 (3塗)	批准			圖號	T3-FAB132	



美特鋁質有限公司
MIDI Aluminium Fabricator Ltd.

新增圖

序号	物料編號	數量	位置	樓層
01	SD-ML01B	1	T3CW-J-1	6F


工程號 J-837 地盤 觀塘裕民坊

左SD生右SD梗

*請用A3紙打印

室外
OUTSIDE

室外
OUTSIDE

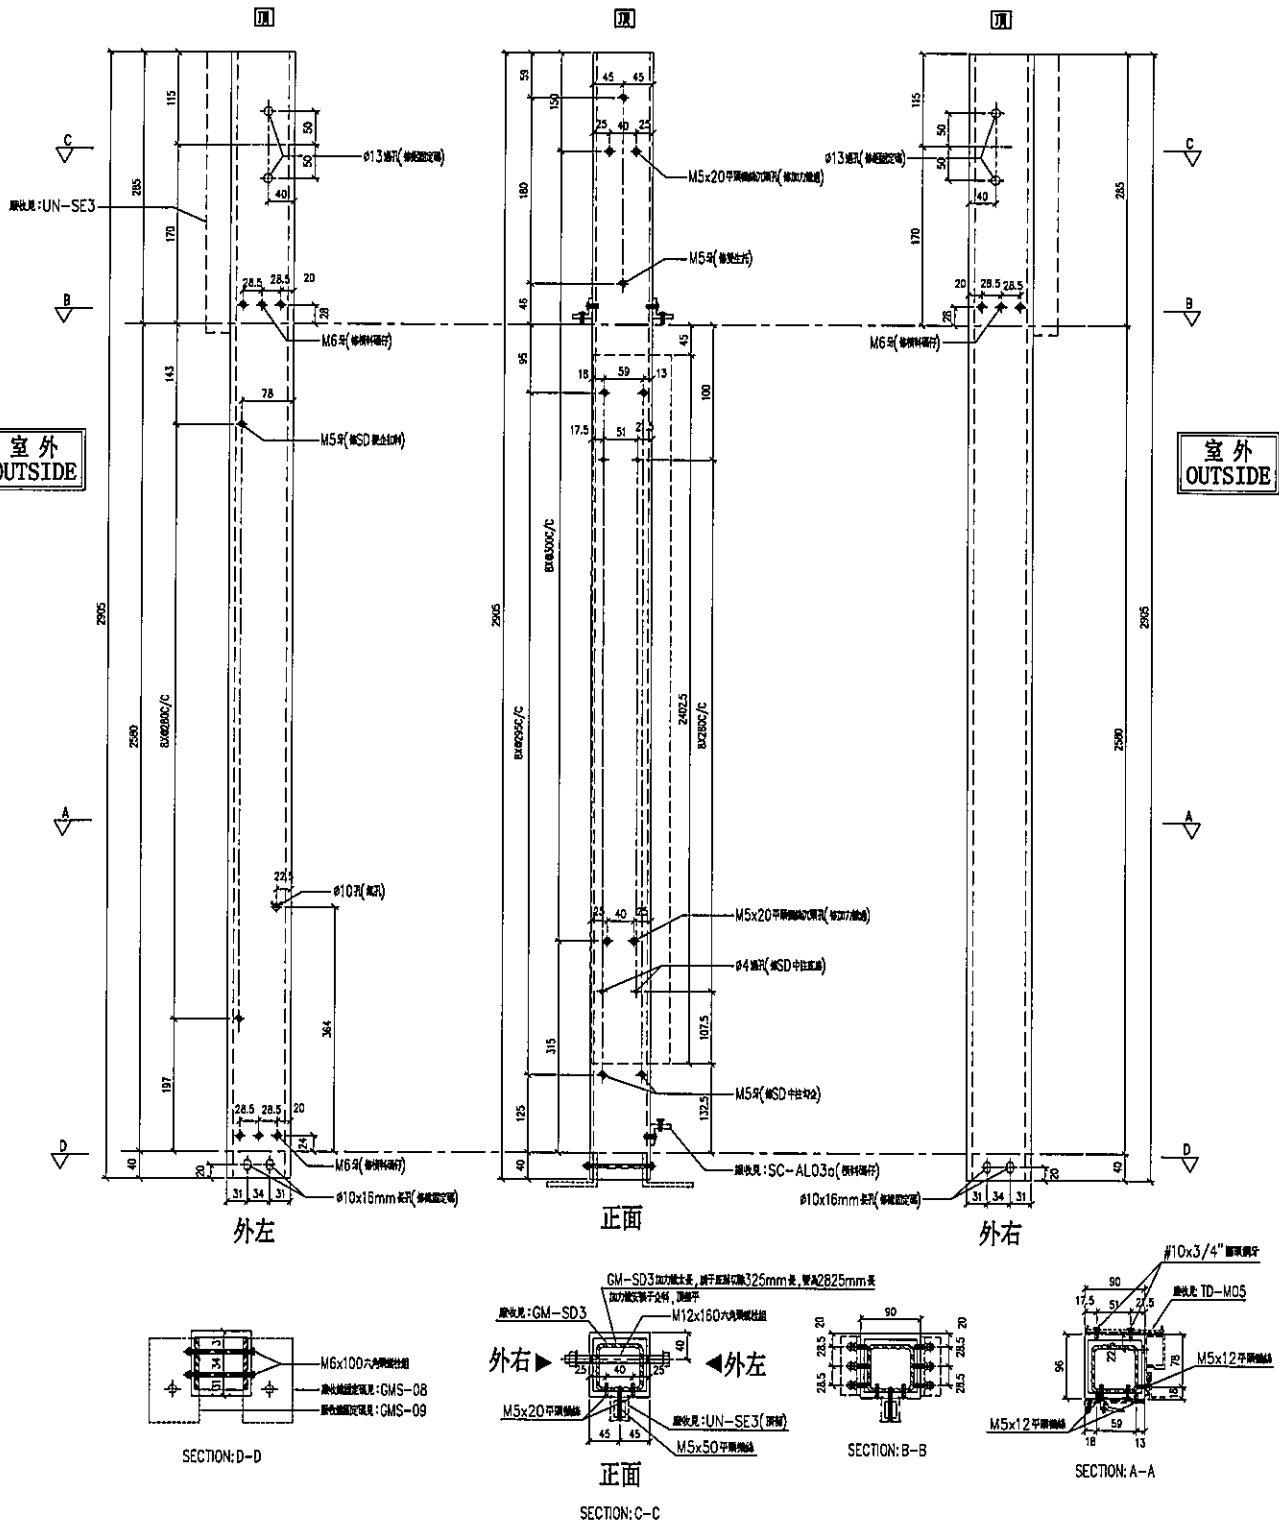


名稱	SD中企(外凹)	制圖	LHR	2019.9.27	修改	-		
材料	X85548	復核	-	-	日期	-		
顏色	EC-DG-S332054 (3塗)	批准			圖號	T3-FAB134		



美特鋁質有限公司
MIDI Aluminium Fabricator Ltd.

工程號 J-837 地盤 觀塘裕民坊

序号	物料編號	數量	廠收貨板托角編號	廠收貨架插編號	使用位置	樓層
01	UN-T16506	1	UN-H11650	UN-H11650a	T3/F-H-3	6F

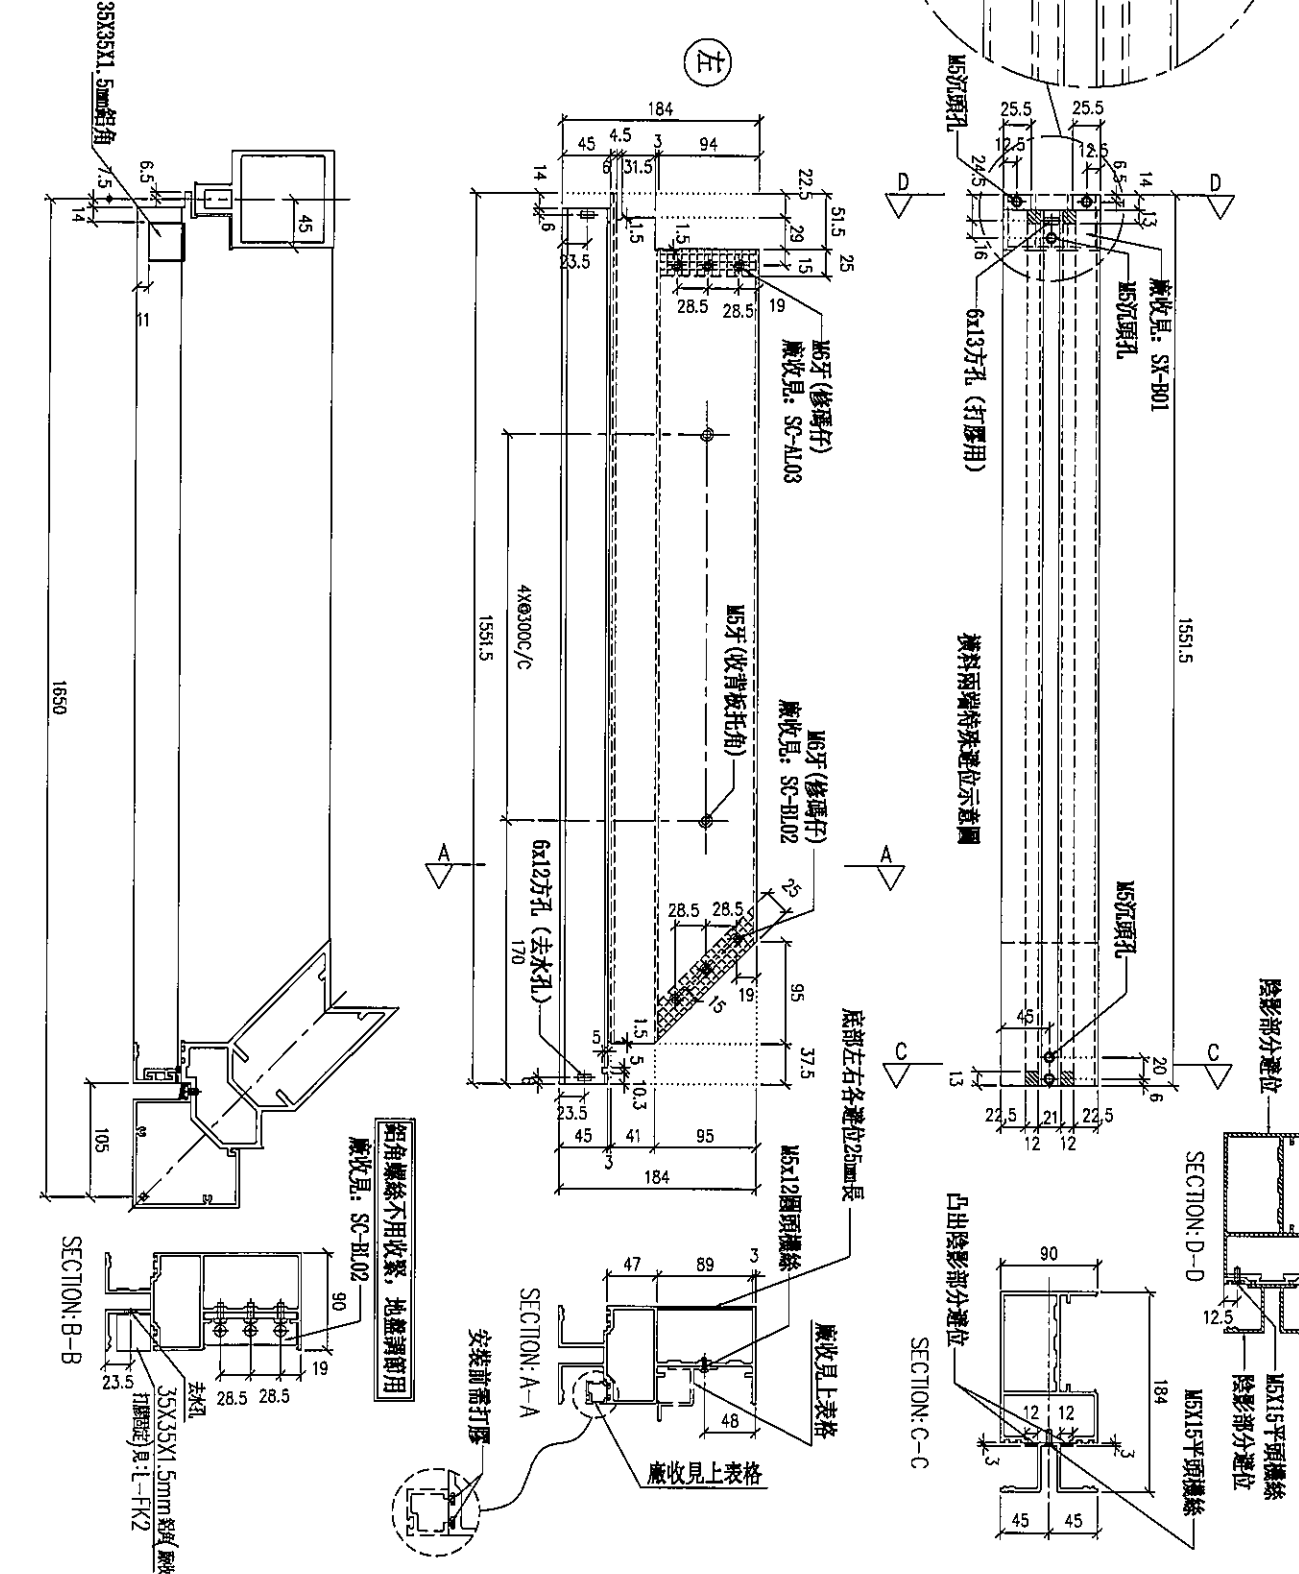

名稱	雙邊橫料 (外凸)	制圖	LHR	2019.10.17	修改		
材料	X85552	復核	-	-	日期		
顏色	EC-DG-S332054 (3塗)	批准			圖號	T3-FAB136	




美特鋁質有限公司
MIDI Aluminium Fabricator Ltd.

工程號

J-837

地盤

觀塘裕民坊

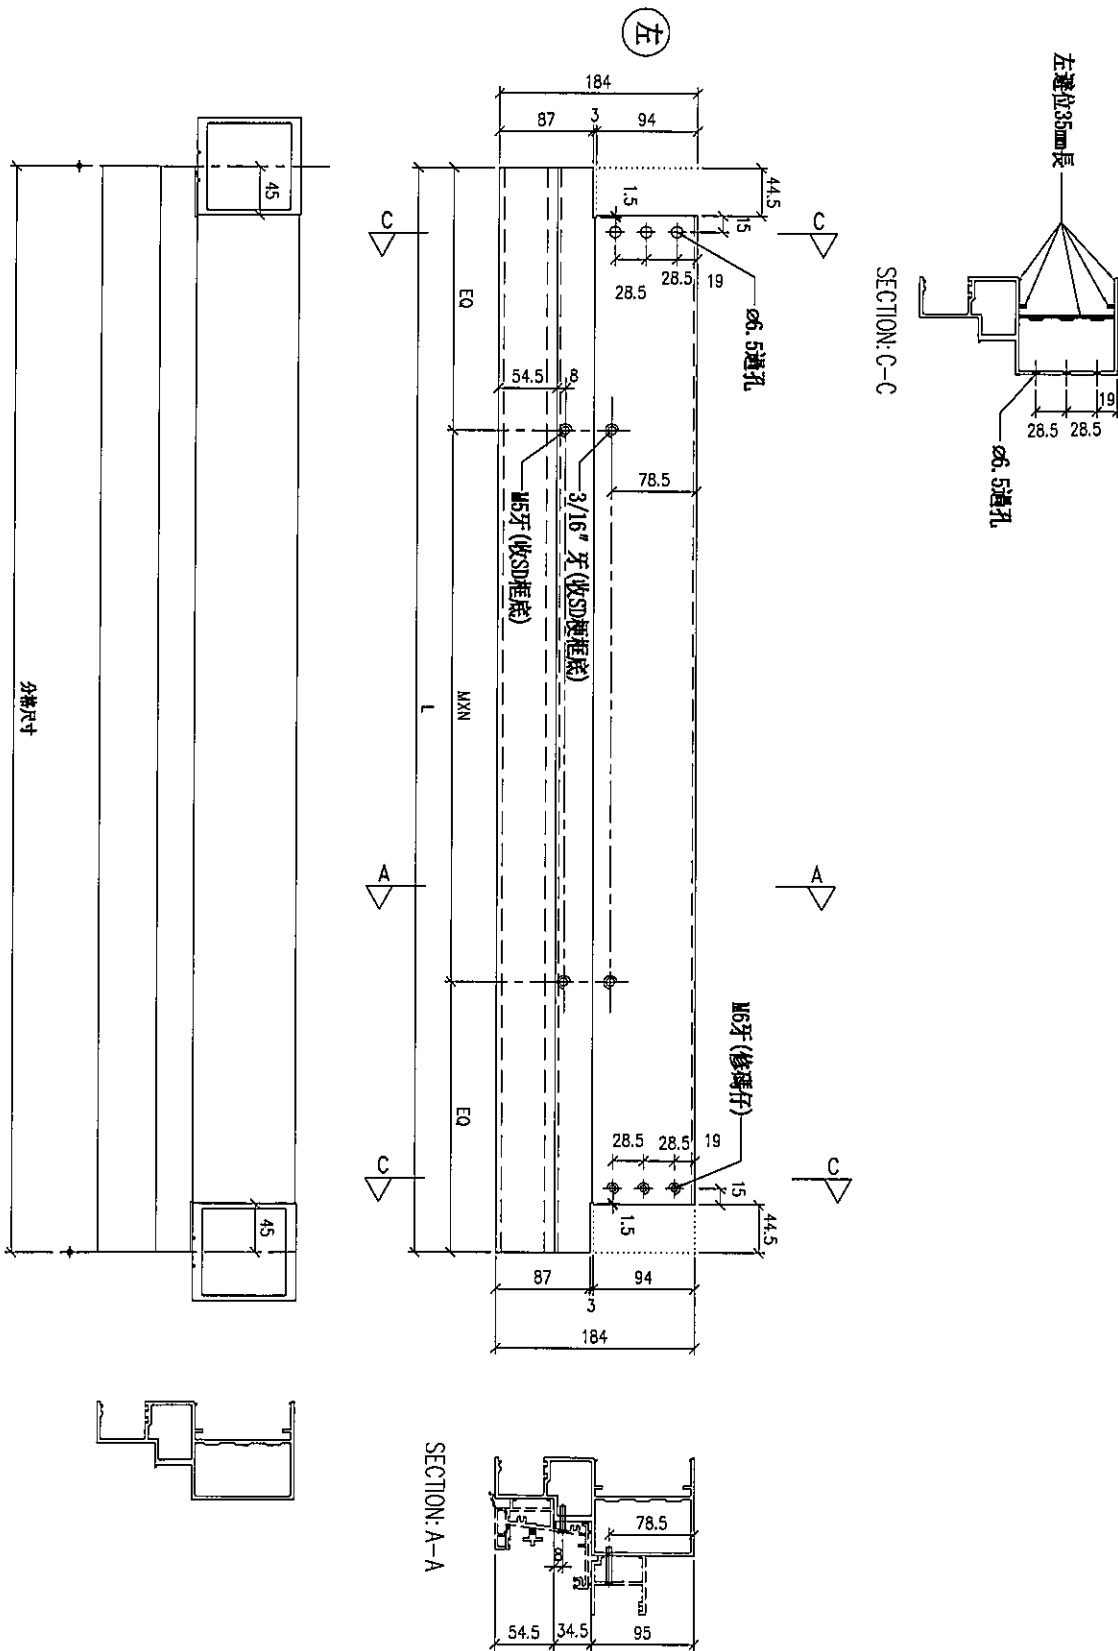

序号	物料編號	分格尺寸	L	M x N	RQ	數量	使用位置	樓層
01	UN-SU7476F	747.5	746.5	6300x2	73.25	1	T3C7-J-1	6F
01	UN-SB9076F	907.5	906.5	6250x3	78.25	1	T3C7-H-1	6F


名稱	生梗橫料	制圖	LHR	2019.10.17	修改	A	
材料	X85553	復核	-	-	日期	2019.12.10	
顏色	EC-DG-S332054 (3塗)	批准			圖號	T3-FAB137	



美特鋁質有限公司
MIDI Aluminium Fabricator Ltd.

工程號 J-837 地盤 觀塘裕民坊

序号	物料編號	分格尺寸	L	M x N	A	數量	使用位置	樓層
01	DM-SD9458L	1075	1067	9250x3	220	1	T3/FAB-2	6F

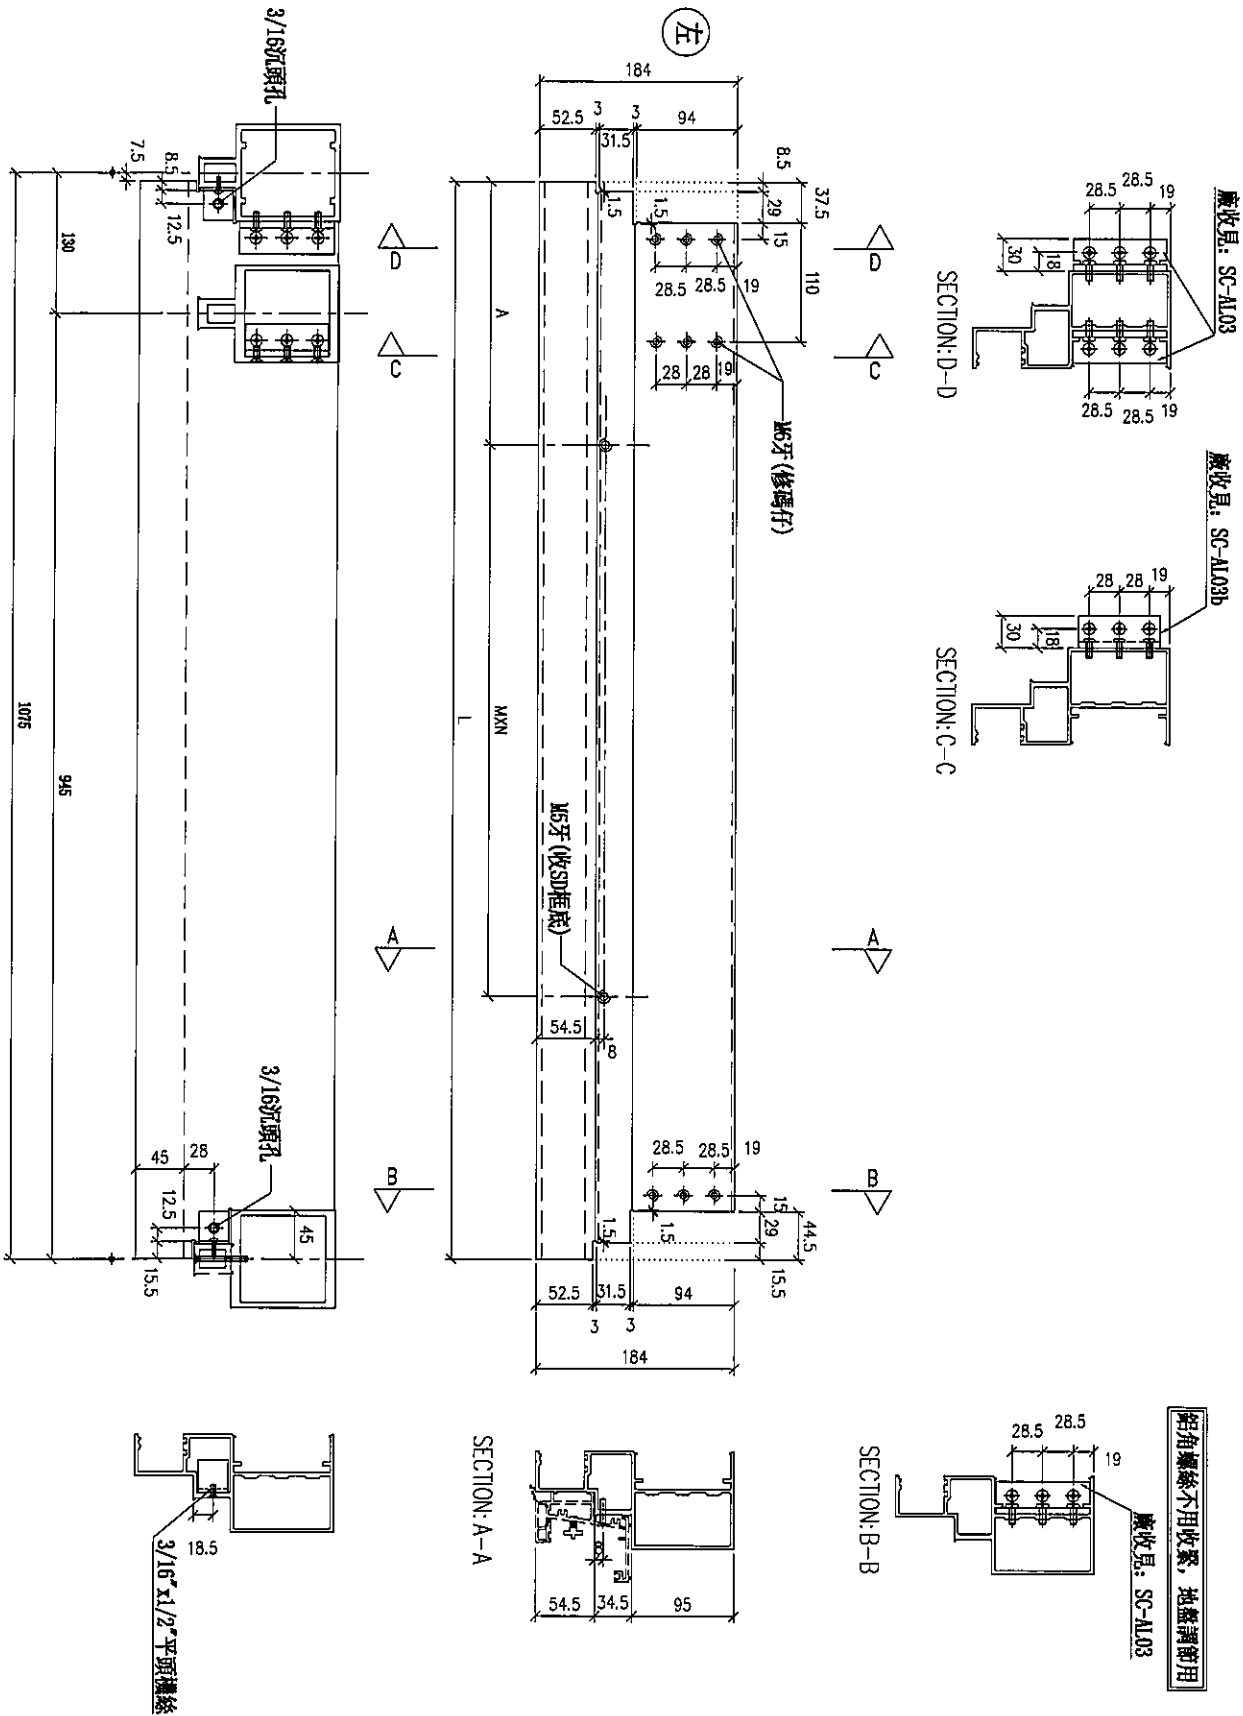

名稱	生梗橫料	制圖	LHR	2019.10.17	修改	A	
材料	X85553	復核	-	-	日期	2019.12.10	
顏色	EC-DG-S332054 (3塗)	批准			圖號	T3-FAB138	





美特鋁質有限公司
MIDI Aluminium Fabricator Ltd.



工程號 J-837 地盤 觀塘裕民坊

序号	物料編號	數量	位置	樓層
01	LJ-C03	30	修鋁背板用	6F

工廠用

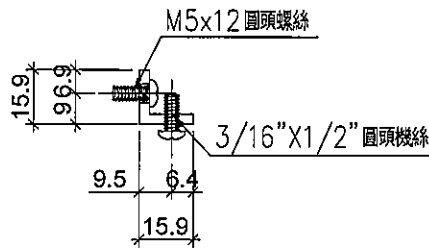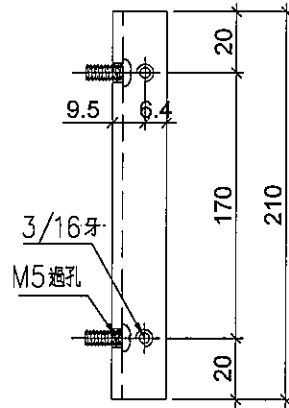

序号	物料編號	數量	位置	樓層
01	LJ-C03A	12	修鋁背板用	6F

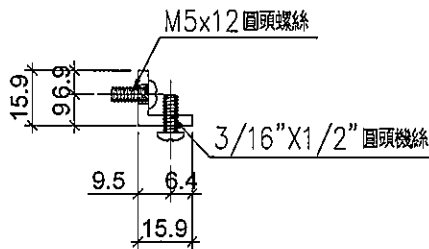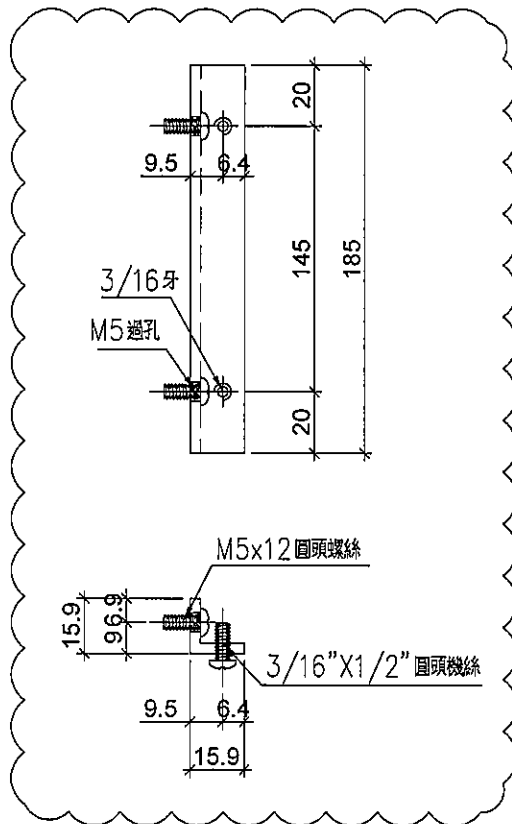

名稱	鋁角	制圖	LHR	2019.9.27	修改	A		
材料	15.88*15.88*3.18	復核	-	-	日期	2019.12.11		
顏色	MILL	批准			圖號	LJ-C06		






美特鋁質有限公司
MIDI Aluminium Fabricator Ltd.

序号	物料編號	數量	位置	樓層
01	UN-AM3a	5	死牆位用	6F

工程號	J-837	地盤	觀塘裕民坊
-----	-------	----	-------

工廠用

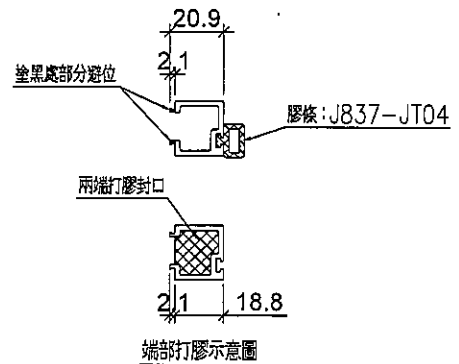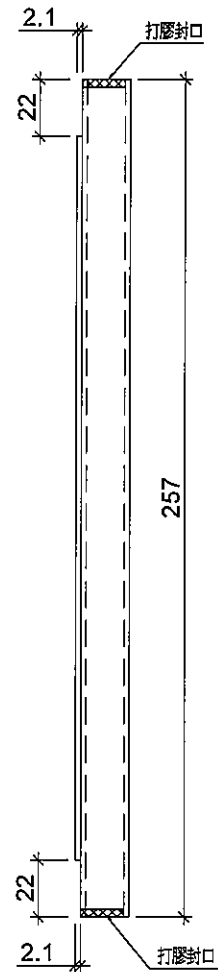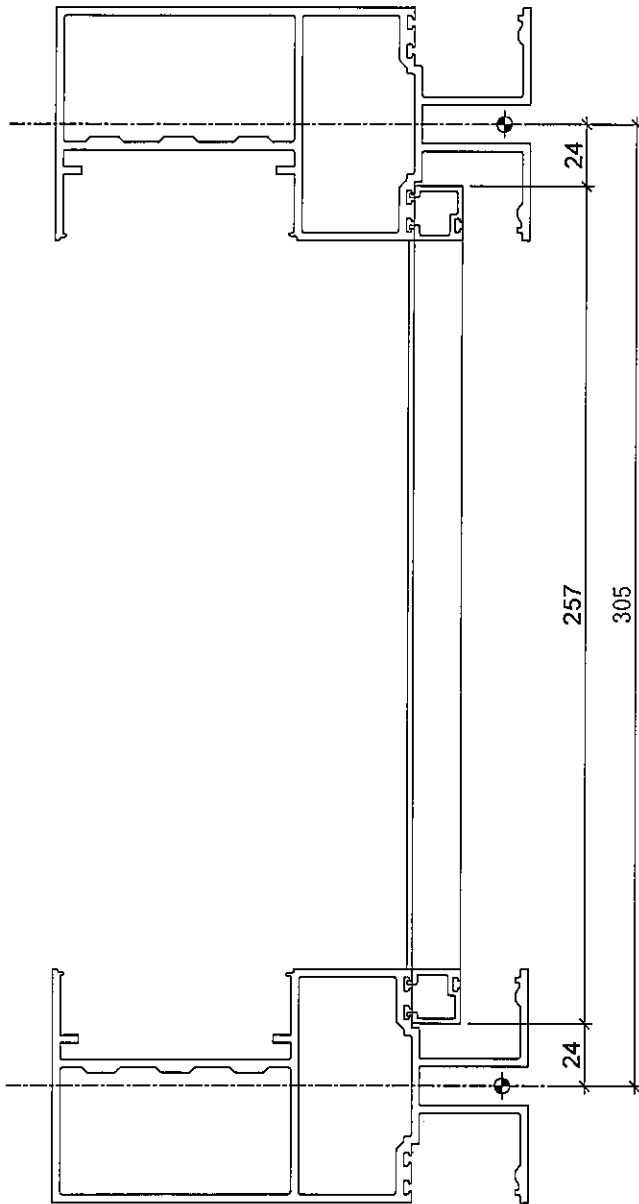

名稱	單玻線插線	制圖	LHR	2019.9.27	修改	-		
材料	X85560	復核	-	-	日期	-		
顏色	EC-DG-S332054 (3塗)	批准			圖號	UN-AM04		





美特鋁質有限公司
MIDI Aluminium Fabricator Ltd.

序号	物料編號	數量	位置	樓層
01	UN-DM3a	5	死牆位起底用	6F

工程號 J-837 地盤 觀塘裕民坊

工廠用

死牆位起底用

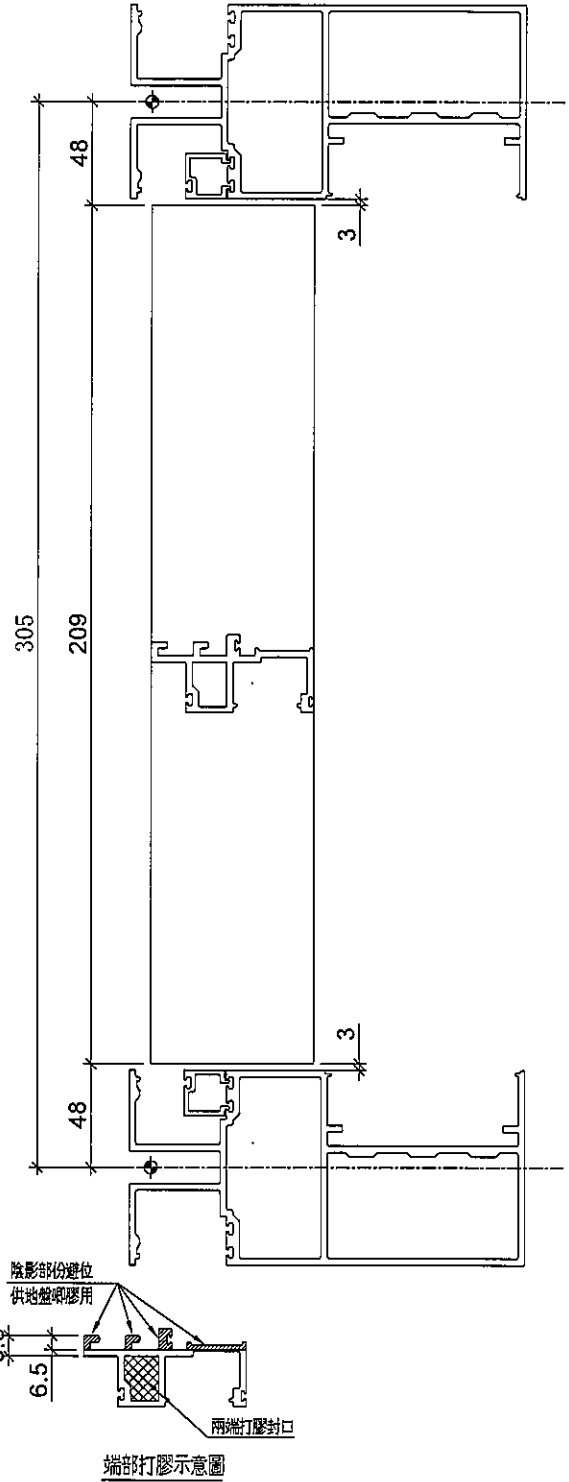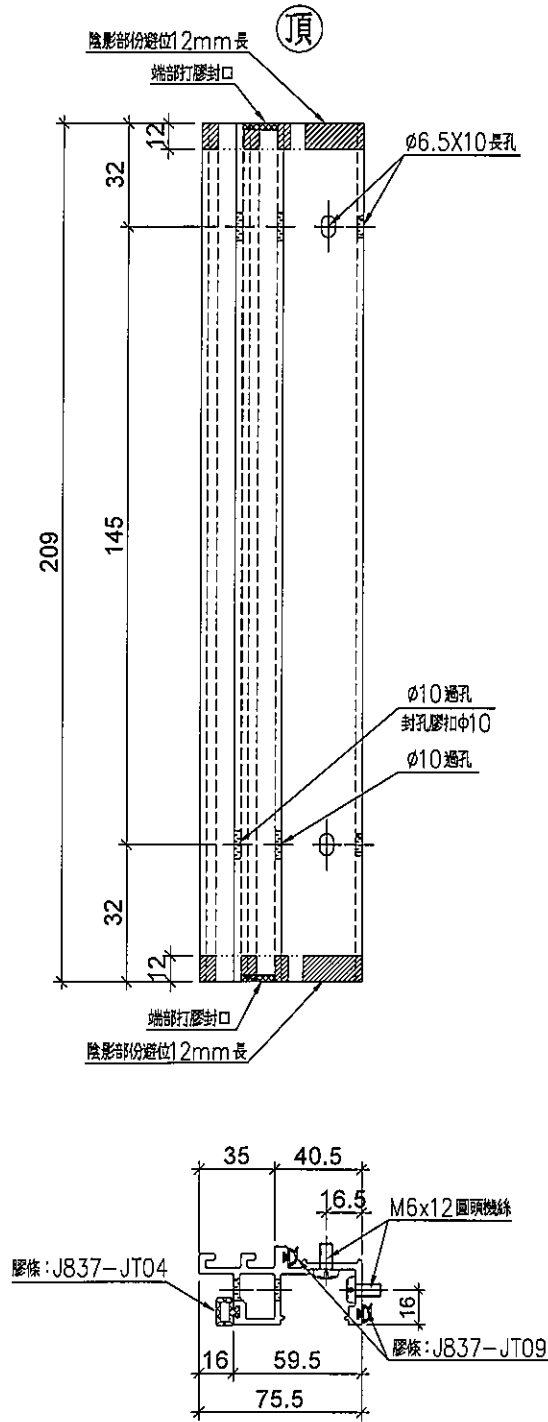

名稱	生梗企單玻	制圖	LHR	2019.9.27	修改	-		
材料	X85561	復核	-	-	日期	-		
顏色	EC-DG-S332054 (3塗)	批准			圖號	UN-DM10		



美特鋁質有限公司
MIDI Aluminium Fabricator Ltd.

工程號




J-837

地盤

觀塘裕民坊

序号	物料編號	分格尺寸	L	數量	使用位置	樓層
01	UN-HM1	650	601	20	生窗死牆位頂用	6F
02	UN-HM16	550	501	1	生窗死牆位頂用	6F
03	UN-HM2	450	401	16	生窗死牆位頂用	6F

工廠用

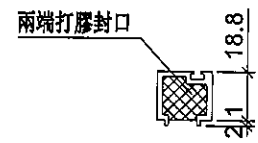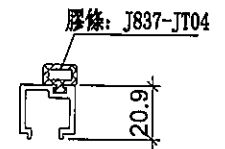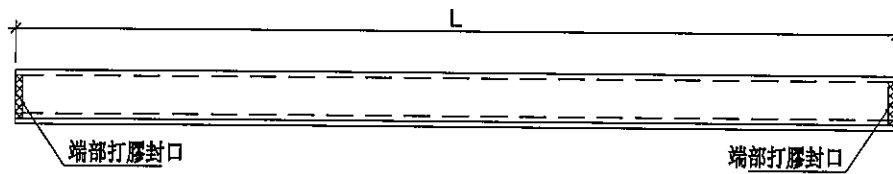

端部打膠示意圖

名稱	單玻璃插線	制圖	LHR	2019.9.27	修改	A		
材料	X85560	復核	-	-	日期	2019.12.11		
顏色	EC-DG-S332054 (3塗)	批准			圖號	UN-HM01		






美特鋁質 有限公司
MIDI Aluminium Fabricator Ltd.

工程號 J-837 地盤 觀塘裕民坊

工廠用

序号	物料編號	分格尺寸	L	數量	使用位置	樓層
01	UN-HM1560	1560	1470	2	梗窗死牆位頂用	6F
02	UN-HM1525	1525	1435	5	梗窗死牆位頂用	6F
03	UN-HM1310	1310	1220	1	梗窗死牆位頂用	6F
04	UN-HM1235	1235	1145	1	梗窗死牆位頂用	6F
05	UN-HM1142	1142.5	1052	3	梗窗死牆位頂用	6F
06	UN-HM1117	1117.5	1027	4	梗窗死牆位頂用	6F
07	UN-HM1107	1107.5	1038	1	梗窗死牆位頂用	6F
08	UN-HM1042	1042.5	952	2	梗窗死牆位頂用	6F
09	UN-HM985	985	916	1	梗窗死牆位頂用	6F
10	UN-HM440	440	334.5	1	梗窗死牆位頂用	6F
11	UN-HM440S	440	327.5	3	梗窗死牆位頂用	6F
12	UN-HM1650	1650	1483	1	梗窗死牆位頂用	6F

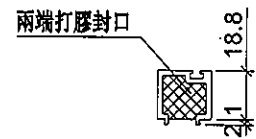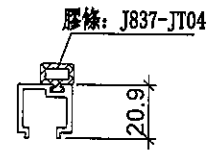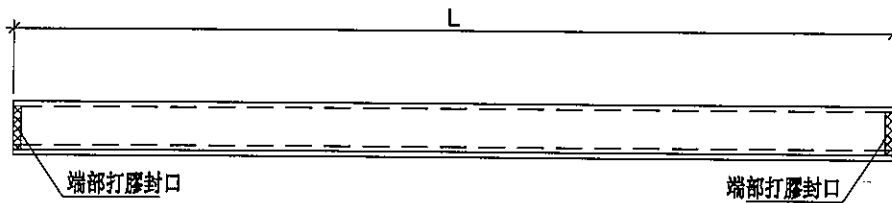

端部打膠示意圖

名稱	單玻璃插線	制圖	LHR	2019.9.27	修改	A		
材料	X85560	復核	-	-	日期	2019.12.11		
顏色	EC-DG-S332054 (3塗)	批准			圖號	UN-HM02		



美特鋁質有限公司
MIDI Aluminium Fabricator Ltd.

工程號




J-837

地盤

觀塘裕民坊

序号	物料編號	分格尺寸	L	數量	使用位置	樓層
01	UN-HM1a	650	601	17	生窗死牆位底用	6F
02	UN-HM2a	450	401	9	生窗死牆位底用	6F

工廠用

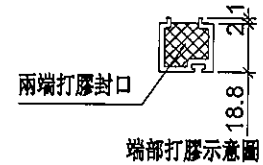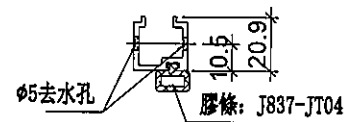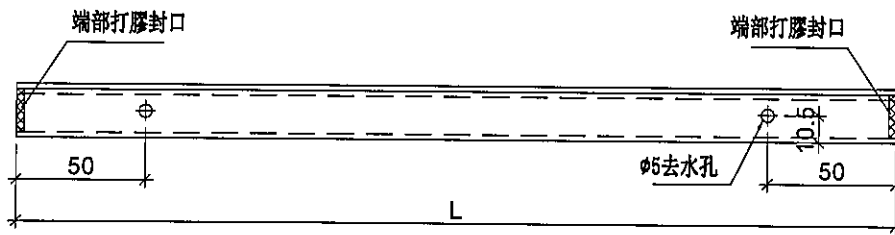

名稱	單玻線插線	制圖	LHR	2019.9.27	修改	A	
材料	X85560	復核	-	-	日期	2019.12.11	
顏色	EC-DG-S332054 (3塗)	批準			圖號	UN-HM03	



美特鋁質有限公司
MIDI Aluminium Fabricator Ltd.

工程號




J-837

地盤

觀塘裕民坊

工廠用

序号	物料編號	分格尺寸	L	數量	使用位置	樓層
01	UN-HM1525a	1525	1435	4	梗窗死牆位頂用	6F
02	UN-HM1117a	1117.5	1027	4	梗窗死牆位頂用	6F
03	UN-HM1107a	1107.5	1038	1	梗窗死牆位頂用	6F
04	UN-HM1042a	1042.5	952	2	梗窗死牆位頂用	6F
05	UN-HM985a	985	916	1	梗窗死牆位頂用	6F
06	UN-HM1650a	1650	1483	2	梗窗死牆位頂用	6F

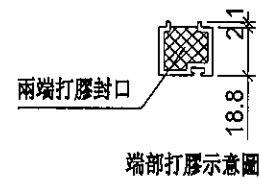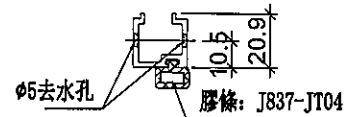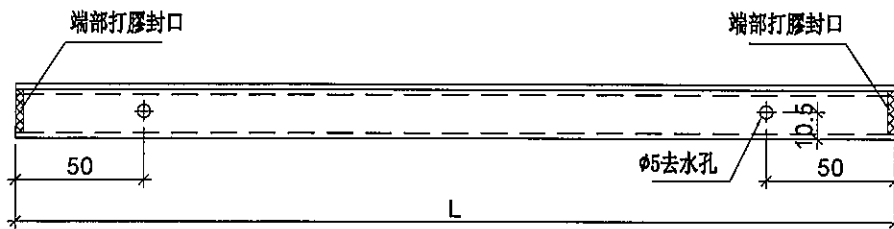

名稱	單玻線插線	制圖	LHR	2019.9.27	修改	A		
材料	X85560	復核	-	-	日期	2019.12.11		
顏色	EC-DG-S332054 (3塗)	批準			圖號	UN-HM04		



美特鋁質 有限公司
MIDI Aluminium Fabricator Ltd.

工程號



J-837

地盤

觀塘裕民坊

生窗死牆位底用

左

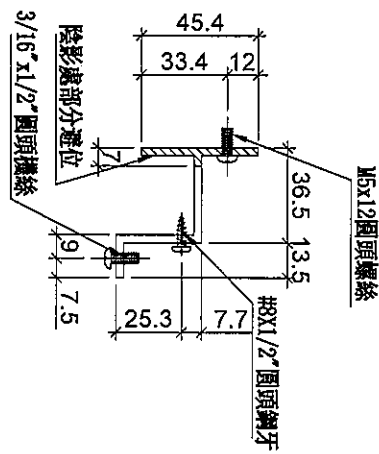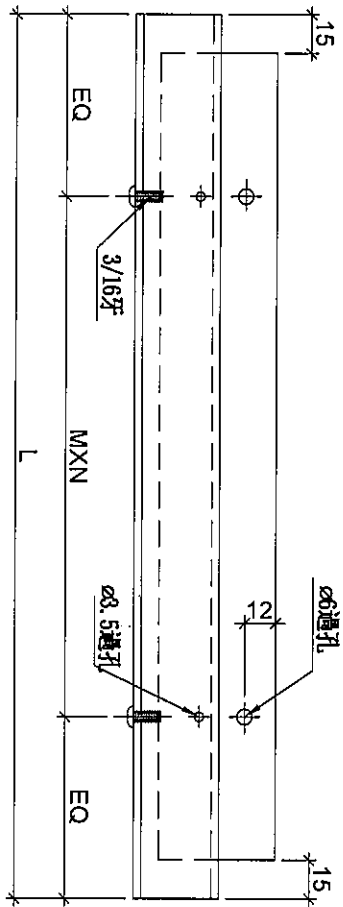

序号	物料編號	規格尺寸	L	M	X	N	EQ	數量	位置	樓層
01	UN-HT1	650	524	300	X	1	112	32	生窗死牆位底用	6F
02	UN-HT2	450	324	250	X	1	37	22	生窗死牆位底用	6F
03	UN-HT16	550	424	300	X	1	62	1	生窗死牆位底用	6F

名稱	背板托角	制圖	LHR	2019.10.17	修改	A	
材料	X85625	復核	-	-	日期	2019.12.11	
顏色	MILL	批准			圖號	UN-HT01	



美特鋁質有限公司
MIDI Aluminium Fabricator Ltd.



工程號

J-837

地盤

觀塘裕民坊

SD梗死牆位底用

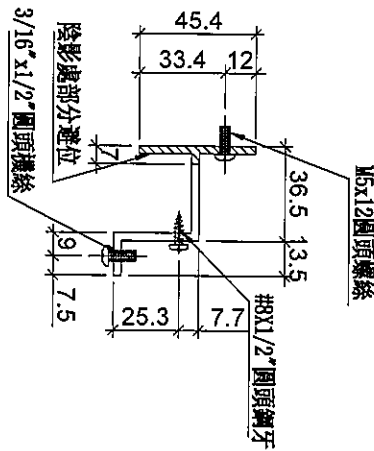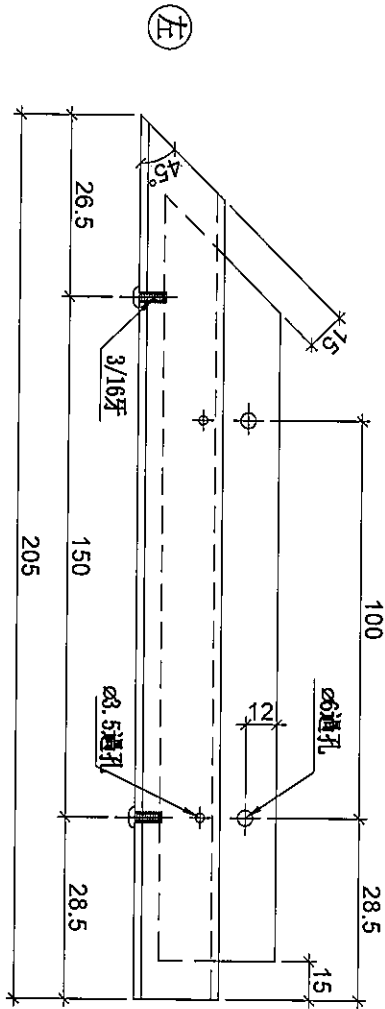

序号	物料編號	數量	位置	樓層
01	UN-HT440S	2	SD梗死牆位底用	6F


名稱	背板托角	制圖	LHR	2019.10.17	修改	A
材料	X85625	復核	-	-	日期	2019.12.11
顏色	MILL	批准			圖號	UN-HT05



美特鋁質 有限公司
MIDI Aluminium Fabricator Ltd.

工程號 J-837 地盤 觀塘裕民坊

梘窗死牆位底用

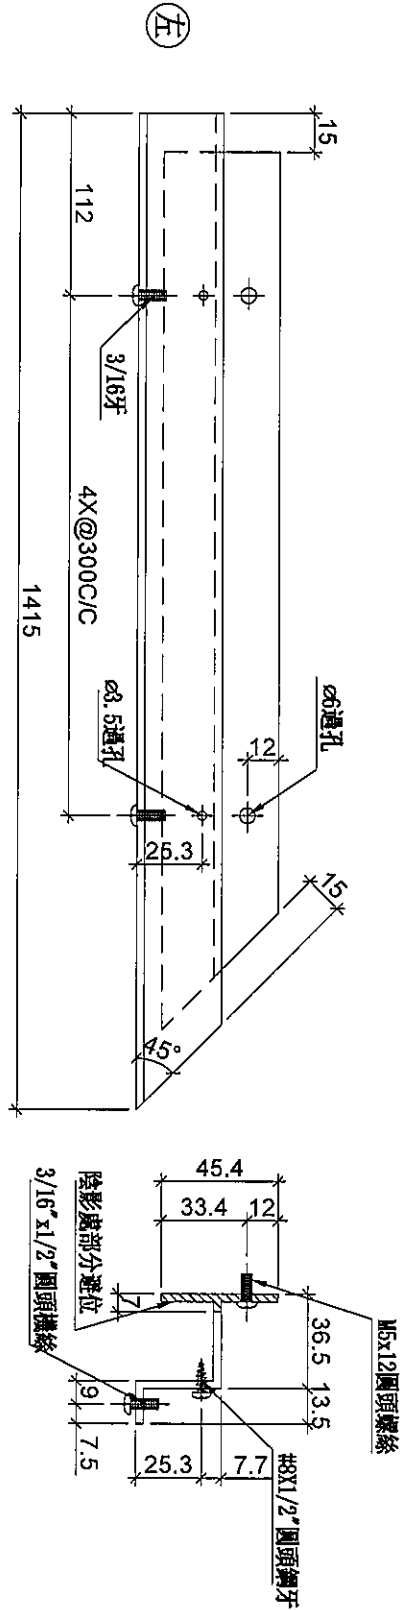

序号	物料編號	數量	位置	樓層
01	UN-HT1650	2	梘窗死牆位底用	6F

名稱	背板托角	制圖	LHR	2019.10.17	修改	A
材料	X85625	復核	-	-	日期	2019.12.11
顏色	MILL	批准			圖號	UN-HT06



美特鋁質 有限公司
MIDI Aluminium Fabricator Ltd.

工程號



J-837

地盤

觀塘裕民坊

生窗死牆位頂用

左

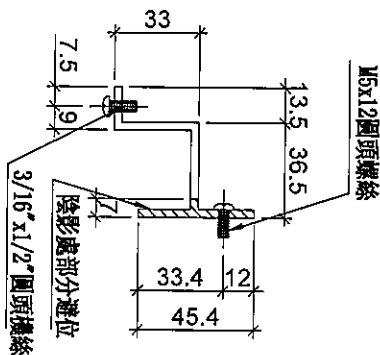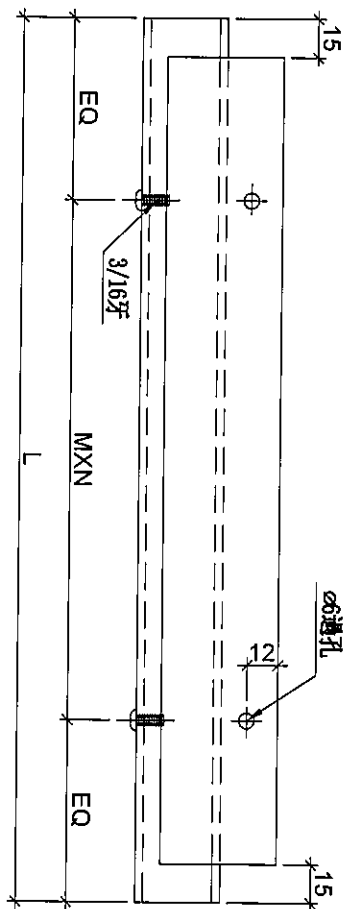

序号	物料編號	分格尺寸	L	M	X	N	EQ	數量	位置	樓層
01	UN-HT1a	650	524	300	X	1	112	20	生窗死牆位頂用	6F
02	UN-HT16a	550	424	300	X	1	62	1	生窗死牆位頂用	6F
03	UN-HT2a	450	324	250	X	1	37	16	生窗死牆位頂用	6F

名稱	背板托角	制圖	LHR	2019.10.17	修改	A	
材料	X85625	復核	-	-	日期	2019.12.11	
顏色	MILL	批准			圖號	UN-HT14	



美特鋁質有限公司
MIDI Aluminium Fabricator Ltd.



工程號

J-837

地盤

觀塘裕民坊

梘窗死牆位頂用

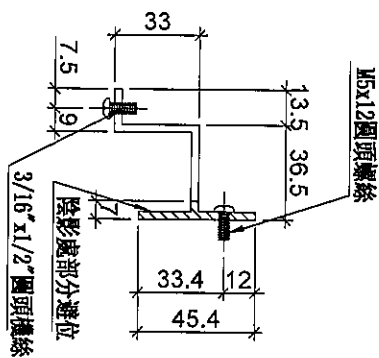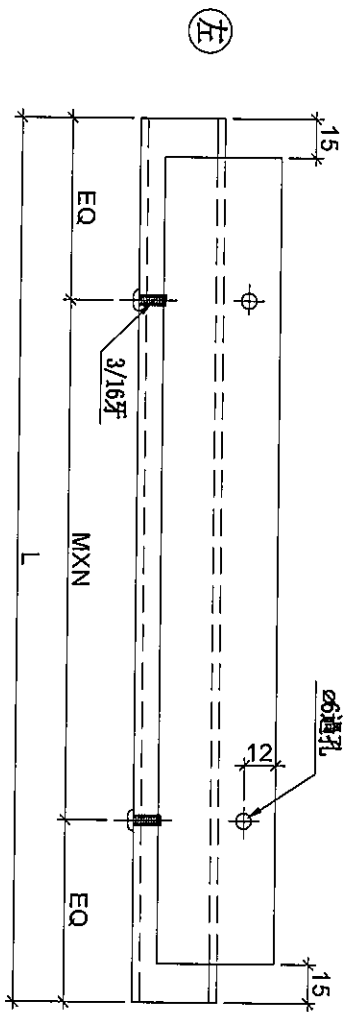

序号	物料編號	分格尺寸	L	M	X	N	EQ	數量	位置	樓層
01	UN-HT1560a	1560	1434	300	X	4	117	2	梘窗死牆位頂用	6F
02	UN-HT1525a	1525	1399	300	X	4	99.5	5	梘窗死牆位頂用	6F
03	UN-HT1310a	1310	1184	275	X	4	42	1	梘窗死牆位頂用	6F
04	UN-HT1235a	1235	1109	300	X	3	104.5	1	梘窗死牆位頂用	6F
05	UN-HT142a	1142.5	1016	300	X	3	58	3	梘窗死牆位頂用	6F
06	UN-HT1117a	1117.5	991	300	X	3	45.5	4	梘窗死牆位頂用	6F
07	UN-HT1107a	1107.5	981	300	X	3	40.5	1	梘窗死牆位頂用	6F
08	UN-HT1042a	1042.5	916	250	X	3	83	2	梘窗死牆位頂用	6F
09	UN-HT985a	985	859	250	X	3	54.5	1	梘窗死牆位頂用	6F

名稱	背板托角	制圖	LHR	2019.10.17	修改	A
材料	X85625	復核	-	-	日期	2019.12.11
顏色	MILL	批准			圖號	UN-HT15



美特鋁質有限公司
MIDI Aluminium Fabricator Ltd.



工程號

J-837

地盤

觀塘裕民坊

(H)

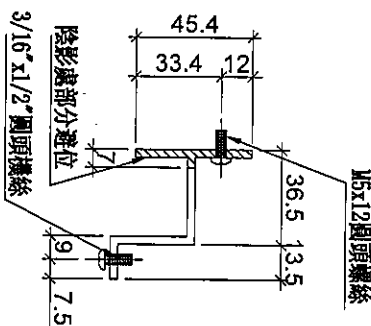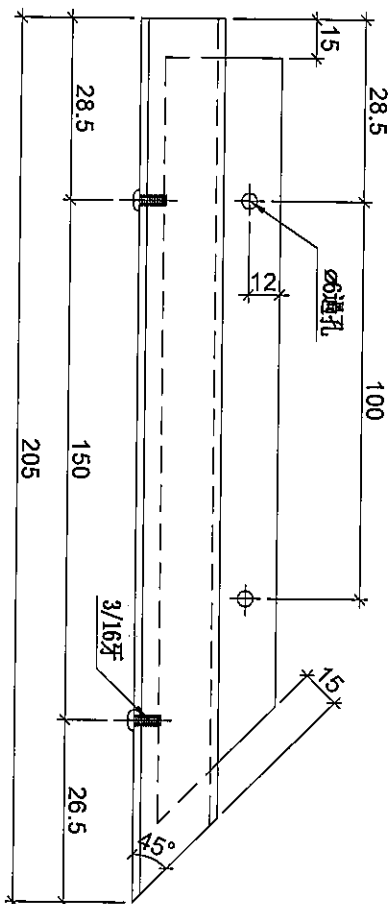


序号	物料編號	數量	位置	樓層
01	UN-HT440	1	UN-1440a	6F

名稱	背板托角	制圖	LHR	2019.10.17	修改		
材料	X85625	復核	-	-	日期		
顏色	MILL	批準			圖號	UN-HT16	



美特鋁質 有限公司
MIDI Aluminium Fabricator Ltd.

工程號 J-837 地盤 觀塘裕民坊

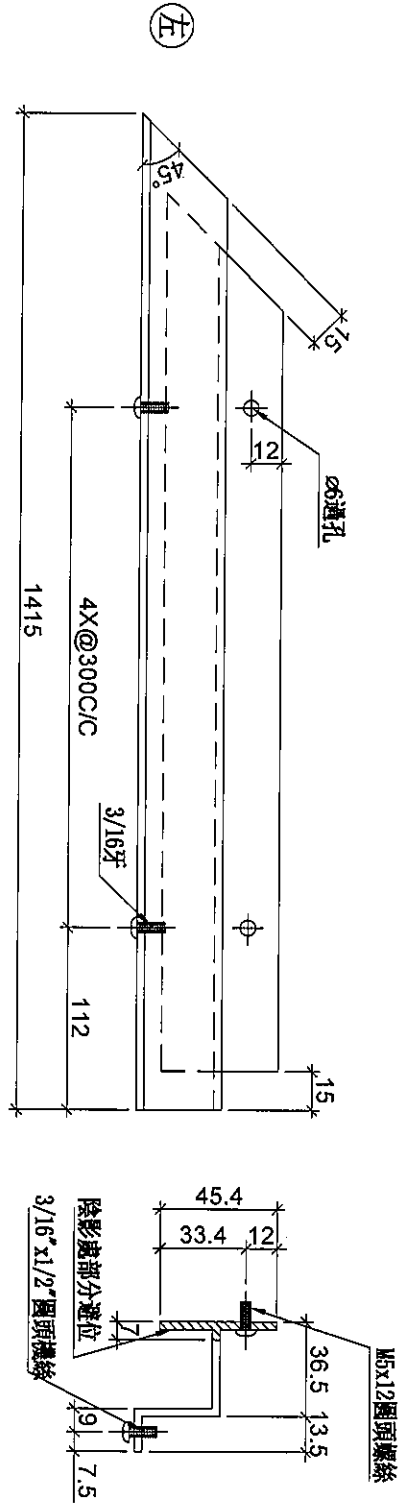

序号	物料編號	數量	位置	樓層
01	UN-HT1650S	1	UN-71650a	GF

名稱	背板托角	制圖	LHR	2019.10.17	修改		
材料	X85625	復核	-	-	日期		
顏色	MILL	批准			圖號	UN-HT17	