



工程指示 / 要求簡箋(E.I.)

工程指示編號：EI / 1347 / 19

修改版次：E

工程編號：J - 837

工程名稱：觀塘裕民坊

(此處為單)

工程項目：幕牆 6/F 企橫(T3 大貨)

收件人：生統 / 永林

發件人：Eric Liu

日期：08/01/2020

要求提供 / 確認 事項：

- () 初步鋁料 B.M. () 加工拆圖，然後生產 () 尺寸表
- () 正式鋁料 B.M. () 技術上資料 / 指示 () 報價
- () 配件 B.M. () 樣辦或貨品說明書 () 分判合約
- () 其他：_____

內容：

請按加工圖生產企橫料送地盤安裝 (T3, 6/F)

E 版: 1) 轉角企料修改加工圖 (前版拆圖有誤)

謝謝！

請在 2020 / 01 / 09 前完成上列要求。

附：1 頁加工圖

以上項目為：

- 原合約工程包 原合約工程加 / 減賬 新工程報價

原因：-

分發東莞各部門：

- () 生產技術總監 連附件 () 技術部 連附件 永林 () 生產部 連附件 () 機械設計部 連附件
- () 採購部 連附件 () 生產統籌部 連附件 梅
- () 質檢部 連附件 () 會計部 連附件 () 報關組 連附件 () 其他 楊榮輝 連附件

分發香港各部門：

- () 行政部 連附件 () 會計部 連附件 () 統籌部 連附件 () 工程部地盤科文 連附件
- () 採購部 連附件 () QS 部 連附件 () 維修部 連附件 () 其他 _____ 連附件

傳遞編號：

HK0046 / 19

發件人簽署：

Eric Liu

項目經理簽署：

PPZ





美特鋁質有限公司
MIDI Aluminium Fabricator Ltd.

工程號 J-837 地點 觀塘裕民坊

序号	物料編號	數量	位置	樓層
01	M5-T3-01a	1	T3CW-H-3	6F

左梗窗右梗窗

*請用A3紙打印

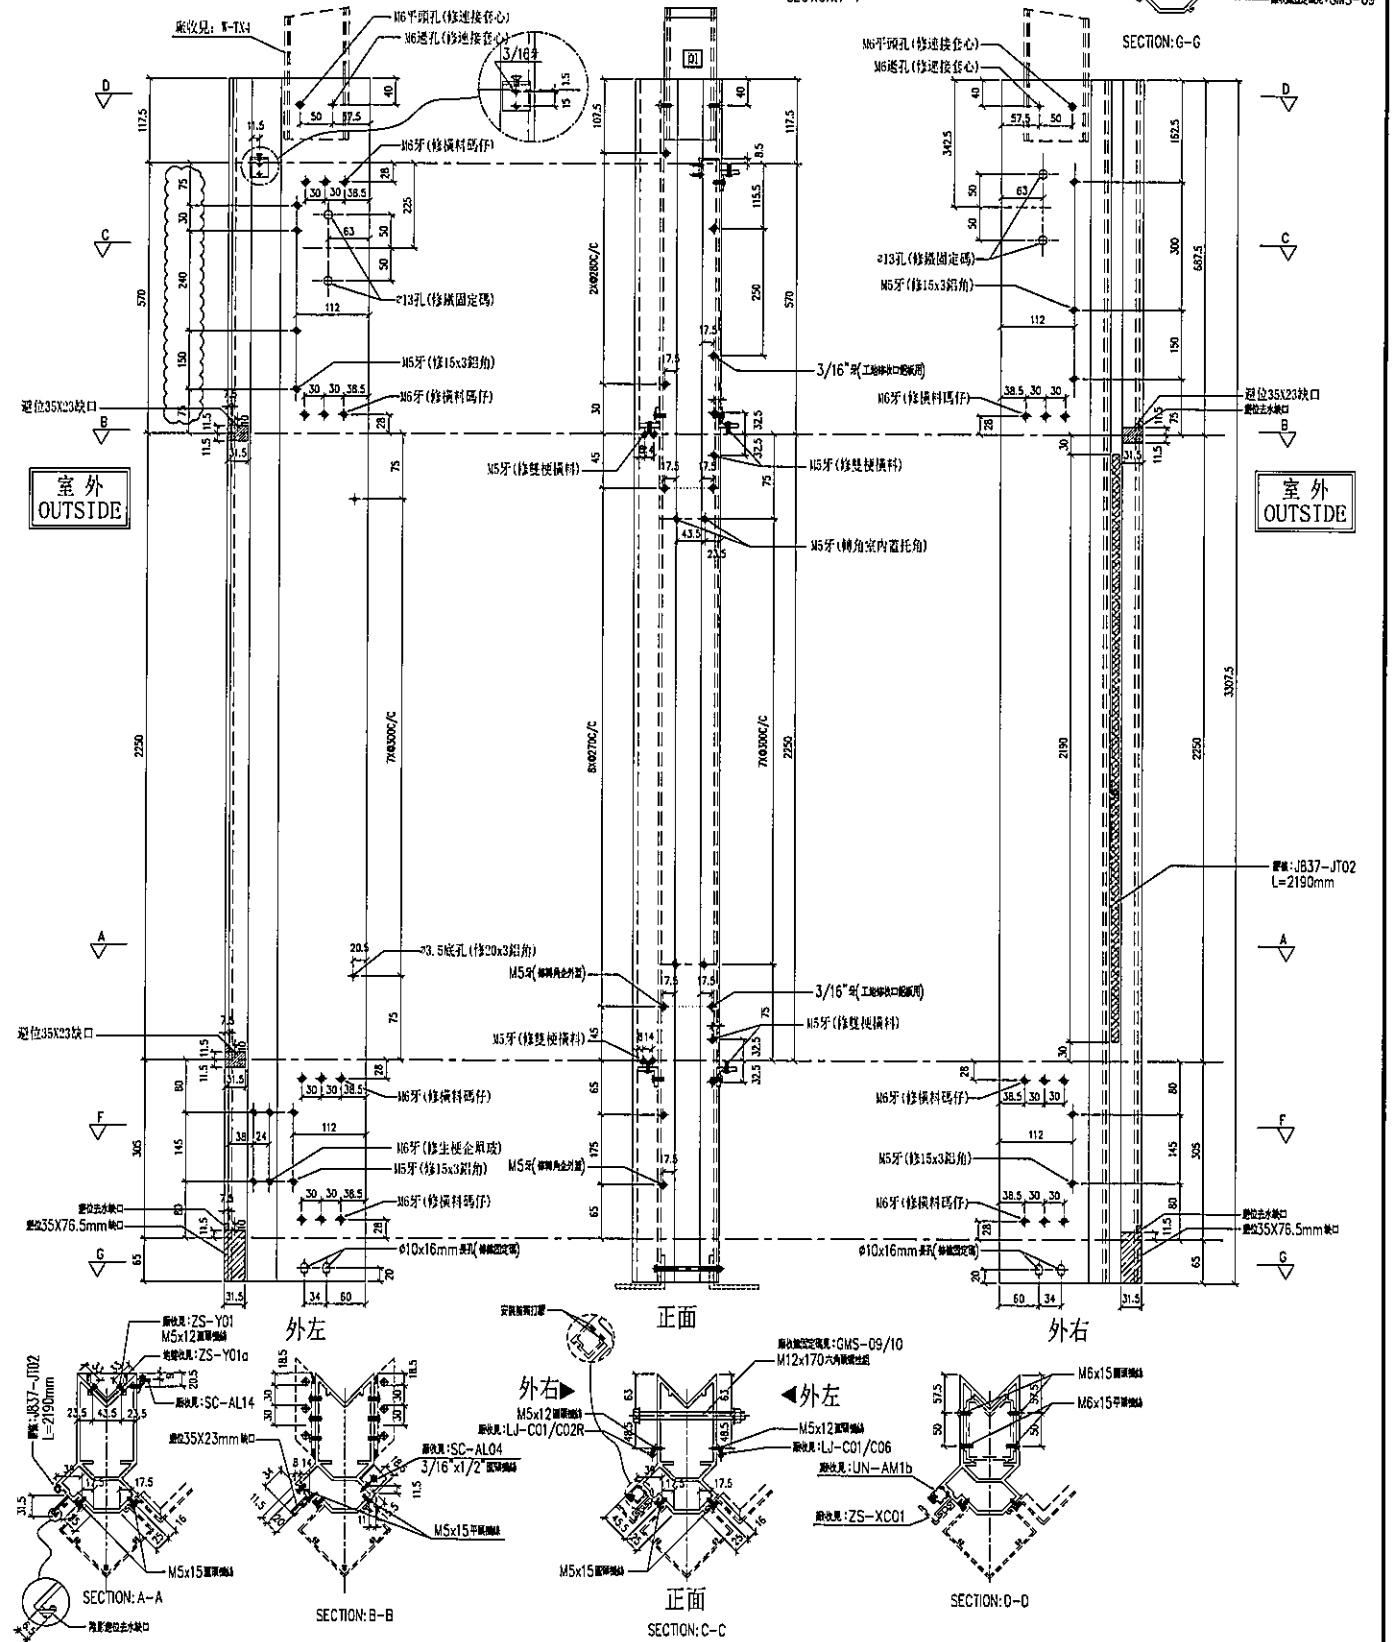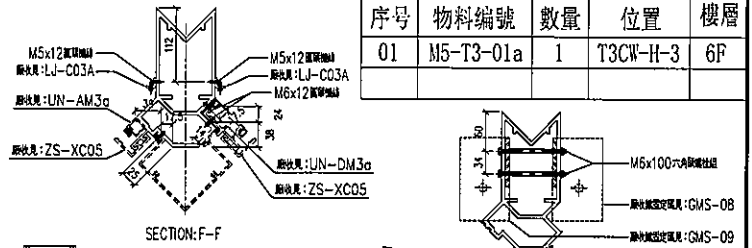

名稱	轉角企	制圖	LHR	2019.9.27	修改	-
材料	X85549	復核	-	-	日期	-
顏色	EC-DG-S332054 (3塗)	批準			圖號	T3-FAB03

T3FAB03
001 平窗圖

外右頂位

LJ-C02R

LJ-C01

