



工程指示 / 要求簡箋(E.I.)

工程指示編號：EI / 1355 / 19

修改版次：-

工程編號：J - 837

工程名稱：觀塘裕民坊

工程項目：幕牆 生窗保護用瓦坑板

收件人：Maggie/生統/永林/王良 發件人：Eric Liu

日期：13/12/2019

要求提供 / 確認 事項：

- () 初步鋁料 B.M.
- () 加工拆圖，然後生產
- () 尺寸表
- () 正式鋁料 B.M.
- () 技術上資料 / 指示
- () 報價
- () 配件 B.M.
- () 樣辦或貨品說明書
- () 分判合約
- () 其他：_____

內容：

因廠提供的保護玻璃用瓦坑板樣板不合格(空外款) 生窗=E21163

現由香港提供瓦坑板款式，以此為準為生窗玉做玻璃保護

保護要求請按附頁要求

數量(米數) 請按 EI1301 為準

謝謝! 3mm 加厚款自坑板由香港訂購這廠(空外款)

請在 2019 / 12 / 18 前完成上列要求。

空內款由廠自行訂購(普通款)

附：

以上項目為：

- 原合約工程包
- 原合約工程加 / 減賬
- 新工程報價

原因：-

分發東莞各部門：

- () 生產技術總監 連附件
- (/) 技術部 連附件 永林
- () 生產部 連附件
- () 機械設計部 連附件
- () 採購部 連附件
- (/) 生產統籌部 連附件 梅
- (/) 質檢部 連附件
- () 會計部 連附件
- () 報關組 連附件
- () 其他 楊榮輝 連附件

分發香港各部門：

- () 行政部 連附件
- () 會計部 連附件
- () 統籌部 連附件
- () 工程部地盤科文 連附件
- (/) 採購部 連附件
- () QS 部 連附件
- () 維修部 連附件
- () 其他 _____ 連附件

傳遞編號：

HK255 2 / 19

發件人簽署：

項目經理簽署：

生窗
(廠)


☐ 中空板 (普通款)

— 3m 膠紙
(四邊每一寸)

☐ 中空板
(3mm厚) (加硬款)

● 高黏膠紙 (3寸款)
(離玻璃和空邊3mm)

(全部廠做)

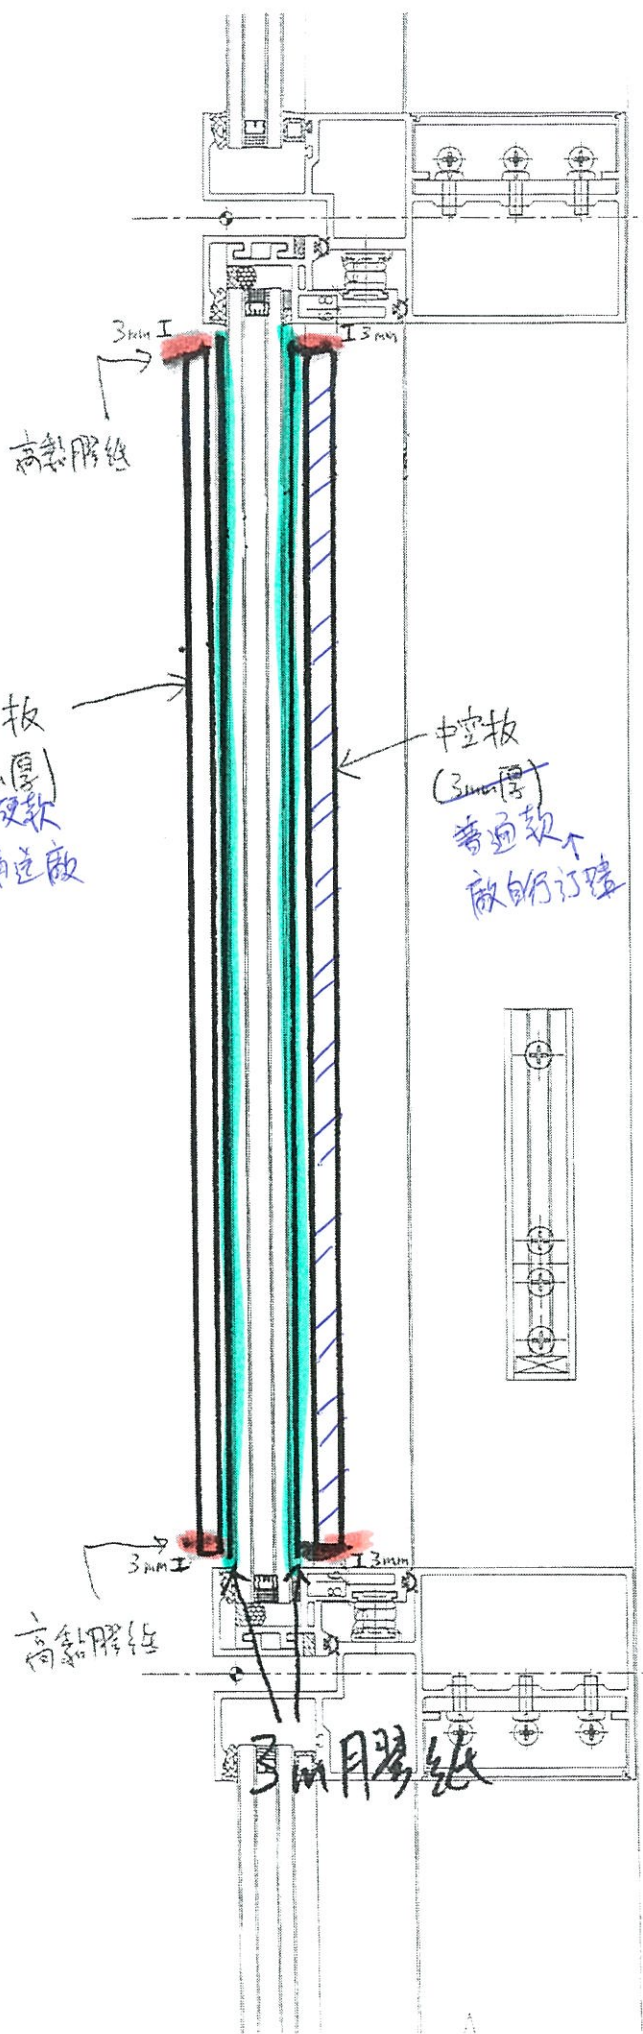

3mm I
高黏膠紙

中空板
(3mm厚)
↑ 加硬款
由香港訂購這廠

室外

中空板
(3mm厚)
普通款
廠自行訂造

室內

3mm I
高黏膠紙

3m 膠紙



工程指示 / 要求簡箋(E.I.)

工程指示編號：EI / 1301 / 19

修改版次：-

工程編號：J-837

工程名稱：觀塘裕民坊

工程項目：幕牆 3mm 中空膠板 (保護用)

收件人：Maggie

發件人：Ant Yeung

日期：05/12/2019

要求提供 / 確認 事項：

- | | | |
|------------------------------------|-------------------------------------|-------------------------------|
| <input type="checkbox"/> 初步鋁料 B.M. | <input type="checkbox"/> 加工拆圖，然後生產 | <input type="checkbox"/> 尺寸表 |
| <input type="checkbox"/> 正式鋁料 B.M. | <input type="checkbox"/> 技術上資料 / 指示 | <input type="checkbox"/> 報價 |
| <input type="checkbox"/> 配件 B.M. | <input type="checkbox"/> 樣辦或貨品說明書 | <input type="checkbox"/> 分判合約 |
| <input type="checkbox"/> 其他：_____ | | |

內容：

因應業主要求，已於 2019/12/02 在地盆做樣板實驗測試。

最後決定用 3mm 中空膠板作為加強保護，避免玻璃受損。

生窗保護 送廠做- 約 10000 m2 (廠做) / 7226 件 x 2(內外)

直送地盆玻璃- 合共約 48500 m2 地盆做 (請安排分判)

見光(內外)40000 m2

死牆(外) 8500 m2

預算下星期 2019.12.11 首天地盆裝玻璃。

謝謝！

10000m² 已包括室內+
室外
以 m 數為準
只有室外用 3mm 膠板
0.0 膠板款

請在 2019 / 12 / 12 儘量首批大貨到地盆。

附：1 頁加工圖

以上項目為：

- 原合約工程包 原合約工程加 / 減賬 新工程報價

原因：-

分發東莞各部門：

- () 生產技術總監 連附件 () 技術部 連附件 () 生產部 連附件 () 機械設計部 連附件
 () 採購部 連附件 () 生產統籌部 連附件
 () 質檢部 連附件 () 會計部 連附件 () 報關組 連附件 () 其他 楊榮輝 連附件

分發香港各部門：

- () 行政部 連附件 () 會計部 連附件 () 統籌部 連附件 () 工程地盤科文 連附件 力阿哥
 () 採購部 連附件 () QS 部 連附件 () 維修部 連附件 () 其他 _____ 連附件

傳遞編號：

發件人簽署：Ant Yeung

HK 2412/19

項目經理簽署：Ant Yeung