



工程指示 / 要求簡箋(E.I.)

工程指示編號：EI / 1375 / 19

修改版次：-

工程編號：J - 837

工程名稱：觀塘裕民坊

工程項目：幕牆 室外企身收口鋁板(大貨 T1-T5)(10-53F)

收件人：生統/ 永林

發件人：Eric Liu

日期：18/12/2019

要求提供 / 確認 事項：

- |                                    |                                     |                               |
|------------------------------------|-------------------------------------|-------------------------------|
| <input type="checkbox"/> 初步鋁料 B.M. | <input type="checkbox"/> 加工拆圖，然後生產  | <input type="checkbox"/> 尺寸表  |
| <input type="checkbox"/> 正式鋁料 B.M. | <input type="checkbox"/> 技術上資料 / 指示 | <input type="checkbox"/> 報價   |
| <input type="checkbox"/> 配件 B.M.   | <input type="checkbox"/> 樣辦或貨品說明書   | <input type="checkbox"/> 分判合約 |
| <input type="checkbox"/> 其他：_____  |                                     |                               |

內容：

因 EI0511 已到 J 版次，無法登記，現 EI1375 為 EI0511 修改版

請按加工圖生產企身收口鋁板，送地盤安裝

請留意：1) 以免覆尺數混亂，修改圖紙編號，請出貨時按此編號做標籤

謝謝！ *的修改圖紙出貨時*

請在 2019/ 12 / 20 前完成上列要求。

附：9 頁加工圖

以上項目為：

- 原合約工程包                       原合約工程加 / 減賬                       新工程報價

原因：-

分發東莞各部門：

- ( ) 生產技術總監  連附件 ( ) 技術部  連附件 *永林* ( ) 生產部  連附件 ( ) 機械設計部  連附件  
 ( ) 採購部  連附件 ( ) 生產統籌部  連附件 *永林*  
 ( ) 質檢部  連附件 ( ) 會計部  連附件 ( ) 報關組  連附件 ( ) 其他 楊榮輝  連附件

分發其他分判：

- ( ) 王禮秋  連附件

分發香港各部門：

- ( ) 行政部  連附件 ( ) 會計部  連附件 ( ) 統籌部  連附件 ( ) 工程部地盤科文  連附件 *煙哥*  
 ( ) 採購部  連附件 ( ) QS 部  連附件 ( ) 維修部  連附件 ( ) 其他 \_\_\_\_\_  連附件

傳遞編號：

HK 2584 / 19

發件人簽署：  
*Z*

項目經理簽署：  
*PPZ*

APB-H08-570



EG-DWG3




| 物料編號          | 層數 | 每層數 | 總數  | 使用位置     | 樓層            |
|---------------|----|-----|-----|----------|---------------|
| APB-H08-57018 | 1  | 18  | 18  | T3CWM-1  | 10~26F,27~30F |
| APB-H08-57035 | 1  | 35  | 35  | T5CWM-2  | 10~26F,27~49F |
| APB-H08-57035 | 2  | 70  | 70  | T5CWJK-1 | 10~26F,27~49F |
| APB-H08-5710  | 1  | 10  | 10  | T5CWA-3  | 10~21F        |
| 合計:           |    |     | 133 |          |               |

工程號 J-837 地盤 觀塘裕民坊

98

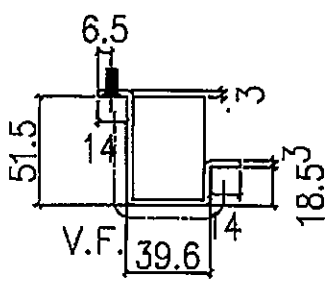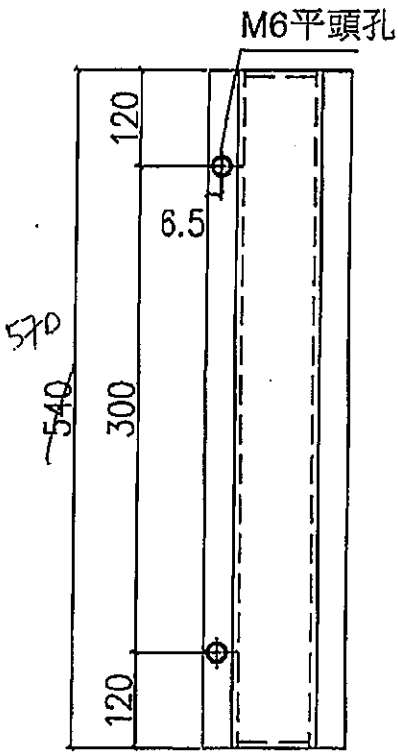

地盤安裝

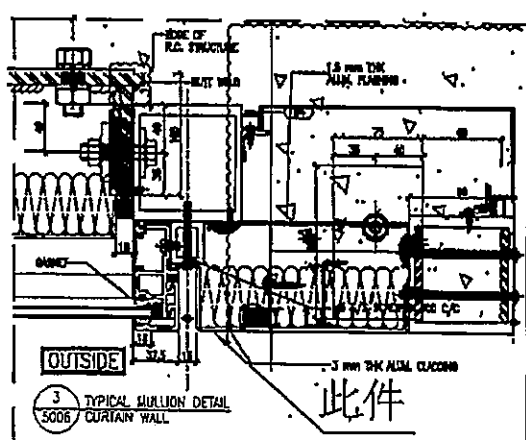

|    |                 |    |     |           |    |             |  |
|----|-----------------|----|-----|-----------|----|-------------|--|
| 名稱 | 室外收口件拆圖         | 制圖 | 鞠幸芳 | 2019.4.15 | 修改 |             |  |
| 材料 | 3mm 矽           | 復核 | 謝永林 | 2019.4.20 | 日期 |             |  |
| 顏色 | UCT803649 FXL-3 | 批准 |     |           | 圖號 | APB-H08-570 |  |


EG-DWG3




美特鋁質 有限公司  
MIDI Aluminium Fabricator Ltd

| 物料編號    | 層數 | 每層數 | 總數  | 使用位置     | 樓層            |
|---------|----|-----|-----|----------|---------------|
| APB-H08 | 18 | 1   | 18  | T3CWM-1  | 10-26F,27-30F |
| APB-H08 | 35 | 1   | 35  | T6CWM-2  | 10-26F,27-49F |
| APB-H08 | 35 | 2   | 70  | T5CWJK-1 | 10-26F,27-49F |
| APB-H08 | 10 | 1   | 10  | T6CWA-3  | 10-21F        |
| 合計:     |    |     | 133 |          |               |


工程號 J-837 地盤 觀塘裕民坊

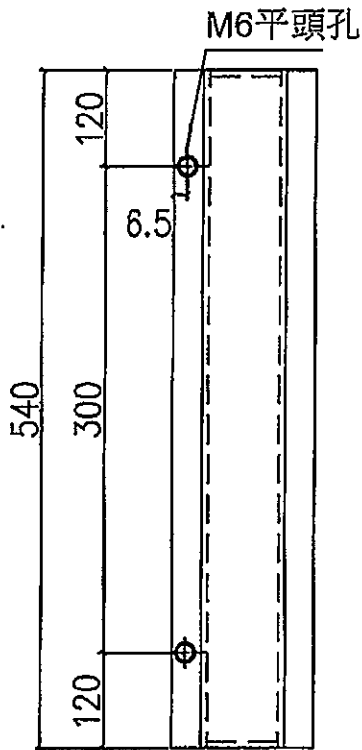

APB-H08-540TS

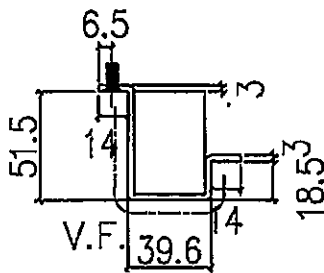

地盤安裝

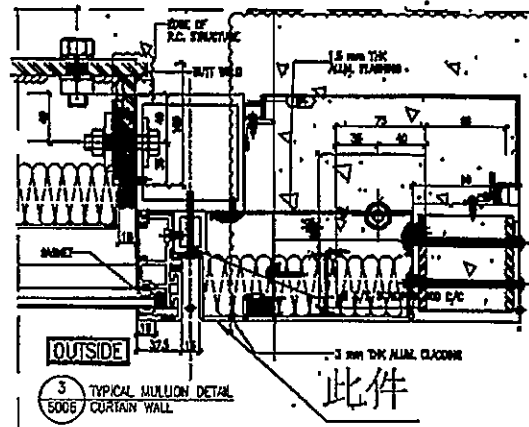

|    |                 |    |     |           |    |               |  |  |
|----|-----------------|----|-----|-----------|----|---------------|--|--|
| 名稱 | 室外收口件拆圖         | 制圖 | 葉章芳 | 2019.4.15 | 修改 |               |  |  |
| 材料 | 3mm矽            | 復核 | 謝永林 | 2019.4.20 | 日期 |               |  |  |
| 顏色 | UCT803648 FXL-3 | 批准 |     |           | 圖號 | APB-H08-540TS |  |  |

EG-DWG3




美特鋁質有限公司  
MIDI Aluminium Fabricator Ltd.

工程號 J-837 地盤 觀塘裕民坊

| 物料編號         | 層數 | 每層數 | 總數  | 使用位置     | 樓層            |
|--------------|----|-----|-----|----------|---------------|
| APB-H08R-570 | 39 | 1   | 39  | T2CWN-1  | 10~26F,27~33F |
| APB-H08R-570 | 16 | 1   | 16  | T3CWF-1  | 10~26F,27~28F |
| APB-H08R-570 | 23 | 1   | 23  | T3CWE-1  | 10~26F,27~36F |
| APB-H08R-570 | 35 | 1   | 35  | T5CWN-1  | 10~26F,27~49F |
| APB-H08R-570 | 35 | 1   | 35  | T5CWL-1  | 10~26F,27~49F |
| APB-H08R-570 | 35 | 1   | 35  | T5CWJK-1 | 10~26F,27~49F |
| APB-H08R-570 | 10 | 1   | 10  | T5CWC-1  | 10~21F        |
| 合計:          |    |     | 193 |          |               |



M6平頭孔

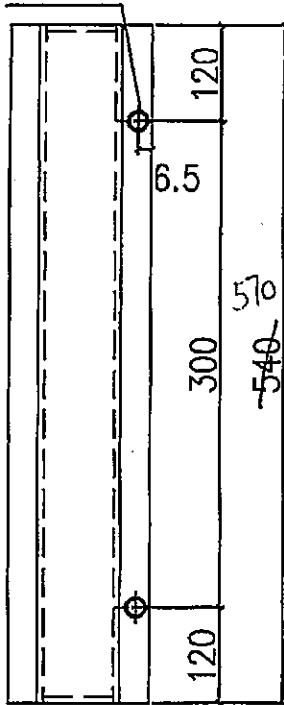

570

154支

地盤安裝

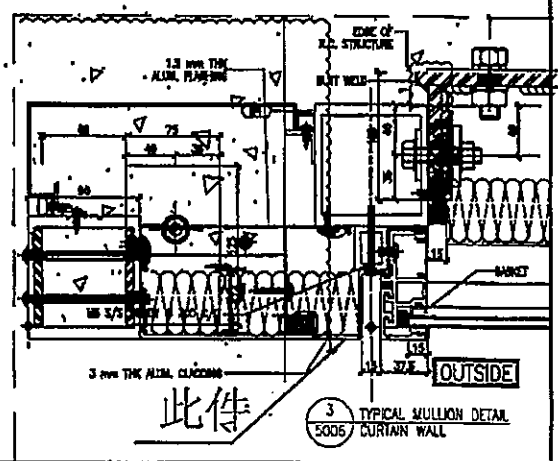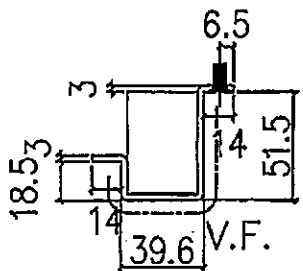

此件

|    |                 |    |     |           |    |              |  |
|----|-----------------|----|-----|-----------|----|--------------|--|
| 名稱 | 室外收口件拆圖         | 制圖 | 鞠章芳 | 2019.4.15 | 修改 |              |  |
| 材料 | 3mm 廠           | 復核 | 謝永林 | 2019.4.20 | 日期 |              |  |
| 顏色 | UCT803649 FXL-3 | 批准 |     |           | 圖號 | APB-H08R-570 |  |

EG-DWG3




美特鋁質有限公司  
MIDI Aluminium Fabricator Ltd.

工程號 J-837 地盤 觀塘裕民坊



| 物料編號                | 層數            | 每層數          | 總數            | 使用位置               | 樓層                       |
|---------------------|---------------|--------------|---------------|--------------------|--------------------------|
| APB-H08R            | 39            | 1            | 39            | T2CW-N-1           | 10~26F,27~53F            |
| <del>APB-H08R</del> | <del>16</del> | <del>1</del> | <del>16</del> | <del>T3CWF-1</del> | <del>10~26F,27~28F</del> |
| APB-H08R            | 23            | 1            | 23            | T3CWE-1            | 10~26F,27~36F            |
| APB-H08R            | 35            | 1            | 35            | T5CWN-1            | 10~26F,27~49F            |
| APB-H08R            | 35            | 1            | 35            | T5CWL-1            | 10~26F,27~49F            |
| APB-H08R            | 35            | 1            | 35            | T5CWJK-1           | 10~26F,27~49F            |
| <del>APB-H08R</del> | <del>10</del> | <del>1</del> | <del>10</del> | <del>T5CWC-1</del> | <del>10~21F</del>        |
| 合計:                 |               |              | 193           |                    |                          |

M6平頭孔

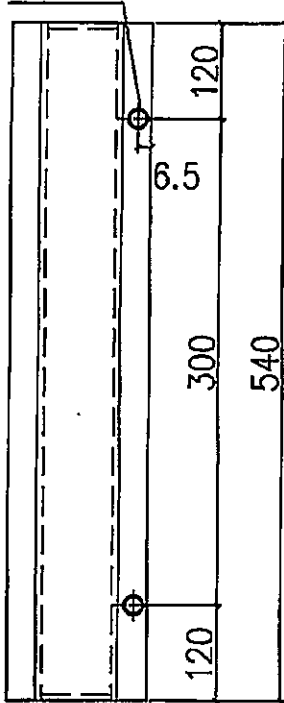

39

地盤安裝

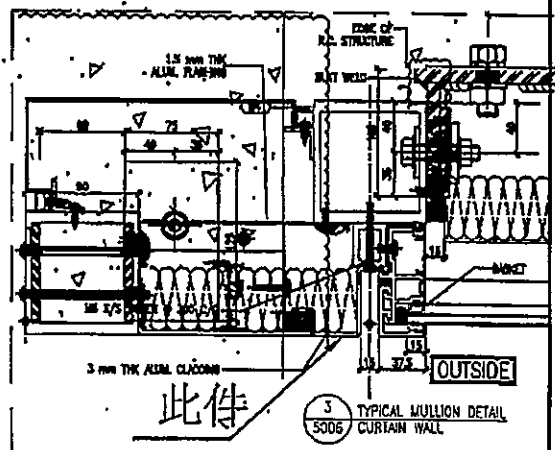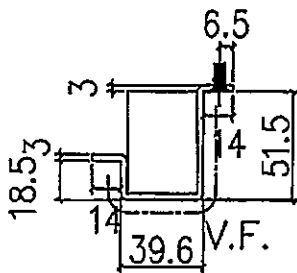

此件

|    |                 |    |     |           |    |          |  |
|----|-----------------|----|-----|-----------|----|----------|--|
| 名稱 | 室外收口件拆圖         | 制圖 | 翁卓芳 | 2019.4.15 | 修改 |          |  |
| 材料 | 3mm矇            | 復核 | 謝永林 | 2019.4.20 | 日期 |          |  |
| 顏色 | UCT803649 FXL-3 | 批准 |     |           | 圖號 | APB-H08R |  |



EG-DWG3



美特鋁質有限公司  
MIDI Aluminium Fabricator


工程號 J-837 地盤 觀塘裕民坊

| 物料編號    | L     | 層數 | 每層數 | 總數 | 使用位置     | 樓層            | 分格  |
|---------|-------|----|-----|----|----------|---------------|-----|
| APB-H14 | 147.5 | 34 | 1   | 34 | T5CWJK-1 | 10-26F,28-49F | 200 |
| APB-H15 | 177.5 | 34 | 1   | 34 | T5CWJK-1 | 10-26F,28-49F | 250 |
| APB-H16 | 197.5 | 34 | 1   | 34 | T5CWM-2  | 10-26F,28-49F | 250 |
| APB-H16 | 197.5 | 10 | 1   | 10 | T5CWA-3  | 10-21F        | 250 |
| APB-H18 | 247.5 | 17 | 1   | 17 | T3CWM-1  | 10-26F,28-30F | 300 |

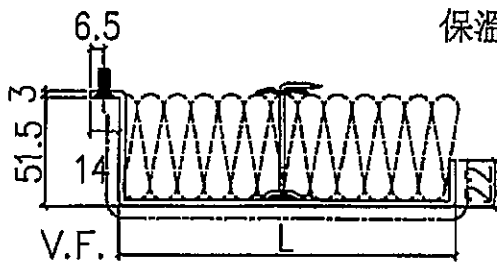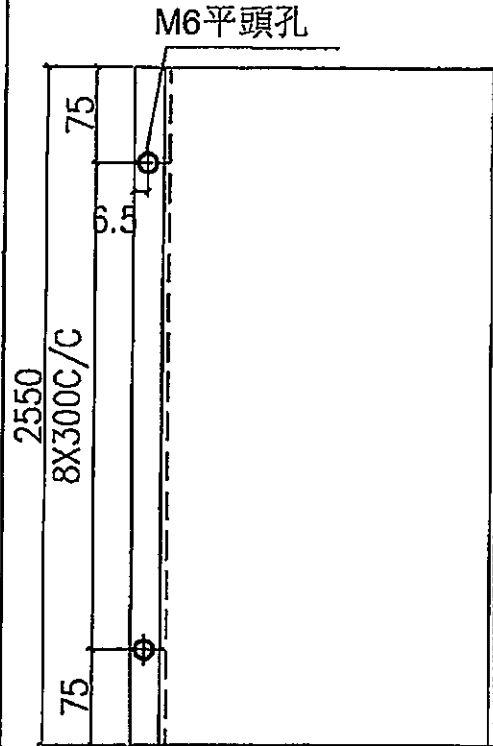

保溫棉工廠配裝

地盤安裝

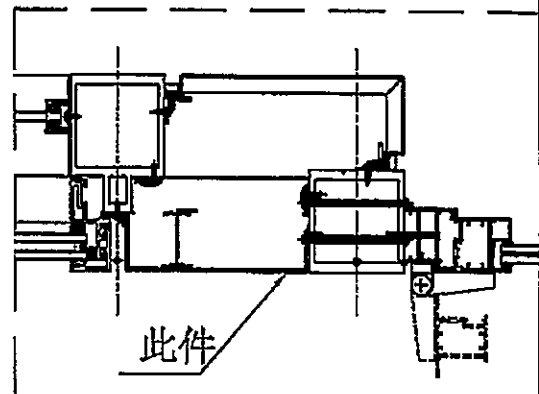

|    |                 |    |     |           |    |         |  |  |
|----|-----------------|----|-----|-----------|----|---------|--|--|
| 名稱 | 室外收口件拆圖         | 制圖 | 義章芳 | 2019.4.15 | 修改 |         |  |  |
| 材料 | 3mm版            | 復核 | 謝永林 | 2019.4.20 | 日期 |         |  |  |
| 顏色 | UCT803649 FXL-3 | 批准 |     |           | 圖號 | APB-H14 |  |  |


EG-DWG3




美特鋁質 有限公司  
MIDI Aluminium Fabricator

工程號 J-837 地盤 觀塘裕民坊

| 物料編號    | L     | 層數 | 每層數 | 總數 | 使用位置     | 樓層             | 分格  |
|---------|-------|----|-----|----|----------|----------------|-----|
| APB-H14 | 147.5 | 34 | 1   | 34 | T5CWJK-1 | 10-26F, 28-49F | 200 |
| APB-H15 | 177.5 | 34 | 1   | 34 | T5CWJK-1 | 10-26F, 28-49F | 250 |
| APB-H16 | 197.5 | 34 | 1   | 34 | T5CWM-2  | 10-26F, 28-49F | 250 |
| APB-H16 | 197.5 | 10 | 1   | 10 | T5CWA-3  | 10-21F         | 250 |
| APB-H18 | 247.5 | 17 | 1   | 17 | T3CWM-1  | 10-26F, 28-38F | 300 |

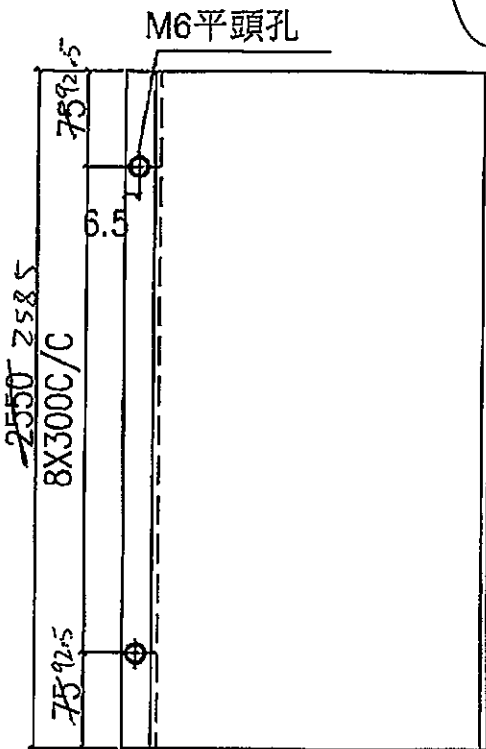


APB-H15-2585

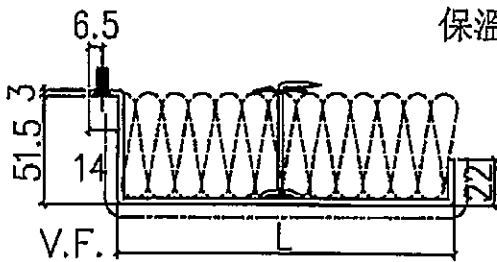

保溫棉工廠配裝

地盤安裝

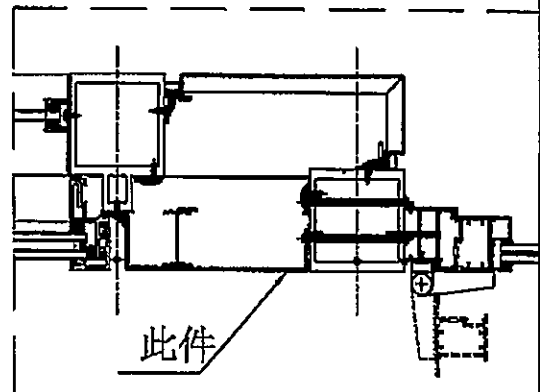

|    |                 |    |     |           |    |              |  |
|----|-----------------|----|-----|-----------|----|--------------|--|
| 名稱 | 室外收口件拆圖         | 制圖 | 鞠卓芳 | 2019.4.15 | 修改 |              |  |
| 材料 | 3mm矽            | 復核 | 謝永林 | 2019.4.20 | 日期 |              |  |
| 顏色 | UCT803649 FXL-3 | 批准 |     |           | 圖號 | APB-H14-2585 |  |


EG-DWG3




美特鋁質 有限公司  
MIDI Aluminium Fabricator

| 物料編號     | L     | 層數 | 每層數 | 總數 | 使用位置     | 樓層            | 分格               |
|----------|-------|----|-----|----|----------|---------------|------------------|
| APB-H14R | 147.5 | 34 | 1   | 34 | T5CWJK-1 | 10-26F,28-49F | 200              |
| APB-H15R | 177.5 | 38 | 1   | 38 | T2CWN-1  | 10-26F,28-53F | 230              |
| APB-H16R | 197.5 | 15 | 1   | 15 | T3CWF-1  | 10-28E,28E    | 250 <sup>a</sup> |
| APB-H16R | 197.5 | 34 | 1   | 34 | T5CWL-1  | 10-26F,28-49F | 250              |
| APB-H17R | 204   | 34 | 1   | 34 | T5CWN-1  | 10-26F,28-49F | 256.5            |
| APB-H18R | 247.5 | 22 | 1   | 22 | T3CWE-1  | 10-26F,28-36F | 300 <sup>a</sup> |
| APB-H18R | 247.5 | 10 | 1   | 10 | T5CWC-1  | 10-21F        | 300              |


工程號 J-837 地盤 觀塘裕民坊

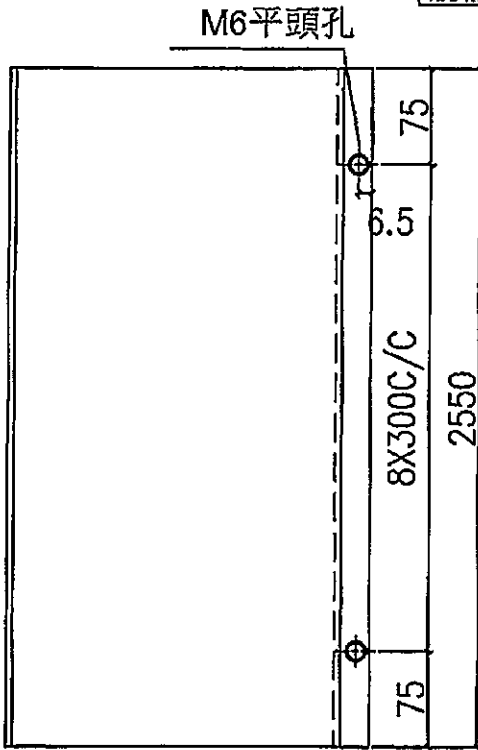

地盤安裝

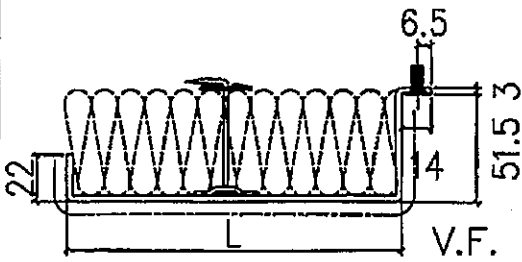

保溫棉工廠配裝

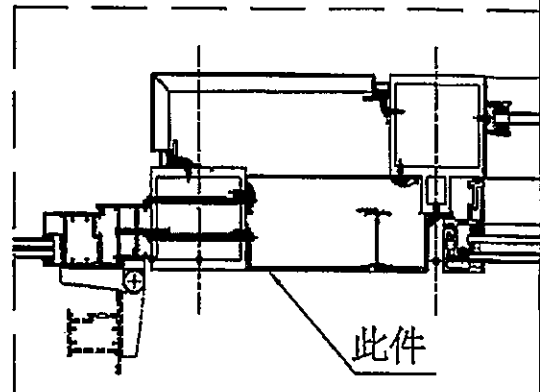

|    |                 |    |     |           |    |          |  |
|----|-----------------|----|-----|-----------|----|----------|--|
| 名稱 | 室外收口件拆圖         | 制圖 | 鞠卓芳 | 2019.4.15 | 修改 |          |  |
| 材料 | 3mm版            | 復核 | 謝永林 | 2019.4.20 | 日期 |          |  |
| 顏色 | UCT803649 FXL-3 | 批准 |     |           | 圖號 | APB-H14R |  |


EG-DWG3



美特鋁質 有限公司  
MIDI Aluminium Fabricator

| 物料編號     | L     | 層數 | 每層數 | 總數 | 使用位置     | 樓層            | 分格    |
|----------|-------|----|-----|----|----------|---------------|-------|
| APB-H14R | 147.5 | 34 | 1   | 34 | T5CWLK-1 | 10-26F,28-49F | 200   |
| APB-H15R | 177.5 | 38 | 1   | 38 | T2CWN-1  | 10-26F,28-53F | 230   |
| APB-H16R | 197.5 | 15 | 1   | 15 | T5CWF-1  | 10-26F,28F    | 250   |
| APB-H16R | 197.5 | 34 | 1   | 34 | T5CWL-1  | 10-26F,28-49F | 250   |
| APB-H17R | 204   | 34 | 1   | 34 | T5CWN-1  | 10-26F,28-49F | 256.5 |
| APB-H18R | 247.5 | 22 | 1   | 22 | T3CWE-1  | 10-26F,28-36F | 300   |
| APB-H18R | 247.5 | 10 | 1   | 10 | T5CWL-1  | 10-21F        | 300   |



工程號 J-837 地盤 觀塘裕民坊

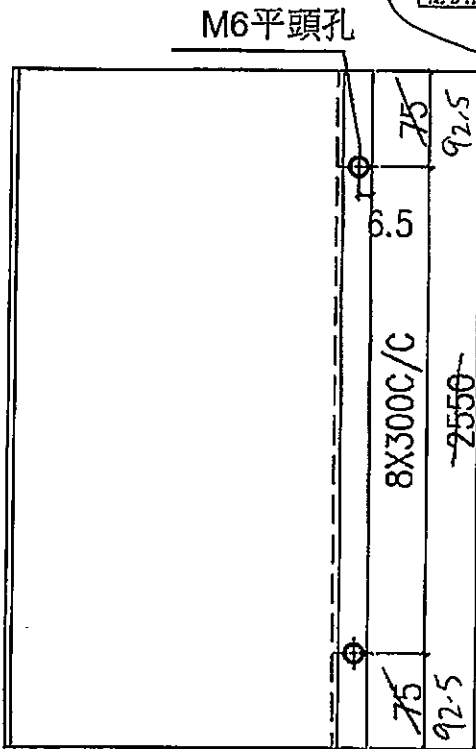

APB-H15R-2585

地盤安裝

保溫棉工廠配裝

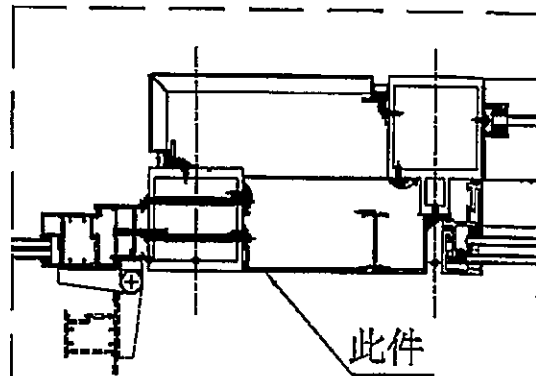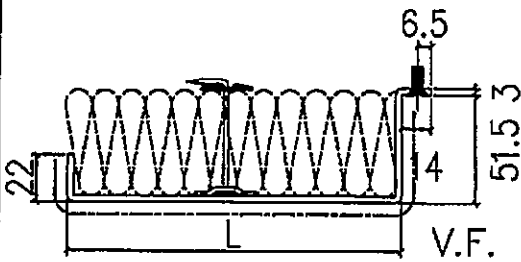

|    |                 |    |     |           |    |                 |  |
|----|-----------------|----|-----|-----------|----|-----------------|--|
| 名稱 | 室外收口件拆圖         | 制圖 | 鞠萃芳 | 2019.4.15 | 修改 |                 |  |
| 材料 | 3mm 螺           | 復核 | 謝永林 | 2019.4.20 | 日期 |                 |  |
| 顏色 | UCT803649 FXL-3 | 批准 |     |           | 圖號 | APB-H14R - 2585 |  |


EG--DWG3




美特鋁質 有限公司  
MIDI Aluminium Fabricator

| 物料編號     | L     | 層數 | 每層數 | 總數 | 使用位置     | 樓層             | 分格    |
|----------|-------|----|-----|----|----------|----------------|-------|
| APB-H14R | 147.5 | 34 | 1   | 34 | T3CWJK-1 | 10-26F, 28-49F | 200   |
| APB-H15R | 177.5 | 38 | 1   | 38 | T2CWN-1  | 10-26E, 28-53E | 230   |
| APB-H16R | 197.5 | 15 | 1   | 15 | T3CWF-1  | 10-26F, 28F    | 250   |
| APB-H16R | 197.5 | 34 | 1   | 34 | T5CWL-1  | 10-26F, 28-49F | 250   |
| APB-H17R | 204   | 34 | 1   | 34 | T5CWN-1  | 10-26E, 28-49F | 256.5 |
| APB-H18R | 247.5 | 22 | 1   | 22 | T3CWE-1  | 10-26F, 28-36F | 300   |
| APB-H18R | 247.5 | 10 | 1   | 10 | T5CWC-1  | 10-21F         | 300   |


工程號 J-837 地盤 觀塘裕民坊

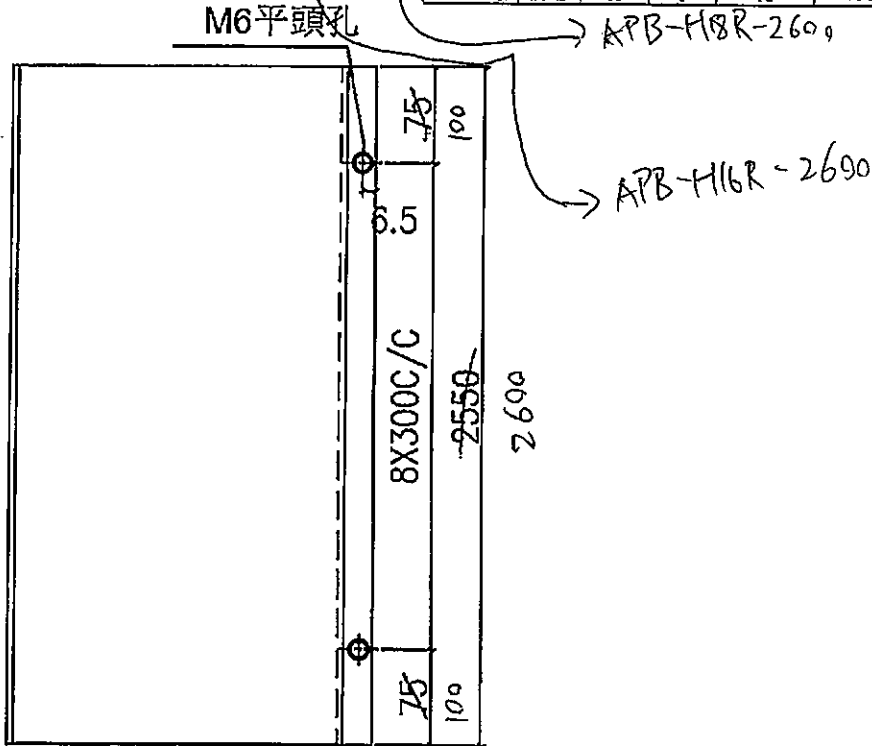

地盤安裝

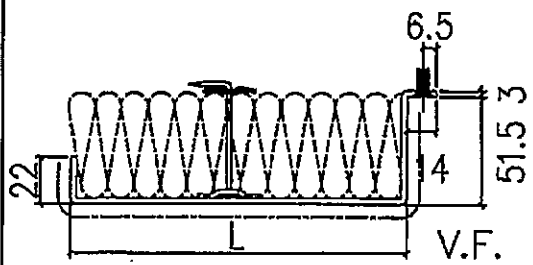

保溫棉工廠配裝

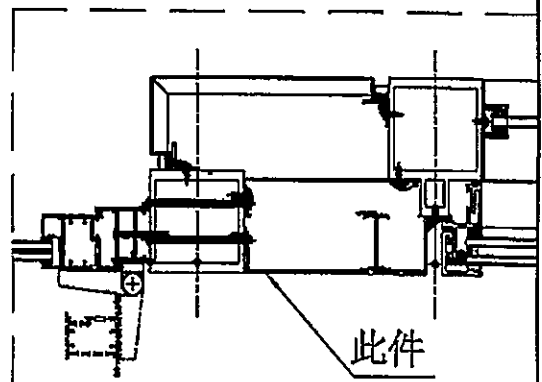

|    |                 |    |     |           |    |               |  |
|----|-----------------|----|-----|-----------|----|---------------|--|
| 名稱 | 室外收口件拆圖         | 制圖 | 鞠享芳 | 2019.4.15 | 修改 |               |  |
| 材料 | 3mm板            | 復核 | 謝永林 | 2019.4.20 | 日期 |               |  |
| 顏色 | UCT803649 FXL-3 | 批准 |     |           | 圖號 | APB-H14R-2600 |  |