

工程指示 / 要求簡箋(E.I.)

工程指示編號：EI / 1451 / 20

修改版次：-

工程編號：J - 837

工程名稱：觀塘裕民坊

工程項目：幕牆 27 樓趟門位置及水缸位室外收口鋁板

收件人：生統/ 永林

發件人：Eric Liu

日期：13/01/2020

□要求提供 / □確認 事項：

- | | | |
|------------------------------------|-------------------------------------|-------------------------------|
| <input type="checkbox"/> 初步鋁料 B.M. | <input type="checkbox"/> 加工拆圖，然後生產 | <input type="checkbox"/> 尺寸表 |
| <input type="checkbox"/> 正式鋁料 B.M. | <input type="checkbox"/> 技術上資料 / 指示 | <input type="checkbox"/> 報價 |
| <input type="checkbox"/> 配件 B.M. | <input type="checkbox"/> 樣辦或貨品說明書 | <input type="checkbox"/> 分判合約 |
| <input type="checkbox"/> 其他：_____ | | |

內容：

請按加工圖生產室外企身收口鋁板送地盤安裝27/F 趟門位置及 27/F 水缸位置用謝謝！請在 2020/ 01/ 23 前完成上列要求。

附：8 頁 BM，3 頁圖登，24 頁加工圖，39 頁位置圖

以上項目為：

- | | | |
|---------------------------------|--------------------------------------|--------------------------------|
| <input type="checkbox"/> 原合約工程包 | <input type="checkbox"/> 原合約工程加 / 減賬 | <input type="checkbox"/> 新工程報價 |
|---------------------------------|--------------------------------------|--------------------------------|

原因：-

分發東莞各部門：

- | | | | | | | | |
|---------------------------------|------------------------------|---|------------------------------|------------------------------|------------------------------|--------------------------------|---|
| <input type="checkbox"/> 生產技術總監 | <input type="checkbox"/> 連附件 | <input checked="" type="checkbox"/> 技術部 | <input type="checkbox"/> 連附件 | <input type="checkbox"/> 生產部 | <input type="checkbox"/> 連附件 | <input type="checkbox"/> 機械設計部 | <input type="checkbox"/> 連附件 |
| <input type="checkbox"/> 採購部 | <input type="checkbox"/> 連附件 | <input checked="" type="checkbox"/> 生產統籌部 | <input type="checkbox"/> 連附件 | | | | |
| <input type="checkbox"/> 質檢部 | <input type="checkbox"/> 連附件 | <input type="checkbox"/> 會計部 | <input type="checkbox"/> 連附件 | <input type="checkbox"/> 報關組 | <input type="checkbox"/> 連附件 | <input type="checkbox"/> 其他 | <u>楊榮輝</u> <input type="checkbox"/> 連附件 |

分發香港各部門：


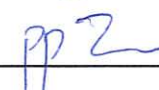
- | | | | | | | | |
|------------------------------|------------------------------|-------------------------------|------------------------------|------------------------------|------------------------------|---|------------------------------------|
| <input type="checkbox"/> 行政部 | <input type="checkbox"/> 連附件 | <input type="checkbox"/> 會計部 | <input type="checkbox"/> 連附件 | <input type="checkbox"/> 統籌部 | <input type="checkbox"/> 連附件 | <input checked="" type="checkbox"/> 工程部地盤科文 | <input type="checkbox"/> 連附件 |
| <input type="checkbox"/> 採購部 | <input type="checkbox"/> 連附件 | <input type="checkbox"/> QS 部 | <input type="checkbox"/> 連附件 | <input type="checkbox"/> 維修部 | <input type="checkbox"/> 連附件 | <input type="checkbox"/> 其他 | _____ <input type="checkbox"/> 連附件 |


傳遞編號：


HK0069 / 20


發件人簽署：

項目經理簽署：






 美特鋁質 有限公司 MIDI Aluminium Fabricator Ltd.		工程號: J-837 地盤名稱: 觀塘裕民坊	計算: 鞠章芳 核對: 謝永林	日期: 2019.11.26 日期: 日期:	送呈: 胡哥 副本:									
地盤用鋁板B.M.表		項目類別: 幕牆	批准: Jason	日期:										
BM編號: 837-CW-M01-S-BP08		修改版次:	A/C Code:	總V.F.: 22.841	總重量: 225.214 此BM依據EI/0282 I版資料計算									
序號	修改內容	鋁板圖號	鋁板名稱	顏色	實用	後備	總數	總重量	單件展開面積	總展開面積	總V.F.		使用位置	樓層
											單件V.F.	平方米		
1		APB-H02dR	3mm厚鋁板	UCT803649 FXL-3	1	0	1	4.38	0.539	0.54	0.485	0.485	T3CW A-1	27F
2		APB-H02dR	3mm厚鋁板	UCT803649 FXL-3	1	0	1	4.38	0.539	0.54	0.485	0.485	T5CW L-1	27F
3		APB-H04d	3mm厚鋁板	UCT803649 FXL-3	1	0	1	7.10	0.873	0.87	0.812	0.812	T1CW-A-3	27F
4		APB-H04d	3mm厚鋁板	UCT803649 FXL-3	1	0	1	7.10	0.873	0.87	0.812	0.812	T2CW-F-2	27F
5		APB-H04dR	3mm厚鋁板	UCT803649 FXL-3	1	0	1	7.10	0.873	0.87	0.812	0.812	T2CW-E-1	27F
6		APB-H04dR	3mm厚鋁板	UCT803649 FXL-3	1	0	1	7.10	0.873	0.87	0.812	0.812	T3CW-A-1	27F
7		APB-H04dR	3mm厚鋁板	UCT803649 FXL-3	1	0	1	7.10	0.873	0.87	0.812	0.812	T5CW-L-1	27F
8		APB-H20d	3mm厚鋁板	UCT803649 FXL-3	1	0	1	2.91	0.359	0.36	0.311	0.311	T1CWA-2	27F
9		APB-H20d	3mm厚鋁板	UCT803649 FXL-3	1	0	1	2.91	0.359	0.36	0.311	0.311	T2CWF-1	27F
10		APB-H20dR	3mm厚鋁板	UCT803649 FXL-3	1	0	1	2.91	0.359	0.36	0.311	0.311	T2CWE-2	27F
11		APB-H07a	3mm厚鋁板	UCT803649 FXL-3	1	0	1	0.57	0.070	0.07	0.056	0.056	T1CW-D-1	27F
12		APB-H07a	3mm厚鋁板	UCT803649 FXL-3	2	0	2	1.14	0.070	0.14	0.056	0.111	T1CW-C-1	27F
13		APB-H07a	3mm厚鋁板	UCT803649 FXL-3	1	0	1	0.57	0.070	0.07	0.056	0.056	T1CW-M-2	27F
14		APB-H07a	3mm厚鋁板	UCT803649 FXL-3	1	0	1	0.57	0.070	0.07	0.056	0.056	T1CW-M-1	27F
15		APB-H07a	3mm厚鋁板	UCT803649 FXL-3	1	0	1	0.57	0.070	0.07	0.056	0.056	T1CW-K-2	27F
16		APB-H07a	3mm厚鋁板	UCT803649 FXL-3	2	0	2	1.14	0.070	0.14	0.056	0.111	T1CW-H-2	27F
17		APB-H07a	3mm厚鋁板	UCT803649 FXL-3	1	0	1	0.57	0.070	0.07	0.056	0.056	T2CW-H-1	27F
18		APB-H07a	3mm厚鋁板	UCT803649 FXL-3	1	0	1	0.57	0.070	0.07	0.056	0.056	T2CW-D-1	27F
19		APB-H07a	3mm厚鋁板	UCT803649 FXL-3	2	0	2	1.14	0.070	0.14	0.056	0.111	T2CW-B-2	27F
20		APB-H07a	3mm厚鋁板	UCT803649 FXL-3	1	0	1	0.57	0.070	0.07	0.056	0.056	T2CW-L-2	27F
21		APB-H07a	3mm厚鋁板	UCT803649 FXL-3	1	0	1	0.57	0.070	0.07	0.056	0.056	T2CW-K-1	27F
22		APB-H07a	3mm厚鋁板	UCT803649 FXL-3	1	0	1	0.57	0.070	0.07	0.056	0.056	T3CW-F-1	27F
23		APB-H07a	3mm厚鋁板	UCT803649 FXL-3	1	0	1	0.57	0.070	0.07	0.056	0.056	T3CW-M-2	27F

 美特鋁質 有限公司 MIDI Aluminium Fabricator Ltd.		工程號: J-837	計算: 鞠章芳	日期: 2019.11.26				送呈: 胡哥						
		地盤名稱: 觀塘裕民坊	核對: 謝永林	日期:				副本:						
地盘用鋁板B.M.表		項目類別: 幕牆	批准: Jason	日期:										
BM編號: 837-CW-M01-S-BP08		修改版次:	A/C Code:	總V.F.: 22.841	總重量: 225.214	此BM依據EI/0282 I版資料計算								
序號	修改內容	鋁板圖號	鋁板名稱	顏色	實用	後備	總數	總重量	單件展開面積	總展開面積	單件V.F. 總V.F.		使用位置	樓層
											平方米			
24		APB-H07a	3mm厚鋁板	UCT803649 FXL-3	1	0	1	0.57	0.070	0.07	0.056	0.056	T3CW-K-2	27F
25		APB-H07a	3mm厚鋁板	UCT803649 FXL-3	1	0	1	0.57	0.070	0.07	0.056	0.056	T3CW-K-1	27F
26		APB-H07a	3mm厚鋁板	UCT803649 FXL-3	1	0	1	0.57	0.070	0.07	0.056	0.056	T3CW-J-2	27F
27		APB-H07a	3mm厚鋁板	UCT803649 FXL-3	1	0	1	0.57	0.070	0.07	0.056	0.056	T3CW-J-1	27F
28		APB-H07a	3mm厚鋁板	UCT803649 FXL-3	1	0	1	0.57	0.070	0.07	0.056	0.056	T3CW-H-2	27F
29		APB-H07a	3mm厚鋁板	UCT803649 FXL-3	1	0	1	0.57	0.070	0.07	0.056	0.056	T3CW-H-1	27F
30		APB-H07a	3mm厚鋁板	UCT803649 FXL-3	2	0	2	1.14	0.070	0.14	0.056	0.111	T3CW-B-2	27F
31		APB-H07a	3mm厚鋁板	UCT803649 FXL-3	1	0	1	0.57	0.070	0.07	0.056	0.056	T3CW-D-1	27F
32		APB-H07a	3mm厚鋁板	UCT803649 FXL-3	1	0	1	0.57	0.070	0.07	0.056	0.056	T3CW-G-1	27F
33		APB-H07a	3mm厚鋁板	UCT803649 FXL-3	1	0	1	0.57	0.070	0.07	0.056	0.056	T5CW-M-2	27F
34		APB-H07a	3mm厚鋁板	UCT803649 FXL-3	1	0	1	0.57	0.070	0.07	0.056	0.056	T5CW-G-2	27F
35		APB-H07a	3mm厚鋁板	UCT803649 FXL-3	1	0	1	0.57	0.070	0.07	0.056	0.056	T5CW-G-1	27F
36		APB-H07a	3mm厚鋁板	UCT803649 FXL-3	1	0	1	0.57	0.070	0.07	0.056	0.056	T5CW-E-2	27F
37		APB-H07a	3mm厚鋁板	UCT803649 FXL-3	1	0	1	0.57	0.070	0.07	0.056	0.056	T5CW-E-1	27F
38		APB-H07a	3mm厚鋁板	UCT803649 FXL-3	1	0	1	0.57	0.070	0.07	0.056	0.056	T5CW-C-1	27F
39		APB-H07a	3mm厚鋁板	UCT803649 FXL-3	1	0	1	0.57	0.070	0.07	0.056	0.056	T5CW-A-3	27F
40		APB-H07b	3mm厚鋁板	UCT803649 FXL-3	1	0	1	1.13	0.139	0.14	0.110	0.110	T1CW-D-1	27F
41		APB-H07b	3mm厚鋁板	UCT803649 FXL-3	1	0	1	1.13	0.139	0.14	0.110	0.110	T1CW-A-3	27F
42		APB-H07b	3mm厚鋁板	UCT803649 FXL-3	1	0	1	1.13	0.139	0.14	0.110	0.110	T1CW-A-2	27F
43		APB-H07b	3mm厚鋁板	UCT803649 FXL-3	2	0	2	2.25	0.139	0.28	0.110	0.221	T1CW-C-1	27F
44		APB-H07b	3mm厚鋁板	UCT803649 FXL-3	1	0	1	1.13	0.139	0.14	0.110	0.110	T1CW-M-2	27F
45		APB-H07b	3mm厚鋁板	UCT803649 FXL-3	1	0	1	1.13	0.139	0.14	0.110	0.110	T1CW-M-1	27F
46		APB-H07b	3mm厚鋁板	UCT803649 FXL-3	1	0	1	1.13	0.139	0.14	0.110	0.110	T1CW-K-2	27F
47		APB-H07b	3mm厚鋁板	UCT803649 FXL-3	2	0	2	2.25	0.139	0.28	0.110	0.221	T1CW-H-2	27F


 美特鋁質 有限公司 MIDI Aluminium Fabricator Ltd.	工程號: J-837	計算: 鞠章芳	日期: 2019.11.26	送呈: 胡哥
	地盤名稱: 觀塘裕民坊	核對: 謝永林	日期:	副本:
地盘用鋁板B.M.表	項目類別: 幕牆	批准: Jason	日期:	
BM編號: 837-CW-M01-S-BP08	修改版次:	A/C Code:	總V.F.: 22.841	總重量: 225.214
此BM依據EI/0282 I版資料計算				

序號	修改內容	鋁板圖號	鋁板名稱	顏色	實用	後備	總數	總重量	單件展開面積	總展開面積	總V.F.		使用位置	樓層
											單件V.F.	平方米		
48		APB-H07b	3mm厚鋁板	UCT803649 FXL-3	1	0	1	1.13	0.139	0.14	0.110	0.110	T2CW-H-1	27F
49		APB-H07b	3mm厚鋁板	UCT803649 FXL-3	1	0	1	1.13	0.139	0.14	0.110	0.110	T2CW-F-2	27F
50		APB-H07b	3mm厚鋁板	UCT803649 FXL-3	1	0	1	1.13	0.139	0.14	0.110	0.110	T2CW-F-1	27F
51		APB-H07b	3mm厚鋁板	UCT803649 FXL-3	1	0	1	1.13	0.139	0.14	0.110	0.110	T2CW-D-1	27F
52		APB-H07b	3mm厚鋁板	UCT803649 FXL-3	2	0	2	2.25	0.139	0.28	0.110	0.221	T2CW-B-2	27F
53		APB-H07b	3mm厚鋁板	UCT803649 FXL-3	1	0	1	1.13	0.139	0.14	0.110	0.110	T2CW-L-2	27F
54		APB-H07b	3mm厚鋁板	UCT803649 FXL-3	1	0	1	1.13	0.139	0.14	0.110	0.110	T2CW-K-1	27F
55		APB-H07b	3mm厚鋁板	UCT803649 FXL-3	1	0	1	1.13	0.139	0.14	0.110	0.110	T3CW-F-1	27F
56		APB-H07b	3mm厚鋁板	UCT803649 FXL-3	1	0	1	1.13	0.139	0.14	0.110	0.110	T3CW-M-2	27F
57		APB-H07b	3mm厚鋁板	UCT803649 FXL-3	1	0	1	1.13	0.139	0.14	0.110	0.110	T3CW-K-2	27F
58		APB-H07b	3mm厚鋁板	UCT803649 FXL-3	1	0	1	1.13	0.139	0.14	0.110	0.110	T3CW-K-1	27F
69		APB-H07b	3mm厚鋁板	UCT803649 FXL-3	1	0	1	1.13	0.139	0.14	0.110	0.110	T5CW-E-2	27F
70		APB-H07b	3mm厚鋁板	UCT803649 FXL-3	1	0	1	1.13	0.139	0.14	0.110	0.110	T5CW-E-1	27F
71		APB-H07b	3mm厚鋁板	UCT803649 FXL-3	1	0	1	1.13	0.139	0.14	0.110	0.110	T5CW-C-1	27F

 美特鋁質 有限公司 MIDI Aluminium Fabricator Ltd.		工程號: J-837	計算: 鞠章芳	日期: 2019.11.26				送呈: 胡哥							
		地盤名稱: 觀塘裕民坊	核對: 謝永林	日期:				副本:							
地盤用鋁板B.M.表		項目類別: 幕牆	批准: Jason	日期:											
BM編號: 837-CW-M01-S-BP08		修改版次:	A/C Code:	總V.F.: 22.841	總重量: 225.214	此BM依據EI/0282 I版資料計算									
序號	修改內容	鋁板圖號	鋁板名稱	顏色	實用	後備	總數	總重量	單件展開面積	總展開面積	單件V.F.		總V.F.	使用位置	樓層
											平方米				
72		APB-H07b	3mm厚鋁板	UCT803649 FXL-3	1	0	1	1.13	0.139	0.14	0.110	0.110	T5CW-A-3	27F	
73		APB-H07c	3mm厚鋁板	UCT803649 FXL-3	1	0	1	1.82	0.223	0.22	0.178	0.178	T1CW-A-3	27F	
74		APB-H07c	3mm厚鋁板	UCT803649 FXL-3	1	0	1	1.82	0.223	0.22	0.178	0.178	T1CW-A-2	27F	
75		APB-H07c	3mm厚鋁板	UCT803649 FXL-3	1	0	1	1.82	0.223	0.22	0.178	0.178	T2CW-F-2	27F	
76		APB-H07c	3mm厚鋁板	UCT803649 FXL-3	1	0	1	1.82	0.223	0.22	0.178	0.178	T2CW-F-1	27F	
77		APB-H08a	3mm厚鋁板	UCT803649 FXL-3	1	0	1	0.57	0.070	0.07	0.056	0.056	T3CWM-1	27F	
78		APB-H08a	3mm厚鋁板	UCT803649 FXL-3	1	0	1	0.57	0.070	0.07	0.056	0.056	T5CWM-2	27F	
79		APB-H08a	3mm厚鋁板	UCT803649 FXL-3	2	0	2	1.14	0.070	0.14	0.056	0.111	T5CWJK-1	27F	
80		APB-H08b	3mm厚鋁板	UCT803649 FXL-3	1	0	1	1.13	0.139	0.14	0.110	0.110	T3CWM-1	27F	
81		APB-H08b	3mm厚鋁板	UCT803649 FXL-3	1	0	1	1.13	0.139	0.14	0.110	0.110	T5CWM-2	27F	
82		APB-H08b	3mm厚鋁板	UCT803649 FXL-3	2	0	2	2.25	0.139	0.28	0.110	0.221	T5CWJK-1	27F	
83		APB-H09b	3mm厚鋁板	UCT803649 FXL-3	1	0	1	0.62	0.077	0.08	0.062	0.062	T1CWK-1	27F	
84		APB-H09c	3mm厚鋁板	UCT803649 FXL-3	1	0	1	1.24	0.152	0.15	0.123	0.123	T1CWK-1	27F	
85		APB-H19a	3mm厚鋁板	UCT803649 FXL-3	1	0	1	0.59	0.072	0.07	0.058	0.058	T1CW-G-1	27F	
86		APB-H19b	3mm厚鋁板	UCT803649 FXL-3	1	0	1	1.16	0.143	0.14	0.115	0.115	T1CW-G-1	27F	
87		APB-H07aR	3mm厚鋁板	UCT803649 FXL-3	1	0	1	0.57	0.070	0.07	0.056	0.056	T1CW-G-1	27F	
88		APB-H07aR	3mm厚鋁板	UCT803649 FXL-3	1	0	1	0.57	0.070	0.07	0.056	0.056	T1CW-F-2	27F	
89		APB-H07aR	3mm厚鋁板	UCT803649 FXL-3	1	0	1	0.57	0.070	0.07	0.056	0.056	T1CW-E-1	27F	
90		APB-H07aR	3mm厚鋁板	UCT803649 FXL-3	2	0	2	1.14	0.070	0.14	0.056	0.111	T1CW-D-1	27F	
91		APB-H07aR	3mm厚鋁板	UCT803649 FXL-3	1	0	1	0.57	0.070	0.07	0.056	0.056	T1CW-B-2	27F	
92		APB-H07aR	3mm厚鋁板	UCT803649 FXL-3	1	0	1	0.57	0.070	0.07	0.056	0.056	T1CW-B-1	27F	
93		APB-H07aR	3mm厚鋁板	UCT803649 FXL-3	1	0	1	0.57	0.070	0.07	0.056	0.056	T1CW-L-2	27F	
94		APB-H07aR	3mm厚鋁板	UCT803649 FXL-3	1	0	1	0.57	0.070	0.07	0.056	0.056	T1CW-L-1	27F	
95		APB-H07aR	3mm厚鋁板	UCT803649 FXL-3	1	0	1	0.57	0.070	0.07	0.056	0.056	T1CW-J-1	27F	

 美特鋁質 有限公司 MIDI Aluminium Fabricator Ltd.		工程號: J-837	計算: 鞠章芳	日期: 2019.11.26				送呈: 胡哥							
		地盤名稱: 觀塘裕民坊	核對: 謝永林	日期:				副本:							
地盤用鋁板B.M.表		項目類別: 幕牆	批准: Jason	日期:											
BM編號: 837-CW-M01-S-BP08		修改版次:	A/C Code:	總V.F.:	22.841	總重量:	225.214	此BM依據BI/0282 I版資料計算							
序號	修改內容	鋁板圖號	鋁板名稱	顏色	實用	後備	總數	總重量	單件展開面積	總展開面積	單件V.F.		總V.F.	使用位置	樓層
											平方米				
96		APB-H07aR	3mm厚鋁板	UCT803649 FXL-3	1	0	1	0.57	0.070	0.07	0.056	0.056	T2CW-H-1	27F	
97		APB-H07aR	3mm厚鋁板	UCT803649 FXL-3	2	0	2	1.14	0.070	0.14	0.056	0.111	T2CW-G-2	27F	
98		APB-H07aR	3mm厚鋁板	UCT803649 FXL-3	1	0	1	0.57	0.070	0.07	0.056	0.056	T2CW-C-1	27F	
99		APB-H07aR	3mm厚鋁板	UCT803649 FXL-3	2	0	2	1.14	0.070	0.14	0.056	0.111	T2CW-A-1	27F	
100		APB-H07aR	3mm厚鋁板	UCT803649 FXL-3	1	0	1	0.57	0.070	0.07	0.056	0.056	T2CW-M-2	27F	
101		APB-H07aR	3mm厚鋁板	UCT803649 FXL-3	1	0	1	0.57	0.070	0.07	0.056	0.056	T2CW-M-1	27F	
102		APB-H07aR	3mm厚鋁板	UCT803649 FXL-3	1	0	1	0.57	0.070	0.07	0.056	0.056	T2CW-L-2	27F	
103		APB-H07aR	3mm厚鋁板	UCT803649 FXL-3	1	0	1	0.57	0.070	0.07	0.056	0.056	T2CW-K-1	27F	
104		APB-H07aR	3mm厚鋁板	UCT803649 FXL-3	2	0	2	1.14	0.070	0.14	0.056	0.111	T2CW-J-1	27F	
105		APB-H07aR	3mm厚鋁板	UCT803649 FXL-3	1	0	1	0.57	0.070	0.07	0.056	0.056	T3CW-E-1	27F	
106		APB-H07aR	3mm厚鋁板	UCT803649 FXL-3	1	0	1	0.57	0.070	0.07	0.056	0.056	T3CW-L-2	27F	
107		APB-H07aR	3mm厚鋁板	UCT803649 FXL-3	1	0	1	0.57	0.070	0.07	0.056	0.056	T3CW-L-1	27F	
108		APB-H07aR	3mm厚鋁板	UCT803649 FXL-3	1	0	1	0.57	0.070	0.07	0.056	0.056	T3CW-C-2	27F	
109		APB-H07aR	3mm厚鋁板	UCT803649 FXL-3	1	0	1	0.57	0.070	0.07	0.056	0.056	T3CW-C-1	27F	
110		APB-H07aR	3mm厚鋁板	UCT803649 FXL-3	1	0	1	0.57	0.070	0.07	0.056	0.056	T3CW-D-1	27F	
111		APB-H07aR	3mm厚鋁板	UCT803649 FXL-3	1	0	1	0.57	0.070	0.07	0.056	0.056	T3CW-G-1	27F	
112		APB-H07aR	3mm厚鋁板	UCT803649 FXL-3	1	0	1	0.57	0.070	0.07	0.056	0.056	T5CW-N-1	27F	
113		APB-H07aR	3mm厚鋁板	UCT803649 FXL-3	1	0	1	0.57	0.070	0.07	0.056	0.056	T5CW-JK-1	27F	
114		APB-H07aR	3mm厚鋁板	UCT803649 FXL-3	1	0	1	0.57	0.070	0.07	0.056	0.056	T5CW-H-2	27F	
115		APB-H07aR	3mm厚鋁板	UCT803649 FXL-3	1	0	1	0.57	0.070	0.07	0.056	0.056	T5CW-H-1	27F	
116		APB-H07aR	3mm厚鋁板	UCT803649 FXL-3	1	0	1	0.57	0.070	0.07	0.056	0.056	T5CW-F-2	27F	
117		APB-H07aR	3mm厚鋁板	UCT803649 FXL-3	1	0	1	0.57	0.070	0.07	0.056	0.056	T5CW-F-1	27F	
118		APB-H07aR	3mm厚鋁板	UCT803649 FXL-3	1	0	1	0.57	0.070	0.07	0.056	0.056	T5CW-D-2	27F	
119		APB-H07aR	3mm厚鋁板	UCT803649 FXL-3	1	0	1	0.57	0.070	0.07	0.056	0.056	T5CW-D-1	27F	

 美特鋁質 有限公司 MIDI Aluminium Fabricator Ltd.		工程號: J-837	計算: 鞠章芳	日期: 2019.11.26				送呈: 胡哥						
		地盤名稱: 觀塘裕民坊	核對: 謝永林	日期:				副本:						
地盤用鋁板B.M.表		項目類別: 幕牆	批准: Jason	日期:										
BM編號: 837-CW-M01-S-BP08		修改版次:	A/C Code:	總V.F.: 22.841	總重量: 225.214	此BM依據EI/0282 I版資料計算								
序號	修改內容	鋁板圖號	鋁板名稱	顏色	實用	後備	總數	總重量	單件展開面積	總展開面積	總V.F.		使用位置	樓層
											單件V.F.	平方米		
120		APB-H07aR	3mm厚鋁板	UCT803649 FXL-3	1	0	1	0.57	0.070	0.07	0.056	0.056	T5CW-A-3	27F
121		APB-H07bR	3mm厚鋁板	UCT803649 FXL-3	1	0	1	1.13	0.139	0.14	0.110	0.110	T1CW-G-1	27F
122		APB-H07bR	3mm厚鋁板	UCT803649 FXL-3	1	0	1	1.13	0.139	0.14	0.110	0.110	T1CW-F-2	27F
123		APB-H07bR	3mm厚鋁板	UCT803649 FXL-3	1	0	1	1.13	0.139	0.14	0.110	0.110	T1CW-E-1	27F
124		APB-H07bR	3mm厚鋁板	UCT803649 FXL-3	2	0	2	2.25	0.139	0.28	0.110	0.221	T1CW-D-1	27F
125		APB-H07bR	3mm厚鋁板	UCT803649 FXL-3	1	0	1	1.13	0.139	0.14	0.110	0.110	T1CW-B-2	27F
126		APB-H07bR	3mm厚鋁板	UCT803649 FXL-3	1	0	1	1.13	0.139	0.14	0.110	0.110	T1CW-B-1	27F
127		APB-H07bR	3mm厚鋁板	UCT803649 FXL-3	1	0	1	1.13	0.139	0.14	0.110	0.110	T1CW-L-2	27F
128		APB-H07bR	3mm厚鋁板	UCT803649 FXL-3	1	0	1	1.13	0.139	0.14	0.110	0.110	T1CW-L-1	27F
129		APB-H07bR	3mm厚鋁板	UCT803649 FXL-3	1	0	1	1.13	0.139	0.14	0.110	0.110	T1CW-J-1	27F
130		APB-H07bR	3mm厚鋁板	UCT803649 FXL-3	1	0	1	1.13	0.139	0.14	0.110	0.110	T2CW-H-1	27F
131		APB-H07bR	3mm厚鋁板	UCT803649 FXL-3	2	0	2	2.25	0.139	0.28	0.110	0.221	T2CW-G-2	27F
132		APB-H07bR	3mm厚鋁板	UCT803649 FXL-3	1	0	1	1.13	0.139	0.14	0.110	0.110	T2CW-E-2	27F
133		APB-H07bR	3mm厚鋁板	UCT803649 FXL-3	1	0	1	1.13	0.139	0.14	0.110	0.110	T2CW-E-1	27F
134		APB-H07bR	3mm厚鋁板	UCT803649 FXL-3	1	0	1	1.13	0.139	0.14	0.110	0.110	T2CW-C-1	27F
135		APB-H07bR	3mm厚鋁板	UCT803649 FXL-3	2	0	2	2.25	0.139	0.28	0.110	0.221	T2CW-A-1	27F
136		APB-H07bR	3mm厚鋁板	UCT803649 FXL-3	1	0	1	1.13	0.139	0.14	0.110	0.110	T2CW-M-2	27F
137		APB-H07bR	3mm厚鋁板	UCT803649 FXL-3	1	0	1	1.13	0.139	0.14	0.110	0.110	T2CW-M-1	27F
138		APB-H07bR	3mm厚鋁板	UCT803649 FXL-3	1	0	1	1.13	0.139	0.14	0.110	0.110	T2CW-L-2	27F
139		APB-H07bR	3mm厚鋁板	UCT803649 FXL-3	1	0	1	1.13	0.139	0.14	0.110	0.110	T2CW-K-1	27F
140		APB-H07bR	3mm厚鋁板	UCT803649 FXL-3	2	0	2	2.25	0.139	0.28	0.110	0.221	T2CW-J-1	27F
141		APB-H07bR	3mm厚鋁板	UCT803649 FXL-3	1	0	1	1.13	0.139	0.14	0.110	0.110	T3CW-E-1	27F
142		APB-H07bR	3mm厚鋁板	UCT803649 FXL-3	1	0	1	1.13	0.139	0.14	0.110	0.110	T3CW-L-2	27F
143		APB-H07bR	3mm厚鋁板	UCT803649 FXL-3	1	0	1	1.13	0.139	0.14	0.110	0.110	T3CW-L-1	27F

 美特鋁質 有限公司 MIDI Aluminium Fabricator Ltd.		工程號: J-837	計算: 鞠章芳	日期: 2019.11.26				送呈: 胡哥						
		地盤名稱: 觀塘裕民坊	核對: 謝永林	日期:				副本:						
地盤用鋁板B.M.表		項目類別: 幕牆	批准: Jason	日期:										
BM編號: 837-CW-M01-S-BP08		修改版次:	A/C Code:	總V.F.:	22.841	總重量:	225.214	此BM依據EI/0282 I版資料計算						
序號	修改內容	鋁板圖號	鋁板名稱	顏色	實用	後備	總數	總重量	單件展開面積	總展開面積	單件V.F. 總V.F.		使用位置	樓層
											平方米			
144		APB-H07bR	3mm厚鋁板	UCT803649 FXL-3	1	0	1	1.13	0.139	0.14	0.110	0.110	T3CW-C-2	27F
145		APB-H07bR	3mm厚鋁板	UCT803649 FXL-3	1	0	1	1.13	0.139	0.14	0.110	0.110	T3CW-C-1	27F
146		APB-H07bR	3mm厚鋁板	UCT803649 FXL-3	2	0	2	2.25	0.139	0.28	0.110	0.221	T3CW-A-1	27F
147		APB-H07bR	3mm厚鋁板	UCT803649 FXL-3	1	0	1	1.13	0.139	0.14	0.110	0.110	T3CW-D-1	27F
148		APB-H07bR	3mm厚鋁板	UCT803649 FXL-3	1	0	1	1.13	0.139	0.14	0.110	0.110	T3CW-G-1	27F
149		APB-H07bR	3mm厚鋁板	UCT803649 FXL-3	1	0	1	1.13	0.139	0.14	0.110	0.110	T5CW-N-1	27F
150		APB-H07bR	3mm厚鋁板	UCT803649 FXL-3	1	0	1	1.13	0.139	0.14	0.110	0.110	T5CW-L-1	27F
151		APB-H07bR	3mm厚鋁板	UCT803649 FXL-3	1	0	1	1.13	0.139	0.14	0.110	0.110	T5CW-JK-1	27F
152		APB-H07bR	3mm厚鋁板	UCT803649 FXL-3	1	0	1	1.13	0.139	0.14	0.110	0.110	T5CW-H-2	27F
153		APB-H07bR	3mm厚鋁板	UCT803649 FXL-3	1	0	1	1.13	0.139	0.14	0.110	0.110	T5CW-H-1	27F
154		APB-H07bR	3mm厚鋁板	UCT803649 FXL-3	1	0	1	1.13	0.139	0.14	0.110	0.110	T5CW-F-2	27F
155		APB-H07bR	3mm厚鋁板	UCT803649 FXL-3	1	0	1	1.13	0.139	0.14	0.110	0.110	T5CW-F-1	27F
156		APB-H07bR	3mm厚鋁板	UCT803649 FXL-3	1	0	1	1.13	0.139	0.14	0.110	0.110	T5CW-D-2	27F
157		APB-H07bR	3mm厚鋁板	UCT803649 FXL-3	1	0	1	1.13	0.139	0.14	0.110	0.110	T5CW-D-1	27F
158		APB-H07bR	3mm厚鋁板	UCT803649 FXL-3	1	0	1	1.13	0.139	0.14	0.110	0.110	T5CW-A-3	27F
159		APB-H07cR	3mm厚鋁板	UCT803649 FXL-3	1	0	1	1.82	0.223	0.22	0.178	0.178	T2CW-E-2	27F
160		APB-H07cR	3mm厚鋁板	UCT803649 FXL-3	1	0	1	1.82	0.223	0.22	0.178	0.178	T2CW-E-1	27F
161		APB-H07cR	3mm厚鋁板	UCT803649 FXL-3	2	0	2	3.63	0.223	0.45	0.178	0.356	T3CW-A-1	27F
162		APB-H07cR	3mm厚鋁板	UCT803649 FXL-3	1	0	1	1.82	0.223	0.22	0.178	0.178	T5CW-L-1	27F
163		APB-H08aR	3mm厚鋁板	UCT803649 FXL-3	1	0	1	0.57	0.070	0.07	0.056	0.056	T2CW-N-1	27F
164		APB-H08aR	3mm厚鋁板	UCT803649 FXL-3	1	0	1	0.57	0.070	0.07	0.056	0.056	T3CWF-1	27F
165		APB-H08aR	3mm厚鋁板	UCT803649 FXL-3	1	0	1	0.57	0.070	0.07	0.056	0.056	T3CWE-1	27F
166		APB-H08aR	3mm厚鋁板	UCT803649 FXL-3	1	0	1	0.57	0.070	0.07	0.056	0.056	T5CWN-1	27F
167		APB-H08aR	3mm厚鋁板	UCT803649 FXL-3	1	0	1	0.57	0.070	0.07	0.056	0.056	T5CWJK-1	27F

 美特鋁質 有限公司 MIDI Aluminium Fabricator Ltd.		工程號: J-837	計算: 鞠章芳	日期: 2019.11.26				送呈: 胡哥						
		地盤名稱: 觀塘裕民坊	核對: 謝永林	日期:				副本:						
地盤用鋁板B.M.表		項目類別: 幕牆	批准: Jason	日期:										
BM編號: 837-CW-M01-S-BP08		修改版次:	A/C Code:	總V.F.: 22.841	總重量: 225.214	此BM依據BI/0282 I版資料計算								
序號	修改內容	鋁板圖號	鋁板名稱	顏色	實用	後備	總數	總重量	單件展開面積	總展開面積	總V.F.		使用位置	樓層
											單件V.F.	平方米		
168		APB-H08bR	3mm厚鋁板	UCT803649 FXL-3	1	0	1	1.13	0.139	0.14	0.110	0.110	T2CW-N-1	27F
169		APB-H08bR	3mm厚鋁板	UCT803649 FXL-3	1	0	1	1.13	0.139	0.14	0.110	0.110	T3CWF-1	27F
170		APB-H08bR	3mm厚鋁板	UCT803649 FXL-3	1	0	1	1.13	0.139	0.14	0.110	0.110	T3CWE-1	27F
171		APB-H08bR	3mm厚鋁板	UCT803649 FXL-3	1	0	1	1.13	0.139	0.14	0.110	0.110	T5CWN-1	27F
172		APB-H08bR	3mm厚鋁板	UCT803649 FXL-3	1	0	1	1.13	0.139	0.14	0.110	0.110	T5CWL-1	27F
173		APB-H08bR	3mm厚鋁板	UCT803649 FXL-3	1	0	1	1.13	0.139	0.14	0.110	0.110	T5CWJK-1	27F
174		APB-H08cR	3mm厚鋁板	UCT803649 FXL-3	1	0	1	1.82	0.223	0.22	0.178	0.178	T5CW-L-1	27F
175		APB-H09bR	3mm厚鋁板	UCT803649 FXL-3	1	0	1	0.62	0.077	0.08	0.062	0.062	T1CW-J-2	27F
176		APB-H09cR	3mm厚鋁板	UCT803649 FXL-3	1	0	1	1.24	0.152	0.15	0.123	0.123	T1CW-J-2	27F
177		APB-H19aR	3mm厚鋁板	UCT803649 FXL-3	1	0	1	0.59	0.072	0.07	0.058	0.058	T5CWC-1	27F
178		APB-H19bR	3mm厚鋁板	UCT803649 FXL-3	1	0	1	1.16	0.143	0.14	0.115	0.115	T5CWC-1	27F
179					合計:		198	225.21		27.70		22.84		

圖則登記表
DRAWING REGISTER

圖則編號 Drg. No.		圖則名稱 Drawing Title	年 月 日	接收日期 Receiving Date (適用於客戶圖則)																	
工程名稱 Project Title: 觀塘裕民坊 幕牆27FSD門、水缸位室外收口鋁板拆圖			年 月 日																		
工程編號 Project No: J-837																					
分發予 Distributed To																					
			年 月 日	19																	
				11																	
				26																	
				修訂編號 Revision No.																	
APB-H07a		室外收口件-拆圖	1	-																	
APB-H07aR		室外收口件-拆圖	2	-																	
APB-H08a		室外收口件-拆圖	3	-																	
APB-H08aR		室外收口件-拆圖	4	-																	
APB-H09b		室外收口件-拆圖	5	-																	
APB-H09bR		室外收口件-拆圖	6	-																	
APB-H19a		室外收口件-拆圖	7	-																	
APB-H19aR		室外收口件-拆圖	8	-																	
APB-H07c		室外收口件-拆圖	9	-																	
APB-H07cR		室外收口件-拆圖	10	-																	
APB-H08cR		室外收口件-拆圖	11	-																	
APB-H07b		室外收口件-拆圖	12	-																	
APB-H07bR		室外收口件-拆圖	13	-																	
APB-H08b		室外收口件-拆圖	14	-																	
APB-H08bR		室外收口件-拆圖	15	-																	
APB-H09c		室外收口件-拆圖	16	-																	
APB-H09cR		室外收口件-拆圖	17	-																	
APB-H19b		室外收口件-拆圖	18	-																	
APB-H19bR		室外收口件-拆圖	19	-																	
APB-H02dR		室外收口件-拆圖	20	-																	
APB-H04d		室外收口件-拆圖	21	-																	
APB-H04dR		室外收口件-拆圖	22	-																	
APB-H20d		室外收口件-拆圖	23	-																	

圖則登記表
DRAWING REGISTER

		接收日期 Receiving Date (適用於客戶圖則)									
工程名稱 Project Title: 觀塘裕民坊		年									
幕牆27FSD門、水缸位室外收口鋁板拆圖		月									
工程編號 Project No: J-837		日									
分發予 Distributed To											
		年	19								
		月	11								
		日	26								
圖則編號 Drg. No.	圖則名稱 Drawing Title	修訂編號 Revision No.									
APB-H20dR	室外收口件-拆圖	24	-								
J837-CW-2102	位置圖	25	-								
J837-CW-2103	位置圖	26	-								
J837-CW-2105	位置圖	27	-								
J837-CW-2106	位置圖	28	-								
J837-CW-2108	位置圖	29	-								
J837-CW-2109	位置圖	30	-								
J837-CW-2110	位置圖	31	-								
J837-CW-2111	位置圖	32	-								
J837-CW-2112	位置圖	33	-								
J837-CW-2113	位置圖	34	-								
J837-CW-2201	位置圖	35	-								
J837-CW-2202	位置圖	36	-								
J837-CW-2203	位置圖	37	-								
J837-CW-2204	位置圖	38	-								
J837-CW-2205	位置圖	39	-								
J837-CW-2206	位置圖	40	-								
J837-CW-2208	位置圖	41	-								
J837-CW-2209	位置圖	42	-								
J837-CW-2211	位置圖	43	-								
J837-CW-2212	位置圖	44	-								
J837-CW-2301	位置圖	45	-								
J837-CW-2302	位置圖	46	-								



圖則登記表
DRAWING REGISTER

圖則編號 Drg. No.		圖則名稱 Drawing Title	年	月	日	接收日期 Receiving Date (適用於客戶圖則)									
工程名稱 Project Title: 觀塘裕民坊			年	月	日										
幕牆27FSD門、水缸位室外收口鋁板拆圖															
工程編號 Project No: J-837															
分發予 Distributed To			年	月	日										
			19												
			11												
			26												
			修訂編號 Revision No.												
J837-CW-2303	位置圖		47	-											
J837-CW-2304	位置圖		48	-											
J837-CW-2305	位置圖		49	-											
J837-CW-2306	位置圖		50	-											
J837-CW-2307	位置圖		51	-											
J837-CW-2308	位置圖		52	-											
J837-CW-2310	位置圖		53	-											
J837-CW-2311	位置圖		54	-											
J837-CW-2502	位置圖		55	-											
J837-CW-2503	位置圖		56	-											
J837-CW-2505	位置圖		57	-											
J837-CW-2506	位置圖		58	-											
J837-CW-2508	位置圖		59	-											
J837-CW-2509	位置圖		60	-											
J837-CW-2510	位置圖		61	-											
J837-CW-2511	位置圖		62	-											
J837-CW-2512	位置圖		63	-											




美特鋁質 有限公司
MIDI Aluminium Fabricator Ltd.

工程號 J-837 地盤 觀塘裕民坊

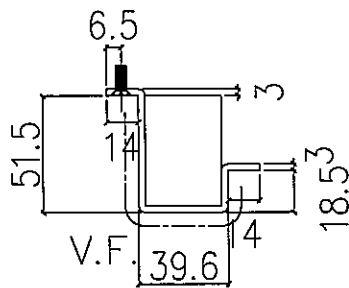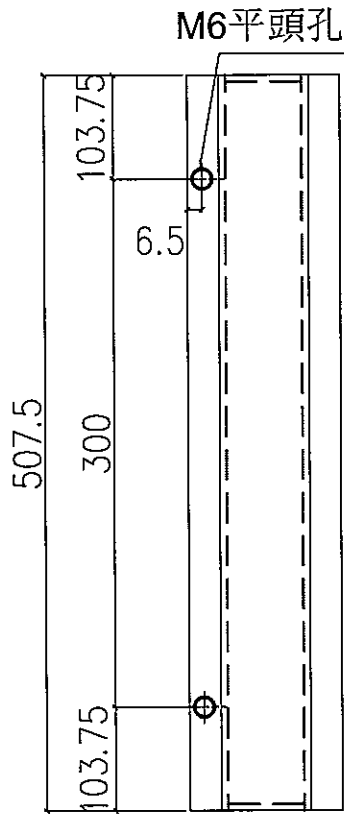

物料編號	層數	每層數	總數	使用位置	樓層
APB-H07a	1	1	1	T1CW-D-1	27F
APB-H07a	1	2	2	T1CW-C-1	27F
APB-H07a	1	1	1	T1CW-M-2	27F
APB-H07a	1	1	1	T1CW-M-1	27F
APB-H07a	1	1	1	T1CW-K-2	27F
APB-H07a	1	2	2	T1CW-H-2	27F
合計:			8		
APB-H07a	1	1	1	T2CW-H-1	27F
APB-H07a	1	1	1	T2CW-D-1	27F
APB-H07a	1	2	2	T2CW-B-2	27F
APB-H07a	1	1	1	T2CW-L-2	27F
APB-H07a	1	1	1	T2CW-K-1	27F
合計:			6		
APB-H07a	1	1	1	T3CW-F-1	27F
APB-H07a	1	1	1	T3CW-M-2	27F
APB-H07a	1	1	1	T3CW-K-2	27F
APB-H07a	1	1	1	T3CW-K-1	27F
APB-H07a	1	1	1	T3CW-J-2	27F
APB-H07a	1	1	1	T3CW-J-1	27F
APB-H07a	1	1	1	T3CW-H-2	27F
APB-H07a	1	1	1	T3CW-H-1	27F
APB-H07a	1	2	2	T3CW-B-2	27F
APB-H07a	1	1	1	T3CW-D-1	27F
APB-H07a	1	1	1	T3CW-G-1	27F
合計:			12		
APB-H07a	1	1	1	T5CW-M-2	27F
APB-H07a	1	1	1	T5CW-G-2	27F
APB-H07a	1	1	1	T5CW-G-1	27F
APB-H07a	1	1	1	T5CW-E-2	27F
APB-H07a	1	1	1	T5CW-E-1	27F
APB-H07a	1	1	1	T5CW-C-1	27F
APB-H07a	1	1	1	T5CW-A-3	27F
合計:			7		

地盤安裝

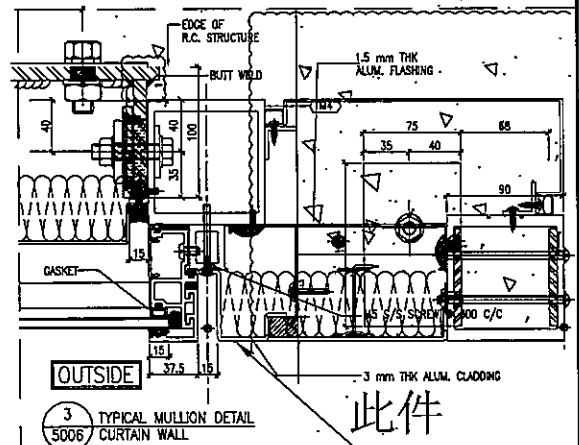

此件

3 TYPICAL MULLION DETAIL
5006 CURTAIN WALL



名稱	室外收口件拆圖	制圖	鞠章芳	2019.11.16	修改		
材料	3mm 鋁	復核	謝永林	2019.11.22	日期		
顏色	UCT803649 FXL-3	批准	Jason		圖號	APB-H07a	



美特鋁質 有限公司
MIDI Aluminium Fabricator Ltd.


工程號 J-837 地盤 觀塘裕民坊

M6平頭孔

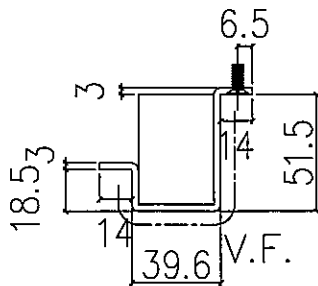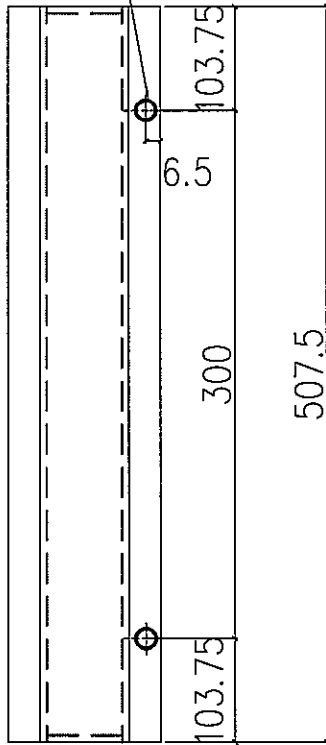

物料編號	層數	每層數	總數	使用位置	樓層
APB-H07aR	1	1	1	T1CW-G-1	27F
APB-H07aR	1	1	1	T1CW-F-2	27F
APB-H07aR	1	1	1	T1CW-E-1	27F
APB-H07aR	1	2	2	T1CW-D-1	27F
APB-H07aR	1	1	1	T1CW-B-2	27F
APB-H07aR	1	1	1	T1CW-B-1	27F
APB-H07aR	1	1	1	T1CW-L-2	27F
APB-H07aR	1	1	1	T1CW-L-1	27F
APB-H07aR	1	1	1	T1CW-J-1	27F
合計:			10		
APB-H07aR	1	1	1	T2CW-H-1	27F
APB-H07aR	1	2	2	T2CW-G-2	27F
APB-H07aR	1	1	1	T2CW-C-1	27F
APB-H07aR	1	2	2	T2CW-A-1	27F
APB-H07aR	1	1	1	T2CW-M-2	27F
APB-H07aR	1	1	1	T2CW-M-1	27F
APB-H07aR	1	1	1	T2CW-L-2	27F
APB-H07aR	1	1	1	T2CW-K-1	27F
APB-H07aR	1	2	2	T2CW-J-1	27F
合計:			12		
APB-H07aR	1	1	1	T3CW-E-1	27F
APB-H07aR	1	1	1	T3CW-L-2	27F
APB-H07aR	1	1	1	T3CW-L-1	27F
APB-H07aR	1	1	1	T3CW-C-2	27F
APB-H07aR	1	1	1	T3CW-C-1	27F
APB-H07aR	1	1	1	T3CW-D-1	27F
APB-H07aR	1	1	1	T3CW-G-1	27F
合計:			7		
APB-H07aR	1	1	1	T5CW-N-1	27F
APB-H07aR	1	1	1	T5CW-JK-1	27F
APB-H07aR	1	1	1	T5CW-H-2	27F
APB-H07aR	1	1	1	T5CW-H-1	27F
APB-H07aR	1	1	1	T5CW-F-2	27F
APB-H07aR	1	1	1	T5CW-F-1	27F
APB-H07aR	1	1	1	T5CW-D-2	27F
APB-H07aR	1	1	1	T5CW-D-1	27F
APB-H07aR	1	1	1	T5CW-A-3	27F
合計:			9		

地盤安裝

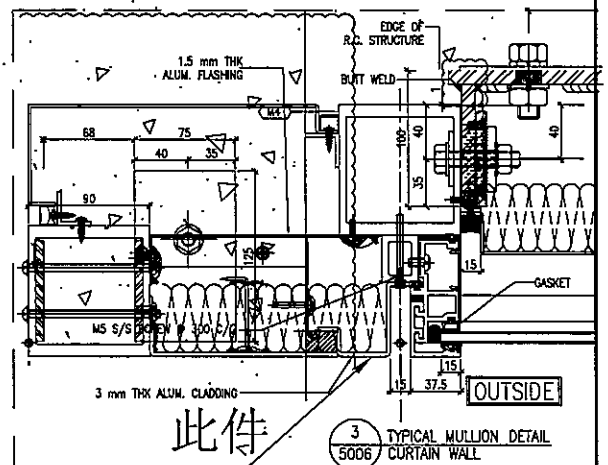



名稱	室外收口件拆圖	制圖	鞠章芳	2019.11.16	修改		
材料	3mm鋁	復核	謝永林	2019.11.22	日期		
顏色	UCT803649 FXL-3	批准	Jason		圖號	APB-H07aR	




美特鋁質 有限公司
MIDI Aluminium Fabricator Ltd.

物料編號	層數	每層數	總數	使用位置	樓層
APB-H08a	1	1	1	T3CWM-1	27F
APB-H08a	1	1	1	T5CWM-2	27F
APB-H08a	1	2	2	T5CWJK-1	27F
合計:			4		

工程號 J-837 地盤 觀塘裕民坊

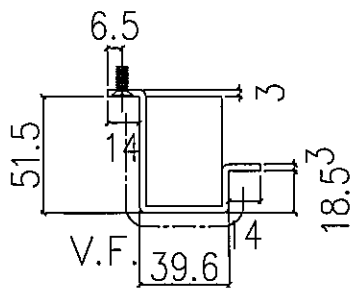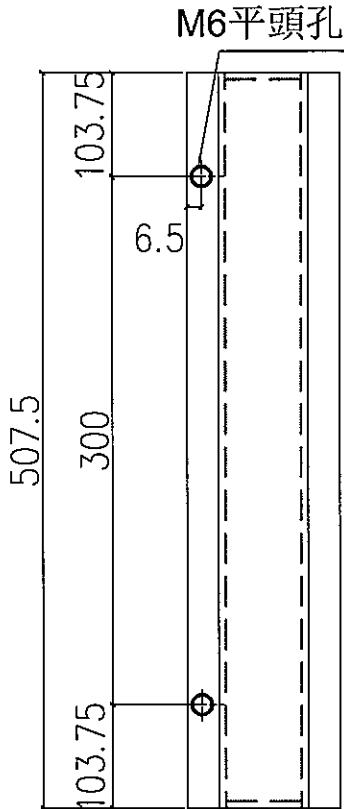

地盤安裝

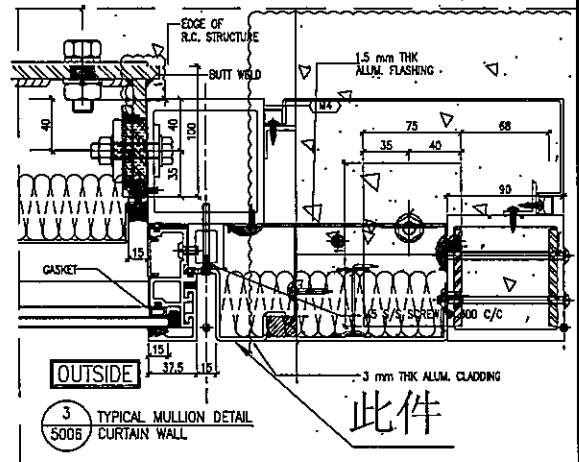

此件

名稱	室外收口件拆圖	制圖	鞠章芳	2019.11.16	修改		
材料	3mm 鋁	復核	謝永林	2019.11.22	日期		
顏色	UCT803649 FXL-3	批准	Jason		圖號	APB-H08a	




美特鋁質 有限公司
MIDI Aluminium Fabricator Ltd.



工程號 J-837 地盤 觀塘裕民坊

物料編號	層數	每層數	總數	使用位置	樓層
APB-H08aR	1	1	1	T2CW-N-1	27F
APB-H08aR	1	1	1	T3CWF-1	27F
APB-H08aR	1	1	1	T3CWE-1	27F
APB-H08aR	1	1	1	T5CWN-1	27F
APB-H08aR	1	1	1	T5CWJK-1	27F
合計:			5		

M6平頭孔

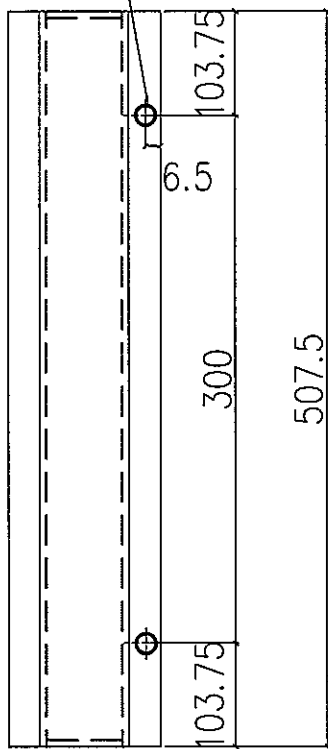

地盤安裝

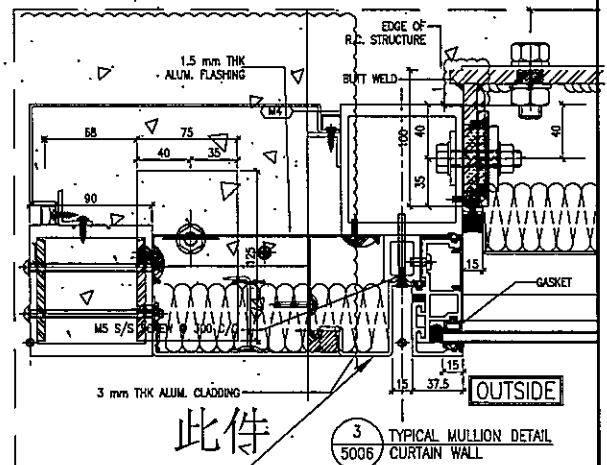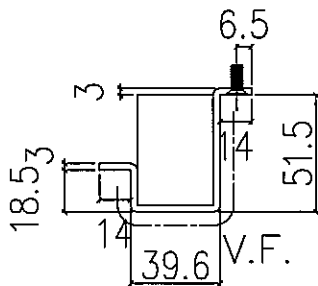




名稱	室外收口件拆圖	制圖	鞠章芳	2019.11.16	修改		
材料	3mm鋁	復核	謝永林	2019.11.22	日期		
顏色	UCT803649 FXL-3	批准	Jason		圖號	APB-H08aR	




美特鋁質 有限公司
MIDI Aluminium Fabricator Ltd.


物料編號	層數	每層數	總數	使用位置	樓層
APB-H09b	1	1	1	T1CWK-1	27F

工程號 J-837 地盤 觀塘裕民坊

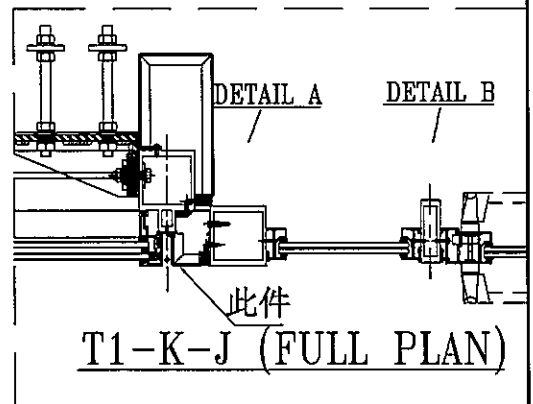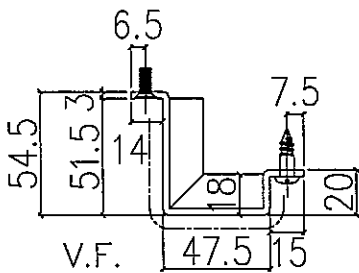
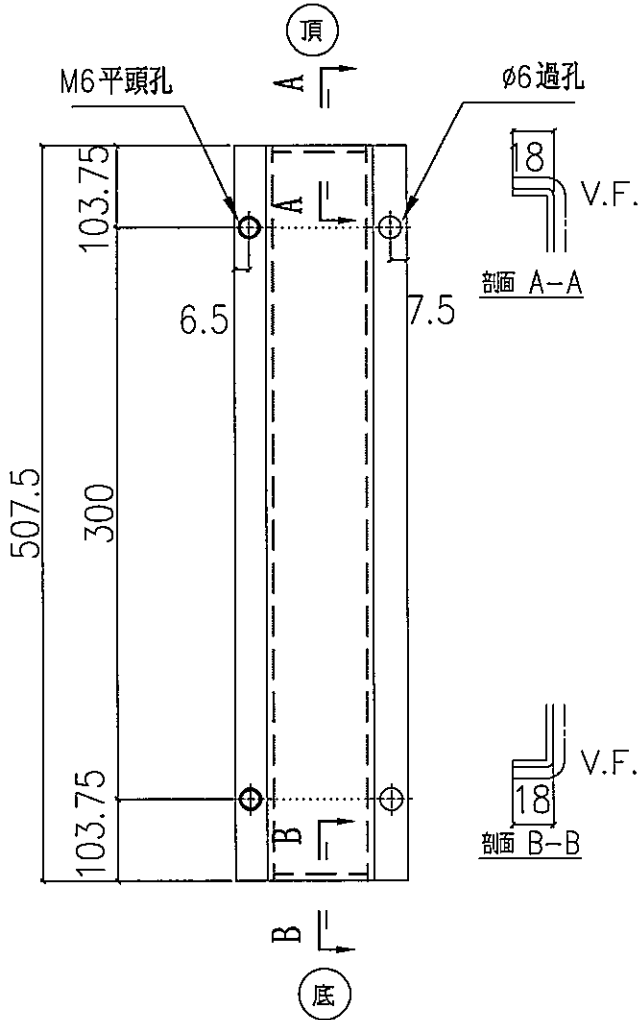


名稱	室外收口件拆圖	制圖	鞠章芳	2019.11.16	修改		
材料	3mm鋁	復核	謝永林	2019.11.22	日期		
顏色	UCT803649 FXL-3	批准	Jason		圖號	APB-H09b	

 美特鋁質 有限公司 MIDI Aluminium Fabricator Ltd.	物料編號	層數	每層數	總數	使用位置	樓層
	APB-H09bR	1	1	1	T1CWJ-2	27F
工程號	J-837	地盤	觀塘裕民坊			

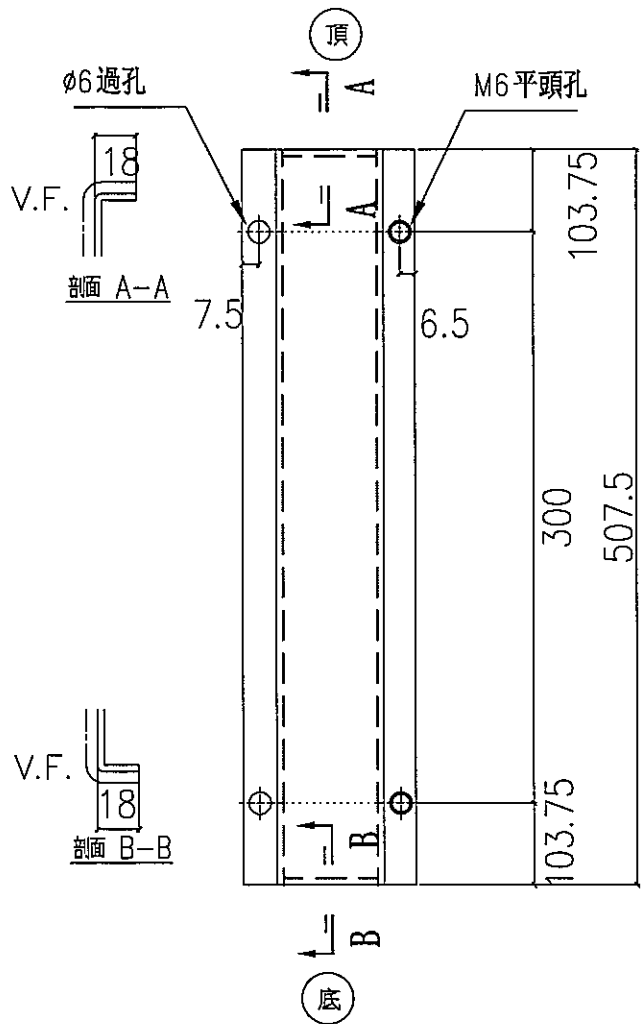


地盤安裝

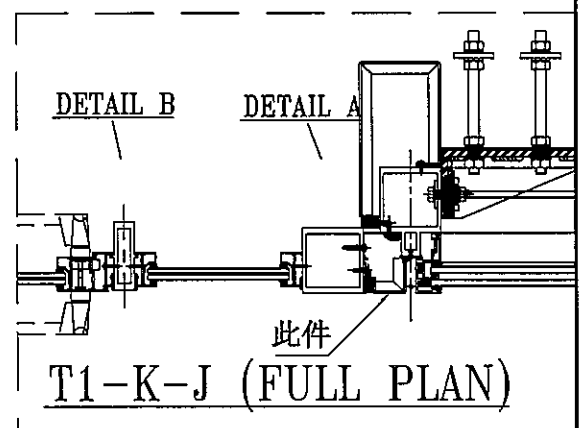
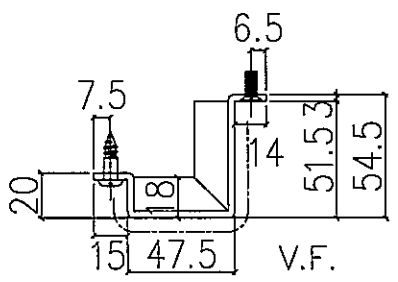


名稱	室外收口件拆圖	制圖	鞠章芳	2019.11.16	修改		
材料	3mm鋁	復核	謝永林	2019.11.22	日期		
顏色	UCT803649 FXL-3	批准	Jason		圖號	APB-H09bR	

 美特鋁質 有限公司 MIDI Aluminium Fabricator Ltd.	物料編號	層數	每層數	總數	使用位置	樓層
	APB-H19a	1	1	1	T1CWG-1	27F
工程號	J-837	地盤	觀塘裕民坊			

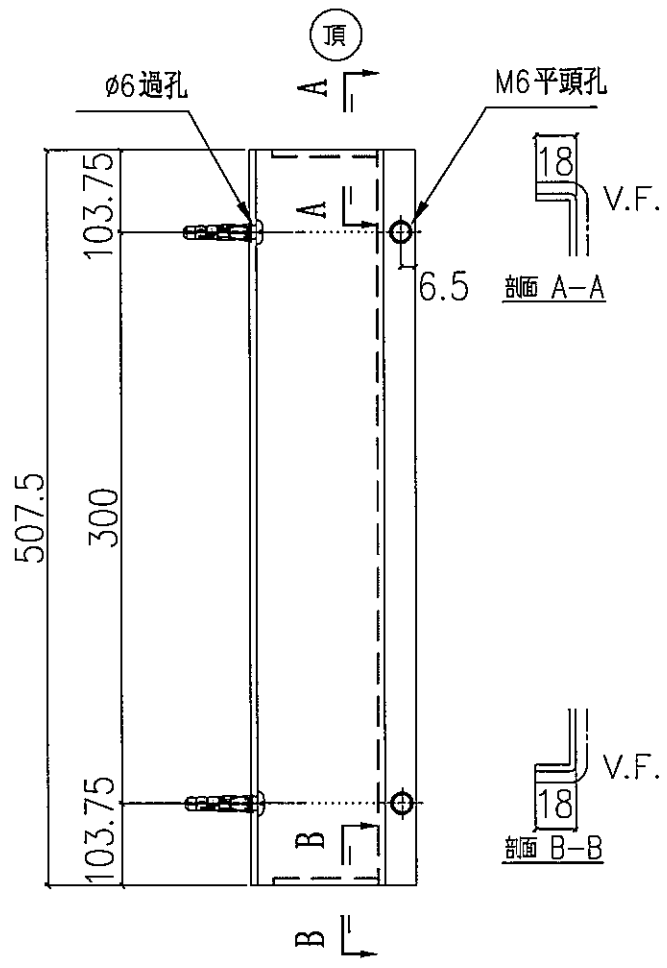


地盤安裝

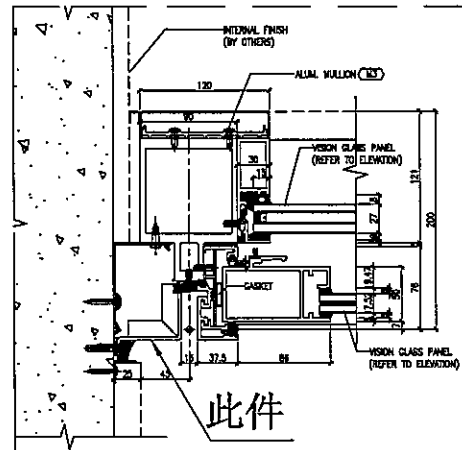
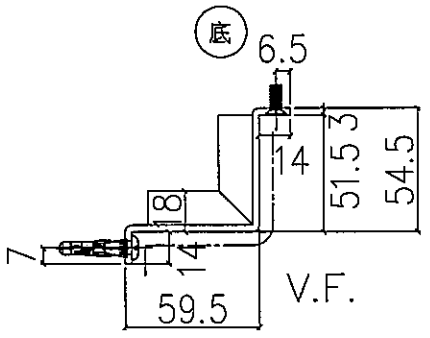


此件


4 TYPICAL MULLION DETAIL
5015

名稱	室外收口件拆圖	制圖	鞠章芳	2019.11.16	修改		
材料	3mm 鋁	復核	謝永林	2019.11.22	日期		
顏色	UCT803649 FXL-3	批准	Jason		圖號	APB-H19a	

 美特鋁質 有限公司 MIDI Aluminium Fabricator Ltd.	物料編號	層數	每層數	總數	使用位置	樓層
	APB-H19aR	1	1	1	T5CWC-1	27F
工程號	J-837	地盤	觀塘裕民坊			

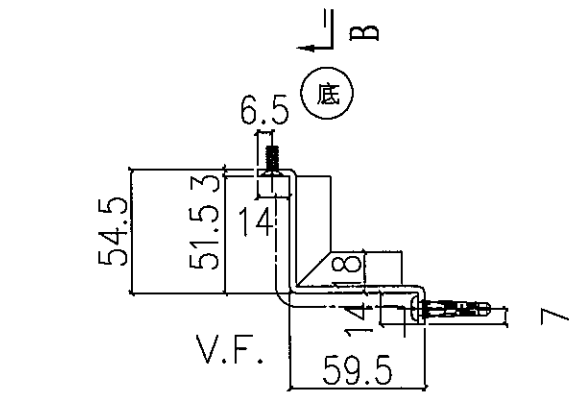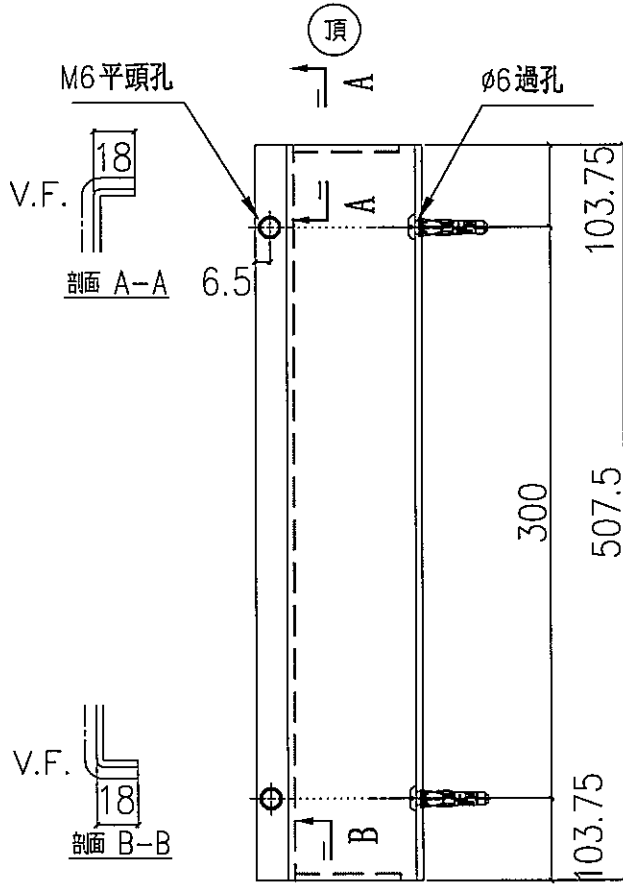




地盤安裝

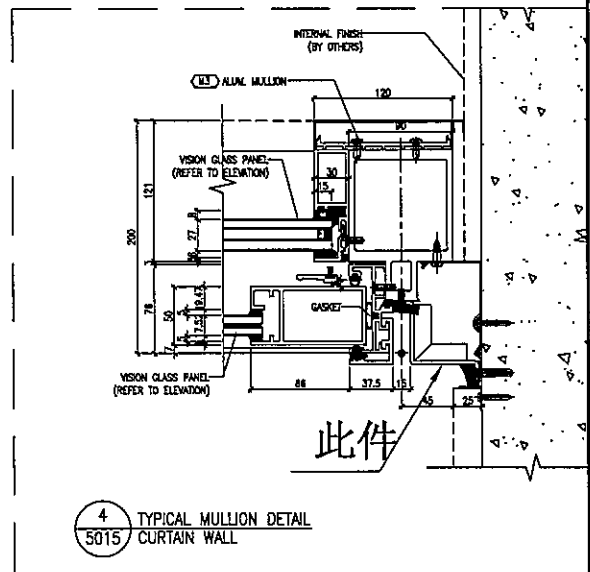

4
5015 TYPICAL MULLION DETAIL CURTAIN WALL

名稱	室外收口件拆圖	制圖	鞠章芳	2019.11.16	修改		
材料	3mm鋁	復核	謝永林	2019.11.22	日期		
顏色	UCT803649 FXL-3	批准	Jason		圖號	APB-H19aR	




 美特鋁質有限公司 MIDI Aluminium Fabricator	物料編號		層數	每層數	總數	使用位置	樓層			
	工程號	J-837	地盤	觀塘裕民坊	APB-H07c	1	1	1	T1CW-A-3	27F
			APB-H07c	1	1	1	T1CW-A-2	27F		
			APB-H07c	1	1	1	T2CW-F-2	27F		
			APB-H07c	1	1	1	T2CW-F-1	27F		

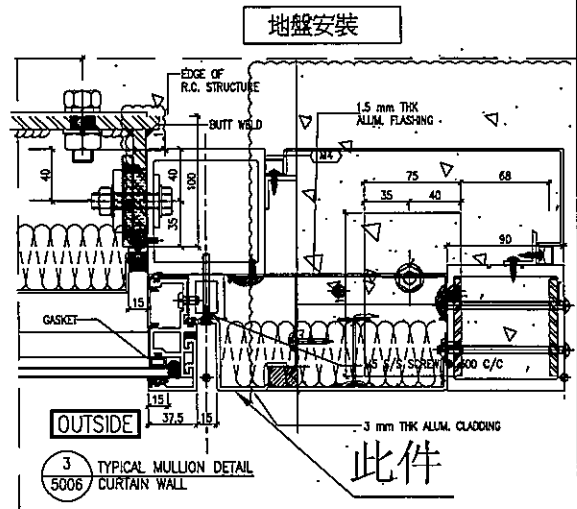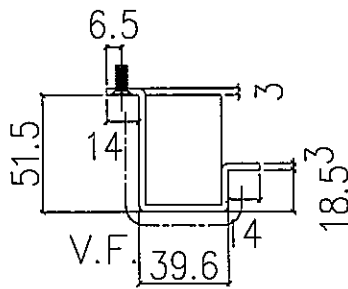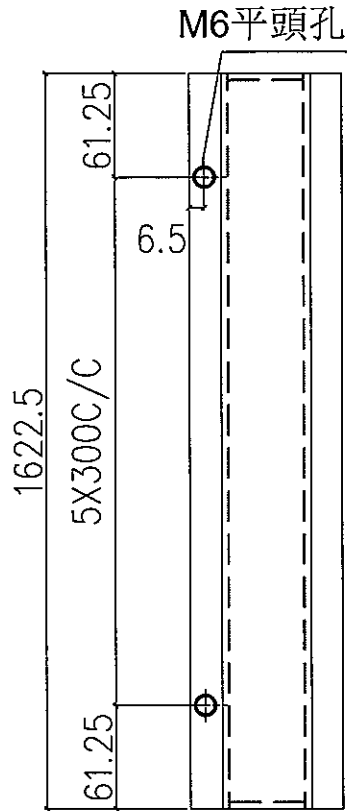

名稱	室外收口件拆圖	制圖	鞠章芳	2019.11.16	修改		
材料	3mm鋁	復核	謝永林	2019.11.22	日期		
顏色	UCT803649 FXL-3	批准	Jason		圖號	APB-H07c	

 美特鋁質 有限公司 MIDI Aluminium Fabrication				物料編號	層數	每層數	總數	使用位置	樓層
工程號 J-837 地盤 觀塘裕民坊				APB-H07cR	1	1	1	T2CW-E-2	27F
				APB-H07cR	1	1	1	T2CW-E-1	27F
				APB-H07cR	1	2	2	T3CW-A-1	27F
				APB-H07cR	1	1	1	T5CW-L-1	27F

M6平頭孔

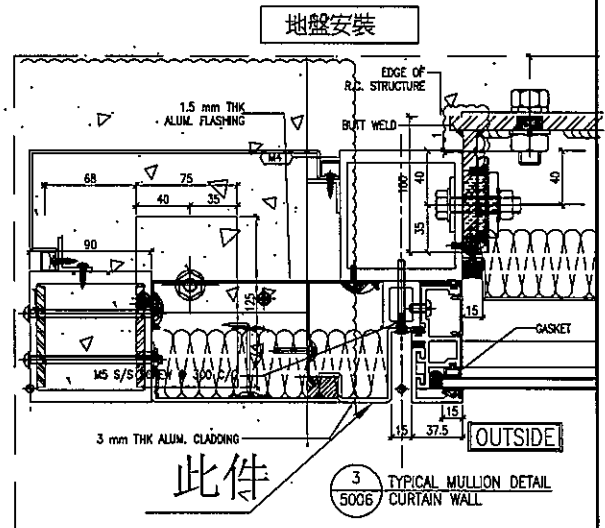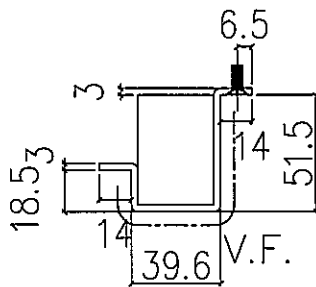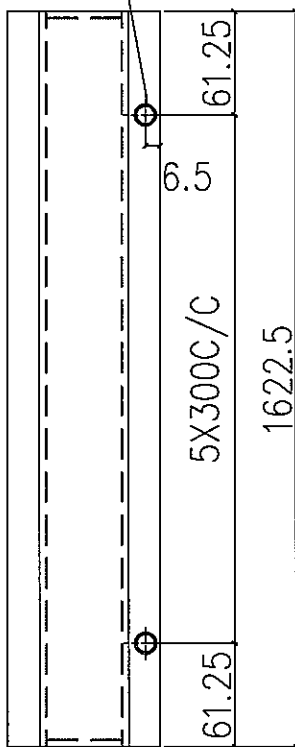

名稱	室外收口件拆圖	制圖	鞠章芳	2019.11.16	修改			
材料	3mm 鋁	復核	謝永林	2019.11.22	日期			
顏色	UCT803649 FXL-3	批准	Jason		圖號	APB-H07cR		




美特鋁質 有限公司
MIDI Aluminium Fabricator Ltd.



物料編號	層數	每層數	總數	使用位置	樓層
APB-H08cR	1	1	1	T5CWL-1	27F

工程號	J-837	地盤	觀塘裕民坊
-----	-------	----	-------

M6平頭孔

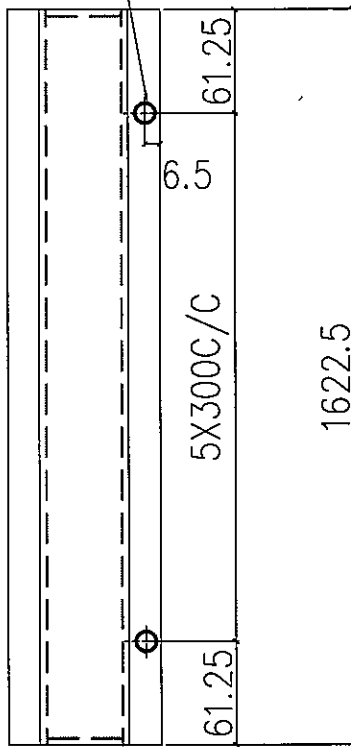

地盤安裝

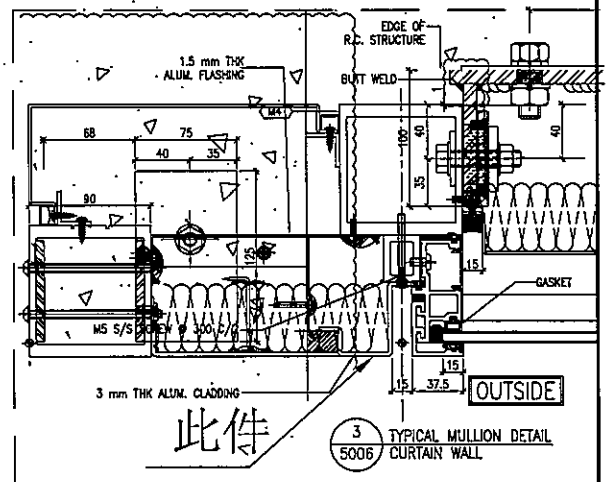
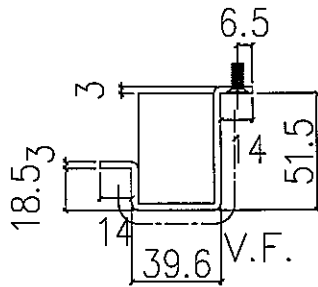


名稱	室外收口件拆圖	制圖	鞠章芳	2019.11.16	修改		
材料	3mm 靚	復核	謝永林	2019.11.22	日期		
顏色	UCT803649 FXL-3	批准	Jason		圖號	APB-H08cR	




美特鋁質 有限公司
MIDI Aluminium Fabricator Ltd.

工程號 J-837 地盤 觀塘裕民坊

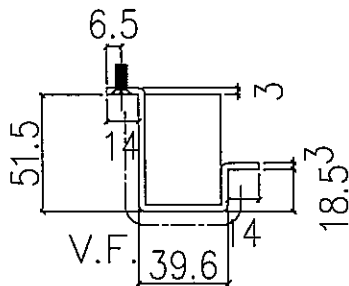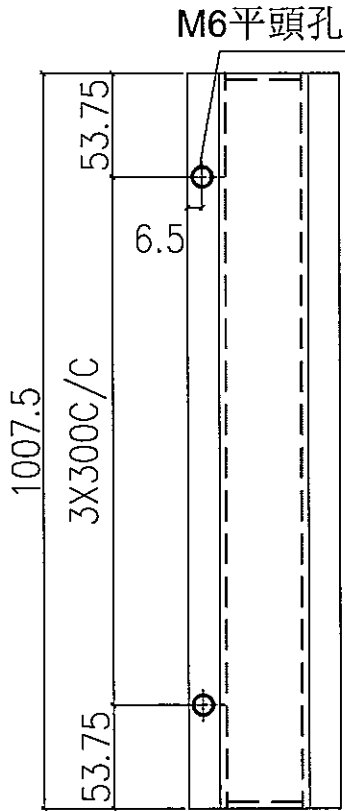



物料編號	層數	每層數	總數	使用位置	樓層
APB-H07b	1	1	1	T1CW-D-1	27F
APB-H07b	1	1	1	T1CW-A-3	27F
APB-H07b	1	1	1	T1CW-A-2	27F
APB-H07b	1	2	2	T1CW-C-1	27F
APB-H07b	1	1	1	T1CW-M-2	27F
APB-H07b	1	1	1	T1CW-M-1	27F
APB-H07b	1	1	1	T1CW-K-2	27F
APB-H07b	1	2	2	T1CW-H-2	27F
合計:			10		
APB-H07b	1	1	1	T2CW-H-1	27F
APB-H07b	1	1	1	T2CW-F-2	27F
APB-H07b	1	1	1	T2CW-F-1	27F
APB-H07b	1	1	1	T2CW-D-1	27F
APB-H07b	1	2	2	T2CW-B-2	27F
APB-H07b	1	1	1	T2CW-L-2	27F
APB-H07b	1	1	1	T2CW-K-1	27F
合計:			8		
APB-H07b	1	1	1	T3CW-F-1	27F
APB-H07b	1	1	1	T3CW-M-2	27F
APB-H07b	1	1	1	T3CW-K-2	27F
APB-H07b	1	1	1	T3CW-K-1	27F
APB-H07b	1	1	1	T3CW-J-2	27F
APB-H07b	1	1	1	T3CW-J-1	27F
APB-H07b	1	1	1	T3CW-H-2	27F
APB-H07b	1	1	1	T3CW-H-1	27F
APB-H07b	1	2	2	T3CW-B-2	27F
APB-H07b	1	1	1	T3CW-D-1	27F
APB-H07b	1	1	1	T3CW-G-1	27F
合計:			12		
APB-H07b	1	1	1	T5CW-M-2	27F
APB-H07b	1	1	1	T5CW-G-2	27F
APB-H07b	1	1	1	T5CW-G-1	27F
APB-H07b	1	1	1	T5CW-E-2	27F
APB-H07b	1	1	1	T5CW-E-1	27F
APB-H07b	1	1	1	T5CW-C-1	27F
APB-H07b	1	1	1	T5CW-A-3	27F
合計:			7		

地盤安裝

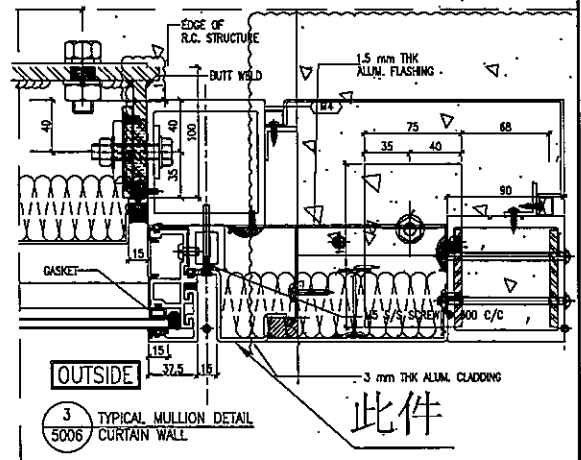


名稱	室外收口件拆圖	制圖	鞠章芳	2019.11.16	修改		
材料	3mm鋁	復核	謝永林	2019.11.22	日期		
顏色	UCT803649 FXL-3	批准	Jason		圖號	APB-H07b	

 美特鋁質 有限公司 MIDI Aluminium Fabricator Ltd				物料編號	層數	每層數	總數	使用位置	樓層
工程號 J-837 地盤 觀塘裕民坊				APB-H08b	1	1	1	T3CWM-1	27F
				APB-H08b	1	1	1	T5CWM-2	27F
				APB-H08b	1	2	2	T5CWJK-1	27F
				合計:			4		

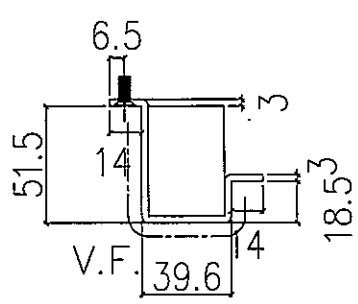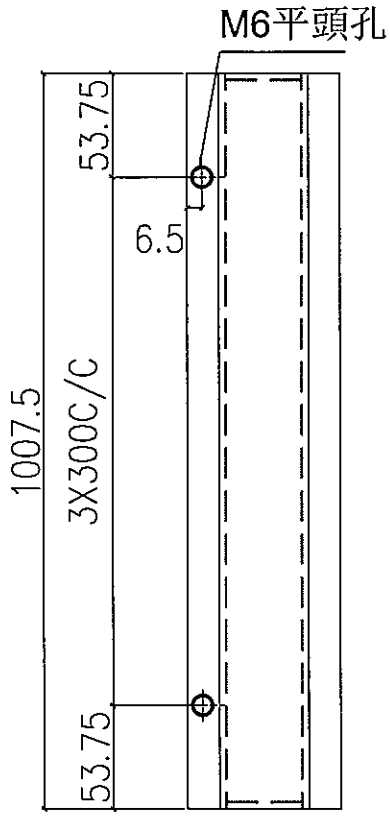

地盤安裝

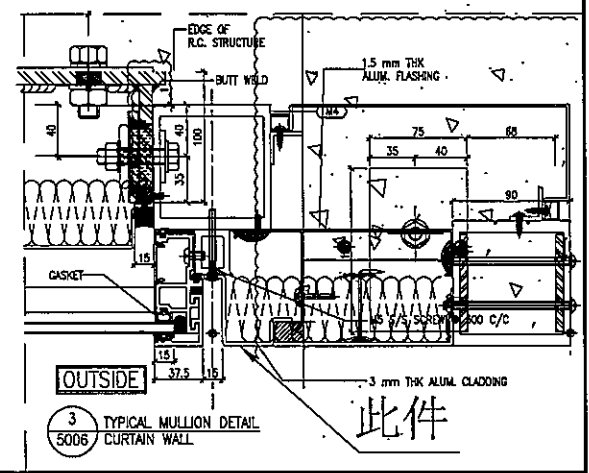

名稱	室外收口件拆圖	制圖	鞠章芳	2019.11.16	修改		
材料	3mm鋁	復核	謝永林	2019.11.22	日期		
顏色	UCT803649 FXL-3	批准	Jason		圖號	APB-H08b	




美特鋁質 有限公司
MIDI Aluminium Fabricator Ltd.



工程號 J-837 地盤 觀塘裕民坊

物料編號	層數	每層數	總數	使用位置	樓層
APB-H08bR	1	1	1	T2CW-N-1	27F
APB-H08bR	1	1	1	T3CWF-1	27F
APB-H08bR	1	1	1	T3CWE-1	27F
APB-H08bR	1	1	1	T5CWN-1	27F
APB-H08bR	1	1	1	T5CWL-1	27F
APB-H08bR	1	1	1	T5CWJK-1	27F
合計:			6		

M6平頭孔

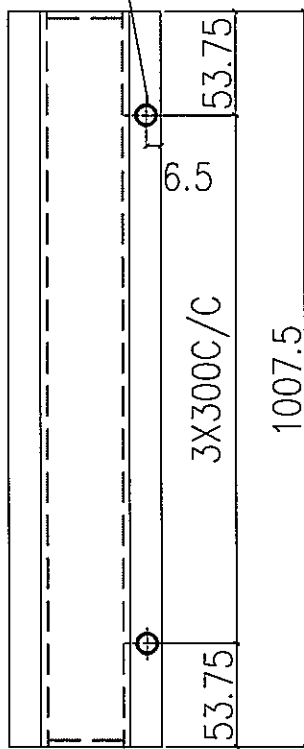

地盤安裝

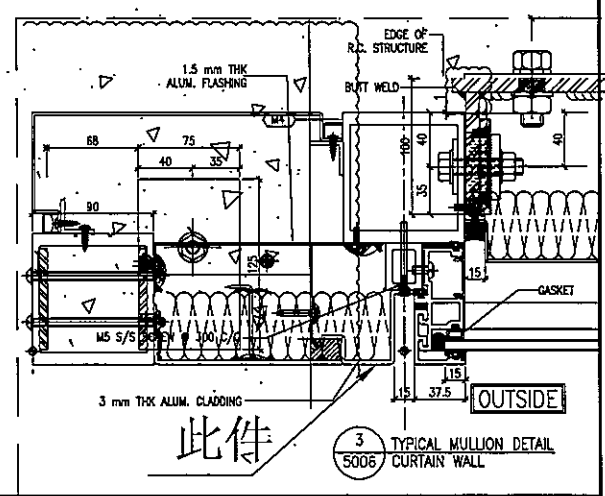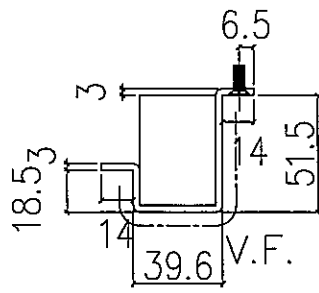


名稱	室外收口件拆圖	制圖	鞠章芳	2019.11.16	修改		
材料	3mm鋁	復核	謝永林	2019.11.22	日期		
顏色	UCT803649 FXL-3	批准	Jason		圖號	APB-H08bR	





美特鋁質 有限公司
MIDI Aluminium Fabricator Ltd.

物料編號	層數	每層數	總數	使用位置	樓層
APB-H09c	1	1	1	T1CWK-1	27F
工程號	J-837	地盤	觀塘裕民坊		

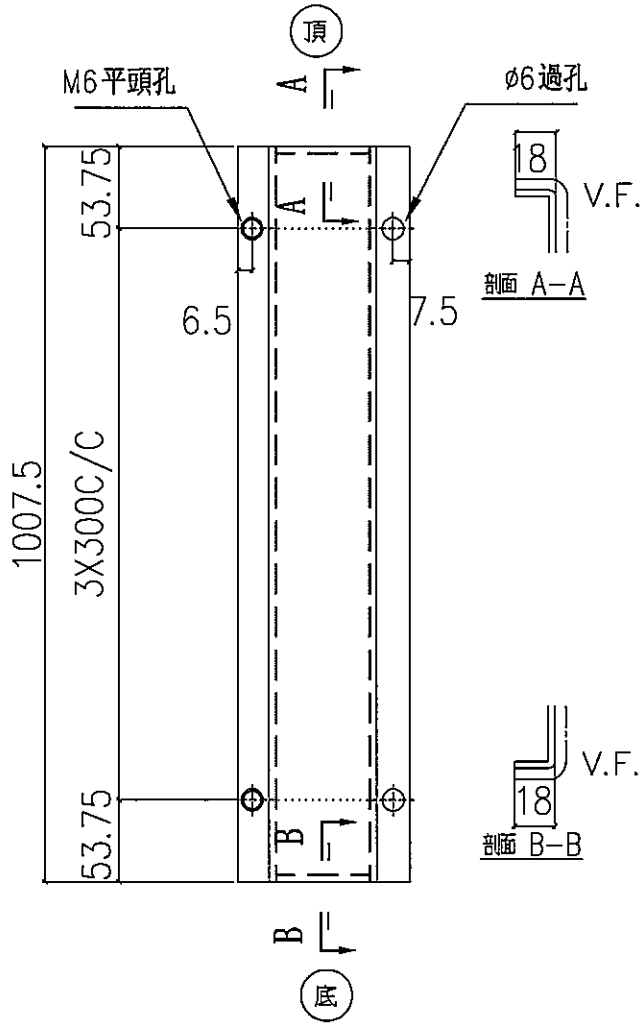

地盤安裝

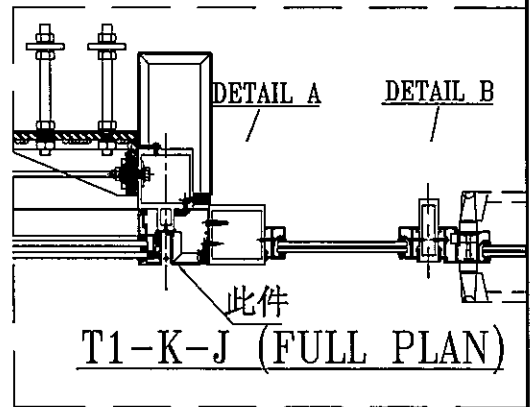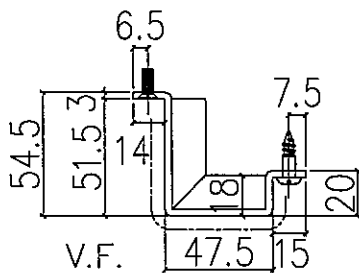


名稱	室外收口件拆圖	制圖	鞠章芳	2019.11.16	修改		
材料	3mm鋁	復核	謝永林	2019.11.22	日期		
顏色	UCT803649 FXL-3	批准	Jason		圖號	APB-H09c	





美特鋁質 有限公司
MIDI Aluminium Fabricator Ltd.

物料編號	層數	每層數	總數	使用位置	樓層
APB-H09cR	1	1	1	T1CWJ-2	27F


工程號 J-837 地盤 觀塘裕民坊

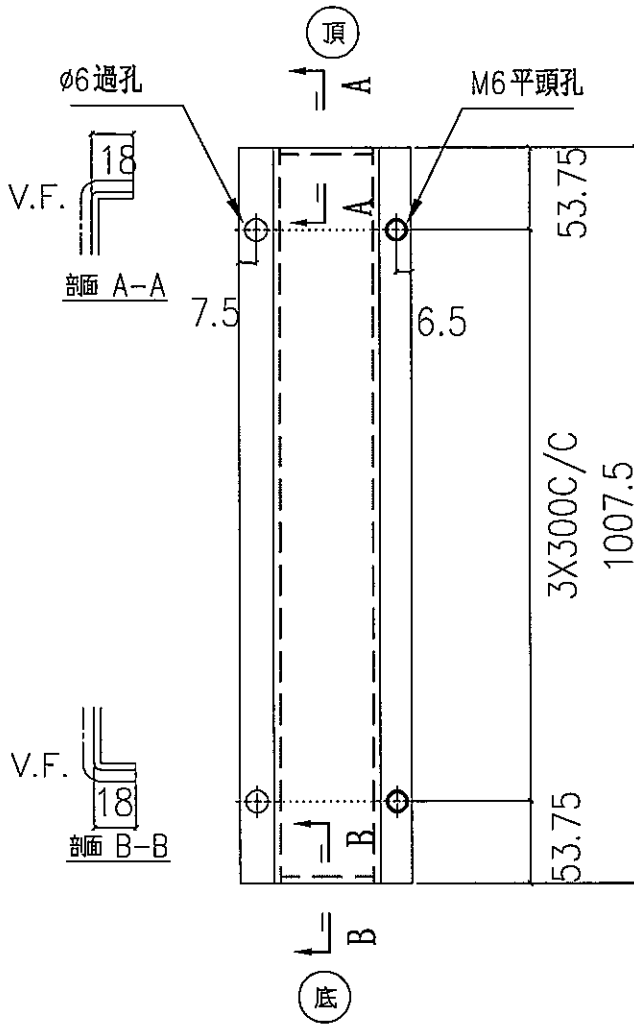


地盤安裝

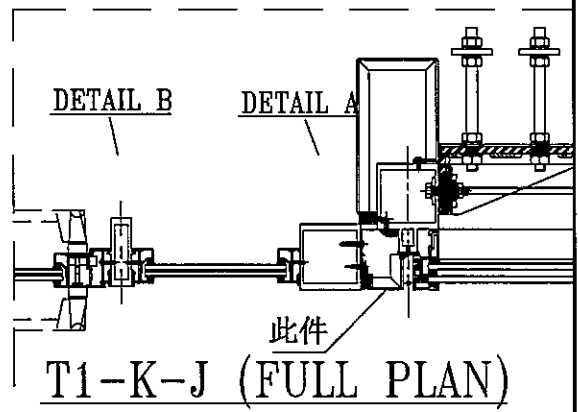
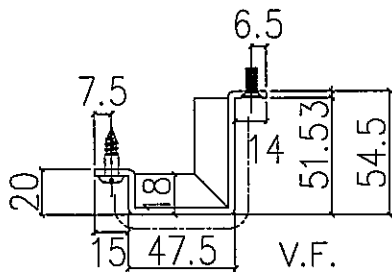


名稱	室外收口件拆圖	制圖	鞠章芳	2019.11.16	修改		
材料	3mm鋁	復核	謝永林	2019.11.22	日期		
顏色	UCT803649 FXL-3	批准	Jason		圖號	APB-H09cR	


 美特鋁質 有限公司 MIDI Aluminium Fabricator Ltd.	物料編號	層數	每層數	總數	使用位置	樓層
	APB-H19bR	1	1	1	T5CWC-1	27F
工程號	J-837	地盤	觀塘裕民坊			



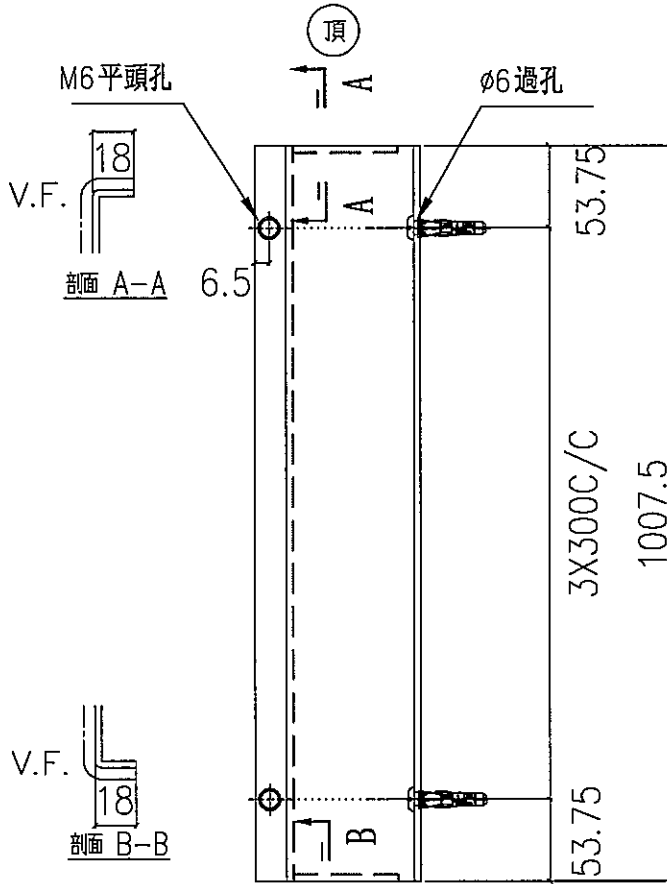


地盤安裝

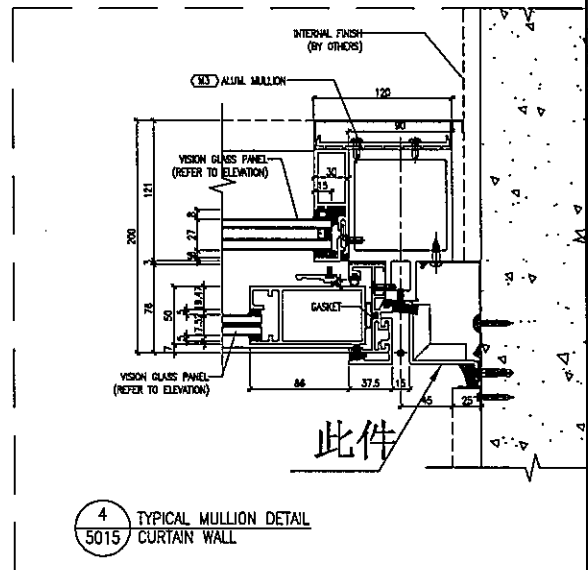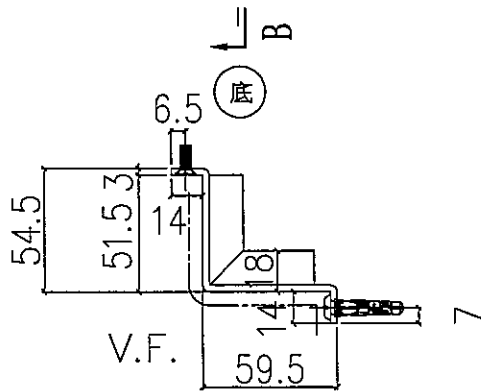




名稱	室外收口件拆圖	制圖	鞠章芳	2019.11.16	修改		
材料	3mm鋁	復核	謝永林	2019.11.22	日期		
顏色	UCT803649 FXL-3	批准	Jason		圖號	APB-H19bR	

 美特鋁質 有限公司 MIDI Aluminium Fabricator Ltd.	物料編號	總層	每層	總數量	使用位置	樓層
	APB-H02dR	1	1	1	T3CW A-1	27F
	APB-H02dR	1	1	1	T5CW L-1	27F
工程號	J-837	地盤	觀塘裕民坊			

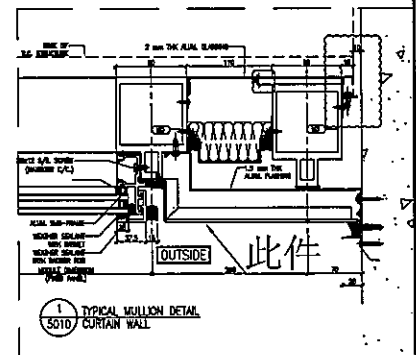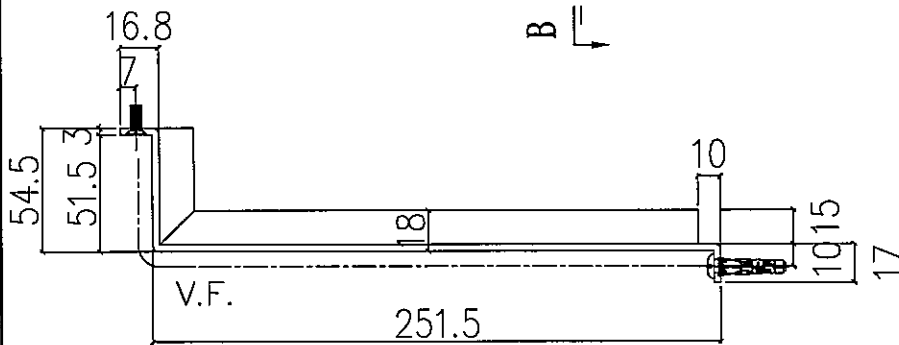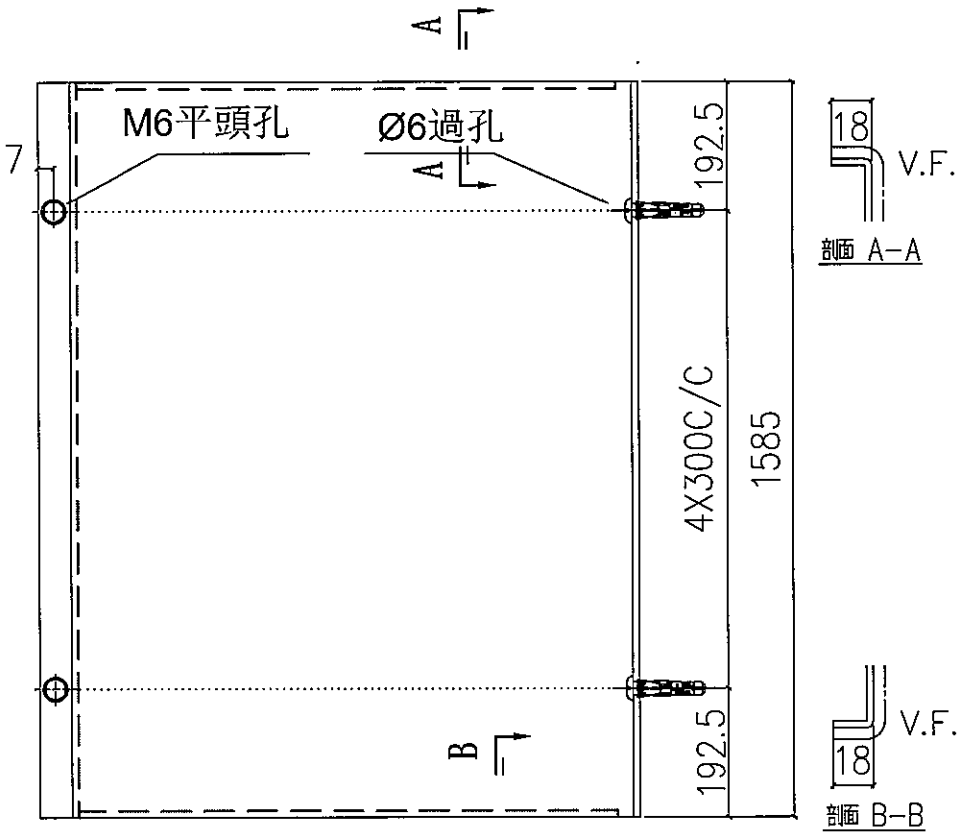



名稱	室外收口件拆圖	制圖	鞠章芳	2019.11.16	修改		
材料	3mm 鋁	復核	謝永林	2019.11.22	日期		
顏色	UCT803649 FXL-3	批准	Jason		圖號	APB-H02dR	

 美特鋁質有限公司 MIDI Aluminium Fabricator L	物料編號	層數	每層數	總數	使用位置	樓層
	APB-H04d	1	1	1	T1CW-A-3	27F
工程號	J-837	地盤	觀塘裕民坊			

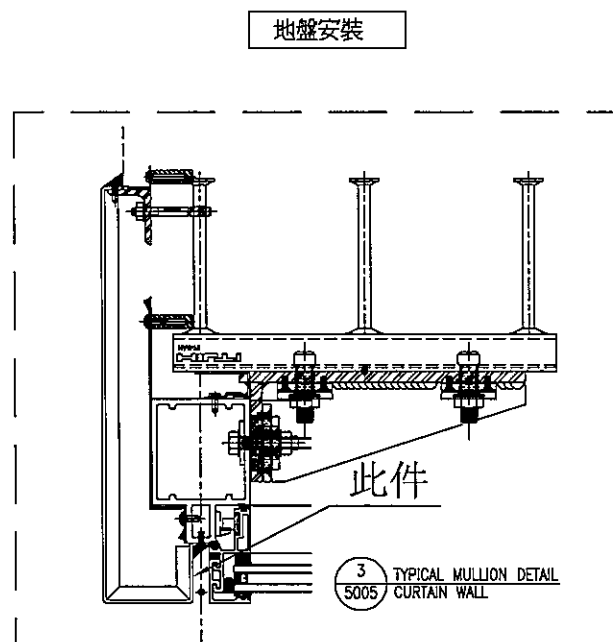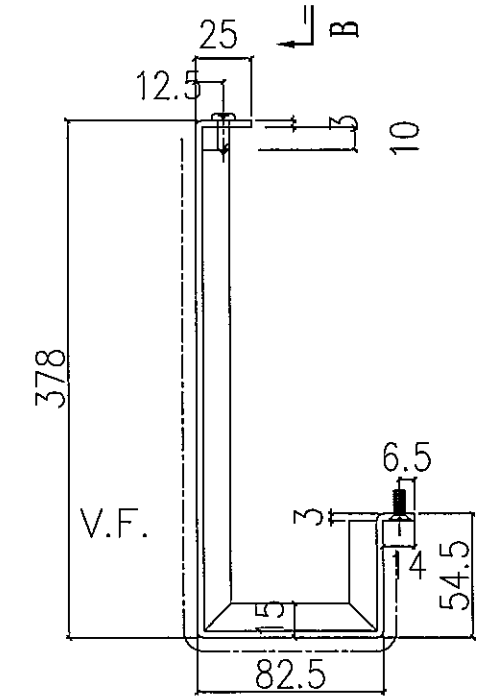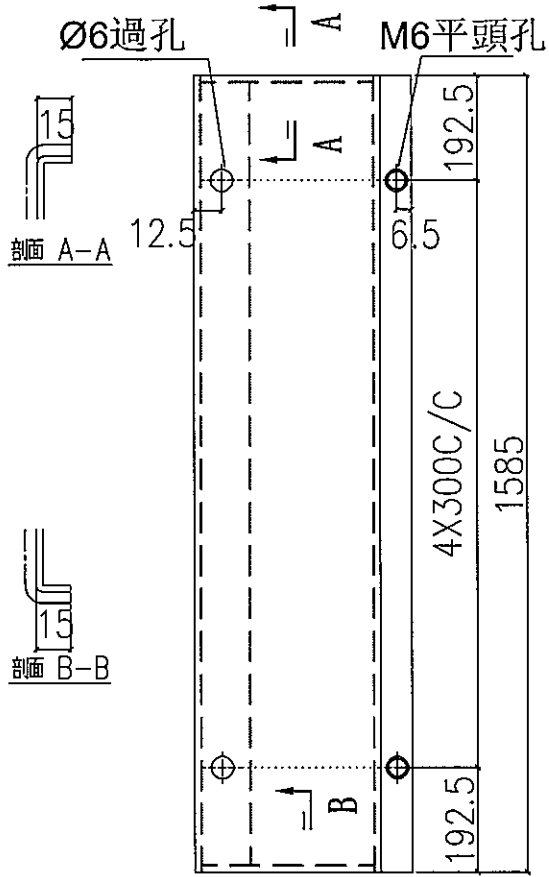


名稱	室外收口件拆圖	制圖	鞠章芳	2019.11.16	修改		
材料	3mm鋁	復核	謝永林	2019.11.22	日期		
顏色	UCT803649 FXL-3	批准	Jason		圖號	APB-H04d	

 美特鋁質 有限公司 MIDI Aluminium Fabricator Ltd.	物料編號	層數	每層數	總數	使用位置	樓層			
	APB-H04dR	1	1	1	T2CW-E-1	27F			
	APB-H04dR	1	1	1	T3CW-A-1	27F			
工程號	J-837	地盤	觀塘裕民坊	APB-H04dR	1	1	1	T5CW-L-1	27F

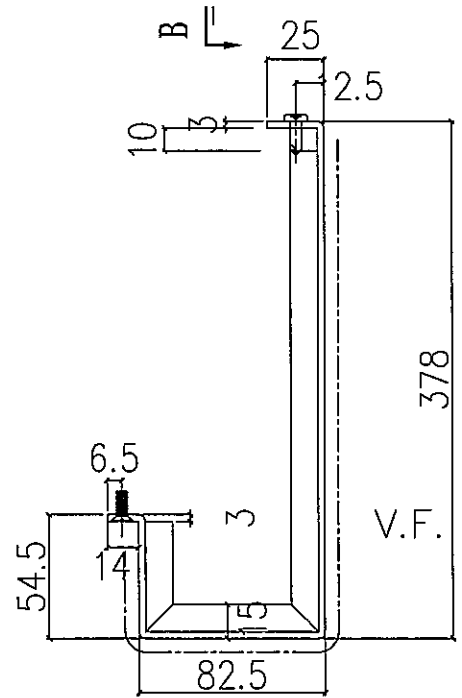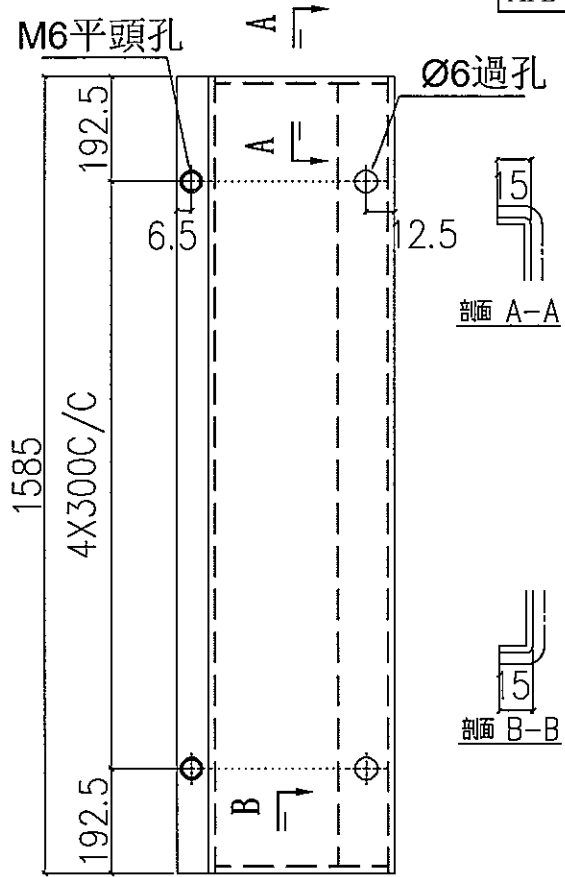


地盤安裝


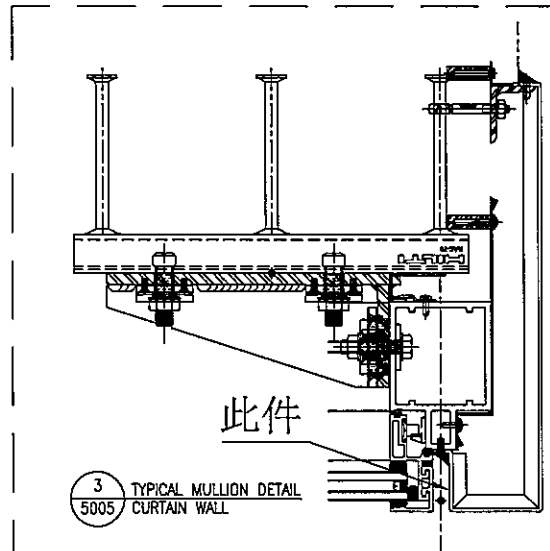


名稱	室外收口件拆圖	制圖	鞠章芳	2019.11.16	修改		
材料	3mm鋁	復核	謝永林	2019.11.22	日期		
顏色	UCT803649 FXL-3	批准	Jason		圖號	APB-H04dR	


 美特鋁質 有限公司 MIDI Aluminium Fabricator	物料編號	層數	每層數	總數	使用位置	樓層
	APB-H20dR	1	1	1	T2CWE-2	27F
工程號	J-837	地盤	觀塘裕民坊			

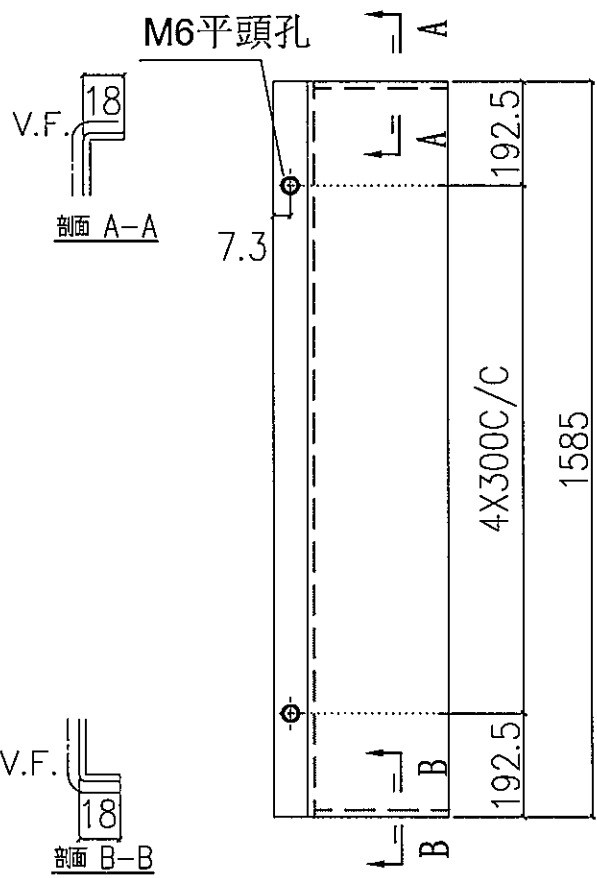


地盤安裝

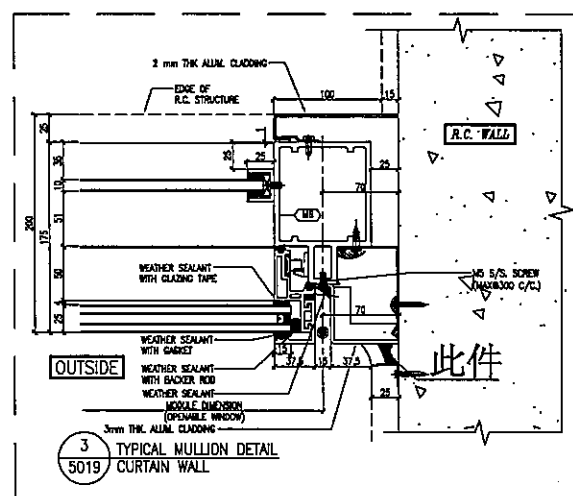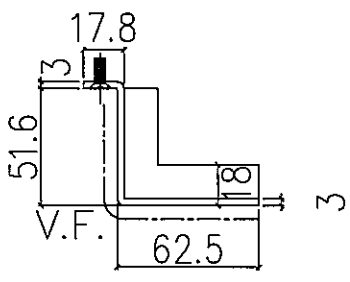


名稱	室外收口件拆圖	制圖	鞠章芳	2019.11.16	修改		
材料	3mm 數	復核	謝永林	2019.11.22	日期		
顏色	UCT803649 FXL-3	批准	Jason		圖號	APB-H20dR	

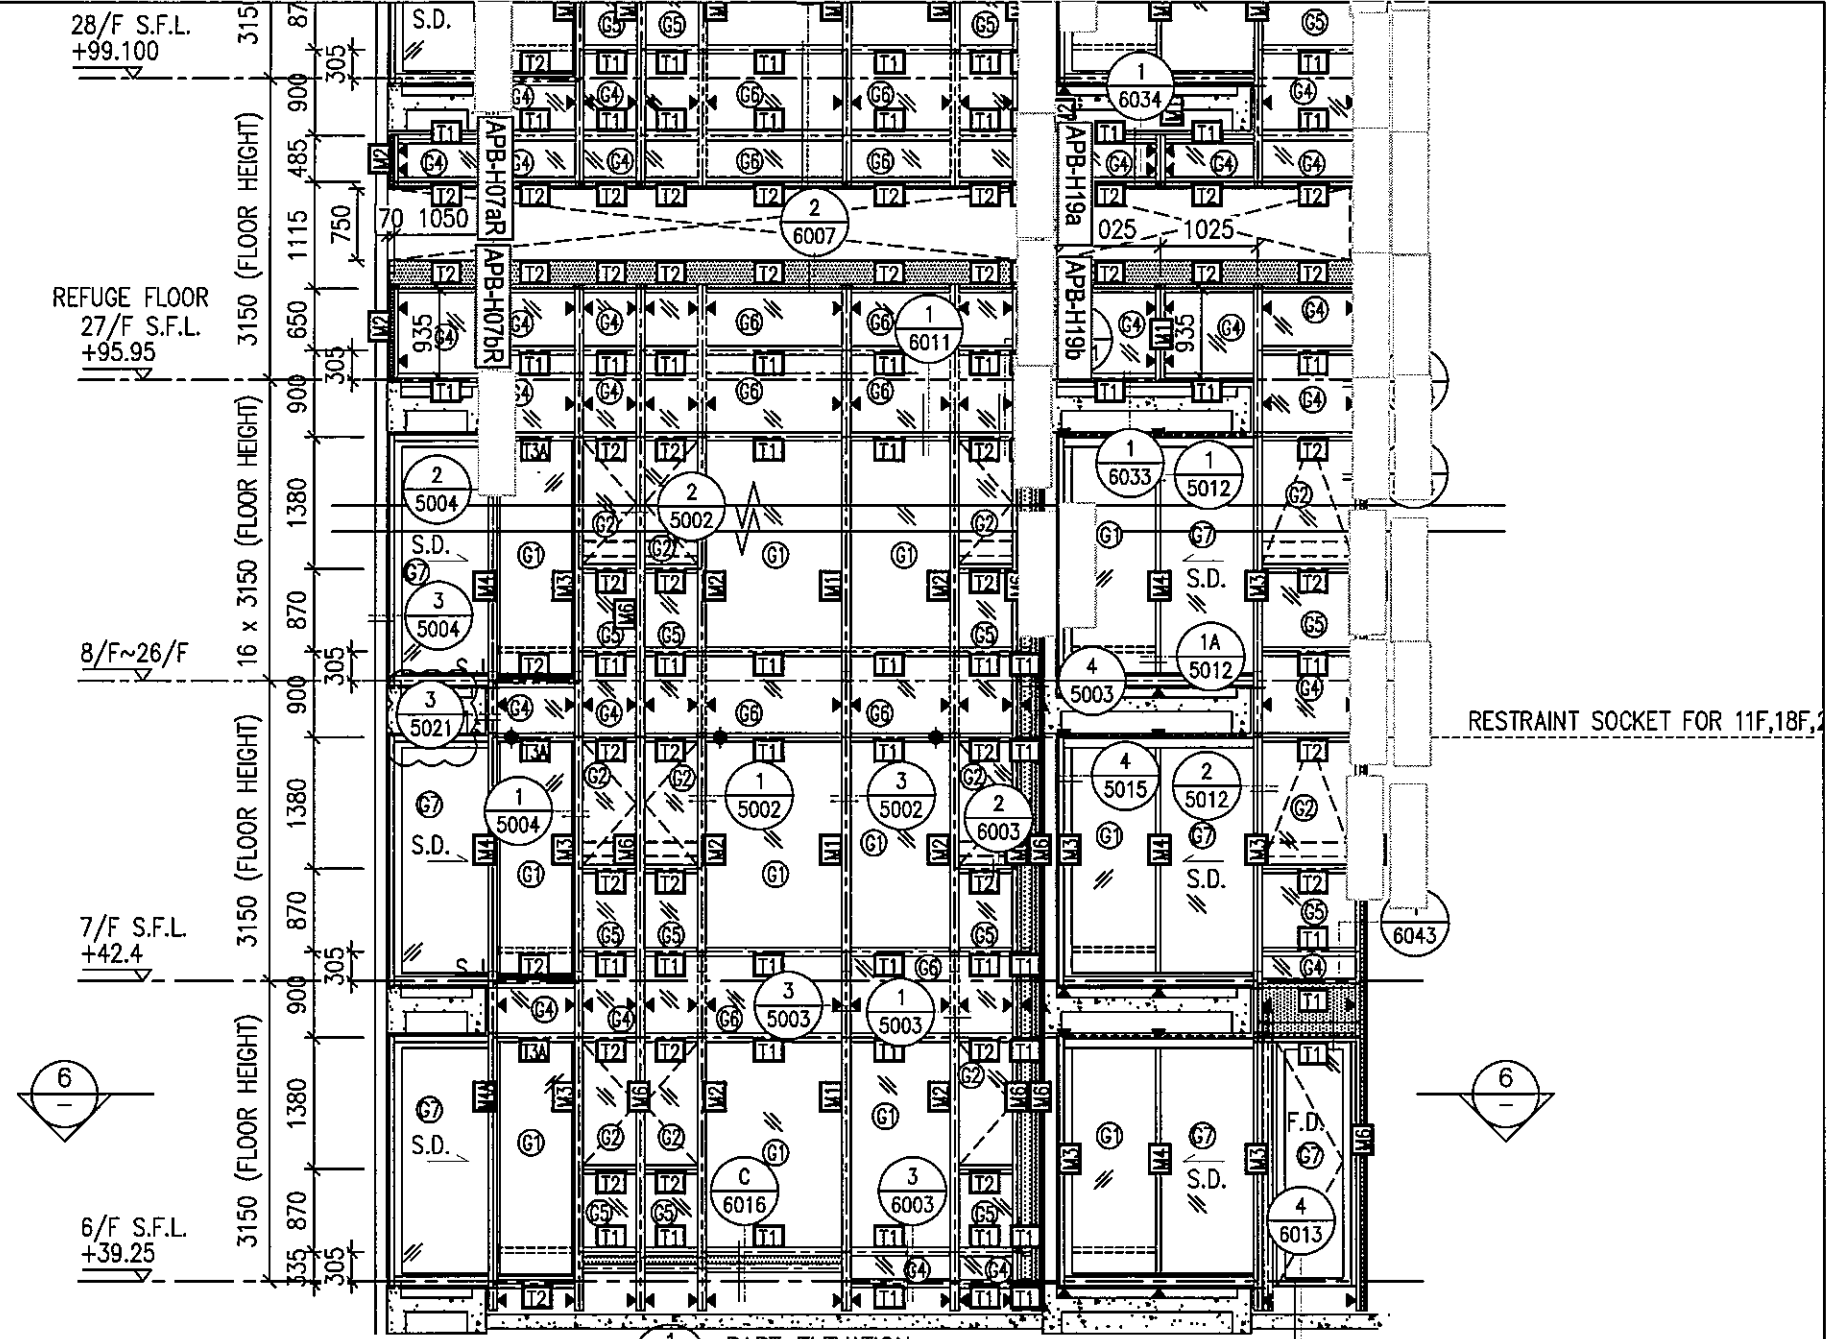

1 PART ELEVATION FOR CURTAIN WALL

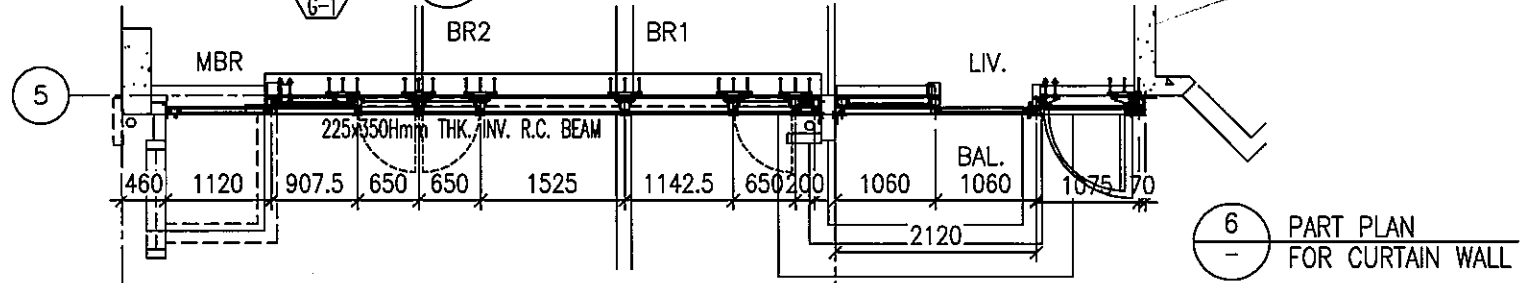



6 PART PLAN FOR CURTAIN WALL

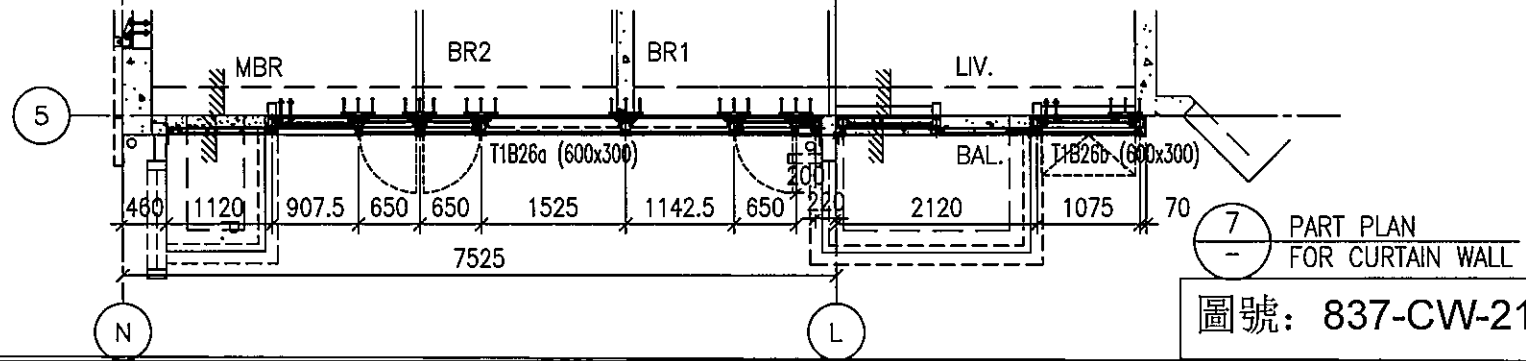


7 PART PLAN FOR CURTAIN WALL

圖號: 837-CW-2102

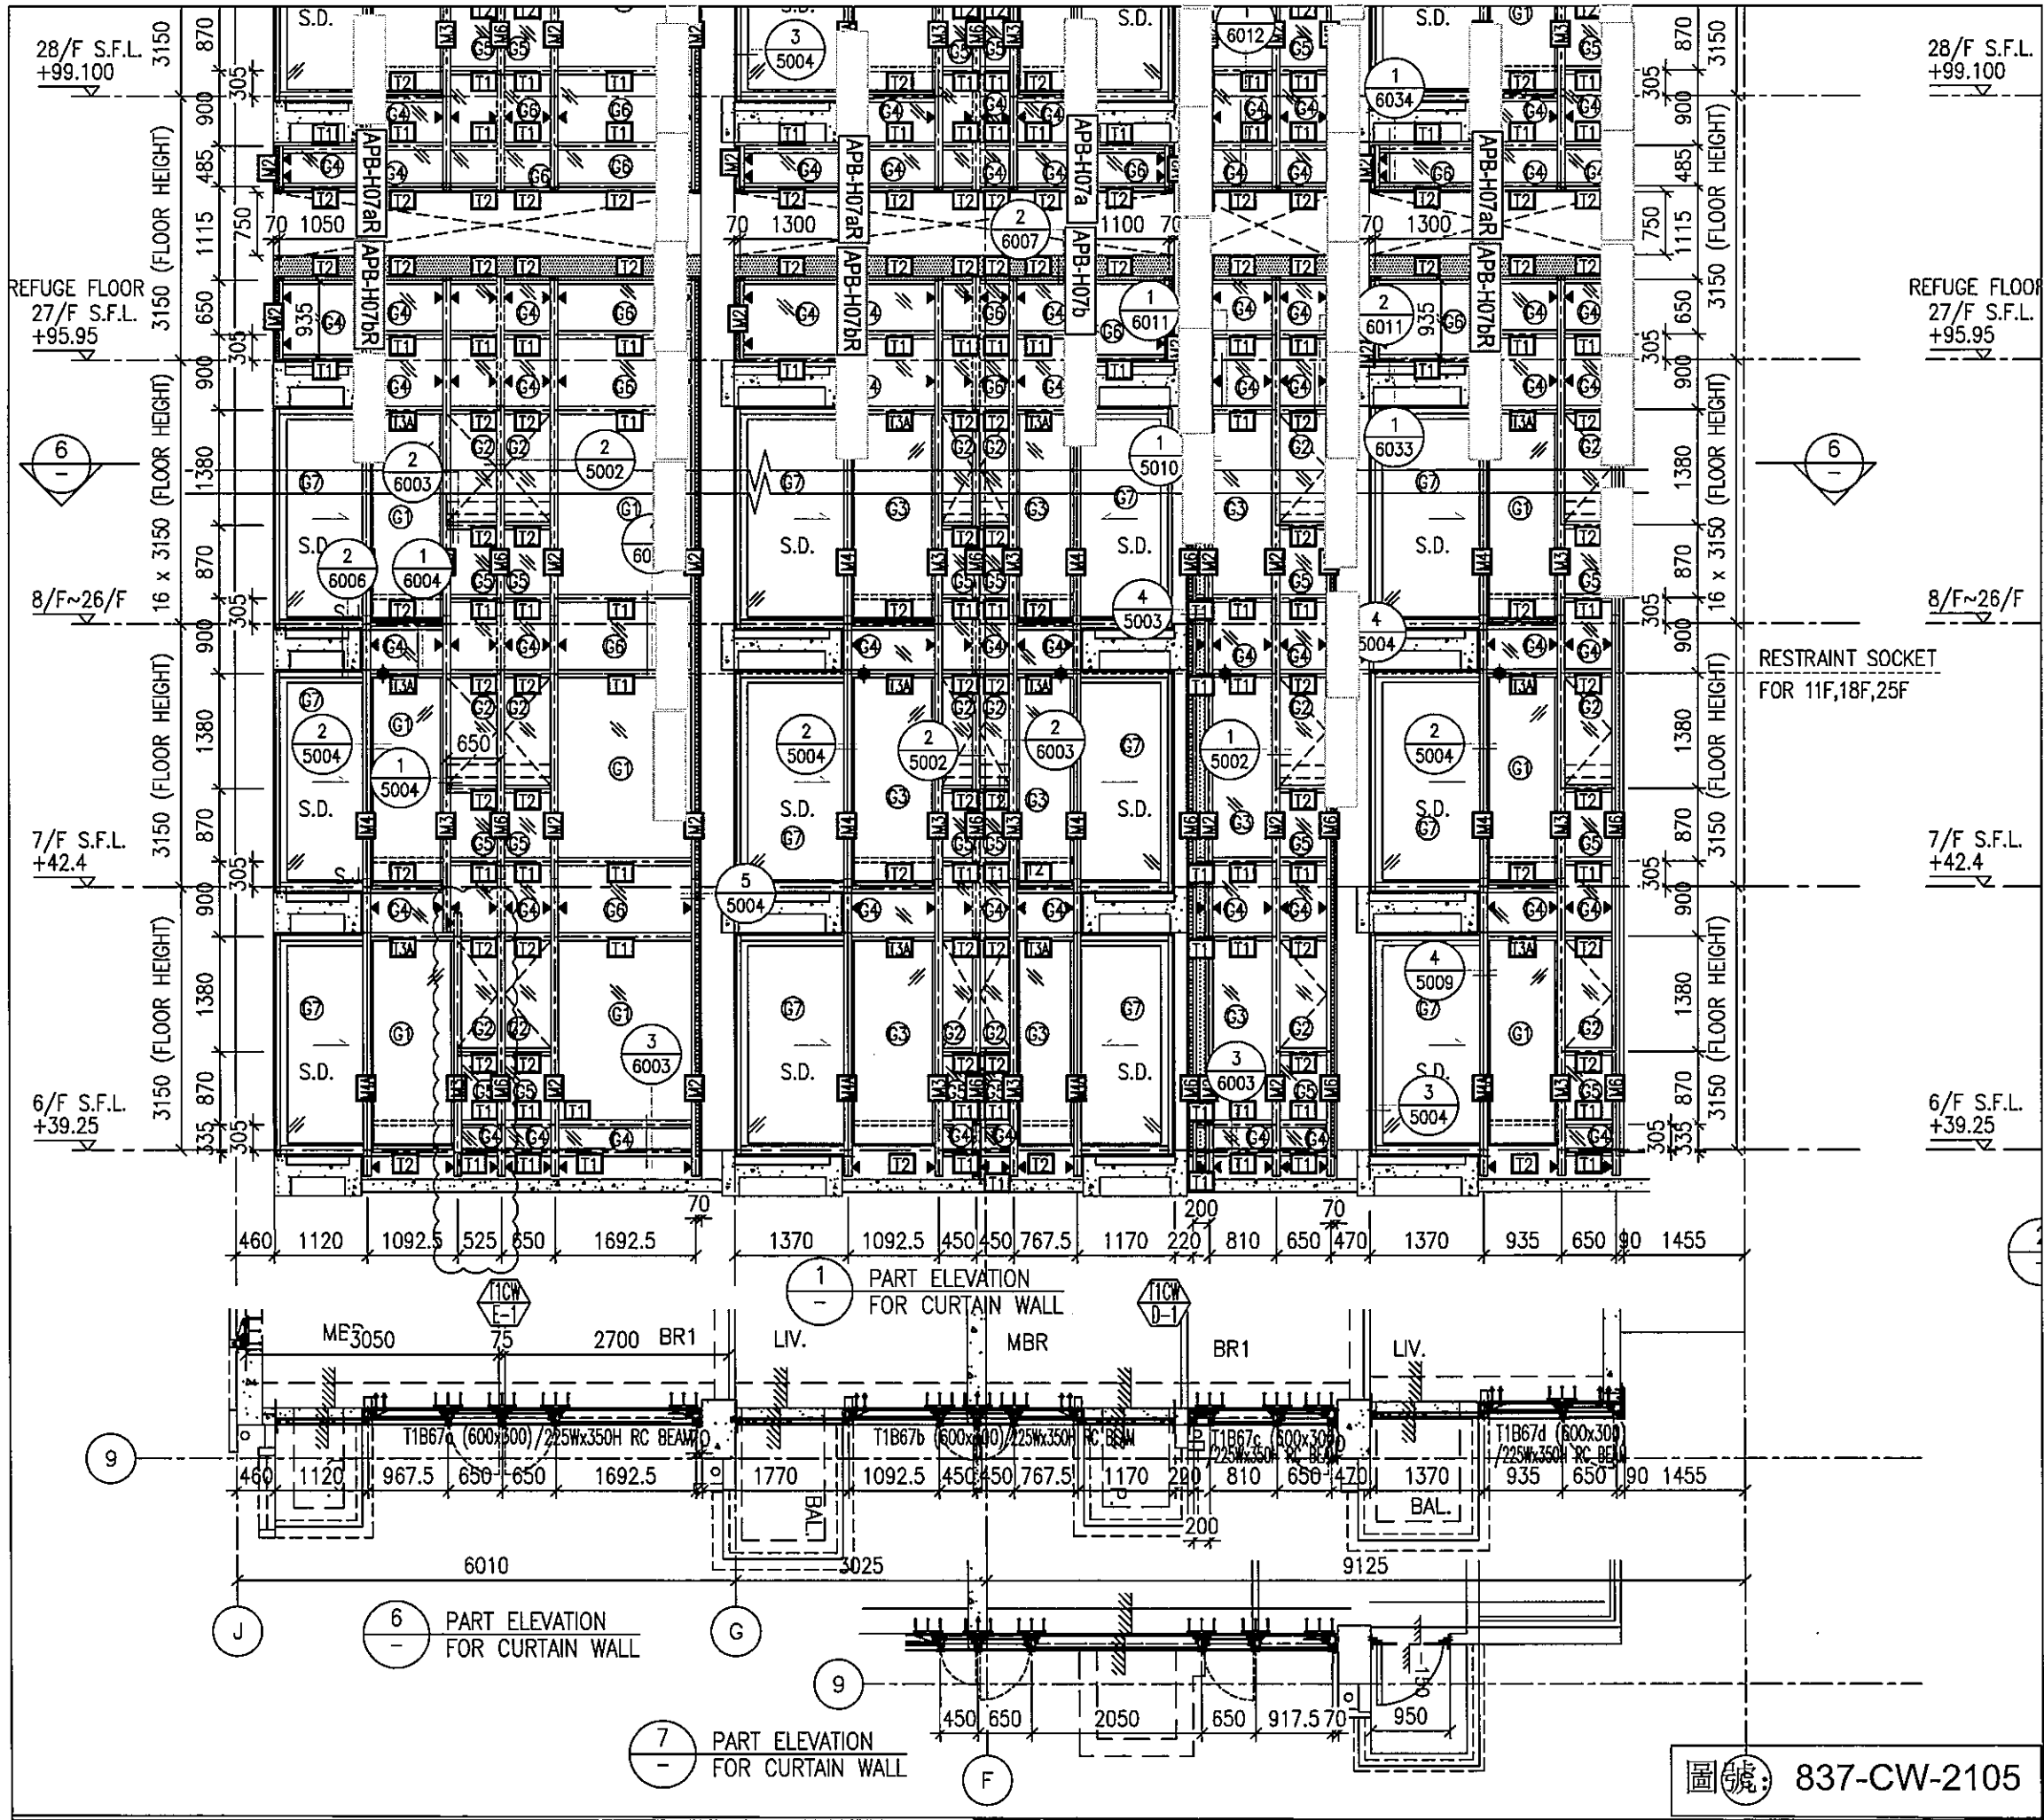

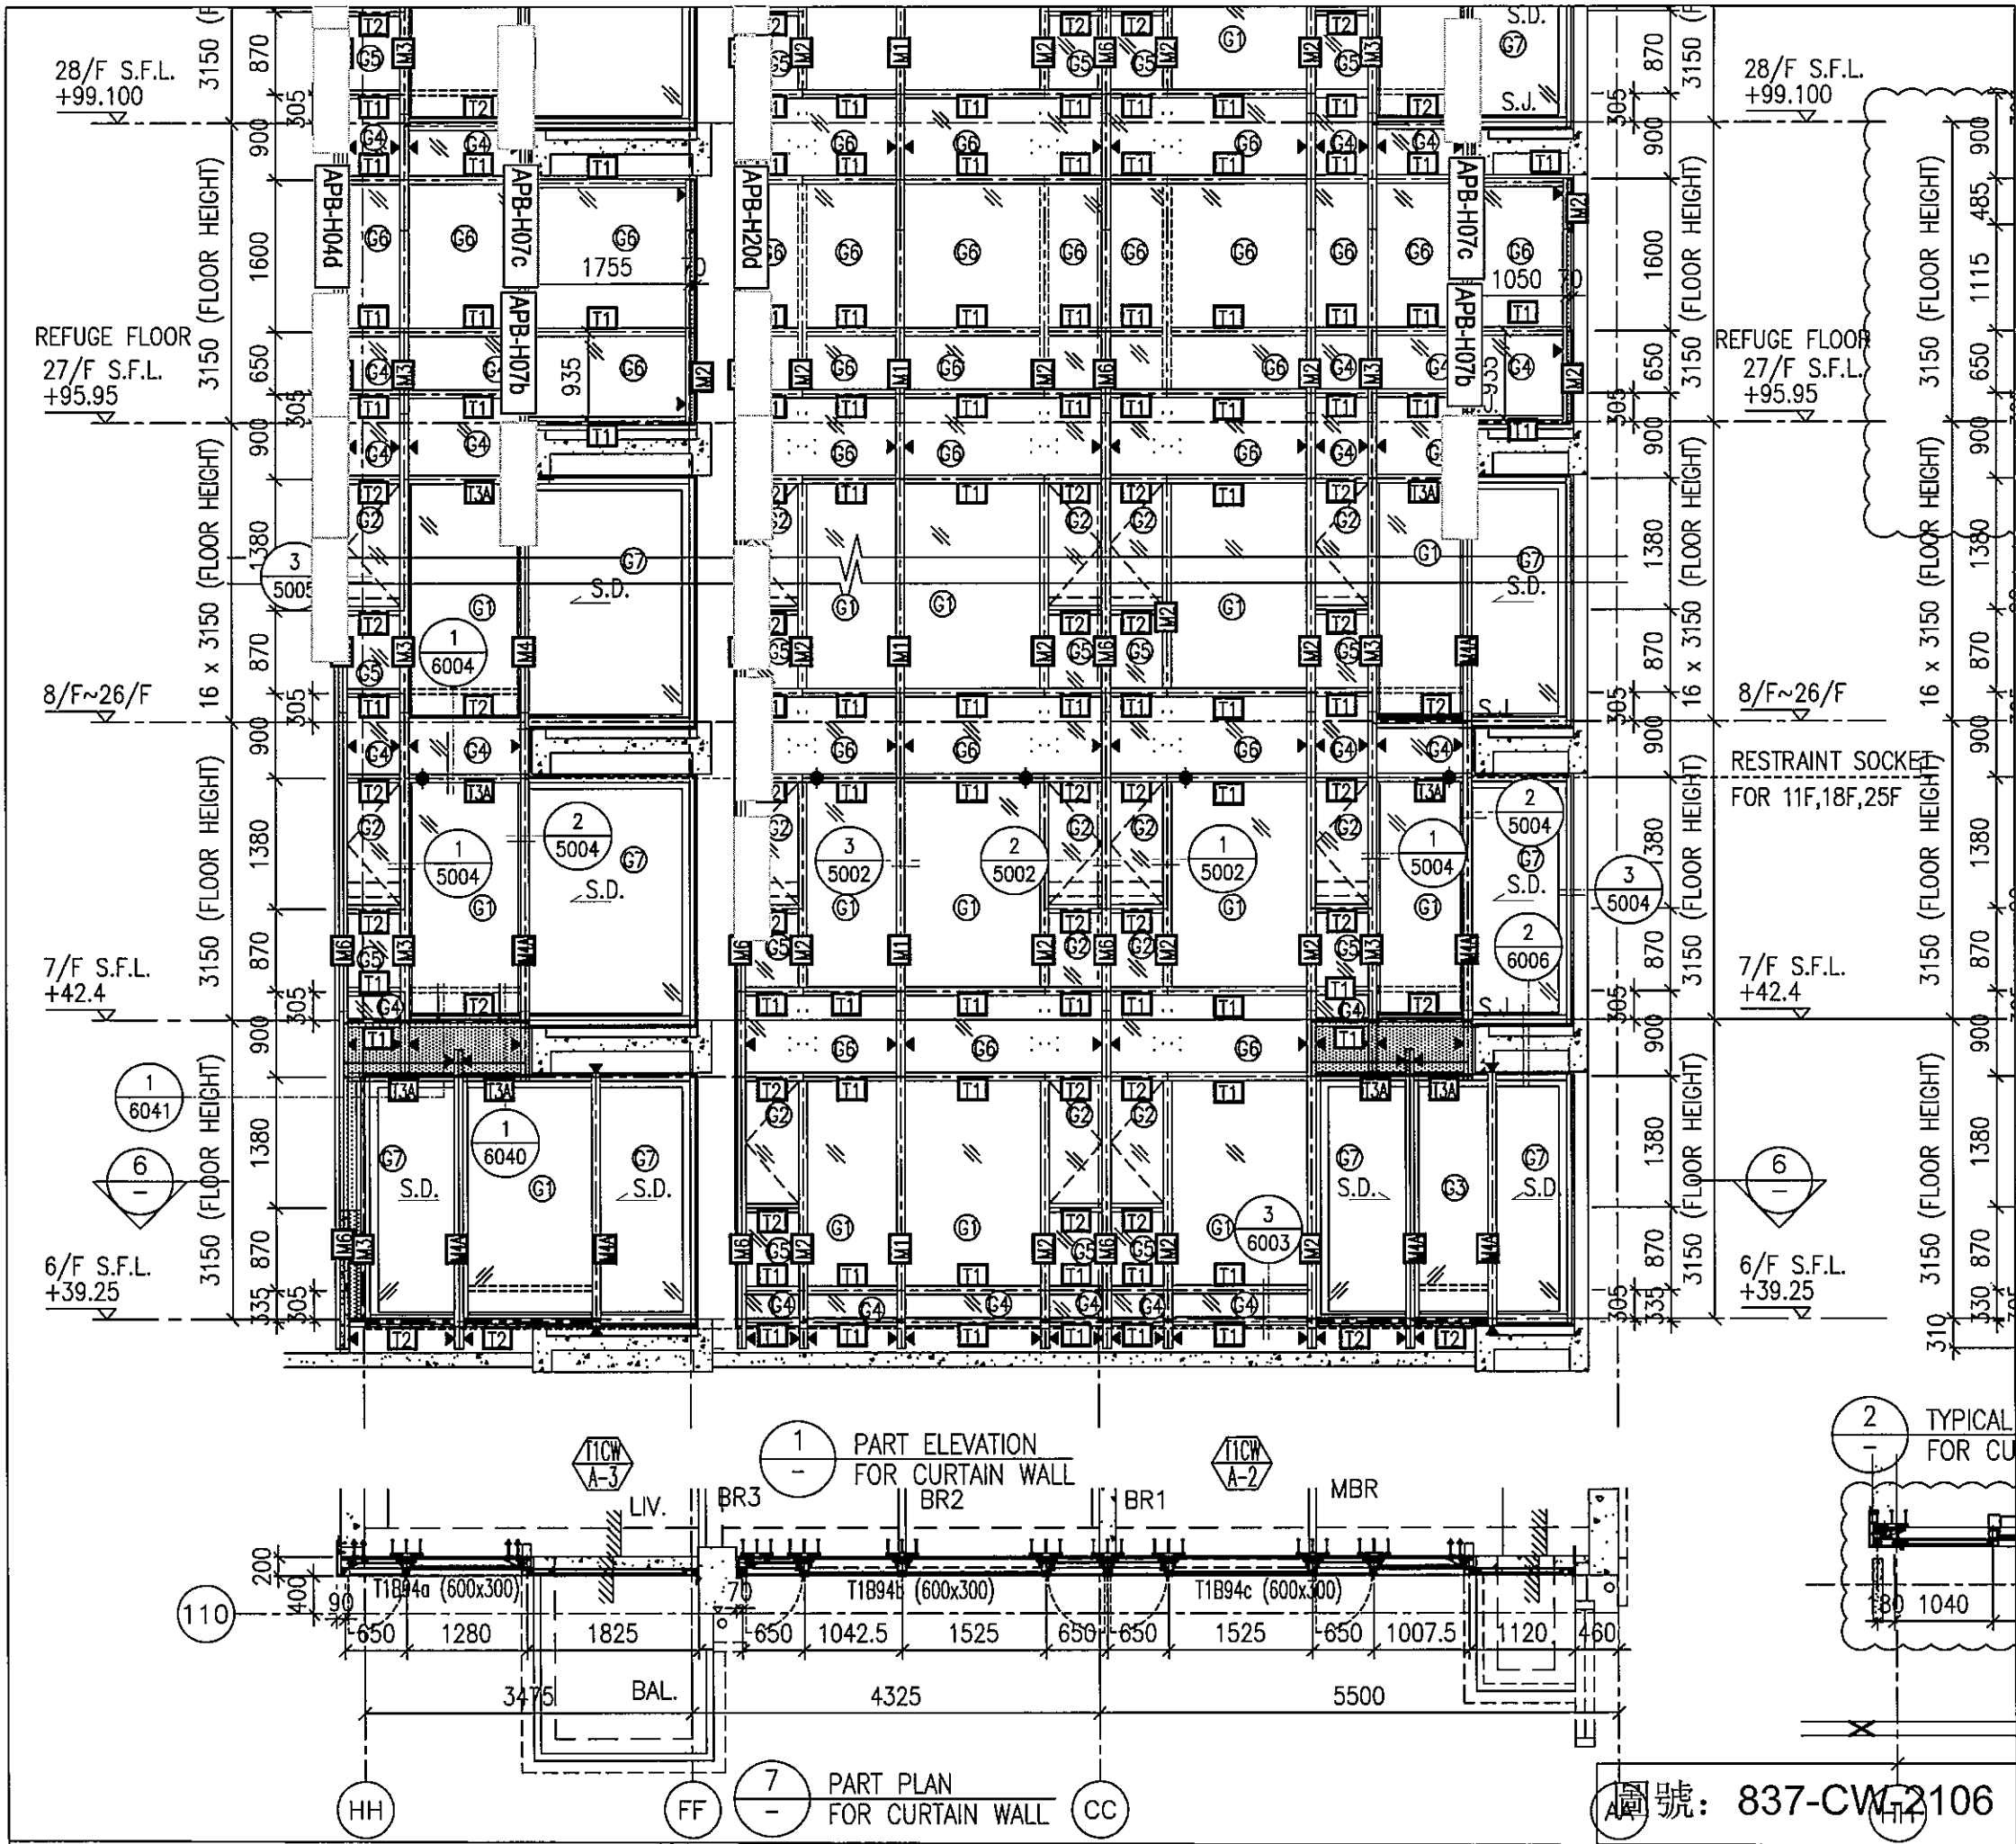


圖號: 837-CW-2106

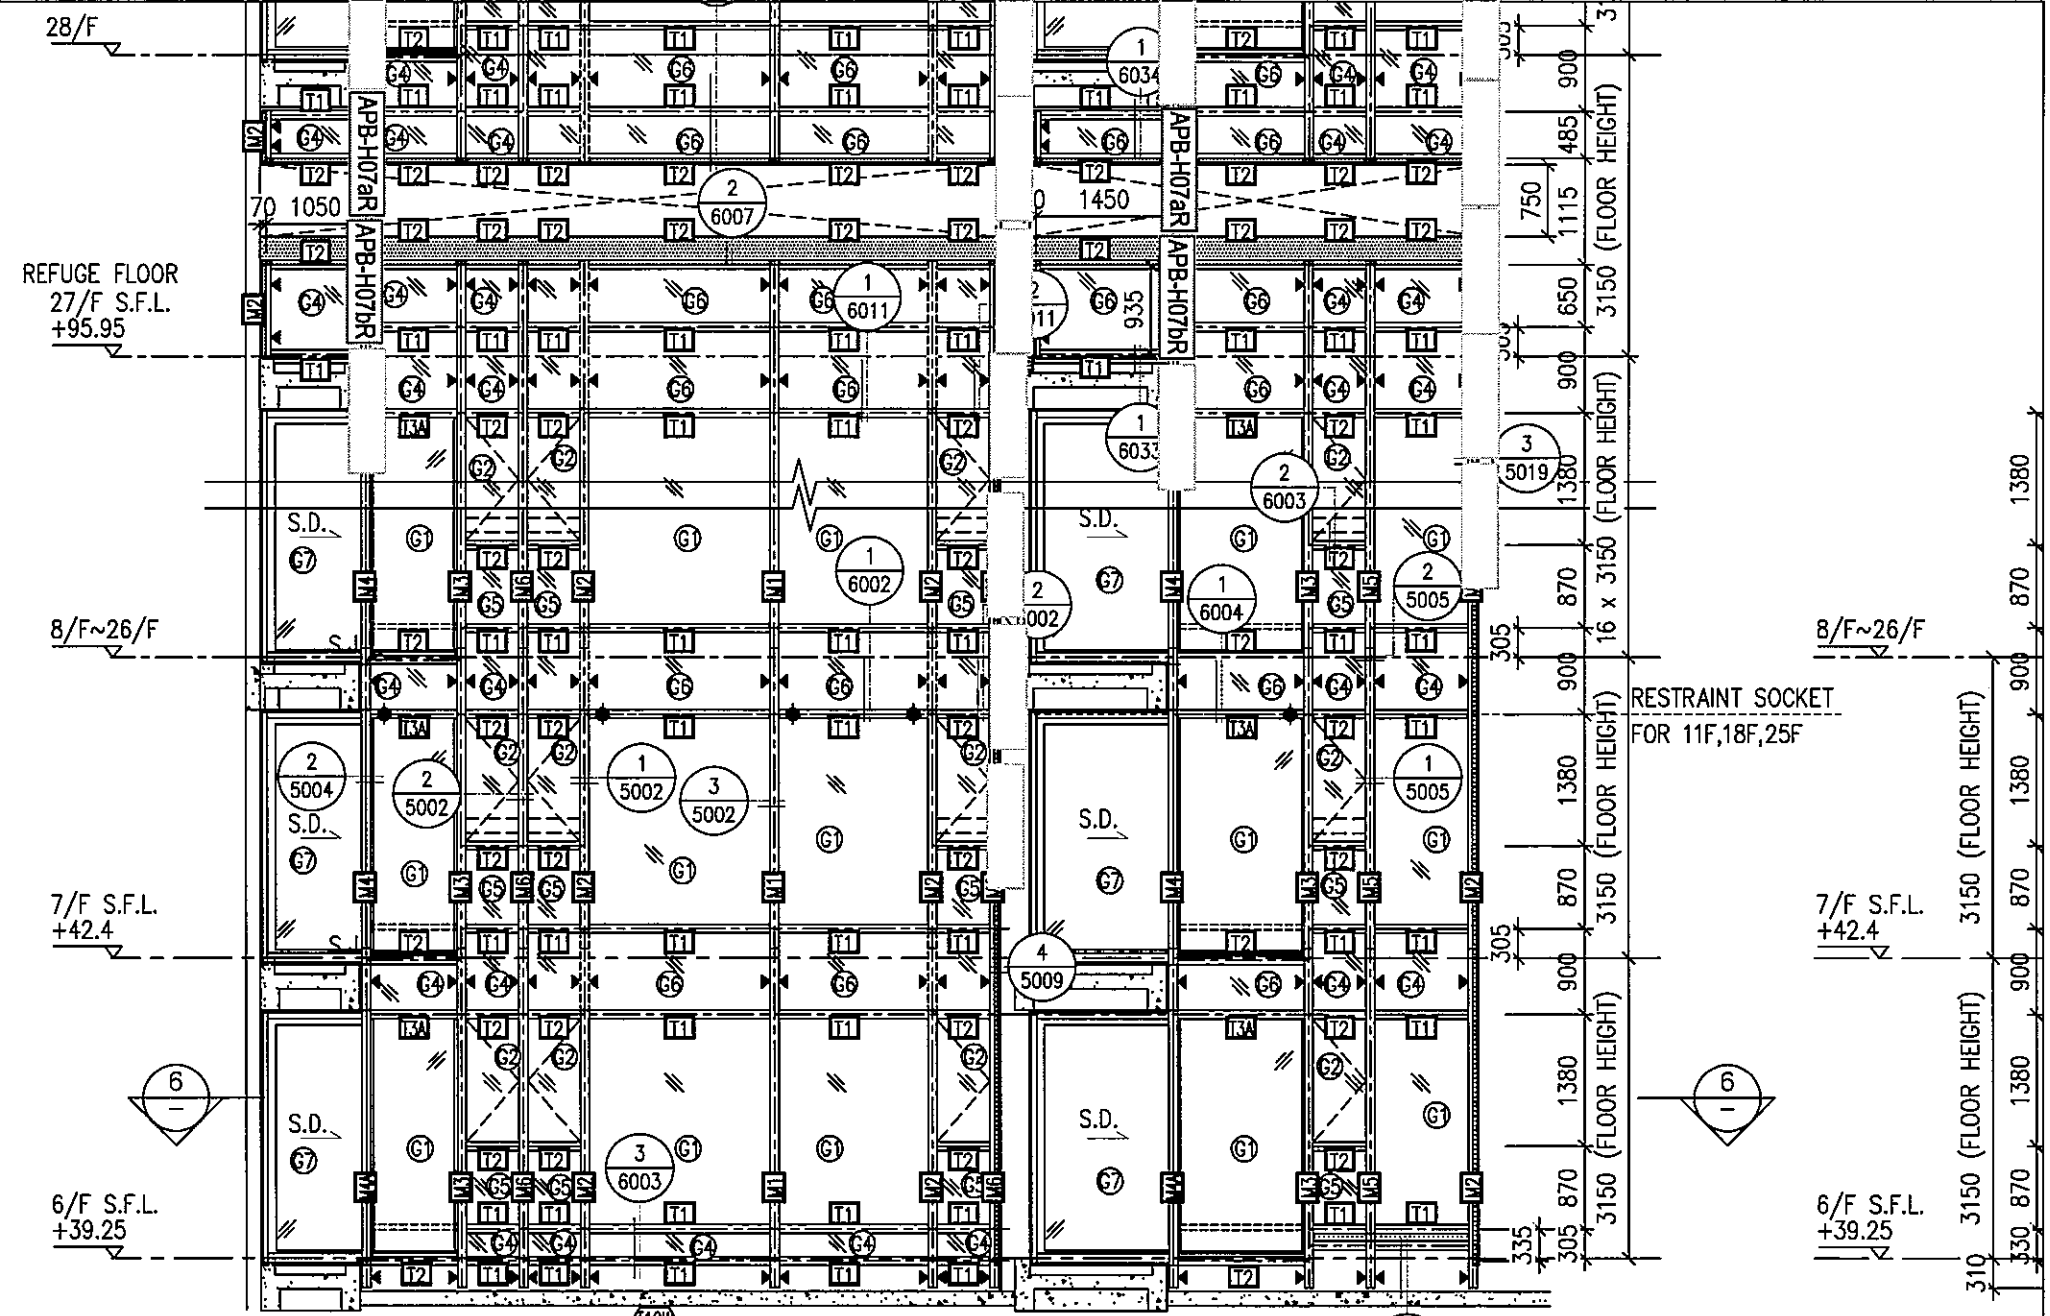



1 PART ELEVATION FOR CURTAIN WALL

2 TYPICAL FOR C

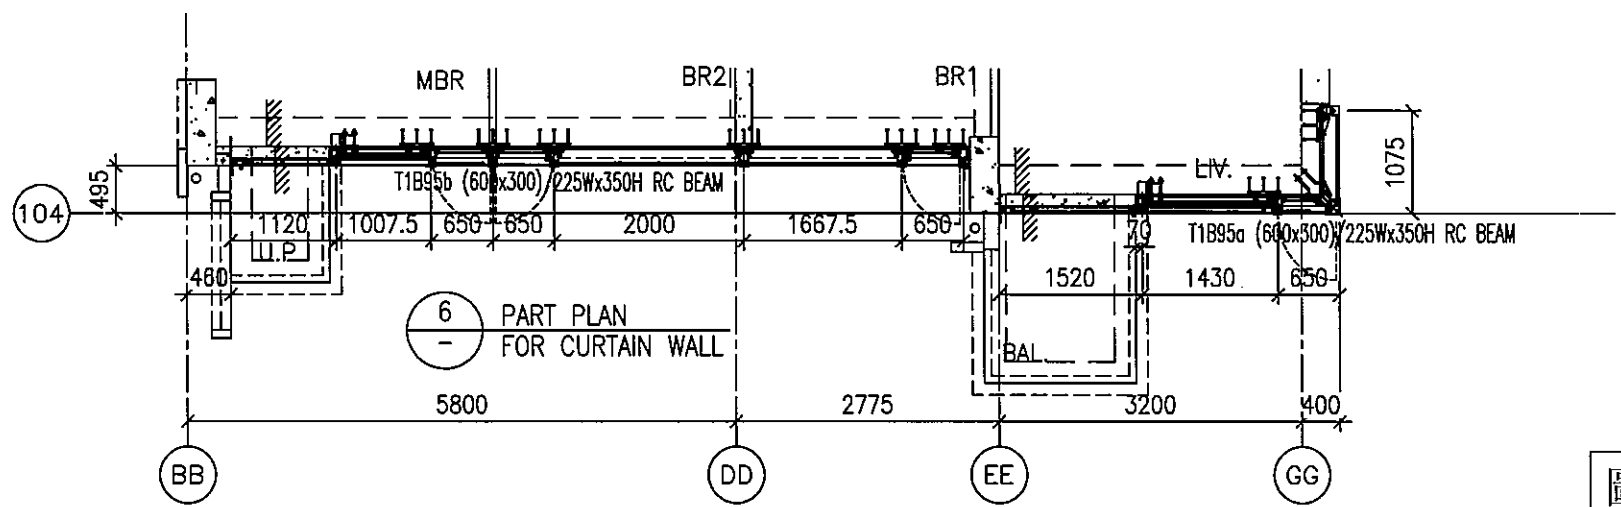


6 PART PLAN FOR CURTAIN WALL

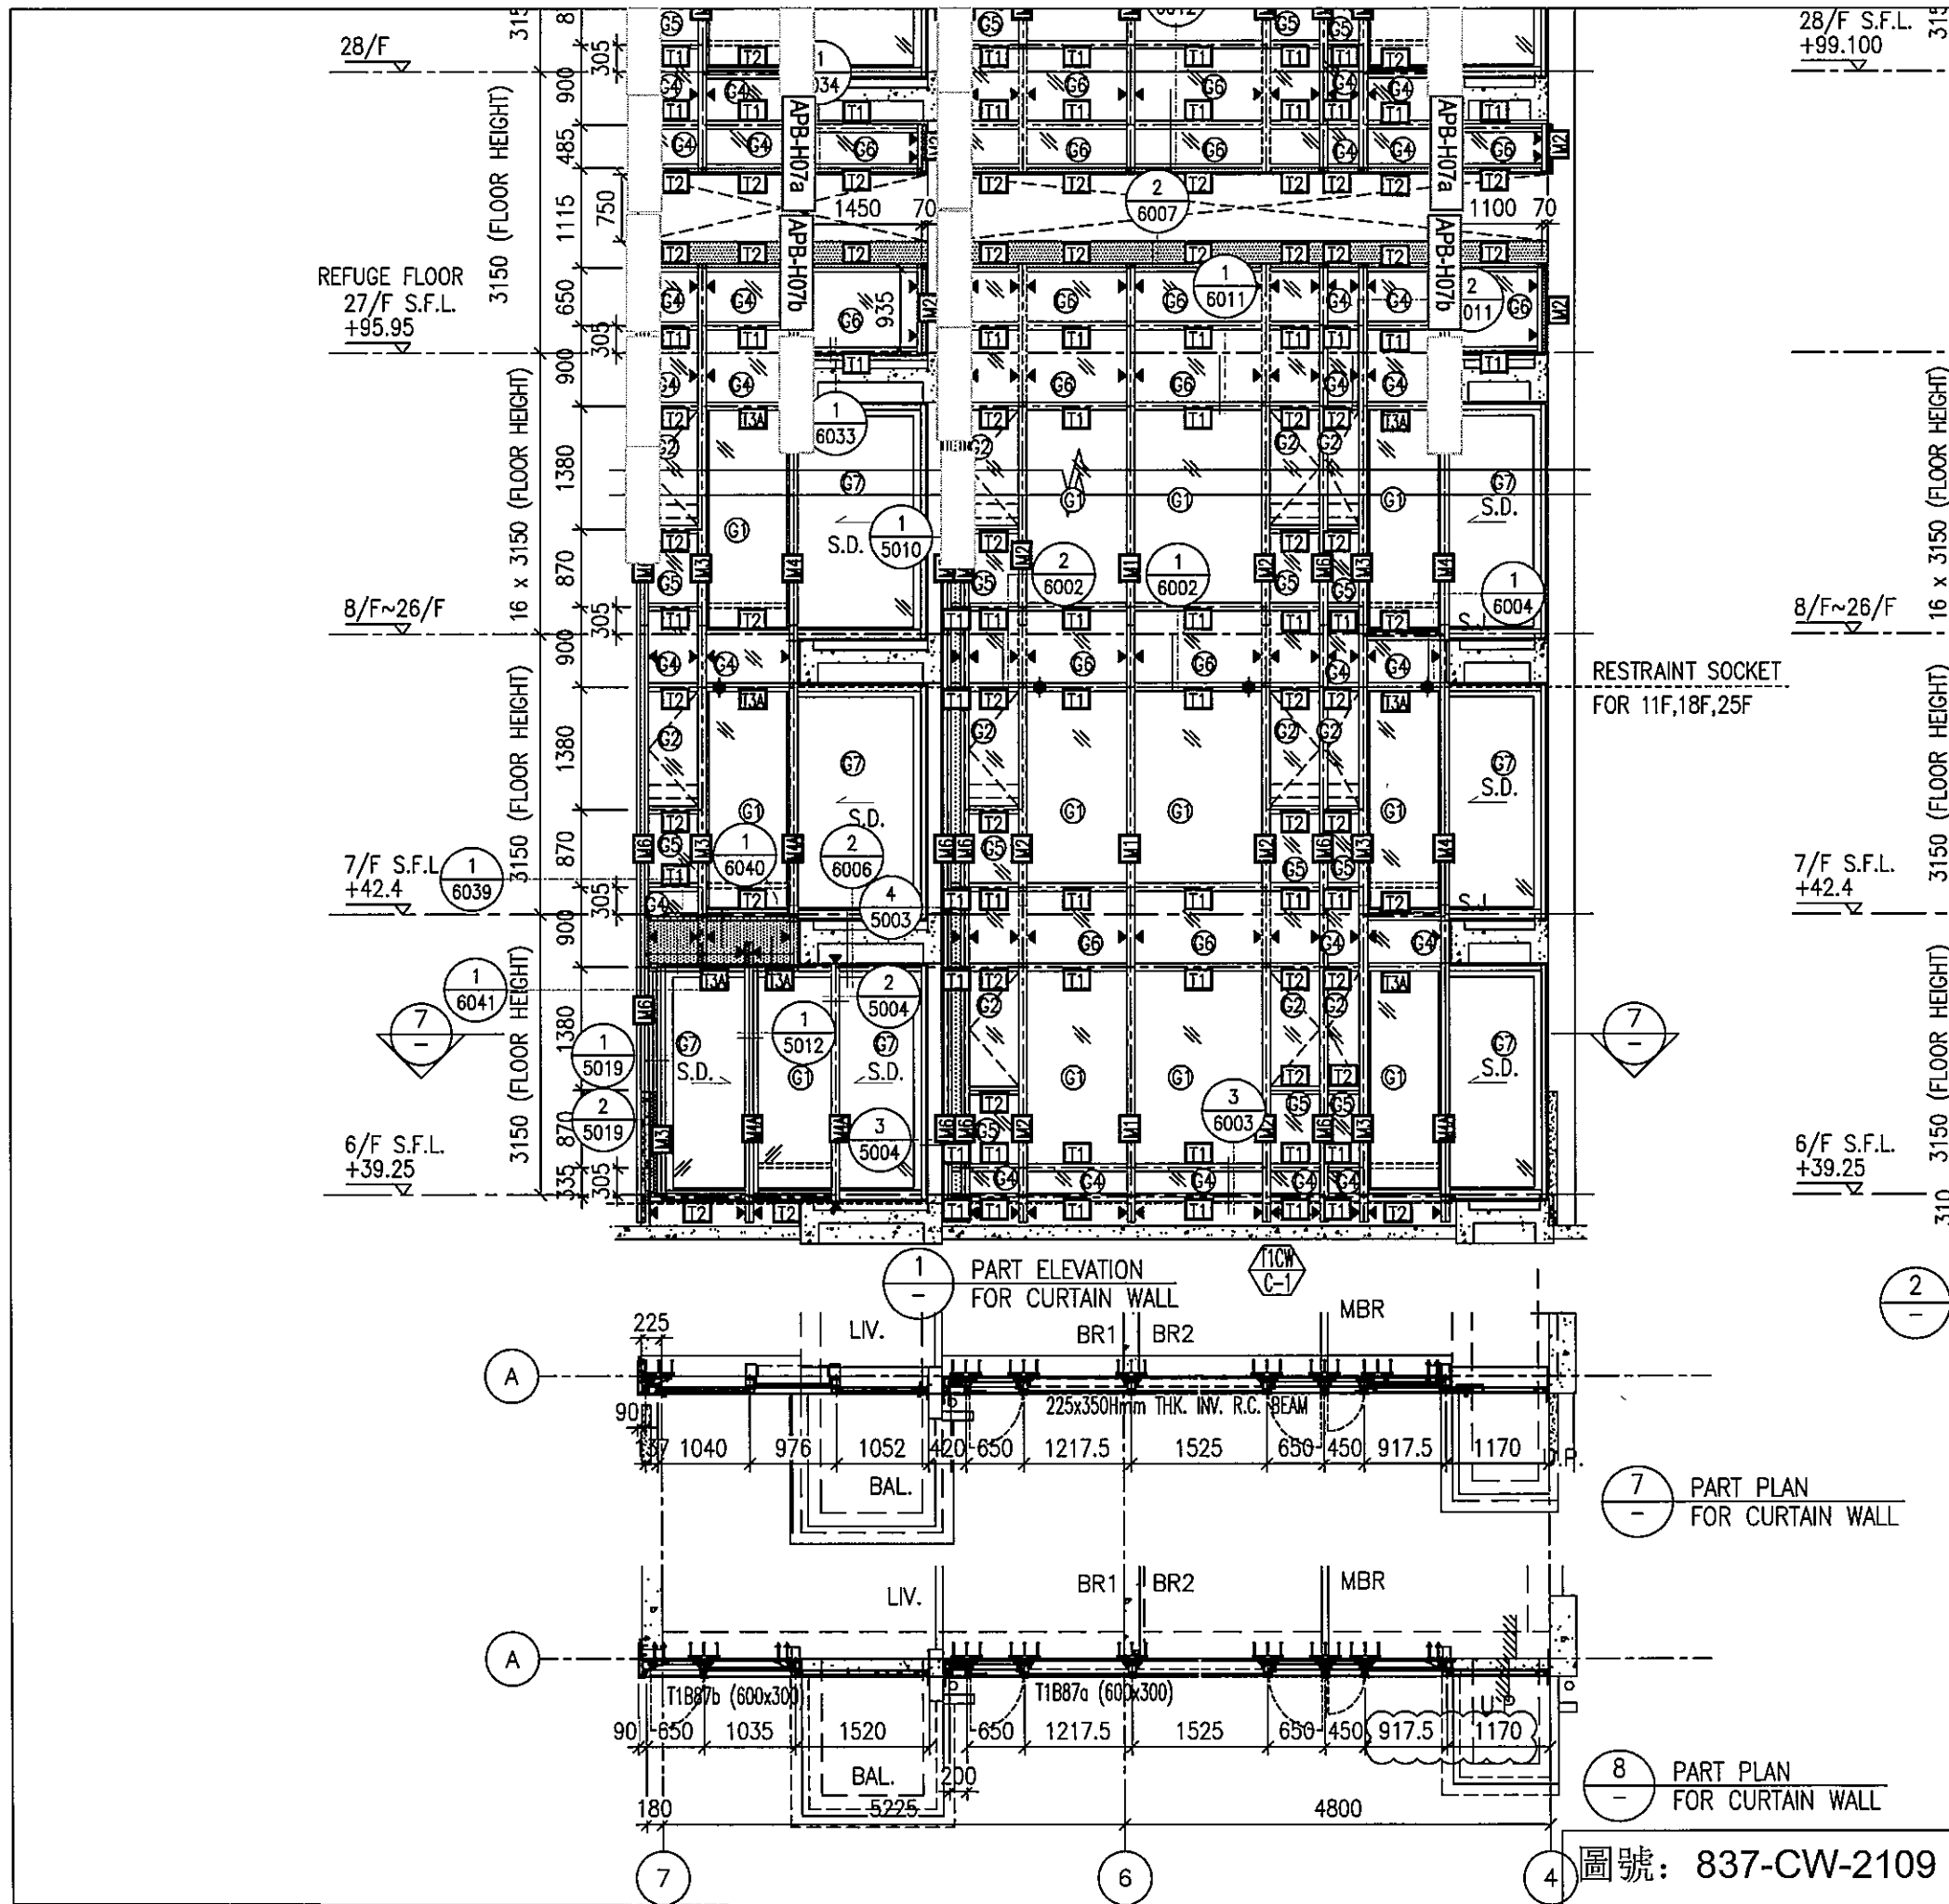


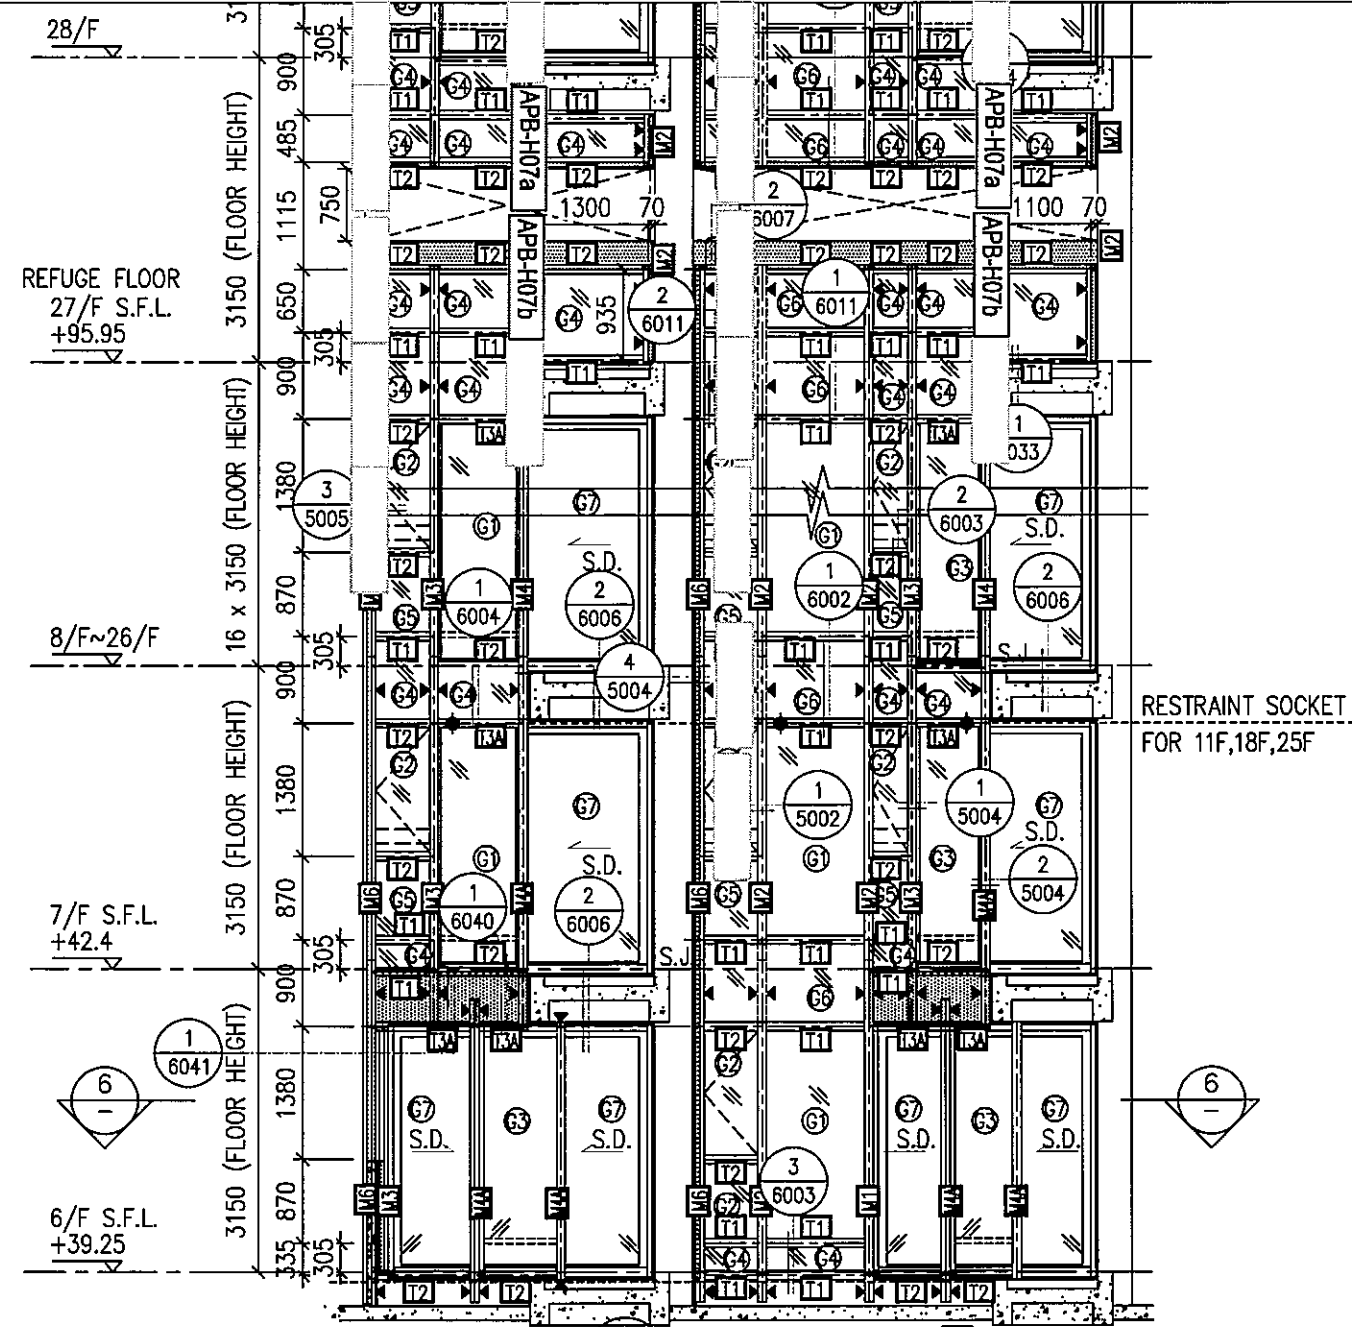


1 PART ELEVATION FOR CURTAIN WALL

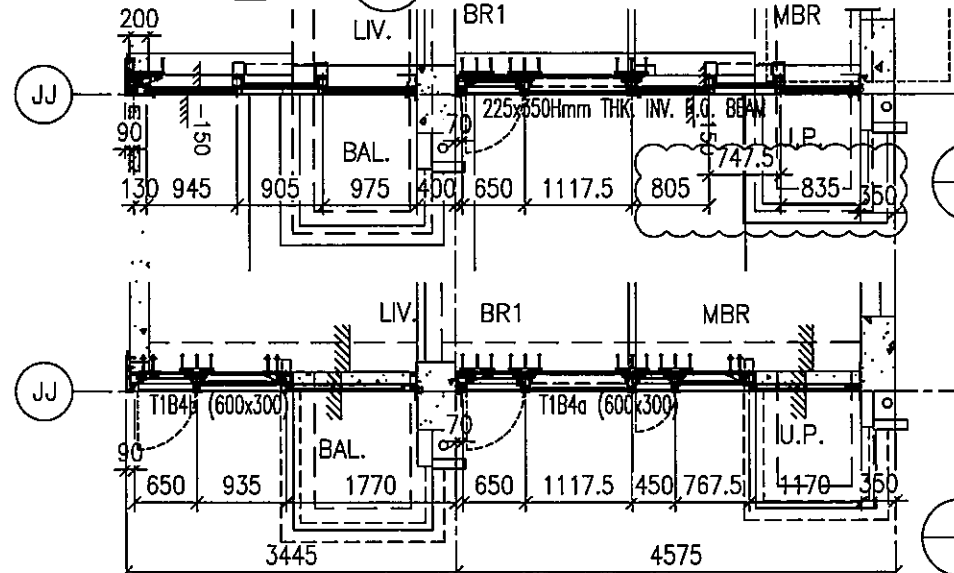


6 PART PLAN FOR CURTAIN WALL


7 PART PLAN FOR CURTAIN WALL

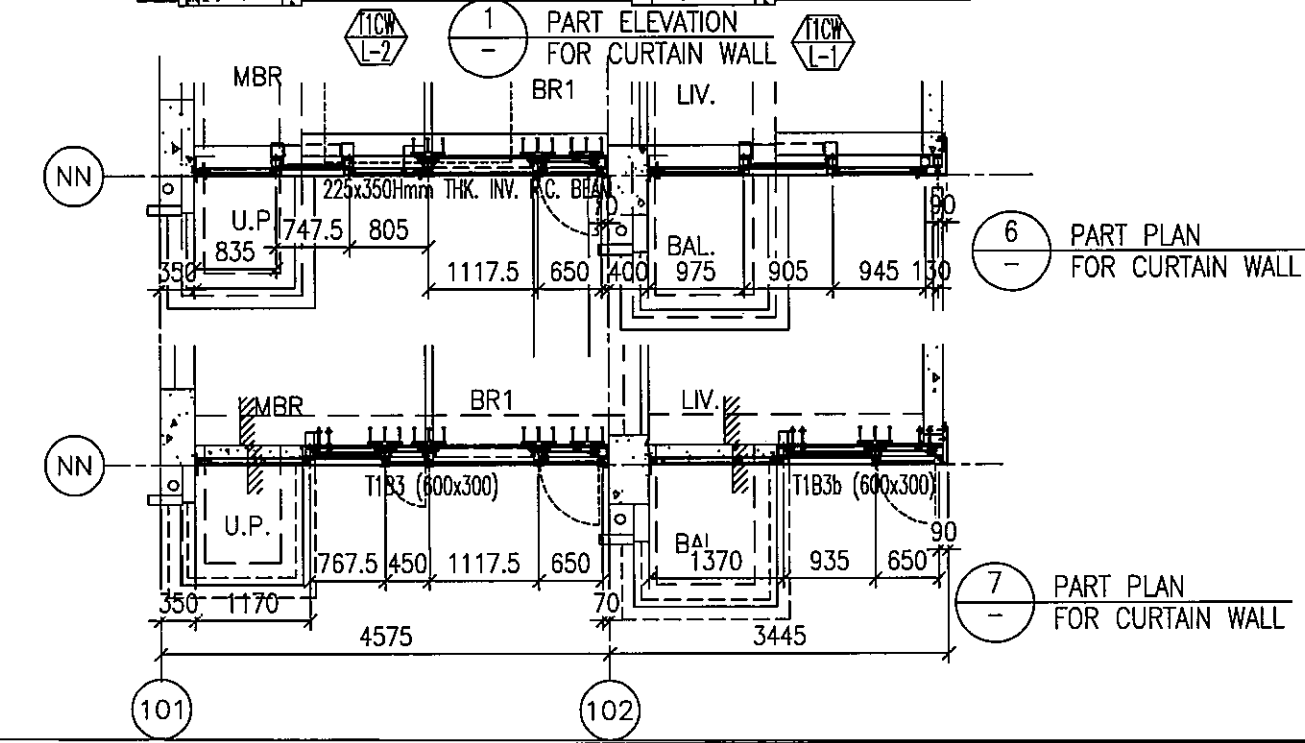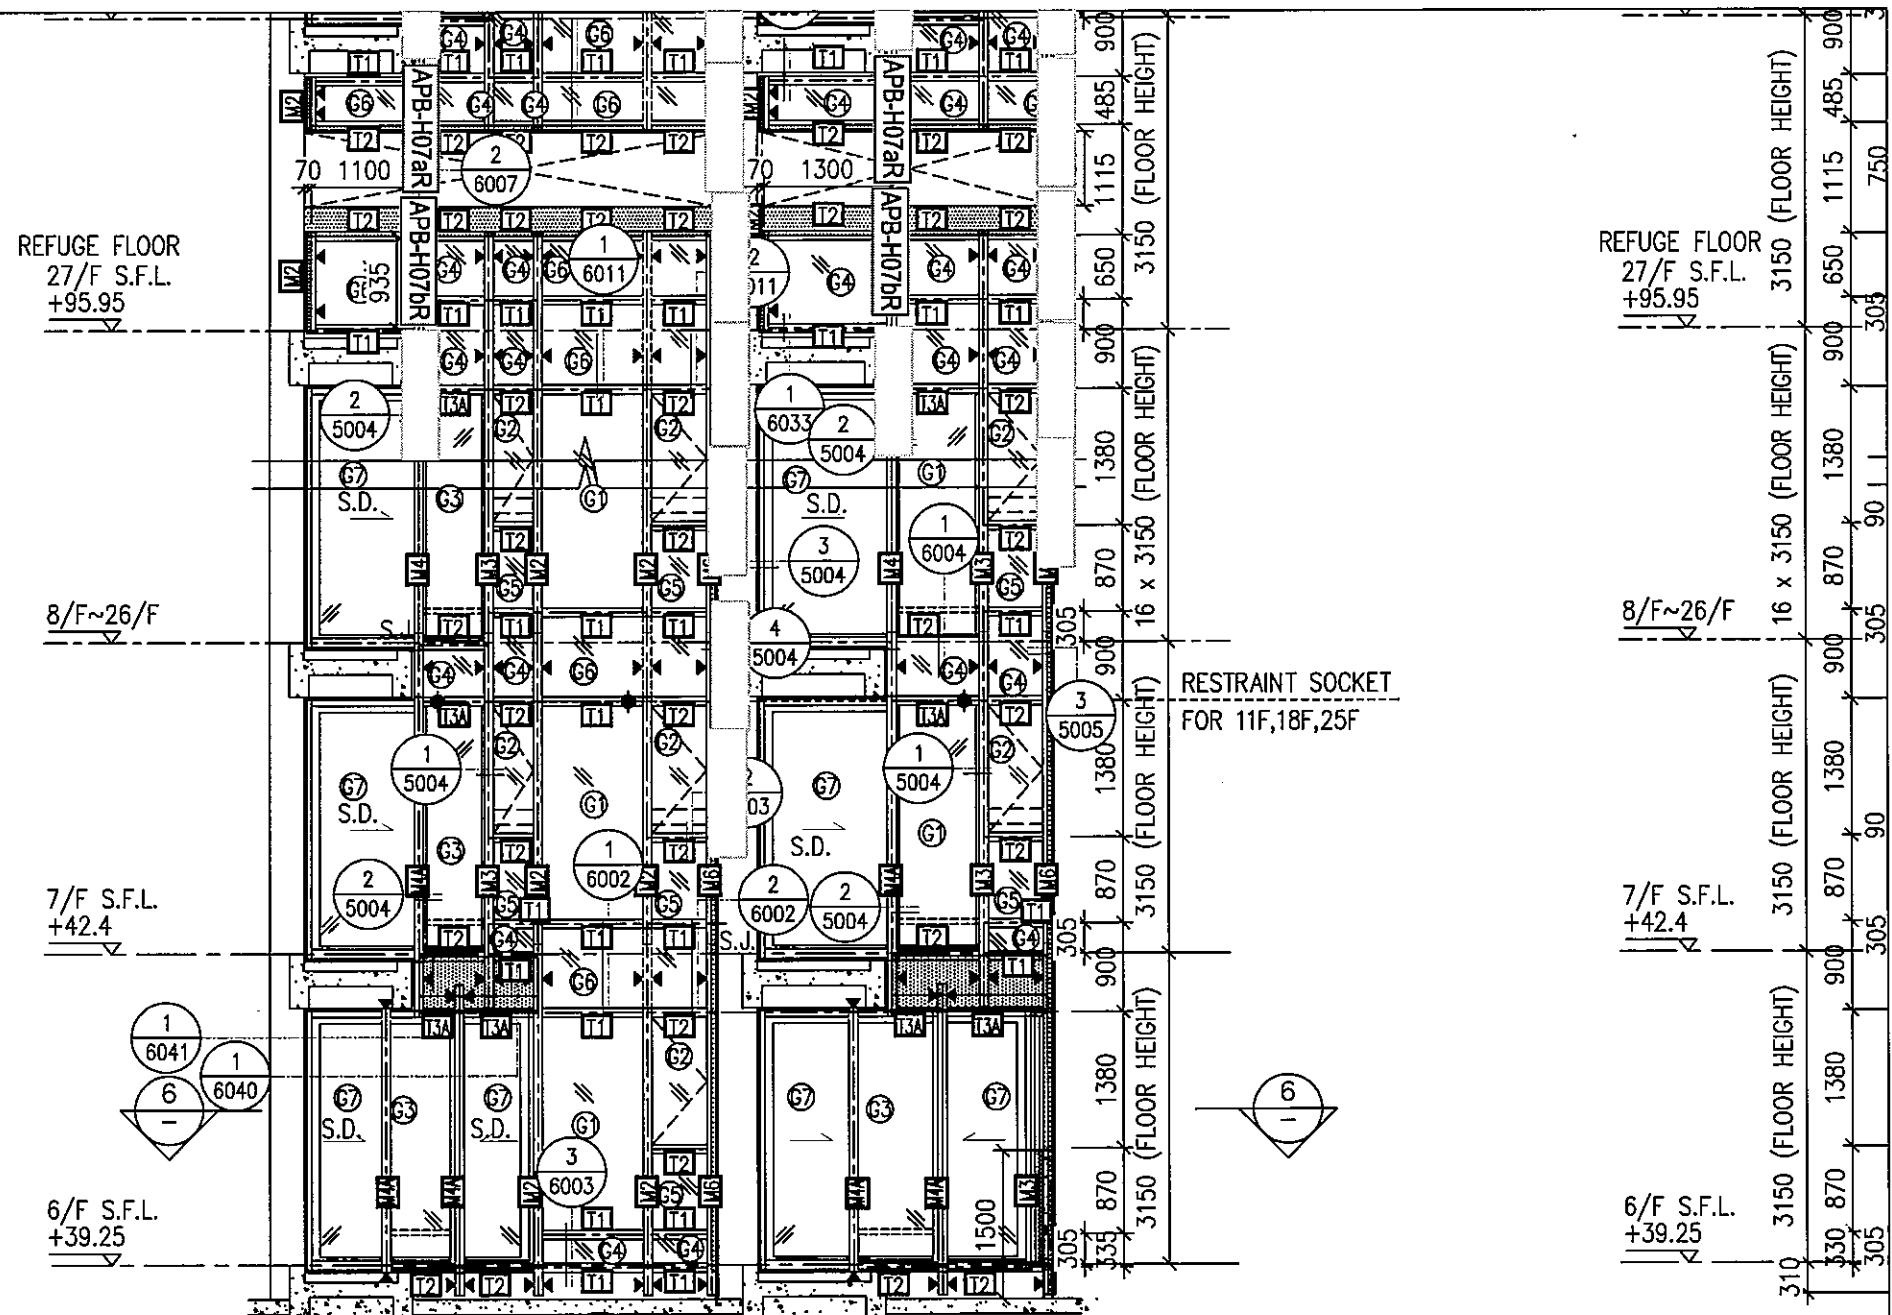


2 TYPICAL FOR CURTAIN WALL

圖號: 837-CW-2111

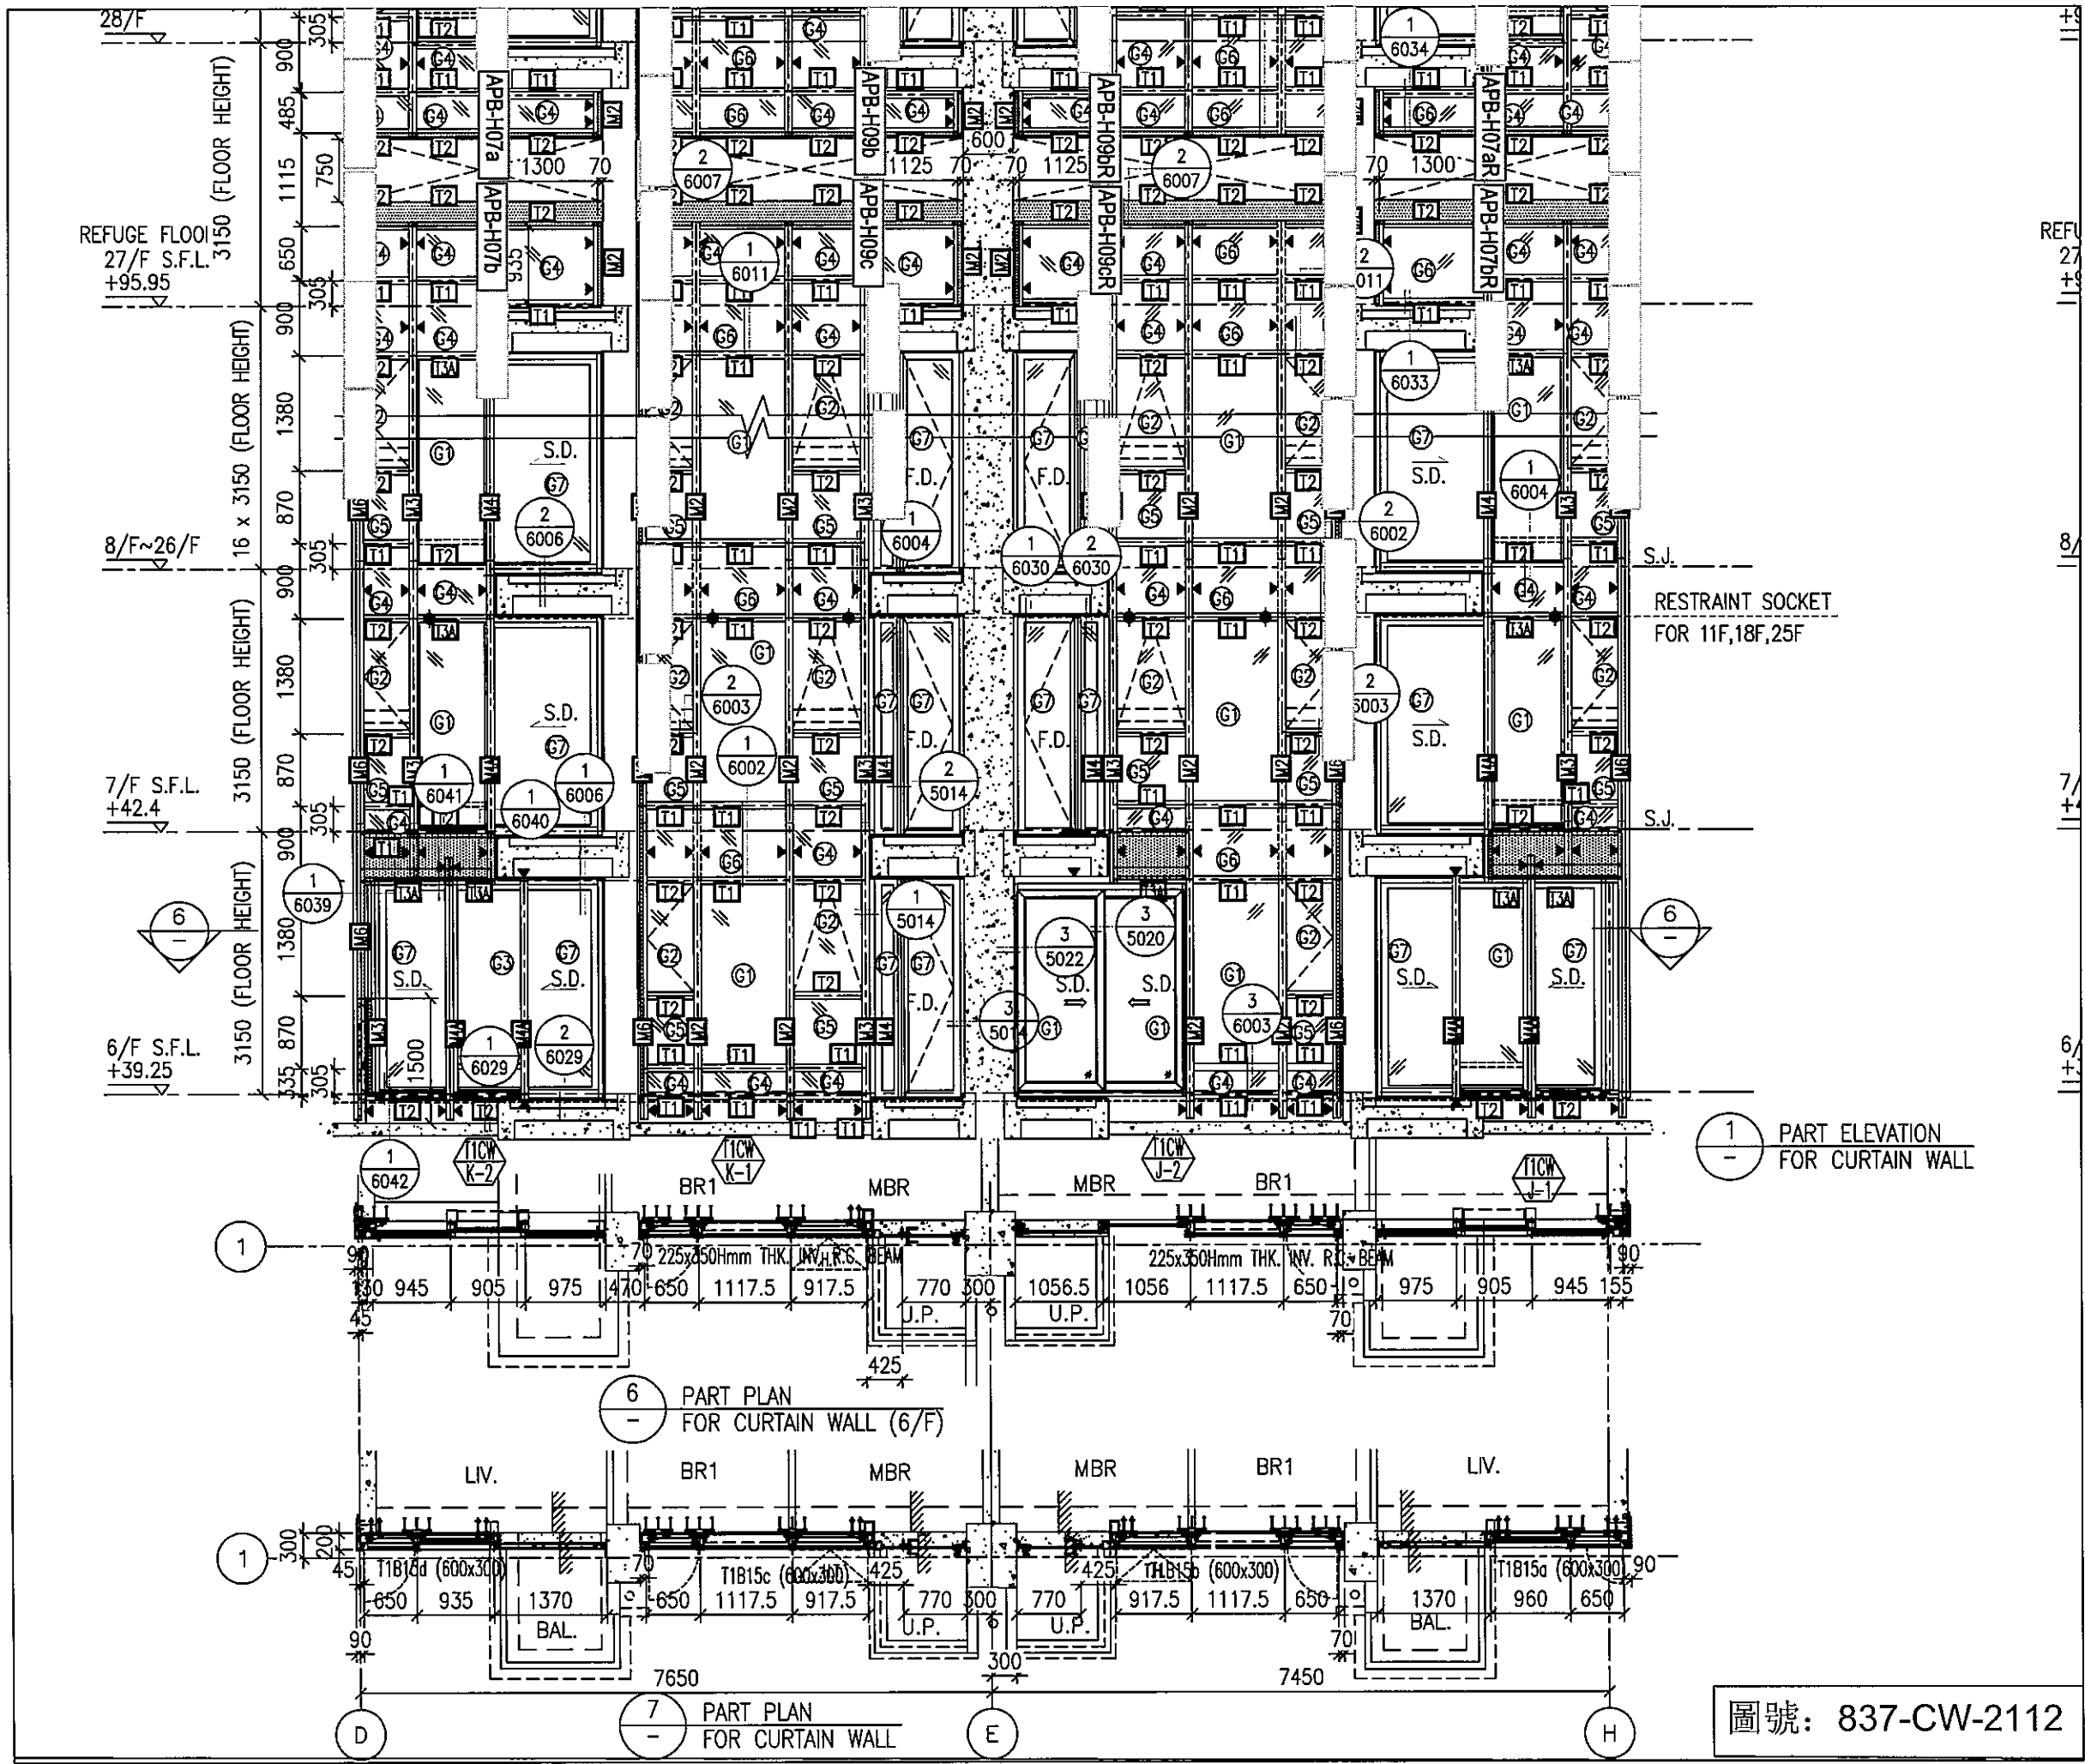

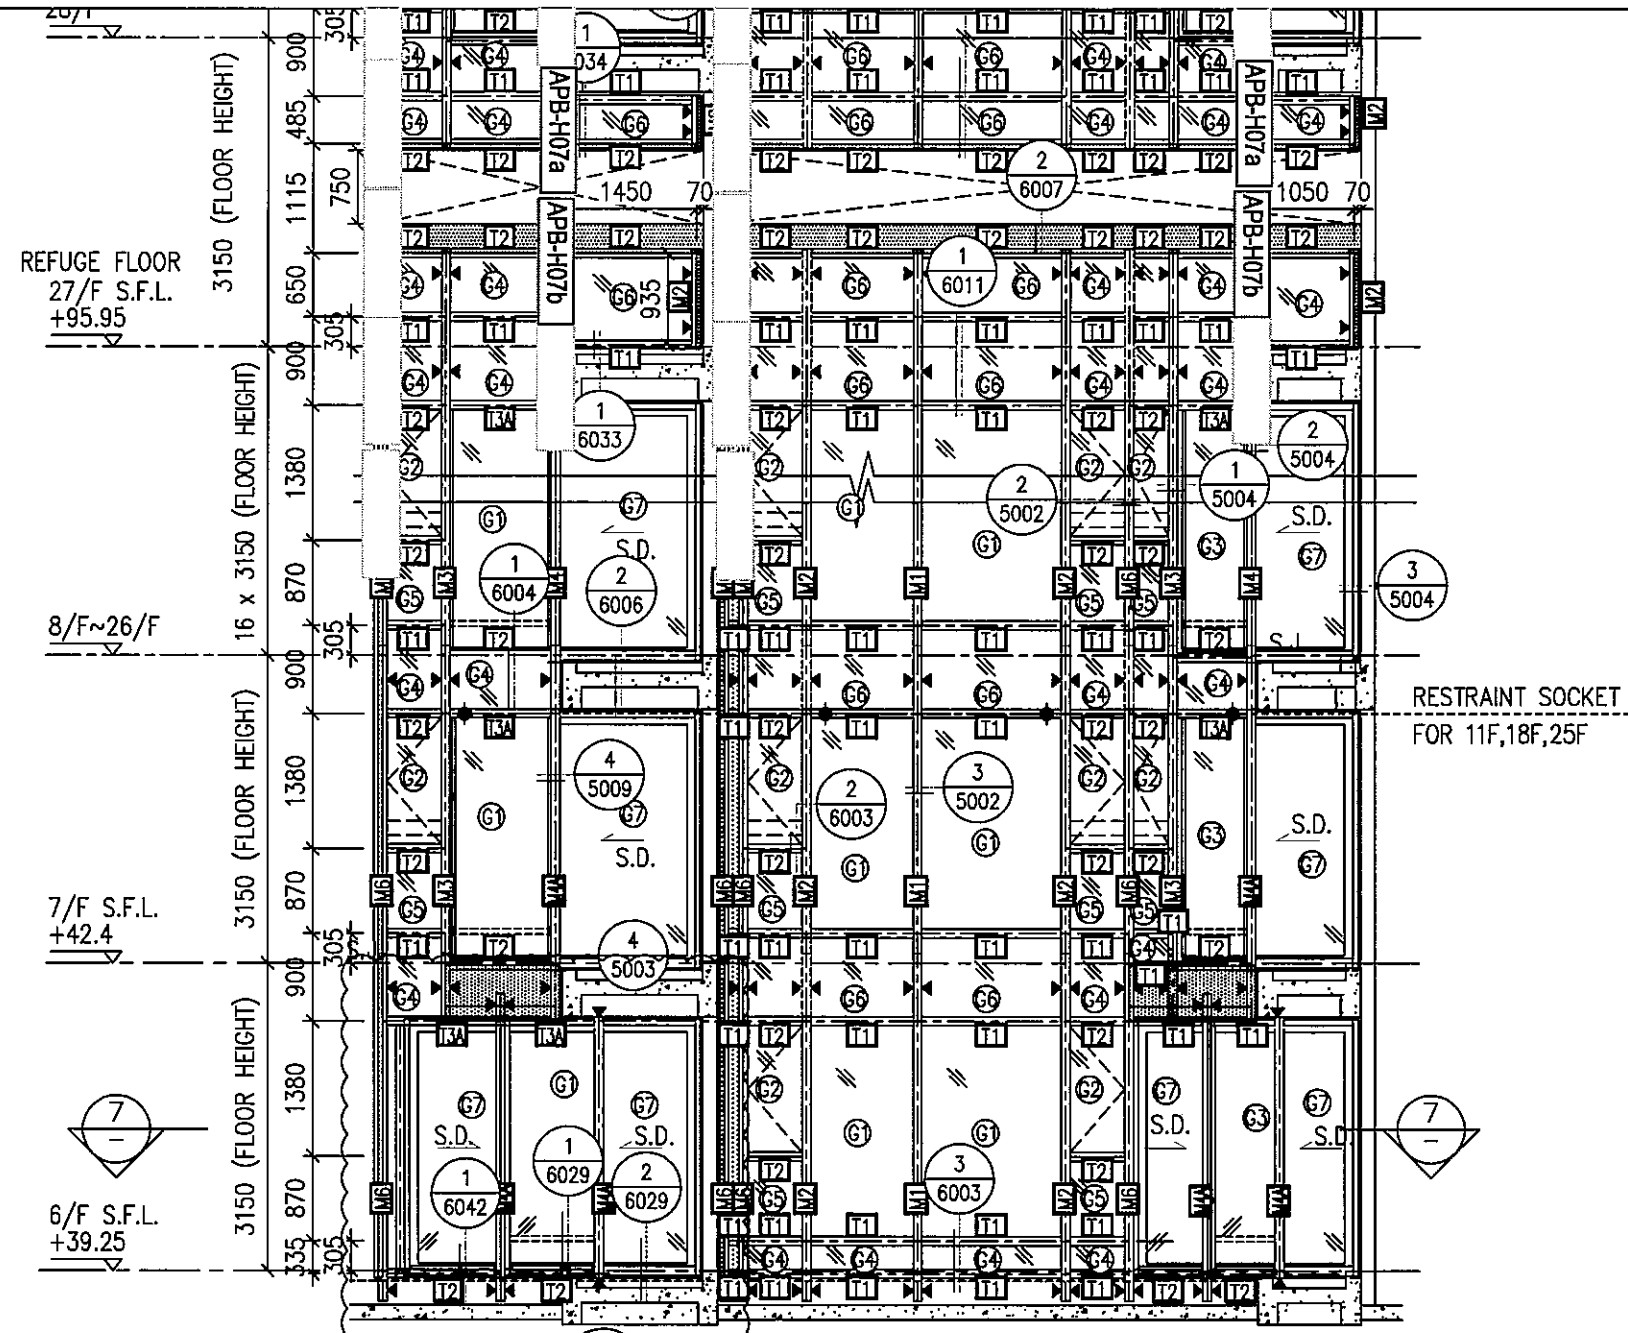


1 PART ELEVATION FOR CURTAIN WALL

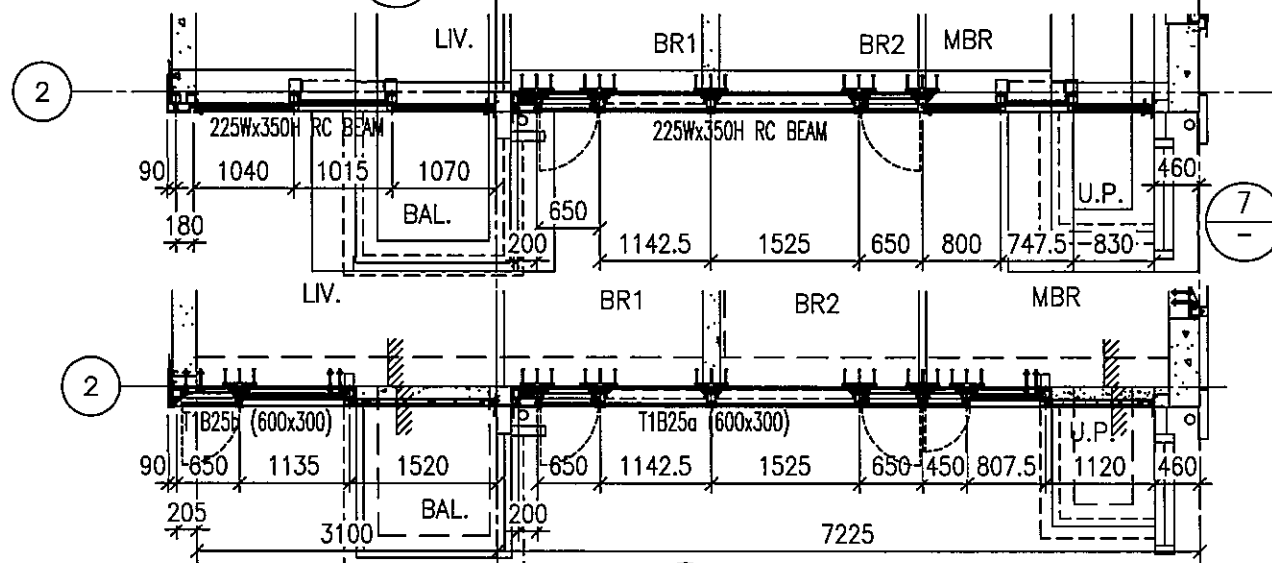

7 PART PLAN FOR CURTAIN WALL

6 PART PLAN FOR CURTAIN WALL

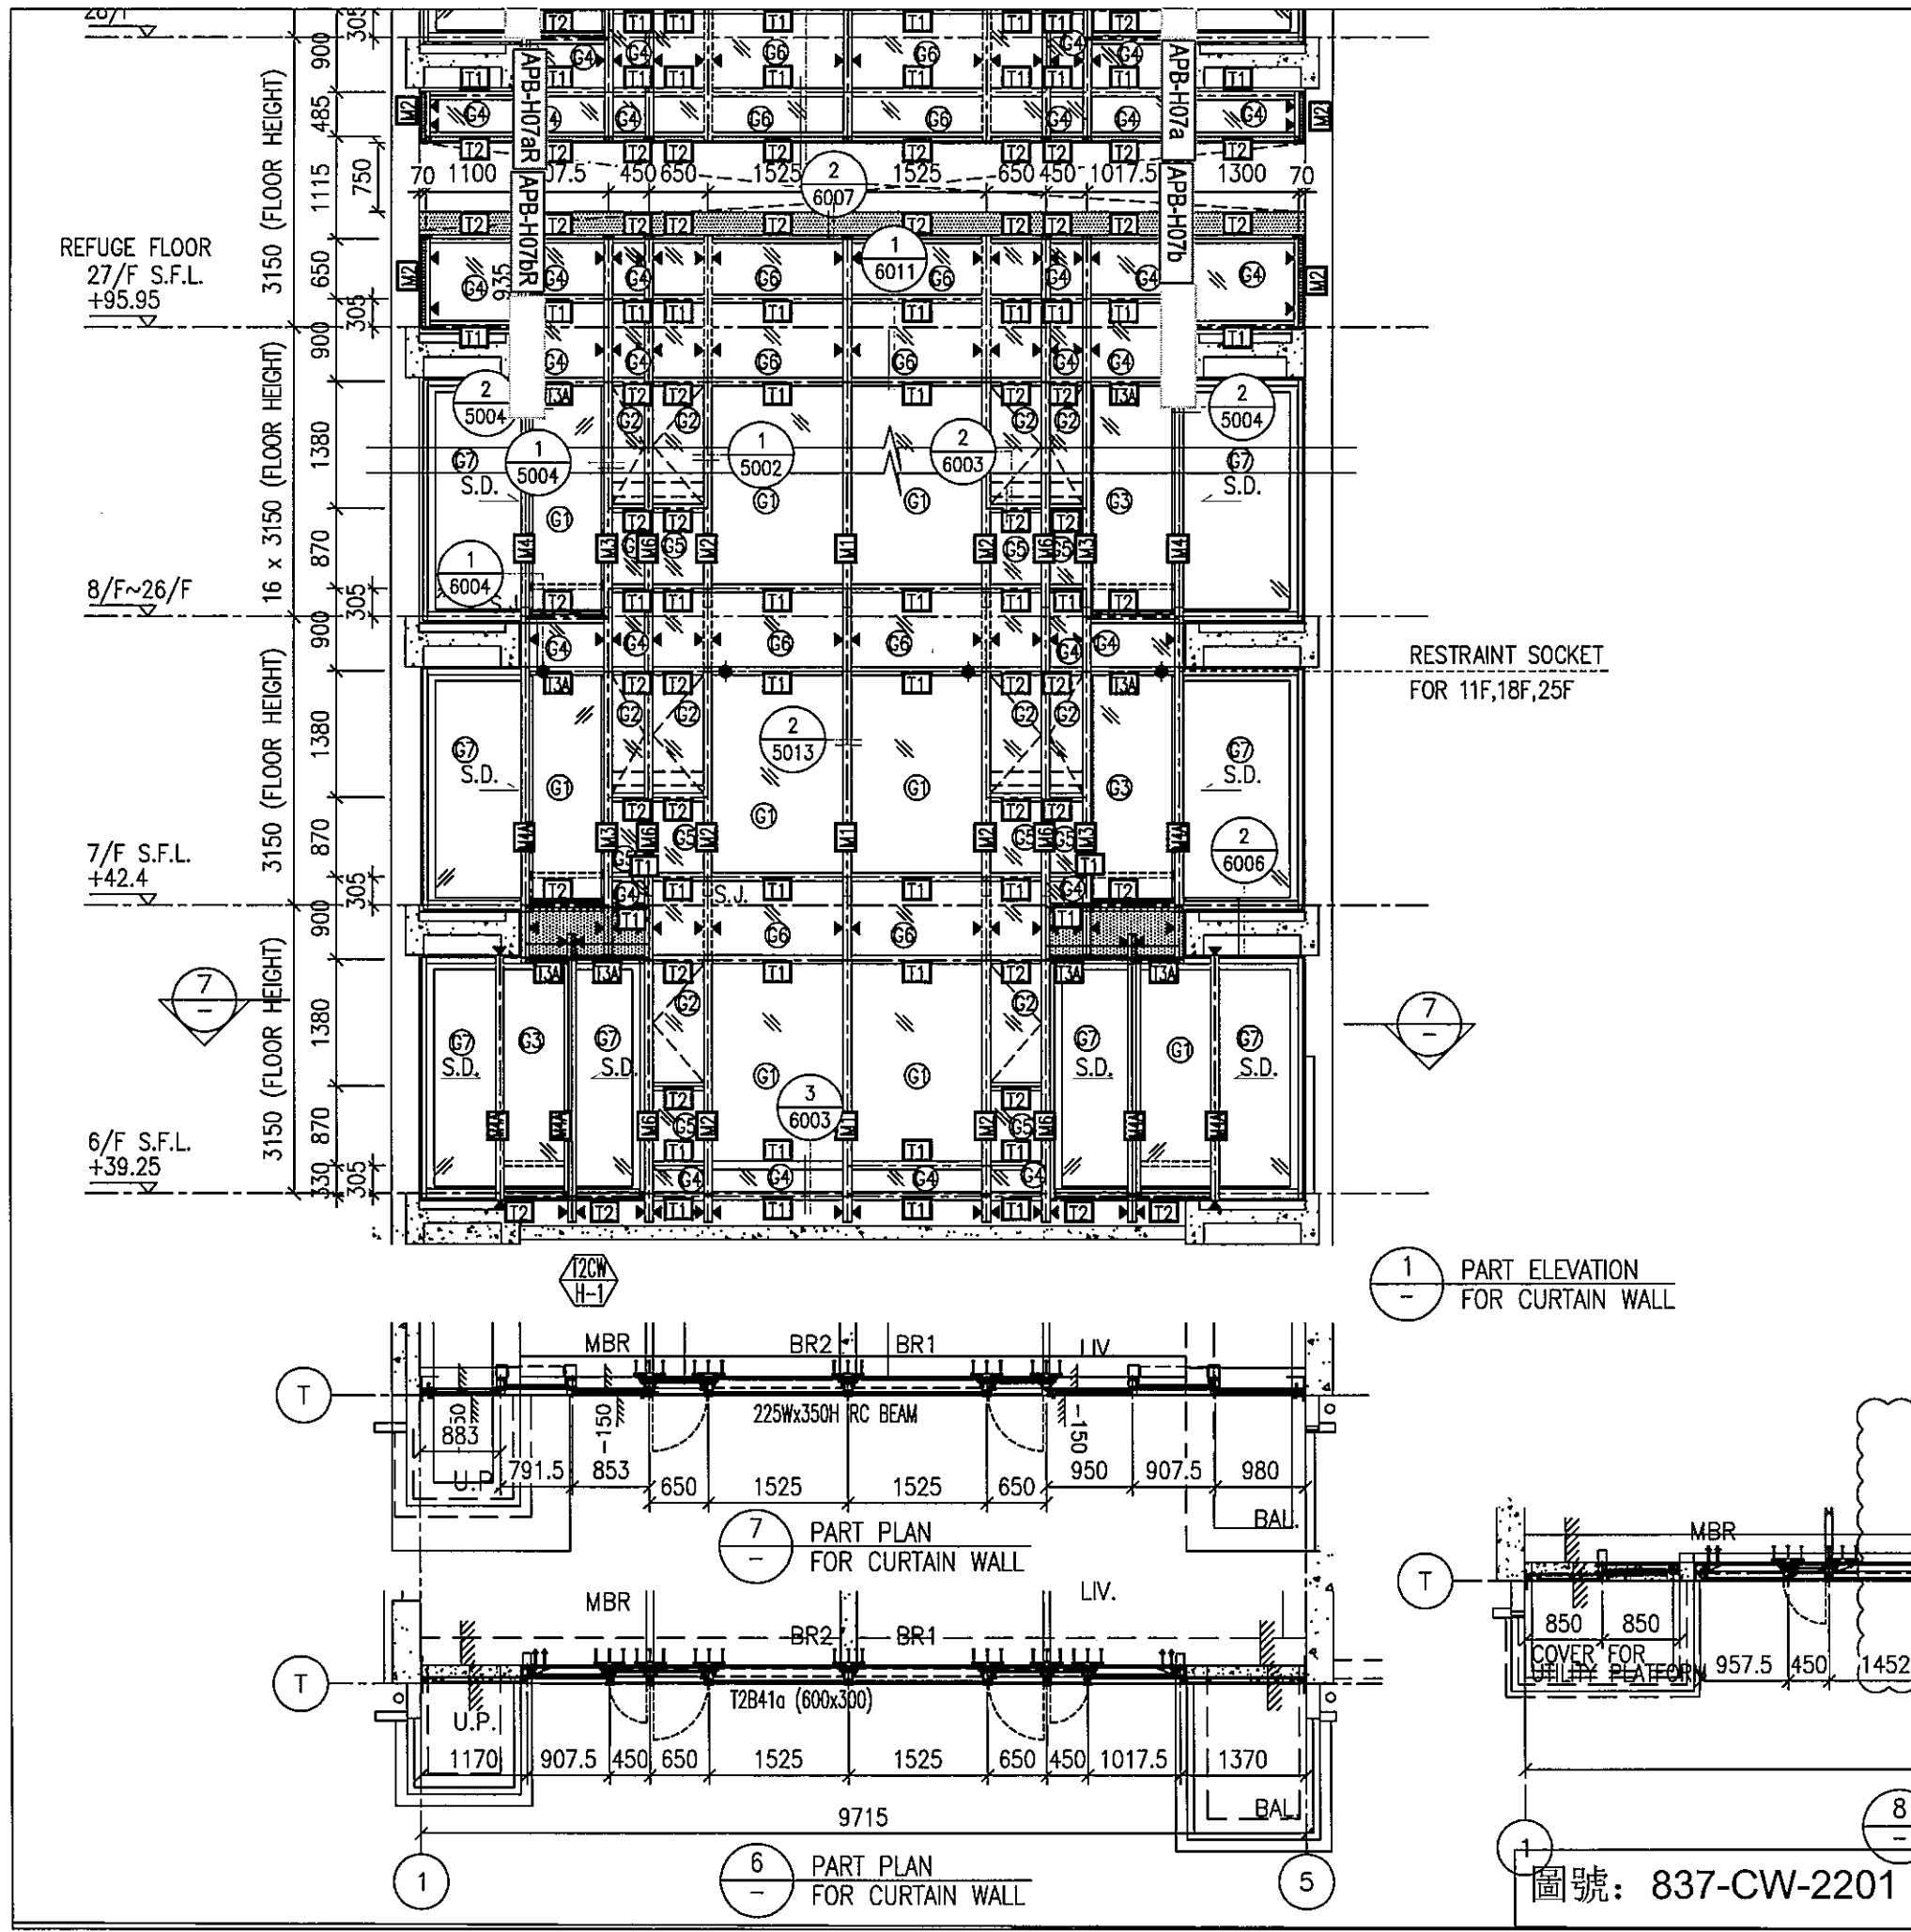

REFUGE FLOOR
27/F S.F.L.
+95.95

8/F~26/F

7/F S.F.L.
+42.4


6/F S.F.L.
+39.25

RESTRAINT SOCKET
FOR 11F,18F,25F


1
-
PART ELEVATION
FOR CURTAIN WALL

7
-
PART PLAN
FOR CURTAIN WALL


6
-
PART PLAN
FOR CURTAIN WALL

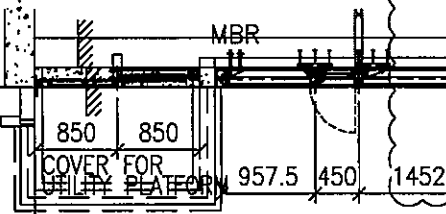

8
-
圖號: 837-CW-2201

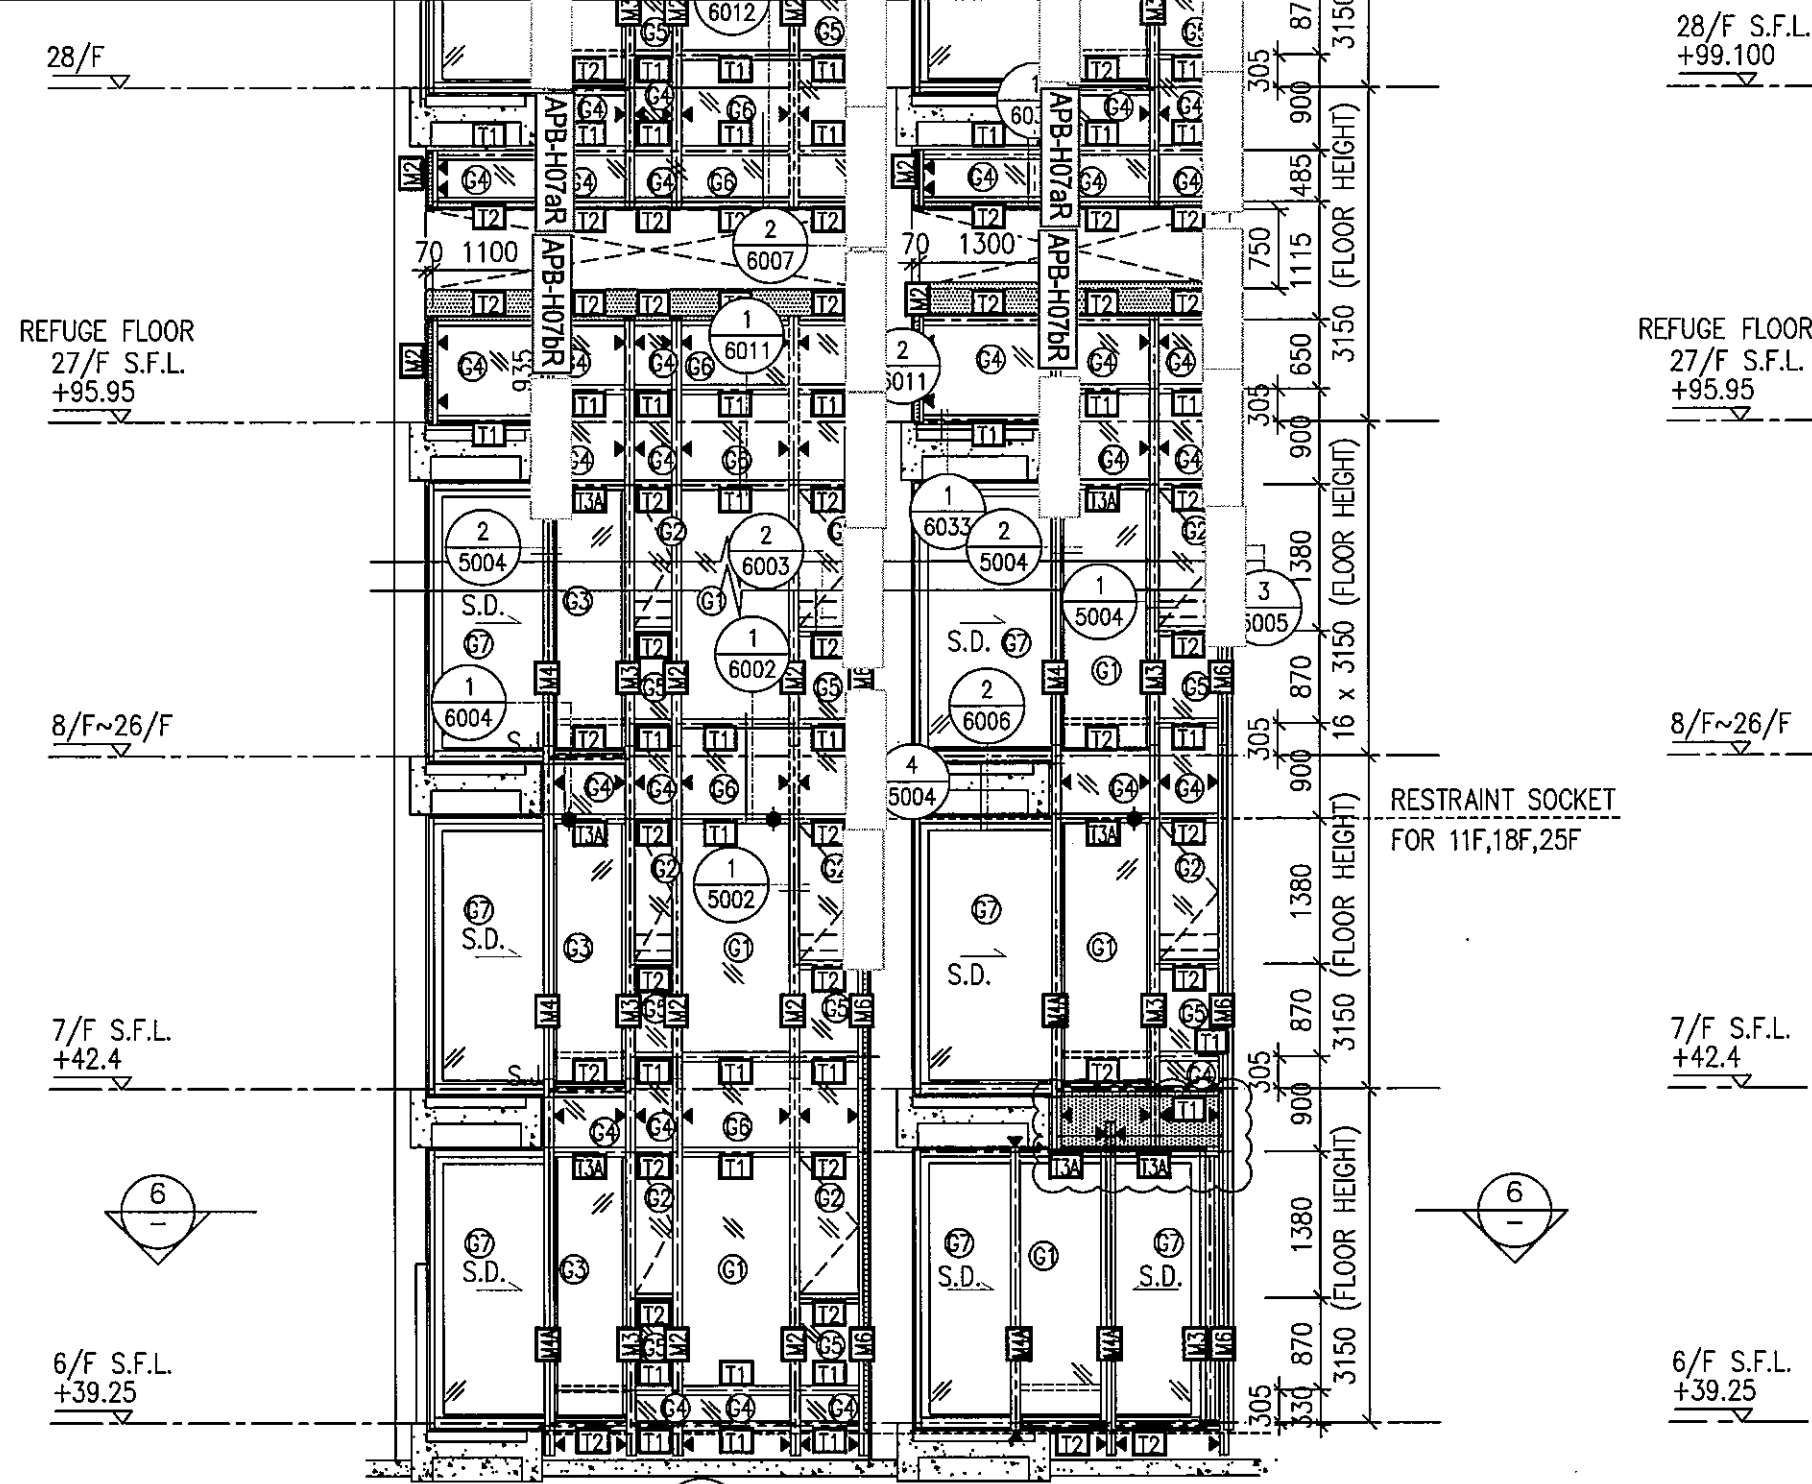


1 PART ELEVATION FOR CURTAIN WALL

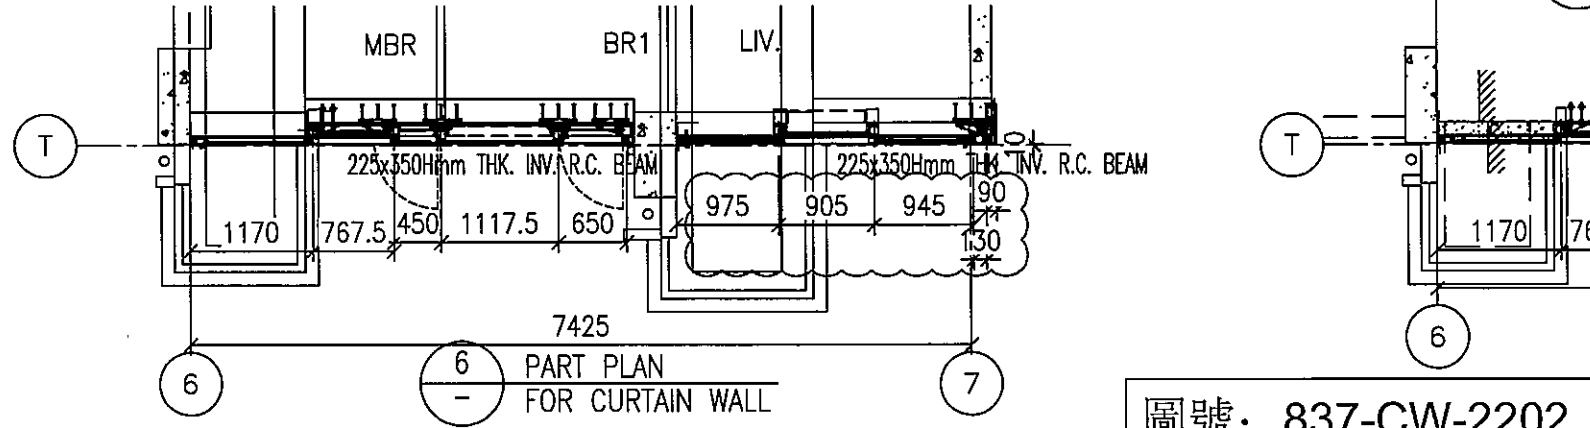


6 PART PLAN FOR CURTAIN WALL


圖號: 837-CW-2202

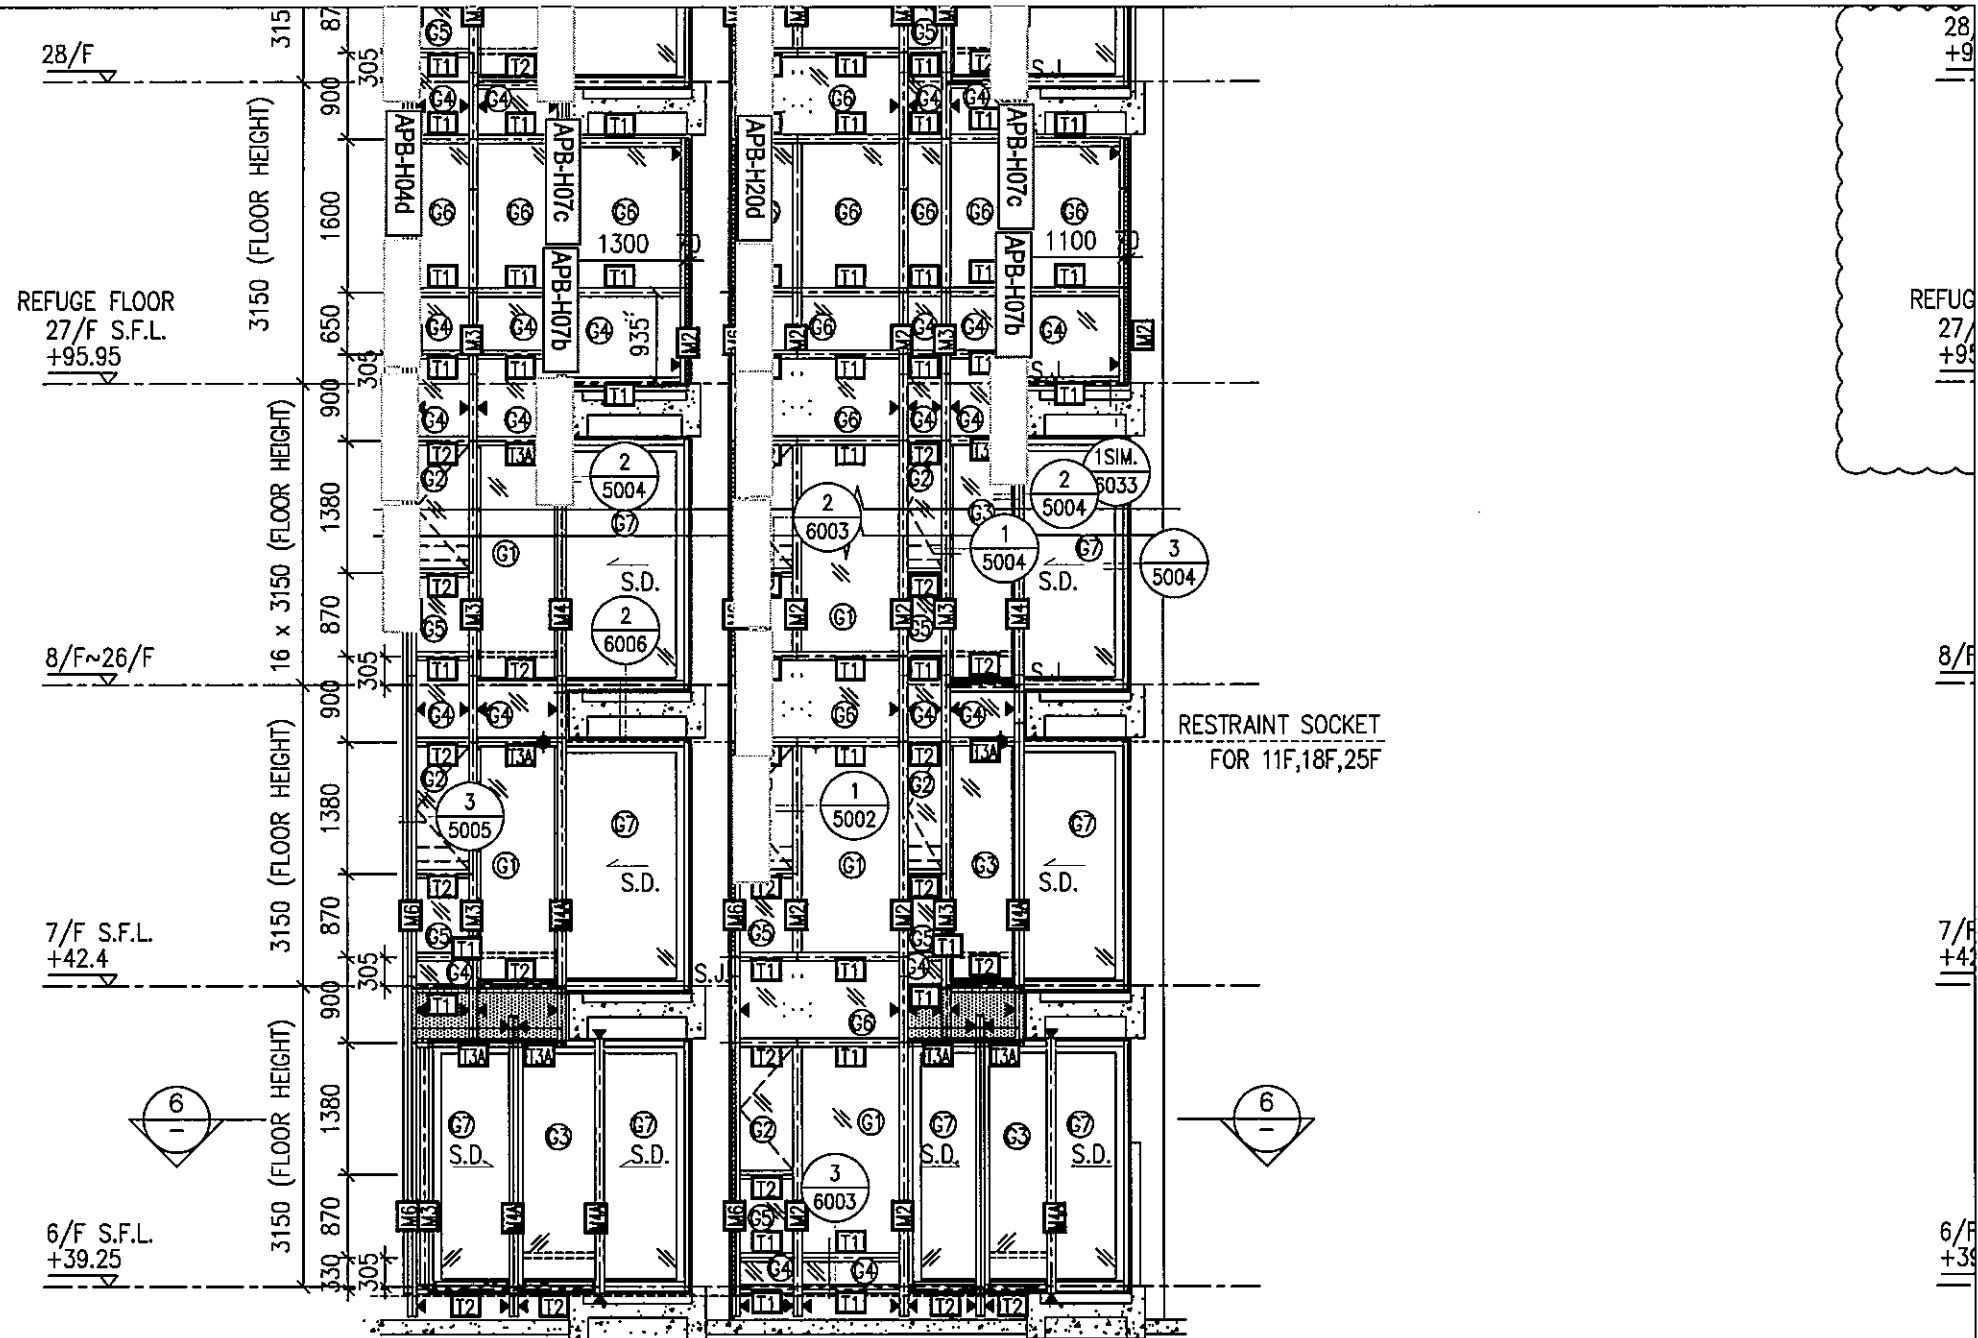

1 PART ELEVATION FOR CURTAIN WALL


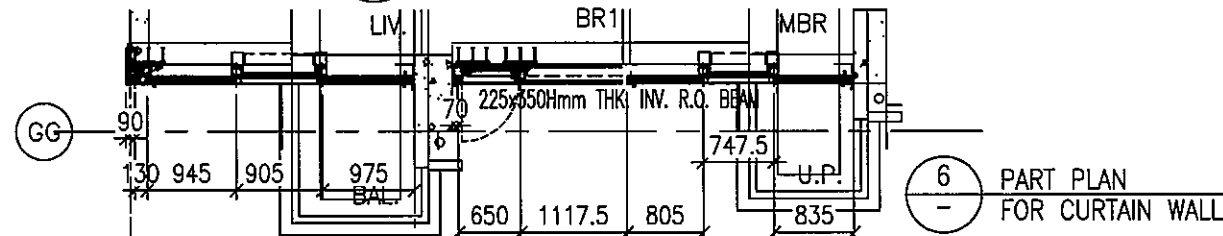


6 PART PLAN FOR CURTAIN WALL

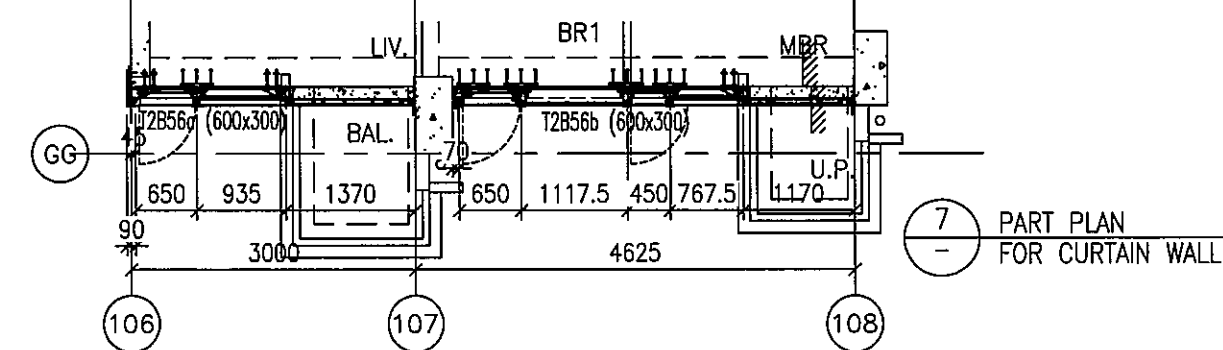



7 PART PLAN FOR CURTAIN WALL

圖號: 837-CW-2203

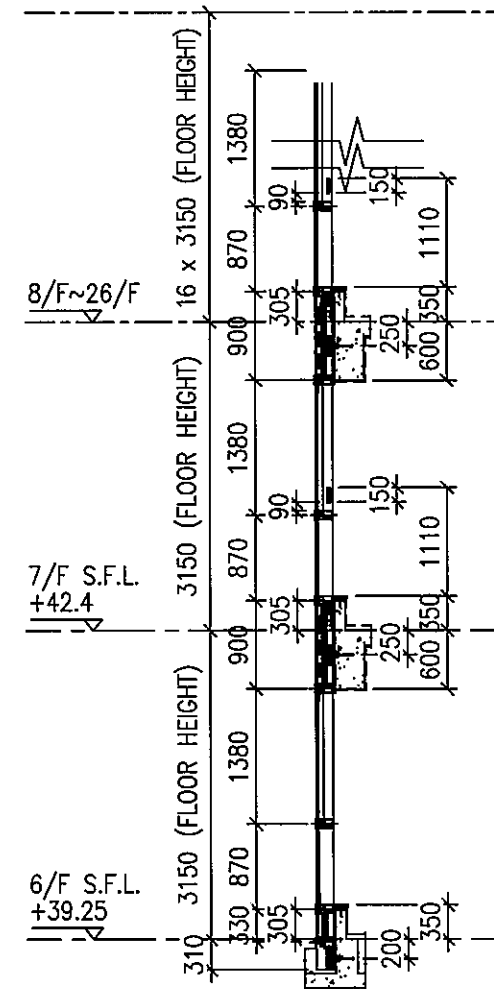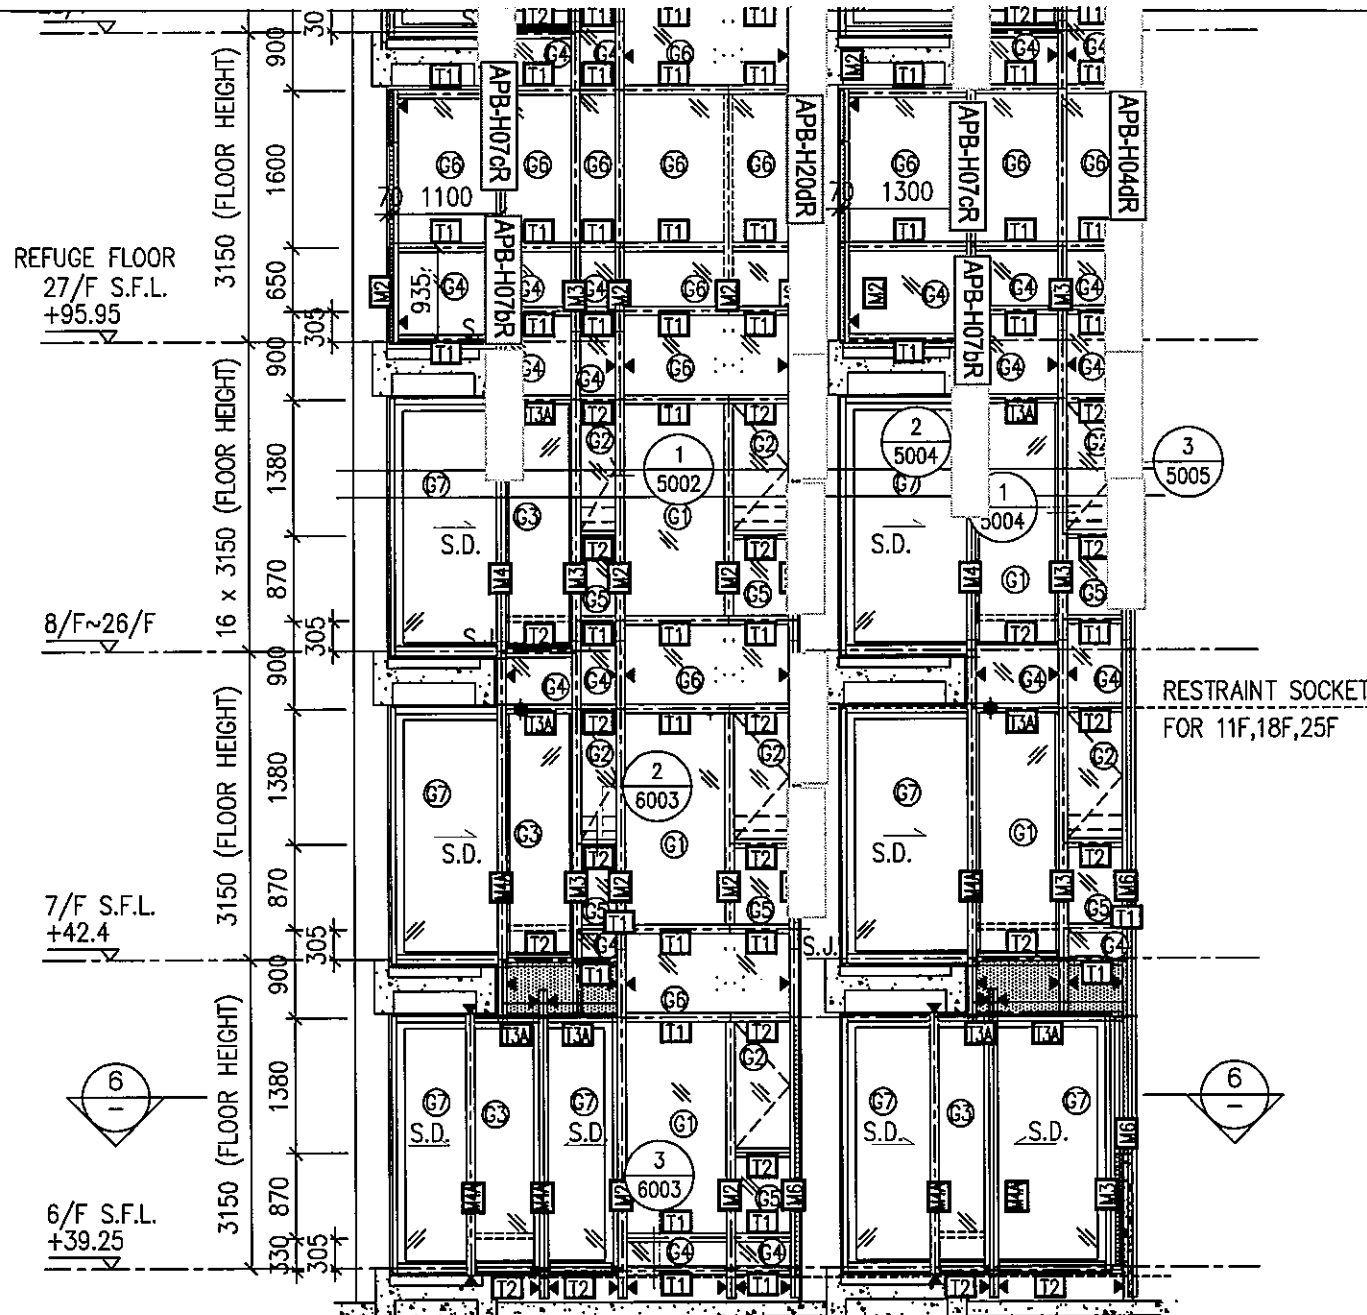


1 PART ELEVATION FOR CURTAIN WALL

2 TYPICAL SECTION FOR CURTAIN WALL

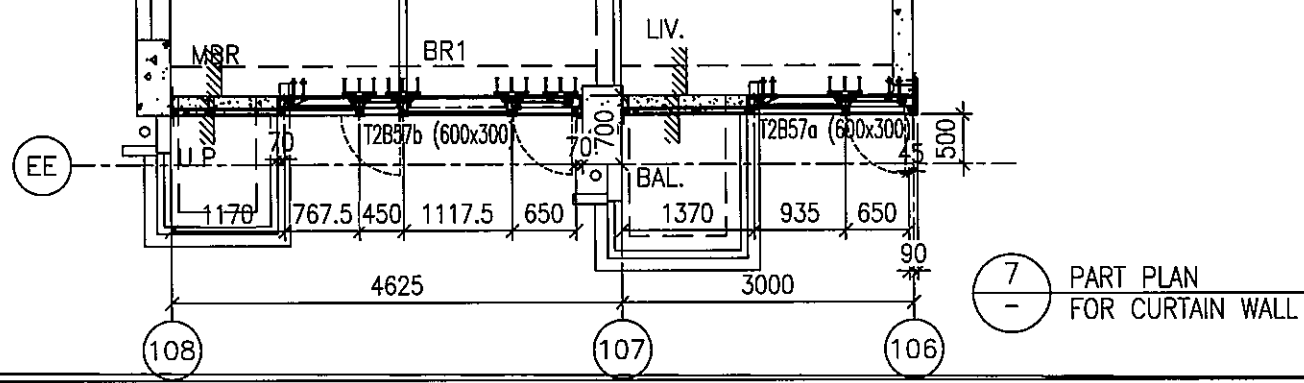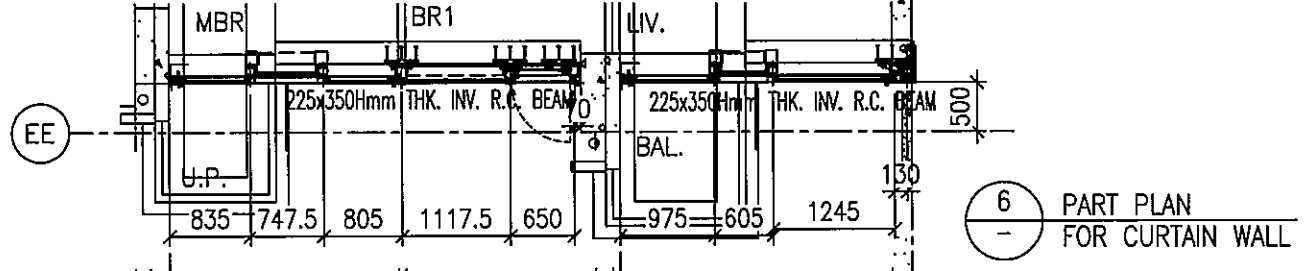

圖號: 837-CW-2204


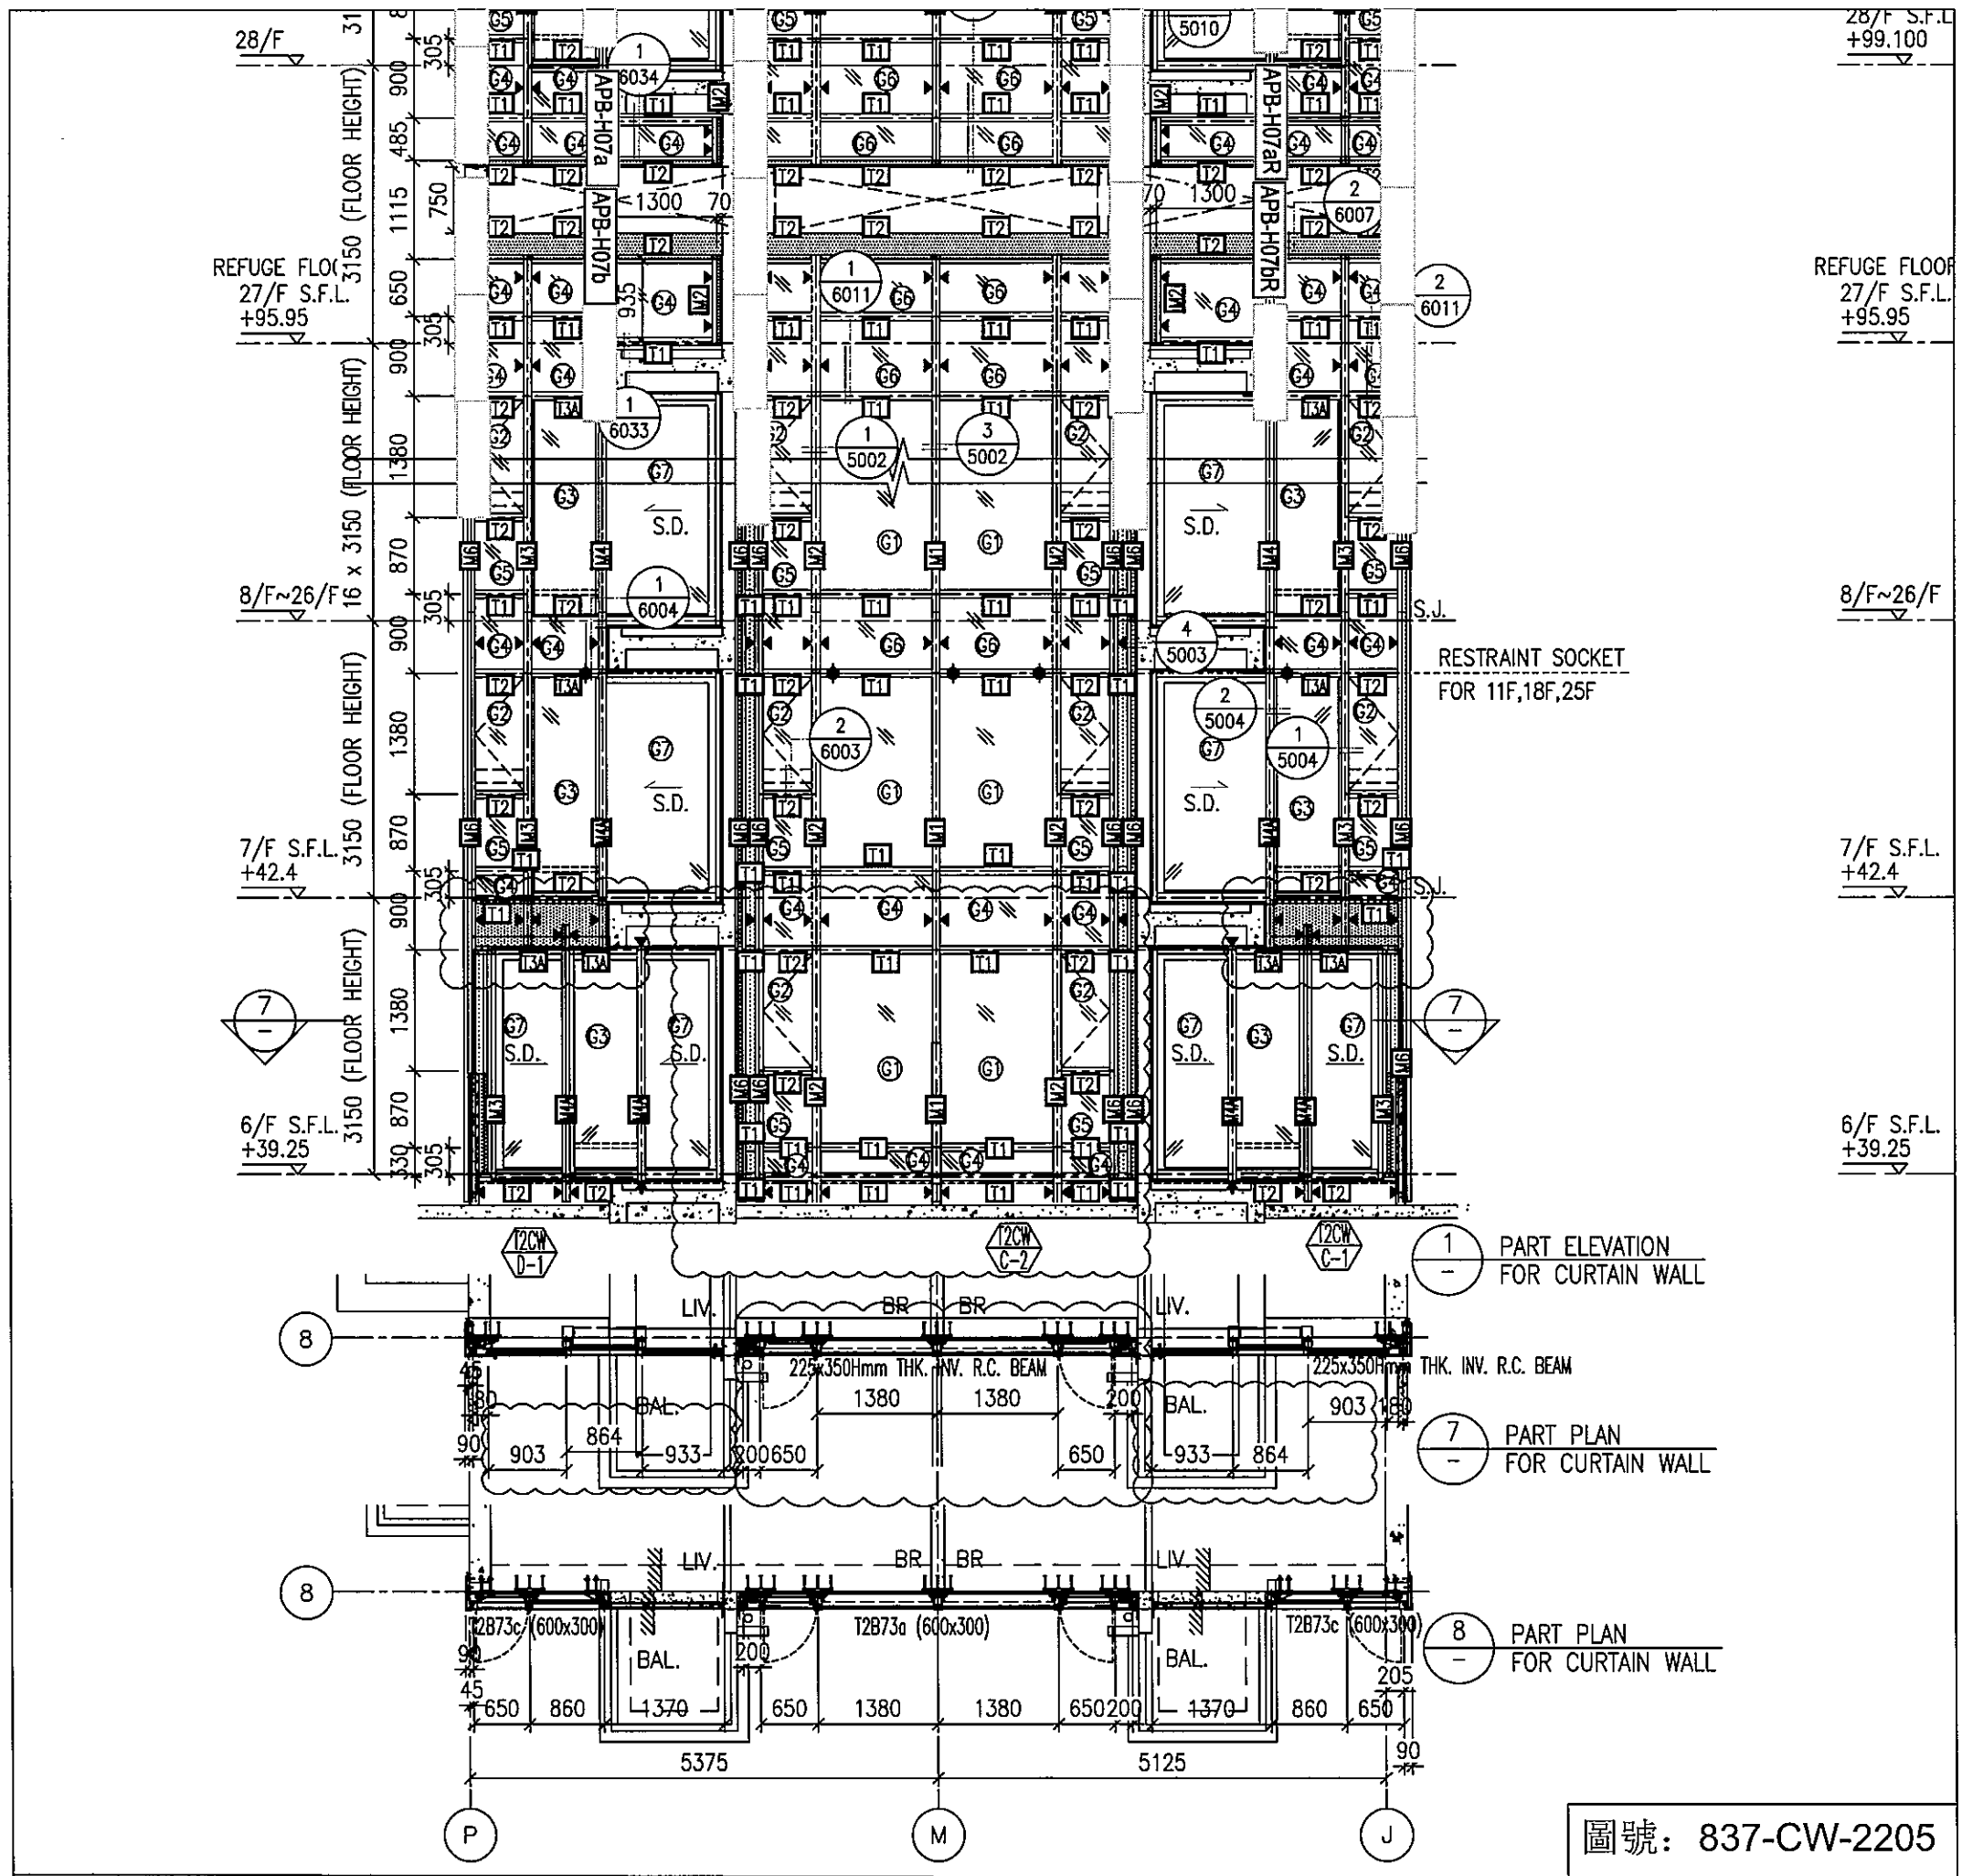


1 PART ELEVATION FOR CURTAIN WALL

7 PART PLAN FOR CURTAIN WALL

8 PART PLAN FOR CURTAIN WALL


圖號: 837-CW-2205

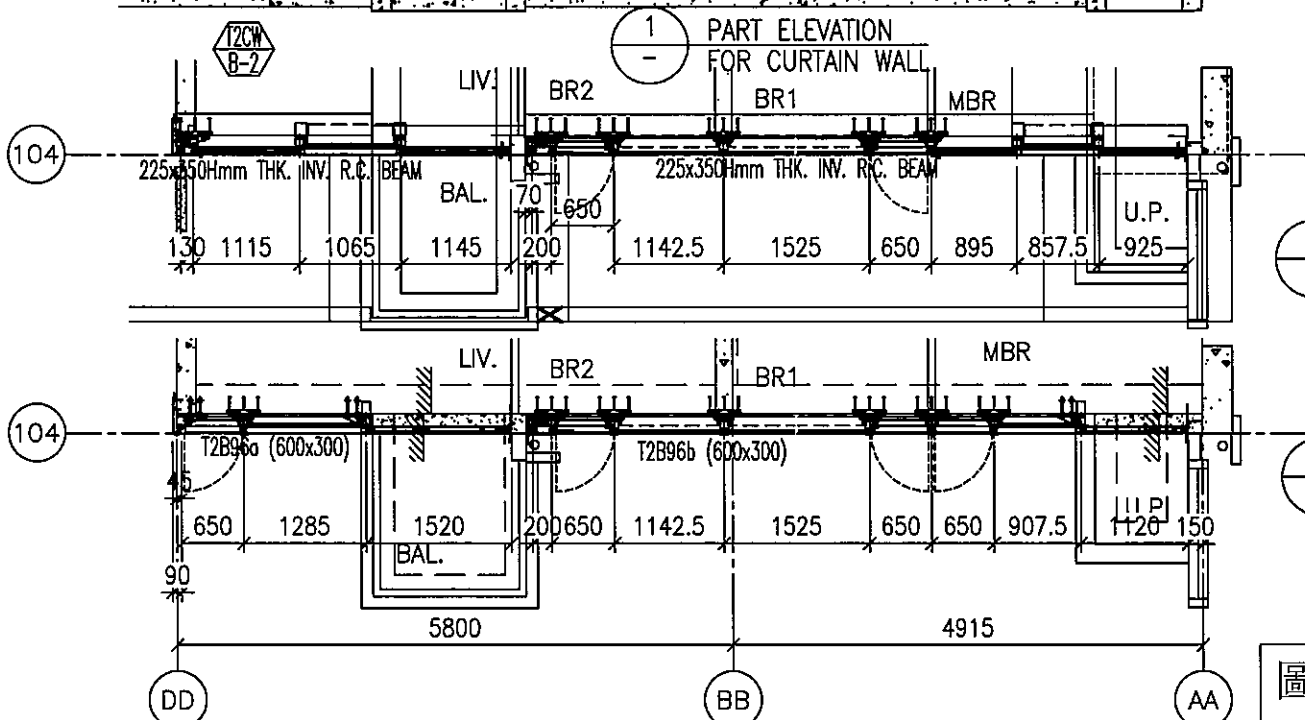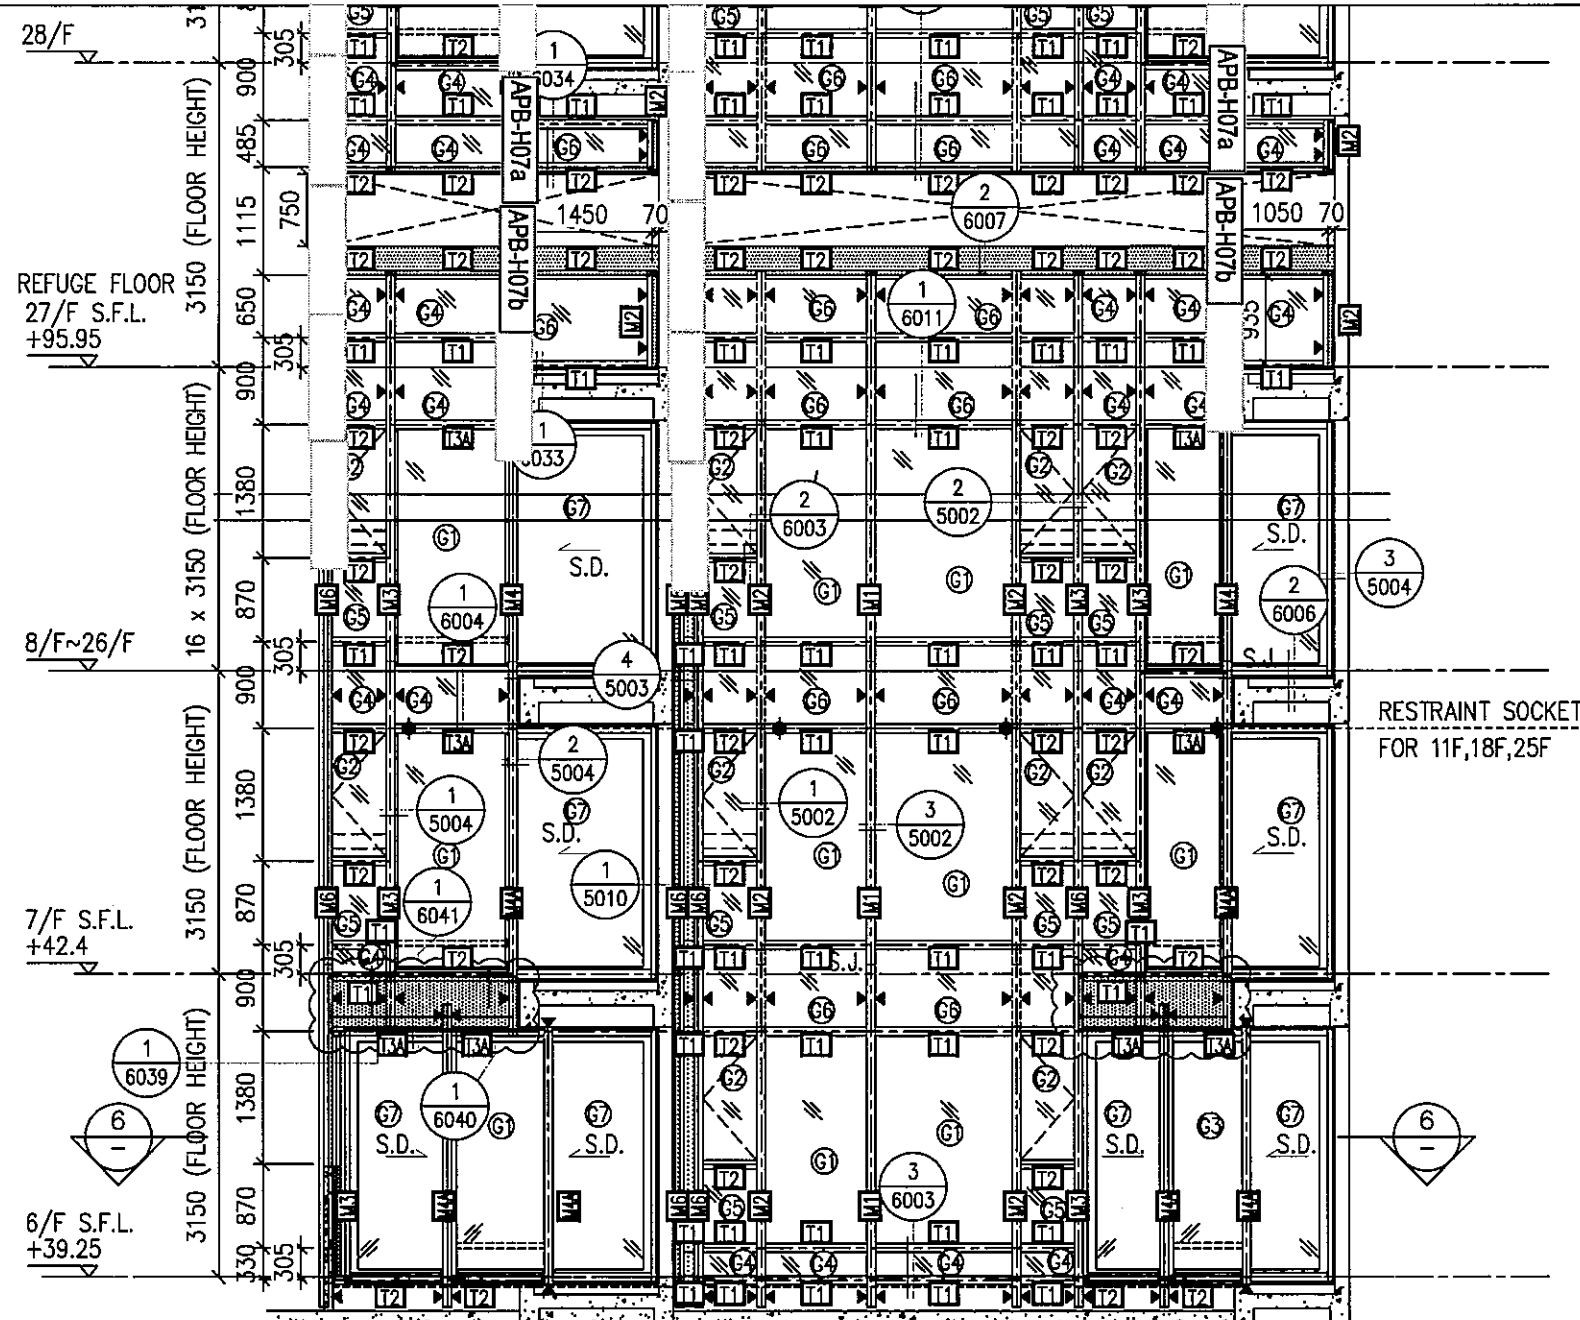

6 PART PLAN FOR CURTAIN WALL


7 PART PLAN FOR CURTAIN WALL

圖號: 837-CW-2206

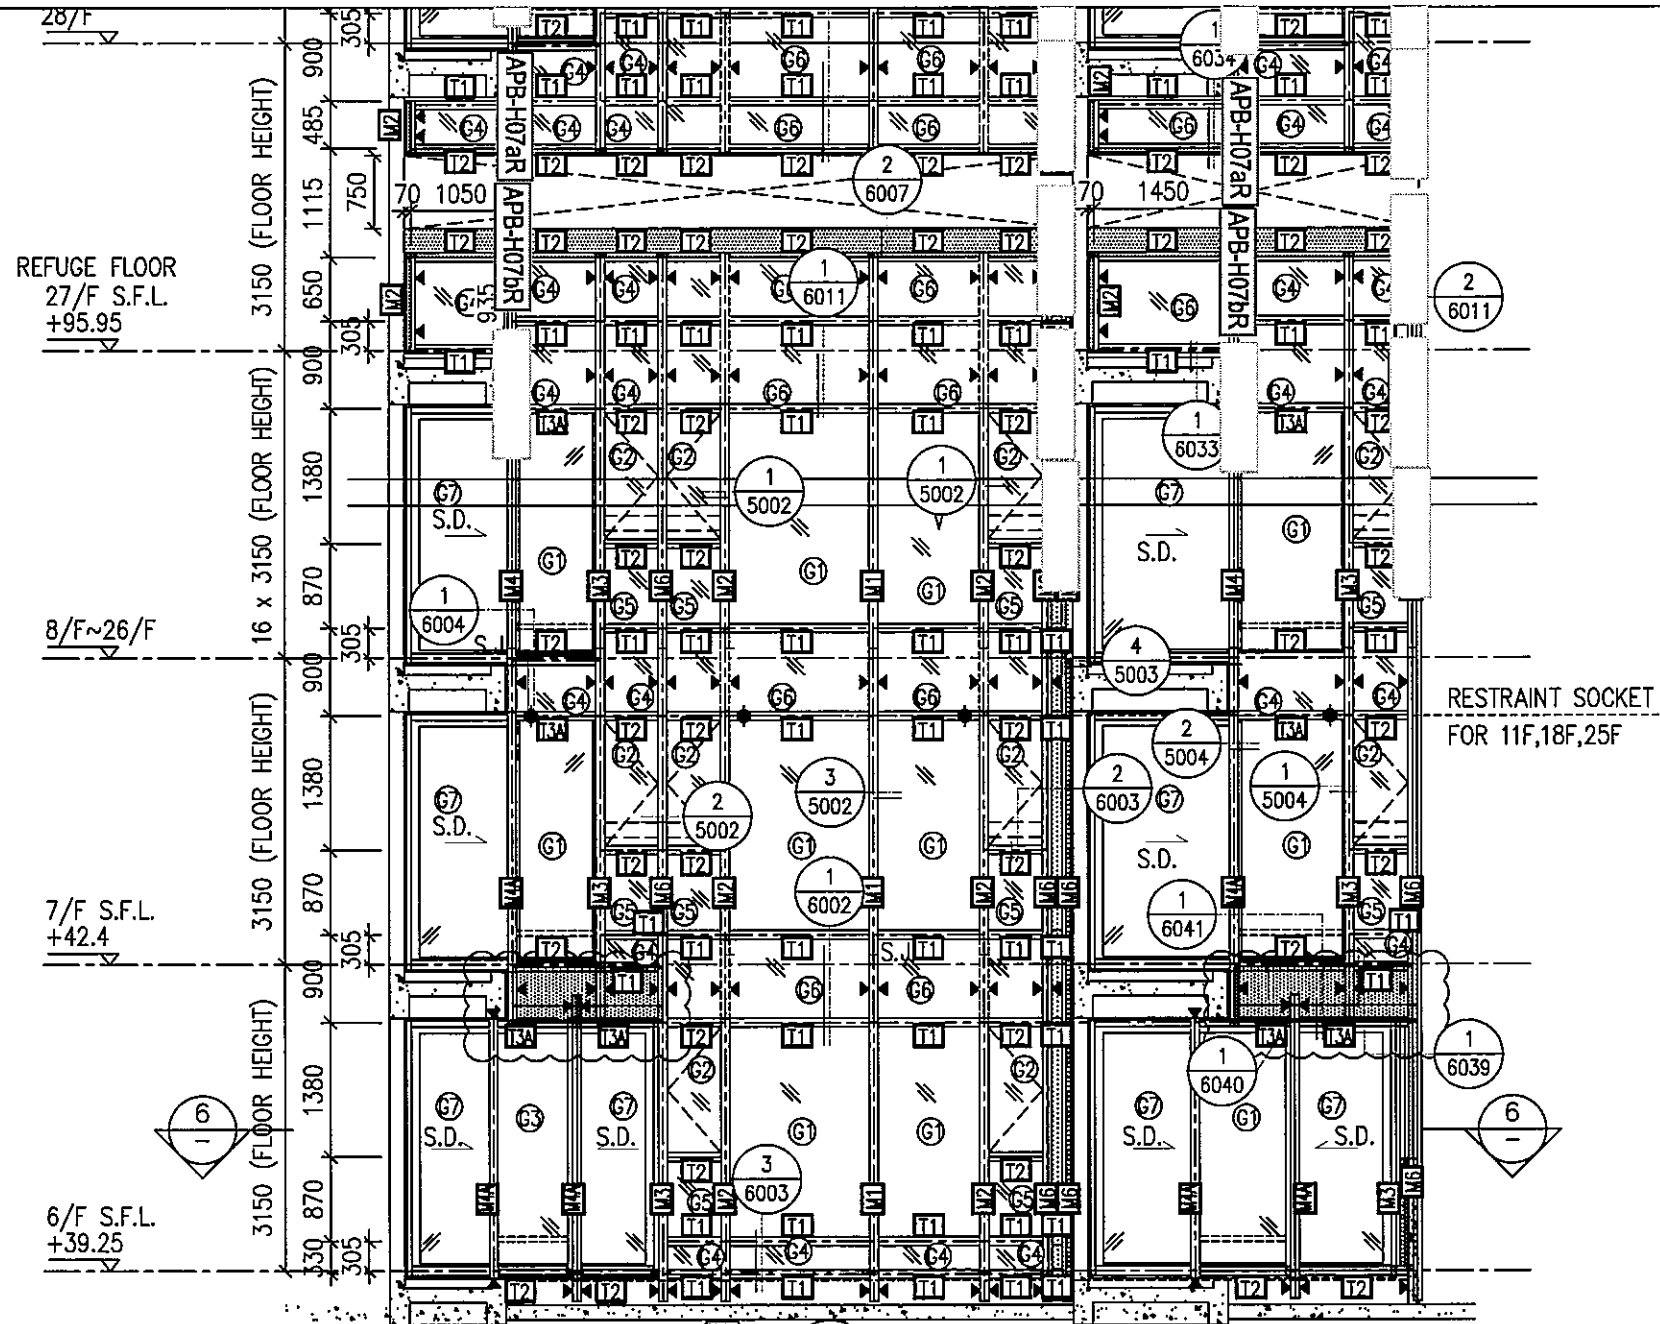


RESTRAINT SOCKET FOR 11F,18F,25F


1 PART ELEVATION FOR CURTAIN WALL

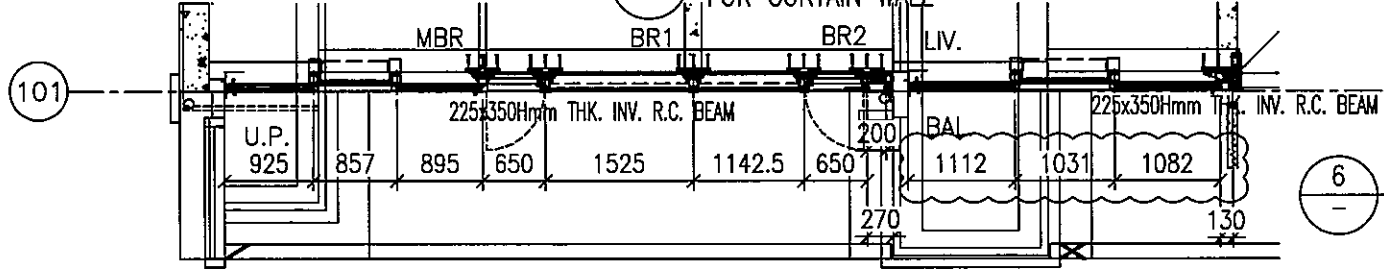


6 PART PLAN FOR CURTAIN WALL

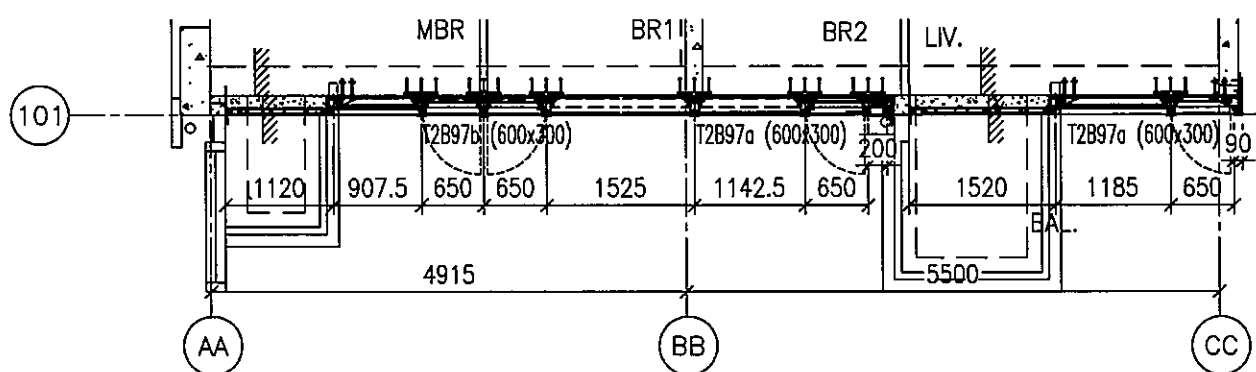


7 PART PLAN FOR CURTAIN WALL


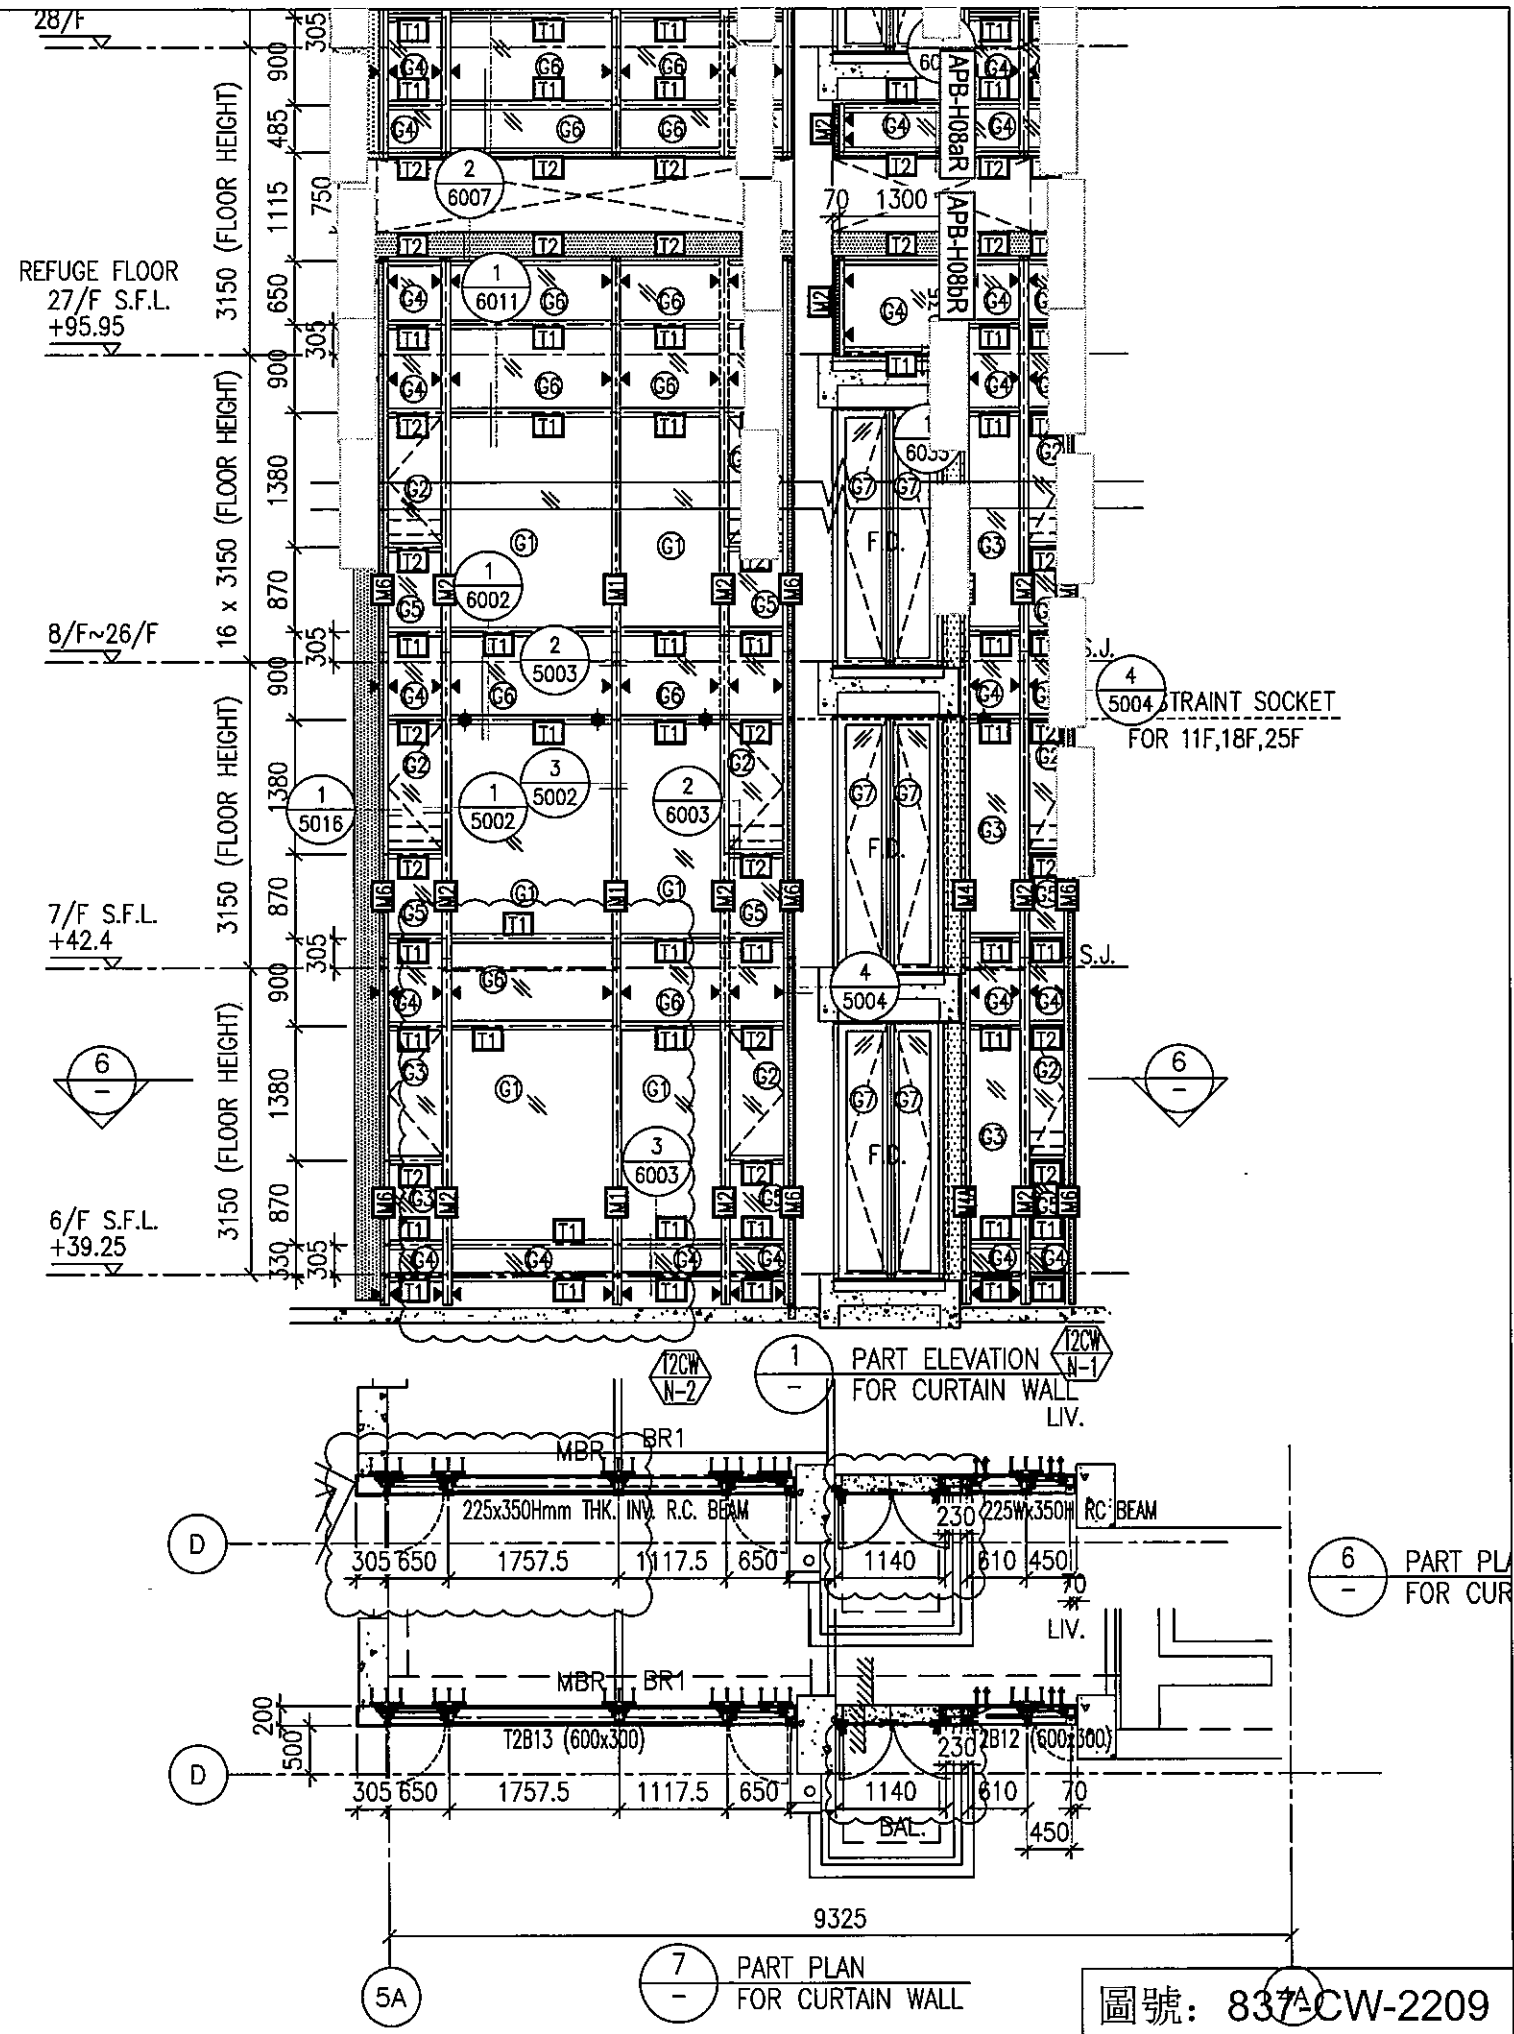


圖號: 837A-CW-2209

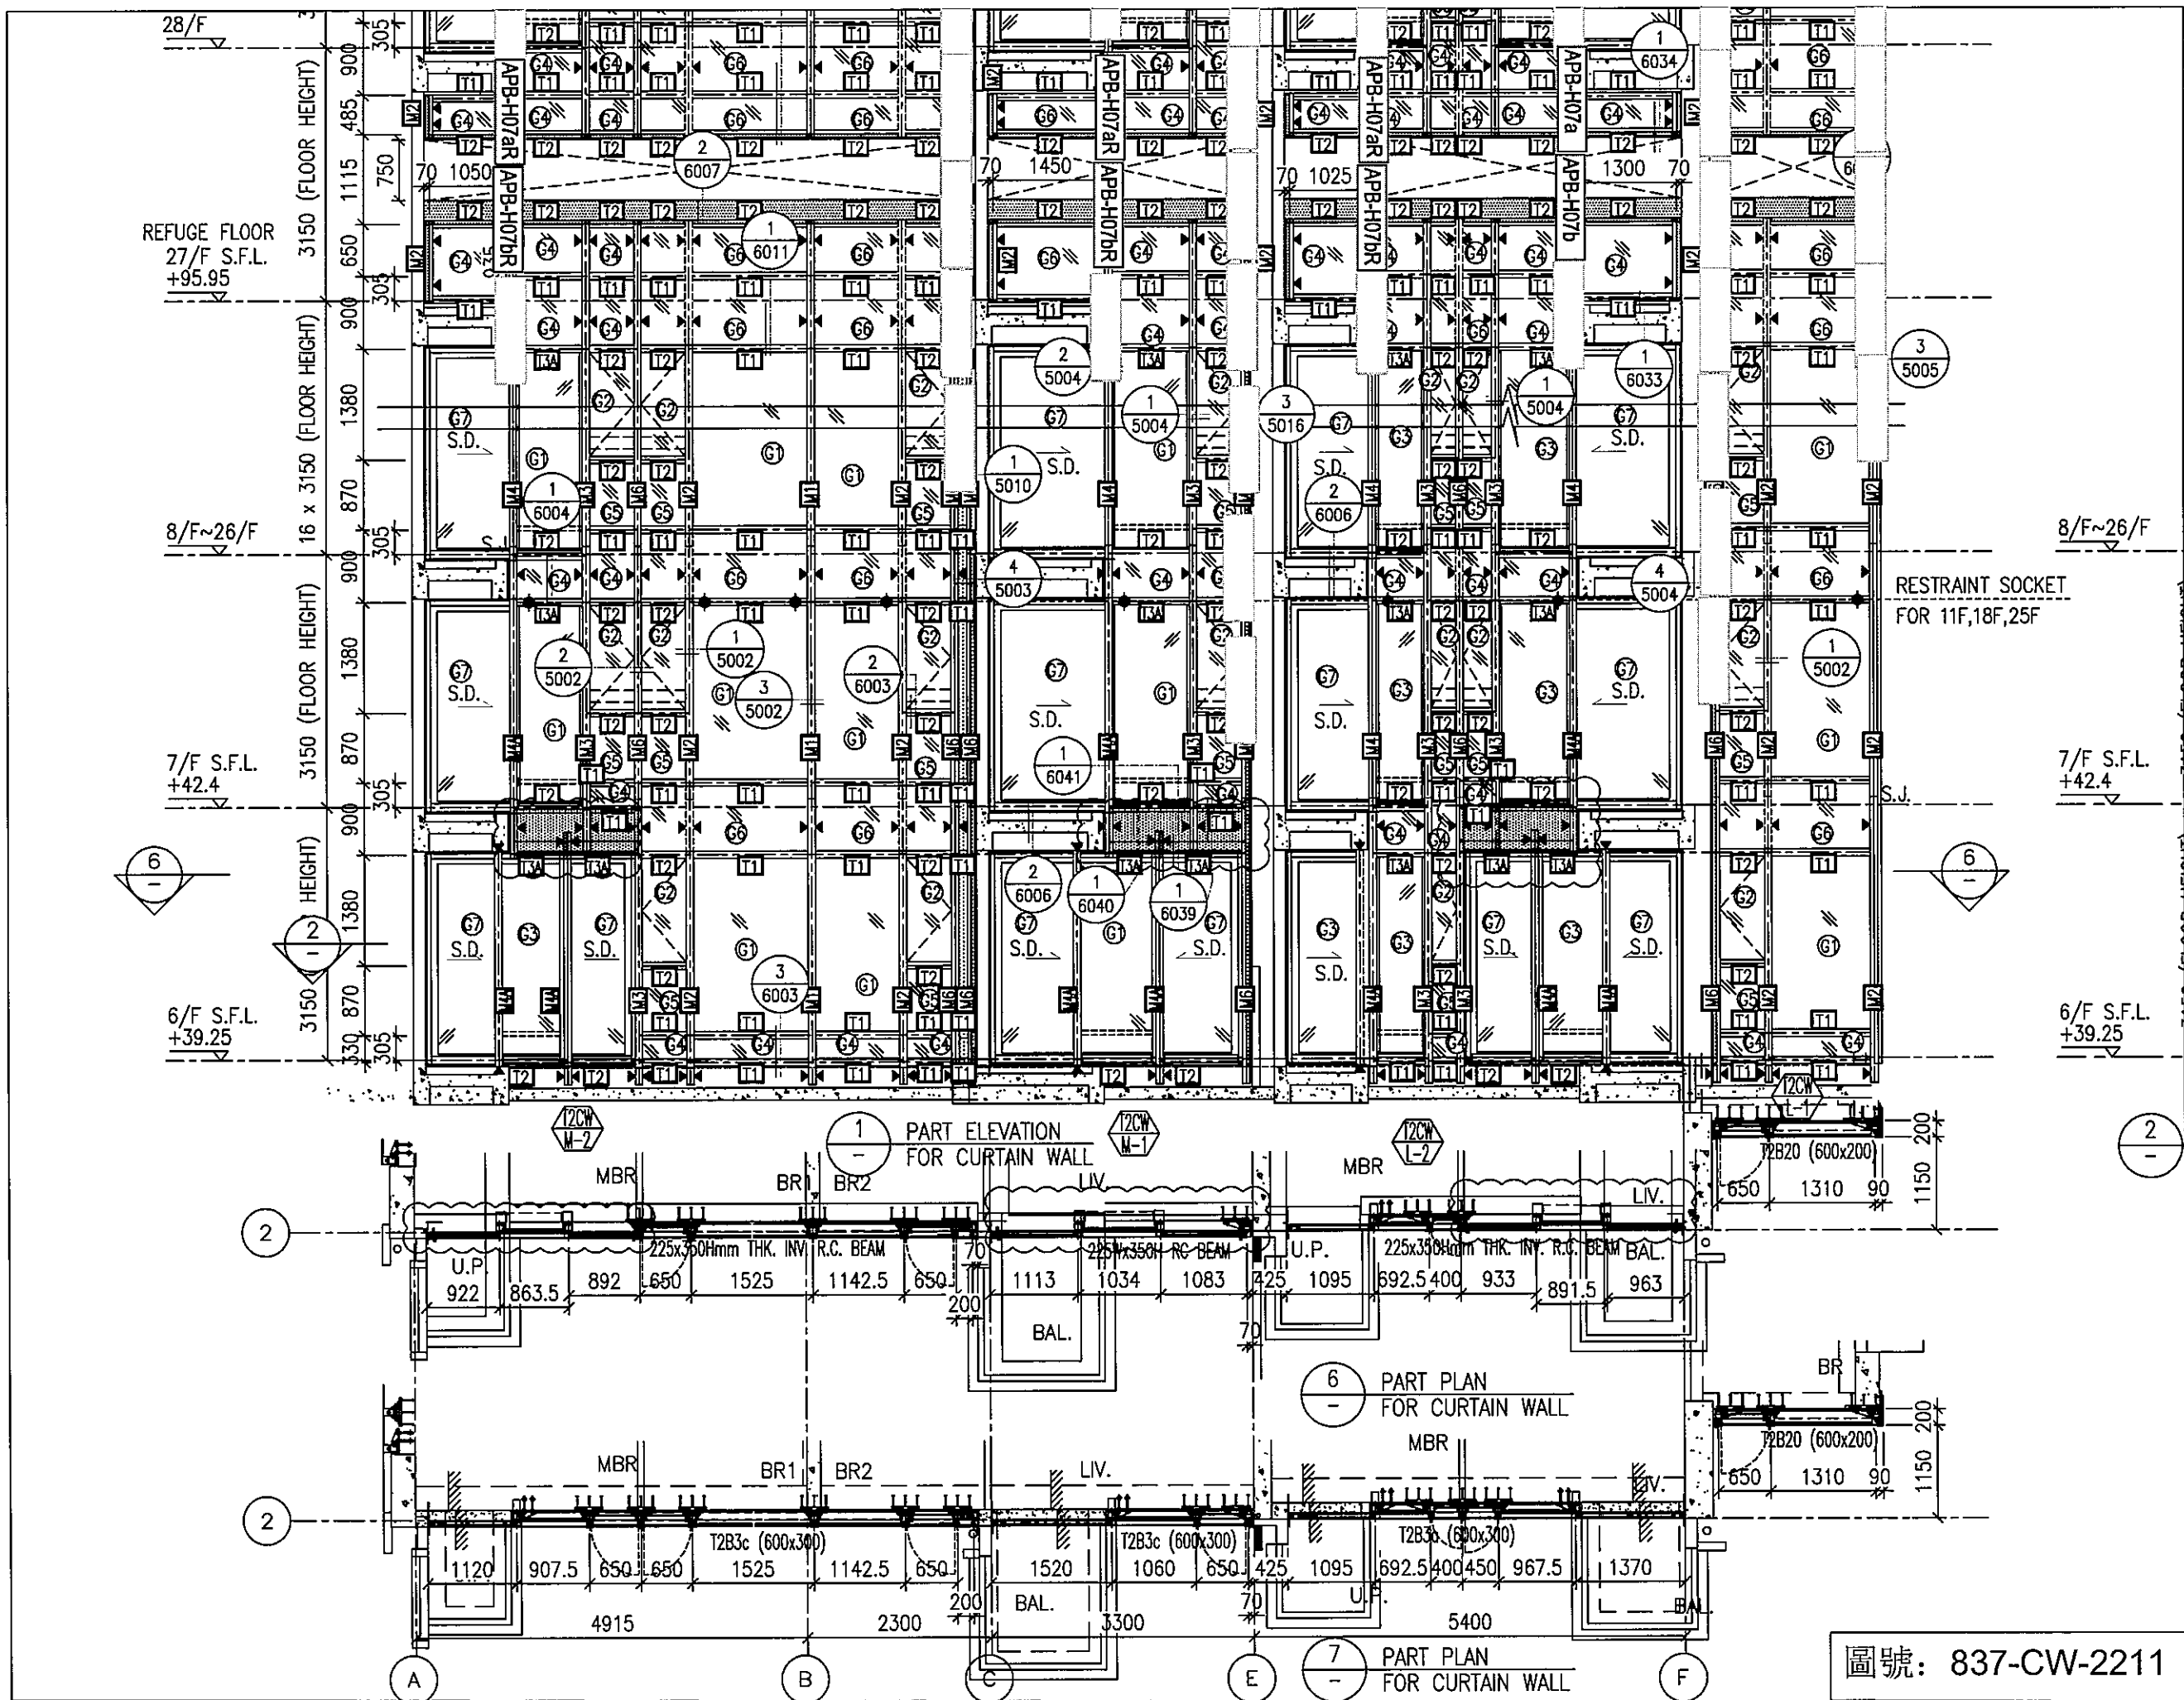


圖號: 837-CW-2211

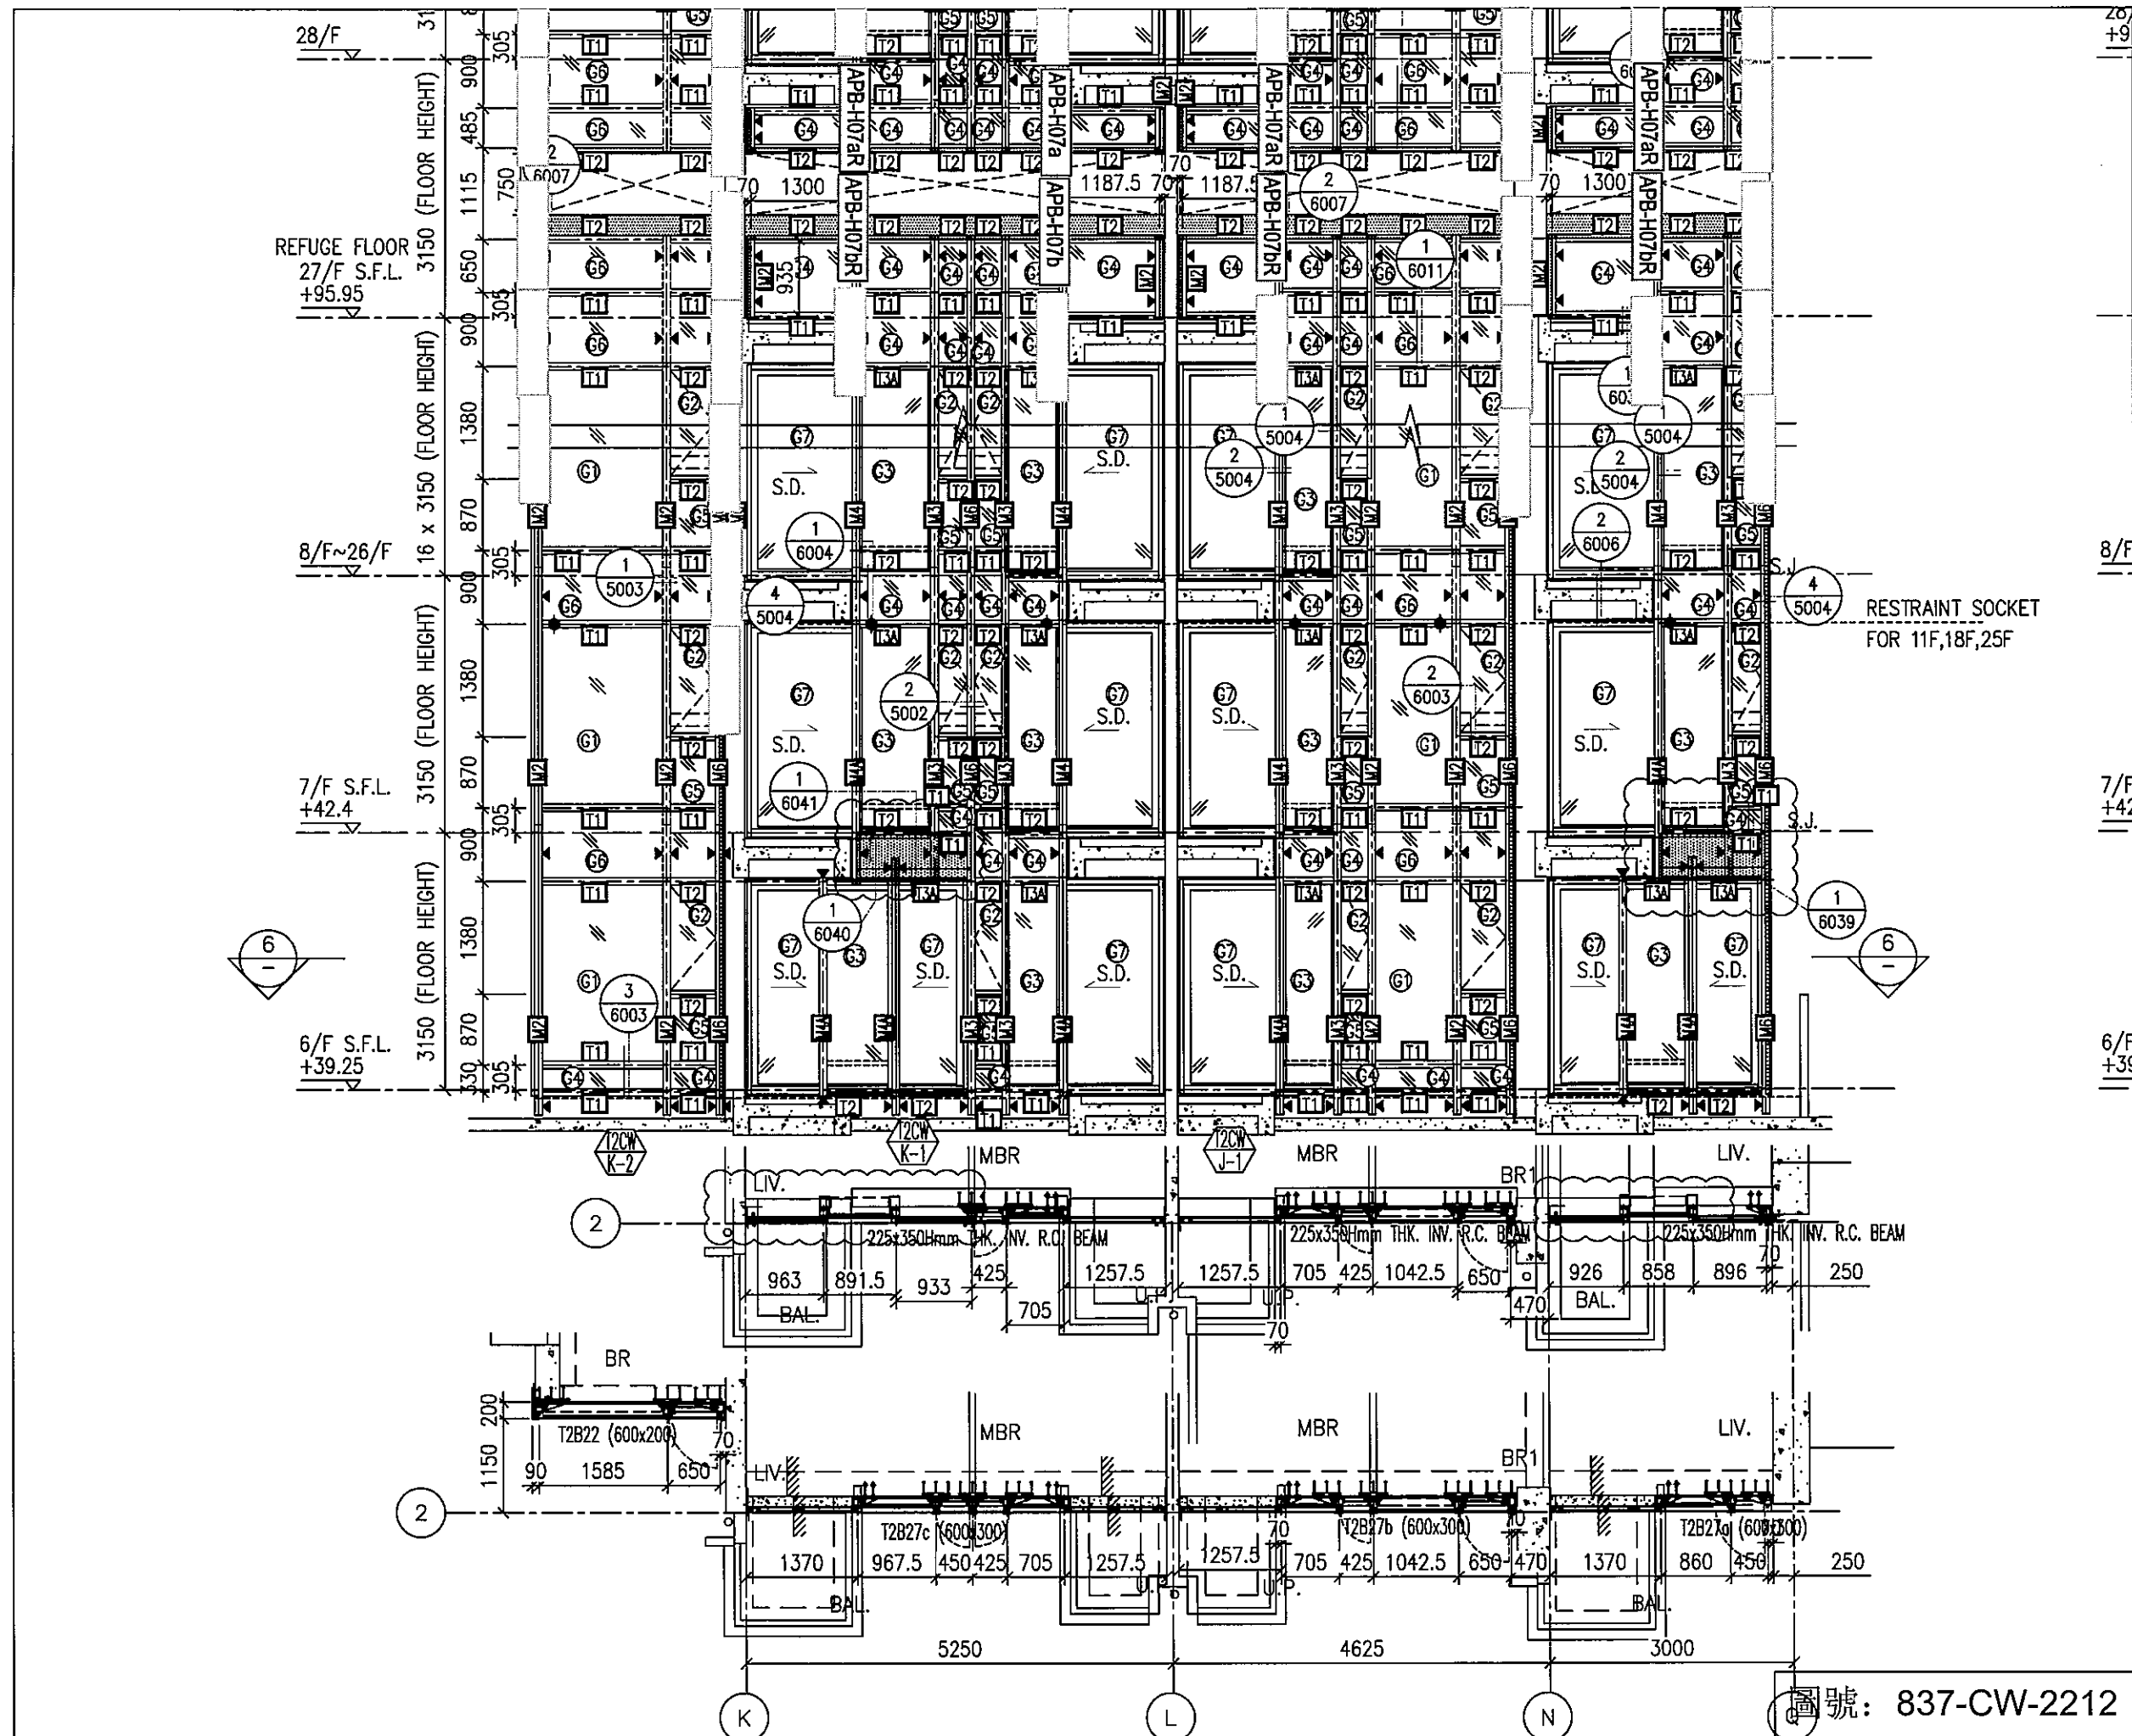


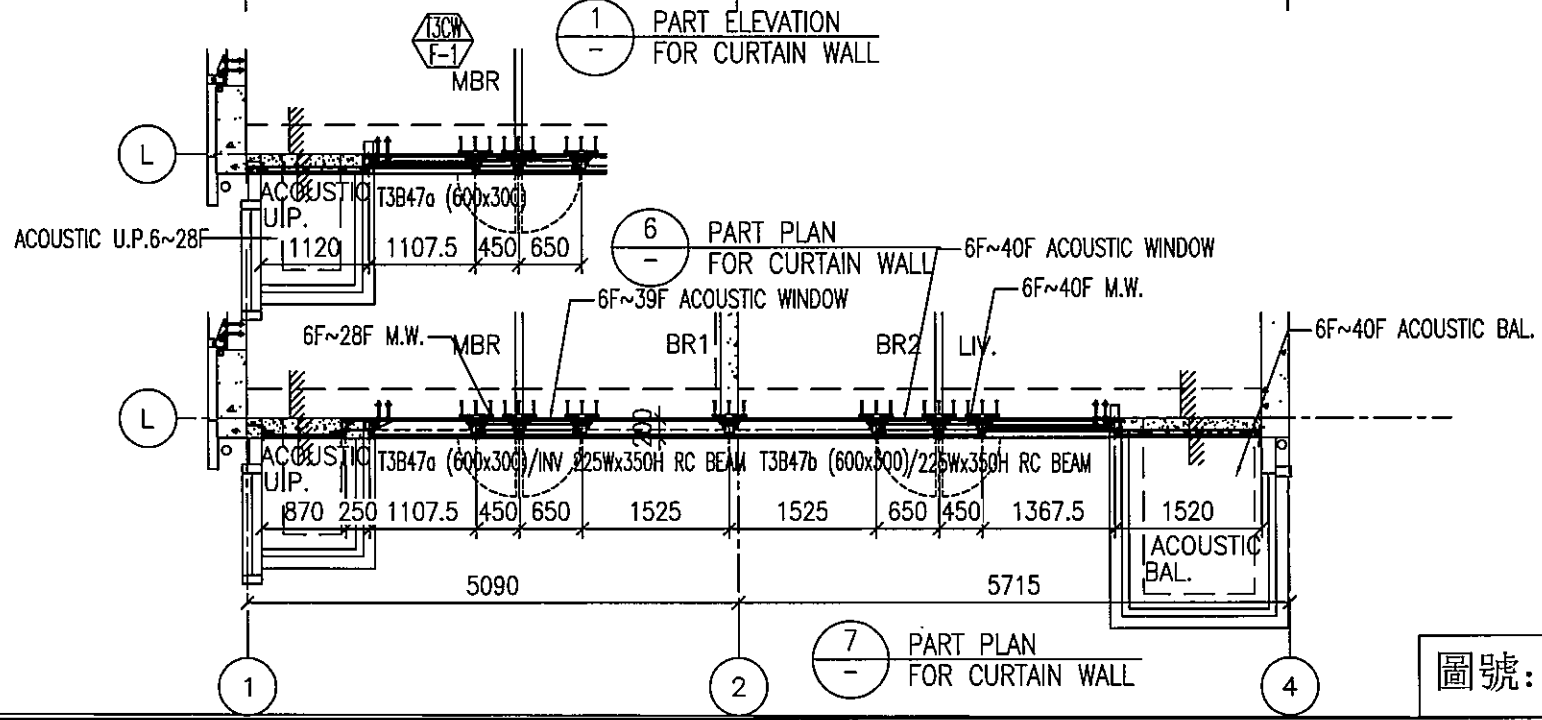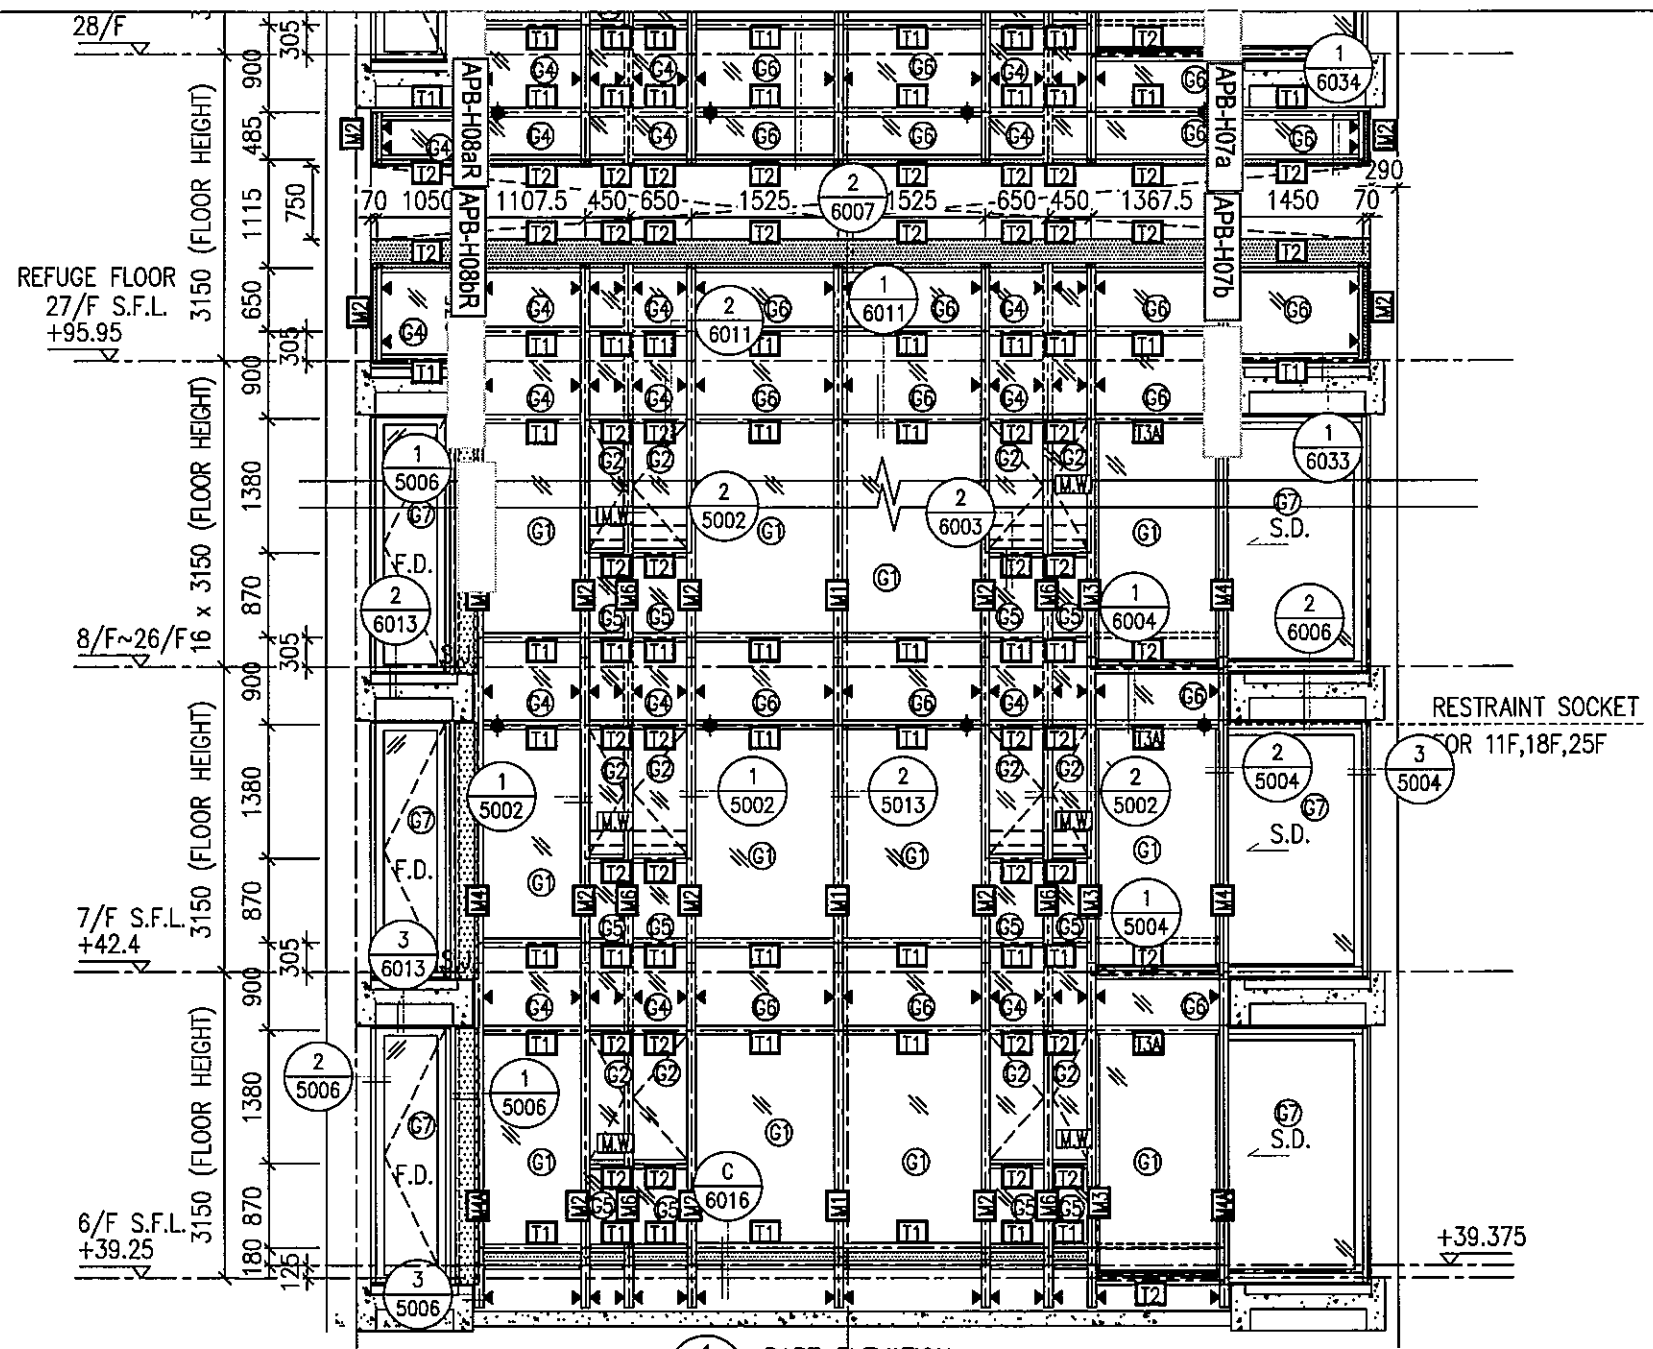


圖號: 837-CW-2301

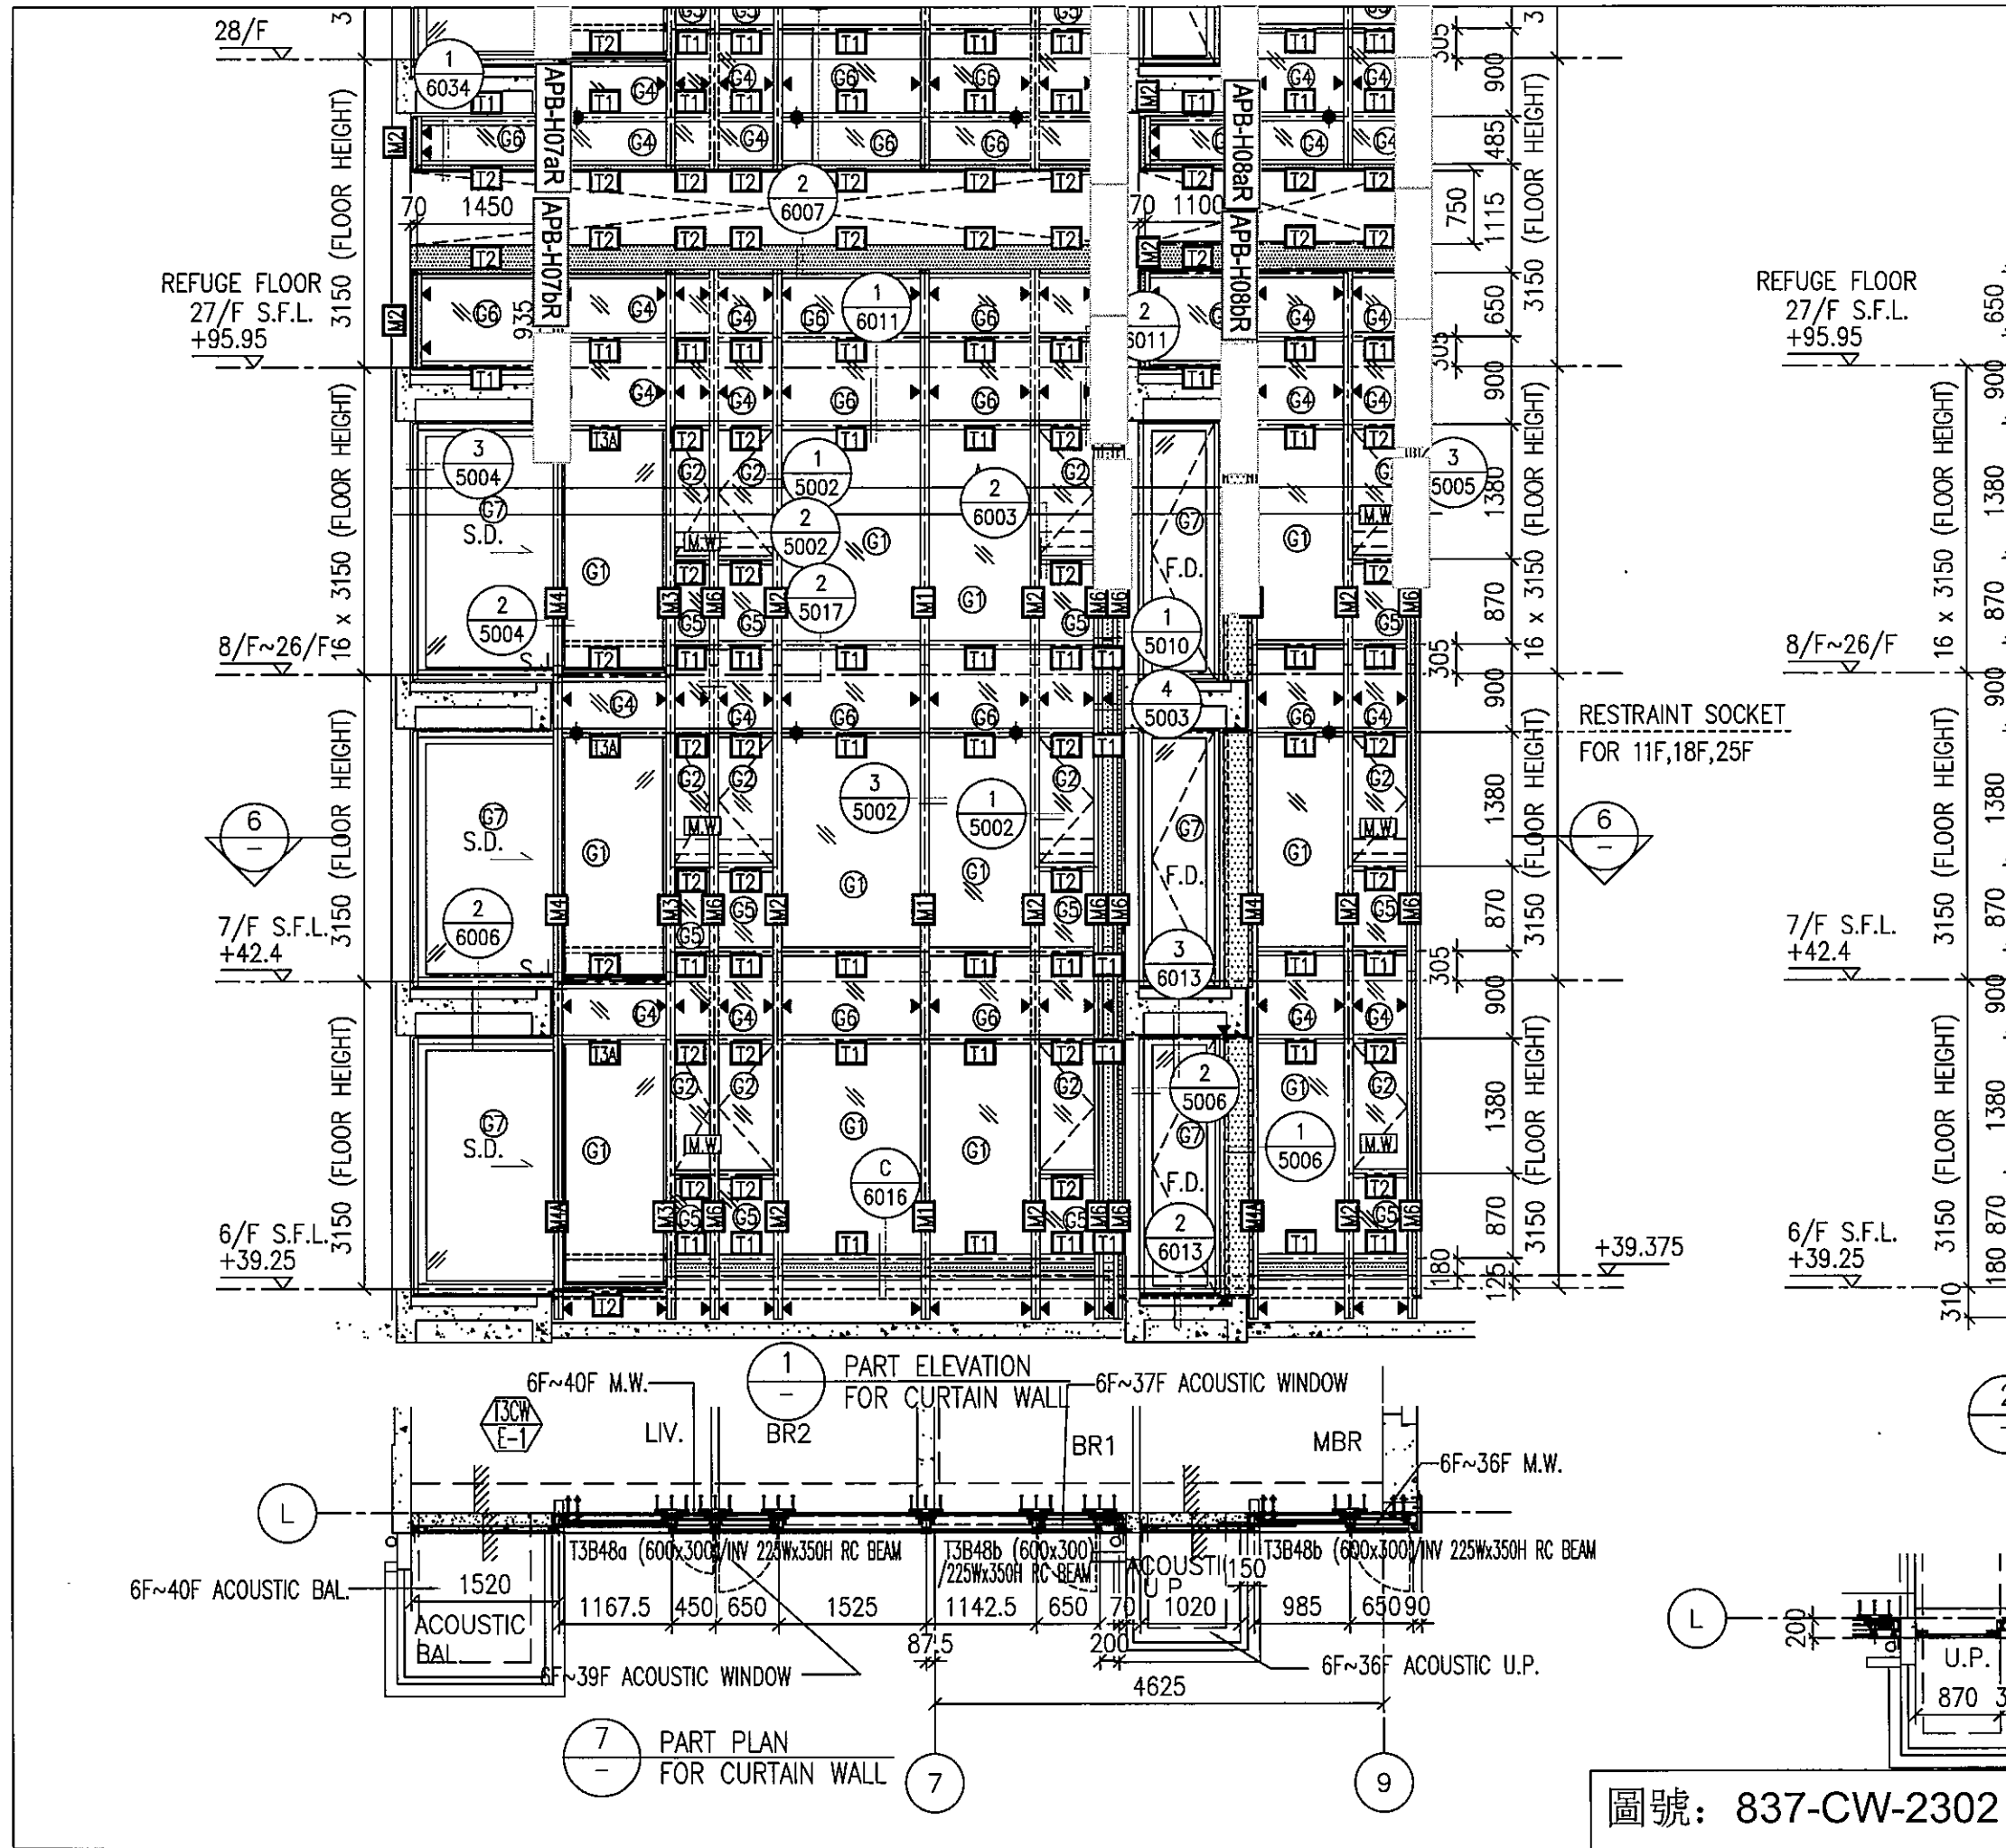


圖號: 837-CW-2302

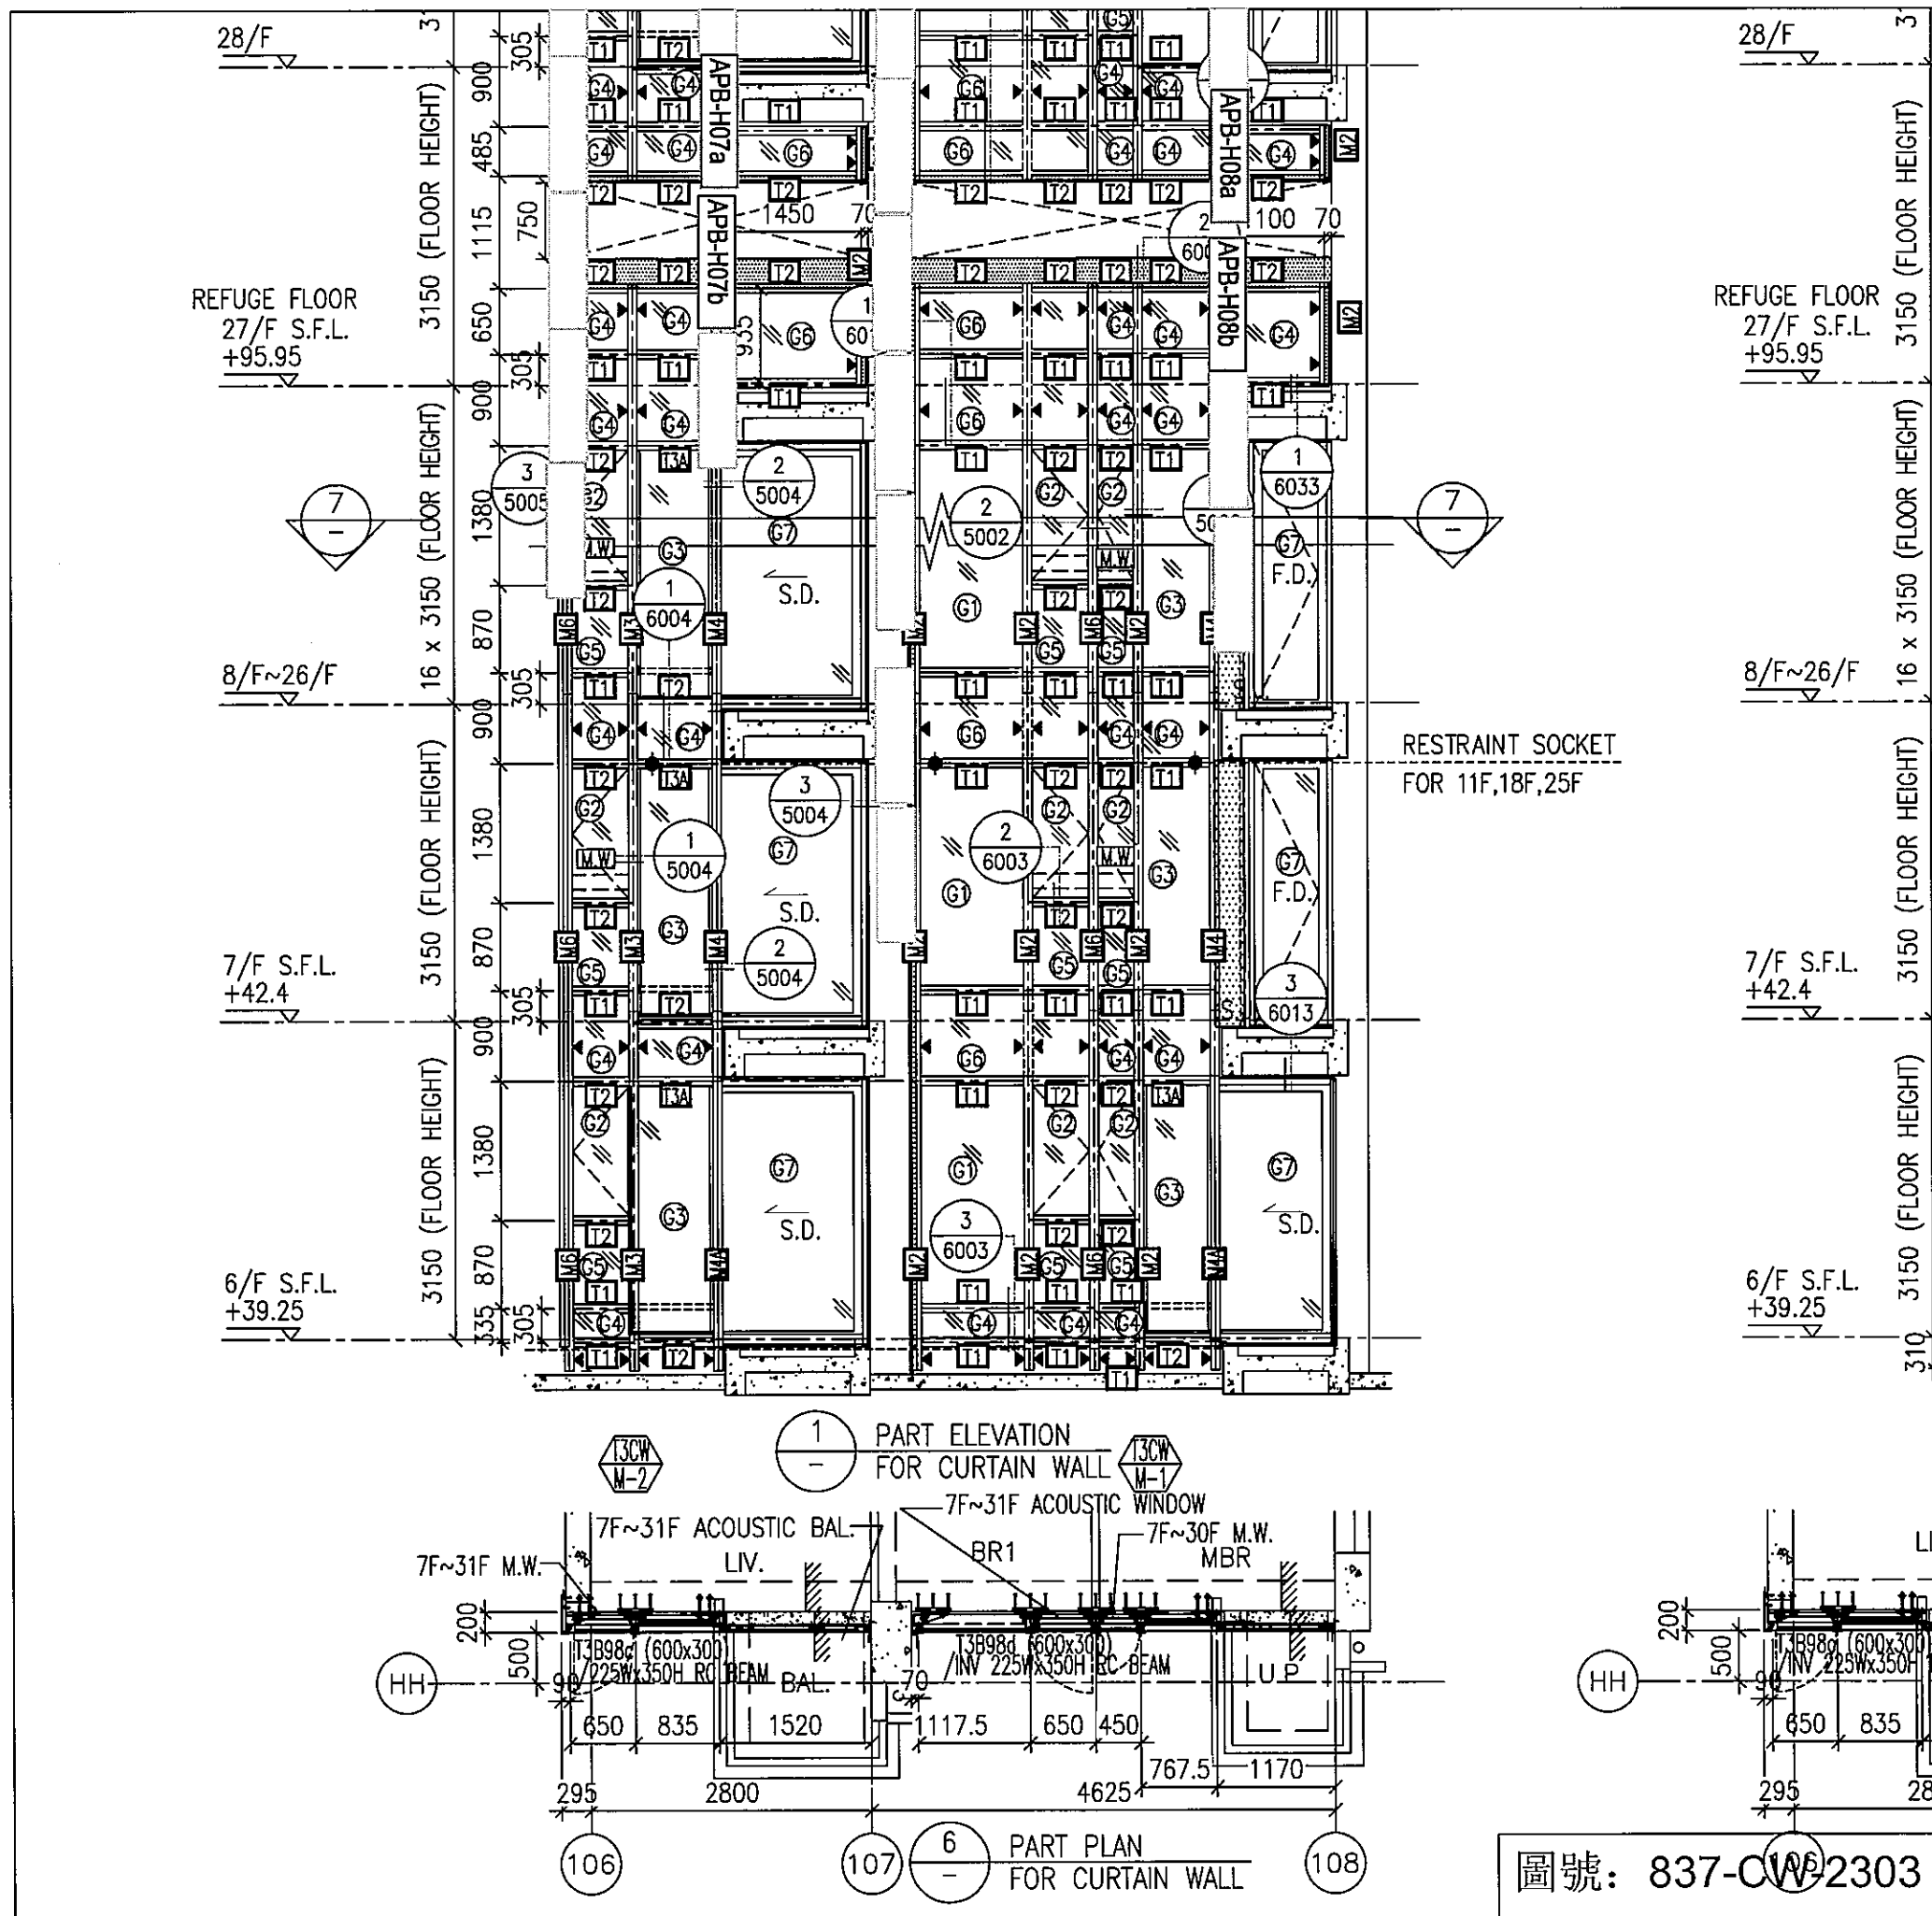


圖號: 837-CW-2303

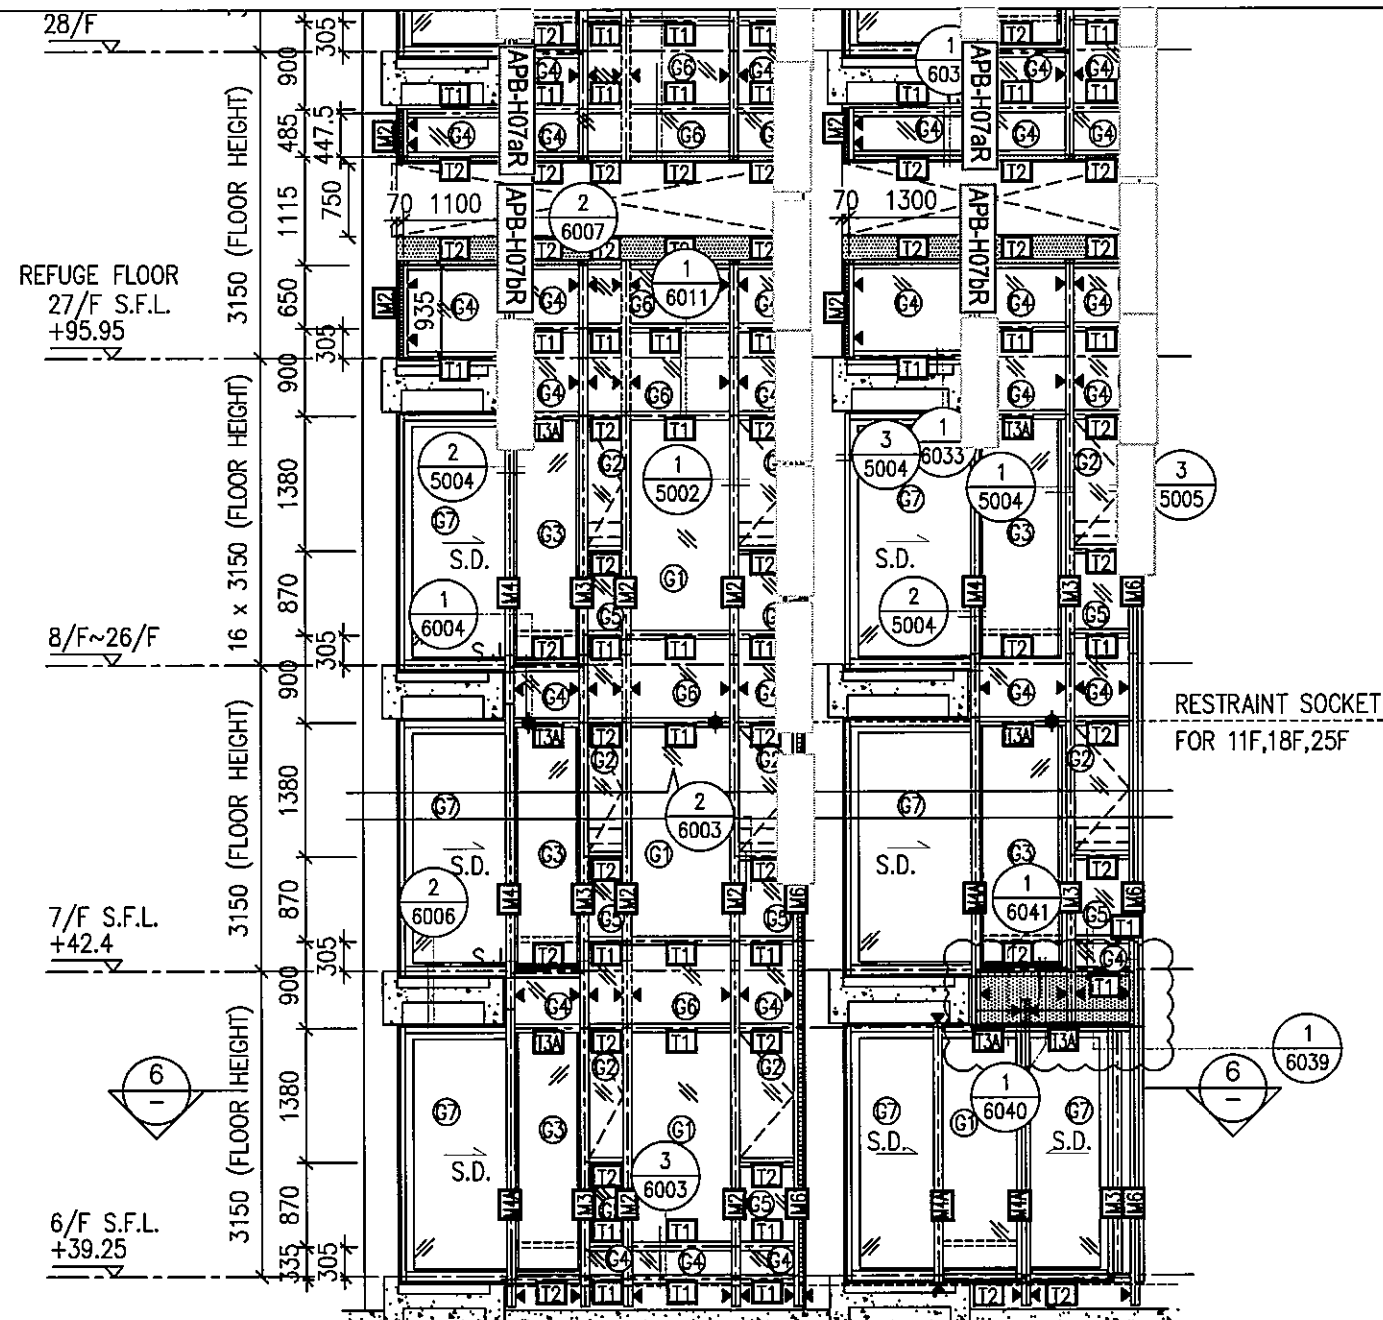

1 PART ELEVATION FOR CURTAIN WALL

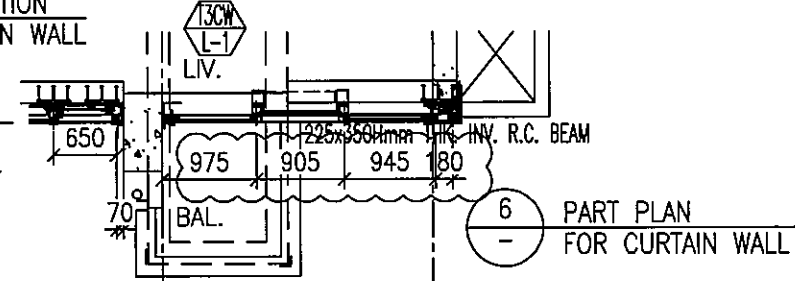


6 PART PLAN FOR CURTAIN WALL





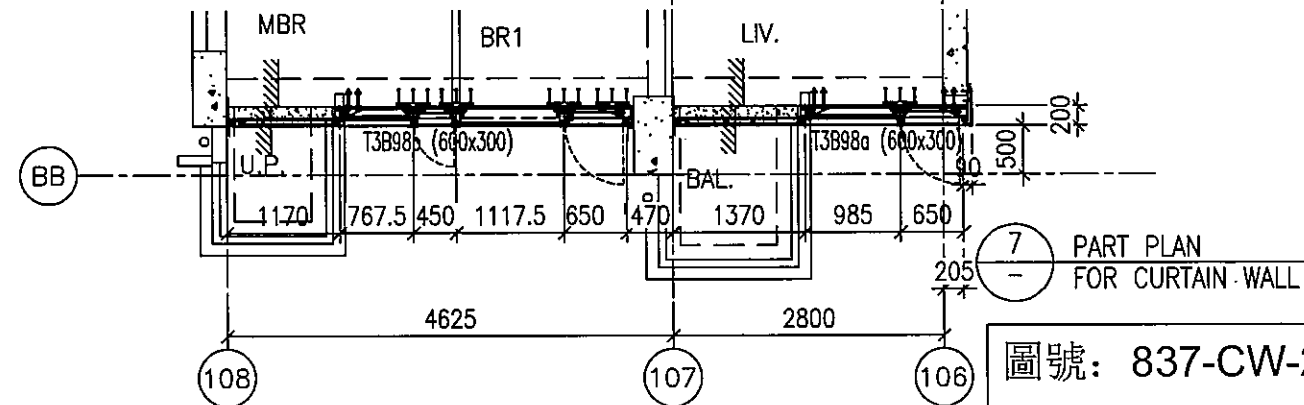



7 PART PLAN FOR CURTAIN WALL

圖號: 837-CW-2304

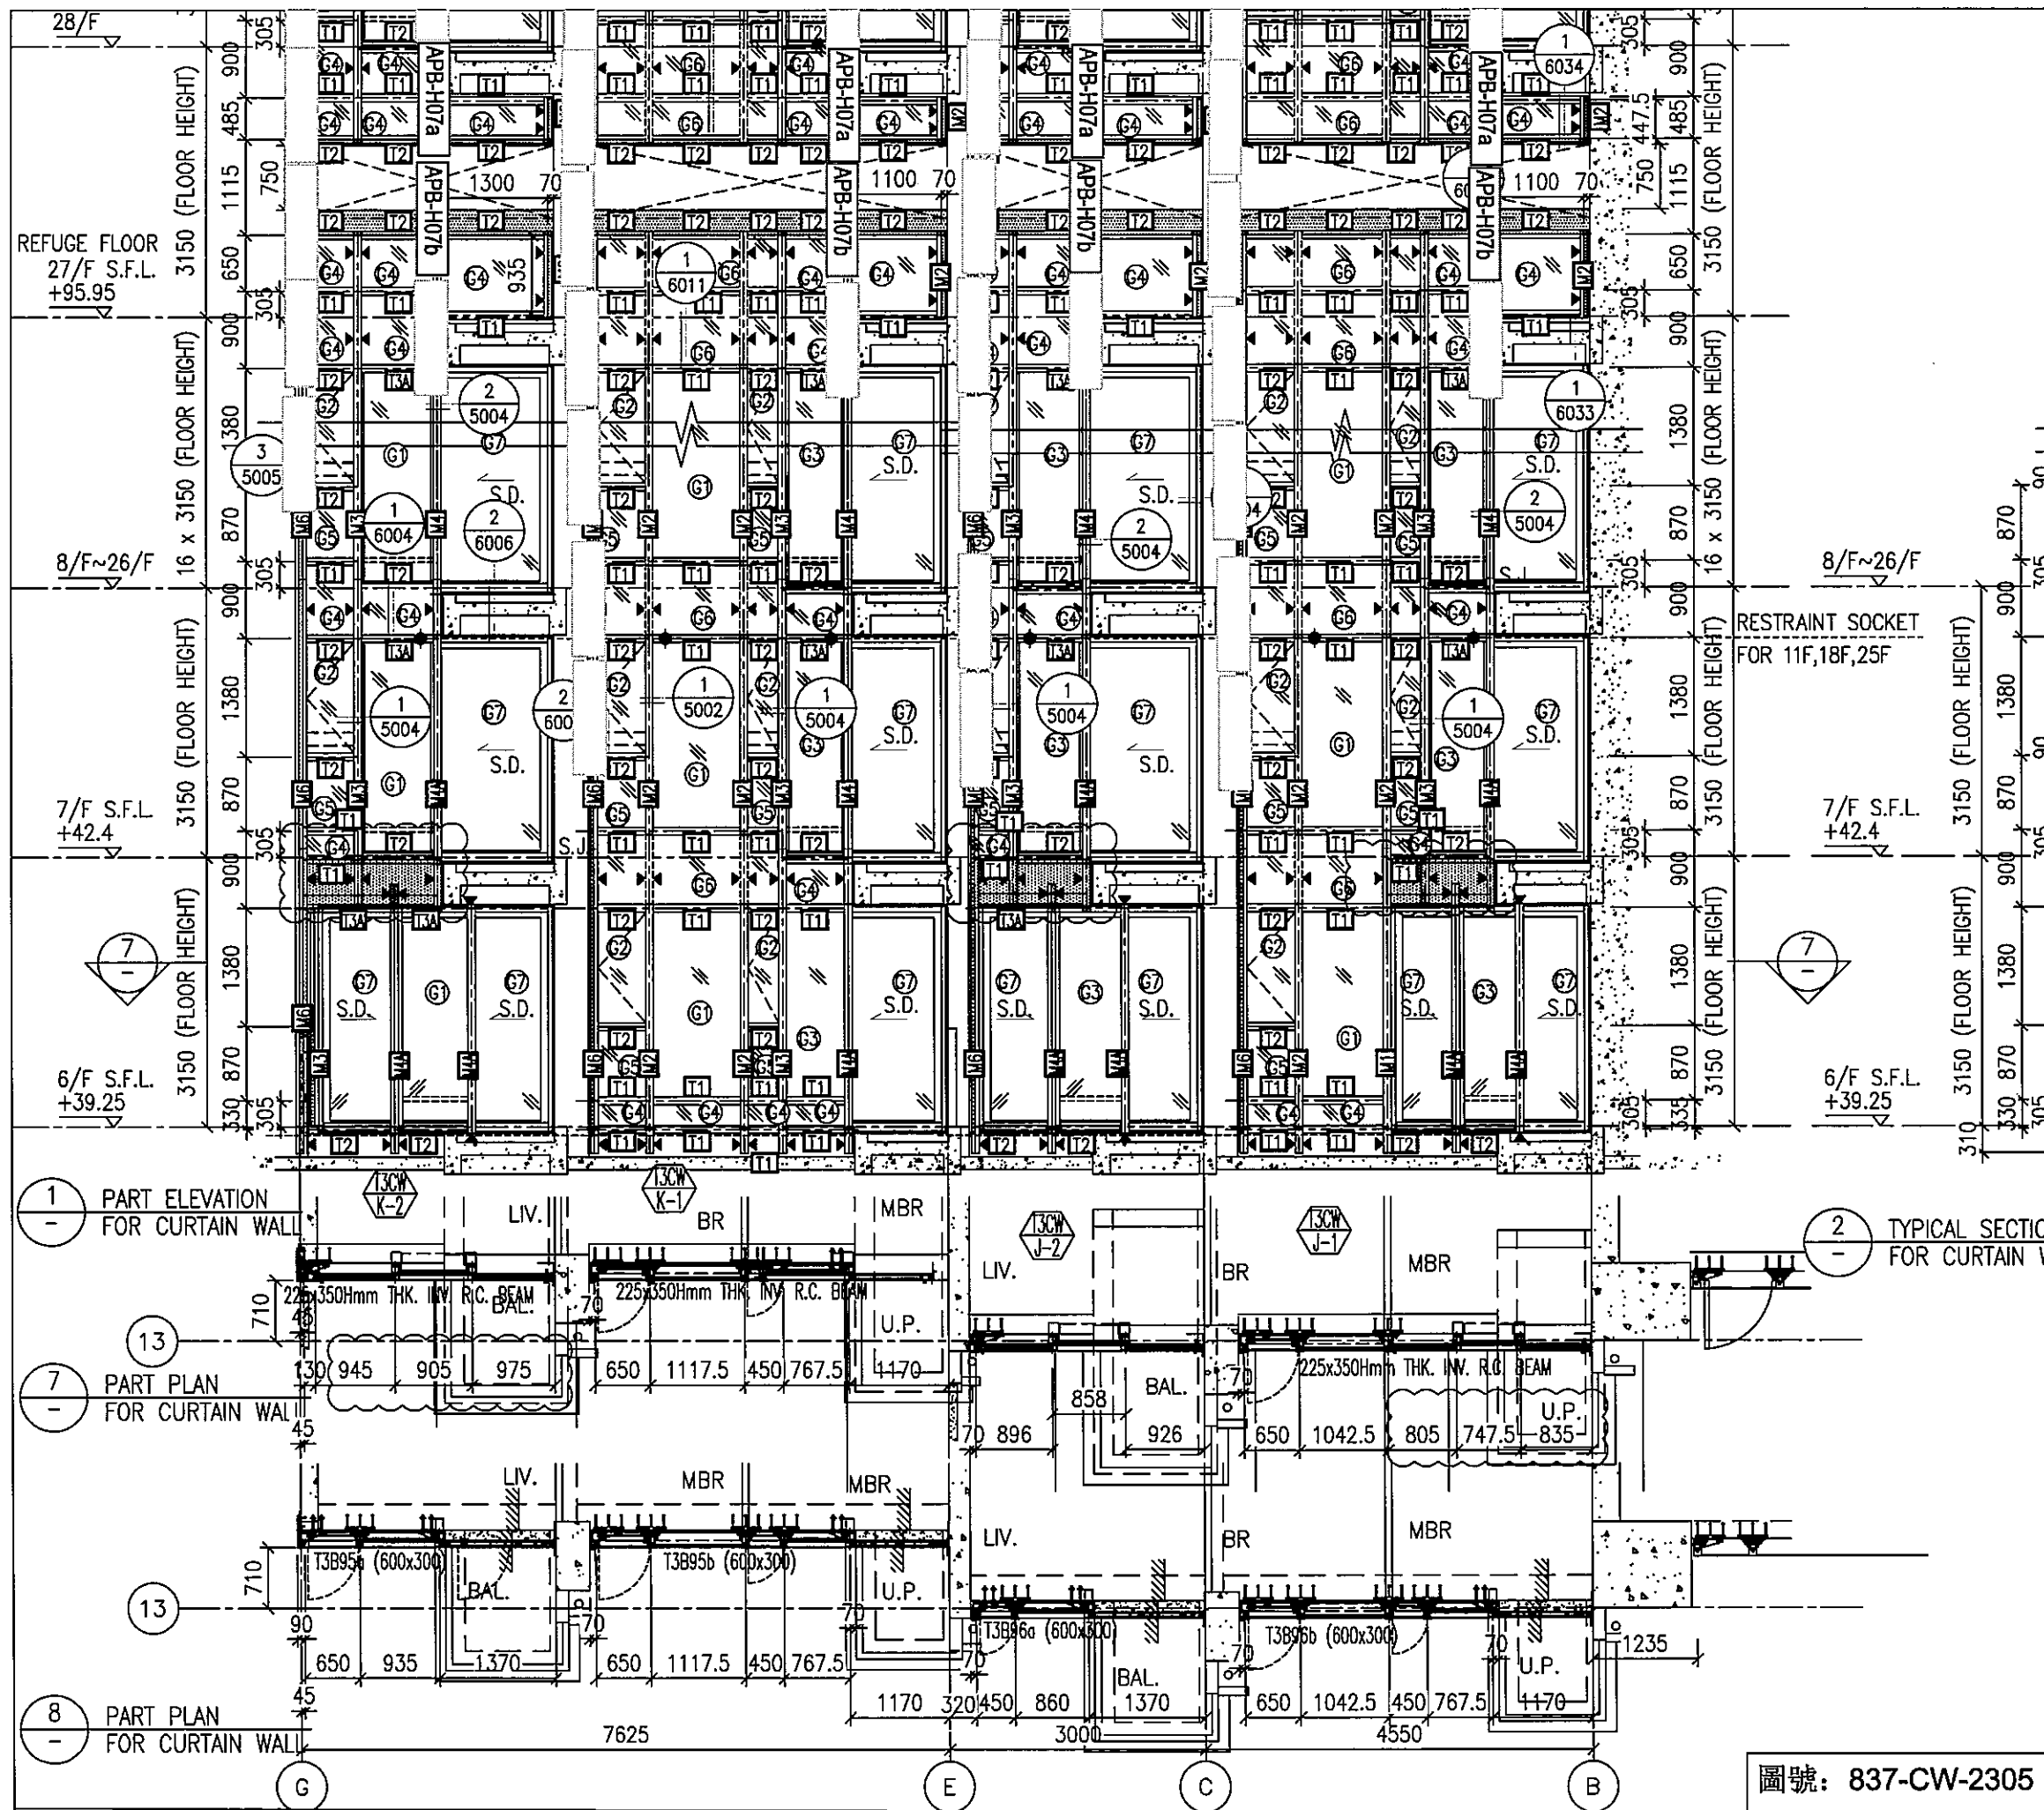

圖號: 837-CW-2305

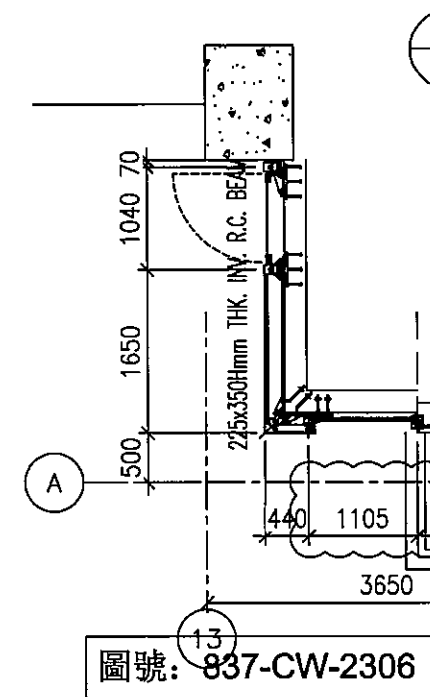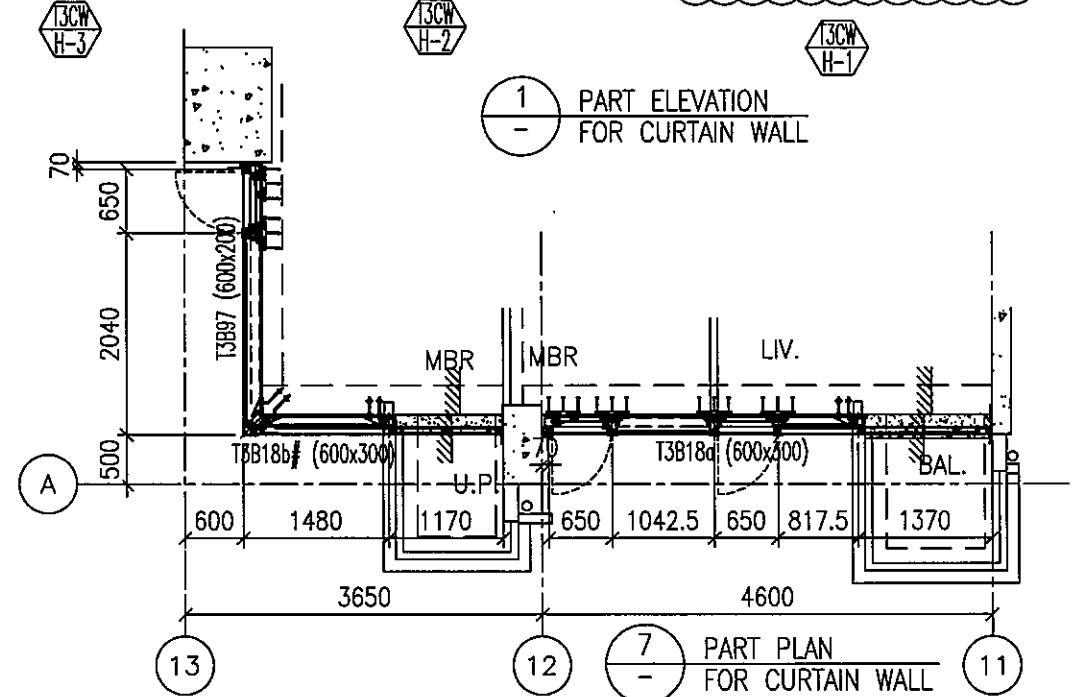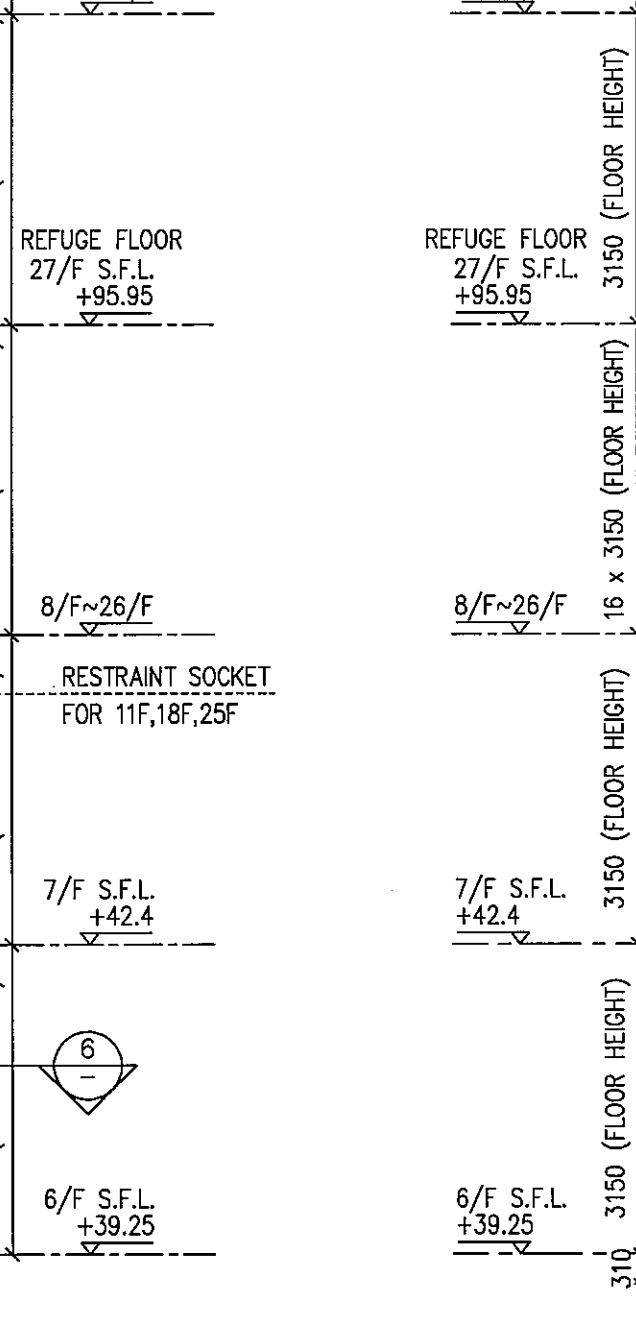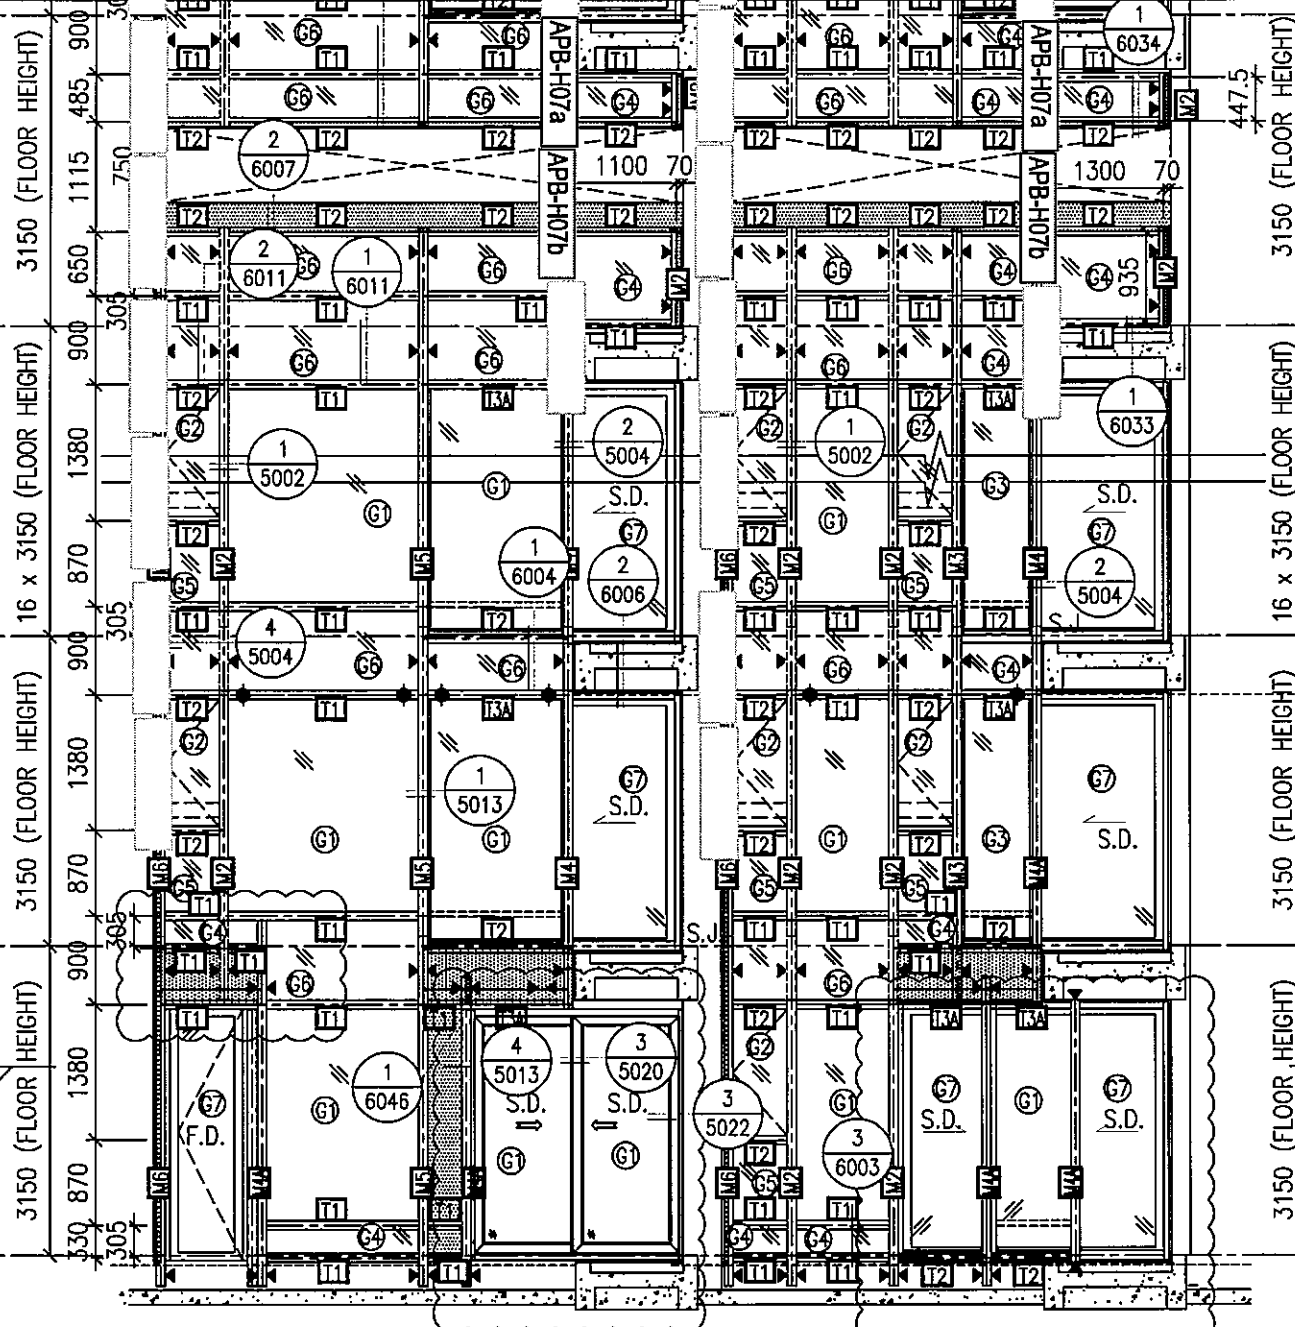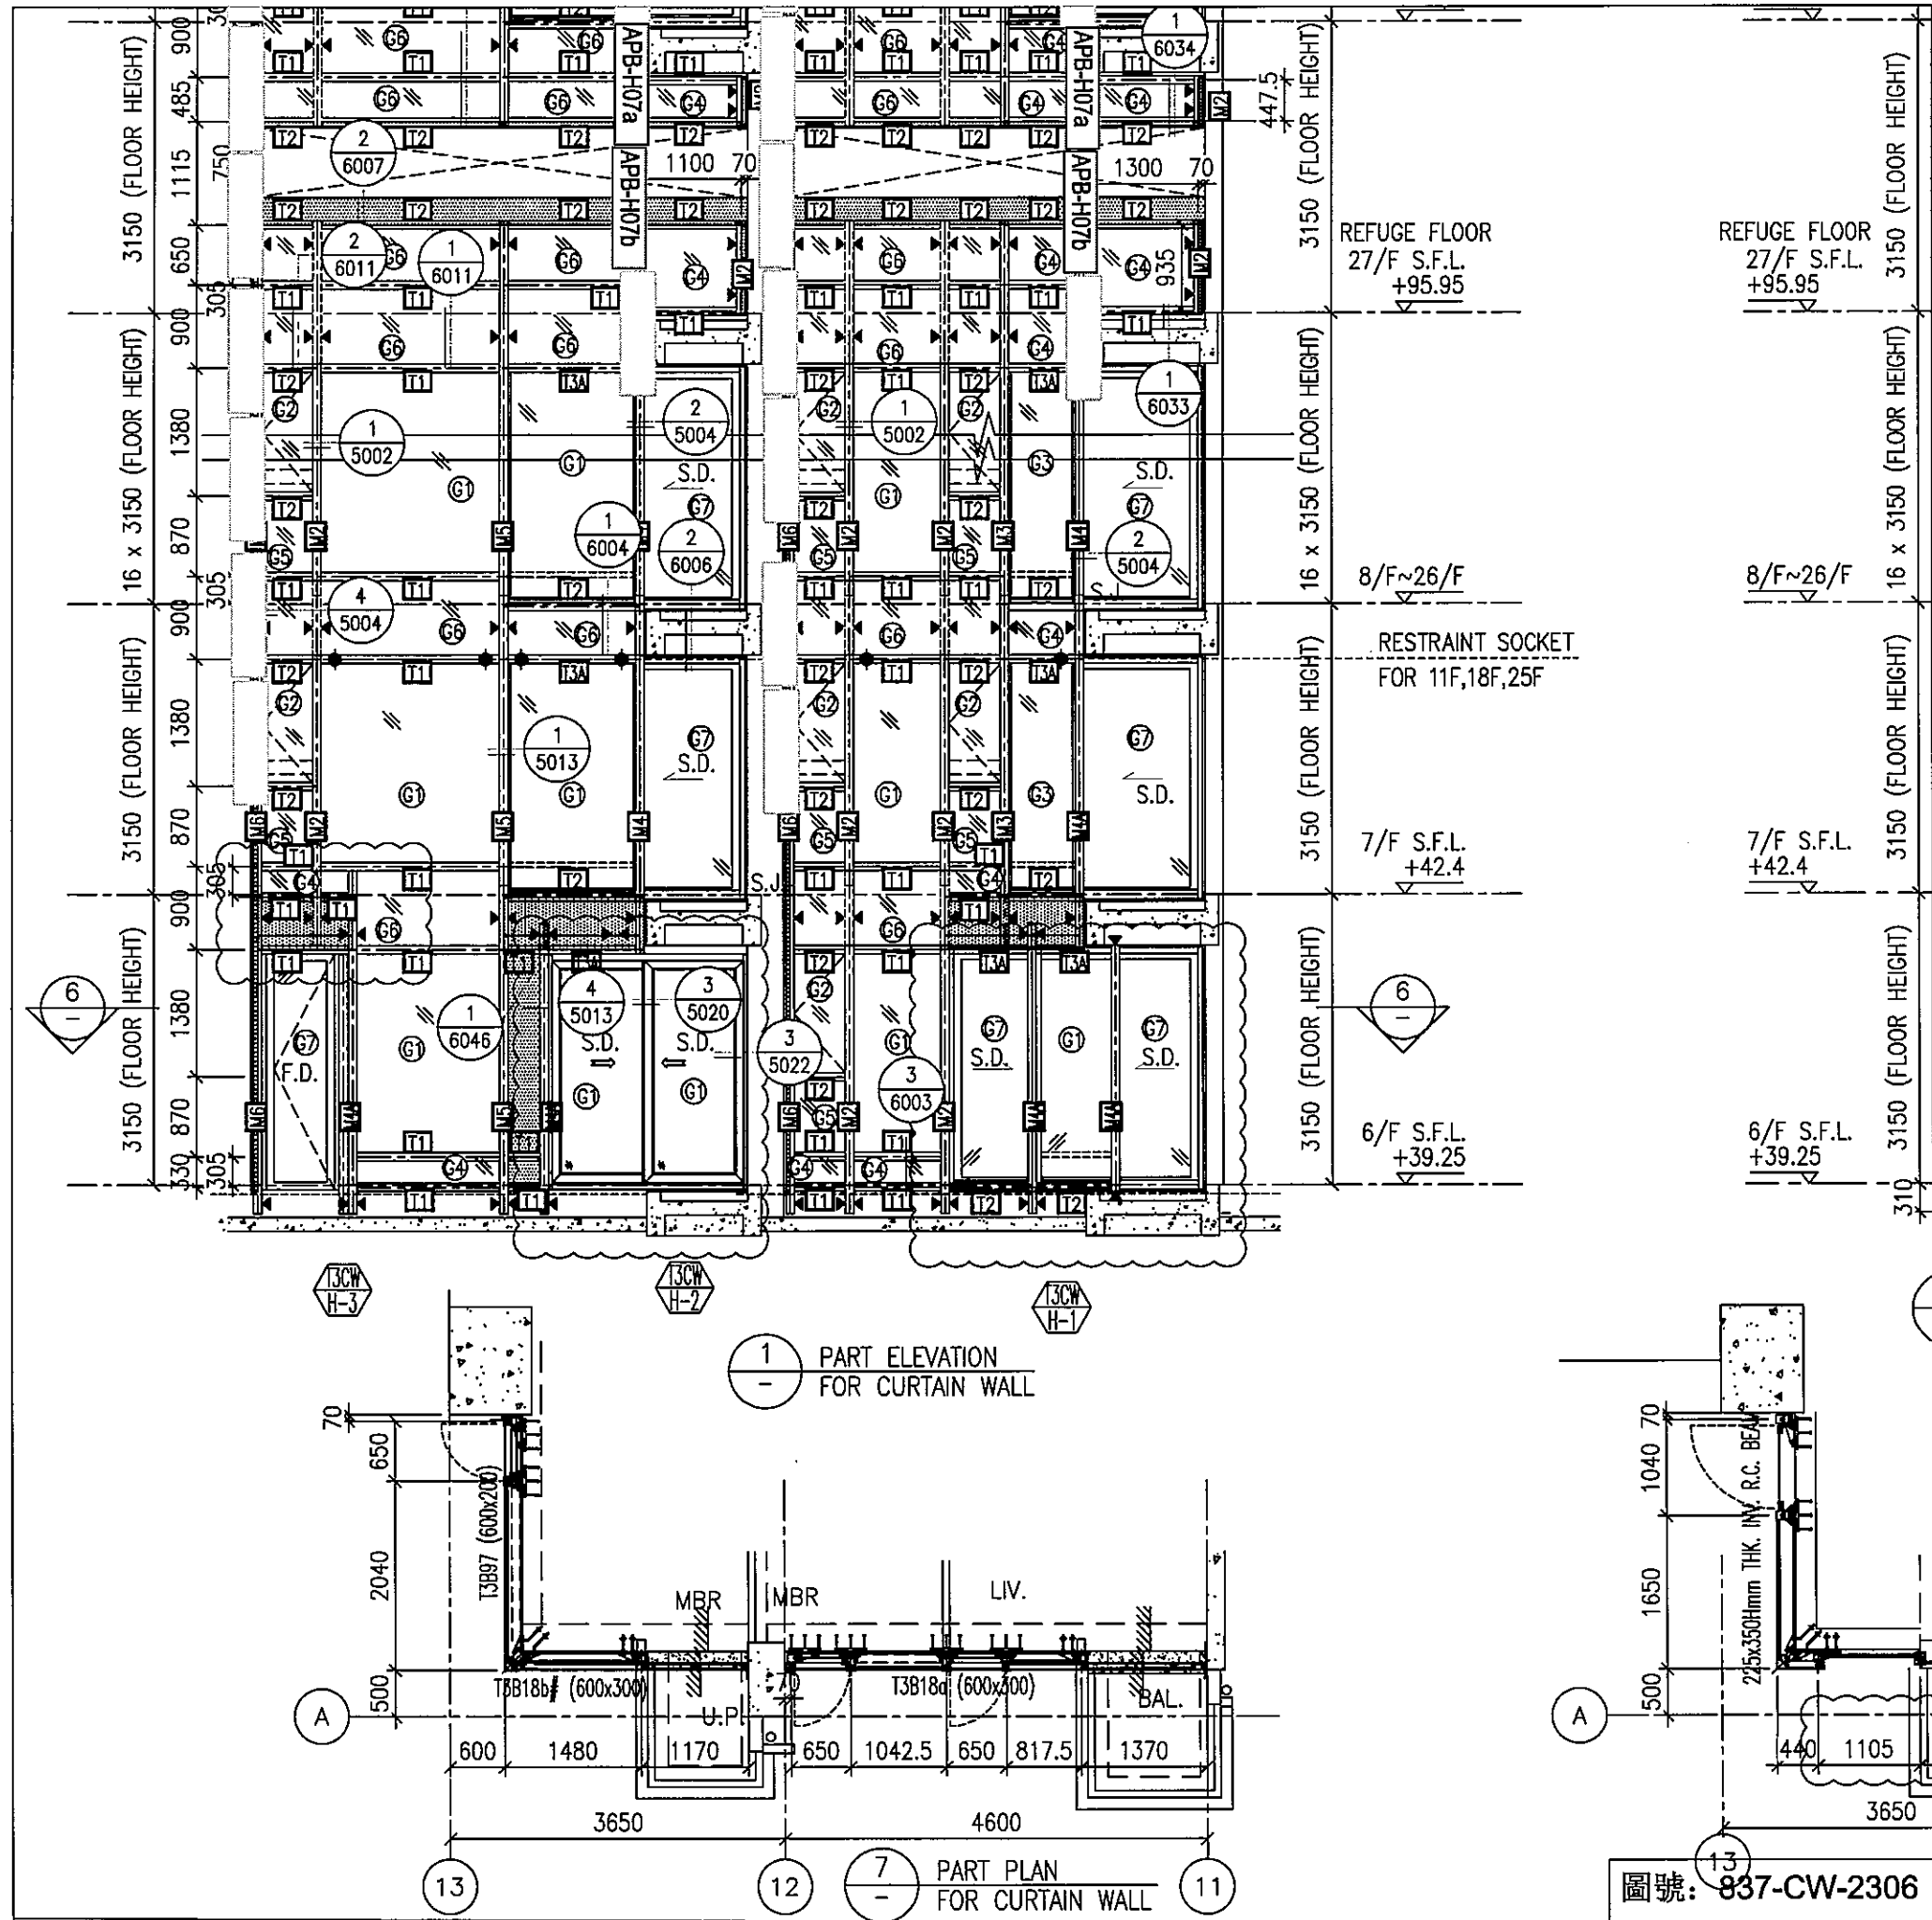


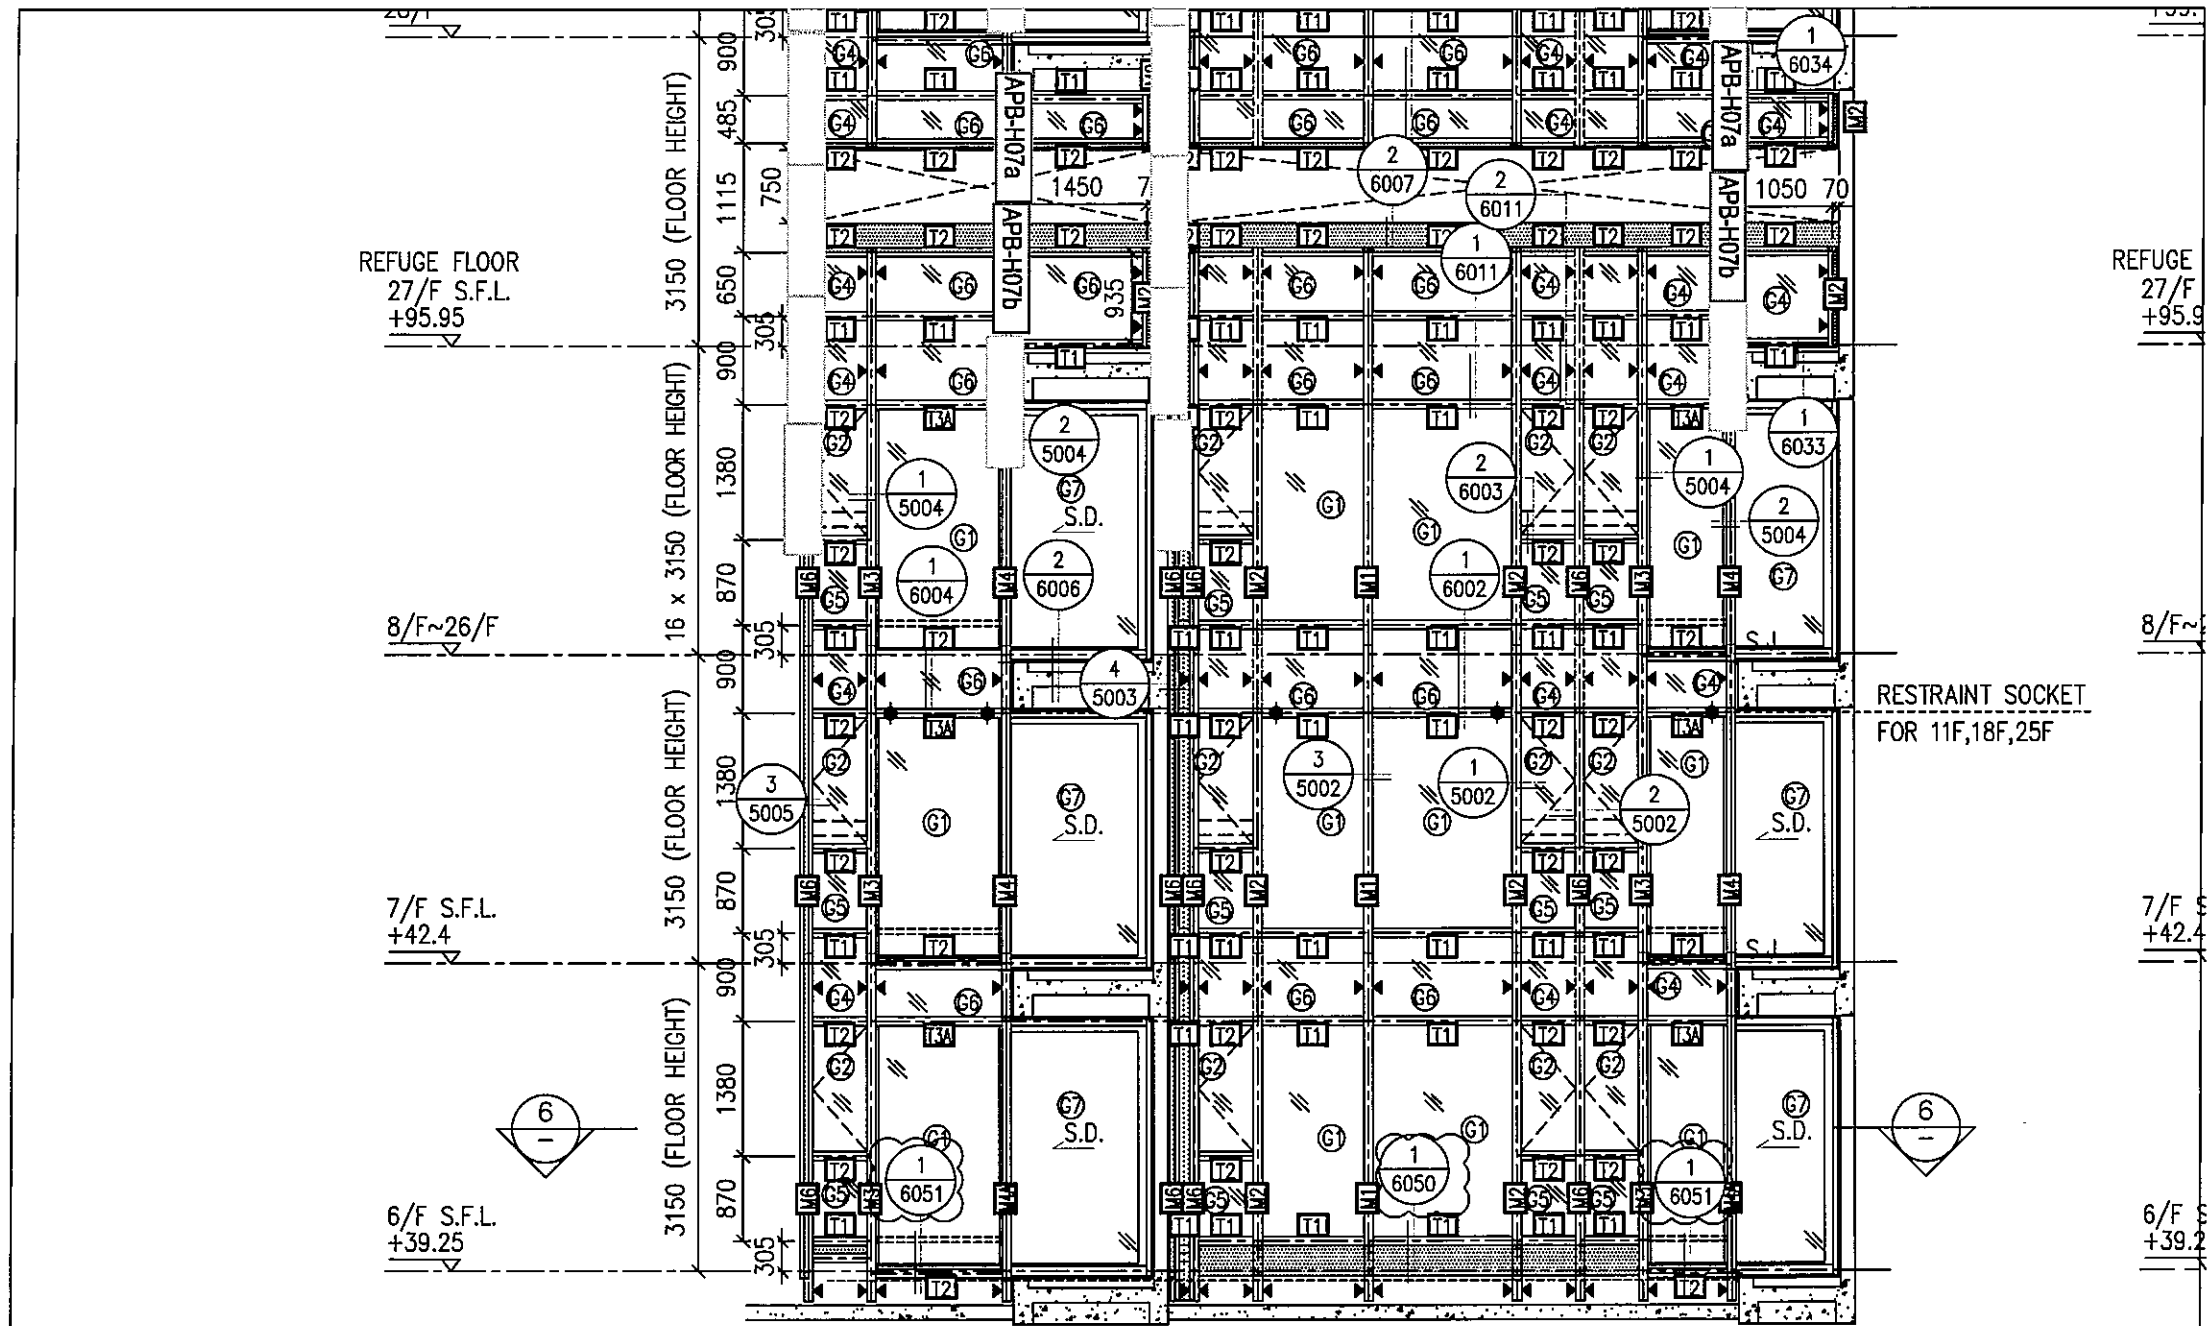

13CW
B-2


1
-
PART ELEVATION
FOR CURTAIN WALL

6
-
PART PLAN
FOR CURTAIN WALL

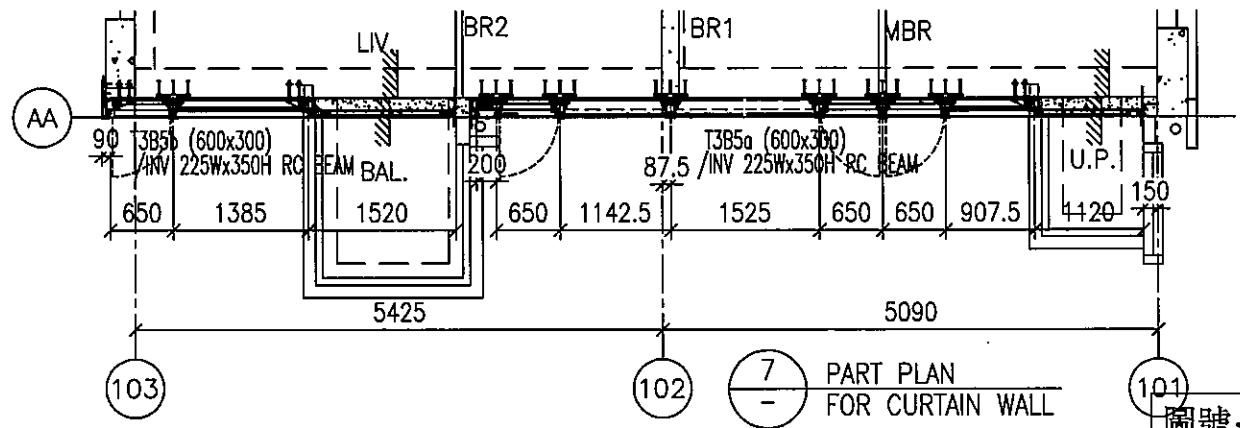


7
-
PART PLAN
FOR CURTAIN WALL


圖號: 837-CW-2308

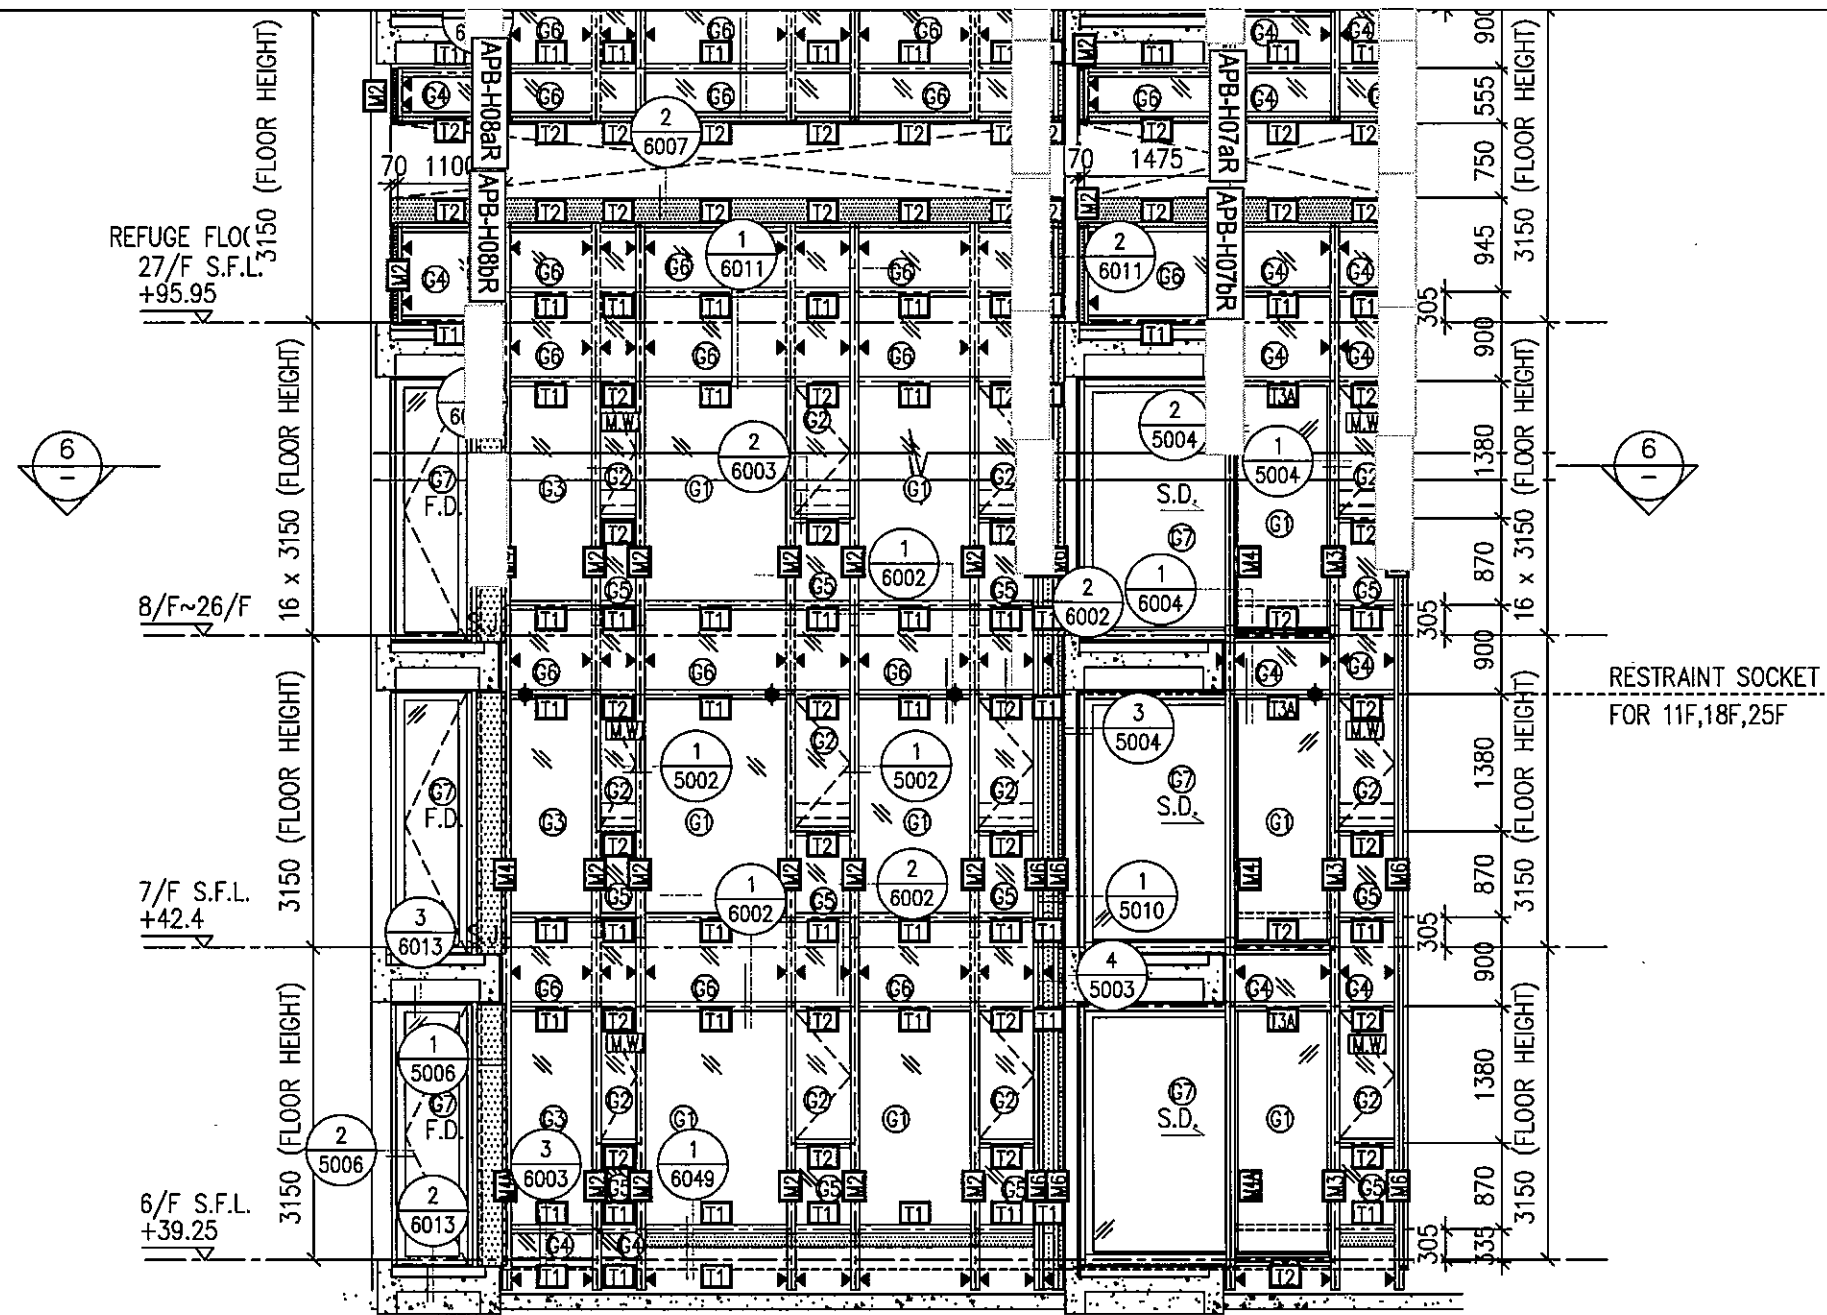


1 PART ELEVATION FOR CURTAIN WALL

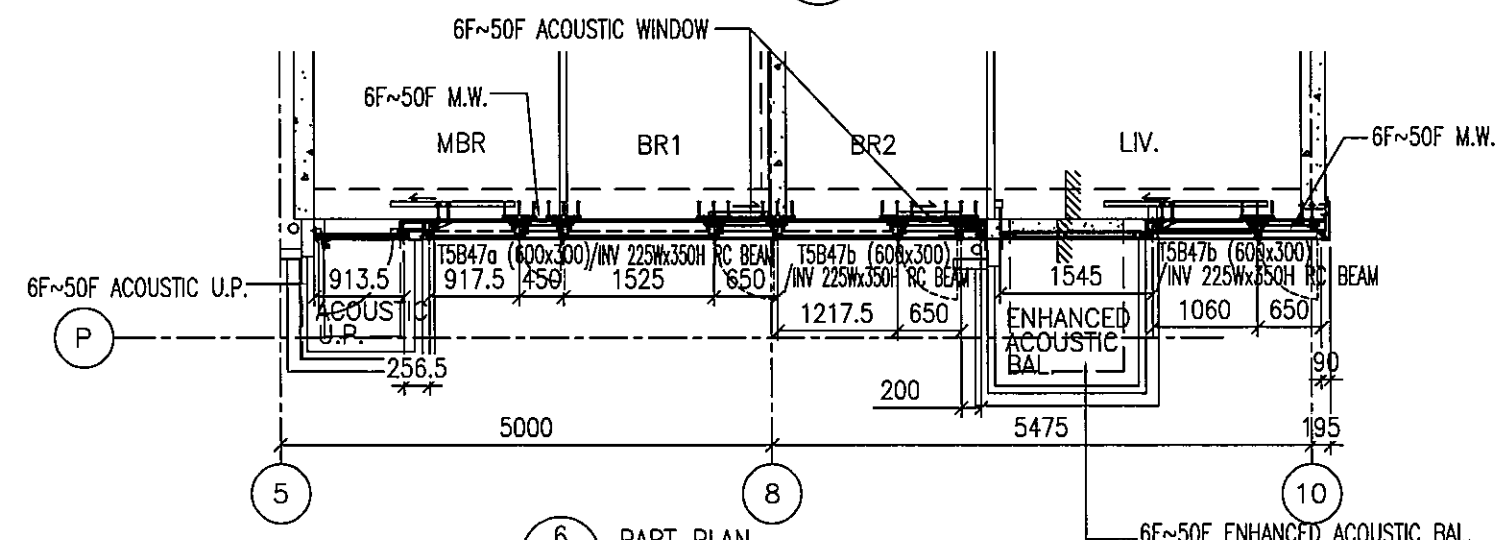


6 PART PLAN FOR CURTAIN WALL

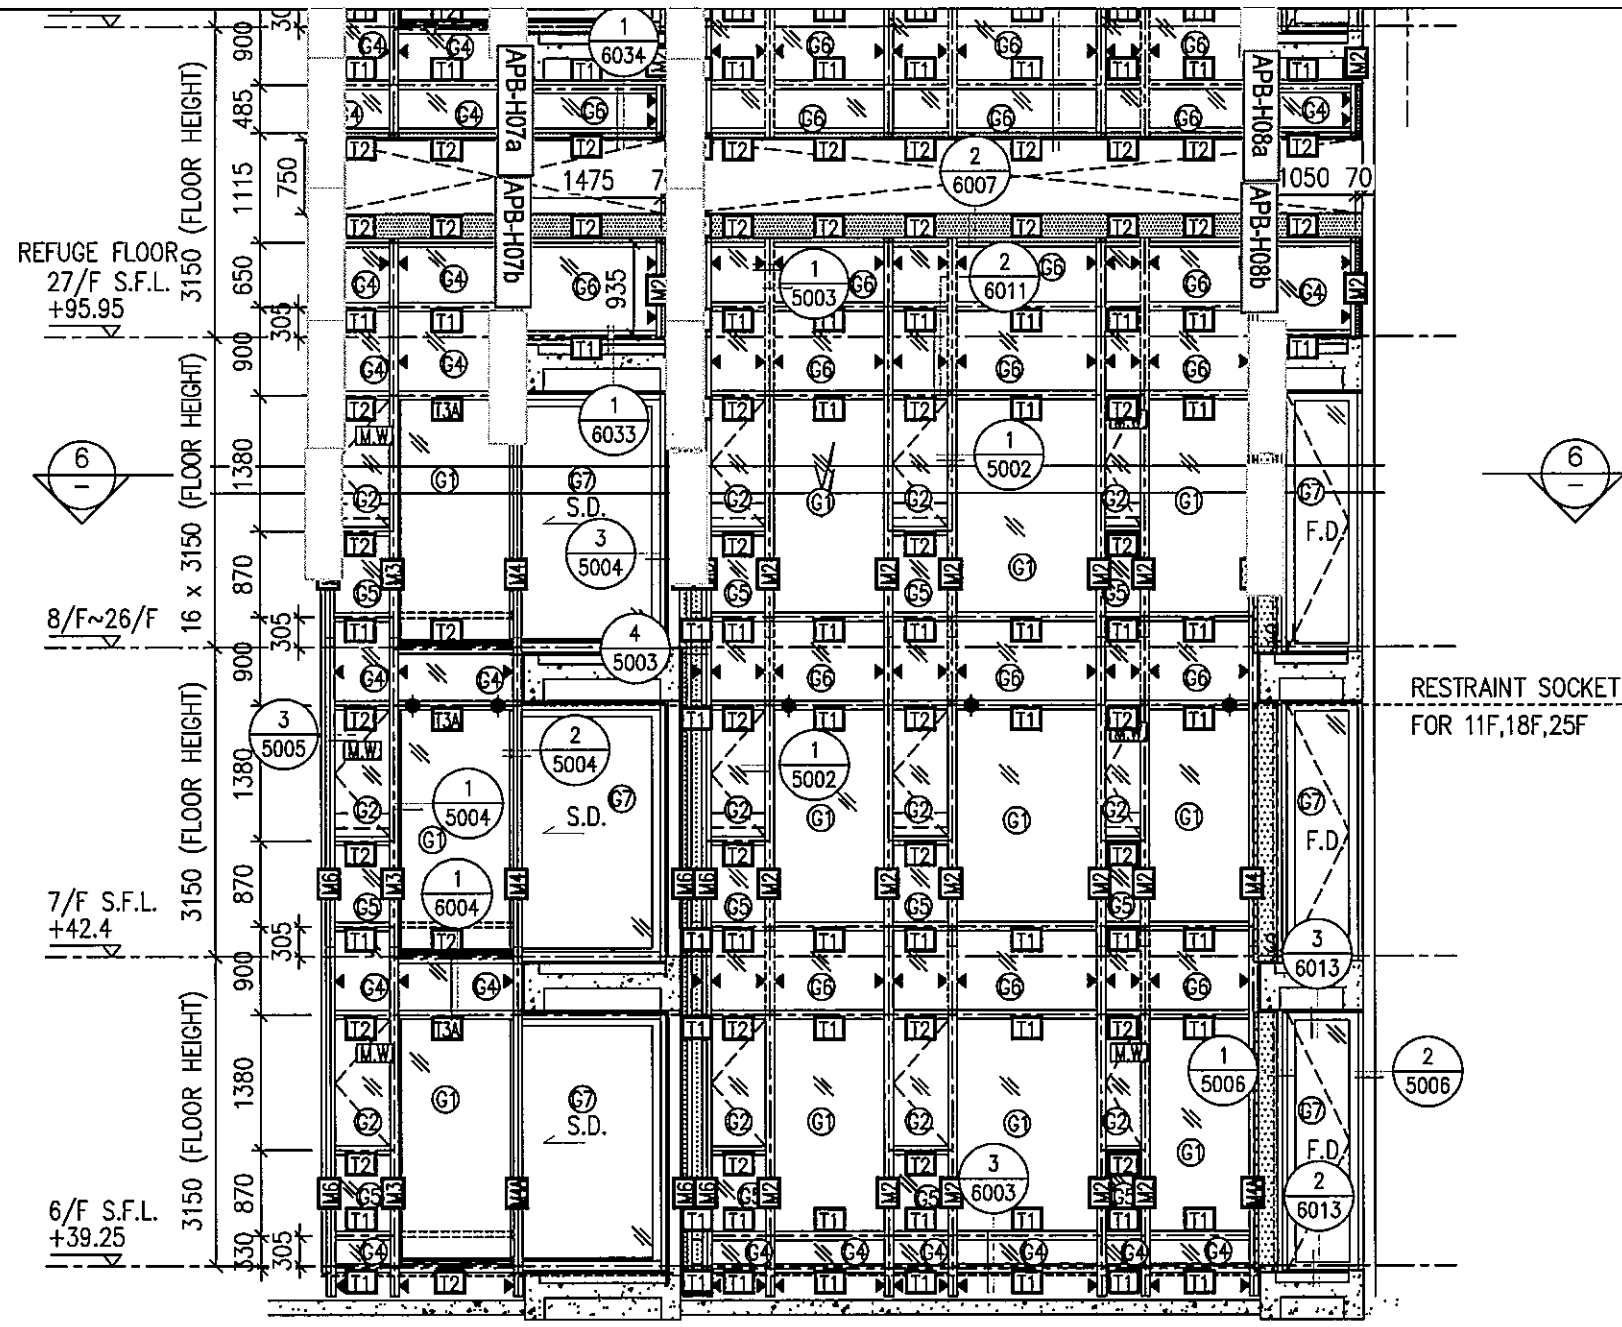

1
- PART ELEVATION
FOR CURTAIN WALL

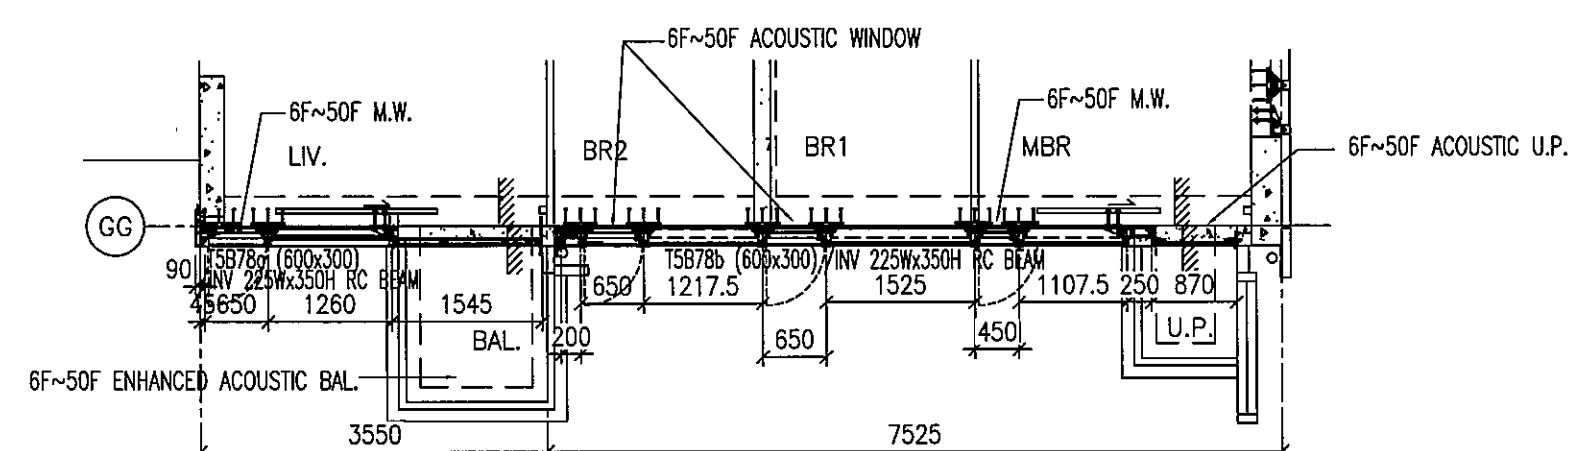

6
- PART PLAN
FOR CURTAIN WALL

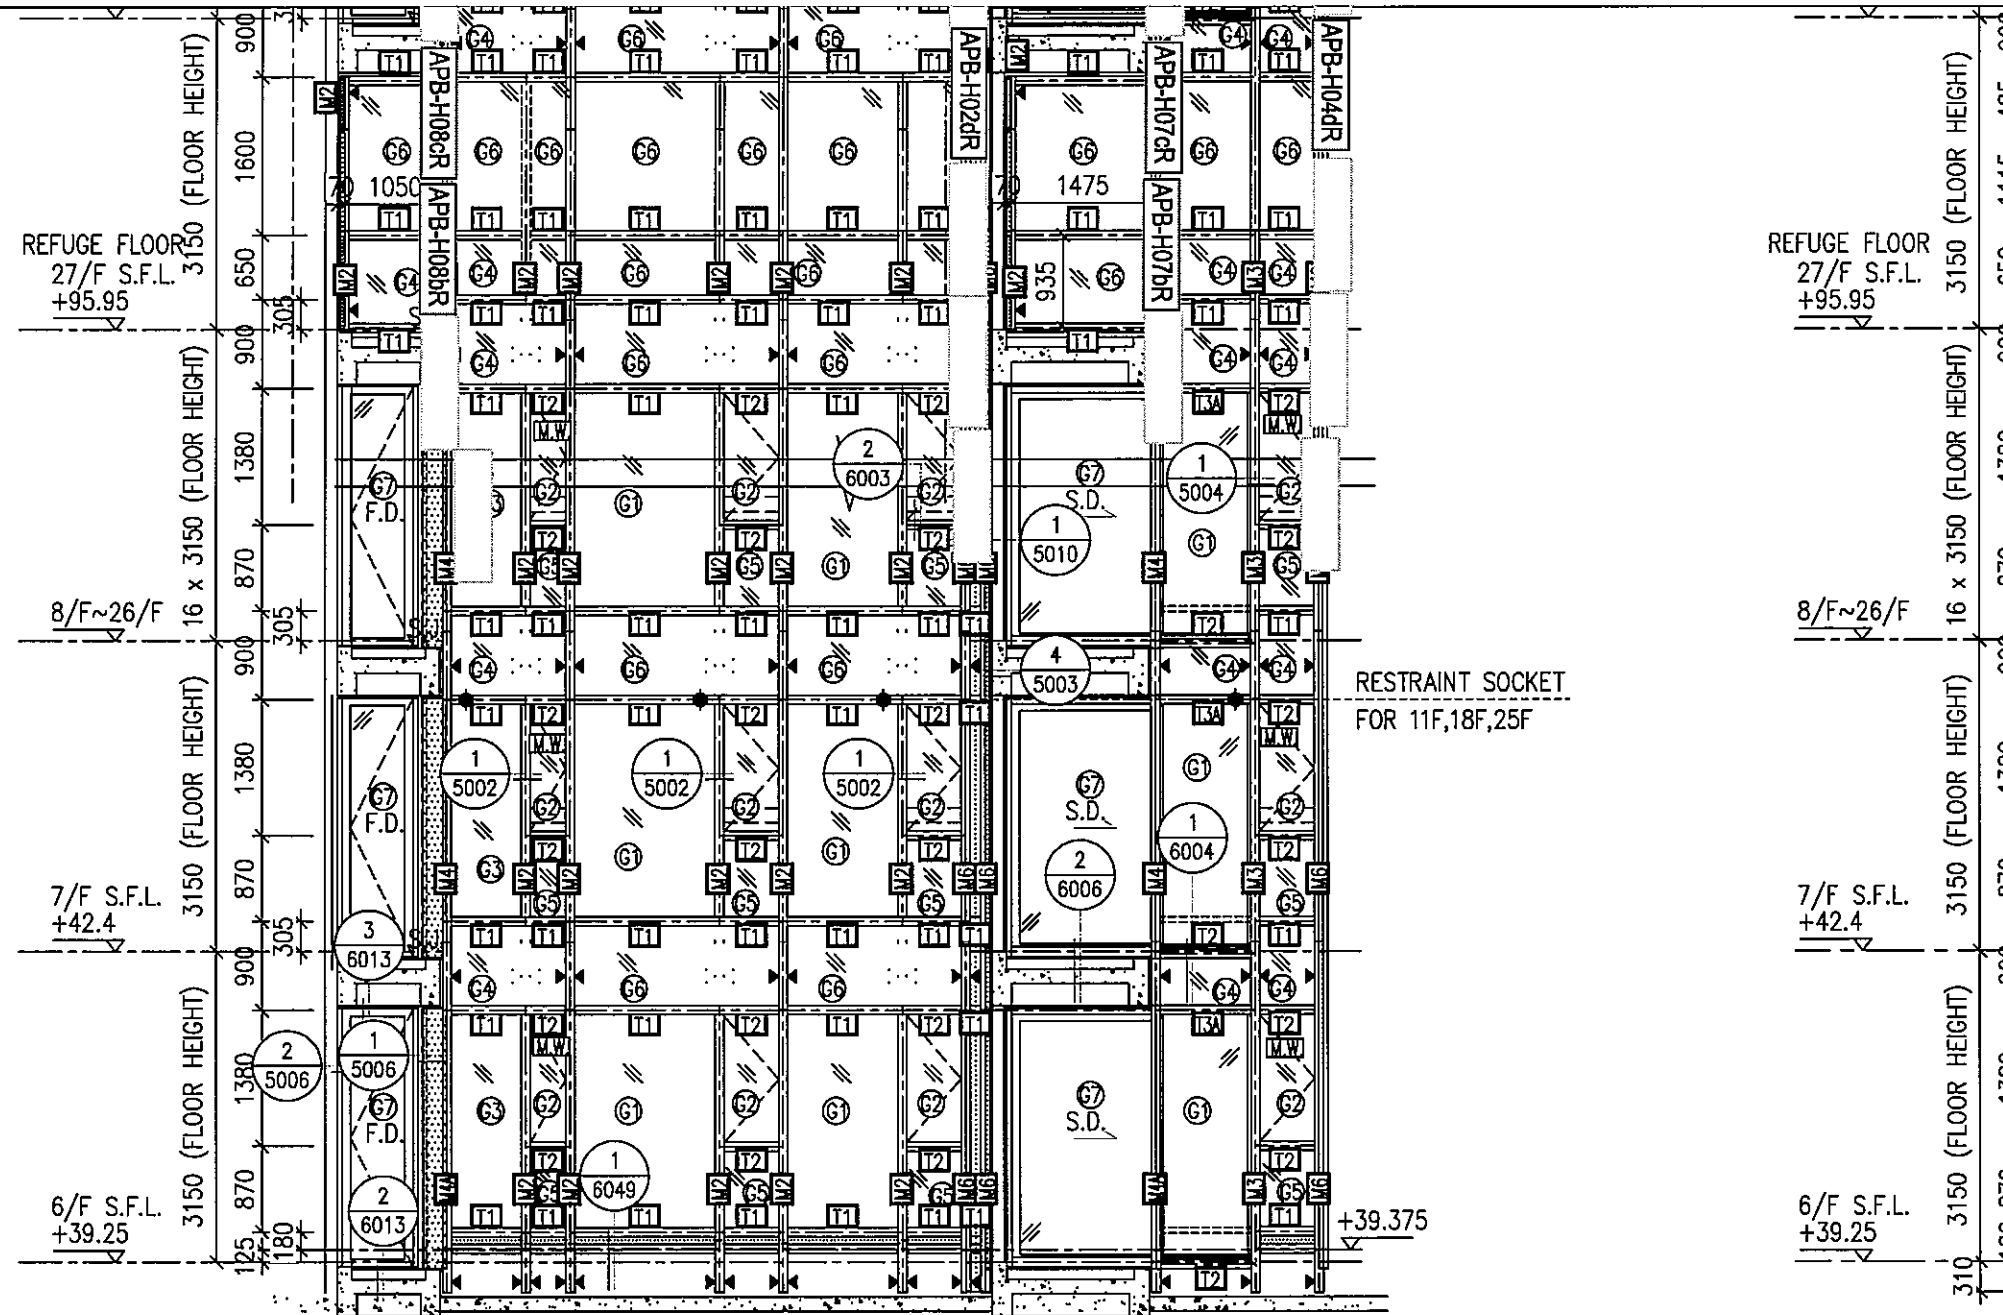

REFUGE FLOOR
27/F S.F.L.
+95.95

REFUGE FLOOR
27/F S.F.L.
+95.95

8/F~26/F

8/F~26/F

7/F S.F.L.
+42.4

7/F S.F.L.
+42.4


6/F S.F.L.
+39.25

6/F S.F.L.
+39.25

15CW
L-1


1
-
PART ELEVATION
FOR CURTAIN WALL

2
-
TYPICAL SECTION
FOR CURTAIN WALL

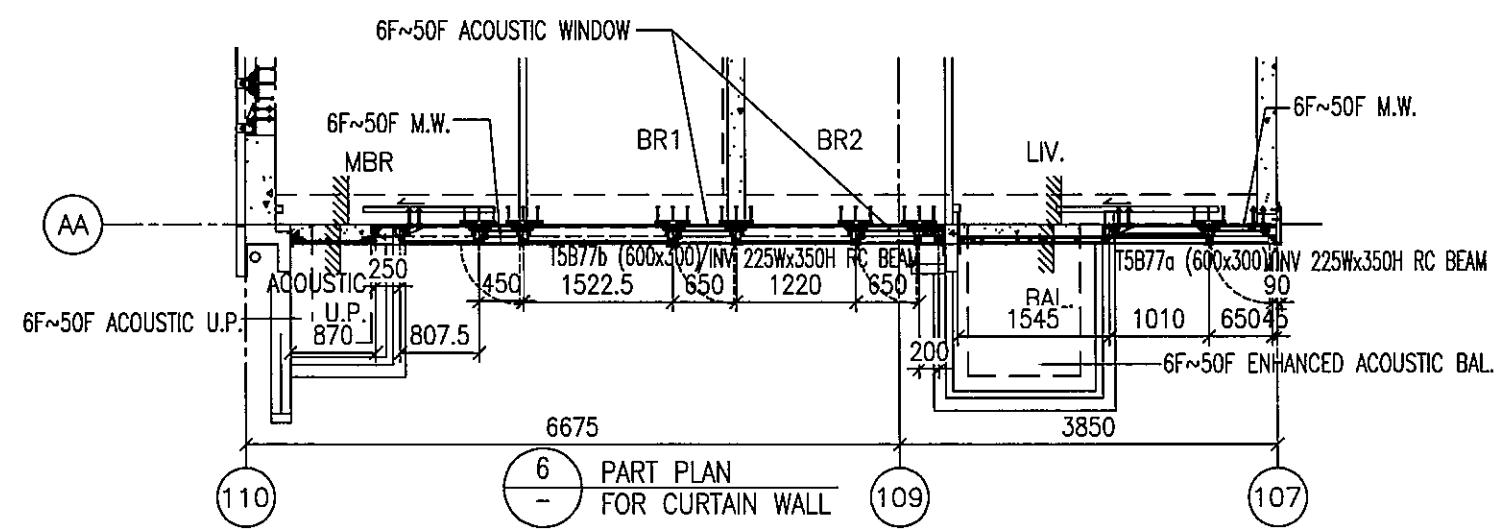


6
-
PART PLAN
FOR CURTAIN WALL

圖號: 837-CW-2505

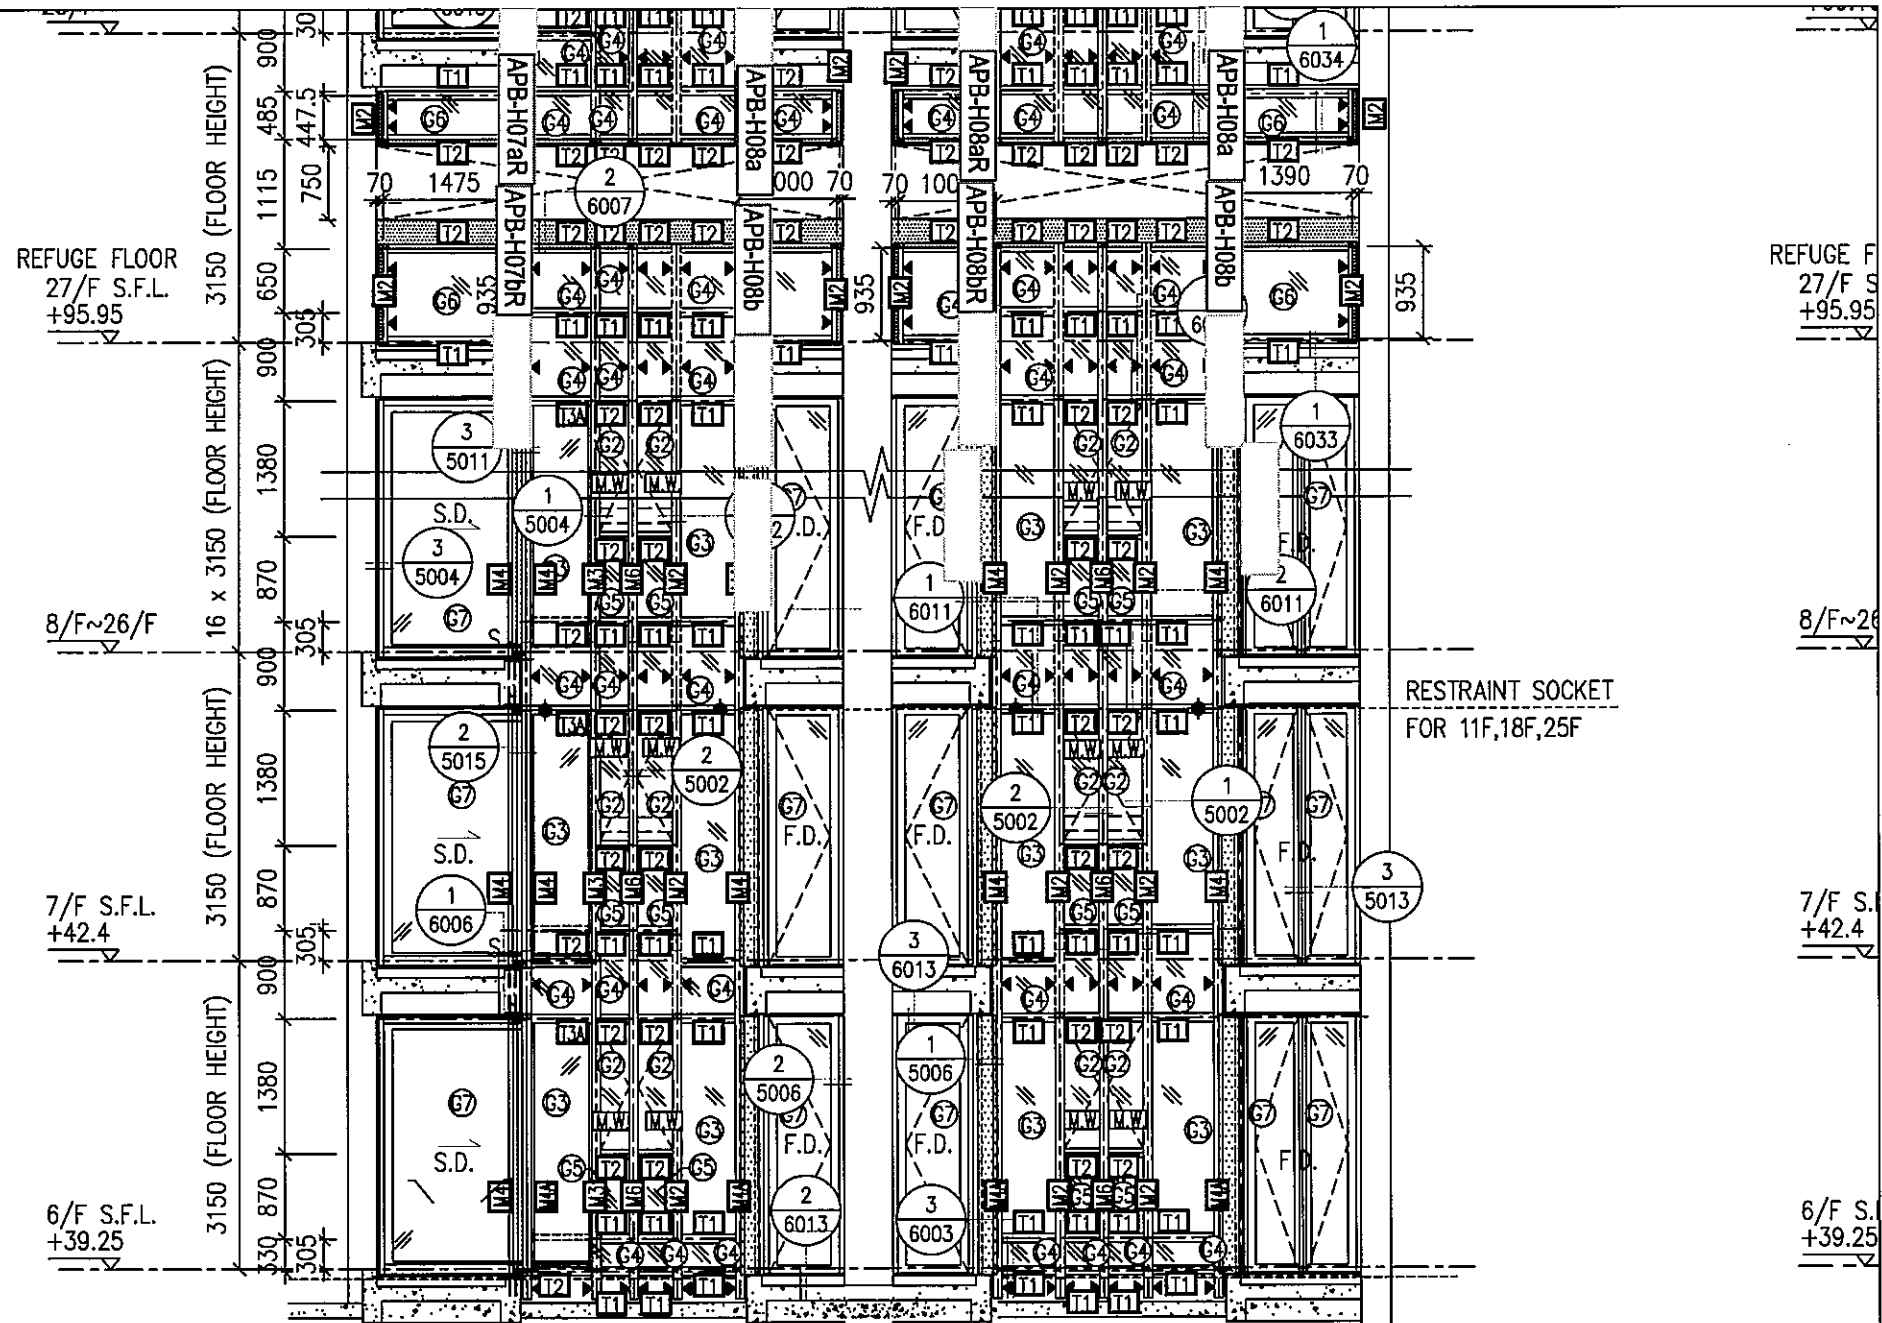


1 PART ELEVATION
- FOR CURTAIN WALL

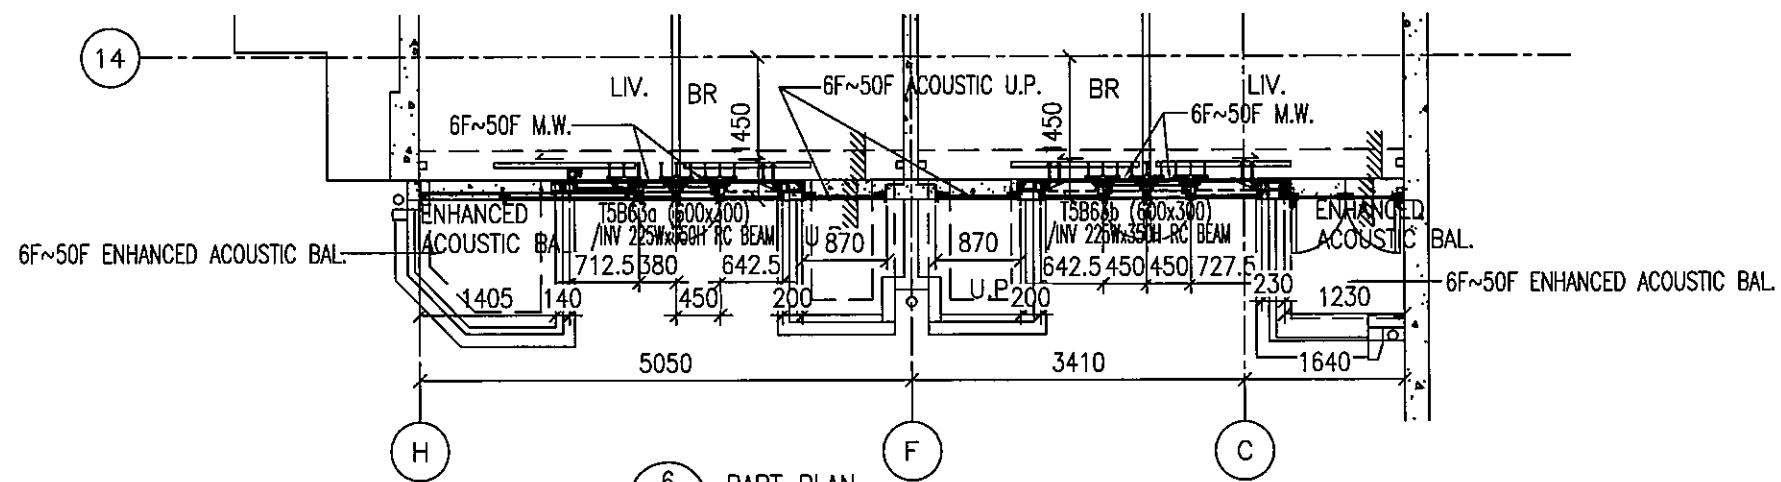


6 PART PLAN
- FOR CURTAIN WALL


圖號: 837-CW-2506

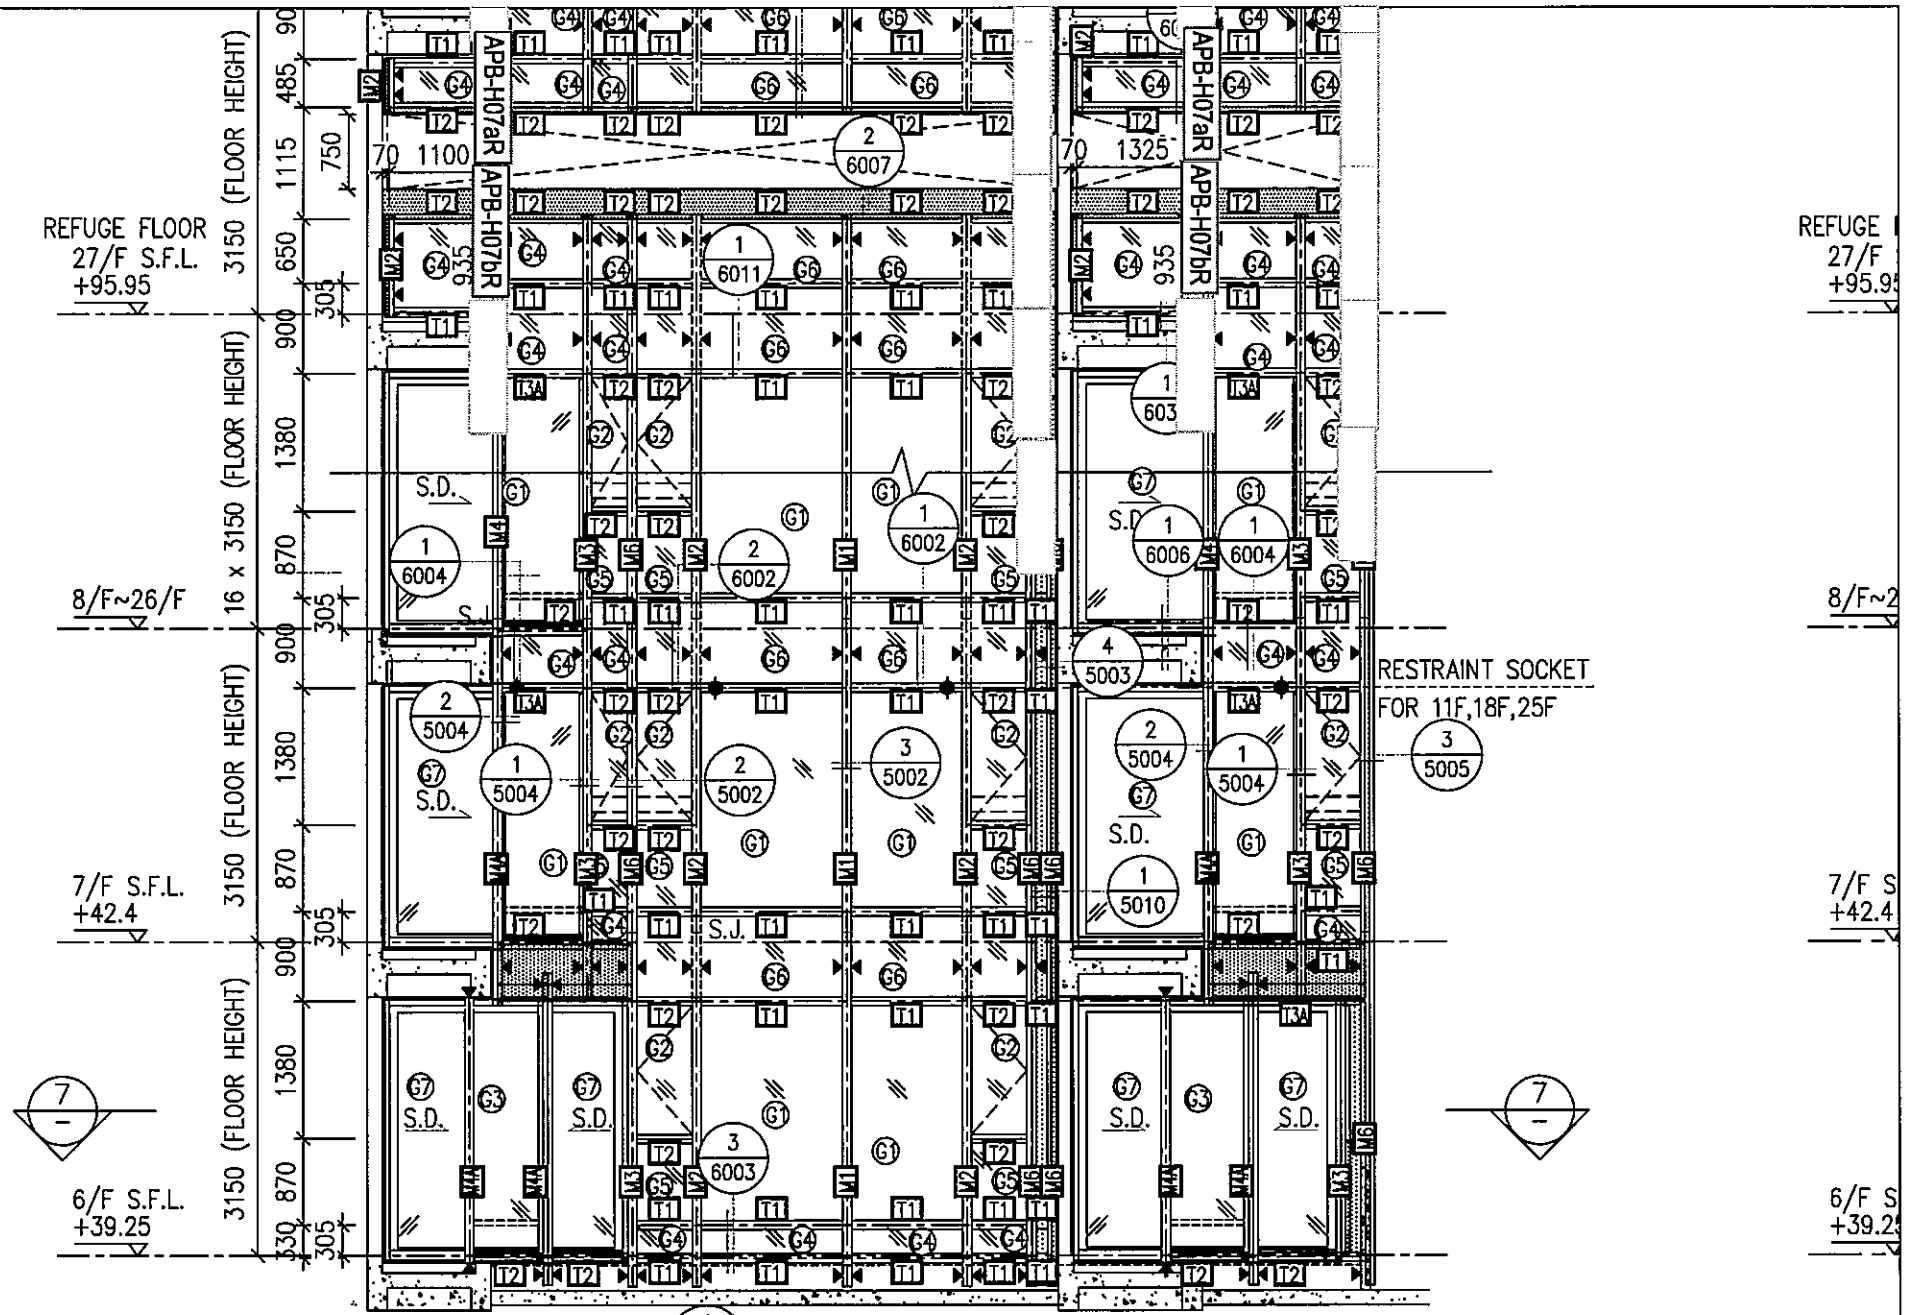

1 PART ELEVATION FOR CURTAIN WALL

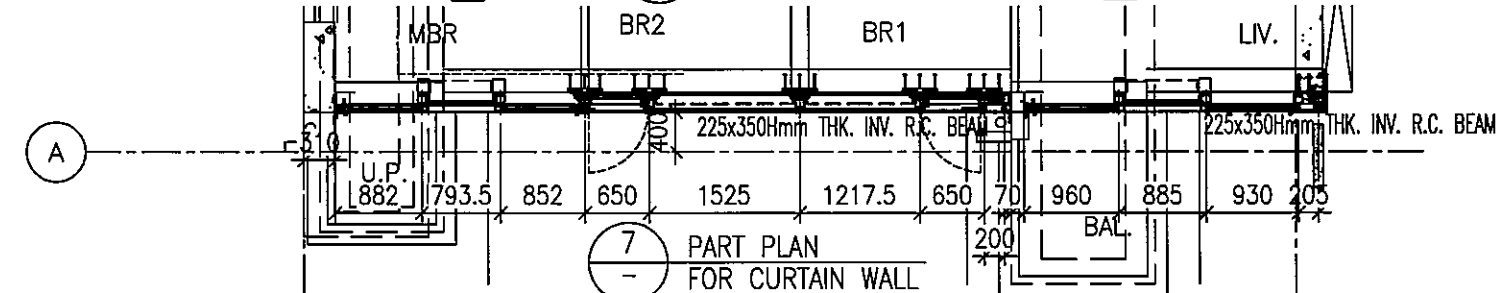


7 PART PLAN FOR CURTAIN WALL

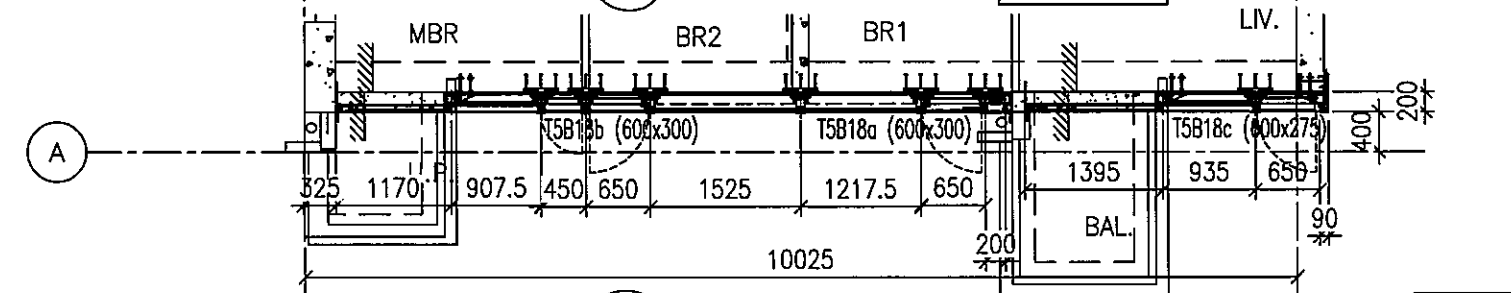


8 PART PLAN FOR CURTAIN WALL


圖號: 837-CW-2508

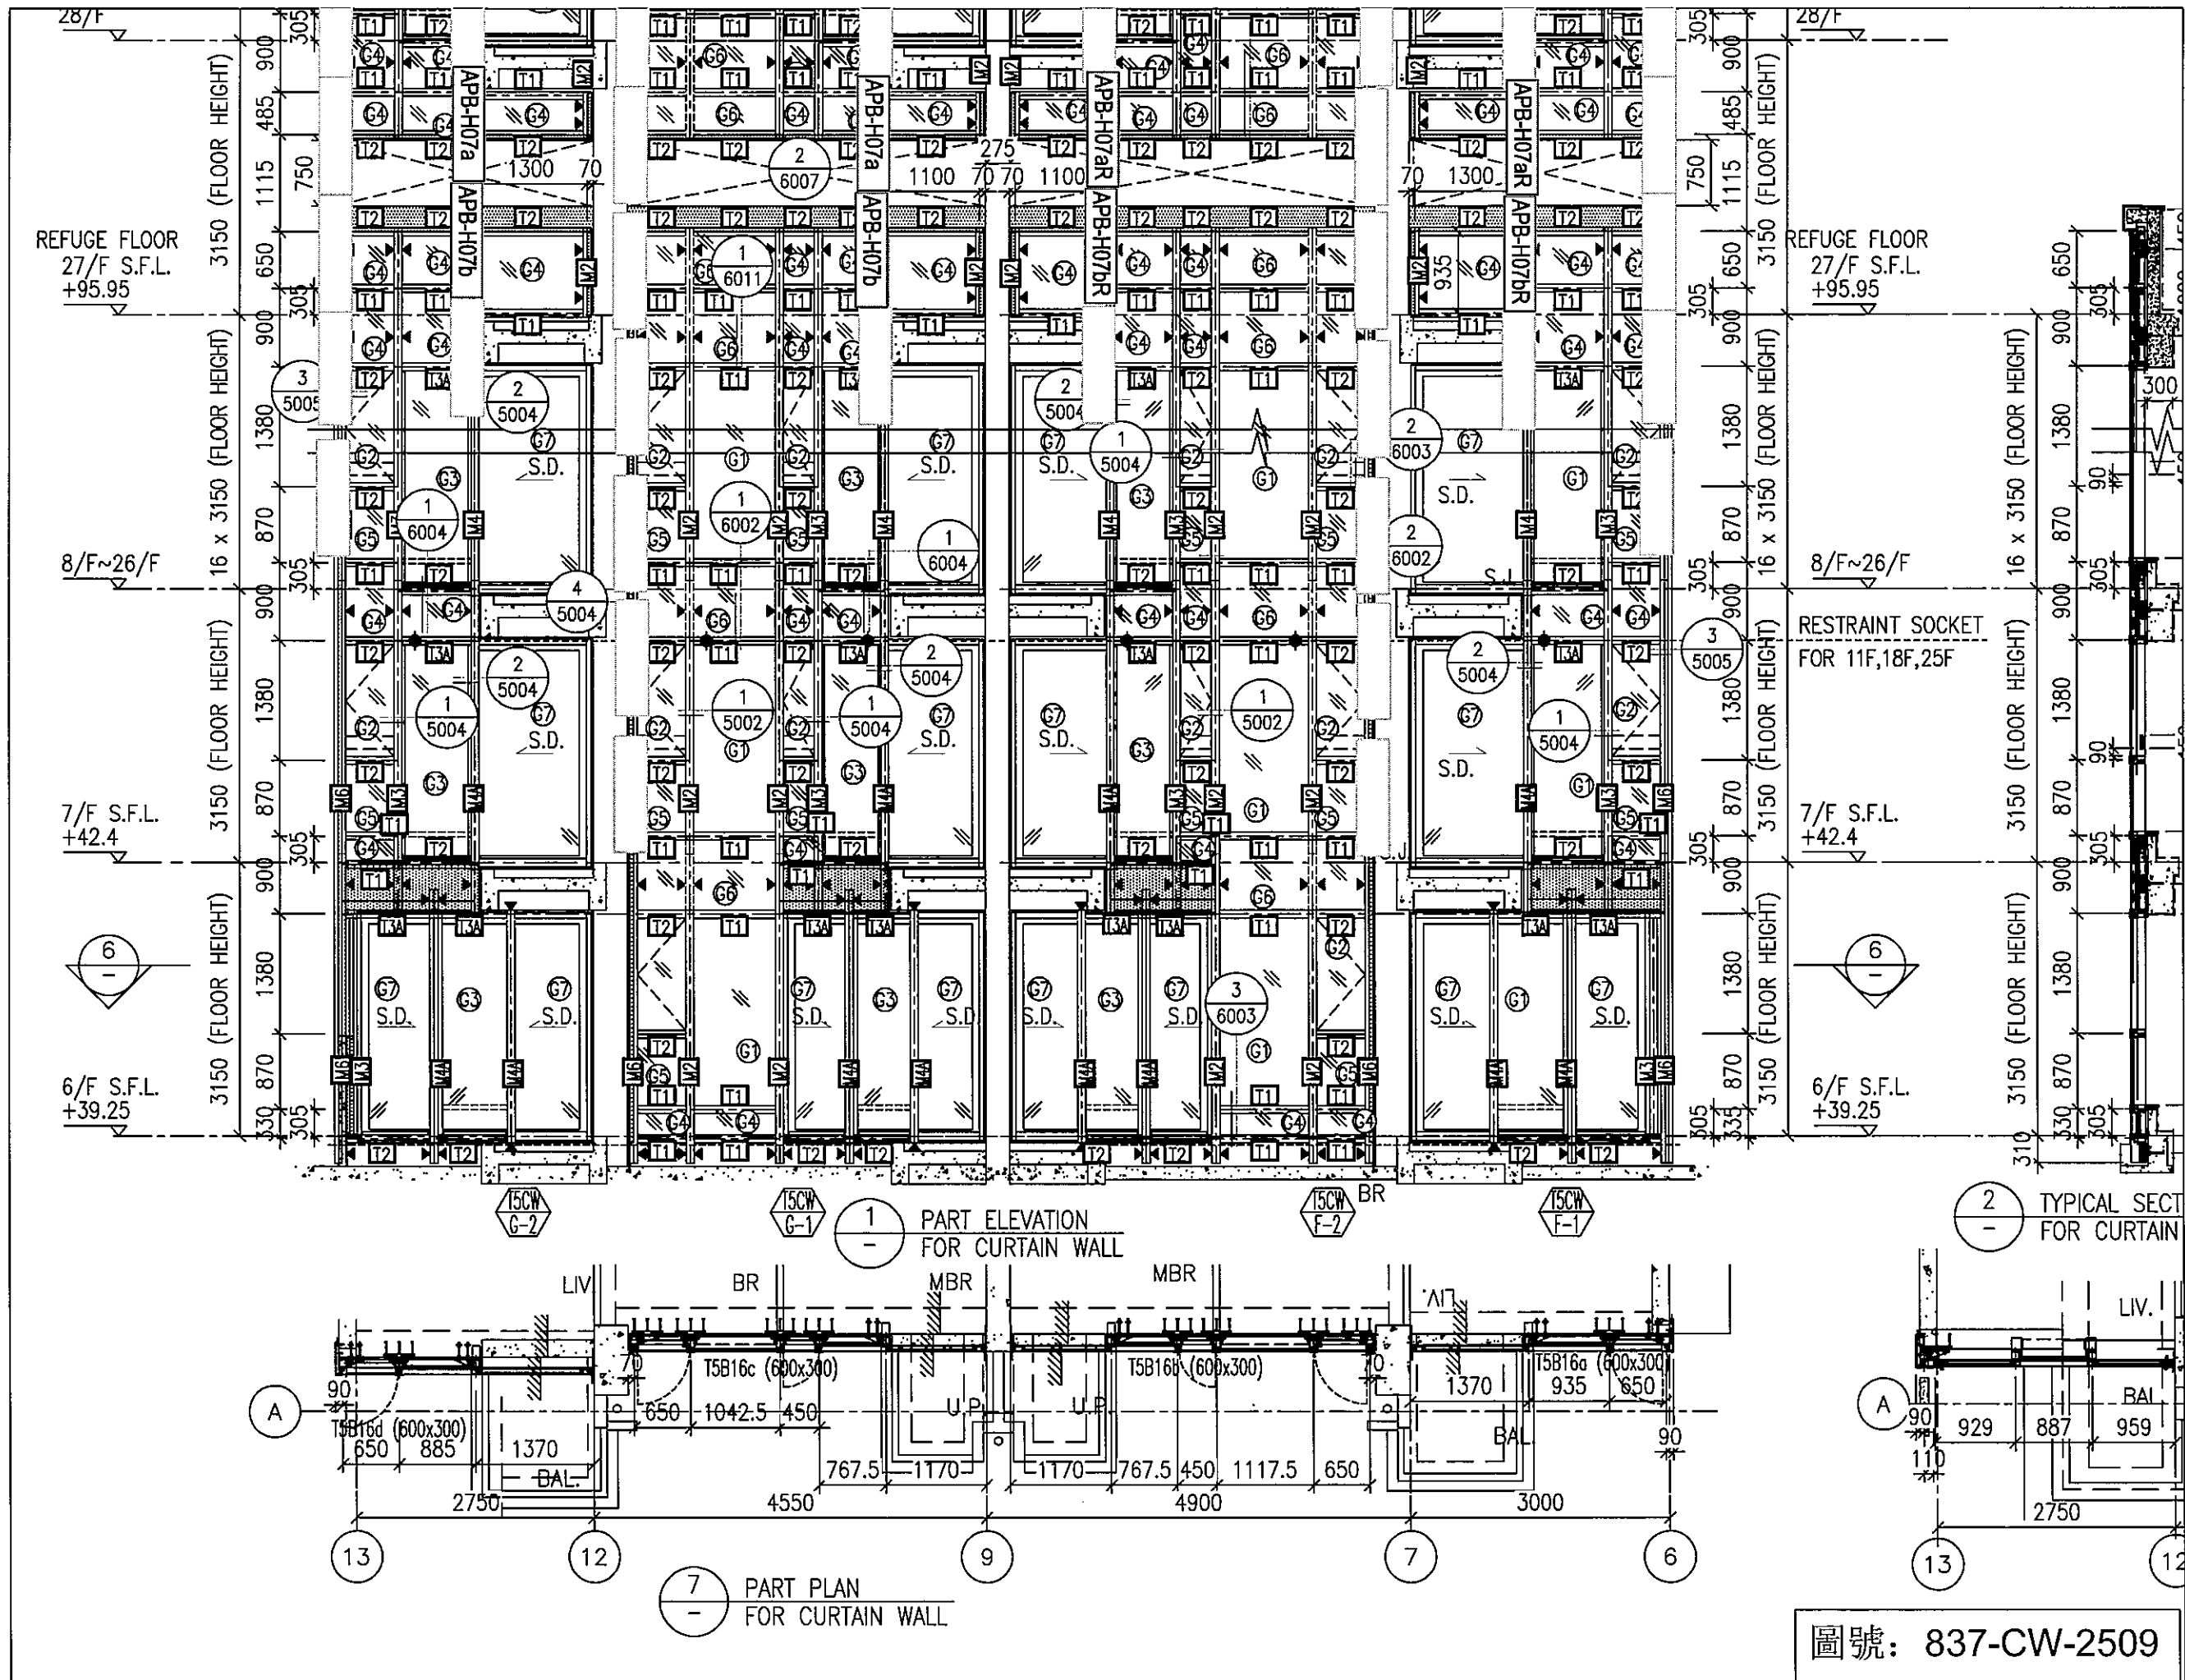


圖號: 837-CW-2509

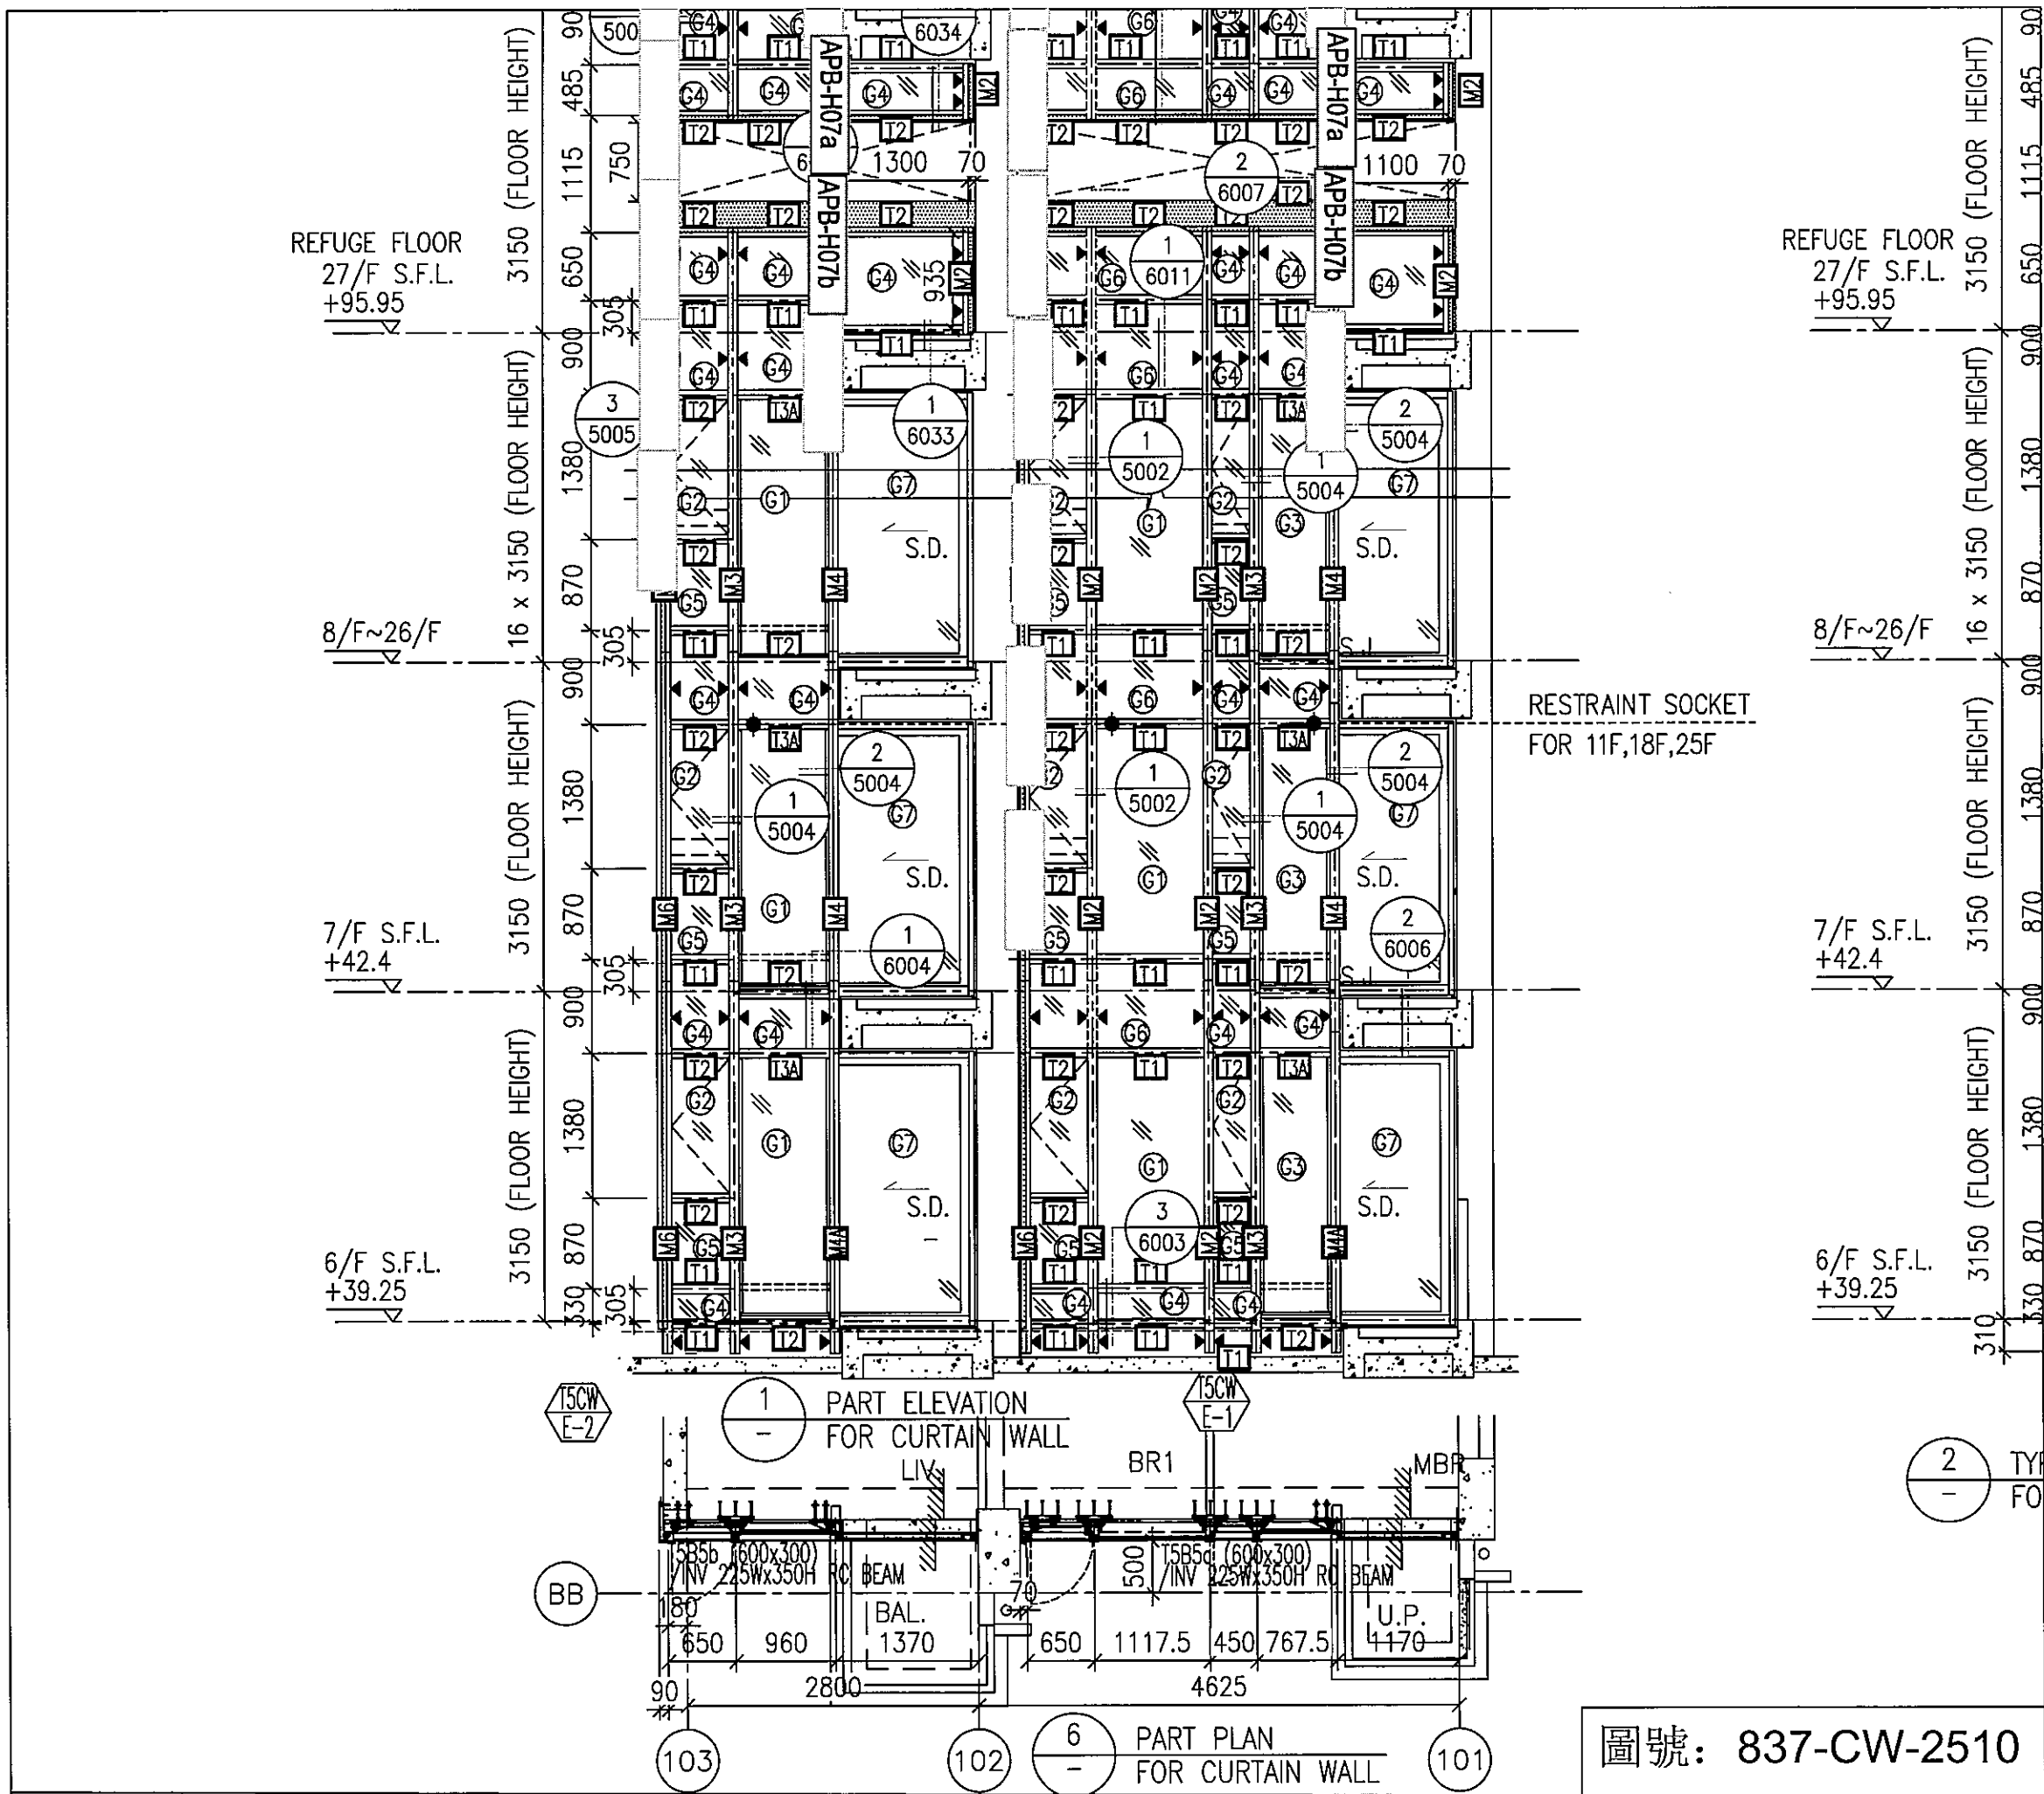

圖號: 837-CW-2510

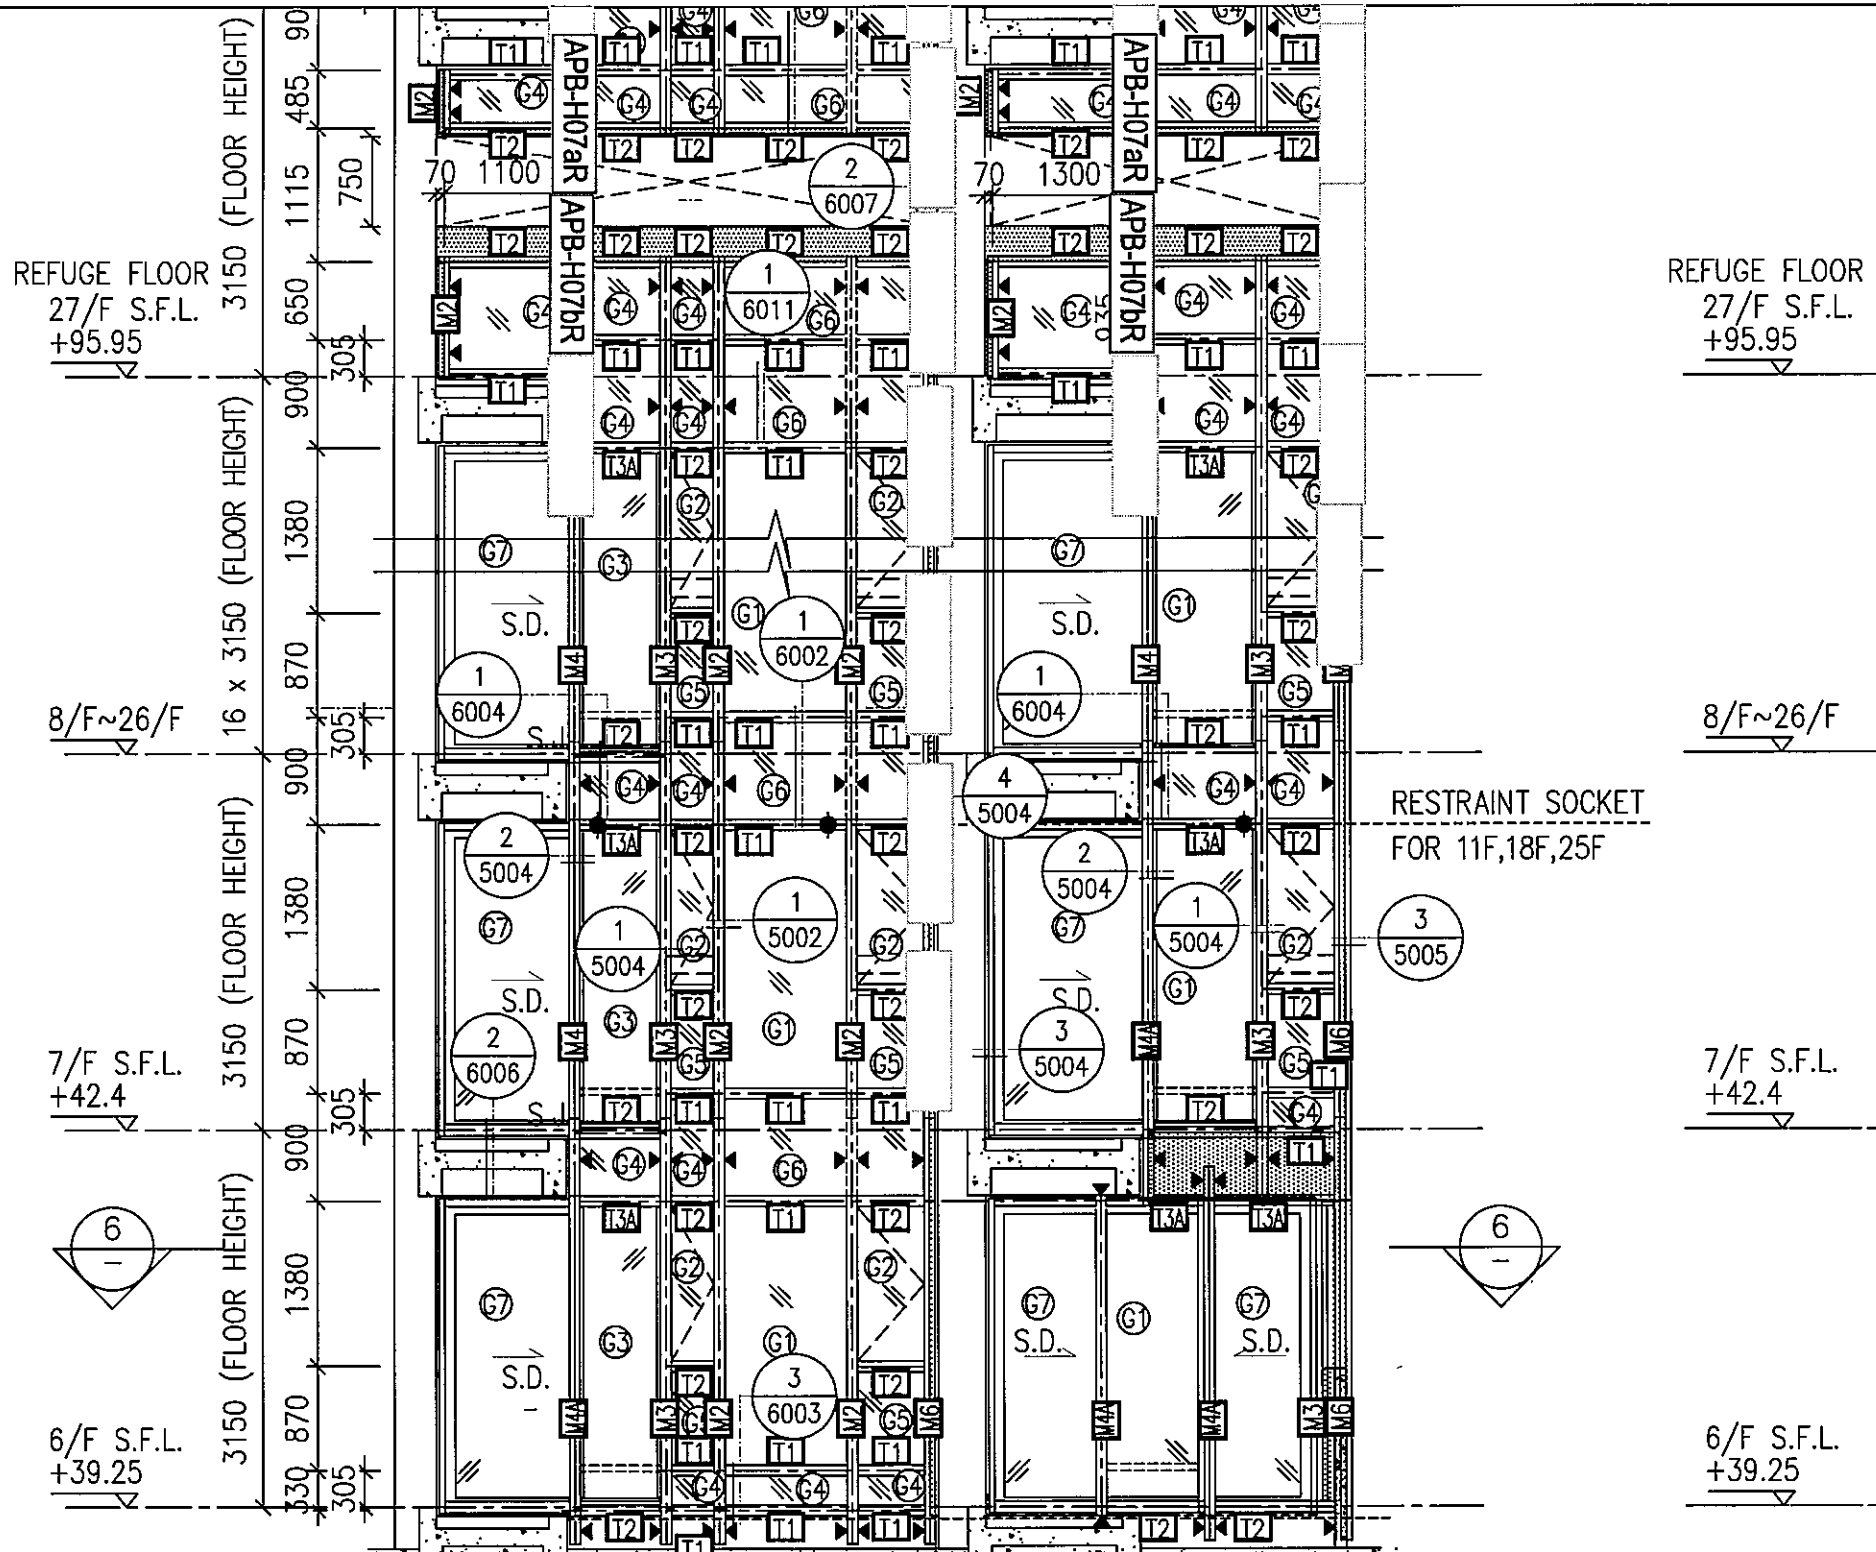



RESTRAINT SOCKET FOR 11F,18F,25F

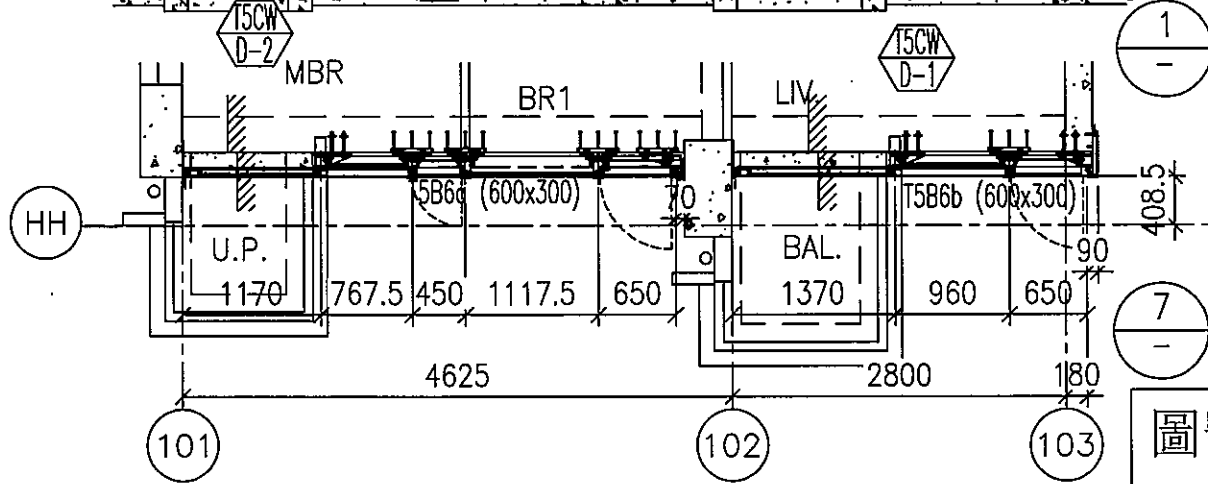

1 PART ELEVATION FOR CURTAIN WALL

7 PART PLAN FOR CURTAIN WALL

圖號: 837-CW-2511

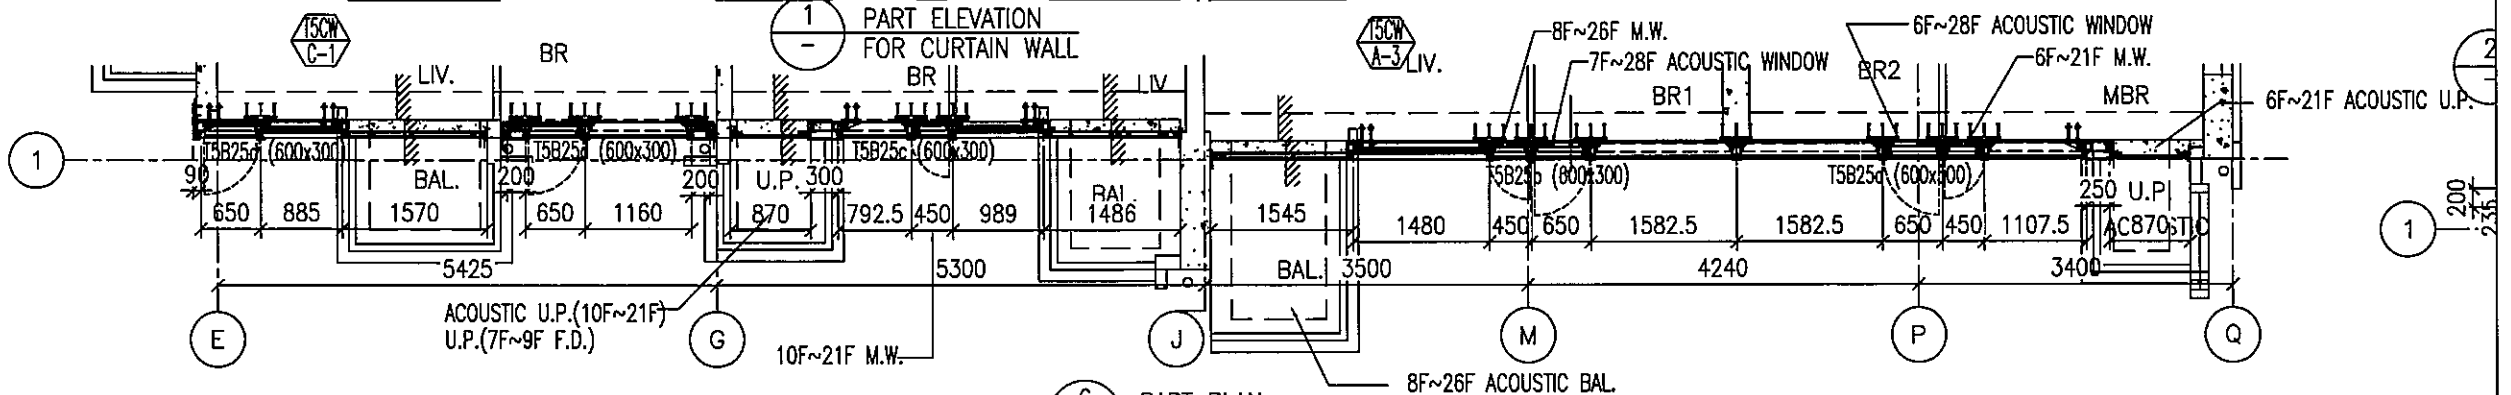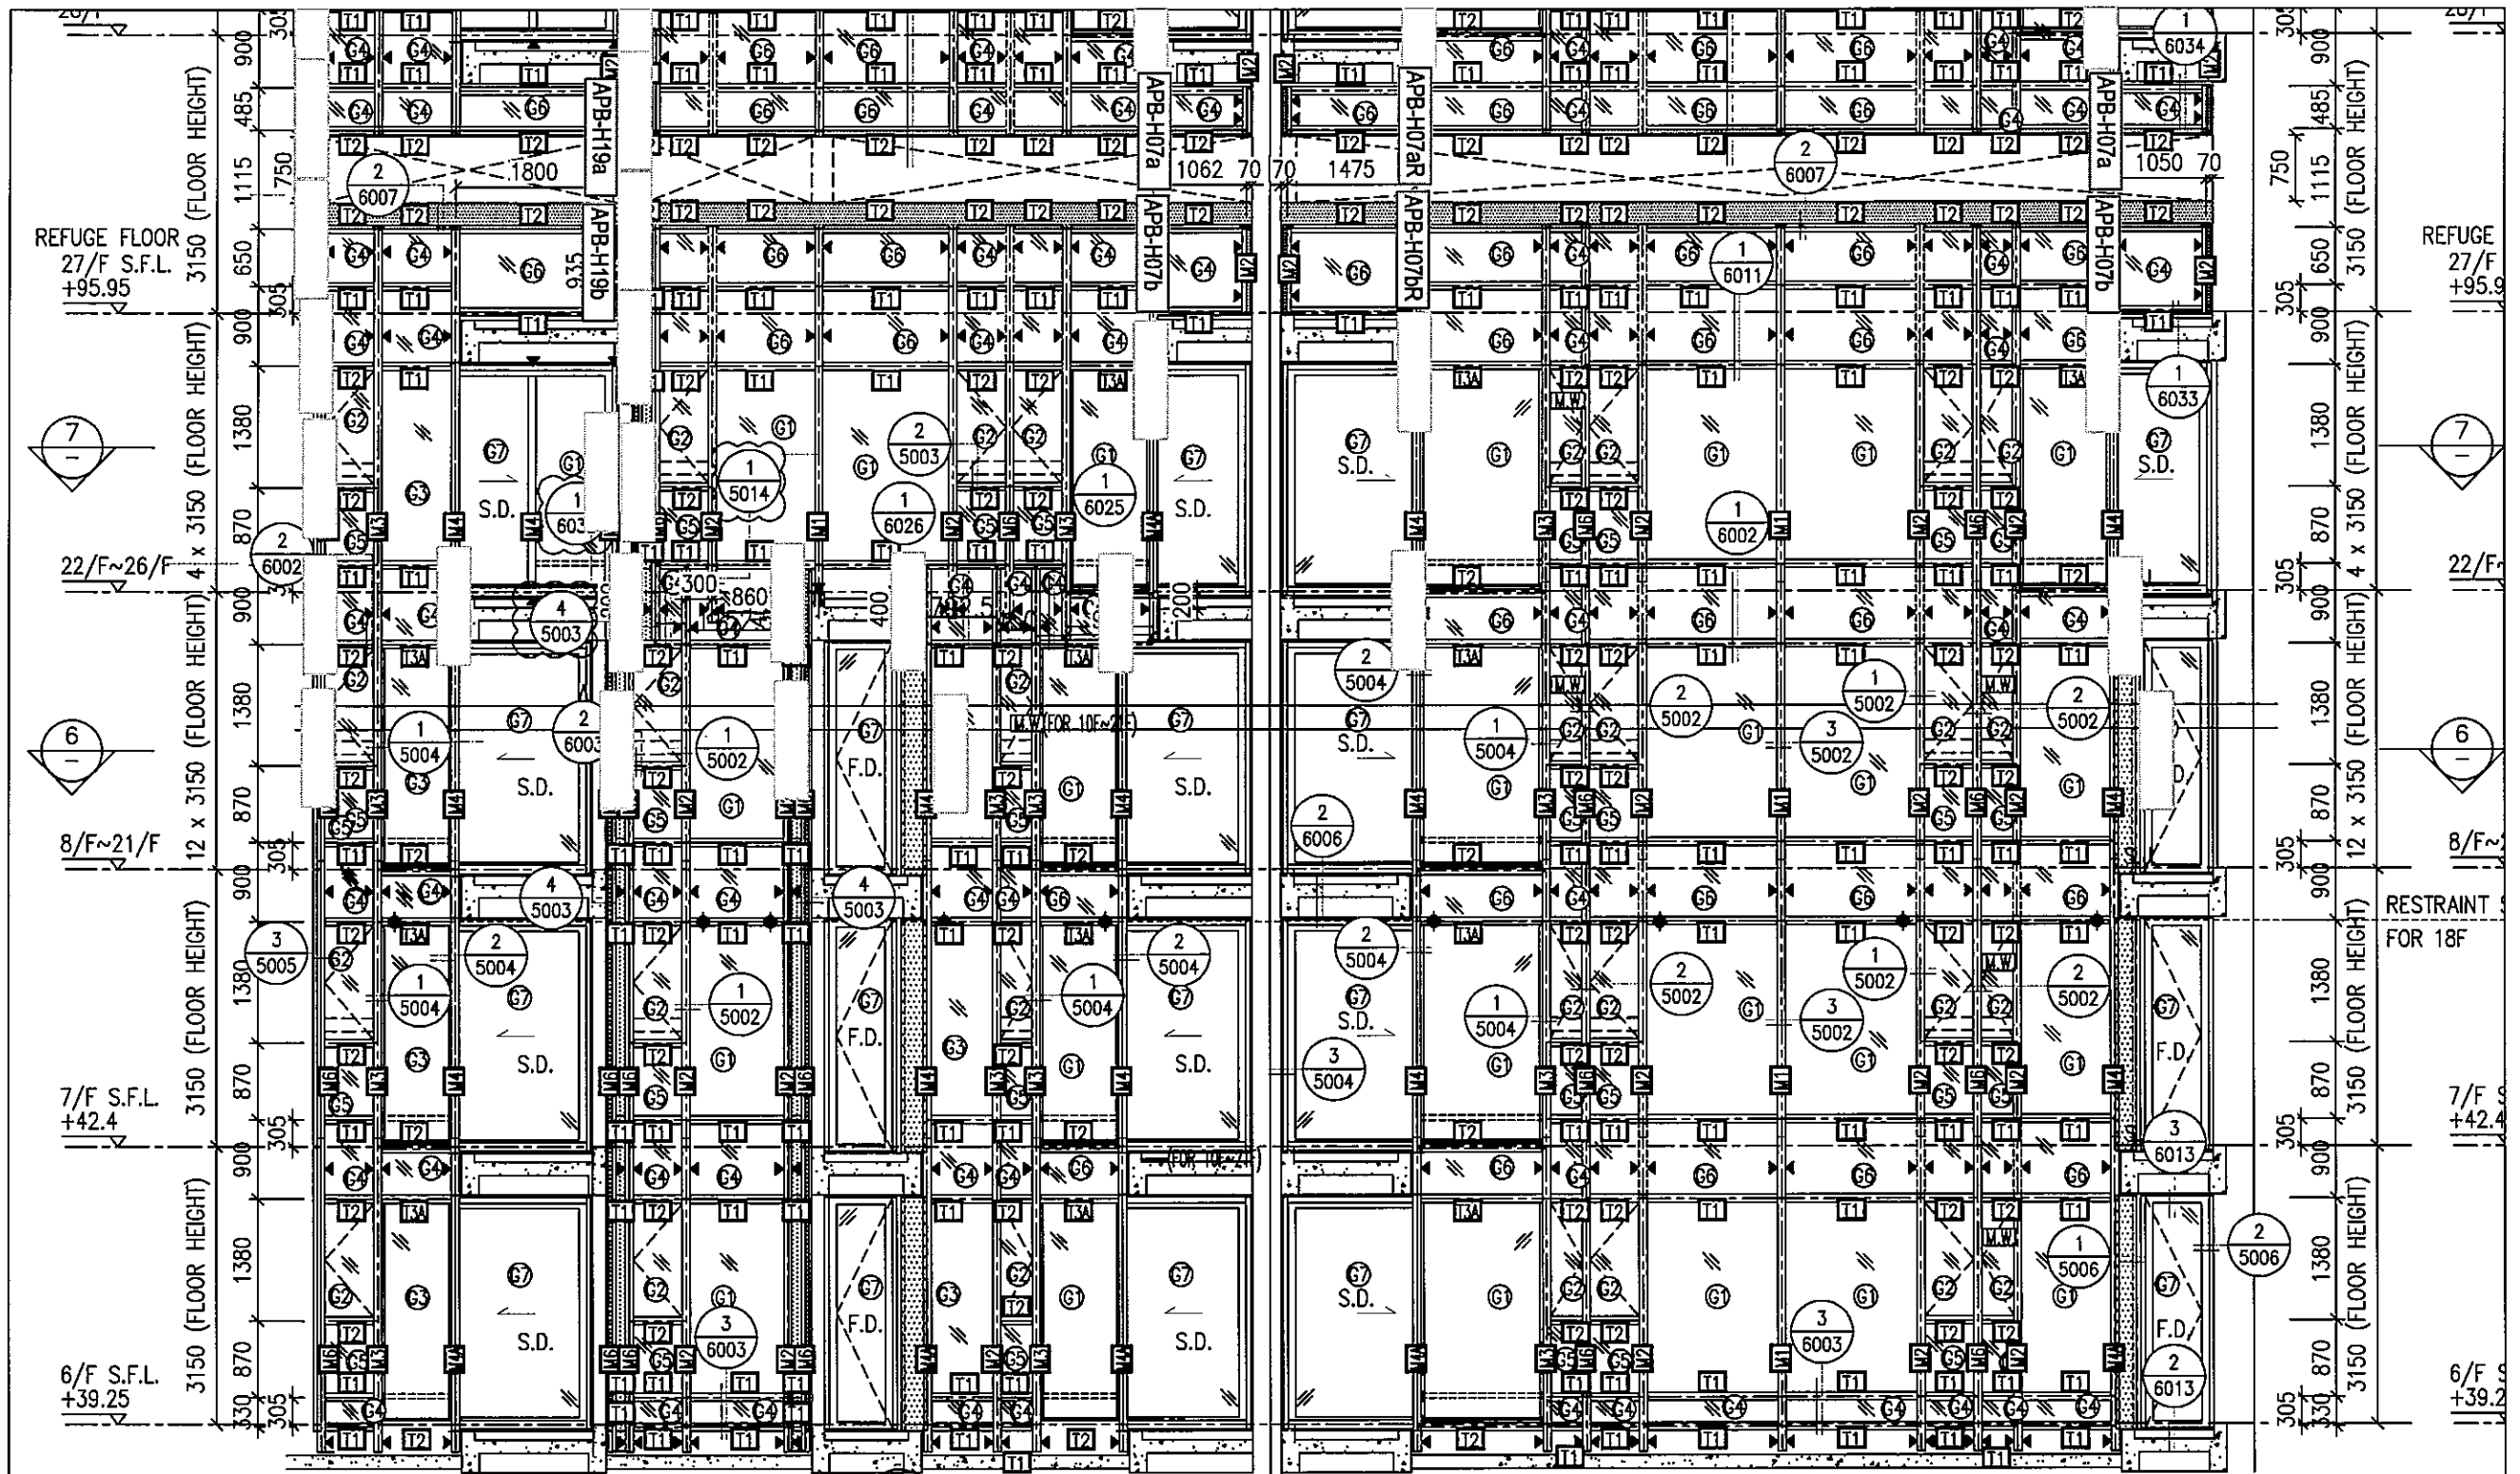

圖號: 837-CW-2512