



工程指示 / 要求簡箋(E.I.)

工程指示編號：EI / 1469 / 20

修改版次：A

工程編號：J - 837

工程名稱：觀塘裕民坊

工程項目：幕牆 T2N 雙 FD 門 室內 120 收口(有加力骨款)(大貨)

收件人：生統/ 永林

發件人：Eric Liu

日期：02/04/2020

要求提供 / 確認 事項：

- |                                    |                                     |                               |
|------------------------------------|-------------------------------------|-------------------------------|
| <input type="checkbox"/> 初步鋁料 B.M. | <input type="checkbox"/> 加工拆圖，然後生產  | <input type="checkbox"/> 尺寸表  |
| <input type="checkbox"/> 正式鋁料 B.M. | <input type="checkbox"/> 技術上資料 / 指示 | <input type="checkbox"/> 報價   |
| <input type="checkbox"/> 配件 B.M.   | <input type="checkbox"/> 樣辦或貨品說明書   | <input type="checkbox"/> 分判合約 |
| <input type="checkbox"/> 其他：_____  |                                     |                               |

內容：

請按加工圖生產收口鋁板送地盤安裝(T2N, 雙 FD 門位置)

EI1004 已做樣板，此 EI 放行大貨

A 版: 1) 中柱底座孔位有誤，此版修改

2) 中柱底座可駁料使用 (因開料長度 2469, 厚料長度不足 (k-開三))

謝謝！

請在 2020/ 04 / 06 前完成上列要求。

附：1 頁加工圖

以上項目為：

- 原合約工程包                       原合約工程加 / 減賬                       新工程報價

原因：-

分發東莞各部門：

- ( ) 生產技術總監  連附件    ( ) 技術部  連附件 *永林*    ( ) 生產部  連附件    ( ) 機械設計部  連附件  
 ( ) 採購部  連附件    ( ) 生產統籌部  連附件 *梅*  
 ( ) 質檢部  連附件    ( ) 會計部  連附件    ( ) 報關組  連附件    ( ) 其他 楊榮輝  連附件

分發香港各部門：

- ( ) 行政部  連附件    ( ) 會計部  連附件    ( ) 統籌部  連附件    ( ) 工程部地盤科文  連附件  
 ( ) 採購部  連附件    ( ) QS 部  連附件    ( ) 維修部  連附件    ( ) 其他 \_\_\_\_\_  連附件

傳遞編號：

HK 0596 / 20

發件人簽署：


*Eric Liu*

項目經理簽署：

*PP2*

工程號 J-837 地盤 觀塘裕民坊

物料編號	L	層數	每層	總數量	MXN	A	分格尺寸	使用位置	樓層	
TD-M05	2460	35	1	35	280	X 8	165	2580	T2CW-H-1	10F-25F,29F-52F
	2460	35	2	70	280	X 8	165	2580	T2CW-G-2	10F-25F,29F-52F
	2460	35	1	35	280	X 8	165	2580	T2CW-E-2	10F-25F,29F-52F
	2460	35	1	35	280	X 8	165	2580	T2CW-E-1	10F-25F,29F-52F
	2460	35	1	35	280	X 8	165	2580	T2CW-C-1	10F-25F,29F-52F
	2460	35	2	70	280	X 8	165	2580	T2CW-A-1	10F-25F,29F-52F
	2460	35	1	35	280	X 8	165	2580	T2CW-N-1	10F-25F,29F-52F
	2460	35	1	35	280	X 8	165	2580	T2CW-M-2	10F-25F,29F-52F
	2460	35	1	35	280	X 8	165	2580	T2CW-M-1	10F-25F,29F-52F
	2460	35	1	35	280	X 8	165	2580	T2CW-L-2	10F-25F,29F-52F
	2460	35	1	35	280	X 8	165	2580	T2CW-K-1	10F-25F,29F-52F
	2460	35	2	70	280	X 8	165	2580	T2CW-J-1	10F-25F,29F-52F
合計:				525						

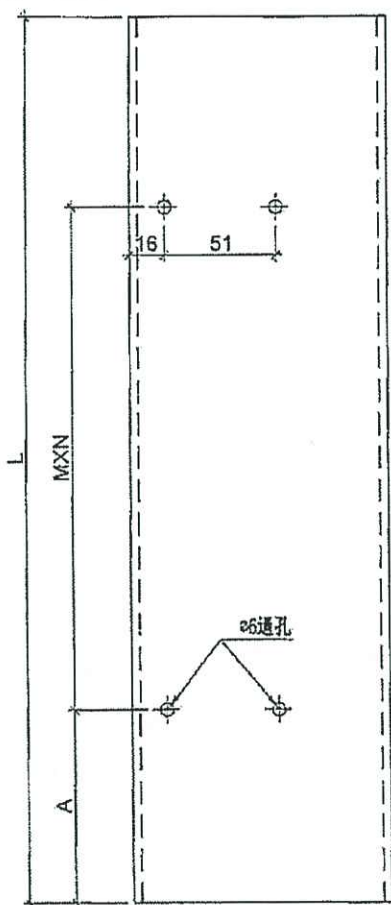

工廠用

L=2460

A=230


MXN

500 x 4

~~50件~~

43件

可以接駁料

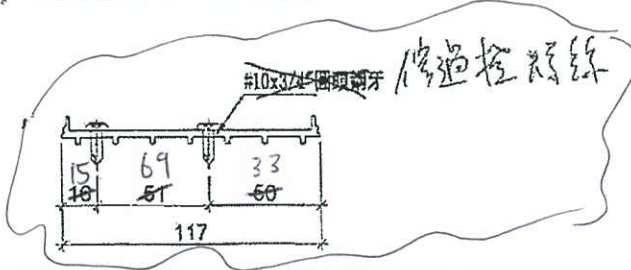

名稱	SD中柱底座	制圖	邱紅	2018.12.21	修改		
材料	X85579	復核	謝永林	2019.01.02	日期		
顏色	MILL	批准			圖號	TD-M05	