



工程指示 / 要求簡箋(E.I.)

工程指示編號：EI / 1476 / 20

修改版次：B

工程編號：J - 837

工程名稱：觀塘裕民坊

工程項目：幕牆 6/F 背板(T2 大貨)

收件人：生統 / 永林

發件人：Eric Liu

日期：08/04/2020

要求提供 / 確認 事項：

- | | | |
|------------------------------------|-------------------------------------|-------------------------------|
| <input type="checkbox"/> 初步鋁料 B.M. | <input type="checkbox"/> 加工拆圖，然後生產 | <input type="checkbox"/> 尺寸表 |
| <input type="checkbox"/> 正式鋁料 B.M. | <input type="checkbox"/> 技術上資料 / 指示 | <input type="checkbox"/> 報價 |
| <input type="checkbox"/> 配件 B.M. | <input type="checkbox"/> 樣辦或貨品說明書 | <input type="checkbox"/> 分判合約 |
| <input type="checkbox"/> 其他：_____ | | |

內容：

請按加工圖生產背板送地盤安裝 (T2,6F)

請留意: 1) 包括廠用趟門背板，在廠連橫料裝組後出貨

其他背板直送地盤

2) T2K 背板已在 EI1181 出單

3) T2B,E 背板已在 EI1237 出單

B 版: 1) 拆圖有誤，欠標示組裝背板橫料尺寸，此版標回

2) T2C,D 單位因分倉問題補做 2 件背板

謝謝！

請在 2020 / 04 / 13 前完成上列要求。

附： 1 頁加工圖

以上項目為：

- 原合約工程包 原合約工程加 / 減賬 新工程報價

原因：-

分發東莞各部門：

- () 生產技術總監 連附件 技術部 連附件 永林 () 生產部 連附件 () 機械設計部 連附件
 () 採購部 連附件 生產統籌部 連附件 梅
 () 質檢部 連附件 () 會計部 連附件 () 報關組 連附件 () 其他 楊榮輝 連附件

分發香港各部門：

- () 行政部 連附件 () 會計部 連附件 () 統籌部 連附件 () 工程部地盤科文 連附件
 () 採購部 連附件 () QS 部 連附件 () 維修部 連附件 () 其他 _____ 連附件

傳遞編號：

HK 0538 / 20

發件人簽署：

項目經理簽署：




美特鋁質 有限公司
MIDI Aluminium Fabricator Ltd.

工程號 J-837 地盤 觀塘裕民坊 (6F樣辦房)

物料編號	L	數量	M	X	N	EQ	分格尺寸	使用位置
AG-SD-201	641	1	250	x	2	70.5	792	T2CW/H-1
AG-SD-202	757	1	300	x	2	78.5	908	T2CW/H-1
AG-SD-203	616.5	1	250	x	2	58.25	767.5	T2CW/G-2
AG-SD-204	754	1	300	x	2	77	905	T2CW/G-2
AG-SD-205	754	1	300	x	2	77	905	T2CW/F-2
AG-SD-206	597	1	250	x	2	48.5	748	T2CW/F-1
AG-SD-209	713	1	300	x	2	56.5	864	T2CW/D-1
AG-SD-210	713	1	300	x	2	56.5	864	T2CW/C-1
AG-SD-213	706	1	300	x	2	53	857	T2CW/A-1
AG-SD-214	880	1	250	x	3	65	1031	T2CW/A-1
AG-SD-224	616.5	1	250	x	2	58.25	767.5	T2CW/N-2
AG-SD-215	712.5	1	300	x	2	56.25	863.5	T2CW/M-2
AG-SD-216	883	1	250	x	3	66.5	1034	T2CW/M-1
AG-SD-218	541.5	1	200	x	2	70.75	692.5	T2CW/L-2
AG-SD-219	740.5	1	300	x	2	70.25	891.5	T2CW/L-2
AG-SD-222	554	1	200	x	2	77	705	T2CW/J-1
AG-SD-223	707	1	300	x	2	53.5	858	T2CW/J-1
AG-SD-209A	822.5	1	250	x	3	36.25	973.5	T2CW/D-2
AG-SD-210A	822.5	1	250	x	3	36.25	973.5	T2CW/C-2

新增此鋁背板
新增此鋁背板

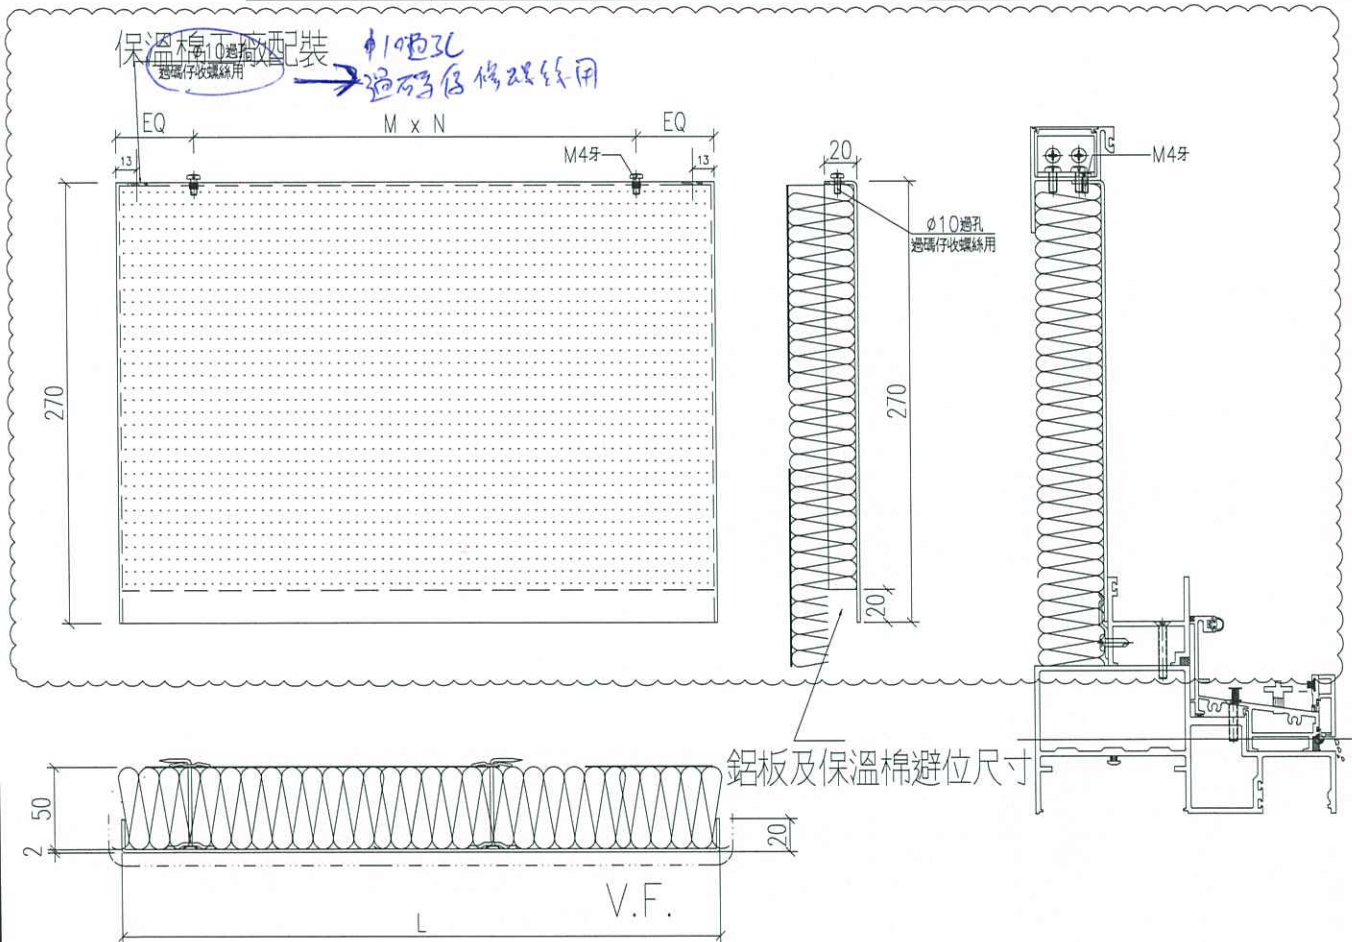

工廠安裝趟門梗框

名稱	鋁背板拆圖	制圖	shui	2019.10.18	修改	A	B
材料	2mm厚鋁板	復核			日期	2020.03.16	2020.04.06
顏色	香檳金UCT803649FXL-3	批准			圖號	APB-SD202	