

工程指示 / 要求簡箋(E.I.)

工程指示編號：EI / 1478 / 20

修改版次：B

工程編號：J - 837

工程名稱：觀塘裕民坊

工程項目：幕牆 6/F 背板(T5 大貨)

收件人：生統 / 永林

發件人：Eric Liu

日期：08/04/2020

要求提供 / 確認 事項：

- | | | |
|------------------------------------|-------------------------------------|-------------------------------|
| <input type="checkbox"/> 初步鋁料 B.M. | <input type="checkbox"/> 加工拆圖，然後生產 | <input type="checkbox"/> 尺寸表 |
| <input type="checkbox"/> 正式鋁料 B.M. | <input type="checkbox"/> 技術上資料 / 指示 | <input type="checkbox"/> 報價 |
| <input type="checkbox"/> 配件 B.M. | <input type="checkbox"/> 樣辦或貨品說明書 | <input type="checkbox"/> 分判合約 |
| <input type="checkbox"/> 其他：_____ | | |

內容：

請按加工圖生產背板送地盤安裝 (T5,6F)

請留意: 1) 包括廠用趟門背板，在廠連橫料裝組後出貨

其他背板直送地盤

T5M 已在 EI1237 出單

B 版: 1) 拆圖有誤，欠標示組裝背板橫料尺寸，此版標回

謝謝!

請在 2020 / 04 / 13 前完成上列要求。

附：1 頁加工圖，5 頁位置圖

以上項目為：

- 原合約工程包 原合約工程加 / 減賬 新工程報價

原因：-

分發東莞各部門：

- () 生產技術總監 連附件 () 技術部 連附件 永林 () 生產部 連附件 () 機械設計部 連附件
 () 採購部 連附件 () 生產統籌部 連附件 梅
 () 質檢部 連附件 () 會計部 連附件 () 報關組 連附件 () 其他 楊榮輝 連附件

分發香港各部門：

- () 行政部 連附件 () 會計部 連附件 () 統籌部 連附件 () 工程部地盤科文 連附件
 () 採購部 連附件 () QS 部 連附件 () 維修部 連附件 () 其他 _____ 連附件

傳遞編號：

發件人簽署：

HK 0539 / 20


項目經理簽署：



工程號 J-837 地盤 觀塘裕民坊

物料編號	L	數量	M	X	N	EQ	分格尺寸	使用位置
AG-SD-501	909	1	250	x	3	79.5	1060	T5CW/N-1
AG-SD-503	859	1	250	x	3	54.5	1010	T5CW/L-1
AG-SD-504	561.5	1	250	x	2	30.75	712.5	T5CW/JK-1
AG-SD-505	642.5	1	250	x	2	71.25	793.5	T5CW/H-2
AG-SD-506	734	1	300	x	2	67	885	T5CW/H-1
AG-SD-507	736	1	300	x	2	68	887	T5CW/G-2
AG-SD-508	596.5	1	250	x	2	48.25	747.5	T5CW/G-1
AG-SD-509	596.5	1	250	x	2	48.25	747.5	T5CW/F-2
AG-SD-510	754	1	300	x	2	77	905	T5CW/F-1
AG-SD-511	809	1	300	x	2	104.5	960	T5CW/E-2
AG-SD-512	616.5	1	250	x	2	58.25	767.5	T5CW/E-1
AG-SD-513	616.5	1	250	x	2	58.25	767.5	T5CW/D-2
AG-SD-514	754	1	300	x	2	77	905	T5CW/D-1
AG-SD-515	734	1	300	x	2	67	885	T5CW/C-1
AG-SD-517	838	1	250	x	3	44	989	T5CW/C-1
AG-SD-518	1329	1	300	x	4	64.5	1480	T5CW/A-3

保溫棉工廠配裝

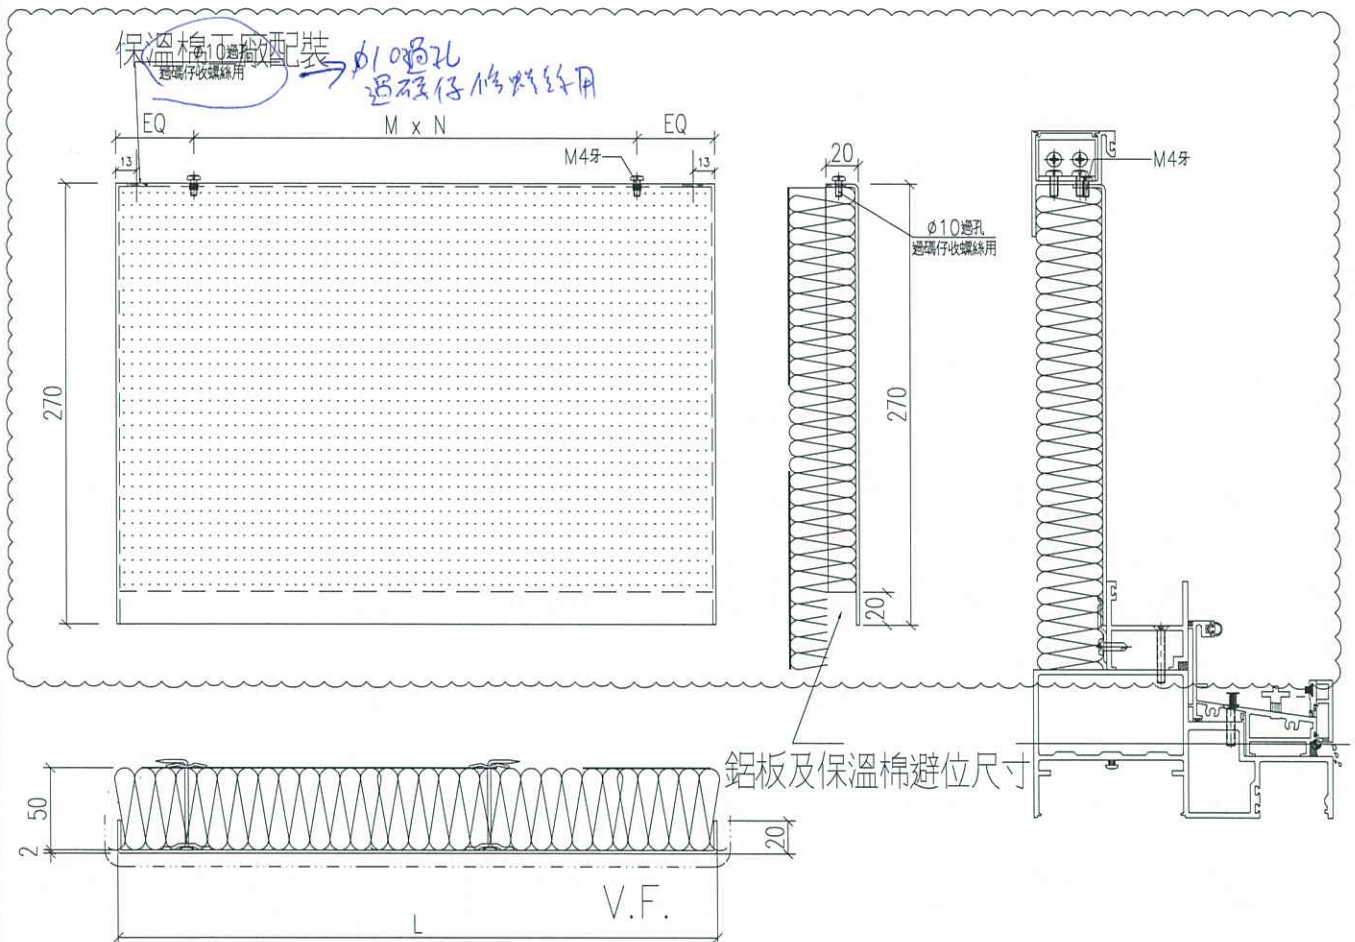

工廠安裝趟門梗框

名稱	鋁背板拆圖	制圖	shui	2019.10.18	修改	A		
材料	2mm厚鋁板	復核			日期	2020.04.06		
顏色	香檳金UCT803649FXL-3	批准			圖號	APB-SD502		