



工程指示 / 要求簡箋(E.I.)

工程指示編號：EI / 1491 / 20

修改版次：B

工程編號：J - 837

工程名稱：觀塘裕民坊

工程項目：幕牆 6/F 趟門大貨(T1-T5)

收件人：生統 / 永林

發件人：Eric Liu

日期：21/03/2020

□要求提供 / □確認 事項：

- | | | |
|------------------------------------|-------------------------------------|-------------------------------|
| <input type="checkbox"/> 初步鋁料 B.M. | <input type="checkbox"/> 加工拆圖，然後生產 | <input type="checkbox"/> 尺寸表 |
| <input type="checkbox"/> 正式鋁料 B.M. | <input type="checkbox"/> 技術上資料 / 指示 | <input type="checkbox"/> 報價 |
| <input type="checkbox"/> 配件 B.M. | <input type="checkbox"/> 樣辦或貨品說明書 | <input type="checkbox"/> 分判合約 |
| <input type="checkbox"/> 其他：_____ | | |

內容：

請按加工圖生產背板送地盤安裝 (T1-T5,6F)

請留意: T2K 已在 EI1179 出單

T1J,T2B,E,T5M 已在 EI1253 出單

B 版: 有 4 幅趟門框改漏碰幕牆企料鋁料型號，此版修改

謝謝！

請在 2020 / 03 / 23 前完成上列要求。

附： 4 頁加工圖

以上項目為:

- | | | |
|---------------------------------|--------------------------------------|--------------------------------|
| <input type="checkbox"/> 原合約工程包 | <input type="checkbox"/> 原合約工程加 / 減賬 | <input type="checkbox"/> 新工程報價 |
|---------------------------------|--------------------------------------|--------------------------------|

原因：-

分發東莞各部門：

- | | | | | | | | | |
|---------------------------------|------------------------------|---|---|------------------------------|------------------------------|------------------------------|--------------------------------|------------------------------|
| <input type="checkbox"/> 生產技術總監 | <input type="checkbox"/> 連附件 | <input checked="" type="checkbox"/> 技術部 | <input checked="" type="checkbox"/> 連附件 | 永林 | <input type="checkbox"/> 生產部 | <input type="checkbox"/> 連附件 | <input type="checkbox"/> 機械設計部 | <input type="checkbox"/> 連附件 |
| <input type="checkbox"/> 採購部 | <input type="checkbox"/> 連附件 | <input type="checkbox"/> 生產統籌部 | <input checked="" type="checkbox"/> 連附件 | 梅 | | | | |
| <input type="checkbox"/> 質檢部 | <input type="checkbox"/> 連附件 | <input type="checkbox"/> 會計部 | <input type="checkbox"/> 連附件 | <input type="checkbox"/> 報關組 | <input type="checkbox"/> 連附件 | <input type="checkbox"/> 其他 | 楊榮輝 | <input type="checkbox"/> 連附件 |

分發香港各部門：


- | | | | | | | | |
|------------------------------|------------------------------|-------------------------------|------------------------------|------------------------------|------------------------------|----------------------------------|------------------------------------|
| <input type="checkbox"/> 行政部 | <input type="checkbox"/> 連附件 | <input type="checkbox"/> 會計部 | <input type="checkbox"/> 連附件 | <input type="checkbox"/> 統籌部 | <input type="checkbox"/> 連附件 | <input type="checkbox"/> 工程部地盤科文 | <input type="checkbox"/> 連附件 |
| <input type="checkbox"/> 採購部 | <input type="checkbox"/> 連附件 | <input type="checkbox"/> QS 部 | <input type="checkbox"/> 連附件 | <input type="checkbox"/> 維修部 | <input type="checkbox"/> 連附件 | <input type="checkbox"/> 其他 | _____ <input type="checkbox"/> 連附件 |

傳遞編號：

HK 0392 / 20

發件人簽署：

項目經理簽署：

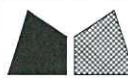

美特鋁質 有限公司
MIDI Aluminium Fabricator Ltd.

工程號 J837

拆圖

LHR

2020.01.02

地盤 觀塘裕民坊

復核

-

-


名稱 趟門拆圖

顏色 EC-DG-S332054 (3塗)

批准

-

-

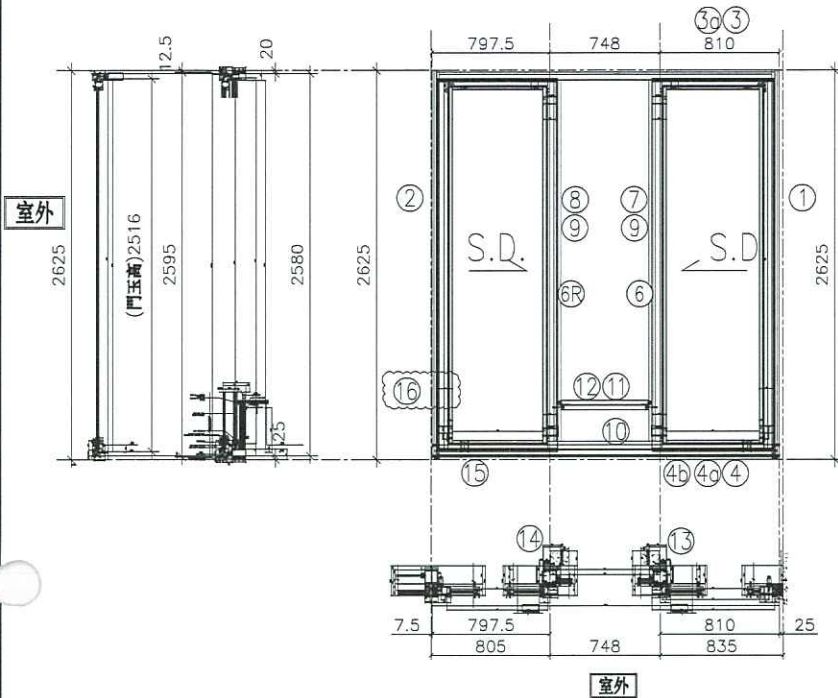


特殊做法 (底橫)

注意:

1. 底軌用正源SRL2117B-2支/活動玉;
2. 手柄用東城2026-001A (180度);
3. 鎖緊器: 東城MG-002B, 2支/門玉
連接件用: 東城MG-003, 1支/門玉
鎖扣: 東城MG-004C, 2支/框企
4. 所有去水孔需抹油
5. 趟門玉玻璃線橫磁企;

序號	料號	名稱	出苟	長度	支	加工說明	加工細則				
1	X85604	SD框牆邊企	避位	2625.0	1	TD-M01R	頂留				mm
2	X85571	SD框邊企	避位	2595.0	1	TD-M01a	底留				mm
3	X85581	SD框頂橫	避位	2308.0	1	TD-M51R	企料底部開避位				mm
3a	X85624	SD框頂橫附加料	避位	1042.5	1	TD-M51aR	底橫料防水巴鋸去				mm
4	X85584	SD框底橫	避位	2308.0	1	TD-M52RX	安裝扣碼				
4a	X85623	SD框底橫附加料	避位	707.5	1	TD-M52aR	安裝扣碼				
4b	X85622	SD框底橫扣蓋	避位	2268.0	1	TD-M52bR	多點鎖芯型號:				
6	X85652	SD中柱勾企	避位	2460.0	1	TD-M06	手柄型號:				
6R	X85652	SD中柱勾企	避位	2460.0	1	TD-M06R	限位撐型號:				
7	X85627	SD梗企扣料	直口	2490.0	1	TD-M07	T窗最大的開度:				
	X85627	SD梗企扣料	直口	2490.0	1	TD-M08	窗玉搭位數:				
9	X85626	SD梗企扣角線	直口	2436.0	2	直接開料					
10	X85574	SD梗框底	直口	658.0	1	TD-M10					
11	X85572	SD平台橫料	直口	597.0	1	TD-M11	門玉款	寬度(mm)	高度(mm)	隻/幅	撐長
12	X85578	SD平台橫扣蓋	直口	598.0	1	TD-M12	SD.L	831.0	2516.0	1	
13	X85586	SD中柱扣蓋	避位	2475.0	1	TD-M13	SD.R	831.0	2516.0	1	
14	X85586	SD中柱扣蓋	避位	2475.0	1	TD-M13R					
15	X85623	SD框底橫附加料	避位	707.5	1	TD-M52a					
16	X85558	玻璃扣蓋	直口	2571.0	1	TD-M14R					
趟門玉用料表											
1	X85608	SD光企	避位	2516.0	1	SD-M01					
2	X85582	SD勾企料	避位	2516.0	1	SD-M02					
3	X85585	SD玉頂橫	避位	691.0	1	SD-M03	大圖版次		本圖版	A	
4	X85583	SD玉底橫	避位	691.0	1	SD-M04			日期	2020.03.19	
5	X85608	SD光企	避位	2516.0	1	SD-M01R	窗号	寬度 (W)	高度 (H)	數量	樓層
6	X85582	SD勾企料	避位	2516.0	1	SD-M02R	T5CW/G-1	2388.0	2625.0	1	6F
7	X85585	SD玉頂橫	避位	691.0	1	SD-M03R					
8	X85583	SD玉底橫	避位	691.0	1	SD-M04R					
9	X85621	SD玉橫玻璃線/頂	直口	631.0	2	直接開料					
10	X85621	SD玉橫玻璃線/底	避位	631.0	2	SD-M06	圖號	T5CW/G-1			


名稱 趟門拆圖

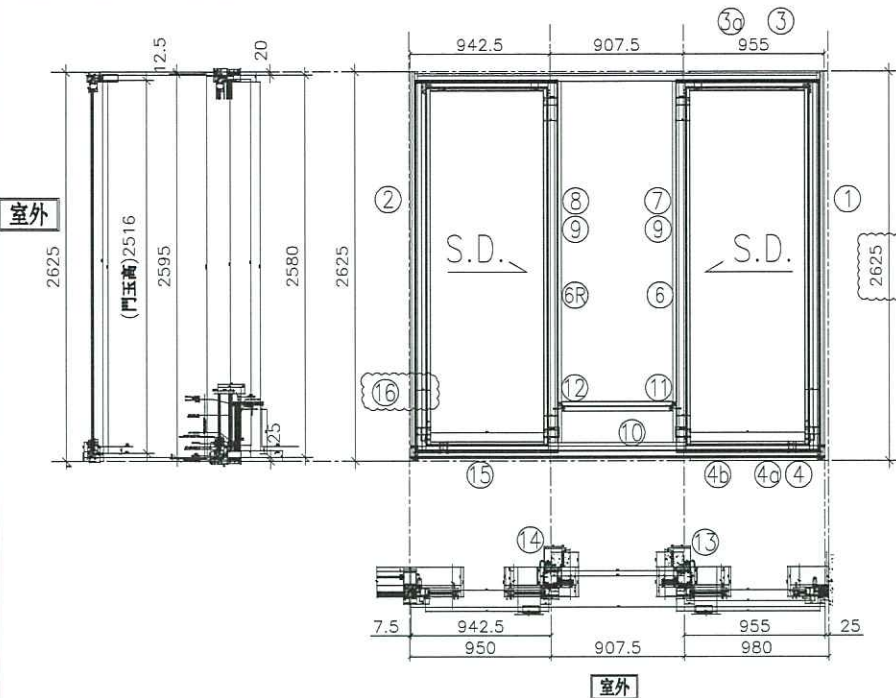

特殊做法 (底橫)

- 注意:
1. 底軌用正源SRL2117E-2支/活動玉;
 2. 手柄用東城2026-001A (180度);
 3. 鎖緊器: 東城MG-002B, 2支/門玉
連接件用: 東城MG-003, 1支/門玉
鎖扣: 東城MG-004C, 2支/框企
 4. 所有去水孔需抹油
 5. 趟門玉玻璃線橫企;

序號	料號	名稱	出苟	長度	支	加工說明	加工細則				
1	X85604	SD框牆邊企	避位	2625.0	1	TD-M01R	頂留				mm
2	X85571	SD框邊企	避位	2595.0	1	TD-M01a	底留				mm
3	X85581	SD框頂橫	避位	2757.5	1	TD-M51R	企料底部開避位				mm
3a	X85624	SD框頂橫附加料	避位	1242.5	1	TD-M51aR	底橫料防水巴鋸去				mm
4	X85584	SD框底橫	避位	2757.5	1	TD-M52RX	安裝扣碼				
4a	X85623	SD框底橫附加料	避位	852.5	1	TD-M52aR	安裝扣碼				
4b	X85622	SD框底橫扣蓋	避位	2717.5	1	TD-M52bR	多點鎖芯型號:				
6	X85652	SD中柱勾企	避位	2460.0	1	TD-M06	手柄型號:				
6R	X85652	SD中柱勾企	避位	2460.0	1	TD-M06R	限位撐型號:				
7	X85627	SD梗企扣料	直口	2490.0	1	TD-M07	T窗最大的開度:				
8	X85627	SD梗企扣料	直口	2490.0	1	TD-M08	窗玉搭位數:				
9	X85626	SD梗企扣角線	直口	2436.0	2	直接開料					
10	X85574	SD梗框底	直口	817.5	1	TD-M10					
11	X85572	SD平台橫料	直口	756.5	1	TD-M11	門玉款	寬度(mm)	高度(mm)	隻/幅	撐長
12	X85578	SD平台橫扣蓋	直口	757.5	1	TD-M12	SD.L	976.0	2516.0	1	
13	X85586	SD中柱扣蓋	避位	2475.0	1	TD-M13	SD.R	976.0	2516.0	1	
14	X85586	SD中柱扣蓋	避位	2475.0	1	TD-M13R					
15	X85623	SD框底橫附加料	避位	852.5	1	TD-M52a	ED				
16	X85558	玻璃扣蓋	直口	2571.0	1	TD-M14R	ED				
趟門玉用料表											
1	X85608	SD光企	避位	2516.0	1	SD-M01					
2	X85582	SD勾企料	避位	2516.0	1	SD-M02					
3	X85585	SD玉頂橫	避位	836.0	1	SD-M03	大圖版次		本圖版	B	
4	X85583	SD玉底橫	避位	836.0	1	SD-M04			日期	2020.03.19	
5	X85608	SD光企	避位	2516.0	1	SD-M01R	窗号	寬度(W)	高度(H)	數量	樓層
6	X85582	SD勾企料	避位	2516.0	1	SD-M02R	T3CW/H-1	2837.5	2625.0	1	6F
7	X85585	SD玉頂橫	避位	836.0	1	SD-M03R					
8	X85583	SD玉底橫	避位	836.0	1	SD-M04R					
9	X85621	SD玉橫玻璃線/頂	直口	776.0	2	直接開料					
10	X85621	SD玉橫玻璃線/底	避位	776.0	2	SD-M06	圖號	T3CW/H-1			

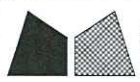

美特鋁質 有限公司
MIDI Aluminium Fabricator Ltd.

工程號 J837

地盤 觀塘裕民坊


拆圖 LHR 2020.01.02

復核 - -

名稱 趟門拆圖

顏色 EC-DG-S332054 (3塗)

批准 - -

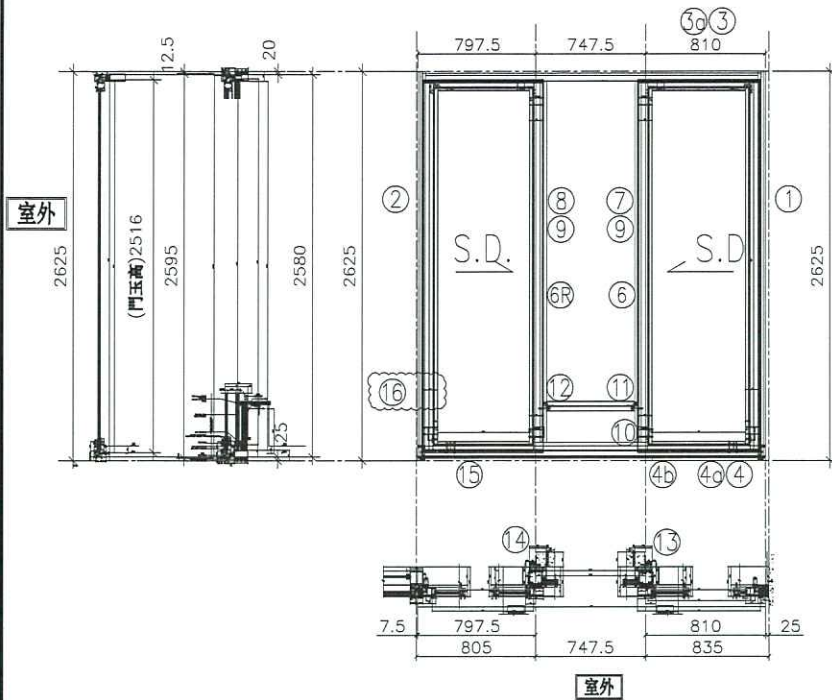

特殊做法 (底橫)

- 注意:
1. 底軌用正源SRL2117E-2支/活動玉;
 2. 手柄用東城2026-001A (180度);
 3. 鎖緊器: 東城MG-002B, 2支/門玉
連接件用: 東城MG-003, 1支/門玉
鎖扣: 東城MG-004C, 2支/框企
 4. 所有去水孔需抹油
 5. 趟門玉玻璃線橫碰企;

序號	料號	名稱	出苟	長度	支	加工說明	加工細則				
1	X85604	SD框牆邊企	避位	2625.0	1	TD-M01R	頂留				mm
2	X85571	SD框邊企	避位	2595.0	1	TD-M01a	底留				mm
3	X85581	SD框頂橫	避位	2307.5	1	TD-M51R	企料底部開避位				mm
3a	X85624	SD框頂橫附加料	避位	1042.5	1	TD-M51aR	底橫料防水巴鋸去				mm
4	X85584	SD框底橫	避位	2307.5	1	TD-M52RX	安裝扣碼				
4a	X85623	SD框底橫附加料	避位	707.5	1	TD-M52aR	安裝扣碼				
4b	X85622	SD框底橫扣蓋	避位	2267.5	1	TD-M52bR	多點鎖芯型號:				
6	X85652	SD中柱勾企	避位	2460.0	1	TD-M06	手柄型號:				
6R	X85652	SD中柱勾企	避位	2460.0	1	TD-M06R	限位撐型號:				
7	X85627	SD梗企扣料	直口	2490.0	1	TD-M07	T窗最大的開度:				
8	X85627	SD梗企扣料	直口	2490.0	1	TD-M08	窗玉搭位數:				
9	X85626	SD梗企扣角線	直口	2436.0	2	直接開料					
10	X85574	SD梗框底	直口	657.5	1	TD-M10					
11	X85572	SD平台橫料	直口	596.5	1	TD-M11	門玉款	寬度(mm)	高度(mm)	隻/幅	撐長
12	X85578	SD平台橫扣蓋	直口	597.5	1	TD-M12	SD.L	831.0	2516.0	1	
13	X85586	SD中柱扣蓋	避位	2475.0	1	TD-M13	SD.R	831.0	2516.0	1	
14	X85586	SD中柱扣蓋	避位	2475.0	1	TD-M13R					
15	X85623	SD框底橫附加料	避位	707.5	1	TD-M52a					
16	X85558	玻璃扣蓋	直口	2571.0	1	TD-M14R					
趟門玉用料表											
1	X85608	SD光企	避位	2516.0	1	SD-M01					
2	X85582	SD勾企料	避位	2516.0	1	SD-M02					
3	X85585	SD玉頂橫	避位	691.0	1	SD-M03	大圖版次		本圖版	A	
4	X85583	SD玉底橫	避位	691.0	1	SD-M04			日期	2020.03.19	
5	X85608	SD光企	避位	2516.0	1	SD-M01R	窗号	寬度(W)	高度(H)	數量	樓層
6	X85582	SD勾企料	避位	2516.0	1	SD-M02R	T3CW/J-1	2387.5	2625.0	1	6F
7	X85585	SD玉頂橫	避位	691.0	1	SD-M03R					
8	X85583	SD玉底橫	避位	691.0	1	SD-M04R					
9	X85621	SD玉橫玻璃線/頂	直口	631.0	2	直接開料					
10	X85621	SD玉橫玻璃線/底	避位	631.0	2	SD-M06	圖號	T3CW/J-1			

